

工程指示 / 要求簡箋 ENGINEER INSTRUCTIONS(E.I.)

工程指示編號:	EI- 5008	修改版本:	B
	HK- 2027		
工程編號:	J 858	工程名稱:	將軍澳日出康城11期
收件人:	生統	發件人:	Helen Chak
工程項目:	幕牆 鋁料 料頭板 樣板箱3個	日期:	16/11/2022

<input type="checkbox"/> 原合約工程包	<input type="checkbox"/> 原合約工程加 / 減賬 QT-	<input type="checkbox"/> 新工程報價 QT-
---------------------------------	--	------------------------------------

信件批核號碼/圖紙參考編號:	批核模具圖紙編號:
客戶指示附件:	管理內部批簽署:

<input type="checkbox"/> 初步鋁料 B.M.	<input type="checkbox"/> 加工拆圖, 然後生產	<input type="checkbox"/> 尺寸表
<input type="checkbox"/> 正式鋁料 B.M.	<input type="checkbox"/> 技術上資料/指示	<input type="checkbox"/> 報價
<input type="checkbox"/> 配件 B.M.	<input type="checkbox"/> 樣辦或貨品說明書	<input type="checkbox"/> 分判合約
<input type="checkbox"/> 其他:		

內容: B版:根據A版, 仍有部份樣板未有, 詳情請查閱附件, 幫忙寄料到公司1/F。(共31款) A版 :師父強 請制作樣板箱3個 請提供鋁料 料頭板, 共3套 30mm闊料長, 共58款.
完成上列要求日期: 09/09/2022

國內

<input type="checkbox"/> 生產技術總監	<input type="checkbox"/> 連附件	<input type="checkbox"/> 技術部	<input type="checkbox"/> 連附件	<input type="checkbox"/> 生產部	<input type="checkbox"/> 連附件
<input type="checkbox"/> 採購部	<input type="checkbox"/> 連附件	<input checked="" type="checkbox"/> 生產統籌部	<input checked="" type="checkbox"/> 連附件	<input type="checkbox"/> 報關組	<input type="checkbox"/> 連附件
<input type="checkbox"/> 質檢部	<input type="checkbox"/> 連附件	<input type="checkbox"/> 會計部	<input type="checkbox"/> 連附件	<input type="checkbox"/> 機械設計部	<input type="checkbox"/> 連附件
<input type="checkbox"/> 其他:					

香港


<input type="checkbox"/> 行政部	<input type="checkbox"/> 連附件	<input type="checkbox"/> 會計部	<input type="checkbox"/> 連附件	<input type="checkbox"/> 統籌部	<input type="checkbox"/> 連附件	<input type="checkbox"/> 工程部	<input type="checkbox"/> 連附件
<input type="checkbox"/> 採購部	<input type="checkbox"/> 連附件	<input type="checkbox"/> QS部	<input type="checkbox"/> 連附件	<input type="checkbox"/> 地盤管理	<input type="checkbox"/> 連附件	<input type="checkbox"/> 維修部	<input type="checkbox"/> 連附件

*發件人簽署:	*組別成員批核簽署:
傳遞編號:	項目經理簽署:

EI5008B


J-858幕牆鋁料模圖

21

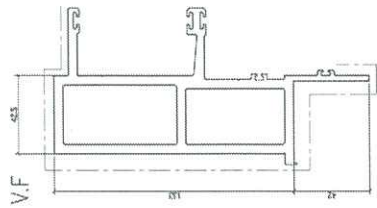


模號: X86272
名稱: 腹公企
合金狀態: 6063-T6
重量: 6.569 KG/M
V.F.: 409.7 mm

39

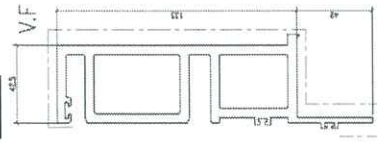


模號: X86273
名稱: 轉母企
合金狀態: 6063-T6
重量: 6.063 KG/M
V.F.: 390.8 mm

22

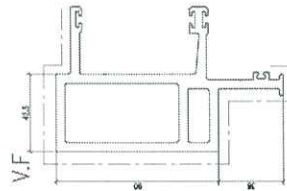


模號: X86271
名稱: 生公企
合金狀態: 6063-T6
重量: 5.475 KG/M
V.F.: 338.9 mm

15

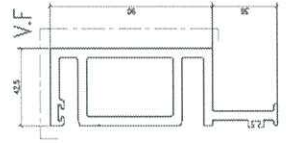


模號: X86288
名稱: 生母企
合金狀態: 6063-T6
重量: 4.513 KG/M
V.F.: 317.9 mm

23

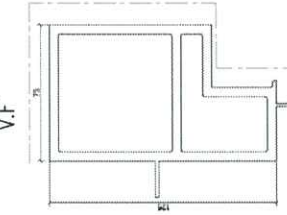


模號: X86277
名稱: 生企
合金狀態: 6063-T6
重量: 6.225 KG/M
V.F.: 276.7 mm

24

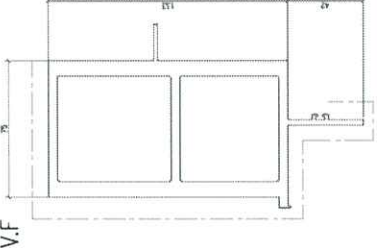


模號: X86278
名稱: 硬邊企
合金狀態: 6063-T6
重量: 9.065 KG/M
V.F.: 310.6 mm

16

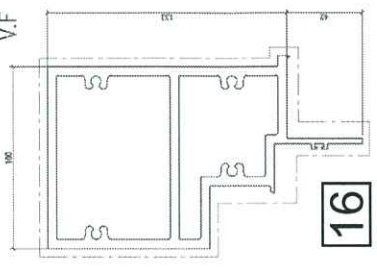


模號: X86294
名稱: 假生企
合金狀態: 6063-T6
重量: 8.361 KG/M
V.F.: 585.2 mm

41

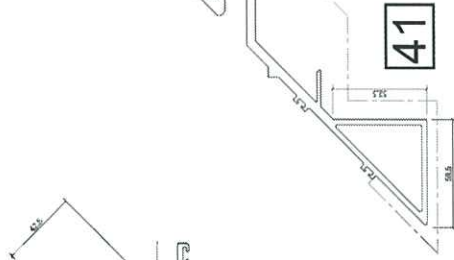


模號: X86276
名稱: 轉角生母企
合金狀態: 6063-T6
重量: 8.759 KG/M
V.F.: 575.1 mm

47

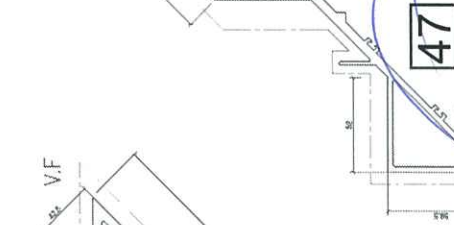


模號: X86295
名稱: 轉角生公企
合金狀態: 6063-T6
重量: 10.567 KG/M
V.F.: 579.8 mm

48

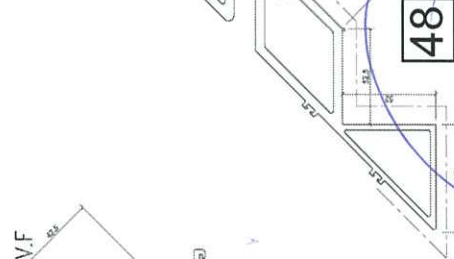

模號: X86296
名稱: 轉角硬邊企
合金狀態: 6063-T6
重量: 10.321 KG/M
V.F.: 553.4 mm


40

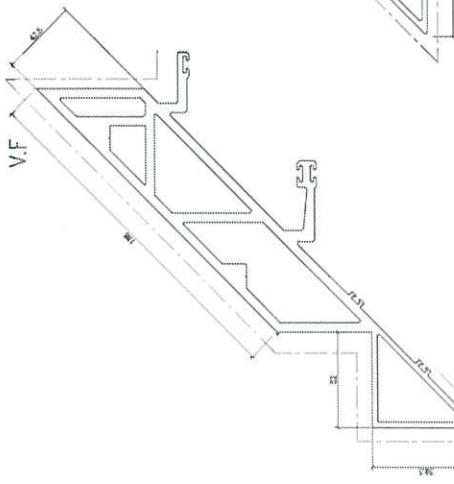


模號: X86275
名稱: 轉角硬公企
合金狀態: 6063-T6
重量: 11.491 KG/M
V.F.: 558.1 mm

J-858幕牆鋁料模圖


EL5008B

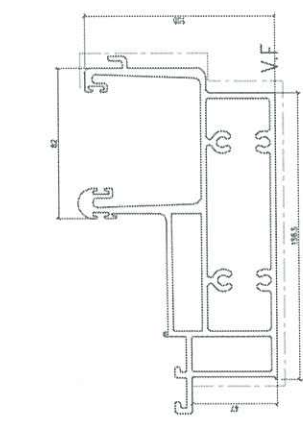


42
 模號: X86279
 名稱: 水槽橫
 合金狀態: 6063-T6
 重量: 7.453 KG/M
 V.F.: 538.0 mm

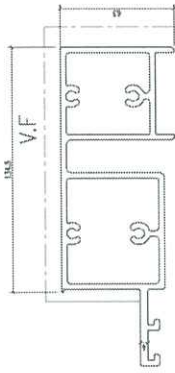


43
 模號: X86290
 名稱: 底槽
 合金狀態: 6063-T6
 重量: 5.131 KG/M
 V.F.: 381.0 mm

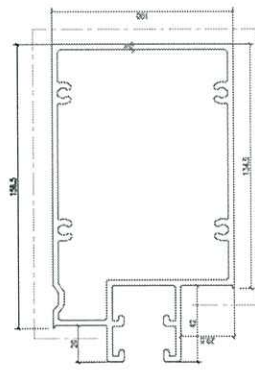


26
 模號: X86302
 名稱: 中橫
 合金狀態: 6063-T6
 重量: 3.428 KG/M
 V.F.: 425.4 mm

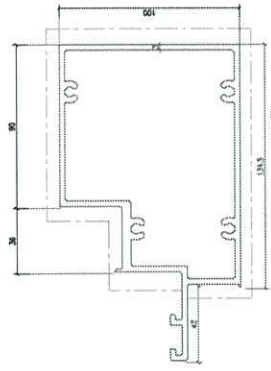


44
 模號: X86281
 名稱: 生下程中橫
 合金狀態: 6063-T6
 重量: 4.326 KG/M
 V.F.: 489.9 mm

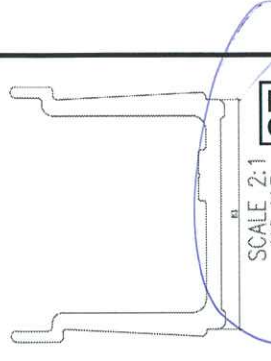


27
 SCALE 2:1
 NO V.F.
 模號: X86303
 名稱: 水槽蓋芯
 合金狀態: 6063-T6
 重量: 2.329 KG/M
 V.F.: -

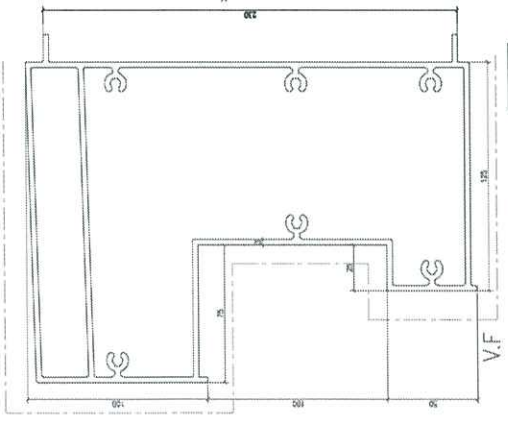


52
 模號: X86307
 名稱: Feature
 合金狀態: 6063-T6
 重量: 10.114 KG/M
 V.F.: 657.2 mm

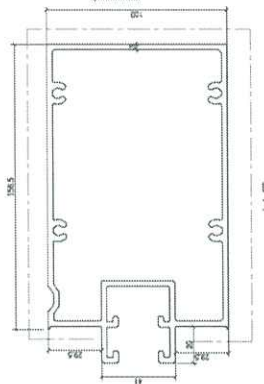


17
 模號: X86308
 名稱: Feature, 中橫
 合金狀態: 6063-T6
 重量: 5.667 KG/M
 V.F.: 709.0 mm

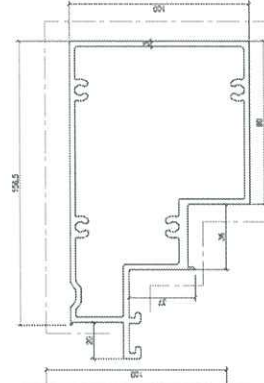

18
 模號: X86309
 名稱: 生中橫
 合金狀態: 6063-T6
 重量: 5.137 KG/M
 V.F.: 494.9 mm

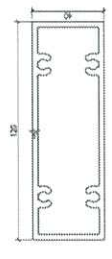


30
 NO V.F.
 模號: X86289
 名稱: 沿室中橫
 合金狀態: 6063-T6
 重量: 3.037 KG/M
 V.F.: -

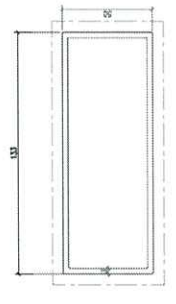


31
 V.F.
 模號: X86298
 名稱: 沿室橫料
 合金狀態: 6063-T6
 重量: 2.878 KG/M
 V.F.: 365.5 mm

EL5008B


J-858幕牆鋁料模圖

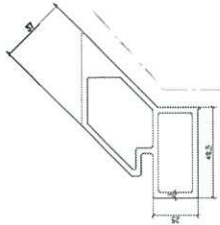


37
 模號: X86310
 名稱: 死端轉角副框
 合金狀態: 6063-T5
 重量: 2.934 KG/M
 V.F.: 177.4 mm

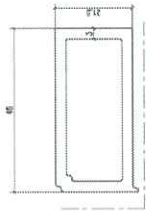


35
 模號: X86305
 名稱: 死端框
 合金狀態: 6063-T5
 重量: 0.988 KG/M
 V.F.: 80.7 mm

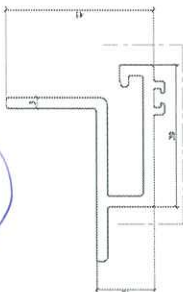


36
 模號: X86306
 名稱: Feature Adaptor
 合金狀態: 6063-T5
 重量: 1.076 KG/M
 V.F.: 163.9 mm

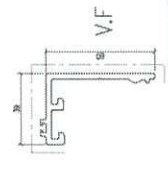


34
 模號: X86301
 名稱: 60 CAP
 合金狀態: 6063-T5
 重量: 1.025 KG/M
 V.F.: 152.2 mm

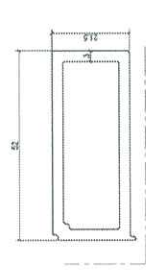


28
 模號: X86304
 名稱: 死端副框
 合金狀態: 6063-T5
 重量: 1.745 KG/M
 V.F.: 89.3 mm

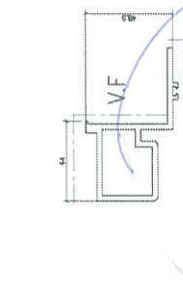


11
 模號: X86314
 名稱: 生下視副框
 合金狀態: 6063-T5
 重量: 1.764 KG/M
 V.F.: 179.9 mm

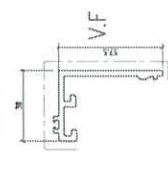


33
 模號: X86300
 名稱: 5705 CAP
 合金狀態: 6063-T5
 重量: 1.006 KG/M
 V.F.: 149.2 mm

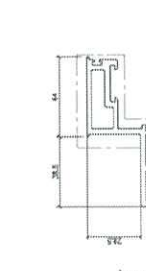


32
 模號: X86279
 名稱: 窗玉框
 合金狀態: 6063-T5
 重量: 1.559 KG/M
 V.F.: 198.2 mm

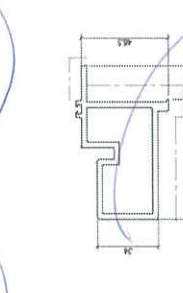


20
 模號: X86313
 名稱: 死端生金副框
 合金狀態: 6063-T5
 重量: 2.079 KG/M
 V.F.: 179.9 mm

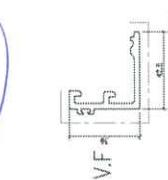


10
 模號: X86283
 名稱: 4205 CAP
 合金狀態: 6063-T5
 重量: 0.884 KG/M
 V.F.: 131.2 mm

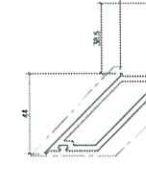


25
 模號: X86297
 名稱: 全轉角窗玉
 合金狀態: 6063-T5
 重量: 1.662 KG/M
 V.F.: 270.6 mm

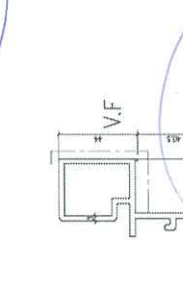


19
 模號: X86312
 名稱: 假金中框
 合金狀態: 6063-T5
 重量: 1.742 KG/M
 V.F.: 184.5 mm

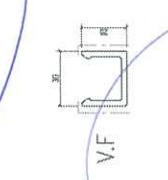


12
 模號: X86282
 名稱: 轉角副框
 合金狀態: 6063-T5
 重量: 0.608 KG/M
 V.F.: 123.3 mm

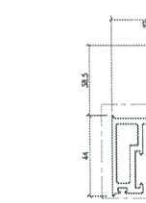

13
 模號: X86284
 名稱: 企生窗玉
 合金狀態: 6063-T5
 重量: 1.443 KG/M
 V.F.: 263.3 mm

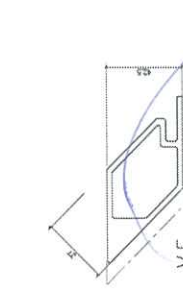

38
 模號: X86311
 名稱: 生下視轉角副框
 合金狀態: 6063-T5
 重量: 2.219 KG/M
 V.F.: 151.0 mm

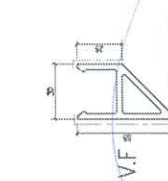


14
 模號: X86286
 名稱: 轉角控制副框
 合金狀態: 6063-T5
 重量: 1.132 KG/M
 V.F.: 152.9 mm

EI5008B

J-858幕牆鋁料模圖

1


NO V.F

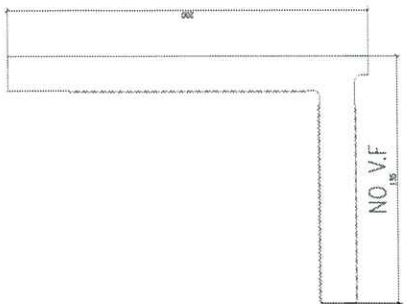

模號: X86254
名稱: 大鋁碼
合金狀態: 6061-T6
重量: 16.58 KG/M
V.F.: -

2


NO V.F

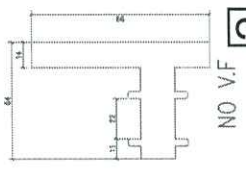

模號: X86255
名稱: 掛勾碼
合金狀態: 6061-T6
重量: 6.63 KG/M
V.F.: -

3


NO V.F

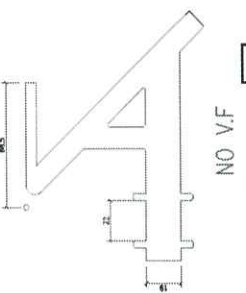

模號: X86256
名稱: 挂勾碼
合金狀態: 6061-T6
重量: 11.63 KG/M
V.F.: -

4

NO V.F

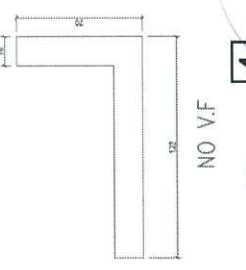

模號: X86257
名稱: 大鋁碼
合金狀態: 6061-T6
重量: 7.63 KG/M
V.F.: -

5


SCALE 2:1
NO V.F



模號: X86258
名稱: 鋁介子
合金狀態: 6061-T6
重量: 0.28 KG/M
V.F.: -

6

NO V.F

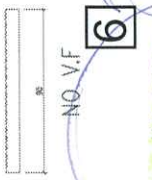

模號: X86259
名稱: 鋁介子
合金狀態: 6061-T6
重量: 1.83 KG/M
V.F.: -

7


NO V.F



模號: X86260
名稱: 鋁介子
合金狀態: 6061-T6
重量: 0.66 KG/M
V.F.: -

8


NO V.F

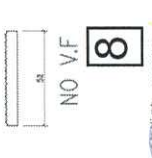

模號: X86261
名稱: 鋁介子
合金狀態: 6061-T6
重量: 0.91 KG/M
V.F.: -

9


NO V.F

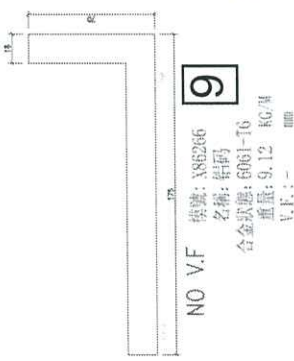

模號: X86266
名稱: 鋁碼
合金狀態: 6061-T6
重量: 9.12 KG/M
V.F.: -

57


SCALE 2:1
NO V.F

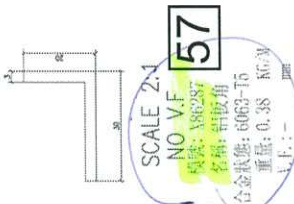

模號: X86267
名稱: 鋁收角
合金狀態: 6063-T5
重量: 0.38 KG/M
V.F.: -

51


SCALE 2:1
NO V.F

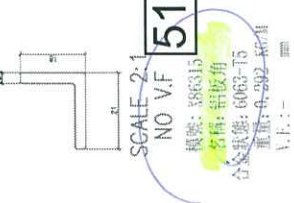

模號: X86315
名稱: 鋁收角
合金狀態: 6063-T5
重量: 0.292 KG/M
V.F.: -

53


NO V.F

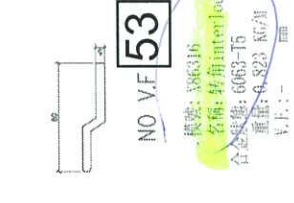

模號: X86316
名稱: 封角interlock
合金狀態: 6063-T5
重量: 0.823 KG/M
V.F.: -

54


NO V.F

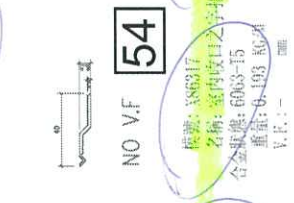

模號: X86317
名稱: 室內收口之字扣碼
合金狀態: 6063-T5
重量: 0.193 KG/M
V.F.: -

56


NO V.F

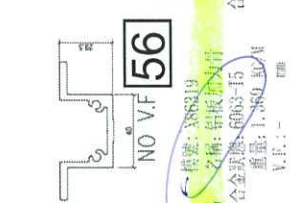

模號: X86319
名稱: 鋁板釘封角
合金狀態: 6063-T5
重量: 1.869 KG/M
V.F.: -

55

NO V.F

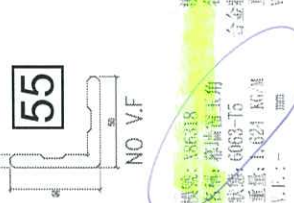

模號: X86318
名稱: 幕牆鋁角
合金狀態: 6063-T5
重量: 1.824 KG/M
V.F.: -

58


V.F
SCALE 2:1



模號: H12785(X86011)
名稱: 幕牆
合金狀態: 6063-T6
重量: 0.115 KG/M
V.F.: 14.9

49


V.F

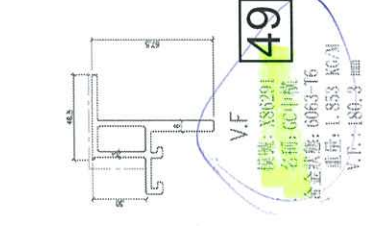

模號: X86291
名稱: 收中條
合金狀態: 6063-T6
重量: 1.853 KG/M
V.F.: 180.3

50


V.F

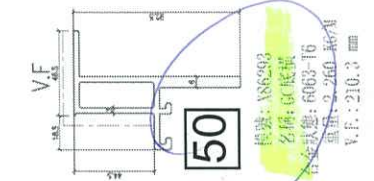

模號: X86293
名稱: 收底條
合金狀態: 6063-T6
重量: 2.260 KG/M
V.F.: 210.3

45


V.F

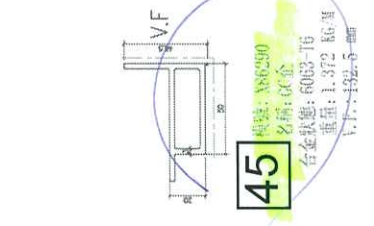

模號: X86290
名稱: 收企
合金狀態: 6063-T6
重量: 1.372 KG/M
V.F.: 152.5

46

V.F

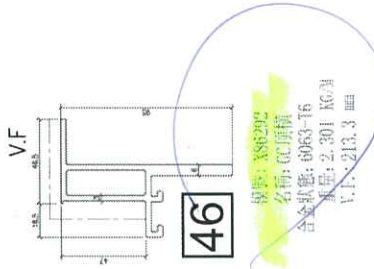

模號: X86292
名稱: 收頂條
合金狀態: 6063-T6
重量: 2.301 KG/M
V.F.: 213.3