

工程指示 / 要求簡箋(E.I.)

工程指示編號：EI / 5169 / 22

修改版次： B

工程編號： J - 858

工程名稱：將軍澳日出康城 11

工程項目：幕牆 大貨廠用鋁背板+ 封口片

以此為準

收件人：生統

發件人：Ant Yeung

日期：25/10/2022

要求提供 / 確認 事項：

內容：

B 版：附修改 BM。

B 1. 附修改 BM，請備片和油漆

2. 只放行 T1 (9-17/F) MO1 的生產，附總數量表

B 3. 已提供分層數

B 4. 拆圖部已處理：轉角大飾線 X86307 封口片 放行 AP15L 和 AP15R

B 5. 已修改 BM 和加工圖的(顏色/銘化)，對上

6. 拆圖部須要再處理：請補回棉和棉的避位(鋁碼和掛勾碼) (未處理)

7. 所有飾線封口片，請提供大貨料頭供鍍金配套生產使用。

AP15L, 15R, AP07, APS-1, AP18

A 版：請按加工圖生產鋁背板和飾線封口片。

***1. 附修改 BM，請備片**

2. 只放行 T1 (9-17/F) MO1 的生產，附總數量表

***3. 已提供分層數**

4. 拆圖部須要再處理：轉角大飾線 X86307 封口片先暫停 AP15L 和 AP15R) 需按 EI5074 須要再處理

***5. 已修改 BM 和加工圖的(顏色/銘化)，對上**

6. 拆圖部須要再處理：請補回棉和棉的避位(鋁碼和掛勾碼)

7. 所有飾線封口片，請提供大貨料頭供鍍金配套生產使用。

請在 **2022.10.30** 前完成上列要求。

附：頁

原合約工程包

原合約工程加 / 減賬

新工程報價

分發拆圖部門 BUN 連附件 *HB*

分發東莞各部門：

()生產技術總監連附件 ()技術部 連附件 ()生產部 連附件 ()機械設計部連附件

()採購部 連附件 ()生產統籌部連附件 ()小羅&清 連附件

()質檢部 連附件 ()會計部 連附件 ()報關組 連附件 ()其他 水洪 連附件

分發香港各部門：

()行政部連附件 ()會計部連附件 ()統籌部連附件 ()工程部地盤科文連附件

()採購部連附件 ()QS 部 連附件 ()維修部連附件 ()其他 連附件

傳遞編號：

發件人簽署：*R*

HK *854* / 22

項目經理簽署：*fja*

 美特鋁質 有限公司 MIDI Aluminium Fabricator Ltd.		工程號:	J858		計算:	L.S		日期:	2022/09/30		送呈:		
		地盤名稱:	康城11期		核對:			日期:			副本:		
厂用鋁板B.M.表		項目類別:	J858 T1, 2, 3单元标准层铝褶件				日期:						
BM編號:		修改版次:	REV.C	A/C Code:	EI5169B	總V.F.:	5412.42	總重量:	51172.07	此BM依據**拆圖資料計算			
序號	修改內容	鋁板圖號	鋁板名稱	顏色	實用	後備	總數	總重量	單件展開面積	總展開面積	單件V.F.	總V.F.	備註
									平方米	平方米	平方米	平方米	樓層
1		J858-AA03L	2mm厚鋁板	香槟金ECD3X1009 9S-XF1	484		484	4.164	0.002	0.768	0.001	0.514	
2		J858-AA03R	2mm厚鋁板	香槟金ECD3X1009 9S-XF1	484		484	4.164	0.002	0.768	0.001	0.514	
3		J858-AA04L	2mm厚鋁板	香槟金ECD3X1009 9S-XF1	484		484	4.577	0.002	0.845	0.001	0.514	
4		J858-AA04R	2mm厚鋁板	香槟金ECD3X1009 9S-XF1	484		484	4.577	0.002	0.845	0.001	0.514	
5		J858-AP05	2mm厚鋁板	香槟金ECD3X1009 9S-XF1	4003		4003	6.346	0.000	1.171	0.001	2.342	
6	B 修改	J858-AP02	3mm厚鋁板	香槟金ECD3X1009 9S-XF1	4229		4229	717.762	0.021	88.286	0.043	180.187	
7	B 修改	J858-AP03	3mm厚鋁板	铬化chromate	8347		8347	201.140	0.003	24.741	0.000	0.000	
8		J858-AP06	3mm厚鋁板	铬化chromate	3098		3098	125.430	0.005	15.428	0.000	0.000	
9		J858-AP08-02	3mm厚鋁板	铬化chromate	81		81	81.971	0.124	10.082	0.000	0.000	
10		J858-AP08-09	3mm厚鋁板	铬化chromate	24		24	73.608	0.377	9.054	0.000	0.000	
11		J858-AP08-10	3mm厚鋁板	铬化chromate	151		151	166.774	0.136	20.513	0.000	0.000	
12		J858-AP08-13	3mm厚鋁板	铬化chromate	46		46	93.998	0.251	11.562	0.000	0.000	
13		J858-AP08-14	3mm厚鋁板	铬化chromate	46		46	45.190	0.121	5.558	0.000	0.000	
14		J858-AP08-15	3mm厚鋁板	铬化chromate	23		23	49.237	0.263	6.056	0.000	0.000	
15		J858-AP08-16	3mm厚鋁板	铬化chromate	11		11	21.407	0.239	2.633	0.000	0.000	
16		J858-AP08-21	3mm厚鋁板	铬化chromate	192		192	428.191	0.274	52.668	0.000	0.000	
17		J858-AP08-22	3mm厚鋁板	铬化chromate	81		81	86.846	0.132	10.682	0.000	0.000	
18		J858-AP08-23	3mm厚鋁板	铬化chromate	46		46	48.070	0.129	5.913	0.000	0.000	
19		J858-AP08-24	3mm厚鋁板	铬化chromate	11		11	29.718	0.332	3.655	0.000	0.000	
20		J858-AP08-25	3mm厚鋁板	铬化chromate	11		11	33.270	0.372	4.092	0.000	0.000	

 美特鋁質 有限公司 MIDI Aluminium Fabricator Ltd.		工程號:	J858		計算:	L.S		日期:	2022/09/30		送呈:			
		地盤名稱:	康城11期		核對:			日期:			副本:			
厂用鋁板B.M.表		項目類別:	J858 T1, 2, 3单元标准层铝褶皱件					日期:						
BM編號:		修改版次:	REV.C	A/C Code:	EI5169B	總V.F.:	5412.42	總重量:	51172.07	此BM依據**拆圖資料計算				
序號	修改內容	鋁板圖號	鋁板名稱	顏色	實用	後備	總數	總重量	單件展開面積	總展開面積	單件V.F.	總V.F.	備註	樓層
									平方米	平方米	平方米	平方米		
21		J858-AP08-26	3mm厚鋁板	铬化chromate	35		35	89.950	0.316	11.064	0.000	0.000		
22		J858-AP08-27	3mm厚鋁板	铬化chromate	146		146	334.906	0.282	41.194	0.000	0.000		
23		J858-AP08-28	3mm厚鋁板	铬化chromate	23		23	53.736	0.287	6.610	0.000	0.000		
24		J858-AP08-29	3mm厚鋁板	铬化chromate	11		11	23.364	0.261	2.874	0.000	0.000		
25		J858-AP08-40	3mm厚鋁板	铬化chromate	12		12	32.321	0.331	3.976	0.000	0.000		
26		J858-AP08-41	3mm厚鋁板	铬化chromate	12		12	31.340	0.321	3.855	0.000	0.000		
27		J858-AP08-42	3mm厚鋁板	铬化chromate	12		12	28.771	0.295	3.539	0.000	0.000		
28		J858-AP08-46	3mm厚鋁板	铬化chromate	12		12	35.275	0.362	4.339	0.000	0.000		
29		J858-AP08-47	3mm厚鋁板	铬化chromate	12		12	34.204	0.351	4.207	0.000	0.000		
30		J858-AP08-48	3mm厚鋁板	铬化chromate	12		12	31.401	0.322	3.862	0.000	0.000		
31		J858-AP08-49	3mm厚鋁板	铬化chromate	100		100	96.003	0.118	11.809	0.000	0.000		
32		J858-AP08-50	3mm厚鋁板	铬化chromate	24		24	66.879	0.343	8.226	0.000	0.000		
33		J858-AP09-01	3mm厚鋁板	香槟金ECD3X1009 9S-JF2	76		76	918.709	1.487	113.002	1.404	106.695		
34		J858-AP09-02	3mm厚鋁板	香槟金ECD3X1009 9S-JF2	1063		1063	4599.944	0.532	565.799	0.486	516.867		
35		J858-AP09-04	3mm厚鋁板	香槟金ECD3X1009 9S-JF2	192		192	1533.969	0.983	188.680	0.919	176.493		
36		J858-AP09-05	3mm厚鋁板	香槟金ECD3X1009 9S-JF2	730		730	6408.637	1.080	788.270	1.013	739.191		
37		J858-AP09-06	3mm厚鋁板	香槟金ECD3X1009 9S-JF2	841		841	3531.908	0.517	434.429	0.471	396.227		
38		J858-AP09-08	3mm厚鋁板	香槟金ECD3X1009 9S-JF2	35		35	372.526	1.309	45.821	1.233	43.157		
39		J858-AP09-09	3mm厚鋁板	香槟金ECD3X1009 9S-JF2	35		35	417.210	1.466	51.317	1.384	48.441		
40		J858-AP09-10	3mm厚鋁板	香槟金ECD3X1009 9S-JF2	111		111	1123.636	1.245	138.209	1.171	130.035		
41		J858-AP09-11	3mm厚鋁板	香槟金ECD3X1009 9S-JF2	46		46	486.824	1.302	59.880	1.226	56.392		

 美特鋁質 有限公司 MIDI Aluminium Fabricator Ltd.		工程號:	J858		計算:	L.S		日期:	2022/09/30		送呈:			
		地盤名稱:	康城11期		核對:			日期:			副本:			
厂用鋁板B.M.表		項目類別:	J858 T1, 2, 3單元标准层铝槽件					日期:						
BM編號:		修改版次:	REV.C	A/C Code:	EI5169B	總V.F.:	5412.42	總重量:	51172.07	此BM依據**拆圖資料計算				
序號	修改內容	鋁板圖號	鋁板名稱	顏色	實用	後備	總數	總重量	單件展開面積	總展開面積	單件V.F.	總V.F.	備註	樓層
									平方米	平方米	平方米	平方米		
42		J858-AP09-12	3mm厚鋁板	香槟金ECD3X1009 9S-JF2	46		46	471.369	1.260	57.979	1.186	54.565		
43		J858-AP09-13	3mm厚鋁板	香槟金ECD3X1009 9S-JF2	73		73	671.521	1.131	82.598	1.062	77.544		
44		J858-AP09-14	3mm厚鋁板	香槟金ECD3X1009 9S-JF2	35		35	292.565	1.028	35.986	0.963	33.703		
45		J858-AP09-15	3mm厚鋁板	香槟金ECD3X1009 9S-JF2	146		146	1229.242	1.036	151.198	0.970	141.632		
46		J858-AP09-16	3mm厚鋁板	香槟金ECD3X1009 9S-JF2	46		46	507.842	1.358	62.465	1.280	58.877		
47		J858-AP09-17	3mm厚鋁板	香槟金ECD3X1009 9S-JF2	146		146	870.768	0.734	107.106	0.675	98.528		
48		J858-AP09-18	3mm厚鋁板	香槟金ECD3X1009 9S-JF2	35		35	99.859	0.351	12.283	0.314	10.990		
49		J858-AP09-19	3mm厚鋁板	香槟金ECD3X1009 9S-JF2	46		46	127.884	0.342	15.730	0.306	14.054		
50		J858-AP09-20	3mm厚鋁板	香槟金ECD3X1009 9S-JF2	11		11	79.540	0.889	9.784	0.822	9.040		
51		J858-AP09-21	3mm厚鋁板	香槟金ECD3X1009 9S-JF2	11		11	89.081	0.996	10.957	0.922	10.146		
52		J858-AP09-22	3mm厚鋁板	香槟金ECD3X1009 9S-JF2	35		35	240.701	0.846	29.606	0.781	27.326		
53		J858-AP09-23	3mm厚鋁板	香槟金ECD3X1009 9S-JF2	146		146	895.762	0.755	110.180	0.695	101.427		
54		J858-AP09-24	3mm厚鋁板	香槟金ECD3X1009 9S-JF2	70		70	205.790	0.362	25.312	0.324	22.684		
55		J858-AP09-25	3mm厚鋁板	香槟金ECD3X1009 9S-JF2	48		48	553.409	1.418	68.070	1.327	63.674		
56		J858-AP09-26	3mm厚鋁板	香槟金ECD3X1009 9S-JF2	2		2	22.468	1.382	2.764	1.291	2.581		
57		J858-AP09-27	3mm厚鋁板	香槟金ECD3X1009 9S-JF2	50		50	593.992	1.461	73.062	1.369	68.452		
58		J858-AP09-28	3mm厚鋁板	香槟金ECD3X1009 9S-JF2	2		2	32.614	2.006	4.012	1.906	3.812		
59		J858-AP09-29	3mm厚鋁板	香槟金ECD3X1009 9S-JF2	6		6	166.742	3.418	20.509	3.298	19.791		
60		J858-AP09-30	3mm厚鋁板	香槟金ECD3X1009 9S-JF2	4		4	101.016	3.106	12.425	2.991	11.963		
61		J858-AP09-31	3mm厚鋁板	香槟金ECD3X1009 9S-JF2	2		2	18.226	1.121	2.242	1.033	2.067		
62		J858-AP09-32	3mm厚鋁板	香槟金ECD3X1009 9S-JF2	2		2	25.604	1.575	3.149	1.481	2.962		

 美特鋁質 有限公司 MIDI Aluminium Fabricator Ltd.		工程號:	J858		計算:	L.S		日期:	2022/09/30		送呈:			
		地盤名稱:	康城11期		核對:			日期:			副本:			
厂用鋁板B.M.表		項目類別:	J858 T1, 2, 3单元标准层铝褶件					日期:						
BM編號:		修改版次:	REV.C	A/C Code:	EI5169B	總V.F.:	5412.42	總重量:	51172.07	此BM依據**拆圖資料計算				
序號	修改內容	鋁板圖號	鋁板名稱	顏色	實用	後備	總數	總重量	單件展開面積	總展開面積	單件V.F.	總V.F.	備註	樓層
									平方米	平方米	平方米	平方米		
63		J858-AP09-33	3mm厚鋁板	香槟金ECD3X1009 9S-JF2	22		22	114.270	0.639	14.055	0.582	12.814		
64		J858-AP09-34	3mm厚鋁板	香槟金ECD3X1009 9S-JF2	22		22	54.664	0.306	6.724	0.271	5.962		
65		J858-AP09-35	3mm厚鋁板	香槟金ECD3X1009 9S-JF2	6		6	29.888	0.613	3.676	0.558	3.348		
66		J858-AP09-36	3mm厚鋁板	香槟金ECD3X1009 9S-JF2	2		2	13.064	0.803	1.607	0.736	1.472		
67		J858-AP09-37	3mm厚鋁板	香槟金ECD3X1009 9S-JF2	24		24	61.446	0.315	7.558	0.280	6.712		
68		J858-AP09-38	3mm厚鋁板	香槟金ECD3X1009 9S-JF2	2		2	12.523	0.770	1.540	0.705	1.410		
69		J858-AP09-39	3mm厚鋁板	香槟金ECD3X1009 9S-JF2	2		2	12.125	0.746	1.491	0.682	1.365		
70		J858-AP09-40	3mm厚鋁板	香槟金ECD3X1009 9S-JF2	18		18	68.054	0.465	8.371	0.420	7.560		
71		J858-AP09-41	3mm厚鋁板	香槟金ECD3X1009 9S-JF2	18		18	69.199	0.473	8.512	0.427	7.691		
72		J858-AP09-42	3mm厚鋁板	香槟金ECD3X1009 9S-JF2	120		120	456.077	0.467	56.098	0.422	50.672		
73		J858-AP09-43	3mm厚鋁板	香槟金ECD3X1009 9S-JF2	36		36	132.959	0.454	16.354	0.410	14.757		
74		J858-AP09-44	3mm厚鋁板	香槟金ECD3X1009 9S-JF2	8		8	37.816	0.581	4.651	0.529	4.230		
75	B 修改	J858-AP09-44a	3mm厚鋁板	香槟金ECD3X1009 9S-JF2	2		2	5.399	0.332	0.664	0.296	0.591		
76		J858-AP09-45	3mm厚鋁板	香槟金ECD3X1009 9S-JF2	12		12	45.178	0.463	5.557	0.418	5.018		
77		J858-AP09-46	3mm厚鋁板	香槟金ECD3X1009 9S-JF2	2		2	65.450	4.025	8.050	3.897	7.794		
78	B 修改	J858-AP09-47	3mm厚鋁板	香槟金ECD3X1009 9S-JF2	8		8	131.894	2.028	16.223	1.930	15.444		
79		J858-AP09-47a	3mm厚鋁板	香槟金ECD3X1009 9S-JF2	12		12	197.634	2.026	24.309	1.928	23.141		
80	B 修改	J858-AP09-47b	3mm厚鋁板	香槟金ECD3X1009 9S-JF2	4		4	63.879	1.964	7.857	1.868	7.471		
81	B 修改	J858-AP09-47c	3mm厚鋁板	香槟金ECD3X1009 9S-JF2	4		4	72.907	2.242	8.968	2.141	8.565		
82		J858-AP09-48	3mm厚鋁板	香槟金ECD3X1009 9S-JF2	76		76	834.448	1.351	102.638	1.273	96.732		
83		J858-AP09-49	3mm厚鋁板	香槟金ECD3X1009 9S-JF2	100		100	853.370	1.050	104.966	0.984	98.359		

 美特鋁質 有限公司 MIDI Aluminium Fabricator Ltd.		工程號:	J858		計算:	L.S		日期:	2022/09/30		送呈:			
		地盤名稱:	康城11期		核對:			日期:			副本:			
厂用鋁板B.M.表		項目類別:	J858 T1, 2, 3单元标准层铝裙件					日期:						
BM編號:		修改版次:	REV.C	A/C Code:		EI5169B	總V.F.:	5412.42	總重量:	51172.07	此BM依據**拆圖資料計算			
序號	修改內容	鋁板圖號	鋁板名稱	顏色	實用	後備	總數	總重量	單件展開面積	總展開面積	單件V.F.	總V.F.	備註	樓層
									平方米		平方米			
84		J858-AP09-50	3mm厚鋁板	香槟金ECD3X1009 9S-JF2	100		100	1075.111	1.322	132.240	1.246	124.578		
85		J858-AP09-51	3mm厚鋁板	香槟金ECD3X1009 9S-JF2	38		38	440.204	1.425	54.146	1.344	51.083		
86		J858-AP09-52	3mm厚鋁板	香槟金ECD3X1009 9S-JF2	38		38	426.799	1.381	52.497	1.303	49.498		
87		J858-AP09-53	3mm厚鋁板	香槟金ECD3X1009 9S-JF2	38		38	391.690	1.268	48.178	1.193	45.347		
88		J858-AP09-54	3mm厚鋁板	香槟金ECD3X1009 9S-JF2	100		100	1120.803	1.379	137.860	1.300	129.980		
89		J858-AP09-55	3mm厚鋁板	香槟金ECD3X1009 9S-JF2	200		200	932.659	0.574	114.718	0.526	105.192		
90		J858-AP09-56	3mm厚鋁板	香槟金ECD3X1009 9S-JF2	100		100	255.183	0.314	31.388	0.279	27.905		
91		J858-AP09-57	3mm厚鋁板	香槟金ECD3X1009 9S-JF2	24		24	179.021	0.917	22.020	0.848	20.358		
92		J858-AP09-58	3mm厚鋁板	香槟金ECD3X1009 9S-JF2	24		24	197.098	1.010	24.243	0.936	22.455		
93		J858-AP09-59	3mm厚鋁板	香槟金ECD3X1009 9S-JF2	4		4	41.247	1.268	5.073	1.179	4.716		
94		J858-AP09-60	3mm厚鋁板	香槟金ECD3X1009 9S-JF2	4		4	68.918	2.119	8.477	2.018	8.071		
95		J858-AP09-61	3mm厚鋁板	香槟金ECD3X1009 9S-JF2	2		2	37.779	2.323	4.647	2.219	4.438		
96		J858-AP09-62	3mm厚鋁板	香槟金ECD3X1009 9S-JF2	2		2	35.842	2.204	4.409	2.102	4.203		
97		J858-AP09-63	3mm厚鋁板	香槟金ECD3X1009 9S-JF2	4		4	132.744	4.082	16.328	3.953	15.811		
98		J858-AP09-64	3mm厚鋁板	香槟金ECD3X1009 9S-JF2	2		2	56.595	3.481	6.961	3.360	6.720		
99		J858-AP09-65	3mm厚鋁板	香槟金ECD3X1009 9S-JF2	2		2	46.855	2.882	5.763	2.769	5.539		
100		J858-AP09-66	3mm厚鋁板	香槟金ECD3X1009 9S-JF2	4		4	26.525	0.816	3.263	0.748	2.991		
101		J858-AP09-67	3mm厚鋁板	香槟金ECD3X1009 9S-JF2	4		4	25.444	0.782	3.130	0.717	2.866		
102		J858-AP09-68	3mm厚鋁板	香槟金ECD3X1009 9S-JF2	8		8	22.072	0.339	2.715	0.303	2.420		
103		J858-AP09-69	3mm厚鋁板	香槟金ECD3X1009 9S-JF2	2		2	10.098	0.621	1.242	0.566	1.132		
104	B 修改	J858-AP09-70	3mm厚鋁板	香槟金ECD3X1009 9S-JF2	4		4	15.218	0.468	1.872	0.423	1.691		

 美特鋁質 有限公司 MIDI Aluminium Fabricator Ltd.		工程號:	J858		計算:	L.S		日期:	2022/09/30		送呈:		
		地盤名稱:	康城11期		核對:			日期:			副本:		
厂用鋁板B.M.表		項目類別:	J858 T1, 2, 3单元标准层铝褶件					日期:					
BM編號:		修改版次:	REV.C	A/C Code:	EI5169B	總V.F.:	5412.42	總重量:	51172.07	此BM依據**拆圖資料計算			
序號	修改內容	鋁板圖號	鋁板名稱	顏色	實用	後備	總數	總重量	單件展開面積	總展開面積	單件V.F.	總V.F.	備註
									平方米	平方米	平方米	平方米	樓層
105	B 修改	J858-AP09-70a	3mm厚鋁板	香槟金ECD3X1009 9S-JF2	2		2	7.371	0.453	0.907	0.409	0.818	
106		J858-AP10-01	3mm厚鋁板	铬化chromate	35		35	93.736	0.329	11.530	0.000	0.000	
107		J858-AP10-03	3mm厚鋁板	铬化chromate	70		70	204.604	0.360	25.167	0.000	0.000	
108		J858-AP10-04	3mm厚鋁板	铬化chromate	81		81	79.284	0.120	9.752	0.000	0.000	
109		J858-AP10-06	3mm厚鋁板	铬化chromate	116		116	123.919	0.131	15.242	0.000	0.000	
110		J858-AP10-07	3mm厚鋁板	铬化chromate	23		23	60.918	0.326	7.493	0.000	0.000	
111		J858-AP10-09	3mm厚鋁板	铬化chromate	23		23	66.484	0.356	8.178	0.000	0.000	
112		J858-AP10-10	3mm厚鋁板	铬化chromate	11		11	27.576	0.308	3.392	0.000	0.000	
113		J858-AP10-12	3mm厚鋁板	铬化chromate	11		11	30.096	0.337	3.702	0.000	0.000	
114		J858-AP10-13	3mm厚鋁板	铬化chromate	12		12	31.550	0.323	3.881	0.000	0.000	
115		J858-AP10-15	3mm厚鋁板	铬化chromate	12		12	34.433	0.353	4.235	0.000	0.000	
116		J858-AP11-06	3mm厚鋁板	香槟金ECD3X1009 9S-JF2	81		81	134.406	0.204	16.532	0.174	14.116	
117		J858-AP11-17	3mm厚鋁板	香槟金ECD3X1009 9S-JF2	46		46	154.127	0.412	18.958	0.361	16.611	
118		J858-AP11-18	3mm厚鋁板	香槟金ECD3X1009 9S-JF2	46		46	74.098	0.198	9.114	0.169	7.770	
119		J858-AP11-19	3mm厚鋁板	香槟金ECD3X1009 9S-JF2	23		23	80.733	0.432	9.930	0.379	8.711	
120		J858-AP11-20	3mm厚鋁板	香槟金ECD3X1009 9S-JF2	11		11	35.101	0.393	4.318	0.343	3.778	
121		J858-AP11-30	3mm厚鋁板	香槟金ECD3X1009 9S-JF2	22		22	72.539	0.406	8.922	0.355	7.803	
122		J858-AP11-31	3mm厚鋁板	香槟金ECD3X1009 9S-JF2	22		22	34.874	0.195	4.290	0.166	3.650	
123		J858-AP11-32	3mm厚鋁板	香槟金ECD3X1009 9S-JF2	6		6	18.977	0.389	2.334	0.340	2.039	
124		J858-AP11-33	3mm厚鋁板	香槟金ECD3X1009 9S-JF2	2		2	8.285	0.510	1.019	0.448	0.896	
125		J858-AP11-34	3mm厚鋁板	香槟金ECD3X1009 9S-JF2	24		24	39.190	0.201	4.820	0.171	4.108	

 美特鋁質 有限公司 MIDI Aluminium Fabricator Ltd.		工程號:	J858		計算:	L.S		日期:	2022/09/30		送呈:			
		地盤名稱:	康城11期		核對:			日期:			副本:			
厂用鋁板B.M.表		項目類別:	J858 T1, 2, 3單元标准层铝褶皱件					日期:						
BM編號:		修改版次:	REV.C	A/C Code:	EI5169B	總V.F.:	5412.42	總重量:	51172.07	此BM依據**拆圖資料計算				
序號	修改內容	鋁板圖號	鋁板名稱	顏色	實用	後備	總數	總重量	單件展開面積	總展開面積	單件V.F.	總V.F.	備註	樓層
									平方米		平方米			
126		J858-AP11-35	3mm厚鋁板	香槟金ECD3X1009 9S-JF2	2		2	7.943	0.489	0.977	0.429	0.858		
127		J858-AP11-36	3mm厚鋁板	香槟金ECD3X1009 9S-JF2	2		2	7.692	0.473	0.946	0.415	0.830		
128		J858-AP11-37	3mm厚鋁板	香槟金ECD3X1009 9S-JF2	8		8	24.016	0.369	2.954	0.322	2.577		
129		J858-AP11-38	3mm厚鋁板	香槟金ECD3X1009 9S-JF2	44		44	64.679	0.181	7.956	0.153	6.721		
130		J858-AP11-39	3mm厚鋁板	香槟金ECD3X1009 9S-JF2	96		96	129.646	0.166	15.947	0.140	13.406		
131		J858-AP11-43	3mm厚鋁板	香槟金ECD3X1009 9S-JF2	12		12	52.997	0.543	6.519	0.479	5.746		
132		J858-AP11-44	3mm厚鋁板	香槟金ECD3X1009 9S-JF2	12		12	51.388	0.527	6.321	0.464	5.568		
133		J858-AP11-45	3mm厚鋁板	香槟金ECD3X1009 9S-JF2	12		12	47.176	0.484	5.803	0.425	5.103		
134		J858-AP11-52	3mm厚鋁板	香槟金ECD3X1009 9S-JF2	4		4	16.821	0.517	2.069	0.455	1.819		
135		J858-AP11-53	3mm厚鋁板	香槟金ECD3X1009 9S-JF2	4		4	16.138	0.496	1.985	0.436	1.744		
136		J858-AP11-54	3mm厚鋁板	香槟金ECD3X1009 9S-JF2	8		8	14.068	0.216	1.730	0.185	1.480		
137		J858-AP11-55	3mm厚鋁板	香槟金ECD3X1009 9S-JF2	2		2	6.411	0.394	0.789	0.345	0.689		
138		J858-AP12-01	3mm厚鋁板	香槟金ECD3X1009 9S-JF2	222		222	2559.338	1.418	314.802	1.337	296.758		
139		J858-AP12-02	3mm厚鋁板	香槟金ECD3X1009 9S-JF2	368		368	1543.494	0.516	189.852	0.470	172.794		
140		J858-AP12-03	3mm厚鋁板	香槟金ECD3X1009 9S-JF2	73		73	832.264	1.402	102.370	1.322	96.481		
141		J858-AP12-04	3mm厚鋁板	香槟金ECD3X1009 9S-JF2	35		35	377.629	1.327	46.449	1.249	43.727		
142		J858-AP12-05	3mm厚鋁板	香槟金ECD3X1009 9S-JF2	12		12	379.794	3.893	46.715	3.764	45.165		
143		J858-AP12-06	3mm厚鋁板	香槟金ECD3X1009 9S-JF2	20		20	230.292	1.416	28.326	1.322	26.441		
144		J858-AP12-07	3mm厚鋁板	香槟金ECD3X1009 9S-JF2	4		4	125.196	3.850	15.399	3.721	14.885		
145		J858-AP12-08	3mm厚鋁板	香槟金ECD3X1009 9S-JF2	2		2	59.241	3.643	7.287	3.518	7.035		
146		J858-AP12-09	3mm厚鋁板	香槟金ECD3X1009 9S-JF2	35		35	274.126	0.963	33.718	0.891	31.181		

 美特鋁質 有限公司 MIDI Aluminium Fabricator Ltd.		工程號:	J858		計算:	L.S		日期:	2022/09/30		送呈:			
		地盤名稱:	康城11期		核對:			日期:			副本:			
厂用鋁板B.M.表		項目類別:	J858 T1, 2, 3单元标准层铝褶件					日期:						
BM編號:		修改版次:	REV.C	A/C Code:	EI5169B	總V.F.:	5412.42	總重量:	51172.07	此BM依據**拆圖資料計算				
序號	修改內容	鋁板圖號	鋁板名稱	顏色	實用	後備	總數	總重量	單件展開面積	總展開面積	單件V.F.	總V.F.	備註	樓層
									平方米	平方米	平方米	平方米		
147		J858-AP12-10	3mm厚鋁板	香槟金ECD3X1009 9S-JF2	35		35	99.731	0.350	12.267	0.313	10.953		
148		J858-AP12-11	3mm厚鋁板	香槟金ECD3X1009 9S-JF2	38		38	430.042	1.392	52.896	1.312	49.845		
149		J858-AP12-12	3mm厚鋁板	香槟金ECD3X1009 9S-JF2	2		2	36.311	2.233	4.466	2.127	4.255		
150		J858-AP13-02	3mm厚鋁板	香槟金ECD3X1009 9S-JF2	35		35	153.698	0.540	18.905	0.476	16.651		
151		J858-AP13-05	3mm厚鋁板	香槟金ECD3X1009 9S-JF2	81		81	130.002	0.197	15.990	0.168	13.602		
152		J858-AP13-08	3mm厚鋁板	香槟金ECD3X1009 9S-JF2	23		23	99.886	0.534	12.286	0.470	10.819		
153		J858-AP13-11	3mm厚鋁板	香槟金ECD3X1009 9S-JF2	11		11	45.216	0.506	5.562	0.445	4.892		
154	B 新增	J858-AP13-14	3mm厚鋁板	香槟金ECD3X1009 9S-JF2	12		12	51.731	0.530	6.363	0.467	5.602		
155		J858-AP-S01	3mm厚鋁板	香槟金ECD3X1009 9S-JF2	15084		15084	134.896	0.001	16.592	0.002	27.181		
156		J858-AP14L	3mm厚鋁板	玫瑰金ECD3X1010 0S-XF1	1261		1261	505.420	0.049	62.167	0.052	65.591		
157		J858-AP14R	3mm厚鋁板	玫瑰金ECD3X1010 0S-XF1	1320		1320	529.068	0.049	65.076	0.052	68.660		
158		J858-AP15L	3mm厚鋁板	玫瑰金ECD3X1010 0S-XF1	256		256	136.211	0.065	16.754	0.069	17.550		
159		J858-AP15R	3mm厚鋁板	玫瑰金ECD3X1010 0S-XF1	197		197	104.819	0.065	12.893	0.069	13.505		
160		J858-AP04	1.5mm厚鋁板	铬化chromate	10617		10617	16.832	0.000	4.141	0.000	0.000		
161	B 铬化	J858-AP07-01	1.5mm厚鋁板	铬化chromate	24		24	40.332	0.413	9.922	0.000	0.000		
162	B 铬化	J858-AP07-02	1.5mm厚鋁板	铬化chromate	232		232	147.514	0.156	36.289	0.000	0.000		
163	B 铬化	J858-AP07-04	1.5mm厚鋁板	铬化chromate	105		105	171.893	0.403	42.286	0.000	0.000		
164	B 铬化	J858-AP07-05	1.5mm厚鋁板	铬化chromate	197		197	128.022	0.160	31.494	0.000	0.000		
165	B 铬化	J858-AP07-07	1.5mm厚鋁板	铬化chromate	238		238	293.940	0.304	72.310	0.000	0.000		
166	B 铬化	J858-AP07-08	1.5mm厚鋁板	铬化chromate	127		127	78.569	0.152	19.328	0.000	0.000		

 美特鋁質 有限公司 MIDI Aluminium Fabricator Ltd.	工程號:	J858	計算:	L.S	日期:	2022/09/30	送呈:				
	地盤名稱:	康城11期	核對:		日期:		副本:				
厂用鋁板B.M.表		項目類別:	J858 T1, 2, 3单元标准层铝褶件			日期:					
BM編號:		修改版次:	REV.C	A/C Code:	EI5169B	總V.F.:	5412.42	總重量:	51172.07	此BM依據**拆圖資料計算	

序號	修改內容	鋁板圖號	鋁板名稱	顏色	實用	後備	總數	總重量	單件展開面積	總展開面積	單件V.F.	總V.F.	備註	樓層
									平方米	平方米	平方米	平方米		
167	B 鉻化	J858-AP07-09	1.5mm厚鋁板	鉻化chromate	46		46	27.792	0.149	6.837	0.000	0.000		
168	B 鉻化	J858-AP07-10	1.5mm厚鋁板	鉻化chromate	11		11	16.346	0.366	4.021	0.000	0.000		
169	B 鉻化	J858-AP07-11	1.5mm厚鋁板	鉻化chromate	11		11	18.237	0.408	4.486	0.000	0.000		
170	B 鉻化	J858-AP07-12	1.5mm厚鋁板	鉻化chromate	35		35	49.558	0.348	12.191	0.000	0.000		
171	B 鉻化	J858-AP07-13	1.5mm厚鋁板	鉻化chromate	146		146	185.268	0.312	45.576	0.000	0.000		
172	B 鉻化	J858-AP07-14	1.5mm厚鋁板	鉻化chromate	46		46	59.412	0.318	14.616	0.000	0.000		
173	B 鉻化	J858-AP07-15	1.5mm厚鋁板	鉻化chromate	22		22	25.927	0.290	6.378	0.000	0.000		
174	B 鉻化	J858-AP07-16	1.5mm厚鋁板	鉻化chromate	46		46	74.515	0.398	18.331	0.000	0.000		
175	B 鉻化	J858-AP07-17	1.5mm厚鋁板	鉻化chromate	22		22	33.827	0.378	8.322	0.000	0.000		
176	B 鉻化	J858-AP07-18	1.5mm厚鋁板	鉻化chromate	24		24	38.606	0.396	9.497	0.000	0.000		
177	B 鉻化	J858-AP07-19	1.5mm厚鋁板	鉻化chromate	100		100	55.896	0.138	13.751	0.000	0.000		
178	B 鉻化	J858-AP07-20	1.5mm厚鋁板	鉻化chromate	24		24	36.750	0.377	9.041	0.000	0.000		
179	B 鉻化	J858-AP07-21	1.5mm厚鋁板	鉻化chromate	13		13	20.965	0.397	5.157	0.000	0.000		
180	B 鉻化	J858-AP07-22	1.5mm厚鋁板	鉻化chromate	24		24	37.564	0.385	9.241	0.000	0.000		
181	B 鉻化	J858-AP07-23	1.5mm厚鋁板	鉻化chromate	24		24	34.579	0.354	8.507	0.000	0.000		
184	B 新增	J858-AP18	1mm厚鋁板	鉻化chromate	4003		4003	121.499	0.011	44.834	0.000	0.000		

總計： 68432 51172.1 6552.06 5412.42

J858康城11期单元幕墙铝板分层统计表 (T1-ALUM cladding)

工程: J858康城11期 (T1)

日期: 21-Oct-22

序号	配件编号	分层数量			总数量	备注		
		9F(10, 12~16, 18~20, 22~25, 27~29, 31~33, 36~38, 41~42, 45~47, 49~51, 53~56, 58~60F相同, 共34层)	11F	40F			17F(21, 26, 30, 35, 39, 43, 48, 52, 57F相同, 共10层)	
1	J858-AA03L	136	4	4	40	184	送工厂	
2	J858-AA03R	136	4	4	40	184	送工厂	
3	J858-AA04L	136	4	4	40	184	送工厂	
4	J858-AA04R	136	4	4	40	184	送工厂	
5	J858-AP02	952	64	64	280	1360	送工厂	
6	J858-AP03	1904	128	128	560	2720	送工厂	
7	J858-AP04	2754	0	0	810	3564	送工厂	
8	J858-AP05	1054	0	0	310	1364	送工厂	
9	J858-AP06	204	82	6	840	1132	送工厂	
10	J858-AP07-02	0	8	0	80	88	送工厂	
11	J858-AP07-04	0	3	0	30	33	送工厂	
12	J858-AP07-05	0	7	0	70	77	送工厂	
13	J858-AP07-07	34	5	1	50	90	送工厂	
14	J858-AP07-08	0	5	0	50	55	送工厂	
15	J858-AP07-09	34	1	1	10	46	送工厂	
16	J858-AP07-10	0	1	0	10	11	送工厂	
17	J858-AP07-11	0	1	0	10	11	送工厂	
18	J858-AP07-12	0	1	0	10	11	送工厂	
19	J858-AP07-13	34	1	1	10	46	送工厂	
20	J858-AP07-14	0	2	0	20	22	送工厂	
21	J858-AP07-15	0	2	0	20	22	送工厂	
22	J858-AP07-16	0	2	0	20	22	送工厂	
23	J858-AP07-17	0	2	0	20	22	送工厂	
24	J858-AP08-02	0	3	0	30	33	送工厂	
25	J858-AP08-10	0	5	0	50	55	送工厂	
26	J858-AP08-13	0	2	0	20	22	送工厂	
27	J858-AP08-14	0	2	0	20	22	送工厂	
28	J858-AP08-15	0	1	0	10	11	送工厂	
29	J858-AP08-16	0	1	0	10	11	送工厂	
30	J858-AP08-21	34	3	1	30	68	送工厂	
31	J858-AP08-22	0	3	0	30	33	送工厂	
32	J858-AP08-23	34	1	1	10	46	送工厂	
33	J858-AP08-24	0	1	0	10	11	送工厂	
34	J858-AP08-25	0	1	0	10	11	送工厂	
35	J858-AP08-26	0	1	0	10	11	送工厂	
36	J858-AP08-27	34	1	1	10	46	送工厂	
37	J858-AP08-28	0	1	0	10	11	送工厂	
38	J858-AP08-29	0	1	0	10	11	送工厂	
39	J858-AP09-02	306	4	9	40	359	送工厂	
40	J858-AP09-04	68	2	2	20	92	送工厂	
41	J858-AP09-05	204	4	6	40	254	送工厂	
42	J858-AP09-06	238	4	7	40	289	送工厂	
43	J858-AP09-08	34	0	1	0	35	送工厂	
44	J858-AP09-09	34	0	1	0	35	送工厂	
45	J858-AP09-10	34	0	1	0	35	送工厂	
46	J858-AP09-11	34	1/9	1	1	10	46	送工厂

J858康城11期单元幕墙铝板分层统计表 (T1-ALUM cladding)

工程: J858康城11期 (T1)

日期: 21-Oct-22

序号	配件编号	分层数量			总数量	备注	
		9F(10, 12~16, 18~20, 22~25, 27~29, 31~33, 36~38, 41~42, 45~47, 49~51, 53~56, 58~60F相同, 共34层)	11F	40F			17F(21, 26, 30, 35, 39, 43, 48, 52, 57F相同, 共10层)
47	J858-AP09-12	34	1	1	10	46	送工厂
48	J858-AP09-13	34	0	1	0	35	送工厂
49	J858-AP09-14	34	0	1	0	35	送工厂
50	J858-AP09-15	34	1	1	10	46	送工厂
51	J858-AP09-16	34	1	1	10	46	送工厂
52	J858-AP09-17	34	1	1	10	46	送工厂
53	J858-AP09-18	0	1	0	10	11	送工厂
54	J858-AP09-19	34	1	1	10	46	送工厂
55	J858-AP09-20	0	1	0	10	11	送工厂
56	J858-AP09-21	0	1	0	10	11	送工厂
57	J858-AP09-22	0	1	0	10	11	送工厂
58	J858-AP09-23	34	1	1	10	46	送工厂
59	J858-AP09-24	0	2	0	20	22	送工厂
60	J858-AP09-25	0	9	9	0	18	送工厂
61	J858-AP09-26	0	1	1	0	2	送工厂
62	J858-AP09-27	0	8	8	0	16	送工厂
63	J858-AP09-28	0	1	1	0	2	送工厂
64	J858-AP09-29	0	1	1	0	2	送工厂
65	J858-AP09-30	0	1	1	0	2	送工厂
66	J858-AP09-31	0	1	1	0	2	送工厂
67	J858-AP09-32	0	1	1	0	2	送工厂
68	J858-AP09-33	0	4	4	0	8	送工厂
69	J858-AP09-34	0	4	4	0	8	送工厂
70	J858-AP09-35	0	1	1	0	2	送工厂
71	J858-AP09-36	0	1	1	0	2	送工厂
72	J858-AP09-37	0	4	4	0	8	送工厂
73	J858-AP09-38	0	1	1	0	2	送工厂
74	J858-AP09-39	0	1	1	0	2	送工厂
75	J858-AP09-40	0	3	3	0	6	送工厂
76	J858-AP09-41	0	3	3	0	6	送工厂
77	J858-AP09-42	0	18	18	0	36	送工厂
78	J858-AP09-43	0	6	6	0	12	送工厂
79	J858-AP09-44	0	2	2	0	4	送工厂
80	J858-AP09-45	0	6	6	0	12	送工厂
81	J858-AP09-46	0	1	1	0	2	送工厂
82	J858-AP09-47	0	2	2	0	4	送工厂
83	J858-AP09-47b	0	1	1	0	2	送工厂
84	J858-AP10-01	0	1	0	10	11	送工厂
85	J858-AP10-03	0	2	0	20	22	送工厂
86	J858-AP10-04	0	3	0	30	33	送工厂
87	J858-AP10-06	0	4	0	40	44	送工厂
88	J858-AP10-07	0	1	0	10	11	送工厂
89	J858-AP10-09	0	1	0	10	11	送工厂
90	J858-AP10-10	0	1	0	10	11	送工厂
91	J858-AP10-12	0	1	0	10	11	送工厂
92	J858-AP11-06	0	2/9	3	0	30	送工厂

J858康城11期单元幕墙铝板分层统计表 (T1-ALUM cladding)

工程: J858康城11期 (T1)

日期: 21-Oct-22

序号	配件编号	分层数量			总数量	备注	
		9F (10, 12~16, 18~20, 22~25, 27~29, 31~33, 36~38, 41~42, 45~47, 49~51, 53~56, 58~60F相同, 共34层)	11F	40F			17F (21, 26, 30, 35, 39, 43, 48, 52, 57F相同, 共10层)
93	J858-AP11-17	0	2	0	20	22	送工厂
94	J858-AP11-18	0	2	0	20	22	送工厂
95	J858-AP11-19	0	1	0	10	11	送工厂
96	J858-AP11-20	0	1	0	10	11	送工厂
97	J858-AP11-30	0	4	4	0	8	送工厂
98	J858-AP11-31	0	4	4	0	8	送工厂
99	J858-AP11-32	0	1	1	0	2	送工厂
100	J858-AP11-33	0	1	1	0	2	送工厂
101	J858-AP11-34	0	4	4	0	8	送工厂
102	J858-AP11-35	0	1	1	0	2	送工厂
103	J858-AP11-36	0	1	1	0	2	送工厂
104	J858-AP11-37	0	2	2	0	4	送工厂
105	J858-AP11-38	34	0	0	10	44	送工厂
106	J858-AP12-01	68	0	2	0	70	送工厂
107	J858-AP12-02	136	0	4	0	140	送工厂
108	J858-AP12-03	34	0	1	0	35	送工厂
109	J858-AP12-04	34	0	1	0	35	送工厂
110	J858-AP12-05	0	2	2	0	4	送工厂
111	J858-AP12-06	0	4	4	0	8	送工厂
112	J858-AP12-07	0	1	1	0	2	送工厂
113	J858-AP12-08	0	1	1	0	2	送工厂
114	J858-AP12-09	0	1	0	10	11	送工厂
115	J858-AP12-10	0	1	0	10	11	送工厂
116	J858-AP13-02	0	1	0	10	11	送工厂
117	J858-AP13-05	0	3	0	30	33	送工厂
118	J858-AP13-08	0	1	0	10	11	送工厂
119	J858-AP13-11	0	1	0	10	11	送工厂
120	J858-AP14L	102	33	3	330	468	送工厂
121	J858-AP14R	102	34	3	340	479	送工厂
122	J858-AP15L	0	8	0	80	88	送工厂
123	J858-AP15R	0	7	0	70	77	送工厂

126	J858-AP18 AP18 ✓	1054 ✓	0	0	310 ✓	1364 ✓	送工厂
127	J858-AP-S01	3944	0	0	1160	5104	送工厂

AP16 不在E1
AP17

AP18 不在E1
用铝扣板

J858康城11期单元幕墙铝板分层统计表 (T2-ALUM cladding)

工程: J858康城11期 (T2)

日期: 21-Oct-22

序号	配件编号	分层数量			总数量	备注	
		9F(10, 12, 15, 16, 18~20, 22, 23, 25, 27~29, 31~33, 36~38, 41~42, 45~47, 49~51, 53, 55~56, 58~60, 62, 63, 65F相同, 共37层)	11F	40F			17F(21, 26, 30, 35, 39, 43, 48, 52, 57, 61F相同, 共11层)
1	J858-AA03L	111	3	3	33	150	送工厂
2	J858-AA03R	111	3	3	33	150	送工厂
3	J858-AA04L	111	3	3	33	150	送工厂
4	J858-AA04R	111	3	3	33	150	送工厂
5	J858-AP02	1036	60	60	308	1464	送工厂
6	J858-AP03	2072	120	120	616	2928	送工厂
7	J858-AP04	2775	0	0	825	3600	送工厂
8	J858-AP05	1036	0	0	308	1344	送工厂
9	J858-AP06	222	62	6	682	972	送工厂
10	J858-AP07-01	0	1	0	11	12	送工厂
11	J858-AP07-02	0	2	0	22	24	送工厂
12	J858-AP07-04	0	5	0	55	60	送工厂
13	J858-AP07-05	0	5	0	55	60	送工厂
14	J858-AP07-07	37	5	1	55	98	送工厂
15	J858-AP07-08	0	5	0	55	60	送工厂
16	J858-AP07-12	0	1	0	11	12	送工厂
17	J858-AP07-13	37	1	1	11	50	送工厂
18	J858-AP07-19	37	1	1	11	50	送工厂
19	J858-AP07-20	0	1	0	11	12	送工厂
20	J858-AP07-21	0	2	0	11	13	送工厂
21	J858-AP07-22	0	2	0	22	24	送工厂
22	J858-AP08-09	0	1	0	11	12	送工厂
23	J858-AP08-10	0	2	0	22	24	送工厂
24	J858-AP08-13	0	2	0	22	24	送工厂
25	J858-AP08-14	0	2	0	22	24	送工厂
26	J858-AP08-21	37	3	1	33	74	送工厂
27	J858-AP08-22	0	3	0	33	36	送工厂
28	J858-AP08-26	0	1	0	11	12	送工厂
29	J858-AP08-27	37	1	1	11	50	送工厂
30	J858-AP08-40	0	1	0	11	12	送工厂
31	J858-AP08-41	0	1	0	11	12	送工厂
32	J858-AP08-46	0	1	0	11	12	送工厂
33	J858-AP08-47	0	1	0	11	12	送工厂
34	J858-AP08-49	37	1	1	11	50	送工厂
35	J858-AP08-50	0	1	0	11	12	送工厂
36	J858-AP09-01	37	0	1	0	38	送工厂
37	J858-AP09-02	222	4	6	44	276	送工厂
38	J858-AP09-04	37	1	1	11	50	送工厂
39	J858-AP09-05	222	4	6	44	276	送工厂
40	J858-AP09-06	259	4	7	44	314	送工厂
41	J858-AP09-10	37	0	1	0	38	送工厂
42	J858-AP09-15	37	1	1	11	50	送工厂
43	J858-AP09-17	37	1	1	11	50	送工厂
44	J858-AP09-18	0	1	0	11	12	送工厂
45	J858-AP09-22	0	1	0	11	12	送工厂
46	J858-AP09-23	37	1	1	11	50	送工厂
47	J858-AP09-24	0	2	0	22	24	送工厂
48	J858-AP09-25	0	12	12	0	24	送工厂

J858康城11期单元幕墙铝板分层统计表 (T2-ALUM cladding)

工程: J858康城11期 (T2)

日期: 21-Oct-22

序号	配件编号	分层数量				总数量	备注
		9F(10, 12, 15, 16, 18~20, 22, 23, 25, 27~29, 31~33, 36~38, 41~42, 45~47, 49~51, 53, 55~56, 58~60, 62, 63, 65F相同, 共37层)	11F	40F	17F(21, 26, 30, 35, 39, 43, 48, 52, 57, 61F相同, 共11层)		
49	J858-AP09-27	0	7	7	0	14	送工厂
50	J858-AP09-29	0	1	1	0	2	送工厂
51	J858-AP09-33	0	3	3	0	6	送工厂
52	J858-AP09-34	0	3	3	0	6	送工厂
53	J858-AP09-35	0	1	1	0	2	送工厂
54	J858-AP09-37	0	4	4	0	8	送工厂
55	J858-AP09-40	0	3	3	0	6	送工厂
56	J858-AP09-41	0	3	3	0	6	送工厂
57	J858-AP09-42	0	21	21	0	42	送工厂
58	J858-AP09-43	0	6	6	0	12	送工厂
59	J858-AP09-44	0	1	1	0	2	送工厂
60	J858-AP09-44a	0	1	1	0	2	送工厂
61	J858-AP09-47	0	2	2	0	4	送工厂
62	J858-AP09-47b	0	1	1	0	2	送工厂
63	J858-AP09-47c	0	2	2	0	4	送工厂
64	J858-AP09-48	37	0	1	0	38	送工厂
65	J858-AP09-49	37	1	1	11	50	送工厂
66	J858-AP09-50	37	1	1	11	50	送工厂
67	J858-AP09-51	37	0	1	0	38	送工厂
68	J858-AP09-52	37	0	1	0	38	送工厂
69	J858-AP09-54	37	1	1	11	50	送工厂
70	J858-AP09-55	74	2	2	22	100	送工厂
71	J858-AP09-56	37	1	1	11	50	送工厂
72	J858-AP09-57	0	1	0	11	12	送工厂
73	J858-AP09-58	0	1	0	11	12	送工厂
74	J858-AP09-59	0	1	1	0	2	送工厂
75	J858-AP09-60	0	1	1	0	2	送工厂
76	J858-AP09-61	0	1	1	0	2	送工厂
77	J858-AP09-62	0	1	1	0	2	送工厂
78	J858-AP09-63	0	1	1	0	2	送工厂
79	J858-AP09-65	0	1	1	0	2	送工厂
80	J858-AP09-66	0	1	1	0	2	送工厂
81	J858-AP09-67	0	1	1	0	2	送工厂
82	J858-AP09-68	0	2	2	0	4	送工厂
83	J858-AP10-01	0	2	0	22	24	送工厂
84	J858-AP10-03	0	3	0	33	36	送工厂
85	J858-AP10-04	0	2	0	22	24	送工厂
86	J858-AP10-06	0	3	0	33	36	送工厂
87	J858-AP11-17	0	2	0	22	24	送工厂
88	J858-AP11-18	0	2	0	22	24	送工厂
89	J858-AP11-30	0	3	3	0	6	送工厂
90	J858-AP11-31	0	3	3	0	6	送工厂
91	J858-AP11-32	0	1	1	0	2	送工厂
92	J858-AP11-34	0	4	4	0	8	送工厂
93	J858-AP11-37	0	1	1	0	2	送工厂
94	J858-AP11-39	37	0	0	11	48	送工厂
95	J858-AP11-43	0	5/9	1	0	11	送工厂
96	J858-AP11-44	0	1	0	11	12	送工厂

J858康城11期单元幕墙铝板分层统计表 (T2-ALUM cladding)

工程: J858康城11期 (T2)

日期: 21-Oct-22

序号	配件编号	分层数量			总数量	备注
		9F (10, 12, 15, 16, 18~20, 22, 23, 25, 27~29, 31~33, 36~38, 41~42, 45~47, 49~51, 53, 55~56, 58~60, 62, 63, 65F相同, 共37层)	11F	40F		
97	J858-AP11-52	0	1	1	2	送工厂
98	J858-AP11-53	0	1	1	2	送工厂
99	J858-AP11-54	0	2	2	4	送工厂
100	J858-AP12-01	111	0	3	114	送工厂
101	J858-AP12-02	111	0	3	114	送工厂
102	J858-AP12-05	0	3	3	6	送工厂
103	J858-AP12-06	0	3	3	6	送工厂
104	J858-AP12-09	0	1	0	11	送工厂
105	J858-AP12-10	0	1	0	11	送工厂
106	J858-AP13-02	0	2	0	22	送工厂
107	J858-AP13-05	0	2	0	22	送工厂
108	J858-AP14L	111	23	3	242	送工厂
109	J858-AP14R	111	26	3	275	送工厂
110	J858-AP15L	0	8	0	88	送工厂
111	J858-AP15R	0	5	0	55	送工厂

114	J858-AP18	1036	0	0	308	1344	送工厂
115	J858-AP-S01	3922	0	0	1166	5088	送工厂

J858康城11期单元幕墙铝板分层统计表 (T3-ALUM cladding)

工程: J858康城11期 (T3)

日期: 21-Oct-22

序号	配件编号	分层数量					总数量	备注
		9F	10F (12, 15, 16, 18~20, 22, 23, 25, 27~29, 31~33, 36~38, 41~42, 45~47, 49~51, 53, 55~56, 58~60, 62, 63, 65F相同, 共36层)	11F	40F	17F (21, 26, 30, 35, 39, 43, 48, 52, 57, 61F相同, 共11层)		
1	J858-AA03L	3	108	3	3	33	150	送工厂
2	J858-AA03R	3	108	3	3	33	150	送工厂
3	J858-AA04L	3	108	3	3	33	150	送工厂
4	J858-AA04R	3	108	3	3	33	150	送工厂
5	J858-AP02	27	972	60	60	286	1405	送工厂
6	J858-AP03	51	1836	120	120	572	2699	送工厂
7	J858-AP04	69	2592	0	0	792	3453	送工厂
8	J858-AP05	26	972	0	0	297	1295	送工厂
9	J858-AP06	6	216	62	6	704	994	送工厂
10	J858-AP07-01	0	0	1	0	11	12	送工厂
11	J858-AP07-02	0	0	10	0	110	120	送工厂
12	J858-AP07-04	0	0	1	0	11	12	送工厂
13	J858-AP07-05	0	0	5	0	55	60	送工厂
14	J858-AP07-07	1	36	1	1	11	50	送工厂
15	J858-AP07-08	0	0	1	0	11	12	送工厂
16	J858-AP07-12	0	0	1	0	11	12	送工厂
17	J858-AP07-13	1	36	1	1	11	50	送工厂
18	J858-AP07-14	0	0	2	0	22	24	送工厂
19	J858-AP07-16	0	0	2	0	22	24	送工厂
20	J858-AP07-18	0	0	2	0	22	24	送工厂
21	J858-AP07-19	1	36	1	1	11	50	送工厂
22	J858-AP07-20	0	0	1	0	11	12	送工厂
23	J858-AP07-23	0	0	2	0	22	24	送工厂
24	J858-AP08-02	0	0	4	0	44	48	送工厂
25	J858-AP08-09	0	0	1	0	11	12	送工厂
26	J858-AP08-10	0	0	6	0	66	72	送工厂
27	J858-AP08-15	0	0	1	0	11	12	送工厂
28	J858-AP08-21	1	36	1	1	11	50	送工厂
29	J858-AP08-22	0	0	1	0	11	12	送工厂
30	J858-AP08-26	0	0	1	0	11	12	送工厂
31	J858-AP08-27	1	36	1	1	11	50	送工厂
32	J858-AP08-28	0	0	1	0	11	12	送工厂
33	J858-AP08-42	0	0	1	0	11	12	送工厂
34	J858-AP08-48	0	0	1	0	11	12	送工厂
35	J858-AP08-49	1	36	1	1	11	50	送工厂
36	J858-AP08-50	0	0	1	0	11	12	送工厂
37	J858-AP09-01	1	36	0	1	0	38	送工厂
38	J858-AP09-02	10	360	4	10	44	428	送工厂
39	J858-AP09-04	1	36	1	1	11	50	送工厂
40	J858-AP09-05	4	144	4	4	44	200	送工厂
41	J858-AP09-06	5	180	4	5	44	238	送工厂
42	J858-AP09-10	1	36	0	1	0	38	送工厂
43	J858-AP09-13	1	36	0	1	0	38	送工厂
44	J858-AP09-15	1	36	1	1	11	50	送工厂
45	J858-AP09-17	1	36	1	1	11	50	送工厂
46	J858-AP09-18	0	0	1	0	11	12	送工厂
47	J858-AP09-22	0	0	1	0	11	12	送工厂
48	J858-AP09-23	1	36	1	1	11	50	送工厂
49	J858-AP09-24	0	0	2	0	22	24	送工厂
50	J858-AP09-25	0	0	3	3	0	6	送工厂
51	J858-AP09-27	0	0	10	10	0	20	送工厂
52	J858-AP09-29	0	0	1	1	0	2	送工厂

J858康城11期单元幕墙铝板分层统计表 (T3-ALUM cladding)

工程: J858康城11期 (T3)

日期: 21-Oct-22

序号	配件编号	分层数量					总数量	备注
		9F	10F(12, 15, 16, 18~20, 22, 23, 25, 27~29, 31~33, 36~38, 41~42, 45~47, 49~51, 53, 55~56, 58~60, 62, 63, 65F相同, 共36层)	11F	40F	17F(21, 26, 30, 35, 39, 43, 48, 52, 57, 61F相同, 共11层)		
53	J858-AP09-30	0	0	1	1	0	2	送工厂
54	J858-AP09-33	0	0	4	4	0	8	送工厂
55	J858-AP09-34	0	0	4	4	0	8	送工厂
56	J858-AP09-35	0	0	1	1	0	2	送工厂
57	J858-AP09-37	0	0	4	4	0	8	送工厂
58	J858-AP09-40	0	0	3	3	0	6	送工厂
59	J858-AP09-41	0	0	3	3	0	6	送工厂
60	J858-AP09-42	0	0	18	18	0	36	送工厂
61	J858-AP09-43	0	0	6	6	0	12	送工厂
62	J858-AP09-44	0	0	1	1	0	2	送工厂
63	J858-AP09-47a	0	0	6	6	0	12	送工厂
64	J858-AP09-48	1	36	0	1	0	38	送工厂
65	J858-AP09-49	1	36	1	1	11	50	送工厂
66	J858-AP09-50	1	36	1	1	11	50	送工厂
67	J858-AP09-53	1	36	0	1	0	38	送工厂
68	J858-AP09-54	1	36	1	1	11	50	送工厂
69	J858-AP09-55	2	72	2	2	22	100	送工厂
70	J858-AP09-56	1	36	1	1	11	50	送工厂
71	J858-AP09-57	0	0	1	0	11	12	送工厂
72	J858-AP09-58	0	0	1	0	11	12	送工厂
73	J858-AP09-59	0	0	1	1	0	2	送工厂
74	J858-AP09-60	0	0	1	1	0	2	送工厂
75	J858-AP09-63	0	0	1	1	0	2	送工厂
76	J858-AP09-64	0	0	1	1	0	2	送工厂
77	J858-AP09-66	0	0	1	1	0	2	送工厂
78	J858-AP09-67	0	0	1	1	0	2	送工厂
79	J858-AP09-68	0	0	2	2	0	4	送工厂
80	J858-AP09-69	0	0	1	1	0	2	送工厂
81	J858-AP09-70	0	0	2	2	0	4	送工厂
82	J858-AP09-70a	0	0	1	1	0	2	送工厂
83	J858-AP10-03	0	0	1	0	11	12	送工厂
84	J858-AP10-04	0	0	2	0	22	24	送工厂
85	J858-AP10-06	0	0	3	0	33	36	送工厂
86	J858-AP10-07	0	0	1	0	11	12	送工厂
87	J858-AP10-09	0	0	1	0	11	12	送工厂
88	J858-AP10-13	0	0	1	0	11	12	送工厂
89	J858-AP10-15	0	0	1	0	11	12	送工厂
90	J858-AP11-06	0	0	4	0	44	48	送工厂
91	J858-AP11-19	0	0	1	0	11	12	送工厂
92	J858-AP11-30	0	0	4	4	0	8	送工厂
93	J858-AP11-31	0	0	4	4	0	8	送工厂
94	J858-AP11-32	0	0	1	1	0	2	送工厂
95	J858-AP11-34	0	0	4	4	0	8	送工厂
96	J858-AP11-37	0	0	1	1	0	2	送工厂
97	J858-AP11-39	1	36	0	0	11	48	送工厂
98	J858-AP11-45	0	0	1	0	11	12	送工厂
99	J858-AP11-52	0	0	1	1	0	2	送工厂
100	J858-AP11-53	0	0	1	1	0	2	送工厂
101	J858-AP11-54	0	0	2	2	0	4	送工厂
102	J858-AP11-55	0	0	1	1	0	2	送工厂
103	J858-AP12-01	1	36	0	1	0	38	送工厂
104	J858-AP12-02	3	108	0	3	0	114	送工厂



J858康城11期单元幕墙铝板分层统计表 (T3-ALUM cladding)


工程: J858康城11期 (T3)

日期: 21-Oct-22

序号	配件编号	分层数量					总数量	备注
		9F	10F (12, 15, 16, 18~20, 22, 23, 25, 27~29, 31~33, 36~38, 41~42, 45~47, 49~51, 53, 55~56, 58~60, 62, 63, 65F相同, 共36层)	11F	40F	17F (21, 26, 30, 35, 39, 43, 48, 52, 57, 61F相同, 共11层)		
105	J858-AP12-03	1	36	0	1	0	38	送工厂
106	J858-AP12-05	0	0	1	1	0	2	送工厂
107	J858-AP12-06	0	0	3	3	0	6	送工厂
108	J858-AP12-07	0	0	1	1	0	2	送工厂
109	J858-AP12-09	0	0	1	0	11	12	送工厂
110	J858-AP12-10	0	0	1	0	11	12	送工厂
111	J858-AP12-11	1	36	0	1	0	38	送工厂
112	J858-AP12-12	0	0	1	1	0	2	送工厂
113	J858-AP13-05	0	0	2	0	22	24	送工厂
114	J858-AP13-08	0	0	1	0	11	12	送工厂
115	J858-AP13-14	0	0	1	0	11	12	送工厂
116	J858-AP14L	3	108	25	3	275	414	送工厂
117	J858-AP14R	3	108	26	3	286	426	送工厂
118	J858-AP15L	0	0	6	0	66	72	送工厂
119	J858-AP15R	0	0	5	0	55	60	送工厂
122	J858-AP18	26	972	0	0	297	1295	送工厂
123	J858-AP-S01	98	3672	0	0	1122	4892	送工厂



 美特鋁質有限公司 MIDI Aluminium Fabricator Ltd.		工程號 J858 地盘 康城11期	類別 制圖 W. E. X	物料號 - 2022-05-13	圖號 J858-AP15L
修改 日期	採用工廠 ✓ 材料颜色 香槟金 (ECD3X1009 9S-JF2)	图纸名称 鋁封口片加工图 材料 3mm鋁板	復核 - 批准 -	數量 - 單件重量 - (KG)	

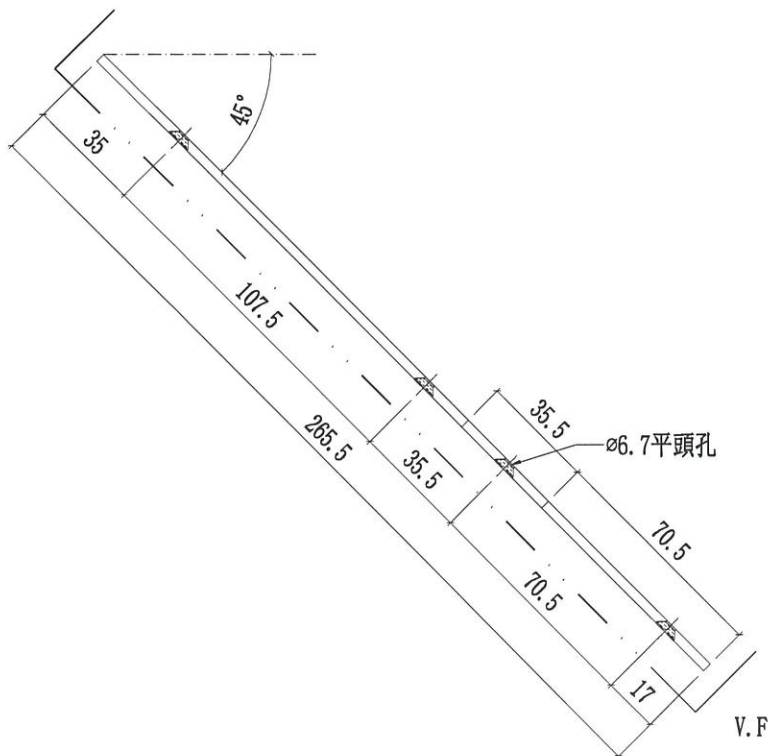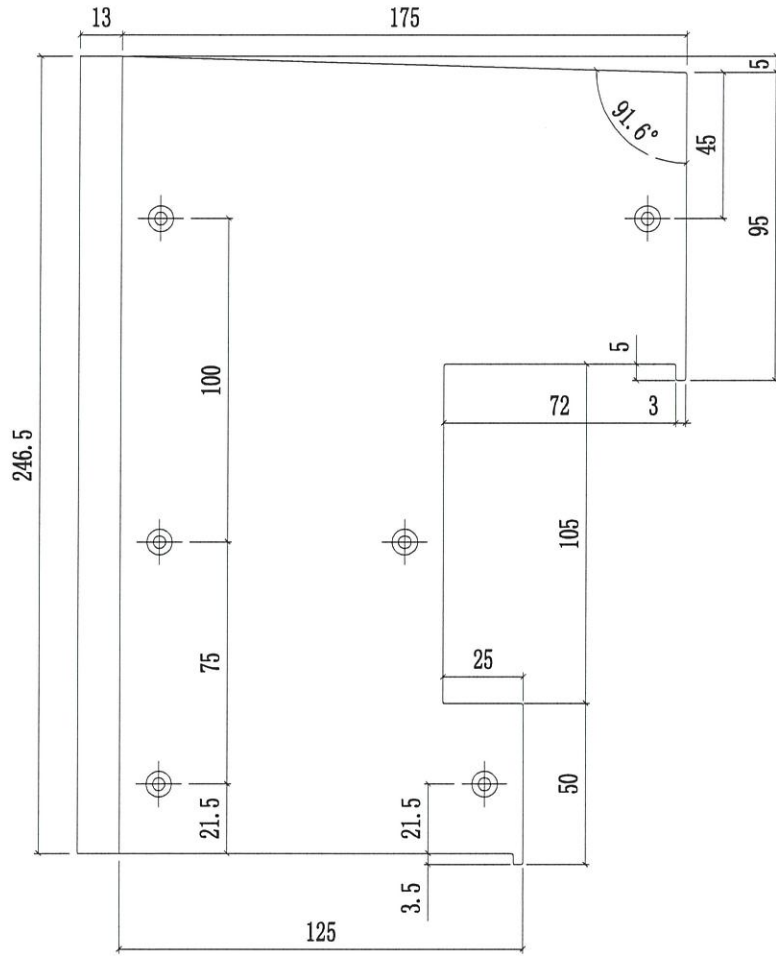

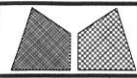


美特鋁質有限公司
MIDI Aluminium Fabricator Ltd.

工程號	J858	類別		物料號	-							
地盘	康城11期	制圖	W. E. X	2022-05-13	圖號	J858-AP15R						
修改		採用工廠	✓	地盤		圖紙名稱	鋁封口片加工圖	復核	-	-	數量	-
日期		材料顏色	香槟金 (BCD3X1009 9S-JF2)	材料	3mm鋁板	批准	-	-	單件重量	-	(KG)	

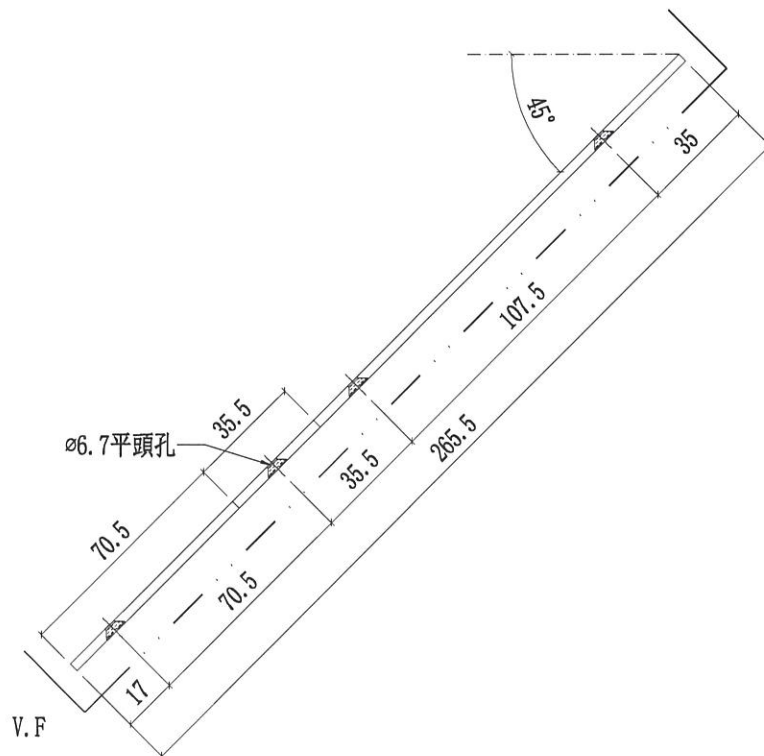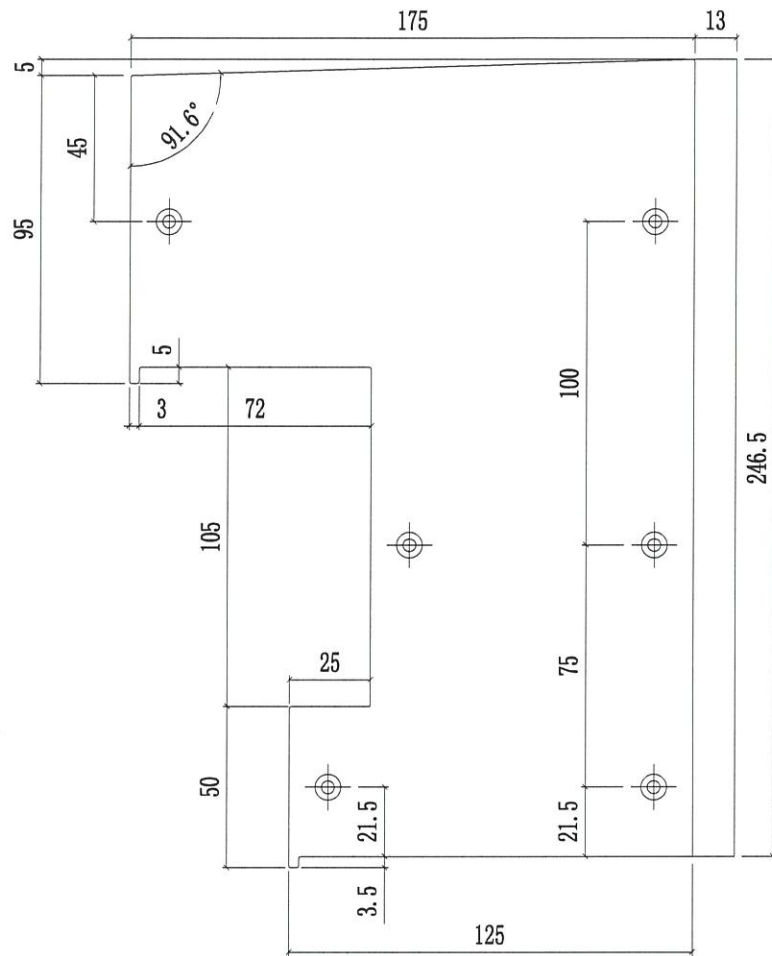


工程號	J858	類別		物料號	-
地盘	康城11期	制圖	W. E. X	2022-07-29	圖號 J858-AP07
修改	採用工廠 <input checked="" type="checkbox"/> 地盘	图纸名称	防水片加工图	復核	-
日期	材料颜色 络化	材料	1.5mm鋁板	批准	-
				數量	-
				單件重量	- (KG)

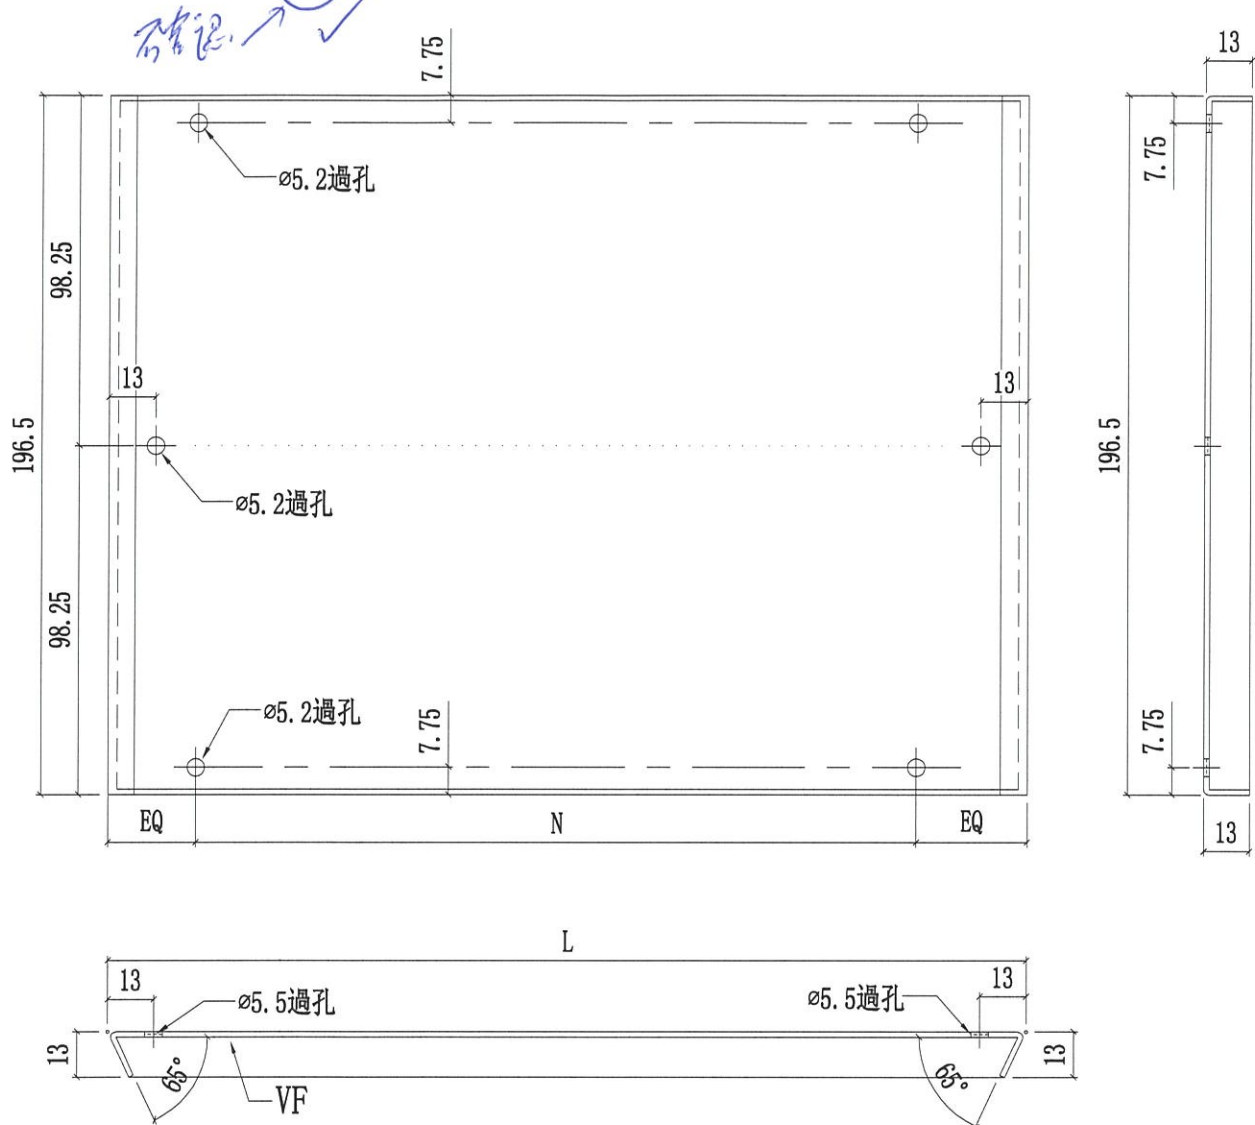



J858-AP07-17	1672	@300c/cx5	-
J858-AP07-16	1763	@300c/cx5	-
J858-AP07-15	1275	@280c/cx4	-
J858-AP07-14	1400	@300c/cx4	-
J858-AP07-13	1375	@300c/cx4	-
J858-AP07-12	1537.5	@300c/cx4	-
J858-AP07-11	1805	@300c/cx5	-
J858-AP07-10	1615	@280c/cx5	-
J858-AP07-09	640	@245c/cx2	-
J858-AP07-08	656	@250c/cx2	-
J858-AP07-07	1337.5	@280c/cx4	-
J858-AP07-06	1220	@250c/cx4	-
J858-AP07-05	690.5	@250c/cx2	-
J858-AP07-04	1782	@300c/cx5	-
J858-AP07-03	1700	@300c/cx5	-
J858-AP07-02	675	@250c/cx2	-
J858-AP07-01	1830	@300c/cx5	-
编号	L	N	數量

J858-AP07-23	1565	@280c/cx5	-
J858-AP07-22	1702.5	@300c/cx5	-
J858-AP07-21	1755	@300c/cx5	-
J858-AP07-20	1665	@300c/cx5	-
J858-AP07-19	590	@220c/cx2	-
J858-AP07-18	1750.5	@300c/cx5	-
编号	L	N	數量

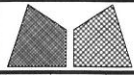


美特鋁質有限公司
MIDI Aluminium Fabricator Ltd.

工程號	J858	類別		物料號	-							
地盘	康城11期	制圖	W. E. X	2022-06-30	圖號	J858-AP-S01						
修改		採用工廠	✓	地盤		圖紙名稱	窗玉飞机码	復核	-	-	數量	-
日期		材料顏色	香槟金 (ECD3X1009 9S-JF2)	材料	3mm厚铝板	批准	-	-	單件重量	-	(KG)	

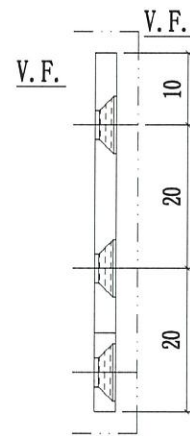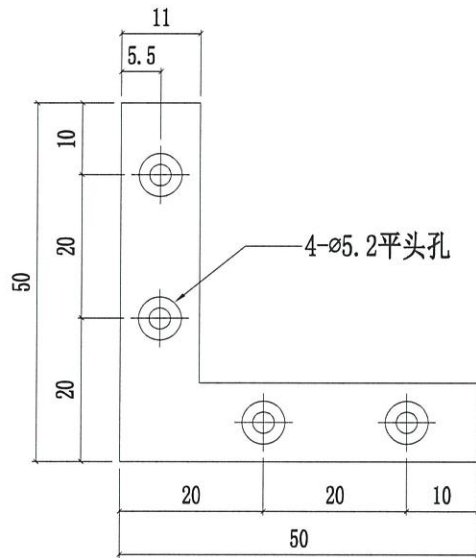


新舊圖紙

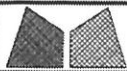

美特鋁質有限公司
MIDI Aluminium Fabricator Ltd.

工程號	J858	類別		物料號	-
地盘	康城11期	制圖	W. E. X	2022-05-13	圖號 J858-AP18
修改日期		採用工廠	✓	地盤	✓
		图纸名称	扇撑底垫巴	復核	-
		材料	1.0mm 铝板	批准	-
		材料颜色	钝化	數量	-
				單件重量	- (KG)

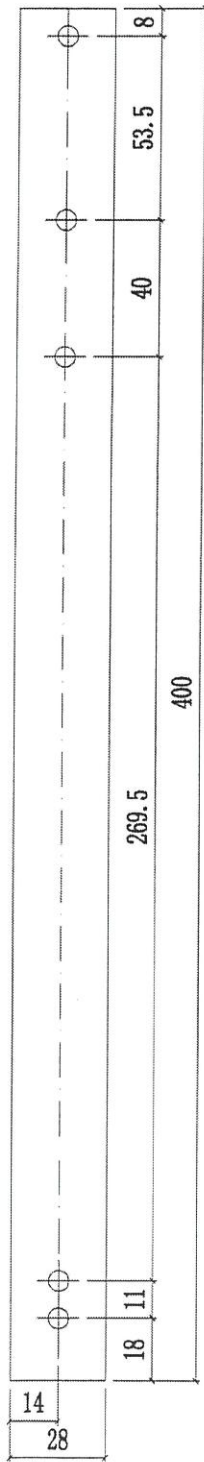

Handwritten signature in a blue box.

Handwritten mark at the bottom right corner.