



工程指示 / 要求簡箋(E.I.)

工程指示編號：EI / 5169 / 22

修改版次：G

工程編號：J - 858

工程名稱：將軍澳日出康城 11

工程項目：幕牆 大貨廠用鋁背板+ 封口片(裝棉指示)

收件人：生統

發件人：Ant Yeung

日期：21/11/2022

要求提供 / 確認 事項：

內容：

G 版:修正顏色，提分層數量 excel。

F 版：補回棉和棉的避位(鋁碼和掛勾碼)。提供分層數 excel。雙碼的背板有加避位

E 版：此位置不見光，15x15x3 沒有訂鋁角、請用鋁板摺。

D 版：修飾線封口片用#14 平頭螺絲，生產時請也用螺絲配對。

C 版：附 AP-09 加工圖。

B 版：附修改 BM。

B 1. 附修改 BM，請備片

2. 只放行 T1 (9-17/F) MO1 的生產，附總數量表

B 3. 已提供分層數

B 4. 拆圖部已處理：轉角大飾線 X86307 封口片 放行 AP15L 和 AP15R

B 5. 已修改 BM 和加工圖的(顏色/銘化)，對上

6. 拆圖部須要再處理：請補回棉和棉的避位(鋁碼和掛勾碼) (未處理)

7. 所有飾線封口片，請提供大貨料頭供鍍金配套生產使用。

請在 2022.11.12 前完成上列要求。

附：頁

原合約工程包

原合約工程加 / 減賬

新工程報價

分發拆圖部門 BUN 連附件

AP02 返手 (未改)

分發東莞各部門：

() 生產技術總監 連附件 () 技術部 連附件 () 生產部 連附件 () 機械設計部 連附件

() 採購部 連附件 (✓) 生產統籌部 連附件 (✓) 小羅&清 連附件

() 質檢部 連附件 () 會計部 連附件 () 報關組 連附件 (✓) 其他 水洪 連附件

分發香港各部門：

() 行政部 連附件 () 會計部 連附件 () 統籌部 連附件 () 工程部地盤科文 連附件


() 採購部 連附件 () QS 部 連附件 () 維修部 連附件 () 其他 _____ 連附件



傳遞編號：

HK 2062/22

發件人簽署：

項目經理簽署：

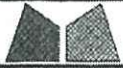 美特鋁質有限公司 MIDI Aluminium Fabricator Ltd.		工程號 J858 地盘 康城11期	類別 制圖 W. E. X	物料號 - 2022-05-13	圖號 J858-AP15L
修改 日期	採用工廠 <input checked="" type="checkbox"/> 地盘 材料颜色 香槟金 (EC03X1009 95-JF2)	图纸名称 鋁封口片加工图 材料 3mm 鋁板	復核 - 批准 -	數量 - 單件重量 - (KG)	

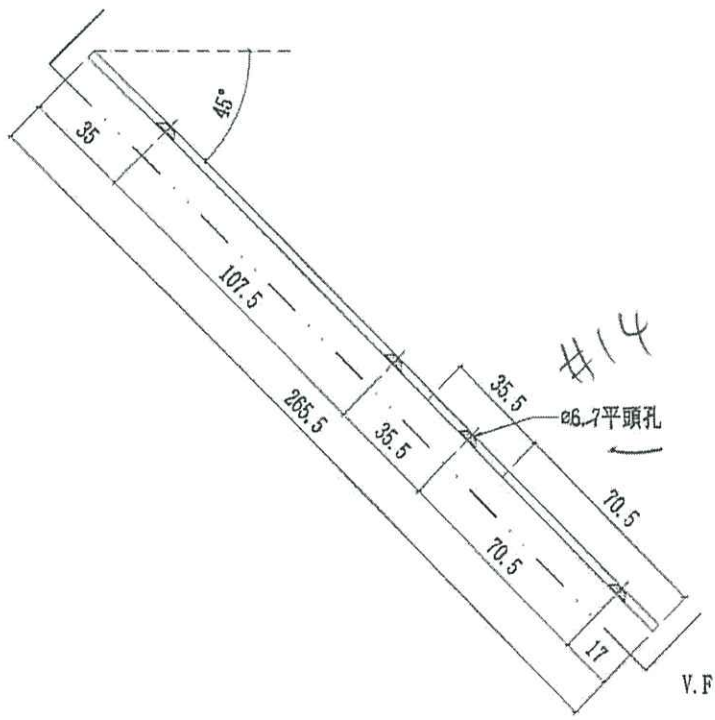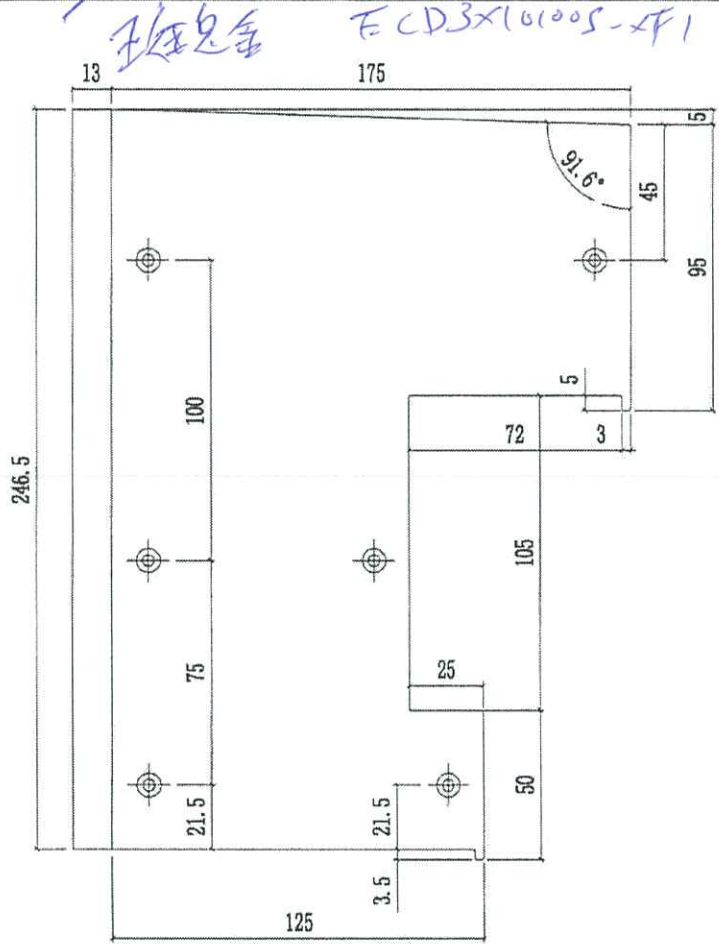





美特鋁質有限公司

MIDI Aluminium Fabricator Ltd.

工程號	J858	類別		物料號	-				
地盘	康城11期	制圖	W. E. X	2022-05-13	圖號	J858-AP15R			
修改		採用工廠	✓ 地盘	圖紙名稱	鋁封口片加工圖	復核	-	數量	-
日期		材料顏色	香檳金 (8203X1009 9S-JF2)	材料	3mm 鋁板	批准	-	單件重量	- (KG)

改現 96 ECD 3x101005 -TF1

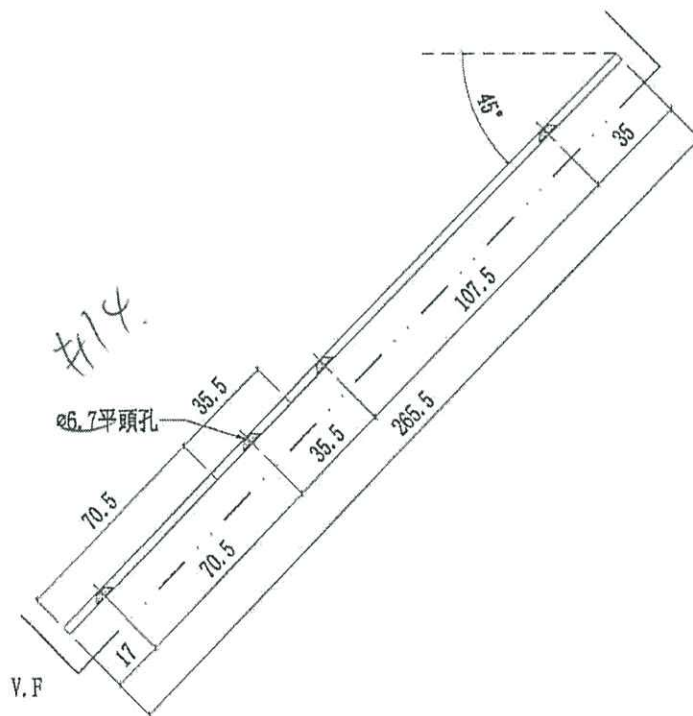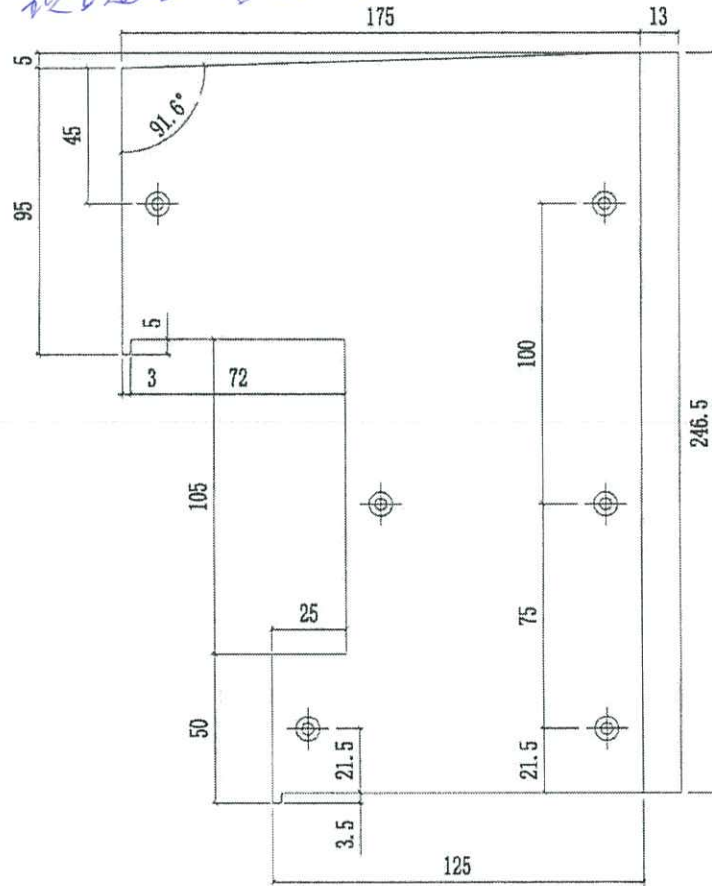

J858康城11期单元幕墙铝板分层统计表 (T1-ALUM cladding)

工程: J858康城11期 (T1)

日期: 08-Nov-22

序号	配件编号	分层数量				总数量	备注
		9F(10, 12~16, 18~20, 22~25, 27~29, 31~33, 36~38, 41~42, 45~47, 49~51, 53~56, 58~60F相同, 共34层)	11F	40F	17F(21, 26, 30, 35, 39, 43, 48, 52, 57F相同, 共10层)		
1	J858-AA03L	136	4	4	40	184	送工厂
2	J858-AA03R	136	4	4	40	184	送工厂
3	J858-AA04L	136	4	4	40	184	送工厂
4	J858-AA04R	136	4	4	40	184	送工厂
5	J858-AP02	952	64	64	280	1360	送工厂
6	J858-AP03	1904	128	128	560	2720	送工厂
7	J858-AP04	2754	0	0	810	3564	送工厂
8	J858-AP05	1054	0	0	310	1364	送工厂
9	J858-AP06	204	82	6	840	1132	送工厂
10	J858-AP07-02	0	8	0	80	88	送工厂
11	J858-AP07-04	0	3	0	30	33	送工厂
12	J858-AP07-05	0	7	0	70	77	送工厂
13	J858-AP07-07	34	5	1	50	90	送工厂
14	J858-AP07-08	0	5	0	50	55	送工厂
15	J858-AP07-09	34	1	1	10	46	送工厂
16	J858-AP07-10	0	1	0	10	11	送工厂
17	J858-AP07-11	0	1	0	10	11	送工厂
18	J858-AP07-12	0	1	0	10	11	送工厂
19	J858-AP07-13	34	1	1	10	46	送工厂
20	J858-AP07-14	0	2	0	20	22	送工厂
21	J858-AP07-15	0	2	0	20	22	送工厂
22	J858-AP07-16	0	2	0	20	22	送工厂
23	J858-AP07-17	0	2	0	20	22	送工厂
24	J858-AP08-02	0	3	0	30	33	送工厂
25	J858-AP08-10	0	5	0	50	55	送工厂
26	J858-AP08-13	0	2	0	20	22	送工厂
27	J858-AP08-14	0	2	0	20	22	送工厂
28	J858-AP08-15	0	1	0	10	11	送工厂
29	J858-AP08-16	0	1	0	10	11	送工厂
30	J858-AP08-21	34	3	1	30	68	送工厂
31	J858-AP08-22	0	3	0	30	33	送工厂
32	J858-AP08-23	34	1	1	10	46	送工厂
33	J858-AP08-24	0	1	0	10	11	送工厂
34	J858-AP08-25	0	1	0	10	11	送工厂
35	J858-AP08-26	0	1	0	10	11	送工厂
36	J858-AP08-27	34	1	1	10	46	送工厂
37	J858-AP08-28	0	1	0	10	11	送工厂
38	J858-AP08-29	0	1	0	10	11	送工厂
39	J858-AP09-02	306		5	40	351	送工厂
40	J858-AP09-04	68			20	88	送工厂
41	J858-AP09-05	204	1/4	2	40	246	送工厂

J858康城11期单元幕墙铝板分层统计表 (T1-ALUM cladding)

工程: J858康城11期 (T1)

日期: 08-Nov-22

序号	配件编号	分层数量			总数量	备注	
		9F(10, 12~16, 18~20, 22~25, 27~29, 31~33, 36~38, 41~42, 45~47, 49~51, 53~56, 58~60F相同, 共34层)	11F	40F			17F(21, 26, 30, 35, 39, 43, 48, 52, 57F相同, 共10层)
42	J858-AP09-06	238		3	40	281	送工厂
43	J858-AP09-08	34	0	1	0	35	送工厂
44	J858-AP09-09	34	0	1	0	35	送工厂
45	J858-AP09-10	34	0	1	0	35	送工厂
46	J858-AP09-11	34			10	44	送工厂
47	J858-AP09-12	34			10	44	送工厂
48	J858-AP09-13	34	0	1	0	35	送工厂
49	J858-AP09-14	34	0	1	0	35	送工厂
50	J858-AP09-15	34			10	44	送工厂
51	J858-AP09-16	34			10	44	送工厂
52	J858-AP09-17	34	1	1	10	46	送工厂
53	J858-AP09-18	0	1	0	10	11	送工厂
54	J858-AP09-19	34	1	1	10	46	送工厂
55	J858-AP09-20	0	1	0	10	11	送工厂
56	J858-AP09-21	0	1	0	10	11	送工厂
57	J858-AP09-22	0	1	0	10	11	送工厂
58	J858-AP09-23	34	1	1	10	46	送工厂
59	J858-AP09-24	0	2	0	20	22	送工厂
60	J858-AP09-25	0	9	9	0	18	送工厂
61	J858-AP09-26	0	1	1	0	2	送工厂
62	J858-AP09-27	0	8	8	0	16	送工厂
63	J858-AP09-28	0	1	1	0	2	送工厂
64	J858-AP09-29	0	1	1	0	2	送工厂
65	J858-AP09-30	0	1	1	0	2	送工厂
66	J858-AP09-31	0	1	1	0	2	送工厂
67	J858-AP09-32	0	1	1	0	2	送工厂
68	J858-AP09-33	0	4	4	0	8	送工厂
69	J858-AP09-34	0	4	4	0	8	送工厂
70	J858-AP09-35	0	1	1	0	2	送工厂
71	J858-AP09-36	0	1	1	0	2	送工厂
72	J858-AP09-37	0	4	4	0	8	送工厂
73	J858-AP09-38	0	1	1	0	2	送工厂
74	J858-AP09-39	0	1	1	0	2	送工厂
75	J858-AP09-40	0	3	3	0	6	送工厂
76	J858-AP09-41	0	3	3	0	6	送工厂
77	J858-AP09-42	0	18	18	0	36	送工厂
78	J858-AP09-43	0	6	6	0	12	送工厂
79	J858-AP09-44	0	2	2	0	4	送工厂
80	J858-AP09-45	0	6	6	0	12	送工厂
81	J858-AP09-46	0	1	1	0	2	送工厂
82	J858-AP09-47	0	2	2	0	4	送工厂

J858康城11期单元幕墙铝板分层统计表 (T1-ALUM cladding)

工程: J858康城11期 (T1)

日期: 08-Nov-22

序号	配件编号	分层数量			总数量	备注	
		9F(10, 12~16, 18~20, 22~25, 27~29, 31~33, 36~38, 41~42, 45~47, 49~51, 53~56, 58~60F相同, 共34层)	11F	40F			17F(21, 26, 30, 35, 39, 43, 48, 52, 57F相同, 共10层)
83	J858-AP09-47b	0	1	1	0	2	送工厂
84	J858-AP10-01	0	1	0	10	11	送工厂
85	J858-AP10-03	0	2	0	20	22	送工厂
86	J858-AP10-04	0	3	0	30	33	送工厂
87	J858-AP10-06	0	4	0	40	44	送工厂
88	J858-AP10-07	0	1	0	10	11	送工厂
89	J858-AP10-09	0	1	0	10	11	送工厂
90	J858-AP10-10	0	1	0	10	11	送工厂
91	J858-AP10-12	0	1	0	10	11	送工厂
92	J858-AP11-06	0	3	0	30	33	送工厂
93	J858-AP11-17	0	2	0	20	22	送工厂
94	J858-AP11-18	0	2	0	20	22	送工厂
95	J858-AP11-19	0	1	0	10	11	送工厂
96	J858-AP11-20	0	1	0	10	11	送工厂
97	J858-AP11-30					0	送工厂
98	J858-AP11-31					0	送工厂
99	J858-AP11-32					0	送工厂
100	J858-AP11-33					0	送工厂
101	J858-AP11-34					0	送工厂
102	J858-AP11-35					0	送工厂
103	J858-AP11-36					0	送工厂
104	J858-AP11-37					0	送工厂
105	J858-AP11-38	34			10	44	送工厂
106	J858-AP12-01	68		2		70	送工厂
107	J858-AP12-02	68		2		70	送工厂
108	J858-AP12-03					0	送工厂
109	J858-AP12-04					0	送工厂
110	J858-AP12-05	0	2	2	0	4	送工厂
111	J858-AP12-06	0	4	4	0	8	送工厂
112	J858-AP12-07	0	1	1	0	2	送工厂
113	J858-AP12-08	0	1	1	0	2	送工厂
114	J858-AP12-09	0	1	0	10	11	送工厂
115	J858-AP12-10					0	送工厂
116	J858-AP12A-02	68		2		70	送工厂
117	J858-AP12A-03	34		1		35	送工厂
118	J858-AP12A-04	34		1		35	送工厂
119	J858-AP12A-10		1		10	11	送工厂
120	J858-AP13-02	0	1	0	10	11	送工厂
121	J858-AP13-05	0	3	0	30	33	送工厂
122	J858-AP13-08	0	1	0	10	11	送工厂
123	J858-AP13-11	0	3/4	1	0	10	送工厂

J858康城11期单元幕墙铝板分层统计表 (T1-ALUM cladding)

工程: J858康城11期 (T1)

日期: 08-Nov-22

序号	配件编号	分层数量			总数量	备注
		9F (10, 12~16, 18~20, 22~25, 27~29, 31~33, 36~38, 41~42, 45~47, 49~51, 53~56, 58~60F相同, 共34层)	11F	40F		
124	J858-AP14L	102	33	3	330	468 送工厂
125	J858-AP14R	102	34	3	340	479 送工厂
126	J858-AP15L	0	8	0	80	88 送工厂
127	J858-AP15R	0	7	0	70	77 送工厂
128						送工厂
129						送工厂
130	J858-AP18	1054	0	0	310	1364 送工厂
131	J858-AP19-02		4	4		8 送工厂
132	J858-AP19-04		2	2		4 送工厂
133	J858-AP19-05		4	4		8 送工厂
134	J858-AP19-06		4	4		8 送工厂
135	J858-AP19-11		1	1		2 送工厂
136	J858-AP19-12		1	1		2 送工厂
137	J858-AP19-15		1	1		2 送工厂
138	J858-AP19-16		1	1		2 送工厂
139	J858-AP21-30		4	4		8 送工厂
140	J858-AP21-31		4	4		8 送工厂
141	J858-AP21-32		1	1		2 送工厂
142	J858-AP21-33		1	1		2 送工厂
143	J858-AP21-34		4	4		8 送工厂
144	J858-AP21-35		1	1		2 送工厂
145	J858-AP21-36		1	1		2 送工厂
146	J858-AP21-37		2	2		4 送工厂
147	J858-AP-S01	3944	0	0	1160	5104 送工厂

J858康城11期单元幕墙铝板分层统计表 (T2-ALUM cladding)

工程: J858康城11期 (T2)

日期: 08-Nov-22

序号	配件编号	分层数量				总数量	备注
		9F (10, 12, 15, 16, 18, 20, 22, 23, 25, 27, 29, 31, 33, 36, 38, 41, 42, 45, 47, 49, 51, 53, 55, 56, 58, 60, 62, 63, 65F相同, 共37层)	11F	40F	17F (21, 26, 30, 35, 39, 43, 48, 52, 57, 61F相同, 共11层)		
1	J858-AA03L	111	3	3	33	150	送工厂
2	J858-AA03R	111	3	3	33	150	送工厂
3	J858-AA04L	111	3	3	33	150	送工厂
4	J858-AA04R	111	3	3	33	150	送工厂
5	J858-AP02	1036	60	60	308	1464	送工厂
6	J858-AP03	2072	120	120	616	2928	送工厂
7	J858-AP04	2775	0	0	825	3600	送工厂
8	J858-AP05	1036	0	0	308	1344	送工厂
9	J858-AP06	222	62	6	682	972	送工厂
10	J858-AP07-01	0	1	0	11	12	送工厂
11	J858-AP07-02	0	2	0	22	24	送工厂
12	J858-AP07-04	0	5	0	55	60	送工厂
13	J858-AP07-05	0	5	0	55	60	送工厂
14	J858-AP07-07	37	5	1	55	98	送工厂
15	J858-AP07-08	0	5	0	55	60	送工厂
16	J858-AP07-12	0	1	0	11	12	送工厂
17	J858-AP07-13	37	1	1	11	50	送工厂
18	J858-AP07-19	37	1	1	11	50	送工厂
19	J858-AP07-20	0	1	0	11	12	送工厂
20	J858-AP07-21	0	2	0	11	13	送工厂
21	J858-AP07-22	0	2	0	22	24	送工厂
22	J858-AP08-09	0	1	0	11	12	送工厂
23	J858-AP08-10	0	2	0	22	24	送工厂
24	J858-AP08-13	0	2	0	22	24	送工厂
25	J858-AP08-14	0	2	0	22	24	送工厂
26	J858-AP08-21	37	3	1	33	74	送工厂
27	J858-AP08-22	0	3	0	33	36	送工厂
28	J858-AP08-26	0	1	0	11	12	送工厂
29	J858-AP08-27	37	1	1	11	50	送工厂
30	J858-AP08-40	0	1	0	11	12	送工厂
31	J858-AP08-41	0	1	0	11	12	送工厂
32	J858-AP08-46	0	1	0	11	12	送工厂
33	J858-AP08-47	0	1	0	11	12	送工厂
34	J858-AP08-49	37	1	1	11	50	送工厂
35	J858-AP08-50	0	1		11	12	送工厂
36	J858-AP09-01	37		1		38	送工厂
37	J858-AP09-02	222		2	44	268	送工厂
38	J858-AP09-04	37			11	48	送工厂
39	J858-AP09-05	222	1	3	44	270	送工厂
40	J858-AP09-06	259	1	4	44	308	送工厂
41	J858-AP09-10	37		1		38	送工厂
42	J858-AP09-15	37			11	48	送工厂
43	J858-AP09-17	37	1	1	11	50	送工厂
44	J858-AP09-18	0	1	0	11	12	送工厂
45	J858-AP09-22	0	1	0	11	12	送工厂
46	J858-AP09-23	37	1	1	11	50	送工厂
47	J858-AP09-24	0	1/3	2	22	24	送工厂
48	J858-AP09-25	0	12	12	0	24	送工厂

J858康城11期单元幕墙铝板分层统计表 (T2-ALUM cladding)

工程: J858康城11期 (T2)

日期: 08-Nov-22

序号	配件编号	分层数量			总数量	备注	
		9F(10, 12, 15, 16, 18~20, 22, 23, 25, 27~29, 31~33, 36~38, 41~42, 45~47, 49~51, 53, 55~56, 58~60, 62, 63, 65F相同, 共37层)	11F	40F			17F(21, 26, 30, 35, 39, 43, 48, 52, 57, 61F相同, 共11层)
49	J858-AP09-27	0	7	7	0	14	送工厂
50	J858-AP09-29	0	1	1	0	2	送工厂
51	J858-AP09-33	0	3	3	0	6	送工厂
52	J858-AP09-34	0	3	3	0	6	送工厂
53	J858-AP09-35	0	1	1	0	2	送工厂
54	J858-AP09-37	0	4	4	0	8	送工厂
55	J858-AP09-40	0	3	3	0	6	送工厂
56	J858-AP09-41	0	3	3	0	6	送工厂
57	J858-AP09-42	0	21	21	0	42	送工厂
58	J858-AP09-43	0	6	6	0	12	送工厂
59	J858-AP09-44	0	1	1	0	2	送工厂
60	J858-AP09-44a	0	1	1	0	2	送工厂
61	J858-AP09-47	0	2	2	0	4	送工厂
62	J858-AP09-47b	0	1	1	0	2	送工厂
63	J858-AP09-47e	0	2	2	0	4	送工厂
64	J858-AP09-48	37	0	1	0	38	送工厂
65	J858-AP09-49	37	1	1	11	50	送工厂
66	J858-AP09-50	37			11	48	送工厂
67	J858-AP09-51	37	0	1	0	38	送工厂
68	J858-AP09-52	37	0	1	0	38	送工厂
69	J858-AP09-54	37			11	48	送工厂
70	J858-AP09-55	74			22	96	送工厂
71	J858-AP09-56	37	1	1	11	50	送工厂
72	J858-AP09-57	0	1	0	11	12	送工厂
73	J858-AP09-58	0	1	0	11	12	送工厂
74	J858-AP09-59	0	1	1	0	2	送工厂
75	J858-AP09-60	0	1	1	0	2	送工厂
76	J858-AP09-61	0	1	1	0	2	送工厂
77	J858-AP09-62	0	1	1	0	2	送工厂
78	J858-AP09-63	0	1	1	0	2	送工厂
79	J858-AP09-65	0	1	1	0	2	送工厂
80	J858-AP09-66	0	1	1	0	2	送工厂
81	J858-AP09-67	0	1	1	0	2	送工厂
82	J858-AP09-68	0	2	2	0	4	送工厂
83	J858-AP10-01	0	2	0	22	24	送工厂
84	J858-AP10-03	0	3	0	33	36	送工厂
85	J858-AP10-04	0	2	0	22	24	送工厂
86	J858-AP10-06	0	3	0	33	36	送工厂
87	J858-AP11-17	0	2	0	22	24	送工厂
88	J858-AP11-18	0	2	0	22	24	送工厂
89	J858-AP11-30					0	送工厂
90	J858-AP11-31					0	送工厂
91	J858-AP11-32					0	送工厂
92	J858-AP11-34					0	送工厂
93	J858-AP11-37					0	送工厂
94	J858-AP11-39	37			11	48	送工厂
95	J858-AP11-43	0	2/3	1	0	11	送工厂
96	J858-AP11-44	0		1	0	11	送工厂

J858康城11期单元幕墙铝板分层统计表 (T2-ALUM cladding)

工程: J858康城11期 (T2)

日期: 08-Nov-22

序号	配件编号	分层数量			总数量	备注
		9F (10, 12, 15, 16, 18~20, 22, 23, 25, 27~29, 31~33, 36~38, 41~42, 45~47, 49~51, 53, 55~56, 58~60, 62, 63, 65F相同, 共37层)	11F	40F		
97	J858-AP11-52				0	送工厂
98	J858-AP11-53				0	送工厂
99	J858-AP11-54				0	送工厂
100	J858-AP12-01	74		2	76	送工厂
101	J858-AP12-02	37		1	38	送工厂
102	J858-AP12-05		3	3	6	送工厂
103	J858-AP12-06		3	3	6	送工厂
104	J858-AP12-09		1		11	送工厂
105	J858-AP12-10				0	送工厂
106	J858-AP12A-01	37		1	38	送工厂
107	J858-AP12A-02	74		2	76	送工厂
108	J858-AP12A-10		1		11	送工厂
109	J858-AP13-02		2		22	送工厂
110	J858-AP13-05		2		22	送工厂
111	J858-AP14L	111	23	3	242	送工厂
112	J858-AP14R	111	26	3	275	送工厂
113	J858-AP15L	0	8	0	88	送工厂
114	J858-AP15R	0	5	0	55	送工厂
115						
116						
117	J858-AP18	1036	0	0	308	送工厂
118	J858-AP19-02		4	4	8	送工厂
119	J858-AP19-04		1	1	2	送工厂
120	J858-AP19-05		3	3	6	送工厂
121	J858-AP19-06		3	3	6	送工厂
122	J858-AP19-15		1	1	2	送工厂
123	J858-AP19-50		1	1	2	送工厂
124	J858-AP19-54		1	1	2	送工厂
125	J858-AP19-55		2	2	4	送工厂
126	J858-AP21-30		3	3	6	送工厂
127	J858-AP21-31		3	3	6	送工厂
128	J858-AP21-32		1	1	2	送工厂
129	J858-AP21-34		4	4	8	送工厂
130	J858-AP21-37		1	1	2	送工厂
131	J858-AP21-52		1	1	2	送工厂
132	J858-AP21-53		1	1	2	送工厂
133	J858-AP21-54		2	2	4	送工厂
134	J858-AP-S01	3922			1166	送工厂

J858康城11期单元幕墙铝板分层统计表 (T3-ALUM cladding)

工程: J858康城11期 (T3)

日期: 08-Nov-22

序号	配件编号	分层数量					总数量	备注
		9F	10F (12, 15, 16, 18~20, 22, 23, 25, 27~29, 31~33, 36~38, 41~42, 45~47, 49~51, 53, 55~56, 58~60, 62, 63, 65F相同, 共36层)	11F	40F	17F (21, 26, 30, 35, 39, 43, 48, 52, 57, 61F相同, 共11层)		
1	J858-AA03L	3	108	3	3	33	150	送工厂
2	J858-AA03R	3	108	3	3	33	150	送工厂
3	J858-AA04L	3	108	3	3	33	150	送工厂
4	J858-AA04R	3	108	3	3	33	150	送工厂
5	J858-AP02	27	972	60	60	286	1405	送工厂
6	J858-AP03	51	1836	120	120	572	2699	送工厂
7	J858-AP04	69	2592	0	0	792	3453	送工厂
8	J858-AP05	26	972	0	0	297	1295	送工厂
9	J858-AP06	6	216	62	6	704	994	送工厂
10	J858-AP07-01	0	0	1	0	11	12	送工厂
11	J858-AP07-02	0	0	10	0	110	120	送工厂
12	J858-AP07-04	0	0	1	0	11	12	送工厂
13	J858-AP07-05	0	0	5	0	55	60	送工厂
14	J858-AP07-07	1	36	1	1	11	50	送工厂
15	J858-AP07-08	0	0	1	0	11	12	送工厂
16	J858-AP07-12	0	0	1	0	11	12	送工厂
17	J858-AP07-13	1	36	1	1	11	50	送工厂
18	J858-AP07-14	0	0	2	0	22	24	送工厂
19	J858-AP07-16	0	0	2	0	22	24	送工厂
20	J858-AP07-18	0	0	2	0	22	24	送工厂
21	J858-AP07-19	1	36	1	1	11	50	送工厂
22	J858-AP07-20	0	0	1	0	11	12	送工厂
23	J858-AP07-23	0	0	2	0	22	24	送工厂
24	J858-AP08-02	0	0	4	0	44	48	送工厂
25	J858-AP08-09	0	0	1	0	11	12	送工厂
26	J858-AP08-10	0	0	6	0	66	72	送工厂
27	J858-AP08-15	0	0	1	0	11	12	送工厂
28	J858-AP08-21	1	36	1	1	11	50	送工厂
29	J858-AP08-22	0	0	1	0	11	12	送工厂
30	J858-AP08-26	0	0	1	0	11	12	送工厂
31	J858-AP08-27	1	36	1	1	11	50	送工厂
32	J858-AP08-28	0	0	1	0	11	12	送工厂
33	J858-AP08-42	0	0	1	0	11	12	送工厂
34	J858-AP08-48	0	0	1	0	11	12	送工厂
35	J858-AP08-49	1	36	1	1	11	50	送工厂
36	J858-AP08-50	0	0	1	0	11	12	送工厂
37	J858-AP09-01	1	36	0	1	0	38	送工厂
38	J858-AP09-02	10	360		6	44	420	送工厂
39	J858-AP09-04	1	36			11	48	送工厂
40	J858-AP09-05	4	144			44	192	送工厂
41	J858-AP09-06	5	180		1	44	230	送工厂
42	J858-AP09-10	1	36	0	1	0	38	送工厂
43	J858-AP09-13	1	36	0	1	0	38	送工厂
44	J858-AP09-15	1	36			11	48	送工厂
45	J858-AP09-17	1	36	1	1	11	50	送工厂
46	J858-AP09-18	0	0	1	0	11	12	送工厂
47	J858-AP09-22	0	0	1	0	11	12	送工厂
48	J858-AP09-23	1	36	1	1	11	50	送工厂
49	J858-AP09-24	0	0	2	0	22	24	送工厂
50	J858-AP09-25	0	0	3	3	0	6	送工厂
51	J858-AP09-27	0	0	10	10	0	20	送工厂
52	J858-AP09-29	0	0	1	1	0	2	送工厂

J858康城11期单元幕墙铝板分层统计表 (T3-ALUM cladding)

工程: J858康城11期 (T3)

日期: 08-Nov-22

序号	配件编号	分层数量					总数量	备注
		9F	10F (12, 15, 16, 18~20, 22, 23, 25, 27~29, 31~33, 36~38, 41~42, 45~47, 49~51, 53, 55~56, 58~60, 62, 63, 65F相同, 共36层)	11F	40F	17F (21, 26, 30, 35, 39, 43, 48, 52, 57, 61F相同, 共11层)		
53	J858-AP09-30	0	0	1	1	0	2	送工厂
54	J858-AP09-33	0	0	4	4	0	8	送工厂
55	J858-AP09-34	0	0	4	4	0	8	送工厂
56	J858-AP09-35	0	0	1	1	0	2	送工厂
57	J858-AP09-37	0	0	4	4	0	8	送工厂
58	J858-AP09-40	0	0	3	3	0	6	送工厂
59	J858-AP09-41	0	0	3	3	0	6	送工厂
60	J858-AP09-42	0	0	18	18	0	36	送工厂
61	J858-AP09-43	0	0	6	6	0	12	送工厂
62	J858-AP09-44	0	0	1	1	0	2	送工厂
63	J858-AP09-47a	0	0	6	6	0	12	送工厂
64	J858-AP09-48	1	36	0	1	0	38	送工厂
65	J858-AP09-49	1	36			11	48	送工厂
66	J858-AP09-50	1	36			11	48	送工厂
67	J858-AP09-53	1	36	0	1	0	38	送工厂
68	J858-AP09-54	1	36			11	48	送工厂
69	J858-AP09-55	2	72			22	96	送工厂
70	J858-AP09-56	1	36	1	1	11	50	送工厂
71	J858-AP09-57	0	0	1	0	11	12	送工厂
72	J858-AP09-58	0	0	1	0	11	12	送工厂
73	J858-AP09-59	0	0	1	1	0	2	送工厂
74	J858-AP09-60	0	0	1	1	0	2	送工厂
75	J858-AP09-63	0	0	1	1	0	2	送工厂
76	J858-AP09-64	0	0	1	1	0	2	送工厂
77	J858-AP09-66	0	0	1	1	0	2	送工厂
78	J858-AP09-67	0	0	1	1	0	2	送工厂
79	J858-AP09-68	0	0	2	2	0	4	送工厂
80	J858-AP09-69	0	0	1	1	0	2	送工厂
81	J858-AP09-70	0	0	2	2	0	4	送工厂
82	J858-AP09-70a	0	0	1	1	0	2	送工厂
83	J858-AP10-03	0	0	1	0	11	12	送工厂
84	J858-AP10-04	0	0	2	0	22	24	送工厂
85	J858-AP10-06	0	0	3	0	33	36	送工厂
86	J858-AP10-07	0	0	1	0	11	12	送工厂
87	J858-AP10-09	0	0	1	0	11	12	送工厂
88	J858-AP10-13	0	0	1	0	11	12	送工厂
89	J858-AP10-15	0	0	1	0	11	12	送工厂
90	J858-AP11-06	0	0	4	0	44	48	送工厂
91	J858-AP11-19	0	0	1	0	11	12	送工厂
92	J858-AP11-30						0	送工厂
93	J858-AP11-31						0	送工厂
94	J858-AP11-32						0	送工厂
95	J858-AP11-34						0	送工厂
96	J858-AP11-37						0	送工厂
97	J858-AP11-39	1	36	0	0	11	48	送工厂
98	J858-AP11-45	0	0	1	0	11	12	送工厂
99	J858-AP11-52						0	送工厂
100	J858-AP11-53						0	送工厂
101	J858-AP11-54						0	送工厂
102	J858-AP11-55						0	送工厂
103	J858-AP12-01	1	36	2/3	1		38	送工厂
104	J858-AP12-02	1	36		1		38	送工厂

J858康城11期单元幕墙铝板分层统计表 (T3-ALUM cladding)

工程: J858康城11期 (T3)

日期: 08-Nov-22

序号	配件编号	分层数量				总数量	备注
		9F	10F(12, 15, 16, 18~20, 22, 23, 25, 27~29, 31~33, 36~38, 41~42, 45~47, 49~51, 53, 55~56, 58~60, 62, 63, 65F相同, 共36层)	11F	40F		
105	J858-AP12-03					0	送工厂
106	J858-AP12-05	0	0	1	1	2	送工厂
107	J858-AP12-06	0	0	3	3	6	送工厂
108	J858-AP12-07	0	0	1	1	2	送工厂
109	J858-AP12-09	0	0	1	0	11	送工厂
110	J858-AP12-10					0	送工厂
111	J858-AP12A-02	2	72		2	76	送工厂
112	J858-AP12A-03	1	36		1	38	送工厂
113	J858-AP12A-10			1		11	送工厂
114	J858-AP12-11	1	36	0	1	38	送工厂
115	J858-AP12-12	0	0	1	1	2	送工厂
116	J858-AP13-05	0	0	2	0	22	送工厂
117	J858-AP13-08	0	0	1	0	11	送工厂
118	J858-AP13-14	0	0	1	0	11	送工厂
119	J858-AP14L	3	108	25	3	275	送工厂
120	J858-AP14R	3	108	26	3	286	送工厂
121	J858-AP15L	0	0	6	0	66	送工厂
122	J858-AP15R	0	0	5	0	55	送工厂
123							
124							
125	J858-AP18	26	972	0	0	297	1295 送工厂
126	J858-AP19-02			4	4	8	送工厂
127	J858-AP19-04			1	1	2	送工厂
128	J858-AP19-05			4	4	8	送工厂
129	J858-AP19-06			4	4	8	送工厂
130	J858-AP19-15			1	1	2	送工厂
131	J858-AP19-49			1	1	2	送工厂
132	J858-AP19-50			1	1	2	送工厂
133	J858-AP19-54			1	1	2	送工厂
134	J858-AP19-55			2	2	4	送工厂
135	J858-AP21-30			4	4	8	送工厂
136	J858-AP21-31			4	4	8	送工厂
137	J858-AP21-32			1	1	2	送工厂
138	J858-AP21-34			4	4	8	送工厂
139	J858-AP21-37			1	1	2	送工厂
140	J858-AP21-52			1	1	2	送工厂
141	J858-AP21-53			1	1	2	送工厂
142	J858-AP21-54			2	2	4	送工厂
143	J858-AP21-55			1	1	2	送工厂
144	J858-AP-S01	98	3672	0	0	1122	4892 送工厂