



工程指示 / 要求簡箋(E.I.)

工程指示編號：EI / 5177 / 22 修改版次：-
 工程編號 : J - 858 工程名稱 : 將軍澳日出康城 11
 工程項目 : 佛沙窗 後裝窗 配件拉手(改良版)
 收件人 : 生統 / 楊榮輝 發件人 : Ant Yeung 日期 : 05/10/2022

要求提供 / 確認 事項 :

- | | | |
|------------------------------------|-------------------------------------|-------------------------------|
| <input type="checkbox"/> 初步鋁料 B.M. | <input type="checkbox"/> 加工拆圖，然後生產 | <input type="checkbox"/> 尺寸表 |
| <input type="checkbox"/> 正式鋁料 B.M. | <input type="checkbox"/> 技術上資料 / 指示 | <input type="checkbox"/> 報價 |
| <input type="checkbox"/> 配件 B.M. | <input type="checkbox"/> 樣辦或貨品說明書 | <input type="checkbox"/> 分判合約 |

內容 :

此款拉手為 2017-D2 A 為鋁窗使用 (佛沙+後裝)

因為地盆試裝發現，安裝拉手離隙 3mm。

經調查後，需要 1. 底坐需要磨去 1.5mm 2. 方型軸心需要磨去 3mm，(見附件)

EI 4675 + EI4289 : 270 隻+ 640 隻 =910 隻

水洪/輝哥，請提供已改好的樣板供東成廠。請先生產 10 隻，才做大貨。

請在 2022.11.01 前完成上列要求。

附： 頁

以上項目為:

- 原合約工程包 原合約工程加 / 減賬 新工程報價

原因 :-

分發東莞各部門 :

- | | | | |
|--|---|--|--|
| <input type="checkbox"/> 生產技術總監 <input type="checkbox"/> 連附件 | <input type="checkbox"/> 技術部 <input type="checkbox"/> 連附件 | <input type="checkbox"/> 生產部 <input type="checkbox"/> 連附件 | <input type="checkbox"/> 機械設計部 <input type="checkbox"/> 連附件 |
| <input type="checkbox"/> 採購部 <input type="checkbox"/> 連附件 | <input type="checkbox"/> 生產統籌部 <input type="checkbox"/> 連附件 | <input type="checkbox"/> 小羅&清 <input type="checkbox"/> 連附件 | |
| <input type="checkbox"/> 質檢部 <input type="checkbox"/> 連附件 | <input type="checkbox"/> 會計部 <input type="checkbox"/> 連附件 | <input type="checkbox"/> 報關組 <input type="checkbox"/> 連附件 | <input type="checkbox"/> 其他 <u>水洪, 楊榮輝</u> <input checked="" type="checkbox"/> 連附件 |

分發其他分判 :

- 檯 連附件

分發香港各部門 :


- | | | | |
|---|--|---|--|
| <input type="checkbox"/> 行政部 <input type="checkbox"/> 連附件 | <input type="checkbox"/> 會計部 <input type="checkbox"/> 連附件 | <input type="checkbox"/> 統籌部 <input type="checkbox"/> 連附件 | <input type="checkbox"/> 工程部地盤科文 <input type="checkbox"/> 連附件 |
| <input type="checkbox"/> 採購部 <input type="checkbox"/> 連附件 | <input type="checkbox"/> QS 部 <input type="checkbox"/> 連附件 | <input type="checkbox"/> 維修部 <input type="checkbox"/> 連附件 | <input type="checkbox"/> 其他 _____ <input type="checkbox"/> 連附件 |

傳遞編號 :

HK 1715 / 22

發件人簽署 :

項目經理簽署 :

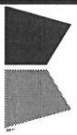

美特鋁質有限公司
MTDI Aluminium Fabricator Ltd.

工程號: J-858

計算: Shaw

日期: 2022/10/05

送呈: Jason哥

地盤名稱: 康城11期

核對: 蕭衍樺

日期: 2022/10/05

副本:

廠用配件B.M.表

項目類別: 佛沙窗

批准:

日期:

B.M.編號:

A/C Code: 原EI4289E/ 原ei 4675

此BM依據20211209施工圖計算

序號	修改標示	配件圖號	物料編號	配件名稱	顏色	實用	後備	總數	單位	備注
1	請提供樣板供東成參考	先訂10隻	佛沙窗	東城手柄 2017-D2A (改良版)	H433072	626	14	640	只	配安裝螺絲(SLHx340, SRHx150, THx150)
2	請提供樣板供東成參考		後裝窗	東城手柄 2017-D2A (改良版)	H433072	264	6	270	只	配安裝螺絲(SRHx261, THx3)
total								910		


① 轴径

削去 1.5 mm 1.5 mm

② 轴径

削去 3 mm

3 mm

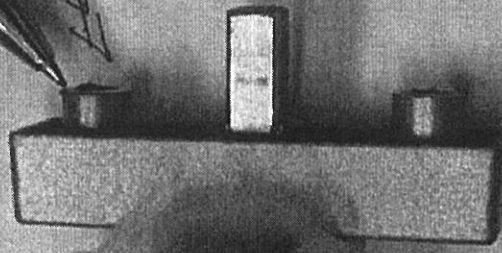

提供此图

给 零件

完成



前长 1.5 mm

②
前长 3 mm

三和天位

天位

興隆

