美 特 鋁 質 有 限 公 司
MIDI ALUMINIUM FABRICATOR LTD.

工程指示 / 要求簡箋(E.I.)

工程指示編號：**EI / 5195 / 22**　　修改版次： **E**

工程編號　：**J - 858**　　工程名稱　：將軍澳日出康城 11

工程項目　：趟門 大貨鋁料 (先放行鋁通 T1 9-17/F) 開料單+派窗表

收件人　：生統　　發件人　：**Ant Yeung**　　日　期　：**31/10/2022**

☐要求提供 / ☐確認 事項 ：

內容 ：

E 版：修改加工圖和組裝圖 X86321 X86342 。

D 版：增加趟門加工圖節點示意圖給配裝用。

C 版：回廠覆廠疑問 ，儘快生產鋁通送地盆

B 版：按早前已修改的留碼位，修改趟門加工圖。 附 單幅數據表 excel 。

T1 開料單為 第一批。T1 9-15/F 為四層 第二批。四層一批 (T1- 16F~60/F 共 10 批次)

附： J858-趟门铝料开料单 T2 第 1 批次(T2-9,10,12,15F 共 4 层)

J858-趟门铝料开料单 T2 第 2~12 批次(T2-16F~65 共 44 层，4 层为一批次，共 11 批次)

J858-趟门铝料开料单 T3 第 1 批次(T3-9,10,12,15F 共 4 层)

J858-趟门铝料开料单 T3 第 2~12 批次(T3-16F~65 共 44 层，4 层为一批次，共 11 批次)

A 版：提供開料單使用　　開料單為 第一批。9-15/F　　第二批。四層一批

請按鋁料加工圖生產趟門。

1. 先生產 T1 9/F-17/F (包樣板層)
2. 先生產 I-711 和配套鋁角，供地盆收泥水
3. 按照鋁料回廠進度，門框和門玉未能生產
4. 拆圖部：請提供開料單。T1 9/F-17/F (包樣板層)
5. 拆圖部：部分圖紙 (A-SD-02,03,10,11,17)　　需要修改對回預留碼的尺寸。

請在 **2022.10.24** 前完成上列要求。

附： 頁

☐ 原合約工程包　☐ 原合約工程加 / 減賬　☐ 新工程報價

分發東莞各部門 ：

( )生產技術總監☐連附件 ( )技術部 ☐連附件 ( )生產部 ☐連附件 ( )機械設計部☐連附件

( )採購部 ☐連附件 ( )生產統籌部☐連附件 ( )小羅&清 ☐連附件

( )質檢部 ☐連附件 ( )會計部 ☐連附件 ( )報關組 ☐連附件 ( )其他 楊榮輝 ☐連附件

( )BUN ☐連附件

分發香港各部門 ：

( )行政部☐連附件 ( )會計部☐連附件 ( )統籌部☐連附件 ( )工程部地盤科文☐連附件 積哥

( )採購部☐連附件 ( )QS 部 ☐連附件 ( )維修部☐連附件 ( )其他 _____☐連附件

傳遞編號：

HK 1896 / 22


發件人簽署：

項目經理簽署：

EG-DWG1

美特鋁質 有限公司 MIDI Aluminium Fabricator Ltd.	工程號	J858	拆圖	TTX	2022-08-29
	地　盤	將軍澳　康城11期	復核		
名稱 趟門拆圖	顏　色		批准		

A-SD-01

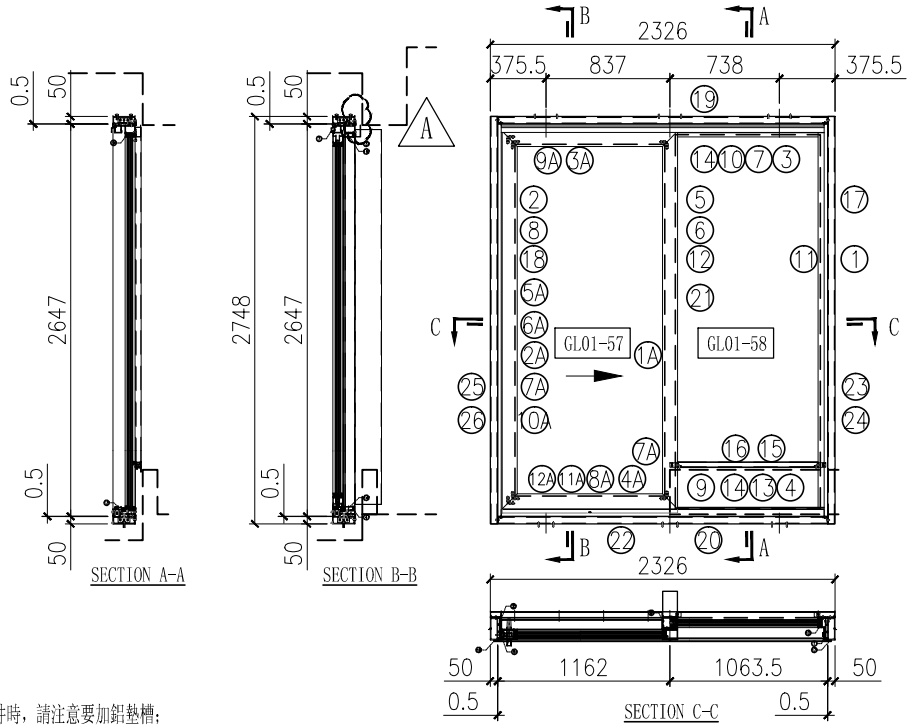

說明:
1、玻璃線為橫碰企;
2、安裝絲吉利亞配件時，請注意要加鋁墊槽;

序号	料号	名称	出荷	长度(mm)	支	加工说明	注明
1	X86334	趟门左边框料	避位	2647	1	X86334-SD01R	地盘安装
2	X86322	趟门右边框料	直口	2647	1	X86322-SD01L	地盘安装
3	X86332	趟门顶框料	避位	2177	1	X86332-SD01LC	地盘安装
4	X86330	趟门底框料	避位	2177	1	X86330-SD01LC	地盘安装
5	X86345	趟门企中梃	避位	2557.5	1	X86345-SD01L	地盘安装
6	X86340	壓板加工图	避位	2565	1	X86340-SD01R	地盘安装
7	X86329	趟门顶外盖料	避位	2225	1	X86329-SD01C	地盘安装
8	X86337	趟门边企锁扣料	避位	2524	1	X86337-SD01A	工厂组装
9	X86346	趟门梗横玻线	直口	947.5	1	X86346-SD01C	工厂组装
10	X86346	趟门梗横玻线	直口	947.5	1	直接开料	工厂组装
11	X86346	趟门梗企玻线	直口	2538	2	直接开料	工厂组装
12	X86320	室内盖加工图	直口	2565	1	X86320-SD01R	工厂组装
13	X86325	趟门道轨	直口	2163	1	直接开料	工厂组装
14	X86336	趟门生位扣盖	直口	1086	2	直接开料	工厂组装
15	X86326	SD平台横料	直口	947.5	1	X86326-SD01C	地盘安装
16	X86335	SD平台横扣盖	直口	947.5	1	直接开料	地盘安装
17	150x50x5mm厚铝通（企向）		直口	2748	1	I711-SD02R	地盘安装
18	150x50x5mm厚铝通（企向）		直口	2748	1	I711-SD01L	地盘安装
19	150x50x5mm厚铝通（横向）		直口	2226	1	I711-SD04LC	地盘安装
20	150x50x5mm厚铝通（横向）		直口	2226	1	I711-SD03LC	地盘安装
21	加力铁（企向）		-	2484	1	J858-SD-G05A	工厂组装
22	X86331	底框料加工图	直口	2127	1	X86331-SD01C	工厂组装
23	X86341	梗企扣	直口	2565	1	X86341-SD01RA	工厂组装
24	X86321	室内企盖加工图	直口	2580	1	X86321-SD01RA	工厂组装
25	X86339	壓板加工图	直口	2530	1	X86339-SD01A	工厂组装
26	X86342	室內蓋加工圖	直口	2545	1	X86342-SD01A	工厂组装
27	X86317	室内收口之字扣码	直口	50	12	X86317-SD02	工厂组装
28	X86317	室内收口之字扣码	直口	2326	2	X86317-SD01C	工厂组装
29							
30	H42208	趟门角码35x50x4	-	30	2	H42208-01	工厂组装
31	L061	铝角25x25x3	-	30	2	L061-01	工厂组装
32	L107	趟门角码35x35x4	-	80	4	L107-01	工厂组装
33	L00128	牆邊企身修口鋁角	-	2748	2	L00128-01A	工厂组装
34	-	3mm厚鋁板	-	947	1	J858-SD-AP01C	地盘安装
35	-	3mm厚鋁板	-	947	1	J858-SD-AP02C	地盘安装
36	-	3mm厚鋁板	-	1086	1	J858-SD-AP02N	地盘安装
37							

加工细则		
顶留		mm
底留		mm
企料底部开避位		mm
底横料防水巴锯去		mm
安装扣码		
安装扣码		
多点锁芯型号:		
手柄型号:		
限位撐型号:		
T窗最大的开度:		
窗玉搭位数:		

门玉款	宽度（mm）	高度（mm）	只/幅	撐长
SD.L	1184	2548	1	
大图版次		本图版		
		日期		
窗号	宽度（W）	高度（H）	数量	楼层
T1A-SD-B1	2326	2748	43	10F-60F
T2A-SD-B1	2326	2748	47	10F-65F
T3A-SD-B1	2326	2748	47	10F-65F
合计:			137	
图号	-			


序号	玻璃编号	玻璃尺寸
1	GL01-57	1010x2374
2	GL01-58	978x2525

趟门玉用料表							
1A	X86343	趟門玉企料	避位	2548	1	X86343-SD01LA	工厂组装
2A	X86344	趟门玉企料	避位	2548	1	X86344-SD01LA	工厂组装
3A	X86344	趟门玉顶横	避位	1184	1	X86344-SD02LC	工厂组装
4A	X86344	趟门玉底横	避位	1184	1	X86344-SD03LC	工厂组装
5A	X86324	趟门门扇拉手盖	直口	2242	1	直接开料	工厂组装
6A	X86333	趟门门扇拉手	直口	2242	1	X86333-SD01	工厂组装
7A	X86346	趟门玉企玻璃扣线	直口	2387	2	直接开料	工厂组装
8A	X86346	趟门玉横玻璃扣线	直口	979.5	1	X86346-SD01N	工厂组装
9A	X86346	趟门玉横玻璃扣线	直口	979.5	1	直接开料	工厂组装
10A	X86327	丝吉利亚锁垫槽（企）	直口	150	4	X86327-SD01	工厂组装
11A	X86323	丝吉利亚锁垫槽（横）	直口	250	1	X86323-SD01	工厂组装
12A	X86323	丝吉利亚锁垫槽（横）	直口	150	1	X86323-SD02	工厂组装
13A		拉手封口盖	-	-	2	J858-SD-AP03	工厂组装
14A		防盗限位盖	-	-	1	J858-SD-AP04	工厂组装
15A	L00127	趟门玉角码 50*50*5	-	16.5	4	L00127-01A	工厂组装
16A	L00127	趟门玉角码 50*50*5	-	21	2	L00127-01B	工厂组装
17A	L00127	趟门玉角码	-	61	2	L00127-02	工厂组装

EG-DWG1

美特鋁質 有限公司 MIDI Aluminium Fabricator Ltd.	工程號	J858	拆圖	TTX	2022-08-29
	地　盤	將軍澳　康城11期	復核		
名稱 趟門拆圖	顏　色		批准		

A-SD-02

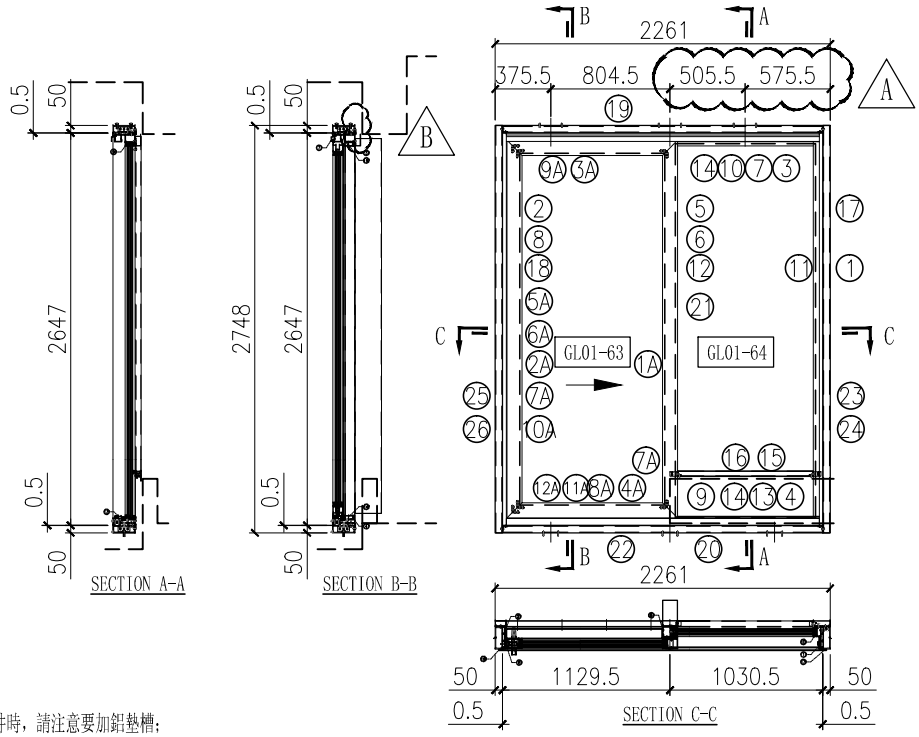

說明:
1、玻璃線為橫碰企;
2、安裝絲吉利亞配件時，請注意要加鋁墊槽;

序号	料号	名称	出荷	长度(mm)	支	加工说明	注明
1	X86334	趟门左边框料	避位	2647	1	X86334-SD01R	地盘安装
2	X86322	趟门右边框料	直口	2647	1	X86322-SD01L	地盘安装
3	X86332	趟门顶框料	避位	2112	1	X86332-SD01LA	地盘安装
4	X86330	趟门底框料	避位	2112	1	X86330-SD01LA	地盘安装
5	X86345	趟门企中梃	避位	2557.5	1	X86345-SD01L	地盘安装
6	X86340	壓板加工图	避位	2565	1	X86340-SD01R	地盘安装
7	X86329	趟门顶外盖料	避位	2160	1	X86329-SD01A	地盘安装
8	X86337	趟门边企锁扣料	避位	2524	1	X86337-SD01A	工厂组装
9	X86346	趟门梗横玻线	直口	915	1	X86346-SD01A	工厂组装
10	X86346	趟门梗横玻线	直口	915	1	直接开料	工厂组装
11	X86346	趟门梗企玻线	直口	2538	2	直接开料	工厂组装
12	X86320	室内盖加工图	直口	2565	1	X86320-SD01R	工厂组装
13	X86325	趟门道轨	直口	2098	1	直接开料	工厂组装
14	X86336	趟门生位扣盖	直口	1053.5	2	直接开料	工厂组装
15	X86326	SD平台横料	直口	915	1	X86326-SD01A	地盘安装
16	X86335	SD平台横扣盖	直口	915	1	直接开料	地盘安装
17	150x50x5mm厚铝通（企向）		直口	2748	1	I711-SD02R	地盘安装
18	150x50x5mm厚铝通（企向）		直口	2748	1	I711-SD01L	地盘安装
19	150x50x5mm厚铝通（横向）		直口	2161	1	I711-SD04LA	地盘安装
20	150x50x5mm厚铝通（横向）		直口	2161	1	I711-SD03LA	地盘安装
21	加力铁（企向）		-	2484	1	J858-SD-G05A	工厂组装
22	X86331	底框料加工图	直口	2062	1	X86331-SD01A	工厂组装
23	X86341	梗企扣	直口	2565	1	X86341-SD01RA	工厂组装
24	X86321	室内企盖加工图	直口	2580	1	X86321-SD01RA	工厂组装
25	X86339	壓板加工图	直口	2530	1	X86339-SD01A	工厂组装
26	X86342	室內蓋加工圖	直口	2545	1	X86342-SD01A	工厂组装
27	X86317	室内收口之字扣码	直口	50	12	X86317-SD02	工厂组装
28	X86317	室内收口之字扣码	直口	2261	2	X86317-SD01A	工厂组装
29							
30	H42208	趟门角码35x50x4	-	30	2	H42208-01	工厂组装
31	L061	铝角25x25x3	-	30	2	L061-01	工厂组装
32	L107	趟门角码35x35x4	-	80	4	L107-01	工厂组装
33	L00128	牆邊企身修口鋁角	-	2748	2	L00128-01A	工厂组装
34	-	3mm厚鋁板	-	914.5	1	J858-SD-AP01A	地盘安装
35	-	3mm厚鋁板	-	914.5	1	J858-SD-AP02A	地盘安装
36	-	3mm厚鋁板	-	1053.5	1	J858-SD-AP02L	地盘安装
37	B						

加工细则		
顶留		mm
底留		mm
企料底部开避位		mm
底横料防水巴锯去		mm
安装扣码		
安装扣码		
多点锁芯型号:		
手柄型号:		
限位撐型号:		
T窗最大的开度:		
窗玉搭位数:		

门玉款	宽度（mm）	高度（mm）	只/幅	撐长
SD.L	1151.5	2548	1	
大图版次		本图版		
		日期		
窗号	宽度（W）	高度（H）	数量	楼层
T1A-SD-C1	2261	2748	43	10F-60F
T1B-SD-B1	2261	2748	43	10F-60F
T2A-SD-C1	2261	2748	47	10F-65F
T2B-SD-B1	2261	2748	47	10F-65F
T3A-SD-C1	2261	2748	47	10F-65F
T3B-SD-B1	2261	2748	47	10F-65F
合计：			274	
图号	-			


序号	玻璃编号	玻璃尺寸
1	GL01-63	977.5x2374
2	GL01-64	945.5x2525

趟门玉用料表							
1A	X86343	趟門玉企料	避位	2548	1	X86343-SD01LA	工厂组装
2A	X86344	趟门玉企料	避位	2548	1	X86344-SD01LA	工厂组装
3A	X86344	趟门玉顶横	避位	1151.5	1	X86344-SD02LA	工厂组装
4A	X86344	趟门玉底横	避位	1151.5	1	X86344-SD03LA	工厂组装
5A	X86324	趟门门扇拉手盖	直口	2242	1	直接开料	工厂组装
6A	X86333	趟门门扇拉手	直口	2242	1	X86333-SD01	工厂组装
7A	X86346	趟门玉企玻璃扣线	直口	2387	2	直接开料	工厂组装
8A	X86346	趟门玉横玻璃扣线	直口	947	1	X86346-SD01L	工厂组装
9A	X86346	趟门玉横玻璃扣线	直口	947	1	直接开料	工厂组装
10A	X86327	丝吉利亚锁垫槽（企）	直口	150	4	X86327-SD01	工厂组装
11A	X86323	丝吉利亚锁垫槽（横）	直口	250	1	X86323-SD01	工厂组装
12A	X86323	丝吉利亚锁垫槽（横）	直口	150	1	X86323-SD02	工厂组装
13A		拉手封口盖	-	-	2	J858-SD-AP03	工厂组装
14A		防盗限位盖	-	-	1	J858-SD-AP04	工厂组装
15A	L00127	趟门玉角码 50*50*5	-	16.5	4	L00127-01A	工厂组装
16A	L00127	趟门玉角码 50*50*5	-	21	2	L00127-01B	工厂组装
17A	L00127	趟门玉角码 50*50*5	-	61	2	L00127-02	工厂组装

EG-DWG1

美特鋁質 有限公司 MIDI Aluminium Fabricator Ltd.	工程號	J858	拆圖	TTX	2022-08-29
	地　盤	將軍澳　康城11期	復核		
名稱 趟門拆圖	顏　色		批准		

A-SD-03

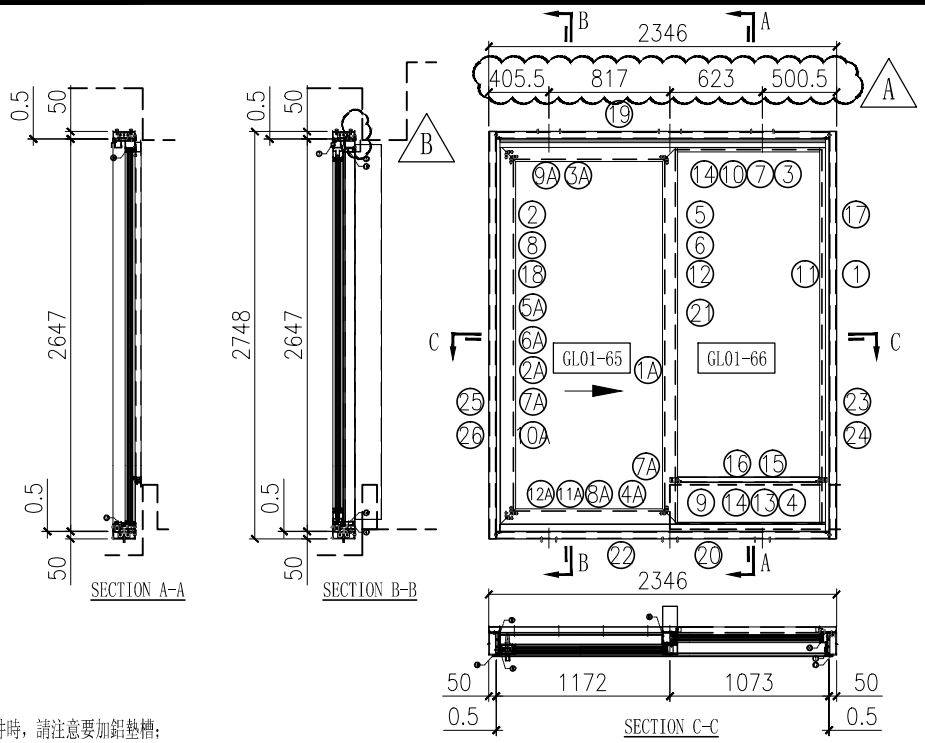

說明:
1、玻璃線為橫碰企;
2、安裝絲吉利亞配件時，請注意要加鋁墊槽;

序号	料号	名称	出荷	长度(mm)	支	加工说明	注明
1	X86334	趟门左边框料	避位	2647	1	X86334-SD01R	地盘安装
2	X86322	趟门右边框料	直口	2647	1	X86322-SD01L	地盘安装
3	X86332	趟门顶框料	避位	2197	1	X86332-SD01LE	地盘安装
4	X86330	趟门底框料	避位	2197	1	X86330-SD01LE	地盘安装
5	X86345	趟门企中梃	避位	2557.5	1	X86345-SD01L	地盘安装
6	X86340	壓板加工图	避位	2565	1	X86340-SD01R	地盘安装
7	X86329	趟门顶外盖料	避位	2245	1	X86329-SD01E	地盘安装
8	X86337	趟门边企锁扣料	避位	2524	1	X86337-SD01A	工厂组装
9	X86346	趟门梗横玻线	直口	957.5	1	X86346-SD01E	工厂组装
10	X86346	趟门梗横玻线	直口	957.5	1	直接开料	工厂组装
11	X86346	趟门梗企玻线	直口	2538	2	直接开料	工厂组装
12	X86320	室内盖加工图	直口	2565	1	X86320-SD01R	工厂组装
13	X86325	趟门道轨	直口	2183	1	直接开料	工厂组装
14	X86336	趟门生位扣盖	直口	1096	2	直接开料	工厂组装
15	X86326	SD平台横料	直口	957.5	1	X86326-SD01E	地盘安装
16	X86335	SD平台横扣盖	直口	957.5	1	直接开料	地盘安装
17	150x50x5mm厚铝通（企向）		直口	2748	1	I711-SD02R	地盘安装
18	150x50x5mm厚铝通（企向）		直口	2748	1	I711-SD01L	地盘安装
19	150x50x5mm厚铝通（横向）		直口	2246	1	I711-SD04LE	地盘安装
20	150x50x5mm厚铝通（横向）		直口	2246	1	I711-SD03LE	地盘安装
21	加力铁（企向）		-	2484	1	J858-SD-G05A	工厂组装
22	X86331	底框料加工图	直口	2147	1	X86331-SD01E	工厂组装
23	X86341	梗企扣	直口	2565	1	X86341-SD01RA	工厂组装
24	X86321	室内企盖加工图	直口	2580	1	X86321-SD01RA	工厂组装
25	X86339	壓板加工图	直口	2530	1	X86339-SD01A	工厂组装
26	X86342	室內蓋加工圖	直口	2545	1	X86342-SD01A	工厂组装
27	X86317	室内收口之字扣码	直口	50	12	X86317-SD02	工厂组装
28	X86317	室内收口之字扣码	直口	2346	2	X86317-SD01E	工厂组装
29							
30	H42208	趟门角码35x50x4	-	30	2	H42208-01	工厂组装
31	L061	铝角25x25x3	-	30	2	L061-01	工厂组装
32	L107	趟门角码35x35x4	-	80	4	L107-01	工厂组装
33	L00128	牆邊企身修口鋁角	-	2748	2	L00128-01A	工厂组装
34	-	3mm厚鋁板	-	957	1	J858-SD-AP01E	地盘安装
35	-	3mm厚鋁板	-	957	1	J858-SD-AP02E	地盘安装
36	-	3mm厚鋁板	-	1096	1	J858-SD-AP02Q	地盘安装
37	B						

加工细则		
顶留		mm
底留		mm
企料底部开避位		mm
底横料防水巴锯去		mm
安装扣码		
安装扣码		
多点锁芯型号:		
手柄型号:		
限位撐型号:		
T窗最大的开度:		
窗玉搭位数:		

门玉款	宽度（mm）	高度（mm）	只/幅	撐长
SD.L	1194	2548	1	
大图版次		本图版		
		日期		
窗号	宽度（W）	高度（H）	数量	楼层
T1B-SD-D1	2346	2748	43	10F-60F
T2B-SD-D1	2346	2748	47	10F-65F
T3B-SD-D1	2346	2748	47	10F-65F
合计：			137	
图号	-			


序号	玻璃编号	玻璃尺寸
1	GL01-65	1020x2374
2	GL01-66	988x2525

趟门玉用料表							
1A	X86343	趟門玉企料	避位	2548	1	X86343-SD01LA	工厂组装
2A	X86344	趟门玉企料	避位	2548	1	X86344-SD01LA	工厂组装
3A	X86344	趟门玉顶横	避位	1194	1	X86344-SD02LE	工厂组装
4A	X86344	趟门玉底横	避位	1194	1	X86344-SD03LE	工厂组装
5A	X86324	趟门门扇拉手盖	直口	2242	1	直接开料	工厂组装
6A	X86333	趟门门扇拉手	直口	2242	1	X86333-SD01	工厂组装
7A	X86346	趟门玉企玻璃扣线	直口	2387	2	直接开料	工厂组装
8A	X86346	趟门玉横玻璃扣线	直口	989.5	1	X86346-SD01Q	工厂组装
9A	X86346	趟门玉横玻璃扣线	直口	989.5	1	直接开料	工厂组装
10A	X86327	丝吉利亚锁垫槽（企）	直口	150	4	X86327-SD01	工厂组装
11A	X86323	丝吉利亚锁垫槽（横）	直口	250	1	X86323-SD01	工厂组装
12A	X86323	丝吉利亚锁垫槽（横）	直口	150	1	X86323-SD02	工厂组装
13A		拉手封口盖	-	-	2	J858-SD-AP03	工厂组装
14A		防盗限位盖	-	-	1	J858-SD-AP04	工厂组装
15A	L00127	趟门玉角码 50*50*5	-	16.5	4	L00127-01A	工厂组装
16A	L00127	趟门玉角码 50*50*5	-	21	2	L00127-01B	工厂组装
17A	L00127	趟门玉角码 50*50*5	-	61	2	L00127-02	工厂组装

EG-DWG1

美特鋁質 有限公司 MIDI Aluminium Fabricator Ltd.	工程號	J858	拆圖	TTX	2022-08-29
	地　盤	將軍澳　康城11期	復核		
名稱 趟門拆圖	顏　色		批准		

A-SD-04

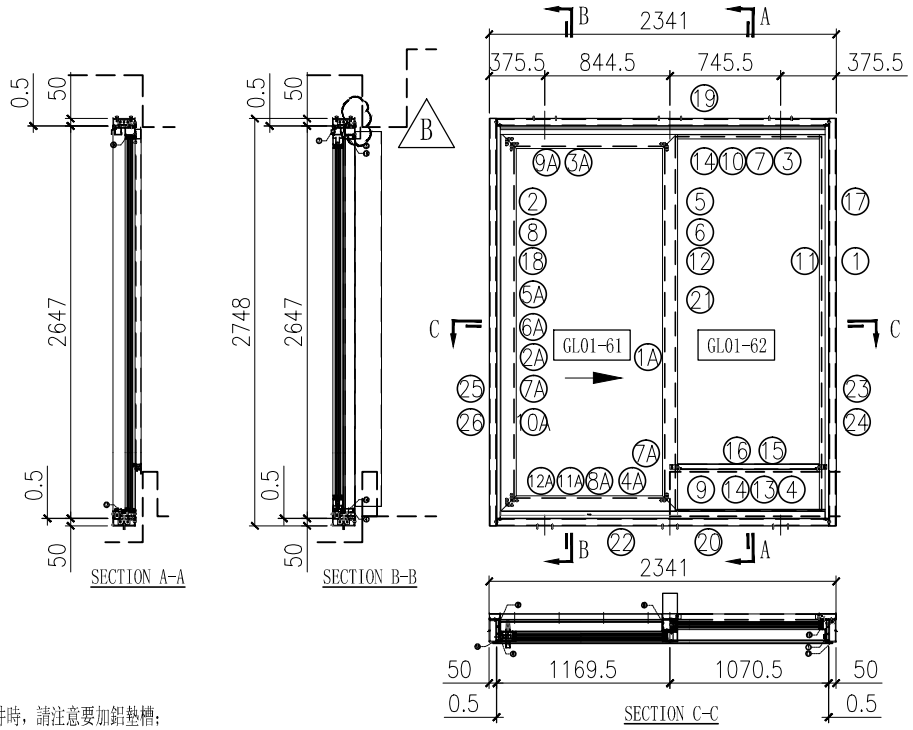

說明:
1、玻璃線為橫碰企;
2、安裝絲吉利亞配件時，請注意要加鋁墊槽;

序号	玻璃编号	玻璃尺寸
1	GL01-61	1017.5x2374
2	GL01-62	985.5x2525

序号	料号	名称	出荀	长度(mm)	支	加工说明	注明
1	X86334	趟门左边框料	避位	2647	1	X86334-SD01R	地盘安装
2	X86322	趟门右边框料	直口	2647	1	X86322-SD01L	地盘安装
3	X86332	趟门顶框料	避位	2192	1	X86332-SD01LD	地盘安装
4	X86330	趟门底框料	避位	2192	1	X86330-SD01LD	地盘安装
5	X86345	趟门企中梃	避位	2557.5	1	X86345-SD01L	地盘安装
6	X86340	壓板加工图	避位	2565	1	X86340-SD01R	地盘安装
7	X86329	趟门顶外盖料	避位	2240	1	X86329-SD01D	地盘安装
8	X86337	趟门边企锁扣料	避位	2524	1	X86337-SD01A	工厂组装
9	X86346	趟门梗横玻线	直口	955	1	X86346-SD01D	工厂组装
10	X86346	趟门梗横玻线	直口	955	1	直接开料	工厂组装
11	X86346	趟门梗企玻线	直口	2538	2	直接开料	工厂组装
12	X86320	室内盖加工图	直口	2565	1	X86320-SD01R	工厂组装
13	X86325	趟门道轨	直口	2178	1	直接开料	工厂组装
14	X86336	趟门生位扣盖	直口	1093.5	2	直接开料	工厂组装
15	X86326	SD平台横料	直口	955	1	X86326-SD01D	地盘安装
16	X86335	SD平台横扣盖	直口	955	1	直接开料	地盘安装
17	150x50x5mm厚铝通（企向）		直口	2748	1	I711-SD02R	地盘安装
18	150x50x5mm厚铝通（企向）		直口	2748	1	I711-SD01L	地盘安装
19	150x50x5mm厚铝通（横向）		直口	2241	1	I711-SD04LD	地盘安装
20	150x50x5mm厚铝通（横向）		直口	2241	1	I711-SD03LD	地盘安装
21	加力铁（企向）		-	2484	1	J858-SD-G05A	工厂组装
22	X86331	底框料加工图	直口	2142	1	X86331-SD01D	工厂组装
23	X86341	梗企扣	直口	2565	1	X86341-SD01RA	工厂组装
24	X86321	室内企盖加工图	直口	2580	1	X86321-SD01RA	工厂组装
25	X86339	壓板加工图	直口	2530	1	X86339-SD01A	工厂组装
26	X86342	室內蓋加工圖	直口	2545	1	X86342-SD01A	工厂组装
27	X86317	室内收口之字扣码	直口	50	12	X86317-SD02	工厂组装
28	X86317	室内收口之字扣码	直口	2341	2	X86317-SD01D	工厂组装
29							
30	H42208	趟门角码35x50x4	-	30	2	H42208-01	工厂组装
31	L061	铝角25x25x3	-	30	2	L061-01	工厂组装
32	L107	趟门角码35x35x4	-	80	4	L107-01	工厂组装
33	L00128	牆邊企身修口鋁角	-	2748	2	L00128-01A	工厂组装
34	-	3mm厚鋁板	-	954.5	1	J858-SD-AP01D	地盘安装
35	-	3mm厚鋁板	-	954.5	1	J858-SD-AP02D	地盘安装
36	-	3mm厚鋁板	-	1093.5	1	J858-SD-AP02P	地盘安装
37							

加工细则		
顶留		mm
底留		mm
企料底部开避位		mm
底横料防水巴锯去		mm
安装扣码		
安装扣码		
多点锁芯型号:		
手柄型号:		
限位撑型号:		
T窗最大的开度:		
窗玉搭位数:		

门玉款	宽度（mm）	高度（mm）	只/幅	撐长
SD.L	1191.5	2548	1	
大图版次		本图版		
		日期		

窗号	宽度（W）	高度（H）	数量	楼层
T1A-SD-G1	2341	2748	43	10F-60F
T1B-SD-E1	2341	2748	43	10F-60F
T2A-SD-E1	2341	2748	47	10F-65F
T2A-SD-G1	2341	2748	47	10F-65F
T2B-SD-E1	2341	2748	47	10F-65F
T3A-SD-E1	2341	2748	47	10F-65F
T3A-SD-G1	2341	2748	47	10F-65F
T3B-SD-E1	2341	2748	47	10F-65F
合计:			368	
图号	-			


趟门玉用料表							
1A	X86343	趟門玉企料	避位	2548	1	X86343-SD01LA	工厂组装
2A	X86344	趟门玉企料	避位	2548	1	X86344-SD01LA	工厂组装
3A	X86344	趟门玉顶横	避位	1191.5	1	X86344-SD02LD	工厂组装
4A	X86344	趟门玉底横	避位	1191.5	1	X86344-SD03LD	工厂组装
5A	X86324	趟门门扇拉手盖	直口	2242	1	直接开料	工厂组装
6A	X86333	趟门门扇拉手	直口	2242	1	X86333-SD01	工厂组装
7A	X86346	趟门玉企玻璃扣线	直口	2387	2	直接开料	工厂组装
8A	X86346	趟门玉横玻璃扣线	直口	987	1	X86346-SD01P	工厂组装
9A	X86346	趟门玉横玻璃扣线	直口	987	1	直接开料	工厂组装
10A	X86327	丝吉利亚锁垫槽（企）	直口	150	4	X86327-SD01	工厂组装
11A	X86323	丝吉利亚锁垫槽（横）	直口	250	1	X86323-SD01	工厂组装
12A	X86323	丝吉利亚锁垫槽（横）	直口	150	1	X86323-SD02	工厂组装
13A		拉手封口盖	-	-	2	J858-SD-AP03	工厂组装
14A		防盗限位盖	-	-	1	J858-SD-AP04	工厂组装
15A	L00127	趟门玉角码 50*50*5	-	16.5	4	L00127-01A	工厂组装
16A	L00127	趟门玉角码 50*50*5	-	21	2	L00127-01B	工厂组装
17A	L00127	趟门玉角码 50*50*5	-	61	2	L00127-02	工厂组装

EG-DWG1

美特鋁質 有限公司 MIDI Aluminium Fabricator Ltd.	工程號	J858	拆圖	TTX	2022-10-14
	地　盤	將軍澳　康城11期	復核		
名稱 趟門拆圖	顏　色		批准		

A-SD-04a

新增

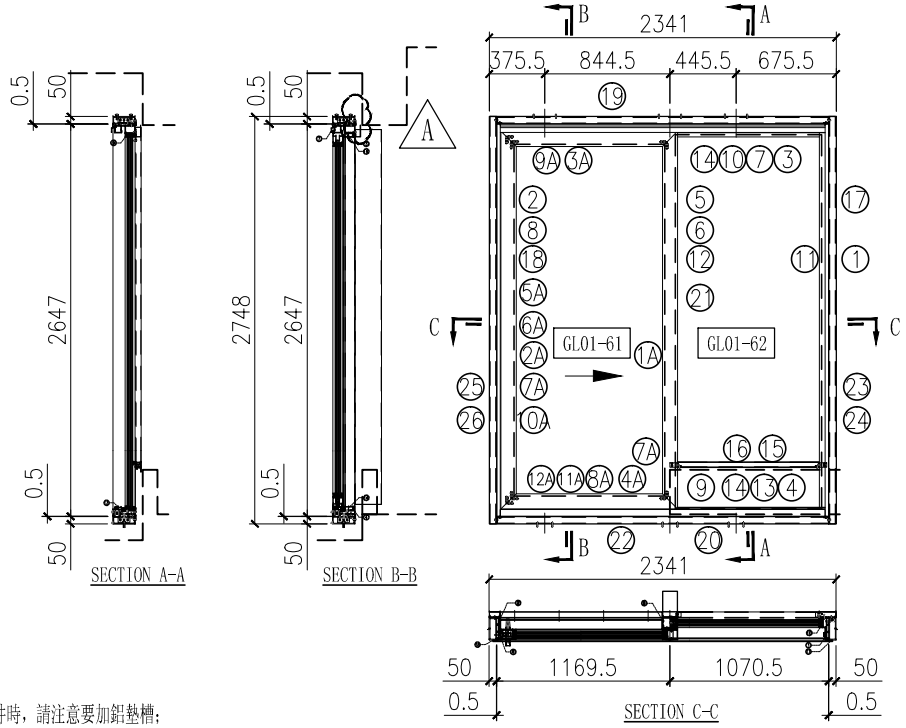

序号	玻璃编号	玻璃尺寸
1	GL01-61	1017.5x2374
2	GL01-62	985.5x2525

說明:
1、玻璃線為橫碰企;
2、安裝絲吉利亞配件時，請注意要加鋁墊槽;

序号	料号	名称	出荷	长度(mm)	支	加工说明	注明
1	X86334	趟门左边框料	避位	2647	1	X86334-SD01R	地盘安装
2	X86322	趟门右边框料	直口	2647	1	X86322-SD01L	地盘安装
3	X86332	趟门顶框料	避位	2192	1	X86332-SD01LD	地盘安装
4	X86330	趟门底框料	避位	2192	1	X86330-SD01LD	地盘安装
5	X86345	趟门企中梃	避位	2557.5	1	X86345-SD01L	地盘安装
6	X86340	壓板加工图	避位	2565	1	X86340-SD01R	地盘安装
7	X86329	趟门顶外盖料	避位	2240	1	X86329-SD01D	地盘安装
8	X86337	趟门边企锁扣料	避位	2524	1	X86337-SD01A	工厂组装
9	X86346	趟门梗横玻线	直口	955	1	X86346-SD01D	工厂组装
10	X86346	趟门梗横玻线	直口	955	1	直接开料	工厂组装
11	X86346	趟门梗企玻线	直口	2538	2	直接开料	工厂组装
12	X86320	室内盖加工图	直口	2565	1	X86320-SD01R	工厂组装
13	X86325	趟门道轨	直口	2178	1	直接开料	工厂组装
14	X86336	趟门生位扣盖	直口	1093.5	2	直接开料	工厂组装
15	X86326	SD平台横料	直口	955	1	X86326-SD01D	地盘安装
16	X86335	SD平台横扣盖	直口	955	1	直接开料	地盘安装
17	150x50x5mm厚铝通（企向）		直口	2748	1	I711-SD02R	地盘安装
18	150x50x5mm厚铝通（企向）		直口	2748	1	I711-SD01L	地盘安装
19	150x50x5mm厚铝通（横向）		直口	2241	1	I711-SD04LH	地盘安装
20	150x50x5mm厚铝通（横向）		直口	2241	1	I711-SD03LH	地盘安装
21	加力铁（企向）		-	2484	1	J858-SD-G05A	工厂组装
22	X86331	底框料加工图	直口	2142	1	X86331-SD01D	工厂组装
23	X86341	梗企扣	直口	2565	1	X86341-SD01RA	工厂组装
24	X86321	室内企盖加工图	直口	2580	1	X86321-SD01RA	工厂组装
25	X86339	壓板加工图	直口	2530	1	X86339-SD01A	工厂组装
26	X86342	室內蓋加工圖	直口	2545	1	X86342-SD01A	工厂组装
27	X86317	室内收口之字扣码	直口	50	12	X86317-SD02	工厂组装
28	X86317	室内收口之字扣码	直口	2341	2	X86317-SD01D	工厂组装
29							
30	H42208	趟门角码35x50x4	-	30	2	H42208-01	工厂组装
31	L061	铝角25x25x3	-	30	2	L061-01	工厂组装
32	L107	趟门角码35x35x4	-	80	4	L107-01	工厂组装
33	L00128	牆邊企身修口鋁角	-	2748	2	L00128-01A	工厂组装
34	-	3mm厚鋁板	-	954.5	1	J858-SD-AP01D	地盘安装
35	-	3mm厚鋁板	-	954.5	1	J858-SD-AP02D	地盘安装
36	-	3mm厚鋁板	-	1093.5	1	J858-SD-AP02P	地盘安装
37							

加工细则		
顶留		mm
底留		mm
企料底部开避位		mm
底横料防水巴锯去		mm
安装扣码		
安装扣码		
多点锁芯型号:		
手柄型号:		
限位撐型号:		
T窗最大的开度:		
窗玉搭位数:		

门玉款	宽度（mm）	高度（mm）	只/幅	撐长
SD.L	1191.5	2548	1	
大图版次		本图版		
		日期		
窗号	宽度（W）	高度（H）	数量	楼层
T1B-SD-A1	2341	2748	43	10F-60F
T2B-SD-A1	2341	2748	47	10F-65F
T3B-SD-A1	2341	2748	47	10F-65F
合计：			137	
图号	-			


趟门玉用料表

1A	X86343	趟門玉企料	避位	2548	1	X86343-SD01LA	工厂组装
2A	X86344	趟门玉企料	避位	2548	1	X86344-SD01LA	工厂组装
3A	X86344	趟门玉顶横	避位	1191.5	1	X86344-SD02LD	工厂组装
4A	X86344	趟门玉底横	避位	1191.5	1	X86344-SD03LD	工厂组装
5A	X86324	趟门门扇拉手盖	直口	2242	1	直接开料	工厂组装
6A	X86333	趟门门扇拉手	直口	2242	1	X86333-SD01	工厂组装
7A	X86346	趟门玉企玻璃扣线	直口	2387	2	直接开料	工厂组装
8A	X86346	趟门玉横玻璃扣线	直口	987	1	X86346-SD01P	工厂组装
9A	X86346	趟门玉横玻璃扣线	直口	987	1	直接开料	工厂组装
10A	X86327	丝吉利亚锁垫槽（企）	直口	150	4	X86327-SD01	工厂组装
11A	X86323	丝吉利亚锁垫槽（横）	直口	250	1	X86323-SD01	工厂组装
12A	X86323	丝吉利亚锁垫槽（横）	直口	150	1	X86323-SD02	工厂组装
13A		拉手封口盖	-	-	2	J858-SD-AP03	工厂组装
14A		防盗限位盖	-	-	1	J858-SD-AP04	工厂组装
15A	L00127	趟门玉角码 50*50*5	-	16.5	4	L00127-01A	工厂组装
16A	L00127	趟门玉角码 50*50*5	-	21	2	L00127-01B	工厂组装
17A	L00127	趟门玉角码 50*50*5	-	61	2	L00127-02	工厂组装

EG-DWG1

美特鋁質 有限公司 MIDI Aluminium Fabricator Ltd.	工程號	J858	拆圖	TTX	2022-08-29
	地　盤	將軍澳　康城11期	復核		
名稱 趟門拆圖	顏　色		批准		

A-SD-05

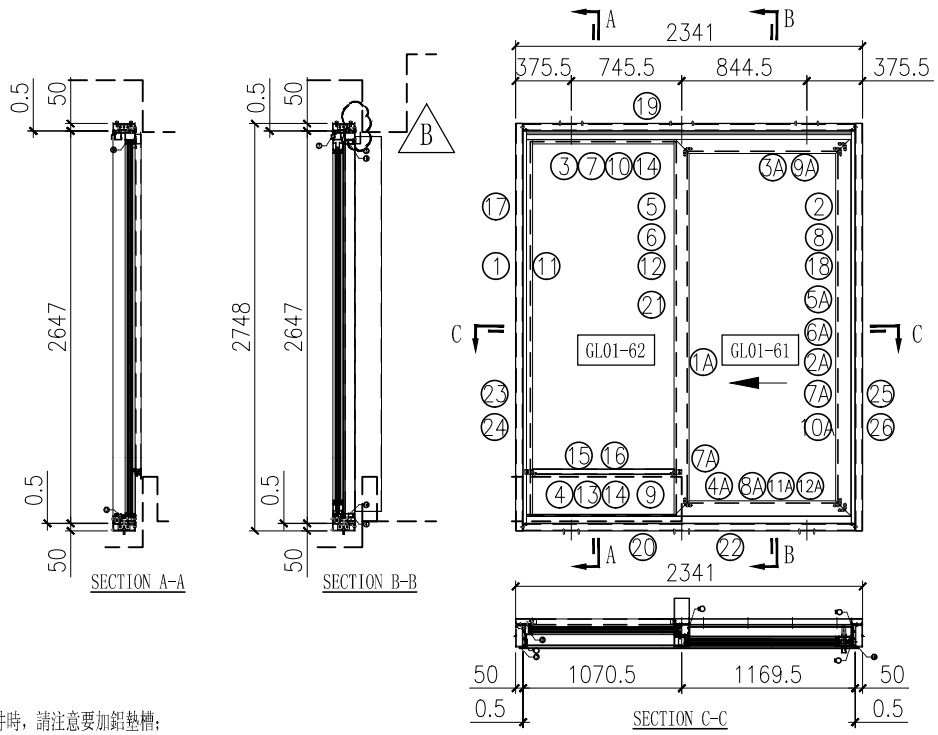

序号	玻璃编号	玻璃尺寸
1	GL01-61	1017.5x2374
2	GL01-62	985.5x2525

說明:
1、玻璃線為橫碰企;
2、安裝絲吉利亞配件時，請注意要加鋁墊槽;

序号	料号	名称	出荷	长度(mm)	支	加工说明	注明
1	X86334	趟门左边框料	避位	2647	1	X86334-SD01L	地盘安装
2	X86322	趟门右边框料	直口	2647	1	X86322-SD01R	地盘安装
3	X86332	趟门顶框料	避位	2192	1	X86332-SD01RD	地盘安装
4	X86330	趟门底框料	避位	2192	1	X86330-SD01RD	地盘安装
5	X86345	趟门企中梃	避位	2557.5	1	X86345-SD01R	地盘安装
6	X86340	壓板加工图	避位	2565	1	X86340-SD01L	地盘安装
7	X86329	趟门顶外盖料	避位	2240	1	X86329-SD01D	地盘安装
8	X86337	趟门边企锁扣料	避位	2524	1	X86337-SD01A	工厂组装
9	X86346	趟门梗横玻线	直口	955	1	X86346-SD01D	工厂组装
10	X86346	趟门梗横玻线	直口	955	1	直接开料	工厂组装
11	X86346	趟门梗企玻线	直口	2538	2	直接开料	工厂组装
12	X86320	室内盖加工图	直口	2565	1	X86320-SD01L	工厂组装
13	X86325	趟门道轨	直口	2178	1	直接开料	工厂组装
14	X86336	趟门生位扣盖	直口	1093.5	2	直接开料	工厂组装
15	X86326	SD平台横料	直口	955	1	X86326-SD01D	地盘安装
16	X86335	SD平台横扣盖	直口	955	1	直接开料	地盘安装
17	150x50x5mm厚铝通（企向）		直口	2748	1	I711-SD02L	地盘安装
18	150x50x5mm厚铝通（企向）		直口	2748	1	I711-SD01R	地盘安装
19	150x50x5mm厚铝通（横向）		直口	2241	1	I711-SD04RD	地盘安装
20	150x50x5mm厚铝通（横向）		直口	2241	1	I711-SD03RD	地盘安装
21	加力铁（企向）		-	2484	1	J858-SD-G05A	工厂组装
22	X86331	底框料加工图	直口	2142	1	X86331-SD01D	工厂组装
23	X86341	梗企扣	直口	2565	1	X86341-SD01LA	工厂组装
24	X86321	室内企盖加工图	直口	2580	1	X86321-SD01LA	工厂组装
25	X86339	壓板加工图	直口	2530	1	X86339-SD01A	工厂组装
26	X86342	室內蓋加工圖	直口	2545	1	X86342-SD01A	工厂组装
27	X86317	室内收口之字扣码	直口	50	12	X86317-SD02	工厂组装
28	X86317	室内收口之字扣码	直口	2341	2	X86317-SD01D	工厂组装
29							
30	H42208	趟门角码35x50x4	-	30	2	H42208-01	工厂组装
31	L061	铝角25x25x3	-	30	2	L061-01	工厂组装
32	L107	趟门角码35x35x4	-	80	4	L107-01	工厂组装
33	L00128	牆邊企身修口鋁角	-	2748	2	L00128-01A	工厂组装
34	-	3mm厚鋁板	-	954.5	1	J858-SD-AP01D	地盘安装
35	-	3mm厚鋁板	-	954.5	1	J858-SD-AP02D	地盘安装
36	-	3mm厚鋁板	-	1093.5	1	J858-SD-AP02P	地盘安装
37							

加工细则		
顶留		mm
底留		mm
企料底部开避位		mm
底横料防水巴锯去		mm
安装扣码		
安装扣码		
多点锁芯型号:		
手柄型号:		
限位撐型号:		
T窗最大的开度:		
窗玉搭位数:		

门玉款	宽度（mm）	高度（mm）	只/幅	撐长
SD.L	1191.5	2548	1	
大图版次		本图版		
		日期		

窗号	宽度（W）	高度（H）	数量	楼层
T1A-SD-F1	2341	2748	43	10F-60F
T1B-SD-F1	2341	2748	43	10F-60F
T2A-SD-D1	2341	2748	47	10F-65F
T2A-SD-F1	2341	2748	47	10F-65F
T2B-SD-F1	2341	2748	47	10F-65F
T3A-SD-D1	2341	2748	47	10F-65F
T3A-SD-F1	2341	2748	47	10F-65F
T3B-SD-F1	2341	2748	47	10F-65F
合计:			368	
图号	-			


趟门玉用料表							
1A	X86343	趟門玉企料	避位	2548	1	X86343-SD01RA	工厂组装
2A	X86344	趟门玉企料	避位	2548	1	X86344-SD01RA	工厂组装
3A	X86344	趟门玉顶横	避位	1191.5	1	X86344-SD02RD	工厂组装
4A	X86344	趟门玉底横	避位	1191.5	1	X86344-SD03RD	工厂组装
5A	X86324	趟门门扇拉手盖	直口	2242	1	直接开料	工厂组装
6A	X86333	趟门门扇拉手	直口	2242	1	X86333-SD01	工厂组装
7A	X86346	趟门玉企玻璃扣线	直口	2387	2	直接开料	工厂组装
8A	X86346	趟门玉横玻璃扣线	直口	987	1	X86346-SD01P	工厂组装
9A	X86346	趟门玉横玻璃扣线	直口	987	1	直接开料	工厂组装
10A	X86327	丝吉利亚锁垫槽（企）	直口	150	4	X86327-SD01	工厂组装
11A	X86323	丝吉利亚锁垫槽（横）	直口	250	1	X86323-SD01	工厂组装
12A	X86323	丝吉利亚锁垫槽（横）	直口	150	1	X86323-SD02	工厂组装
13A		拉手封口盖	-	-	2	J858-SD-AP03	工厂组装
14A		防盗限位盖	-	-	1	J858-SD-AP04	工厂组装
15A	L00127	趟门玉角码 50*50*5	-	16.5	4	L00127-01A	工厂组装
16A	L00127	趟门玉角码 50*50*5	-	21	2	L00127-01B	工厂组装
17A	L00127	趟门玉角码 50*50*5	-	61	2	L00127-02	工厂组装

EG-DWG1

美特鋁質 有限公司 MIDI Aluminium Fabricator Ltd.	工程號	J858	拆圖	TTX	2022-10-14
	地　盤	將軍澳　康城11期	復核		
名稱 趟門拆圖	顏　色		批准		

A-SD-05a

新增

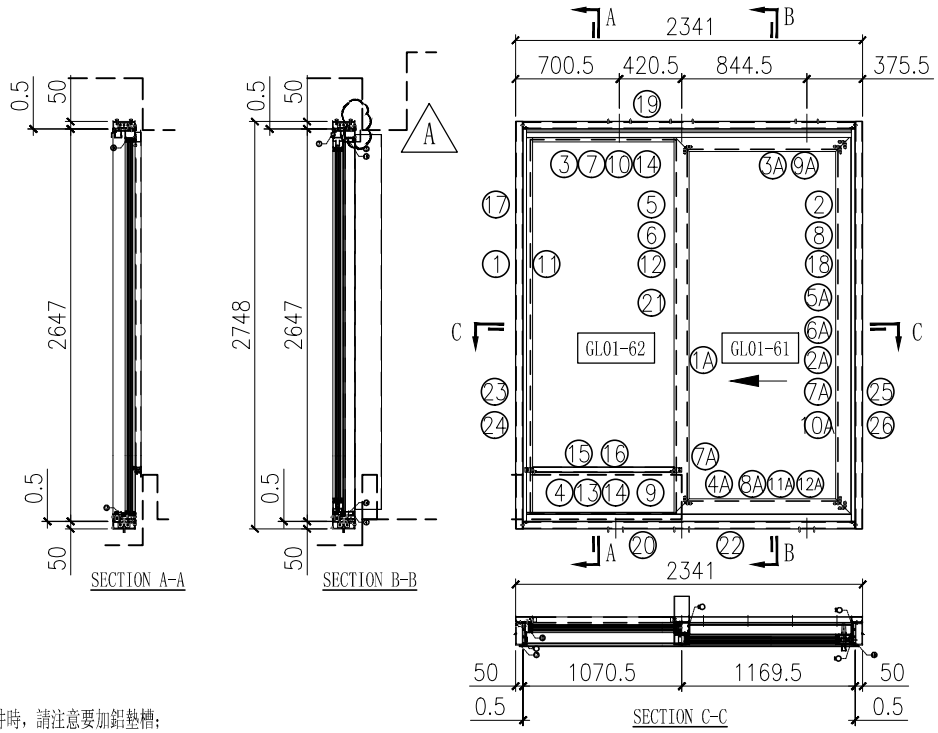

序号	玻璃编号	玻璃尺寸
1	GL01-61	1017.5x2374
2	GL01-62	985.5x2525

說明:
1、玻璃線為橫碰企;
2、安裝絲吉利亞配件時，請注意要加鋁墊槽;

序号	料号	名称	出荷	长度(mm)	支	加工说明	注明
1	X86334	趟门左边框料	避位	2647	1	X86334-SD01L	地盘安装
2	X86322	趟门右边框料	直口	2647	1	X86322-SD01R	地盘安装
3	X86332	趟门顶框料	避位	2192	1	X86332-SD01RD	地盘安装
4	X86330	趟门底框料	避位	2192	1	X86330-SD01RD	地盘安装
5	X86345	趟门企中梃	避位	2557.5	1	X86345-SD01R	地盘安装
6	X86340	壓板加工图	避位	2565	1	X86340-SD01L	地盘安装
7	X86329	趟门顶外盖料	避位	2240	1	X86329-SD01D	地盘安装
8	X86337	趟门边企锁扣料	避位	2524	1	X86337-SD01A	工厂组装
9	X86346	趟门梗横玻线	直口	955	1	X86346-SD01D	工厂组装
10	X86346	趟门梗横玻线	直口	955	1	直接开料	工厂组装
11	X86346	趟门梗企玻线	直口	2538	2	直接开料	工厂组装
12	X86320	室内盖加工图	直口	2565	1	X86320-SD01L	工厂组装
13	X86325	趟门道轨	直口	2178	1	直接开料	工厂组装
14	X86336	趟门生位扣盖	直口	1093.5	2	直接开料	工厂组装
15	X86326	SD平台横料	直口	955	1	X86326-SD01D	地盘安装
16	X86335	SD平台横扣盖	直口	955	1	直接开料	地盘安装
17	150x50x5mm厚铝通（企向）		直口	2748	1	I711-SD02L	地盘安装
18	150x50x5mm厚铝通（企向）		直口	2748	1	I711-SD01R	地盘安装
19	150x50x5mm厚铝通（横向）		直口	2241	1	I711-SD04RH	地盘安装
20	150x50x5mm厚铝通（横向）		直口	2241	1	I711-SD03RH	地盘安装
21	加力铁（企向）		-	2484	1	J858-SD-G05A	工厂组装
22	X86331	底框料加工图	直口	2142	1	X86331-SD01D	工厂组装
23	X86341	梗企扣	直口	2565	1	X86341-SD01LA	工厂组装
24	X86321	室内企盖加工图	直口	2580	1	X86321-SD01LA	工厂组装
25	X86339	壓板加工图	直口	2530	1	X86339-SD01A	工厂组装
26	X86342	室內蓋加工圖	直口	2545	1	X86342-SD01A	工厂组装
27	X86317	室内收口之字扣码	直口	50	12	X86317-SD02	工厂组装
28	X86317	室内收口之字扣码	直口	2341	2	X86317-SD01D	工厂组装
29							
30	H42208	趟门角码35x50x4	-	30	2	H42208-01	工厂组装
31	L061	铝角25x25x3	-	30	2	L061-01	工厂组装
32	L107	趟门角码35x35x4	-	80	4	L107-01	工厂组装
33	L00128	牆邊企身修口鋁角	-	2748	2	L00128-01A	工厂组装
34	-	3mm厚鋁板	-	954.5	1	J858-SD-AP01D	地盘安装
35	-	3mm厚鋁板	-	954.5	1	J858-SD-AP02D	地盘安装
36	-	3mm厚鋁板	-	1093.5	1	J858-SD-AP02P	地盘安装
37	A						

加工细则		
顶留		mm
底留		mm
企料底部开避位		mm
底横料防水巴锯去		mm
安装扣码		
安装扣码		
多点锁芯型号:		
手柄型号:		
限位撐型号:		
T窗最大的开度:		
窗玉搭位数:		

门玉款	宽度（mm）	高度（mm）	只/幅	撐长
SD.L	1191.5	2548	1	
大图版次		本图版		
		日期		
窗号	宽度（W）	高度（H）	数量	楼层
T1B-SD-C1	2341	2748	43	10F-60F
T2B-SD-C1	2341	2748	47	10F-65F
T3B-SD-C1	2341	2748	47	10F-65F
合计：			137	
图号	-			


趟门玉用料表

1A	X86343	趟門玉企料	避位	2548	1	X86343-SD01RA	工厂组装
2A	X86344	趟门玉企料	避位	2548	1	X86344-SD01RA	工厂组装
3A	X86344	趟门玉顶横	避位	1191.5	1	X86344-SD02RD	工厂组装
4A	X86344	趟门玉底横	避位	1191.5	1	X86344-SD03RD	工厂组装
5A	X86324	趟门门扇拉手盖	直口	2242	1	直接开料	工厂组装
6A	X86333	趟门门扇拉手	直口	2242	1	X86333-SD01	工厂组装
7A	X86346	趟门玉企玻璃扣线	直口	2387	2	直接开料	工厂组装
8A	X86346	趟门玉横玻璃扣线	直口	987	1	X86346-SD01P	工厂组装
9A	X86346	趟门玉横玻璃扣线	直口	987	1	直接开料	工厂组装
10A	X86327	丝吉利亚锁垫槽（企）	直口	150	4	X86327-SD01	工厂组装
11A	X86323	丝吉利亚锁垫槽（横）	直口	250	1	X86323-SD01	工厂组装
12A	X86323	丝吉利亚锁垫槽（横）	直口	150	1	X86323-SD02	工厂组装
13A		拉手封口盖	-	-	2	J858-SD-AP03	工厂组装
14A		防盗限位盖	-	-	1	J858-SD-AP04	工厂组装
15A	L00127	趟门玉角码 50*50*5	-	16.5	4	L00127-01A	工厂组装
16A	L00127	趟门玉角码 50*50*5	-	21	2	L00127-01B	工厂组装
17A	L00127	趟门玉角码 50*50*5	-	61	2	L00127-02	工厂组装

EG-DWG1

美特鋁質 有限公司 MIDI Aluminium Fabricator Ltd.	工程號	J858	拆圖	TTX	2022-08-29
	地　盤	將軍澳　康城11期	復核		
名稱 趟門拆圖	顏　色		批准		

A-SD-06

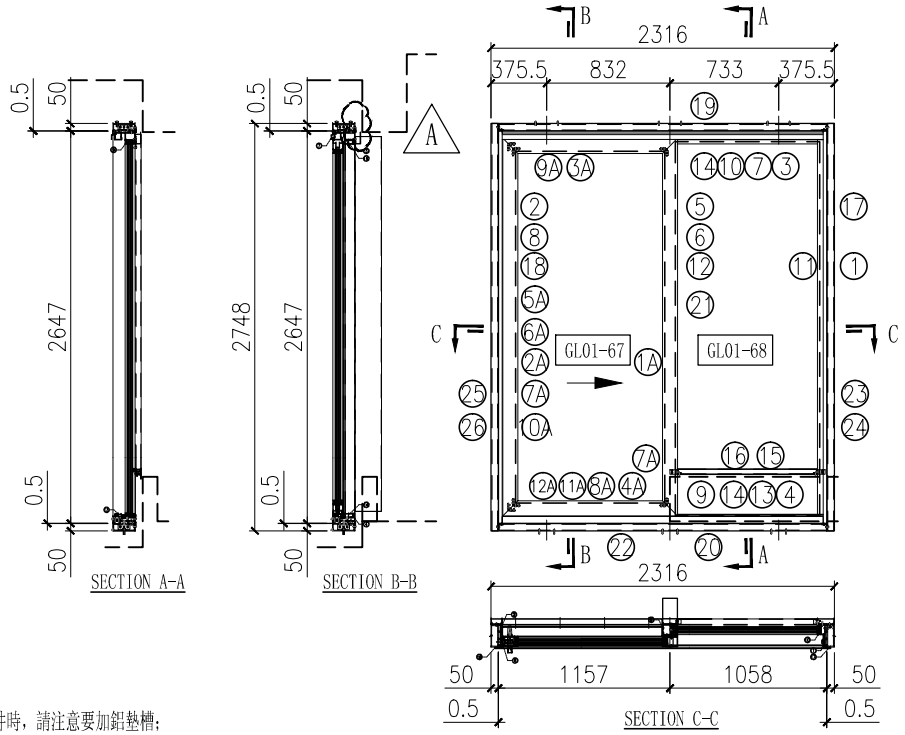

說明:
1、玻璃線為橫碰企;
2、安裝絲吉利亞配件時，請注意要加鋁墊槽;

序号	料号	名称	出荷	长度(mm)	支	加工说明	注明
1	X86334	趟门左边框料	避位	2647	1	X86334-SD01R	地盘安装
2	X86322	趟门右边框料	直口	2647	1	X86322-SD01L	地盘安装
3	X86332	趟门顶框料	避位	2167	1	X86332-SD01LB	地盘安装
4	X86330	趟门底框料	避位	2167	1	X86330-SD01LB	地盘安装
5	X86345	趟门企中梃	避位	2557.5	1	X86345-SD01L	地盘安装
6	X86340	壓板加工图	避位	2565	1	X86340-SD01R	地盘安装
7	X86329	趟门顶外盖料	避位	2215	1	X86329-SD01B	地盘安装
8	X86337	趟门边企锁扣料	避位	2524	1	X86337-SD01A	工厂组装
9	X86346	趟门梗横玻线	直口	942.5	1	X86346-SD01B	工厂组装
10	X86346	趟门梗横玻线	直口	942.5	1	直接开料	工厂组装
11	X86346	趟门梗企玻线	直口	2538	2	直接开料	工厂组装
12	X86320	室内盖加工图	直口	2565	1	X86320-SD01R	工厂组装
13	X86325	趟门道轨	直口	2153	1	直接开料	工厂组装
14	X86336	趟门生位扣盖	直口	1081	2	直接开料	工厂组装
15	X86326	SD平台横料	直口	942.5	1	X86326-SD01B	地盘安装
16	X86335	SD平台横扣盖	直口	942.5	1	直接开料	地盘安装
17	150x50x5mm厚铝通（企向）		直口	2748	1	I711-SD02R	地盘安装
18	150x50x5mm厚铝通（企向）		直口	2748	1	I711-SD01L	地盘安装
19	150x50x5mm厚铝通（横向）		直口	2216	1	I711-SD04LB	地盘安装
20	150x50x5mm厚铝通（横向）		直口	2216	1	I711-SD03LB	地盘安装
21	加力铁（企向）		-	2484	1	J858-SD-G05A	工厂组装
22	X86331	底框料加工图	直口	2117	1	X86331-SD01B	工厂组装
23	X86341	梗企扣	直口	2565	1	X86341-SD01RA	工厂组装
24	X86321	室内企盖加工图	直口	2580	1	X86321-SD01RA	工厂组装
25	X86339	壓板加工图	直口	2530	1	X86339-SD01A	工厂组装
26	X86342	室內蓋加工圖	直口	2545	1	X86342-SD01A	工厂组装
27	X86317	室内收口之字扣码	直口	50	12	X86317-SD02	工厂组装
28	X86317	室内收口之字扣码	直口	2316	2	X86317-SD01D	工厂组装
29							
30	H42208	趟门角码35x50x4	-	30	2	H42208-01	工厂组装
31	L061	铝角25x25x3	-	30	2	L061-01	工厂组装
32	L107	趟门角码35x35x4	-	80	4	L107-01	工厂组装
33	L00128	牆邊企身修口鋁角	-	2748	2	L00128-01A	工厂组装
34	-	3mm厚鋁板	-	942	1	J858-SD-AP01B	地盘安装
35	-	3mm厚鋁板	-	942	1	J858-SD-AP02B	地盘安装
36	-	3mm厚鋁板	-	1081	1	J858-SD-AP02M	地盘安装
37	A						

加工细则		
顶留		mm
底留		mm
企料底部开避位		mm
底横料防水巴锯去		mm
安装扣码		
安装扣码		
多点锁芯型号:		
手柄型号:		
限位撐型号:		
T窗最大的开度:		
窗玉搭位数:		

门玉款	宽度（mm）	高度（mm）	只/幅	撐长
SD.L	1179	2548	1	
大图版次		本图版		
		日期		
窗号	宽度（W）	高度（H）	数量	楼层
T1A-SD-E1	2316	2748	43	10F-60F
合计：			43	
图号	-			


序号	玻璃编号	玻璃尺寸
1	GL01-67	1005x2374
2	GL01-68	973x2525

趟门玉用料表							
1A	X86343	趟門玉企料	避位	2548	1	X86343-SD01LA	工厂组装
2A	X86344	趟门玉企料	避位	2548	1	X86344-SD01LA	工厂组装
3A	X86344	趟门玉顶横	避位	1179	1	X86344-SD02LB	工厂组装
4A	X86344	趟门玉底横	避位	1179	1	X86344-SD03LB	工厂组装
5A	X86324	趟门门扇拉手盖	直口	2242	1	直接开料	工厂组装
6A	X86333	趟门门扇拉手	直口	2242	1	X86333-SD01	工厂组装
7A	X86346	趟门玉企玻璃扣线	直口	2387	2	直接开料	工厂组装
8A	X86346	趟门玉横玻璃扣线	直口	974.5	1	X86346-SD01M	工厂组装
9A	X86346	趟门玉横玻璃扣线	直口	974.5	1	直接开料	工厂组装
10A	X86327	丝吉利亚锁垫槽（企）	直口	150	4	X86327-SD01	工厂组装
11A	X86323	丝吉利亚锁垫槽（横）	直口	250	1	X86323-SD01	工厂组装
12A	X86323	丝吉利亚锁垫槽（横）	直口	150	1	X86323-SD02	工厂组装
13A		拉手封口盖	-	-	2	J858-SD-AP03	工厂组装
14A		防盗限位盖	-	-	1	J858-SD-AP04	工厂组装
15A	L00127	趟门玉角码 50*50*5	-	16.5	4	L00127-01A	工厂组装
16A	L00127	趟门玉角码 50*50*5	-	21	2	L00127-01B	工厂组装
17A	L00127	趟门玉角码 50*50*5	-	61	2	L00127-02	工厂组装

EG-DWG1

美特鋁質 有限公司 MIDI Aluminium Fabricator Ltd.	工程號	J858	拆圖	TTX	2022-08-29
	地　盤	將軍澳　康城11期	復核		
名稱 趟門拆圖	顏　色		批准		

A-SD-07

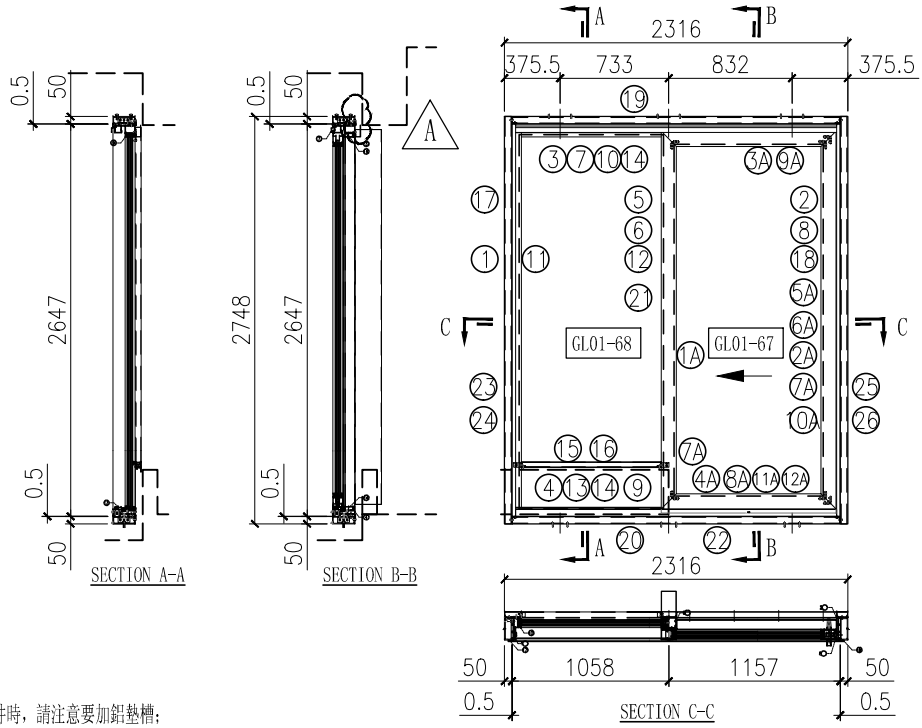

說明:
1、玻璃線為橫碰企;
2、安裝絲吉利亞配件時，請注意要加鋁墊槽;

序号	料号	名称	出荷	长度(mm)	支	加工说明	注明
1	X86334	趟门左边框料	避位	2647	1	X86334-SD01L	地盘安装
2	X86322	趟门右边框料	直口	2647	1	X86322-SD01R	地盘安装
3	X86332	趟门顶框料	避位	2167	1	X86332-SD01RB	地盘安装
4	X86330	趟门底框料	避位	2167	1	X86330-SD01RB	地盘安装
5	X86345	趟门企中梃	避位	2557.5	1	X86345-SD01R	地盘安装
6	X86340	壓板加工图	避位	2565	1	X86340-SD01L	地盘安装
7	X86329	趟门顶外盖料	避位	2215	1	X86329-SD01B	地盘安装
8	X86337	趟门边企锁扣料	避位	2524	1	X86337-SD01A	工厂组装
9	X86346	趟门梗横玻线	直口	942.5	1	X86346-SD01B	工厂组装
10	X86346	趟门梗横玻线	直口	942.5	1	直接开料	工厂组装
11	X86346	趟门梗企玻线	直口	2538	2	直接开料	工厂组装
12	X86320	室内盖加工图	直口	2565	1	X86320-SD01L	工厂组装
13	X86325	趟门道轨	直口	2153	1	直接开料	工厂组装
14	X86336	趟门生位扣盖	直口	1081	2	直接开料	工厂组装
15	X86326	SD平台横料	直口	942.5	1	X86326-SD01B	地盘安装
16	X86335	SD平台横扣盖	直口	942.5	1	直接开料	地盘安装
17	150x50x5mm厚铝通（企向）		直口	2748	1	I711-SD02L	地盘安装
18	150x50x5mm厚铝通（企向）		直口	2748	1	I711-SD01R	地盘安装
19	150x50x5mm厚铝通（横向）		直口	2216	1	I711-SD04RB	地盘安装
20	150x50x5mm厚铝通（横向）		直口	2216	1	I711-SD03RB	地盘安装
21	加力铁（企向）		-	2484	1	J858-SD-G05A	工厂组装
22	X86331	底框料加工图	直口	2117	1	X86331-SD01B	工厂组装
23	X86341	梗企扣	直口	2565	1	X86341-SD01LA	工厂组装
24	X86321	室内企盖加工图	直口	2580	1	X86321-SD01LA	工厂组装
25	X86339	壓板加工图	直口	2530	1	X86339-SD01A	工厂组装
26	X86342	室內蓋加工圖	直口	2545	1	X86342-SD01A	工厂组装
27	X86317	室内收口之字扣码	直口	50	12	X86317-SD02	工厂组装
28	X86317	室内收口之字扣码	直口	2316	2	X86317-SD01D	工厂组装
29							
30	H42208	趟门角码35x50x4	-	30	2	H42208-01	工厂组装
31	L061	铝角25x25x3	-	30	2	L061-01	工厂组装
32	L107	趟门角码35x35x4	-	80	4	L107-01	工厂组装
33	L00128	牆邊企身修口鋁角	-	2748	2	L00128-01A	工厂组装
34	-	3mm厚鋁板	-	942	1	J858-SD-AP01B	地盘安装
35	-	3mm厚鋁板	-	942	1	J858-SD-AP02B	地盘安装
36	-	3mm厚鋁板	-	1081	1	J858-SD-AP02M	地盘安装
37	A						

加工细则		
顶留		mm
底留		mm
企料底部开避位		mm
底横料防水巴锯去		mm
安装扣码		
安装扣码		
多点锁芯型号:		
手柄型号:		
限位撐型号:		
T窗最大的开度:		
窗玉搭位数:		

门玉款	宽度（mm）	高度（mm）	只/幅	撐长
SD.L	1179	2548	1	
大图版次		本图版		
		日期		
窗号	宽度（W）	高度（H）	数量	楼层
T1A-SD-D1	2316	2748	43	10F-60F
合计：			43	
图号	-			


序号	玻璃编号	玻璃尺寸
1	GL01-67	1005x2374
2	GL01-68	973x2525

趟门玉用料表							
1A	X86343	趟門玉企料	避位	2548	1	X86343-SD01RA	工厂组装
2A	X86344	趟门玉企料	避位	2548	1	X86344-SD01RA	工厂组装
3A	X86344	趟门玉顶横	避位	1179	1	X86344-SD02RB	工厂组装
4A	X86344	趟门玉底横	避位	1179	1	X86344-SD03RB	工厂组装
5A	X86324	趟门门扇拉手盖	直口	2242	1	直接开料	工厂组装
6A	X86333	趟门门扇拉手	直口	2242	1	X86333-SD01	工厂组装
7A	X86346	趟门玉企玻璃扣线	直口	2387	2	直接开料	工厂组装
8A	X86346	趟门玉横玻璃扣线	直口	974.5	1	X86346-SD01M	工厂组装
9A	X86346	趟门玉横玻璃扣线	直口	974.5	1	直接开料	工厂组装
10A	X86327	丝吉利亚锁垫槽（企）	直口	150	4	X86327-SD01	工厂组装
11A	X86323	丝吉利亚锁垫槽（横）	直口	250	1	X86323-SD01	工厂组装
12A	X86323	丝吉利亚锁垫槽（横）	直口	150	1	X86323-SD02	工厂组装
13A		拉手封口盖	-	-	2	J858-SD-AP03	工厂组装
14A		防盗限位盖	-	-	1	J858-SD-AP04	工厂组装
15A	L00127	趟门玉角码 50*50*5	-	16.5	4	L00127-01A	工厂组装
16A	L00127	趟门玉角码 50*50*5	-	21	2	L00127-01B	工厂组装
17A	L00127	趟门玉角码 50*50*5	-	61	2	L00127-02	工厂组装

EG-DWG1

美特鋁質 有限公司 MIDI Aluminium Fabricator Ltd.	工程號	J858	拆圖	TTX	2022-08-29
	地　盤	將軍澳　康城11期	復核		
名稱 趟門拆圖	顏　色		批准		

A-SD-08

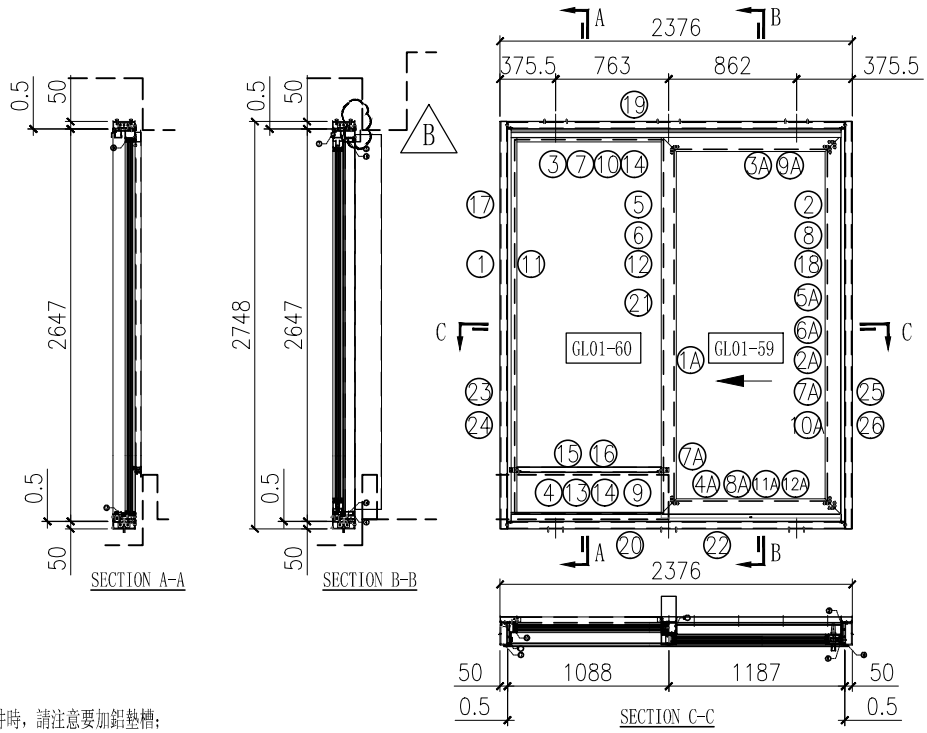

說明:
1、玻璃線為橫碰企;
2、安裝絲吉利亞配件時，請注意要加鋁墊槽;

序号	料号	名称	出荷	长度(mm)	支	加工说明	注明
1	X86334	趟门左边框料	避位	2647	1	X86334-SD01L	地盘安装
2	X86322	趟门右边框料	直口	2647	1	X86322-SD01R	地盘安装
3	X86332	趟门顶框料	避位	2227	1	X86332-SD01RF	地盘安装
4	X86330	趟门底框料	避位	2227	1	X86330-SD01RF	地盘安装
5	X86345	趟门企中梃	避位	2557.5	1	X86345-SD01R	地盘安装
6	X86340	壓板加工图	避位	2565	1	X86340-SD01L	地盘安装
7	X86329	趟门顶外盖料	避位	2275	1	X86329-SD01F	地盘安装
8	X86337	趟门边企锁扣料	避位	2524	1	X86337-SD01A	工厂组装
9	X86346	趟门梗横玻线	直口	972.5	1	X86346-SD01F	工厂组装
10	X86346	趟门梗横玻线	直口	972.5	1	直接开料	工厂组装
11	X86346	趟门梗企玻线	直口	2538	2	直接开料	工厂组装
12	X86320	室内盖加工图	直口	2565	1	X86320-SD01L	工厂组装
13	X86325	趟门道轨	直口	2213	1	直接开料	工厂组装
14	X86336	趟门生位扣盖	直口	1111	2	直接开料	工厂组装
15	X86326	SD平台横料	直口	972.5	1	X86326-SD01F	地盘安装
16	X86335	SD平台横扣盖	直口	972.5	1	直接开料	地盘安装
17	150x50x5mm厚铝通（企向）		直口	2748	1	I711-SD02L	地盘安装
18	150x50x5mm厚铝通（企向）		直口	2748	1	I711-SD01R	地盘安装
19	150x50x5mm厚铝通（横向）		直口	2276	1	I711-SD04RF	地盘安装
20	150x50x5mm厚铝通（横向）		直口	2276	1	I711-SD03RF	地盘安装
21	加力铁（企向）		-	2484	1	J858-SD-G05A	工厂组装
22	X86331	底框料加工图	直口	2177	1	X86331-SD01F	工厂组装
23	X86341	梗企扣	直口	2565	1	X86341-SD01LA	工厂组装
24	X86321	室内企盖加工图	直口	2580	1	X86321-SD01LA	工厂组装
25	X86339	壓板加工图	直口	2530	1	X86339-SD01A	工厂组装
26	X86342	室內蓋加工圖	直口	2545	1	X86342-SD01A	工厂组装
27	X86317	室内收口之字扣码	直口	50	12	X86317-SD02	工厂组装
28	X86317	室内收口之字扣码	直口	2376	2	X86317-SD01F	工厂组装
29							
30	H42208	趟门角码35x50x4	-	30	2	H42208-01	工厂组装
31	L061	铝角25x25x3	-	30	2	L061-01	工厂组装
32	L107	趟门角码35x35x4	-	80	4	L107-01	工厂组装
33	L00128	牆邊企身修口鋁角	-	2748	2	L00128-01A	工厂组装
34	-	3mm厚鋁板	-	972	1	J858-SD-AP01F	地盘安装
35	-	3mm厚鋁板	-	972	1	J858-SD-AP02F	地盘安装
36	-	3mm厚鋁板	-	1111	1	J858-SD-AP02R	地盘安装
37							

加工细则		
顶留		mm
底留		mm
企料底部开避位		mm
底横料防水巴锯去		mm
安装扣码		
安装扣码		
多点锁芯型号:		
手柄型号:		
限位撐型号:		
T窗最大的开度:		
窗玉搭位数:		

门玉款	宽度（mm）	高度（mm）	只/幅	撐长
SD.L	1209	2548	1	
大图版次		本图版		
		日期		
窗号	宽度（W）	高度（H）	数量	楼层
T1A-SD-A1	2376	2748	43	10F-60F
T2A-SD-A1	2376	2748	47	10F-65F
合计：			90	
图号	-			

A

序号	玻璃编号	玻璃尺寸
1	GL01-59	1035x2374
2	GL01-60	1003x2525


趟门玉用料表							
1A	X86343	趟門玉企料	避位	2548	1	X86343-SD01RA	工厂组装
2A	X86344	趟门玉企料	避位	2548	1	X86344-SD01RA	工厂组装
3A	X86344	趟门玉顶横	避位	1209	1	X86344-SD02RF	工厂组装
4A	X86344	趟门玉底横	避位	1209	1	X86344-SD03RF	工厂组装
5A	X86324	趟门门扇拉手盖	直口	2242	1	直接开料	工厂组装
6A	X86333	趟门门扇拉手	直口	2242	1	X86333-SD01	工厂组装
7A	X86346	趟门玉企玻璃扣线	直口	2387	2	直接开料	工厂组装
8A	X86346	趟门玉横玻璃扣线	直口	1004.5	1	X86346-SD01R	工厂组装
9A	X86346	趟门玉横玻璃扣线	直口	1004.5	1	直接开料	工厂组装
10A	X86327	丝吉利亚锁垫槽（企）	直口	150	4	X86327-SD01	工厂组装
11A	X86323	丝吉利亚锁垫槽（横）	直口	250	1	X86323-SD01	工厂组装
12A	X86323	丝吉利亚锁垫槽（横）	直口	150	1	X86323-SD02	工厂组装
13A		拉手封口盖	-	-	2	J858-SD-AP03	工厂组装
14A		防盗限位盖	-	-	1	J858-SD-AP04	工厂组装
15A	L00127	趟门玉角码 50*50*5	-	16.5	4	L00127-01A	工厂组装
16A	L00127	趟门玉角码 50*50*5	-	21	2	L00127-01B	工厂组装
17A	L00127	趟门玉角码 50*50*5	-	61	2	L00127-02	工厂组装

EG-DWG1

美特鋁質 有限公司 MIDI Aluminium Fabricator Ltd.	工程號	J858	拆圖	TTX	2022-10-14
	地　盤	將軍澳　康城11期	復核		
名稱 趟門拆圖	顏　色		批准		

A-SD-08a

新增

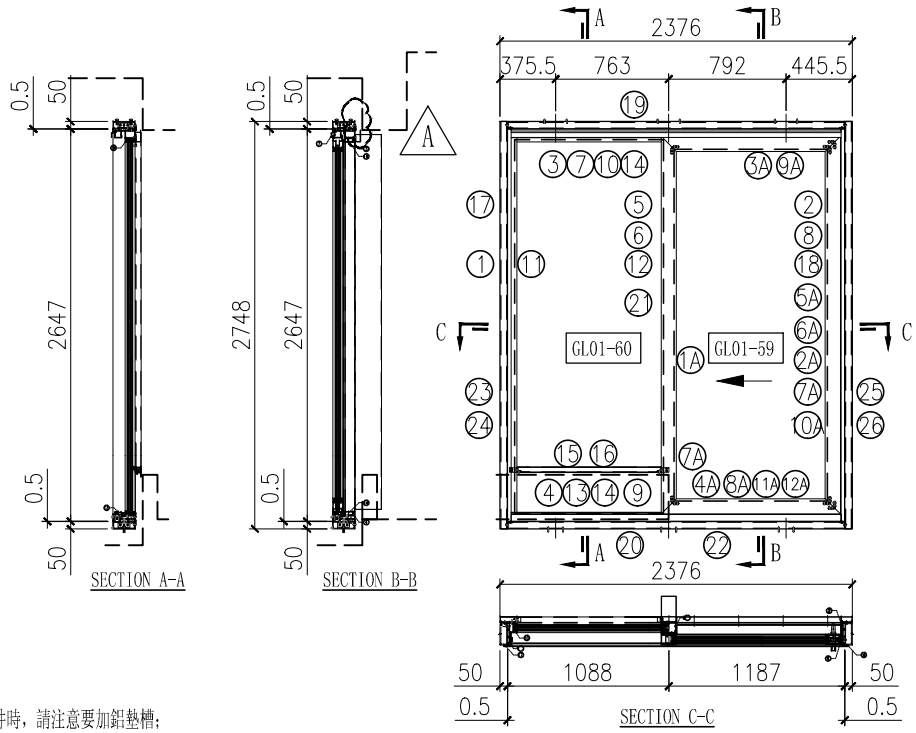

說明:
1、玻璃線為橫碰企;
2、安裝絲吉利亞配件時，請注意要加鋁墊槽;

序号	料号	名称	出荷	长度(mm)	支	加工说明	注明
1	X86334	趟门左边框料	避位	2647	1	X86334-SD01L	地盘安装
2	X86322	趟门右边框料	直口	2647	1	X86322-SD01R	地盘安装
3	X86332	趟门顶框料	避位	2227	1	X86332-SD01RF	地盘安装
4	X86330	趟门底框料	避位	2227	1	X86330-SD01RF	地盘安装
5	X86345	趟门企中梃	避位	2557.5	1	X86345-SD01R	地盘安装
6	X86340	壓板加工图	避位	2565	1	X86340-SD01L	地盘安装
7	X86329	趟门顶外盖料	避位	2275	1	X86329-SD01F	地盘安装
8	X86337	趟门边企锁扣料	避位	2524	1	X86337-SD01A	工厂组装
9	X86346	趟门梗横玻线	直口	972.5	1	X86346-SD01F	工厂组装
10	X86346	趟门梗横玻线	直口	972.5	1	直接开料	工厂组装
11	X86346	趟门梗企玻线	直口	2538	2	直接开料	工厂组装
12	X86320	室内盖加工图	直口	2565	1	X86320-SD01L	工厂组装
13	X86325	趟门道轨	直口	2213	1	直接开料	工厂组装
14	X86336	趟门生位扣盖	直口	1111	2	直接开料	工厂组装
15	X86326	SD平台横料	直口	972.5	1	X86326-SD01F	地盘安装
16	X86335	SD平台横扣盖	直口	972.5	1	直接开料	地盘安装
17	150x50x5mm厚铝通（企向）		直口	2748	1	I711-SD02L	地盘安装
18	150x50x5mm厚铝通（企向）		直口	2748	1	I711-SD01R	地盘安装
19	150x50x5mm厚铝通（横向）		直口	2276	1	I711-SD04RJ	地盘安装
20	150x50x5mm厚铝通（横向）		直口	2276	1	I711-SD03RJ	地盘安装
21	加力铁（企向）		-	2484	1	J858-SD-G05A	工厂组装
22	X86331	底框料加工图	直口	2177	1	X86331-SD01F	工厂组装
23	X86341	梗企扣	直口	2565	1	X86341-SD01LA	工厂组装
24	X86321	室内企盖加工图	直口	2580	1	X86321-SD01LA	工厂组装
25	X86339	壓板加工图	直口	2530	1	X86339-SD01A	工厂组装
26	X86342	室內蓋加工圖	直口	2545	1	X86342-SD01A	工厂组装
27	X86317	室内收口之字扣码	直口	50	12	X86317-SD02	工厂组装
28	X86317	室内收口之字扣码	直口	2376	2	X86317-SD01F	工厂组装
29							
30	H42208	趟门角码35x50x4	-	30	2	H42208-01	工厂组装
31	L061	铝角25x25x3	-	30	2	L061-01	工厂组装
32	L107	趟门角码35x35x4	-	80	4	L107-01	工厂组装
33	L00128	牆邊企身修口鋁角	-	2748	2	L00128-01A	工厂组装
34	-	3mm厚鋁板	-	972	1	J858-SD-AP01F	地盘安装
35	-	3mm厚鋁板	-	972	1	J858-SD-AP02F	地盘安装
36	-	3mm厚鋁板	-	1111	1	J858-SD-AP02R	地盘安装
37	A						

加工细则		
顶留		mm
底留		mm
企料底部开避位		mm
底横料防水巴锯去		mm
安装扣码		
安装扣码		
多点锁芯型号:		
手柄型号:		
限位撐型号:		
T窗最大的开度:		
窗玉搭位数:		

门玉款	宽度（mm）	高度（mm）	只/幅	撐长
SD.L	1209	2548	1	
大图版次		本图版		
		日期		
窗号	宽度（W）	高度（H）	数量	楼层
T3A-SD-A1	2376	2748	47	10F-65F
合计：			47	
图号	-			

序号	玻璃编号	玻璃尺寸
1	GL01-59	1035x2374
2	GL01-60	1003x2525


趟门玉用料表

1A	X86343	趟門玉企料	避位	2548	1	X86343-SD01RA	工厂组装
2A	X86344	趟门玉企料	避位	2548	1	X86344-SD01RA	工厂组装
3A	X86344	趟门玉顶横	避位	1209	1	X86344-SD02RF	工厂组装
4A	X86344	趟门玉底横	避位	1209	1	X86344-SD03RF	工厂组装
5A	X86324	趟门门扇拉手盖	直口	2242	1	直接开料	工厂组装
6A	X86333	趟门门扇拉手	直口	2242	1	X86333-SD01	工厂组装
7A	X86346	趟门玉企玻璃扣线	直口	2387	2	直接开料	工厂组装
8A	X86346	趟门玉横玻璃扣线	直口	1004.5	1	X86346-SD01R	工厂组装
9A	X86346	趟门玉横玻璃扣线	直口	1004.5	1	直接开料	工厂组装
10A	X86327	丝吉利亚锁垫槽（企）	直口	150	4	X86327-SD01	工厂组装
11A	X86323	丝吉利亚锁垫槽（横）	直口	250	1	X86323-SD01	工厂组装
12A	X86323	丝吉利亚锁垫槽（横）	直口	150	1	X86323-SD02	工厂组装
13A		拉手封口盖	-	-	2	J858-SD-AP03	工厂组装
14A		防盗限位盖	-	-	1	J858-SD-AP04	工厂组装
15A	L00127	趟门玉角码 50*50*5	-	16.5	4	L00127-01A	工厂组装
16A	L00127	趟门玉角码 50*50*5	-	21	2	L00127-01B	工厂组装
17A	L00127	趟门玉角码 50*50*5	-	61	2	L00127-02	工厂组装

EG-DWG1

美特鋁質 有限公司 MIDI Aluminium Fabricator Ltd.	工程號	J858	拆圖	TTX	2022-08-29
	地　盤	將軍澳　康城11期	復核		
名稱 趟門拆圖	顏　色		批准		

A-SD-09

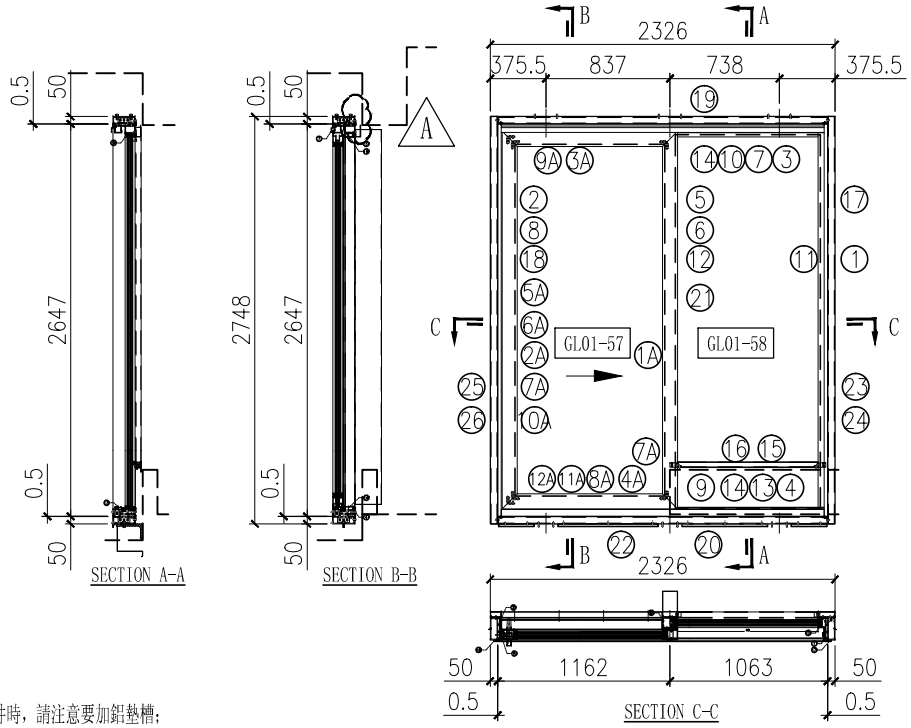

說明:
1、玻璃線為橫碰企;
2、安裝絲吉利亞配件時，請注意要加鋁墊槽;

序号	料号	名称	出荷	长度(mm)	支	加工说明	注明
1	X86334	趟门左边框料	避位	2647	1	X86334-SD01R	地盘安装
2	X86322	趟门右边框料	直口	2647	1	X86322-SD01L	地盘安装
3	X86332	趟门顶框料	避位	2177	1	X86332-SD01LC	地盘安装
4	X86330	趟门底框料	避位	2177	1	X86330-SD01LC	地盘安装
5	X86345	趟门企中梃	避位	2557.5	1	X86345-SD01L	地盘安装
6	X86340	壓板加工图	避位	2565	1	X86340-SD01R	地盘安装
7	X86329	趟门顶外盖料	避位	2225	1	X86329-SD01C	地盘安装
8	X86337	趟门边企锁扣料	避位	2524	1	X86337-SD01A	工厂组装
9	X86346	趟门梗横玻线	直口	947.5	1	X86346-SD01C	工厂组装
10	X86346	趟门梗横玻线	直口	947.5	1	直接开料	工厂组装
11	X86346	趟门梗企玻线	直口	2538	2	直接开料	工厂组装
12	X86320	室内盖加工图	直口	2565	1	X86320-SD01R	工厂组装
13	X86325	趟门道轨	直口	2163	1	直接开料	工厂组装
14	X86336	趟门生位扣盖	直口	1086	2	直接开料	工厂组装
15	X86326	SD平台横料	直口	947.5	1	X86326-SD01C	地盘安装
16	X86335	SD平台横扣盖	直口	947.5	1	直接开料	地盘安装
17	150x50x5mm厚铝通（企向）		直口	2748	1	I711-SD02R	地盘安装
18	150x50x5mm厚铝通（企向）		直口	2748	1	I711-SD01L	地盘安装
19	150x50x5mm厚铝通（横向）		直口	2226	1	I711-SD04LC	地盘安装
20	150x50x5mm厚铝通（横向）		直口	2226	1	I711-SD05LC	地盘安装
21	加力铁（企向）		-	2484	1	J858-SD-G05A	工厂组装
22	X86331	底框料加工图	直口	2127	1	X86331-SD01C	工厂组装
23	X86341	梗企扣	直口	2565	1	X86341-SD01RA	工厂组装
24	X86321	室内企盖加工图	直口	2580	1	X86321-SD01RA	工厂组装
25	X86339	壓板加工图	直口	2530	1	X86339-SD01A	工厂组装
26	X86342	室內蓋加工圖	直口	2545	1	X86342-SD01A	工厂组装
27	X86317	室内收口之字扣码	直口	50	12	X86317-SD02	工厂组装
28	X86317	室内收口之字扣码	直口	2326	2	X86317-SD01C	工厂组装
29							
30	H42208	趟门角码35x50x4	-	30	2	H42208-01	工厂组装
31	L061	铝角25x25x3	-	30	2	L061-01	工厂组装
32	L107	趟门角码35x35x4	-	80	4	L107-01	工厂组装
33	L00128	牆邊企身修口鋁角	-	2748	2	L00128-01A	工厂组装
34	-	3mm厚鋁板	-	947	1	J858-SD-AP01C	地盘安装
35	-	3mm厚鋁板	-	947	1	J858-SD-AP02C	地盘安装
36	-	3mm厚鋁板	-	1086	1	J858-SD-AP02N	地盘安装
37							

加工细则		
顶留		mm
底留		mm
企料底部开避位		mm
底横料防水巴锯去		mm
安装扣码		
安装扣码		
多点锁芯型号:		
手柄型号:		
限位撐型号:		
T窗最大的开度:		
窗玉搭位数:		

门玉款	宽度（mm）	高度（mm）	只/幅	撐长
SD.L	1194	2548	1	
大图版次		本图版		
		日期		
窗号	宽度（W）	高度（H）	数量	楼层
T1A-SD-B2	2326	2748	1	9F
T2A-SD-B2	2326	2748	1	9F
T3A-SD-B2	2326	2748	1	9F
合计：			3	
图号	-			

序号	玻璃编号	玻璃尺寸
1	GL01-57	1010x2374
2	GL01-58	978x2525


38	L061	趟门角码25x25x3	-	2326	1	L061-02C	工厂组装
39	L097	铝角18.5x18.5x3	-	677	1	L097-01B	工厂组装
40	L097	铝角18.5x18.5x3	-	578	1	L097-01C	工厂组装
41	L097	铝角18.5x18.5x3	-	240	2	L097-01A	工厂组装

趟门玉用料表							
1A	X86343	趟門玉企料	避位	2548	1	X86343-SD01LA	工厂组装
2A	X86344	趟门玉企料	避位	2548	1	X86344-SD01LA	工厂组装
3A	X86344	趟门玉顶横	避位	1184	1	X86344-SD02LC	工厂组装
4A	X86344	趟门玉底横	避位	1184	1	X86344-SD03LC	工厂组装
5A	X86324	趟门门扇拉手盖	直口	2242	1	直接开料	工厂组装
6A	X86333	趟门门扇拉手	直口	2242	1	X86333-SD01	工厂组装
7A	X86346	趟门玉企玻璃扣线	直口	2387	2	直接开料	工厂组装
8A	X86346	趟门玉横玻璃扣线	直口	979.5	1	X86346-SD01N	工厂组装
9A	X86346	趟门玉横玻璃扣线	直口	979.5	1	直接开料	工厂组装
10A	X86327	丝吉利亚锁垫槽（企）	直口	150	4	X86327-SD01	工厂组装
11A	X86323	丝吉利亚锁垫槽（横）	直口	250	1	X86323-SD01	工厂组装
12A	X86323	丝吉利亚锁垫槽（横）	直口	150	1	X86323-SD02	工厂组装
13A		拉手封口盖	-	-	2	J858-SD-AP03	工厂组装
14A		防盗限位盖	-	-	1	J858-SD-AP04	工厂组装
15A	L00127	趟门玉角码 50*50*5	-	16.5	4	L00127-01A	工厂组装
16A	L00127	趟门玉角码 50*50*5	-	21	2	L00127-01B	工厂组装
17A	L00127	趟门玉角码	-	61	2	L00127-02	工厂组装

EG-DWG1

美特鋁質 有限公司 MIDI Aluminium Fabricator Ltd.	工程號	J858	拆圖	TTX	2022-08-29
	地　盤	將軍澳　康城11期	復核		
名稱 趟門拆圖	顏　色		批准		

A-SD-10

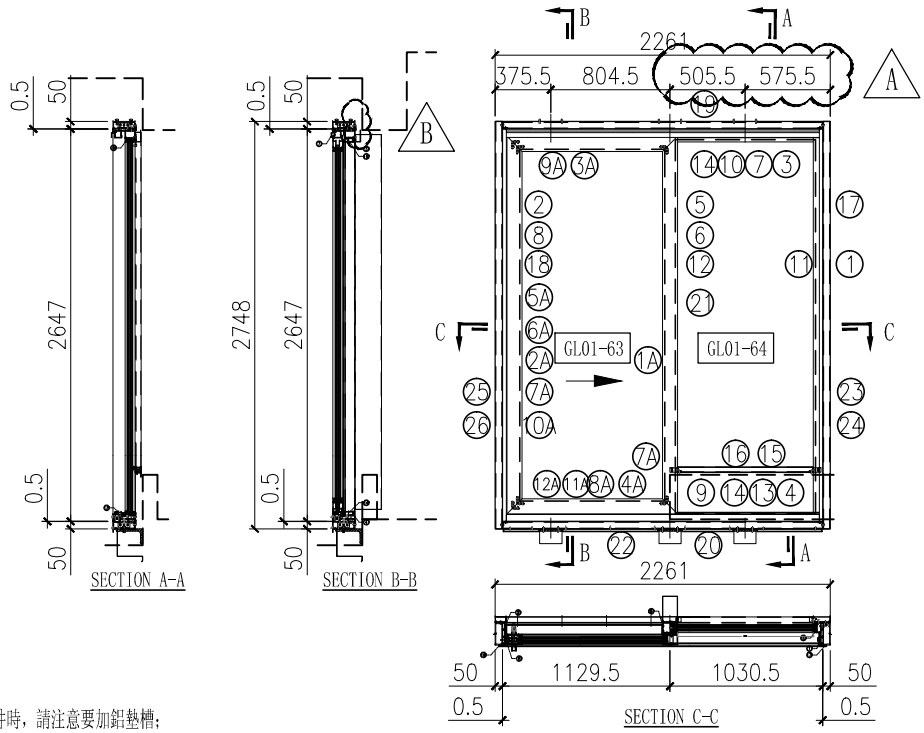

序号	玻璃编号	玻璃尺寸
1	GL01-63	977.5x2374
2	GL01-64	945.5x2525

說明:
1、玻璃線為橫碰企;
2、安裝絲吉利亞配件時，請注意要加鋁墊槽;

序号	料号	名称	出荷	长度(mm)	支	加工说明	注明
1	X86334	趟门左边框料	避位	2647	1	X86334-SD01R	地盘安装
2	X86322	趟门右边框料	直口	2647	1	X86322-SD01L	地盘安装
3	X86332	趟门顶框料	避位	2112	1	X86332-SD01LA	地盘安装
4	X86330	趟门底框料	避位	2112	1	X86330-SD01LA	地盘安装
5	X86345	趟门企中梃	避位	2557.5	1	X86345-SD01L	地盘安装
6	X86340	壓板加工图	避位	2565	1	X86340-SD01R	地盘安装
7	X86329	趟门顶外盖料	避位	2160	1	X86329-SD01A	地盘安装
8	X86337	趟门边企锁扣料	避位	2524	1	X86337-SD01A	工厂组装
9	X86346	趟门梗横玻线	直口	915	1	X86346-SD01A	工厂组装
10	X86346	趟门梗横玻线	直口	915	1	直接开料	工厂组装
11	X86346	趟门梗企玻线	直口	2538	2	直接开料	工厂组装
12	X86320	室内盖加工图	直口	2565	1	X86320-SD01R	工厂组装
13	X86325	趟门道轨	直口	2098	1	直接开料	工厂组装
14	X86336	趟门生位扣盖	直口	1053.5	2	直接开料	工厂组装
15	X86326	SD平台横料	直口	915	1	X86326-SD01A	地盘安装
16	X86335	SD平台横扣盖	直口	915	1	直接开料	地盘安装
17	150x50x5mm厚铝通（企向）		直口	2748	1	I711-SD02R	地盘安装
18	150x50x5mm厚铝通（企向）		直口	2748	1	I711-SD01L	地盘安装
19	150x50x5mm厚铝通（横向）		直口	2161	1	I711-SD04LA	地盘安装
20	150x50x5mm厚铝通（横向）		直口	2161	1	I711-SD05LA	地盘安装
21	加力铁（企向）		-	2484	1	J858-SD-G05A	工厂组装
22	X86331	底框料加工图	直口	2062	1	X86331-SD01A	工厂组装
23	X86341	梗企扣	直口	2565	1	X86341-SD01RA	工厂组装
24	X86321	室内企盖加工图	直口	2580	1	X86321-SD01RA	工厂组装
25	X86339	壓板加工图	直口	2530	1	X86339-SD01A	工厂组装
26	X86342	室内盖加工圖	直口	2545	1	X86342-SD01A	工厂组装
27	X86317	室内收口之字扣码	直口	50	12	X86317-SD02	工厂组装
28	X86317	室内收口之字扣码	直口	2261	2	X86317-SD01A	工厂组装
29							
30	H42208	趟门角码35x50x4	-	30	2	H42208-01	工厂组装
31	L061	铝角25x25x3	-	30	2	L061-01	工厂组装
32	L107	趟门角码35x35x4	-	80	4	L107-01	工厂组装
33	L00128	牆邊企身修口鋁角	-	2748	2	L00128-01A	工厂组装
34	-	3mm厚鋁板	-	914.5	1	J858-SD-AP01A	地盘安装
35	-	3mm厚鋁板	-	914.5	1	J858-SD-AP02A	地盘安装
36	-	3mm厚鋁板	-	1053.5	1	J858-SD-AP02L	地盘安装
37							

加工细则		
顶留		mm
底留		mm
企料底部开避位		mm
底横料防水巴锯去		mm
安装扣码		
安装扣码		
多点锁芯型号:		
手柄型号:		
限位撑型号:		
T窗最大的开度:		
窗玉搭位数:		

门玉款	宽度（mm）	高度（mm）	只/幅	撑长
SD.L	1151.5	2548	1	
大图版次		本图版		
		日期		
窗号	宽度（W）	高度（H）	数量	楼层
T1A-SD-C2	2261	2748	1	9F
T1B-SD-B2	2261	2748	1	9F
T2A-SD-C2	2261	2748	1	9F
T2B-SD-B2	2261	2748	1	9F
T3A-SD-C2	2261	2748	1	9F
T3B-SD-B2	2261	2748	1	9F
合计：			6	
图号	-			


38	L061	趟门角码25x25x3	-	2261	1	L061-02A	工厂组装
39	L097	铝角18.5x18.5x3	-	644.5	1	L097-01N	工厂组装
40	L097	铝角18.5x18.5x3	-	345.5	1	L097-01P	工厂组装
41	L097	铝角18.5x18.5x3	-	240	1	L097-01A	工厂组装
41	L097	铝角18.5x18.5x3	-	440	1	L097-01T	工厂组装

趟门玉用料表							
1A	X86343	趟門玉企料	避位	2548	1	X86343-SD01LA	工厂组装
2A	X86344	趟门玉企料	避位	2548	1	X86344-SD01LA	工厂组装
3A	X86344	趟门玉顶横	避位	1151.5	1	X86344-SD02LA	工厂组装
4A	X86344	趟门玉底横	避位	1151.5	1	X86344-SD03LA	工厂组装
5A	X86324	趟门门扇拉手盖	直口	2242	1	直接开料	工厂组装
6A	X86333	趟门门扇拉手	直口	2242	1	X86333-SD01	工厂组装
7A	X86346	趟门玉企玻璃扣线	直口	2387	2	直接开料	工厂组装
8A	X86346	趟门玉横玻璃扣线	直口	947	1	X86346-SD01L	工厂组装
9A	X86346	趟门玉横玻璃扣线	直口	947	1	直接开料	工厂组装
10A	X86327	丝吉利亚锁垫槽（企）	直口	150	4	X86327-SD01	工厂组装
11A	X86323	丝吉利亚锁垫槽（横）	直口	250	1	X86323-SD01	工厂组装
12A	X86323	丝吉利亚锁垫槽（横）	直口	150	1	X86323-SD02	工厂组装
13A		拉手封口盖	-	-	2	J858-SD-AP03	工厂组装
14A		防盗限位盖	-	-	1	J858-SD-AP04	工厂组装
15A	L00127	趟门玉角码 50*50*5	-	16.5	4	L00127-01A	工厂组装
16A	L00127	趟门玉角码 50*50*5	-	21	2	L00127-01B	工厂组装
17A	L00127	趟门玉角码 50*50*5	-	61	2	L00127-02	工厂组装

EG-DWG1

美特鋁質 有限公司 MIDI Aluminium Fabricator Ltd.	工程號	J858	拆圖	TTX	2022-08-29
	地　盤	將軍澳　康城11期	復核		
名稱 趟門拆圖	顏　色		批准		

A-SD-11

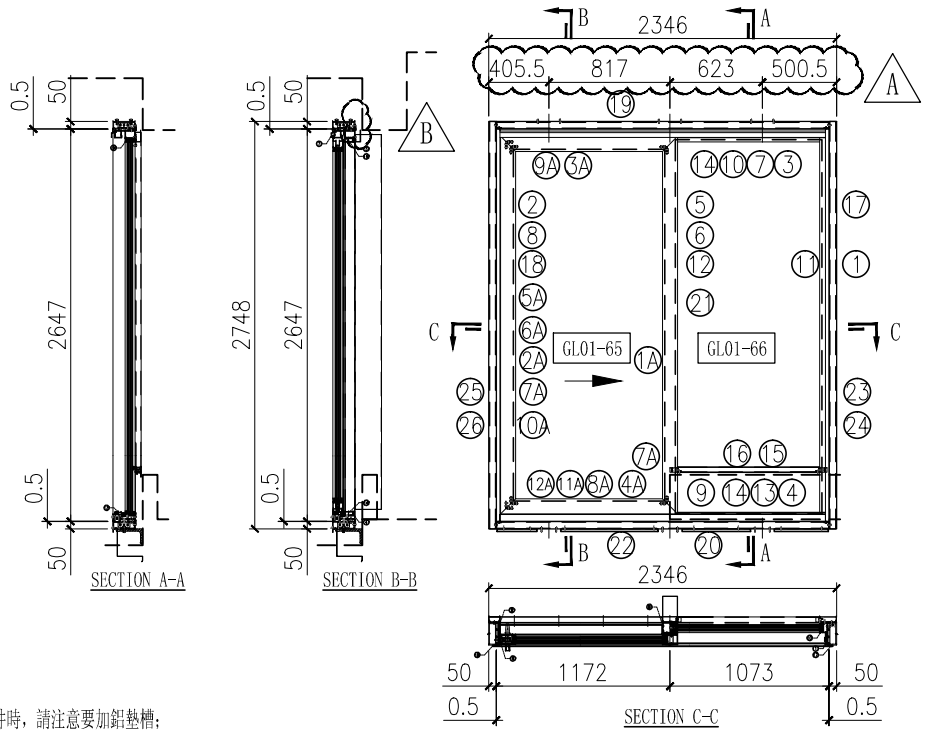

序号	玻璃编号	玻璃尺寸
1	GL01-65	1020x2374
2	GL01-66	988x2525

說明:
1、玻璃線為橫碰企;
2、安裝絲吉利亞配件時，請注意要加鋁墊槽;

序号	料号	名称	出荷	长度(mm)	支	加工说明	注明
1	X86334	趟门左边框料	避位	2647	1	X86334-SD01R	地盘安装
2	X86322	趟门右边框料	直口	2647	1	X86322-SD01L	地盘安装
3	X86332	趟门顶框料	避位	2197	1	X86332-SD01LE	地盘安装
4	X86330	趟门底框料	避位	2197	1	X86330-SD01LE	地盘安装
5	X86345	趟门企中梃	避位	2557.5	1	X86345-SD01L	地盘安装
6	X86340	壓板加工图	避位	2565	1	X86340-SD01R	地盘安装
7	X86329	趟门顶外盖料	避位	2245	1	X86329-SD01E	地盘安装
8	X86337	趟门边企锁扣料	避位	2524	1	X86337-SD01A	工厂组装
9	X86346	趟门梗横玻线	直口	957.5	1	X86346-SD01E	工厂组装
10	X86346	趟门梗横玻线	直口	957.5	1	直接开料	工厂组装
11	X86346	趟门梗企玻线	直口	2538	2	直接开料	工厂组装
12	X86320	室内盖加工图	直口	2565	1	X86320-SD01R	工厂组装
13	X86325	趟门道轨	直口	2183	1	直接开料	工厂组装
14	X86336	趟门生位扣盖	直口	1096	2	直接开料	工厂组装
15	X86326	SD平台横料	直口	957.5	1	X86326-SD01E	地盘安装
16	X86335	SD平台横扣盖	直口	957.5	1	直接开料	地盘安装
17	150x50x5mm厚铝通（企向）		直口	2748	1	I711-SD02R	地盘安装
18	150x50x5mm厚铝通（企向）		直口	2748	1	I711-SD01L	地盘安装
19	150x50x5mm厚铝通（横向）		直口	2246	1	I711-SD04LE	地盘安装
20	150x50x5mm厚铝通（横向）		直口	2246	1	I711-SD05LE	地盘安装
21	加力铁（企向）		-	2484	1	J858-SD-G05A	工厂组装
22	X86331	底框料加工图	直口	2147	1	X86331-SD01E	工厂组装
23	X86341	梗企扣	直口	2565	1	X86341-SD01RA	工厂组装
24	X86321	室内企盖加工图	直口	2580	1	X86321-SD01RA	工厂组装
25	X86339	壓板加工图	直口	2530	1	X86339-SD01A	工厂组装
26	X86342	室內蓋加工圖	直口	2545	1	X86342-SD01A	工厂组装
27	X86317	室内收口之字扣码	直口	50	12	X86317-SD02	工厂组装
28	X86317	室内收口之字扣码	直口	2346	2	X86317-SD01E	工厂组装
29							
30	H42208	趟门角码35x50x4	-	30	2	H42208-01	工厂组装
31	L061	铝角25x25x3	-	30	2	L061-01	工厂组装
32	L107	趟门角码35x35x4	-	80	4	L107-01	工厂组装
33	L00128	牆邊企身修口鋁角	-	2748	2	L00128-01A	工厂组装
34	-	3mm厚鋁板	-	957	1	J858-SD-AP01E	地盘安装
35	-	3mm厚鋁板	-	957	1	J858-SD-AP02E	地盘安装
36	-	3mm厚鋁板	-	1096	1	J858-SD-AP02Q	地盘安装
37							

加工细则		
顶留		mm
底留		mm
企料底部开避位		mm
底横料防水巴锯去		mm
安装扣码		
安装扣码		
多点锁芯型号:		
手柄型号:		
限位撐型号:		
T窗最大的开度:		
窗玉搭位数:		

门玉款	宽度（mm）	高度（mm）	只/幅	撐长
SD.L	1194	2548	1	
大图版次		本图版		
		日期		
窗号	宽度（W）	高度（H）	数量	楼层
T1B-SD-D2	2346	2748	1	9F
T2B-SD-D2	2346	2748	1	9F
T3B-SD-D2	2346	2748	1	9F
合计：			3	
图号	-			

序号	料号	名称		长度(mm)	支	加工说明	注明
38	L061	趟门角码25x25x3	-	2346	1	L061-02E	工厂组装
39	L097	铝角18.5x18.5x3	-	657	1	L097-01F	工厂组装
40	L097	铝角18.5x18.5x3	-	463	1	L097-01G	工厂组装
41	L097	铝角18.5x18.5x3	-	270	1	L097-01AA	工厂组装
42	L097	铝角18.5x18.5x3	-	365	1	L097-01AB	工厂组装


趟门玉用料表

1A	X86343	趟門玉企料	避位	2548	1	X86343-SD01LA	工厂组装
2A	X86344	趟门玉企料	避位	2548	1	X86344-SD01LA	工厂组装
3A	X86344	趟门玉顶横	避位	1194	1	X86344-SD02LE	工厂组装
4A	X86344	趟门玉底横	避位	1194	1	X86344-SD03LE	工厂组装
5A	X86324	趟门门扇拉手盖	直口	2242	1	直接开料	工厂组装
6A	X86333	趟门门扇拉手	直口	2242	1	X86333-SD01	工厂组装
7A	X86346	趟门玉企玻璃扣线	直口	2387	2	直接开料	工厂组装
8A	X86346	趟门玉横玻璃扣线	直口	989.5	1	X86346-SD01Q	工厂组装
9A	X86346	趟门玉横玻璃扣线	直口	989.5	1	直接开料	工厂组装
10A	X86327	丝吉利亚锁垫槽（企）	直口	150	4	X86327-SD01	工厂组装
11A	X86323	丝吉利亚锁垫槽（横）	直口	250	1	X86323-SD01	工厂组装
12A	X86323	丝吉利亚锁垫槽（横）	直口	150	1	X86323-SD02	工厂组装
13A		拉手封口盖	-	-	2	J858-SD-AP03	工厂组装
14A		防盗限位盖	-	-	1	J858-SD-AP04	工厂组装
15A	L00127	趟门玉角码 50*50*5	-	16.5	4	L00127-01A	工厂组装
16A	L00127	趟门玉角码 50*50*5	-	21	2	L00127-01B	工厂组装
17A	L00127	趟门玉角码 50*50*5	-	61	2	L00127-02	工厂组装

EG-DWG1

美特鋁質 有限公司 MIDI Aluminium Fabricator Ltd.	工程號	J858	拆圖	TTX	2022-08-29
	地　盤	將軍澳　康城11期	復核		
名稱 趟門拆圖	顏　色		批准		

A-SD-12

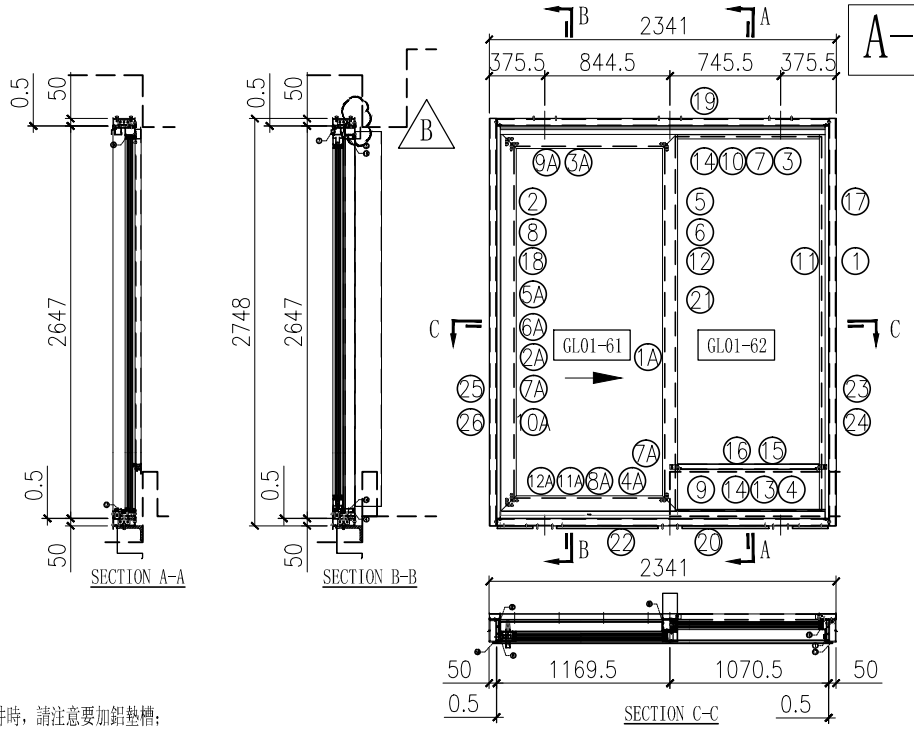

序号	料号	名称	长度(mm)	支	加工说明	注明
38	L061	趟门角码25x25x3	2341	1	L061-02D	工厂组装
39	L097	铝角18.5x18.5x3	684.5	1	L097-01K	工厂组装
40	L097	铝角18.5x18.5x3	585.5	1	L097-01M	工厂组装
41	L097	铝角18.5x18.5x3	240	2	L097-01A	工厂组装

序号	玻璃编号	玻璃尺寸
1	GL01-61	1017.5x2374
2	GL01-62	985.5x2525

說明:
1、玻璃線為橫碰企;
2、安裝絲吉利亞配件時，請注意要加鋁墊槽;

序号	料号	名称	出荷	长度(mm)	支	加工说明	注明
1	X86334	趟门左边框料	避位	2647	1	X86334-SD01R	地盘安装
2	X86322	趟门右边框料	直口	2647	1	X86322-SD01L	地盘安装
3	X86332	趟门顶框料	避位	2192	1	X86332-SD01LD	地盘安装
4	X86330	趟门底框料	避位	2192	1	X86330-SD01LD	地盘安装
5	X86345	趟门企中梃	避位	2557.5	1	X86345-SD01L	地盘安装
6	X86340	壓板加工图	避位	2565	1	X86340-SD01R	地盘安装
7	X86329	趟门顶外盖料	避位	2240	1	X86329-SD01D	地盘安装
8	X86337	趟门边企锁扣料	避位	2524	1	X86337-SD01A	工厂组装
9	X86346	趟门梗横玻线	直口	955	1	X86346-SD01D	工厂组装
10	X86346	趟门梗横玻线	直口	955	1	直接开料	工厂组装
11	X86346	趟门梗企玻线	直口	2538	2	直接开料	工厂组装
12	X86320	室内盖加工图	直口	2565	1	X86320-SD01R	工厂组装
13	X86325	趟门道轨	直口	2178	1	直接开料	工厂组装
14	X86336	趟门生位扣盖	直口	1093.5	2	直接开料	工厂组装
15	X86326	SD平台横料	直口	955	1	X86326-SD01D	地盘安装
16	X86335	SD平台横扣盖	直口	955	1	直接开料	地盘安装
17	150x50x5mm厚铝通（企向）		直口	2748	1	I711-SD02R	地盘安装
18	150x50x5mm厚铝通（企向）		直口	2748	1	I711-SD01L	地盘安装
19	150x50x5mm厚铝通（横向）		直口	2241	1	I711-SD04LD	地盘安装
20	150x50x5mm厚铝通（横向）		直口	2241	1	I711-SD05LD	地盘安装
21	加力铁（企向）		-	2484	1	J858-SD-G05A	工厂组装
22	X86331	底框料加工图	直口	2142	1	X86331-SD01D	工厂组装
23	X86341	梗企扣	直口	2565	1	X86341-SD01RA	工厂组装
24	X86321	室内企盖加工图	直口	2580	1	X86321-SD01RA	工厂组装
25	X86339	壓板加工图	直口	2530	1	X86339-SD01A	工厂组装
26	X86342	室內蓋加工圖	直口	2545	1	X86342-SD01A	工厂组装
27	X86317	室内收口之字扣码	直口	50	12	X86317-SD02	工厂组装
28	X86317	室内收口之字扣码	直口	2341	2	X86317-SD01D	工厂组装
29							
30	H42208	趟门角码35x50x4	-	30	2	H42208-01	工厂组装
31	L061	铝角25x25x3	-	30	2	L061-01	工厂组装
32	L107	趟门角码35x35x4	-	80	4	L107-01	工厂组装
33	L00128	牆邊企身修口鋁角	-	2748	2	L00128-01A	工厂组装
34	-	3mm厚鋁板	-	954.5	1	J858-SD-AP01D	地盘安装
35	-	3mm厚鋁板	-	954.5	1	J858-SD-AP02D	地盘安装
36	-	3mm厚鋁板	-	1093.5	1	J858-SD-AP02P	地盘安装
37	B						

加工细则		
顶留		mm
底留		mm
企料底部开避位		mm
底横料防水巴锯去		mm
安装扣码		
安装扣码		
多点锁芯型号:		
手柄型号:		
限位撐型号:		
T窗最大的开度:		
窗玉搭位数:		

门玉款	宽度（mm）	高度（mm）	只/幅	撐长
SD.L	1191.5	2548	1	
大图版次		本图版		
		日期		

窗号	宽度（W）	高度（H）	数量	楼层
T1A-SD-G2	2341	2748	1	9F
T1B-SD-E2	2341	2748	1	9F
T2A-SD-E2	2341	2748	1	9F
T2A-SD-G2	2341	2748	1	9F
T2B-SD-E2	2341	2748	1	9F
T3A-SD-E2	2341	2748	1	9F
T3A-SD-G2	2341	2748	1	9F
T3B-SD-E2	2341	2748	1	9F
合计：			8	
图号	-			

A

趟门玉用料表


1A	X86343	趟門玉企料	避位	2548	1	X86343-SD01LA	工厂组装
2A	X86344	趟门玉企料	避位	2548	1	X86344-SD01LA	工厂组装
3A	X86344	趟门玉顶横	避位	1191.5	1	X86344-SD02LD	工厂组装
4A	X86344	趟门玉底横	避位	1191.5	1	X86344-SD03LD	工厂组装
5A	X86324	趟门门扇拉手盖	直口	2242	1	直接开料	工厂组装
6A	X86333	趟门门扇拉手	直口	2242	1	X86333-SD01	工厂组装
7A	X86346	趟门玉企玻璃扣线	直口	2387	2	直接开料	工厂组装
8A	X86346	趟门玉横玻璃扣线	直口	987	1	X86346-SD01P	工厂组装
9A	X86346	趟门玉横玻璃扣线	直口	987	1	直接开料	工厂组装
10A	X86327	丝吉利亚锁垫槽（企）	直口	150	4	X86327-SD01	工厂组装
11A	X86323	丝吉利亚锁垫槽（横）	直口	250	1	X86323-SD01	工厂组装
12A	X86323	丝吉利亚锁垫槽（横）	直口	150	1	X86323-SD02	工厂组装
13A		拉手封口盖	-	-	2	J858-SD-AP03	工厂组装
14A		防盗限位盖	-	-	1	J858-SD-AP04	工厂组装
15A	L00127	趟门玉角码 50*50*5	-	16.5	4	L00127-01A	工厂组装
16A	L00127	趟门玉角码 50*50*5	-	21	2	L00127-01B	工厂组装
17A	L00127	趟门玉角码 50*50*5	-	61	2	L00127-02	工厂组装

EG-DWG1

美特鋁質 有限公司 MIDI Aluminium Fabricator Ltd.	工程號	J858	拆圖	TTX	2022-10-14
	地　盤	將軍澳　康城11期	復核		
名稱 趟門拆圖	顏　色		批准		

A-SD-12a

新增

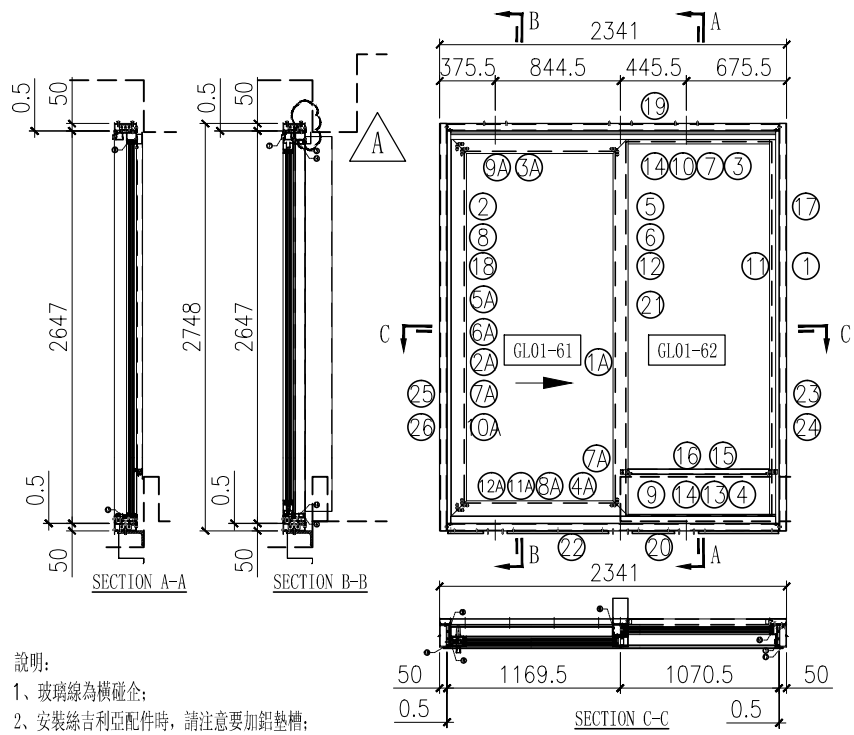

序号	料号	名称	長度(mm)	支	加工说明	注明
38	L061	趟门角码25x25x3	2341	1	L061-02D	工厂组装
39	L097	铝角18.5x18.5x3	684.5	1	L097-01K	工厂组装
40	L097	铝角18.5x18.5x3	285.5	1	L097-01V	工厂组装
41	L097	铝角18.5x18.5x3	240	1	L097-01A	工厂组装
42	L097	铝角18.5x18.5x3	540	1	L097-01U	工厂组装

序号	玻璃编号	玻璃尺寸
1	GL01-61	1017.5x2374
2	GL01-62	985.5x2525

說明:
1、玻璃線為橫碰企;
2、安裝絲吉利亞配件時，請注意要加鋁墊槽;

序号	料号	名称	出荷	長度(mm)	支	加工说明	注明
1	X86334	趟门左边框料	避位	2647	1	X86334-SD01R	地盘安装
2	X86322	趟门右边框料	直口	2647	1	X86322-SD01L	地盘安装
3	X86332	趟门顶框料	避位	2192	1	X86332-SD01LD	地盘安装
4	X86330	趟门底框料	避位	2192	1	X86330-SD01LD	地盘安装
5	X86345	趟门企中梃	避位	2557.5	1	X86345-SD01L	地盘安装
6	X86340	壓板加工图	避位	2565	1	X86340-SD01R	地盘安装
7	X86329	趟门顶外盖料	避位	2240	1	X86329-SD01D	地盘安装
8	X86337	趟门边企锁扣料	避位	2524	1	X86337-SD01A	工厂组装
9	X86346	趟门梗横玻线	直口	955	1	X86346-SD01D	工厂组装
10	X86346	趟门梗横玻线	直口	955	1	直接开料	工厂组装
11	X86346	趟门梗企玻线	直口	2538	2	直接开料	工厂组装
12	X86320	室内盖加工图	直口	2565	1	X86320-SD01R	工厂组装
13	X86325	趟门道轨	直口	2178	1	直接开料	工厂组装
14	X86336	趟门生位扣盖	直口	1093.5	2	直接开料	工厂组装
15	X86326	SD平台横料	直口	955	1	X86326-SD01D	地盘安装
16	X86335	SD平台横扣盖	直口	955	1	直接开料	地盘安装
17	150x50x5mm厚铝通（企向）		直口	2748	1	I711-SD02R	地盘安装
18	150x50x5mm厚铝通（企向）		直口	2748	1	I711-SD01L	地盘安装
19	150x50x5mm厚铝通（横向）		直口	2241	1	I711-SD04LH	地盘安装
20	150x50x5mm厚铝通（横向）		直口	2241	1	I711-SD05LH	地盘安装
21	加力铁（企向）		-	2484	1	J858-SD-G05A	工厂组装
22	X86331	底框料加工图	直口	2142	1	X86331-SD01D	工厂组装
23	X86341	梗企扣	直口	2565	1	X86341-SD01RA	工厂组装
24	X86321	室内企盖加工图	直口	2580	1	X86321-SD01RA	工厂组装
25	X86339	壓板加工图	直口	2530	1	X86339-SD01A	工厂组装
26	X86342	室內蓋加工圖	直口	2545	1	X86342-SD01A	工厂组装
27	X86317	室内收口之字扣码	直口	50	12	X86317-SD02	工厂组装
28	X86317	室内收口之字扣码	直口	2341	2	X86317-SD01D	工厂组装
29							
30	H42208	趟门角码35x50x4	-	30	2	H42208-01	工厂组装
31	L061	铝角25x25x3	-	30	2	L061-01	工厂组装
32	L107	趟门角码35x35x4	-	80	4	L107-01	工厂组装
33	L00128	牆邊企身修口鋁角	-	2748	2	L00128-01A	工厂组装
34	-	3mm厚鋁板	-	954.5	1	J858-SD-AP01D	地盘安装
35	-	3mm厚鋁板	-	954.5	1	J858-SD-AP02D	地盘安装
36	-	3mm厚鋁板	-	1093.5	1	J858-SD-AP02P	地盘安装
37							

加工细则		
顶留		mm
底留		mm
企料底部开避位		mm
底横料防水巴锯去		mm
安装扣码		
安装扣码		
多点锁芯型号:		
手柄型号:		
限位撐型号:		
T窗最大的开度:		
窗玉搭位数:		

门玉款	宽度（mm）	高度（mm）	只/幅	撐长
SD.L	1191.5	2548	1	
大图版次		本图版		
		日期		
窗号	宽度（W）	高度（H）	数量	楼层
T1B-SD-A2	2341	2748	1	9F
T2B-SD-A2	2341	2748	1	9F
T3B-SD-A2	2341	2748	1	9F
合计：			3	
图号	-			


趟门玉用料表

1A	X86343	趟門玉企料	避位	2548	1	X86343-SD01LA	工厂组装
2A	X86344	趟门玉企料	避位	2548	1	X86344-SD01LA	工厂组装
3A	X86344	趟门玉顶横	避位	1191.5	1	X86344-SD02LD	工厂组装
4A	X86344	趟门玉底横	避位	1191.5	1	X86344-SD03LD	工厂组装
5A	X86324	趟门门扇拉手盖	直口	2242	1	直接开料	工厂组装
6A	X86333	趟门门扇拉手	直口	2242	1	X86333-SD01	工厂组装
7A	X86346	趟门玉企玻璃扣线	直口	2387	2	直接开料	工厂组装
8A	X86346	趟门玉横玻璃扣线	直口	987	1	X86346-SD01P	工厂组装
9A	X86346	趟门玉横玻璃扣线	直口	987	1	直接开料	工厂组装
10A	X86327	丝吉利亚锁垫槽（企）	直口	150	4	X86327-SD01	工厂组装
11A	X86323	丝吉利亚锁垫槽（横）	直口	250	1	X86323-SD01	工厂组装
12A	X86323	丝吉利亚锁垫槽（横）	直口	150	1	X86323-SD02	工厂组装
13A		拉手封口盖	-	-	2	J858-SD-AP03	工厂组装
14A		防盗限位盖	-	-	1	J858-SD-AP04	工厂组装
15A	L00127	趟门玉角码 50*50*5	-	16.5	4	L00127-01A	工厂组装
16A	L00127	趟门玉角码 50*50*5	-	21	2	L00127-01B	工厂组装
17A	L00127	趟门玉角码 50*50*5	-	61	2	L00127-02	工厂组装

EG-DWG1

美特鋁質 有限公司 MIDI Aluminium Fabricator Ltd.	工程號	J858	拆圖	TTX	2022-08-29
	地　盤	將軍澳　康城11期	復核		
名稱 趟門拆圖	顏　色		批准		

A-SD-13

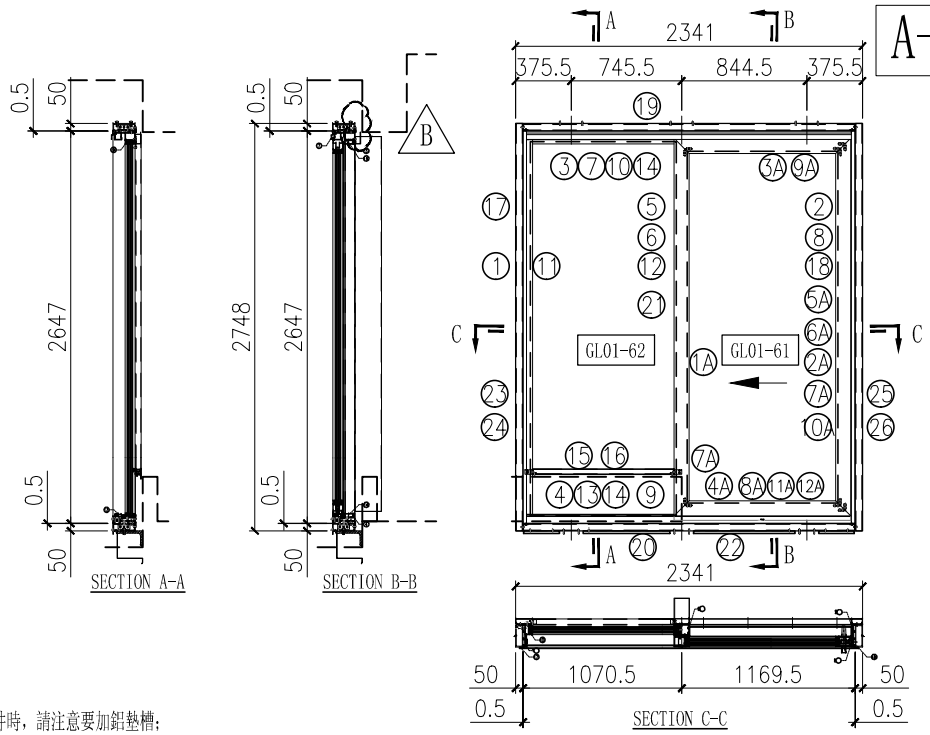

序号	料号	名称	长度(mm)	支	加工说明	注明
38	L061	趟门角码25x25x3	2341	1	L061-02D	工厂组装
39	L097	铝角18.5x18.5x3	684.5	1	L097-01K	工厂组装
40	L097	铝角18.5x18.5x3	585.5	1	L097-01M	工厂组装
41	L097	铝角18.5x18.5x3	240	2	L097-01A	工厂组装

序号	玻璃编号	玻璃尺寸
1	GL01-61	1017.5x2374
2	GL01-62	985.5x2525

說明:
1、玻璃線為橫碰企;
2、安裝絲吉利亞配件時，請注意要加鋁墊槽;

序号	料号	名称	出荷	长度(mm)	支	加工说明	注明
1	X86334	趟门左边框料	避位	2647	1	X86334-SD01L	地盘安装
2	X86322	趟门右边框料	直口	2647	1	X86322-SD01R	地盘安装
3	X86332	趟门顶框料	避位	2192	1	X86332-SD01RD	地盘安装
4	X86330	趟门底框料	避位	2192	1	X86330-SD01RD	地盘安装
5	X86345	趟门企中梃	避位	2557.5	1	X86345-SD01R	地盘安装
6	X86340	壓板加工图	避位	2565	1	X86340-SD01L	地盘安装
7	X86329	趟门顶外盖料	避位	2240	1	X86329-SD01D	地盘安装
8	X86337	趟门边企锁扣料	避位	2524	1	X86337-SD01A	工厂组装
9	X86346	趟门梗横玻线	直口	955	1	X86346-SD01D	工厂组装
10	X86346	趟门梗横玻线	直口	955	1	直接开料	工厂组装
11	X86346	趟门梗企玻线	直口	2538	2	直接开料	工厂组装
12	X86320	室内盖加工图	直口	2565	1	X86320-SD01L	工厂组装
13	X86325	趟门道轨	直口	2178	1	直接开料	工厂组装
14	X86336	趟门生位扣盖	直口	1093.5	2	直接开料	工厂组装
15	X86326	SD平台横料	直口	955	1	X86326-SD01D	地盘安装
16	X86335	SD平台横扣盖	直口	955	1	直接开料	地盘安装
17	150x50x5mm厚铝通（企向）		直口	2748	1	I711-SD02L	地盘安装
18	150x50x5mm厚铝通（企向）		直口	2748	1	I711-SD01R	地盘安装
19	150x50x5mm厚铝通（横向）		直口	2241	1	I711-SD04RD	地盘安装
20	150x50x5mm厚铝通（横向）		直口	2241	1	I711-SD05RD	地盘安装
21	加力铁（企向）		-	2484	1	J858-SD-G05A	工厂组装
22	X86331	底框料加工图	直口	2142	1	X86331-SD01D	工厂组装
23	X86341	梗企扣	直口	2565	1	X86341-SD01LA	工厂组装
24	X86321	室内企盖加工图	直口	2580	1	X86321-SD01LA	工厂组装
25	X86339	壓板加工图	直口	2530	1	X86339-SD01A	工厂组装
26	X86342	室內蓋加工圖	直口	2545	1	X86342-SD01A	工厂组装
27	X86317	室内收口之字扣码	直口	50	12	X86317-SD02	工厂组装
28	X86317	室内收口之字扣码	直口	2341	2	X86317-SD01D	工厂组装
29							
30	H42208	趟门角码35x50x4	-	30	2	H42208-01	工厂组装
31	L061	铝角25x25x3	-	30	2	L061-01	工厂组装
32	L107	趟门角码35x35x4	-	80	4	L107-01	工厂组装
33	L00128	牆邊企身修口鋁角	-	2748	2	L00128-01A	工厂组装
34	-	3mm厚鋁板	-	954.5	1	J858-SD-AP01D	地盘安装
35	-	3mm厚鋁板	-	954.5	1	J858-SD-AP02D	地盘安装
36	-	3mm厚鋁板	-	1093.5	1	J858-SD-AP02P	地盘安装
37	B						

加工细则		
顶留		mm
底留		mm
企料底部开避位		mm
底横料防水巴锯去		mm
安装扣码		
安装扣码		
多点锁芯型号:		
手柄型号:		
限位撐型号:		
T窗最大的开度:		
窗玉搭位数:		

门玉款	宽度（mm）	高度（mm）	只/幅	撐长
SD.L	1191.5	2548	1	
大图版次		本图版		
		日期		

窗号	宽度（W）	高度（H）	数量	楼层
T1A-SD-F2	2341	2748	1	9F
T1B-SD-F2	2341	2748	1	9F
T2A-SD-D2	2341	2748	1	9F
T2A-SD-F2	2341	2748	1	9F
T2B-SD-F2	2341	2748	1	9F
T3A-SD-D2	2341	2748	1	9F
T3A-SD-F2	2341	2748	1	9F
T3B-SD-F2	2341	2748	1	9F
合计：			8	
图号	-			

A

趟门玉用料表


1A	X86343	趟門玉企料	避位	2548	1	X86343-SD01RA	工厂组装
2A	X86344	趟门玉企料	避位	2548	1	X86344-SD01RA	工厂组装
3A	X86344	趟门玉顶横	避位	1191.5	1	X86344-SD02RD	工厂组装
4A	X86344	趟门玉底横	避位	1191.5	1	X86344-SD03RD	工厂组装
5A	X86324	趟门门扇拉手盖	直口	2242	1	直接开料	工厂组装
6A	X86333	趟门门扇拉手	直口	2242	1	X86333-SD01	工厂组装
7A	X86346	趟门玉企玻璃扣线	直口	2387	2	直接开料	工厂组装
8A	X86346	趟门玉横玻璃扣线	直口	987	1	X86346-SD01P	工厂组装
9A	X86346	趟门玉横玻璃扣线	直口	987	1	直接开料	工厂组装
10A	X86327	丝吉利亚锁垫槽（企）	直口	150	4	X86327-SD01	工厂组装
11A	X86323	丝吉利亚锁垫槽（横）	直口	250	1	X86323-SD01	工厂组装
12A	X86323	丝吉利亚锁垫槽（横）	直口	150	1	X86323-SD02	工厂组装
13A		拉手封口盖	-	-	2	J858-SD-AP03	工厂组装
14A		防盗限位盖	-	-	1	J858-SD-AP04	工厂组装
15A	L00127	趟门玉角码 50*50*5	-	16.5	4	L00127-01A	工厂组装
16A	L00127	趟门玉角码 50*50*5	-	21	2	L00127-01B	工厂组装
17A	L00127	趟门玉角码 50*50*5	-	61	2	L00127-02	工厂组装

EG-DWG1

美特鋁質 有限公司 MIDI Aluminium Fabricator Ltd.	工程號	J858	拆圖	TTX	2022-10-14
	地　盤	將軍澳　康城11期	復核		
名稱 趟門拆圖	顏　色		批准		

A-SD-13a

新增

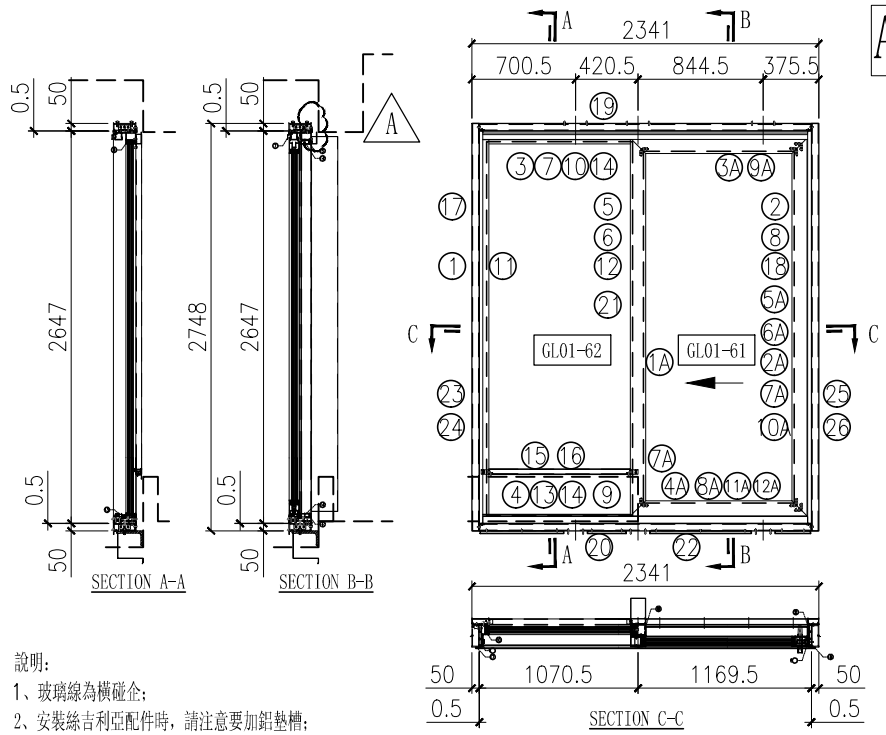

序号	料号	名称	長度(mm)	支	加工说明	注明
38	L061	趟门角码25x25x3	2341	1	L061-02D	工厂组装
39	L097	铝角18.5x18.5x3	684.5	1	L097-01K	工厂组装
40	L097	铝角18.5x18.5x3	260.5	1	L097-01X	工厂组装
41	L097	铝角18.5x18.5x3	240	1	L097-01A	工厂组装
42	L097	铝角18.5x18.5x3	565	1	L097-01W	工厂组装

序号	玻璃编号	玻璃尺寸
1	GL01-61	1017.5x2374
2	GL01-62	985.5x2525

說明:
1、玻璃線為橫碰企;
2、安裝絲吉利亞配件時，請注意要加鋁墊槽;

序号	料号	名称	出荷	長度(mm)	支	加工说明	注明
1	X86334	趟门左边框料	避位	2647	1	X86334-SD01L	地盘安装
2	X86322	趟门右边框料	直口	2647	1	X86322-SD01R	地盘安装
3	X86332	趟门顶框料	避位	2192	1	X86332-SD01RD	地盘安装
4	X86330	趟门底框料	避位	2192	1	X86330-SD01RD	地盘安装
5	X86345	趟门企中梃	避位	2557.5	1	X86345-SD01R	地盘安装
6	X86340	壓板加工图	避位	2565	1	X86340-SD01L	地盘安装
7	X86329	趟门顶外盖料	避位	2240	1	X86329-SD01D	地盘安装
8	X86337	趟门边企锁扣料	避位	2524	1	X86337-SD01A	工厂组装
9	X86346	趟门梗横玻线	直口	955	1	X86346-SD01D	工厂组装
10	X86346	趟门梗横玻线	直口	955	1	直接开料	工厂组装
11	X86346	趟门梗企玻线	直口	2538	2	直接开料	工厂组装
12	X86320	室内盖加工图	直口	2565	1	X86320-SD01L	工厂组装
13	X86325	趟门道轨	直口	2178	1	直接开料	工厂组装
14	X86336	趟门生位扣盖	直口	1093.5	2	直接开料	工厂组装
15	X86326	SD平台横料	直口	955	1	X86326-SD01D	地盘安装
16	X86335	SD平台横扣盖	直口	955	1	直接开料	地盘安装
17	150x50x5mm厚铝通（企向）		直口	2748	1	I711-SD02L	地盘安装
18	150x50x5mm厚铝通（企向）		直口	2748	1	I711-SD01R	地盘安装
19	150x50x5mm厚铝通（横向）		直口	2241	1	I711-SD04RH	地盘安装
20	150x50x5mm厚铝通（横向）		直口	2241	1	I711-SD05RH	地盘安装
21	加力铁（企向）		-	2484	1	J858-SD-G05A	工厂组装
22	X86331	底框料加工图	直口	2142	1	X86331-SD01D	工厂组装
23	X86341	梗企扣	直口	2565	1	X86341-SD01LA	工厂组装
24	X86321	室内企盖加工图	直口	2580	1	X86321-SD01LA	工厂组装
25	X86339	壓板加工图	直口	2530	1	X86339-SD01A	工厂组装
26	X86342	室內蓋加工圖	直口	2545	1	X86342-SD01A	工厂组装
27	X86317	室内收口之字扣码	直口	50	12	X86317-SD02	工厂组装
28	X86317	室内收口之字扣码	直口	2341	2	X86317-SD01D	工厂组装
29							
30	H42208	趟门角码35x50x4	-	30	2	H42208-01	工厂组装
31	L061	铝角25x25x3	-	30	2	L061-01	工厂组装
32	L107	趟门角码35x35x4	-	80	4	L107-01	工厂组装
33	L00128	牆邊企身修口鋁角	-	2748	2	L00128-01A	工厂组装
34	-	3mm厚鋁板	-	954.5	1	J858-SD-AP01D	地盘安装
35	-	3mm厚鋁板	-	954.5	1	J858-SD-AP02D	地盘安装
36	-	3mm厚鋁板	-	1093.5	1	J858-SD-AP02P	地盘安装
37							

加工细则		
顶留		mm
底留		mm
企料底部开避位		mm
底横料防水巴锯去		mm
安装扣码		
安装扣码		
多点锁芯型号:		
手柄型号:		
限位撐型号:		
T窗最大的开度:		
窗玉搭位数:		

门玉款	宽度（mm）	高度（mm）	只/幅	撐长
SD.L	1191.5	2548	1	
大图版次		本图版		
		日期		
窗号	宽度（W）	高度（H）	数量	楼层
T1B-SD-C2	2341	2748	1	9F
T2B-SD-C2	2341	2748	1	9F
T3B-SD-C2	2341	2748	1	9F
合计：			3	
图号	-			


趟门玉用料表

1A	X86343	趟門玉企料	避位	2548	1	X86343-SD01RA	工厂组装
2A	X86344	趟门玉企料	避位	2548	1	X86344-SD01RA	工厂组装
3A	X86344	趟门玉顶横	避位	1191.5	1	X86344-SD02RD	工厂组装
4A	X86344	趟门玉底横	避位	1191.5	1	X86344-SD03RD	工厂组装
5A	X86324	趟门门扇拉手盖	直口	2242	1	直接开料	工厂组装
6A	X86333	趟门门扇拉手	直口	2242	1	X86333-SD01	工厂组装
7A	X86346	趟门玉企玻璃扣线	直口	2387	2	直接开料	工厂组装
8A	X86346	趟门玉横玻璃扣线	直口	987	1	X86346-SD01P	工厂组装
9A	X86346	趟门玉横玻璃扣线	直口	987	1	直接开料	工厂组装
10A	X86327	丝吉利亚锁垫槽（企）	直口	150	4	X86327-SD01	工厂组装
11A	X86323	丝吉利亚锁垫槽（横）	直口	250	1	X86323-SD01	工厂组装
12A	X86323	丝吉利亚锁垫槽（横）	直口	150	1	X86323-SD02	工厂组装
13A		拉手封口盖	-	-	2	J858-SD-AP03	工厂组装
14A		防盗限位盖	-	-	1	J858-SD-AP04	工厂组装
15A	L00127	趟门玉角码 50*50*5	-	16.5	4	L00127-01A	工厂组装
16A	L00127	趟门玉角码 50*50*5	-	21	2	L00127-01B	工厂组装
17A	L00127	趟门玉角码 50*50*5	-	61	2	L00127-02	工厂组装

EG-DWG1

美特鋁質 有限公司 MIDI Aluminium Fabricator Ltd.	工程號	J858	拆圖	TTX	2022-08-29
	地　盤	將軍澳　康城11期	復核		
名稱 趟門拆圖	顏　色		批准		

A-SD-14

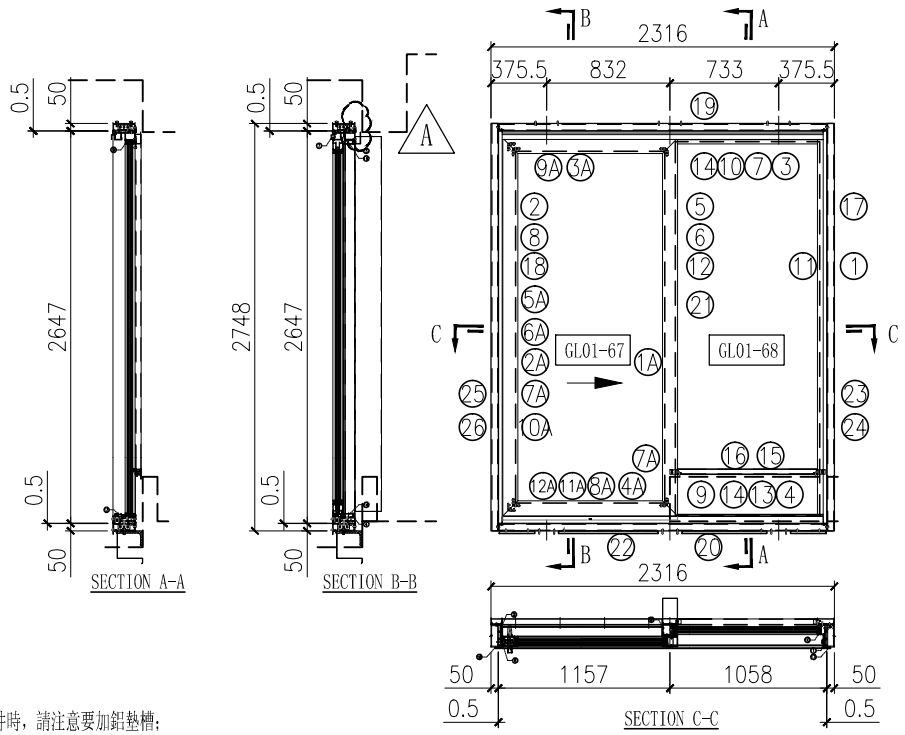

說明:
1、玻璃線為橫碰企;
2、安裝絲吉利亞配件時，請注意要加鋁墊槽;

序号	玻璃编号	玻璃尺寸
1	GL01-67	1005x2374
2	GL01-68	973x2525

序号	料号	名称	出荷	长度(mm)	支	加工说明	注明
1	X86334	趟门左边框料	避位	2647	1	X86334-SD01R	地盘安装
2	X86322	趟门右边框料	直口	2647	1	X86322-SD01L	地盘安装
3	X86332	趟门顶框料	避位	2167	1	X86332-SD01LB	地盘安装
4	X86330	趟门底框料	避位	2167	1	X86330-SD01LB	地盘安装
5	X86345	趟门企中梃	避位	2557.5	1	X86345-SD01L	地盘安装
6	X86340	壓板加工图	避位	2565	1	X86340-SD01R	地盘安装
7	X86329	趟门顶外盖料	避位	2215	1	X86329-SD01B	地盘安装
8	X86337	趟门边企锁扣料	避位	2524	1	X86337-SD01A	工厂组装
9	X86346	趟门梗横玻线	直口	942.5	1	X86346-SD01B	工厂组装
10	X86346	趟门梗横玻线	直口	942.5	1	直接开料	工厂组装
11	X86346	趟门梗企玻线	直口	2538	2	直接开料	工厂组装
12	X86320	室内盖加工图	直口	2565	1	X86320-SD01R	工厂组装
13	X86325	趟门道轨	直口	2153	1	直接开料	工厂组装
14	X86336	趟门生位扣盖	直口	1081	2	直接开料	工厂组装
15	X86326	SD平台横料	直口	942.5	1	X86326-SD01B	地盘安装
16	X86335	SD平台横扣盖	直口	942.5	1	直接开料	地盘安装
17	150x50x5mm厚铝通（企向）		直口	2748	1	I711-SD02R	地盘安装
18	150x50x5mm厚铝通（企向）		直口	2748	1	I711-SD01L	地盘安装
19	150x50x5mm厚铝通（横向）		直口	2216	1	I711-SD04LB	地盘安装
20	150x50x5mm厚铝通（横向）		直口	2216	1	I711-SD05LB	地盘安装
21	加力铁（企向）		-	2484	1	J858-SD-G05A	工厂组装
22	X86331	底框料加工图	直口	2117	1	X86331-SD01B	工厂组装
23	X86341	梗企扣	直口	2565	1	X86341-SD01RA	工厂组装
24	X86321	室内企盖加工图	直口	2580	1	X86321-SD01RA	工厂组装
25	X86339	壓板加工图	直口	2530	1	X86339-SD01A	工厂组装
26	X86342	室內蓋加工圖	直口	2545	1	X86342-SD01A	工厂组装
27	X86317	室内收口之字扣码	直口	50	12	X86317-SD02	工厂组装
28	X86317	室内收口之字扣码	直口	2316	2	X86317-SD01D	工厂组装
29							
30	H42208	趟门角码35x50x4	-	30	2	H42208-01	工厂组装
31	L061	铝角25x25x3	-	30	2	L061-01	工厂组装
32	L107	趟门角码35x35x4	-	80	4	L107-01	工厂组装
33	L00128	牆邊企身修口鋁角	-	2748	2	L00128-01A	工厂组装
34	-	3mm厚鋁板	-	942	1	J858-SD-AP01B	地盘安装
35	-	3mm厚鋁板	-	942	1	J858-SD-AP02B	地盘安装
36	-	3mm厚鋁板	-	1081	1	J858-SD-AP02M	地盘安装
37							

加工细则		
顶留		mm
底留		mm
企料底部开避位		mm
底横料防水巴锯去		mm
安装扣码		
安装扣码		
多点锁芯型号:		
手柄型号:		
限位撐型号:		
T窗最大的开度:		
窗玉搭位数:		

门玉款	宽度（mm）	高度（mm）	只/幅	撐长
SD.L	1179	2548	1	
大图版次		本图版		
		日期		
窗号	宽度（W）	高度（H）	数量	楼层
T1A-SD-E2	2316	2748	1	9F
图号	-			


38	L061	趟门角码25x25x3	-	2316	1	L061-02B	工厂组装
39	L097	铝角18.5x18.5x3	-	672	1	L097-01D	工厂组装
40	L097	铝角18.5x18.5x3	-	573	1	L097-01E	工厂组装
41	L097	铝角18.5x18.5x3	-	240	2	L097-01A	工厂组装

趟门玉用料表							
1A	X86343	趟門玉企料	避位	2548	1	X86343-SD01LA	工厂组装
2A	X86344	趟门玉企料	避位	2548	1	X86344-SD01LA	工厂组装
3A	X86344	趟门玉顶横	避位	1179	1	X86344-SD02LB	工厂组装
4A	X86344	趟门玉底横	避位	1179	1	X86344-SD03LB	工厂组装
5A	X86324	趟门门扇拉手盖	直口	2242	1	直接开料	工厂组装
6A	X86333	趟门门扇拉手	直口	2242	1	X86333-SD01	工厂组装
7A	X86346	趟门玉企玻璃扣线	直口	2387	2	直接开料	工厂组装
8A	X86346	趟门玉横玻璃扣线	直口	974.5	1	X86346-SD01M	工厂组装
9A	X86346	趟门玉横玻璃扣线	直口	974.5	1	直接开料	工厂组装
10A	X86327	丝吉利亚锁垫槽（企）	直口	150	4	X86327-SD01	工厂组装
11A	X86323	丝吉利亚锁垫槽（横）	直口	250	1	X86323-SD01	工厂组装
12A	X86323	丝吉利亚锁垫槽（横）	直口	150	1	X86323-SD02	工厂组装
13A		拉手封口盖	-	-	2	J858-SD-AP03	工厂组装
14A		防盜限位盖	-	-	1	J858-SD-AP04	工厂组装
15A	L00127	趟门玉角码 50*50*5	-	16.5	4	L00127-01A	工厂组装
16A	L00127	趟门玉角码 50*50*5	-	21	2	L00127-01B	工厂组装
17A	L00127	趟门玉角码 50*50*5	-	61	2	L00127-02	工厂组装

EG-DWG1

美特鋁質 有限公司 MIDI Aluminium Fabricator Ltd.	工程號	J858	拆圖	TTX	2022-08-29
	地　盤	將軍澳　康城11期	復核		
名稱 趟門拆圖	顏　色		批准		

A-SD-15

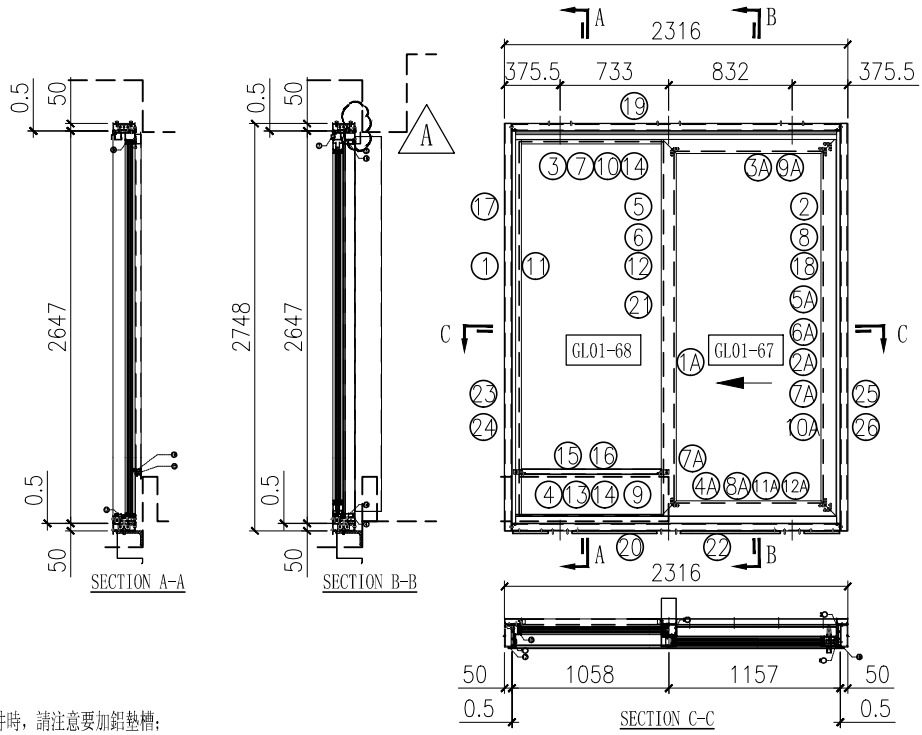

序号	玻璃编号	玻璃尺寸
1	GL01-67	1005x2374
2	GL01-68	973x2525

說明:
1、玻璃線為橫碰企;
2、安裝絲吉利亞配件時，請注意要加鋁墊槽;

序号	料号	名称	出荷	长度(mm)	支	加工说明	注明
1	X86334	趟门左边框料	避位	2647	1	X86334-SD01L	地盘安装
2	X86322	趟门右边框料	直口	2647	1	X86322-SD01R	地盘安装
3	X86332	趟门顶框料	避位	2167	1	X86332-SD01RB	地盘安装
4	X86330	趟门底框料	避位	2167	1	X86330-SD01RB	地盘安装
5	X86345	趟门企中梃	避位	2557.5	1	X86345-SD01R	地盘安装
6	X86340	壓板加工图	避位	2565	1	X86340-SD01L	地盘安装
7	X86329	趟门顶外盖料	避位	2215	1	X86329-SD01B	地盘安装
8	X86337	趟门边企锁扣料	避位	2524	1	X86337-SD01A	工厂组装
9	X86346	趟门梗横玻线	直口	942.5	1	X86346-SD01B	工厂组装
10	X86346	趟门梗横玻线	直口	942.5	1	直接开料	工厂组装
11	X86346	趟门梗企玻线	直口	2538	2	直接开料	工厂组装
12	X86320	室内盖加工图	直口	2565	1	X86320-SD01L	工厂组装
13	X86325	趟门道轨	直口	2153	1	直接开料	工厂组装
14	X86336	趟门生位扣盖	直口	1081	2	直接开料	工厂组装
15	X86326	SD平台横料	直口	942.5	1	X86326-SD01B	地盘安装
16	X86335	SD平台横扣盖	直口	942.5	1	直接开料	地盘安装
17	150x50x5mm厚铝通（企向）		直口	2748	1	I711-SD02L	地盘安装
18	150x50x5mm厚铝通（企向）		直口	2748	1	I711-SD01R	地盘安装
19	150x50x5mm厚铝通（横向）		直口	2216	1	I711-SD04RB	地盘安装
20	150x50x5mm厚铝通（横向）		直口	2216	1	I711-SD05RB	地盘安装
21	加力铁（企向）		-	2484	1	J858-SD-G05A	工厂组装
22	X86331	底框料加工图	直口	2117	1	X86331-SD01B	工厂组装
23	X86341	梗企扣	直口	2565	1	X86341-SD01LA	工厂组装
24	X86321	室内企盖加工图	直口	2580	1	X86321-SD01LA	工厂组装
25	X86339	壓板加工图	直口	2530	1	X86339-SD01A	工厂组装
26	X86342	室內蓋加工圖	直口	2545	1	X86342-SD01A	工厂组装
27	X86317	室内收口之字扣码	直口	50	12	X86317-SD02	工厂组装
28	X86317	室内收口之字扣码	直口	2316	2	X86317-SD01D	工厂组装
29							
30	H42208	趟门角码35x50x4	-	30	2	H42208-01	工厂组装
31	L061	铝角25x25x3	-	30	2	L061-01	工厂组装
32	L107	趟门角码35x35x4	-	80	4	L107-01	工厂组装
33	L00128	牆邊企身修口鋁角	-	2748	2	L00128-01A	工厂组装
34	-	3mm厚鋁板	-	942	1	J858-SD-AP01B	地盘安装
35	-	3mm厚鋁板	-	942	1	J858-SD-AP02B	地盘安装
36	-	3mm厚鋁板	-	1081	1	J858-SD-AP02M	地盘安装
37							

加工细则		
顶留		mm
底留		mm
企料底部开避位		mm
底横料防水巴锯去		mm
安装扣码		
安装扣码		
多点锁芯型号:		
手柄型号:		
限位撐型号:		
T窗最大的开度:		
窗玉搭位数:		

门玉款	宽度（mm）	高度（mm）	只/幅	撐长
SD.L	1179	2548	1	
大图版次		本图版		
		日期		
窗号	宽度（W）	高度（H）	数量	楼层
T1A-SD-D2	2316	2748	1	9F
图号	-			


38	L061	趟门角码25x25x3	-	2316	1	L061-02B	工厂组装
39	L097	铝角18.5x18.5x3	-	672	1	L097-01D	工厂组装
40	L097	铝角18.5x18.5x3	-	573	1	L097-01E	工厂组装
41	L097	铝角18.5x18.5x3	-	240	2	L097-01A	工厂组装

趟门玉用料表							
1A	X86343	趟門玉企料	避位	2548	1	X86343-SD01RA	工厂组装
2A	X86344	趟门玉企料	避位	2548	1	X86344-SD01RA	工厂组装
3A	X86344	趟门玉顶横	避位	1179	1	X86344-SD02RB	工厂组装
4A	X86344	趟门玉底横	避位	1179	1	X86344-SD03RB	工厂组装
5A	X86324	趟门门扇拉手盖	直口	2242	1	直接开料	工厂组装
6A	X86333	趟门门扇拉手	直口	2242	1	X86333-SD01	工厂组装
7A	X86346	趟门玉企玻璃扣线	直口	2387	2	直接开料	工厂组装
8A	X86346	趟门玉横玻璃扣线	直口	974.5	1	X86346-SD01M	工厂组装
9A	X86346	趟门玉横玻璃扣线	直口	974.5	1	直接开料	工厂组装
10A	X86327	丝吉利亚锁垫槽（企）	直口	150	4	X86327-SD01	工厂组装
11A	X86323	丝吉利亚锁垫槽（横）	直口	250	1	X86323-SD01	工厂组装
12A	X86323	丝吉利亚锁垫槽（横）	直口	150	1	X86323-SD02	工厂组装
13A		拉手封口盖	-	-	2	J858-SD-AP03	工厂组装
14A		防盗限位盖	-	-	1	J858-SD-AP04	工厂组装
15A	L00127	趟门玉角码 50*50*5	-	16.5	4	L00127-01A	工厂组装
16A	L00127	趟门玉角码 50*50*5	-	21	2	L00127-01B	工厂组装
17A	L00127	趟门玉角码 50*50*5	-	61	2	L00127-02	工厂组装

EG-DWG1

美特鋁質 有限公司 MIDI Aluminium Fabricator Ltd.	工程號	J858	拆圖	TTX	2022-08-29
	地　盤	將軍澳　康城11期	復核		
名稱 趟門拆圖	顏　色		批准		

A-SD-16

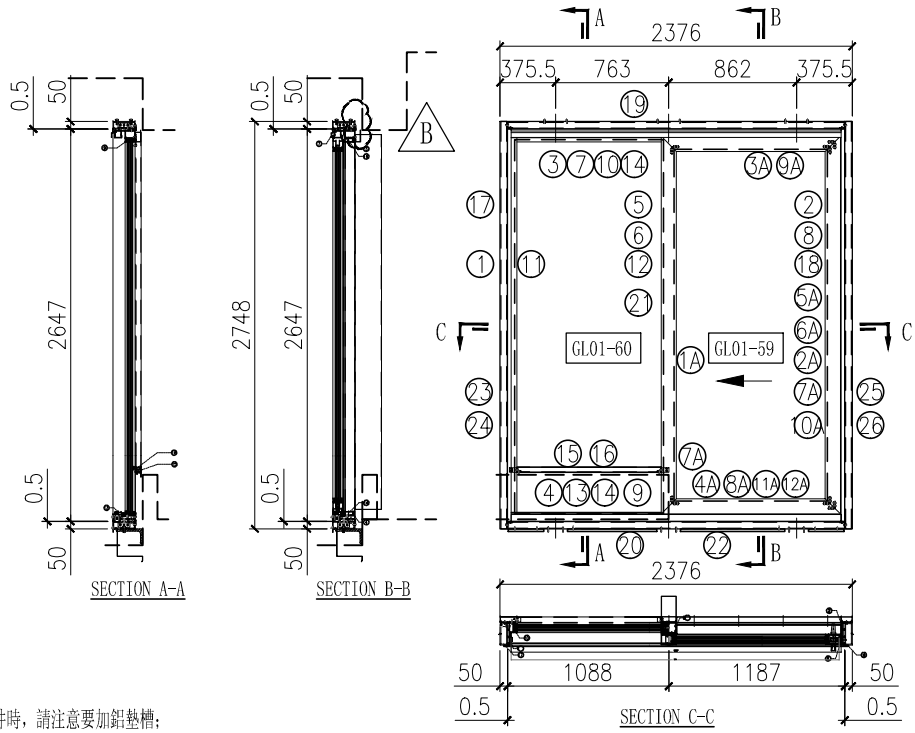

序号	玻璃编号	玻璃尺寸
1	GL01-59	1035x2374
2	GL01-60	1003x2525

說明:
1、玻璃線為橫碰企;
2、安裝絲吉利亞配件時，請注意要加鋁墊槽;

序号	料号	名称	出荷	长度(mm)	支	加工说明	注明
1	X86334	趟门左边框料	避位	2647	1	X86334-SD01L	地盘安装
2	X86322	趟门右边框料	直口	2647	1	X86322-SD01R	地盘安装
3	X86332	趟门顶框料	避位	2227	1	X86332-SD01RF	地盘安装
4	X86330	趟门底框料	避位	2227	1	X86330-SD01RF	地盘安装
5	X86345	趟门企中梃	避位	2557.5	1	X86345-SD01R	地盘安装
6	X86340	壓板加工图	避位	2565	1	X86340-SD01L	地盘安装
7	X86329	趟门顶外盖料	避位	2275	1	X86329-SD01F	地盘安装
8	X86337	趟门边企锁扣料	避位	2524	1	X86337-SD01A	工厂组装
9	X86346	趟门梗横玻线	直口	972.5	1	X86346-SD01F	工厂组装
10	X86346	趟门梗横玻线	直口	972.5	1	直接开料	工厂组装
11	X86346	趟门梗企玻线	直口	2538	2	直接开料	工厂组装
12	X86320	室内盖加工图	直口	2565	1	X86320-SD01L	工厂组装
13	X86325	趟门道轨	直口	2213	1	直接开料	工厂组装
14	X86336	趟门生位扣盖	直口	1111	2	直接开料	工厂组装
15	X86326	SD平台横料	直口	972.5	1	X86326-SD01F	地盘安装
16	X86335	SD平台横扣盖	直口	972.5	1	直接开料	地盘安装
17	150x50x5mm厚铝通（企向）		直口	2748	1	I711-SD02L	地盘安装
18	150x50x5mm厚铝通（企向）		直口	2748	1	I711-SD01R	地盘安装
19	150x50x5mm厚铝通（横向）		直口	2276	1	I711-SD04RF	地盘安装
20	150x50x5mm厚铝通（横向）		直口	2276	1	I711-SD05RF	地盘安装
21	加力铁（企向）		-	2484	1	J858-SD-G05A	工厂组装
22	X86331	底框料加工图	直口	2177	1	X86331-SD01F	工厂组装
23	X86341	梗企扣	直口	2565	1	X86341-SD01LA	工厂组装
24	X86321	室内企盖加工图	直口	2580	1	X86321-SD01LA	工厂组装
25	X86339	壓板加工图	直口	2530	1	X86339-SD01A	工厂组装
26	X86342	室內蓋加工圖	直口	2545	1	X86342-SD01A	工厂组装
27	X86317	室内收口之字扣码	直口	50	12	X86317-SD02	工厂组装
28	X86317	室内收口之字扣码	直口	2376	2	X86317-SD01F	工厂组装
29							
30	H42208	趟门角码35x50x4	-	30	2	H42208-01	工厂组装
31	L061	铝角25x25x3	-	30	2	L061-01	工厂组装
32	L107	趟门角码35x35x4	-	80	4	L107-01	工厂组装
33	L00128	牆邊企身修口鋁角	-	2748	2	L00128-01A	工厂组装
34	-	3mm厚鋁板	-	972	1	J858-SD-AP01F	地盘安装
35	-	3mm厚鋁板	-	972	1	J858-SD-AP02F	地盘安装
36	-	3mm厚鋁板	-	1111	1	J858-SD-AP02R	地盘安装
37							

加工细则		
顶留		mm
底留		mm
企料底部开避位		mm
底横料防水巴锯去		mm
安装扣码		
安装扣码		
多点锁芯型号:		
手柄型号:		
限位撐型号:		
T窗最大的开度:		
窗玉搭位数:		

门玉款	宽度（mm）	高度（mm）	只/幅	撐长
SD.L	1209	2548	1	
大图版次		本图版		
		日期		
窗号	宽度（W）	高度（H）	数量	楼层
T1A-SD-A2	2376	2748	1	9F
T2A-SD-A2	2376	2748	1	9F
合计：			2	
图号	-			

A

38	L061	趟门角码25x25x3	-	2376	1	L061-02F	工厂组装
39	L097	铝角18.5x18.5x3	-	702	1	L097-01H	工厂组装
40	L097	铝角18.5x18.5x3	-	603	1	L097-01J	工厂组装
41	L097	铝角18.5x18.5x3	-	240	2	L097-01A	工厂组装


趟门玉用料表							
1A	X86343	趟門玉企料	避位	2548	1	X86343-SD01RA	工厂组装
2A	X86344	趟门玉企料	避位	2548	1	X86344-SD01RA	工厂组装
3A	X86344	趟门玉顶横	避位	1209	1	X86344-SD02RF	工厂组装
4A	X86344	趟门玉底横	避位	1209	1	X86344-SD03RF	工厂组装
5A	X86324	趟门门扇拉手盖	直口	2242	1	直接开料	工厂组装
6A	X86333	趟门门扇拉手	直口	2242	1	X86333-SD01	工厂组装
7A	X86346	趟门玉企玻璃扣线	直口	2387	2	直接开料	工厂组装
8A	X86346	趟门玉横玻璃扣线	直口	1004.5	1	X86346-SD01R	工厂组装
9A	X86346	趟门玉横玻璃扣线	直口	1004.5	1	直接开料	工厂组装
10A	X86327	丝吉利亚锁垫槽（企）	直口	150	4	X86327-SD01	工厂组装
11A	X86323	丝吉利亚锁垫槽（横）	直口	250	1	X86323-SD01	工厂组装
12A	X86323	丝吉利亚锁垫槽（横）	直口	150	1	X86323-SD02	工厂组装
13A		拉手封口盖	-	-	2	J858-SD-AP03	工厂组装
14A		防盗限位盖	-	-	1	J858-SD-AP04	工厂组装
15A	L00127	趟门玉角码 50*50*5	-	16.5	4	L00127-01A	工厂组装
16A	L00127	趟门玉角码 50*50*5	-	21	2	L00127-01B	工厂组装
17A	L00127	趟门玉角码 50*50*5	-	61	2	L00127-02	工厂组装

EG-DWG1

美特鋁質 有限公司 MIDI Aluminium Fabricator Ltd.	工程號	J858	拆圖	TTX	2022-10-14
	地　盤	將軍澳　康城11期	復核		
名稱 趟門拆圖	顏　色		批准		

A-SD-16a

新增

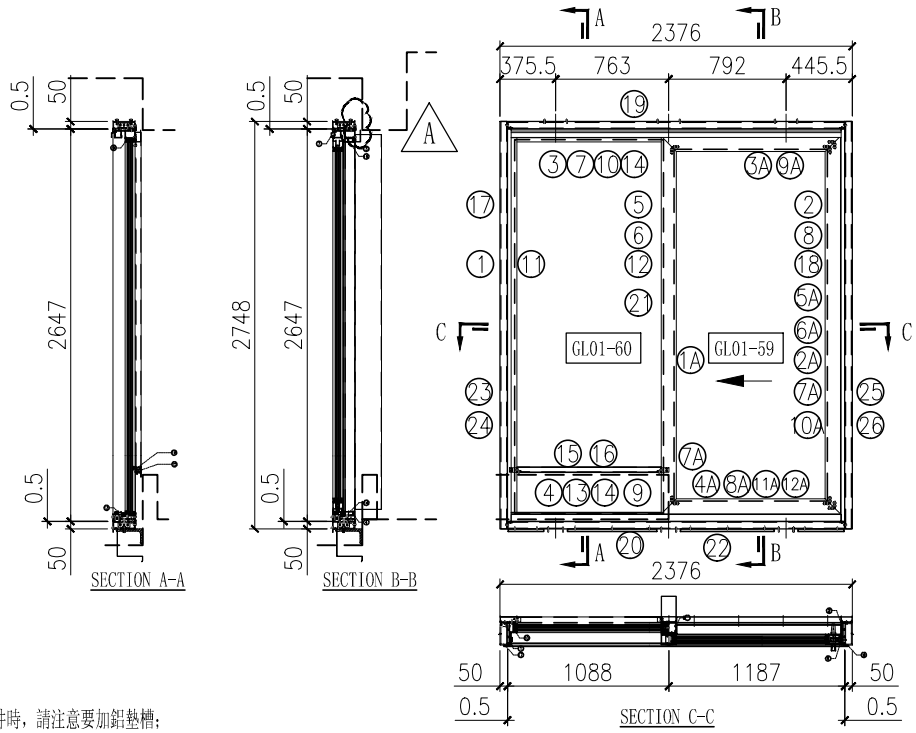

序号	玻璃编号	玻璃尺寸
1	GL01-59	1035x2374
2	GL01-60	1003x2525

說明:
1、玻璃線為橫碰企;
2、安裝絲吉利亞配件時，請注意要加鋁墊槽;

序号	料号	名称	出荷	长度(mm)	支	加工说明	注明
1	X86334	趟门左边框料	避位	2647	1	X86334-SD01L	地盘安装
2	X86322	趟门右边框料	直口	2647	1	X86322-SD01R	地盘安装
3	X86332	趟门顶框料	避位	2227	1	X86332-SD01RF	地盘安装
4	X86330	趟门底框料	避位	2227	1	X86330-SD01RF	地盘安装
5	X86345	趟门企中梃	避位	2557.5	1	X86345-SD01R	地盘安装
6	X86340	壓板加工图	避位	2565	1	X86340-SD01L	地盘安装
7	X86329	趟门顶外盖料	避位	2275	1	X86329-SD01F	地盘安装
8	X86337	趟门边企锁扣料	避位	2524	1	X86337-SD01A	工厂组装
9	X86346	趟门梗横玻线	直口	972.5	1	X86346-SD01F	工厂组装
10	X86346	趟门梗横玻线	直口	972.5	1	直接开料	工厂组装
11	X86346	趟门梗企玻线	直口	2538	2	直接开料	工厂组装
12	X86320	室内盖加工图	直口	2565	1	X86320-SD01L	工厂组装
13	X86325	趟门道轨	直口	2213	1	直接开料	工厂组装
14	X86336	趟门生位扣盖	直口	1111	2	直接开料	工厂组装
15	X86326	SD平台横料	直口	972.5	1	X86326-SD01F	地盘安装
16	X86335	SD平台横扣盖	直口	972.5	1	直接开料	地盘安装
17	150x50x5mm厚铝通（企向）		直口	2748	1	I711-SD02L	地盘安装
18	150x50x5mm厚铝通（企向）		直口	2748	1	I711-SD01R	地盘安装
19	150x50x5mm厚铝通（横向）		直口	2276	1	I711-SD04RJ	地盘安装
20	150x50x5mm厚铝通（横向）		直口	2276	1	I711-SD05RJ	地盘安装
21	加力铁（企向）		-	2484	1	J858-SD-G05A	工厂组装
22	X86331	底框料加工图	直口	2177	1	X86331-SD01F	工厂组装
23	X86341	梗企扣	直口	2565	1	X86341-SD01LA	工厂组装
24	X86321	室内企盖加工图	直口	2580	1	X86321-SD01LA	工厂组装
25	X86339	壓板加工图	直口	2530	1	X86339-SD01A	工厂组装
26	X86342	室內蓋加工圖	直口	2545	1	X86342-SD01A	工厂组装
27	X86317	室内收口之字扣码	直口	50	12	X86317-SD02	工厂组装
28	X86317	室内收口之字扣码	直口	2376	2	X86317-SD01F	工厂组装
29							
30	H42208	趟门角码35x50x4	-	30	2	H42208-01	工厂组装
31	L061	铝角25x25x3	-	30	2	L061-01	工厂组装
32	L107	趟门角码35x35x4	-	80	4	L107-01	工厂组装
33	L00128	牆邊企身修口鋁角	-	2748	2	L00128-01A	工厂组装
34	-	3mm厚鋁板	-	972	1	J858-SD-AP01F	地盘安装
35	-	3mm厚鋁板	-	972	1	J858-SD-AP02F	地盘安装
36	-	3mm厚鋁板	-	1111	1	J858-SD-AP02R	地盘安装
37	A						

加工细则		
顶留		mm
底留		mm
企料底部开避位		mm
底横料防水巴锯去		mm
安装扣码		
安装扣码		
多点锁芯型号:		
手柄型号:		
限位撐型号:		
T窗最大的开度:		
窗玉搭位数:		

门玉款	宽度（mm）	高度（mm）	只/幅	撐长
SD.L	1209	2548	1	
大图版次		本图版		
		日期		
窗号	宽度（W）	高度（H）	数量	楼层
T3A-SD-A2	2376	2748	1	9F
合计：			1	
图号	-			


38	L061	趟门角码25x25x3	-	2376	1	L061-02F	工厂组装
39	L097	铝角18.5x18.5x3	-	632	1	L097-01Z	工厂组装
40	L097	铝角18.5x18.5x3	-	603	1	L097-01J	工厂组装
41	L097	铝角18.5x18.5x3	-	240	1	L097-01A	工厂组装
42	L097	铝角18.5x18.5x3	-	310	1	L097-01Y	工厂组装

趟门玉用料表							
1A	X86343	趟門玉企料	避位	2548	1	X86343-SD01RA	工厂组装
2A	X86344	趟门玉企料	避位	2548	1	X86344-SD01RA	工厂组装
3A	X86344	趟门玉顶横	避位	1209	1	X86344-SD02RF	工厂组装
4A	X86344	趟门玉底横	避位	1209	1	X86344-SD03RF	工厂组装
5A	X86324	趟门门扇拉手盖	直口	2242	1	直接开料	工厂组装
6A	X86333	趟门门扇拉手	直口	2242	1	X86333-SD01	工厂组装
7A	X86346	趟门玉企玻璃扣线	直口	2387	2	直接开料	工厂组装
8A	X86346	趟门玉横玻璃扣线	直口	1004.5	1	X86346-SD01R	工厂组装
9A	X86346	趟门玉横玻璃扣线	直口	1004.5	1	直接开料	工厂组装
10A	X86327	丝吉利亚锁垫槽（企）	直口	150	4	X86327-SD01	工厂组装
11A	X86323	丝吉利亚锁垫槽（横）	直口	250	1	X86323-SD01	工厂组装
12A	X86323	丝吉利亚锁垫槽（横）	直口	150	1	X86323-SD02	工厂组装
13A		拉手封口盖	-	-	2	J858-SD-AP03	工厂组装
14A		防盗限位盖	-	-	1	J858-SD-AP04	工厂组装
15A	L00127	趟门玉角码 50*50*5	-	16.5	4	L00127-01A	工厂组装
16A	L00127	趟门玉角码 50*50*5	-	21	2	L00127-01B	工厂组装
17A	L00127	趟门玉角码 50*50*5	-	61	2	L00127-02	工厂组装

EG-DWG1

美特鋁質 有限公司 MIDI Aluminium Fabricator Ltd.	工程號	J858	拆圖	TTX	2022-08-29
	地　盤	將軍澳　康城11期	復核		
名稱 趟門拆圖	顏　色		批准		

A-SD-17

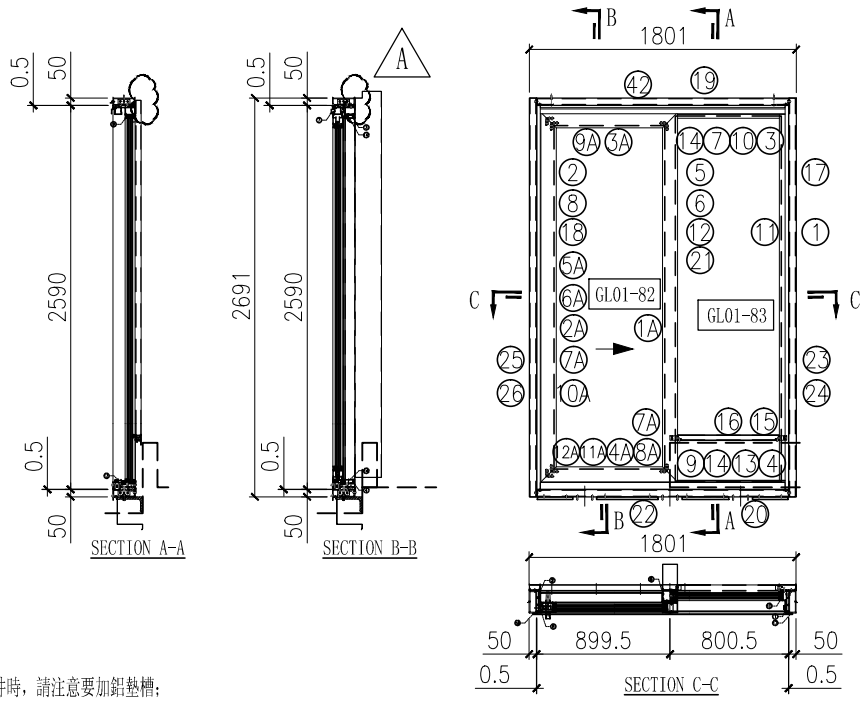

序号	玻璃编号	玻璃尺寸
1	GL01-82	747.5x2317
2	GL01-83	715.5x2468

說明:
1、玻璃線為橫碰企;
2、安裝絲吉利亞配件時，請注意要加鋁墊槽;

序号	料号	名称	出荷	长度(mm)	支	加工说明	注明
1	X86334	趟门左边框料	避位	2590	1	X86334-SD02	地盘安装
2	X86322	趟门右边框料	直口	2590	1	X86322-SD02	地盘安装
3	X86332	趟门顶框料	避位	1652	1	X86332-SD02LA	地盘安装
4	X86330	趟门底框料	避位	1652	1	X86330-SD01LG	地盘安装
5	X86345	趟门企中梃	避位	2500.5	1	X86345-SD02	地盘安装
6	X86340	壓板加工图	避位	2595.5	1	X86340-SD02	地盘安装
7	X86329	趟门顶外盖料	避位	1700	1	X86329-SD01G	地盘安装
8	X86337	趟门边企锁扣料	避位	2467	1	X86337-SD01B	工厂组装
9	X86346	趟门梗横玻线	直口	685	1	X86346-SD01G	工厂组装
10	X86346	趟门梗横玻线	直口	685	1	直接开料	工厂组装
11	X86346	趟门梗企玻线	直口	2481	2	直接开料	工厂组装
12	X86320	室内盖加工图	直口	2640.5	1	X86320-SD02	工厂组装
13	X86325	趟门道轨	直口	1638	1	直接开料	工厂组装
14	X86336	趟门生位扣盖	直口	823.5	2	直接开料	工厂组装
15	X86326	SD平台横料	直口	685	1	X86326-SD01G	地盘安装
16	X86335	SD平台横扣盖	直口	685	1	直接开料	地盘安装
17	150x50x5mm厚铝通（企向）		直口	2691	1	I711-SD08	地盘安装
18	150x50x5mm厚铝通（企向）		直口	2691	1	I711-SD07	地盘安装
19	150x50x5mm厚铝通（横向）		直口	1701	1	I711-SD06A	地盘安装
20	150x50x5mm厚铝通（横向）		直口	1701	1	I711-SD05LG	地盘安装
21	加力铁（企向）		-	2427	1	J858-SD-G05B	工厂组装
22	X86331	底框料加工图	直口	1602	1	X86331-SD01G	工厂组装
23	X86341	梗企扣	直口	2580.5	1	X86341-SD01RB	工厂组装
24	X86321	室内企盖加工图	直口	2595.5	1	X86321-SD01RB	工厂组装
25	X86339	壓板加工图	直口	2545.5	1	X86339-SD01B	工厂组装
26	X86342	室內蓋加工圖	直口	2560.5	1	X86342-SD01B	工厂组装
27	X86317	室内收口之字扣码	直口	50	3	X86317-SD02	工厂组装
28	X86317	室内收口之字扣码	直口	1801	1	X86317-SD01G	工厂组装
29							
30	H42208	角码35x50x4	-	30	2	H42208-01	工厂组装
31	L061	铝角25x25x3	-	30	2	L061-01	工厂组装
32	L107	组框角码35x35x4	-	80	4	L107-01	工厂组装
33	L00128	牆邊企身修口鋁角	-	2691	2	L00128-01B	工厂组装
34	-	3mm厚鋁板	-	684.5	1	J858-SD-AP01G	地盘安装
35							
36							
37							

加工细则		
顶留		mm
底留		mm
企料底部开避位		mm
底横料防水巴锯去		mm
安装扣码		
安装扣码		
多点锁芯型号:		
手柄型号:		
限位撐型号:		
T窗最大的开度:		
窗玉搭位数:		

门玉款	宽度（mm）	高度（mm）	只/幅	撐长
SD.L	921.5	2490	1	
大图版次		本图版		
		日期		
窗号	宽度（W）	高度（H）	数量	楼层
T3A-SD-W2	1801	2690	1	9F
合计:			1	
图号	-			

序号	料号	名称		长度(mm)	支	加工说明	注明
38	L061	趟门角码25x25x3	-	1801	1	L061-02G	工厂组装
39	L097	铝角18.5x18.5x3	-	414.5	1	L097-01Q	工厂组装
40	L097	铝角18.5x18.5x3	-	315.5	1	L097-01R	工厂组装
41	L097	铝角18.5x18.5x3	-	240	2	L097-01A	工厂组装
42	L097	铝角18.5x18.5x3	-	1801	1	L097-01S	工厂组装

趟门玉用料表							
1A	X86343	趟門玉企料	避位	2491	1	X86343-SD01LB	工厂组装
2A	X86344	趟门玉企料	避位	2491	1	X86344-SD01LB	工厂组装
3A	X86344	趟门玉顶横	避位	921.5	1	X86344-SD02LG	工厂组装
4A	X86344	趟门玉底横	避位	921.5	1	X86344-SD03LG	工厂组装
5A	X86324	趟门门扇拉手盖	直口	2185	1	直接开料	工厂组装
6A	X86333	趟门门扇拉手	直口	2185	1	X86333-SD02	工厂组装
7A	X86346	趟门玉企玻璃扣线	直口	2330	2	直接开料	工厂组装
8A	X86346	趟门玉横玻璃扣线	直口	717	1	X86346-SD01S	工厂组装
9A	X86346	趟门玉横玻璃扣线	直口	717	1	直接开料	工厂组装
10A	X86327	丝吉利亚锁垫槽（企）	直口	150	4	X86327-SD01	工厂组装
11A	X86323	丝吉利亚锁垫槽（横）	直口	250	1	X86323-SD01	工厂组装
12A	X86323	丝吉利亚锁垫槽（横）	直口	150	1	X86323-SD02	工厂组装
13A		拉手封口盖	-	-	2	J858-SD-AP03	工厂组装
14A		防盗限位盖	-	-	1	J858-SD-AP04	工厂组装
15A	L00127	趟门玉角码 50*50*5	-	16.5	4	L00127-01A	工厂组装
16A	L00127	趟门玉角码 50*50*5	-	21	2	L00127-01B	工厂组装
17A	L00127	趟门玉角码 50*50*5	-	61	2	L00127-02	工厂组装


EG－DWG3

美特鋁質 有限公司
MIDI Aluminium Fabricator Ltd.

工程號	J858	地盤	將軍澳 康城11期

备注	产品编号	L	PXN=	A=	B=	C=	D=
W=2260	I711-SD03LA	2161	285x7	804.5	505.5	325.5	525.5
W=2315	I711-SD03LB	2216	295x7	832	733	325.5	325.5
W=2325	I711-SD03LC	2226	295x7	837	738	325.5	325.5

备注	产品编号	L	PXN=	A=	B=	C=	D=
W=2340	I711-SD03LD	2241	295x7	844.5	745.5	325.5	325.5
W=2345	I711-SD03LE	2246	295x7	817	623	355.5	450.5
W=2340	I711-SD03LH	2241	295x7	844.5	445.5	355.5	625.5

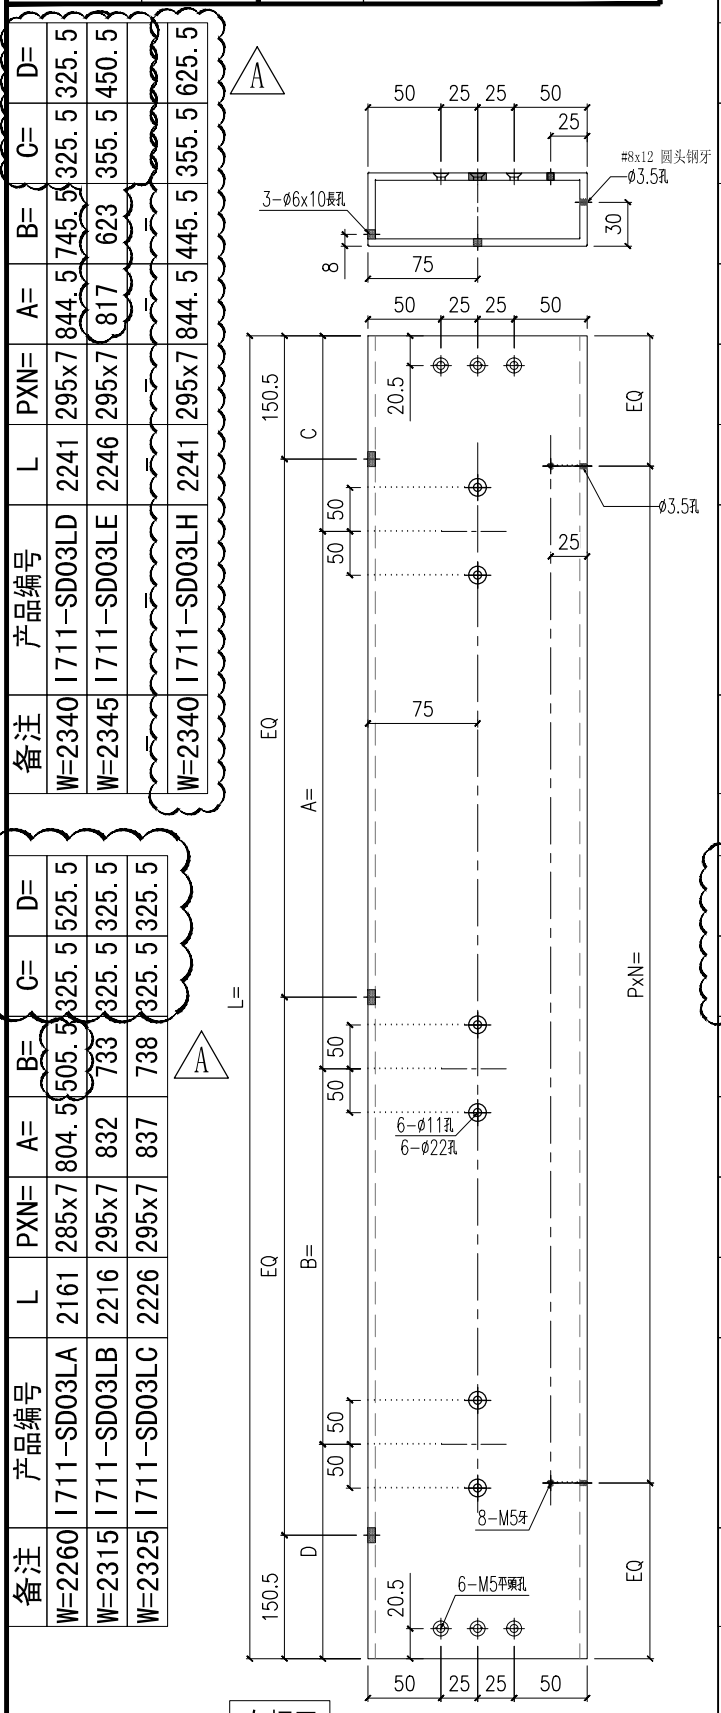


左幅开

产品编号 I711-SD03L

备注	产品编号	L	PXN=	A=	B=	C=	D=
—	—	—	—	—	—		
W=2315	I711-SD03RB	2216	295x7	832	733	325.5	325.5
—	—	—	—	—	—		

备注	产品编号	L	PXN=	A=	B=	C=	D=
W=2340	I711-SD03RD	2241	—	—	745.5	325.5	325.5
—	—	—	—	—	—	325.5	
W=2375	I711-SD03RF	2276	295x7	862	763	325.5	325.5
W=2340	I711-SD03RH	2241	295x7	844.5	420.5	325.5	650.5
W=2375	I711-SD03RJ	2276	295x7	792	763	395.5	325.5

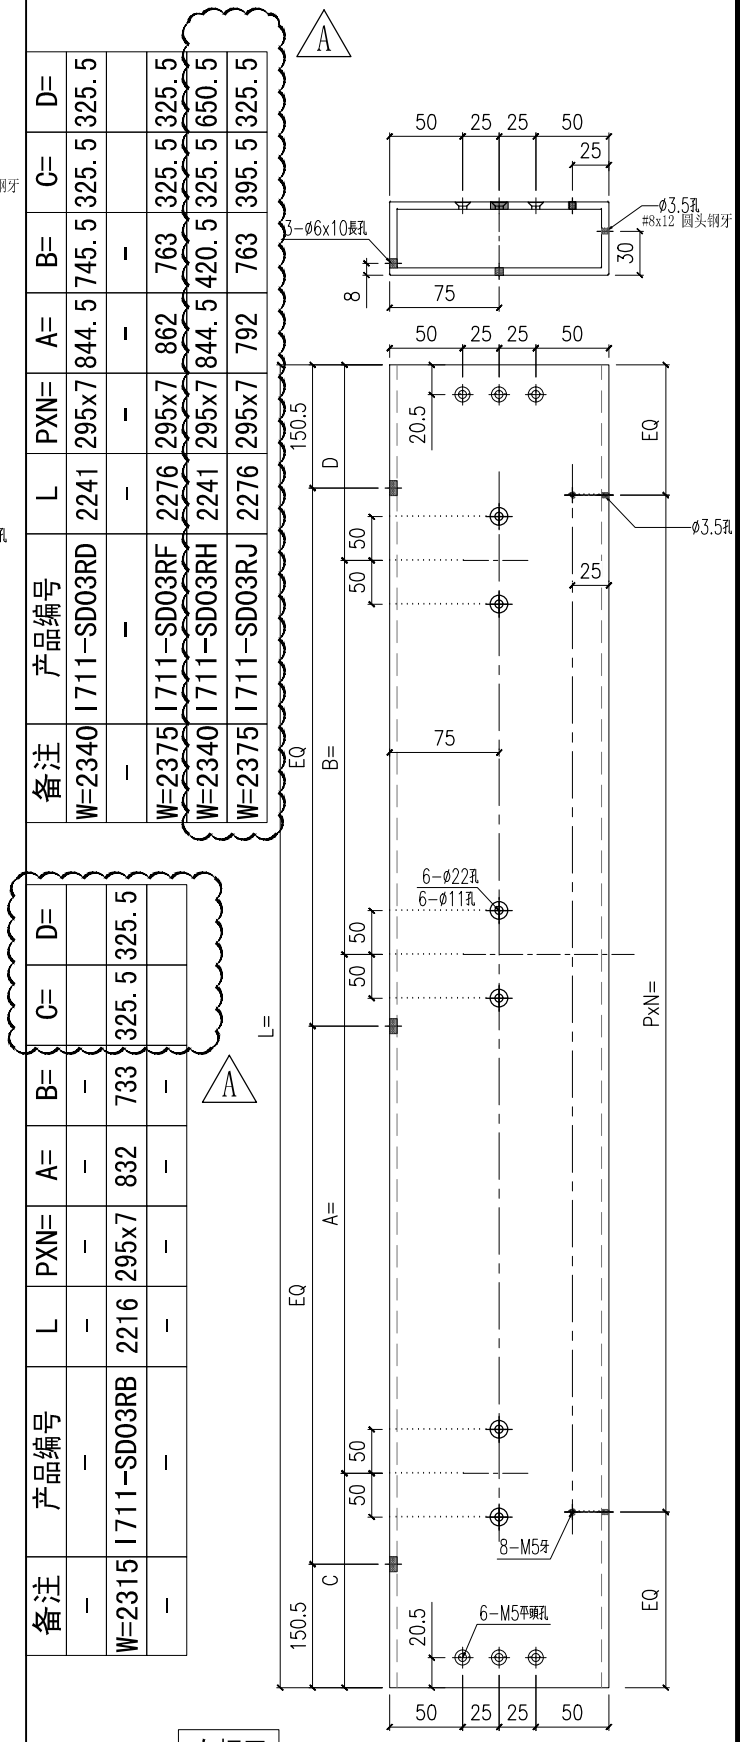

右幅开

产品编号 I711-SD03R

名稱	鋁通加工圖	制圖	WYY	2022-03-07	修改	A	W.E.X	20221014
材料	150x50x5mm厚鋁通	復核			日期			
顏色	ECD3X1009 9S-XF1	批准			圖號	I711-SD03		


EG－DWG3

美特鋁質 有限公司
MIDI Aluminium Fabricator Ltd.

工程號	J858	地盤	將軍澳 康城11期

备注	产品编号	L	PXN=	A=	B=	C=	D=
W=2340	I711-SD04LD	2241	295x7	844.5	745.5	325.5	325.5
W=2345	I711-SD04LE	2246	295x7	817	623	355.5	450.5
W=2340	I711-SD04LH	2241	295x7	844.5	445.5	325.5	625.5

备注	产品编号	L	PXN=	A=	B=	C=	D=
W=2260	I711-SD04LA	2161	285x7	804.5	505.5	325.5	525.5
W=2315	I711-SD04LB	2216	295x7	832	733	325.5	325.5
W=2325	I711-SD04LC	2226	295x7	837	738	325.5	325.5

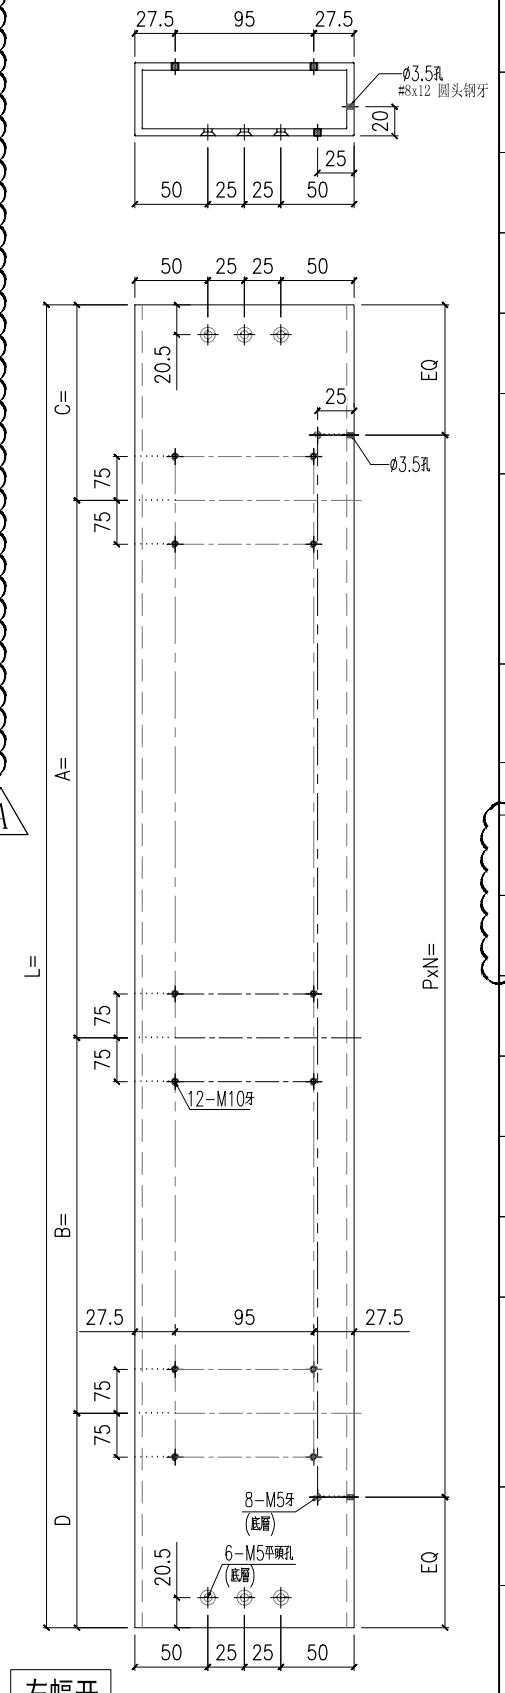


左幅开

产品编号 I711-SD04L

备注	产品编号	L	PXN=	A=	B=	C=	D=
W=2340	I711-SD04RD	2241	295x7	844.5	745.5	325.5	325.5
—	—	—	—	—	—	325.5	
W=2375	I711-SD04RF	2276	295x7	862	763	325.5	325.5
W=2340	I711-SD04RH	2241	295x7	844.5	420.5	325.5	650.5
W=2375	I711-SD04RJ	2276	295x7	792	763	395.5	325.5

备注	产品编号	L	PXN=	A=	B=	C=	D=
—	—	—	—	—	—		
W=2315	I711-SD04RB	2216	295x7	832	733	325.5	325.5

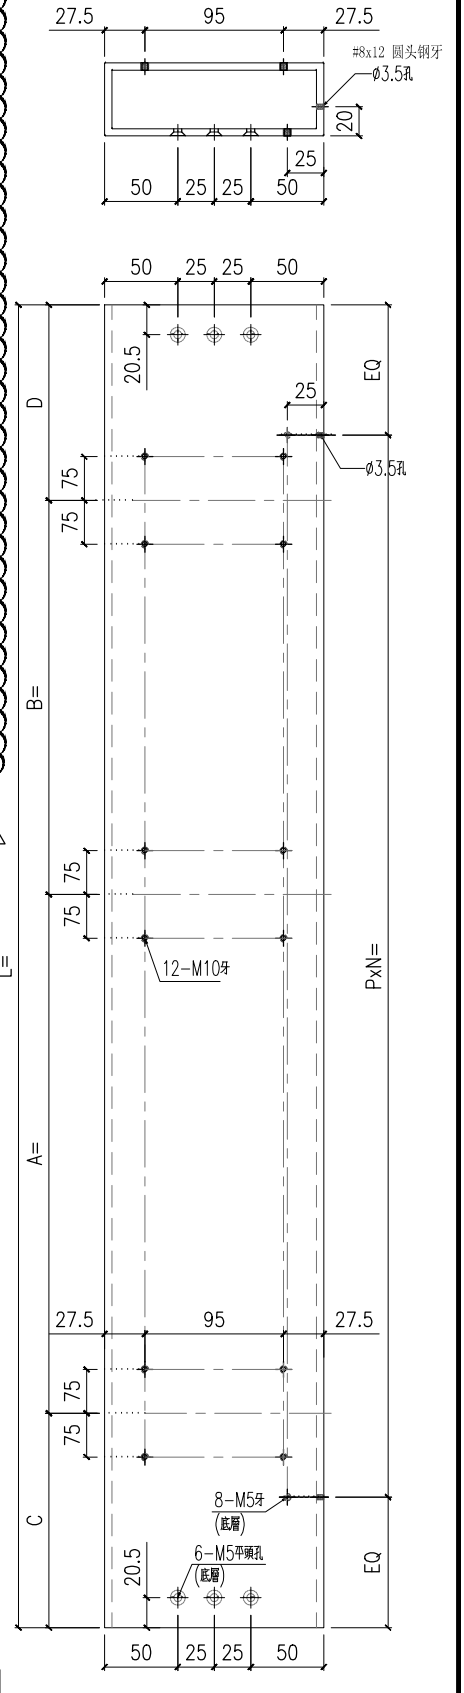

右幅开

产品编号 I711-SD04R

名稱	鋁通加工圖	制圖	WYY	2022-03-07	修改	A	W.E.X	20221014
材料	150x50x5mm厚鋁通	復核			日期			
顏色	ECD3X1009 9S-XF1	批准			圖號	I711-SD04		


EG－DWG3

美特鋁質 有限公司
MIDI Aluminium Fabricator Ltd.

工程號	J858	地盤	將軍澳 康城11期

備注	产品编号	L	PXN=	A=	B=	N1	N2	C=	D=	N3=	N4=
W=2340	I711-SD05LD	2241	295x7	844.5	745.5	300x2	250x2	325.5	325.5	150	150
W=2345	I711-SD05LE	2246	295x7	817	623	300x2	300x1	355.5	450.5	275	180
——	——	——	——	——	——	——	——	——	——	——	——
W=1800	I711-SD05LG	1701	300x5	574.5	475.5	300x1	250x1	325.5	325.5	150	150
W=2340	I711-SD05LH	2241	295x7	844.5	445.5	300x2	200x1	325.5	625.5	225x2	150

备注	产品编号	L	PXN=	A=	B=	N1	N2	C=	D=	N3=	N4=
W=2260	I711-SD05LA	2161	285x7	804.5	505.5	300x2	300x1	325.5	525.5	350	150
W=2315	I711-SD05LB	2216	295x7	832	733	300x2	250x2	325.5	325.5	150	150
W=2325	I711-SD05LC	2226	295x7	837	738	300x2	250x2	325.5	325.5	150	150

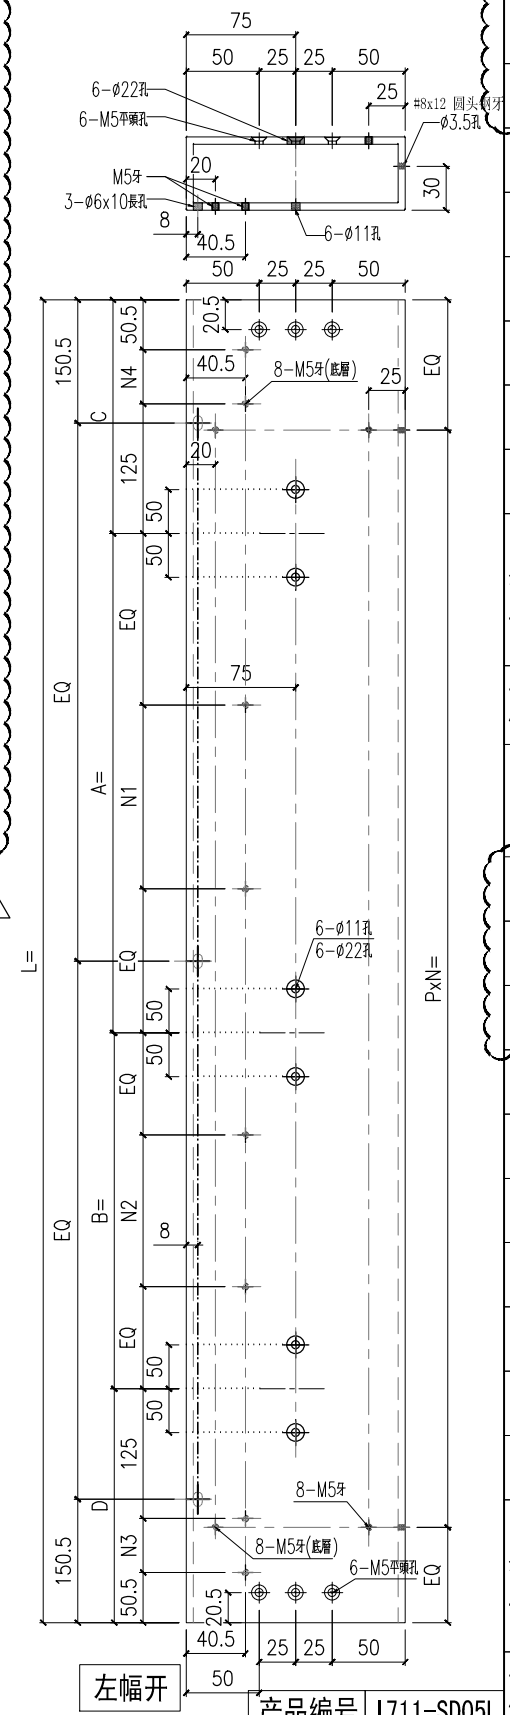

备注	产品编号	L	PXN=	A=	B=	N1	N2	C=	D=	N3=	N4=
W=2340	I711-SD05RD	2241	295x7	844.5	745.5	300x2	250x2	325.5	325.5	150	150
——	——	——	——	——	——	——	——	——	——	——	——
W=2375	I711-SD05RF	2276	295x7	862	763	300x2	250x2	325.5	325.5	150	150
W=2340	I711-SD05RH	2241	295x7	844.5	420.5	300x2	200x1	325.5	650.5	237.5x2	150
W=2375	I711-SD05RJ	2276	295x7	792	763	250x2	250x2	395.5	325.5	150	220

备注	产品编号	L	PXN=	A=	B=	N1	N2	C=	D=	N3=	N4=
——	——	——	——	——	——	——	——	——	——	——	——
W=2315	I711-SD05RB	2216	——	832	733	——	——	325.5	325.5	150	150

产品编号 I711-SD05L


产品编号 I711-SD05R


名稱	鋁通加工圖	制圖	WYY	2022-03-07	修改	A	W.E.X	20221014
材料	150x50x5mm厚鋁通	復核			日期			
顏色	ECD3X1009 9S-XF1	批准			圖號	I711-SD05		

EG－DWG3

美特鋁質 有限公司
MIDI Aluminium Fabricator Ltd.

工程號	J858	地盤	將軍澳 康城11期

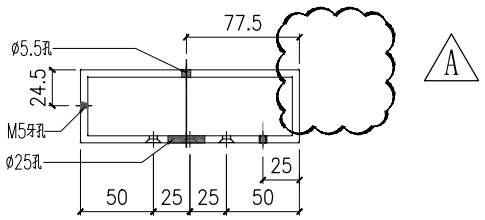

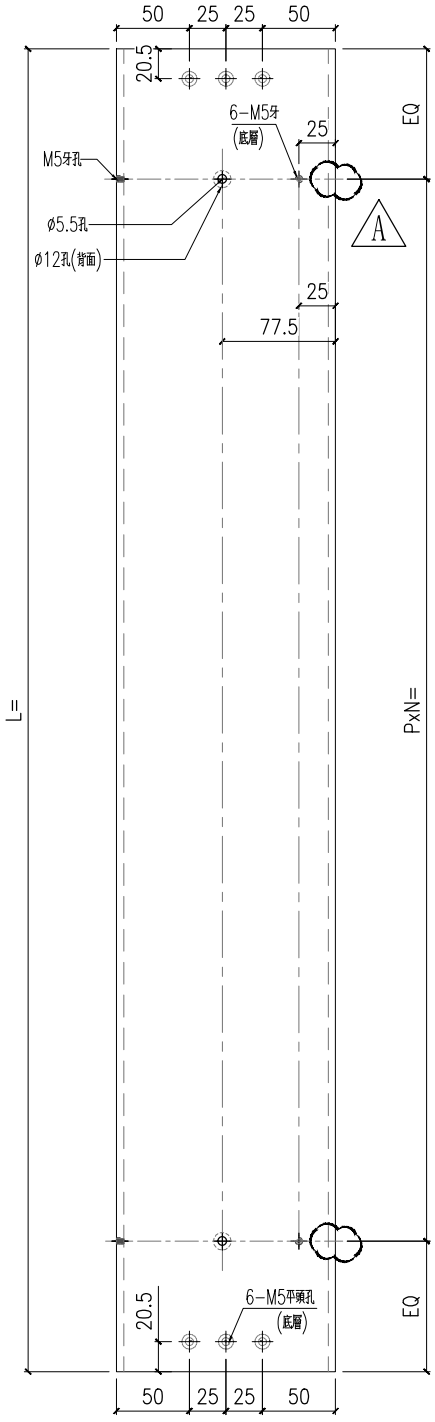


備注	产品编号	L	PXN=
W=1800	I711-SD06A	1701	300x5

名稱	鋁通加工圖	制圖	WYY	2022-03-07	修改	A	W.E.X	20221021
材料	150x50x5mm厚鋁通	復核			日期			
顏色	ECD3X1009 9S-XF1	批准			圖號	I711-SD06		

EG－DWG3

美特鋁質 有限公司
MIDI Aluminium Fabricator Ltd.

工程號	J858	地盤	將軍澳 康城11期

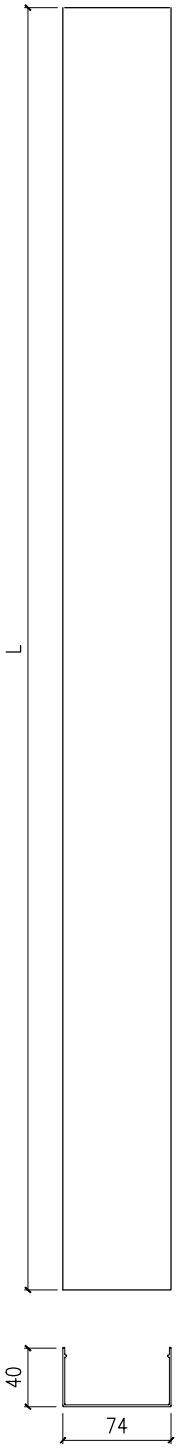

备注	产品编号	L
H=2748	X86342-SD01A	2545
H=2691	X86342-SD01B	2560.5


A

名稱	室內蓋加工圖	制圖	WYY	2022-03-07	修改	A	W.E.X	20221021
材料	X86342	復核			日期			
顏色	ECD3X1009 9S-XF1	批准			圖號	X86342-SD01		


EG－DWG3

美特鋁質 有限公司
MIDI Aluminium Fabricator Ltd.

工程號	J858	地盤	將軍澳 康城11期

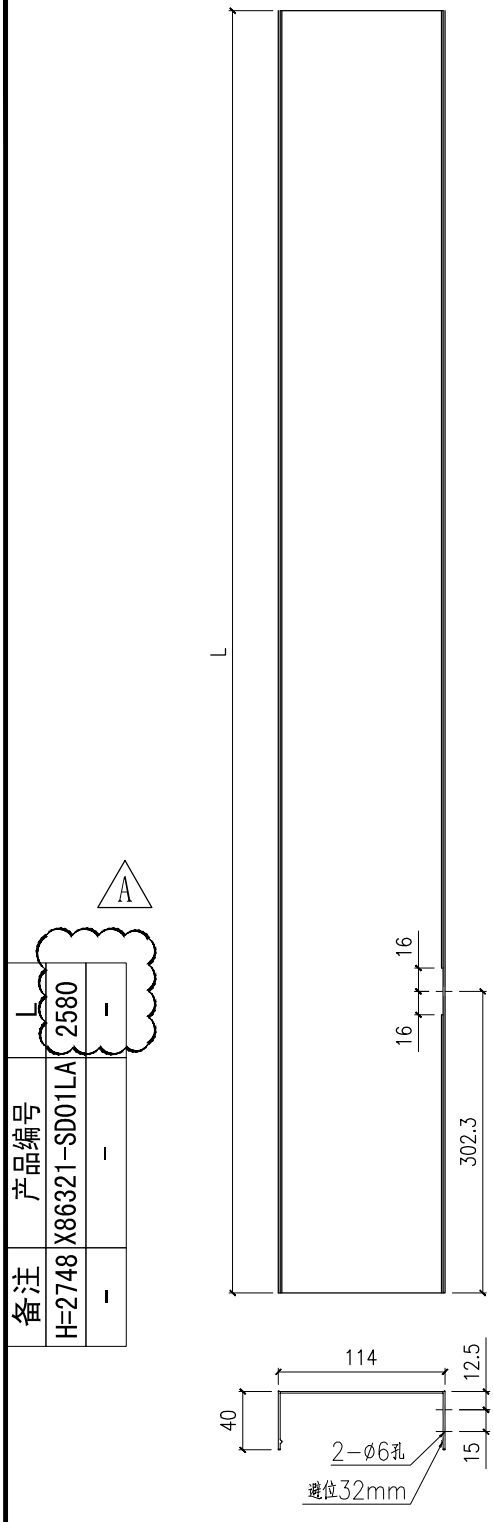

备注	产品编号	L
H=2748	X86321-SD01LA	2580
-	-	-

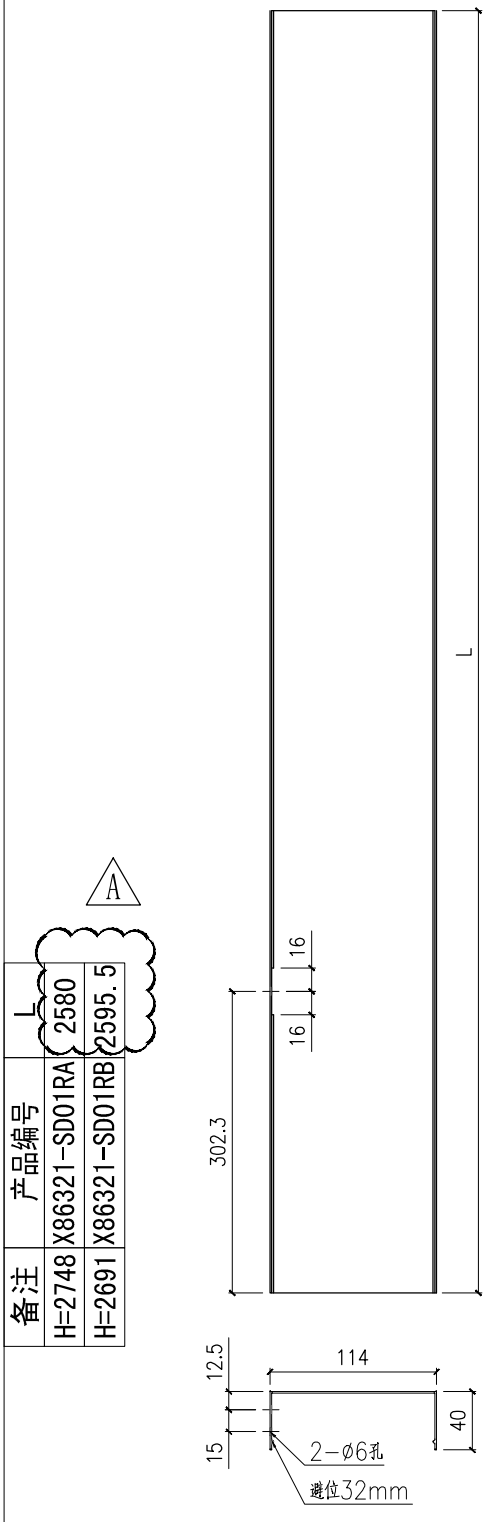

备注	产品编号	L
H=2748	X86321-SD01RA	2580
H=2691	X86321-SD01RB	2595.5

名稱	室內蓋加工圖	制圖	WYY	2022-03-07	修改	A	W.E.X	20221021
材料	X86321	復核			日期			
顏色	ECD3X1009 9S-XF1	批准			圖號	X86321-SD01		


EG－DWG3

美特鋁質 有限公司
MIDI Aluminium Fabricator Ltd.

工程號	J858	地盤	將軍澳 康城11期


备注	产品编号	L	A1=	B1=	A2=	B2=	PXN
W=2260	X86332-SD01LA	2112	1105.5	1006.5	128.25	81.25	285x7
W=2315	X86332-SD01LB	2167	1133	1034	142	95	295x7
W=2325	X86332-SD01LC	2177	1138	1039	144.5	97.5	295x7

备注	产品编号	L	A1=	B1=	A2=	B2=	PXN
W=2340	X86332-SD01LD	2192	1145.5	1046.5	148.25	101.25	295x7
W=2345	X86332-SD01LE	2197	1148	1049	149.5	102.5	295x7
-	-	-	-	-	-	-	-

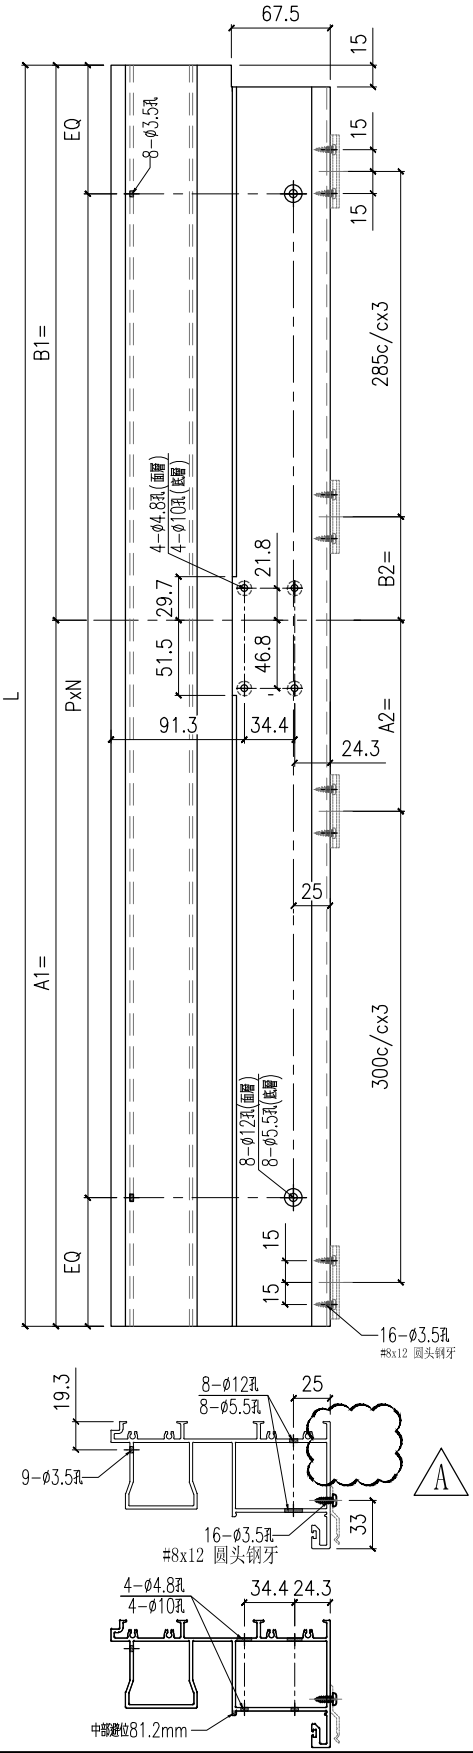

备注	产品编号	L	A1=	B1=	A2=	B2=	PXN
-	-	-	-	-	-	-	-
W=2315	X86332-SD01RB	2167	1133	1034	142	95	295x7
-	-	-	-	-	-	-	-

备注	产品编号	L	A1=	B1=	A2=	B2=	PXN
W=2340	X86332-SD01RD	2192	1145.5	1046.5	148.25	101.25	295x7
-	-	-	-	-	-	-	-
W=2375	X86332-SD01RF	2227	1163	1064	157	110	295x7

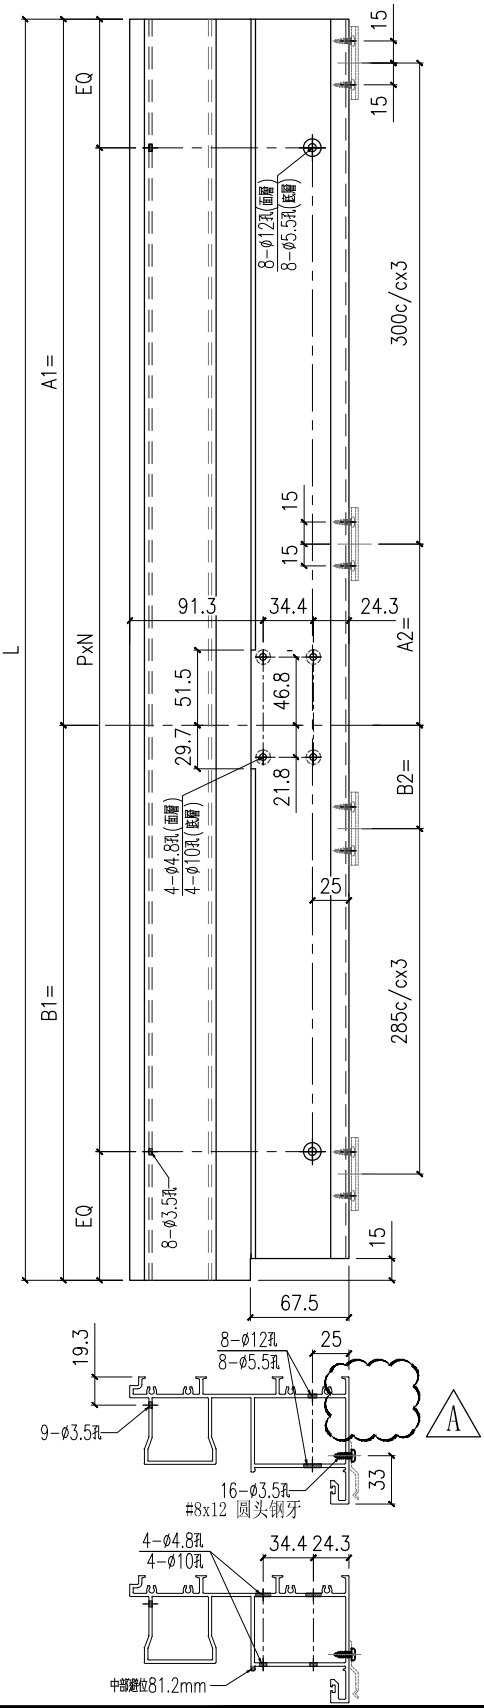


名稱	提升推拉門頂框料	制圖	WYY	2022-03-07	修改	A	W.E.X	20221021
材料	X86332	復核			日期			
顏色	ECD3X1009 9S-XF1	批准			圖號	X86332-SD01		

EG－DWG3

美特鋁質 有限公司
MIDI Aluminium Fabricator Ltd.

工程號	J858	地盤	將軍澳 康城11期

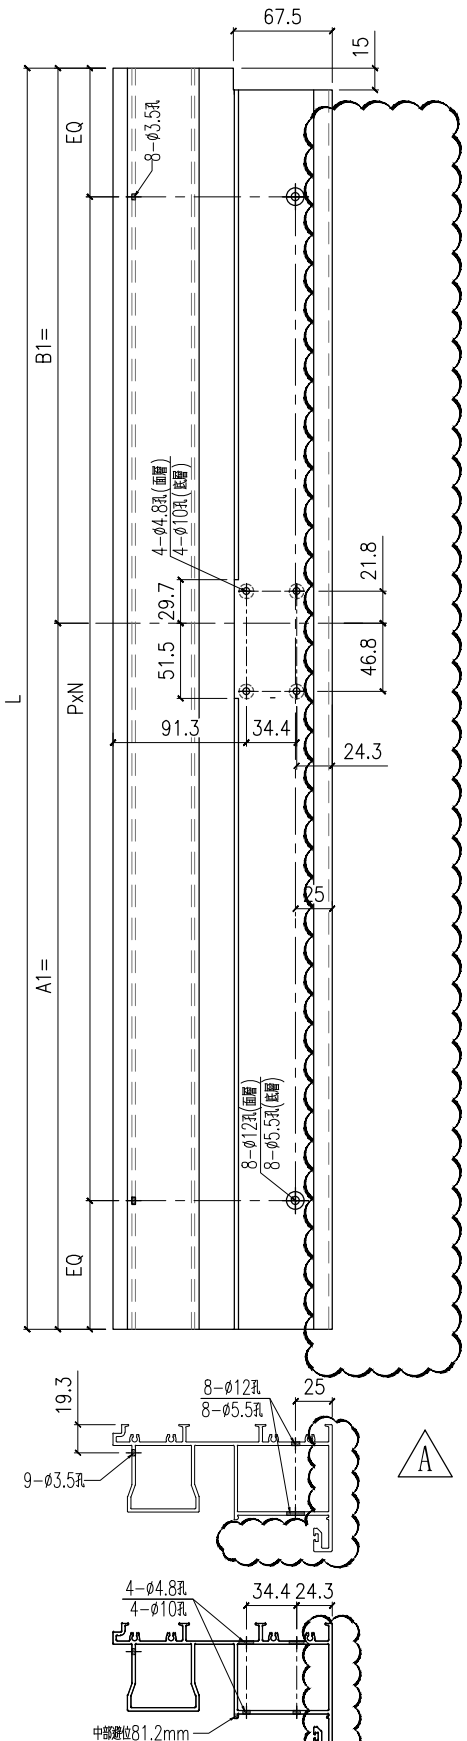


备注	产品编号	L	A1=	B1=	A2=	B2=	PXN
W=1800	X86332-SD02LA	1652	875.5	776.5	163	109	300x5

名稱	提升推拉門頂框料	制圖	WYY	2022-03-07	修改	A	W.E.X	20221021
材料	X86332	復核			日期			
顏色	ECD3X1009 9S-XF1	批准			圖號	X86332-SD02		


EG－DWG3


美特鋁質 有限公司
MIDI Aluminium Fabricator Ltd.

工程號	J858	地盤	將軍澳 康城11期

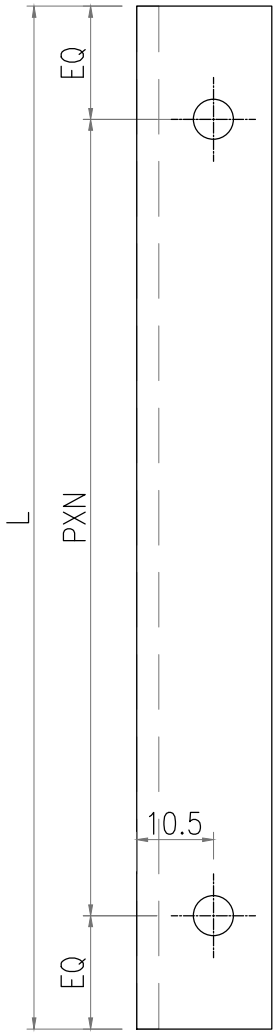

備注	产品编号	L	PXN=
边位	L097-01A	240	150x2
2325	L097-01B	677	300x2
	L097-01C	578	250x2
2315	L097-01D	672	300x2
	L097-01E	573	250x2
A 2345	L097-01F	657	300x2
	L097-01G	463	300x1
2375	L097-01H	702	300x2
	L097-01J	603	250x2
2340	L097-01K	684.5	300x2
	L097-01M	585.5	250x2
A 2260	L097-01N	644.5	300x2
	L097-01P	345.5	300x1
1800	L097-01Q	414.5	300x1
	L097-01R	315.5	250x1
1800	L097-01S	1801	280x6
A 新增 边位	L097-01T	440	350x1
边位	L097-01U	540	225x2
2340	L097-01V	285.5	200x1
边位	L097-01W	565	237.5x2
2340	L097-01X	260.5	200x1
边位	L097-01Y	310	220x1
2375	L097-01Z	632	250x2
边位	L097-01AA	270	180x1
边位	L097-01AB	365	275x1

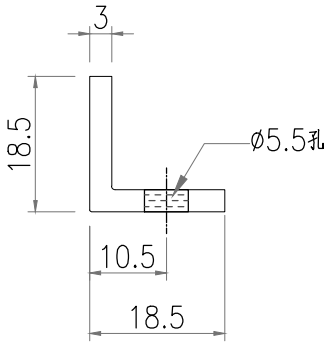

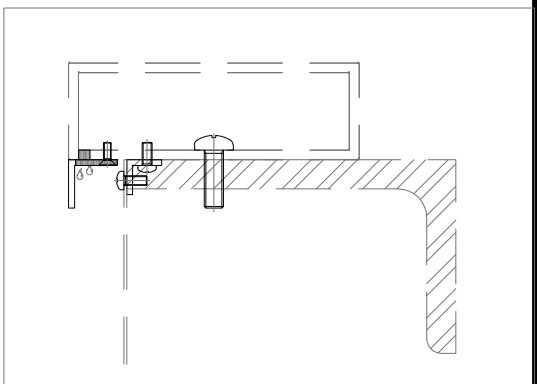

名稱	橫料連接碼	制圖	WYY	2022-03-07	修改	A	W.E.X	20221014
材料	18.5x18.5x3mm厚鋁角(L097)	復核			日期			
顏色	MILL	批准			圖號	L097-01		