美 特 鋁 質 有 限 公 司
MIDI ALUMINIUM FABRICATOR LTD.

工程指示 / 要求簡箋(E.I.)

工程指示編號：**EI / 5195 / 22** 修改版次：**K**

以此為準

工程編號 ：**J - 858** 工程名稱 ：將軍澳日出康城 11

工程項目 ：趟門 大貨鋁料 (放行鋁通, 內框 T1 (12,15,16/F)) 附上完整版圖紙

收件人 ：生統 發件人 ： Ant Yeung 日 期 ：06/02/2023

內容 ：

K 版: 附上整理後完整版圖紙，請按次序 EI4723 D 排產。 K: 去水孔改正.

K 版: 放行全部鋁通 I711 、 趟門內框 T1 (12,15,16/F)生產、趟門玉待完成樣板後才再放行。

K 版: 經討論後，請留意，玻璃線改為廠安裝 ※K: X86337 要一開二，物料操作注意開料

K 版: 附 J-858 趟门工序明细表 内框(T1-12F,15F,16F 样板层) 2023.02.02.xls

K 版: 附 J-858 趟门型材开料单 内框(T1-12F,15F,16F 样板层) 2023.02.02.pdf

K 版: 附 J-858 趟门型材加工明细表 内框(T1-12F,15F,16F 样板层) 2023.02.02.xls

J 版:所有 150 X 50 X 5 通(企通、横通)頭尾封篤 EVA。EVA 於料內 10mm。

I 版：M6 x 100 六角頭 的螺絲不用安裝於鐵件上

H 版：鐵件 EI4952 需要在廠安裝於頂橫通上，現補回加工圖參考給組裝用(請配鑽)。在鋁通上的舊孔用膠封 ，鋁通(企橫)不用油灑清。

請在 2023.2.15 前完成上列要求。

附： 頁

☐ 原合約工程包 ☐ 原合約工程加 / 減賬 ☐ 新工程報價

分發東莞各部門 ：

( )生產技術總監☐連附件 (✓)技術部 ☑連附件 ( )生產部 ☐連附件 ( )機械設計部☐連附件

( )採購部 ☐連附件 (✓)生產統籌部☑連附件 (✓)小羅&清 ☑連附件

( )質檢部 ☐連附件 ( )會計部 ☐連附件 ( )報關組 ☐連附件 (✓)其他 水洪, 楊榮輝 ☐連附件

( )BUN ☐連附件

分發香港各部門 ：

( )行政部☐連附件 ( )會計部☐連附件 ( )統籌部☐連附件 ( )工程部地盤科文☐連附件 積哥

( )採購部☐連附件 ( )QS 部 ☐連附件 ( )維修部☐連附件 ( )其他 _____☐連附件

傳遞編號：

HK 158 / 22

發件人簽署：

項目經理簽署：

J858（日出康城11期）工程趟門項目生產進度表-20230115-B

2023.1.15-Rev.B

批次	1	2	3	4	5	6	7	8	9	10	11	12	13	14	15
	T1-MO1A (趟門外框)	T2-MO1A (趟門外框)	T3-MO1A (趟門外框)	T1-MO1B/C (門框及玉)	T1-MO2A (趟門外框)	T2-MO2A (趟門外框)	T3-MO2A (趟門外框)	T1-MO1B (門框)	T2-M01B (門框)	T3-MO1B (門框)	T1-MO3A (趟門外框)	T2-MO3A (趟門外框)	T3-MO3A (趟門外框)	T1-MO2B (門框)	T2-MO2B (門框)
提升門位置	T1座9F~19F (趟門鋁通外框)	T2座9F~19F (趟門鋁通外框)	T3座9F~19F (趟門鋁通外框)	T1座12F, 15F, 16F 樓跳層 (生產門框/門玉)	T1座20F~28F (趟門鋁通外框)	T2座20F~28F (趟門鋁通外框)	T3座20F~28F (趟門鋁通外框)	T1座9F~10F、17F~26F (生產門框)	T2座9F~25F (生產門框)	T3座9F~25F (生產門框)	T1座29F~47F (趟門鋁通外框)	T2座29F~47F (趟門鋁通外框)	T3座29F~47F (趟門鋁通外框)	T1座27F~38F (生產門框)	T2座26F~38F (生產門框)
幅數/平方	104幅	104幅	104幅	39幅/238平方	104幅	104幅	104幅	143幅/895平方	169幅/1056平方	169幅/1056平方	208幅	208幅	208幅	143幅/895平方	156幅/974平方
預算生產期	22/10/10~12/20	22/11/1~12/28	22/11/1~12/28	2/1~2/20	2/10~2/20	2/18~2/28	2/27~3/9	3/7~3/17	3/14~3/27	3/24~4/6	4/4~4/17	4/14~4/27	4/24~5/6	5/4~5/15	5/12~5/25
預算出貨期	22年.10月中旬起	22年.12月初起	22年.12月初起	2月中旬起	2月中旬起	2月尾起	3月初起	3月中旬	3月尾	4月初	4月中旬	4月尾	5月初	5月中旬	5月尾

物料狀態		1		2		3		4		5		6		7		8		9		10		11		12		13		14		15	
		籌備量	百分比	籌備量	百分比	籌備量	百分比	籌備量	百分比	籌備量	百分比	籌備量	百分比	籌備量	百分比	籌備量	百分比	籌備量	百分比	籌備量	百分比	籌備量	百分比	籌備量	百分比	籌備量	百分比	籌備量	百分比	籌備量	百分比
	鋁料狀態	OK	100%	欠部份 X86317	98%	欠部份 X86317	98%	欠 X86333.X86341	95%	OK	100%	OK	100%	OK	100%	欠 X86331.X8632.X86339.X86341	80%		0%		0%	OK	100%	OK	100%	OK	100%		0%		0%
	配件狀態	OK	100%	OK	100%	OK	100%		0%	OK	100%	OK	100%	OK	100%		0%		0%		0%	OK	100%	OK	100%	OK	100%		0%		0%
	加工圖狀態	OK	100%	OK	100%	OK	100%		0%	OK	100%	OK	100%	OK	100%		0%		0%		0%	OK	100%	OK	100%	OK	100%		0%		0%

生產狀態		1		2		3		4		5		6		7		8		9		10		11		12		13		14		15	
		完成量	百分比	完成量	百分比	完成量	百分比	完成量	百分比	完成量	百分比	完成量	百分比	完成量	百分比	完成量	百分比	完成量	百分比	完成量	百分比	完成量	百分比	完成量	百分比	完成量	百分比	完成量	百分比	完成量	百分比
	加工工序	OK	100%	OK	100%	OK	0%		0%		0%		0%		0%		0%		0%		0%		0%		0%		0%		0%		0%
	組框工序	OK	100%	OK	100%	OK	0%		0%		0%		0%		0%		0%		0%		0%		0%		0%		0%		0%		0%
	包裝工序	OK	100%	OK	100%	OK	0%		0%		0%		0%		0%		0%		0%		0%		0%		0%		0%		0%		0%
	出貨工序	OK	100%	已出貨 9~16F	63%	已出貨 9~16F	0%		0%		0%		0%		0%		0%		0%		0%		0%		0%		0%		0%		0%

說明：　1、MO*-A（代表趟門鋁通外框項目）；MO*-B（代表趟門外框項目）；MO*-C（代表趟門玉項目）；

J858（日出康城11期）工程趟門項目生產進度表-20230115-B

2023.1.15-Rev.B

批次		16		17		18		19		20		21		22		23		24		25		26		27		28		29		30	
		T3-MO2B (門框)		T1-MO1C (門玉)		T2-MO1C (門玉)		T3-MO1C (門玉)		T1-MO3A (趟門外框)		T2-MO3A (趟門外框)		T3-MO3A (趟門外框)		T1-MO3B (門框)		T2-MO3B (門框)		T3-MO3B (門框)		T2-MO4 B (門框)		T3-MO4B (門框)		T1-MO2C (門玉)		T2-MO2C (門玉)		T3-MO2C (門玉)	
提升門位置		T3座26F~38F (生產門框)		T1座9F~10F、17F~38F (生產門玉)		T2座9F~38F (生產門玉)		T3座9F~38F (生產門玉)		T1座48F~60F (趟門鋁通外框)		T2座48F~65F (趟門鋁通外框)		T3座48F~65F (趟門鋁通外框)		T1座39F~60F (生產門框)		T2座39F~52F (生產門框)		T3座39F~52F (生產門框)		T2座53F~66F (生產門框)		T3座53F~66F (生產門框)		T1座39F~60F (生產門玉)		T2座39F~66F (生產門玉)		T3座39F~66F (生產門玉)	
幅數/平方		156幅/974平方		286扇		325扇		325扇		156幅		208幅		208幅		247幅/2547平方		156幅/974平方		156幅/974平方		156幅/974平方		156幅/974平方		247扇		312扇		312扇	
預算生產期		5/22~6/5		6/2~6/19		6/16~7/4		7/1~7/19		7/17~7/25		7/22~8/2		7/31~8/10		8/8~8/28		8/25~9/9		9/7~9/23		9/21~10/9		10/6~10/21		10/19~11/1		10/30~11/14		11/11~11/25	
預算出貨期		6月初		6月中旬		7月初		7月中旬		7月尾		8月初		8月中旬		8月尾		9月中旬		9月尾		10月中旬		10月尾		11月初		11月中旬		11月尾	
物料狀態		籌備量	百分比	籌備量	百分比	籌備量	百分比	籌備量	百分比	籌備量	百分比	籌備量	百分比	籌備量	百分比	籌備量	百分比	籌備量	百分比	籌備量	百分比	籌備量	百分比	籌備量	百分比	籌備量	百分比	籌備量	百分比	籌備量	百分比
	鋁料狀態		0%		0%		0%		0%	OK	100%	OK	100%	OK	100%		0%		0%		0%		0%		0%		0%		0%		0%
	配件狀態		0%		0%		0%		0%	OK	100%	OK	100%	OK	100%		0%		0%		0%		0%		0%		0%		0%		0%
	加工圖狀態		0%		0%		0%		0%	OK	100%	OK	100%	OK	100%		0%		0%		0%		0%		0%		0%		0%		0%
生產狀態		完成量	百分比	完成量	百分比	完成量	百分比	完成量	百分比	完成量	百分比	完成量	百分比	完成量	百分比	完成量	百分比	完成量	百分比	完成量	百分比	完成量	百分比	完成量	百分比	完成量	百分比	完成量	百分比	完成量	百分比
	加工工序		0%		0%		0%		0%		0%		0%		0%		0%		0%		0%		0%		0%		0%		0%		0%
	組框工序		0%		0%		0%		0%		0%		0%		0%		0%		0%		0%		0%		0%		0%		0%		0%
	包裝工序		0%		0%		0%		0%		0%		0%		0%		0%		0%		0%		0%		0%		0%		0%		0%
	出貨工序		0%		0%		0%		0%		0%		0%		0%		0%		0%		0%		0%		0%		0%		0%		0%

說明：　1、MO*-A（代表趟門鋁通外框項目）；MO*-B（代表趟門外框項目）；MO*-C（代表趟門玉項目）；

EG-DWG1

美特鋁質 有限公司 MIDI Aluminium Fabricator Ltd.	工程號	J858	拆圖	Jack	2023-01-29
	地　盤	將軍澳　康城11期	復核		
名稱 趟門拆圖	顏　色		批准		

A-SD-01

版次C按趟门分类重新排序

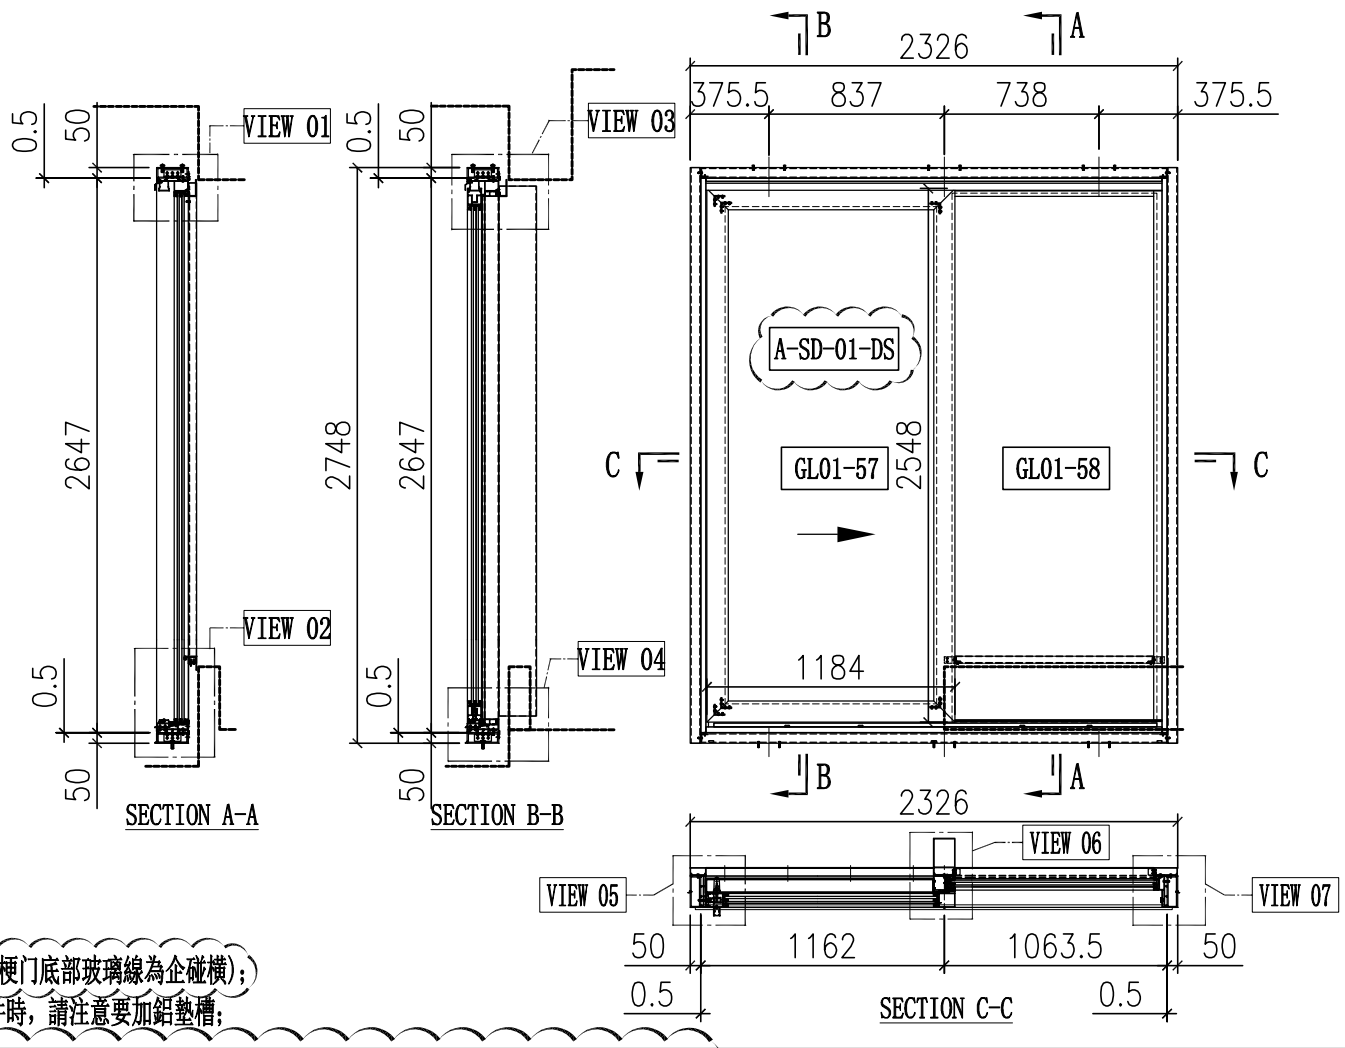

序号	玻璃编号	玻璃尺寸
1	GL01-57	1010x2374
2	GL01-58	978x2525

說明:

1、玻璃線為橫碰企(梗门底部玻璃線為企碰横);

2、安装絲吉利亞配件時，請注意要加鋁墊槽;

门内框用料表

序号	料号	名称	出荷	长度(mm)	支	加工说明	注明
21	X86334	趟门边框料	–	2647	1	X86334-SD01R-S	地盘安装
22	X86322	趟门边框料	–	2647	1	X86322-SD01L	地盘安装
23	X86332	趟门顶框料	–	2177	1	X86332-SD01LC-S	地盘安装
24	X86330	趟门底框料	–	2177	1	X86330-SD01LC-S	地盘安装
25	X86345	趟门企中梃	–	2557.5	1	X86345-SD01L-S	地盘安装
26	X86336	趟门生位扣盖	–	1086	2	X86336-SD01C	地盘安装
27	X86337	趟门边企锁扣料	–	2559	1	X86337-SD01A	地盘安装
28	X86326	SD平台横料	–	947.5	1	X86326-SD01C	地盘安装
29	X86335	SD平台横扣盖	–	947.5	1	X86335-SD01C	地盘安装
30	X86340	压板加工图	–	2530	1	X86340-SD01R	地盘安装
31	X86320	室内盖加工图	–	2530	1	X86320-SD01R	地盘安装
32	X86341	梗企扣	–	2258	1	X86341-SD01RA	地盘安装
33	X86321	室内企盖加工图	–	2293	1	X86321-SD01RA	地盘安装
34	X86339	压板加工图	–	2545	1	X86339-SD01A	地盘安装
35	X86342	室内盖加工图	–	2545	1	X86342-SD01A	地盘安装
36	L061	铝角25x25x3	–	30	2	L061-01	地盘安装
37	–	3mm厚铝板	–	–	1	J858-SD-AP01C	地盘安装
38	–	3mm厚铝板	–	–	1	J858-SD-AP02C	地盘安装
39	–	3mm厚铝板	–	–	1	J858-SD-AP02N	地盘安装
40	X86317	室内收口之字扣码	–	50	12	X86317-SD02	工厂组装
41	X86325	趟门道轨	–	2114	1	X86325-SD01C	工厂组装
42	X86331	底框料加工图	–	2114	1	X86331-SD01C	工厂组装
43	H42208	趟门角码35x50x4	–	30	2	H42208-01	工厂组装
44	–	加力铁(企向)	–	–	1	J858-SD-GS05	工厂组装
45	X86346	趟门梗横玻线	–	991	1	X86346-SD01C	工厂组装
46	X86346	趟门梗横玻线	–	947.5	1	X86346-SD02C	工厂组装
47	X86346	趟门梗企玻线	–	2516	2	X86346-SD03A	工厂组装

门玉用料表

序号	料号	名称	出荷	长度(mm)	支	加工说明	注明
67	X86329	趟门顶外盖料	–	2225	1	X86329-SD01C	地盘安装
68	–	趟门玉	–	–	1	A-SD-01-DS	地盘安装

加工细则

顶留		mm
底留		mm
企料底部开避位		mm
底横料防水巴锯去		mm
安装扣码		
安装扣码		
多点锁芯型号:		
手柄型号:		
限位撐型号:		
T窗最大的开度:		
窗玉搭位数:		

门内框配件	颜色	数量	备注
#8x1/2"平头钢牙	A4-70	8	滴水线
#8x1/2"平头钢牙	A4-70	8	铝背板
M5x15圓头机丝	A4-70	26	企料压板
M5x15圓头机丝	A4-70	8	基仔位横料
M5x25圓头机丝	A4-70	34	组趟门框
M5x10平头机丝	A4-70	9	门企锁扣料

门玉款	宽度(mm)	高度(mm)	只/幅	撐长
A-SD-01-DS	1184	2548	1	
大图版次		本图版	C	
		日期	23/01/29	
窗号	宽度(W)	高度(H)	数量	楼层
T1A-SD-B1	2326	2748	43	10F-60F
T2A-SD-B1	2326	2748	47	10F-65F
T3A-SD-B1	2326	2748	47	10F-65F
合计:			137	
图号	-			

门外框用料表

序号	料号	名称	出荷	长度(mm)	支	加工说明	注明
1	I711	150x50x5铝通	–	2748	1	I711-SD02R-S	地盘安装
2	I711	150x50x5铝通	–	2748	1	I711-SD01L-S	地盘安装
3	I711	150x50x5铝通	–	2326	1	I711-SD04LC-S	地盘安装
4	I711	150x50x5铝通	–	2326	1	I711-SD03LC-S	地盘安装
5	X86317	室内收口之字扣码	–	2326	2	X86317-SD01C	工厂组装
6	L107	趟门角码35x35x4	–	80	4	L107-01	工厂组装
7	L00155	墙边企身修口铝角	–	2748	2	L00155-01A	工厂组装
8	–	顶横通铁码	–	–	3	J858-SD-GS01	工厂组装

外框配件	颜色	数量	备注
M5x12平头机丝	A4-70	12	组外框

C

EG-DWG1

美特鋁質 有限公司 MIDI Aluminium Fabricator Ltd.		工程號	J858	拆圖	Jack	2023-01-29
		地　盤	將軍澳　康城11期	復核		
名稱	趟門拆圖	顏　色		批准		

A-SD-02

版次C按趟门分类重新排序

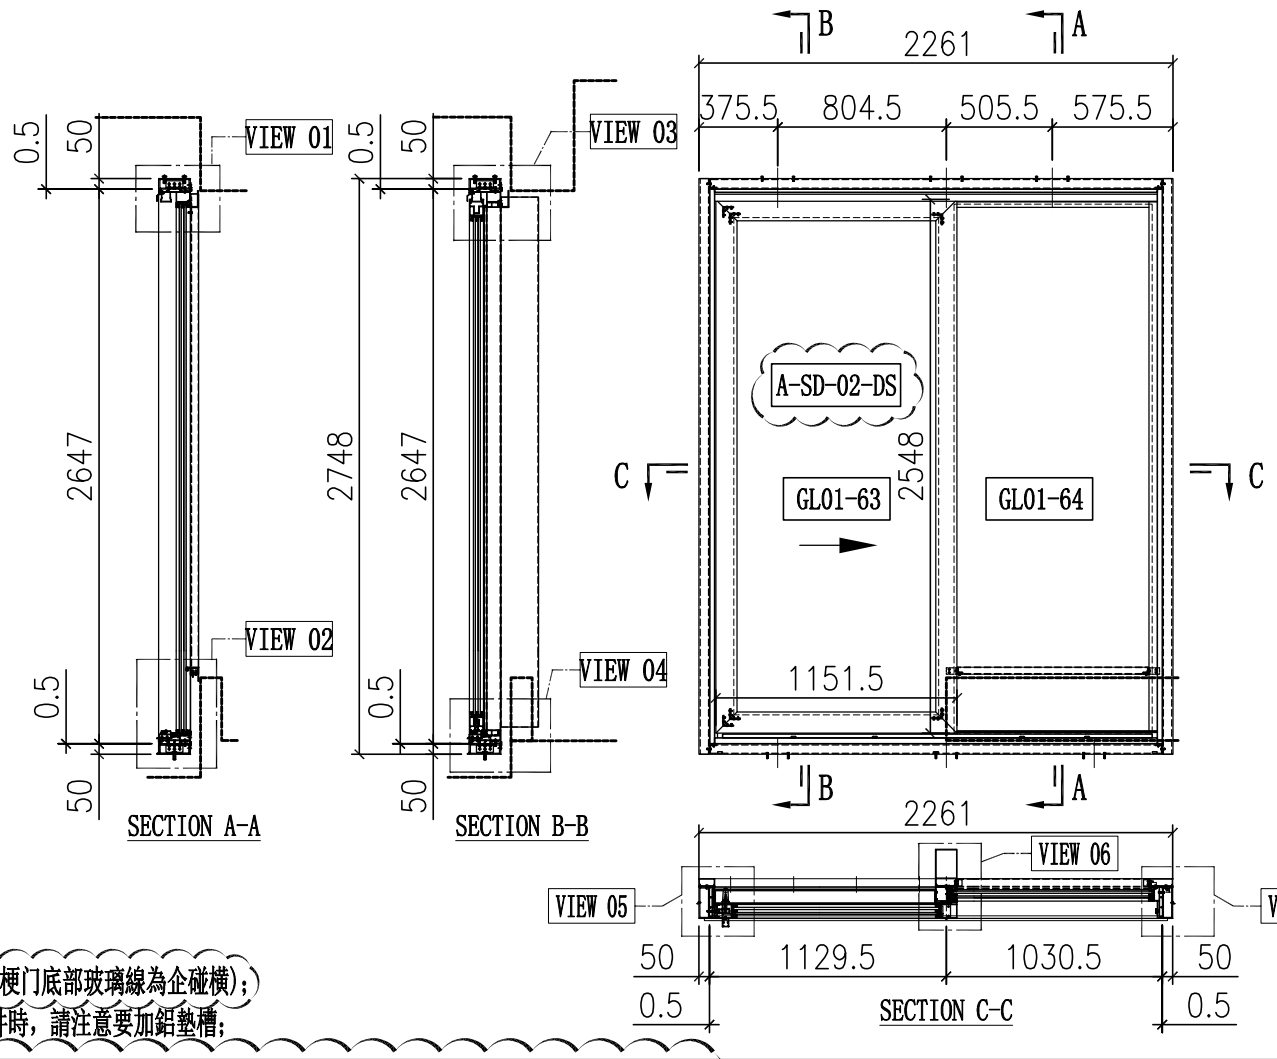

序号	玻璃编号	玻璃尺寸
1	GL01-63	977.5x2374
2	GL01-64	945.5x2525

說明:
1、玻璃線為橫碰企(梗门底部玻璃線為企碰橫);
2、安装絲吉利亞配件時，請注意要加鋁墊槽;

门内框用料表

序号	料号	名称	出荷	长度(mm)	支	加工说明	注明
21	X86334	趟门边框料	–	2647	1	X86334-SD01R-S	地盘安装
22	X86322	趟门边框料	–	2647	1	X86322-SD01L	地盘安装
23	X86332	趟门顶框料	–	2112	1	X86332-SD01LA-S	地盘安装
24	X86330	趟门底框料	–	2112	1	X86330-SD01LA-S	地盘安装
25	X86345	趟门企中梃	–	2557.5	1	X86345-SD01L-S	地盘安装
26	X86336	趟门生位扣盖	–	1053.5	2	X86336-SD01A	地盘安装
27	X86337	趟门边企锁扣料	–	2559	1	X86337-SD01A	地盘安装
28	X86326	SD平台横料	–	915	1	X86326-SD01A	地盘安装
29	X86335	SD平台横扣盖	–	915	1	X86335-SD01A	地盘安装
30	X86340	压板加工图	–	2530	1	X86340-SD01R	地盘安装
31	X86320	室内盖加工图	–	2530	1	X86320-SD01R	地盘安装
32	X86341	梗企扣	–	2258	1	X86341-SD01RA	地盘安装
33	X86321	室内企盖加工图	–	2293	1	X86321-SD01RA	地盘安装
34	X86339	压板加工图	–	2545	1	X86339-SD01A	地盘安装
35	X86342	室内盖加工图	–	2545	1	X86342-SD01A	地盘安装
36	L061	铝角25x25x3	–	30	2	L061-01	地盘安装
37	–	3mm厚铝板	–	–	1	J858-SD-AP01A	地盘安装
38	–	3mm厚铝板	–	–	1	J858-SD-AP02A	地盘安装
39	–	3mm厚铝板	–	–	1	J858-SD-AP02L	地盘安装
40	X86317	室内收口之字扣码	–	50	12	X86317-SD02	工厂组装
41	X86325	趟门道轨	–	2049	1	X86325-SD01A	工厂组装
42	X86331	底框料加工图	–	2049	1	X86331-SD01A	工厂组装
43	H42208	趟门角码35x50x4	–	30	2	H42208-01	工厂组装
44	–	加力铁(企向)	–	–	1	J858-SD-GS05	工厂组装
45	X86346	趟门梗横玻线	–	958.5	1	X86346-SD01A	工厂组装
46	X86346	趟门梗横玻线	–	915	1	X86346-SD02A	工厂组装
47	X86346	趟门梗企玻线	–	2516	2	X86346-SD03A	工厂组装

门玉用料表

序号	料号	名称	出荷	长度(mm)	支	加工说明	注明
67	X86329	趟门顶外盖料	–	2160	1	X86329-SD01A	地盘安装
68	–	趟门玉	–	–	1	A-SD-02-DS	地盘安装

加工细则

顶留		mm
底留		mm
企料底部开避位		mm
底横料防水巴锯去		mm
安装扣码		
安装扣码		
多点锁芯型号:		
手柄型号:		
限位撐型号:		
T窗最大的开度:		
窗玉搭位数:		

门玉款	宽度(mm)	高度(mm)	只/幅	撐长
A-SD-02-DS	1151.5	2548	1	
大图版次		本图版	C	
		日期	23/01/29	
窗号	宽度(W)	高度(H)	数量	楼层
T1A-SD-C1	2261	2748	43	10F-60F
T1B-SD-B1	2261	2748	43	10F-60F
T2A-SD-C1	2261	2748	47	10F-65F
T2B-SD-B1	2261	2748	47	10F-65F
T3A-SD-C1	2261	2748	47	10F-65F
T3B-SD-B1	2261	2748	47	10F-65F
合计:			274	
图号	-			

门内框配件	颜色	数量	备注
#8x1/2"平头钢牙	A4-70	8	滴水线
#8x1/2"平头钢牙	A4-70	8	铝背板
M5x15圆头机丝	A4-70	26	企料压板
M5x15圆头机丝	A4-70	8	基仔位横料
M5x25圆头机丝	A4-70	34	组趟门框
M5x10平头机丝	A4-70	9	门企锁扣料

门外框用料表

序号	料号	名称	出荷	长度(mm)	支	加工说明	注明
1	I711	150x50x5铝通	–	2748	1	I711-SD02R-S	地盘安装
2	I711	150x50x5铝通	–	2748	1	I711-SD01L-S	地盘安装
3	I711	150x50x5铝通	–	2261	1	I711-SD04LA-S	地盘安装
4	I711	150x50x5铝通	–	2261	1	I711-SD03LA-S	地盘安装
5	X86317	室内收口之字扣码	–	2261	2	X86317-SD01A	工厂组装
6	L107	趟门角码35x35x4	–	80	4	L107-01	工厂组装
7	L00155	墙边企身修口铝角	–	2748	2	L00155-01A	工厂组装
8	–	顶横通铁码	–	–	3	J858-SD-GS01	工厂组装

外框配件	颜色	数量	备注
M5x12平头机丝	A4-70	12	组外框

C

EG-DWG1

美特鋁質 有限公司 MIDI Aluminium Fabricator Ltd.		工程號	J858	拆圖	Jack	2023-01-29
		地　盤	將軍澳　康城11期	復核		
名稱	趟門拆圖	顏　色		批准		

A-SD-03

版次C按趟门分类重新排序

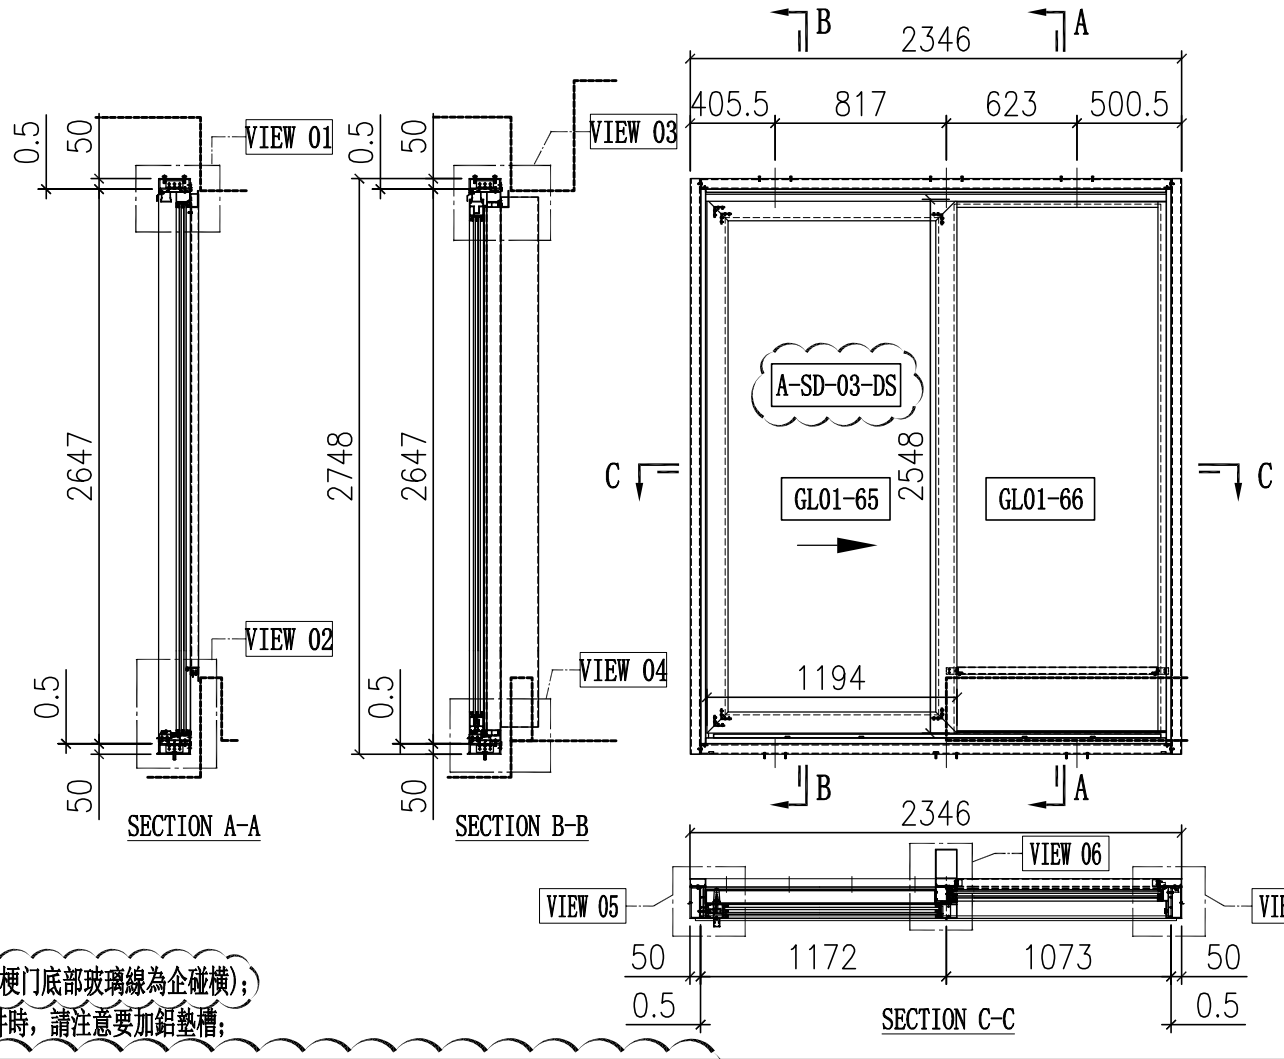

序号	玻璃编号	玻璃尺寸
1	GL01-65	1020x2374
2	GL01-66	988x2525

說明:

1、玻璃線為橫碰企(梗门底部玻璃線為企碰横);

2、安装絲吉利亞配件時，請注意要加鋁墊槽;

门内框用料表

序号	料号	名称	出荷	长度(mm)	支	加工说明	注明
21	X86334	趟门边框料	–	2647	1	X86334-SD01R-S	地盘安装
22	X86322	趟门边框料	–	2647	1	X86322-SD01L	地盘安装
23	X86332	趟门顶框料	–	2197	1	X86332-SD01LE-S	地盘安装
24	X86330	趟门底框料	–	2197	1	X86330-SD01LE-S	地盘安装
25	X86345	趟门企中梃	–	2557.5	1	X86345-SD01L-S	地盘安装
26	X86336	趟门生位扣盖	–	1096	2	X86336-SD01E	地盘安装
27	X86337	趟门边企锁扣料	–	2559	1	X86337-SD01A	地盘安装
28	X86326	SD平台横料	–	957.5	1	X86326-SD01E	地盘安装
29	X86335	SD平台横扣盖	–	957.5	1	X86335-SD01E	地盘安装
30	X86340	压板加工图	–	2530	1	X86340-SD01R	地盘安装
31	X86320	室内盖加工图	–	2530	1	X86320-SD01R	地盘安装
32	X86341	梗企扣	–	2258	1	X86341-SD01RA	地盘安装
33	X86321	室内企盖加工图	–	2293	1	X86321-SD01RA	地盘安装
34	X86339	压板加工图	–	2545	1	X86339-SD01A	地盘安装
35	X86342	室内盖加工图	–	2545	1	X86342-SD01A	地盘安装
36	L061	铝角25x25x3	–	30	2	L061-01	地盘安装
37	–	3mm厚铝板	–	–	1	J858-SD-AP01E	地盘安装
38	–	3mm厚铝板	–	–	1	J858-SD-AP02E	地盘安装
39	–	3mm厚铝板	–	–	1	J858-SD-AP02Q	地盘安装
40	X86317	室内收口之字扣码	–	50	12	X86317-SD02	工厂组装
41	X86325	趟门道轨	–	2134	1	X86325-SD01E	工厂组装
42	X86331	底框料加工图	–	2134	1	X86331-SD01E	工厂组装
43	H42208	趟门角码35x50x4	–	30	2	H42208-01	工厂组装
44	–	加力铁(企向)	–	–	1	J858-SD-GS05	工厂组装
45	X86346	趟门梗横玻线	–	1001	1	X86346-SD01E	工厂组装
46	X86346	趟门梗横玻线	–	957.5	1	X86346-SD02E	工厂组装
47	X86346	趟门梗企玻线	–	2516	2	X86346-SD03A	工厂组装

门玉用料表

序号	料号	名称	出荷	长度(mm)	支	加工说明	注明
67	X86329	趟门顶外盖料	–	2245	1	X86329-SD01E	地盘安装
68	–	趟门玉	–	–	1	A-SD-03-DS	地盘安装

加工细则

顶留		mm
底留		mm
企料底部开避位		mm
底横料防水巴锯去		mm
安装扣码		
安装扣码		
多点锁芯型号:		
手柄型号:		
限位撑型号:		
T窗最大的开度:		
窗玉搭位数:		

门内框配件	颜色	数量	备注
#8x1/2"平头钢牙	A4-70	8	滴水线
#8x1/2"平头钢牙	A4-70	8	铝背板
M5x15圆头机丝	A4-70	26	企料压板
M5x15圆头机丝	A4-70	8	基仔位横料
M5x25圆头机丝	A4-70	34	组趟门框
M5x10平头机丝	A4-70	9	门企锁扣料

门玉款	宽度(mm)	高度(mm)	只/幅	撑长
A-SD-03-DS	1194	2548	1	
大图版次		本图版	C	
		日期	23/01/29	
窗号	宽度(W)	高度(H)	数量	楼层
T1B-SD-D1	2346	2748	43	10F-60F
T2B-SD-D1	2346	2748	47	10F-65F
T3B-SD-D1	2346	2748	47	10F-65F
合计:			137	
图号	-			

门外框用料表

序号	料号	名称	出荷	长度(mm)	支	加工说明	注明
1	I711	150x50x5铝通	–	2748	1	I711-SD02R-S	地盘安装
2	I711	150x50x5铝通	–	2748	1	I711-SD01L-S	地盘安装
3	I711	150x50x5铝通	–	2346	1	I711-SD04LE-S	地盘安装
4	I711	150x50x5铝通	–	2346	1	I711-SD03LE-S	地盘安装
5	X86317	室内收口之字扣码	–	2346	2	X86317-SD01E	工厂组装
6	L107	趟门角码35x35x4	–	80	4	L107-01	工厂组装
7	L00155	墙边企身修口铝角	–	2748	2	L00155-01A	工厂组装
8	–	顶横通铁码	–	–	3	J858-SD-GS01	工厂组装

外框配件	颜色	数量	备注
M5x12平头机丝	A4-70	12	组外框

C

EG-DWG1

美特鋁質 有限公司 MIDI Aluminium Fabricator Ltd.		工程號	J858	拆圖	Jack	2023-01-29
		地　盤	將軍澳　康城11期	復核		
名稱	趟門拆圖	顏　色		批准		

A-SD-04

版次C按趟门分类重新排序

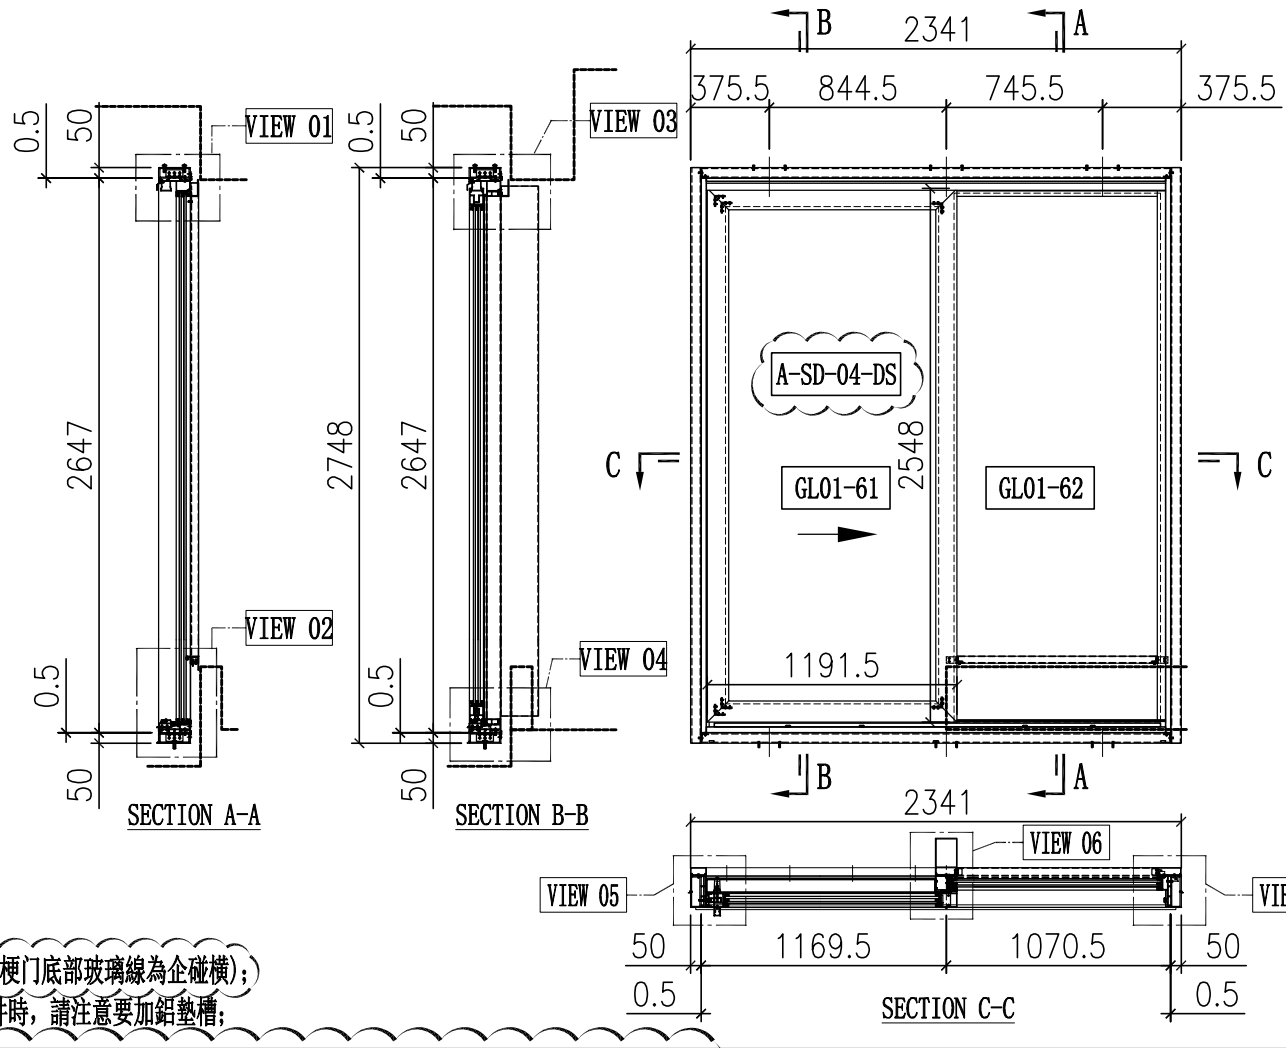

序号	玻璃编号	玻璃尺寸
1	GL01-61	1017.5x2374
2	GL01-62	985.5x2525

說明:

1、玻璃線為橫碰企(梗门底部玻璃線為企碰横);

2、安装絲吉利亞配件時，請注意要加鋁墊槽;

门内框用料表

序号	料号	名称	出荷	长度(mm)	支	加工说明	注明
21	X86334	趟门边框料	–	2647	1	X86334-SD01R-S	地盘安装
22	X86322	趟门边框料	–	2647	1	X86322-SD01L	地盘安装
23	X86332	趟门顶框料	–	2192	1	X86332-SD01LD-S	地盘安装
24	X86330	趟门底框料	–	2192	1	X86330-SD01LD-S	地盘安装
25	X86345	趟门企中梃	–	2557.5	1	X86345-SD01L-S	地盘安装
26	X86336	趟门生位扣盖	–	1093.5	2	X86336-SD01D	地盘安装
27	X86337	趟门边企锁扣料	–	2559	1	X86337-SD01A	地盘安装
28	X86326	SD平台横料	–	955	1	X86326-SD01D	地盘安装
29	X86335	SD平台横扣盖	–	955	1	X86335-SD01D	地盘安装
30	X86340	压板加工图	–	2530	1	X86340-SD01R	地盘安装
31	X86320	室内盖加工图	–	2530	1	X86320-SD01R	地盘安装
32	X86341	梗企扣	–	2258	1	X86341-SD01RA	地盘安装
33	X86321	室内企盖加工图	–	2293	1	X86321-SD01RA	地盘安装
34	X86339	压板加工图	–	2545	1	X86339-SD01A	地盘安装
35	X86342	室内盖加工图	–	2545	1	X86342-SD01A	地盘安装
36	L061	铝角25x25x3	–	30	2	L061-01	地盘安装
37	–	3mm厚铝板	–	–	1	J858-SD-AP01D	地盘安装
38	–	3mm厚铝板	–	–	1	J858-SD-AP02D	地盘安装
39	–	3mm厚铝板	–	–	1	J858-SD-AP02P	地盘安装
40	X86317	室内收口之字扣码	–	50	12	X86317-SD02	工厂组装
41	X86325	趟门道轨	–	2129	1	X86325-SD01D	工厂组装
42	X86331	底框料加工图	–	2129	1	X86331-SD01H	工厂组装
43	H42208	趟门角码35x50x4	–	30	2	H42208-01	工厂组装
44	–	加力铁(企向)	–	–	1	J858-SD-GS05	工厂组装
45	X86346	趟门梗横玻线	–	998.5	1	X86346-SD01D	工厂组装
46	X86346	趟门梗横玻线	–	955	1	X86346-SD02D	工厂组装
47	X86346	趟门梗企玻线	–	2516	2	X86346-SD03A	工厂组装

门玉用料表

序号	料号	名称	出荷	长度(mm)	支	加工说明	注明
67	X86329	趟门顶外盖料	–	2240	1	X86329-SD01D	地盘安装
68	–	趟门玉	–	–	1	A-SD-04-DS	地盘安装

加工细则

顶留		mm
底留		mm
企料底部开避位		mm
底横料防水巴锯去		mm
安装扣码		
安装扣码		
多点锁芯型号:		
手柄型号:		
限位撐型号:		
T窗最大的开度:		
窗玉搭位数:		

门内框配件	颜色	数量	备注
#8x1/2"平头钢牙	A4-70	8	滴水线
#8x1/2"平头钢牙	A4-70	8	铝背板
M5x15圓头机丝	A4-70	26	企料压板
M5x15圓头机丝	A4-70	8	基仔位横料
M5x25圓头机丝	A4-70	34	组趟门框
M5x10平头机丝	A4-70	9	门企锁扣料

门玉款	宽度(mm)	高度(mm)	只/幅	撐长
A-SD-04-DS	1191.5	2548	1	
大图版次		本图版	C	
		日期	23/01/29	
窗号	宽度(W)	高度(H)	数量	楼层
T1A-SD-G1	2341	2748	43	10F-60F
T1B-SD-E1	2341	2748	43	10F-60F
T2A-SD-E1	2341	2748	47	10F-65F
T2A-SD-G1	2341	2748	47	10F-65F
T2B-SD-E1	2341	2748	47	10F-65F
T3A-SD-E1	2341	2748	47	10F-65F
T3A-SD-G1	2341	2748	47	10F-65F
T3B-SD-E1	2341	2748	47	10F-65F
合计:			368	
图号	-			

门外框用料表

序号	料号	名称	出荷	长度(mm)	支	加工说明	注明
1	I711	150x50x5铝通	–	2748	1	I711-SD02R-S	地盘安装
2	I711	150x50x5铝通	–	2748	1	I711-SD01L-S	地盘安装
3	I711	150x50x5铝通	–	2341	1	I711-SD04LD-S	地盘安装
4	I711	150x50x5铝通	–	2341	1	I711-SD03LD-S	地盘安装
5	X86317	室内收口之字扣码	–	2341	2	X86317-SD01D	工厂组装
6	L107	趟门角码35x35x4	–	80	4	L107-01	工厂组装
7	L00155	墙边企身修口铝角	–	2748	2	L00155-01A	工厂组装
8	–	顶横通铁码	–	–	3	J858-SD-GS01	工厂组装

外框配件	颜色	数量	备注
M5x12平头机丝	A4-70	12	组外框

C

EG-DWG1

美特鋁質 有限公司 MIDI Aluminium Fabricator Ltd.		工程號	J858	拆圖	Jack	2022-10-14
		地　盤	將軍澳　康城11期	復核		
名稱	趟門拆圖	顏　色		批准		

A-SD-04a

版次C按趟门分类重新排序

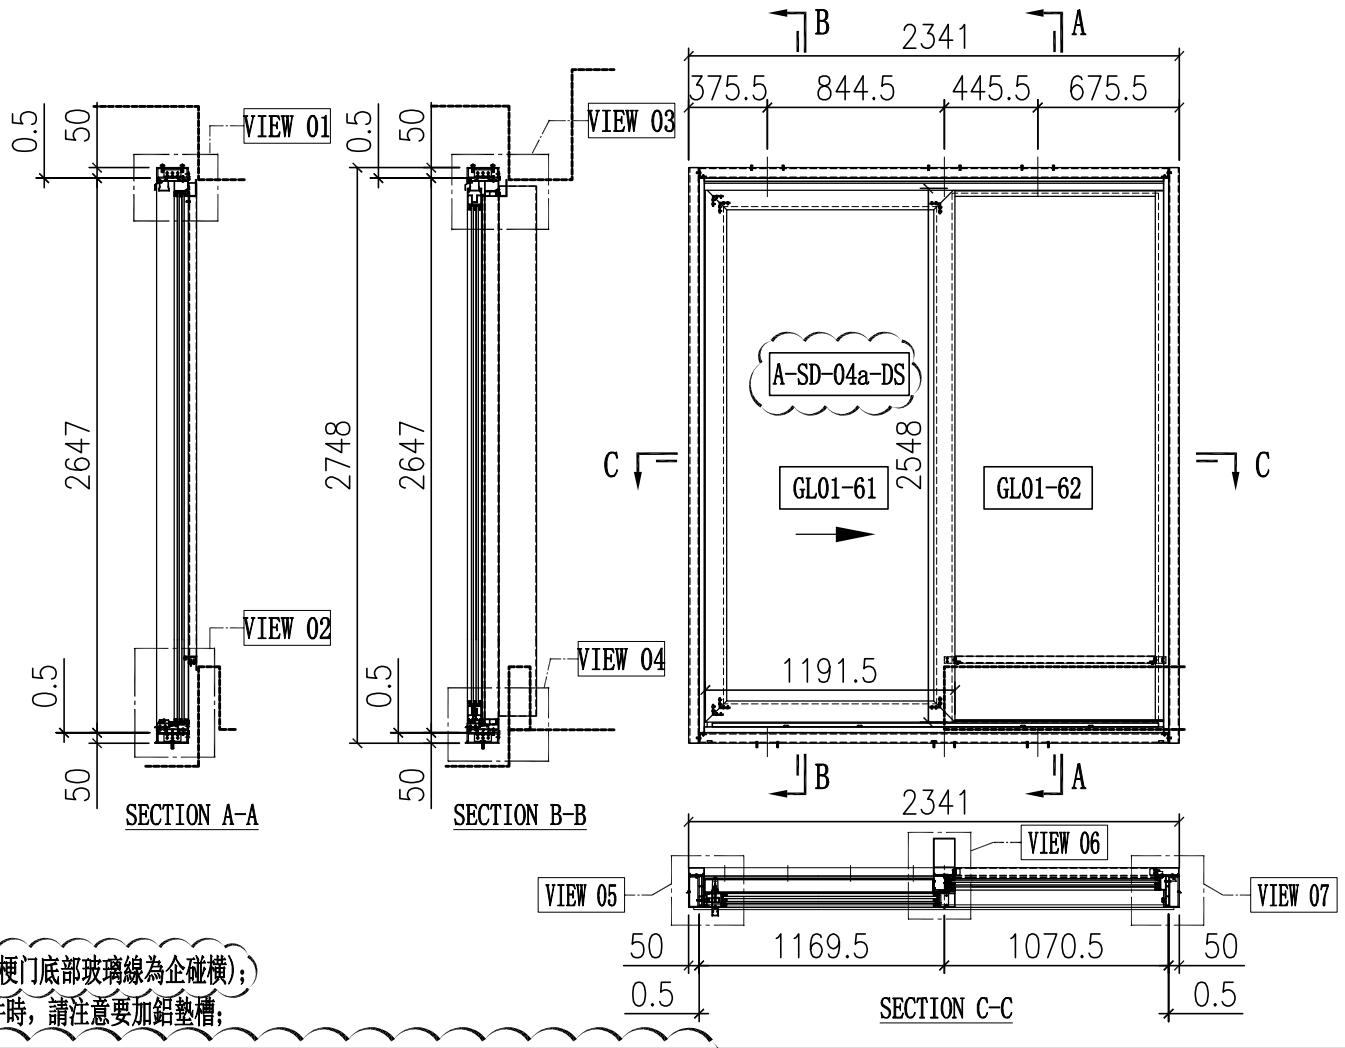

序号	玻璃编号	玻璃尺寸
1	GL01-61	1017.5x2374
2	GL01-62	985.5x2525

說明:
1、玻璃線為橫碰企(梗门底部玻璃線為企碰横);
2、安装絲吉利亞配件時，請注意要加鋁墊槽;

门内框用料表

序号	料号	名称	出荷	长度(mm)	支	加工说明	注明
21	X86334	趟门边框料	–	2647	1	X86334-SD01R-S	地盘安装
22	X86322	趟门边框料	–	2647	1	X86322-SD01L	地盘安装
23	X86332	趟门顶框料	–	2192	1	X86332-SD01LD-S	地盘安装
24	X86330	趟门底框料	–	2192	1	X86330-SD01LD-S	地盘安装
25	X86345	趟门企中梃	–	2557.5	1	X86345-SD01L-S	地盘安装
26	X86336	趟门生位扣盖	–	1093.5	2	X86336-SD01D	地盘安装
27	X86337	趟门边企锁扣料	–	2559	1	X86337-SD01A	地盘安装
28	X86326	SD平台横料	–	955	1	X86326-SD01D	地盘安装
29	X86335	SD平台横扣盖	–	955	1	X86335-SD01D	地盘安装
30	X86340	压板加工图	–	2530	1	X86340-SD01R	地盘安装
31	X86320	室内盖加工图	–	2530	1	X86320-SD01R	地盘安装
32	X86341	梗企扣	–	2258	1	X86341-SD01RA	地盘安装
33	X86321	室内企盖加工图	–	2293	1	X86321-SD01RA	地盘安装
34	X86339	压板加工图	–	2545	1	X86339-SD01A	地盘安装
35	X86342	室内盖加工图	–	2545	1	X86342-SD01A	地盘安装
36	L061	铝角25x25x3	–	30	2	L061-01	地盘安装
37	–	3mm厚铝板	–	–	1	J858-SD-AP01D	地盘安装
38	–	3mm厚铝板	–	–	1	J858-SD-AP02D	地盘安装
39	–	3mm厚铝板	–	–	1	J858-SD-AP02P	地盘安装
40	X86317	室内收口之字扣码	–	50	12	X86317-SD02	工厂组装
41	X86325	趟门道轨	–	2129	1	X86325-SD01D	工厂组装
42	X86331	底框料加工图	–	2129	1	X86331-SD01H	工厂组装
43	H42208	趟门角码35x50x4	–	30	2	H42208-01	工厂组装
44	–	加力铁(企向)	–	–	1	J858-SD-GS05	工厂组装
45	X86346	趟门梗横玻线	–	998.5	1	X86346-SD01D	工厂组装
46	X86346	趟门梗横玻线	–	955	1	X86346-SD02D	工厂组装
47	X86346	趟门梗企玻线	–	2516	2	X86346-SD03A	工厂组装

门玉用料表

序号	料号	名称	出荷	长度(mm)	支	加工说明	注明
67	X86329	趟门顶外盖料	–	2240	1	X86329-SD01D	地盘安装
68	–	趟门玉	–	–	1	A-SD-04a-DS	地盘安装

加工细则

顶留		mm
底留		mm
企料底部开避位		mm
底横料防水巴锯去		mm
安装扣码		
安装扣码		
多点锁芯型号:		
手柄型号:		
限位撑型号:		
T窗最大的开度:		
窗玉搭位数:		

门内框配件	颜色	数量	备注
#8x1/2"平头钢牙	A4-70	8	滴水线
#8x1/2"平头钢牙	A4-70	8	铝背板
M5x15圆头机丝	A4-70	26	企料压板
M5x15圆头机丝	A4-70	8	基仔位横料
M5x25圆头机丝	A4-70	34	组趟门框
M5x10平头机丝	A4-70	9	门企锁扣料

门玉款	宽度(mm)	高度(mm)	只/幅	撑长
A-SD-04a-DS	1191.5	2548	1	
大图版次		本图版	C	
		日期	23/01/29	
窗号	宽度(W)	高度(H)	数量	楼层
T1B-SD-A1	2341	2748	43	10F-60F
T2B-SD-A1	2341	2748	47	10F-65F
T3B-SD-A1	2341	2748	47	10F-65F
合计:			137	
图号	-			

门外框用料表

序号	料号	名称	出荷	长度(mm)	支	加工说明	注明
1	I711	150x50x5铝通	–	2748	1	I711-SD02R-S	地盘安装
2	I711	150x50x5铝通	–	2748	1	I711-SD01L-S	地盘安装
3	I711	150x50x5铝通	–	2341	1	I711-SD04LH-S	地盘安装
4	I711	150x50x5铝通	–	2341	1	I711-SD03LH-S	地盘安装
5	X86317	室内收口之字扣码	–	2341	2	X86317-SD01D	工厂组装
6	L107	趟门角码35x35x4	–	80	4	L107-01	工厂组装
7	L00155	墙边企身修口铝角	–	2748	2	L00155-01A	工厂组装
8	–	顶横通铁码	–	–	3	J858-SD-GS01	工厂组装

外框配件	颜色	数量	备注
M5x12平头机丝	A4-70	12	组外框

C

EG-DWG1

美特鋁質 有限公司 MIDI Aluminium Fabricator Ltd.		工程號	J858	拆圖	Jack	2023-01-12
		地　盤	將軍澳　康城11期	復核		
名稱	趟門拆圖	顏　色		批准		

A-SD-05

版次C按趟门分类重新排序
版次D玻璃线工厂组装

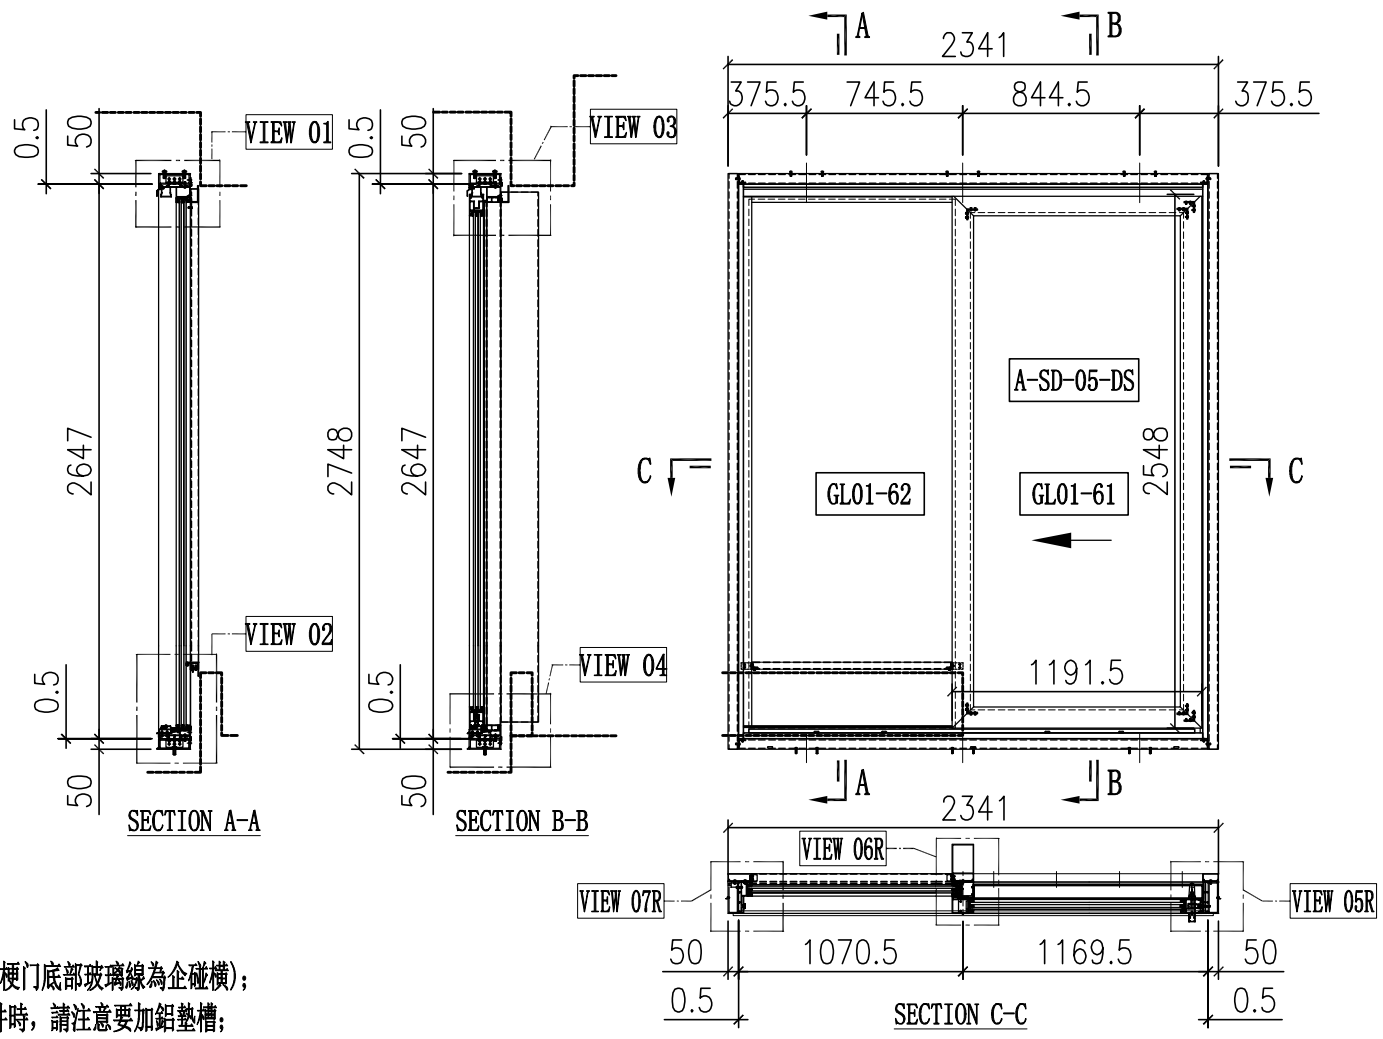

序号	玻璃编号	玻璃尺寸
1	GL01-61	1017.5x2374
2	GL01-62	985.5x2525

說明:
1、玻璃線為橫碰企(梗门底部玻璃線為企碰橫);
2、安装絲吉利亞配件時，請注意要加鋁墊槽;

门内框用料表

序号	料号	名称	出荷	长度(mm)	支	加工说明	注明
21	X86334	趟门边框料	—	2647	1	X86334-SD01L-S	地盘安装
22	X86322	趟门边框料	直口	2647	1	X86322-SD01R	地盘安装
23	X86332	趟门顶框料	—	2192	1	X86332-SD01RD-S	地盘安装
24	X86330	趟门底框料	—	2192	1	X86330-SD01RD-S	地盘安装
25	X86345	趟门企中梃	—	2557.5	1	X86345-SD01R-S	地盘安装
26	X86336	趟门生位扣盖	—	1093.5	2	X86336-SD01D	地盘安装
27	X86337	趟门边企锁扣料	—	2559	1	X86337-SD01A	地盘安装
28	X86326	SD平台横料	—	955	1	X86326-SD01D	地盘安装
29	X86335	SD平台横扣盖	—	955	1	X86335-SD01D	地盘安装
30	X86340	压板加工图	—	2530	1	X86340-SD01L	地盘安装
31	X86320	室内盖加工图	直口	2530	1	X86320-SD01L	地盘安装
32	X86341	梗企扣	—	2258	1	X86341-SD01LA	地盘安装
33	X86321	室内企盖加工图	直口	2293	1	X86321-SD01LA	地盘安装
34	X86339	压板加工图	—	2545	1	X86339-SD01A	地盘安装
35	X86342	室内盖加工图	—	2545	1	X86342-SD01A	地盘安装
36	L061	铝角25x25x3	—	30	2	L061-01	地盘安装
37	—	3mm厚铝板	—	954.5	1	J858-SD-AP01D	地盘安装
38	—	3mm厚铝板	—	954.5	1	J858-SD-AP02D	地盘安装
39	—	3mm厚铝板	—	1093.5	1	J858-SD-AP02P	地盘安装
40	X86317	室内收口之字扣码	直口	50	12	X86317-SD02	工厂组装
41	X86325	趟门道轨	—	2129	1	X86325-SD01D	工厂组装
42	X86331	底框料加工图	—	2129	1	X86331-SD01D	工厂组装
43	H42208	趟门角码35x50x4	—	30	2	H42208-01	工厂组装
44	—	加力铁(企向)	—	2484	1	J858-SD-GS05	工厂组装
45	X86346	趟门梗横玻线	—	998.5	1	X86346-SD01D	工厂组装
46	X86346	趟门梗横玻线	—	955	1	X86346-SD02D	工厂组装
47	X86346	趟门梗企玻线	—	2516	2	X86346-SD03A	工厂组装

门玉用料表

序号	料号	名称	出荷	长度(mm)	支	加工说明	注明
67	X86329	趟门顶外盖料	—	2240	1	X86329-SD01D	地盘安装
68	—	趟门玉框	框架	—	1	A-SD-05-DS	地盘安装

加工细则

顶留		mm
底留		mm
企料底部开避位		mm
底横料防水巴锯去		mm
安装扣码		
安装扣码		
多点锁芯型号:		
手柄型号:		
限位撐型号:		
T窗最大的开度:		
窗玉搭位数:		

内门框配件	颜色	数量	备注
#8x1/2"平头钢牙	A4-70	8	滴水线
#8x1/2"平头钢牙	A4-70	8	铝背板
M5x15圓头机丝	A4-70	26	企料压板
M5x15圓头机丝	A4-70	8	基仔位横料
M5x25圓头机丝	A4-70	34	组趟门框
M5x10平头机丝	A4-70	9	门企锁扣料

门玉款	宽度(mm)	高度(mm)	只/幅	撐长
A-SD-05-DS	1191.5	2548	1	
大图版次		本图版	D	
		日期	23/02/06	
窗号	宽度(W)	高度(H)	数量	楼层
T1A-SD-F1	2341	2748	43	10F-60F
T1B-SD-F1	2341	2748	43	10F-60F
T2A-SD-D1	2341	2748	47	10F-65F
T2A-SD-F1	2341	2748	47	10F-65F
T2B-SD-F1	2341	2748	47	10F-65F
T3A-SD-D1	2341	2748	47	10F-65F
T3A-SD-F1	2341	2748	47	10F-65F
T3B-SD-F1	2341	2748	47	10F-65F
合计:			368	
图号	-			

门外框用料表

序号	料号	名称	出荷	长度(mm)	支	加工说明	注明
1	I711	150x50x5铝通	—	2748	1	I711-SD02L-S	地盘安装
2	I711	150x50x5铝通	—	2748	1	I711-SD01R-S	地盘安装
3	I711	150x50x5铝通	—	2241	1	I711-SD04RD-S	地盘安装
4	I711	150x50x5铝通	—	2241	1	I711-SD03RD-S	地盘安装
5	X86317	室内收口之字扣码	直口	2341	2	X86317-SD01D	工厂组装
6	L107	趟门角码35x35x4	—	80	4	L107-01	工厂组装
7	L00155	墙边企身修口铝角	—	2748	2	L00155-01A	工厂组装
8	—	顶横通铁码	—	—	3	J858-SD-GS01	工厂组装

外框配件	颜色	数量	备注
M5x12平头机丝	A4-70	12	组外框

D

EG-DWG1

美特鋁質 有限公司 MIDI Aluminium Fabricator Ltd.		工程號	J858	拆圖	Jack	2022-10-14
		地　盤	將軍澳　康城11期	復核		
名稱	趟門拆圖	顏　色		批准		

A-SD-05a

版次C按趟门分类重新排序

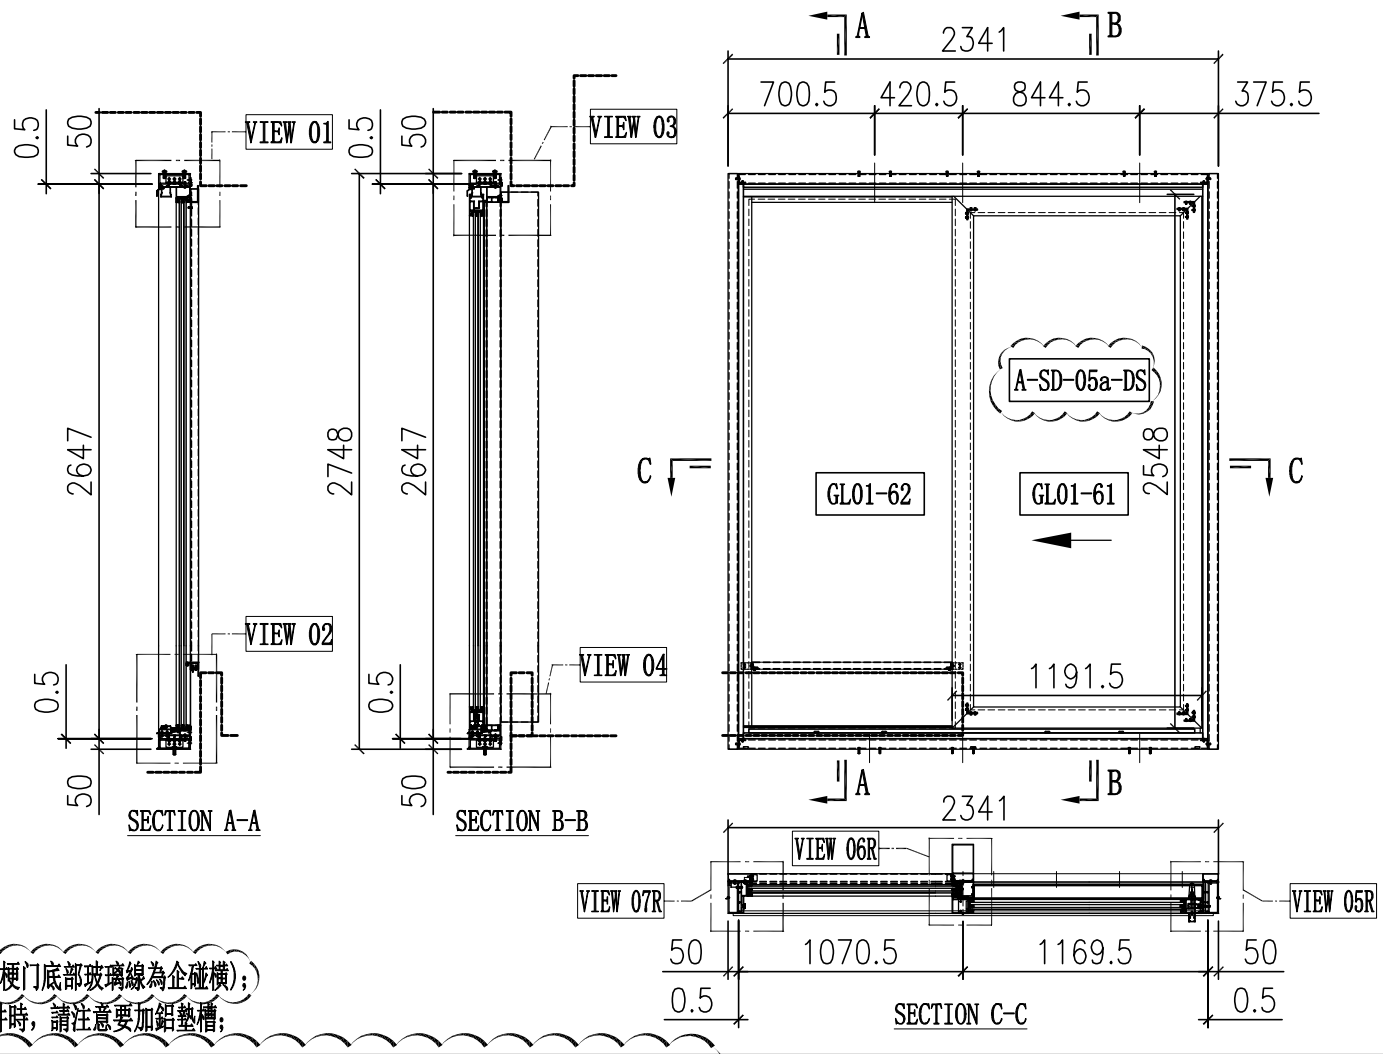

序号	玻璃编号	玻璃尺寸
1	GL01-61	1017.5x2374
2	GL01-62	985.5x2525

說明:
1、玻璃線為橫碰企(梗门底部玻璃線為企碰横);
2、安装絲吉利亞配件時，請注意要加鋁墊槽;

门内框用料表

序号	料号	名称	出荷	长度(mm)	支	加工说明	注明
21	X86334	趟门边框料	–	2647	1	X86334-SD01L-S	地盘安装
22	X86322	趟门边框料	–	2647	1	X86322-SD01R	地盘安装
23	X86332	趟门顶框料	–	2192	1	X86332-SD01RD-S	地盘安装
24	X86330	趟门底框料	–	2192	1	X86330-SD01RD-S	地盘安装
25	X86345	趟门企中梃	–	2557.5	1	X86345-SD01R-S	地盘安装
26	X86336	趟门生位扣盖	–	1093.5	2	X86336-SD01D	地盘安装
27	X86337	趟门边企锁扣料	–	2559	1	X86337-SD01A	地盘安装
28	X86326	SD平台横料	–	955	1	X86326-SD01D	地盘安装
29	X86335	SD平台横扣盖	–	955	1	X86335-SD01D	地盘安装
30	X86340	压板加工图	–	2530	1	X86340-SD01L	地盘安装
31	X86320	室内盖加工图	–	2530	1	X86320-SD01L	地盘安装
32	X86341	梗企扣	–	2258	1	X86341-SD01LA	地盘安装
33	X86321	室内企盖加工图	–	2293	1	X86321-SD01LA	地盘安装
34	X86339	压板加工图	–	2545	1	X86339-SD01A	地盘安装
35	X86342	室内盖加工图	–	2545	1	X86342-SD01A	地盘安装
36	L061	铝角25x25x3	–	30	2	L061-01	地盘安装
37	–	3mm厚铝板	–	–	1	J858-SD-AP01D	地盘安装
38	–	3mm厚铝板	–	–	1	J858-SD-AP02D	地盘安装
39	–	3mm厚铝板	–	–	1	J858-SD-AP02P	地盘安装
40	X86317	室内收口之字扣码	–	50	12	X86317-SD02	工厂组装
41	X86325	趟门道轨	–	2129	1	X86325-SD01D	工厂组装
42	X86331	底框料加工图	–	2129	1	X86331-SD01D	工厂组装
43	H42208	趟门角码35x50x4	–	30	2	H42208-01	工厂组装
44	–	加力铁(企向)	–	–	1	J858-SD-GS05	工厂组装
45	X86346	趟门梗横玻线	–	998.5	1	X86346-SD01D	工厂组装
46	X86346	趟门梗横玻线	–	955	1	X86346-SD02D	工厂组装
47	X86346	趟门梗企玻线	–	2516	2	X86346-SD03A	工厂组装

门玉用料表

序号	料号	名称	出荷	长度(mm)	支	加工说明	注明
67	X86329	趟门顶外盖料	–	2240	1	X86329-SD01D	地盘安装
68	–	趟门玉	–	–	1	A-SD-05a-DS	地盘安装

加工细则

顶留		mm
底留		mm
企料底部开避位		mm
底横料防水巴锯去		mm
安装扣码		
安装扣码		
多点锁芯型号:		
手柄型号:		
限位撑型号:		
T窗最大的开度:		
窗玉搭位数:		

门玉款	宽度(mm)	高度(mm)	只/幅	撑长
A-SD-05a-DS	1191.5	2548	1	
大图版次		本图版	C	
		日期	23/01/29	
窗号	宽度(W)	高度(H)	数量	楼层
T1B-SD-C1	2341	2748	43	10F-60F
T2B-SD-C1	2341	2748	47	10F-65F
T3B-SD-C1	2341	2748	47	10F-65F
合计:			137	
图号	–			

门内框配件	颜色	数量	备注
#8x1/2"平头钢牙	A4-70	8	滴水线
#8x1/2"平头钢牙	A4-70	8	铝背板
M5x15圆头机丝	A4-70	26	企料压板
M5x15圆头机丝	A4-70	8	基仔位横料
M5x25圆头机丝	A4-70	34	组趟门框
M5x10平头机丝	A4-70	9	门企锁扣料

门外框用料表

序号	料号	名称	出荷	长度(mm)	支	加工说明	注明
1	I711	150x50x5铝通	–	2748	1	I711-SD02L-S	地盘安装
2	I711	150x50x5铝通	–	2748	1	I711-SD01R-S	地盘安装
3	I711	150x50x5铝通	–	2341	1	I711-SD04RH-S	地盘安装
4	I711	150x50x5铝通	–	2341	1	I711-SD03RH-S	地盘安装
5	X86317	室内收口之字扣码	–	2341	2	X86317-SD01D	工厂组装
6	L107	趟门角码35x35x4	–	80	4	L107-01	工厂组装
7	L00155	墙边企身修口铝角	–	2748	2	L00155-01A	工厂组装
8	–	顶横通铁码	–	–	3	J858-SD-GS01	工厂组装

外框配件	颜色	数量	备注
M5x12平头机丝	A4-70	12	组外框

C

EG-DWG1

美特鋁質 有限公司 MIDI Aluminium Fabricator Ltd.	工程號	J858	拆圖	Jack	2023-01-29
	地　盤	將軍澳　康城11期	復核		
名稱 趟門拆圖	顏　色		批准		

A-SD-06

版次C按趟门分类重新排序

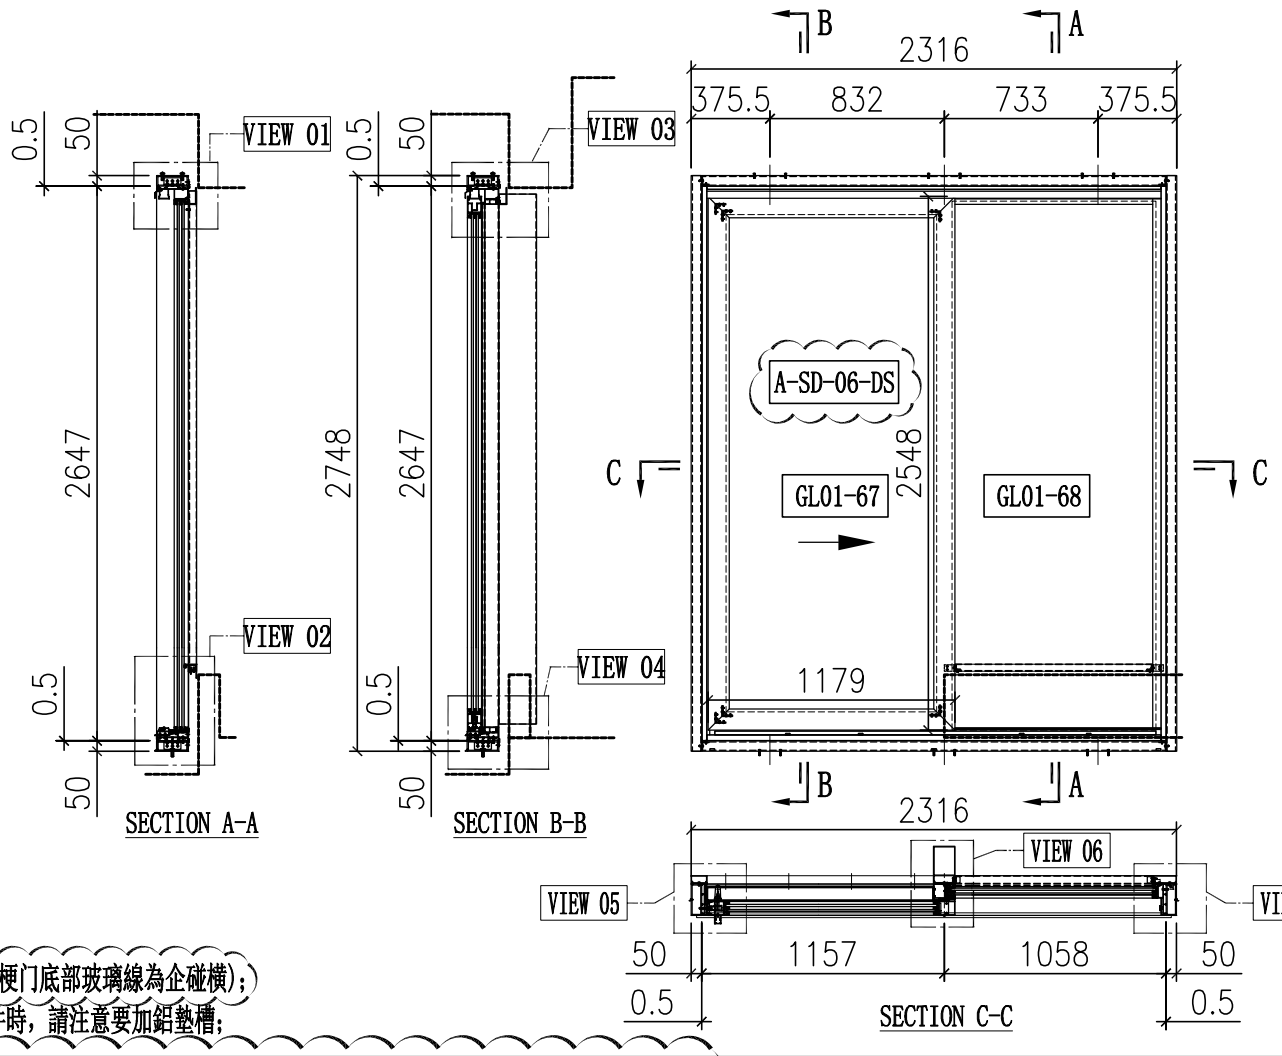

序号	玻璃编号	玻璃尺寸
1	GL01-67	1005x2374
2	GL01-68	973x2525

說明:

1、玻璃線為橫碰企(梗门底部玻璃線為企碰横);

2、安装絲吉利亞配件時，請注意要加鋁墊槽;

门内框用料表

序号	料号	名称	出荷	长度(mm)	支	加工说明	注明
21	X86334	趟门边框料	–	2647	1	X86334-SD01R-S	地盘安装
22	X86322	趟门边框料	–	2647	1	X86322-SD01L	地盘安装
23	X86332	趟门顶框料	–	2167	1	X86332-SD01LB-S	地盘安装
24	X86330	趟门底框料	–	2167	1	X86330-SD01LB-S	地盘安装
25	X86345	趟门企中梃	–	2557.5	1	X86345-SD01L-S	地盘安装
26	X86336	趟门生位扣盖	–	1081	2	X86336-SD01B	地盘安装
27	X86337	趟门边企锁扣料	–	2559	1	X86337-SD01A	地盘安装
28	X86326	SD平台横料	–	942.5	1	X86326-SD01B	地盘安装
29	X86335	SD平台横扣盖	–	942.5	1	X86335-SD01B	地盘安装
30	X86340	压板加工图	–	2530	1	X86340-SD01R	地盘安装
31	X86320	室内盖加工图	–	2530	1	X86320-SD01R	地盘安装
32	X86341	梗企扣	–	2258	1	X86341-SD01RA	地盘安装
33	X86321	室内企盖加工图	–	2293	1	X86321-SD01RA	地盘安装
34	X86339	压板加工图	–	2545	1	X86339-SD01A	地盘安装
35	X86342	室内盖加工图	–	2545	1	X86342-SD01A	地盘安装
36	L061	铝角25x25x3	–	30	2	L061-01	地盘安装
37	–	3mm厚铝板	–	–	1	J858-SD-AP01B	地盘安装
38	–	3mm厚铝板	–	–	1	J858-SD-AP02B	地盘安装
39	–	3mm厚铝板	–	–	1	J858-SD-AP02M	地盘安装
40	X86317	室内收口之字扣码	–	50	12	X86317-SD02	工厂组装
41	X86325	趟门道轨	–	2104	1	X86325-SD01B	工厂组装
42	X86331	底框料加工图	–	2104	1	X86331-SD01B	工厂组装
43	H42208	趟门角码35x50x4	–	30	2	H42208-01	工厂组装
44	–	加力铁(企向)	–	–	1	J858-SD-GS05	工厂组装
45	X86346	趟门梗横玻线	–	986	1	X86346-SD01B	工厂组装
46	X86346	趟门梗横玻线	–	942.5	1	X86346-SD02B	工厂组装
47	X86346	趟门梗企玻线	–	2516	2	X86346-SD03A	工厂组装

门玉用料表

序号	料号	名称	出荷	长度(mm)	支	加工说明	注明
67	X86329	趟门顶外盖料	–	2215	1	X86329-SD01B	地盘安装
68	–	趟门玉	–	–	1	A-SD-06-DS	地盘安装

加工细则

顶留		mm
底留		mm
企料底部开避位		mm
底横料防水巴锯去		mm
安装扣码		
安装扣码		
多点锁芯型号:		
手柄型号:		
限位撑型号:		
T窗最大的开度:		
窗玉搭位数:		

门内框配件	颜色	数量	备注
#8x1/2"平头钢牙	A4-70	8	滴水线
#8x1/2"平头钢牙	A4-70	8	铝背板
M5x15圆头机丝	A4-70	26	企料压板
M5x15圆头机丝	A4-70	8	基仔位横料
M5x25圆头机丝	A4-70	34	组趟门框
M5x10平头机丝	A4-70	9	门企锁扣料

门玉款	宽度(mm)	高度(mm)	只/幅	撑长
A-SD-06-DS	1179	2548	1	
大图版次		本图版	C	
		日期	23/01/29	
窗号	宽度(W)	高度(H)	数量	楼层
T1A-SD-E1	2316	2748	43	10F-60F
合计:			43	
图号	-			

门外框用料表

序号	料号	名称	出荷	长度(mm)	支	加工说明	注明
1	I711	150x50x5铝通	–	2748	1	I711-SD02R-S	地盘安装
2	I711	150x50x5铝通	–	2748	1	I711-SD01L-S	地盘安装
3	I711	150x50x5铝通	–	2316	1	I711-SD04LB-S	地盘安装
4	I711	150x50x5铝通	–	2316	1	I711-SD03LB-S	地盘安装
5	X86317	室内收口之字扣码	–	2341	2	X86317-SD01D	工厂组装
6	L107	趟门角码35x35x4	–	80	4	L107-01	工厂组装
7	L00155	墙边企身修口铝角	–	2748	2	L00155-01A	工厂组装
8	–	顶横通铁码	–	–	3	J858-SD-GS01	工厂组装

外框配件	颜色	数量	备注
M5x12平头机丝	A4-70	12	组外框

C

EG-DWG1

美特鋁質 有限公司 MIDI Aluminium Fabricator Ltd.		工程號	J858	拆圖	Jack	2023-01-29
		地　盤	將軍澳　康城11期	復核		
名稱	趟門拆圖	顏　色		批准		

A-SD-07

版次C按趟门分类重新排序

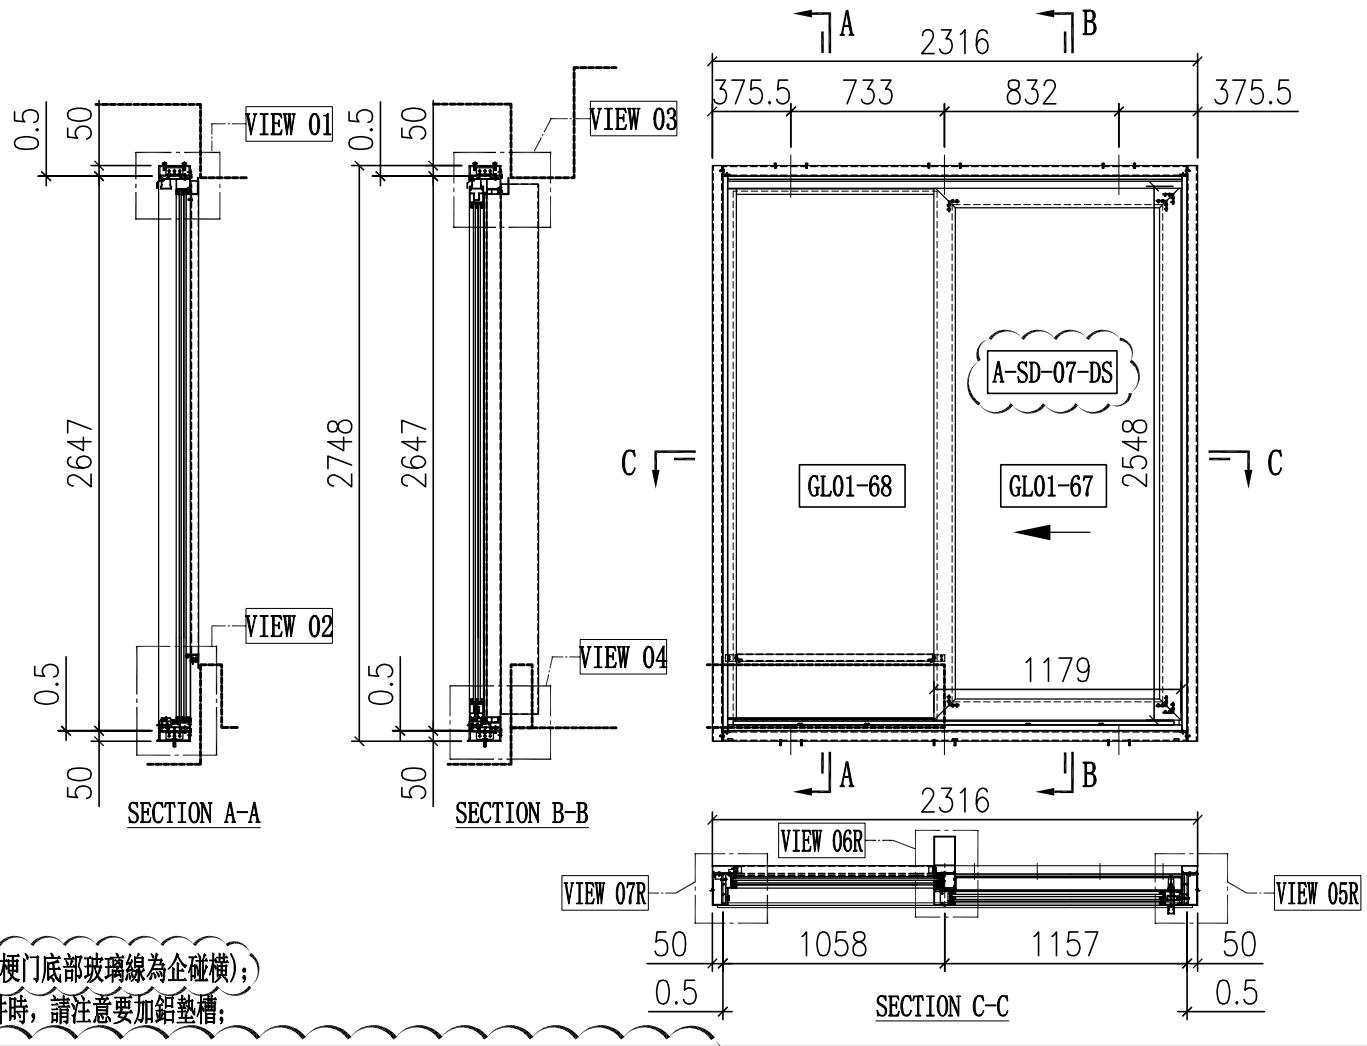

序号	玻璃编号	玻璃尺寸
1	GL01-67	1005x2374
2	GL01-68	973x2525

說明:

1、玻璃線為橫碰企(梗门底部玻璃線為企碰横);

2、安装絲吉利亞配件時，請注意要加鋁墊槽;

门内框用料表

序号	料号	名称	出荷	长度(mm)	支	加工说明	注明
21	X86334	趟门边框料	–	2647	1	X86334-SD01L-S	地盘安装
22	X86322	趟门边框料	–	2647	1	X86322-SD01R	地盘安装
23	X86332	趟门顶框料	–	2167	1	X86332-SD01RB-S	地盘安装
24	X86330	趟门底框料	–	2167	1	X86330-SD01RB-S	地盘安装
25	X86345	趟门企中梃	–	2557.5	1	X86345-SD01R-S	地盘安装
26	X86336	趟门生位扣盖	–	1081	2	X86336-SD01B	地盘安装
27	X86337	趟门边企锁扣料	–	2559	1	X86337-SD01A	地盘安装
28	X86326	SD平台横料	–	942.5	1	X86326-SD01B	地盘安装
29	X86335	SD平台横扣盖	–	942.5	1	X86335-SD01B	地盘安装
30	X86340	压板加工图	–	2530	1	X86340-SD01L	地盘安装
31	X86320	室内盖加工图	–	2530	1	X86320-SD01L	地盘安装
32	X86341	梗企扣	–	2258	1	X86341-SD01LA	地盘安装
33	X86321	室内企盖加工图	–	2293	1	X86321-SD01LA	地盘安装
34	X86339	压板加工图	–	2545	1	X86339-SD01A	地盘安装
35	X86342	室内盖加工图	–	2545	1	X86342-SD01A	地盘安装
36	L061	铝角25x25x3	–	30	2	L061-01	地盘安装
37	–	3mm厚铝板	–	–	1	J858-SD-AP01B	地盘安装
38	–	3mm厚铝板	–	–	1	J858-SD-AP02B	地盘安装
39	–	3mm厚铝板	–	–	1	J858-SD-AP02M	地盘安装
40	X86317	室内收口之字扣码	–	50	12	X86317-SD02	工厂组装
41	X86325	趟门道轨	–	2104	1	X86325-SD01B	工厂组装
42	X86331	底框料加工图	–	2104	1	X86331-SD01J	工厂组装
43	H42208	趟门角码35x50x4	–	30	2	H42208-01	工厂组装
44	–	加力铁(企向)	–	–	1	J858-SD-GS05	工厂组装
45	X86346	趟门梗横玻线	–	986	1	X86346-SD01B	工厂组装
46	X86346	趟门梗横玻线	–	942.5	1	X86346-SD02B	工厂组装
47	X86346	趟门梗企玻线	–	2516	2	X86346-SD03A	工厂组装

门玉用料表

序号	料号	名称	出荷	长度(mm)	支	加工说明	注明
67	X86329	趟门顶外盖料	–	2215	1	X86329-SD01B	地盘安装
68	–	趟门玉	–	–	1	A-SD-07-DS	地盘安装

加工细则

顶留		mm
底留		mm
企料底部开避位		mm
底横料防水巴锯去		mm
安装扣码		
安装扣码		
多点锁芯型号:		
手柄型号:		
限位撐型号:		
T窗最大的开度:		
窗玉搭位数:		

门内框配件	颜色	数量	备注
#8x1/2"平头钢牙	A4-70	8	滴水线
#8x1/2"平头钢牙	A4-70	8	铝背板
M5x15圆头机丝	A4-70	26	企料压板
M5x15圆头机丝	A4-70	8	基仔位横料
M5x25圆头机丝	A4-70	34	组趟门框
M5x10平头机丝	A4-70	9	门企锁扣料

门玉款	宽度(mm)	高度(mm)	只/幅	撐长
A-SD-07-DS	1179	2548	1	
大图版次		本图版	C	
		日期	23/01/29	
窗号	宽度(W)	高度(H)	数量	楼层
T1A-SD-D1	2316	2748	43	10F-60F
合计:			43	
图号	-			

门外框用料表

序号	料号	名称	出荷	长度(mm)	支	加工说明	注明
1	I711	150x50x5铝通	–	2748	1	I711-SD02L-S	地盘安装
2	I711	150x50x5铝通	–	2748	1	I711-SD01R-S	地盘安装
3	I711	150x50x5铝通	–	2316	1	I711-SD04RB-S	地盘安装
4	I711	150x50x5铝通	–	2316	1	I711-SD03RB-S	地盘安装
5	X86317	室内收口之字扣码	–	2341	2	X86317-SD01D	工厂组装
6	L107	趟门角码35x35x4	–	80	4	L107-01	工厂组装
7	L00155	墙边企身修口铝角	–	2748	2	L00155-01A	工厂组装
8	–	顶横通铁码	–	–	3	J858-SD-GS01	工厂组装

外框配件	颜色	数量	备注
M5x12平头机丝	A4-70	12	组外框

C

EG-DWG1

美特鋁質 有限公司 MIDI Aluminium Fabricator Ltd.		工程號	J858	拆圖	Jack	2023-01-29
		地　盤	將軍澳　康城11期	復核		
名稱	趟門拆圖	顏　色		批准		

A-SD-08

版次C按趟门分类重新排序

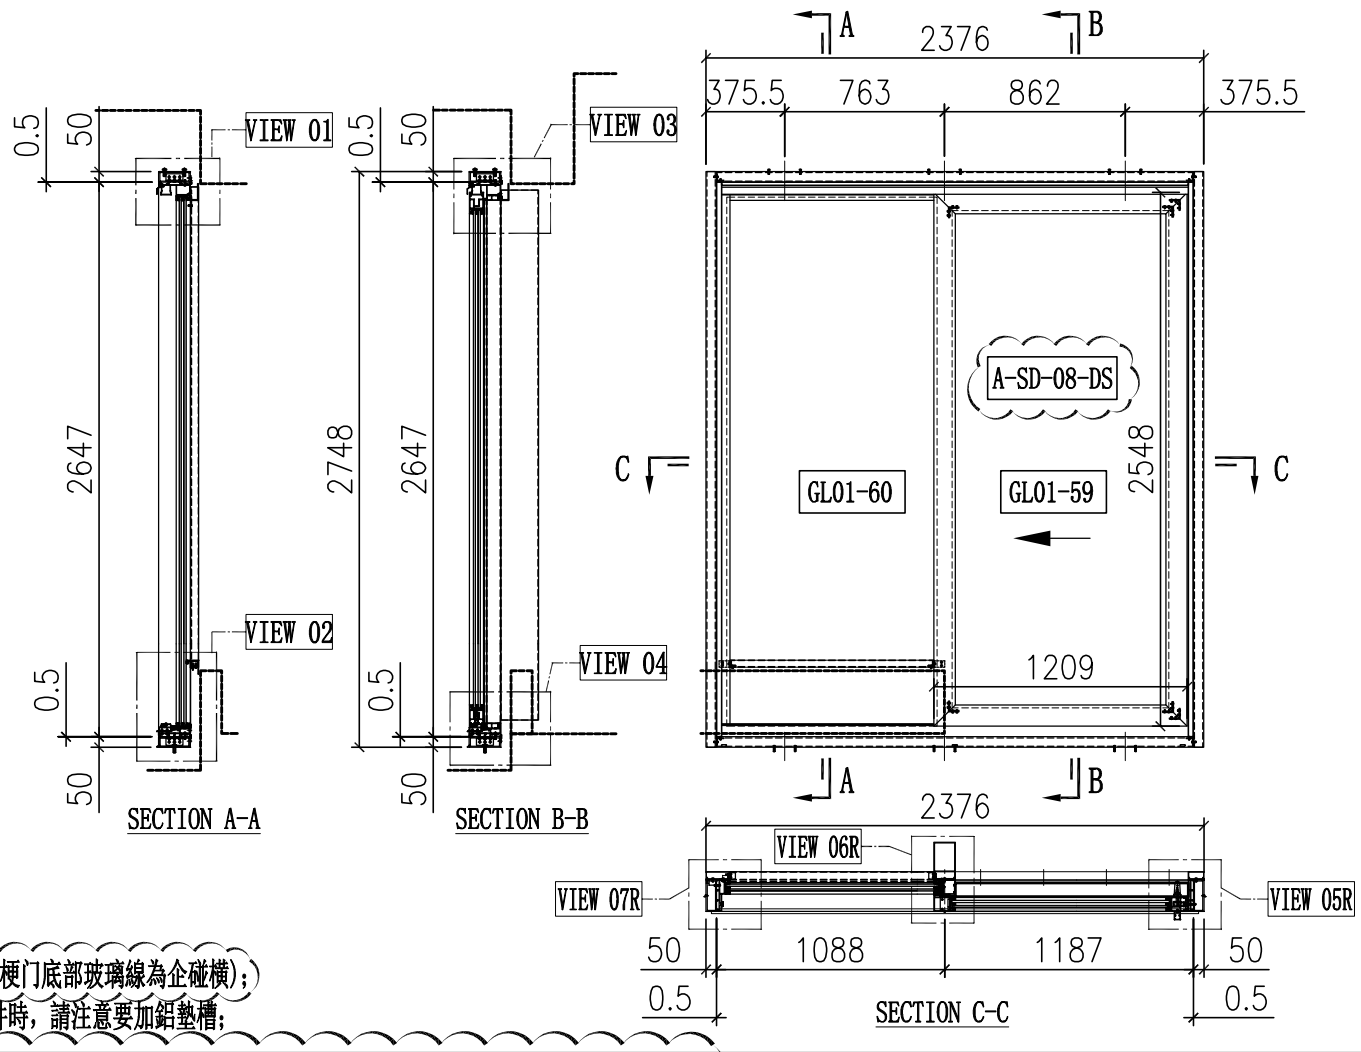

序号	玻璃编号	玻璃尺寸
1	GL01-59	1035x2374
2	GL01-60	1003x2525

說明:

1、玻璃線為橫碰企(梗门底部玻璃線為企碰横);

2、安装絲吉利亞配件時，請注意要加鋁墊槽;

门内框用料表

序号	料号	名称	出荷	长度(mm)	支	加工说明	注明
21	X86334	趟门边框料	–	2647	1	X86334-SD01L-S	地盘安装
22	X86322	趟门边框料	–	2647	1	X86322-SD01R	地盘安装
23	X86332	趟门顶框料	–	2227	1	X86332-SD01RF-S	地盘安装
24	X86330	趟门底框料	–	2227	1	X86330-SD01RF-S	地盘安装
25	X86345	趟门企中梃	–	2557.5	1	X86345-SD01R-S	地盘安装
26	X86336	趟门生位扣盖	–	1111	2	X86336-SD01F	地盘安装
27	X86337	趟门边企锁扣料	–	2559	1	X86337-SD01A	地盘安装
28	X86326	SD平台横料	–	972.5	1	X86326-SD01F	地盘安装
29	X86335	SD平台横扣盖	–	972.5	1	X86335-SD01F	地盘安装
30	X86340	压板加工图	–	2530	1	X86340-SD01L	地盘安装
31	X86320	室内盖加工图	–	2530	1	X86320-SD01L	地盘安装
32	X86341	梗企扣	–	2258	1	X86341-SD01LA	地盘安装
33	X86321	室内企盖加工图	–	2293	1	X86321-SD01LA	地盘安装
34	X86339	压板加工图	–	2545	1	X86339-SD01A	地盘安装
35	X86342	室内盖加工图	–	2545	1	X86342-SD01A	地盘安装
36	L061	铝角25x25x3	–	30	2	L061-01	地盘安装
37	–	3mm厚铝板	–	–	1	J858-SD-AP01F	地盘安装
38	–	3mm厚铝板	–	–	1	J858-SD-AP02F	地盘安装
39	–	3mm厚铝板	–	–	1	J858-SD-AP02R	地盘安装
40	X86317	室内收口之字扣码	–	50	12	X86317-SD02	工厂组装
41	X86325	趟门道轨	–	2164	1	X86325-SD01F	工厂组装
42	X86331	底框料加工图	–	2164	1	X86331-SD01F	工厂组装
43	H42208	趟门角码35x50x4	–	30	2	H42208-01	工厂组装
44	–	加力铁(企向)	–	–	1	J858-SD-GS05	工厂组装
45	X86346	趟门梗横玻线	–	1016	1	X86346-SD01F	工厂组装
46	X86346	趟门梗横玻线	–	972.5	1	X86346-SD02F	工厂组装
47	X86346	趟门梗企玻线	–	2516	2	X86346-SD03A	工厂组装

门玉用料表

序号	料号	名称	出荷	长度(mm)	支	加工说明	注明
67	X86329	趟门顶外盖料	–	2275	1	X86329-SD01F	地盘安装
68	–	趟门玉	–	–	1	A-SD-08-DS	地盘安装

加工细则

顶留		mm
底留		mm
企料底部开避位		mm
底横料防水巴锯去		mm
安装扣码		
安装扣码		
多点锁芯型号:		
手柄型号:		
限位撐型号:		
T窗最大的开度:		
窗玉搭位数:		

门玉款	宽度(mm)	高度(mm)	只/幅	撐长
A-SD-08-DS	1209	2548	1	
大图版次		本图版	C	
		日期	23/01/29	
窗号	宽度(W)	高度(H)	数量	楼层
T1A-SD-A1	2376	2748	43	10F-60F
T2A-SD-A1	2376	2748	47	10F-65F
合计:			90	
图号	-			

门内框配件	颜色	数量	备注
#8x1/2"平头钢牙	A4-70	8	滴水线
#8x1/2"平头钢牙	A4-70	8	铝背板
M5x15圆头机丝	A4-70	26	企料压板
M5x15圆头机丝	A4-70	8	基仔位横料
M5x25圆头机丝	A4-70	34	组趟门框
M5x10平头机丝	A4-70	9	门企锁扣料

门外框用料表

序号	料号	名称	出荷	长度(mm)	支	加工说明	注明
1	I711	150x50x5铝通	–	2748	1	I711-SD02L-S	地盘安装
2	I711	150x50x5铝通	–	2748	1	I711-SD01R-S	地盘安装
3	I711	150x50x5铝通	–	2376	1	I711-SD04RF-S	地盘安装
4	I711	150x50x5铝通	–	2376	1	I711-SD03RF-S	地盘安装
5	X86317	室内收口之字扣码	–	2376	2	X86317-SD01F	工厂组装
6	L107	趟门角码35x35x4	–	80	4	L107-01	工厂组装
7	L00155	墙边企身修口铝角	–	2748	2	L00155-01A	工厂组装
8	–	顶横通铁码	–	–	3	J858-SD-GS01	工厂组装

外框配件	颜色	数量	备注
M5x12平头机丝	A4-70	12	组外框

C

EG-DWG1

美特鋁質 有限公司 MIDI Aluminium Fabricator Ltd.		工程號	J858	拆圖	Jack	2022-10-14
		地　盤	將軍澳　康城11期	復核		
名稱	趟門拆圖	顏　色		批准		

A-SD-08a

版次C按趟门分类重新排序

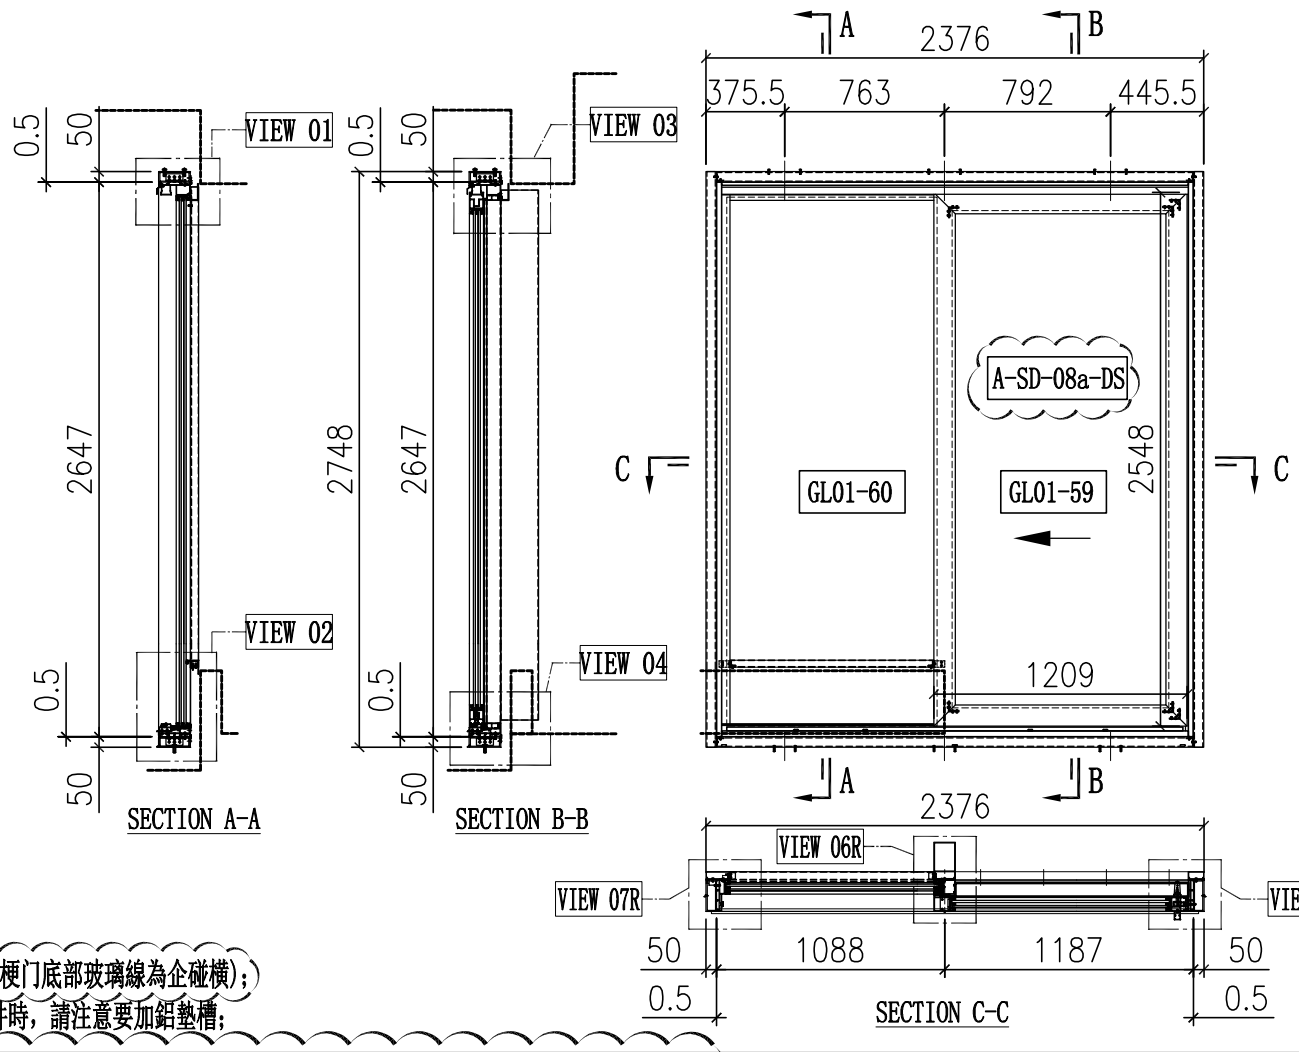

序号	玻璃编号	玻璃尺寸
1	GL01-59	1035x2374
2	GL01-60	1003x2525

說明:

1、玻璃線為橫碰企(梗门底部玻璃線為企碰横);

2、安装絲吉利亞配件時，請注意要加鋁墊槽;

门内框用料表

序号	料号	名称	出荷	长度(mm)	支	加工说明	注明
21	X86334	趟门边框料	–	2647	1	X86334-SD01L-S	地盘安装
22	X86322	趟门边框料	–	2647	1	X86322-SD01R	地盘安装
23	X86332	趟门顶框料	–	2227	1	X86332-SD01RF-S	地盘安装
24	X86330	趟门底框料	–	2227	1	X86330-SD01RF-S	地盘安装
25	X86345	趟门企中梃	–	2557.5	1	X86345-SD01R-S	地盘安装
26	X86336	趟门生位扣盖	–	1111	2	X86336-SD01F	地盘安装
27	X86337	趟门边企锁扣料	–	2559	1	X86337-SD01A	地盘安装
28	X86326	SD平台横料	–	972.5	1	X86326-SD01F	地盘安装
29	X86335	SD平台横扣盖	–	972.5	1	X86335-SD01F	地盘安装
30	X86340	压板加工图	–	2530	1	X86340-SD01L	地盘安装
31	X86320	室内盖加工图	–	2530	1	X86320-SD01L	地盘安装
32	X86341	梗企扣	–	2258	1	X86341-SD01LA	地盘安装
33	X86321	室内企盖加工图	–	2293	1	X86321-SD01LA	地盘安装
34	X86339	压板加工图	–	2545	1	X86339-SD01A	地盘安装
35	X86342	室内盖加工图	–	2545	1	X86342-SD01A	地盘安装
36	L061	铝角25x25x3	–	30	2	L061-01	地盘安装
37	–	3mm厚铝板	–	–	1	J858-SD-AP01F	地盘安装
38	–	3mm厚铝板	–	–	1	J858-SD-AP02F	地盘安装
39	–	3mm厚铝板	–	–	1	J858-SD-AP02R	地盘安装
40	X86317	室内收口之字扣码	–	50	12	X86317-SD02	工厂组装
41	X86325	趟门道轨	–	2164	1	X86325-SD01F	工厂组装
42	X86331	底框料加工图	–	2164	1	X86331-SD01F	工厂组装
43	H42208	趟门角码35x50x4	–	30	2	H42208-01	工厂组装
44	–	加力铁(企向)	–	–	1	J858-SD-GS05	工厂组装
45	X86346	趟门梗横玻线	–	1016	1	X86346-SD01F	工厂组装
46	X86346	趟门梗横玻线	–	972.5	1	X86346-SD02F	工厂组装
47	X86346	趟门梗企玻线	–	2516	2	X86346-SD03A	工厂组装

门玉用料表

序号	料号	名称	出荷	长度(mm)	支	加工说明	注明
67	X86329	趟门顶外盖料	–	2275	1	X86329-SD01F	地盘安装
68	–	趟门玉	–	–	1	A-SD-08a-DS	地盘安装

加工细则

顶留		mm
底留		mm
企料底部开避位		mm
底横料防水巴锯去		mm
安装扣码		
安装扣码		
多点锁芯型号:		
手柄型号:		
限位撐型号:		
T窗最大的开度:		
窗玉搭位数:		

门内框配件	颜色	数量	备注
#8x1/2"平头钢牙	A4-70	8	滴水线
#8x1/2"平头钢牙	A4-70	8	铝背板
M5x15圓头机丝	A4-70	26	企料压板
M5x15圓头机丝	A4-70	8	基仔位横料
M5x25圓头机丝	A4-70	34	组趟门框
M5x10平头机丝	A4-70	9	门企锁扣料

门玉款	宽度(mm)	高度(mm)	只/幅	撐长
A-SD-08a-DS	1209	2548	1	
大图版次		本图版	C	
		日期	23/01/29	
窗号	宽度(W)	高度(H)	数量	楼层
T3A-SD-A1	2376	2748	47	10F-65F
合计:			47	
图号	-			

门外框用料表

序号	料号	名称	出荷	长度(mm)	支	加工说明	注明
1	I711	150x50x5铝通	–	2748	1	I711-SD02L-S	地盘安装
2	I711	150x50x5铝通	–	2748	1	I711-SD01R-S	地盘安装
3	I711	150x50x5铝通	–	2376	1	I711-SD04RJ-S	地盘安装
4	I711	150x50x5铝通	–	2376	1	I711-SD03RJ-S	地盘安装
5	X86317	室内收口之字扣码	–	2376	2	X86317-SD01F	工厂组装
6	L107	趟门角码35x35x4	–	80	4	L107-01	工厂组装
7	L00155	墙边企身修口铝角	–	2748	2	L00155-01A	工厂组装
8	–	顶横通铁码	–	–	3	J858-SD-GS01	工厂组装

外框配件	颜色	数量	备注
M5x12平头机丝	A4-70	12	组外框

C

EG-DWG1

美特鋁質 有限公司 MIDI Aluminium Fabricator Ltd.		工程號	J858	拆圖	Jack	2023-01-29
		地　盤	將軍澳　康城11期	復核		
名稱	趟門拆圖	顏　色		批准		

A-SD-09

版次C按趟门分类重新排序

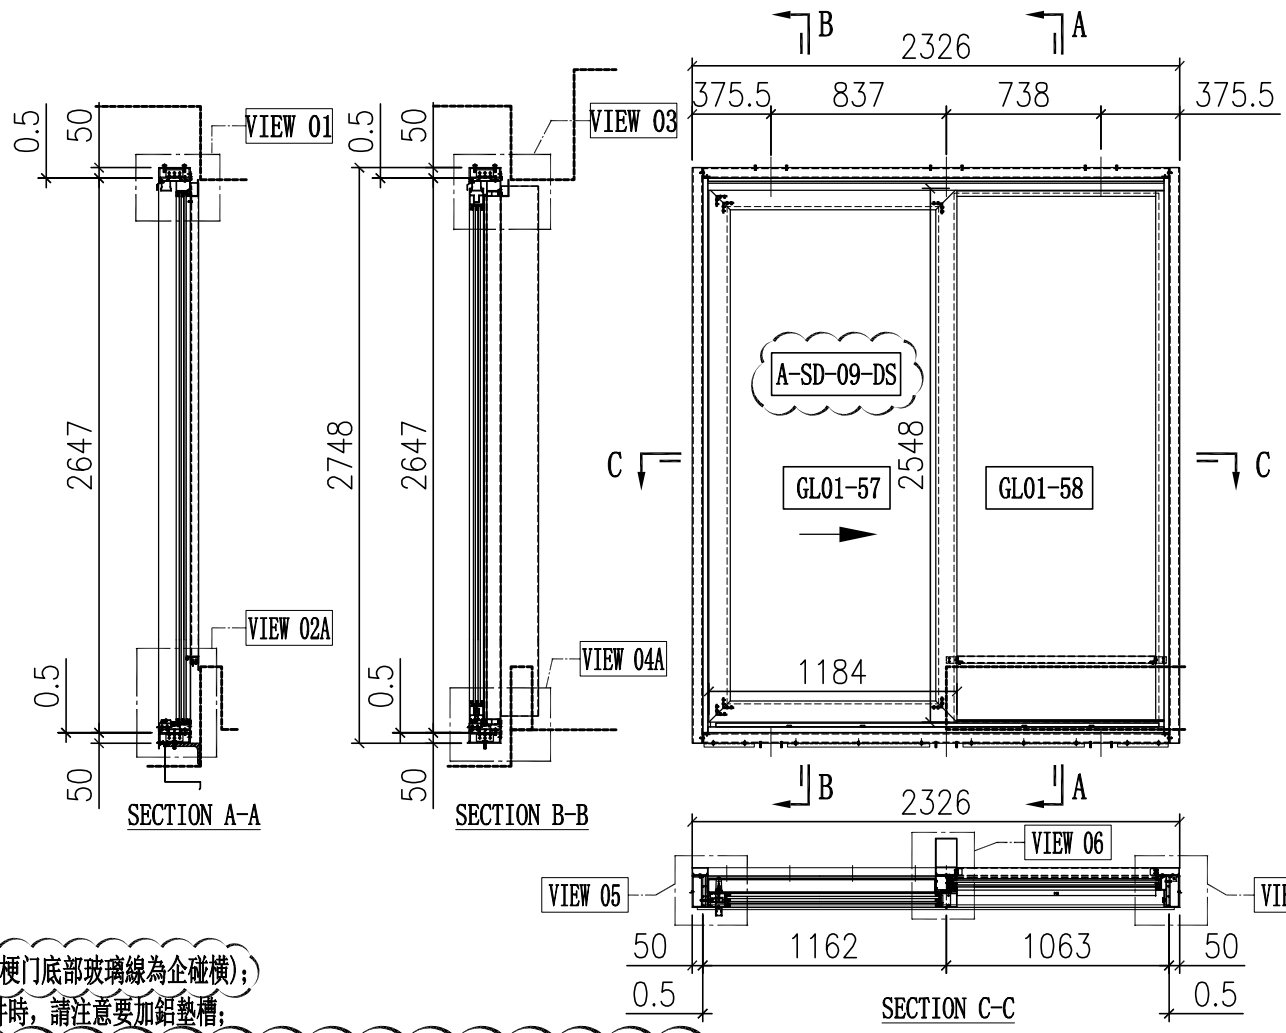

說明:

1、玻璃線為橫碰企(梗门底部玻璃線為企碰横);

2、安裝絲吉利亞配件時，請注意要加鋁墊槽;

序号	玻璃编号	玻璃尺寸
1	GL01-57	1010x2374
2	GL01-58	978x2525

门内框用料表

序号	料号	名称	出荷	长度(mm)	支	加工说明	注明
21	X86334	趟门边框料	–	2647	1	X86334-SD01R-S	地盘安装
22	X86322	趟门边框料	–	2647	1	X86322-SD01L	地盘安装
23	X86332	趟门顶框料	–	2177	1	X86332-SD01LC-S	地盘安装
24	X86330	趟门底框料	–	2177	1	X86330-SD01LC-S	地盘安装
25	X86345	趟门企中梃	–	2557.5	1	X86345-SD01L-S	地盘安装
26	X86336	趟门生位扣盖	–	1086	2	X86336-SD01C	地盘安装
27	X86337	趟门边企锁扣料	–	2559	1	X86337-SD01A	地盘安装
28	X86326	SD平台横料	–	947.5	1	X86326-SD01C	地盘安装
29	X86335	SD平台横扣盖	–	947.5	1	X86335-SD01C	地盘安装
30	X86340	压板加工图	–	2530	1	X86340-SD01R	地盘安装
31	X86320	室内盖加工图	–	2530	1	X86320-SD01R	地盘安装
32	X86341	梗企扣	–	2258	1	X86341-SD01RA	地盘安装
33	X86321	室内企盖加工图	–	2293	1	X86321-SD01RA	地盘安装
34	X86339	压板加工图	–	2545	1	X86339-SD01A	地盘安装
35	X86342	室内盖加工图	–	2545	1	X86342-SD01A	地盘安装
36	L061	铝角25x25x3	–	30	2	L061-01	地盘安装
37	–	3mm厚铝板	–	–	1	J858-SD-AP01C	地盘安装
38	–	3mm厚铝板	–	–	1	J858-SD-AP02C	地盘安装
39	–	3mm厚铝板	–	–	1	J858-SD-AP02N	地盘安装
40	X86317	室内收口之字扣码	–	50	12	X86317-SD02	工厂组装
41	X86325	趟门道轨	–	2114	1	X86325-SD01C	工厂组装
42	X86331	底框料加工图	–	2114	1	X86331-SD01C	工厂组装
43	H42208	趟门角码35x50x4	–	30	2	H42208-01	工厂组装
44	–	加力铁(企向)	–	–	1	J858-SD-GS05	工厂组装
45	X86346	趟门梗横玻线	–	991	1	X86346-SD01C	工厂组装
46	X86346	趟门梗横玻线	–	947.5	1	X86346-SD02C	工厂组装
47	X86346	趟门梗企玻线	–	2516	2	X86346-SD03A	工厂组装

门玉用料表

序号	料号	名称	出荷	长度(mm)	支	加工说明	注明
67	X86329	趟门顶外盖料	–	2225	1	X86329-SD01C	地盘安装
68	–	趟门玉	–	–	1	A-SD-09-DS	地盘安装

加工细则

顶留		mm
底留		mm
企料底部开避位		mm
底横料防水巴锯去		mm
安装扣码		
安装扣码		
多点锁芯型号:		
手柄型号:		
限位撑型号:		
T窗最大的开度:		
窗玉搭位数:		

门内框配件	颜色	数量	备注
#8x1/2"平头钢牙	A4-70	8	滴水线
#8x1/2"平头钢牙	A4-70	8	铝背板
M5x15圆头机丝	A4-70	26	企料压板
M5x15圆头机丝	A4-70	8	基仔位横料
M5x25圆头机丝	A4-70	34	组趟门框
M5x10平头机丝	A4-70	9	门企锁扣料

C

门玉款	宽度(mm)	高度(mm)	只/幅	撑长
大图版次		本图版	C	
		日期	23/01/29	
窗号	宽度(W)	高度(H)	数量	楼层
T1A-SD-B2	2326	2748	1	9F
T2A-SD-B2	2326	2748	1	9F
T3A-SD-B2	2326	2748	1	9F
合计:			3	
图号	-			

门外框用料表

序号	料号	名称	出荷	长度(mm)	支	加工说明	注明
1	I711	150x50x5铝通	–	2748	1	I711-SD02R-S	地盘安装
2	I711	150x50x5铝通	–	2748	1	I711-SD01L-S	地盘安装
3	I711	150x50x5铝通	–	2326	1	I711-SD04LC-S	地盘安装
4	I711	150x50x5铝通	–	2326	1	I711-SD05LC-S	地盘安装
5	X86317	室内收口之字扣码	–	2326	2	X86317-SD01C	工厂组装
6	L107	趟门角码35x35x4	–	80	4	L107-01	工厂组装
7	L00155	墙边企身修口铝角	–	2748	2	L00155-01A	工厂组装
8	–	顶横通铁码	–	–	3	J858-SD-GS01	工厂组装
9	L061	趟门角码25x25x3	–	2326	1	L061-02C	工厂组装
10	L097	铝角18.5x18.5x3	–	240	2	L097-01A	工厂组装
11	L097	铝角18.5x18.5x3	–	677	1	L097-01B	工厂组装
12	L097	铝角18.5x18.5x3	–	578	1	L097-01C	工厂组装
13	–	–	–	–	–	–	–

外框配件	颜色	数量	备注
M5x12平头机丝	A4-70	12	组外框

EG-DWG1

美特鋁質 有限公司 MIDI Aluminium Fabricator Ltd.		工程號	J858	拆圖	Jack	2023-01-29
		地　盤	將軍澳　康城11期	復核		
名稱	趟門拆圖	顏　色		批准		

A-SD-10

版次C按趟门分类重新排序

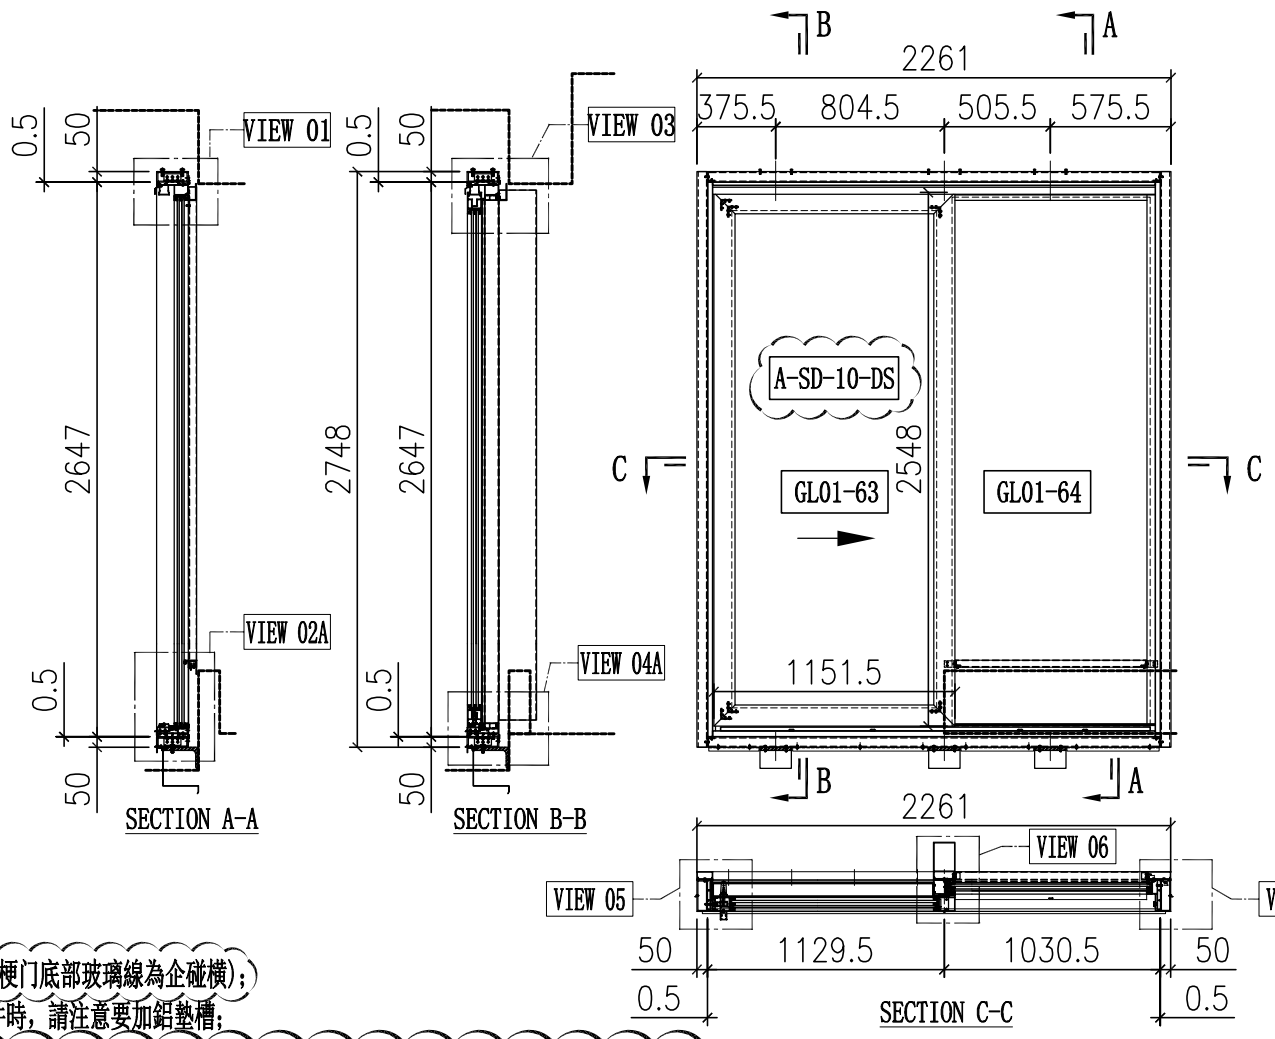

序号	玻璃编号	玻璃尺寸
1	GL01-63	977.5x2374
2	GL01-64	945.5x2525

說明:

1、玻璃線為橫碰企(梗门底部玻璃線為企碰横);

2、安装絲吉利亞配件時，請注意要加鋁墊槽;

门内框用料表

序号	料号	名称	出荷	长度(mm)	支	加工说明	注明
21	X86334	趟门边框料	–	2647	1	X86334-SD01R-S	地盘安装
22	X86322	趟门边框料	–	2647	1	X86322-SD01L	地盘安装
23	X86332	趟门顶框料	–	2112	1	X86332-SD01LA-S	地盘安装
24	X86330	趟门底框料	–	2112	1	X86330-SD01LA-S	地盘安装
25	X86345	趟门企中梃	–	2557.5	1	X86345-SD01L-S	地盘安装
26	X86336	趟门生位扣盖	–	1053.5	2	X86336-SD01A	地盘安装
27	X86337	趟门边企锁扣料	–	2559	1	X86337-SD01A	地盘安装
28	X86326	SD平台横料	–	915	1	X86326-SD01A	地盘安装
29	X86335	SD平台横扣盖	–	915	1	X86335-SD01A	地盘安装
30	X86340	压板加工图	–	2530	1	X86340-SD01R	地盘安装
31	X86320	室内盖加工图	–	2530	1	X86320-SD01R	地盘安装
32	X86341	梗企扣	–	2258	1	X86341-SD01RA	地盘安装
33	X86321	室内企盖加工图	–	2293	1	X86321-SD01RA	地盘安装
34	X86339	压板加工图	–	2545	1	X86339-SD01A	地盘安装
35	X86342	室内盖加工图	–	2545	1	X86342-SD01A	地盘安装
36	L061	铝角25x25x3	–	30	2	L061-01	地盘安装
37	–	3mm厚铝板	–	–	1	J858-SD-AP01A	地盘安装
38	–	3mm厚铝板	–	–	1	J858-SD-AP02A	地盘安装
39	–	3mm厚铝板	–	–	1	J858-SD-AP02L	地盘安装
40	X86317	室内收口之字扣码	–	50	12	X86317-SD02	工厂组装
41	X86325	趟门道轨	–	2049	1	X86325-SD01A	工厂组装
42	X86331	底框料加工图	–	2049	1	X86331-SD01A	工厂组装
43	H42208	趟门角码35x50x4	–	30	2	H42208-01	工厂组装
44	–	加力铁(企向)	–	–	1	J858-SD-GS05	工厂组装
45	X86346	趟门梗横玻线	–	958.5	1	X86346-SD01A	工厂组装
46	X86346	趟门梗横玻线	–	915	1	X86346-SD02A	工厂组装
47	X86346	趟门梗企玻线	–	2516	2	X86346-SD03A	工厂组装

门玉用料表

序号	料号	名称	出荷	长度(mm)	支	加工说明	注明
67	X86329	趟门顶外盖料	–	2160	1	X86329-SD01A	地盘安装
68	–	趟门玉	–	–	1	A-SD-10-DS	地盘安装

加工细则

顶留		mm
底留		mm
企料底部开避位		mm
底横料防水巴锯去		mm
安装扣码		
安装扣码		
多点锁芯型号:		
手柄型号:		
限位撐型号:		
T窗最大的开度:		
窗玉搭位数:		

门玉款	宽度(mm)	高度(mm)	只/幅	撐长
A-SD-10-DS	1151.5	2548	1	
大图版次		本图版	C	
		日期	23/01/29	
窗号	宽度(W)	高度(H)	数量	楼层
T1A-SD-C2	2261	2748	1	9F
T1B-SD-B2	2261	2748	1	9F
T2A-SD-C2	2261	2748	1	9F
T2B-SD-B2	2261	2748	1	9F
T3A-SD-C2	2261	2748	1	9F
T3B-SD-B2	2261	2748	1	9F
合计:			6	
图号	-			

门内框配件	颜色	数量	备注
#8x1/2"平头钢牙	A4-70	8	滴水线
#8x1/2"平头钢牙	A4-70	8	铝背板
M5x15圆头机丝	A4-70	26	企料压板
M5x15圆头机丝	A4-70	8	基仔位横料
M5x25圆头机丝	A4-70	34	组趟门框
M5x10平头机丝	A4-70	9	门企锁扣料

C

门外框用料表

序号	料号	名称	出荷	长度(mm)	支	加工说明	注明
1	I711	150x50x5铝通	–	2748	1	I711-SD02R-S	地盘安装
2	I711	150x50x5铝通	–	2748	1	I711-SD01L-S	地盘安装
3	I711	150x50x5铝通	–	2261	1	I711-SD04LA-S	地盘安装
4	I711	150x50x5铝通	–	2261	1	I711-SD05LA-S	地盘安装
5	X86317	室内收口之字扣码	–	2261	2	X86317-SD01A	工厂组装
6	L107	趟门角码35x35x4	–	80	4	L107-01	工厂组装
7	L00155	墙边企身修口铝角	–	2748	2	L00155-01A	工厂组装
8	–	顶横通铁码	–	–	3	J858-SD-GS01	工厂组装
9	L061	趟门角码25x25x3	–	2261	1	L061-02A	工厂组装
10	L097	铝角18.5x18.5x3	–	240	1	L097-01A	工厂组装
11	L097	铝角18.5x18.5x3	–	644.5	1	L097-01N	工厂组装
12	L097	铝角18.5x18.5x3	–	345.5	1	L097-01P	工厂组装
13	L097	铝角18.5x18.5x3	–	440	1	L097-01T	工厂组装

外框配件	颜色	数量	备注
M5x12平头机丝	A4-70	12	组外框

EG-DWG1

美特鋁質 有限公司 MIDI Aluminium Fabricator Ltd.		工程號	J858	拆圖	Jack	2023-01-29
		地　盤	將軍澳　康城11期	復核		
名稱	趟門拆圖	顏　色		批准		

A-SD-11

版次C按趟门分类重新排序

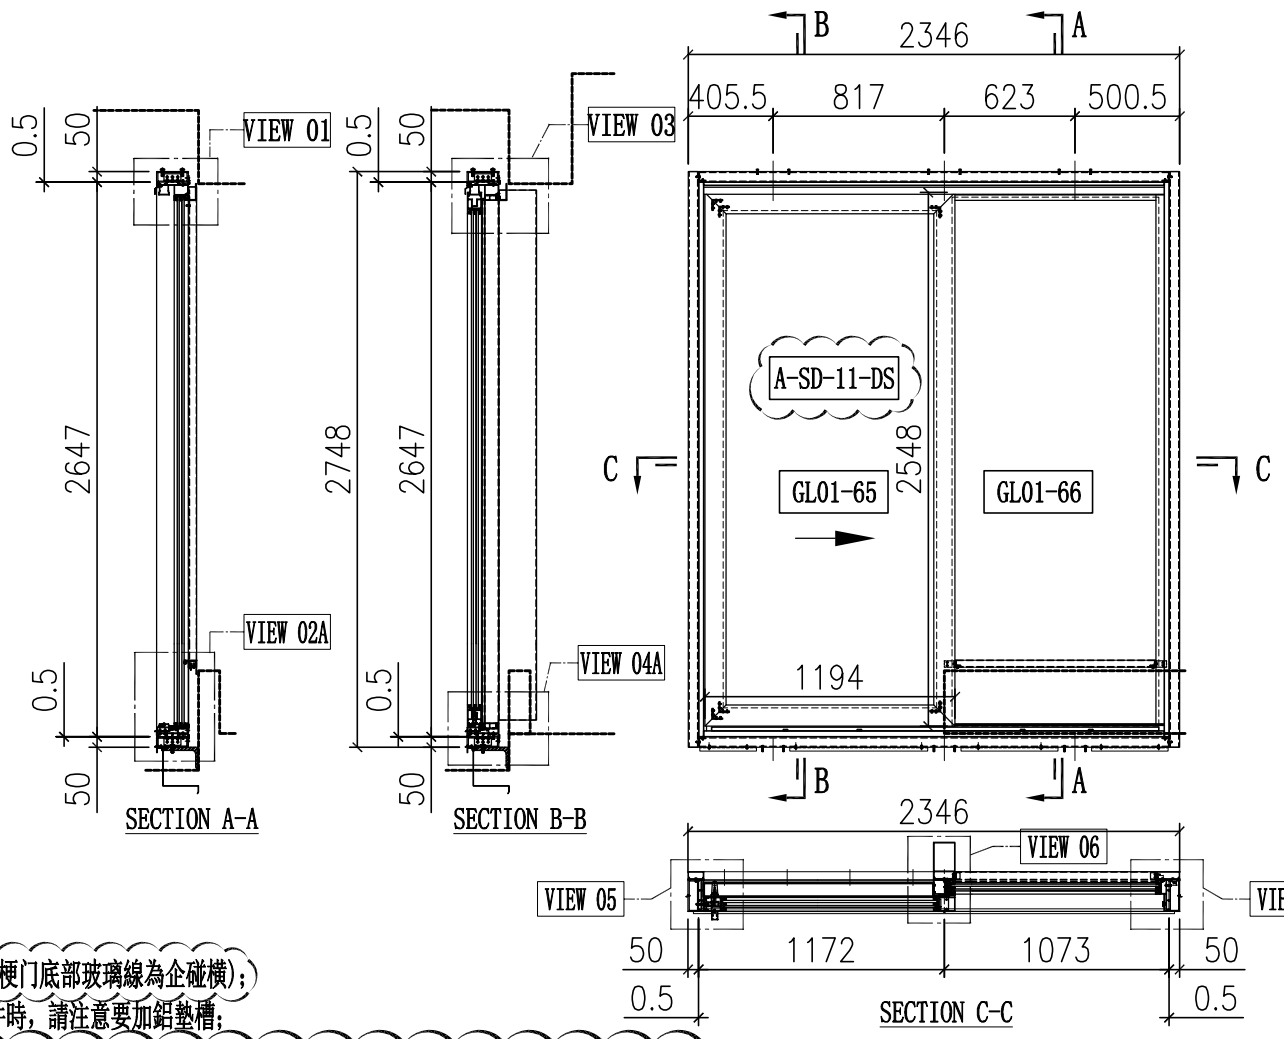

序号	玻璃编号	玻璃尺寸
1	GL01-65	1020x2374
2	GL01-66	988x2525

說明:
1、玻璃線為橫碰企(梗门底部玻璃線為企碰横);
2、安装絲吉利亞配件時，請注意要加鋁墊槽;

门内框用料表

序号	料号	名称	出荷	长度(mm)	支	加工说明	注明
21	X86334	趟门边框料	–	2647	1	X86334-SD01R-S	地盘安装
22	X86322	趟门边框料	–	2647	1	X86322-SD01L	地盘安装
23	X86332	趟门顶框料	–	2197	1	X86332-SD01LE-S	地盘安装
24	X86330	趟门底框料	–	2197	1	X86330-SD01LE-S	地盘安装
25	X86345	趟门企中梃	–	2557.5	1	X86345-SD01L-S	地盘安装
26	X86336	趟门生位扣盖	–	1096	2	X86336-SD01E	地盘安装
27	X86337	趟门边企锁扣料	–	2559	1	X86337-SD01A	地盘安装
28	X86326	SD平台横料	–	957.5	1	X86326-SD01E	地盘安装
29	X86335	SD平台横扣盖	–	957.5	1	X86335-SD01E	地盘安装
30	X86340	压板加工图	–	2530	1	X86340-SD01R	地盘安装
31	X86320	室内盖加工图	–	2530	1	X86320-SD01R	地盘安装
32	X86341	梗企扣	–	2258	1	X86341-SD01RA	地盘安装
33	X86321	室内企盖加工图	–	2293	1	X86321-SD01RA	地盘安装
34	X86339	压板加工图	–	2545	1	X86339-SD01A	地盘安装
35	X86342	室内盖加工图	–	2545	1	X86342-SD01A	地盘安装
36	L061	铝角25x25x3	–	30	2	L061-01	地盘安装
37	–	3mm厚铝板	–	–	1	J858-SD-AP01E	地盘安装
38	–	3mm厚铝板	–	–	1	J858-SD-AP02E	地盘安装
39	–	3mm厚铝板	–	–	1	J858-SD-AP02Q	地盘安装
40	X86317	室内收口之字扣码	–	50	12	X86317-SD02	工厂组装
41	X86325	趟门道轨	–	2134	1	X86325-SD01E	工厂组装
42	X86331	底框料加工图	–	2134	1	X86331-SD01E	工厂组装
43	H42208	趟门角码35x50x4	–	30	2	H42208-01	工厂组装
44	–	加力铁(企向)	–	–	1	J858-SD-GS05	工厂组装
45	X86346	趟门梗横玻线	–	1001	1	X86346-SD01E	工厂组装
46	X86346	趟门梗横玻线	–	957.5	1	X86346-SD02E	工厂组装
47	X86346	趟门梗企玻线	–	2516	2	X86346-SD03A	工厂组装

门玉用料表

序号	料号	名称	出荷	长度(mm)	支	加工说明	注明
67	X86329	趟门顶外盖料	–	2245	1	X86329-SD01E	地盘安装
68	–	趟门玉	–	–	1	A-SD-11-DS	地盘安装

加工细则

顶留		mm
底留		mm
企料底部开避位		mm
底横料防水巴锯去		mm
安装扣码		
安装扣码		
多点锁芯型号:		
手柄型号:		
限位撐型号:		
T窗最大的开度:		
窗玉搭位数:		

门内框配件	颜色	数量	备注
#8x1/2"平头钢牙	A4-70	8	滴水线
#8x1/2"平头钢牙	A4-70	8	铝背板
M5x15圓头机丝	A4-70	26	企料压板
M5x15圓头机丝	A4-70	8	基仔位横料
M5x25圓头机丝	A4-70	34	组趟门框
M5x10平头机丝	A4-70	9	门企锁扣料

C

门玉款	宽度(mm)	高度(mm)	只/幅	撐长
A-SD-11-DS	1194	2548	1	
大图版次		本图版	C	
		日期	23/01/29	
窗号	宽度(W)	高度(H)	数量	楼层
T1B-SD-D2	2346	2748	1	9F
T2B-SD-D2	2346	2748	1	9F
T3B-SD-D2	2346	2748	1	9F
合计:			3	
图号	-			

门外框用料表

序号	料号	名称	出荷	长度(mm)	支	加工说明	注明
1	I711	150x50x5铝通	–	2748	1	I711-SD02R-S	地盘安装
2	I711	150x50x5铝通	–	2748	1	I711-SD01L-S	地盘安装
3	I711	150x50x5铝通	–	2346	1	I711-SD04LE-S	地盘安装
4	I711	150x50x5铝通	–	2346	1	I711-SD05LE-S	地盘安装
5	X86317	室内收口之字扣码	–	2346	2	X86317-SD01E	工厂组装
6	L107	趟门角码35x35x4	–	80	4	L107-01	工厂组装
7	L00155	墙边企身修口铝角	–	2748	2	L00155-01A	工厂组装
8	–	顶横通铁码	–	–	3	J858-SD-GS01	工厂组装
9	L061	趟门角码25x25x3	–	2346	1	L061-02E	工厂组装
10	L097	铝角18.5x18.5x3	–	270	1	L097-01AA	工厂组装
11	L097	铝角18.5x18.5x3	–	365	1	L097-01AB	工厂组装
12	L097	铝角18.5x18.5x3	–	657	1	L097-01F	工厂组装
13	L097	铝角18.5x18.5x3	–	463	1	L097-01G	工厂组装

外框配件	颜色	数量	备注
M5x12平头机丝	A4-70	12	组外框

EG-DWG1

美特鋁質 有限公司 MIDI Aluminium Fabricator Ltd.		工程號	J858	拆圖	Jack	2023-01-29
		地　盤	將軍澳　康城11期	復核		
名稱	趟門拆圖	顏　色		批准		

A-SD-12

版次C按趟门分类重新排序

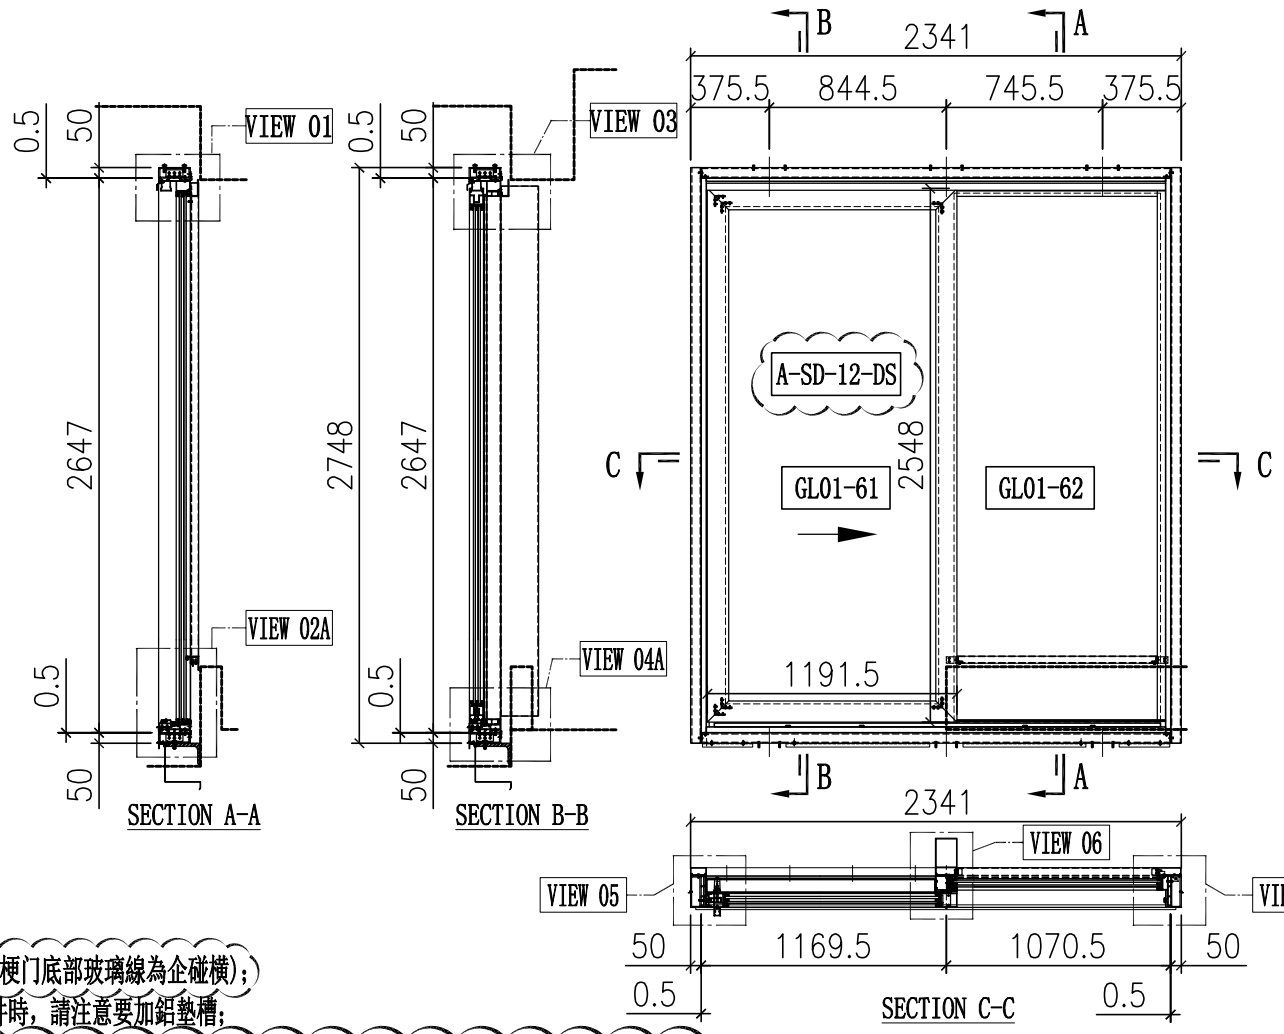

說明:

1、玻璃線為橫碰企(梗门底部玻璃線為企碰橫);

2、安装絲吉利亞配件時，請注意要加鋁墊槽;

序号	玻璃编号	玻璃尺寸
1	GL01-61	1017.5x2374
2	GL01-62	985.5x2525

门内框用料表

序号	料号	名称	出荷	长度(mm)	支	加工说明	注明
21	X86334	趟门边框料	–	2647	1	X86334-SD01R-S	地盘安装
22	X86322	趟门边框料	–	2647	1	X86322-SD01L	地盘安装
23	X86332	趟门顶框料	–	2192	1	X86332-SD01LD-S	地盘安装
24	X86330	趟门底框料	–	2192	1	X86330-SD01LD-S	地盘安装
25	X86345	趟门企中梃	–	2557.5	1	X86345-SD01L-S	地盘安装
26	X86336	趟门生位扣盖	–	1093.5	2	X86336-SD01D	地盘安装
27	X86337	趟门边企锁扣料	–	2559	1	X86337-SD01A	地盘安装
28	X86326	SD平台横料	–	955	1	X86326-SD01D	地盘安装
29	X86335	SD平台横扣盖	–	955	1	X86335-SD01D	地盘安装
30	X86340	压板加工图	–	2530	1	X86340-SD01R	地盘安装
31	X86320	室内盖加工图	–	2530	1	X86320-SD01R	地盘安装
32	X86341	梗企扣	–	2258	1	X86341-SD01RA	地盘安装
33	X86321	室内企盖加工图	–	2293	1	X86321-SD01RA	地盘安装
34	X86339	压板加工图	–	2545	1	X86339-SD01A	地盘安装
35	X86342	室内盖加工图	–	2545	1	X86342-SD01A	地盘安装
36	L061	铝角25x25x3	–	30	2	L061-01	地盘安装
37	–	3mm厚铝板	–	–	1	J858-SD-AP01D	地盘安装
38	–	3mm厚铝板	–	–	1	J858-SD-AP02D	地盘安装
39	–	3mm厚铝板	–	–	1	J858-SD-AP02P	地盘安装
40	X86317	室内收口之字扣码	–	50	12	X86317-SD02	工厂组装
41	X86325	趟门道轨	–	2129	1	X86325-SD01D	工厂组装
42	X86331	底框料加工图	–	2129	1	X86331-SD01H	工厂组装
43	H42208	趟门角码35x50x4	–	30	2	H42208-01	工厂组装
44	–	加力铁(企向)	–	–	1	J858-SD-GS05	工厂组装
45	X86346	趟门梗横玻线	–	998.5	1	X86346-SD01D	工厂组装
46	X86346	趟门梗横玻线	–	955	1	X86346-SD02D	工厂组装
47	X86346	趟门梗企玻线	–	2516	2	X86346-SD03A	工厂组装

门玉用料表

序号	料号	名称	出荷	长度(mm)	支	加工说明	注明
67	X86329	趟门顶外盖料	–	2240	1	X86329-SD01D	地盘安装
68	–	趟门玉	–	–	1	A-SD-12-DS	地盘安装

加工细则

顶留		mm
底留		mm
企料底部开避位		mm
底横料防水巴锯去		mm
安装扣码		
安装扣码		
多点锁芯型号:		
手柄型号:		
限位撐型号:		
T窗最大的开度:		
窗玉搭位数:		

门内框配件	颜色	数量	备注
#8x1/2"平头钢牙	A4-70	8	滴水线
#8x1/2"平头钢牙	A4-70	8	铝背板
M5x15圓头机丝	A4-70	26	企料压板
M5x15圓头机丝	A4-70	8	基仔位横料
M5x25圓头机丝	A4-70	34	组趟门框
M5x10平头机丝	A4-70	9	门企锁扣料

门玉款	宽度(mm)	高度(mm)	只/幅	撐长
A-SD-12-DS	1191.5	2548	1	
大图版次		本图版	C	
		日期	23/01/29	
窗号	宽度(W)	高度(H)	数量	楼层
T1A-SD-G2	2341	2748	1	9F
T1B-SD-E2	2341	2748	1	9F
T2A-SD-E2	2341	2748	1	9F
T2A-SD-G2	2341	2748	1	9F
T2B-SD-E2	2341	2748	1	9F
T3A-SD-E2	2341	2748	1	9F
T3A-SD-G2	2341	2748	1	9F
T3B-SD-E2	2341	2748	1	9F
合计:			8	
图号	-			

C

门外框用料表

序号	料号	名称	出荷	长度(mm)	支	加工说明	注明
1	I711	150x50x5铝通	–	2748	1	I711-SD02R-S	地盘安装
2	I711	150x50x5铝通	–	2748	1	I711-SD01L-S	地盘安装
3	I711	150x50x5铝通	–	2341	1	I711-SD04LD-S	地盘安装
4	I711	150x50x5铝通	–	2341	1	I711-SD05LD-S	地盘安装
5	X86317	室内收口之字扣码	–	2341	2	X86317-SD01D	工厂组装
6	L107	趟门角码35x35x4	–	80	4	L107-01	工厂组装
7	L00155	墙边企身修口铝角	–	2748	2	L00155-01A	工厂组装
8	–	顶横通铁码	–	–	3	J858-SD-GS01	工厂组装
9	L061	趟门角码25x25x3	–	2341	1	L061-02D	工厂组装
10	L097	铝角18.5x18.5x3	–	240	2	L097-01A	工厂组装
11	L097	铝角18.5x18.5x3	–	684.5	1	L097-01K	工厂组装
12	L097	铝角18.5x18.5x3	–	585.5	1	L097-01M	工厂组装
13	–	–	–	–	–	–	–

外框配件	颜色	数量	备注
M5x12平头机丝	A4-70	12	组外框

EG-DWG1

美特鋁質 有限公司 MIDI Aluminium Fabricator Ltd.		工程號	J858	拆圖	Jack	2022-10-14
		地　盤	將軍澳　康城11期	復核		
名稱	趟門拆圖	顏　色		批准		

A-SD-12a

版次C按趟门分类重新排序

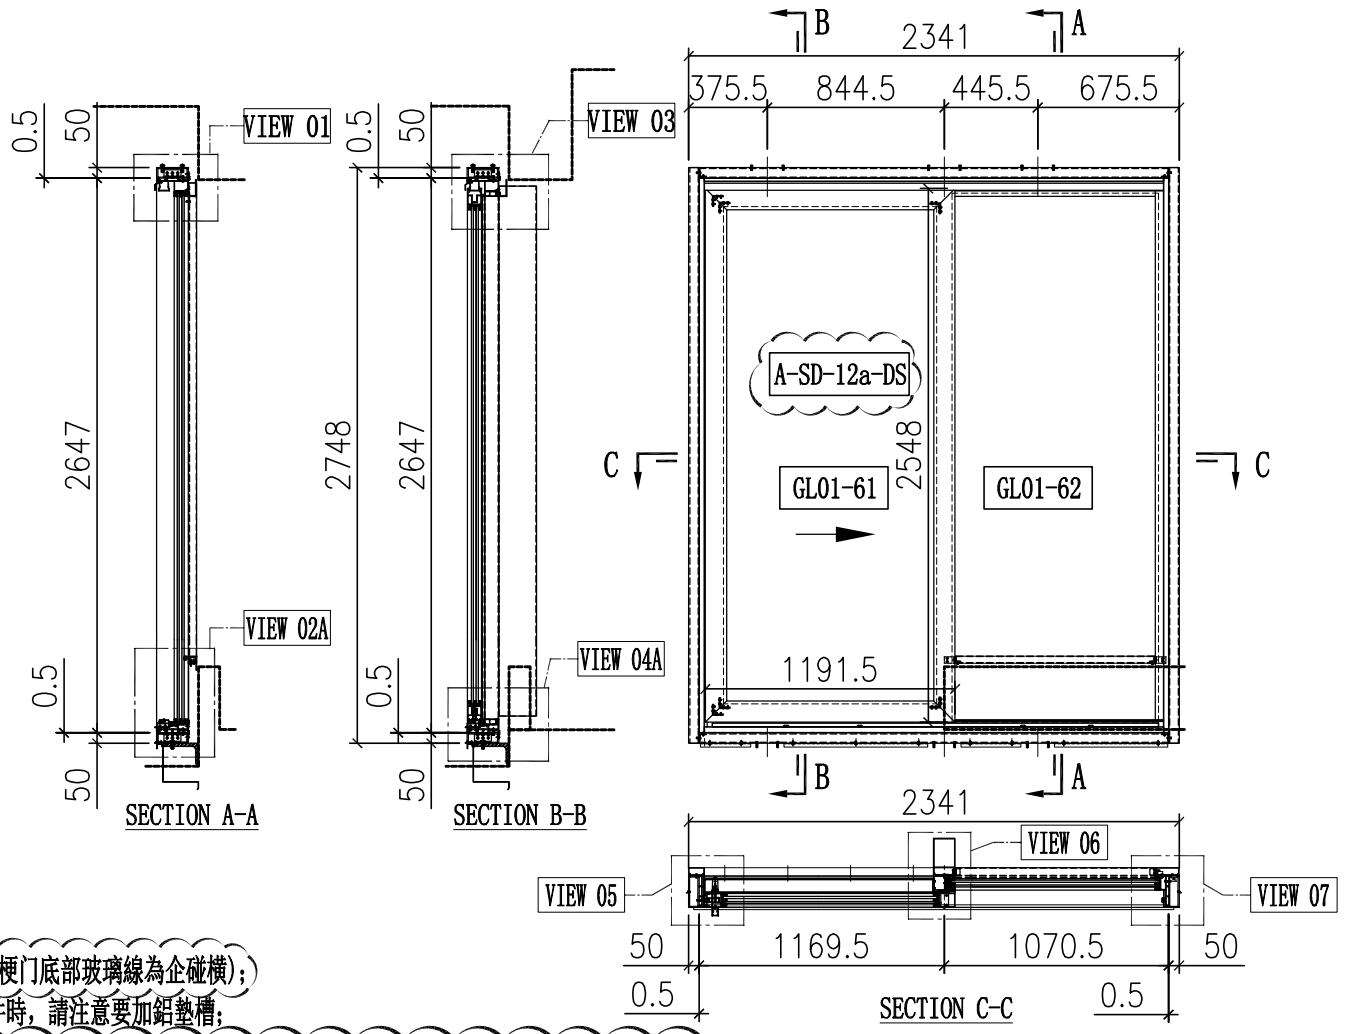

序号	玻璃编号	玻璃尺寸
1	GL01-61	1017.5x2374
2	GL01-62	985.5x2525

說明:
1、玻璃線為橫碰企(梗门底部玻璃線為企碰横);
2、安装絲吉利亞配件時，請注意要加鋁墊槽;

门内框用料表

序号	料号	名称	出荷	长度(mm)	支	加工说明	注明
21	X86334	趟门边框料	–	2647	1	X86334-SD01R-S	地盘安装
22	X86322	趟门边框料	–	2647	1	X86322-SD01L	地盘安装
23	X86332	趟门顶框料	–	2192	1	X86332-SD01LD-S	地盘安装
24	X86330	趟门底框料	–	2192	1	X86330-SD01LD-S	地盘安装
25	X86345	趟门企中梃	–	2557.5	1	X86345-SD01L-S	地盘安装
26	X86336	趟门生位扣盖	–	1093.5	2	X86336-SD01D	地盘安装
27	X86337	趟门边企锁扣料	–	2559	1	X86337-SD01A	地盘安装
28	X86326	SD平台横料	–	955	1	X86326-SD01D	地盘安装
29	X86335	SD平台横扣盖	–	955	1	X86335-SD01D	地盘安装
30	X86340	压板加工图	–	2530	1	X86340-SD01R	地盘安装
31	X86320	室内盖加工图	–	2530	1	X86320-SD01R	地盘安装
32	X86341	梗企扣	–	2258	1	X86341-SD01RA	地盘安装
33	X86321	室内企盖加工图	–	2293	1	X86321-SD01RA	地盘安装
34	X86339	压板加工图	–	2545	1	X86339-SD01A	地盘安装
35	X86342	室内盖加工图	–	2545	1	X86342-SD01A	地盘安装
36	L061	铝角25x25x3	–	30	2	L061-01	地盘安装
37	–	3mm厚铝板	–	–	1	J858-SD-AP01D	地盘安装
38	–	3mm厚铝板	–	–	1	J858-SD-AP02D	地盘安装
39	–	3mm厚铝板	–	–	1	J858-SD-AP02P	地盘安装
40	X86317	室内收口之字扣码	–	50	12	X86317-SD02	工厂组装
41	X86325	趟门道轨	–	2129	1	X86325-SD01D	工厂组装
42	X86331	底框料加工图	–	2129	1	X86331-SD01H	工厂组装
43	H42208	趟门角码35x50x4	–	30	2	H42208-01	工厂组装
44	–	加力铁(企向)	–	–	1	J858-SD-GS05	工厂组装
45	X86346	趟门梗横玻线	–	998.5	1	X86346-SD01D	工厂组装
46	X86346	趟门梗横玻线	–	955	1	X86346-SD02D	工厂组装
47	X86346	趟门梗企玻线	–	2516	2	X86346-SD03A	工厂组装

门玉用料表

序号	料号	名称	出荷	长度(mm)	支	加工说明	注明
67	X86329	趟门顶外盖料	–	2240	1	X86329-SD01D	地盘安装
68	–	趟门玉	–	–	1	A-SD-12a-DS	地盘安装

加工细则

顶留		mm
底留		mm
企料底部开避位		mm
底横料防水巴锯去		mm
安装扣码		
安装扣码		
多点锁芯型号:		
手柄型号:		
限位撐型号:		
T窗最大的开度:		
窗玉搭位数:		

门内框配件	颜色	数量	备注
#8x1/2"平头钢牙	A4-70	8	滴水线
#8x1/2"平头钢牙	A4-70	8	铝背板
M5x15圓头机丝	A4-70	26	企料压板
M5x15圓头机丝	A4-70	8	基仔位横料
M5x25圓头机丝	A4-70	34	组趟门框
M5x10平头机丝	A4-70	9	门企锁扣料

C

门玉款	宽度(mm)	高度(mm)	只/幅	撐长
A-SD-12a-DS	1191.5	2548	1	
大图版次		本图版	C	
		日期	23/01/29	
窗号	宽度(W)	高度(H)	数量	楼层
T1B-SD-A2	2341	2748	1	9F
T2B-SD-A2	2341	2748	1	9F
T3B-SD-A2	2341	2748	1	9F
合计:			3	
图号	-			

门外框用料表

序号	料号	名称	出荷	长度(mm)	支	加工说明	注明
1	I711	150x50x5铝通	–	2748	1	I711-SD02R-S	地盘安装
2	I711	150x50x5铝通	–	2748	1	I711-SD01L-S	地盘安装
3	I711	150x50x5铝通	–	2341	1	I711-SD04LH-S	地盘安装
4	I711	150x50x5铝通	–	2341	1	I711-SD05LH-S	地盘安装
5	X86317	室内收口之字扣码	–	2341	2	X86317-SD01D	工厂组装
6	L107	趟门角码35x35x4	–	80	4	L107-01	工厂组装
7	L00155	墙边企身修口铝角	–	2748	2	L00155-01A	工厂组装
8	–	顶横通铁码	–	–	3	J858-SD-GS01	工厂组装
9	L061	趟门角码25x25x3	–	2341	1	L061-02D	工厂组装
10	L097	铝角18.5x18.5x3	–	240	1	L097-01A	工厂组装
11	L097	铝角18.5x18.5x3	–	684.5	1	L097-01K	工厂组装
12	L097	铝角18.5x18.5x3	–	540	1	L097-01U	工厂组装
13	L097	铝角18.5x18.5x3	–	285.5	1	L097-01V	工厂组装

外框配件	颜色	数量	备注
M5x12平头机丝	A4-70	12	组外框

EG-DWG1

美特鋁質 有限公司 MIDI Aluminium Fabricator Ltd.		工程號	J858	拆圖	Jack	2023-01-29
		地　盤	將軍澳　康城11期	復核		
名稱	趟門拆圖	顏　色		批准		

A-SD-13

版次C按趟门分类重新排序

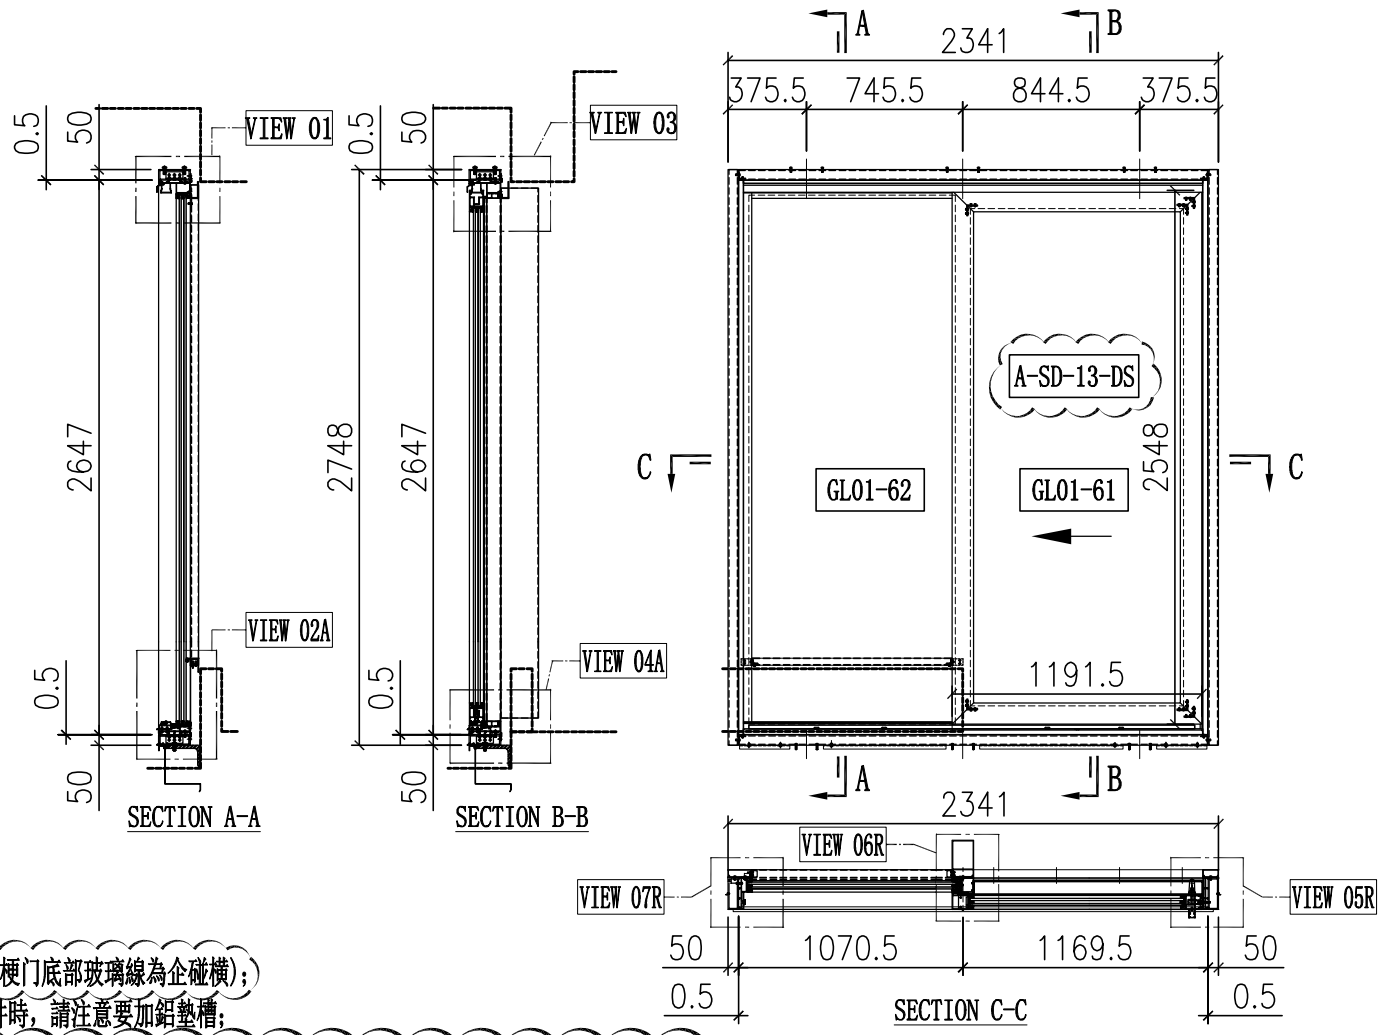

序号	玻璃编号	玻璃尺寸
1	GL01-61	1017.5x2374
2	GL01-62	985.5x2525

說明:

1、玻璃線為橫碰企(梗门底部玻璃線為企碰横);

2、安裝絲吉利亞配件時，請注意要加鋁墊槽;

门内框用料表

序号	料号	名称	出荷	长度(mm)	支	加工说明	注明
21	X86334	趟门边框料	–	2647	1	X86334-SD01L-S	地盘安装
22	X86322	趟门边框料	–	2647	1	X86322-SD01R	地盘安装
23	X86332	趟门顶框料	–	2192	1	X86332-SD01RD-S	地盘安装
24	X86330	趟门底框料	–	2192	1	X86330-SD01RD-S	地盘安装
25	X86345	趟门企中梃	–	2557.5	1	X86345-SD01R-S	地盘安装
26	X86336	趟门生位扣盖	–	1093.5	2	X86336-SD01D	地盘安装
27	X86337	趟门边企锁扣料	–	2559	1	X86337-SD01A	地盘安装
28	X86326	SD平台横料	–	955	1	X86326-SD01D	地盘安装
29	X86335	SD平台横扣盖	–	955	1	X86335-SD01D	地盘安装
30	X86340	压板加工图	–	2530	1	X86340-SD01L	地盘安装
31	X86320	室内盖加工图	–	2530	1	X86320-SD01L	地盘安装
32	X86341	梗企扣	–	2258	1	X86341-SD01LA	地盘安装
33	X86321	室内企盖加工图	–	2293	1	X86321-SD01LA	地盘安装
34	X86339	压板加工图	–	2545	1	X86339-SD01A	地盘安装
35	X86342	室内盖加工图	–	2545	1	X86342-SD01A	地盘安装
36	L061	铝角25x25x3	–	30	2	L061-01	地盘安装
37	–	3mm厚铝板	–	–	1	J858-SD-AP01D	地盘安装
38	–	3mm厚铝板	–	–	1	J858-SD-AP02D	地盘安装
39	–	3mm厚铝板	–	–	1	J858-SD-AP02P	地盘安装
40	X86317	室内收口之字扣码	–	50	12	X86317-SD02	工厂组装
41	X86325	趟门道轨	–	2129	1	X86325-SD01D	工厂组装
42	X86331	底框料加工图	–	2129	1	X86331-SD01D	工厂组装
43	H42208	趟门角码35x50x4	–	30	2	H42208-01	工厂组装
44	–	加力铁(企向)	–	–	1	J858-SD-GS05	工厂组装
45	X86346	趟门梗横玻线	–	998.5	1	X86346-SD01D	工厂组装
46	X86346	趟门梗横玻线	–	955	1	X86346-SD02D	工厂组装
47	X86346	趟门梗企玻线	–	2516	2	X86346-SD03A	工厂组装

门玉用料表

序号	料号	名称	出荷	长度(mm)	支	加工说明	注明
67	X86329	趟门顶外盖料	–	2240	1	X86329-SD01D	地盘安装
68	–	趟门玉	–	–	1	A-SD-13-DS	地盘安装

加工细则

顶留		mm
底留		mm
企料底部开避位		mm
底横料防水巴锯去		mm
安装扣码		
安装扣码		
多点锁芯型号:		
手柄型号:		
限位撑型号:		
T窗最大的开度:		
窗玉搭位数:		

门内框配件	颜色	数量	备注
#8x1/2"平头钢牙	A4-70	8	滴水线
#8x1/2"平头钢牙	A4-70	8	铝背板
M5x15圆头机丝	A4-70	26	企料压板
M5x15圆头机丝	A4-70	8	基仔位横料
M5x25圆头机丝	A4-70	34	组趟门框
M5x10平头机丝	A4-70	9	门企锁扣料

门玉款	宽度(mm)	高度(mm)	只/幅	撑长
A-SD-13-DS	1191.5	2548	1	
大图版次		本图版	C	
		日期	23/01/29	
窗号	宽度(W)	高度(H)	数量	楼层
T1A-SD-F2	2341	2748	1	9F
T1B-SD-F2	2341	2748	1	9F
T2A-SD-D2	2341	2748	1	9F
T2A-SD-F2	2341	2748	1	9F
T2B-SD-F2	2341	2748	1	9F
T3A-SD-D2	2341	2748	1	9F
T3A-SD-F2	2341	2748	1	9F
T3B-SD-F2	2341	2748	1	9F
合计:			8	
图号	-			

C

门外框用料表

序号	料号	名称	出荷	长度(mm)	支	加工说明	注明
1	I711	150x50x5铝通	–	2748	1	I711-SD02L-S	地盘安装
2	I711	150x50x5铝通	–	2748	1	I711-SD01R-S	地盘安装
3	I711	150x50x5铝通	–	2341	1	I711-SD04RD-S	地盘安装
4	I711	150x50x5铝通	–	2341	1	I711-SD05RD-S	地盘安装
5	X86317	室内收口之字扣码	–	2341	2	X86317-SD01D	工厂组装
6	L107	趟门角码35x35x4	–	80	4	L107-01	工厂组装
7	L00155	墙边企身修口铝角	–	2748	2	L00155-01A	工厂组装
8	–	顶横通铁码	–	–	3	J858-SD-GS01	工厂组装
9	L061	趟门角码25x25x3	–	2341	1	L061-02D	工厂组装
10	L097	铝角18.5x18.5x3	–	240	2	L097-01A	工厂组装
11	L097	铝角18.5x18.5x3	–	684.5	1	L097-01K	工厂组装
12	L097	铝角18.5x18.5x3	–	585.5	1	L097-01M	工厂组装
13	–	–	–	–	–	–	–

外框配件	颜色	数量	备注
M5x12平头机丝	A4-70	12	组外框

EG-DWG1

美特鋁質 有限公司 MIDI Aluminium Fabricator Ltd.		工程號	J858	拆圖	Jack	2022-10-14
		地　盤	將軍澳　康城11期	復核		
名稱	趟門拆圖	顏　色		批准		

A-SD-13a

版次C按趟门分类重新排序

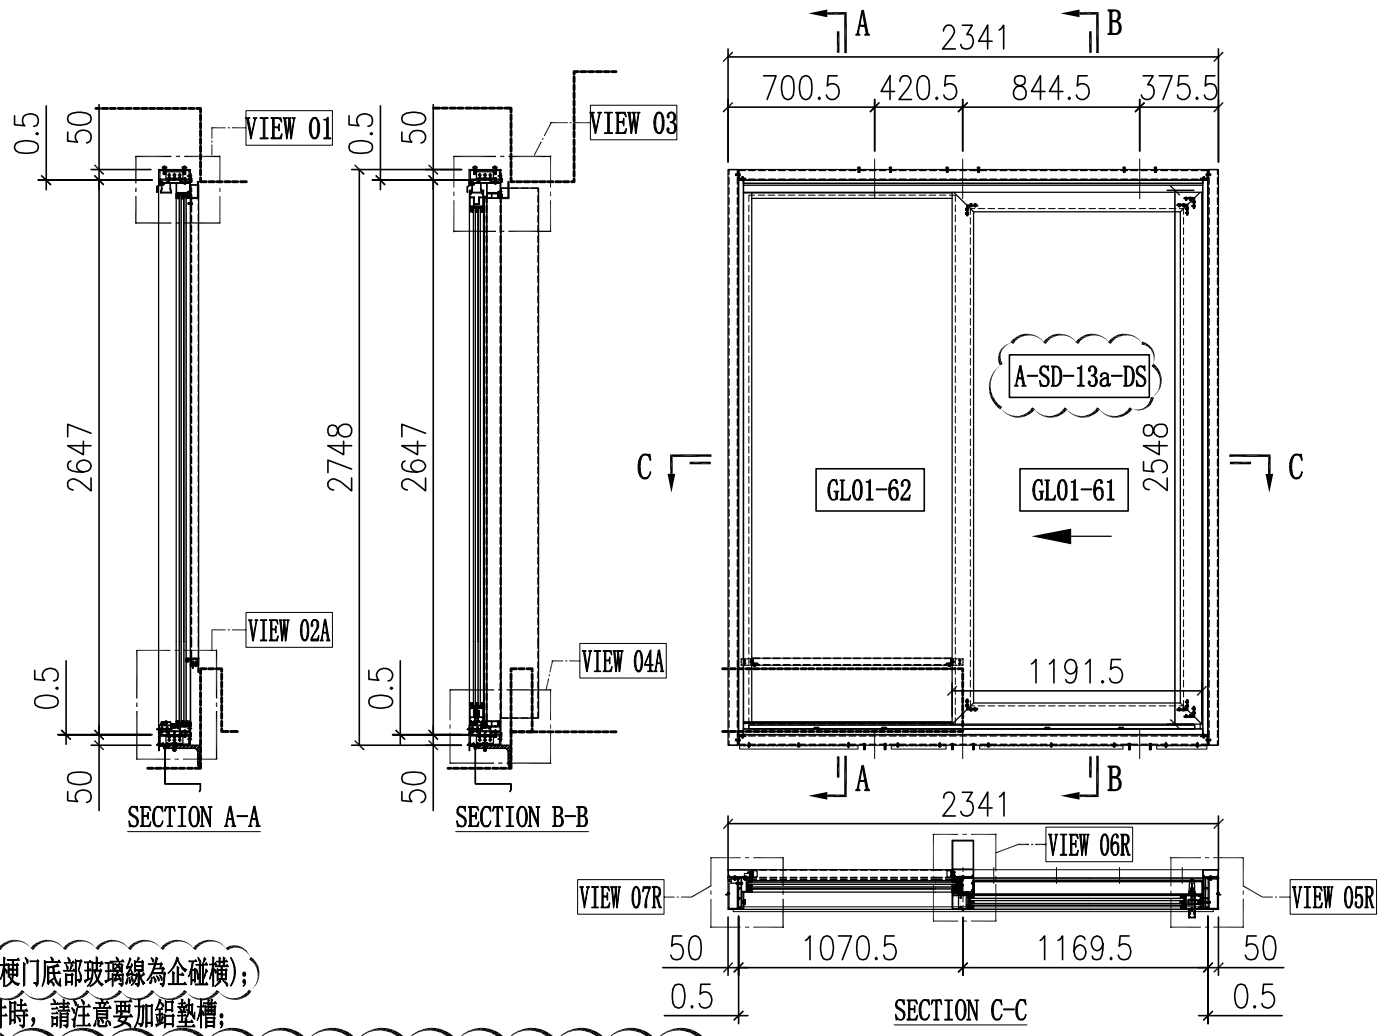

序号	玻璃编号	玻璃尺寸
1	GL01-61	1017.5x2374
2	GL01-62	985.5x2525

說明:
1、玻璃線為橫碰企(梗门底部玻璃線為企碰横);
2、安裝絲吉利亞配件時，請注意要加鋁墊槽;

门内框用料表

序号	料号	名称	出荷	长度(mm)	支	加工说明	注明
21	X86334	趟门边框料	–	2647	1	X86334-SD01L-S	地盘安装
22	X86322	趟门边框料	–	2647	1	X86322-SD01R	地盘安装
23	X86332	趟门顶框料	–	2192	1	X86332-SD01RD-S	地盘安装
24	X86330	趟门底框料	–	2192	1	X86330-SD01RD-S	地盘安装
25	X86345	趟门企中梃	–	2557.5	1	X86345-SD01R-S	地盘安装
26	X86336	趟门生位扣盖	–	1093.5	2	X86336-SD01D	地盘安装
27	X86337	趟门边企锁扣料	–	2559	1	X86337-SD01A	地盘安装
28	X86326	SD平台横料	–	955	1	X86326-SD01D	地盘安装
29	X86335	SD平台横扣盖	–	955	1	X86335-SD01D	地盘安装
30	X86340	压板加工图	–	2530	1	X86340-SD01L	地盘安装
31	X86320	室内盖加工图	–	2530	1	X86320-SD01L	地盘安装
32	X86341	梗企扣	–	2258	1	X86341-SD01LA	地盘安装
33	X86321	室内企盖加工图	–	2293	1	X86321-SD01LA	地盘安装
34	X86339	压板加工图	–	2545	1	X86339-SD01A	地盘安装
35	X86342	室内盖加工图	–	2545	1	X86342-SD01A	地盘安装
36	L061	铝角25x25x3	–	30	2	L061-01	地盘安装
37	–	3mm厚铝板	–	–	1	J858-SD-AP01D	地盘安装
38	–	3mm厚铝板	–	–	1	J858-SD-AP02D	地盘安装
39	–	3mm厚铝板	–	–	1	J858-SD-AP02P	地盘安装
40	X86317	室内收口之字扣码	–	50	12	X86317-SD02	工厂组装
41	X86325	趟门道轨	–	2129	1	X86325-SD01D	工厂组装
42	X86331	底框料加工图	–	2129	1	X86331-SD01D	工厂组装
43	H42208	趟门角码35x50x4	–	30	2	H42208-01	工厂组装
44	–	加力铁(企向)	–	–	1	J858-SD-GS05	工厂组装
45	X86346	趟门梗横玻线	–	998.5	1	X86346-SD01D	工厂组装
46	X86346	趟门梗横玻线	–	955	1	X86346-SD02D	工厂组装
47	X86346	趟门梗企玻线	–	2516	2	X86346-SD03A	工厂组装

门玉用料表

序号	料号	名称	出荷	长度(mm)	支	加工说明	注明
67	X86329	趟门顶外盖料	–	2240	1	X86329-SD01D	地盘安装
68	–	趟门玉	–	–	1	A-SD-13a-DS	地盘安装

加工细则

顶留		mm
底留		mm
企料底部开避位		mm
底横料防水巴锯去		mm
安装扣码		
安装扣码		
多点锁芯型号:		
手柄型号:		
限位撑型号:		
T窗最大的开度:		
窗玉搭位数:		

门内框配件	颜色	数量	备注
#8x1/2"平头钢牙	A4-70	8	滴水线
#8x1/2"平头钢牙	A4-70	8	铝背板
M5x15圆头机丝	A4-70	26	企料压板
M5x15圆头机丝	A4-70	8	基仔位横料
M5x25圆头机丝	A4-70	34	组趟门框
M5x10平头机丝	A4-70	9	门企锁扣料

C

门玉款	宽度(mm)	高度(mm)	只/幅	撑长
A-SD-13a-DS	1191.5	2548	1	
大图版次		本图版	C	
		日期	23/01/29	
窗号	宽度(W)	高度(H)	数量	楼层
T1B-SD-C2	2341	2748	1	9F
T2B-SD-C2	2341	2748	1	9F
T3B-SD-C2	2341	2748	1	9F
合计:			3	
图号	-			

门外框用料表

序号	料号	名称	出荷	长度(mm)	支	加工说明	注明
1	I711	150x50x5铝通	–	2748	1	I711-SD02L-S	地盘安装
2	I711	150x50x5铝通	–	2748	1	I711-SD01R-S	地盘安装
3	I711	150x50x5铝通	–	2341	1	I711-SD04RH-S	地盘安装
4	I711	150x50x5铝通	–	2341	1	I711-SD05RH-S	地盘安装
5	X86317	室内收口之字扣码	–	2341	2	X86317-SD01D	工厂组装
6	L107	趟门角码35x35x4	–	80	4	L107-01	工厂组装
7	L00155	墙边企身修口铝角	–	2748	2	L00155-01A	工厂组装
8	–	顶横通铁码	–	–	3	J858-SD-GS01	工厂组装
9	L061	趟门角码25x25x3	–	2341	1	L061-02D	工厂组装
10	L097	铝角18.5x18.5x3	–	240	1	L097-01A	工厂组装
11	L097	铝角18.5x18.5x3	–	684.5	1	L097-01K	工厂组装
12	L097	铝角18.5x18.5x3	–	260.5	1	L097-01X	工厂组装
13	L097	铝角18.5x18.5x3	–	565	1	L097-01W	工厂组装

外框配件	颜色	数量	备注
M5x12平头机丝	A4-70	12	组外框

EG-DWG1

美特鋁質 有限公司 MIDI Aluminium Fabricator Ltd.		工程號	J858	拆圖	Jack	2023-01-29
		地　盤	將軍澳　康城11期	復核		
名稱	趟門拆圖	顏　色		批准		

A-SD-14

版次C按趟门分类重新排序

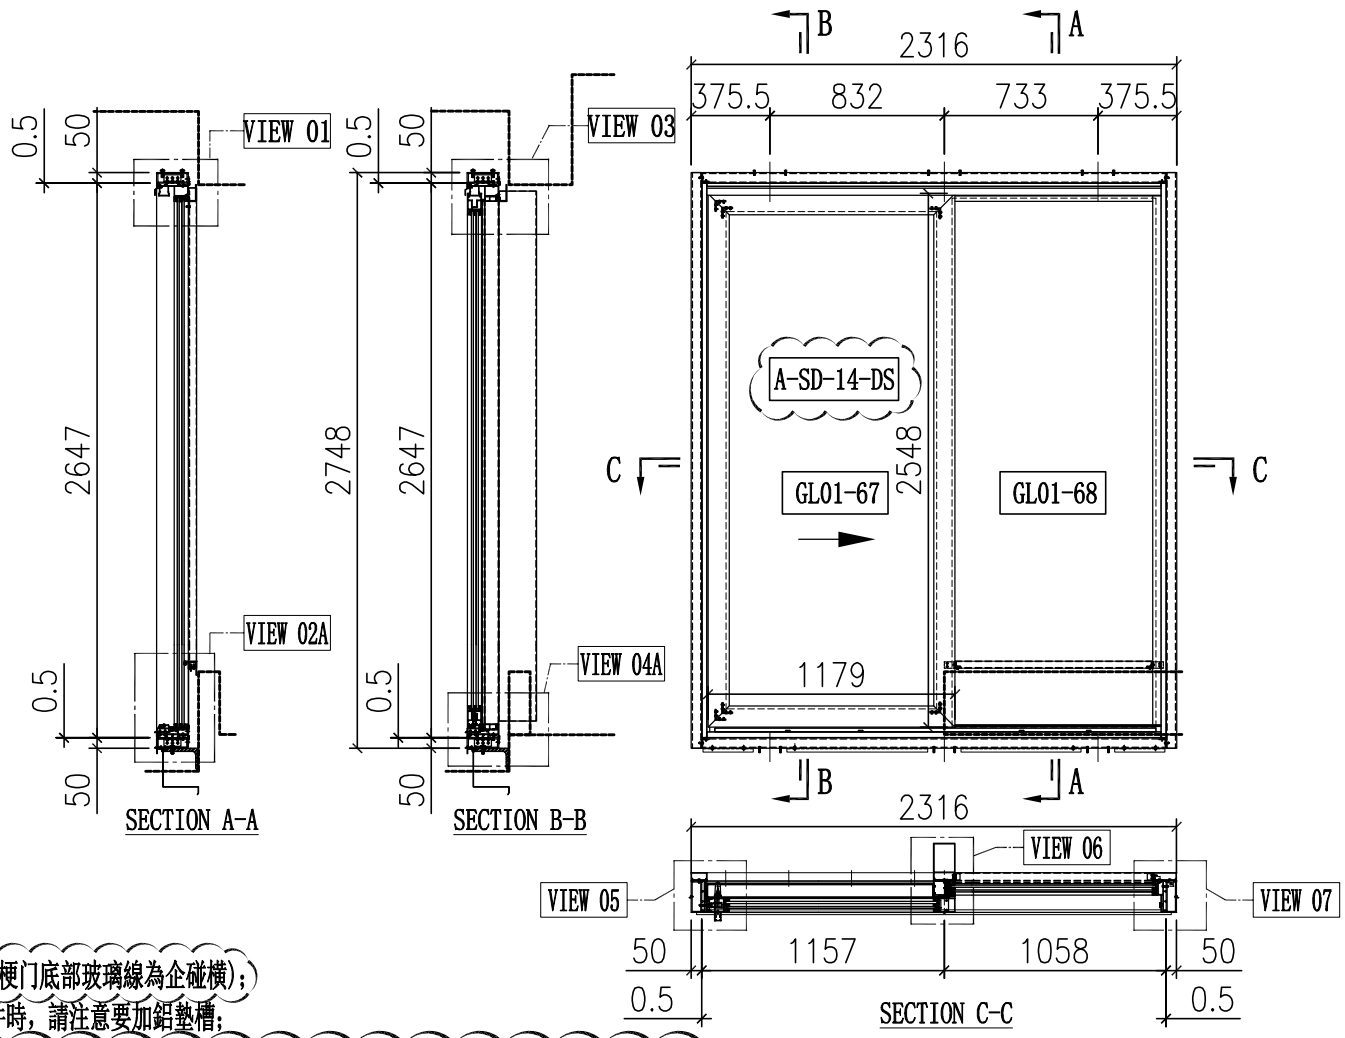

序号	玻璃编号	玻璃尺寸
1	GL01-67	1005x2374
2	GL01-68	973x2525

說明:

1、玻璃線為橫碰企(梗门底部玻璃線為企碰横);

2、安装絲吉利亞配件時，請注意要加鋁墊槽;

门内框用料表

序号	料号	名称	出荷	长度(mm)	支	加工说明	注明
21	X86334	趟门边框料	–	2647	1	X86334-SD01R-S	地盘安装
22	X86322	趟门边框料	–	2647	1	X86322-SD01L	地盘安装
23	X86332	趟门顶框料	–	2167	1	X86332-SD01LB-S	地盘安装
24	X86330	趟门底框料	–	2167	1	X86330-SD01LB-S	地盘安装
25	X86345	趟门企中梃	–	2557.5	1	X86345-SD01L-S	地盘安装
26	X86336	趟门生位扣盖	–	1081	2	X86336-SD01B	地盘安装
27	X86337	趟门边企锁扣料	–	2559	1	X86337-SD01A	地盘安装
28	X86326	SD平台横料	–	942.5	1	X86326-SD01B	地盘安装
29	X86335	SD平台横扣盖	–	942.5	1	X86335-SD01B	地盘安装
30	X86340	压板加工图	–	2530	1	X86340-SD01R	地盘安装
31	X86320	室内盖加工图	–	2530	1	X86320-SD01R	地盘安装
32	X86341	梗企扣	–	2258	1	X86341-SD01RA	地盘安装
33	X86321	室内企盖加工图	–	2293	1	X86321-SD01RA	地盘安装
34	X86339	压板加工图	–	2545	1	X86339-SD01A	地盘安装
35	X86342	室内盖加工图	–	2545	1	X86342-SD01A	地盘安装
36	L061	铝角25x25x3	–	30	2	L061-01	地盘安装
37	–	3mm厚铝板	–	–	1	J858-SD-AP01B	地盘安装
38	–	3mm厚铝板	–	–	1	J858-SD-AP02B	地盘安装
39	–	3mm厚铝板	–	–	1	J858-SD-AP02M	地盘安装
40	X86317	室内收口之字扣码	–	50	12	X86317-SD02	工厂组装
41	X86325	趟门道轨	–	2104	1	X86325-SD01B	工厂组装
42	X86331	底框料加工图	–	2104	1	X86331-SD01B	工厂组装
43	H42208	趟门角码35x50x4	–	30	2	H42208-01	工厂组装
44	–	加力铁(企向)	–	–	1	J858-SD-GS05	工厂组装
45	X86346	趟门梗横玻线	–	986	1	X86346-SD01B	工厂组装
46	X86346	趟门梗横玻线	–	942.5	1	X86346-SD02B	工厂组装
47	X86346	趟门梗企玻线	–	2516	2	X86346-SD03A	工厂组装

门玉用料表

序号	料号	名称	出荷	长度(mm)	支	加工说明	注明
67	X86329	趟门顶外盖料	–	2215	1	X86329-SD01B	地盘安装
68	–	趟门玉	–	–	1	A-SD-14-DS	地盘安装

加工细则

顶留		mm
底留		mm
企料底部开避位		mm
底横料防水巴锯去		mm
安装扣码		
安装扣码		
多点锁芯型号:		
手柄型号:		
限位撐型号:		
T窗最大的开度:		
窗玉搭位数:		

门内框配件	颜色	数量	备注
#8x1/2"平头钢牙	A4-70	8	滴水线
#8x1/2"平头钢牙	A4-70	8	铝背板
M5x15圓头机丝	A4-70	26	企料压板
M5x15圓头机丝	A4-70	8	基仔位横料
M5x25圓头机丝	A4-70	34	组趟门框
M5x10平头机丝	A4-70	9	门企锁扣料

门玉款	宽度(mm)	高度(mm)	只/幅	撐长
A-SD-14-DS	1179	2548	1	
大图版次		本图版	C	
		日期	23/01/29	
窗号	宽度(W)	高度(H)	数量	楼层
T1A-SD-E2	2316	2748	1	9F
图号	-			

C

门外框用料表

序号	料号	名称	出荷	长度(mm)	支	加工说明	注明
1	I711	150x50x5铝通	–	2748	1	I711-SD02R-S	地盘安装
2	I711	150x50x5铝通	–	2748	1	I711-SD01L-S	地盘安装
3	I711	150x50x5铝通	–	2316	1	I711-SD04LB-S	地盘安装
4	I711	150x50x5铝通	–	2316	1	I711-SD05LB-S	地盘安装
5	X86317	室内收口之字扣码	–	2341	2	X86317-SD01D	工厂组装
6	L107	趟门角码35x35x4	–	80	4	L107-01	工厂组装
7	L00155	墙边企身修口铝角	–	2748	2	L00155-01A	工厂组装
8	–	顶横通铁码	–	–	3	J858-SD-GS01	工厂组装
9	L061	趟门角码25x25x3	–	2316	1	L061-02B	工厂组装
10	L097	铝角18.5x18.5x3	–	240	2	L097-01A	工厂组装
11	L097	铝角18.5x18.5x3	–	672	1	L097-01D	工厂组装
12	L097	铝角18.5x18.5x3	–	573	1	L097-01E	工厂组装
13	–	–	–	–	–	–	–

外框配件	颜色	数量	备注
M5x12平头机丝	A4-70	12	组外框

EG-DWG1

美特鋁質 有限公司 MIDI Aluminium Fabricator Ltd.		工程號	J858	拆圖	Jack	2023-01-29
		地　盤	將軍澳　康城11期	復核		
名稱	趟門拆圖	顏　色		批准		

A-SD-15

版次C按趟门分类重新排序

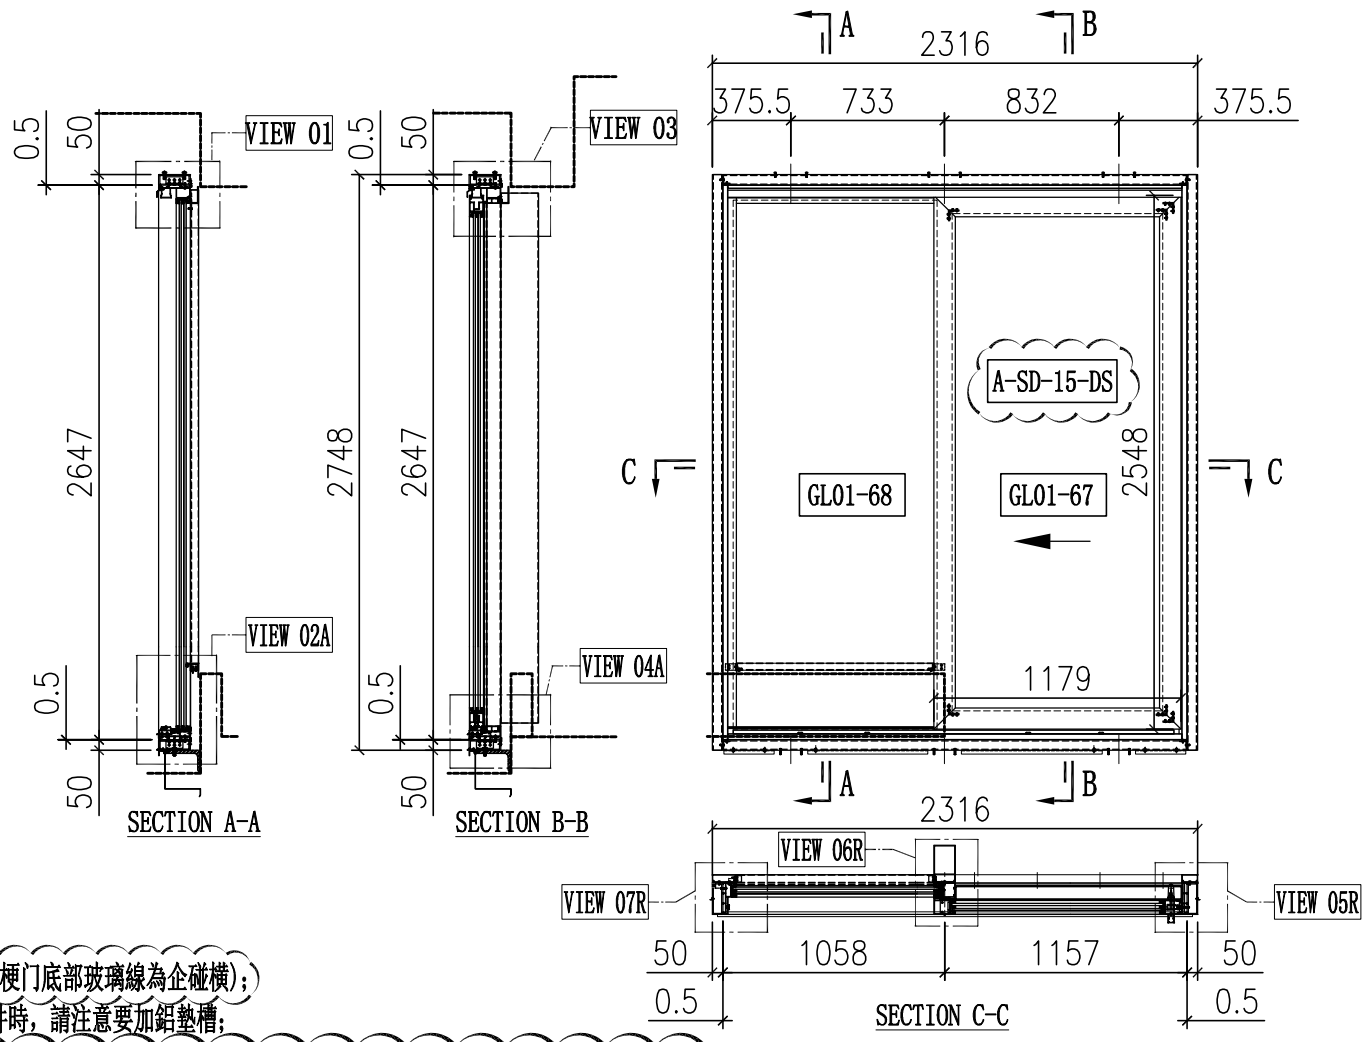

序号	玻璃编号	玻璃尺寸
1	GL01-67	1005x2374
2	GL01-68	973x2525

說明:

1、玻璃線為橫碰企(梗门底部玻璃線為企碰横);

2、安裝絲吉利亞配件時，請注意要加鋁墊槽;

门内框用料表

序号	料号	名称	出荷	长度(mm)	支	加工说明	注明
21	X86334	趟门边框料	–	2647	1	X86334-SD01L-S	地盘安装
22	X86322	趟门边框料	–	2647	1	X86322-SD01R	地盘安装
23	X86332	趟门顶框料	–	2167	1	X86332-SD01RB-S	地盘安装
24	X86330	趟门底框料	–	2167	1	X86330-SD01RB-S	地盘安装
25	X86345	趟门企中梃	–	2557.5	1	X86345-SD01R-S	地盘安装
26	X86336	趟门生位扣盖	–	1081	2	X86336-SD01B	地盘安装
27	X86337	趟门边企锁扣料	–	2559	1	X86337-SD01A	地盘安装
28	X86326	SD平台横料	–	942.5	1	X86326-SD01B	地盘安装
29	X86335	SD平台横扣盖	–	942.5	1	X86335-SD01B	地盘安装
30	X86340	压板加工图	–	2530	1	X86340-SD01L	地盘安装
31	X86320	室内盖加工图	–	2530	1	X86320-SD01L	地盘安装
32	X86341	梗企扣	–	2258	1	X86341-SD01LA	地盘安装
33	X86321	室内企盖加工图	–	2293	1	X86321-SD01LA	地盘安装
34	X86339	压板加工图	–	2545	1	X86339-SD01A	地盘安装
35	X86342	室内盖加工图	–	2545	1	X86342-SD01A	地盘安装
36	L061	铝角25x25x3	–	30	2	L061-01	地盘安装
37	–	3mm厚铝板	–	–	1	J858-SD-AP01B	地盘安装
38	–	3mm厚铝板	–	–	1	J858-SD-AP02B	地盘安装
39	–	3mm厚铝板	–	–	1	J858-SD-AP02M	地盘安装
40	X86317	室内收口之字扣码	–	50	12	X86317-SD02	工厂组装
41	X86325	趟门道轨	–	2104	1	X86325-SD01B	工厂组装
42	X86331	底框料加工图	–	2104	1	X86331-SD01J	工厂组装
43	H42208	趟门角码35x50x4	–	30	2	H42208-01	工厂组装
44	–	加力铁(企向)	–	–	1	J858-SD-GS05	工厂组装
45	X86346	趟门梗横玻线	–	986	1	X86346-SD01B	工厂组装
46	X86346	趟门梗横玻线	–	942.5	1	X86346-SD02B	工厂组装
47	X86346	趟门梗企玻线	–	2516	2	X86346-SD03A	工厂组装

门玉用料表

序号	料号	名称	出荷	长度(mm)	支	加工说明	注明
67	X86329	趟门顶外盖料	–	2215	1	X86329-SD01B	地盘安装
68	–	趟门玉	–	–	1	A-SD-15-DS	地盘安装

加工细则

顶留		mm
底留		mm
企料底部开避位		mm
底横料防水巴锯去		mm
安装扣码		
安装扣码		
多点锁芯型号:		
手柄型号:		
限位撐型号:		
T窗最大的开度:		
窗玉搭位数:		

门内框配件	颜色	数量	备注
#8x1/2"平头钢牙	A4-70	8	滴水线
#8x1/2"平头钢牙	A4-70	8	铝背板
M5x15圓头机丝	A4-70	26	企料压板
M5x15圓头机丝	A4-70	8	基仔位横料
M5x25圓头机丝	A4-70	34	组趟门框
M5x10平头机丝	A4-70	9	门企锁扣料

门玉款	宽度(mm)	高度(mm)	只/幅	撐长
A-SD-15-DS	1179	2548	1	
大图版次		本图版	C	
		日期	23/01/29	
窗号	宽度(W)	高度(H)	数量	楼层
T1A-SD-D2	2316	2748	1	9F
图号	-			

C

门外框用料表

序号	料号	名称	出荷	长度(mm)	支	加工说明	注明
1	I711	150x50x5铝通	–	2748	1	I711-SD02L-S	地盘安装
2	I711	150x50x5铝通	–	2748	1	I711-SD01R-S	地盘安装
3	I711	150x50x5铝通	–	2316	1	I711-SD04RB-S	地盘安装
4	I711	150x50x5铝通	–	2316	1	I711-SD05RB-S	地盘安装
5	X86317	室内收口之字扣码	–	2341	2	X86317-SD01D	工厂组装
6	L107	趟门角码35x35x4	–	80	4	L107-01	工厂组装
7	L00155	墙边企身修口铝角	–	2748	2	L00155-01A	工厂组装
8	–	顶横通铁码	–	–	3	J858-SD-GS01	工厂组装
9	L061	趟门角码25x25x3	–	2316	1	L061-02B	工厂组装
10	L097	铝角18.5x18.5x3	–	240	2	L097-01A	工厂组装
11	L097	铝角18.5x18.5x3	–	672	1	L097-01D	工厂组装
12	L097	铝角18.5x18.5x3	–	573	1	L097-01E	工厂组装
13	–	–	–	–	–	–	–

外框配件	颜色	数量	备注
M5x12平头机丝	A4-70	12	组外框

EG-DWG1

美特鋁質 有限公司 MIDI Aluminium Fabricator Ltd.		工程號	J858	拆圖	Jack	2023-01-29
		地　盤	將軍澳　康城11期	復核		
名稱	趟門拆圖	顏　色		批准		

A-SD-16

版次C按趟门分类重新排序

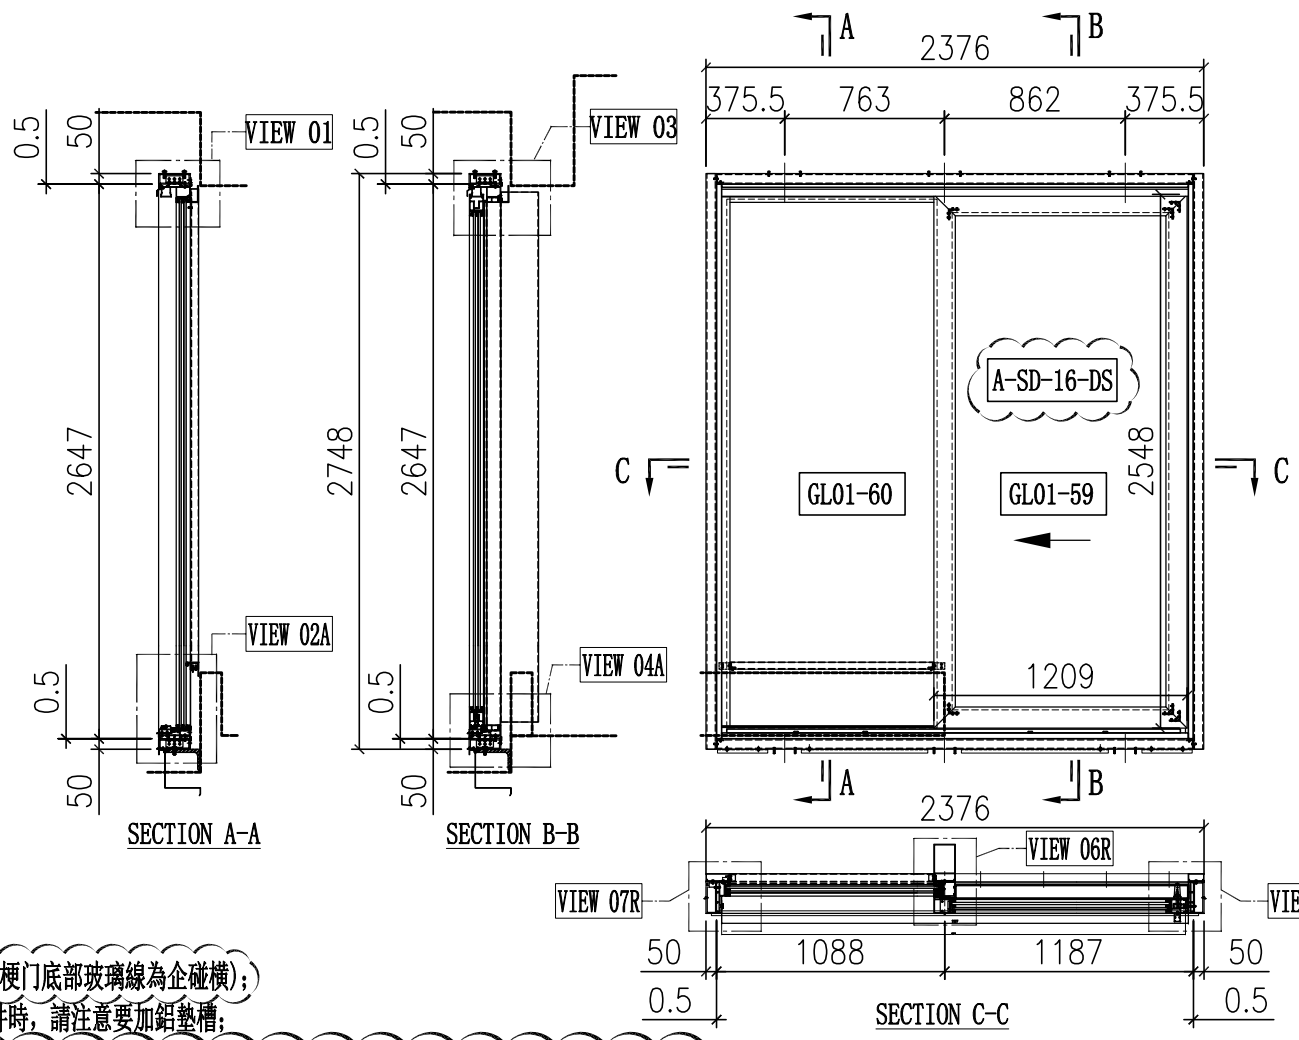

序号	玻璃编号	玻璃尺寸
1	GL01-59	1035x2374
2	GL01-60	1003x2525

說明:
1、玻璃線為橫碰企(梗门底部玻璃線為企碰橫);
2、安装絲吉利亞配件時，請注意要加鋁墊槽;

门内框用料表

序号	料号	名称	出荷	长度(mm)	支	加工说明	注明
21	X86334	趟门边框料	–	2647	1	X86334-SD01L-S	地盘安装
22	X86322	趟门边框料	–	2647	1	X86322-SD01R	地盘安装
23	X86332	趟门顶框料	–	2227	1	X86332-SD01RF-S	地盘安装
24	X86330	趟门底框料	–	2227	1	X86330-SD01RF-S	地盘安装
25	X86345	趟门企中梃	–	2557.5	1	X86345-SD01R-S	地盘安装
26	X86336	趟门生位扣盖	–	1111	2	X86336-SD01F	地盘安装
27	X86337	趟门边企锁扣料	–	2559	1	X86337-SD01A	地盘安装
28	X86326	SD平台横料	–	972.5	1	X86326-SD01F	地盘安装
29	X86335	SD平台横扣盖	–	972.5	1	X86335-SD01F	地盘安装
30	X86340	压板加工图	–	2530	1	X86340-SD01L	地盘安装
31	X86320	室内盖加工图	–	2530	1	X86320-SD01L	地盘安装
32	X86341	梗企扣	–	2258	1	X86341-SD01LA	地盘安装
33	X86321	室内企盖加工图	–	2293	1	X86321-SD01LA	地盘安装
34	X86339	压板加工图	–	2545	1	X86339-SD01A	地盘安装
35	X86342	室内盖加工图	–	2545	1	X86342-SD01A	地盘安装
36	L061	铝角25x25x3	–	30	2	L061-01	地盘安装
37	–	3mm厚铝板	–	–	1	J858-SD-AP01F	地盘安装
38	–	3mm厚铝板	–	–	1	J858-SD-AP02F	地盘安装
39	–	3mm厚铝板	–	–	1	J858-SD-AP02R	地盘安装
40	X86317	室内收口之字扣码	–	50	12	X86317-SD02	工厂组装
41	X86325	趟门道轨	–	2164	1	X86325-SD01F	工厂组装
42	X86331	底框料加工图	–	2164	1	X86331-SD01F	工厂组装
43	H42208	趟门角码35x50x4	–	30	2	H42208-01	工厂组装
44	–	加力铁(企向)	–	–	1	J858-SD-GS05	工厂组装
45	X86346	趟门梗横玻线	–	1016	1	X86346-SD01F	工厂组装
46	X86346	趟门梗横玻线	–	972.5	1	X86346-SD02F	工厂组装
47	X86346	趟门梗企玻线	–	2516	2	X86346-SD03A	工厂组装

门玉用料表

序号	料号	名称	出荷	长度(mm)	支	加工说明	注明
67	X86329	趟门顶外盖料	–	2275	1	X86329-SD01F	地盘安装
68	–	趟门玉	–	–	1	A-SD-16-DS	地盘安装

加工细则

顶留		mm
底留		mm
企料底部开避位		mm
底横料防水巴锯去		mm
安装扣码		
安装扣码		
多点锁芯型号:		
手柄型号:		
限位撑型号:		
T窗最大的开度:		
窗玉搭位数:		

门内框配件	颜色	数量	备注
#8x1/2"平头钢牙	A4-70	8	滴水线
#8x1/2"平头钢牙	A4-70	8	铝背板
M5x15圆头机丝	A4-70	26	企料压板
M5x15圆头机丝	A4-70	8	基仔位横料
M5x25圆头机丝	A4-70	34	组趟门框
M5x10平头机丝	A4-70	9	门企锁扣料

C

门玉款	宽度(mm)	高度(mm)	只/幅	撑长
A-SD-16-DS	1209	2548	1	
大图版次		本图版	C	
		日期	23/01/29	
窗号	宽度(W)	高度(H)	数量	楼层
T1A-SD-A2	2376	2748	1	9F
T2A-SD-A2	2376	2748	1	9F
合计:			2	
图号	-			

门外框用料表

序号	料号	名称	出荷	长度(mm)	支	加工说明	注明
1	I711	150x50x5铝通	–	2748	1	I711-SD02L-S	地盘安装
2	I711	150x50x5铝通	–	2748	1	I711-SD01R-S	地盘安装
3	I711	150x50x5铝通	–	2376	1	I711-SD04RF-S	地盘安装
4	I711	150x50x5铝通	–	2376	1	I711-SD05RF-S	地盘安装
5	X86317	室内收口之字扣码	–	2376	2	X86317-SD01F	工厂组装
6	L107	趟门角码35x35x4	–	80	4	L107-01	工厂组装
7	L00155	墙边企身修口铝角	–	2748	2	L00155-01A	工厂组装
8	–	顶横通铁码	–	–	3	J858-SD-GS01	工厂组装
9	L061	趟门角码25x25x3	–	2376	1	L061-02F	工厂组装
10	L097	铝角18.5x18.5x3	–	240	2	L097-01A	工厂组装
11	L097	铝角18.5x18.5x3	–	702	1	L097-01H	工厂组装
12	L097	铝角18.5x18.5x3	–	603	1	L097-01J	工厂组装
13	–	–	–	–	–	–	–

外框配件	颜色	数量	备注
M5x12平头机丝	A4-70	12	组外框

EG-DWG1

美特鋁質 有限公司 MIDI Aluminium Fabricator Ltd.		工程號	J858	拆圖	Jack	2022-10-14
		地　盤	將軍澳　康城11期	復核		
名稱	趟門拆圖	顏　色		批准		

A-SD-16a

版次C按趟门分类重新排序

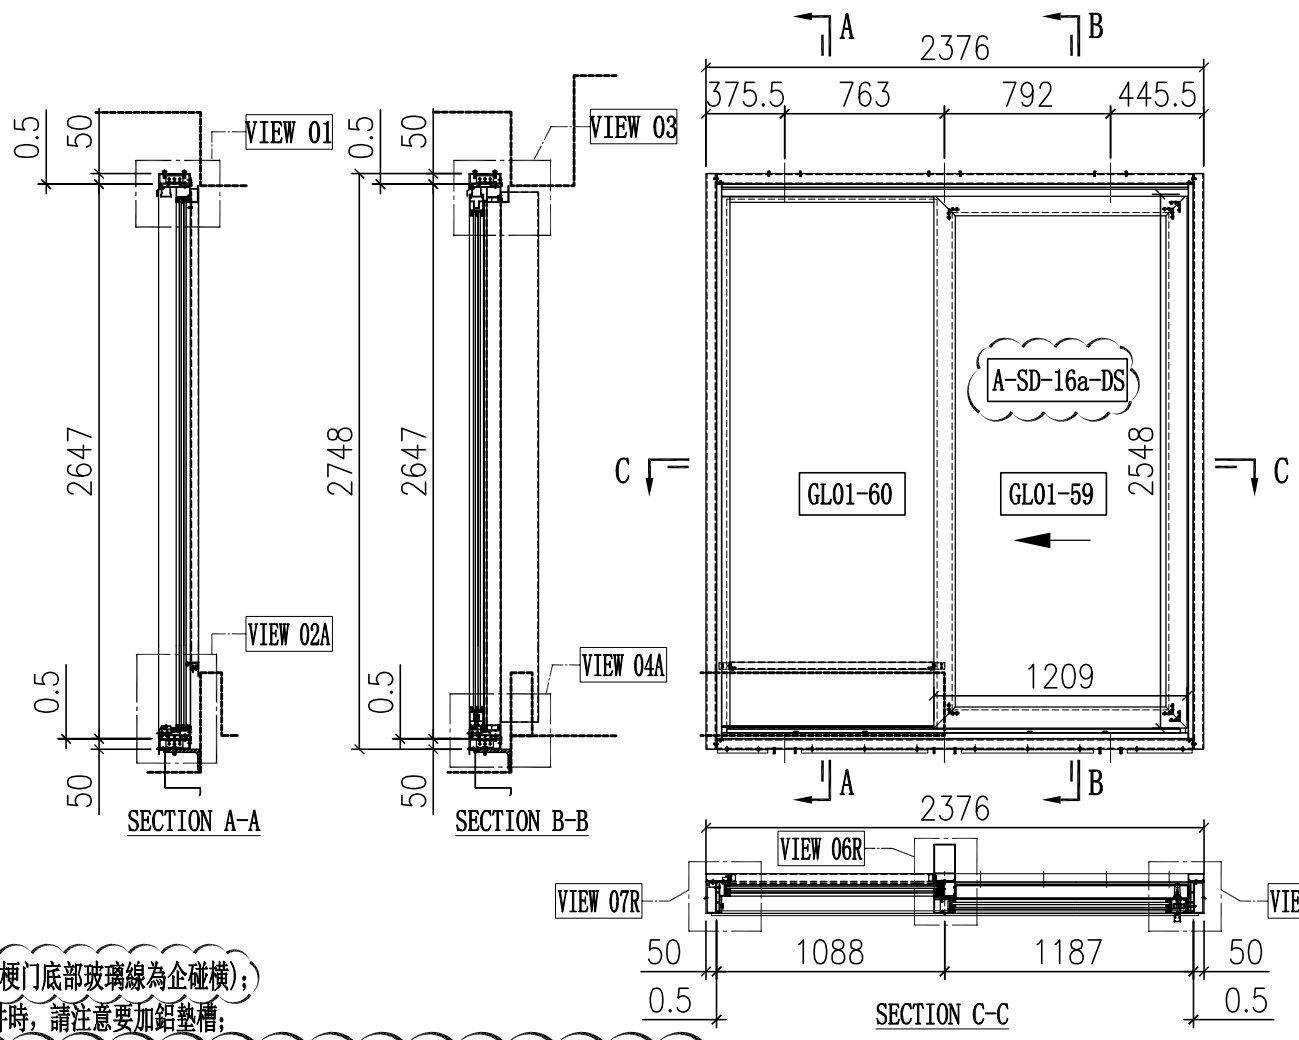

序号	玻璃编号	玻璃尺寸
1	GL01-59	1035x2374
2	GL01-60	1003x2525

說明:
1、玻璃線為橫碰企(梗门底部玻璃線為企碰横);
2、安装絲吉利亞配件時，請注意要加鋁墊槽;

门内框用料表

序号	料号	名称	出荷	长度(mm)	支	加工说明	注明
21	X86334	趟门边框料	–	2647	1	X86334-SD01L-S	地盘安装
22	X86322	趟门边框料	–	2647	1	X86322-SD01R	地盘安装
23	X86332	趟门顶框料	–	2227	1	X86332-SD01RF-S	地盘安装
24	X86330	趟门底框料	–	2227	1	X86330-SD01RF-S	地盘安装
25	X86345	趟门企中梃	–	2557.5	1	X86345-SD01R-S	地盘安装
26	X86336	趟门生位扣盖	–	1111	2	X86336-SD01F	地盘安装
27	X86337	趟门边企锁扣料	–	2559	1	X86337-SD01A	地盘安装
28	X86326	SD平台横料	–	972.5	1	X86326-SD01F	地盘安装
29	X86335	SD平台横扣盖	–	972.5	1	X86335-SD01F	地盘安装
30	X86340	压板加工图	–	2530	1	X86340-SD01L	地盘安装
31	X86320	室内盖加工图	–	2530	1	X86320-SD01L	地盘安装
32	X86341	梗企扣	–	2258	1	X86341-SD01LA	地盘安装
33	X86321	室内企盖加工图	–	2293	1	X86321-SD01LA	地盘安装
34	X86339	压板加工图	–	2545	1	X86339-SD01A	地盘安装
35	X86342	室内盖加工图	–	2545	1	X86342-SD01A	地盘安装
36	L061	铝角25x25x3	–	30	2	L061-01	地盘安装
37	–	3mm厚铝板	–	–	1	J858-SD-AP01F	地盘安装
38	–	3mm厚铝板	–	–	1	J858-SD-AP02F	地盘安装
39	–	3mm厚铝板	–	–	1	J858-SD-AP02R	地盘安装
40	X86317	室内收口之字扣码	–	50	12	X86317-SD02	工厂组装
41	X86325	趟门道轨	–	2164	1	X86325-SD01F	工厂组装
42	X86331	底框料加工图	–	2164	1	X86331-SD01F	工厂组装
43	H42208	趟门角码35x50x4	–	30	2	H42208-01	工厂组装
44	–	加力铁(企向)	–	–	1	J858-SD-GS05	工厂组装
45	X86346	趟门梗横玻线	–	1016	1	X86346-SD01F	工厂组装
46	X86346	趟门梗横玻线	–	972.5	1	X86346-SD02F	工厂组装
47	X86346	趟门梗企玻线	–	2516	2	X86346-SD03A	工厂组装

门玉用料表

序号	料号	名称	出荷	长度(mm)	支	加工说明	注明
67	X86329	趟门顶外盖料	–	2275	1	X86329-SD01F	地盘安装
68	–	趟门玉	–	–	1	A-SD-16a-DS	地盘安装

加工细则

顶留		mm
底留		mm
企料底部开避位		mm
底横料防水巴锯去		mm
安装扣码		
安装扣码		
多点锁芯型号:		
手柄型号:		
限位撑型号:		
T窗最大的开度:		
窗玉搭位数:		

门内框配件	颜色	数量	备注
#8x1/2"平头钢牙	A4-70	8	滴水线
#8x1/2"平头钢牙	A4-70	8	铝背板
M5x15圆头机丝	A4-70	26	企料压板
M5x15圆头机丝	A4-70	8	基仔位横料
M5x25圆头机丝	A4-70	34	组趟门框
M5x10平头机丝	A4-70	9	门企锁扣料

C

门玉款	宽度(mm)	高度(mm)	只/幅	撑长
A-SD-16a-DS	1209	2548	1	
大图版次		本图版	C	
		日期	23/01/29	
窗号	宽度(W)	高度(H)	数量	楼层
T3A-SD-A2	2376	2748	1	9F
合计:			1	
图号	-			

门外框用料表

序号	料号	名称	出荷	长度(mm)	支	加工说明	注明
1	I711	150x50x5铝通	–	2748	1	I711-SD02L-S	地盘安装
2	I711	150x50x5铝通	–	2748	1	I711-SD01R-S	地盘安装
3	I711	150x50x5铝通	–	2376	1	I711-SD04RJ-S	地盘安装
4	I711	150x50x5铝通	–	2376	1	I711-SD05RJ-S	地盘安装
5	X86317	室内收口之字扣码	–	2376	2	X86317-SD01F	工厂组装
6	L107	趟门角码35x35x4	–	80	4	L107-01	工厂组装
7	L00155	墙边企身修口铝角	–	2748	2	L00155-01A	工厂组装
8	–	顶横通铁码	–	–	3	J858-SD-GS01	工厂组装
9	L061	趟门角码25x25x3	–	2376	1	L061-02F	工厂组装
10	L097	铝角18.5x18.5x3	–	240	1	L097-01A	工厂组装
11	L097	铝角18.5x18.5x3	–	603	1	L097-01J	工厂组装
12	L097	铝角18.5x18.5x3	–	310	1	L097-01Y	工厂组装
13	L097	铝角18.5x18.5x3	–	632	1	L097-01Z	工厂组装

外框配件	颜色	数量	备注
M5x12平头机丝	A4-70	12	组外框

EG-DWG1

美特鋁質 有限公司 MIDI Aluminium Fabricator Ltd.		工程號	J858	拆圖	Jack	2023-01-29
		地　盤	將軍澳　康城11期	復核		
名稱	趟門拆圖	顏　色		批准		

A-SD-17

版次C按趟门分类重新排序

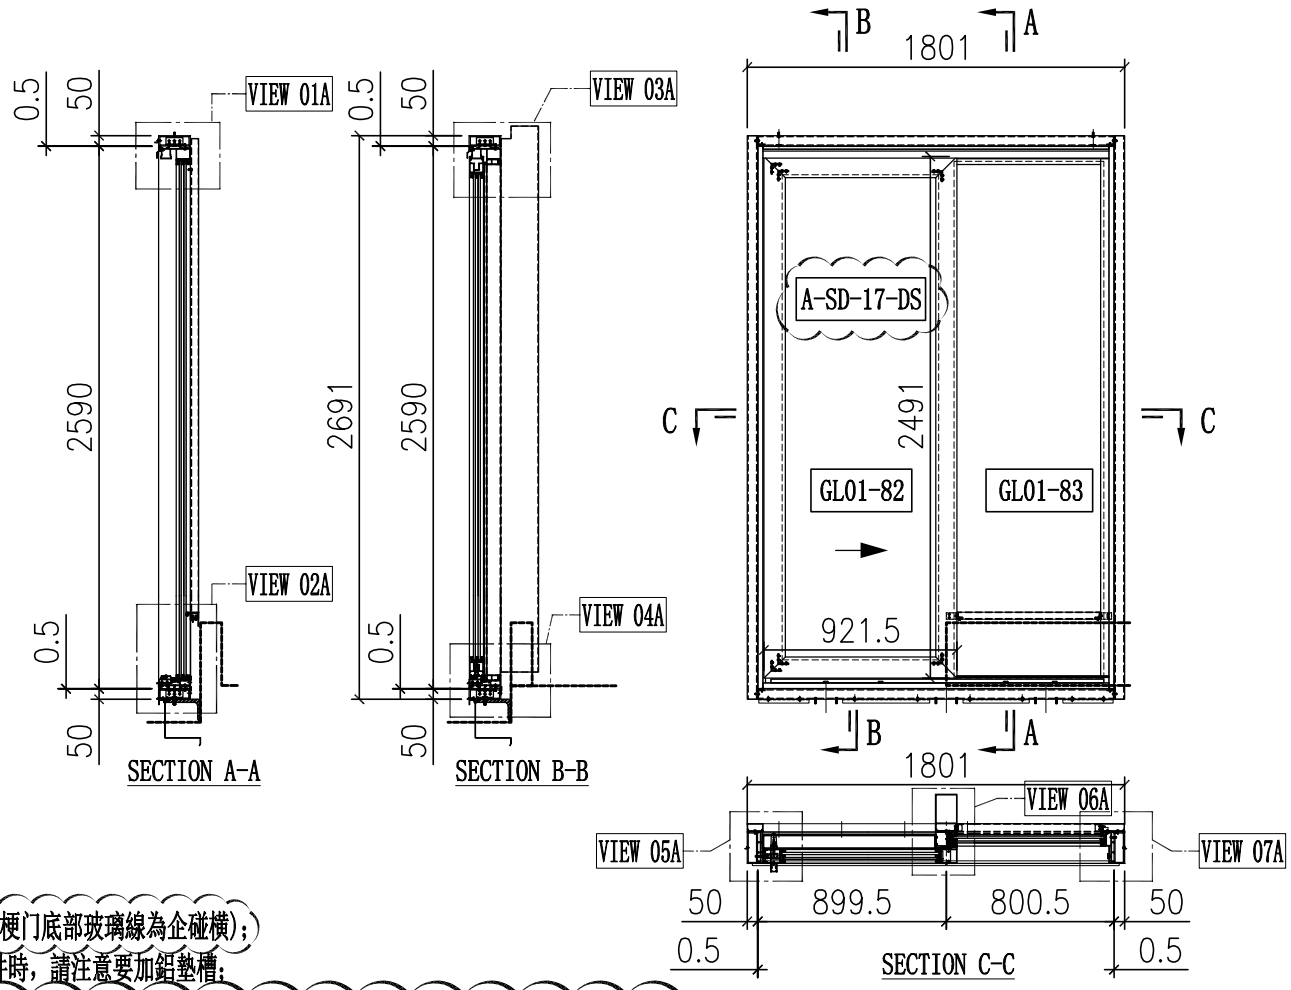

序号	玻璃编号	玻璃尺寸
1	GL01-82	747.5x2317
2	GL01-83	715.5x2468

說明:

1、玻璃線為橫碰企(梗门底部玻璃線為企碰横);

2、安装絲吉利亞配件時，請注意要加鋁墊槽;

门内框用料表

序号	料号	名称	出荷	长度(mm)	支	加工说明	注明
21	X86334	趟门边框料	–	2590	1	X86334-SD02-S	地盘安装
22	X86322	趟门边框料	–	2590	1	X86322-SD02	地盘安装
23	X86332	趟门顶框料	–	1652	1	X86332-SD02LA-S	地盘安装
24	X86330	趟门底框料	–	1652	1	X86330-SD01LG-S	地盘安装
25	X86345	趟门企中梃	–	2500.5	1	X86345-SD02-S	地盘安装
26	X86336	趟门生位扣盖	–	823.5	2	X86336-SD01G	地盘安装
27	X86337	趟门边企锁扣料	–	2502	1	X86337-SD01B	地盘安装
28	X86326	SD平台横料	–	685	1	X86326-SD01G	地盘安装
29	X86335	SD平台横扣盖	–	685	1	X86335-SD01G	地盘安装
30	X86340	压板加工图	–	2545	1	X86340-SD02	地盘安装
31	X86320	室内盖加工图	–	2605	1	X86320-SD02	地盘安装
32	X86341	梗企扣	–	2258	1	X86341-SD01RB	地盘安装
33	X86321	室内企盖加工图	–	2293	1	X86321-SD01RA	地盘安装
34	X86339	压板加工图	–	2545	1	X86339-SD01A	地盘安装
35	X86342	室内盖加工图	–	2545	1	X86342-SD01A	地盘安装
36	L061	铝角25x25x3	–	30	2	L061-01	地盘安装
37	–	3mm厚铝板	–	–	1	J858-SD-AP01G	地盘安装
38	–	–	–	–	–	–	–
39	–	–	–	–	–	–	–
40	X86317	室内收口之字扣码	–	50	3	X86317-SD02	工厂组装
41	X86325	趟门道轨	–	1589	1	X86325-SD01G	工厂组装
42	X86331	底框料加工图	–	1589	1	X86331-SD01G	工厂组装
43	H42208	趟门角码35x50x4	–	30	2	H42208-01	工厂组装
44	–	加力铁(企向)	–	–	1	J858-SD-GS05	工厂组装
45	X86346	趟门梗横玻线	–	728.5	1	X86346-SD01G	工厂组装
46	X86346	趟门梗横玻线	–	685	1	X86346-SD02G	工厂组装
47	X86346	趟门梗企玻线	–	2459	2	X86346-SD03B	工厂组装

门玉用料表

序号	料号	名称	出荷	长度(mm)	支	加工说明	注明
67	X86329	趟门顶外盖料	–	1700	1	X86329-SD01G	地盘安装
68	–	趟门玉	–	–	1	A-SD-17-DS	地盘安装

加工细则

顶留		mm
底留		mm
企料底部开避位		mm
底横料防水巴锯去		mm
安装扣码		
安装扣码		
多点锁芯型号:		
手柄型号:		
限位撐型号:		
T窗最大的开度:		
窗玉搭位数:		

门玉款	宽度(mm)	高度(mm)	只/幅	撐长
A-SD-17-DS	921.5	2490	1	
大图版次		本图版	C	
		日期	23/01/29	
窗号	宽度(W)	高度(H)	数量	楼层
T3A-SD-W2	1801	2690	1	9F
合计:			1	
图号	-			

门内框配件	颜色	数量	备注
#8x1/2"平头钢牙	A4-70	8	滴水线
#8x1/2"平头钢牙	A4-70	8	铝背板
M5x15圆头机丝	A4-70	26	企料压板
M5x15圆头机丝	A4-70	8	基仔位横料
M5x25圆头机丝	A4-70	34	组趟门框
M5x10平头机丝	A4-70	9	门企锁扣料

C

门外框用料表

序号	料号	名称	出荷	长度(mm)	支	加工说明	注明
1	I711	150x50x5铝通	–	2691	1	I711-SD08-S	地盘安装
2	I711	150x50x5铝通	–	2691	1	I711-SD07-S	地盘安装
3	I711	150x50x5铝通	–	1701	1	I711-SD06A-S	地盘安装
4	I711	150x50x5铝通	–	1801	1	I711-SD05LG-S	地盘安装
5	X86317	室内收口之字扣码	–	1801	1	X86317-SD01G	工厂组装
6	L107	趟门角码35x35x4	–	80	4	L107-01	工厂组装
7	–	–	–	–	–	–	–
8	–	–	–	–	–	–	–
9	L061	趟门角码25x25x3	–	1801	1	L061-02G	工厂组装
10	L097	铝角18.5x18.5x3	–	240	2	L097-01A	工厂组装
11	L097	铝角18.5x18.5x3	–	315.5	1	L097-01R	工厂组装
12	L097	铝角18.5x18.5x3	–	414.5	1	L097-01Q	工厂组装
13	–	–	–	–	–	–	–
14	L097	铝角18.5x18.5x3	–	1801	1	L097-01S	工厂组装

外框配件	颜色	数量	备注
M5x12平头机丝	A4-70	12	组外框

EG-DWG3

美特鋁質 有限公司
MIDI Aluminium Fabricator Ltd.

工程號	J858	地盤	將軍澳 康城11期

TOP

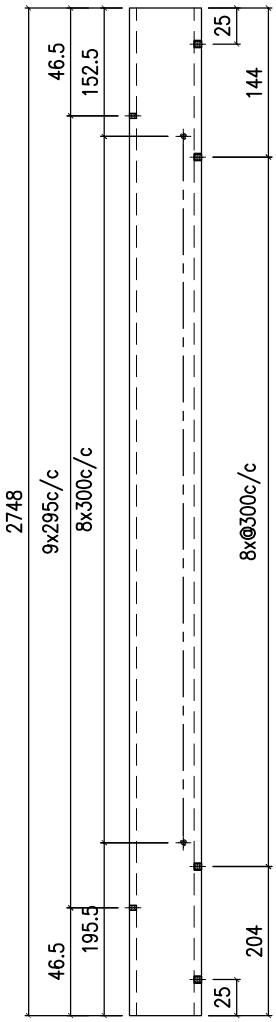

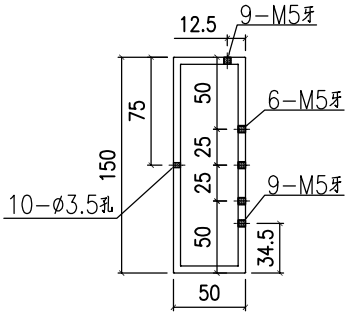

产品编号 I711-SD01L

TOP

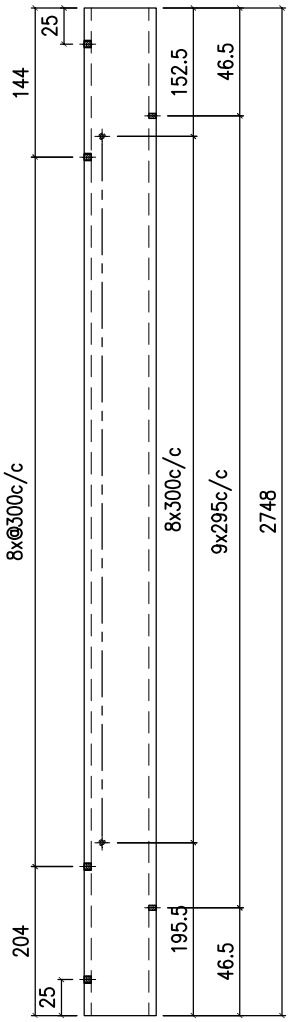

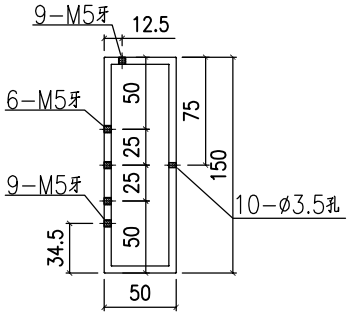

产品编号 I711-SD01R

名稱	鋁通加工圖	制圖	Jack	2023-01-12	修改			
材料	150x50x5mm厚鋁通	復核			日期			
顏色	ECD3X1009 9S-XF1	批准			圖號	I711-SD01		

EG-DWG3

美特鋁質 有限公司
MIDI Aluminium Fabricator Ltd.

工程號	J858	地盤	將軍澳 康城11期

TOP

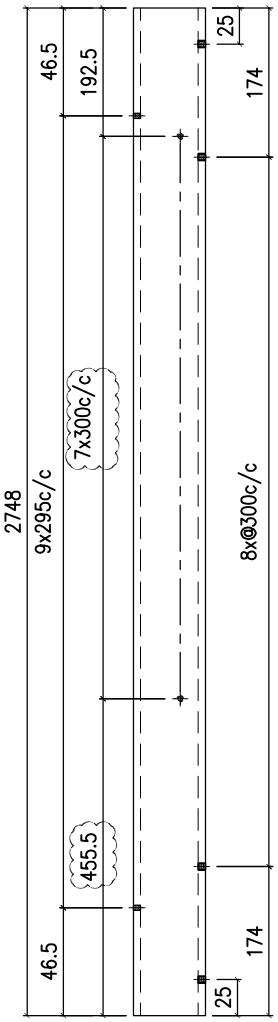

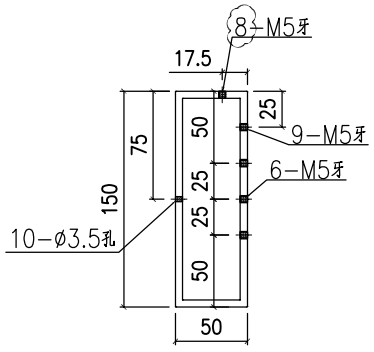

产品编号	I711-SD02L

TOP

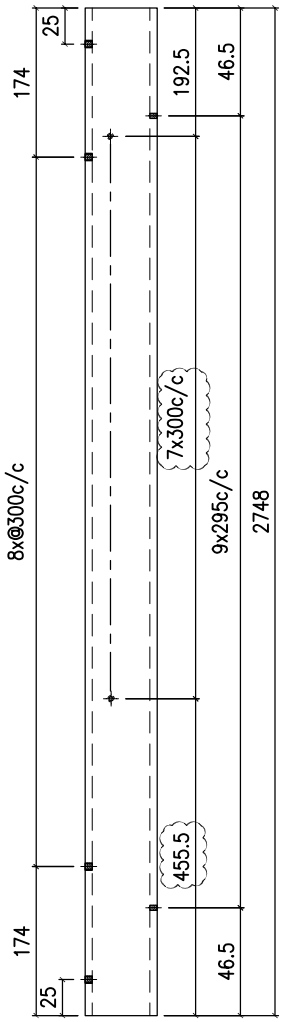

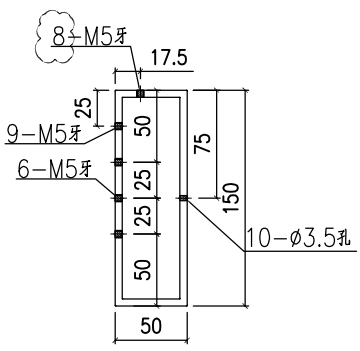

产品编号	I711-SD02R

名稱	鋁通加工圖	制圖	Jack	2023-01-12	修改	A		
材料	150x50x5mm厚鋁通	復核			日期	20230106		
顏色	ECD3X1009 9S-XF1	批准			圖號	I711-SD02		

EG－DWG3

美特鋁質 有限公司
MIDI Aluminium Fabricator Ltd.

工程號	J858	地盤	將軍澳 康城11期

备注	产品编号	L	PXN=	A=	B=	C=	D=
W=2340	I711-SD03LD	2241	295x7	844.5	745.5	325.5	325.5
W=2345	I711-SD03LE	2246	295x7	817	623	355.5	450.5
W=2340	I711-SD03LH	2241	295x7	844.5	445.5	325.5	625.5

备注	产品编号	L	PXN=	A=	B=	C=	D=
W=2260	I711-SD03LA	2161	285x7	804.5	505.5	325.5	525.5
W=2315	I711-SD03LB	2216	295x7	832	733	325.5	325.5
W=2325	I711-SD03LC	2226	295x7	837	738	325.5	325.5

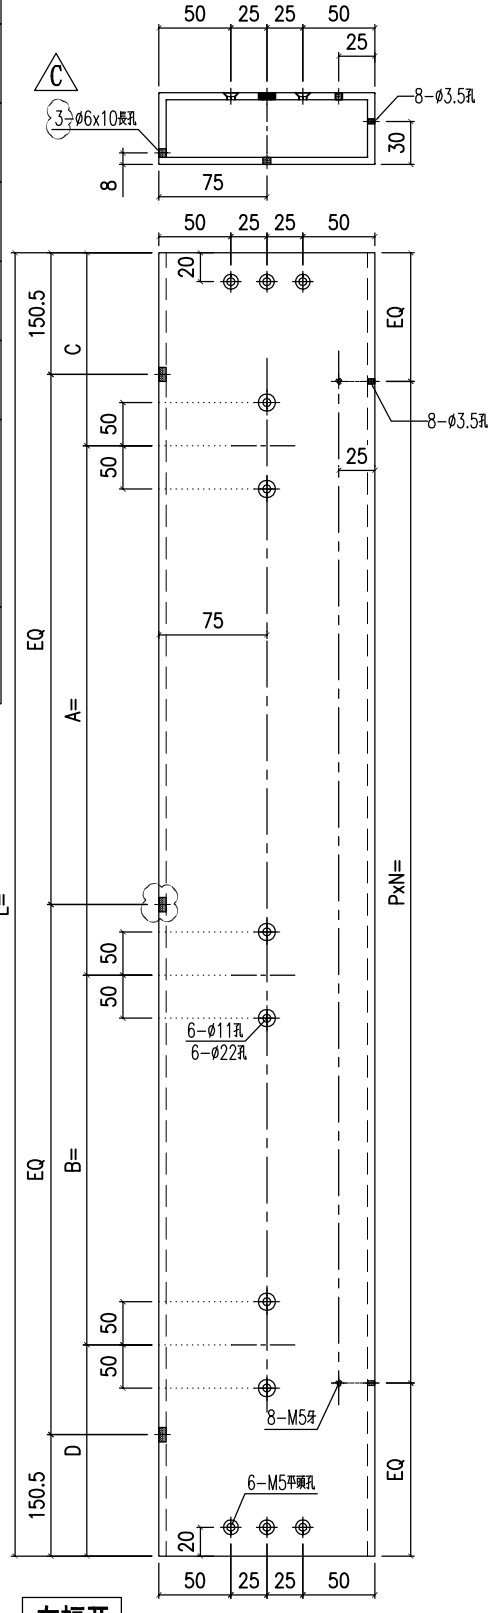

左幅开

产品编号 I711-SD03L

备注	产品编号	L	PXN=	A=	B=	C=	D=
W=2340	I711-SD03RD	2241	295x7	844.5	745.5	325.5	325.5
W=2375	I711-SD03RF	2276	295x7	862	763	325.5	325.5
W=2340	I711-SD03RH	2241	295x7	844.5	420.5	325.5	650.5
W=2375	I711-SD03RJ	2276	295x7	792	763	395.5	325.5

备注	产品编号	L	PXN=	A=	B=	C=	D=
W=2315	I711-SD03RB	2216	295x7	832	733	325.5	325.5

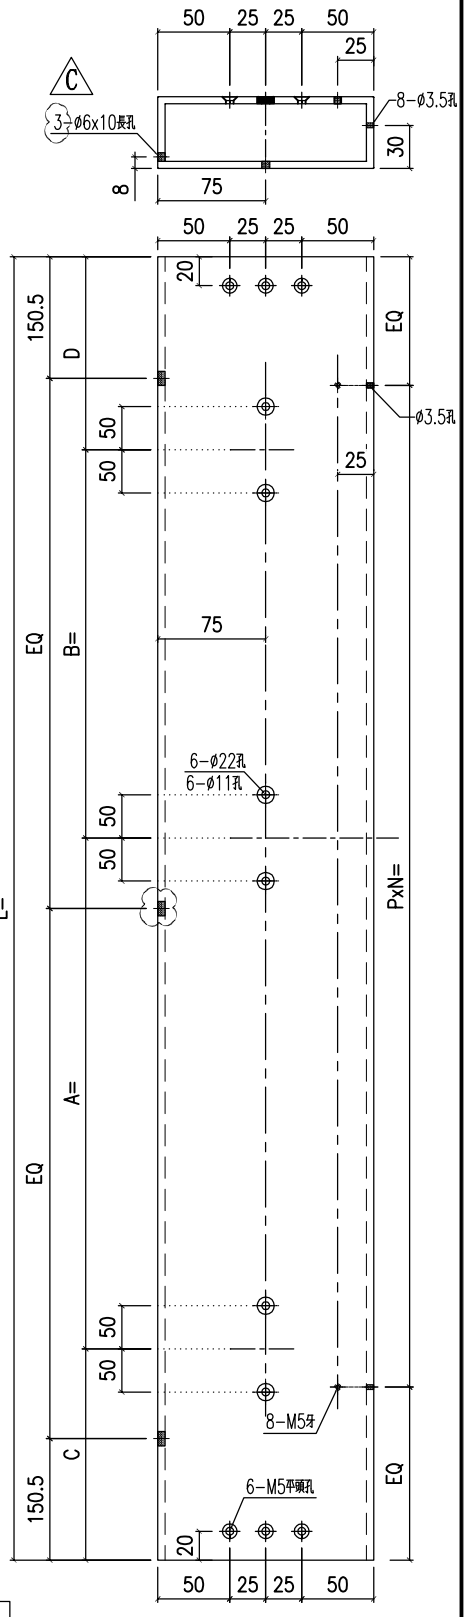

右幅开

产品编号 I711-SD03R

名稱	鋁通加工圖	制圖	Jack	2023-01-12	修改	A	B	C
材料	150x50x5mm厚鋁通	復核			日期	20221014	20230112	20230206
顏色	ECD3X1009 9S-XF1	批准			圖號	I711-SD03		

EG－DWG3

美特鋁質 有限公司
MIDI Aluminium Fabricator Ltd.

工程號	J858	地盤	將軍澳 康城11期

备注	产品编号	L	PXN=	A=	B=	C=	D=
W=2340	I711-SD04LD	2241	295x7	844.5	745.5	325.5	325.5
W=2345	I711-SD04LE	2246	295x7	817	623	355.5	450.5
-	-	-	-	-	-	-	
W=2340	I711-SD04LH	2241	295x7	844.5	445.5	325.5	625.5

备注	产品编号	L	PXN=	A=	B=	C=	D=
W=2260	I711-SD04LA	2161	285x7	804.5	505.5	325.5	525.5
W=2315	I711-SD04LB	2216	295x7	832	733	325.5	325.5
W=2325	I711-SD04LC	2226	295x7	837	738	325.5	325.5

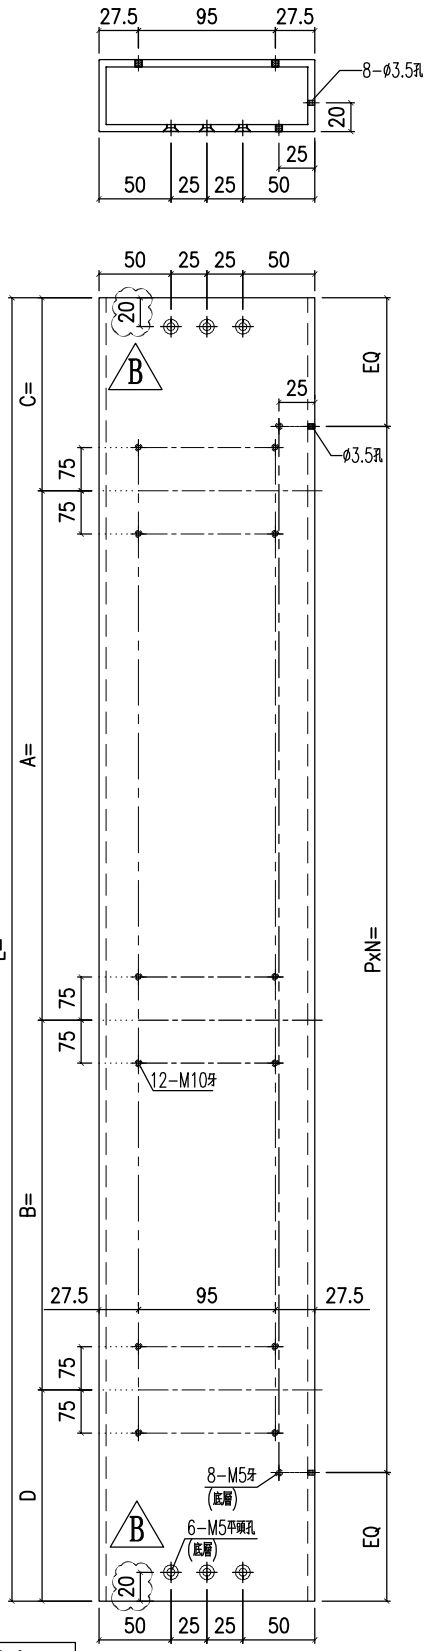

左幅开

产品编号	I711-SD04L

备注	产品编号	L	PXN=	A=	B=	C=	D=
-	-	-	-	-	-		
W=2315	I711-SD04RB	2216	295x7	832	733	325.5	325.5
-	-	-	-	-	-		

备注	产品编号	L	PXN=	A=	B=	C=	D=
W=2340	I711-SD04RD	2241	295x7	844.5	745.5	325.5	325.5
-	-	-	-	-	-		
W=2375	I711-SD04RF	2276	295x7	862	763	325.5	325.5
W=2340	I711-SD04RH	2241	295x7	844.5	420.5	325.5	650.5
W=2375	I711-SD04RJ	2276	295x7	792	763	395.5	325.5

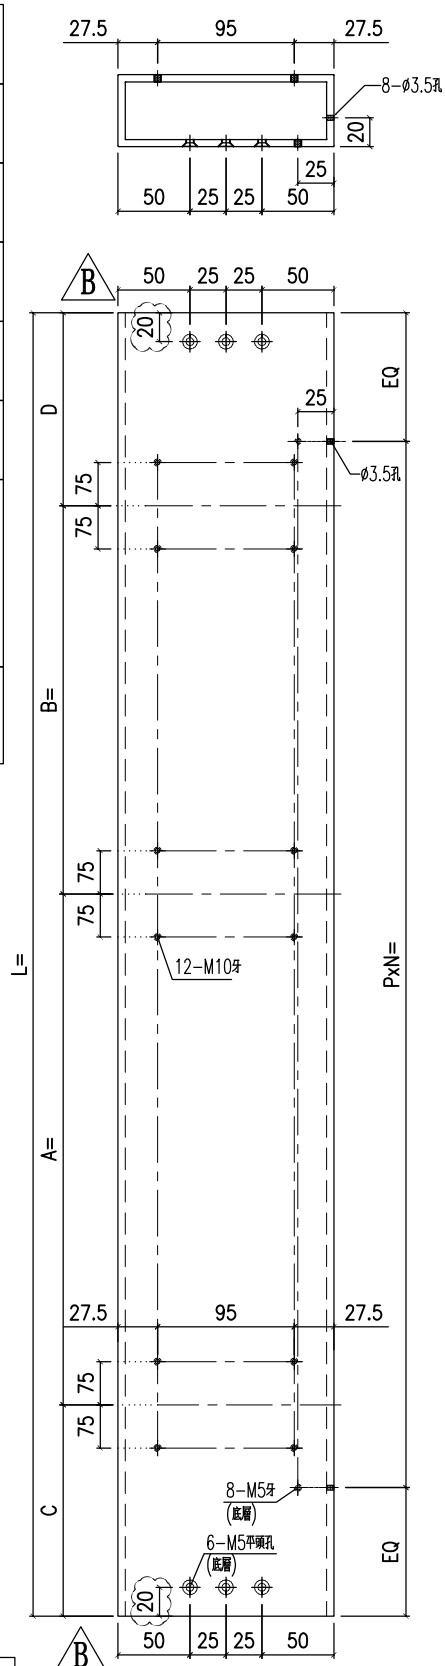

右幅开

产品编号	I711-SD04R

名稱	鋁通加工圖	制圖	Jack	2023-01-12	修改	A	B	
材料	150x50x5mm厚鋁通	復核			日期	20221014	20230106	
顏色	ECD3X1009 9S-XF1	批准			圖號	I711-SD04		

EG-DWG3

美特鋁質 有限公司
MIDI Aluminium Fabricator Ltd.

工程號	J858	地盤	將軍澳 康城11期

备注	产品编号	L	PXN=	A=	B=	N1	N2	C=	D=	N3=	N4=
W=2340	I711-SD05LD	2241	295x7	844.5	745.5	300x2	250x2	325.5	325.5	150	150
W=2345	I711-SD05LE	2246	295x7	817	623	300x2	300x1	355.5	450.5	275	180
-	-	-	-	-	-	-	-	-	-	-	-
W=1800	I711-SD05LG	1701	300x5	574.5	475.5	300x1	250x1	325.5	325.5	150	150
W=2340	I711-SD05LH	2241	295x7	844.5	445.5	300x2	200x1	325.5	625.5	225x2	150

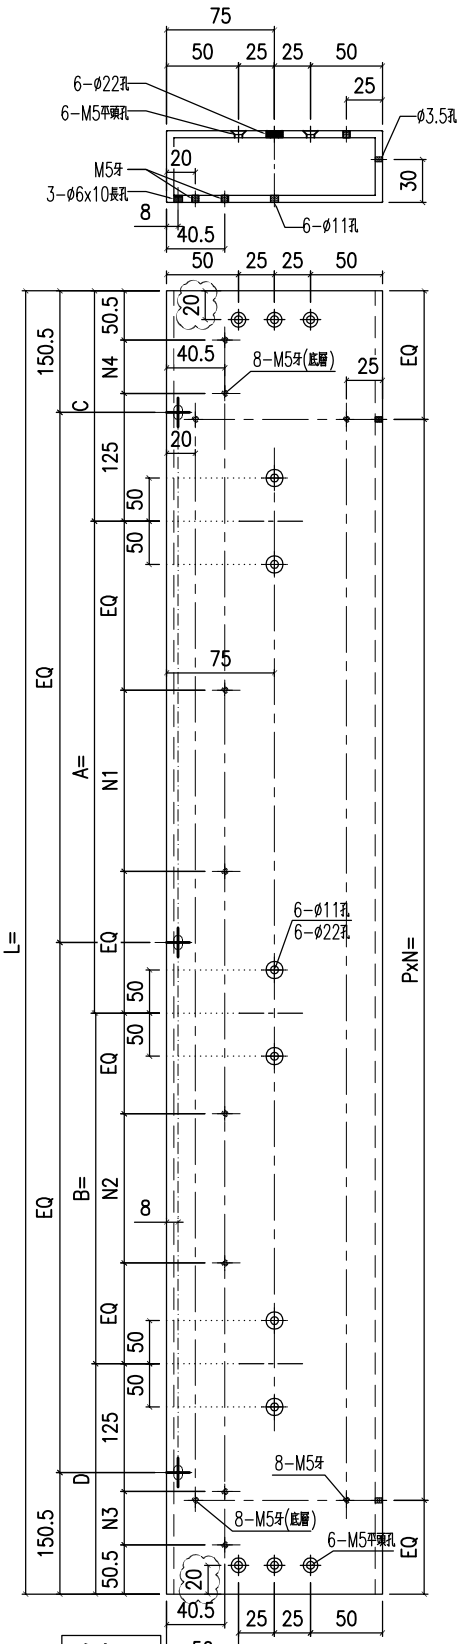

备注	产品编号	L	PXN=	A=	B=	N1	N2	C=	D=	N3=	N4=
W=2260	I711-SD05LA	2161	285x7	804.5	505.5	300x2	300x1	325.5	525.5	350	150
W=2315	I711-SD05LB	2216	295x7	832	733	300x2	250x2	325.5	325.5	150	150
W=2325	I711-SD05LC	2226	295x7	837	738	300x2	250x2	325.5	325.5	150	150

左幅开

产品编号 I711-SD05L

备注	产品编号	L	PXN=	A=	B=	N1	N2	C=	D=	N3=	N4=
W=2340	I711-SD05RD	2241	295x7	844.5	745.5	300x2	250x2	325.5	325.5	150	150
-	-	-	-	-	-	-	-	-	-	-	-
W=2375	I711-SD05RF	2276	295x7	862	763	300x2	250x2	325.5	325.5	150	150
W=2340	I711-SD05RH	2241	295x7	844.5	420.5	300x2	200x1	325.5	650.5	237.5x2	150
W=2375	I711-SD05RJ	2276	295x7	792	763	250x2	250x2	395.5	325.5	150	220

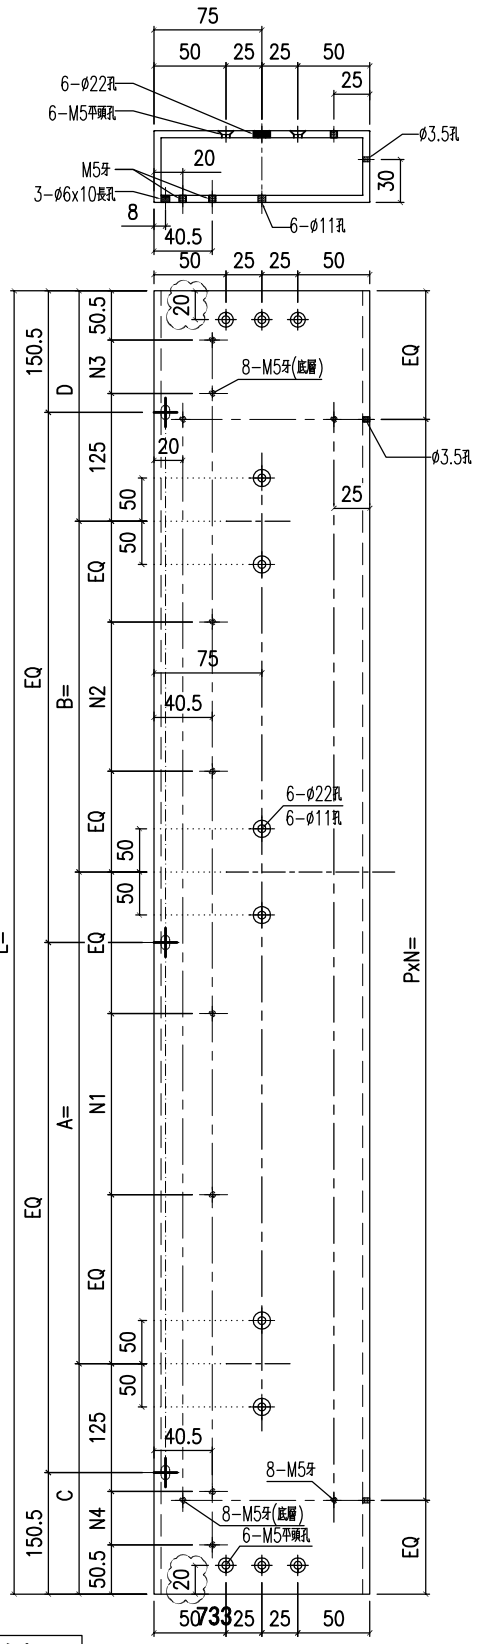

备注	产品编号	L	PXN=	A=	B=	N1	N2	C=	D=	N3=	N4=
-	-	-	-	-	-	-	-	-	-	-	-
W=2315	I711-SD05RB	2216	295x7	832	733	300x2	250x2	325.5	325.5	150	150

右幅开

产品编号 I711-SD05R

名稱	鋁通加工圖	制圖	Jack	2023-01-12	修改	A	B	
材料	150x50x5mm厚鋁通	復核			日期	20221014	20230106	
顏色	ECD3X1009 9S-XF1	批准			圖號	I711-SD05		

EG-DWG3

美特鋁質 有限公司
MIDI Aluminium Fabricator Ltd.

工程號	J858	地盤	將軍澳 康城11期

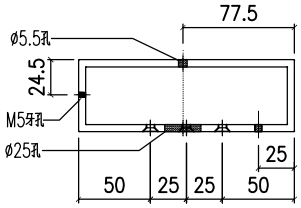

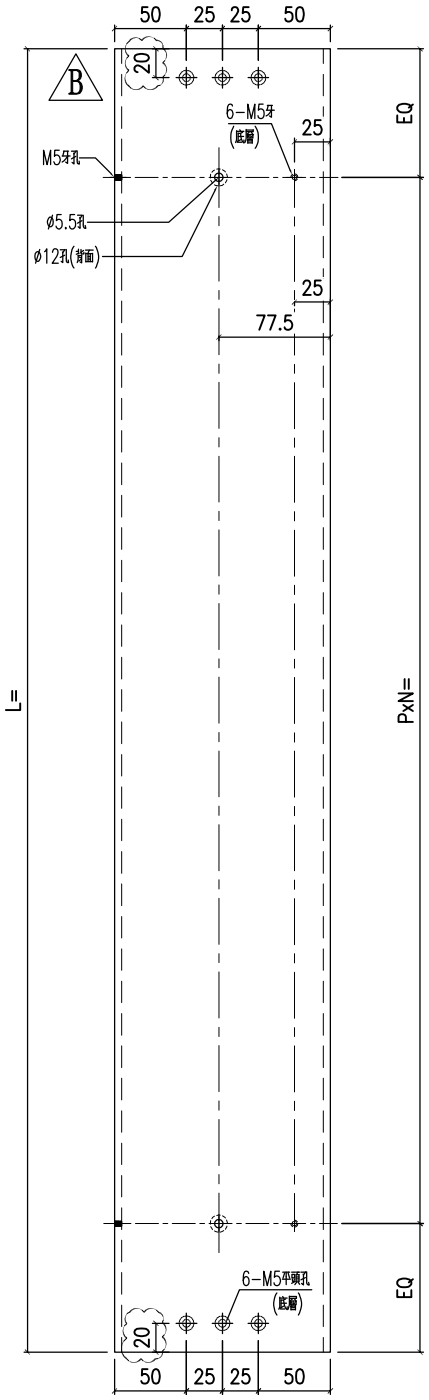

備注	产品编号	L	PXN=
W=1800	I711-SD06A	1701	300x5

名稱	鋁通加工圖	制圖	Jack	2023-01-12	修改	A	B	
材料	150x50x5mm厚鋁通	復核			日期	20221014	20230106	
顏色	ECD3X1009 9S-XF1	批准			圖號	I711-SD06		

EG-DWG3

美特鋁質 有限公司
MIDI Aluminium Fabricator Ltd.

工程號	J858	地盤	將軍澳 康城11期

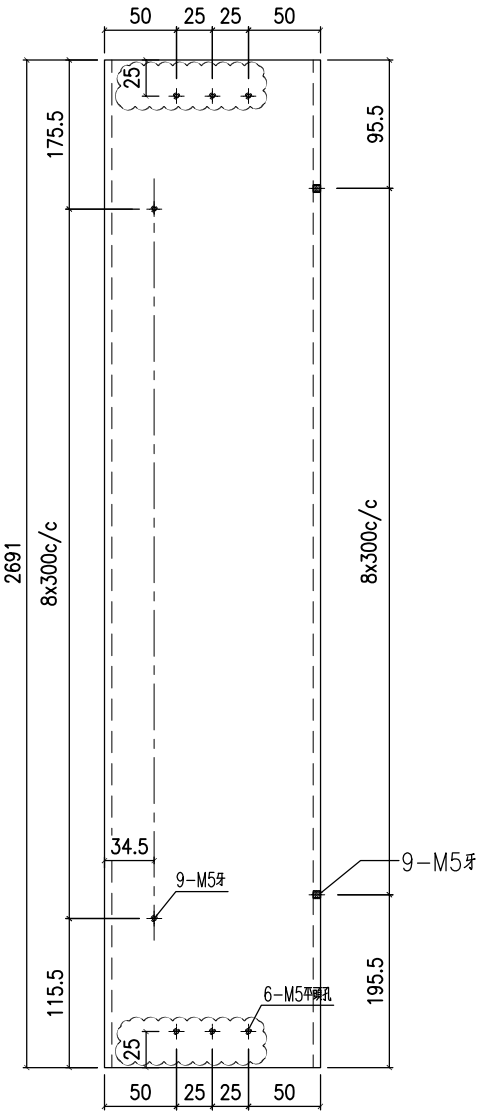

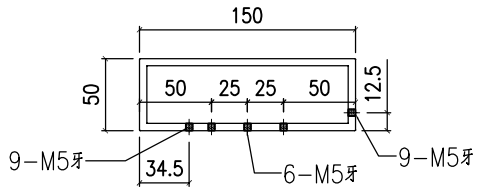

名稱	鋁通加工圖	制圖	Jack	2023-01-12	修改	A		
材料	150x50x5mm厚鋁通	復核			日期	20230106		
顏色	ECD3X1009 9S-XF1	批准			圖號	I711-SD07		

EG-DWG3

美特鋁質 有限公司
MIDI Aluminium Fabricator Ltd.

工程號	J858	地盤	將軍澳 康城11期

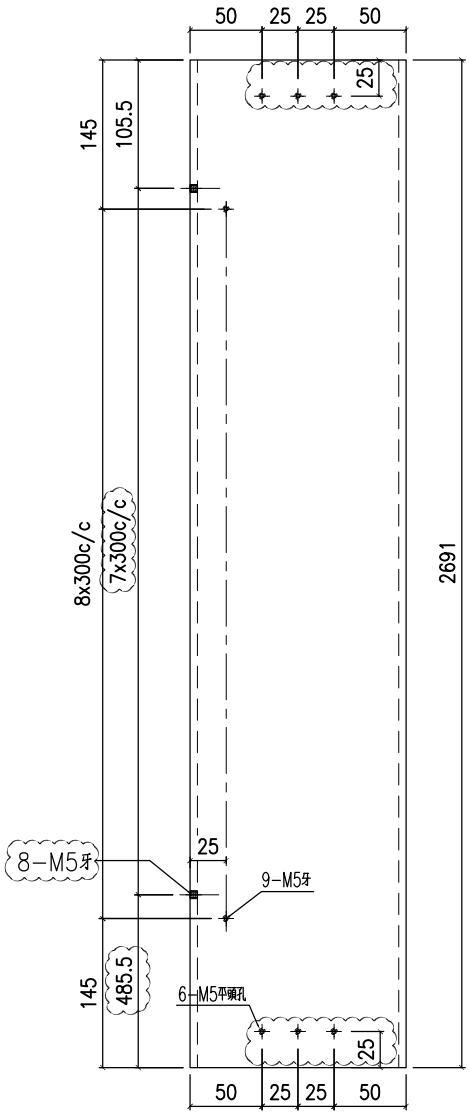

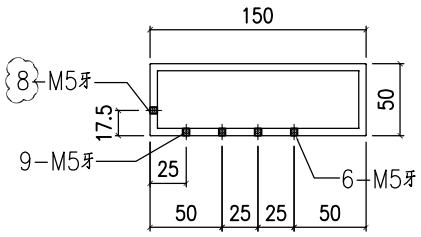

名稱	鋁通加工圖	制圖	Jack	2023-01-12	修改	A		
材料	150x50x5mm厚鋁通	復核			日期	20230106		
顏色	ECD3X1009 9S-XF1	批准			圖號	I711-SD08		

EG－DWG3

美特鋁質 有限公司
MIDI Aluminium Fabricator Ltd.

工程號	J858	地盤	將軍澳 康城11期

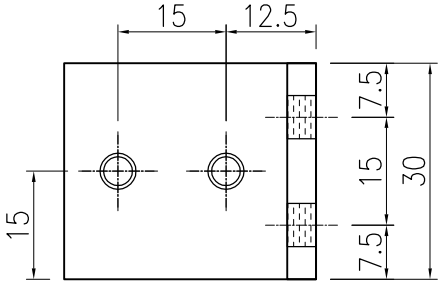

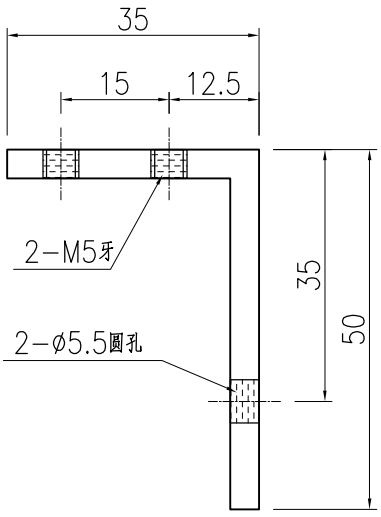

名稱	橫料連接碼	制圖	Jack	2023-01-12	修改			
材料	50x35x4mm厚鋁角(H42208)	復核			日期			
顏色	銘化	批准			圖號	H42208－01		

EG－DWG3

美特鋁質 有限公司
MIDI Aluminium Fabricator Ltd.

工程號	J858	地盤	將軍澳 康城11期

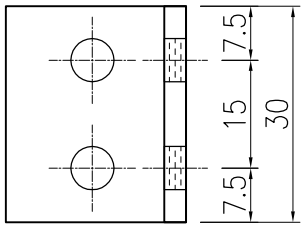

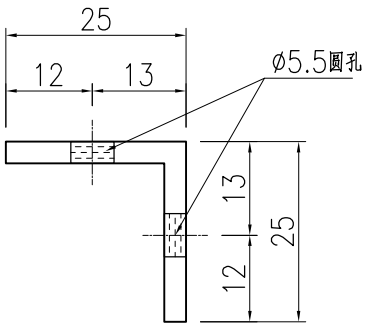

名稱	橫料連接碼	制圖	Jack	2023-01-12	修改			
材料	25x25x3mm厚鋁角	復核			日期			
顏色	銘化	批准			圖號	L061－01		

EG－DWG3

美特鋁質 有限公司
MIDI Aluminium Fabricator Ltd.

工程號	J858	地盤	將軍澳 康城11期

备注	产品编号	L	PXN=
W=2260	L061-02A	2261	285x7
W=2315	L061-02B	2316	295x7
W=2325	L061-02C	2326	295x7
W=2340	L061-02D	2341	295x7
W=2345	L061-02E	2346	295x7
W=2375	L061-02F	2376	295x7
W=1800	L061-02G	1801	300x5

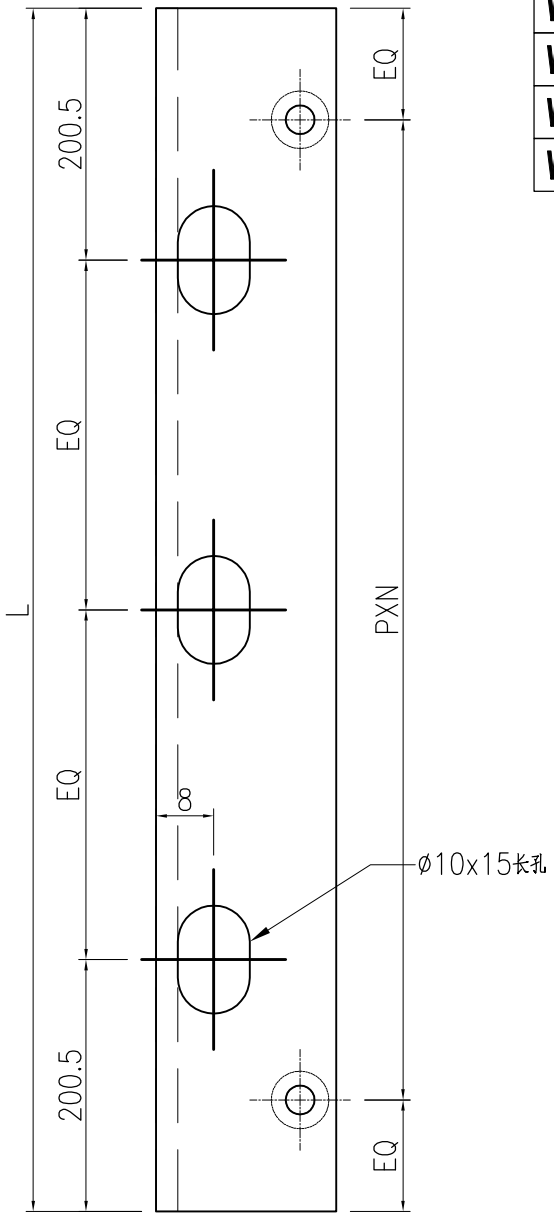

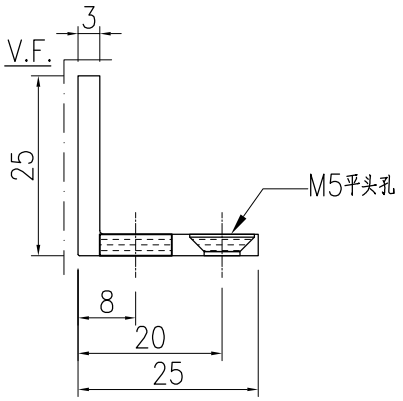

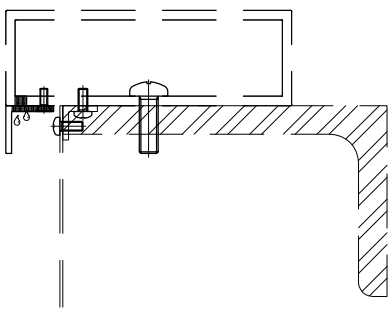

名稱	橫料連接碼	制圖	Jack	2023-01-12	修改			
材料	25x25x3mm厚鋁角(L061)	復核			日期			
顏色	ECD3X1009 9S-XF1	批准			圖號	L061-02		

EG－DWG3

美特鋁質 有限公司
MIDI Aluminium Fabricator Ltd.

工程號	J858	地盤	將軍澳 康城11期

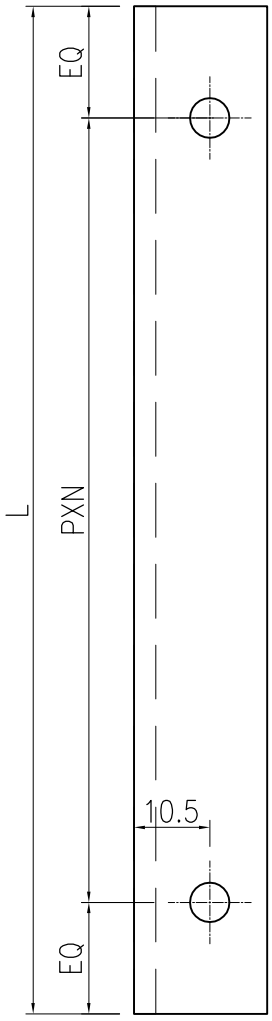

A

备注	产品编号	L	PXN=
边位	L097-01A	240	150x2
2325	L097-01B	677	300x2
	L097-01C	578	250x2
2315	L097-01D	672	300x2
	L097-01E	573	250x2
2345	L097-01F	657	300x2
	L097-01G	463	300x1
2375	L097-01H	702	300x2
	L097-01J	603	250x2
2340	L097-01K	684.5	300x2
	L097-01M	585.5	250x2
2260	L097-01N	644.5	300x2
	L097-01P	345.5	300x1
1800	L097-01Q	414.5	300x1
	L097-01R	315.5	250x1
1800	L097-01S	1801	300x5
边位	L097-01T	440	350x1
边位	L097-01U	540	225x2
2340	L097-01V	285.5	200x1
边位	L097-01W	565	237.5x2
2340	L097-01X	260.5	200x1
边位	L097-01Y	310	220x1
2375	L097-01Z	632	250x2
边位	L097-01AA	270	180x1
边位	L097-01AB	365	275x1

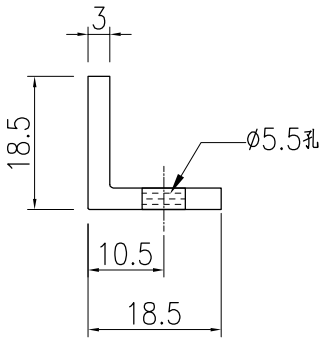

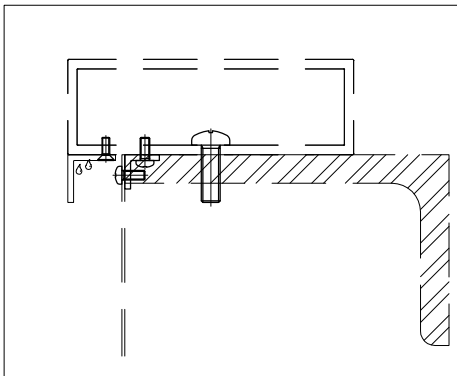

名稱	橫料連接碼	制圖	Jack	2023-01-12	修改	A	B	
材料	18.5x18.5x3mm厚鋁角(L097)	復核			日期	20221014	20230106	
顏色	銘化	批准			圖號	L097-01		

EG－DWG3

美特鋁質 有限公司
MIDI Aluminium Fabricator Ltd.

工程號	J858	地盤	將軍澳 康城11期

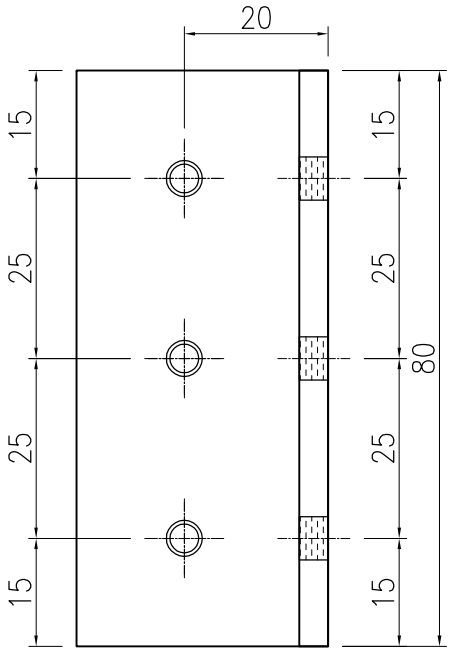

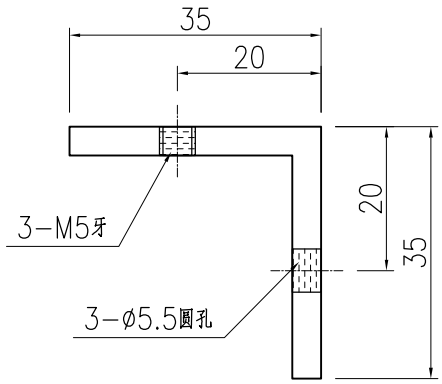

名稱	橫料連接碼	制圖	Jack	2023-01-12	修改			
材料	35x35x4mm厚鋁角(L107)	復核			日期			
顏色	銘化	批准			圖號	L107－01		

EG－DWG3

美特鋁質 有限公司
MIDI Aluminium Fabricator Ltd.

工程號	J858	地盤	將軍澳 康城11期

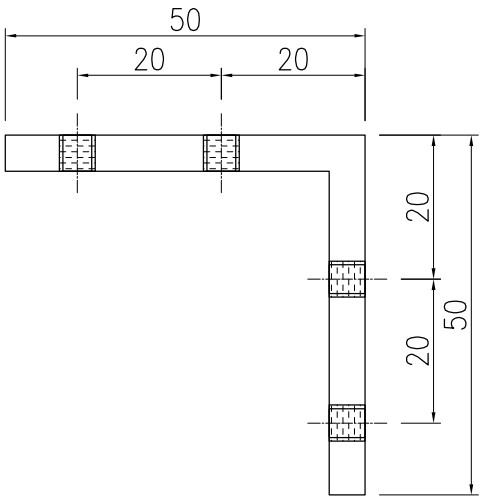

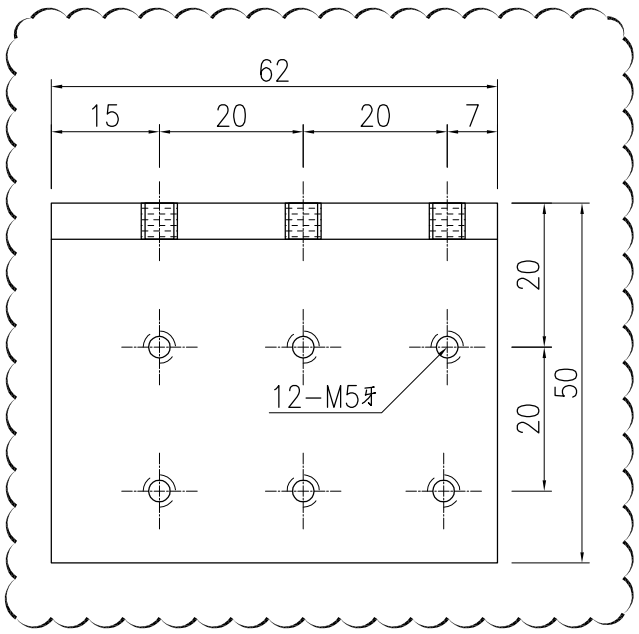

名稱	趟門玉組裝碼	制圖	Jack	2023-01-12	修改	A		
材料	50*50*5MM鋁角(L00127)	復核			日期	20230112		
顏色	銘化	批准			圖號	L00127－02		

EG－DWG3

美特鋁質 有限公司
MIDI Aluminium Fabricator Ltd.

工程號	J858	地盤	將軍澳 康城11期

产品编号	L	PXN=
L00155-01A	2748	295x9

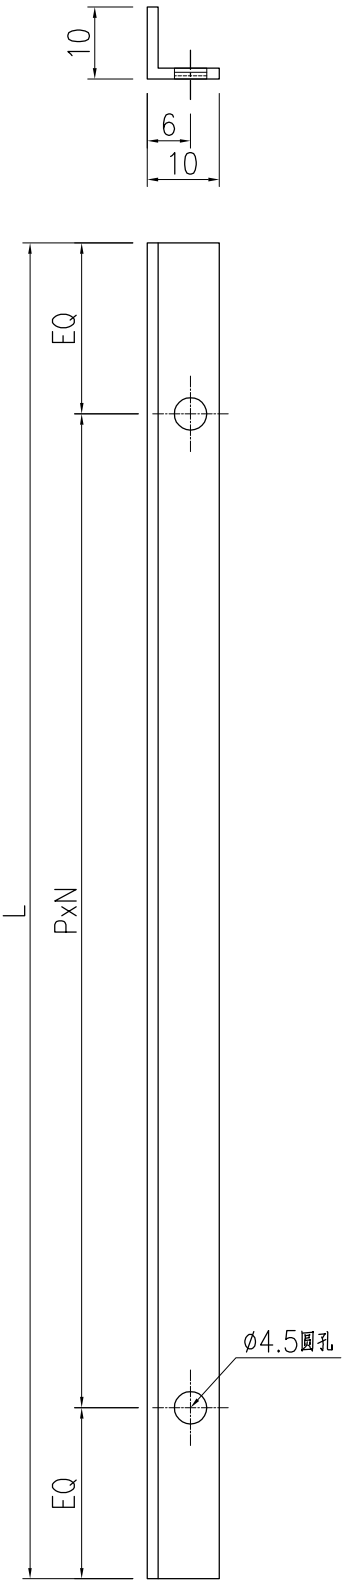

名稱	牆邊企身修口鋁角	制圖	Jack	2023-01-12	修改			
材料	10x10x1.5mm厚鋁角(L00155)	復核			日期			
顏色	銘化	批准			圖號	L00155-01		

EG－DWG3

美特鋁質 有限公司
MIDI Aluminium Fabricator Ltd.

工程號	J858	地盤	將軍澳 康城11期

备注	产品编号	L	PXN=
W=2260	X86317-SD01A	2261	285x7
W=2315	X86317-SD01B	2316	295x7
W=2325	X86317-SD01C	2326	295x7
W=2340	X86317-SD01D	2341	295x7
W=2345	X86317-SD01E	2346	295x7
W=2375	X86317-SD01F	2376	295x7
W=1800	X86317-SD01G	1801	300x5

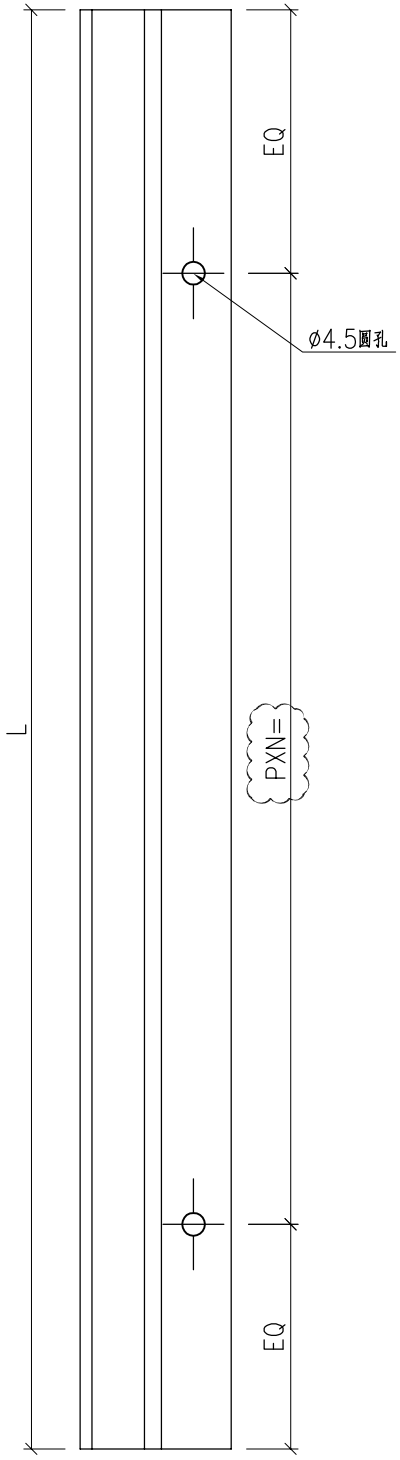

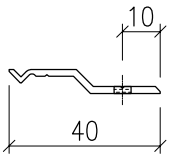

名稱	Z字料加工圖	制圖	Jack	2023-01-12	修改	A		
材料	X86317	復核			日期	20230106		
顏色	銘化	批准			圖號	X86317-SD01		

EG－DWG3

美特鋁質 有限公司
MIDI Aluminium Fabricator Ltd.

工程號	J858	地盤	將軍澳 康城11期

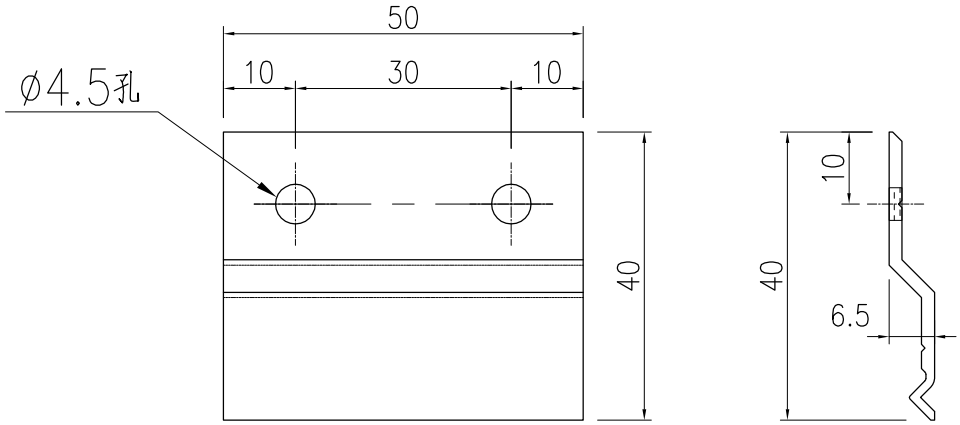

名稱	Z字料加工圖	制圖	Jack	2022-08-31	修改			
材料	X86317	復核			日期			
顏色	銘化	批准			圖號	X86317-SD02		

EG－DWG3

美特鋁質 有限公司
MIDI Aluminium Fabricator Ltd.

工程號	J858	地盤	將軍澳 康城11期

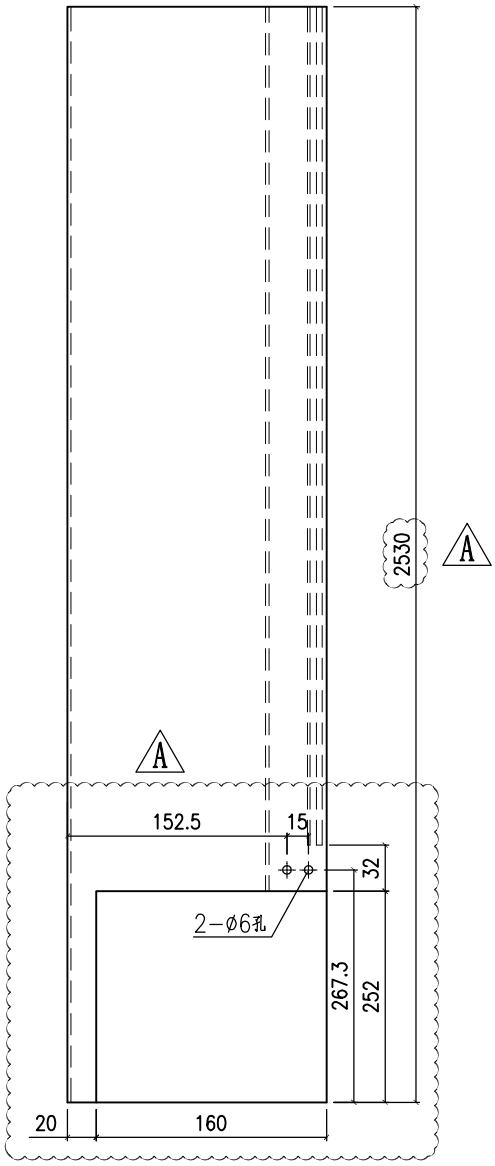

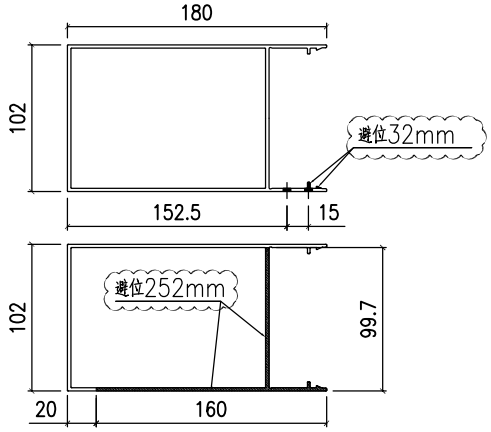

产品编号	X86320-SD01L

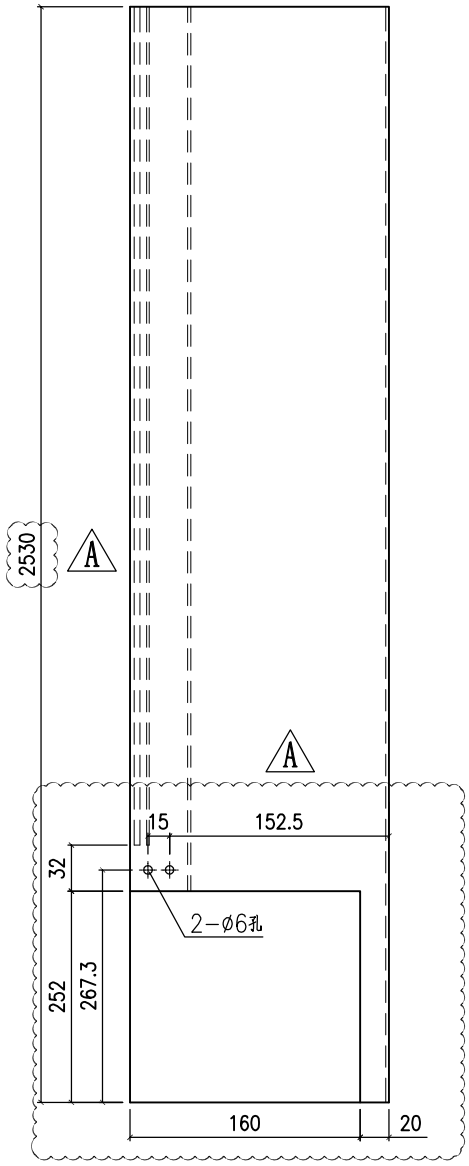

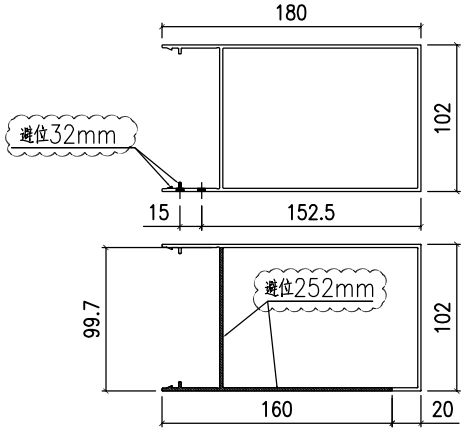

产品编号	X86320-SD01R

名稱	室內蓋加工圖	制圖	Jack	2023-01-12	修改	A		
材料	X86320	復核			日期	20230106		
顏色	ECD3X1009 9S-XF1	批准			圖號	X86320-SD01		

EG－DWG3

美特鋁質 有限公司
MIDI Aluminium Fabricator Ltd.

工程號	J858	地盤	將軍澳 康城11期

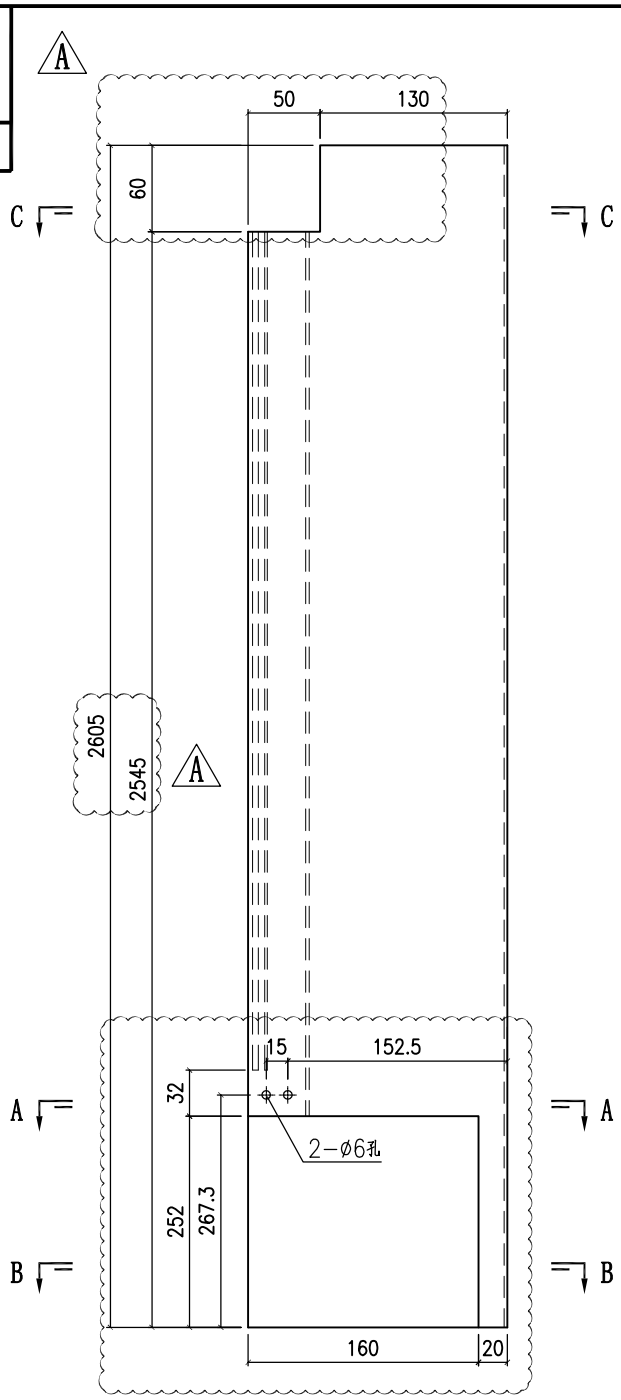

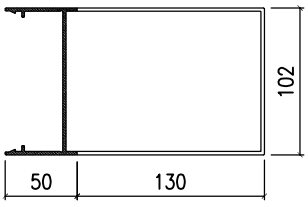

SECTION C-C

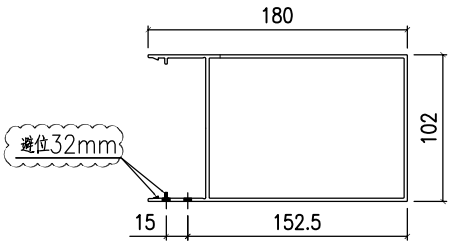

SECTION A-A

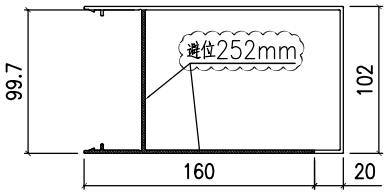

SECTION B-B

名稱	室內蓋加工圖	制圖	Jack	2023-01-12	修改	A		
材料	X86320	復核			日期	20230106		
顏色	ECD3X1009 9S-XF1	批准			圖號	X86320-SD02		

EG－DWG3

美特鋁質 有限公司
MIDI Aluminium Fabricator Ltd.

工程號	J858	地盤	將軍澳 康城11期

備注	产品編号	L
H=2748	X86321-SD01LA	2293
-	-	-

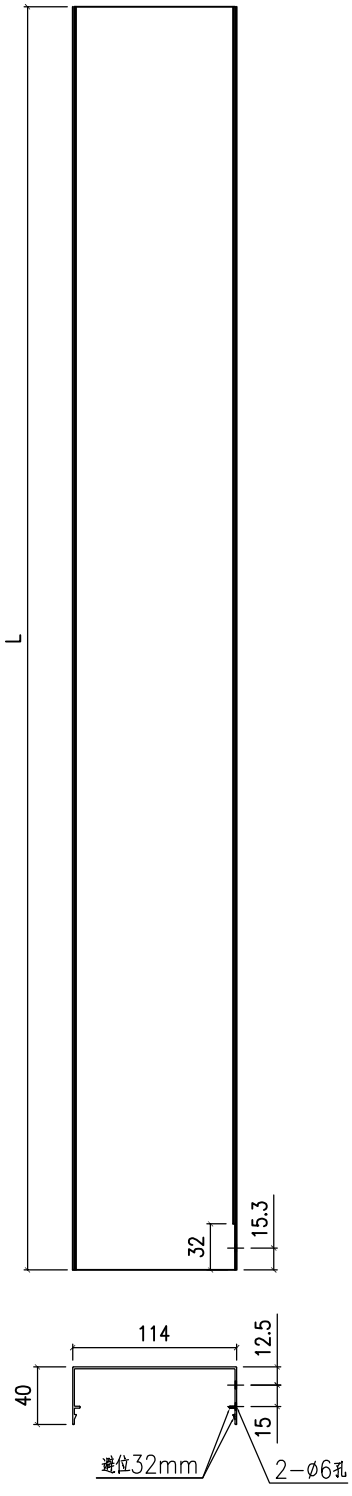

備注	产品編号	L
H=2748	X86321-SD01RA	2293
-	-	-

B

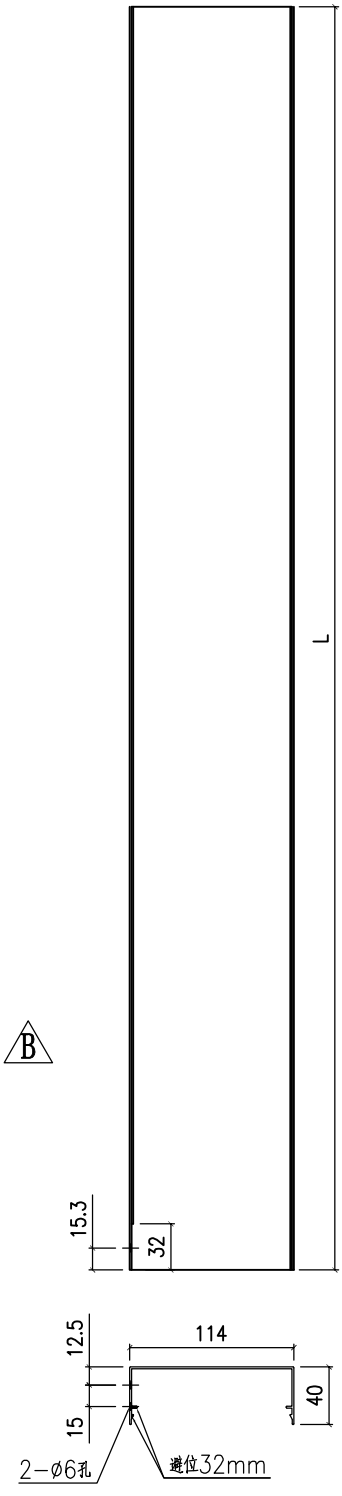

名稱	室內蓋加工圖	制圖	Jack	2023-01-12	修改	A	B	
材料	X86321	復核			日期	20221021	20230106	
顏色	ECD3X1009 9S-XF1	批准			圖號	X86321-SD01		

EG-DWG3

美特鋁質 有限公司
MIDI Aluminium Fabricator Ltd.

工程號	J858	地盤	將軍澳 康城11期

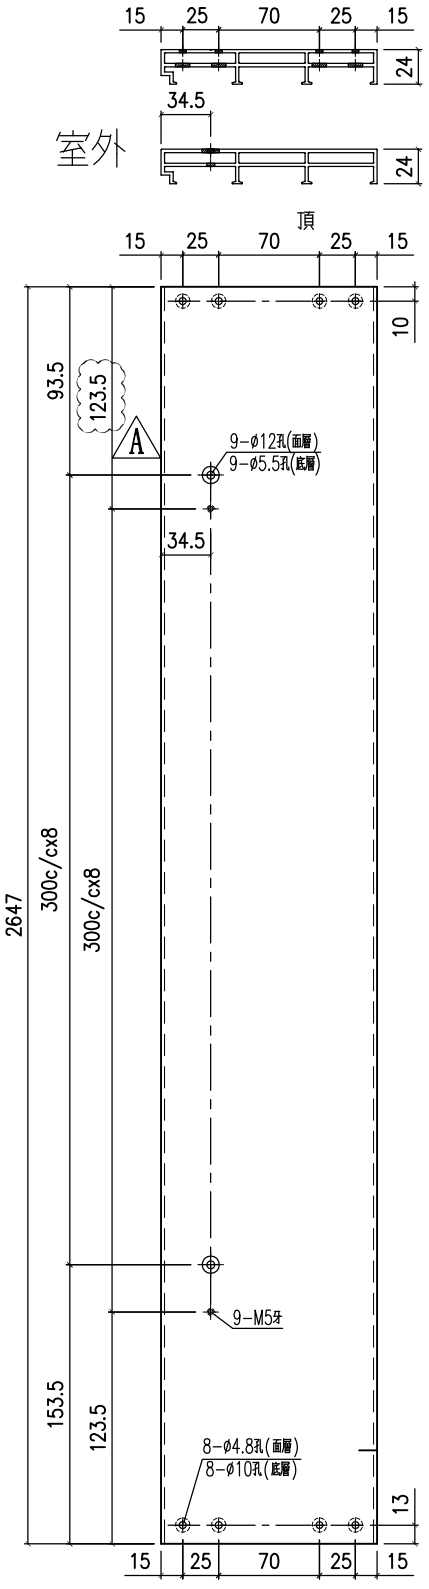

产品编号 X86322-SD01L

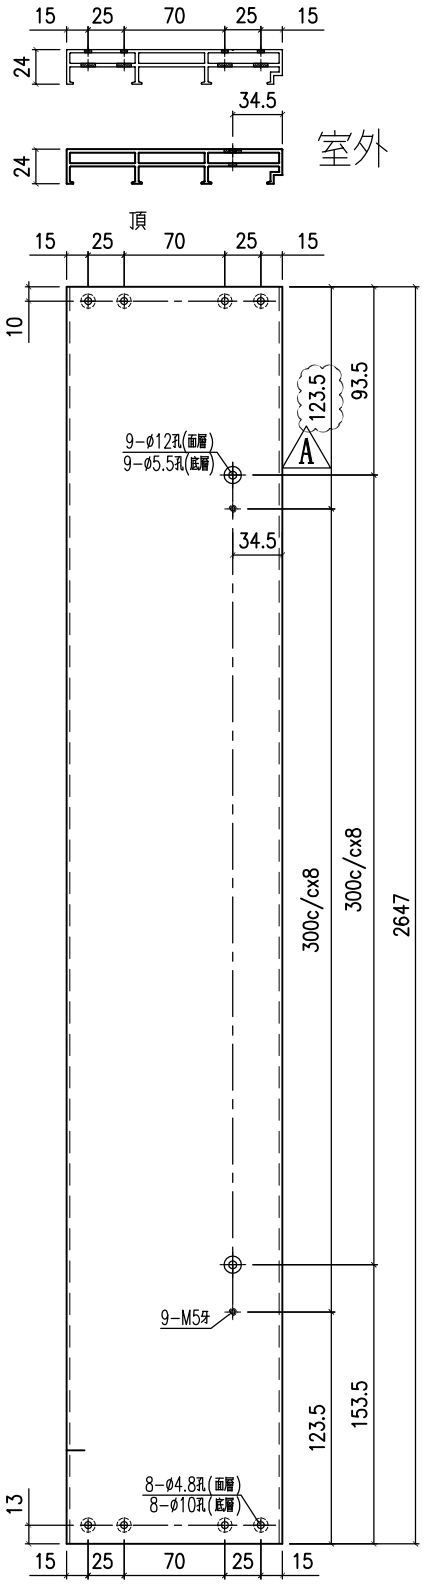

产品编号 X86322-SD01R

名稱	提升推拉門右邊框	制圖	Jack	2023-01-12	修改	A		
材料	X86322	復核			日期	20230106		
顏色	ECD3X1009 9S-XF1	批准			圖號	X86322-SD01		

EG－DWG3

美特鋁質 有限公司
MIDI Aluminium Fabricator Ltd.

工程號	J858	地盤	將軍澳 康城11期

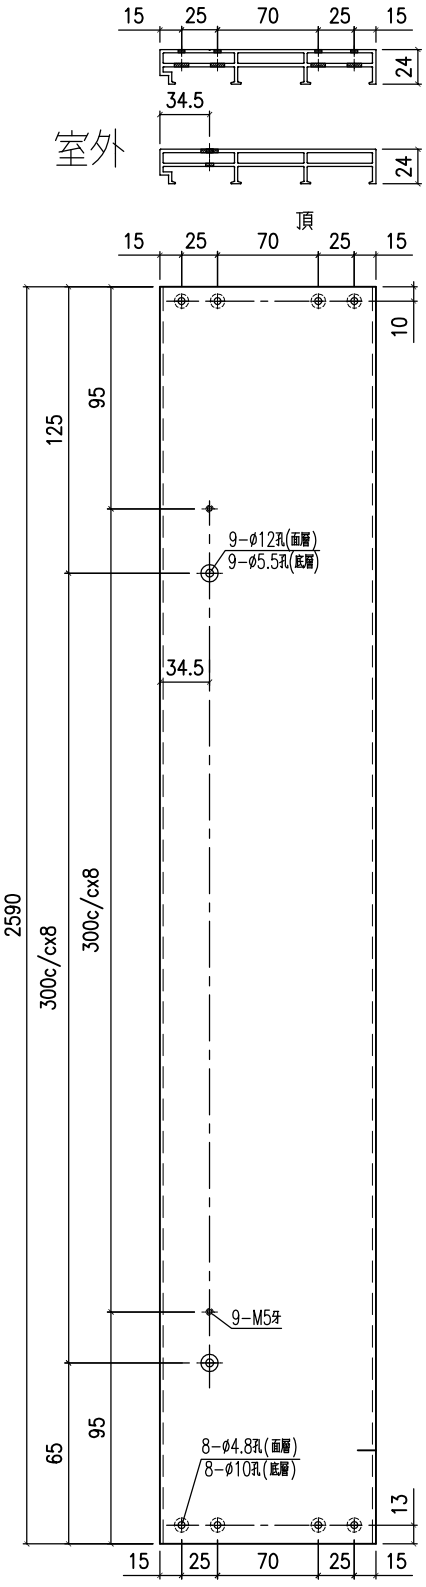

名稱	提升推拉門右邊框	制圖	Jack	2023-01-12	修改			
材料	X86322	復核			日期			
顏色	ECD3X1009 9S－XF1	批准			圖號	X86322－SD02		

EG－DWG3

美特鋁質 有限公司
MIDI Aluminium Fabricator Ltd.

工程號	J858	地盤	將軍澳 康城11期

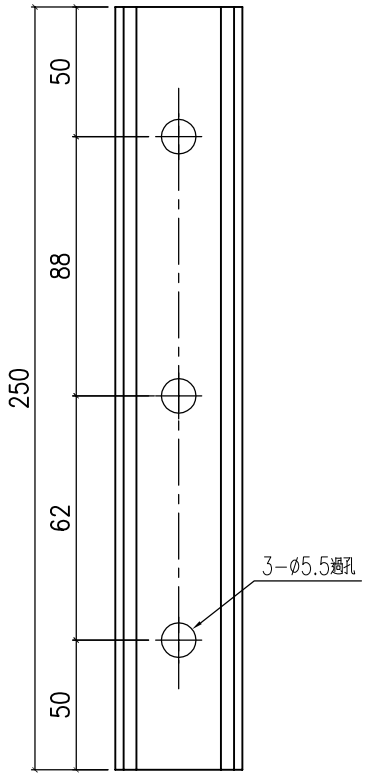

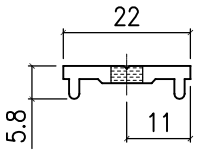

名稱	趟門門扇絲吉利亞鎖墊槽(橫用)	制圖	Jack	2023-01-12	修改			
材料	X86323	復核			日期			
顏色	銘化	批准			圖號	X86323－SD01		

EG－DWG3

美特鋁質 有限公司
MIDI Aluminium Fabricator Ltd.

工程號	J858	地盤	將軍澳 康城11期

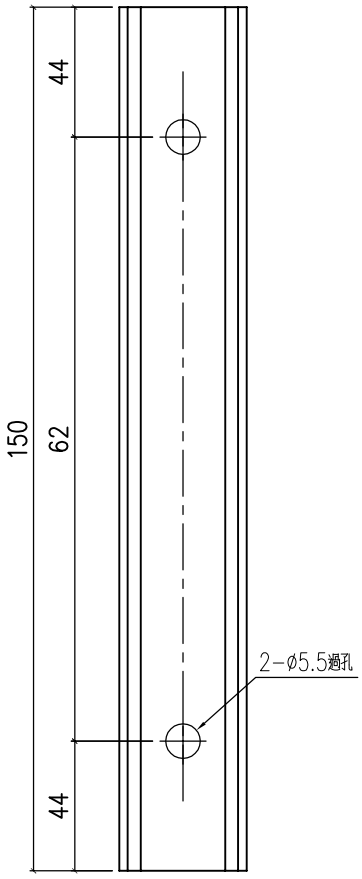

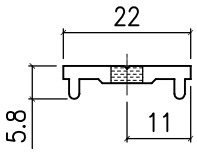

名稱	趟門門扇絲吉利亞鎖墊槽(橫用)	制圖	Jack	2023-01-12	修改			
材料	X86323	復核			日期			
顏色	銘化	批准			圖號	X86323－SD02		

EG－DWG3

美特鋁質 有限公司
MIDI Aluminium Fabricator Ltd.

工程號	J858	地盤	將軍澳 康城11期

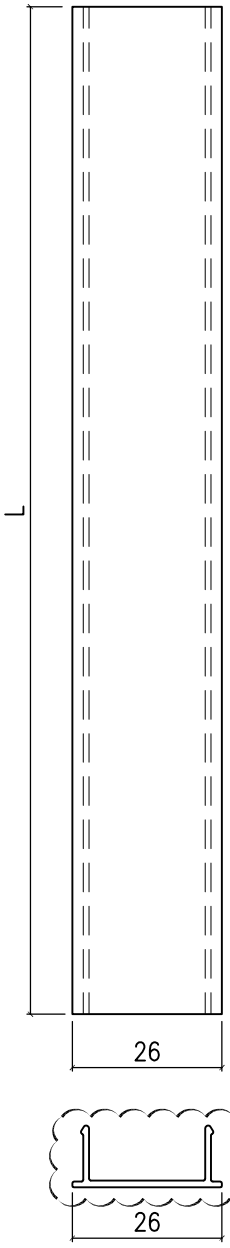

备注	产品编号	L
H=2748	X86324-SD01A	2242
H=2691	X86324-SD01B	2185

名稱	趟門門扇拉手蓋	制圖	Jack	2023-01-12	修改	A		
材料	X86324	復核			日期	20230106		
顏色	ECD3X1009 9S-XF1	批准			圖號	X86324-SD01		

EG－DWG3

美特鋁質 有限公司
MIDI Aluminium Fabricator Ltd.

工程號	J858	地盤	將軍澳 康城11期

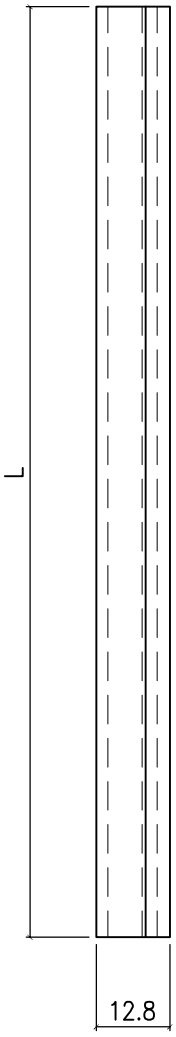

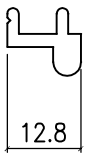

备注	产品编号	L
W=2260	X86325-SD01A	2049
W=2315	X86325-SD01B	2104
W=2325	X86325-SD01C	2114
W=2340	X86325-SD01D	2129
W=2345	X86325-SD01E	2134
W=2375	X86325-SD01F	2164
W=1800	X86325-SD01G	1589

△A

名稱	趟門道軌	制圖	Jack	2023-01-12	修改	△A		
材料	X86325	復核			日期	20230206		
顏色	ECD3X1009 9S-XF1	批准			圖號	X86325-SD01		

EG－DWG3

美特鋁質 有限公司
MIDI Aluminium Fabricator Ltd.

工程號	J858	地盤	將軍澳 康城11期

备注	产品编号	L	PXN=
W=2260	X86326-SD01A	915	285x3
W=2315	X86326-SD01B	942.5	285x3
W=2325	X86326-SD01C	947.5	285x3
W=2340	X86326-SD01D	955	285x3
W=2345	X86326-SD01E	957.5	285x3
W=2375	X86326-SD01F	972.5	285x3
W=1800	X86326-SD01G	685	300x2

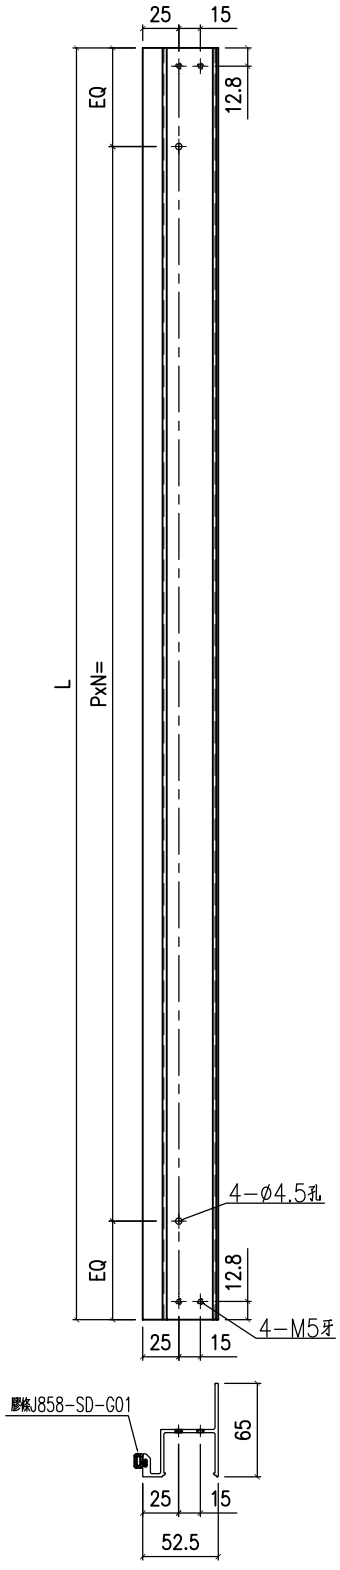

名稱	型材加工圖	制圖	Jack	2023-01-12	修改	A		
材料	X86326	復核			日期	20230106		
顏色	PDF2	批准			圖號	X86326-SD01		

EG－DWG3

美特鋁質 有限公司
MIDI Aluminium Fabricator Ltd.

工程號	J858	地盤	將軍澳 康城11期

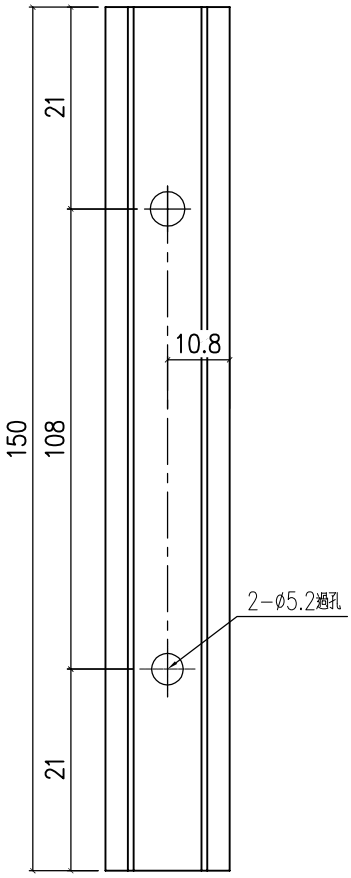

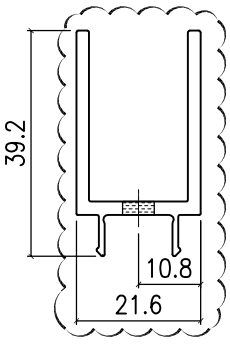

名稱	趟門門扇絲吉利亞鎖墊槽(企用)	制圖	Jack	2023-01-12	修改	A		
材料	X86327	復核			日期	20230106		
顏色	銘化	批准			圖號	X86327－SD01		

EG－DWG3

美特鋁質 有限公司
MIDI Aluminium Fabricator Ltd.

工程號	J858	地盤	將軍澳 康城11期

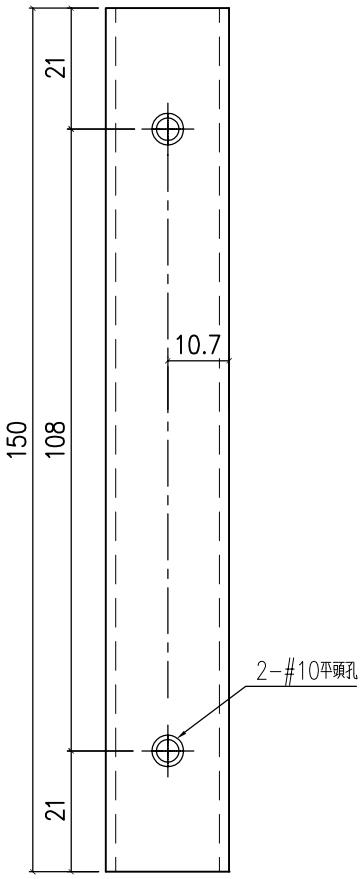

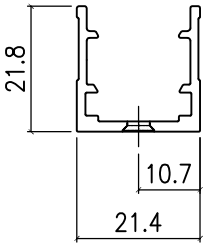

名稱	趟門門扇絲吉利亞鎖墊槽(企用)	制圖	Jack	2023-01-12	修改			
材料	X86328	復核			日期			
顏色	ECD3X1009 9S-XF1	批准			圖號	X86328-SD01		

EG－DWG3

美特鋁質 有限公司
MIDI Aluminium Fabricator Ltd.

工程號	J858	地盤	將軍澳 康城11期

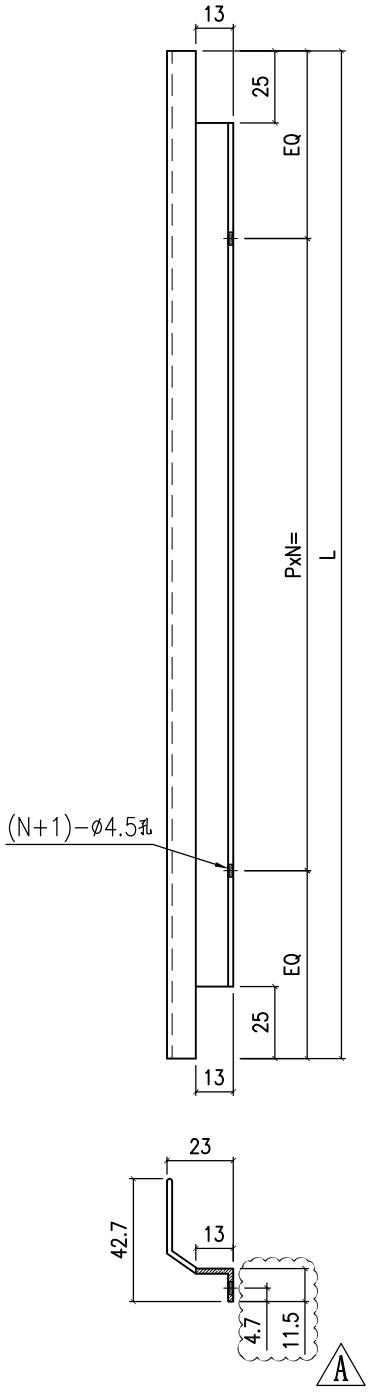

备注	产品编号	L	PXN=
W=2260	X86329-SD01A	2160	285x7
W=2315	X86329-SD01B	2215	295x7
W=2325	X86329-SD01C	2225	295x7
W=2340	X86329-SD01D	2240	295x7
W=2345	X86329-SD01E	2245	295x7
W=2375	X86329-SD01F	2275	295x7
W=1800	X86329-SD01G	1700	300x5

名稱	趟門頂外蓋料	制圖	Jack	2023-01-12	修改	A		
材料	X86329	復核			日期	20230106		
顏色	ECD3X1009 9S-XF1	批准			圖號	X86329-SD01		

EG－DWG3

美特鋁質 有限公司
MIDI Aluminium Fabricator Ltd.

工程號	J858	地盤	將軍澳 康城11期

备注	产品编号	L	A1=	B1=	B2=	PXN	P1XN1
W=2260	X86330-SD01LA	2112	1105.5	1006.5	81.25	285x7	285x3
W=2315	X86330-SD01LB	2167	1133	1034	95	295x7	285x3
W=2325	X86330-SD01LC	2177	1138	1039	97.5	295x7	285x3

备注	产品编号	L	A1=	B1=	B2=	PXN	P1XN1
W=2340	X86330-SD01LD	2192	1145.5	1046.5	101.25	295x7	285x3
W=2345	X86330-SD01LE	2197	1148	1049	102.5	295x7	285x3
-	-	-	-	-	-	-	-
W=1800	X86330-SD01LG	1652	875.5	776.5	109	300x5	285x2

备注	产品编号	L	A1=	B1=	B2=	PXN
-	-	-	-	-	-	-
W=2315	X86330-SD01RB	2167	1133	1034	95	295x7
-	-	-	-	-	-	-

备注	产品编号	L	A1=	B1=	B2=	PXN
W=2340	X86330-SD01RD	2192	1145.5	1046.5	101.25	295x7
-	-	-	-	-	-	-
W=2375	X86330-SD01RF	2227	1163	1064	110	295x7

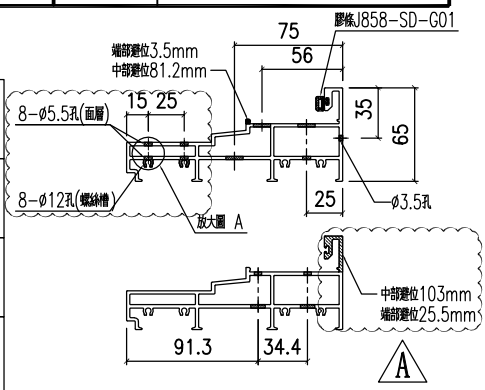

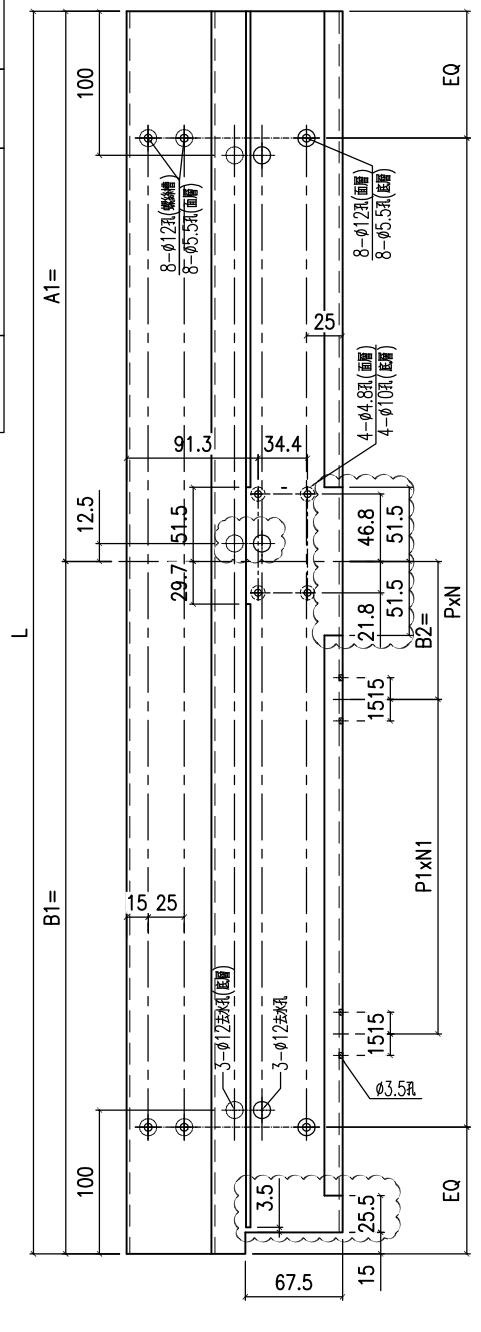

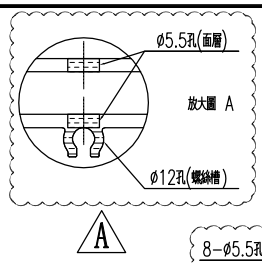

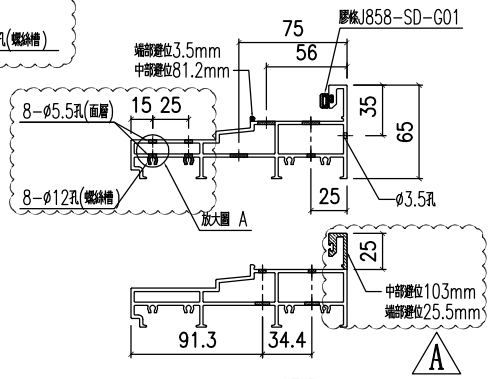

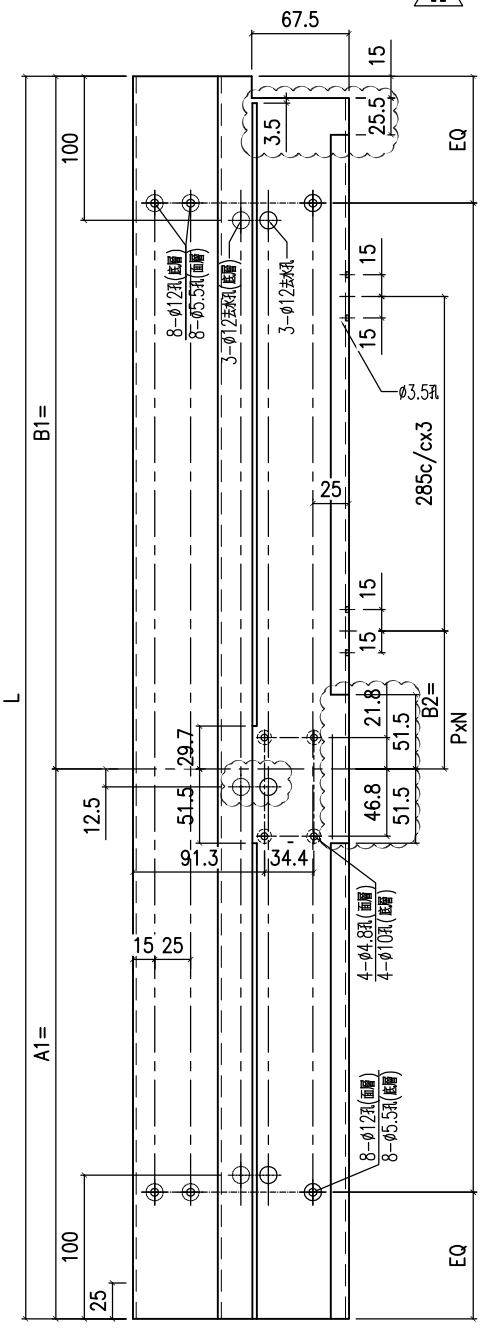

名稱	提升推拉門底邊框	制圖	Jack	2023-01-12	修改	A		
材料	X86330	復核			日期	20230106		
顏色	ECD3X1009 9S-XF1	批准			圖號	X86330-SD01		

EG－DWG3

美特鋁質 有限公司
MIDI Aluminium Fabricator Ltd.

工程號	J858	地盤	將軍澳 康城11期

备注	产品编号	L	PXN=	A	B	C
W=2260	X86331-SD01A	2049	285x7	388	310	20.5
W=2315	X86331-SD01B	2104	295x7	348	320	13
W=2325	X86331-SD01C	2114	295x7	350	321	18
W=2340	X86331-SD01D	2129	295x7	323	352	38.5
W=2345	X86331-SD01E	2134	295x7	352	325	28
W=2375	X86331-SD01F	2164	295x7	330	358	56
W=1800	X86331-SD01G	1589	300x5	262	234	38
W=2340	X86331-SD01H	2129	295x7	352	323	25.5
W=2315	X86331-SD01J	2104	295x7	320	348	26

B

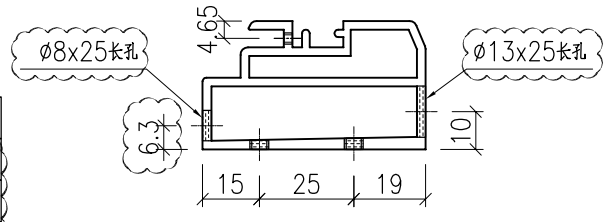

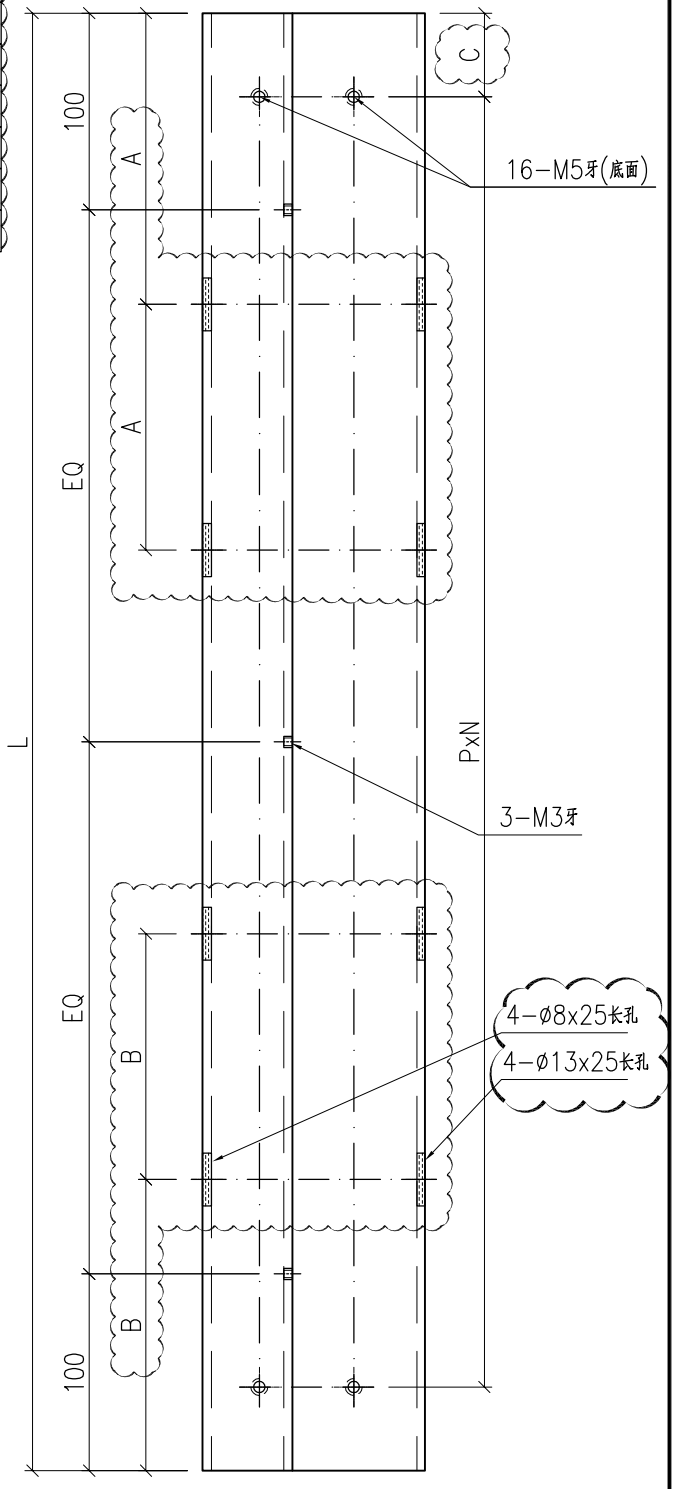

名稱	底框料加工圖	制圖	Jack	2023-01-12	修改	A	B	
材料	X86331	復核			日期	20230112	20230206	
顏色	ECD3X1009 9S-XF1	批准			圖號	X86331-SD01		

EG－DWG3

美特鋁質 有限公司
MIDI Aluminium Fabricator Ltd.

工程號	J858	地盤	將軍澳 康城11期

备注	产品编号	L	A1=	B1=	A2=	B2=	PXN
W=2260	X86332-SD01LA	2112	1105.5	1006.5	128.25	81.25	285x7
W=2315	X86332-SD01LB	2167	1133	1034	142	95	295x7
W=2325	X86332-SD01LC	2177	1138	1039	144.5	97.5	295x7

备注	产品编号	L	A1=	B1=	A2=	B2=	PXN
W=2340	X86332-SD01LD	2192	1145.5	1046.5	148.25	101.25	295x7
W=2345	X86332-SD01LE	2197	1148	1049	149.5	102.5	295x7
-	-	-	-	-	-	-	-

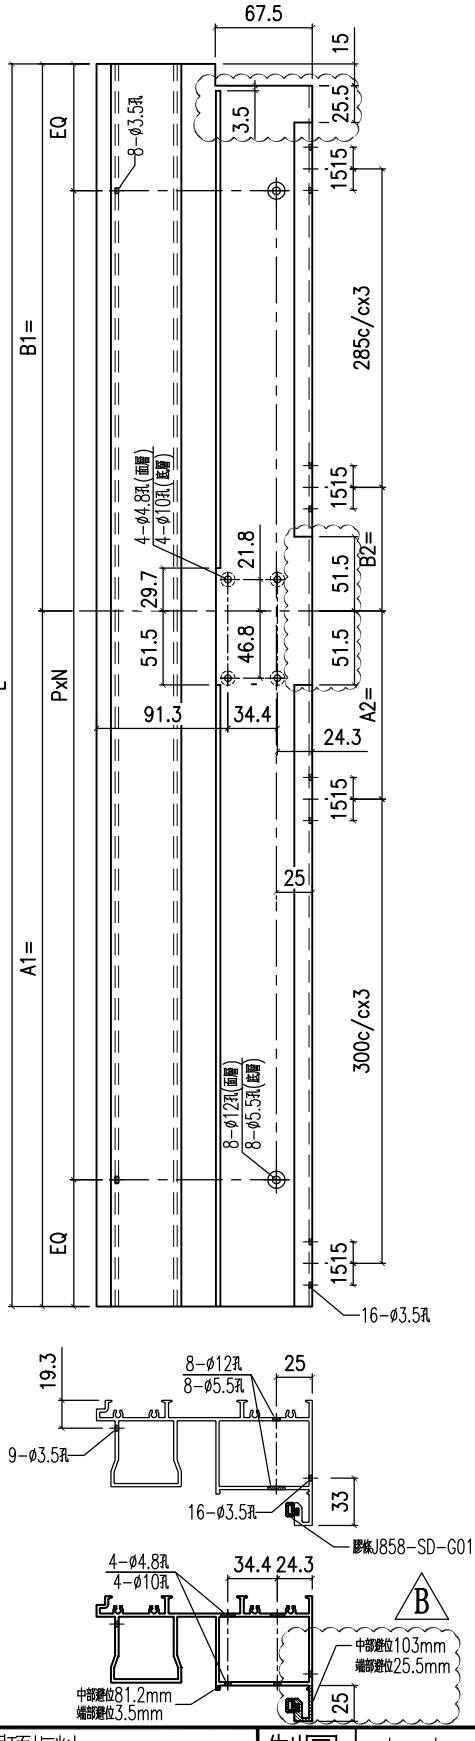

备注	产品编号	L	A1=	B1=	A2=	B2=	PXN
-	-	-	-	-	-	-	-
W=2315	X86332-SD01RB	2167	1133	1034	142	95	295x7
-	-	-	-	-	-	-	-

备注	产品编号	L	A1=	B1=	A2=	B2=	PXN
W=2340	X86332-SD01RD	2192	1145.5	1046.5	148.25	101.25	295x7
-	-	-	-	-	-	-	-
W=2375	X86332-SD01RF	2227	1163	1064	157	110	295x7

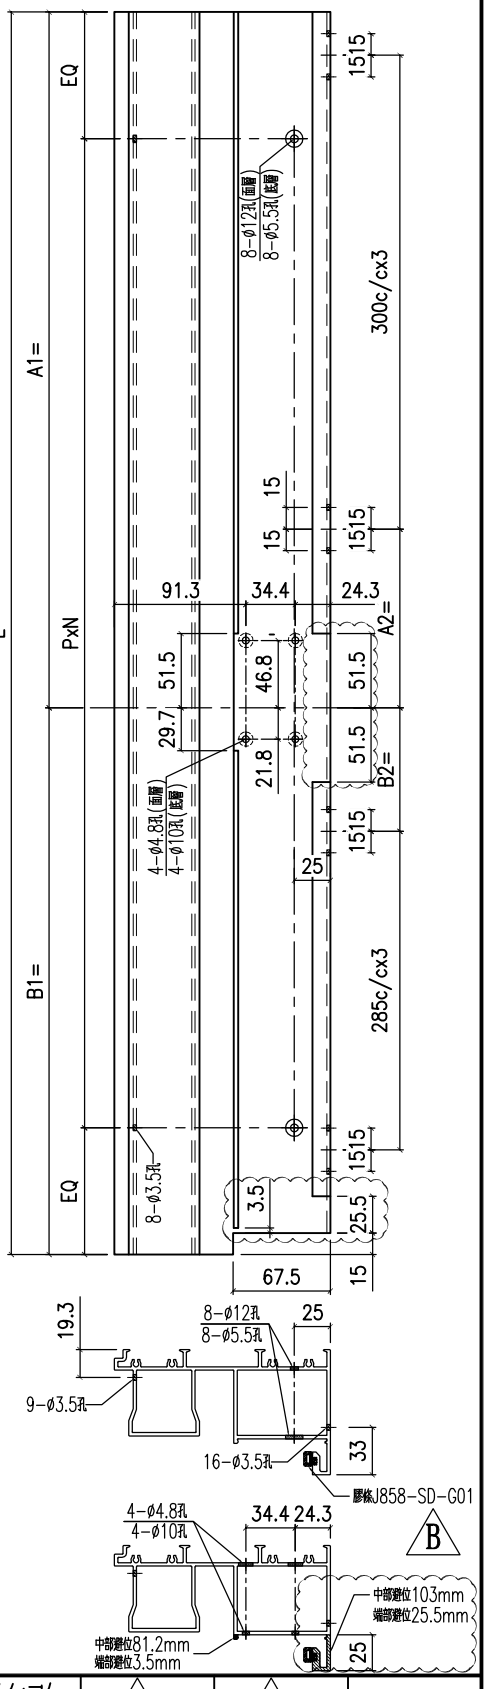

名稱	提升推拉門頂框料	制圖	Jack	2023-01-12	修改	A	B	
材料	X86332	復核			日期	20221021	20230106	
顏色	ECD3X1009 9S-XF1	批准			圖號	X86332-SD01		

EG－DWG3

美特鋁質 有限公司
MIDI Aluminium Fabricator Ltd.

工程號	J858	地盤	將軍澳 康城11期

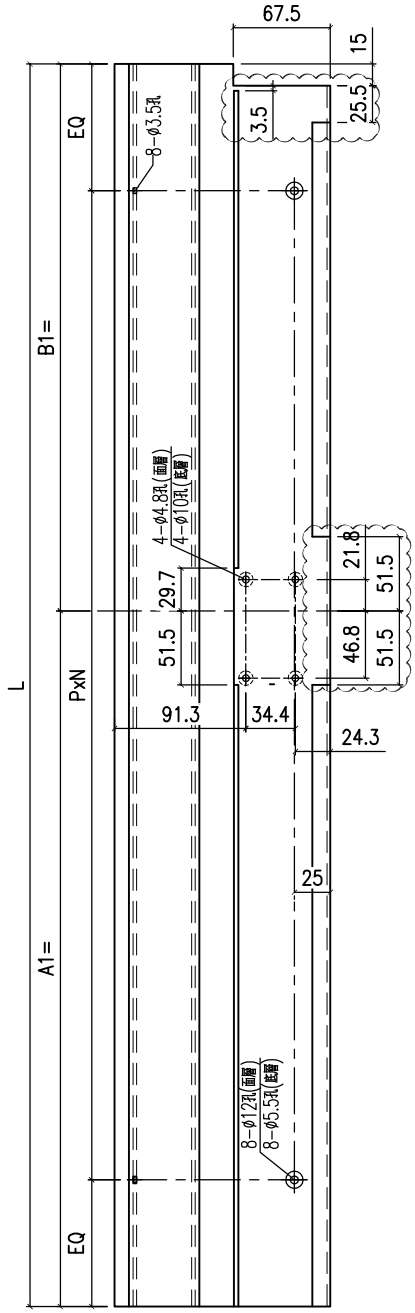

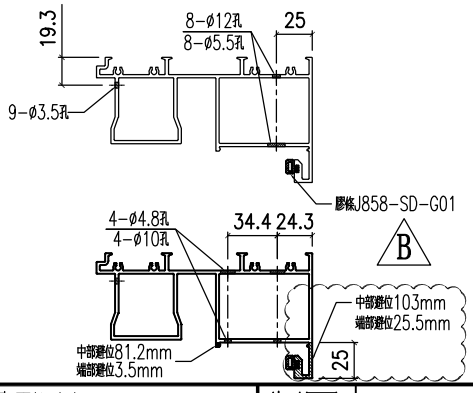

备注	产品编号	L	A1=	B1=	A2=	B2=	PXN
W=1800	X86332-SD02LA	1652	875.5	776.5	-	-	300x5

名稱	提升推拉門頂框料	制圖	Jack	2023-01-12	修改	A	B	
材料	X86332	復核			日期	20221021	20230106	
顏色	ECD3X1009 9S-XF1	批准			圖號	X86332-SD02		

EG－DWG3

美特鋁質 有限公司
MIDI Aluminium Fabricator Ltd.

工程號	J858	地盤	將軍澳 康城11期

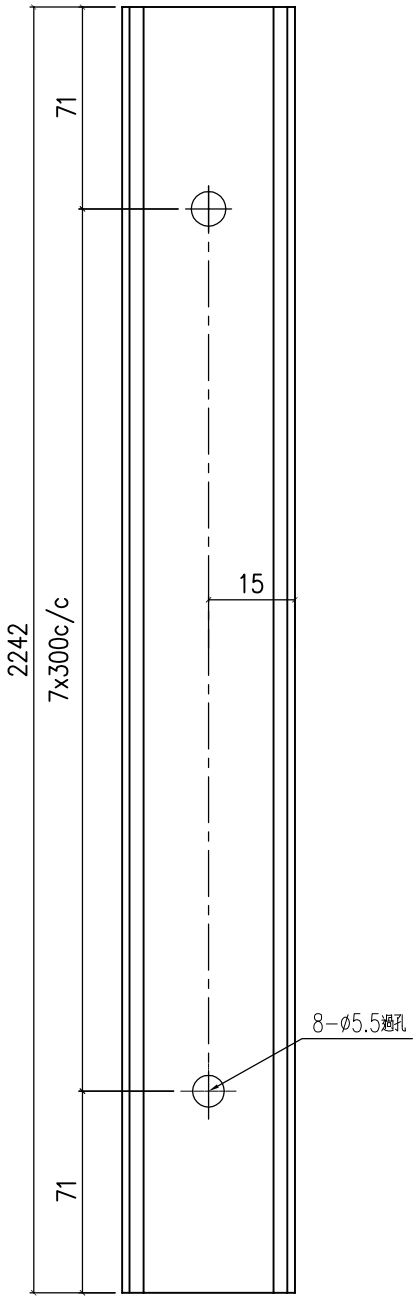

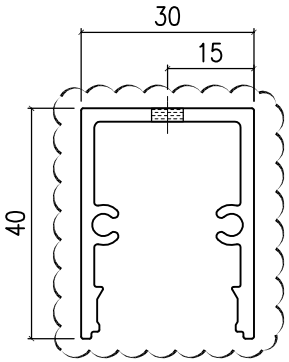

名稱	趟門門扇拉手	制圖	Jack	2023-01-12	修改	A		
材料	X86333	復核			日期	20230106		
顏色	ECD3X1009 9S－XF1	批准			圖號	X86333－SD01		

EG－DWG3

美特鋁質 有限公司
MIDI Aluminium Fabricator Ltd.

工程號	J858	地盤	將軍澳 康城11期

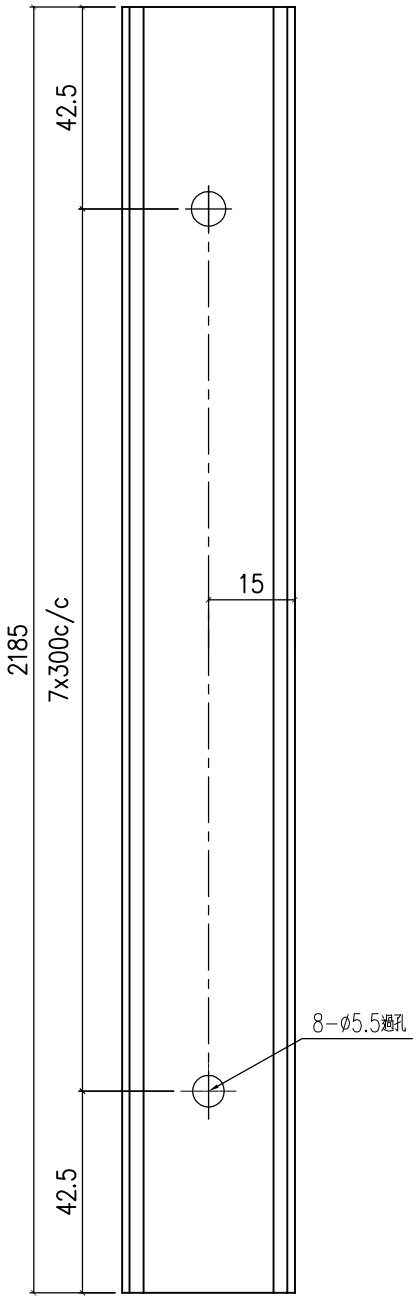

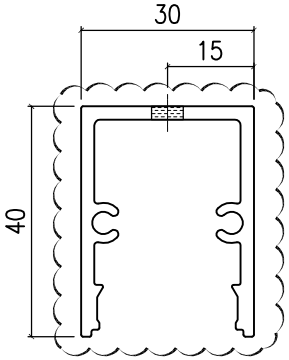

名稱	趟門門扇拉手	制圖	Jack	2023-01-12	修改	A		
材料	X86333	復核			日期	20230106		
顏色	ECD3X1009 9S－XF1	批准			圖號	X86333－SD02		

EG－DWG3

美特鋁質 有限公司
MIDI Aluminium Fabricator Ltd.

工程號	J858	地盤	將軍澳 康城11期

膠條J858-SD-G01
膠條J858-SD-G02
8-ø4.8孔
8-ø10孔
15 25 70 25 15
此位置ø10孔深9.7mm
端部避位87/65mm
端部避位65.2/43.2mm
9-M5牙
2-M5牙
25 32 36.2
頂

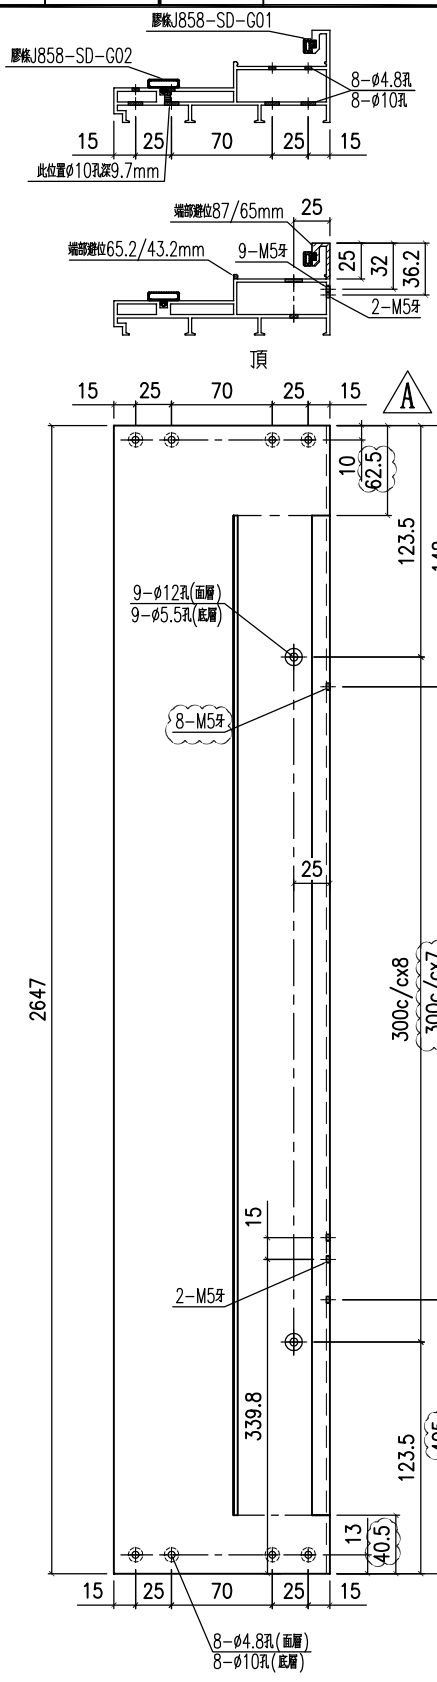

产品编号 X86334-SD01L

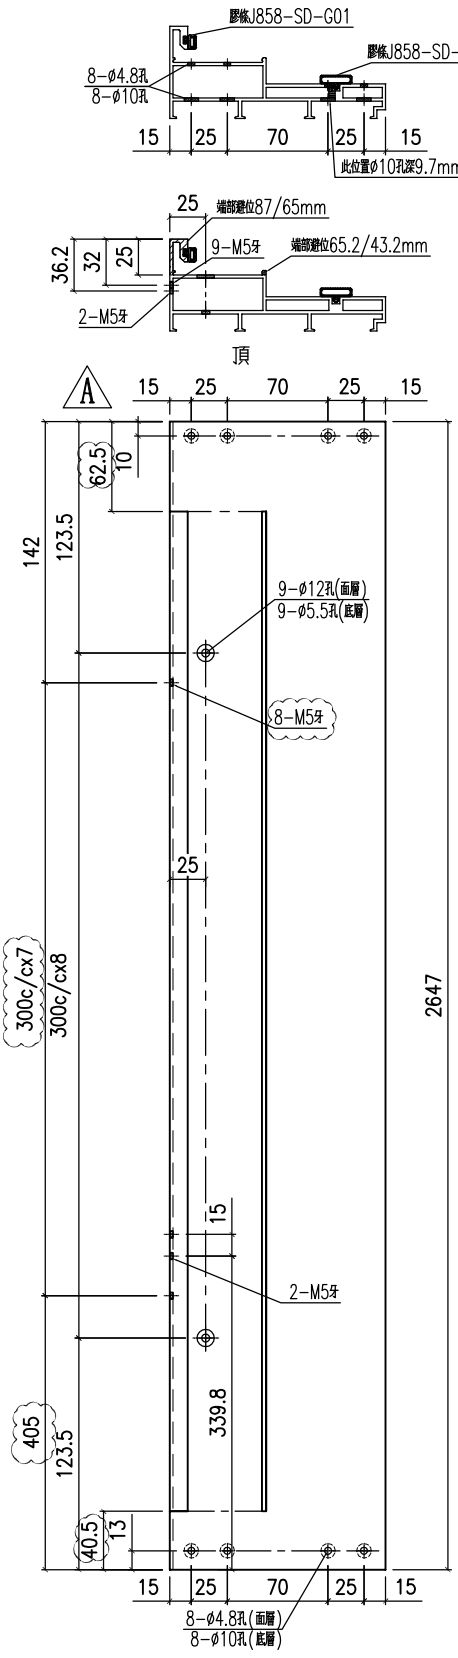

产品编号 X86334-SD01R

名稱	提升推拉門邊框	制圖	Jack	2023-01-12	修改	A		
材料	X86334	復核			日期	20230106		
顏色	ECD3X1009 9S-XF1	批准			圖號	X86334-SD01		

EG－DWG3

美特鋁質 有限公司
MIDI Aluminium Fabricator Ltd.

工程號	J858	地盤	將軍澳 康城11期

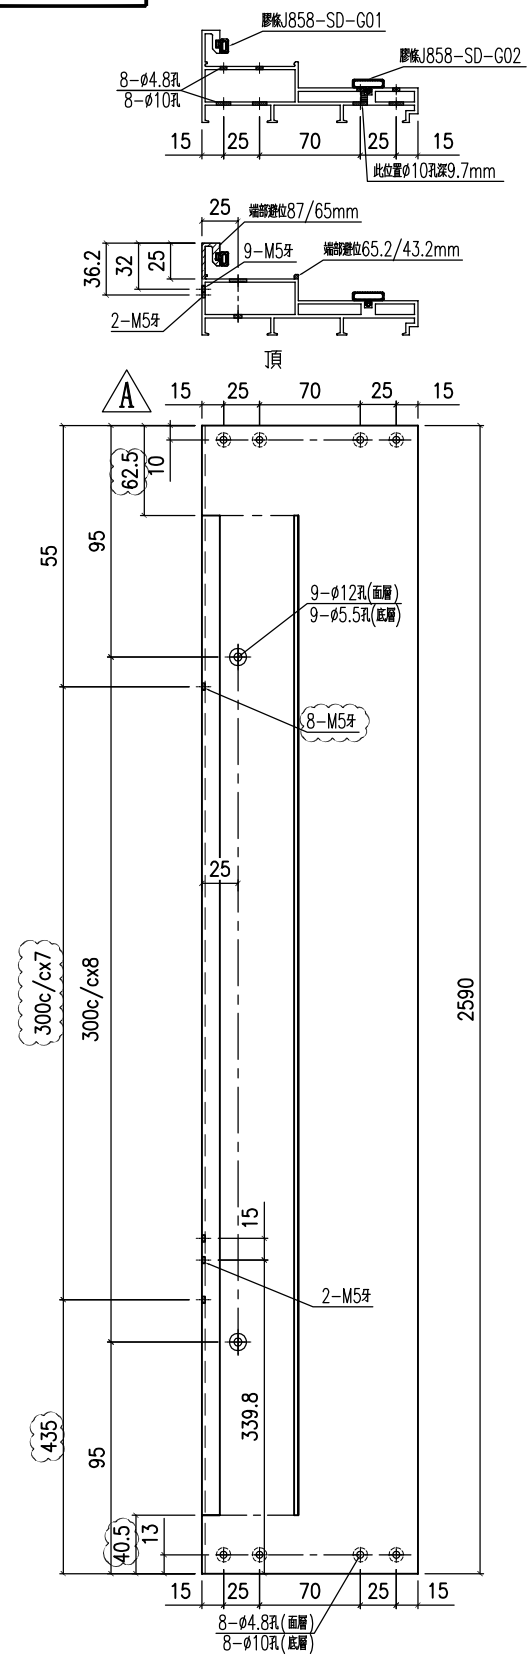

名稱	提升推拉門邊框	制圖	Jack	2023-01-12	修改	A		
材料	X86334	復核			日期	20230106		
顏色	ECD3X1009 9S-XF1	批准			圖號	X86334-SD02		

EG－DWG3

美特鋁質 有限公司
MIDI Aluminium Fabricator Ltd.

工程號	J858	地盤	將軍澳 康城11期

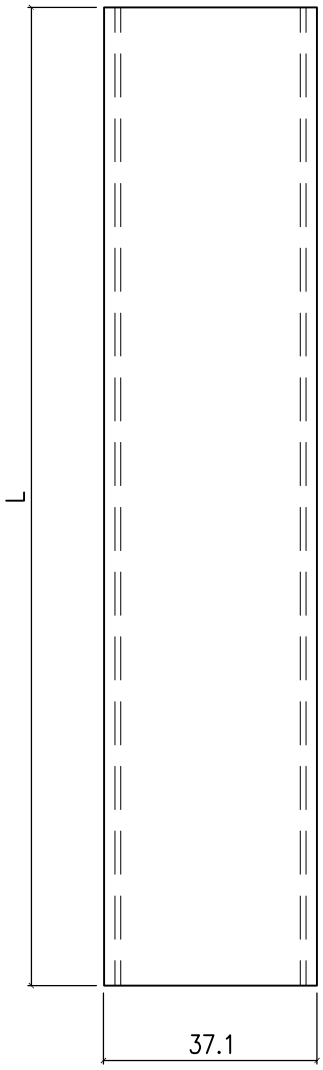

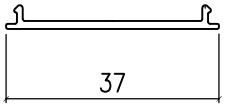

备注	产品编号	L
W=2260	X86335-SD01A	915
W=2315	X86335-SD01B	942.5
W=2325	X86335-SD01C	947.5
W=2340	X86335-SD01D	955
W=2345	X86335-SD01E	957.5
W=2375	X86335-SD01F	972.5
W=1800	X86335-SD01G	685

名稱	SD平台扣蓋	制圖	Jack	2023-01-12	修改			
材料	X86335	復核			日期			
顏色	ECD3X1009 9S-XF1	批准			圖號	X86335-SD01		

EG－DWG3

美特鋁質 有限公司
MIDI Aluminium Fabricator Ltd.

工程號	J858	地盤	將軍澳 康城11期

备注	产品编号	L
W=2260	X86336-SD01A	1053.5
W=2315	X86336-SD01B	1081
W=2325	X86336-SD01C	1086
W=2340	X86336-SD01D	1093.5
W=2345	X86336-SD01E	1096
W=2375	X86336-SD01F	1111
W=1800	X86336-SD01G	823.5

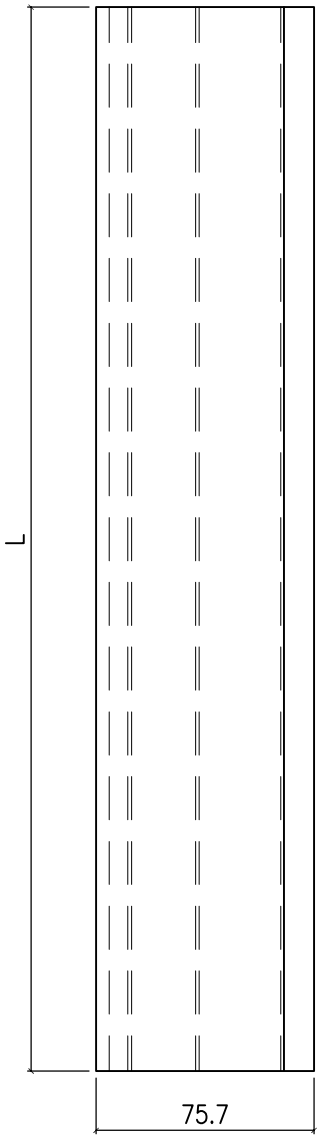

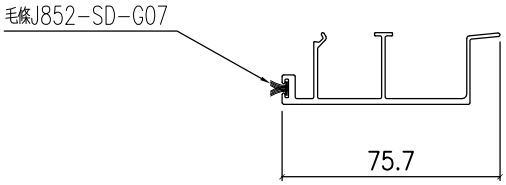

名稱	趟門生位扣蓋	制圖	Jack	2023-01-12	修改	A		
材料	X86336	復核			日期	20230106		
顏色	ECD3X1009 9S-XF1	批准			圖號	X86336-SD01		

EG－DWG3

美特鋁質 有限公司
MIDI Aluminium Fabricator Ltd.

工程號	J858	地盤	將軍澳 康城11期

頂

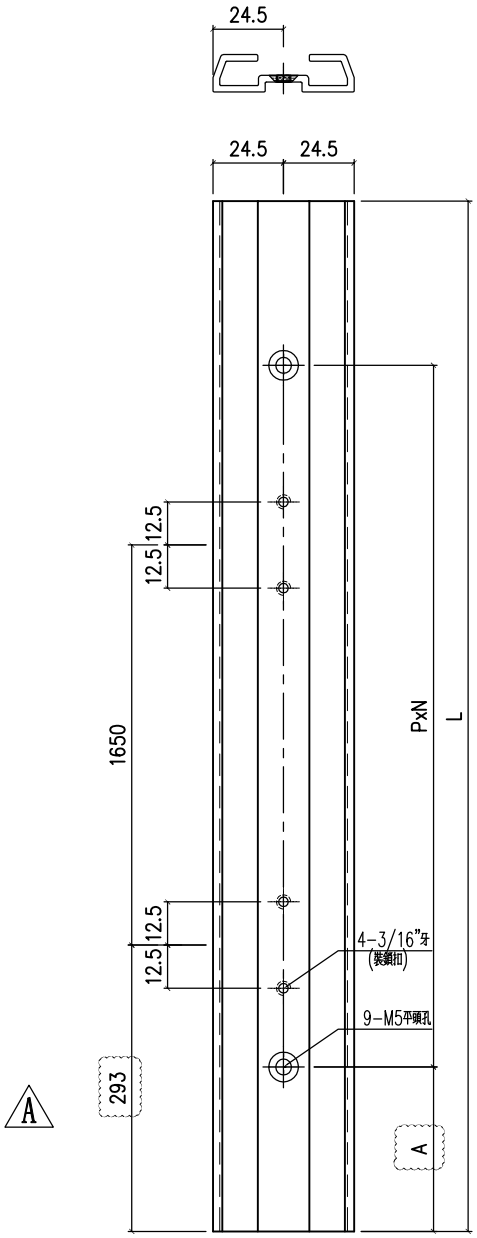

备注	产品编号	L	PXN=	A
H=2748	X86337-SD01A	2559	300x8	97
H=2691	X86337-SD01B	2502	300x8	68.5

开料注意：请确保X86337-SD01A(L=2559mm)
用原材料L=5150mm可以1开2

名稱	提升推拉門企鎖扣料	制圖	Jack	2023-01-12	修改	A		
材料	X86337	復核			日期	20230206		
顏色	ECD3X1009 9S-XF1	批准			圖號	X86337-SD01		

EG－DWG3

美特鋁質 有限公司
MIDI Aluminium Fabricator Ltd.

工程號	J858	地盤	將軍澳 康城11期

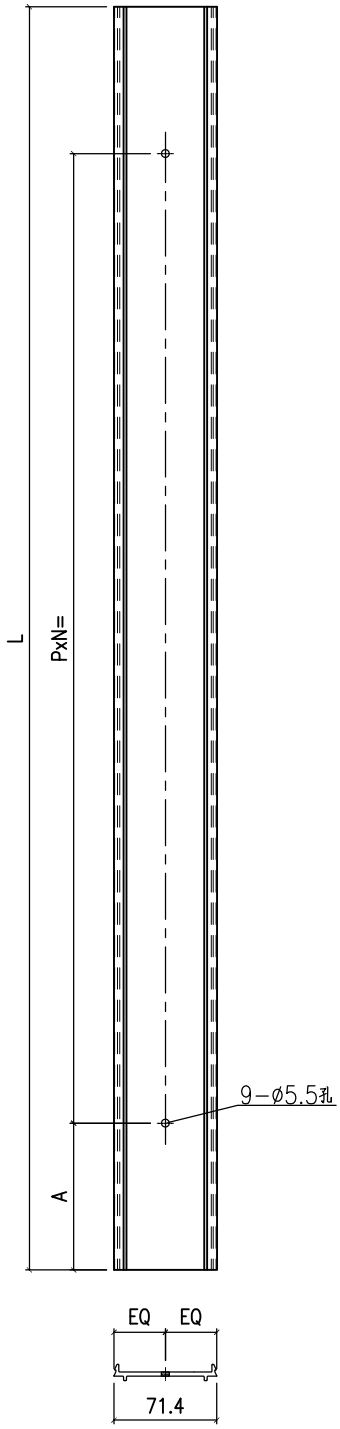

備注	产品编号	L	PXN	A
H=2748	X86339-SD01A	2545	300x8	65

△A

名稱	壓板加工圖	制圖	Jack	2023-01-12	修改	△A		
材料	X86339	復核			日期	20230106		
顏色	銘化	批准			圖號	X86339－SD01		

EG－DWG3

美特鋁質 有限公司
MIDI Aluminium Fabricator Ltd.

工程號	J858	地盤	將軍澳 康城11期

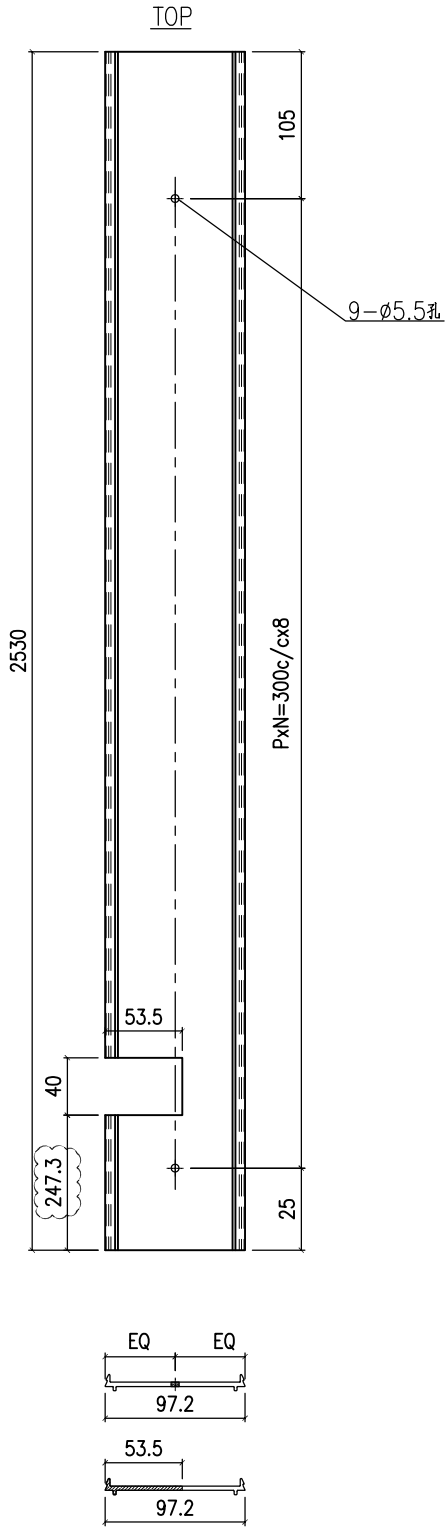

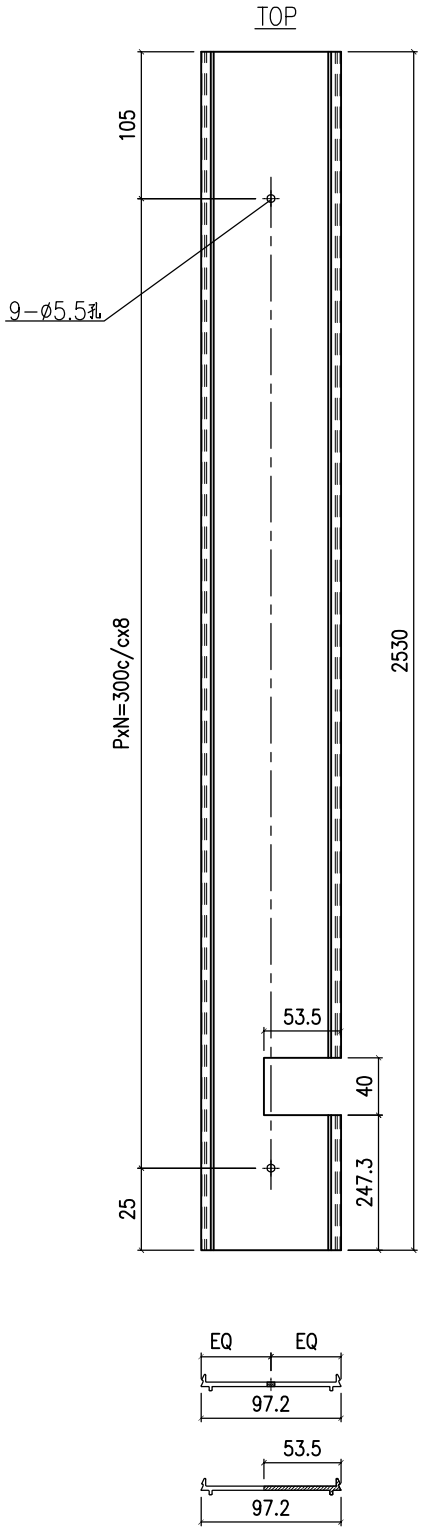

产品编号	X86340-SD01L

产品编号	X86340-SD01R

名稱	室內蓋加工	制圖	Jack	2023-01-12	修改	A	B	
材料	X86340	復核			日期	20230106	20230201	
顏色	銘化	批准			圖號	X86340-SD01		

EG-DWG3

美特鋁質 有限公司
MIDI Aluminium Fabricator Ltd.

工程號	J858	地盤	將軍澳 康城11期

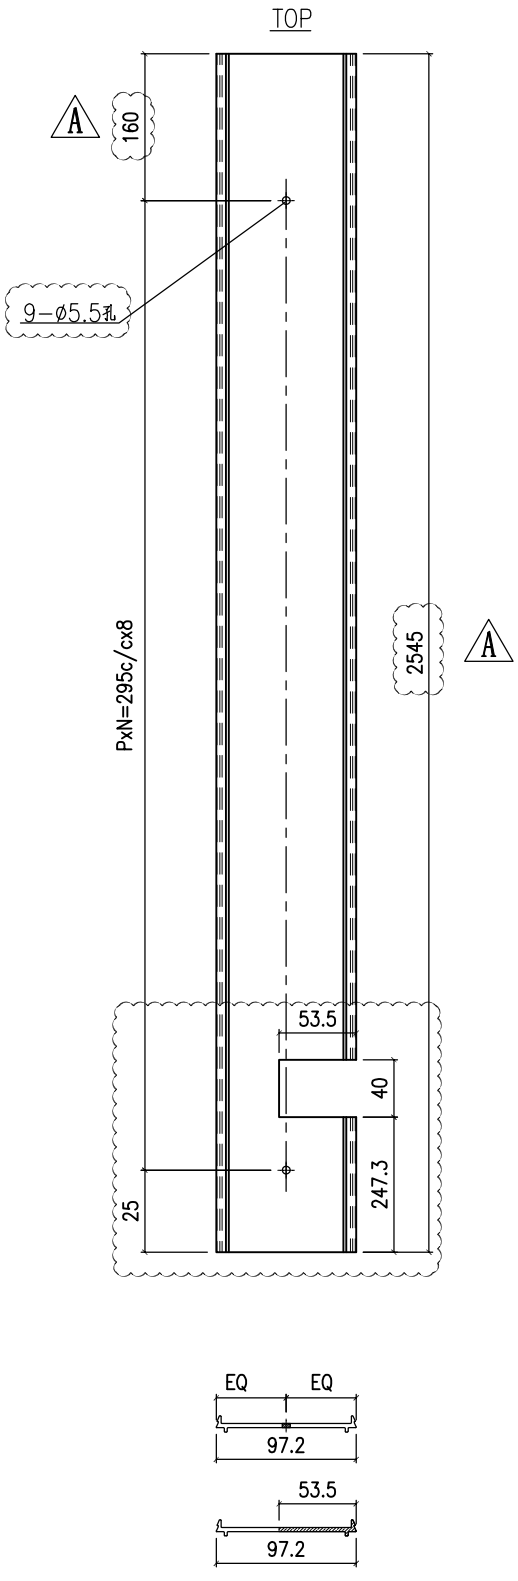

名稱	室內蓋加工	制圖	Jack	2023-01-12	修改	A		
材料	X86340	復核			日期	20230106		
顏色	銘化	批准			圖號	X86340-SD02		

EG－DWG3

美特鋁質 有限公司
MIDI Aluminium Fabricator Ltd.

工程號	J858	地盤	將軍澳 康城11期

TOP

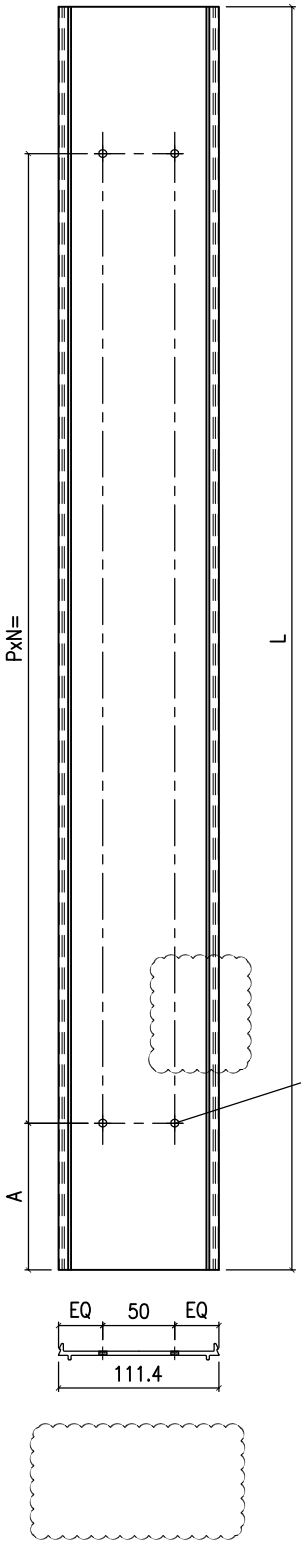

备注	产品编号	L	PXN	A
H=2748	X86341-SD01LA	2258	300x7	38
-	-	-	-	-

TOP

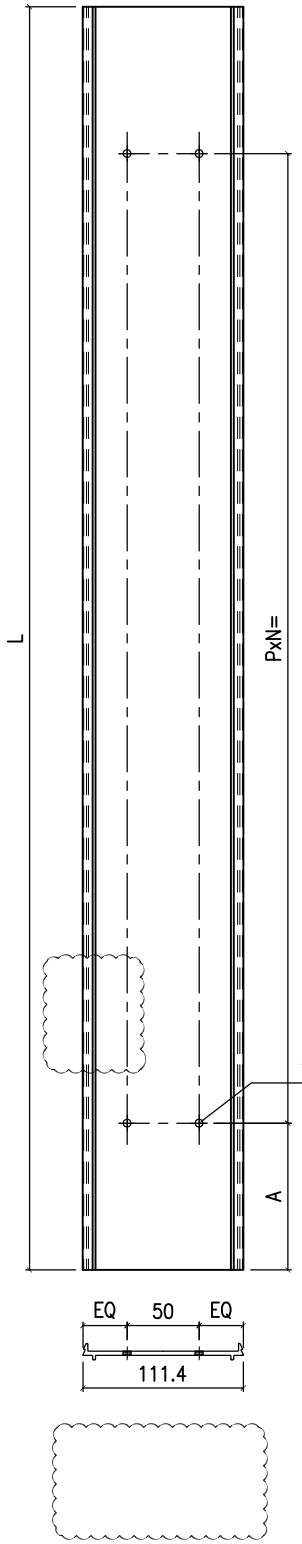

备注	产品编号	L	PXN	A
H=2748	X86341-SD01RA	2258	300x7	38
H=2691	X86341-SD01RB	2258	300x7	68

△A

名稱	壓板加工圖	制圖	Jack	2023-01-12	修改	△A		
材料	X86341	復核			日期	20230106		
顏色	銘化	批准			圖號	X86341-SD01		

EG－DWG3

美特鋁質 有限公司
MIDI Aluminium Fabricator Ltd.

工程號	J858	地盤	將軍澳 康城11期

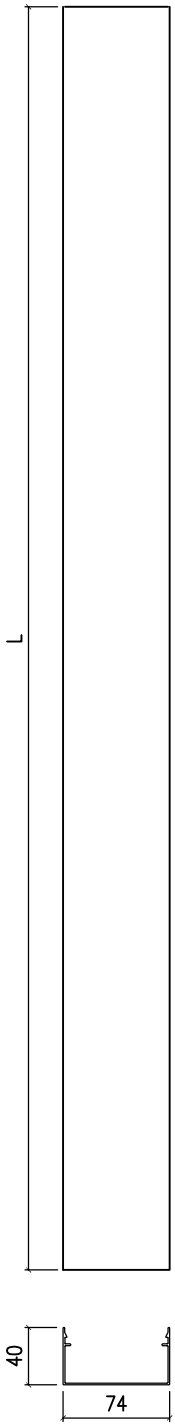

备注	产品编号	L
H=2748	X86342-SD01A	2545

B

名稱	室內蓋加工圖	制圖	Jack	2023-01-12	修改	A	B	
材料	X86342	復核			日期	20221021	20230106	
顏色	ECD3X1009 9S-XF1	批准			圖號	X86342-SD01		

EG－DWG3

美特鋁質 有限公司
MIDI Aluminium Fabricator Ltd.

工程號	J858	地盤	將軍澳 康城11期

备注	产品编号	L
H=2748	X86343-SD01LA	2548
H=2691	X86343-SD01LB	2491

頂

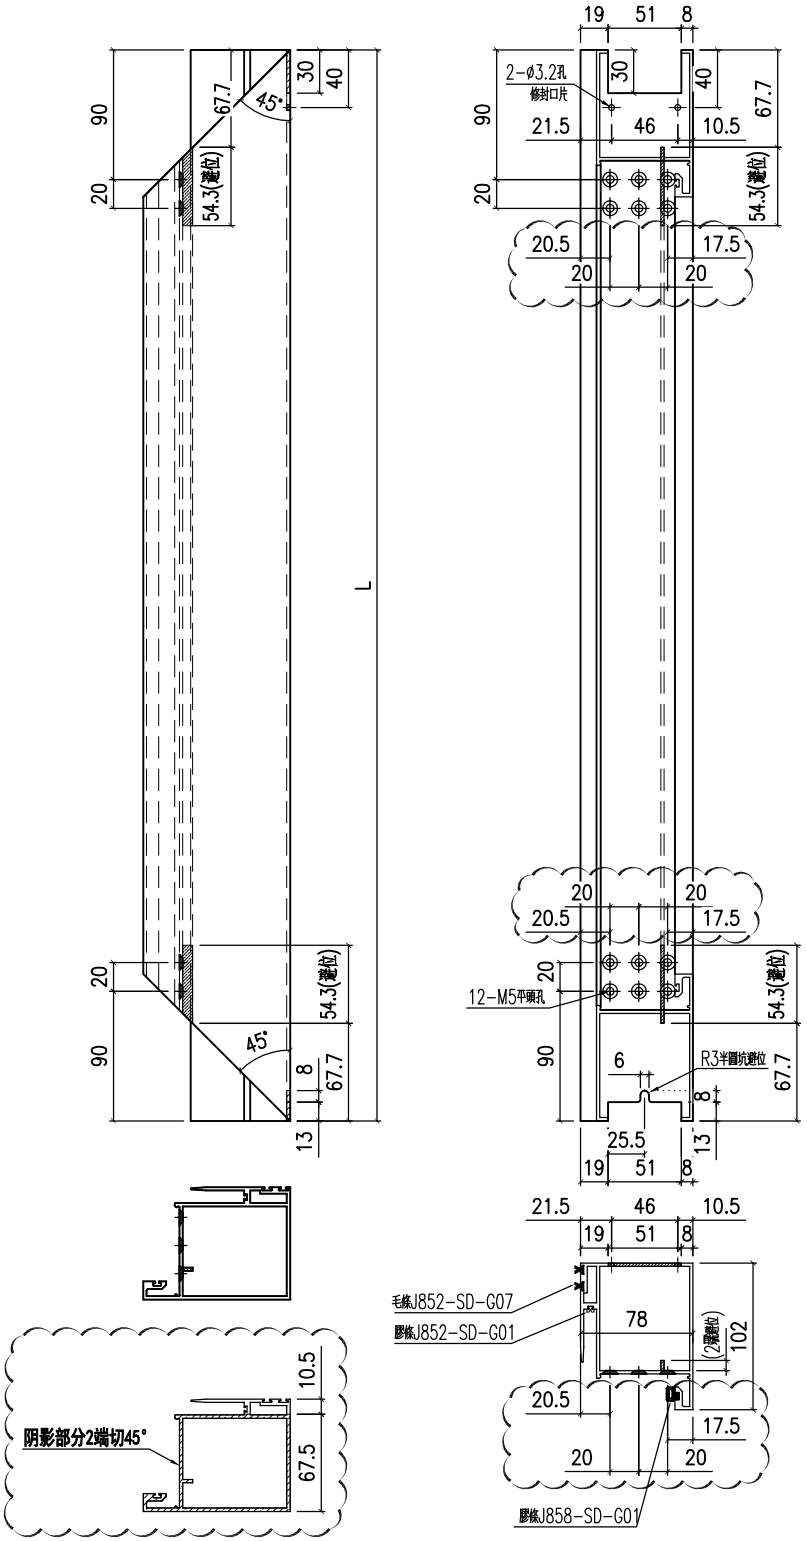

名稱	趟門玉企料	制圖	Jack	2023-01-12	修改	A		
材料	X86343	復核			日期	20230106		
顏色	ECD3X1009 9S-XF1	批准			圖號	X86343-SD01L		

EG－DWG3

美特鋁質 有限公司
MIDI Aluminium Fabricator Ltd.

工程號	J858	地盤	將軍澳 康城11期

备注	产品编号	L
H=2748	X86343-SD01RA	2548
－	－	－

頂

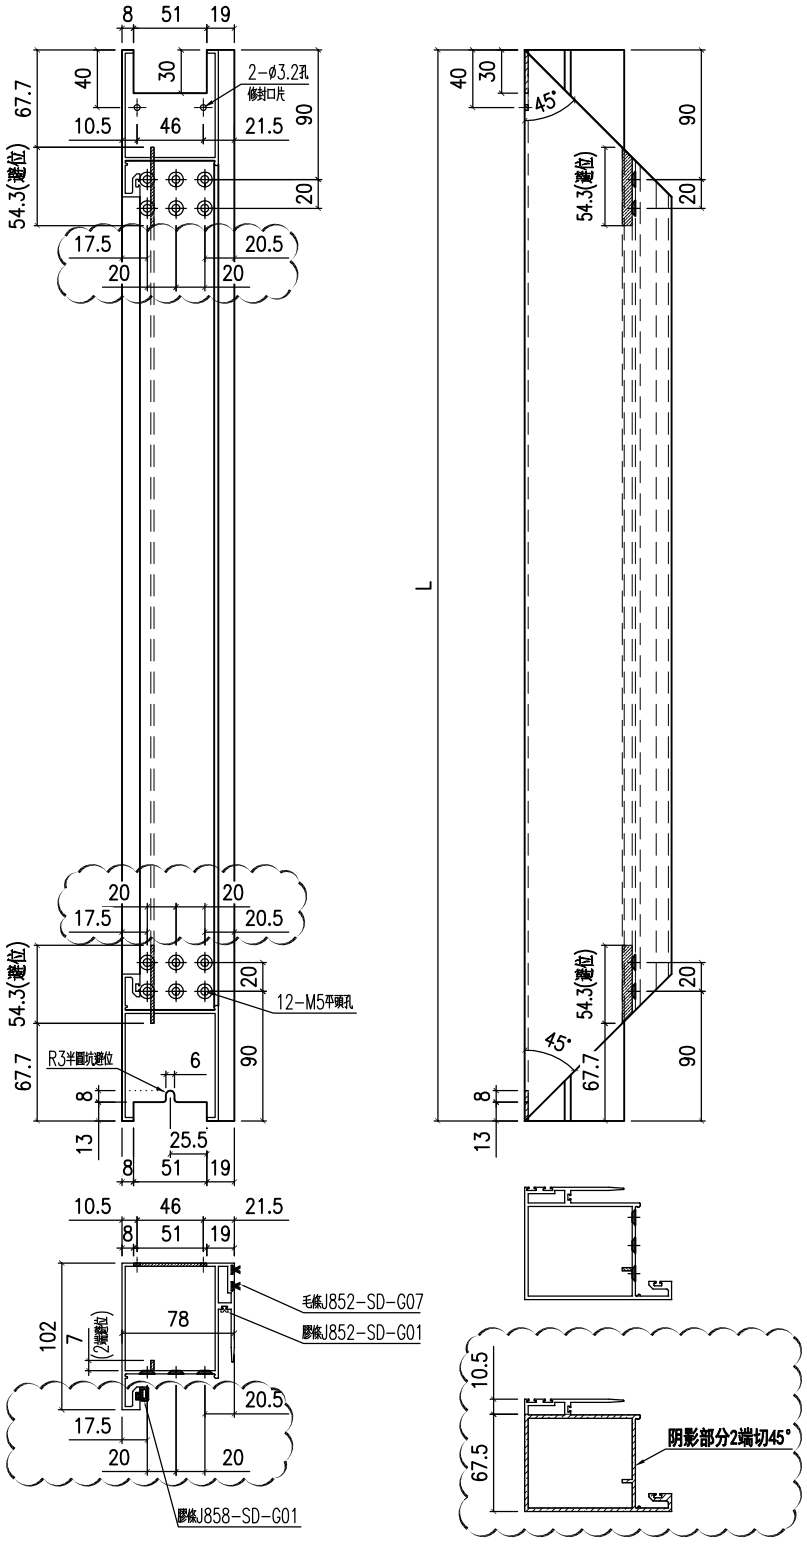

名稱	趟門玉企料	制圖	Jack	2023-01-12	修改	A		
材料	X86343	復核			日期	20230106		
顏色	ECD3X1009 9S-XF1	批准			圖號	X86343-SD01R		

EG－DWG3

美特鋁質 有限公司
MIDI Aluminium Fabricator Ltd.

工程號	J858	地盤	將軍澳 康城11期

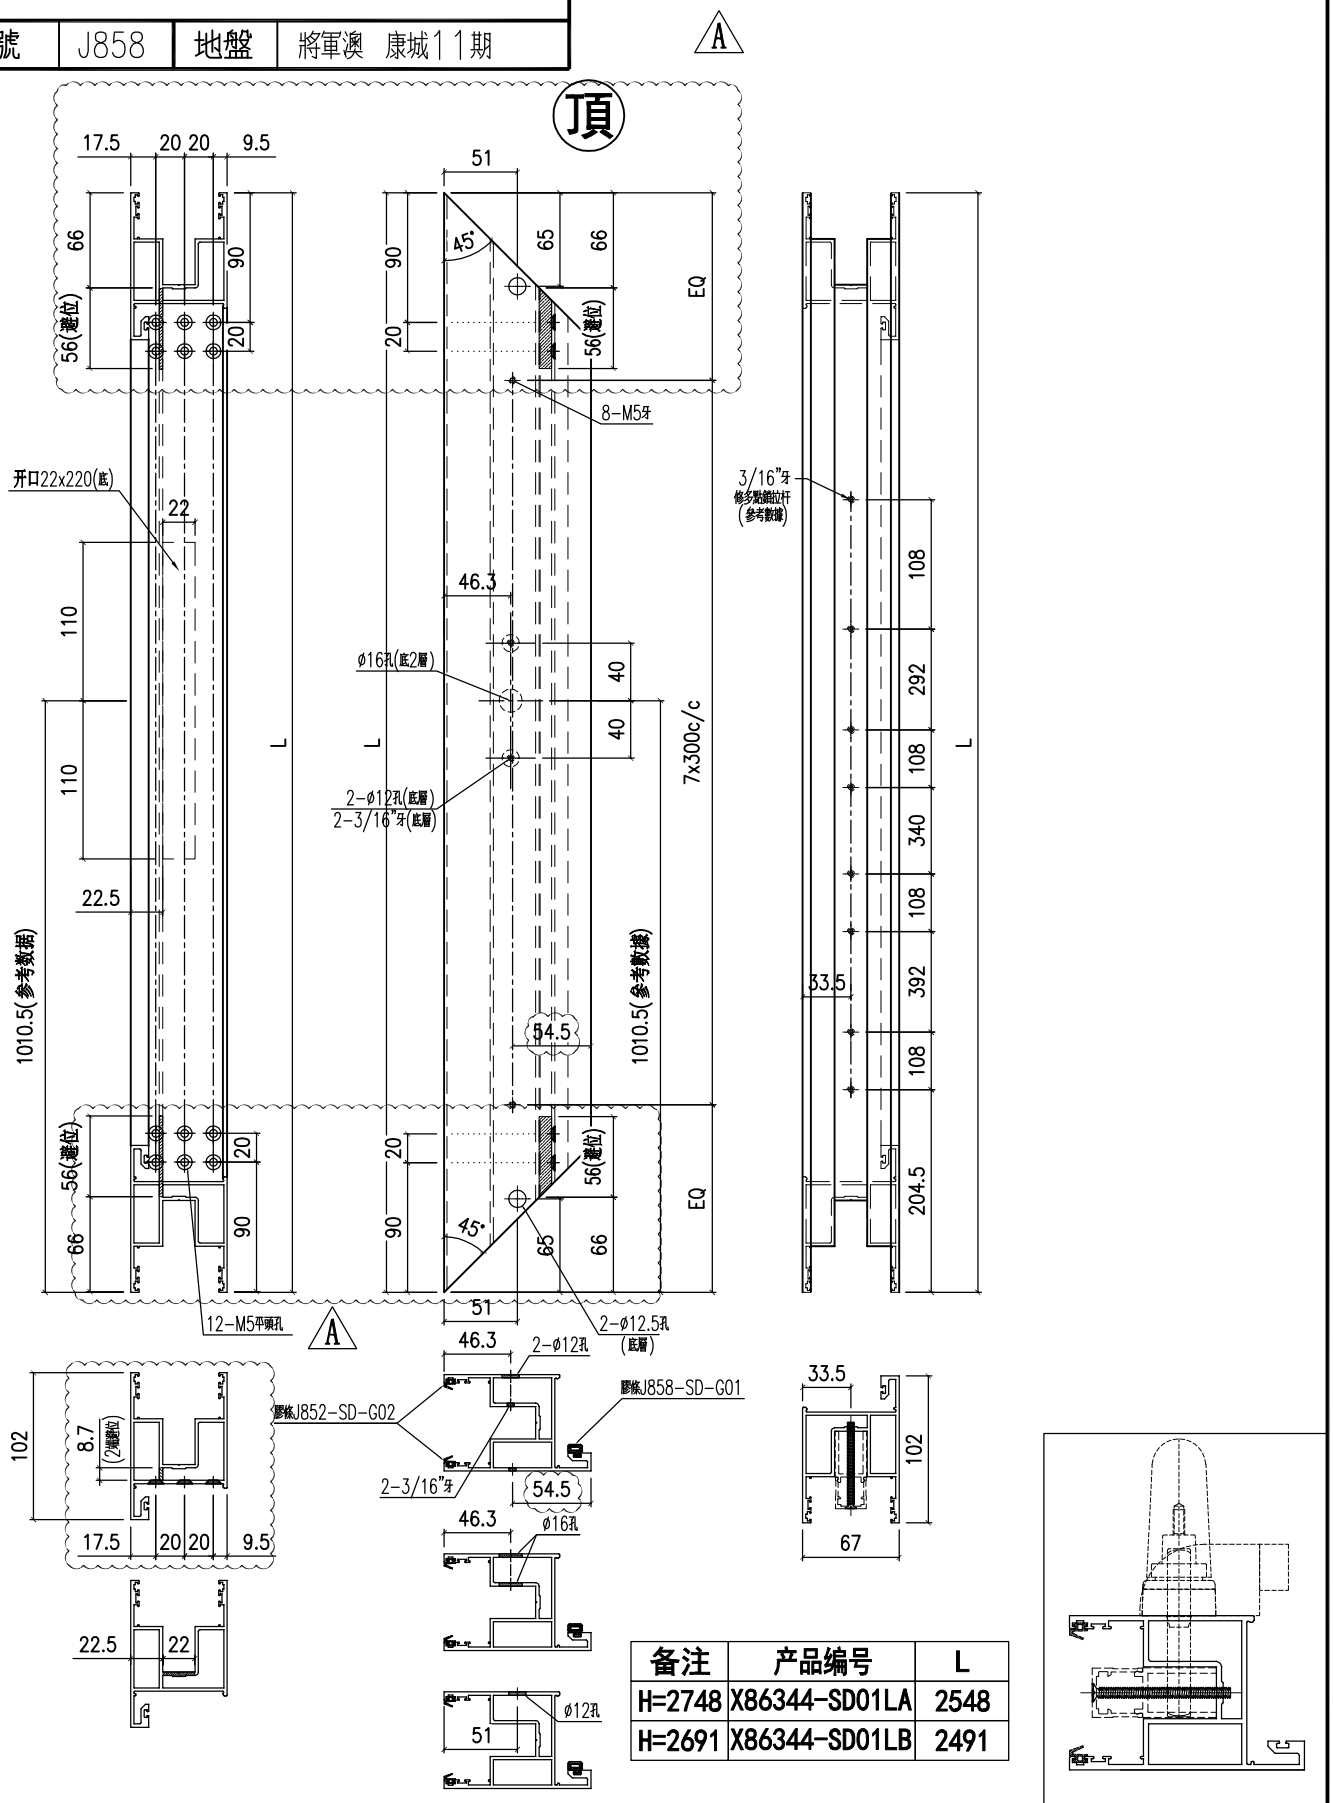

備注	产品编号	L
H=2748	X86344-SD01LA	2548
H=2691	X86344-SD01LB	2491

名稱	趟門玉企料	制圖	Jack	2023-01-12	修改	A		
材料	X86344	復核			日期	20230106		
顏色	ECD3X1009 9S-XF1	批准			圖號	X86344-SD01L		

EG－DWG3

美特鋁質 有限公司
MIDI Aluminium Fabricator Ltd.

工程號	J858	地盤	將軍澳 康城11期

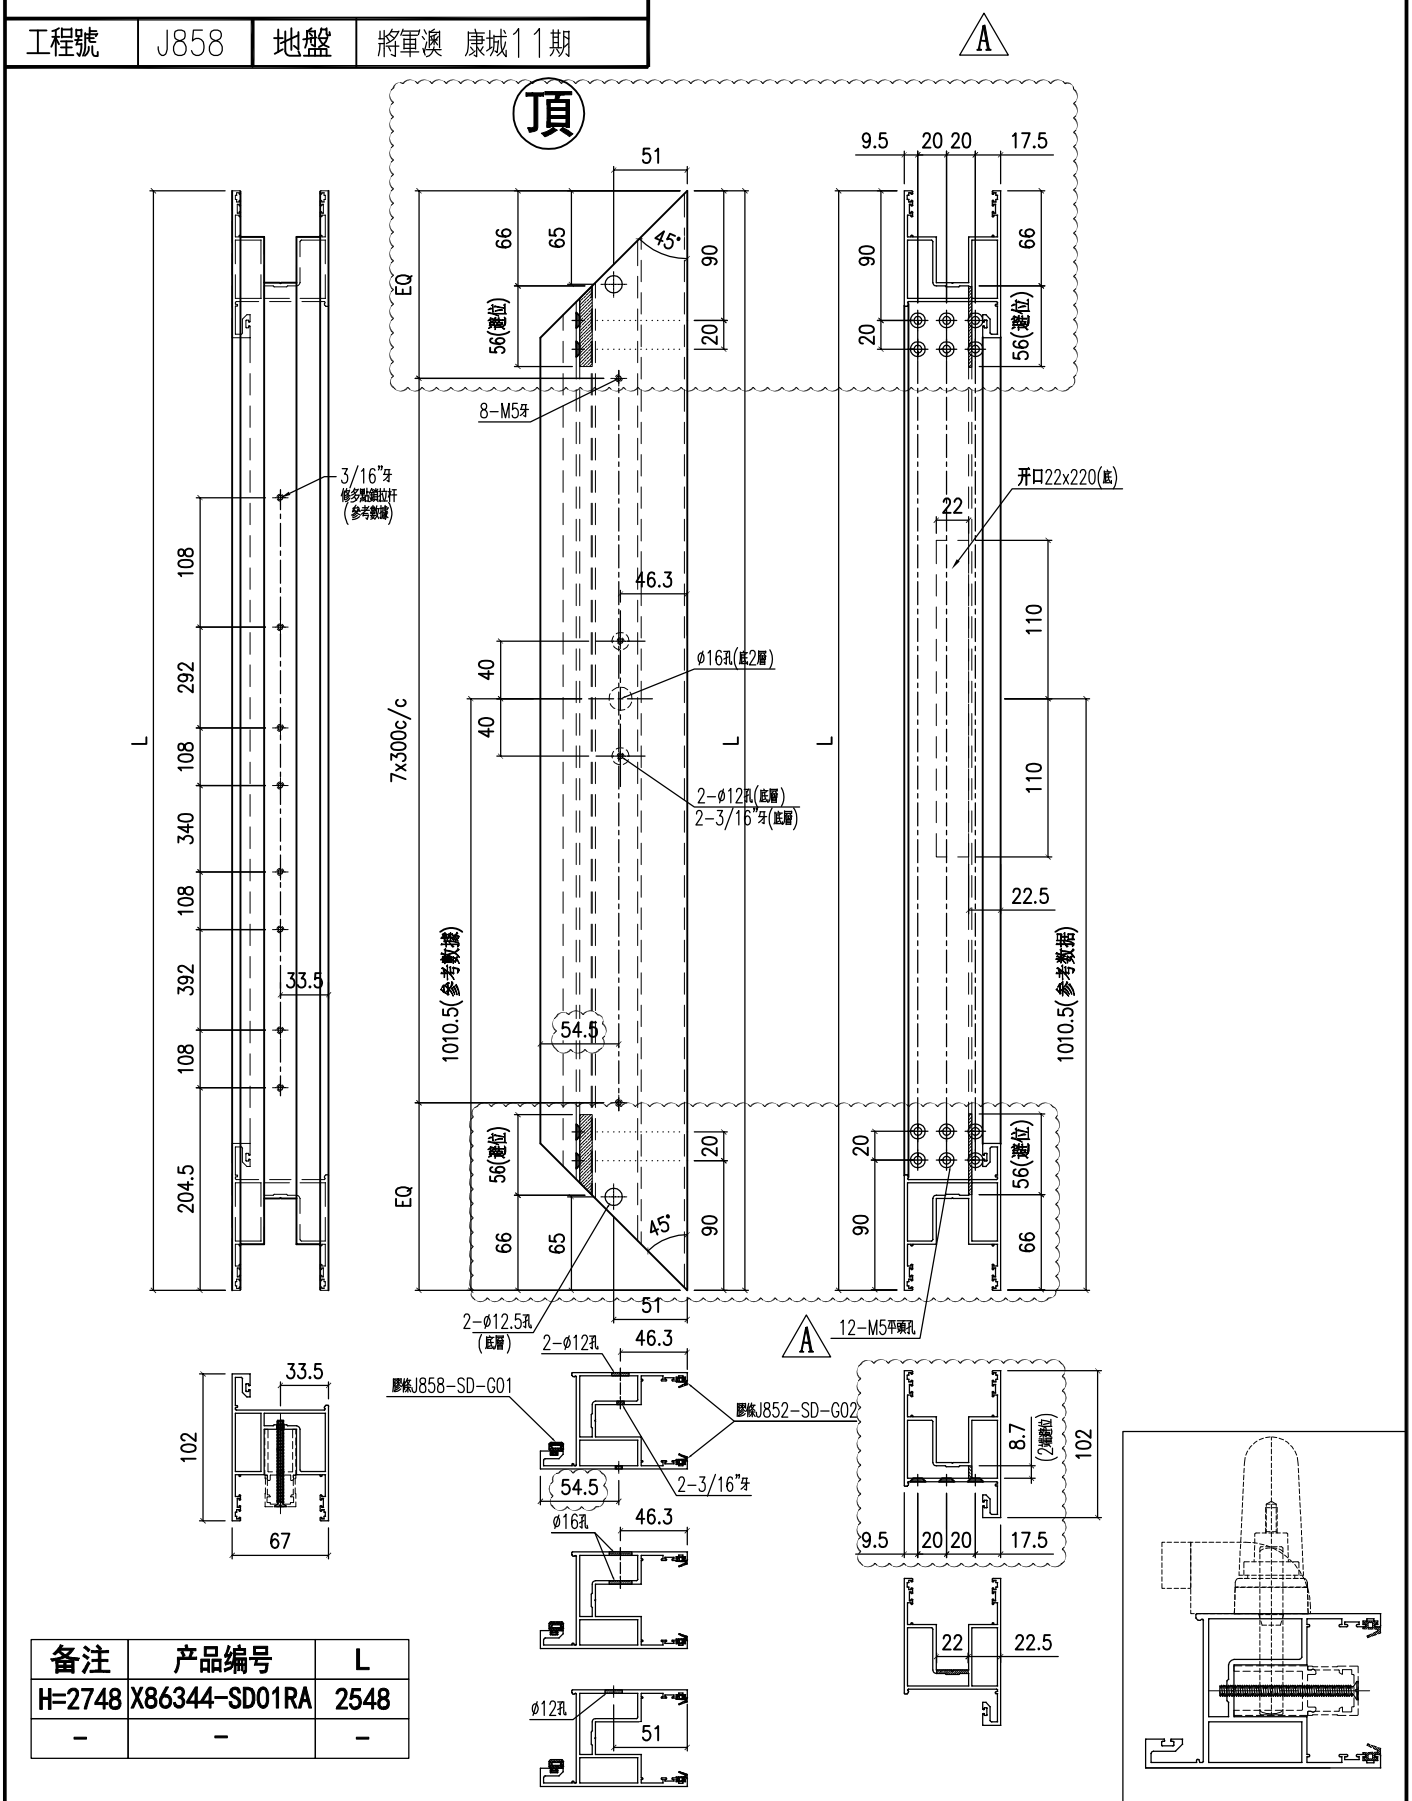

备注	产品编号	L
H=2748	X86344-SD01RA	2548
-	-	-

名稱	趟門玉企料	制圖	Jack	2023-01-12	修改	A		
材料	X86344	復核			日期	20230106		
顏色	ECD3X1009 9S-XF1	批准			圖號	X86344-SD01R		

EG－DWG3

美特鋁質 有限公司
MIDI Aluminium Fabricator Ltd.

工程號	J858	地盤	將軍澳 康城11期

備注	产品编号	L
W=2260	X86344-SD02LA	1151.5
W=2315	X86344-SD02LB	1179
W=2325	X86344-SD02LC	1184
W=2340	X86344-SD02LD	1191.5
W=2345	X86344-SD02LE	1194
－	－	－
W=1800	X86344-SD02LG	921.5

左

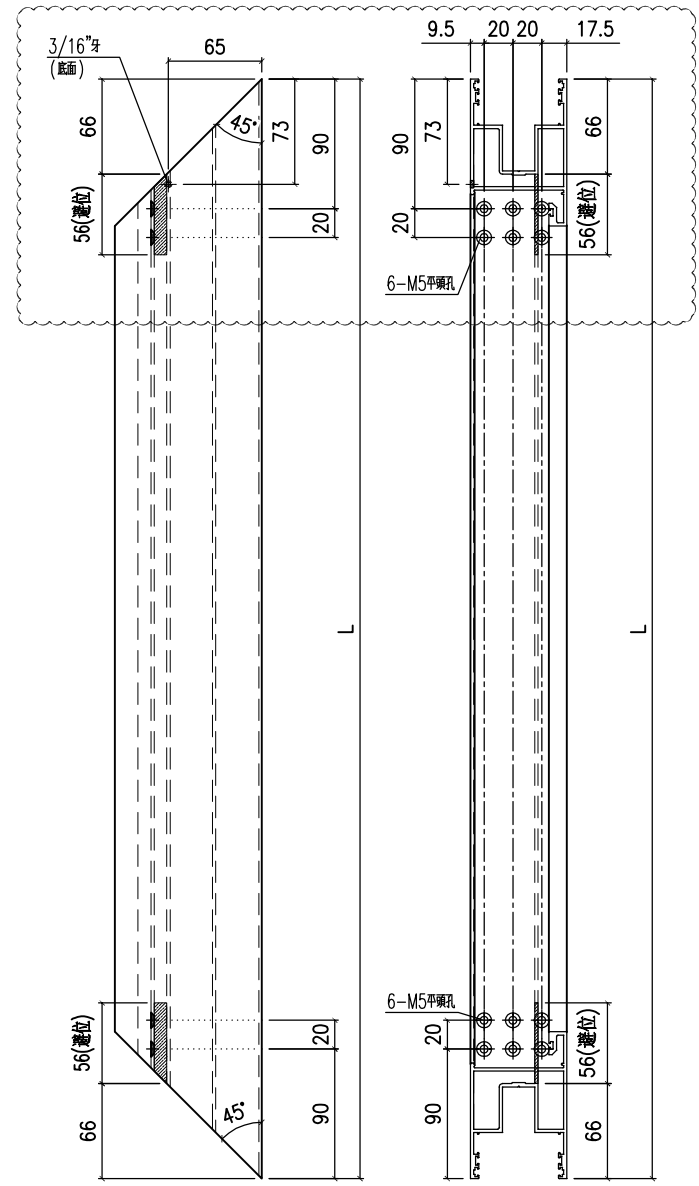

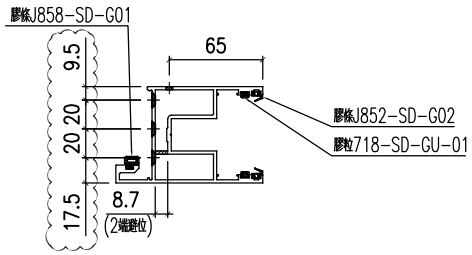

名稱	趟門玉頂橫	制圖	Jack	2023-01-12	修改	A		
材料	X86344	復核			日期	20230106		
顏色	ECD3X1009 9S-XF1	批准			圖號	X86344-SD02L		

EG－DWG3

美特鋁質 有限公司
MIDI Aluminium Fabricator Ltd.

工程號	J858	地盤	將軍澳 康城11期

備注	产品编号	L
-	-	-
W=2315	X86344-SD02RB	1179
-	-	-
W=2340	X86344-SD02RD	1191.5
-	-	-
W=2375	X86344-SD02RF	1209

左

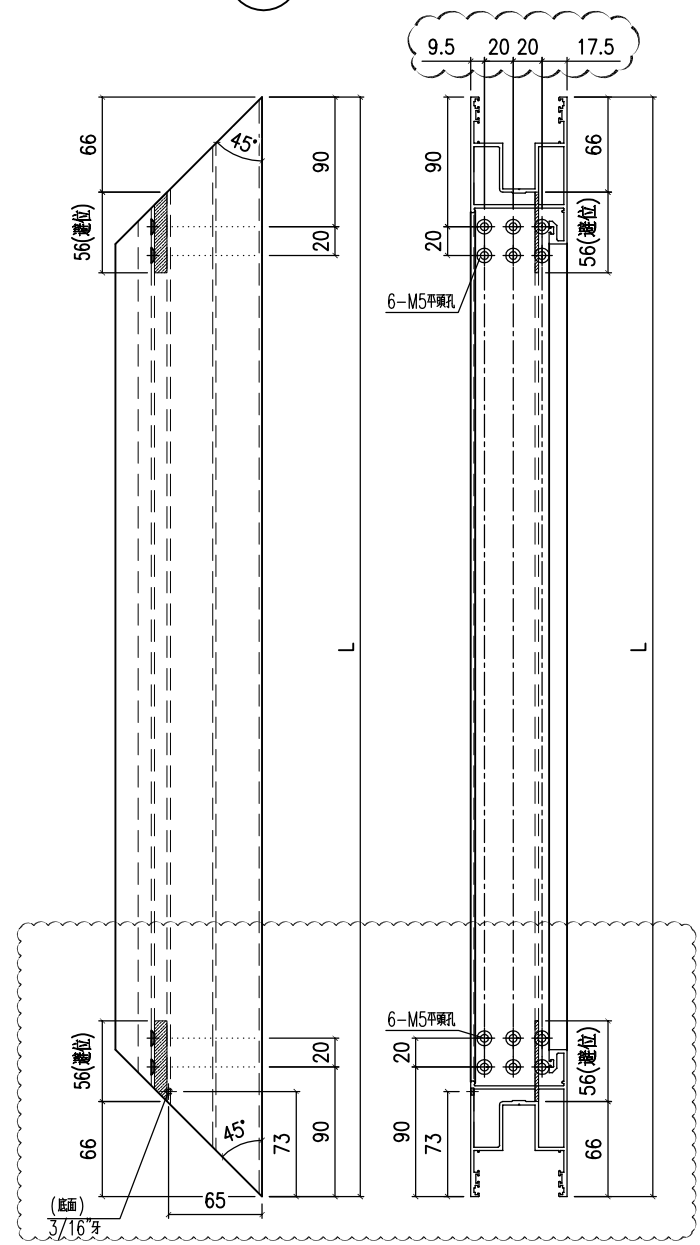

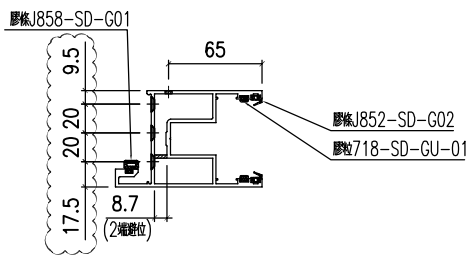

名稱	趟門玉頂橫	制圖	Jack	2023-01-12	修改	A		
材料	X86344	復核			日期	20230106		
顏色	ECD3X1009 9S-XF1	批准			圖號	X86344-SD02R		

EG－DWG3

美特鋁質 有限公司
MIDI Aluminium Fabricator Ltd.

工程號	J858	地盤	將軍澳 康城11期

備注	产品编号	L
W=2260	X86344-SD03LA	1151.5
W=2315	X86344-SD03LB	1179
W=2325	X86344-SD03LC	1184
W=2340	X86344-SD03LD	1191.5
W=2345	X86344-SD03LE	1194
－	－	－
W=1800	X86344-SD03LG	921.5

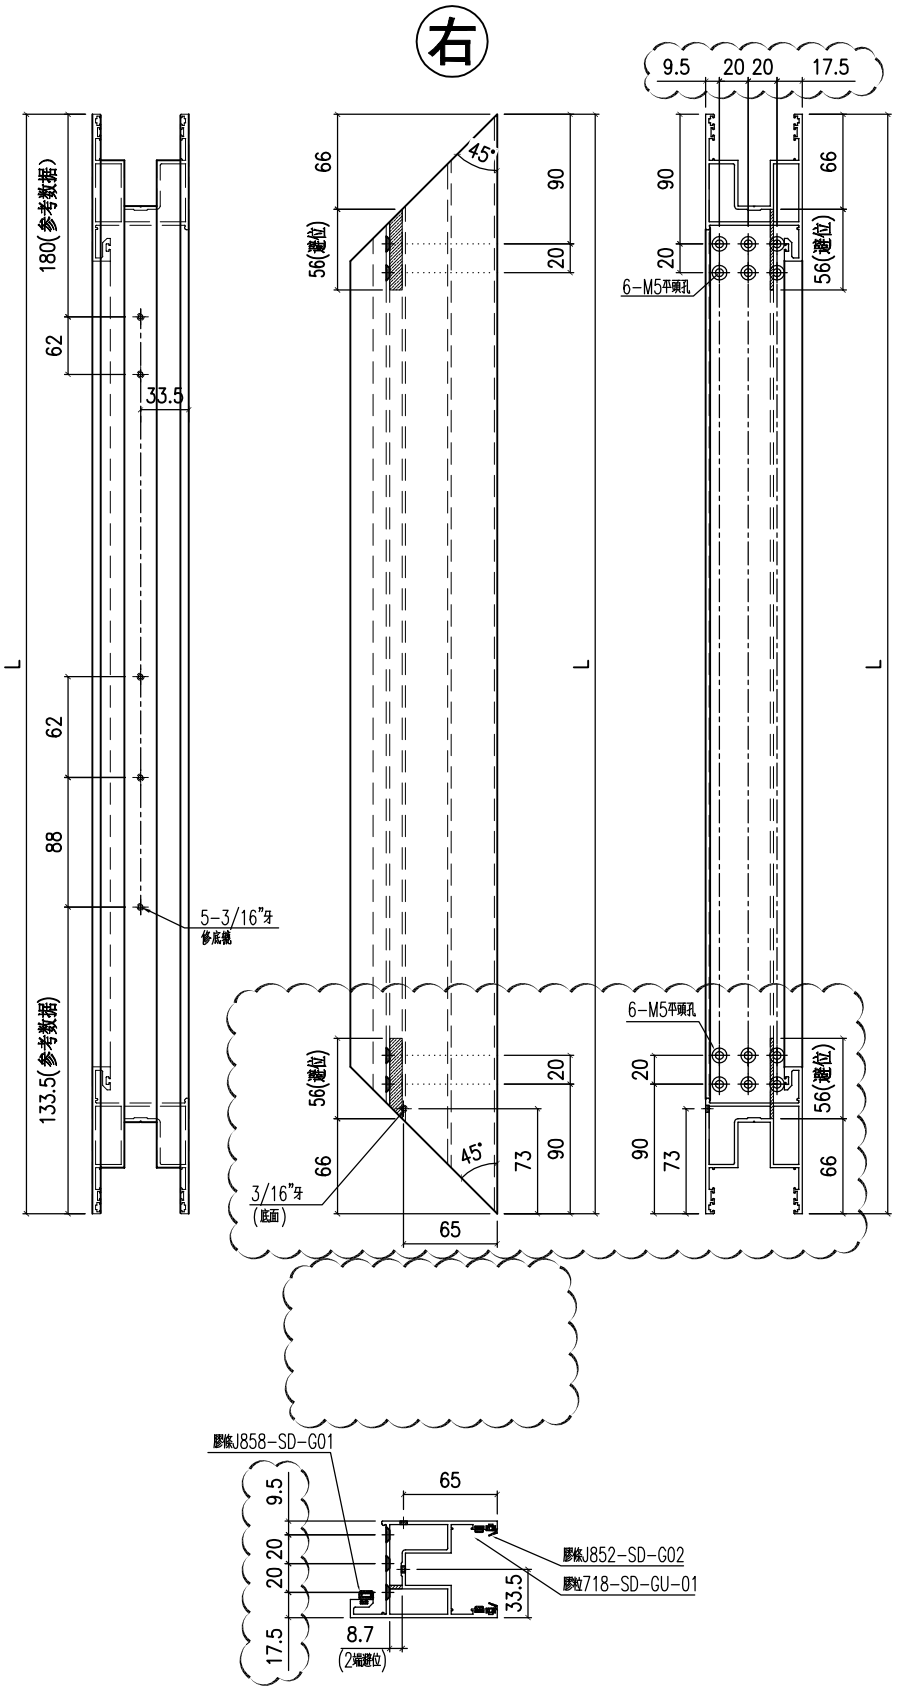

名稱	趟門玉頂橫	制圖	Jack	2023-01-12	修改	A		
材料	X86344	復核			日期	20230106		
顏色	ECD3X1009 9S-XF1	批准			圖號	X86344-SD03L		

EG－DWG3

美特鋁質 有限公司
MIDI Aluminium Fabricator Ltd.

工程號	J858	地盤	將軍澳 康城11期

備注	产品编号	L
-	-	-
W=2315	X86344-SD03RB	1179
-	-	-
W=2340	X86344-SD03RD	1191.5
-	-	-
W=2375	X86344-SD03RF	1209

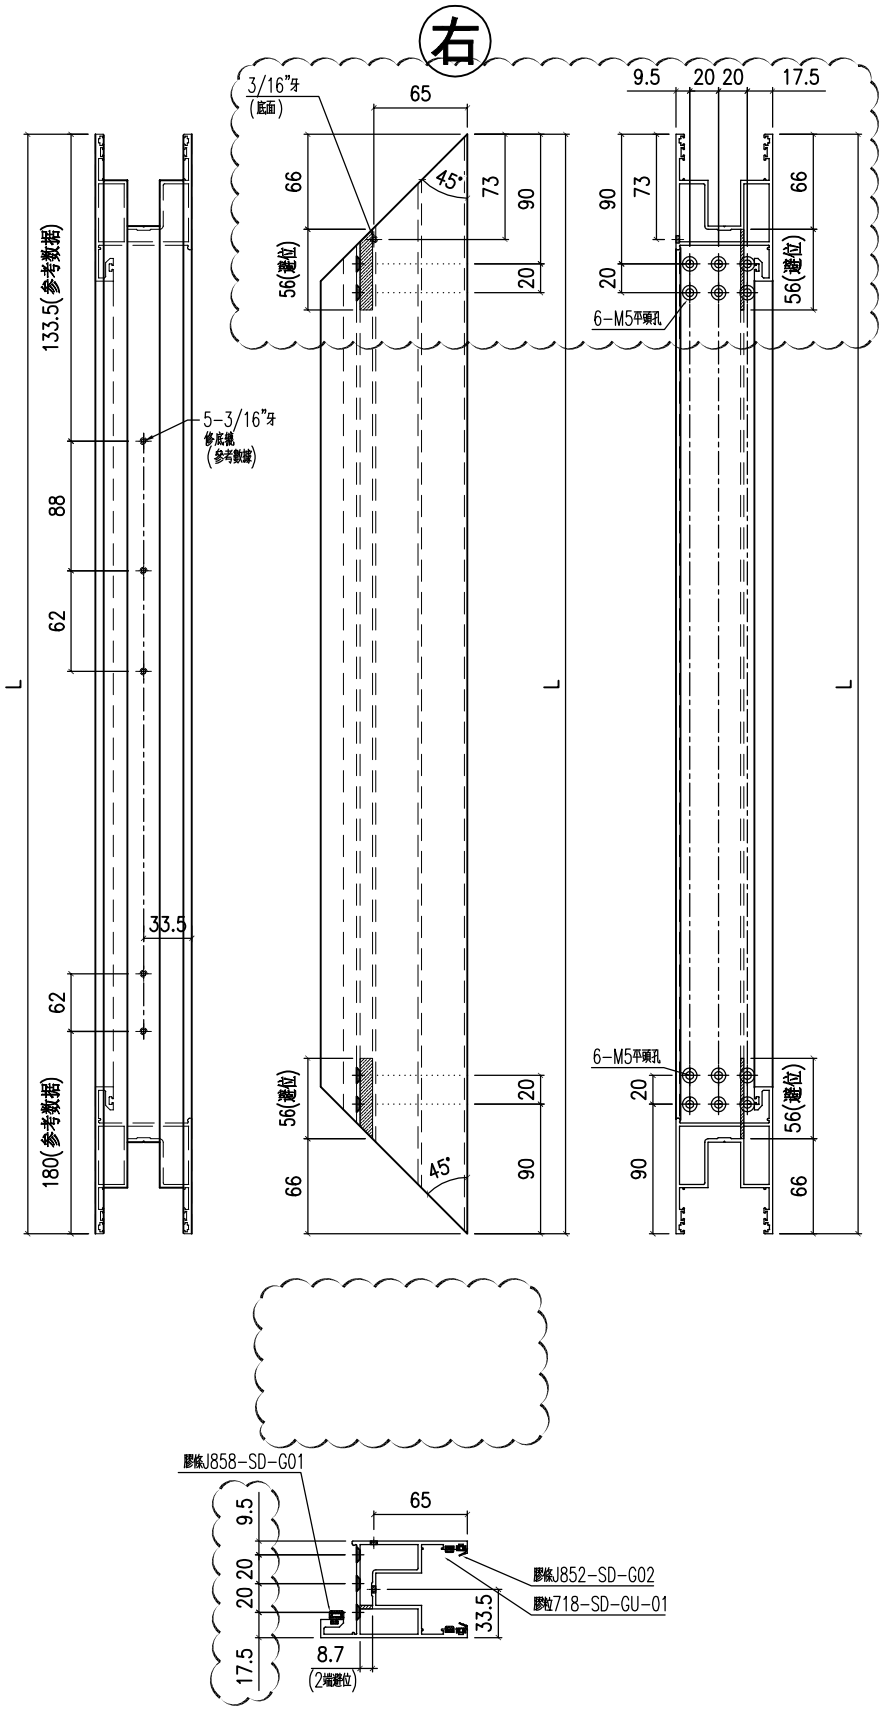

名稱	趟門玉頂橫	制圖	Jack	2023-01-12	修改	A		
材料	X86344	復核			日期	20230106		
顏色	ECD3X1009 9S-XF1	批准			圖號	X86344-SD03R		

EG－DWG3

美特鋁質 有限公司
MIDI Aluminium Fabricator Ltd.

工程號	J858	地盤	將軍澳 康城11期

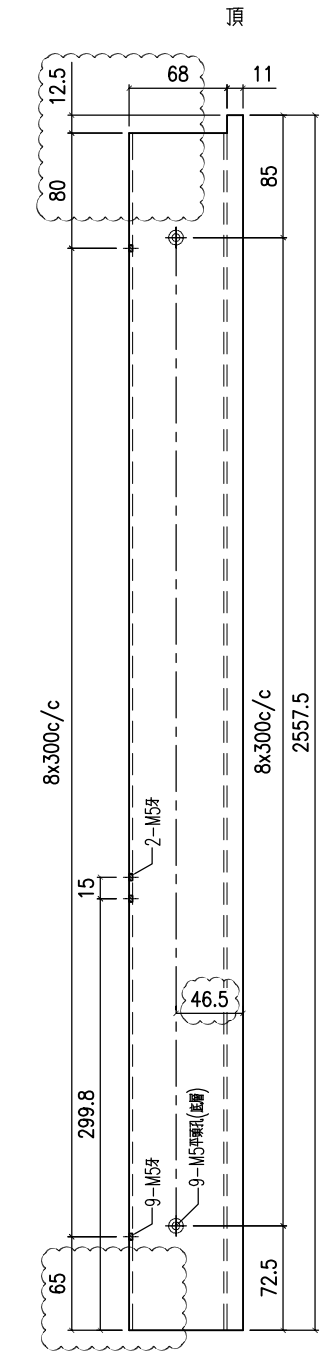

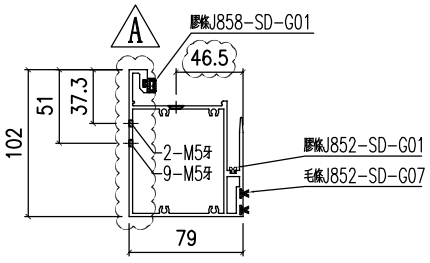

产品编号 X86345-SD01L

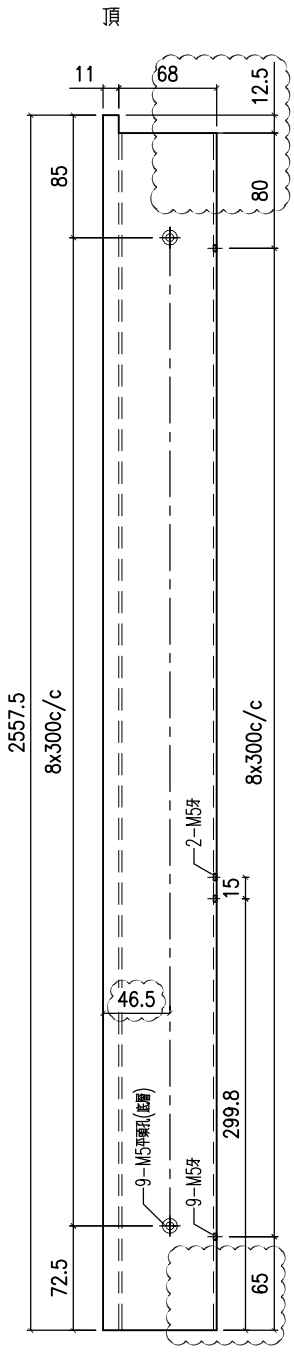

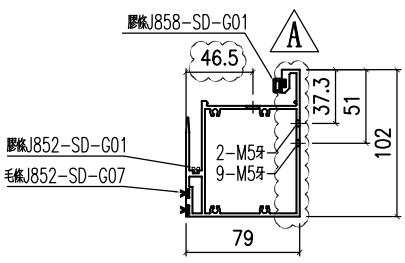

产品编号 X86345-SD01R

名稱	提升推拉門豎中梃	制圖	Jack	2023-01-12	修改	A		
材料	X86345	復核			日期	20230106		
顏色	ECD3X1009 9S-XF1	批准			圖號	X86345-SD01		

EG－DWG3

美特鋁質 有限公司
MIDI Aluminium Fabricator Ltd.

工程號	J858	地盤	將軍澳 康城11期

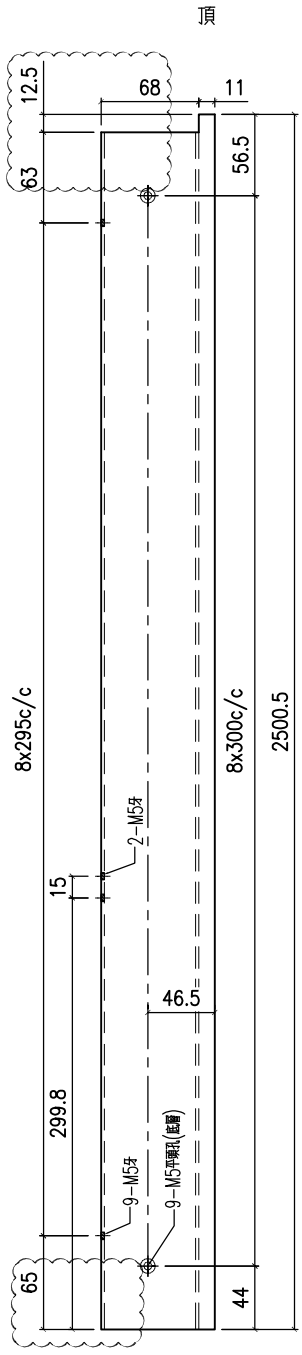

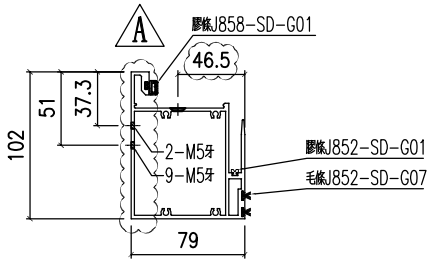

名稱	提升推拉門豎中梃	制圖	Jack	2023-01-12	修改	A		
材料	X86345	復核			日期	20230106		
顏色	ECD3X1009 9S-XF1	批准			圖號	X86345-SD02		

EG-DWG3

美特鋁質 有限公司
MIDI Aluminium Fabricator Ltd.

工程號	J858	地盤	將軍澳 康城11期

备注	产品编号	L
W=2260	X86346-SD01A	958.5
W=2315	X86346-SD01B	986
W=2325	X86346-SD01C	991
W=2340	X86346-SD01D	998.5
W=2345	X86346-SD01E	1001
W=2375	X86346-SD01F	1016
W=1800	X86346-SD01G	728.5

	产品编号	L
W=2260	X86346-SD01L	947
W=2315	X86346-SD01M	974.5
W=2325	X86346-SD01N	979.5
W=2340	X86346-SD01P	987
W=2345	X86346-SD01Q	989.5
W=2375	X86346-SD01R	1004.5
W=1800	X86346-SD01S	717

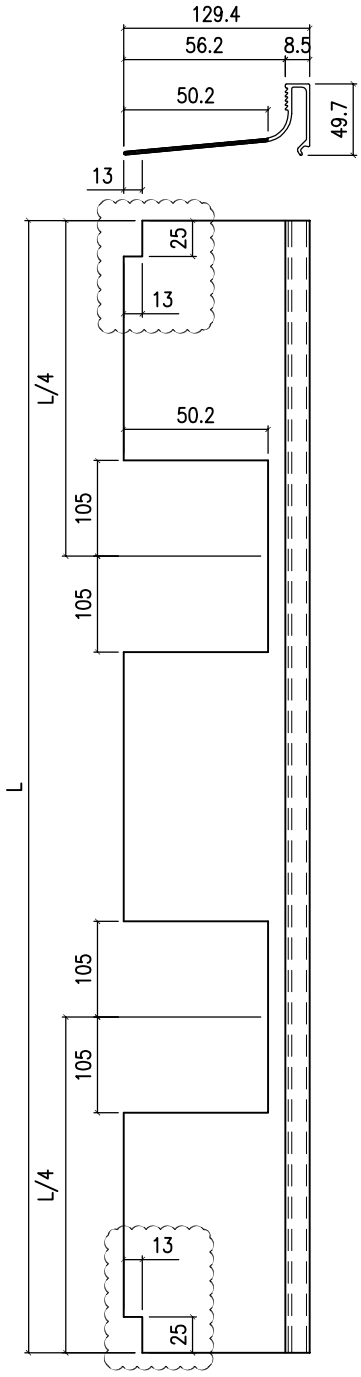

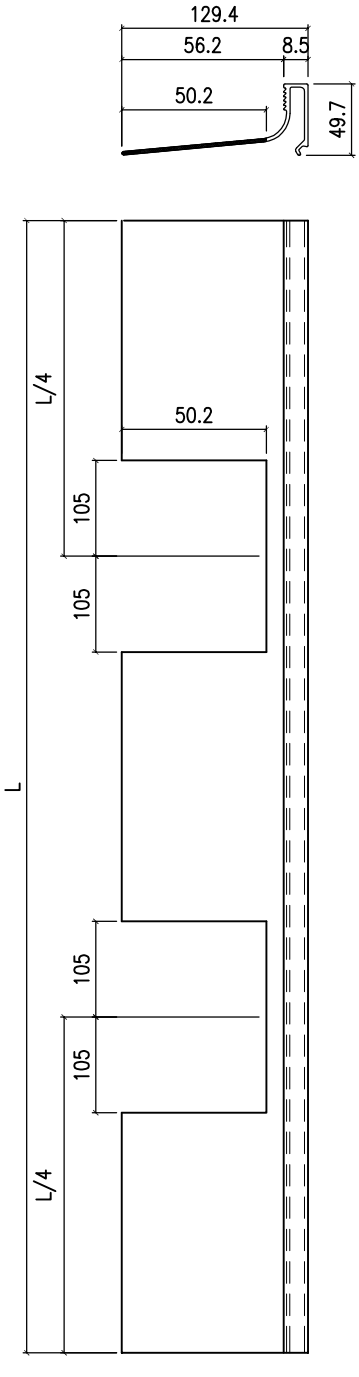

B

名稱	型材加工圖	制圖	Jack	2023-01-12	修改	A	B	
材料	X86346	復核			日期	20230112	20230206	
顏色	ECD3X1009 9S-XF1	批准			圖號	X86346-SD01		

EG－DWG3

美特鋁質 有限公司
MIDI Aluminium Fabricator Ltd.

工程號	J858	地盤	將軍澳 康城11期

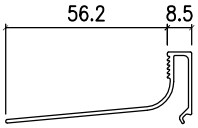

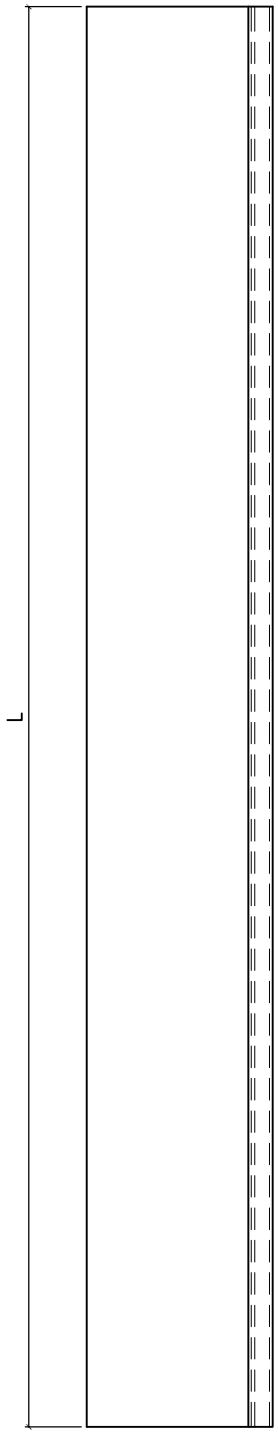

备注	产品编号	L
W=2260	X86346-SD02A	915
W=2315	X86346-SD02B	942.5
W=2325	X86346-SD02C	947.5
W=2340	X86346-SD02D	955
W=2345	X86346-SD02E	957.5
W=2375	X86346-SD02F	972.5
W=1800	X86346-SD02G	685

W=2260	X86346-SD02L	947
W=2315	X86346-SD02M	974.5
W=2325	X86346-SD02N	979.5
W=2340	X86346-SD02P	987
W=2345	X86346-SD02Q	989.5
W=2375	X86346-SD02R	1004.5
W=1800	X86346-SD02S	717

名稱	型材加工圖	制圖	Jack	2023-01-12	修改			
材料	X86346	復核			日期			
顏色	ECD3X1009 9S-XF1	批准			圖號	X86346-SD02		

EG－DWG3

美特鋁質 有限公司
MIDI Aluminium Fabricator Ltd.

工程號	J858	地盤	將軍澳 康城11期

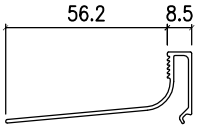

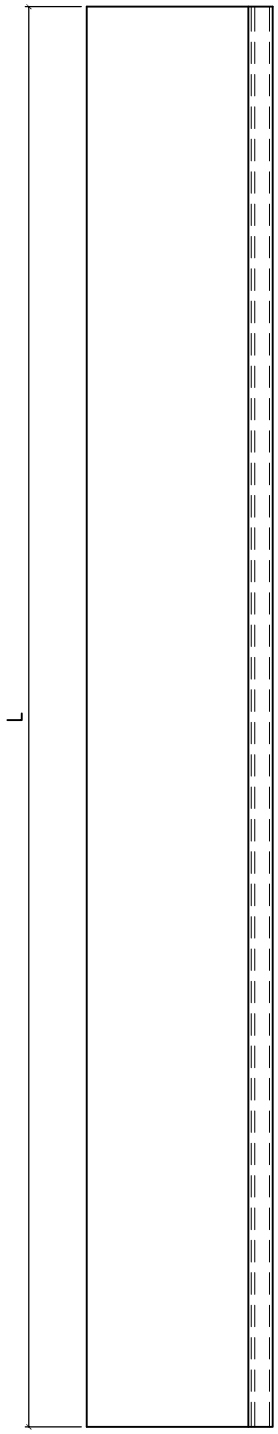

备注	产品编号	L
H=2748	X86346-SD03A	2516
H=2691	X86346-SD03B	2459
H=2748	X86346-SD03C	2387
H=2691	X86346-SD03D	2330

名稱	型材加工圖	制圖	Jack	2023-01-12	修改			
材料	X86346	復核			日期			
顏色	ECD3X1009 9S-XF1	批准			圖號	X86346-SD03		

EG－DWG3

美特鋁質 有限公司
MIDI Aluminium Fabricator Ltd.

工程號	J858	地盤	將軍澳 康城11期

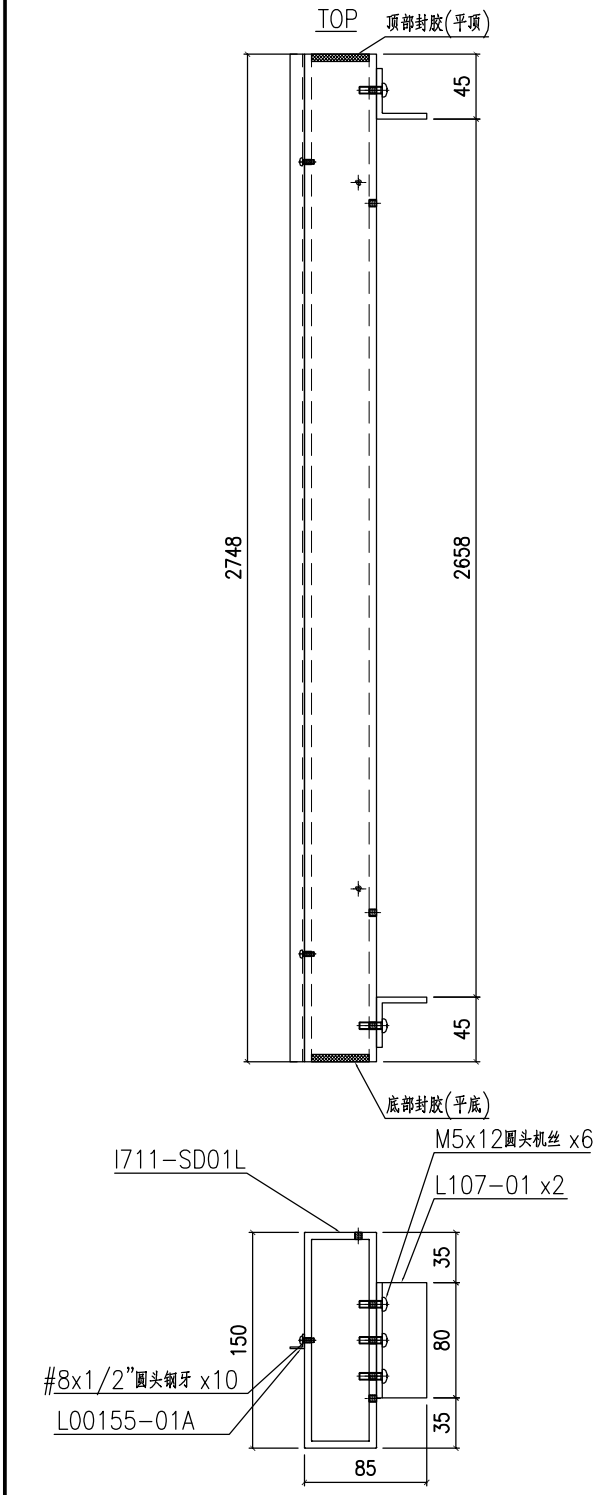

产品编号 I711-SD01L-S

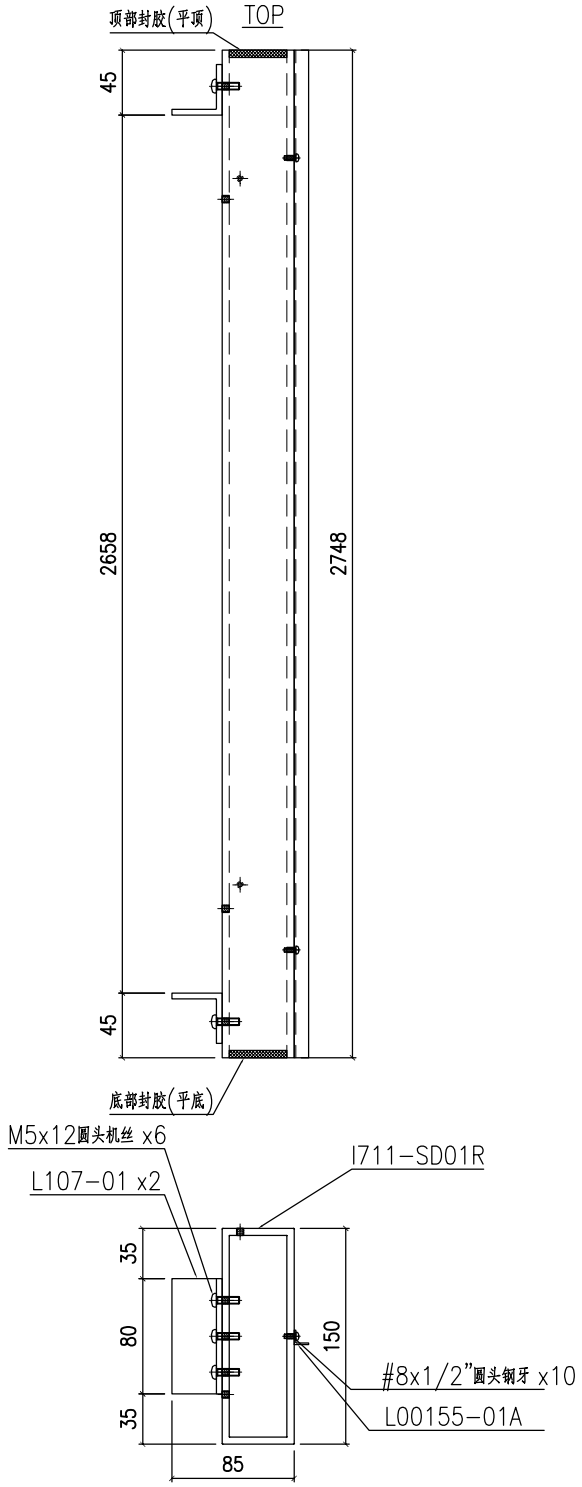

产品编号 I711-SD01R-S

名稱	鋁通加工圖	制圖	Jack	2023-01-12	修改			
材料	150x50x5mm厚鋁通	復核			日期			
顏色	ECD3X1009 9S－XF1	批准			圖號	I711－SD01－S		

EG-DWG3

美特鋁質 有限公司
MIDI Aluminium Fabricator Ltd.

工程號	J858	地盤	將軍澳 康城11期

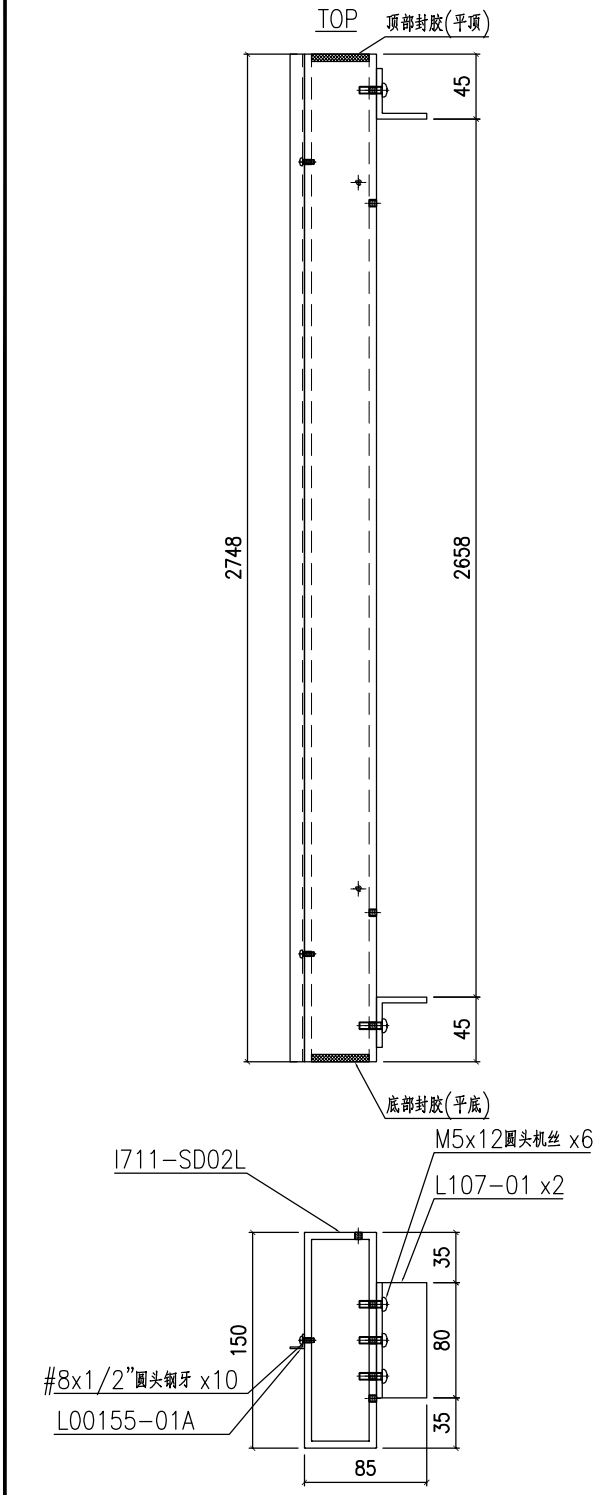

产品编号 I711-SD02L-S

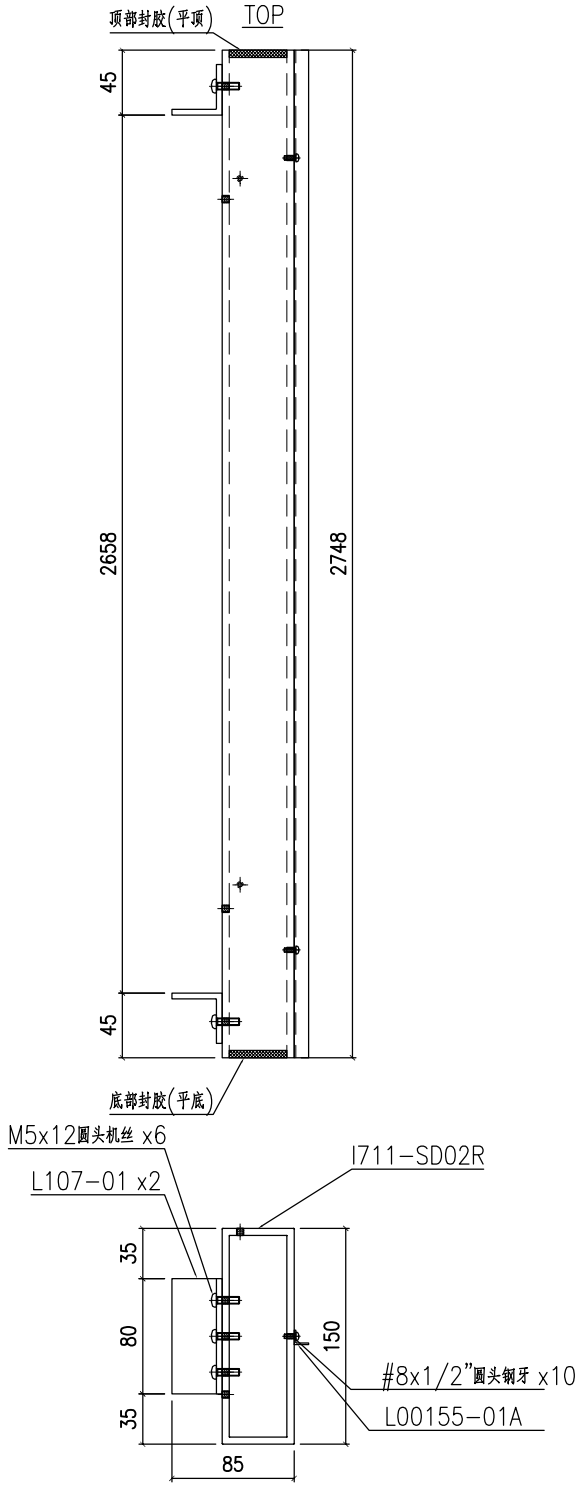

产品编号 I711-SD02R-S

名稱	鋁通加工圖	制圖	Jack	2023-01-12	修改			
材料	150x50x5mm厚鋁通	復核			日期			
顏色	ECD3X1009 9S-XF1	批准			圖號	I711-SD02-S		

EG－DWG3

美特鋁質 有限公司
MIDI Aluminium Fabricator Ltd.

工程號	J858	地盤	將軍澳 康城11期

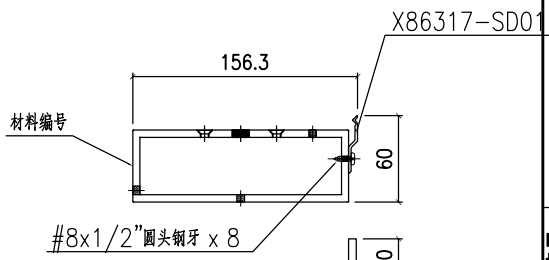

备注	组装编号	材料编号	L	之字码编号
W=2340	I711-SD03LD-S	I711-SD03LD	2241	X86317-SD01D
W=2345	I711-SD03LE-S	I711-SD03LE	2246	X86317-SD01E
-	-	-	-	-
W=2340	I711-SD03LH-S	I711-SD03LH	2241	X86317-SD01D

备注	组装编号	材料编号	L	之字码编号
W=2260	I711-SD03LA-S	I711-SD03LA	2161	X86317-SD01A
W=2315	I711-SD03LB-S	I711-SD03LB	2216	X86317-SD01B
W=2325	I711-SD03LC-S	I711-SD03LC	2226	X86317-SD01C

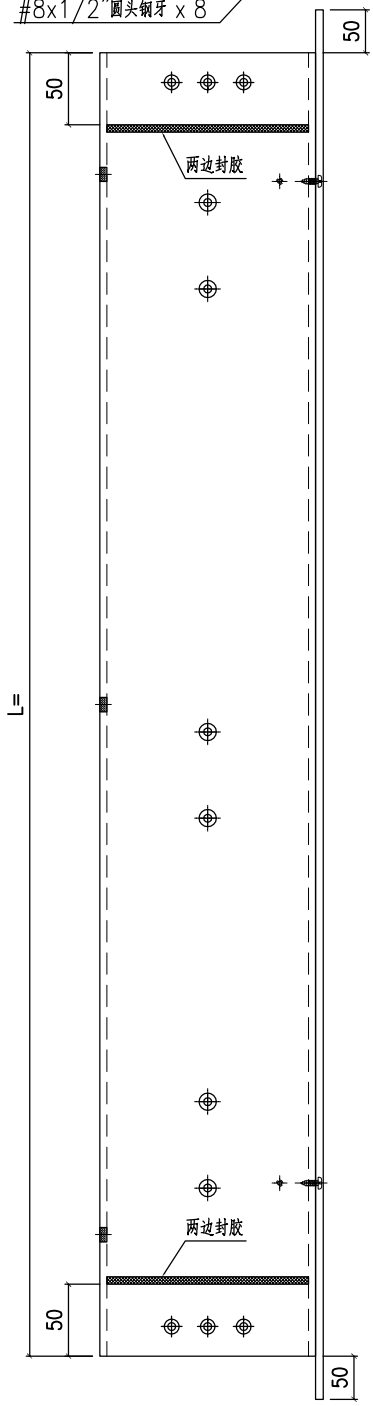

左幅开

产品编号 I711-SD03L-S

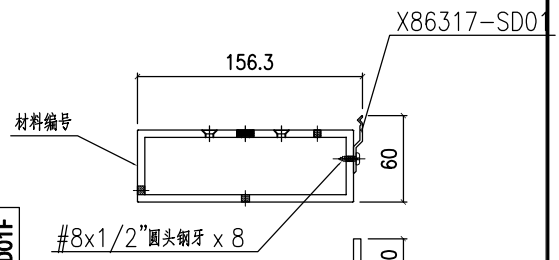

备注	组装编号	材料编号	L	之字码编号
W=2340	I711-SD03RD-S	I711-SD03RD	2241	X86317-SD01D
-	-	-	-	-
W=2375	I711-SD03RF-S	I711-SD03RF	2276	X86317-SD01F
W=2340	I711-SD03RH-S	I711-SD03RH	2241	X86317-SD01D
W=2340	I711-SD03RJ-S	I711-SD03RJ	2276	X86317-SD01F

备注	组装编号	材料编号	长度	之字码编号
-	-	-	-	-
W=2315	I711-SD03RB-S	I711-SD03RB	2216	X86317-SD01B
-	-	-	-	-

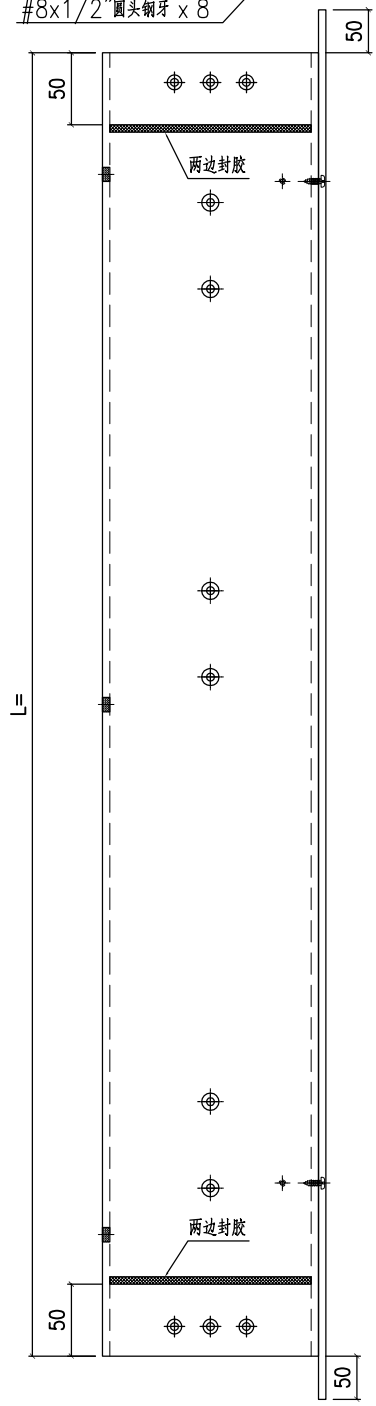

右幅开

产品编号 I711-SD03R-S

名稱	鋁通加工圖	制圖	Jack	2023-01-12	修改			
材料	150x50x5mm厚鋁通	復核			日期			
顏色	ECD3X1009 9S-XF1	批准			圖號	I711-SD03-S		

EG－DWG3

美特鋁質 有限公司
MIDI Aluminium Fabricator Ltd.

工程號	J858	地盤	將軍澳 康城11期

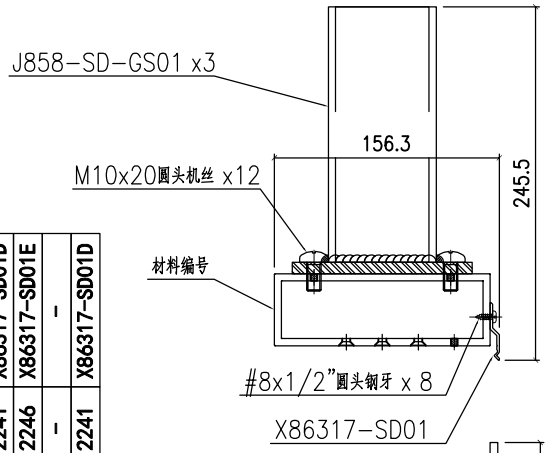

备注	组装编号	材料编号	L	之字码编号
W=2340	I711-SD04LD-S	I711-SD04LD	2241	X86317-SD01D
W=2345	I711-SD04LE-S	I711-SD04LE	2246	X86317-SD01E
-	-	-	-	-
W=2340	I711-SD04LH-S	I711-SD04LH	2241	X86317-SD01D

备注	组装编号	材料编号	L	之字码编号
W=2260	I711-SD04LA-S	I711-SD04LA	2161	X86317-SD01A
W=2315	I711-SD04LB-S	I711-SD04LB	2216	X86317-SD01B
W=2325	I711-SD04LC-S	I711-SD04LC	2226	X86317-SD01C

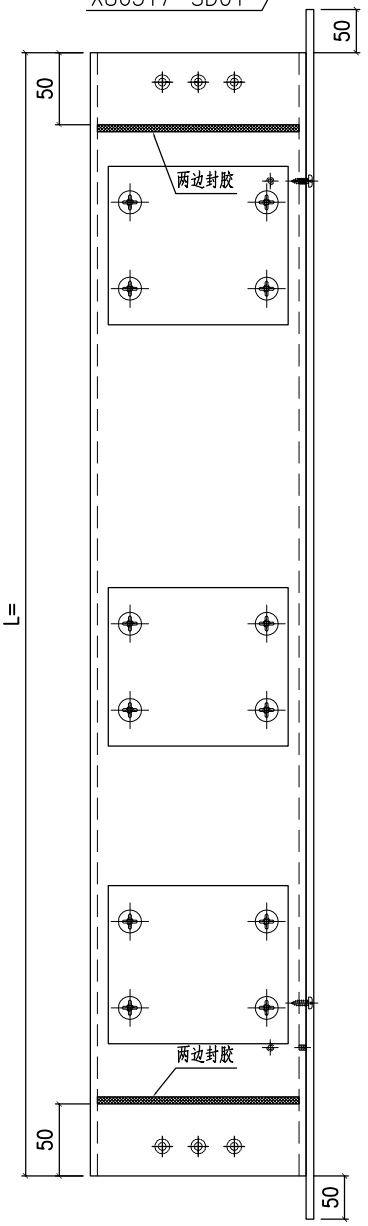

左幅开

产品编号 I711-SD04L-S

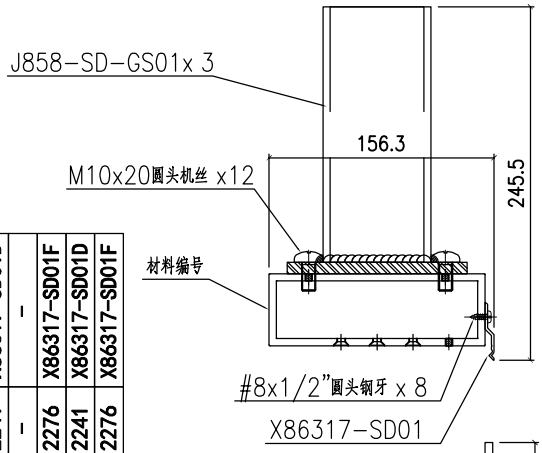

备注	组装编号	材料编号	L	之字码编号
W=2340	I711-SD04RD-S	I711-SD04RD	2241	X86317-SD01D
-	-	-	-	-
W=2375	I711-SD04RF-S	I711-SD04RF	2276	X86317-SD01F
W=2340	I711-SD04RH-S	I711-SD04RH	2241	X86317-SD01D
W=2340	I711-SD04RJ-S	I711-SD04RJ	2276	X86317-SD01F

备注	组装编号	材料编号	L	之字码编号
-	-	-	-	-
W=2315	I711-SD04RB-S	I711-SD04RB	2216	X86317-SD01B
-	-	-	-	-

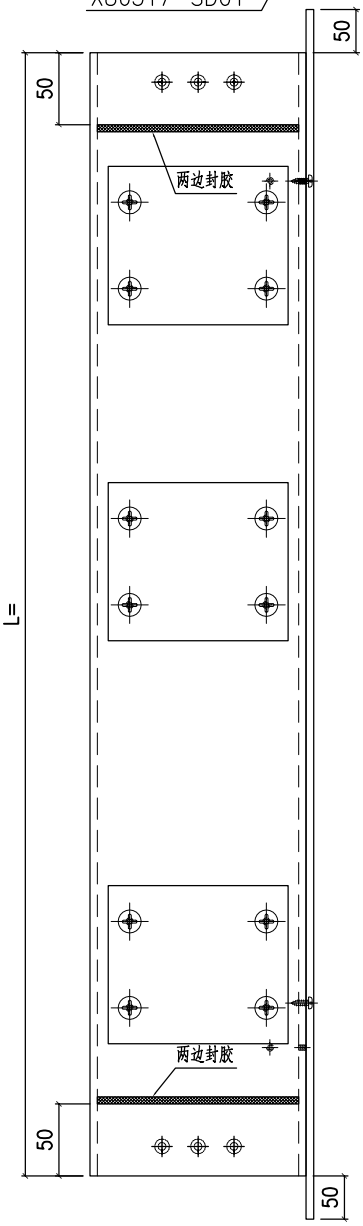

右幅开

产品编号 I711-SD04R-S

名稱	鋁通加工圖	制圖	Jack	2023-01-12	修改			
材料	150x50x5mm厚鋁通	復核			日期			
顏色	ECD3X1009 9S-XF1	批准			圖號	I711-SD04-S		

EG-DWG3

美特鋁質 有限公司
MIDI Aluminium Fabricator Ltd.

工程號	J858	地盤	將軍澳 康城11期

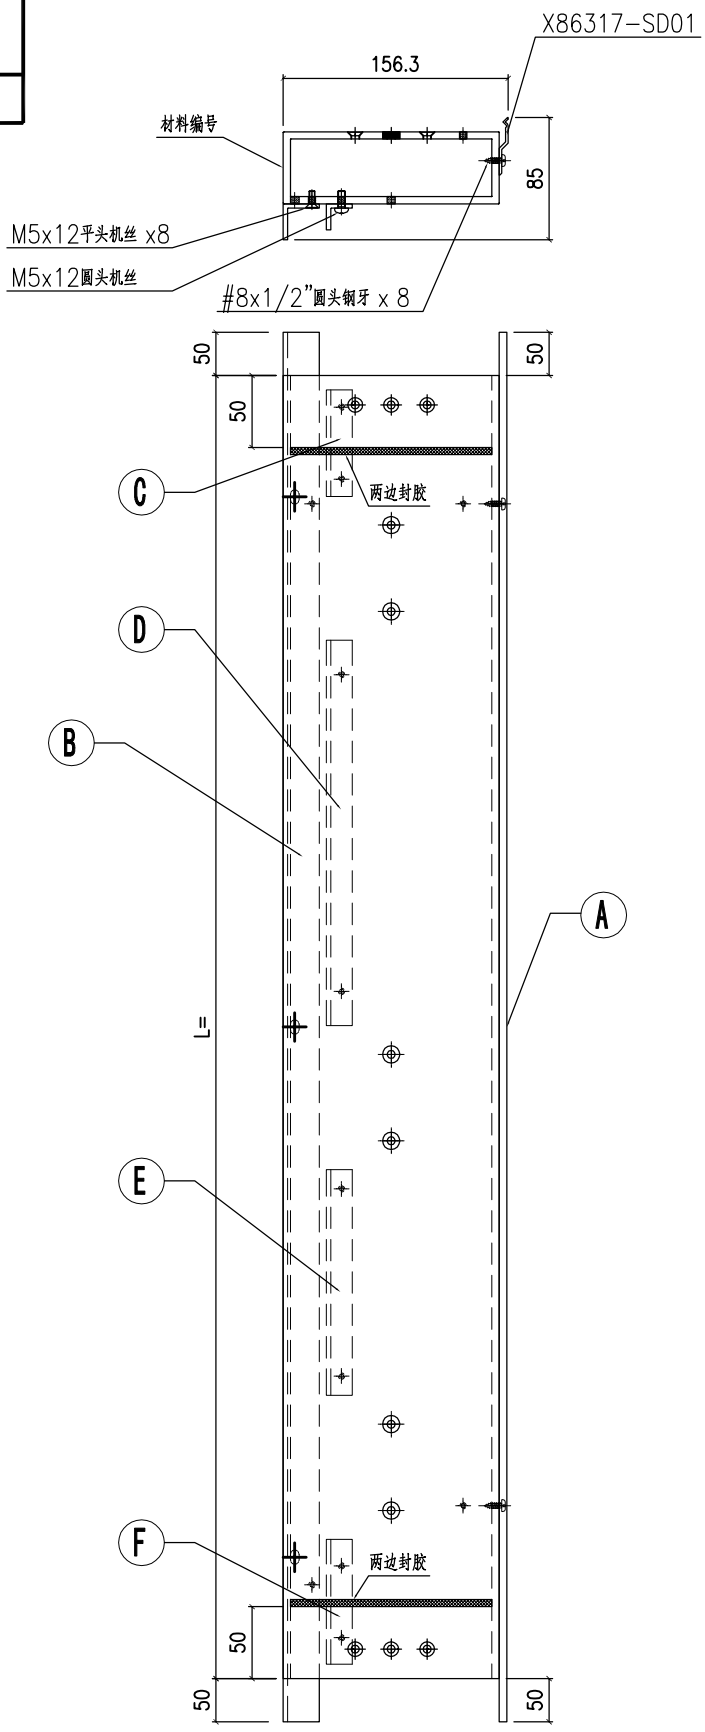

备注	组装编号	材料编号	L	A	B	C	D	E	F
W=2260	I711-SD05LA-S	I711-SD05LA	2161	X86317-SD01A	L061-02A	L097-01A	L097-01N	L097-01P	L097-01T
W=2315	I711-SD05LB-S	I711-SD05LB	2216	X86317-SD01B	L061-02B	L097-01A	L097-01D	L097-01E	L097-01A
W=2325	I711-SD05LC-S	I711-SD05LC	2226	X86317-SD01C	L061-02C	L097-01A	L097-01B	L097-01C	L097-01A
W=2340	I711-SD05LD-S	I711-SD05LD	2241	X86317-SD01D	L061-02D	L097-01A	L097-01K	L097-01M	L097-01A
W=2345	I711-SD05LE-S	I711-SD05LE	2246	X86317-SD01E	L061-02E	L097-01AA	L097-01F	L097-01G	L097-01AB
-	-	-	-	-	-	-	-	-	-
W=1800	I711-SD05LG-S	I711-SD05LG	1701	X86317-SD01G	L061-02G	L097-01A	L097-01Q	L097-01R	L097-01A
W=2340	I711-SD05LH-S	I711-SD05LH	2241	X86317-SD01D	L061-02D	L097-01A	L097-01K	L097-01V	L097-01U

左幅开

产品编号 I711-SD05L-S

名稱	鋁通加工圖	制圖	Jack	2023-01-12	修改			
材料	150x50x5mm厚鋁通	復核			日期			
顏色	ECD3X1009 9S-XF1	批准			圖號	I711-SD05L-S		

EG-DWG3

美特鋁質 有限公司
MIDI Aluminium Fabricator Ltd.

工程號	J858	地盤	將軍澳 康城11期

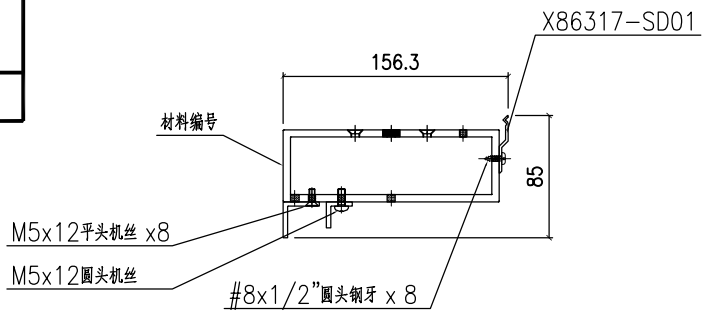

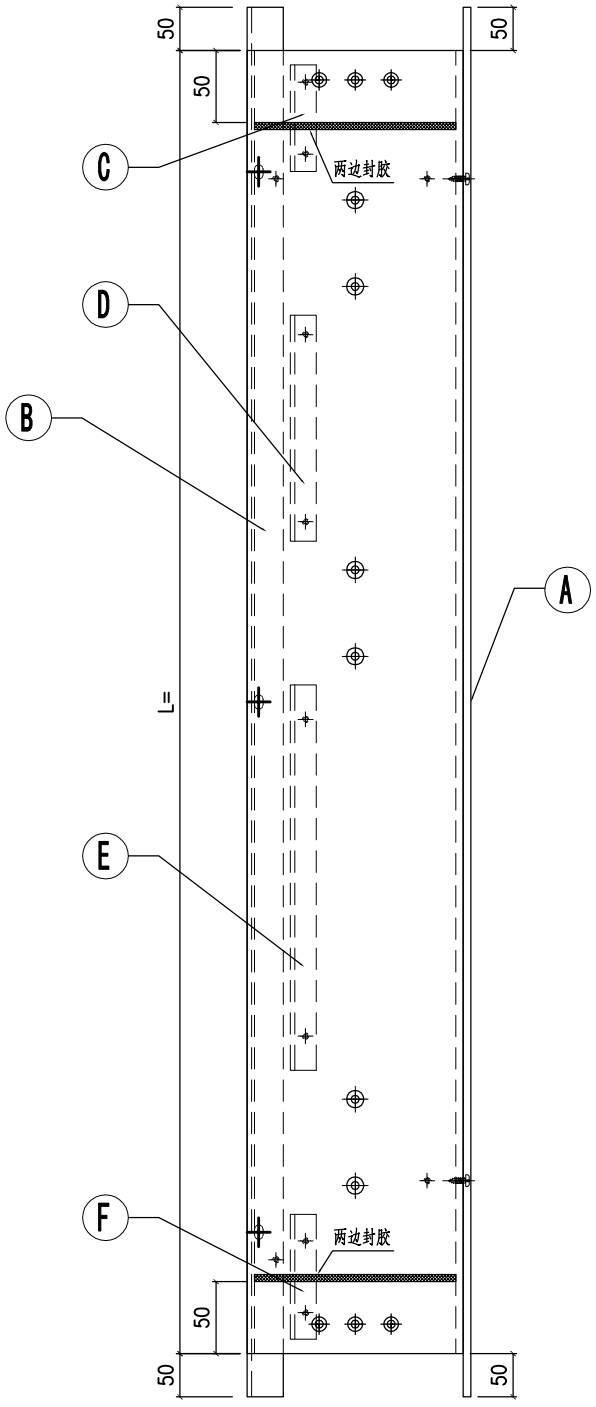

备注	组装编号	材料编号	L	A	B	C	D	E	F
-	-	-	-	-	-	-	-	-	-
W=2315	I711-SD05RB-S	I711-SD05RB	2216	X86317-SD01B	L061-02B	L097-01A	L097-01E	L097-01D	L097-01A
-	-	-	-	-	-	-	-	-	-
W=2340	I711-SD05RD-S	I711-SD05RD	2241	X86317-SD01D	L061-02D	L097-01A	L097-01M	L097-01K	L097-01A
-	-	-	-	-	-	-	-	-	-
W=2375	I711-SD05RF-S	I711-SD05RF	2276	X86317-SD01F	L061-02F	L097-01A	L097-01J	L097-01H	L097-01A
W=2340	I711-SD05RH-S	I711-SD05RH	2241	X86317-SD01D	L061-02D	L097-01W	L097-01X	L097-01K	L097-01A
W=2375	I711-SD05RJ-S	I711-SD05RJ	2276	X86317-SD01F	L061-02F	L097-01A	L097-01Z	L097-01J	L097-01Y

右幅开

产品编号 I711-SD05R-S

名稱	鋁通加工圖	制圖	Jack	2023-01-12	修改			
材料	150x50x5mm厚鋁通	復核			日期			
顏色	ECD3X1009 9S-XF1	批准			圖號	I711-SD05R-S		

EG-DWG3

美特鋁質 有限公司
MIDI Aluminium Fabricator Ltd.

工程號	J858	地盤	將軍澳 康城11期

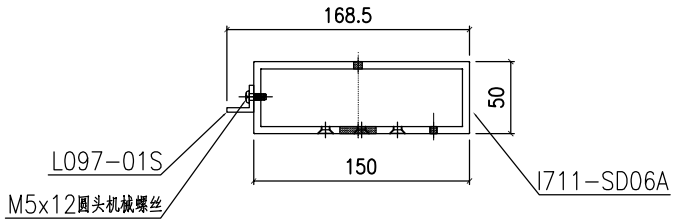

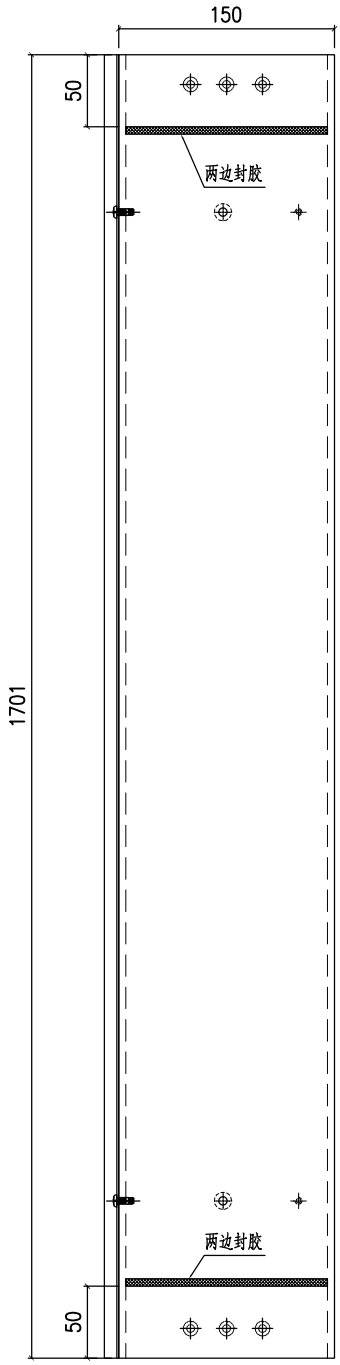

材料编号	长度	数量
I711-SD06A	1701	1
L097-01S	1701	1
M5x12圓头机械螺丝	-	6

名稱	鋁通加工圖	制圖	Jack	2023-01-12	修改			
材料	150x50x5mm厚鋁通	復核			日期			
顏色	ECD3X1009 9S-XF1	批准			圖號	I711-SD06A-S		

EG－DWG3

美特鋁質 有限公司
MIDI Aluminium Fabricator Ltd.

工程號	J858	地盤	將軍澳 康城11期

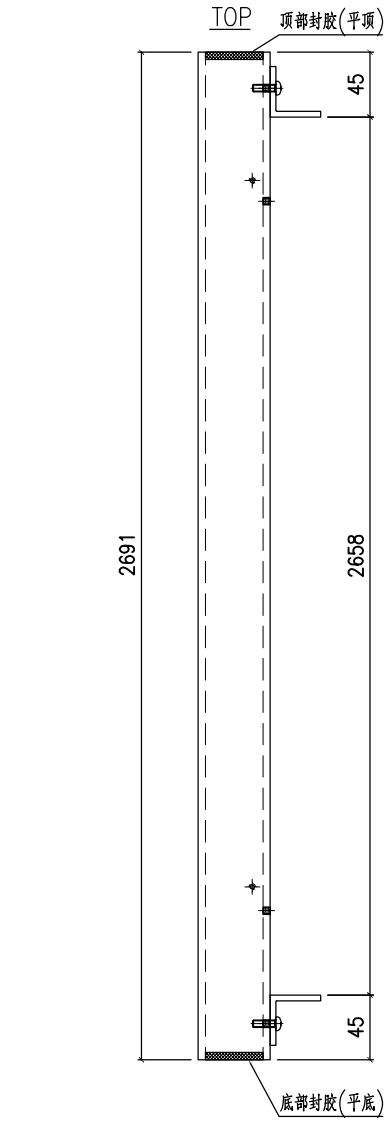

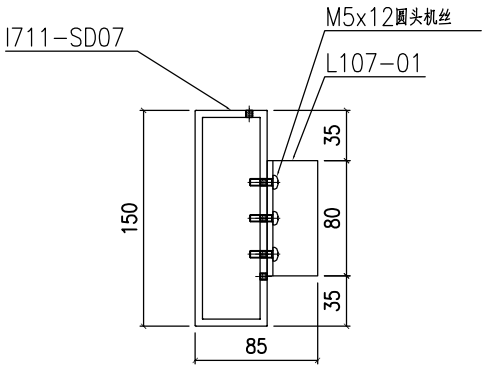

材料编号	长度	数量
I711-SD07	2691	1
L107-01	80	2
M5x12圆头机械螺丝	-	6

名稱	鋁通加工圖	制圖	Jack	2023-01-12	修改			
材料	150x50x5mm厚鋁通	復核			日期			
顏色	ECD3X1009 9S-XF1	批准			圖號	I711-SD07-S		

EG-DWG3

美特鋁質 有限公司
MIDI Aluminium Fabricator Ltd.

工程號	J858	地盤	將軍澳 康城11期

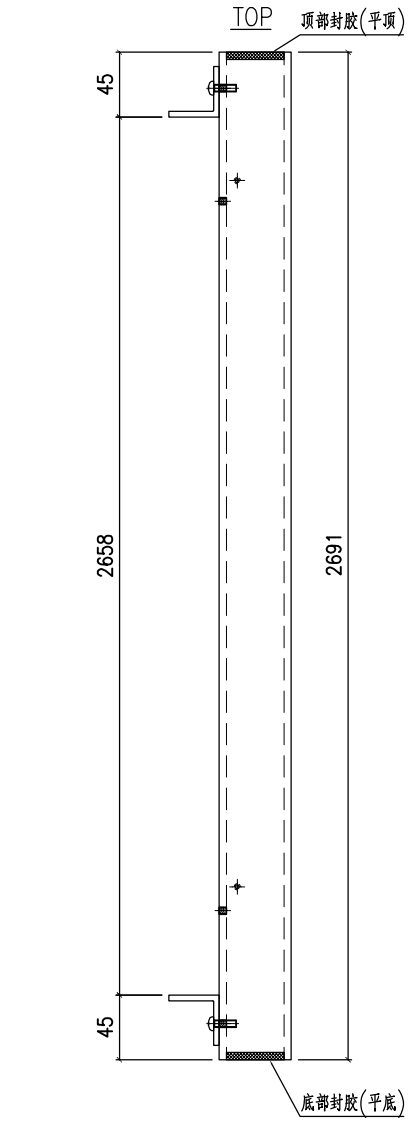

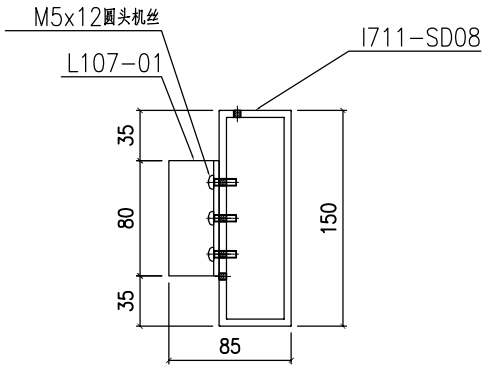

材料编号	长度	数量
I711-SD08	2691	1
L107-01	80	2
M5x12圆头机械螺丝	-	6

名稱	鋁通加工圖	制圖	Jack	2023-01-12	修改			
材料	150x50x5mm厚鋁通	復核			日期			
顏色	ECD3X1009 9S-XF1	批准			圖號	I711-SD08-S		

EG－DWG3

美特鋁質 有限公司
MIDI Aluminium Fabricator Ltd.

工程號	J858	地盤	將軍澳 康城11期

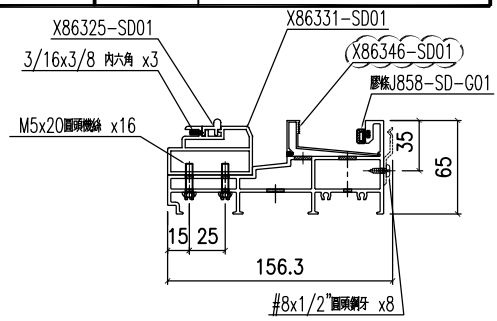

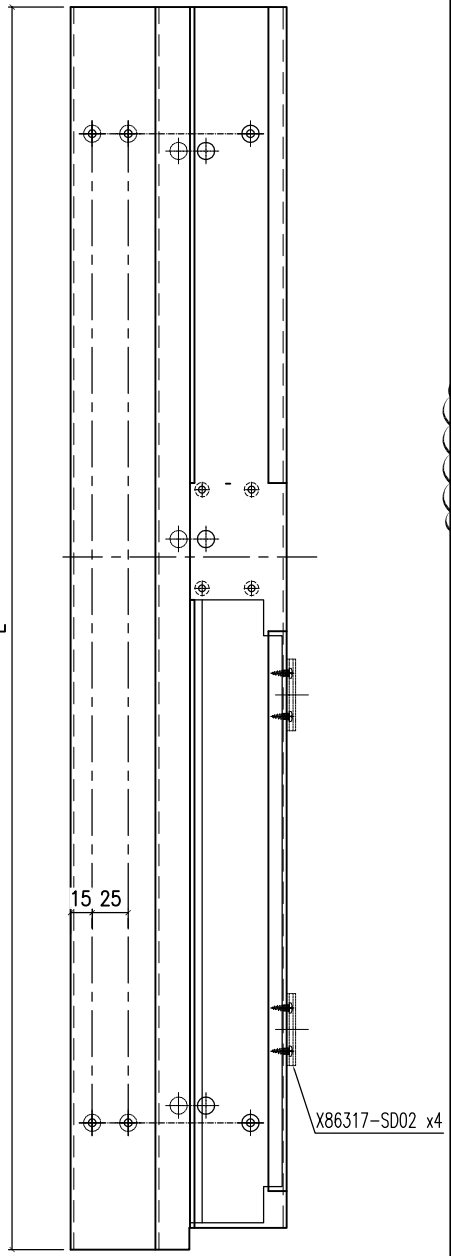

備注	組裝編号	材料编号	L	趟門道軌编号	底框料编号	玻璃线编号
W=2260	X86330-SD01LA-S	X86330-SD01LA	2112	X86325-SD01A	X86331-SD01A	X86346-SD01A
W=2315	X86330-SD01LB-S	X86330-SD01LB	2167	X86325-SD01B	X86331-SD01B	X86346-SD01B
W=2325	X86330-SD01LC-S	X86330-SD01LC	2177	X86325-SD01C	X86331-SD01C	X86346-SD01C
W=2340	X86330-SD01LD-S	X86330-SD01LD	2192	X86325-SD01D	X86331-SD01D	X86346-SD01D
W=2345	X86330-SD01LE-S	X86330-SD01LE	2197	X86325-SD01E	X86331-SD01E	X86346-SD01E
-	-	-	-	-	-	-
W=1800	X86330-SD01LG-S	X86330-SD01LG	1652	X86325-SD01G	X86331-SD01G	X86346-SD01G

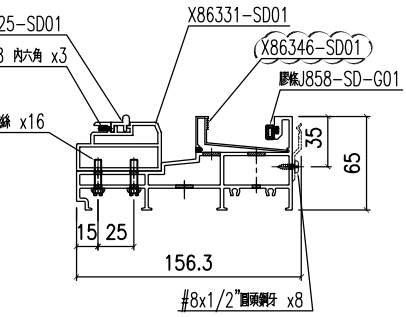

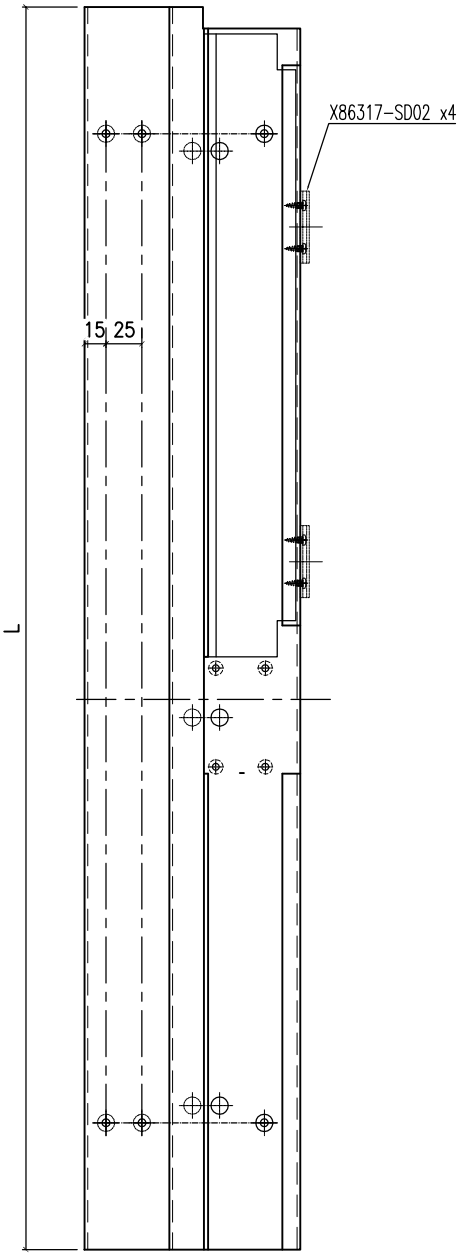

備注	組裝編号	材料编号	L	趟門道軌编号	底框料编号	玻璃线编号
-	-	-	-	-	-	-
W=2315	X86330-SD01RB-S	X86330-SD01RB	2167	-	X86331-SD01B	X86346-SD01B
-	-	-	-	-	-	-
W=2340	X86330-SD01RD-S	X86330-SD01RD	2192	X86325-SD01D	X86331-SD01D	X86346-SD01D
-	-	-	-	-	-	-
W=2375	X86330-SD01RF-S	X86330-SD01RF	2227	X86325-SD01F	X86331-SD01F	X86346-SD01F

名稱	提升推拉門底邊框	制圖	Jack	2023-01-12	修改	A		
材料	X86330	復核			日期	20230206		
顏色	ECD3X1009 9S-XF1	批准			圖號	X86330-SD01-S		

EG－DWG3

美特鋁質 有限公司
MIDI Aluminium Fabricator Ltd.

工程號	J858	地盤	將軍澳 康城11期

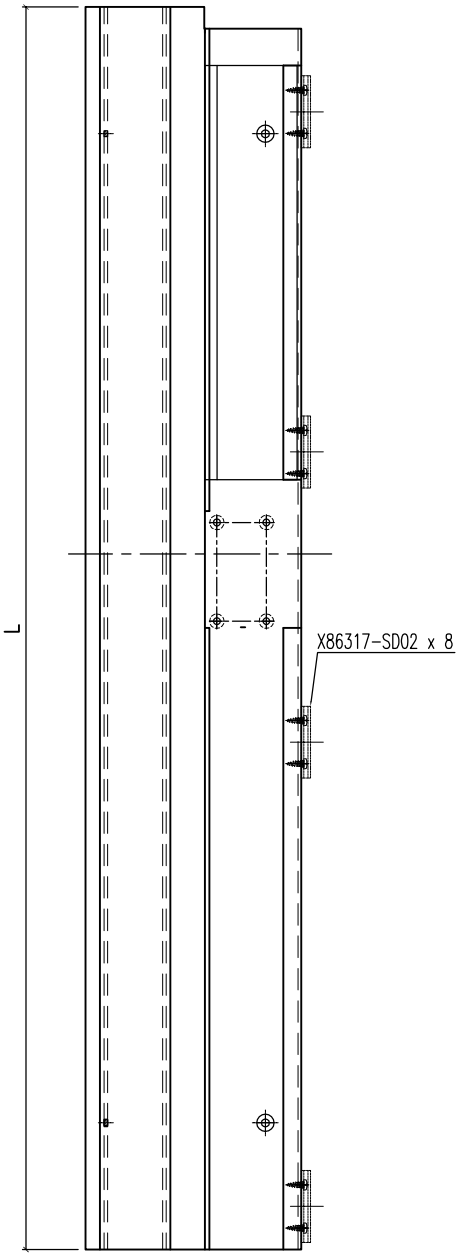

組裝編号	材料編号	L	之字码编号	玻璃线编号	备注
X86332-SD01LA-S	X86332-SD01LA	2112	X86317-SD02	X86346-SD02A	W=2260
X86332-SD01LB-S	X86332-SD01LB	2167	X86317-SD02	X86346-SD02B	W=2315
X86332-SD01LC-S	X86332-SD01LC	2177	X86317-SD02	X86346-SD02C	W=2325
X86332-SD01LD-S	X86332-SD01LD	2192	X86317-SD02	X86346-SD02D	W=2340
X86332-SD01LE-S	X86332-SD01LE	2197	X86317-SD02	X86346-SD02E	W=2345
-	-	-	-	-	-

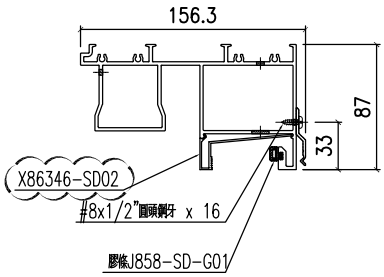

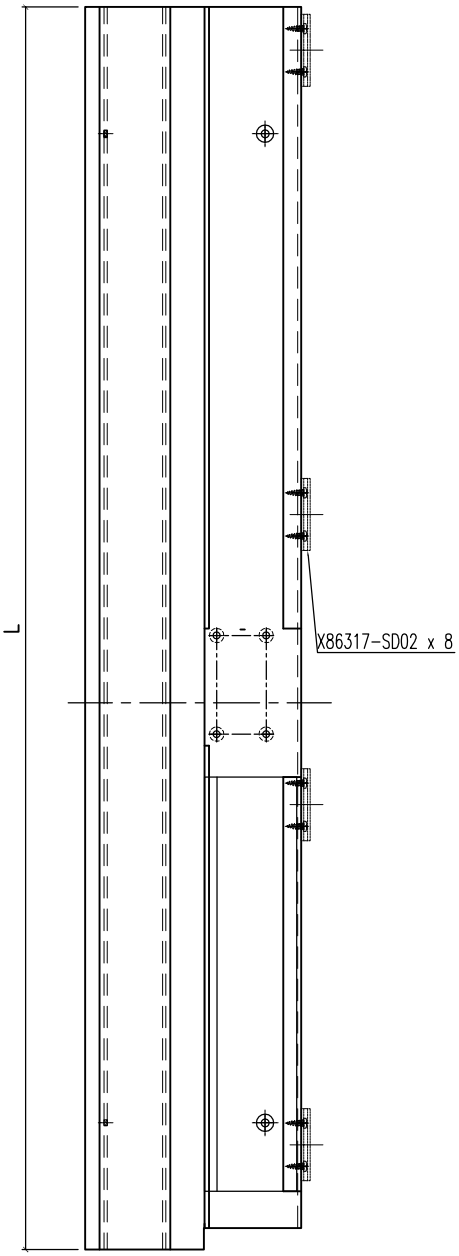

組裝編号	材料編号	L	之字码编号	玻璃线编号	备注
-	-	-	-	-	-
X86332-SD01RB-S	X86332-SD01RB	2167	X86317-SD02	X86346-SD02B	W=2315
X86332-SD01RD-S	X86332-SD01RD	2192	X86317-SD02	X86346-SD02D	W=2340
-	-	-	-	-	-
X86332-SD01RF-S	X86332-SD01RF	2227	X86317-SD02	X86346-SD02F	W=2375

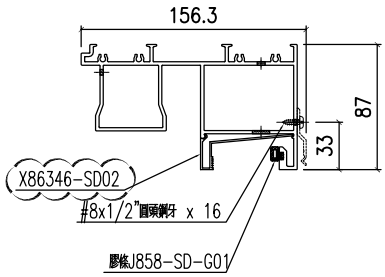

名稱	提升推拉門頂框料	制圖	Jack	2023-01-12	修改	A		
材料	X86332	復核			日期	20230206		
顏色	ECD3X1009 9S-XF1	批准			圖號	X86332-SD01-S		

EG－DWG3

美特鋁質 有限公司
MIDI Aluminium Fabricator Ltd.

工程號	J858	地盤	將軍澳 康城11期

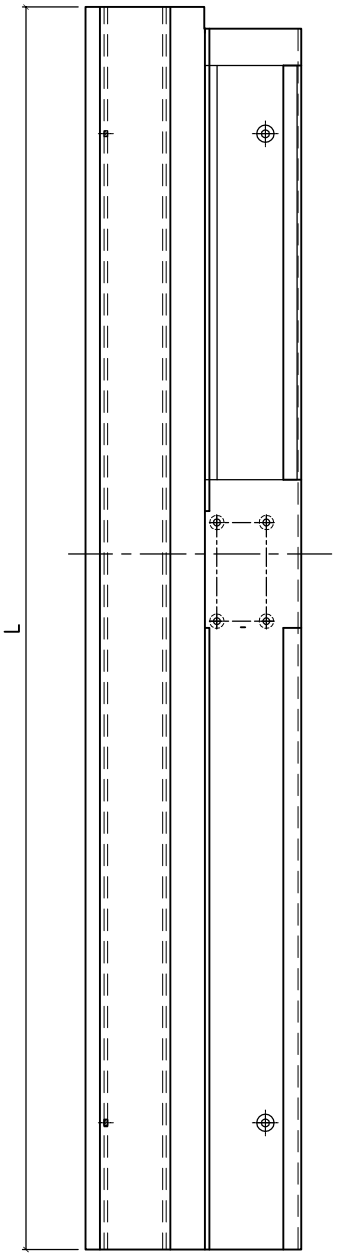

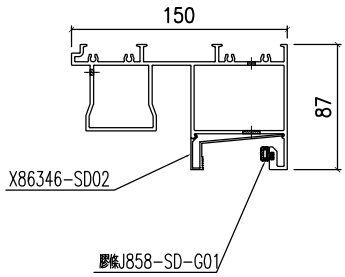

备注	組裝編号	材料編号	L	玻璃线编号
W=1800	X86332-SD02LA-S	X86332-SD02LA	1652	X86346-SD02G

名稱	提升推拉門頂框料	制圖	Jack	2023-01-12	修改			
材料	X86332	復核			日期			
顏色	ECD3X1009 9S-XF1	批准			圖號	X86332-SD02-S		

EG-DWG3

美特鋁質 有限公司
MIDI Aluminium Fabricator Ltd.

工程號	J858	地盤	將軍澳 康城11期

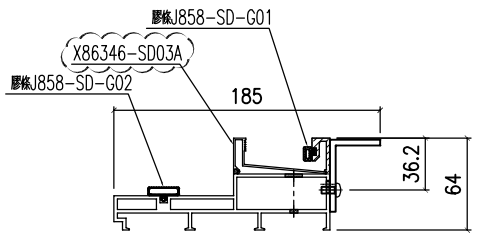

頂

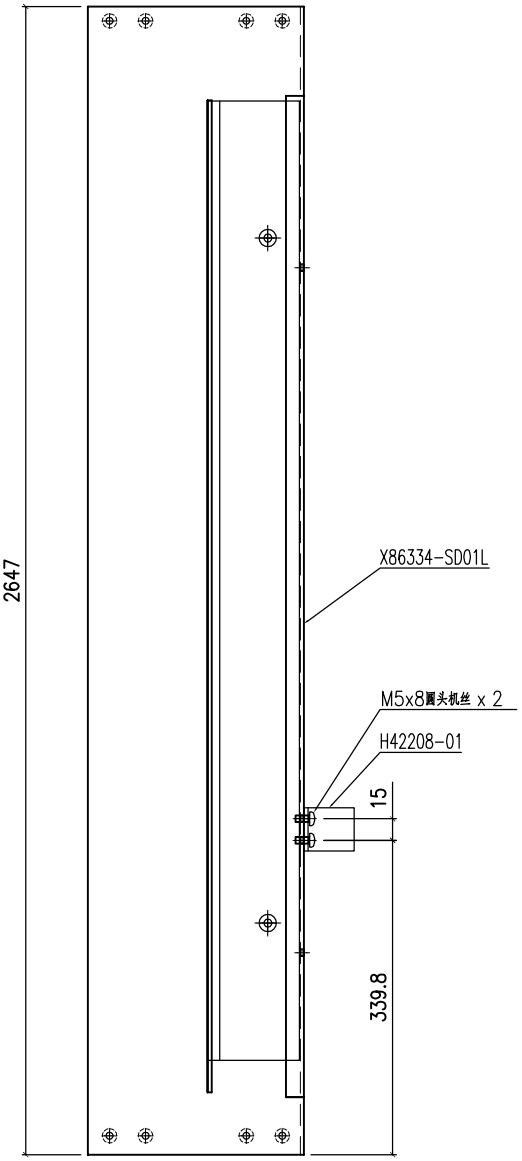

产品编号	X86334-SD01L-S

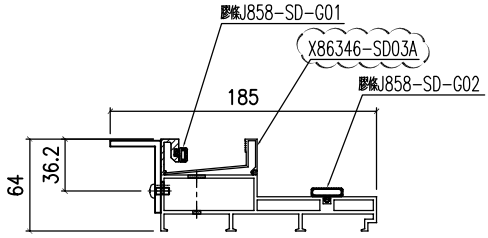

頂

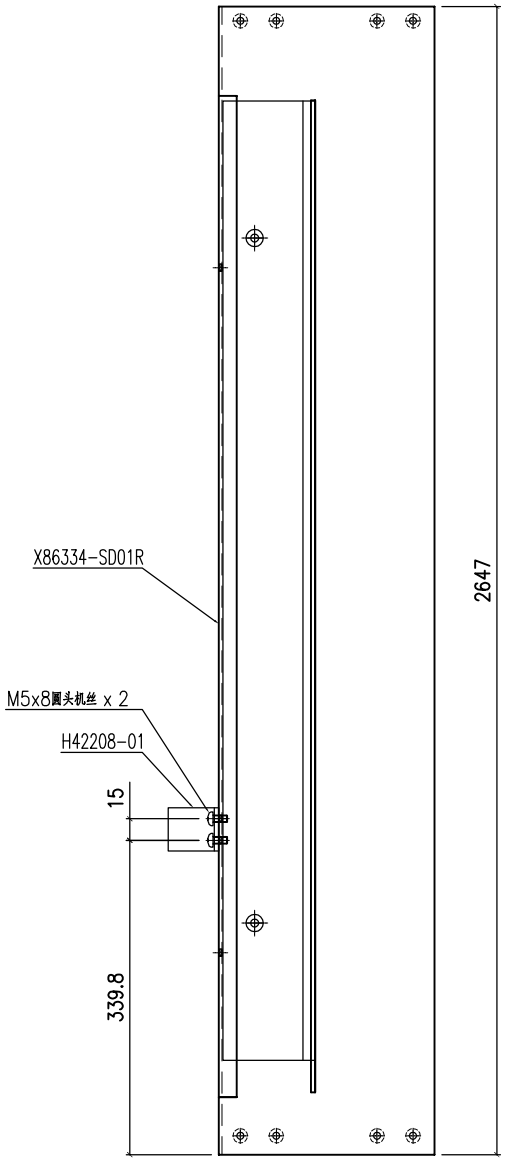

产品编号	X86334-SD01R-S

名稱	提升推拉門邊框	制圖	Jack	2023-01-12	修改	A		
材料	X86334	復核			日期	20230206		
顏色	ECD3X1009 9S-XF1	批准			圖號	X86334-SD01-S		

EG－DWG3

美特鋁質 有限公司
MIDI Aluminium Fabricator Ltd.

工程號	J858	地盤	將軍澳 康城11期

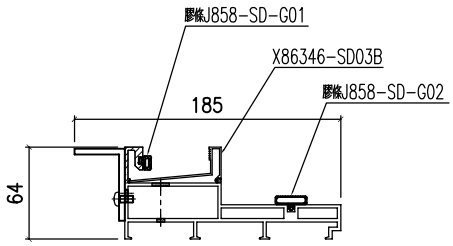

頂

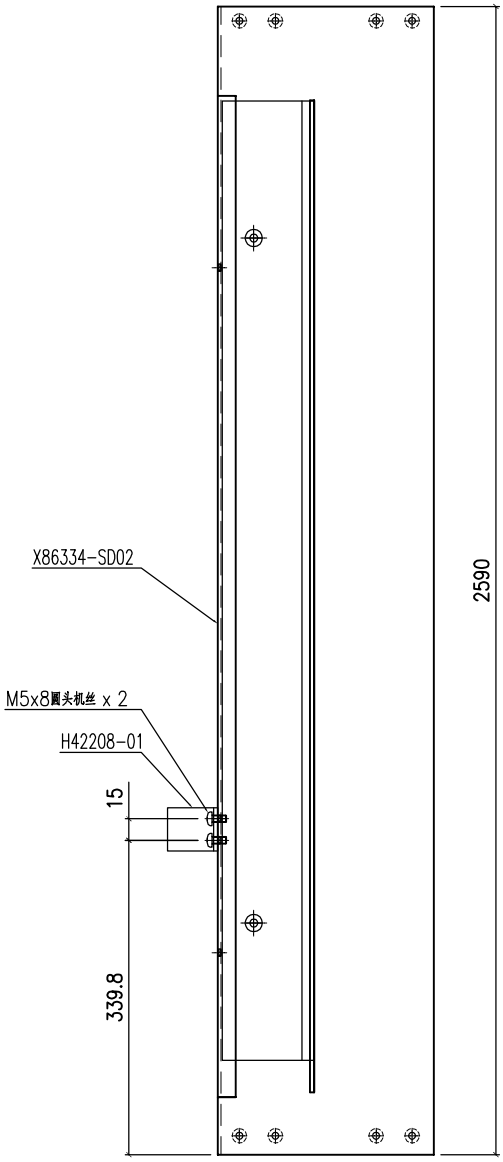

名稱	提升推拉門邊框	制圖	Jack	2023-01-12	修改			
材料	X86334	復核			日期			
顏色	ECD3X1009 9S-XF1	批准			圖號	X86334-SD02-S		

EG－DWG3

美特鋁質 有限公司
MIDI Aluminium Fabricator Ltd.

工程號	J858	地盤	將軍澳 康城11期

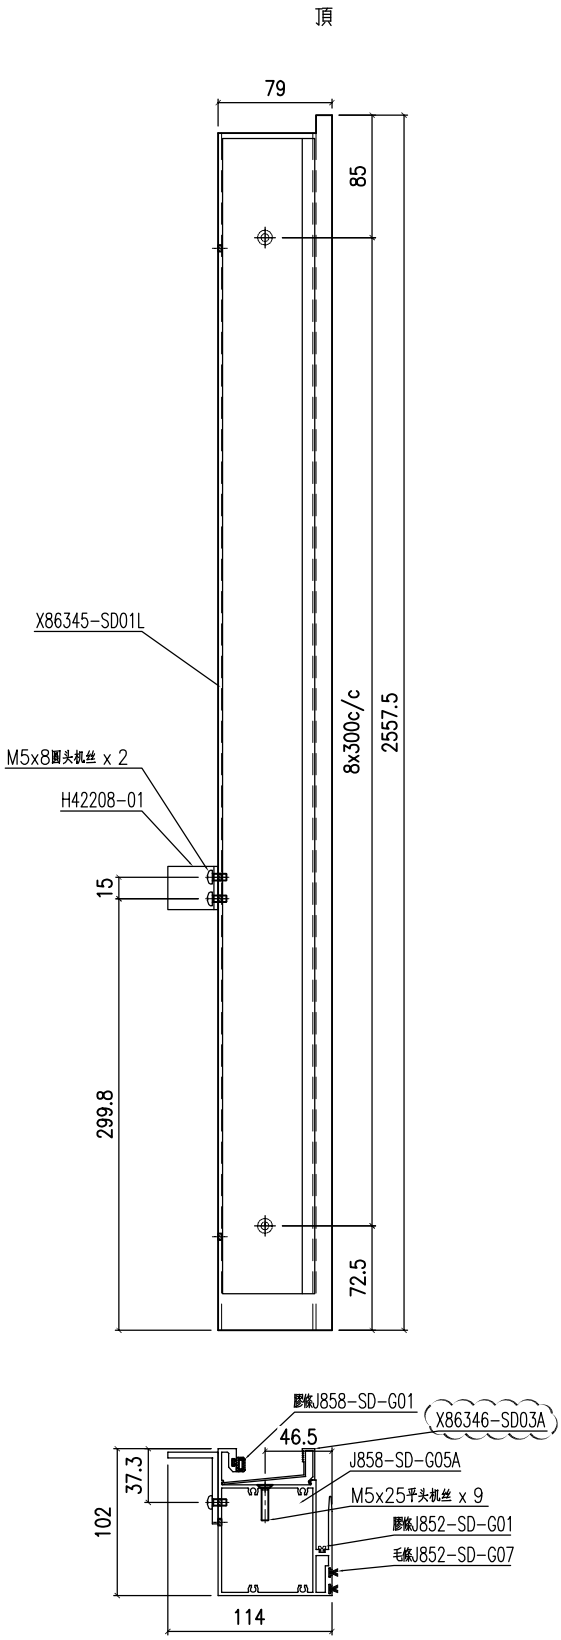

产品编号	X86345-SD01L-S

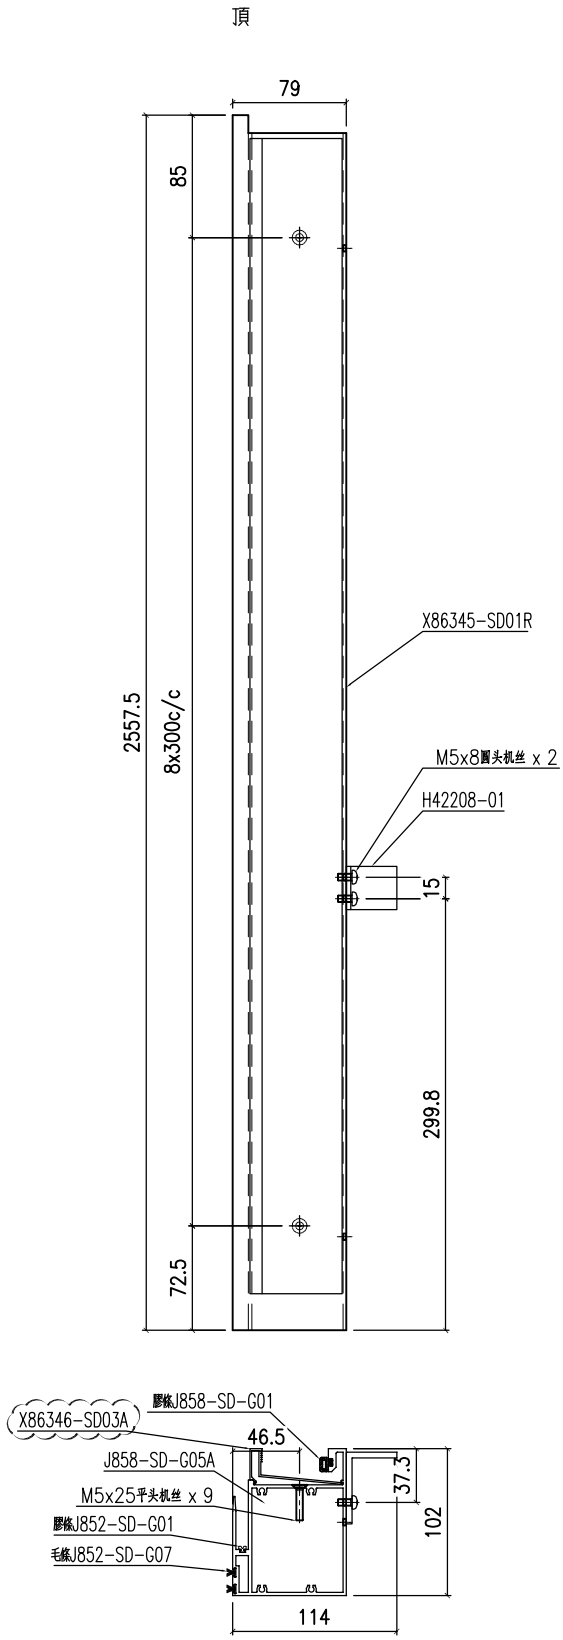

产品编号	X86345-SD01R-S

名稱	提升推拉門豎中梃	制圖	Jack	2023-01-12	修改	A		
材料	X86345	復核			日期	20230206		
顏色	ECD3X1009 9S-XF1	批准			圖號	X86345-SD01-S		

EG－DWG3

美特鋁質 有限公司
MIDI Aluminium Fabricator Ltd.

工程號	J858	地盤	將軍澳 康城11期

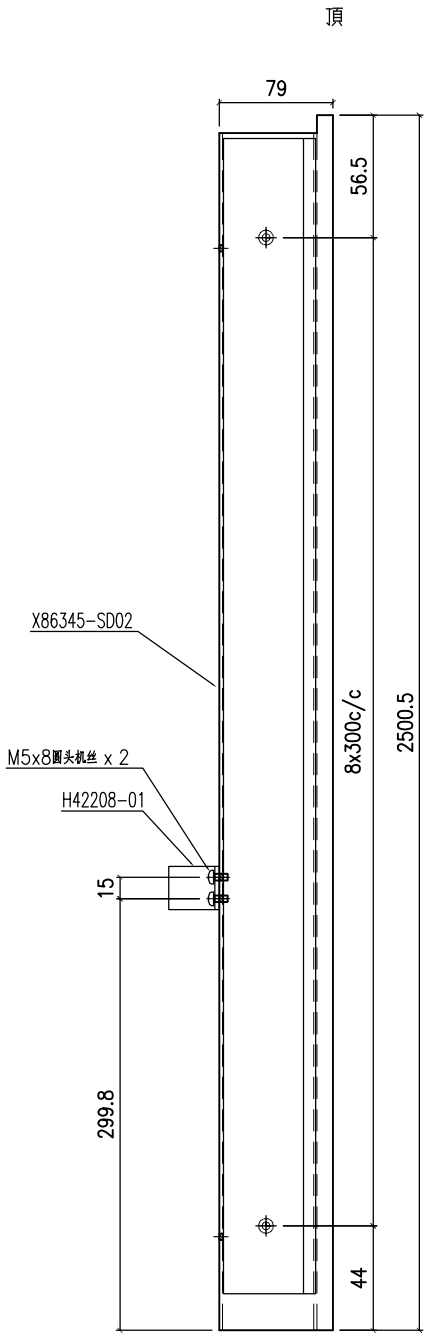

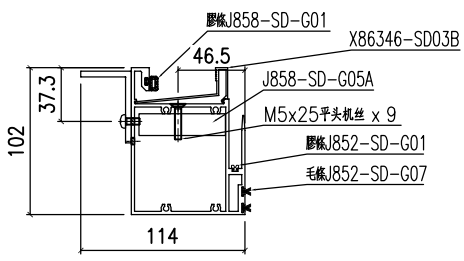

名稱	提升推拉門豎中梃	制圖	Jack	2023-01-12	修改			
材料	X86345	復核			日期			
顏色	ECD3X1009 9S-XF1	批准			圖號	X86345-SD02-S		

EG-DWG3

美特鋁質 有限公司
MIDI Aluminium Fabricator Ltd.

工程號	J858	地盤	將軍澳 康城11期

节点图看	A-SD-01-DS(1)
数据图看	A-SD-01-DS(2)

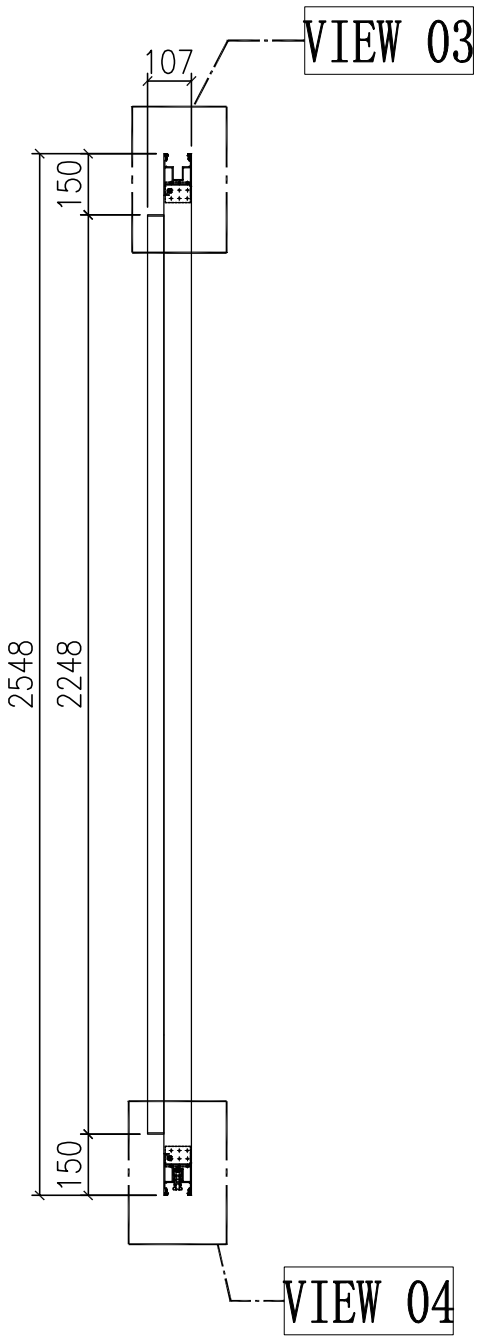

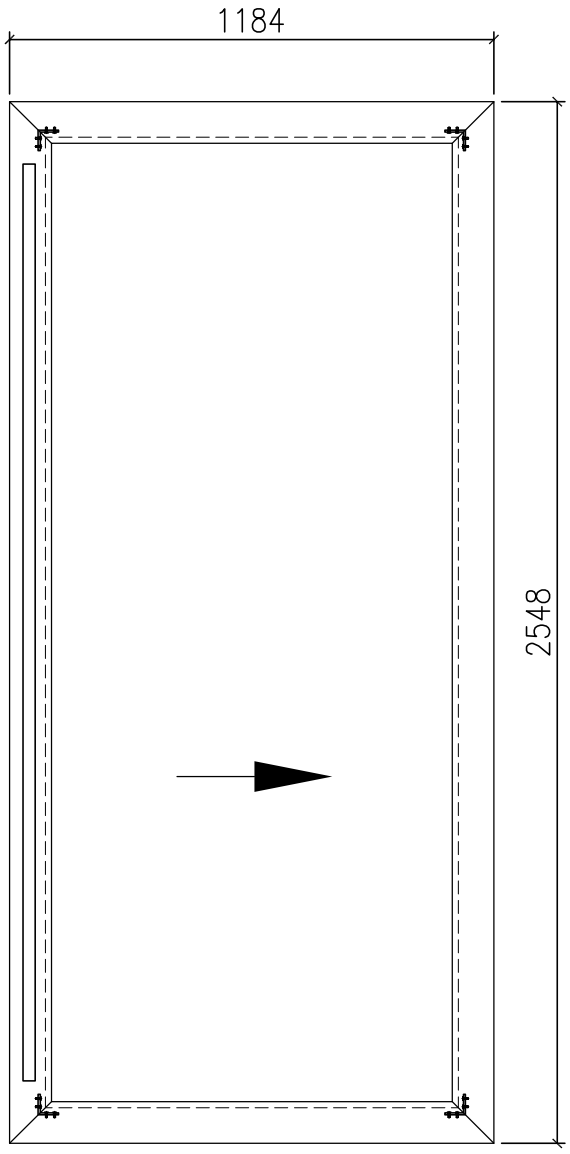

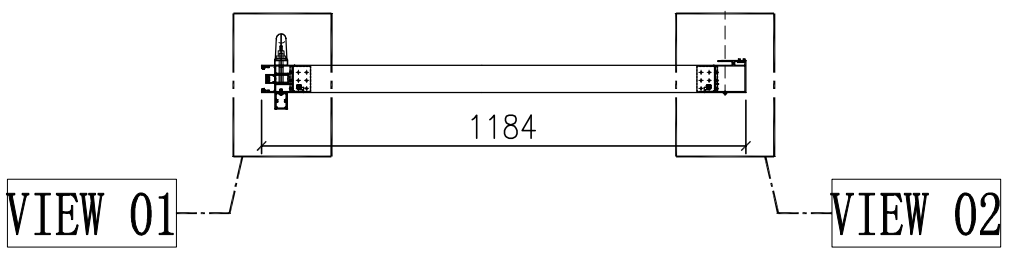

门玉款	宽度（mm）	高度（mm）	只/幅	撑长
SD.L	1184	2548	1	
大图版次		本图版	-	
		日期	23/01/09	

窗号	宽度（W）	高度（H）	数量	楼层
T1A-SD-B1	2326	2748	43	10F-60F
T2A-SD-B1	2326	2748	47	10F-65F
T3A-SD-B1	2326	2748	47	10F-65F
合计：			137	
图号	-			

名稱	趟門拆圖	制圖	Jack	2023-01-12	修改			
材料	-	復核			日期			
顏色	-	批准			圖號	A-SD-01-DS		

EG－DWG3

美特鋁質 有限公司
MIDI Aluminium Fabricator Ltd.

工程號	J858	地盤	將軍澳 康城11期

组装图看	A-SD-01-DS

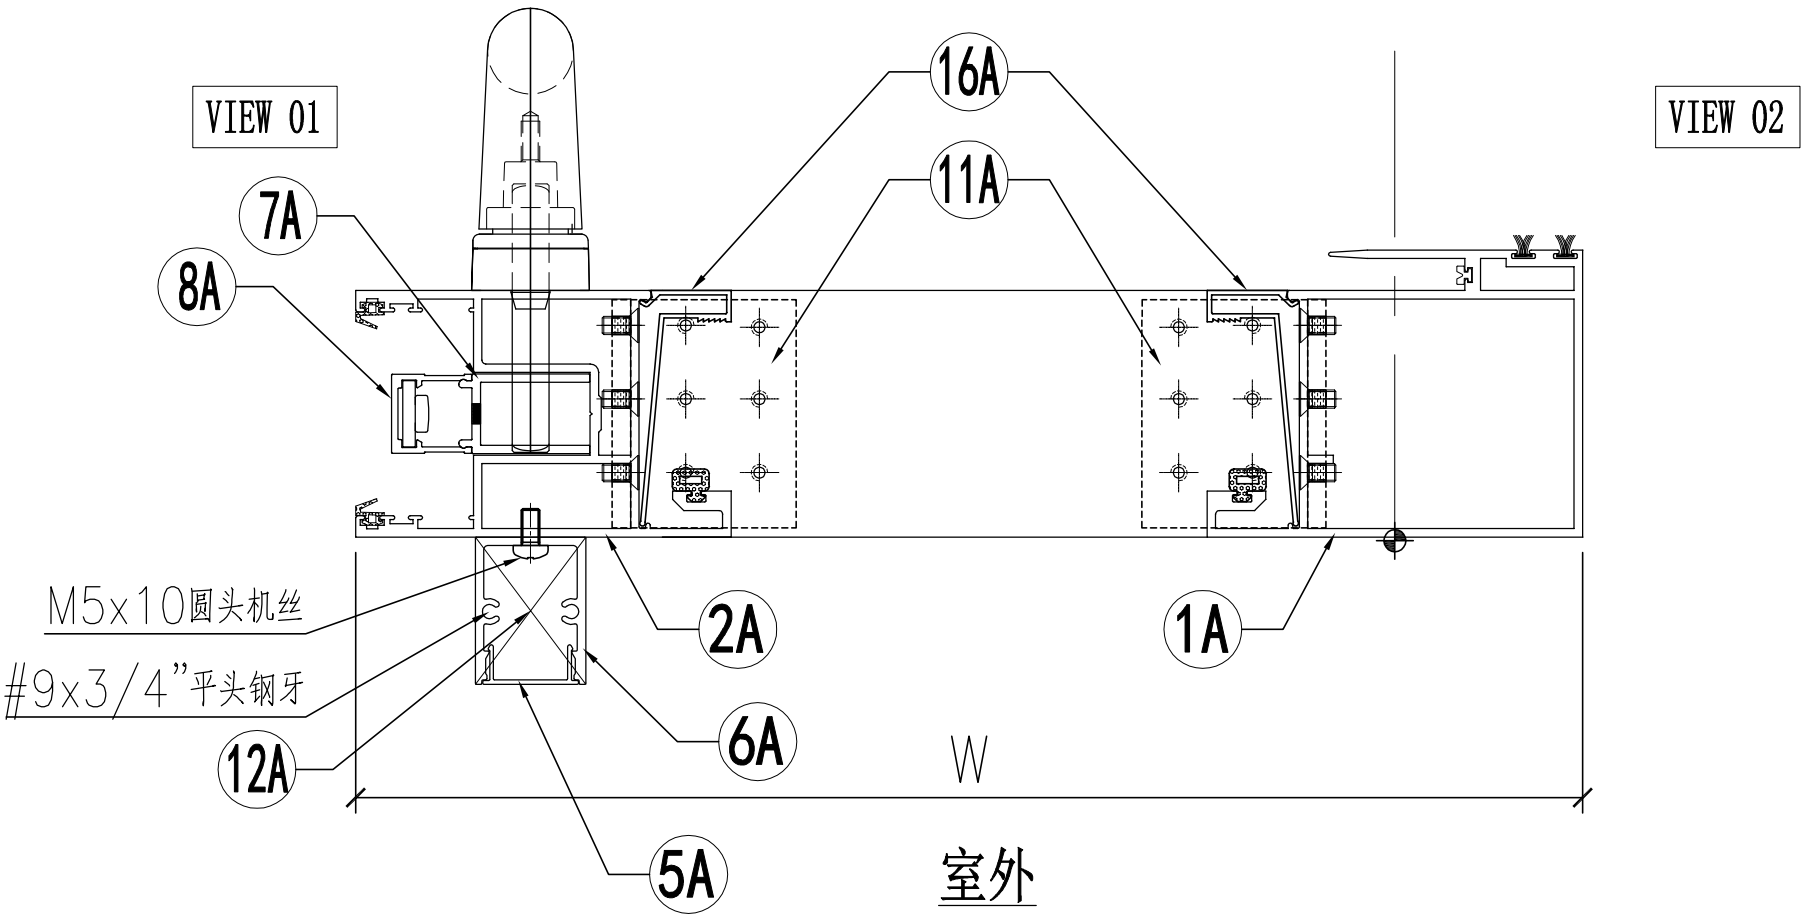

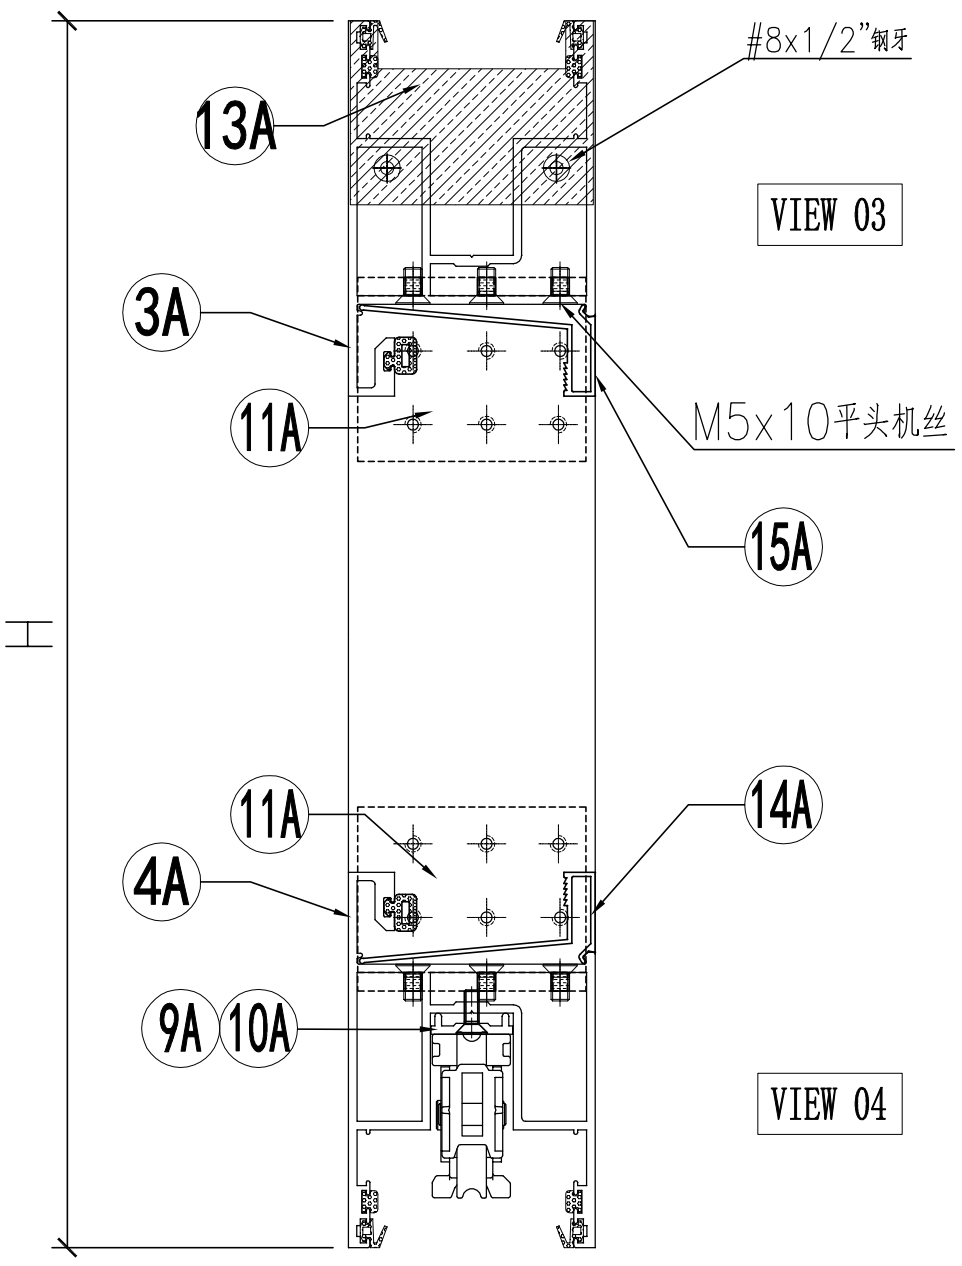

名稱	趟門拆圖	制圖	Jack	2023-01-09	修改			
材料	–	復核			日期			
顏色	–	批准			圖號	A-SD-01-DS(1)		

EG-DWG3

美特鋁質 有限公司
MIDI Aluminium Fabricator Ltd.

组装图看	A-SD-01-DS

工程號	J858	地盤	將軍澳 康城11期

序号	模号	名称	加工方式	长度	数量	加工图号	备注
1A	X86343	趟门玉企料	–	2548	1	X86343-SD01LA	–
2A	X86344	趟门玉企料	–	2548	1	X86344-SD01LA	–
3A	X86344	趟门玉顶横	–	1184	1	X86344-SD02LC	–
4A	X86344	趟门玉底横	–	1184	1	X86344-SD03LC	–
5A	X86324	趟门门扇拉手盖	–	2242	1	X86324-SD01A	–
6A	X86333	趟门门扇拉手	–	2242	1	X86333-SD01	–
7A	X86327	丝吉利亚锁垫槽(企)	–	150	4	X86327-SD01	–
8A	X86328	丝吉利亚锁垫槽(企)	–	150	4	X86328-SD01	–
9A	X86323	丝吉利亚锁垫槽(横)	–	250	1	X86323-SD01	–
10A	X86323	丝吉利亚锁垫槽(横)	–	150	1	X86323-SD02	–
11A	L00127	趟门玉角码	–	62	4	L00127-02	–
12A	–	拉手封口盖	–	–	2	J858-SD-AP03	–
13A	–	防盗限位盖	–	–	1	J858-SD-AP04	–
14A	X86346	趟门玉横玻璃扣线	–	979.5	1	X86346-SD01N	–
15A	X86346	趟门玉横玻璃扣线	–	979.5	1	X86346-SD02N	–
16A	X86346	趟门玉企玻璃扣线	–	2387	2	X86346-SD03C	–

名称	颜色	数量	备注
M5x10平头机丝	A4-70	48	门玉组框
M5x10圆头机丝	A4-70	8	拉手料
#8x1/2"平头钢牙	A4-70	2	防盗限位片
#9x3/4"平头钢牙	A4-70	4	拉手料封口片
胶条J852-SD-G01	–	2.6	–
胶条J852-SD-G02	–	15.2	–
毛条J852-SD-G07	–	5.2	–
胶条J858-SD-G01	–	7.6	–
胶粒718-SD-GU-01	–	4.8	横向

名稱	趟門拆圖	制圖	Jack	2023-01-12	修改			
材料	–	復核			日期			
顏色	–	批准			圖號	A-SD-01-DS(2)		

EG-DWG3

美特鋁質 有限公司
MIDI Aluminium Fabricator Ltd.

工程號	J858	地盤	將軍澳 康城11期

节点图看	A-SD-02-DS(1)
数据图看	A-SD-02-DS(2)

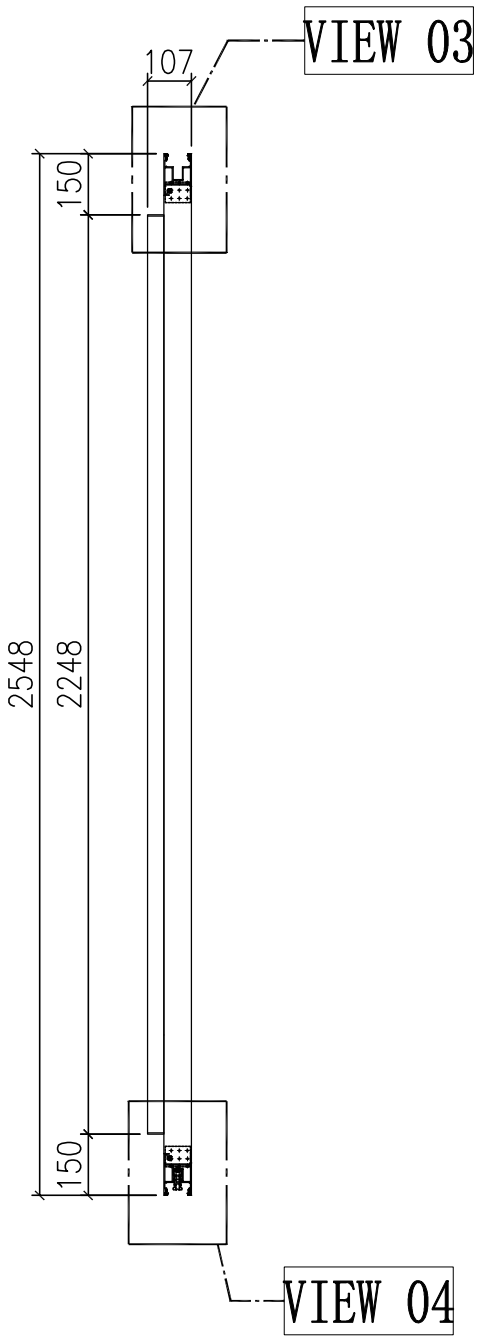

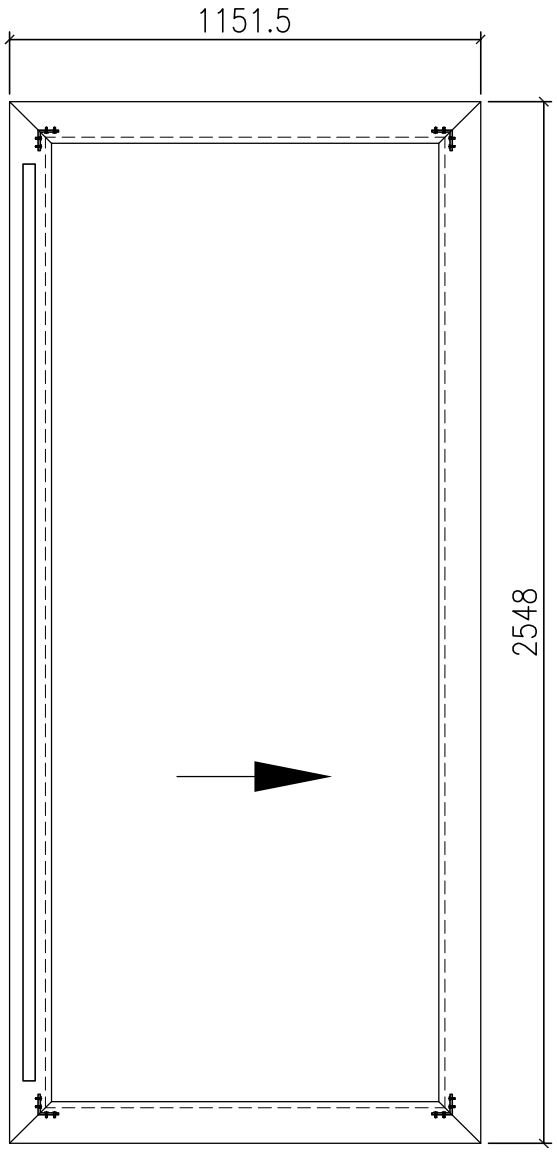

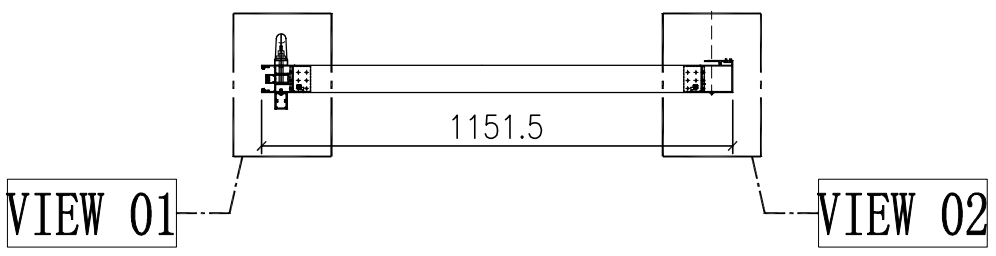

门玉款	宽度（mm）	高度（mm）	只/幅	撑长
SD.L	1151.5	2548	1	
大图版次		本图版	-	
		日期	23/01/09	

窗号	宽度（W）	高度（H）	数量	楼层
T1A-SD-C1	2261	2748	43	10F-60F
T1B-SD-B1	2261	2748	43	10F-60F
T2A-SD-C1	2261	2748	47	10F-65F
T2B-SD-B1	2261	2748	47	10F-65F
T3A-SD-C1	2261	2748	47	10F-65F
T3B-SD-B1	2261	2748	47	10F-65F
合计：			274	
图号	-			

名稱	趟門拆圖	制圖	Jack	2023-01-12	修改			
材料	-	復核			日期			
顏色	-	批准			圖號	A-SD-02-DS		

EG—DWG3

美特鋁質 有限公司
MIDI Aluminium Fabricator Ltd.

工程號	J858	地盤	將軍澳 康城11期

组装图看	A-SD-02-DS

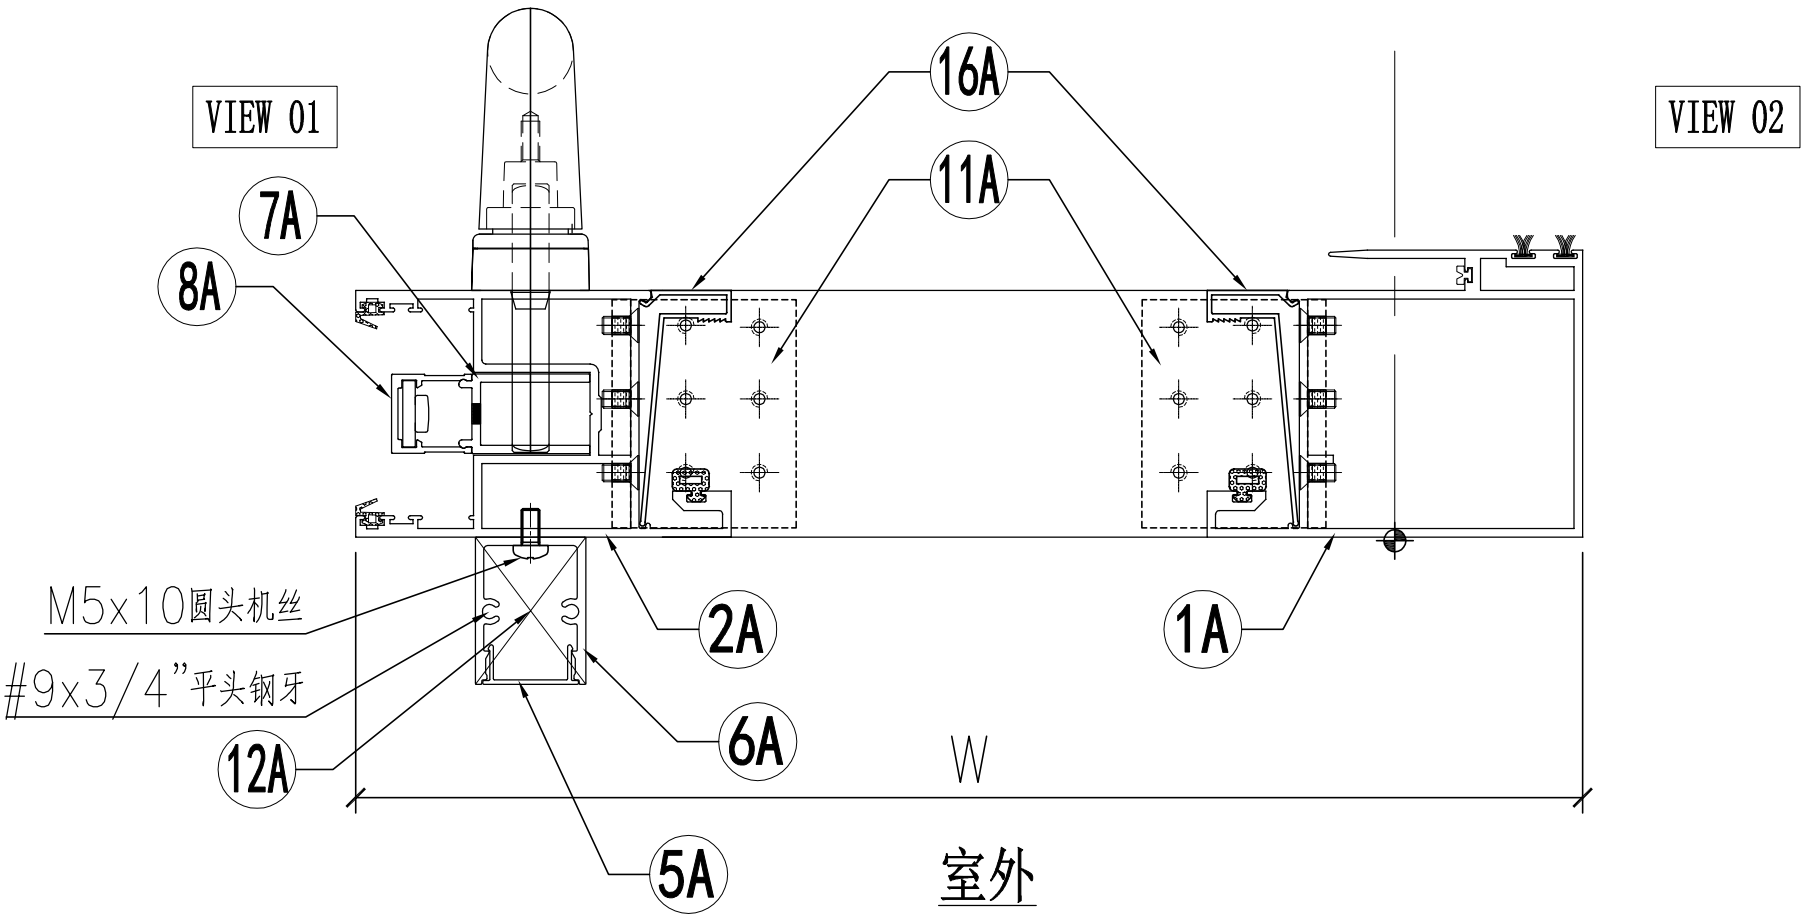

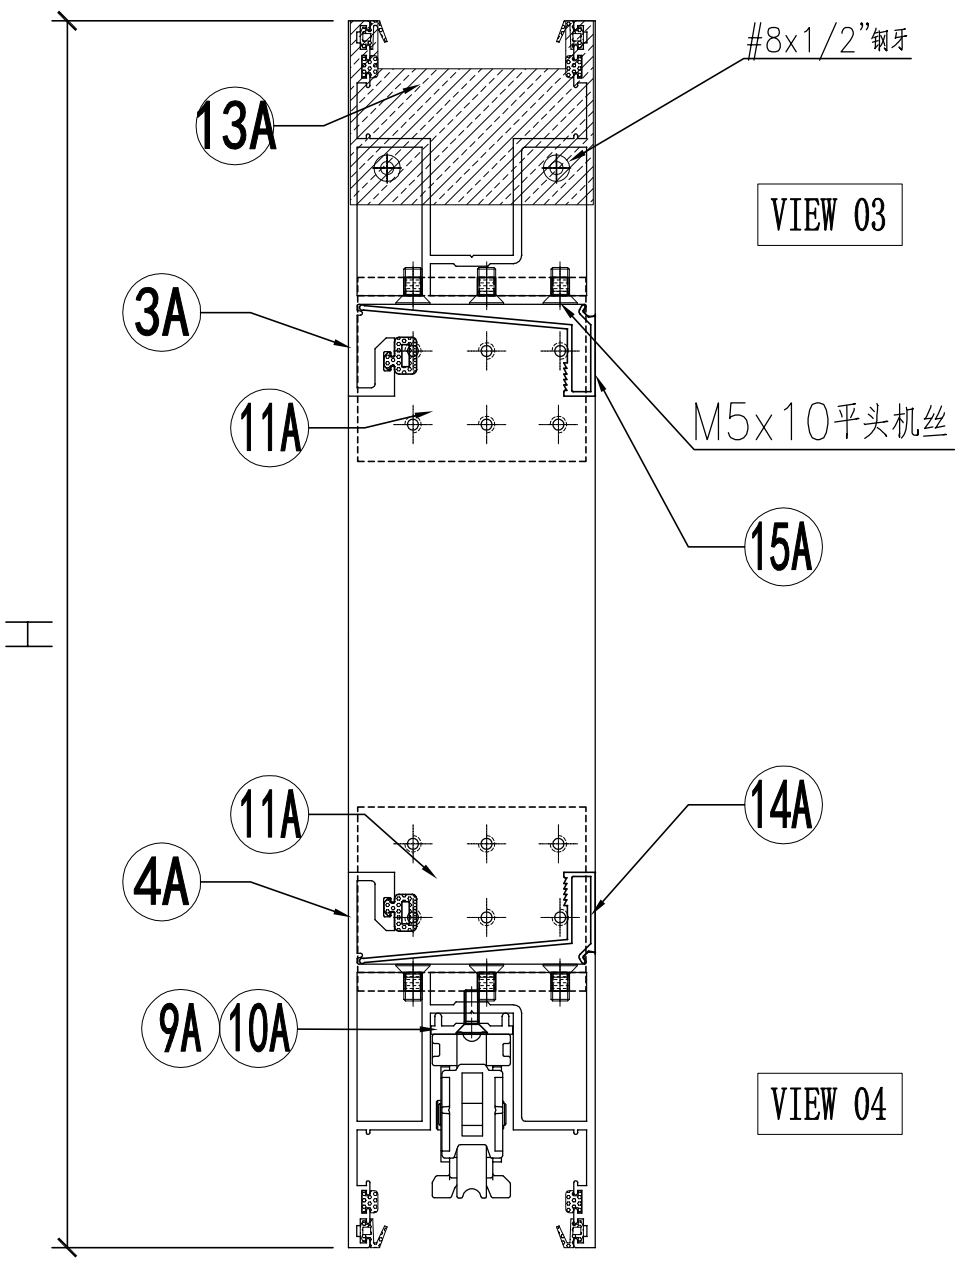

名稱	趟門拆圖	制圖	Jack	2023-01-09	修改			
材料	–	復核			日期			
顏色	–	批准			圖號	A-SD-02-DS(1)		

EG-DWG3

美特鋁質 有限公司
MIDI Aluminium Fabricator Ltd.

组装图看	A-SD-02-DS

工程號	J858	地盤	將軍澳 康城11期

序号	模号	名称	加工方式	长度	数量	加工图号	备注
1A	X86343	趟门玉企料	–	2548	1	X86343-SD01LA	–
2A	X86344	趟门玉企料	–	2548	1	X86344-SD01LA	–
3A	X86344	趟门玉顶横	–	1151.5	1	X86344-SD02LA	–
4A	X86344	趟门玉底横	–	1151.5	1	X86344-SD03LA	–
5A	X86324	趟门门扇拉手盖	–	2242	1	X86324-SD01A	–
6A	X86333	趟门门扇拉手	–	2242	1	X86333-SD01	–
7A	X86327	丝吉利亚锁垫槽(企)	–	150	4	X86327-SD01	–
8A	X86328	丝吉利亚锁垫槽(企)	–	150	4	X86328-SD01	–
9A	X86323	丝吉利亚锁垫槽(横)	–	250	1	X86323-SD01	–
10A	X86323	丝吉利亚锁垫槽(横)	–	150	1	X86323-SD02	–
11A	L00127	趟门玉角码	–	62	4	L00127-02	–
12A	–	拉手封口盖	–	–	2	J858-SD-AP03	–
13A	–	防盗限位盖	–	–	1	J858-SD-AP04	–
14A	X86346	趟门玉横玻璃扣线	–	947	1	X86346-SD01L	–
15A	X86346	趟门玉横玻璃扣线	–	947	1	X86346-SD02L	–
16A	X86346	趟门玉企玻璃扣线	–	2387	2	X86346-SD03C	–

名称	颜色	数量	备注
M5x10平头机丝	A4-70	48	门玉组框
M5x10圆头机丝	A4-70	8	拉手料
#8x1/2"平头钢牙	A4-70	2	防盗限位片
#9x3/4"平头钢牙	A4-70	4	拉手料封口片
胶条J852-SD-G01	–	2.6	–
胶条J852-SD-G02	–	15.2	–
毛条J852-SD-G07	–	5.2	–
胶条J858-SD-G01	–	7.6	–
胶粒718-SD-GU-01	–	4.8	横向

名稱	趟門拆圖	制圖	Jack	2023-01-12	修改			
材料	–	復核			日期			
顏色	–	批准			圖號	A-SD-02-DS(2)		

EG-DWG3

美特鋁質 有限公司
MIDI Aluminium Fabricator Ltd.

工程號	J858	地盤	將軍澳 康城11期

节点图看	A-SD-03-DS(1)
数据图看	A-SD-03-DS(2)

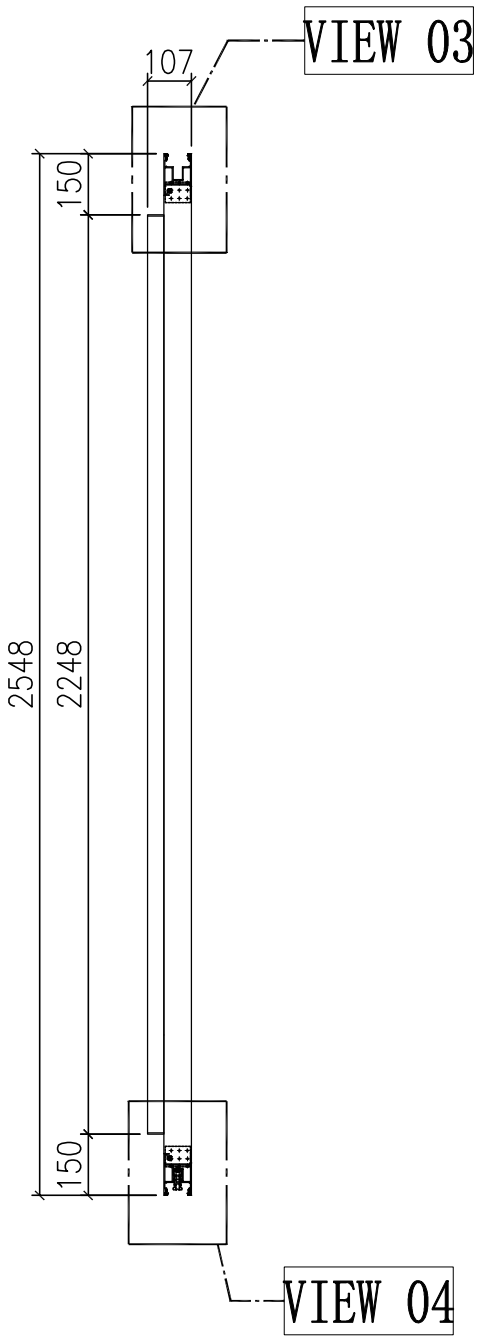

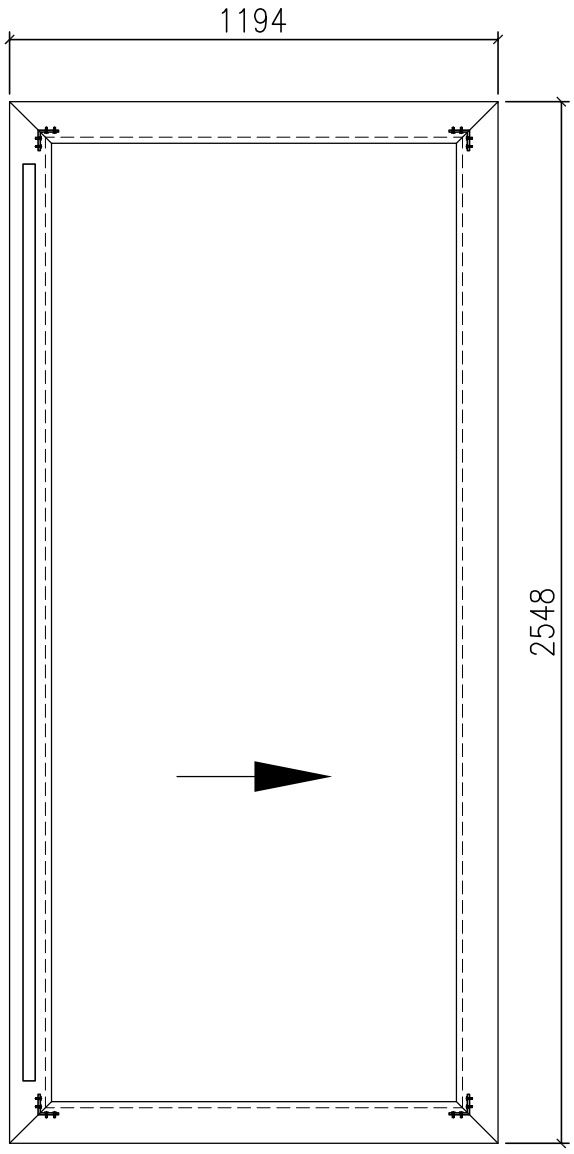

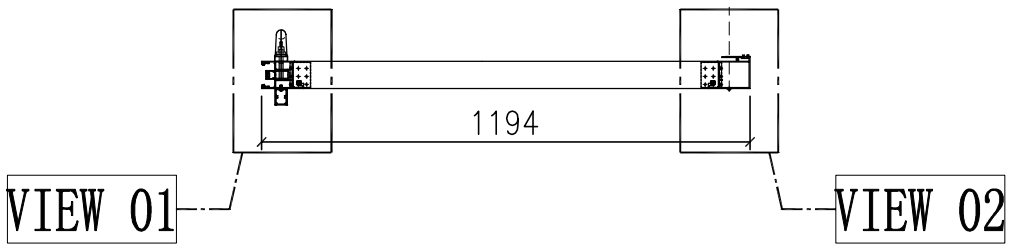

门玉款	宽度（mm）	高度（mm）	只/幅	撑长
SD.L	1194	2548	1	
大图版次		本图版	-	
		日期	23/01/09	

窗号	宽度（W）	高度（H）	数量	楼层
T1B-SD-D1	2346	2748	43	10F-60F
T2B-SD-D1	2346	2748	47	10F-65F
T3B-SD-D1	2346	2748	47	10F-65F
合计：			137	
图号	-			

名稱	趟門拆圖	制圖	Jack	2023-01-12	修改			
材料	-	復核			日期			
顏色	-	批准			圖號	A-SD-03-DS		

EG—DWG3

美特鋁質 有限公司
MIDI Aluminium Fabricator Ltd.

工程號	J858	地盤	將軍澳 康城11期

组装图看	A-SD-03-DS

VIEW 01

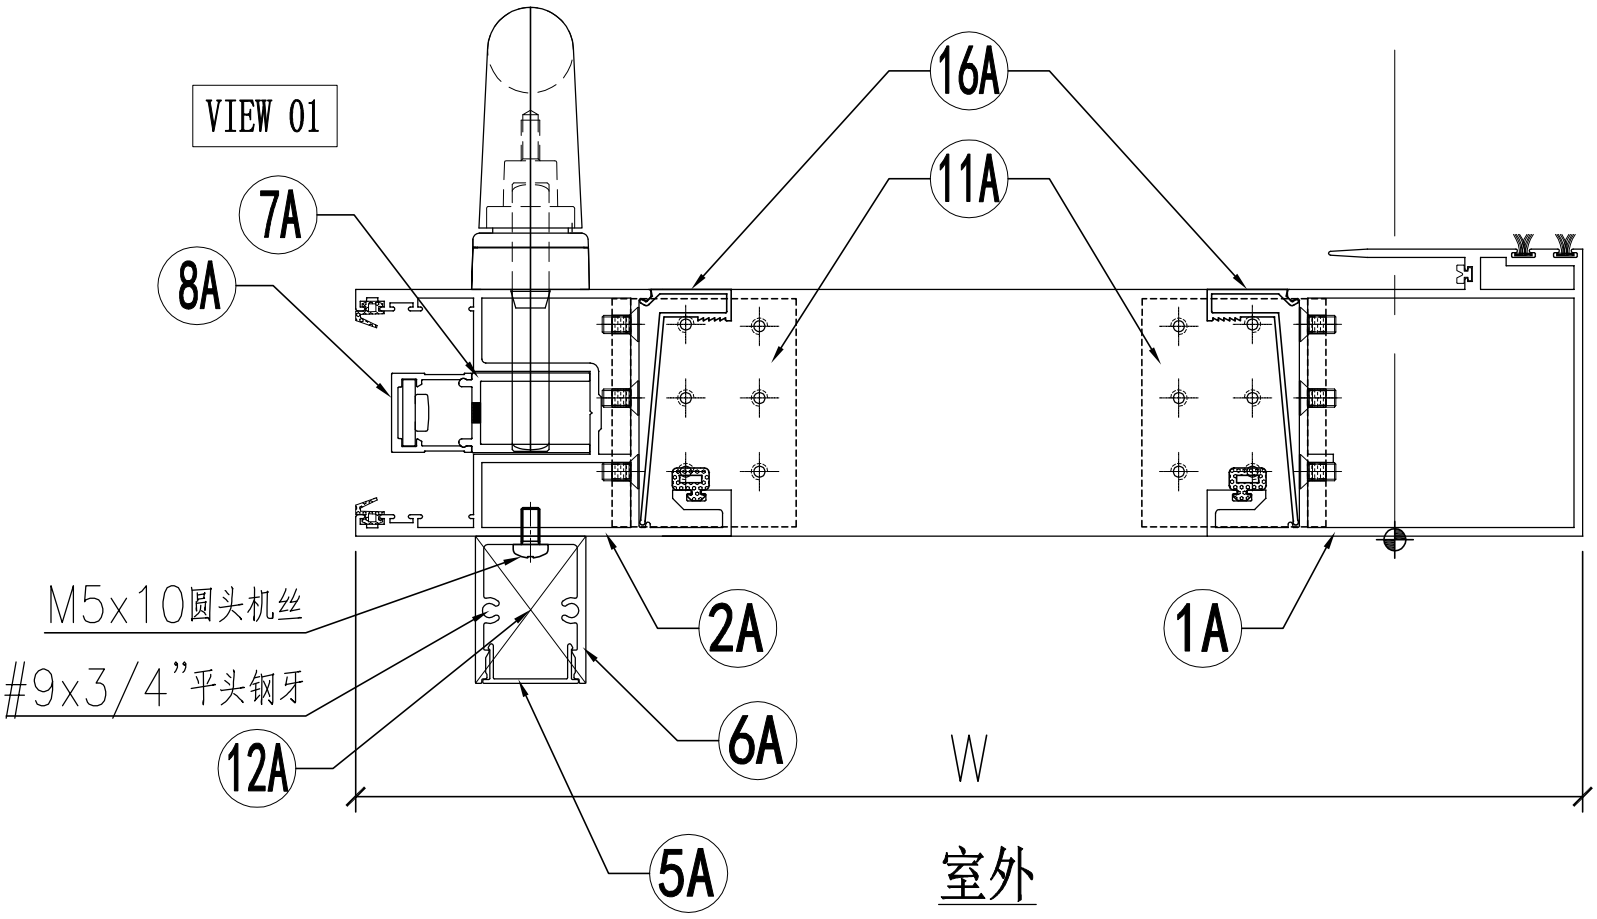

VIEW 02

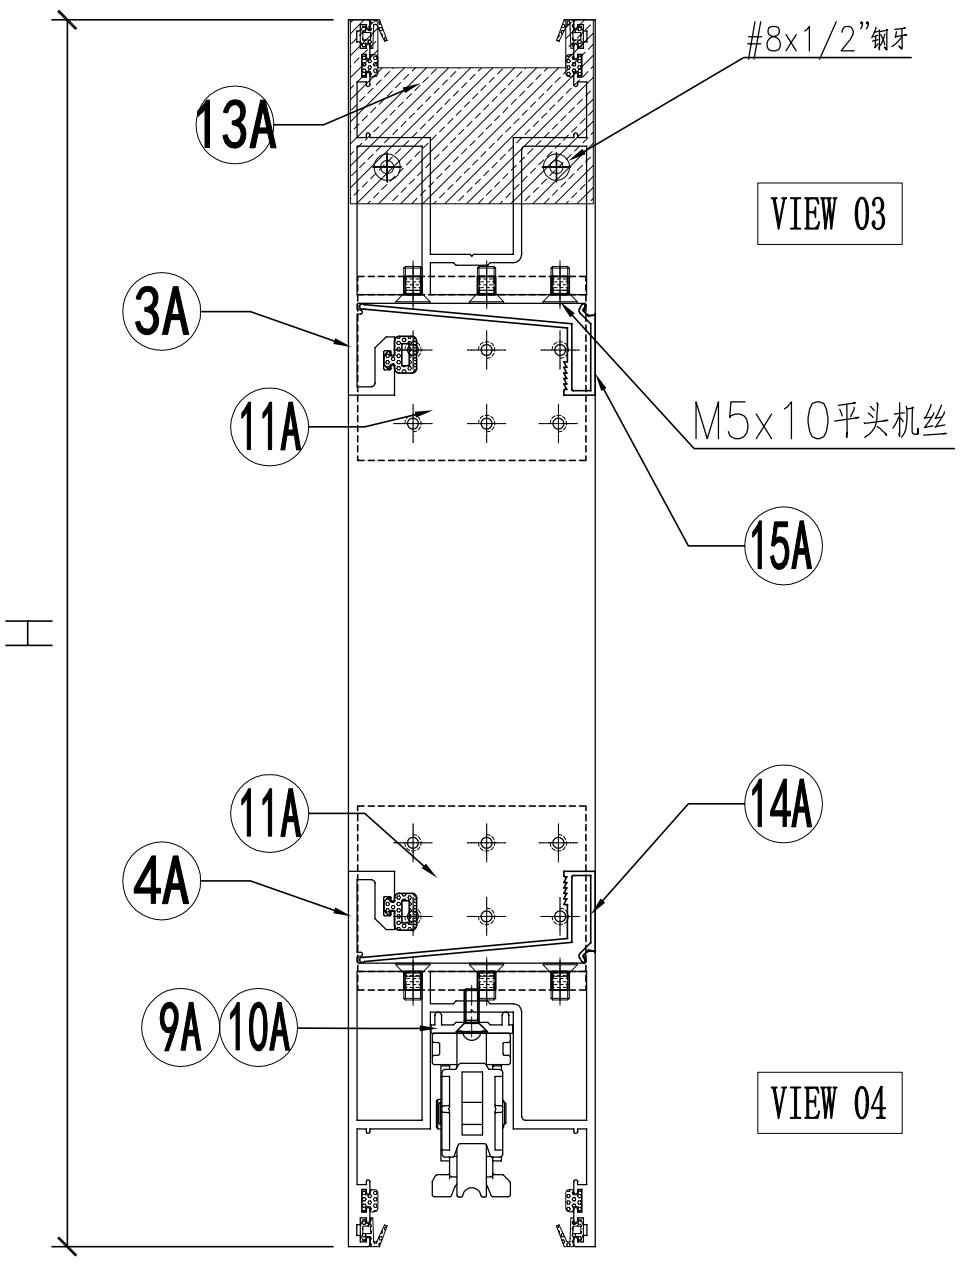

VIEW 03

VIEW 04

名稱	趟門拆圖	制圖	Jack	2023-01-09	修改			
材料	–	復核			日期			
顏色	–	批准			圖號	A-SD-03-DS(1)		

EG-DWG3

美特鋁質 有限公司
MIDI Aluminium Fabricator Ltd.

组装图看	A-SD-03-DS

工程號	J858	地盤	將軍澳 康城11期

序号	模号	名称	加工方式	长度	数量	加工图号	备注
1A	X86343	趟门玉企料	–	2548	1	X86343-SD01LA	–
2A	X86344	趟门玉企料	–	2548	1	X86344-SD01LA	–
3A	X86344	趟门玉顶横	–	1194	1	X86344-SD02LE	–
4A	X86344	趟门玉底横	–	1194	1	X86344-SD03LE	–
5A	X86324	趟门门扇拉手盖	–	2242	1	X86324-SD01A	–
6A	X86333	趟门门扇拉手	–	2242	1	X86333-SD01	–
7A	X86327	丝吉利亚锁垫槽(企)	–	150	4	X86327-SD01	–
8A	X86328	丝吉利亚锁垫槽(企)	–	150	4	X86328-SD01	–
9A	X86323	丝吉利亚锁垫槽(横)	–	250	1	X86323-SD01	–
10A	X86323	丝吉利亚锁垫槽(横)	–	150	1	X86323-SD02	–
11A	L00127	趟门玉角码	–	62	4	L00127-02	–
12A	–	拉手封口盖	–	–	2	J858-SD-AP03	–
13A	–	防盗限位盖	–	–	1	J858-SD-AP04	–
14A	X86346	趟门玉横玻璃扣线	–	989.5	1	X86346-SD01Q	–
15A	X86346	趟门玉横玻璃扣线	–	989.5	1	X86346-SD02Q	–
16A	X86346	趟门玉企玻璃扣线	–	2387	2	X86346-SD03C	–

名称	颜色	数量	备注
M5x10平头机丝	A4-70	48	门玉组框
M5x10圆头机丝	A4-70	8	拉手料
#8x1/2"平头钢牙	A4-70	2	防盗限位片
#9x3/4"平头钢牙	A4-70	4	拉手料封口片
胶条J852-SD-G01	–	2.6	–
胶条J852-SD-G02	–	15.2	–
毛条J852-SD-G07	–	5.2	–
胶条J858-SD-G01	–	7.6	–
胶粒718-SD-GU-01	–	4.8	横向

名稱	趟門拆圖	制圖	Jack	2023-01-12	修改			
材料	–	復核			日期			
顏色	–	批准			圖號	A-SD-03-DS(2)		

EG-DWG3

美特鋁質 有限公司
MIDI Aluminium Fabricator Ltd.

工程號	J858	地盤	將軍澳 康城11期

节点图看	A-SD-04-DS(1)
数据图看	A-SD-04-DS(2)

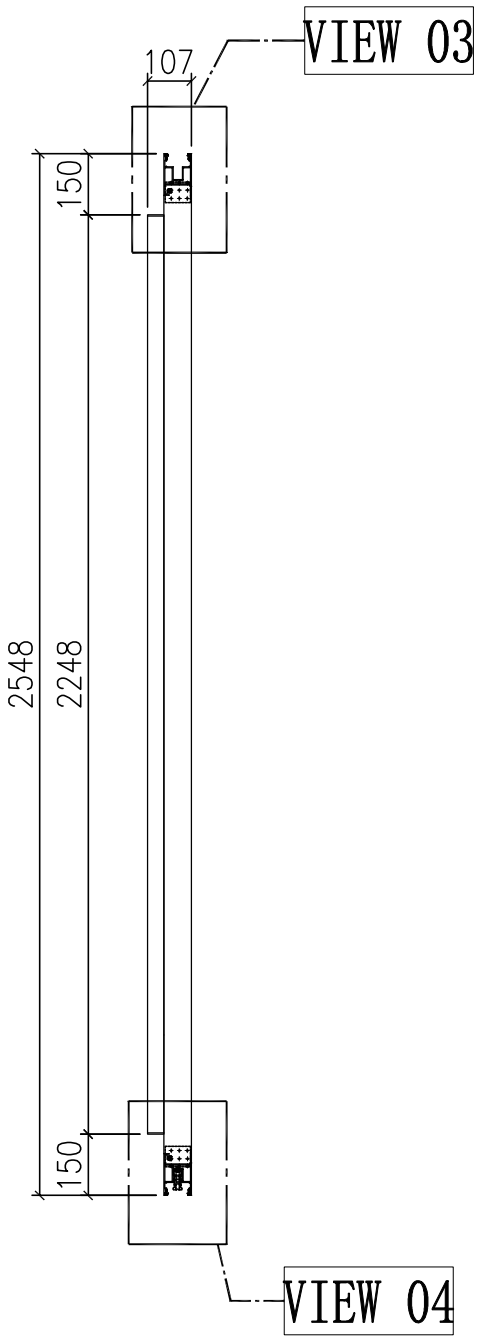

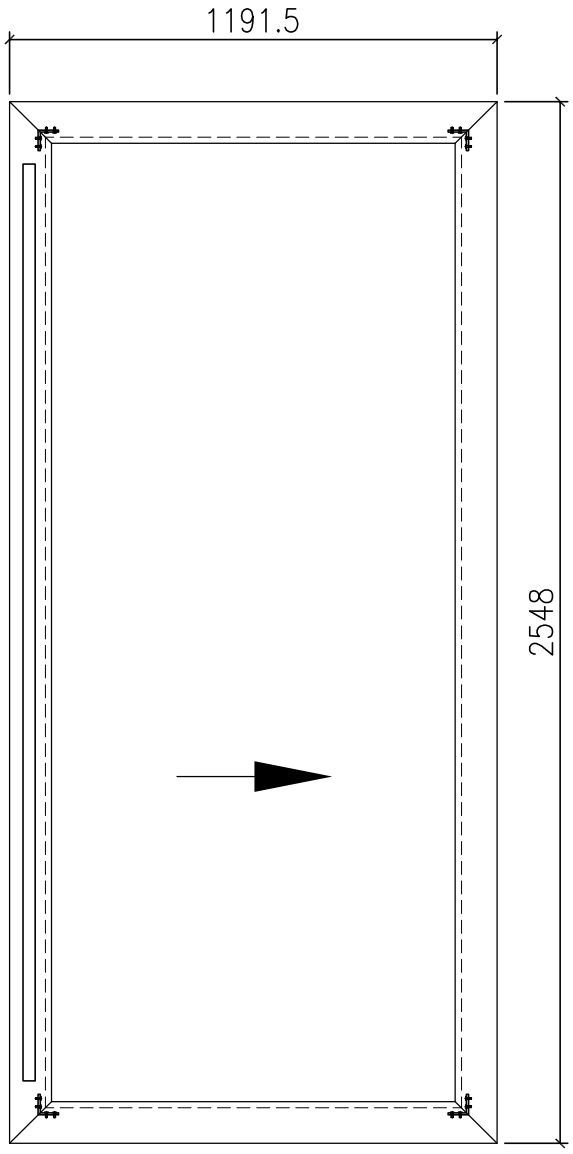

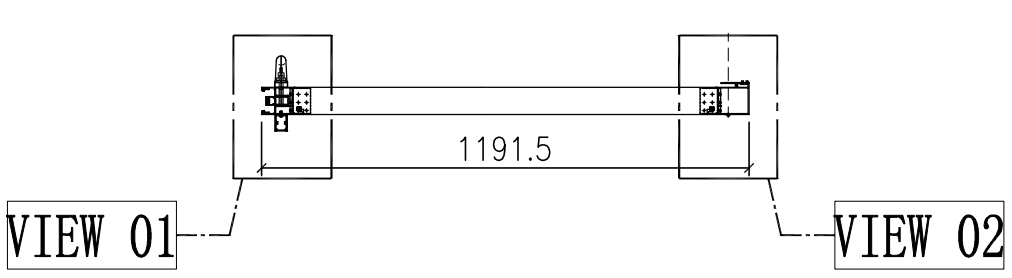

门玉款	宽度（mm）	高度（mm）	只/幅	撑长
SD.L	1191.5	2548	1	
大图版次		本图版	-	
		日期	23/01/09	

窗号	宽度（W）	高度（H）	数量	楼层
T1A-SD-G1	2341	2748	43	10F-60F
T1B-SD-E1	2341	2748	43	10F-60F
T2A-SD-E1	2341	2748	47	10F-65F
T2A-SD-G1	2341	2748	47	10F-65F
T2B-SD-E1	2341	2748	47	10F-65F
T3A-SD-E1	2341	2748	47	10F-65F
T3A-SD-G1	2341	2748	47	10F-65F
T3B-SD-E1	2341	2748	47	10F-65F
合计：			368	
图号	-			

名稱	趟門拆圖	制圖	Jack	2023-01-12	修改			
材料	-	復核			日期			
顏色	-	批准			圖號	A-SD-04-DS		

EG－DWG3

美特鋁質 有限公司
MIDI Aluminium Fabricator Ltd.

组装图看	A-SD-04-DS

工程號	J858	地盤	將軍澳 康城11期

VIEW 01

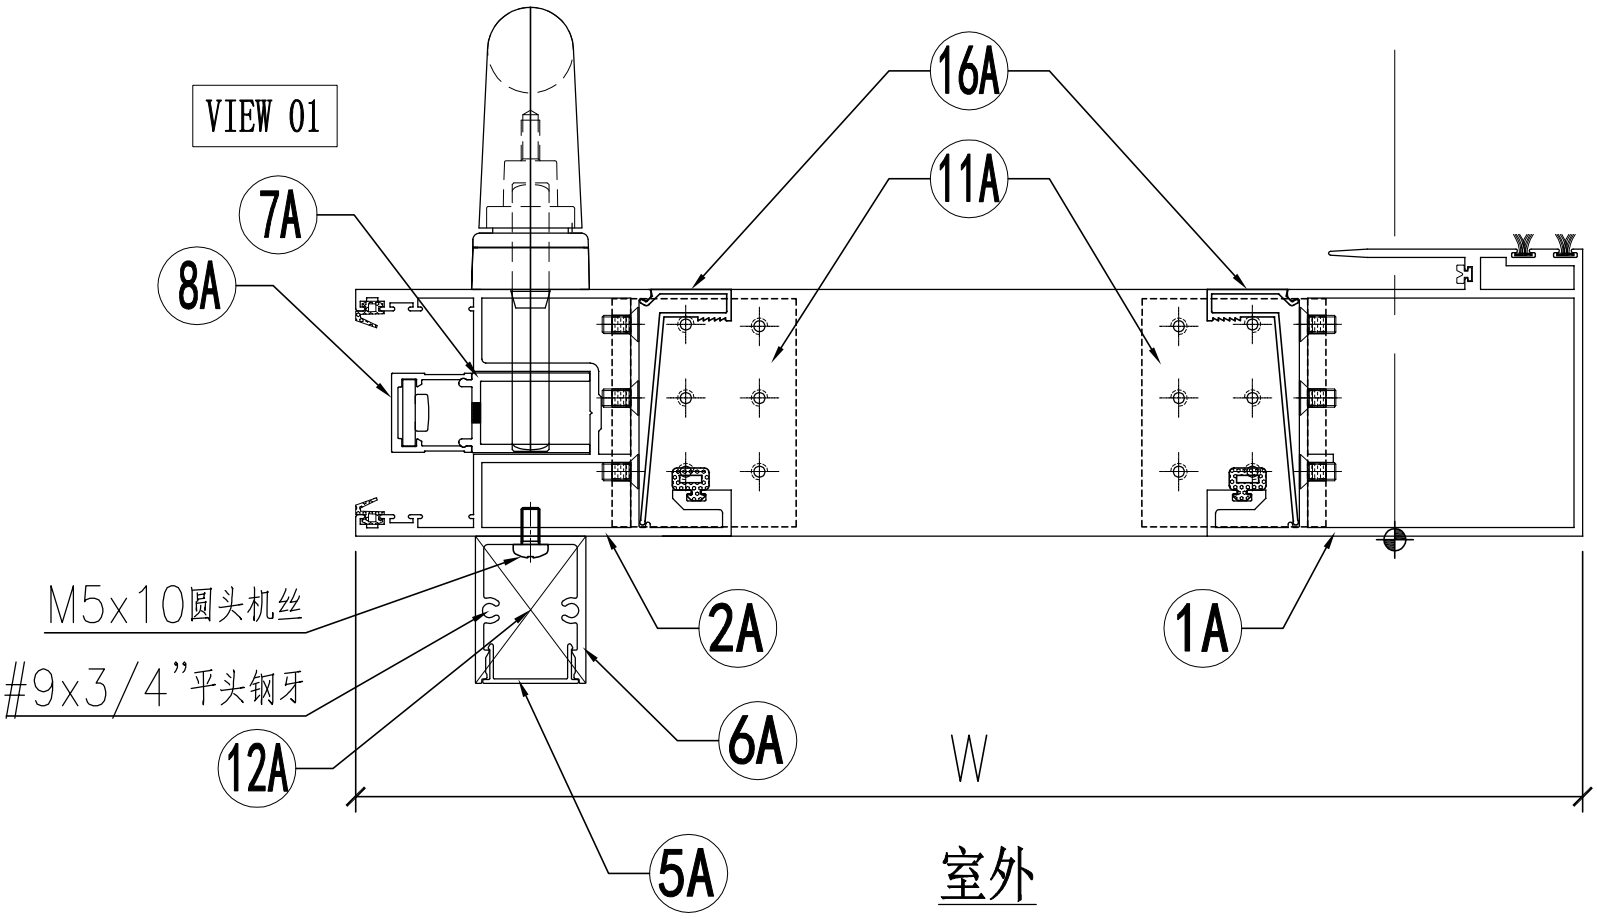

VIEW 02

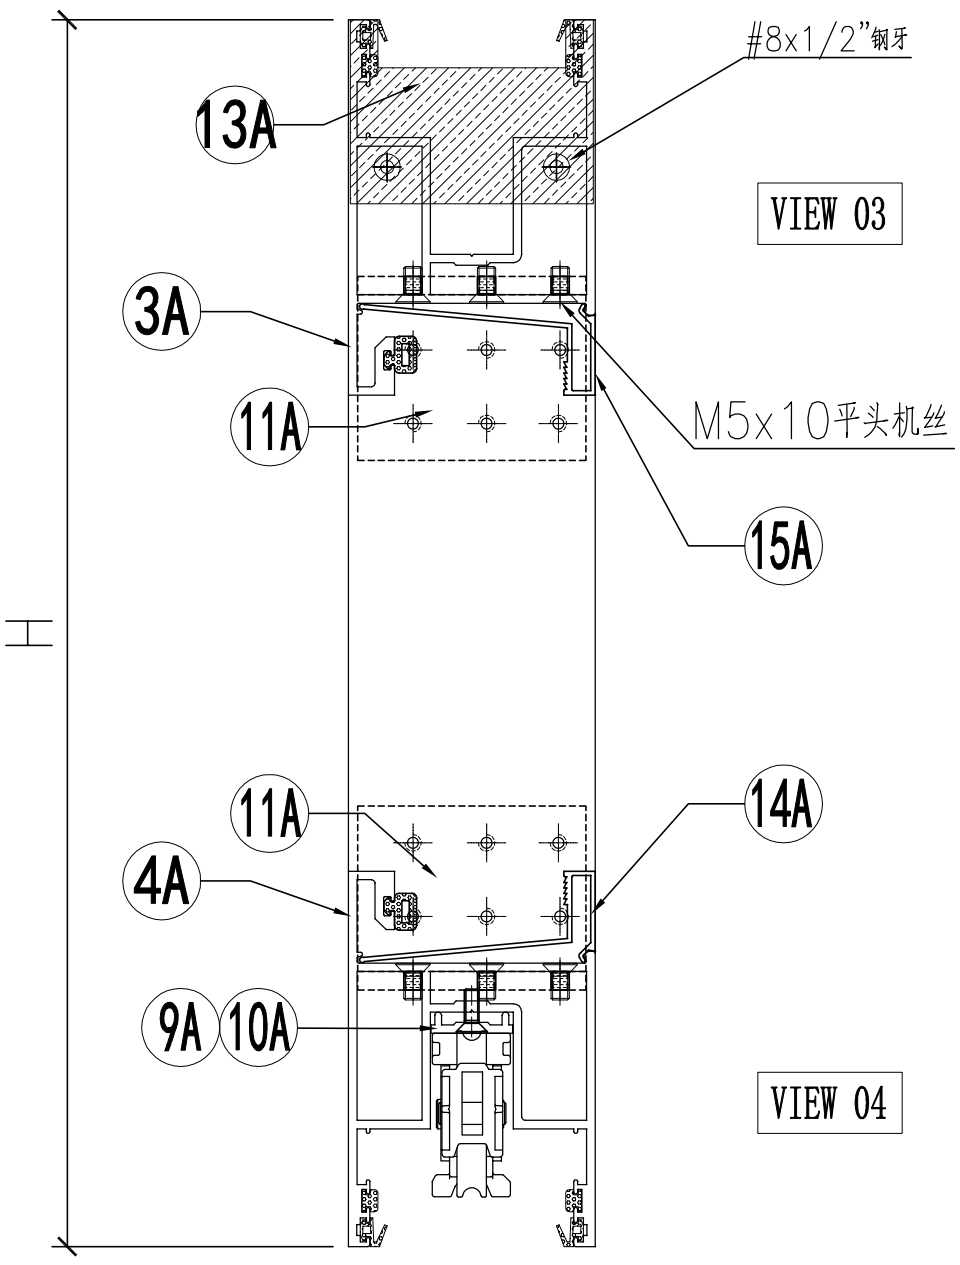

名稱	趟門拆圖	制圖	Jack	2023-01-09	修改			
材料	–	復核			日期			
顏色	–	批准			圖號	A-SD-04-DS(1)		

EG-DWG3

美特鋁質 有限公司
MIDI Aluminium Fabricator Ltd.

组装图看	A-SD-04-DS

工程號	J858	地盤	將軍澳 康城11期

序号	模号	名称	加工方式	长度	数量	加工图号	备注
1A	X86343	趟门玉企料	–	2548	1	X86343-SD01LA	–
2A	X86344	趟门玉企料	–	2548	1	X86344-SD01LA	–
3A	X86344	趟门玉顶横	–	1191.5	1	X86344-SD02LD	–
4A	X86344	趟门玉底横	–	1191.5	1	X86344-SD03LD	–
5A	X86324	趟门门扇拉手盖	–	2242	1	X86324-SD01A	–
6A	X86333	趟门门扇拉手	–	2242	1	X86333-SD01	–
7A	X86327	丝吉利亚锁垫槽(企)	–	150	4	X86327-SD01	–
8A	X86328	丝吉利亚锁垫槽(企)	–	150	4	X86328-SD01	–
9A	X86323	丝吉利亚锁垫槽(横)	–	250	1	X86323-SD01	–
10A	X86323	丝吉利亚锁垫槽(横)	–	150	1	X86323-SD02	–
11A	L00127	趟门玉角码	–	62	4	L00127-02	–
12A	–	拉手封口盖	–	–	2	J858-SD-AP03	–
13A	–	防盗限位盖	–	–	1	J858-SD-AP04	–
14A	X86346	趟门玉横玻璃扣线	–	987	1	X86346-SD01P	–
15A	X86346	趟门玉横玻璃扣线	–	987	1	X86346-SD02P	–
16A	X86346	趟门玉企玻璃扣线	–	2387	2	X86346-SD03C	–

名称	颜色	数量	备注
M5x10平头机丝	A4-70	48	门玉组框
M5x10圆头机丝	A4-70	8	拉手料
#8x1/2"平头钢牙	A4-70	2	防盗限位片
#9x3/4"平头钢牙	A4-70	4	拉手料封口片
胶条J852-SD-G01	–	2.6	–
胶条J852-SD-G02	–	15.2	–
毛条J852-SD-G07	–	5.2	–
胶条J858-SD-G01	–	7.6	–
胶粒718-SD-GU-01	–	4.8	横向

名稱	趟門拆圖	制圖	Jack	2023-01-12	修改			
材料	–	復核			日期			
顏色	–	批准			圖號	A-SD-04-DS(2)		

EG-DWG3

美特鋁質 有限公司
MIDI Aluminium Fabricator Ltd.

工程號	J858	地盤	將軍澳 康城11期

节点图看	A-SD-04a-DS(1)
数据图看	A-SD-04a-DS(2)

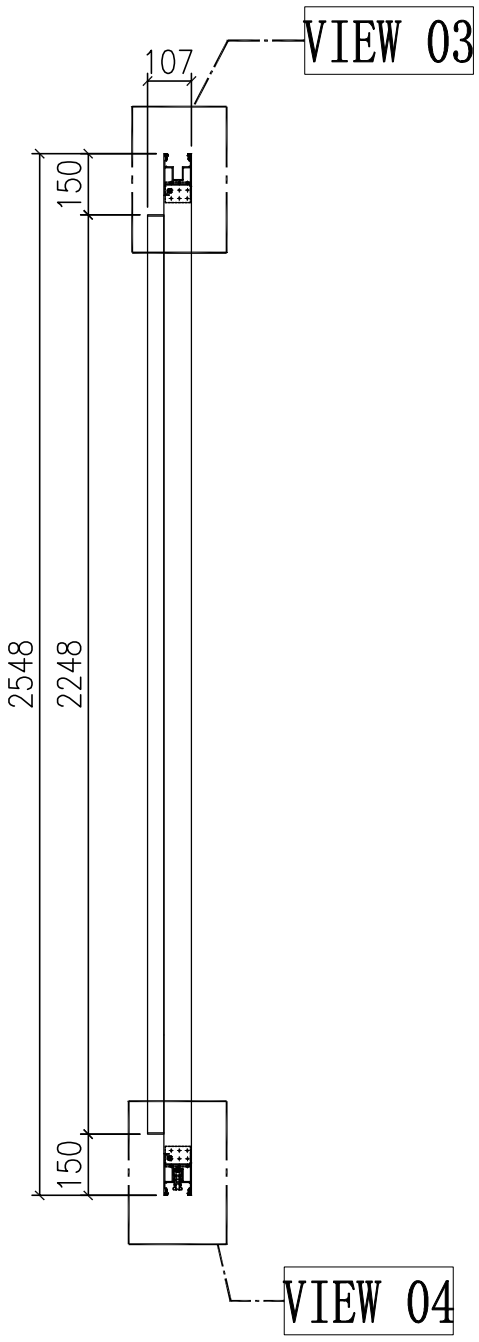

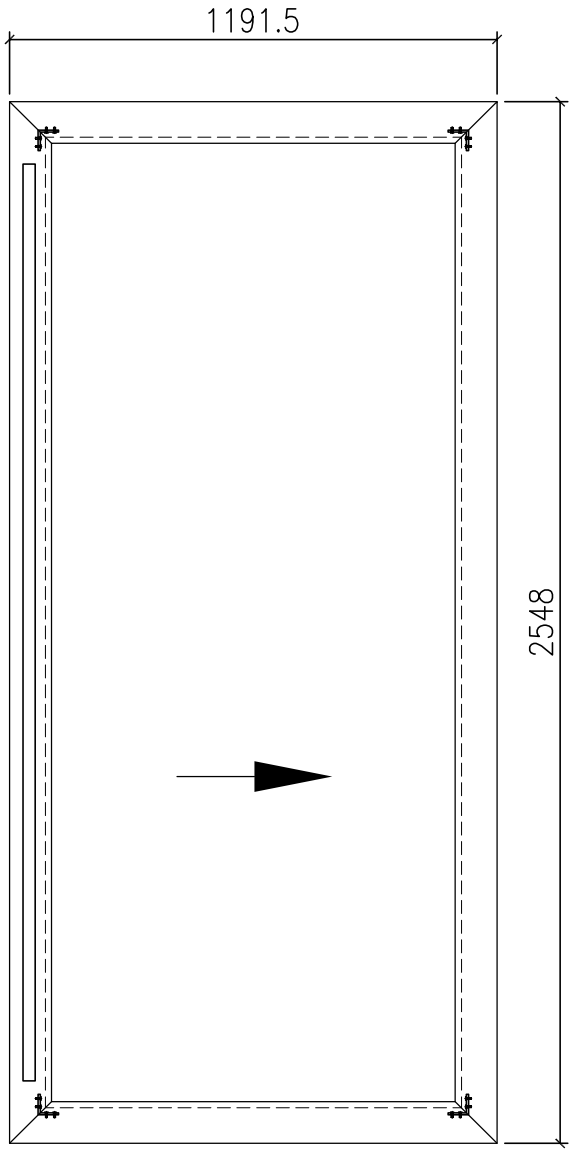

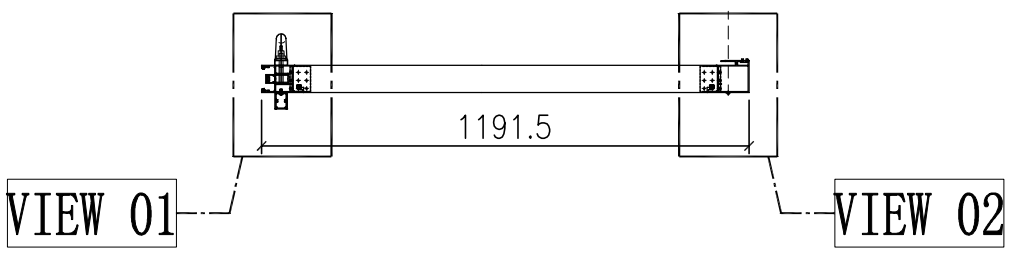

门玉款	宽度（mm）	高度（mm）	只/幅	撑长
SD.L	1191.5	2548	1	
大图版次		本图版	-	
		日期	23/01/09	

窗号	宽度（W）	高度（H）	数量	楼层
T1B-SD-A1	2341	2748	43	10F-60F
T2B-SD-A1	2341	2748	47	10F-65F
T3B-SD-A1	2341	2748	47	10F-65F
合计：			137	
图号	-			

名稱	趟門拆圖	制圖	Jack	2023-01-12	修改			
材料	-	復核			日期			
顏色	-	批准			圖號	A-SD-04a-DS		

EG—DWG3

美特鋁質 有限公司
MIDI Aluminium Fabricator Ltd.

工程號	J858	地盤	將軍澳 康城11期

组装图看	A-SD-04a-DS

VIEW 01

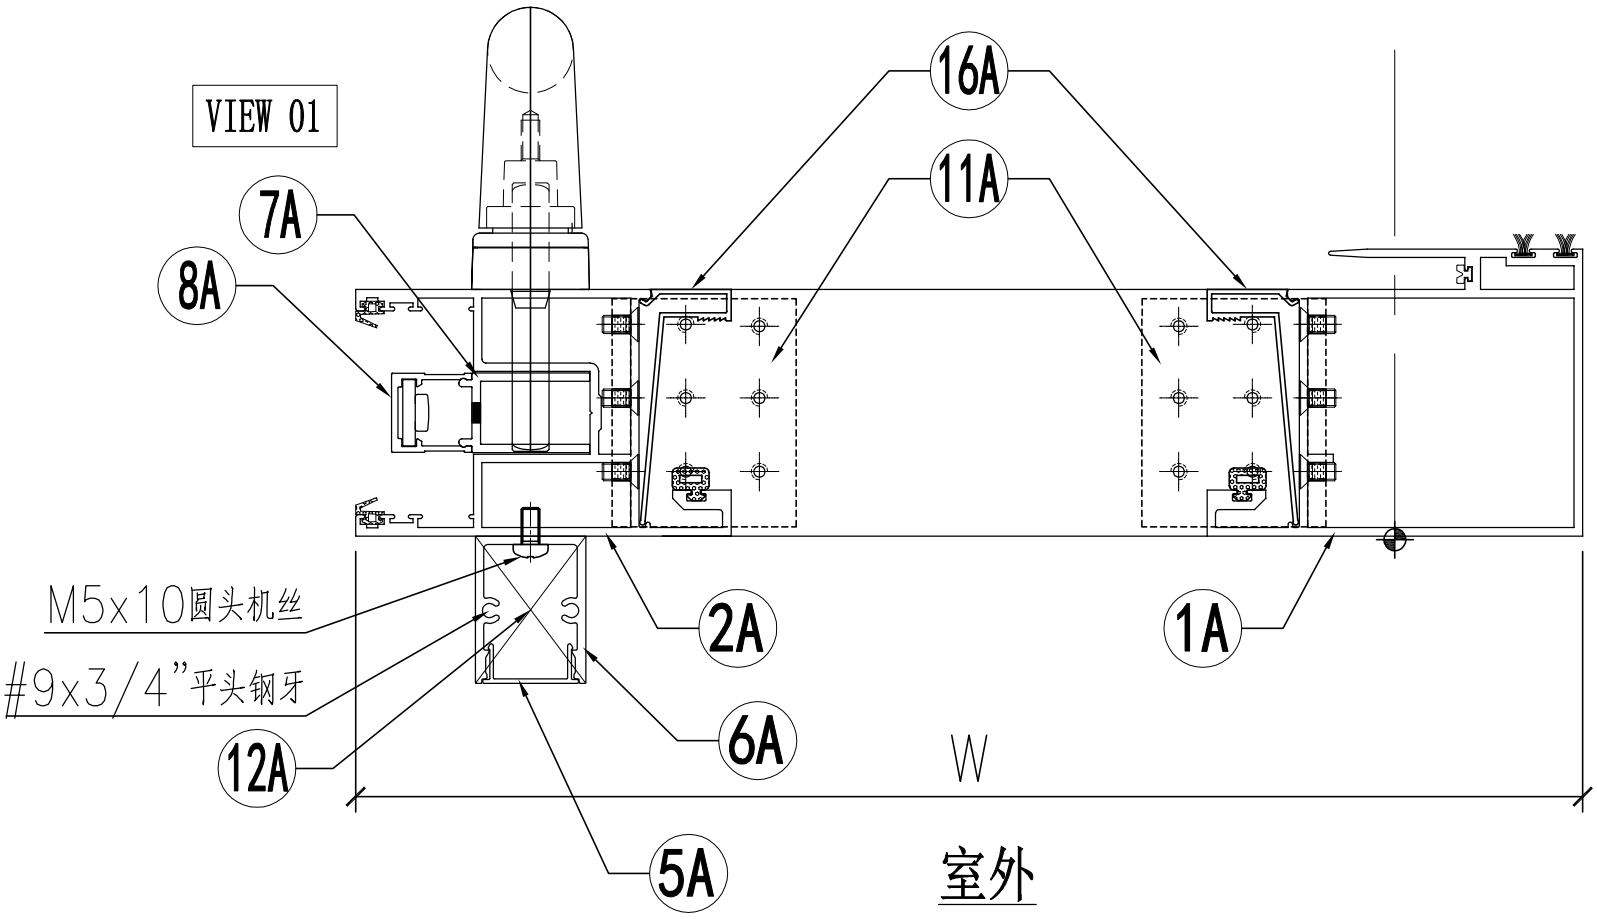

VIEW 02

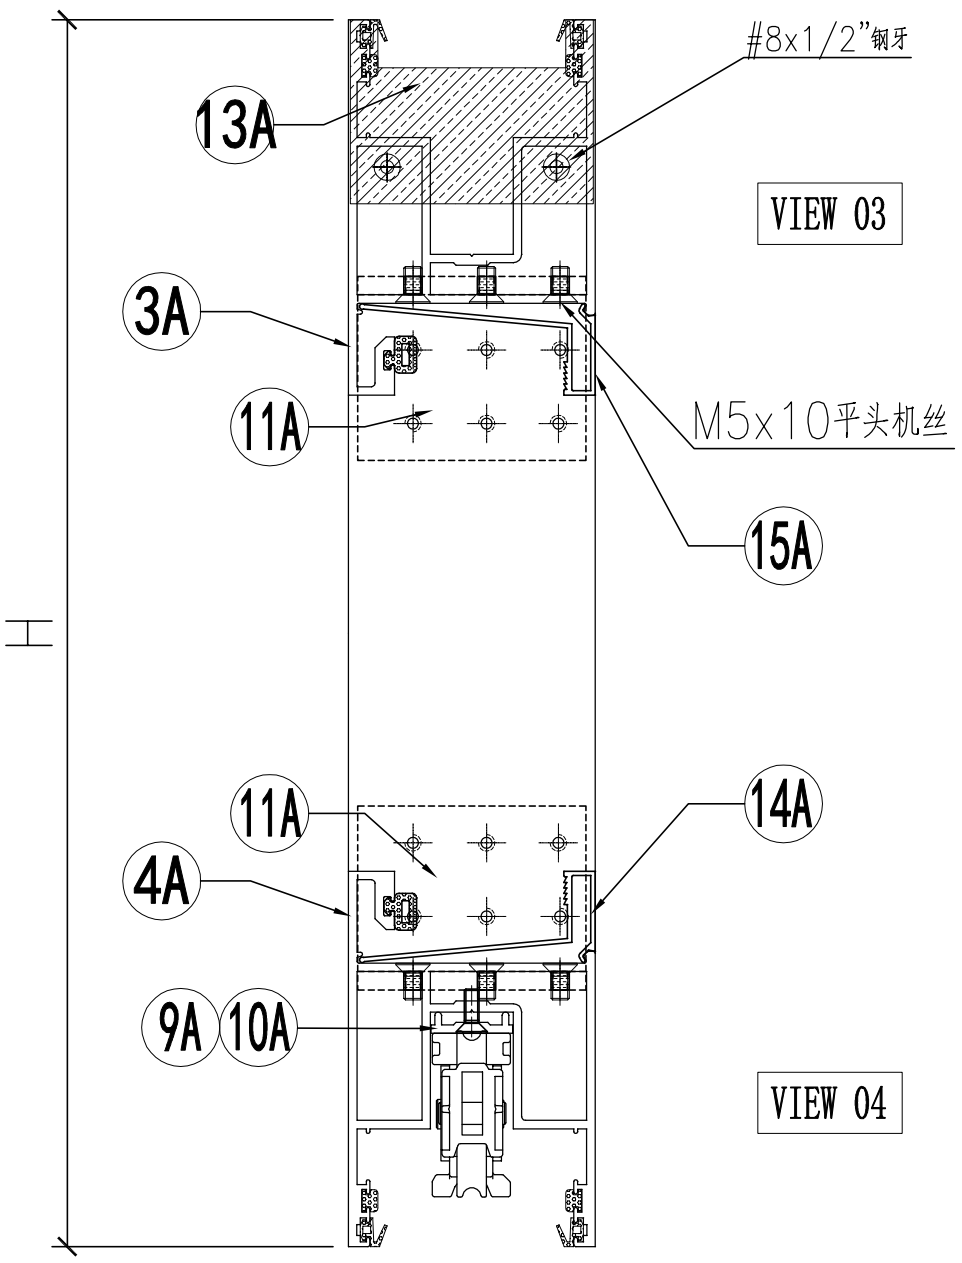

名稱	趟門拆圖	制圖	Jack	2023-01-09	修改			
材料	–	復核			日期			
顏色	–	批准			圖號	A-SD-04a-DS(1)		

EG-DWG3

美特鋁質 有限公司
MIDI Aluminium Fabricator Ltd.

组装图看	A-SD-04a-DS

工程號	J858	地盤	將軍澳 康城11期

序号	模号	名称	加工方式	长度	数量	加工图号	备注
1A	X86343	趟门玉企料	–	2548	1	X86343-SD01LA	–
2A	X86344	趟门玉企料	–	2548	1	X86344-SD01LA	–
3A	X86344	趟门玉顶横	–	1191.5	1	X86344-SD02LD	–
4A	X86344	趟门玉底横	–	1191.5	1	X86344-SD03LD	–
5A	X86324	趟门门扇拉手盖	–	2242	1	X86324-SD01A	–
6A	X86333	趟门门扇拉手	–	2242	1	X86333-SD01	–
7A	X86327	丝吉利亚锁垫槽(企)	–	150	4	X86327-SD01	–
8A	X86328	丝吉利亚锁垫槽(企)	–	150	4	X86328-SD01	–
9A	X86323	丝吉利亚锁垫槽(横)	–	250	1	X86323-SD01	–
10A	X86323	丝吉利亚锁垫槽(横)	–	150	1	X86323-SD02	–
11A	L00127	趟门玉角码	–	62	4	L00127-02	–
12A	–	拉手封口盖	–	–	2	J858-SD-AP03	–
13A	–	防盗限位盖	–	–	1	J858-SD-AP04	–
14A	X86346	趟门玉横玻璃扣线	–	987	1	X86346-SD01P	–
15A	X86346	趟门玉横玻璃扣线	–	987	1	X86346-SD02P	–
16A	X86346	趟门玉企玻璃扣线	–	2387	2	X86346-SD03C	–

名称	颜色	数量	备注
M5x10平头机丝	A4-70	48	门玉组框
M5x10圆头机丝	A4-70	8	拉手料
#8x1/2"平头钢牙	A4-70	2	防盗限位片
#9x3/4"平头钢牙	A4-70	4	拉手料封口片
胶条J852-SD-G01	–	2.6	–
胶条J852-SD-G02	–	15.2	–
毛条J852-SD-G07	–	5.2	–
胶条J858-SD-G01	–	7.6	–
胶粒718-SD-GU-01	–	4.8	横向

名稱	趟門拆圖	制圖	Jack	2023-01-12	修改			
材料	–	復核			日期			
顏色	–	批准			圖號	A-SD-04a-DS(2)		

EG-DWG3

美特鋁質 有限公司
MIDI Aluminium Fabricator Ltd.

工程號	J858	地盤	將軍澳 康城11期

节点图看	A-SD-05-DS(1)
数据图看	A-SD-05-DS(2)

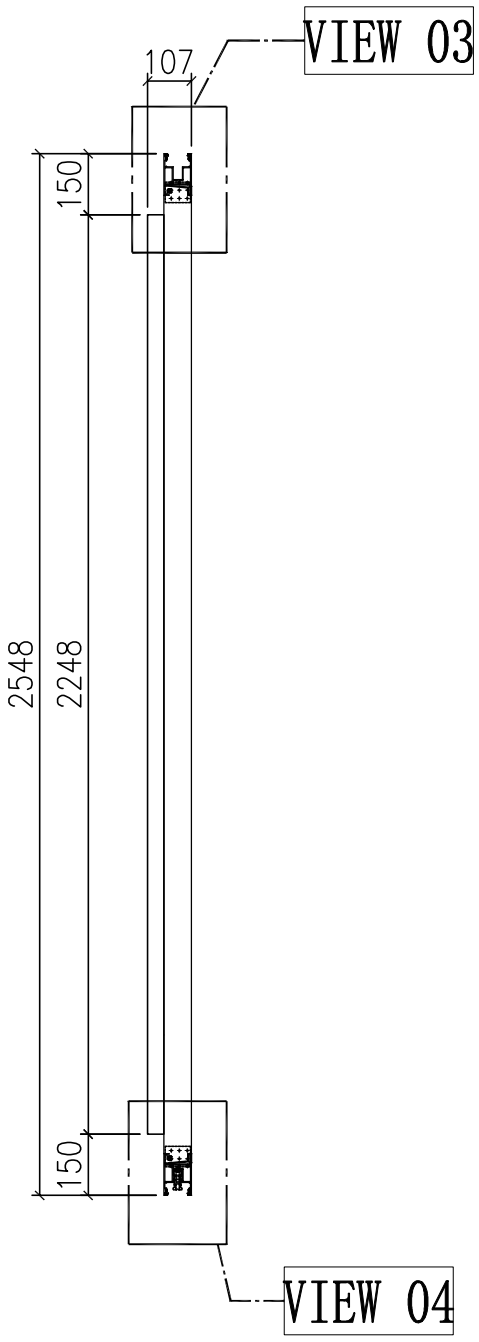

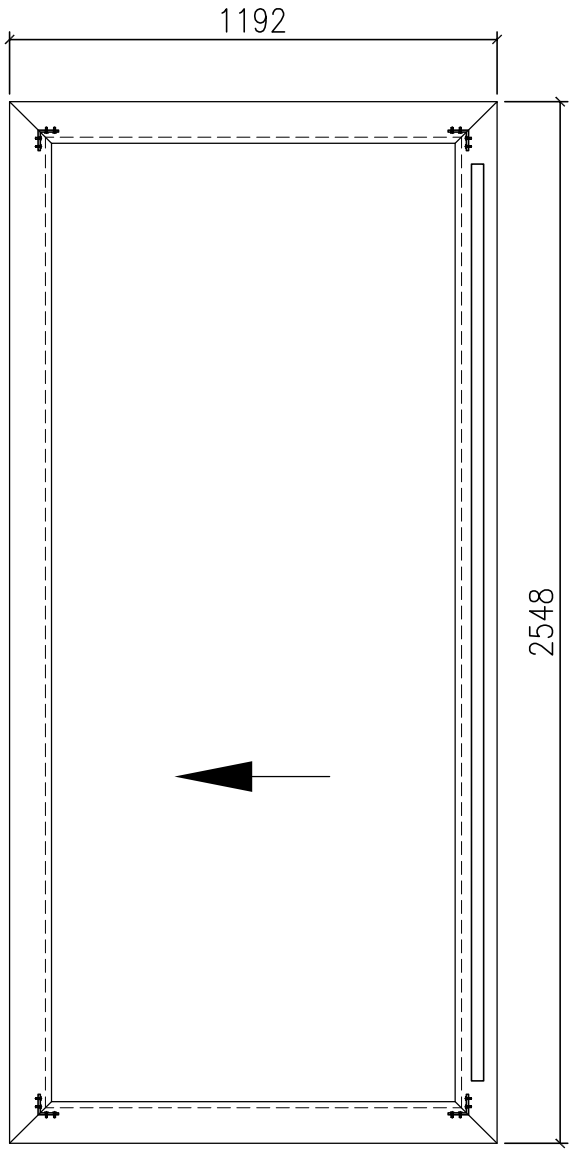

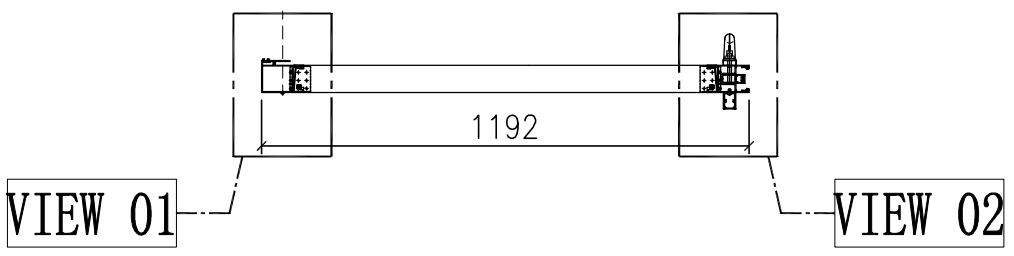

窗号	宽度（W）	高度（H）	数量	楼层
T1A-SD-F1	2341	2748	43	10F-60F
T1B-SD-F1	2341	2748	43	10F-60F
T2A-SD-D1	2341	2748	47	10F-65F
T2A-SD-F1	2341	2748	47	10F-65F
T2B-SD-F1	2341	2748	47	10F-65F
T3A-SD-D1	2341	2748	47	10F-65F
T3A-SD-F1	2341	2748	47	10F-65F
T3B-SD-F1	2341	2748	47	10F-65F
合计：			368	
图号	-			

门玉款	宽度（mm）	高度（mm）	只/幅	撐长
SD.L	1191.5	2548	1	
大图版次		本图版	-	
		日期	23/01/09	

名稱	趟門拆圖	制圖	Jack	2023-01-12	修改			
材料	-	復核			日期			
顏色	-	批准			圖號	A-SD-05-DS		

EG－DWG3

美特鋁質 有限公司
MIDI Aluminium Fabricator Ltd.

工程號	J858	地盤	將軍澳 康城11期

组装图看	A-SD-05-DS

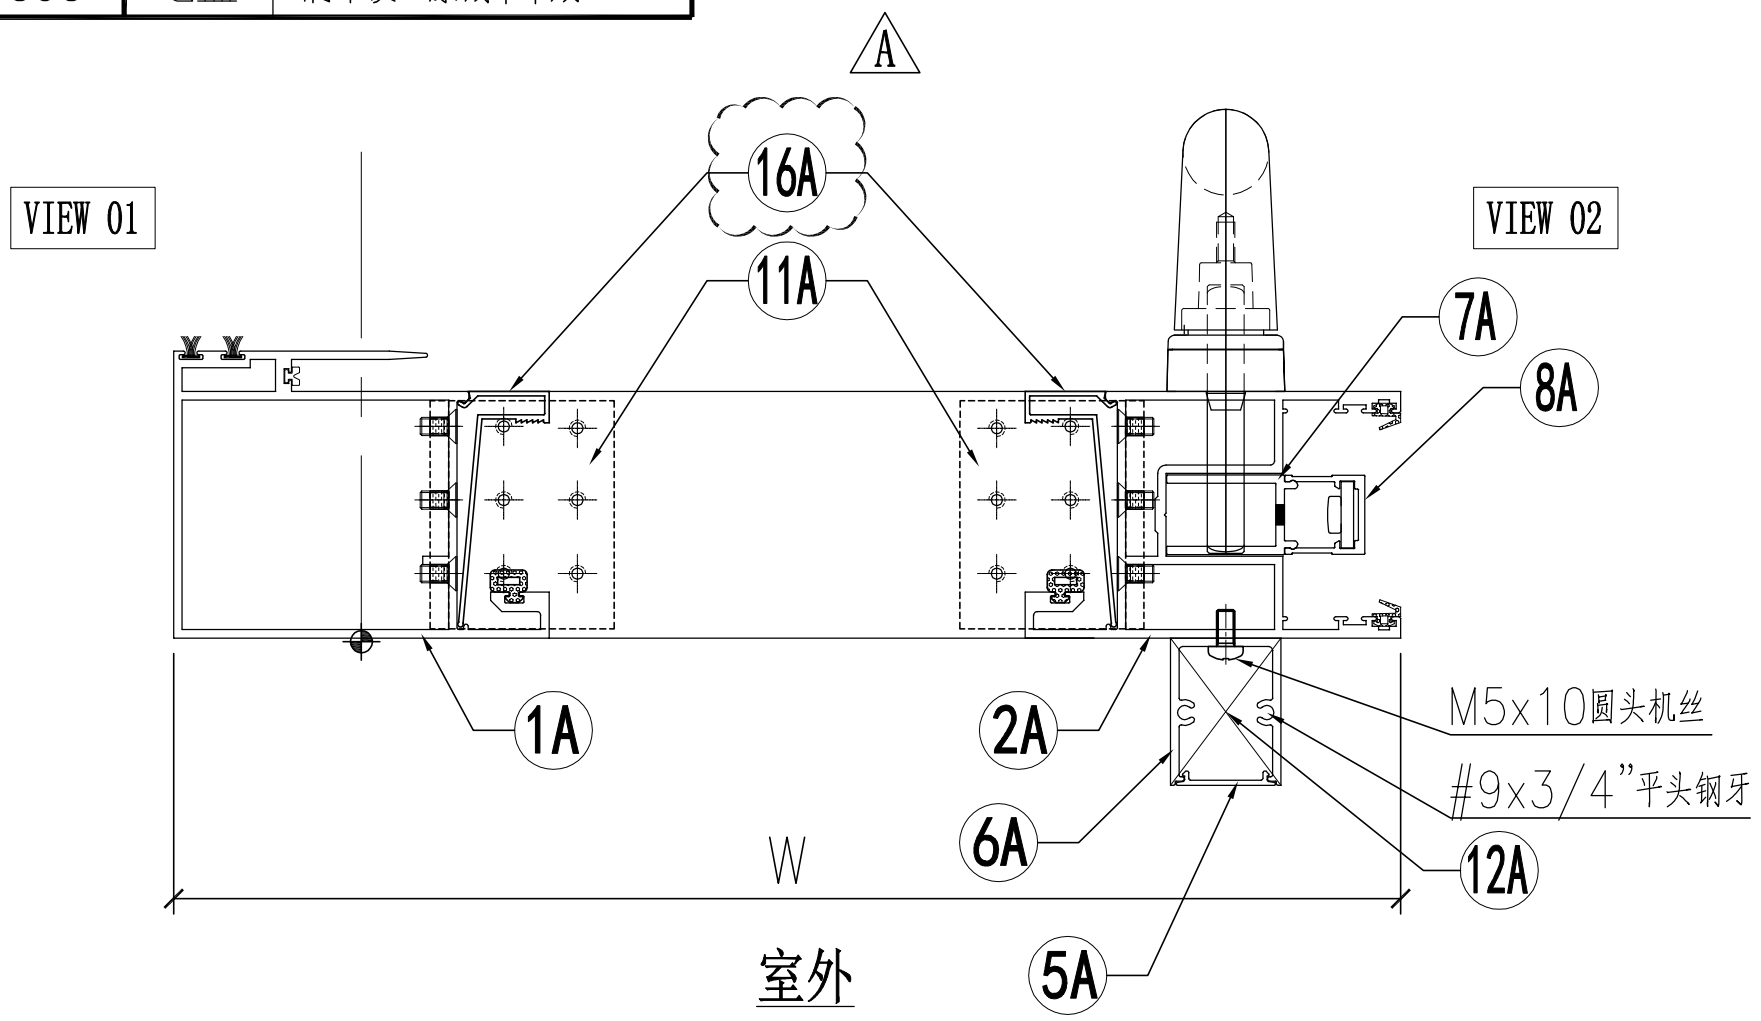

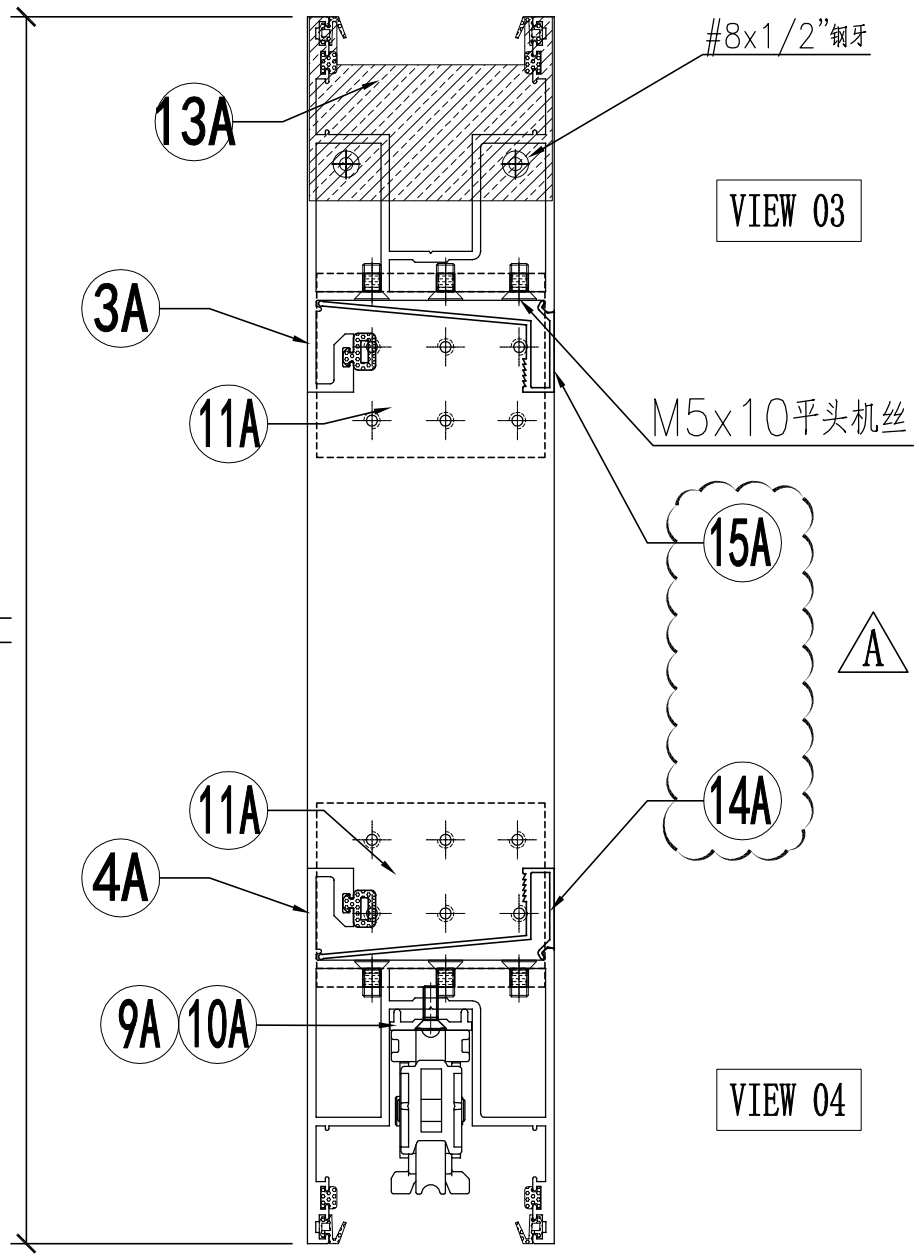

名稱	趟門拆圖	制圖	XXX	2023-01-09	修改	A		
材料	–	復核			日期	20230206		
顏色	–	批准			圖號	A-SD-05-DS(1)		

EG-DWG3

美特鋁質 有限公司
MIDI Aluminium Fabricator Ltd.

工程號	J858	地盤	將軍澳 康城11期

组装图看	A-SD-05-DS

序号	模号	名称	加工方式	长度	数量	加工图号	备注
1A	X86343	趟门玉企料	–	2548	1	X86343-SD01RA	–
2A	X86344	趟门玉企料	–	2548	1	X86344-SD01RA	–
3A	X86344	趟门玉顶横	–	1191.5	1	X86344-SD02RD	–
4A	X86344	趟门玉底横	–	1191.5	1	X86344-SD03RD	–
5A	X86324	趟门门扇拉手盖	–	2242	1	X86324-SD01A	–
6A	X86333	趟门门扇拉手	–	2242	1	X86333-SD01	–
7A	X86327	丝吉利亚锁垫槽(企)	–	150	4	X86327-SD01	–
8A	X86328	丝吉利亚锁垫槽(企)	–	150	4	X86328-SD01	–
9A	X86323	丝吉利亚锁垫槽(横)	直口	250	1	X86323-SD01	–
10A	X86323	丝吉利亚锁垫槽(横)	直口	150	1	X86323-SD02	–
11A	L00127	趟门玉角码	–	62	4	L00127-02	–
12A	–	拉手封口盖	–	30	2	J858-SD-AP03	–
13A	–	防盗限位盖	–	66	1	J858-SD-AP04	–
14A	X86346	趟门玉横玻璃扣线	–	987	1	X86346-SD01P	–
15A	X86346	趟门玉横玻璃扣线	–	987	1	X86346-SD02P	–
16A	X86346	趟门玉企玻璃扣线	–	2387	2	X86346-SD03C	–

名称	颜色	数量	备注
M5x10平头机丝	A4-70	48	门玉组框
M5x10圆头机丝	A4-70	8	拉手料
#8x1/2"平头钢牙	A4-70	2	防盗限位片
#9x3/4"平头钢牙	A4-70	4	拉手料封口片
胶条J852-SD-G01	–	5	–
毛条J852-SD-G07	–	15	–
胶条J858-SD-G01	–	7.3	–
胶粒718-SD-GU-01	–	4.8	横向

A

名稱	趟門拆圖	制圖	Jack	2023-01-12	修改	A		
材料	–	復核			日期	20230206		
顏色	–	批准			圖號	A-SD-05-DS(2)		

EG－DWG3

美特鋁質 有限公司
MIDI Aluminium Fabricator Ltd.

工程號	J858	地盤	將軍澳 康城11期

节点图看	A-SD-05a-DS(1)
数据图看	A-SD-05a-DS(2)

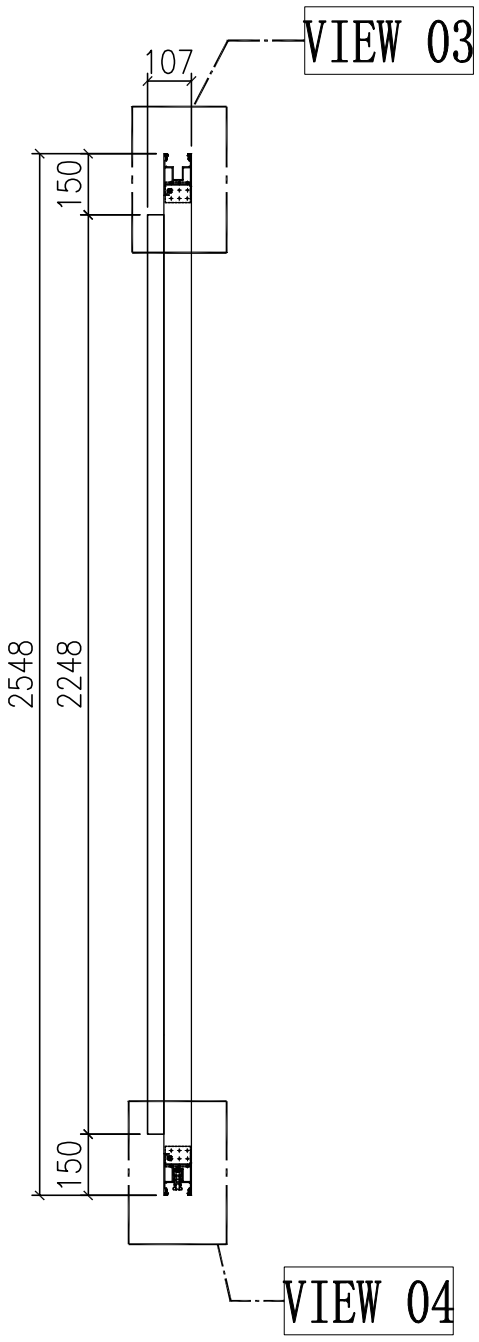

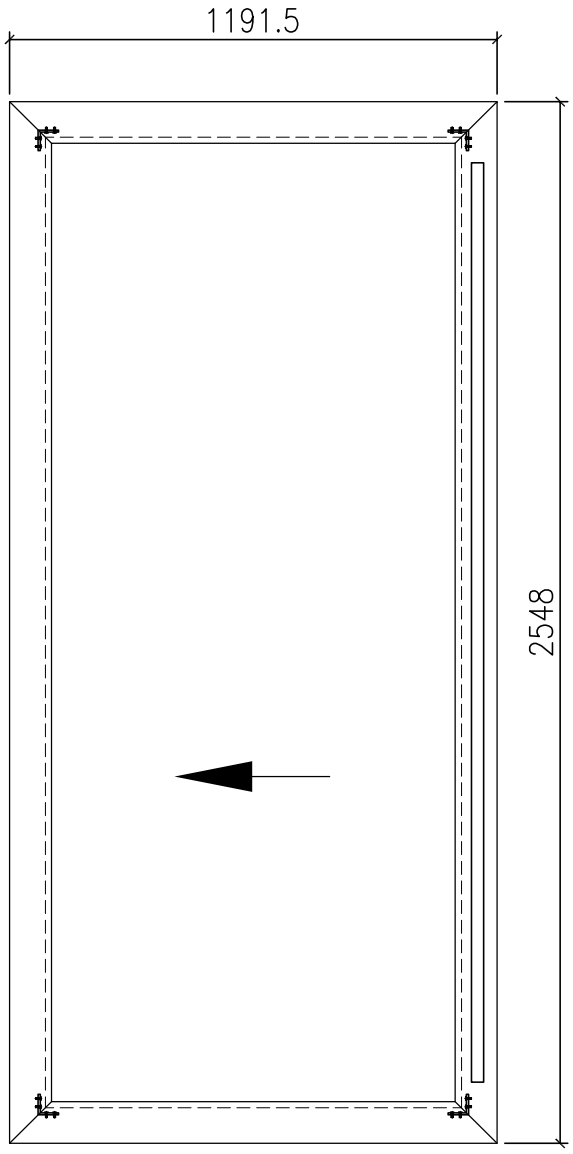

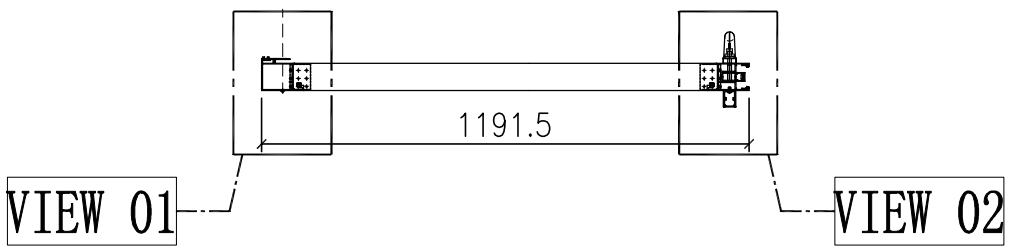

门玉款	宽度（mm）	高度（mm）	只/幅	撑长
SD.L	1191.5	2548	1	
大图版次		本图版	-	
		日期	23/01/09	

窗号	宽度（W）	高度（H）	数量	楼层
T1B-SD-C1	2341	2748	43	10F-60F
T2B-SD-C1	2341	2748	47	10F-65F
T3B-SD-C1	2341	2748	47	10F-65F
合计：			137	
图号	-			

名稱	趟門拆圖	制圖	Jack	2023-01-09	修改			
材料	-	復核			日期			
顏色	-	批准			圖號	A-SD-05a-DS		

EG－DWG3

美特鋁質 有限公司
MIDI Aluminium Fabricator Ltd.

工程號	J858	地盤	將軍澳 康城11期

组装图看	A-SD-05a-DS

VIEW 01

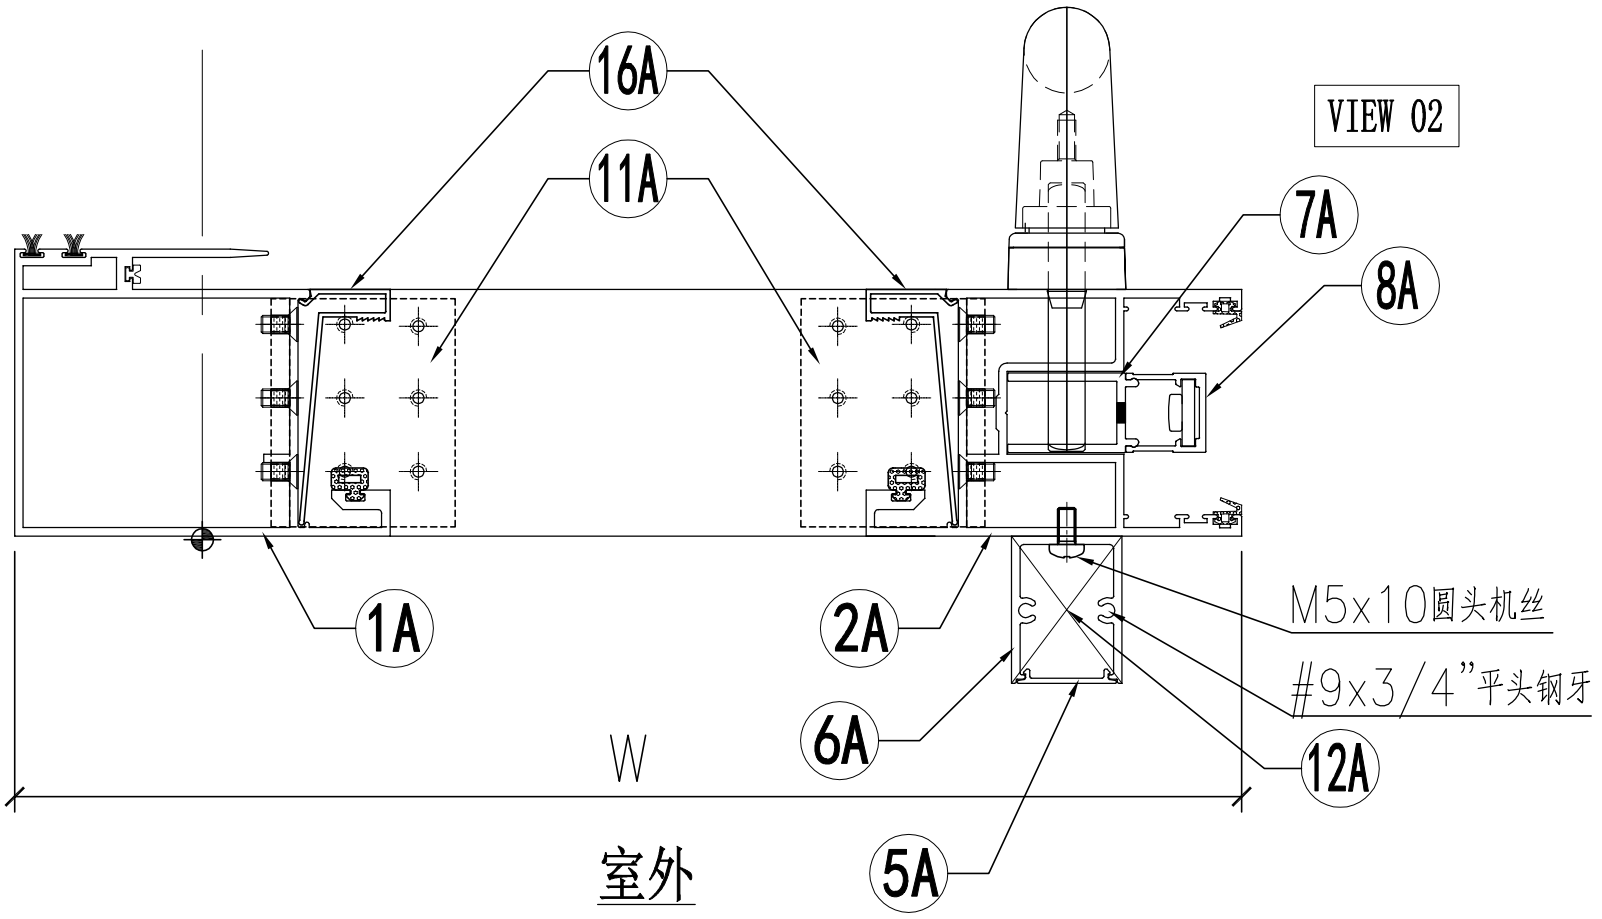

VIEW 02

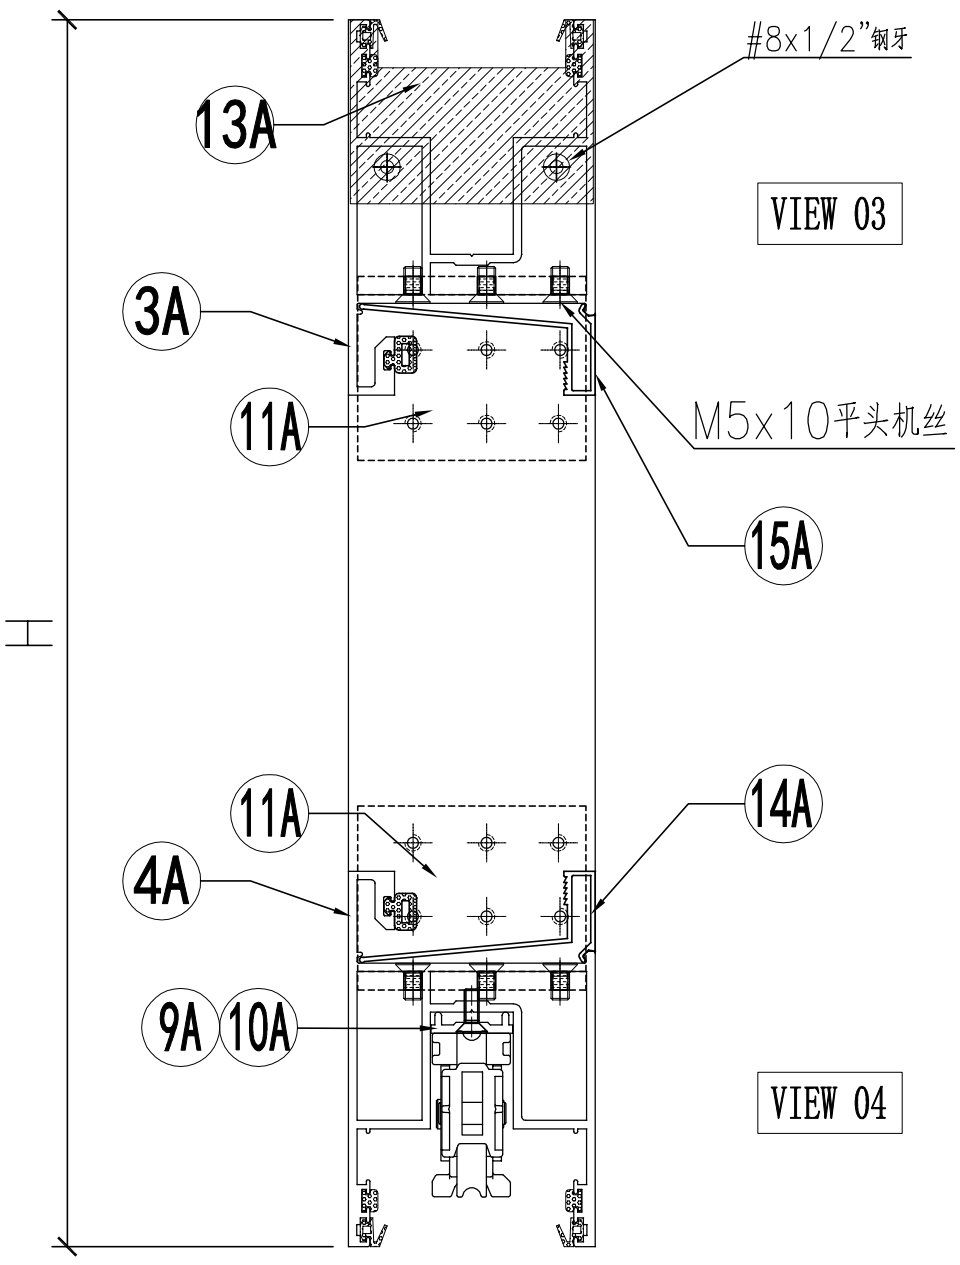

VIEW 03

VIEW 04

名稱	趟門拆圖	制圖	Jack	2023-01-09	修改			
材料	–	復核			日期			
顏色	–	批准			圖號	A-SD-05a-DS(1)		

EG-DWG3

美特鋁質 有限公司
MIDI Aluminium Fabricator Ltd.

组装图看	A-SD-05a-DS

工程號	J858	地盤	將軍澳 康城11期

序号	模号	名称	加工方式	长度	数量	加工图号	备注
1A	X86343	趟门玉企料	–	2548	1	X86343-SD01RA	–
2A	X86344	趟门玉企料	–	2548	1	X86344-SD01RA	–
3A	X86344	趟门玉顶横	–	1191.5	1	X86344-SD02RD	–
4A	X86344	趟门玉底横	–	1191.5	1	X86344-SD03RD	–
5A	X86324	趟门门扇拉手盖	–	2242	1	X86324-SD01A	–
6A	X86333	趟门门扇拉手	–	2242	1	X86333-SD01	–
7A	X86327	丝吉利亚锁垫槽(企)	–	150	4	X86327-SD01	–
8A	X86328	丝吉利亚锁垫槽(企)	–	150	4	X86328-SD01	–
9A	X86323	丝吉利亚锁垫槽(横)	–	250	1	X86323-SD01	–
10A	X86323	丝吉利亚锁垫槽(横)	–	150	1	X86323-SD02	–
11A	L00127	趟门玉角码	–	62	4	L00127-02	–
12A	–	拉手封口盖	–	–	2	J858-SD-AP03	–
13A	–	防盗限位盖	–	–	1	J858-SD-AP04	–
14A	X86346	趟门玉横玻璃扣线	–	987	1	X86346-SD01P	–
15A	X86346	趟门玉横玻璃扣线	–	987	1	X86346-SD02P	–
16A	X86346	趟门玉企玻璃扣线	–	2387	2	X86346-SD03C	–

名称	颜色	数量	备注
M5x10平头机丝	A4-70	48	门玉组框
M5x10圆头机丝	A4-70	8	拉手料
#8x1/2"平头钢牙	A4-70	2	防盗限位片
#9x3/4"平头钢牙	A4-70	4	拉手料封口片
胶条J852-SD-G01	–	2.6	–
胶条J852-SD-G02	–	15.2	–
毛条J852-SD-G07	–	5.2	–
胶条J858-SD-G01	–	7.6	–
胶粒718-SD-GU-01	–	4.8	横向

名稱	趟門拆圖	制圖	Jack	2023-01-09	修改			
材料	–	復核			日期			
顏色	–	批准			圖號	A-SD-05a-DS(2)		

EG-DWG3

美特鋁質 有限公司
MIDI Aluminium Fabricator Ltd.

工程號	J858	地盤	將軍澳 康城11期

节点图看	A-SD-06-DS(1)
数据图看	A-SD-06-DS(2)

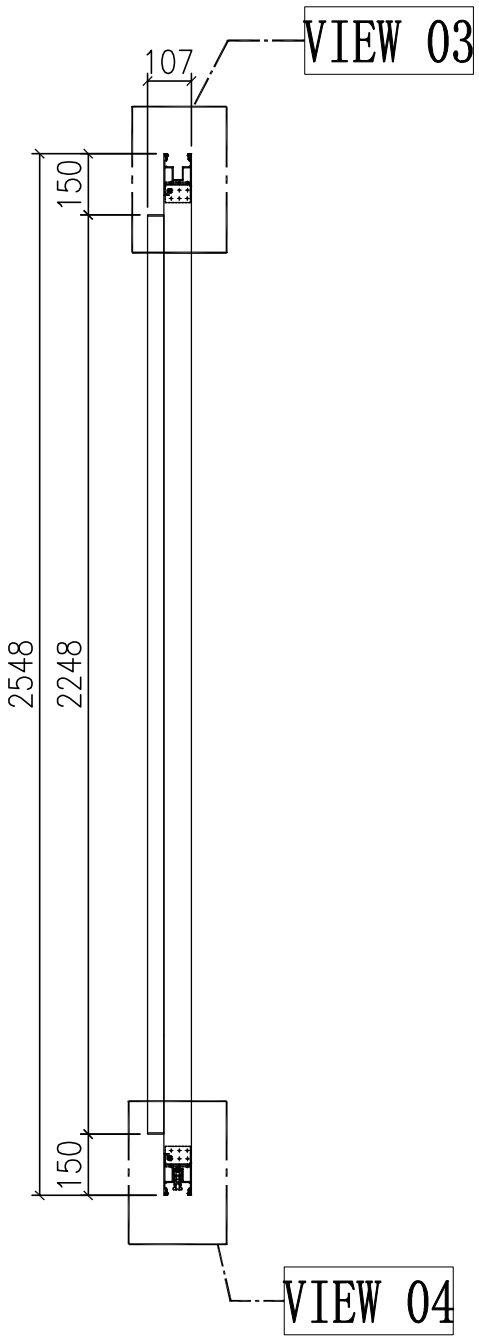

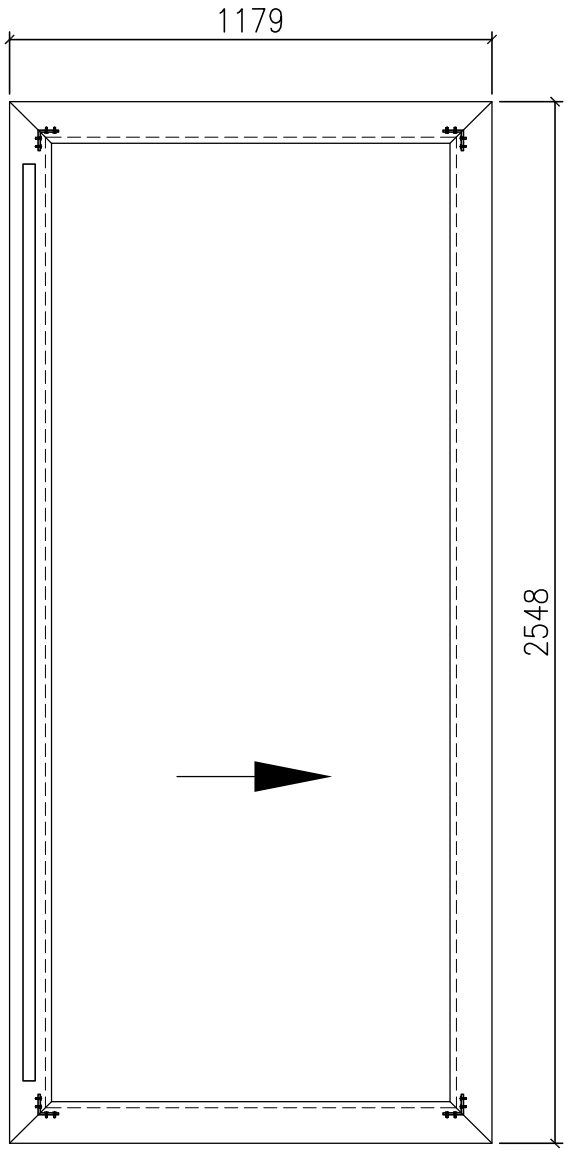

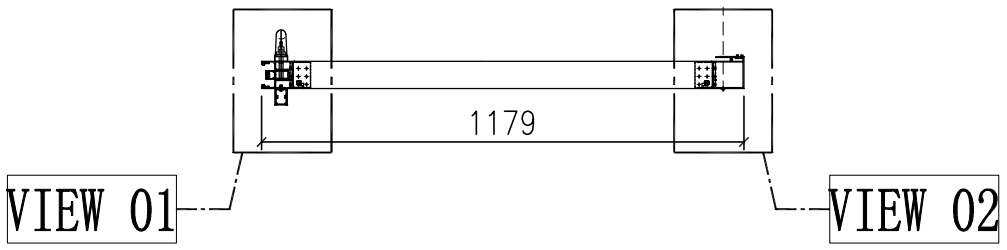

门玉款	宽度（mm）	高度（mm）	只/幅	撑长
SD.L	1179	2548	1	
大图版次		本图版	-	
		日期	23/01/09	

窗号	宽度（W）	高度（H）	数量	楼层
T1A-SD-E1	2316	2748	43	10F-60F
合计：			43	
图号	-			

名稱	趟門拆圖	制圖	Jack	2023-01-12	修改			
材料	-	復核			日期			
顏色	-	批准			圖號	A-SD-06-DS		

EG－DWG3

美特鋁質 有限公司
MIDI Aluminium Fabricator Ltd.

工程號	J858	地盤	將軍澳 康城11期

组装图看	A-SD-06-DS

VIEW 01

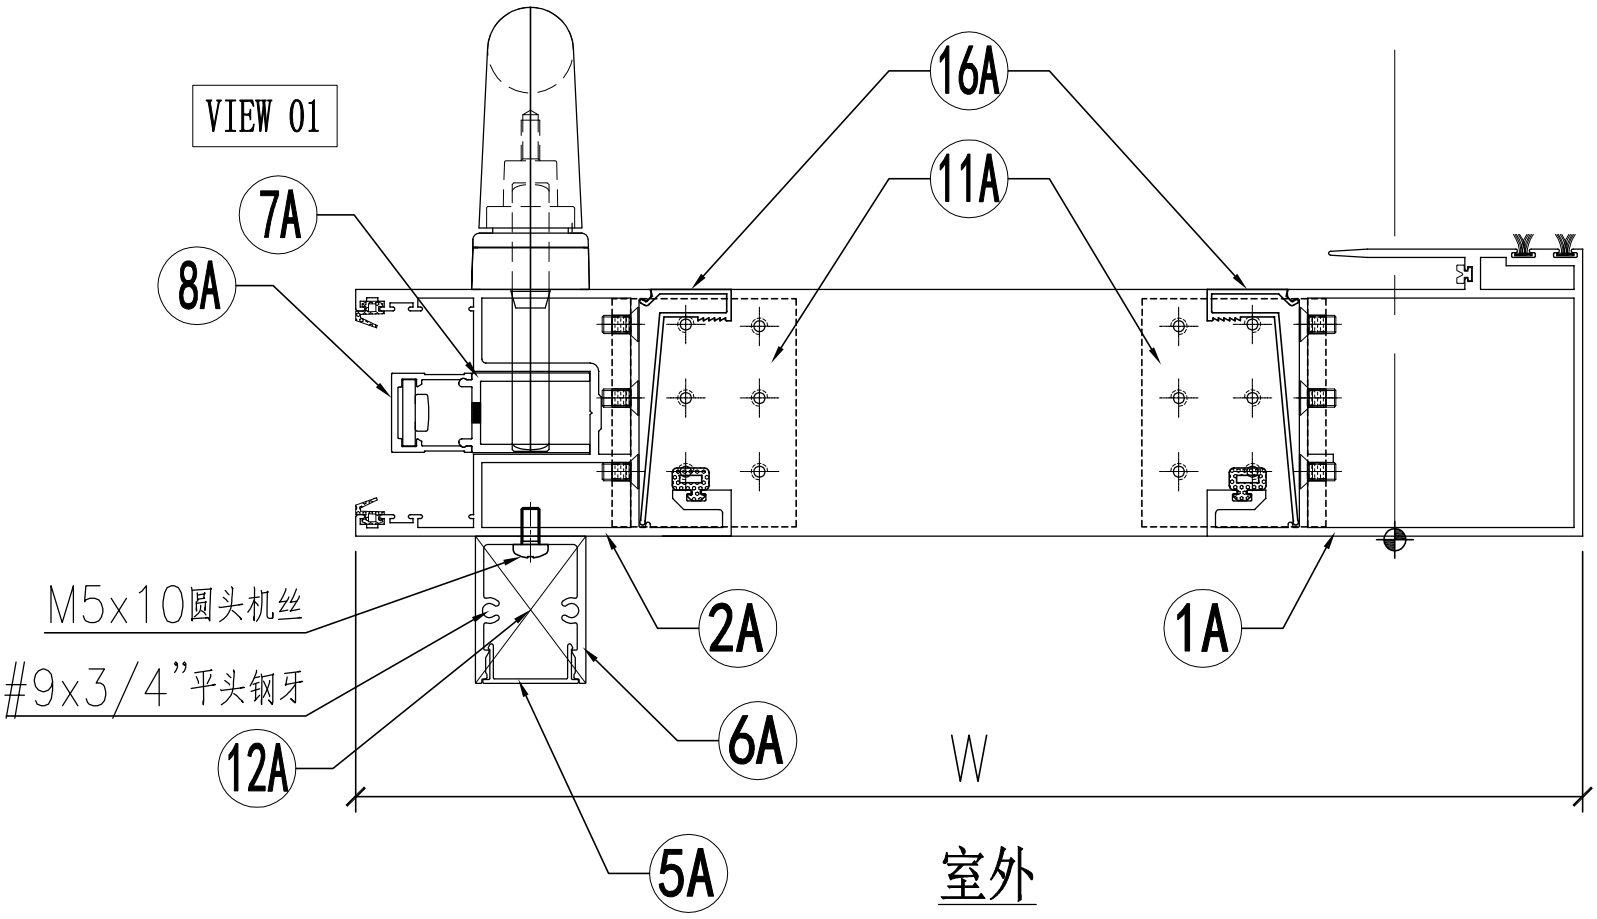

VIEW 02

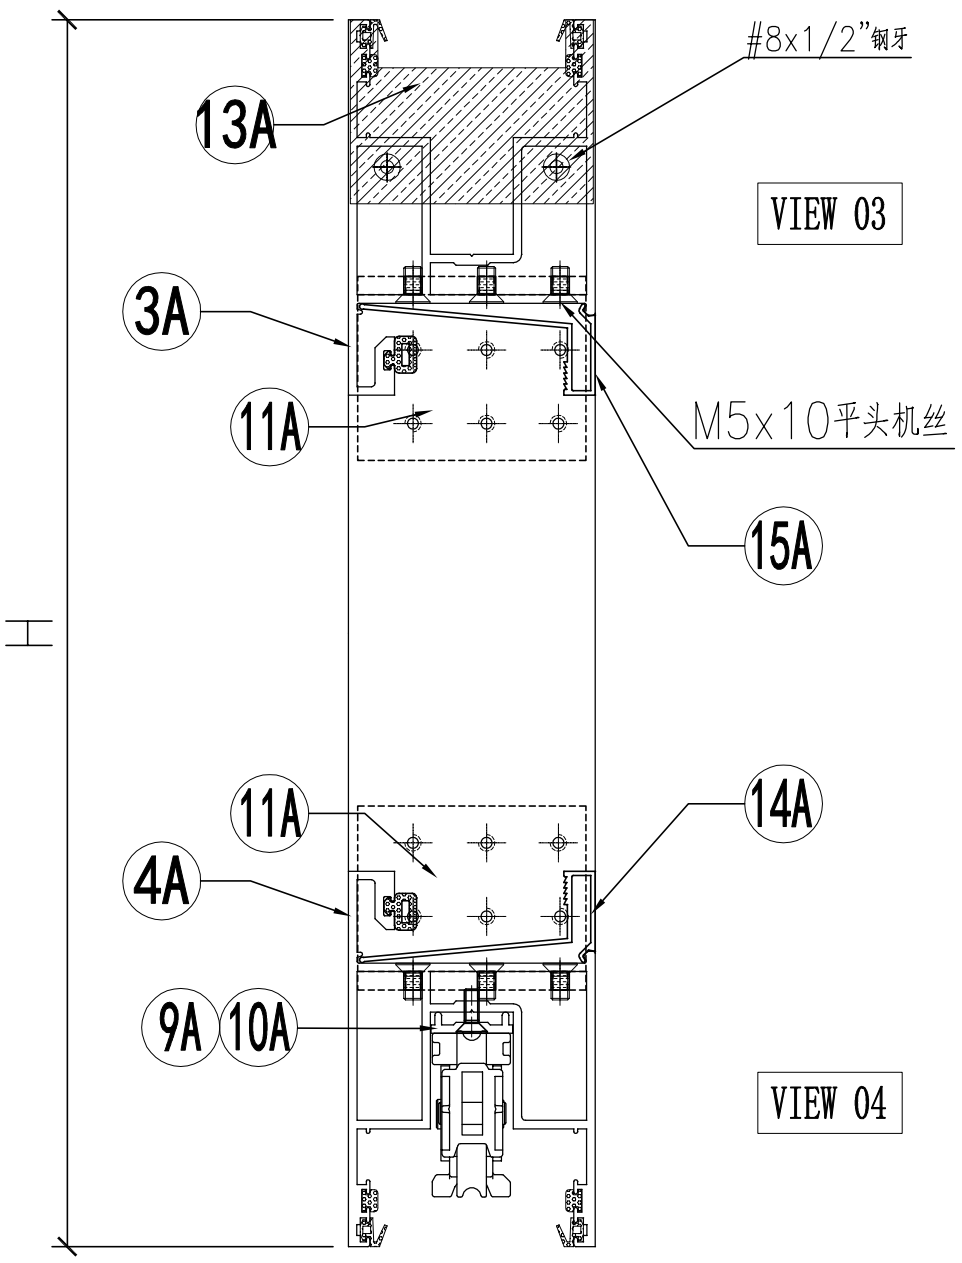

名稱	趟門拆圖	制圖	Jack	2023-01-09	修改			
材料	–	復核			日期			
顏色	–	批准			圖號	A-SD-06-DS(1)		

EG-DWG3

美特鋁質 有限公司
MIDI Aluminium Fabricator Ltd.

组装图看	A-SD-06-DS

工程號	J858	地盤	將軍澳 康城11期

序号	模号	名称	加工方式	长度	数量	加工图号	备注
1A	X86343	趟门玉企料	–	2548	1	X86343-SD01LA	–
2A	X86344	趟门玉企料	–	2548	1	X86344-SD01LA	–
3A	X86344	趟门玉顶横	–	1179	1	X86344-SD02LB	–
4A	X86344	趟门玉底横	–	1179	1	X86344-SD03LB	–
5A	X86324	趟门门扇拉手盖	–	2242	1	X86324-SD01A	–
6A	X86333	趟门门扇拉手	–	2242	1	X86333-SD01	–
7A	X86327	丝吉利亚锁垫槽(企)	–	150	4	X86327-SD01	–
8A	X86328	丝吉利亚锁垫槽(企)	–	150	4	X86328-SD01	–
9A	X86323	丝吉利亚锁垫槽(横)	–	250	1	X86323-SD01	–
10A	X86323	丝吉利亚锁垫槽(横)	–	150	1	X86323-SD02	–
11A	L00127	趟门玉角码	–	62	4	L00127-02	–
12A	–	拉手封口盖	–	–	2	J858-SD-AP03	–
13A	–	防盗限位盖	–	–	1	J858-SD-AP04	–
14A	X86346	趟门玉横玻璃扣线	–	974.5	1	X86346-SD01M	–
15A	X86346	趟门玉横玻璃扣线	–	974.5	1	X86346-SD02M	–
16A	X86346	趟门玉企玻璃扣线	–	2387	2	X86346-SD03C	–

名称	颜色	数量	备注
M5x10平头机丝	A4-70	48	门玉组框
M5x10圆头机丝	A4-70	8	拉手料
#8x1/2"平头钢牙	A4-70	2	防盗限位片
#9x3/4"平头钢牙	A4-70	4	拉手料封口片
胶条J852-SD-G01	–	2.6	–
胶条J852-SD-G02	–	15.2	–
毛条J852-SD-G07	–	5.2	–
胶条J858-SD-G01	–	7.6	–
胶粒718-SD-GU-01	–	4.8	横向

名稱	趟門拆圖	制圖	Jack	2023-01-12	修改			
材料	–	復核			日期			
顏色	–	批准			圖號	A-SD-06-DS(2)		

EG－DWG3

美特鋁質 有限公司
MIDI Aluminium Fabricator Ltd.

工程號	J858	地盤	將軍澳 康城11期

节点图看	A-SD-07-DS(1)
数据图看	A-SD-07-DS(2)

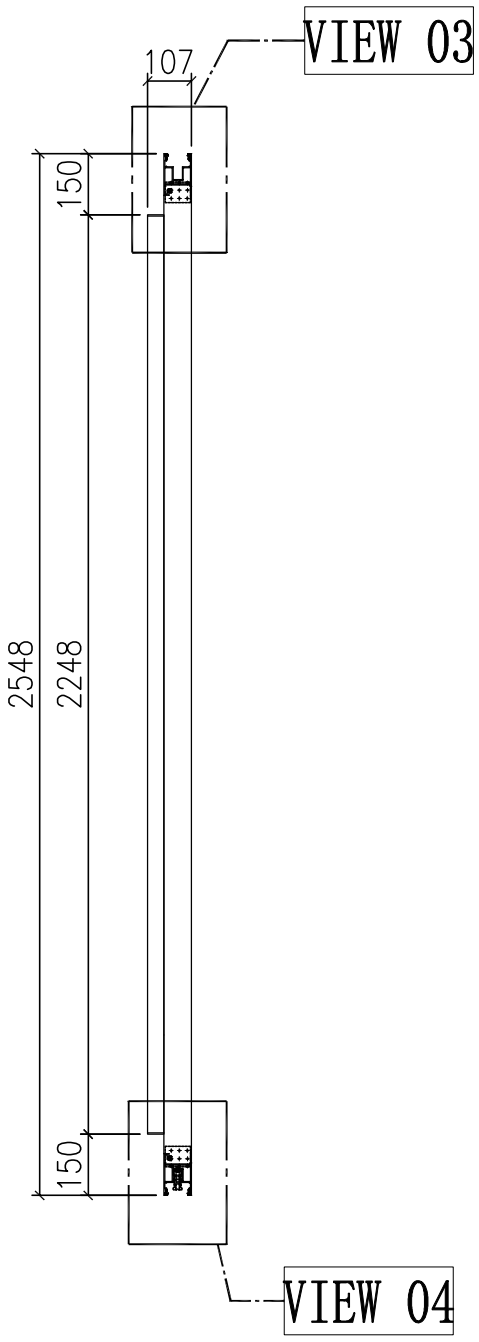

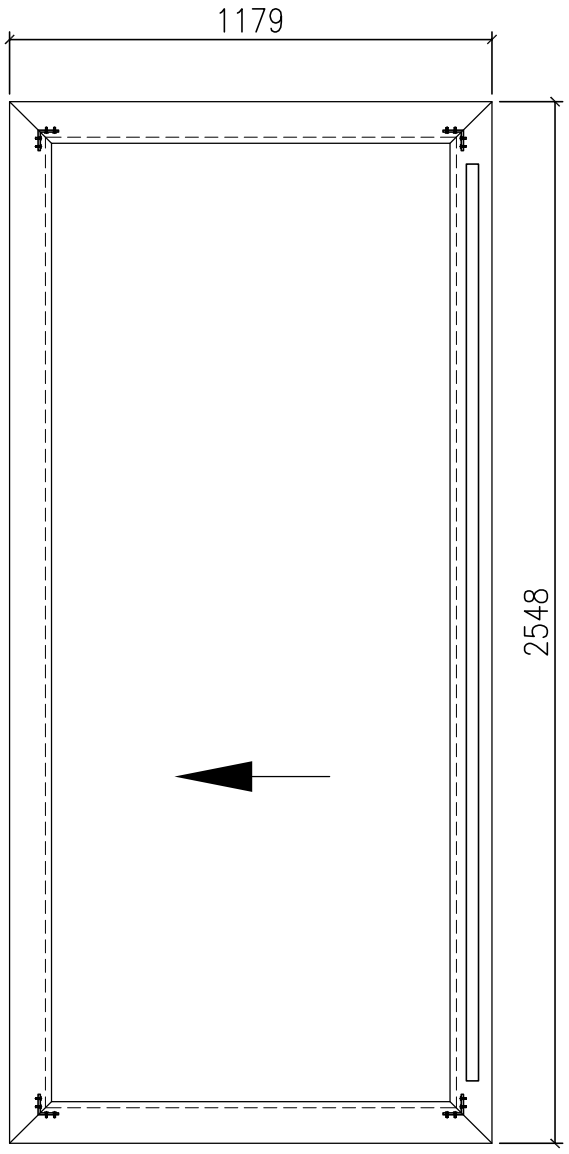

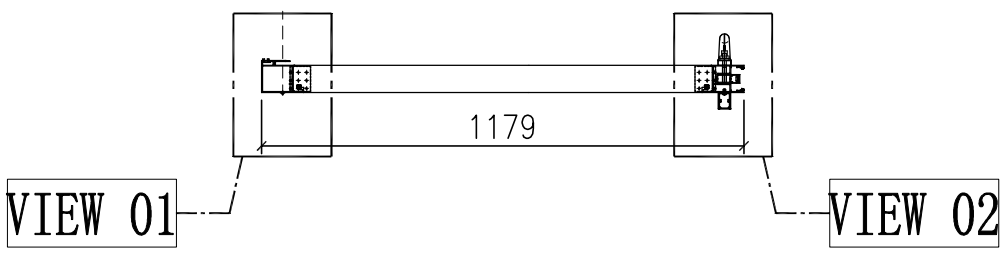

门玉款	宽度（mm）	高度（mm）	只/幅	撑长
SD.L	1179	2548	1	
大图版次		本图版	-	
		日期	23/01/09	

窗号	宽度（W）	高度（H）	数量	楼层
T1A-SD-D1	2316	2748	43	10F-60F
合计：			43	
图号	-			

名稱	趟門拆圖	制圖	Jack	2023-01-12	修改			
材料	-	復核			日期			
顏色	-	批准			圖號	A-SD-07-DS		

EG－DWG3

美特鋁質 有限公司
MIDI Aluminium Fabricator Ltd.

工程號	J858	地盤	將軍澳 康城11期

组装图看	A-SD-07-DS

VIEW 01

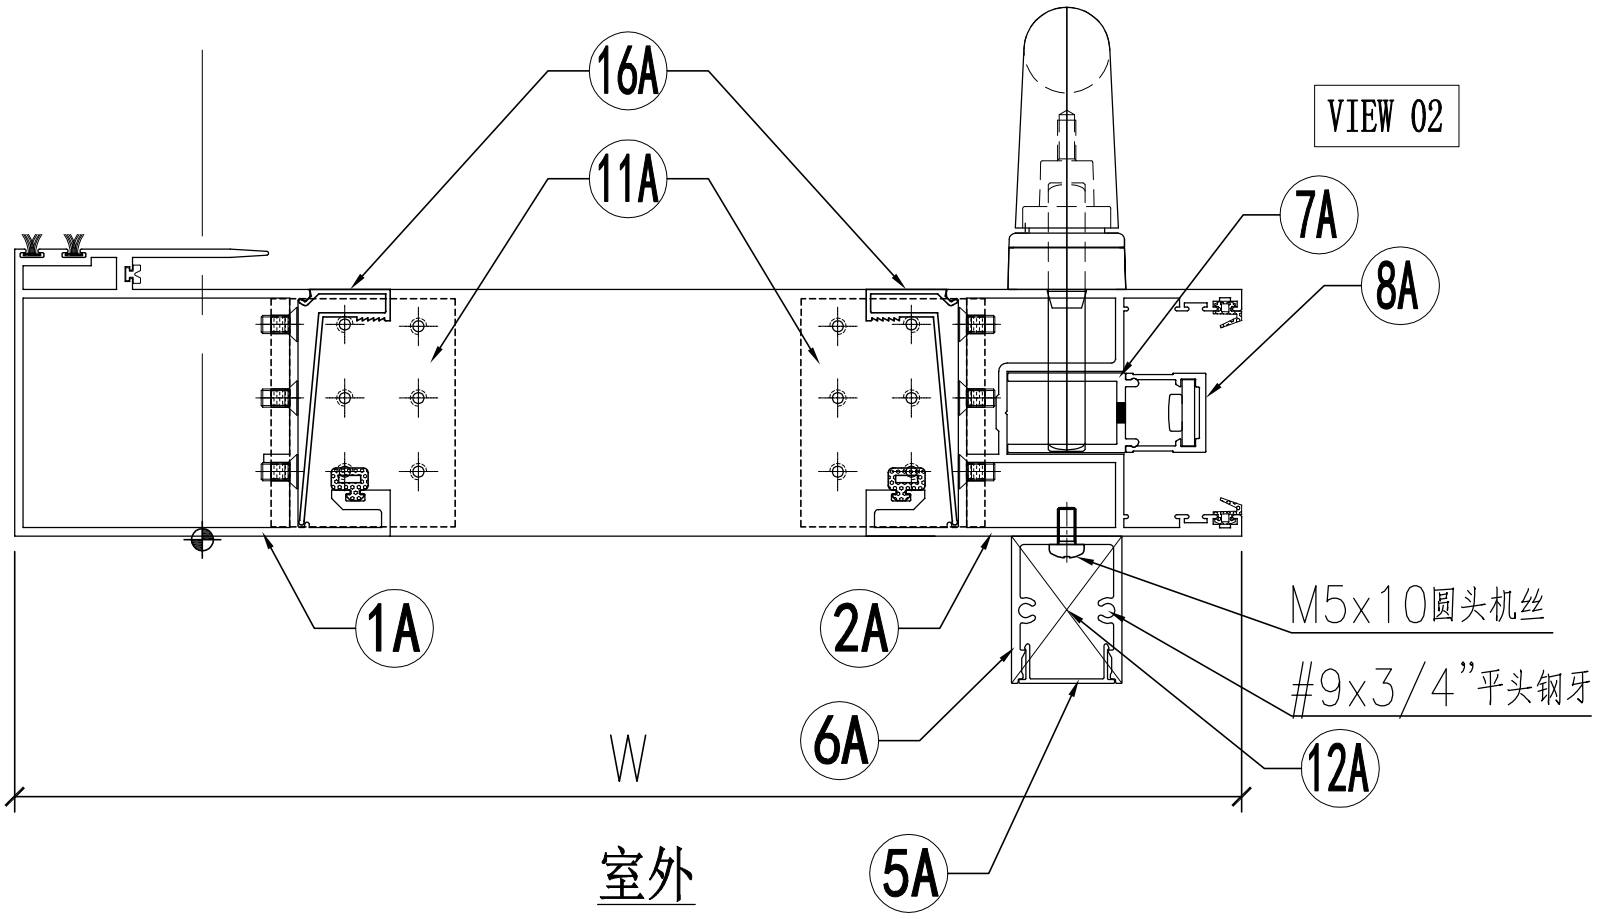

VIEW 02

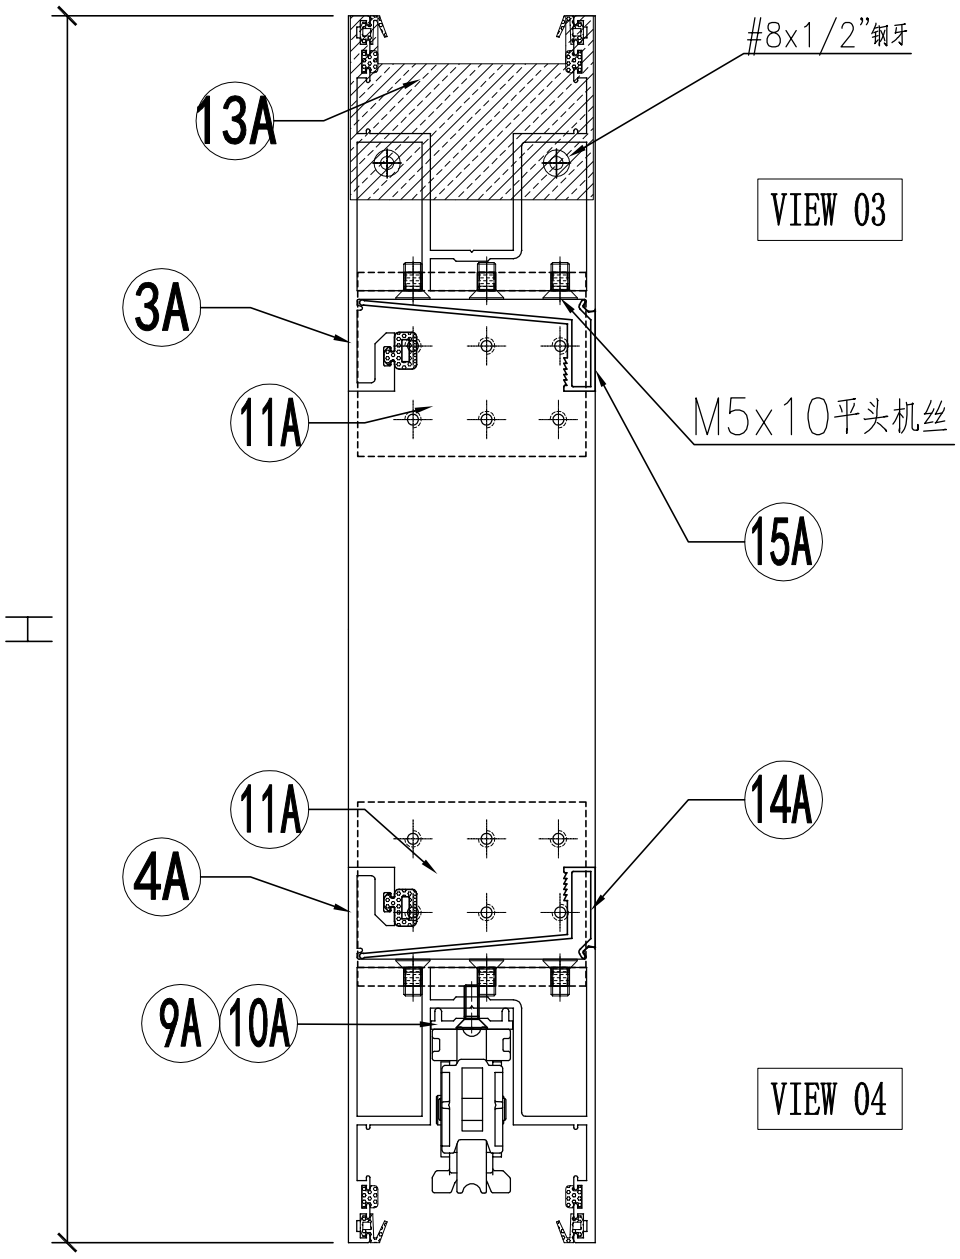

VIEW 03

VIEW 04

名稱	趟門拆圖	制圖	Jack	2023-01-09	修改			
材料	–	復核			日期			
顏色	–	批准			圖號	A-SD-07-DS(1)		

EG-DWG3

美特鋁質 有限公司
MIDI Aluminium Fabricator Ltd.

组装图看	A-SD-07-DS

工程號	J858	地盤	將軍澳 康城11期

序号	模号	名称	加工方式	长度	数量	加工图号	备注
1A	X86343	趟门玉企料	–	2548	1	X86343-SD01RA	–
2A	X86344	趟门玉企料	–	2548	1	X86344-SD01RA	–
3A	X86344	趟门玉顶横	–	1179	1	X86344-SD02RB	–
4A	X86344	趟门玉底横	–	1179	1	X86344-SD03RB	–
5A	X86324	趟门门扇拉手盖	–	2242	1	X86324-SD01A	–
6A	X86333	趟门门扇拉手	–	2242	1	X86333-SD01	–
7A	X86327	丝吉利亚锁垫槽(企)	–	150	4	X86327-SD01	–
8A	X86328	丝吉利亚锁垫槽(企)	–	150	4	X86328-SD01	–
9A	X86323	丝吉利亚锁垫槽(横)	–	250	1	X86323-SD01	–
10A	X86323	丝吉利亚锁垫槽(横)	–	150	1	X86323-SD02	–
11A	L00127	趟门玉角码	–	62	4	L00127-02	–
12A	–	拉手封口盖	–	–	2	J858-SD-AP03	–
13A	–	防盗限位盖	–	–	1	J858-SD-AP04	–
14A	X86346	趟门玉横玻璃扣线	–	974.5	1	X86346-SD01M	–
15A	X86346	趟门玉横玻璃扣线	–	974.5	1	X86346-SD02M	–
16A	X86346	趟门玉企玻璃扣线	–	2387	2	X86346-SD03C	–

名称	颜色	数量	备注
M5x10平头机丝	A4-70	48	门玉组框
M5x10圆头机丝	A4-70	8	拉手料
#8x1/2"平头钢牙	A4-70	2	防盗限位片
#9x3/4"平头钢牙	A4-70	4	拉手料封口片
胶条J852-SD-G01	–	2.6	–
胶条J852-SD-G02	–	15.2	–
毛条J852-SD-G07	–	5.2	–
胶条J858-SD-G01	–	7.6	–
胶粒718-SD-GU-01	–	4.8	横向

名稱	趟門拆圖	制圖	Jack	2023-01-12	修改			
材料	–	復核			日期			
顏色	–	批准			圖號	A-SD-07-DS(2)		

EG-DWG3

美特鋁質 有限公司
MIDI Aluminium Fabricator Ltd.

工程號	J858	地盤	將軍澳 康城11期

节点图看	A-SD-08-DS(1)
数据图看	A-SD-08-DS(2)

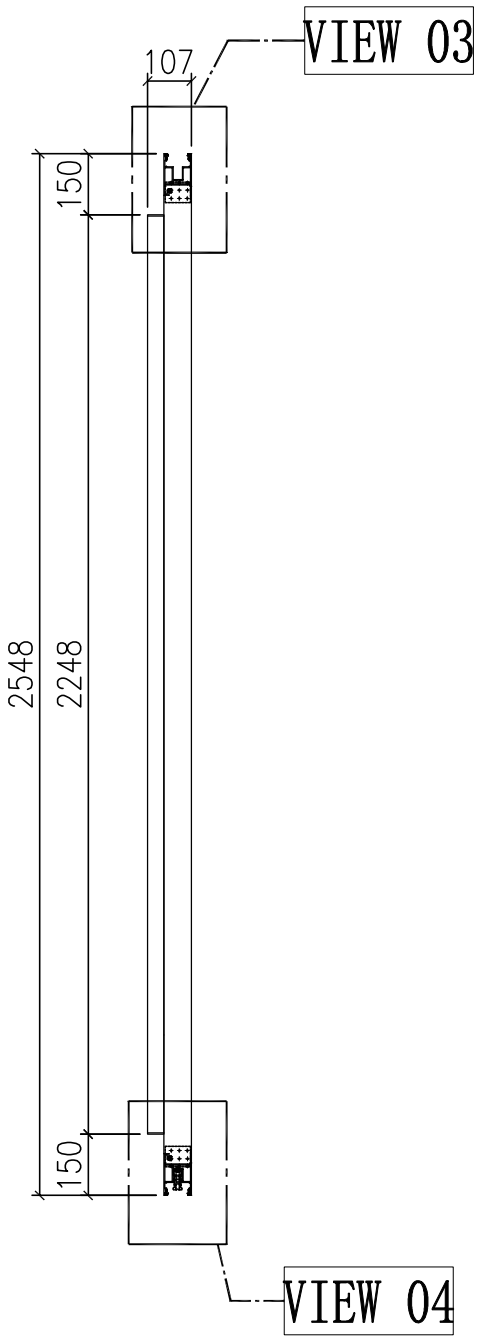

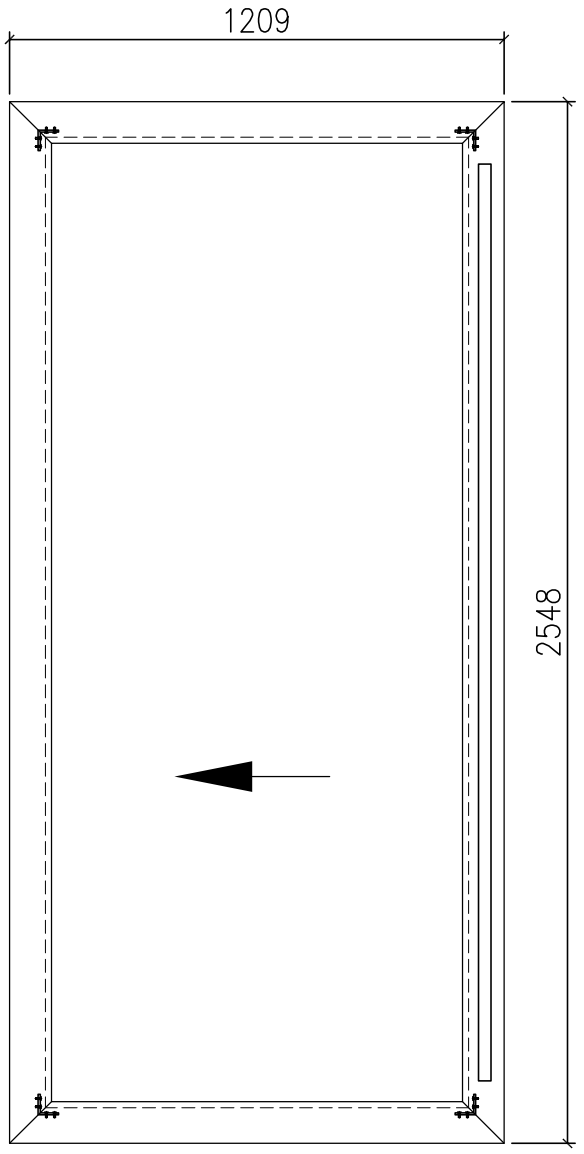

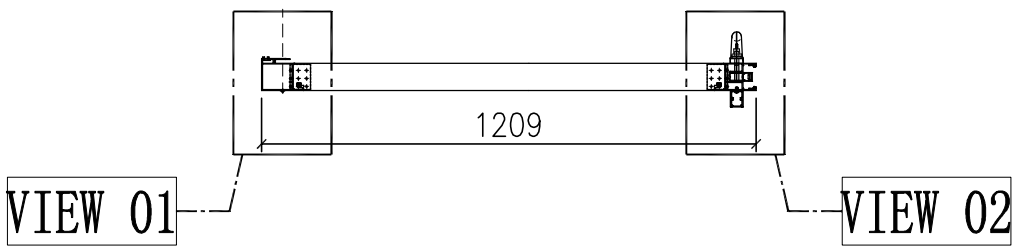

门玉款	宽度（mm）	高度（mm）	只/幅	撑长
SD.L	1209	2548	1	
大图版次		本图版	-	
		日期	23/01/09	

窗号	宽度（W）	高度（H）	数量	楼层
T1A-SD-A1	2376	2748	43	10F-60F
T2A-SD-A1	2376	2748	47	10F-65F
合计：			90	
图号	-			

名稱	趟門拆圖	制圖	Jack	2023-01-12	修改			
材料	-	復核			日期			
顏色	-	批准			圖號	A-SD-08-DS		

EG－DWG3

美特鋁質 有限公司
MIDI Aluminium Fabricator Ltd.

工程號	J858	地盤	將軍澳 康城11期

组装图看	A-SD-08-DS

VIEW 01

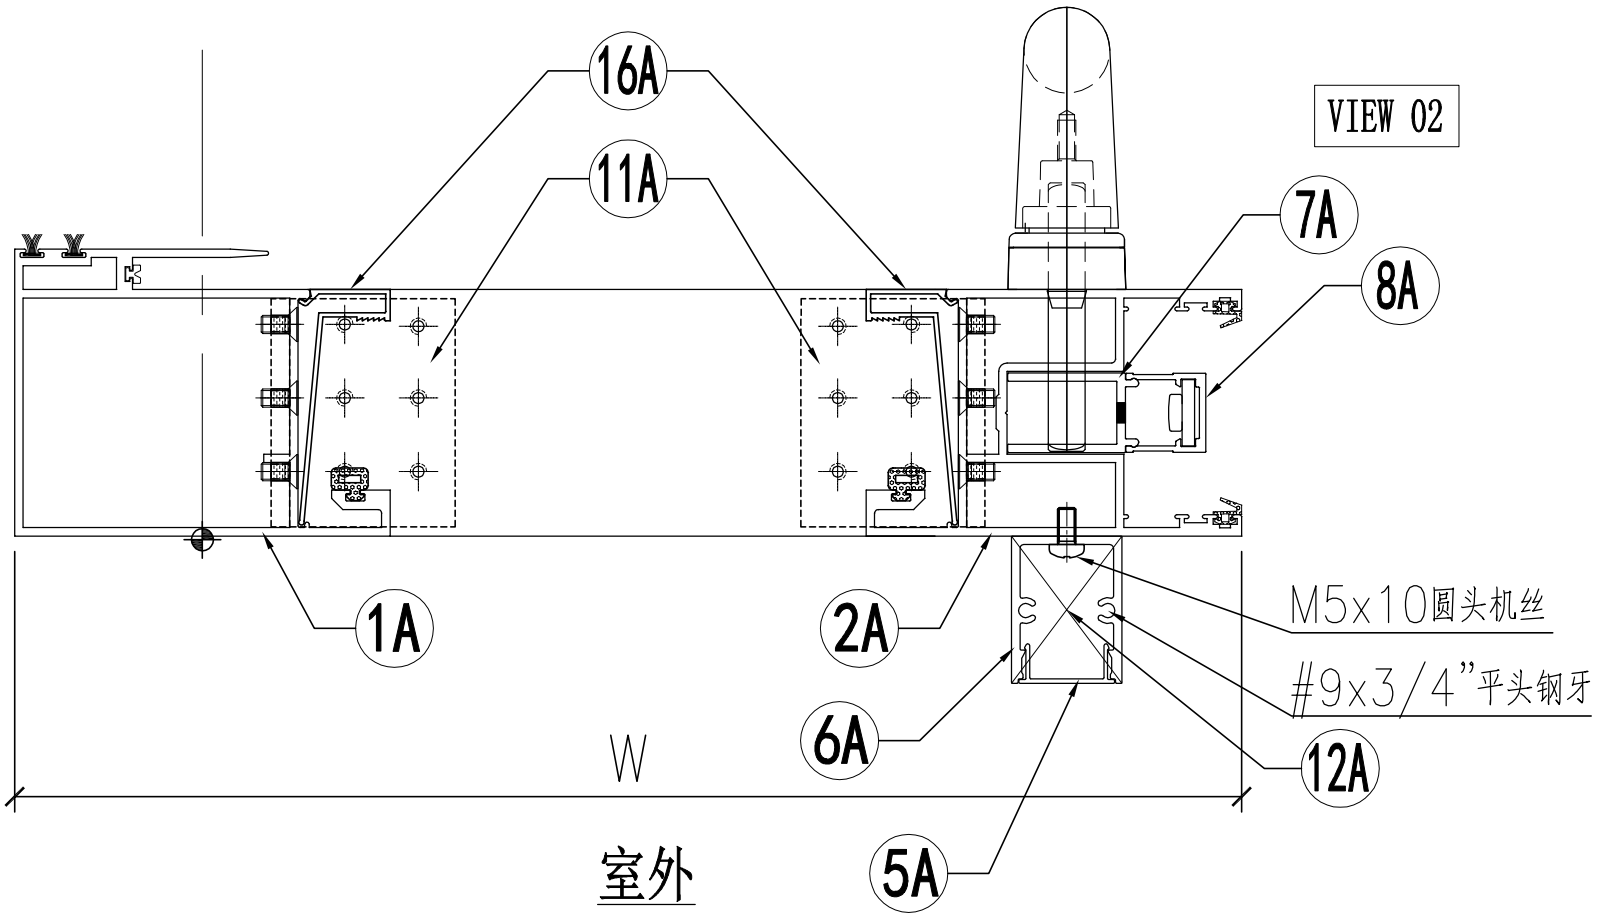

VIEW 02

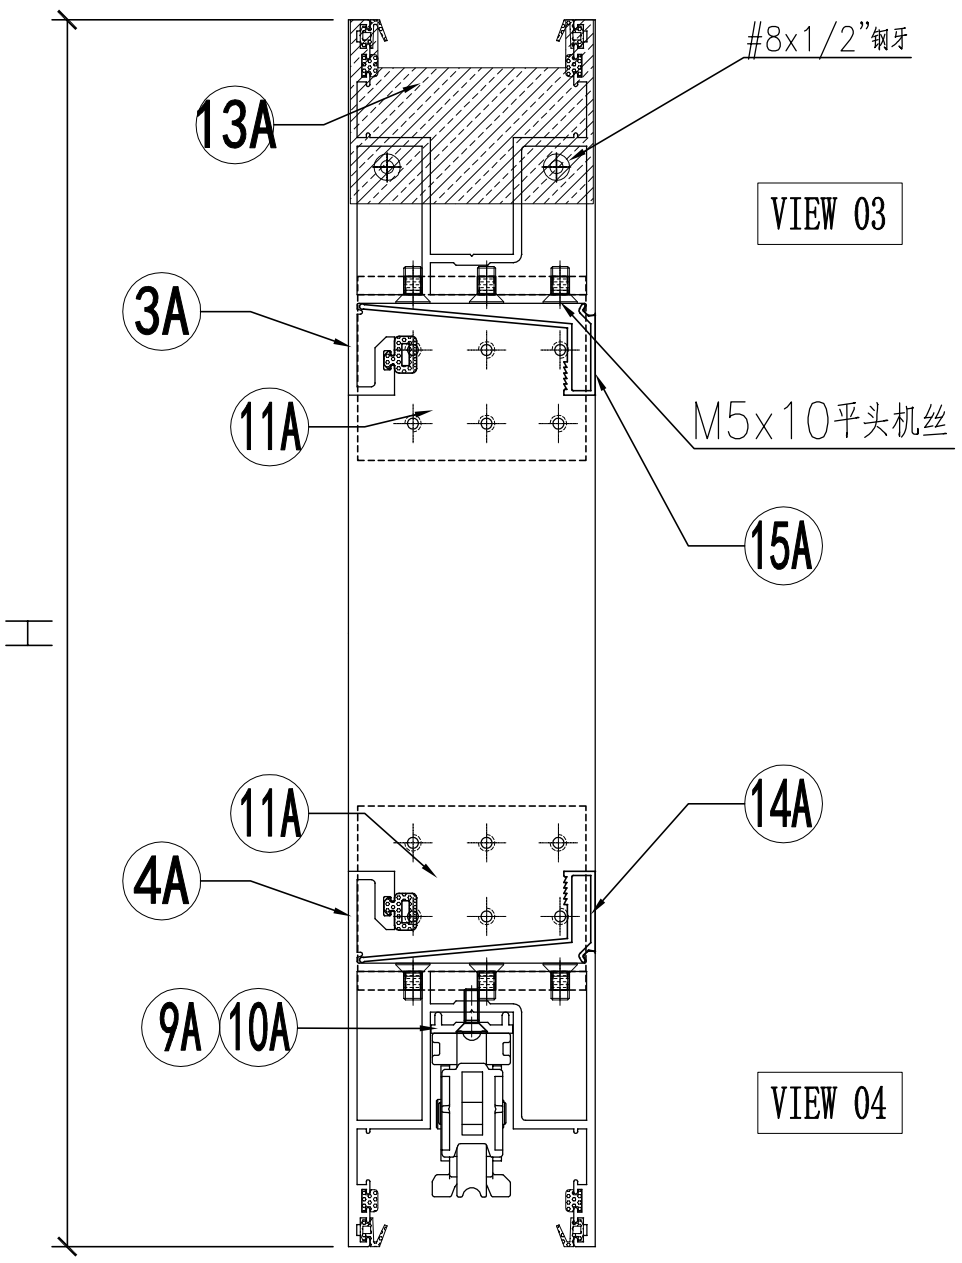

VIEW 03

VIEW 04

名稱	趟門拆圖	制圖	Jack	2023-01-09	修改			
材料	–	復核			日期			
顏色	–	批准			圖號	A-SD-08-DS(1)		

EG-DWG3

美特鋁質 有限公司
MIDI Aluminium Fabricator Ltd.

组装图看	A-SD-08-DS

工程號	J858	地盤	將軍澳 康城11期

序号	模号	名称	加工方式	长度	数量	加工图号	备注
1A	X86343	趟门玉企料	–	2548	1	X86343-SD01RA	–
2A	X86344	趟门玉企料	–	2548	1	X86344-SD01RA	–
3A	X86344	趟门玉顶横	–	1209	1	X86344-SD02RF	–
4A	X86344	趟门玉底横	–	1209	1	X86344-SD03RF	–
5A	X86324	趟门门扇拉手盖	–	2242	1	X86324-SD01A	–
6A	X86333	趟门门扇拉手	–	2242	1	X86333-SD01	–
7A	X86327	丝吉利亚锁垫槽(企)	–	150	4	X86327-SD01	–
8A	X86328	丝吉利亚锁垫槽(企)	–	150	4	X86328-SD01	–
9A	X86323	丝吉利亚锁垫槽(横)	–	250	1	X86323-SD01	–
10A	X86323	丝吉利亚锁垫槽(横)	–	150	1	X86323-SD02	–
11A	L00127	趟门玉角码	–	62	4	L00127-02	–
12A	–	拉手封口盖	–	–	2	J858-SD-AP03	–
13A	–	防盗限位盖	–	–	1	J858-SD-AP04	–
14A	X86346	趟门玉横玻璃扣线	–	1004.5	1	X86346-SD01R	–
15A	X86346	趟门玉横玻璃扣线	–	1004.5	1	X86346-SD02R	–
16A	X86346	趟门玉企玻璃扣线	–	2387	2	X86346-SD03C	–

名称	颜色	数量	备注
M5x10平头机丝	A4-70	48	门玉组框
M5x10圆头机丝	A4-70	8	拉手料
#8x1/2"平头钢牙	A4-70	2	防盗限位片
#9x3/4"平头钢牙	A4-70	4	拉手料封口片
胶条J852-SD-G01	–	2.6	–
胶条J852-SD-G02	–	15.2	–
毛条J852-SD-G07	–	5.2	–
胶条J858-SD-G01	–	7.6	–
胶粒718-SD-GU-01	–	4.8	横向

名稱	趟門拆圖	制圖	Jack	2023-01-12	修改			
材料	–	復核			日期			
顏色	–	批准			圖號	A-SD-08-DS(2)		

EG－DWG3

美特鋁質 有限公司
MIDI Aluminium Fabricator Ltd.

工程號	J858	地盤	將軍澳 康城11期

节点图看	A-SD-08a-DS(1)
数据图看	A-SD-08a-DS(2)

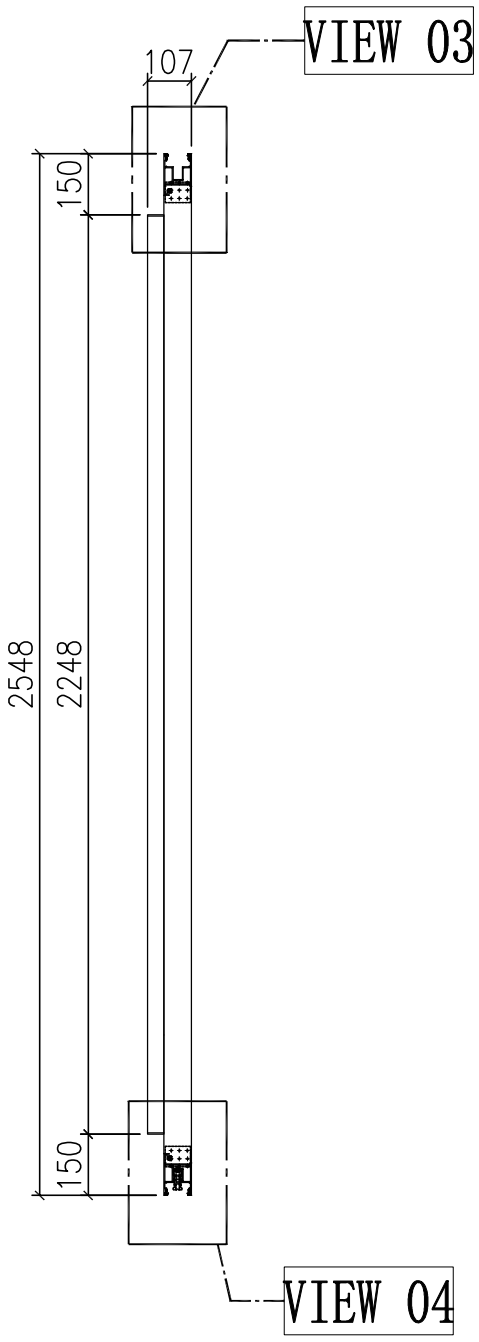

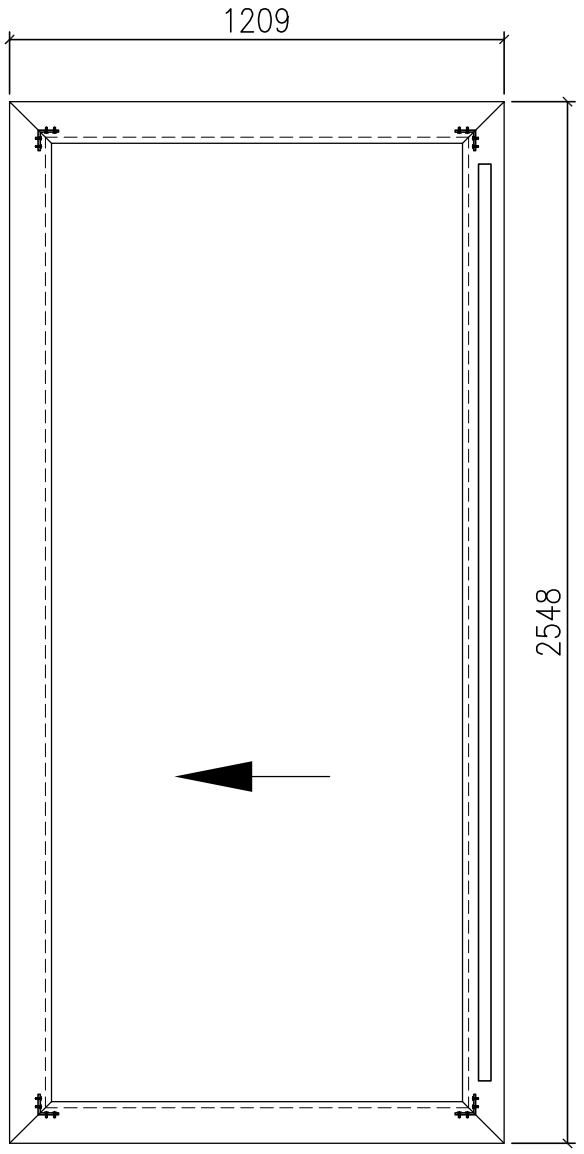

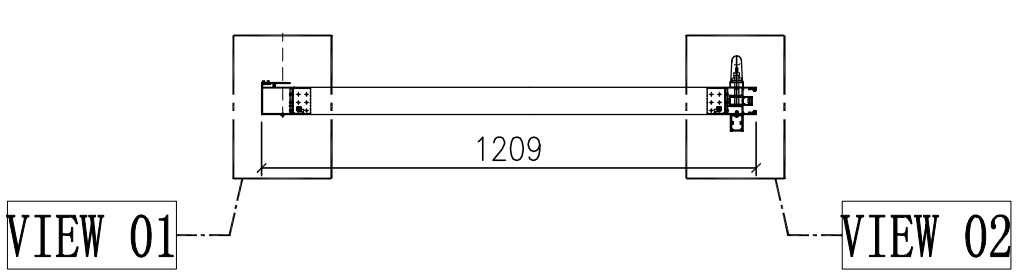

门玉款	宽度（mm）	高度（mm）	只/幅	撑长
SD.L	1209	2548	1	
大图版次		本图版	-	
		日期	23/01/09	

窗号	宽度（W）	高度（H）	数量	楼层
T3A-SD-A1	2376	2748	47	10F-65F
合计：			47	
图号	-			

名稱	趟門拆圖	制圖	Jack	2023-01-12	修改			
材料	-	復核			日期			
顏色	-	批准			圖號	A-SD-08a-DS		

EG－DWG3

美特鋁質 有限公司
MIDI Aluminium Fabricator Ltd.

工程號	J858	地盤	將軍澳 康城11期

组装图看	A-SD-08a-DS

VIEW 01

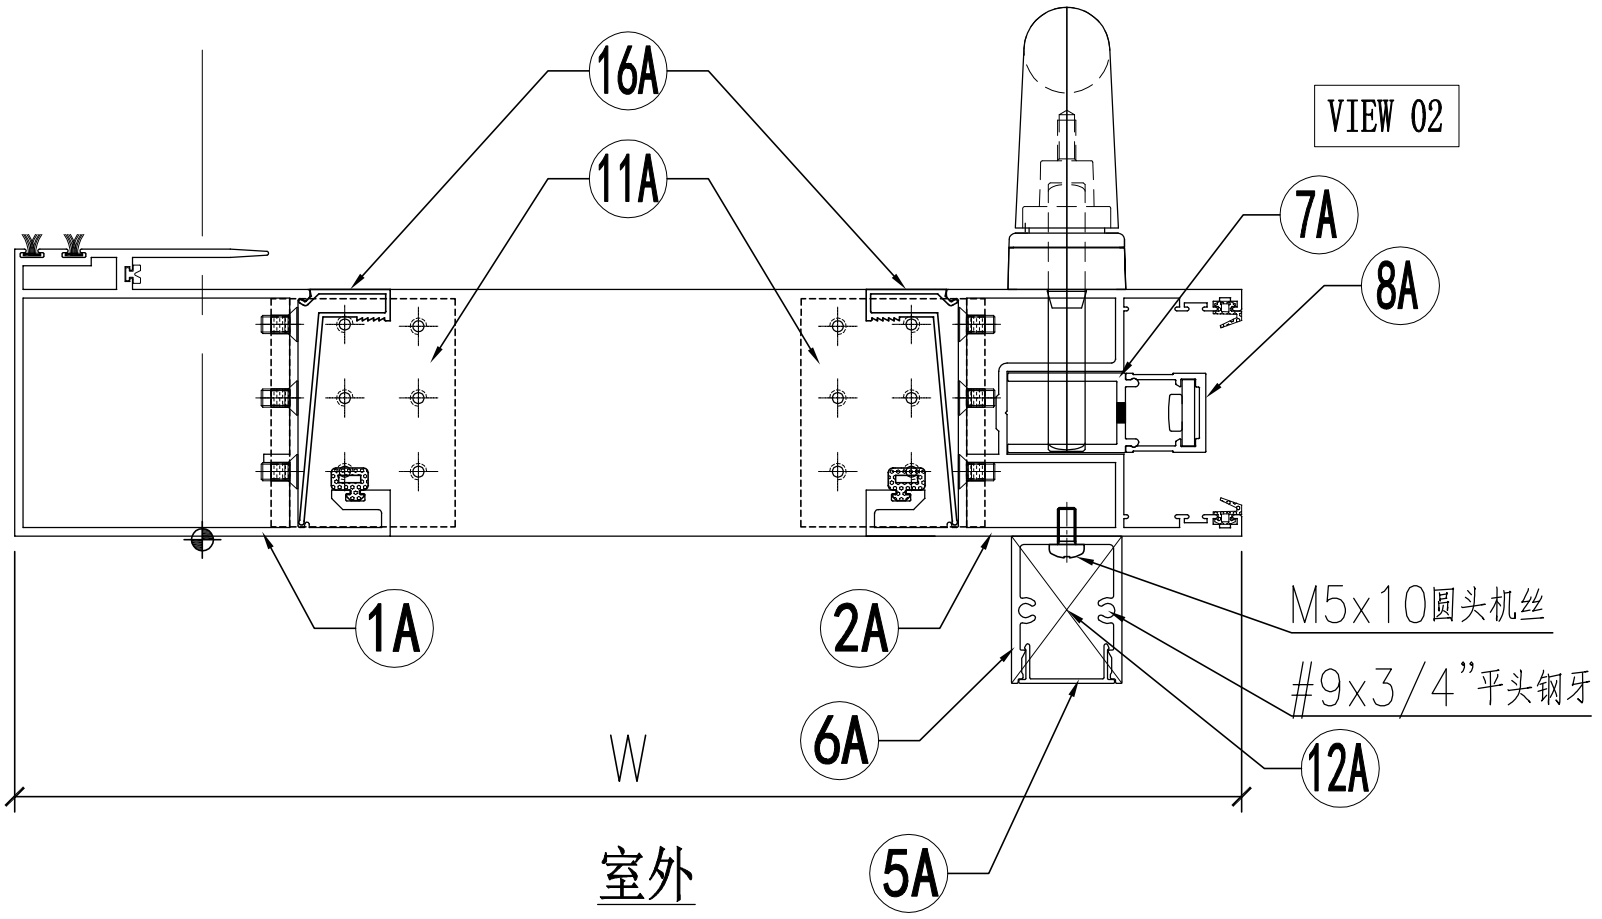

VIEW 02

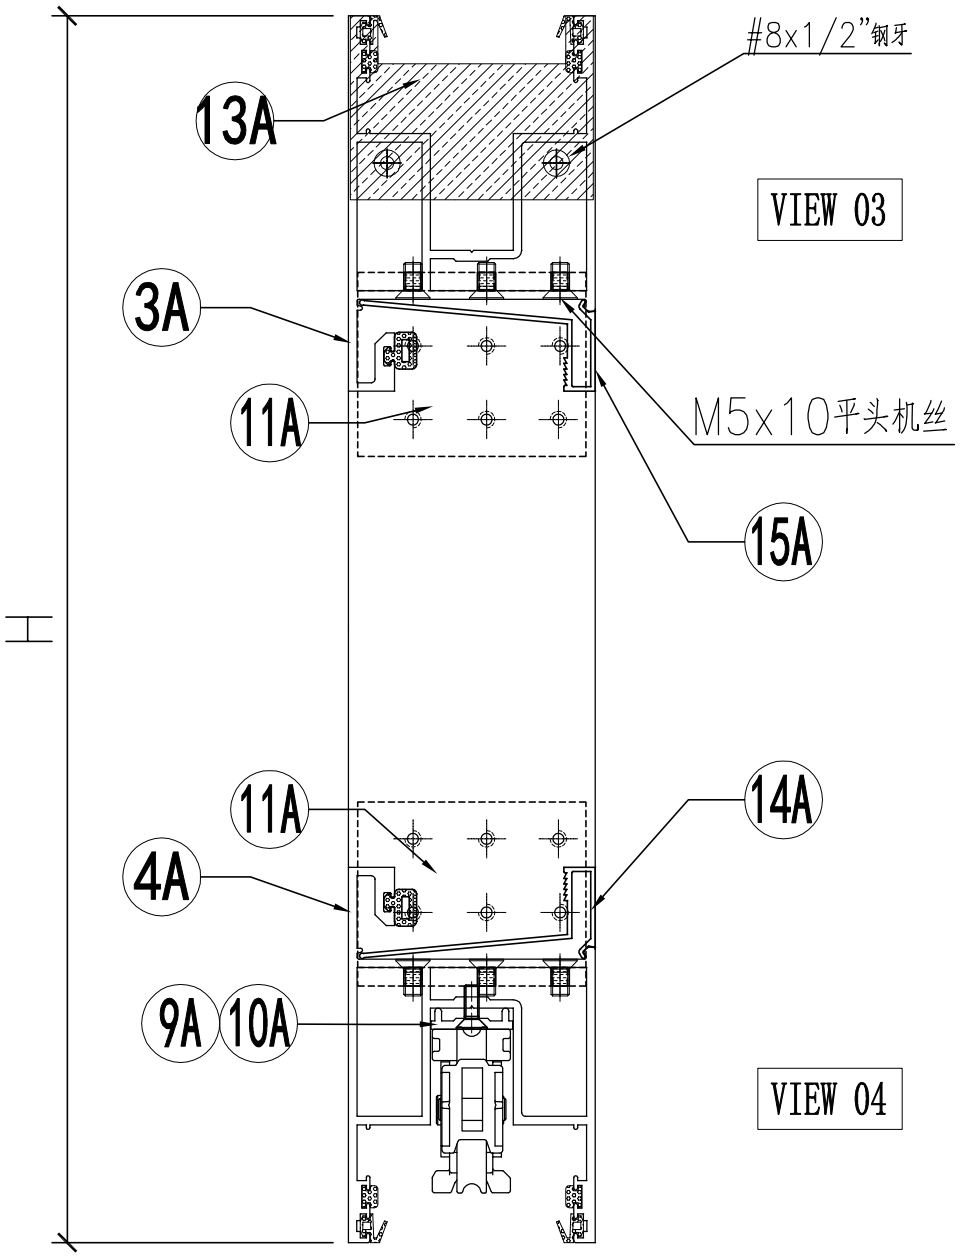

VIEW 03

VIEW 04

名稱	趟門拆圖	制圖	Jack	2023-01-09	修改			
材料	–	復核			日期			
顏色	–	批准			圖號	A-SD-08a-DS(1)		

EG-DWG3

美特鋁質 有限公司
MIDI Aluminium Fabricator Ltd.

组装图看	A-SD-08a-DS

工程號	J858	地盤	將軍澳 康城11期

序号	模号	名称	加工方式	长度	数量	加工图号	备注
1A	X86343	趟门玉企料	–	2548	1	X86343-SD01RA	–
2A	X86344	趟门玉企料	–	2548	1	X86344-SD01RA	–
3A	X86344	趟门玉顶横	–	1209	1	X86344-SD02RF	–
4A	X86344	趟门玉底横	–	1209	1	X86344-SD03RF	–
5A	X86324	趟门门扇拉手盖	–	2242	1	X86324-SD01A	–
6A	X86333	趟门门扇拉手	–	2242	1	X86333-SD01	–
7A	X86327	丝吉利亚锁垫槽(企)	–	150	4	X86327-SD01	–
8A	X86328	丝吉利亚锁垫槽(企)	–	150	4	X86328-SD01	–
9A	X86323	丝吉利亚锁垫槽(横)	–	250	1	X86323-SD01	–
10A	X86323	丝吉利亚锁垫槽(横)	–	150	1	X86323-SD02	–
11A	L00127	趟门玉角码	–	62	4	L00127-02	–
12A	–	拉手封口盖	–	–	2	J858-SD-AP03	–
13A	–	防盗限位盖	–	–	1	J858-SD-AP04	–
14A	X86346	趟门玉横玻璃扣线	–	1004.5	1	X86346-SD01R	–
15A	X86346	趟门玉横玻璃扣线	–	1004.5	1	X86346-SD02R	–
16A	X86346	趟门玉企玻璃扣线	–	2387	2	X86346-SD03C	–

名称	颜色	数量	备注
M5x10平头机丝	A4-70	48	门玉组框
M5x10圆头机丝	A4-70	8	拉手料
#8x1/2"平头钢牙	A4-70	2	防盗限位片
#9x3/4"平头钢牙	A4-70	4	拉手料封口片
胶条J852-SD-G01	–	2.6	–
胶条J852-SD-G02	–	15.2	–
毛条J852-SD-G07	–	5.2	–
胶条J858-SD-G01	–	7.6	–
胶粒718-SD-GU-01	–	4.8	横向

名稱	趟門拆圖	制圖	Jack	2023-01-12	修改			
材料	–	復核			日期			
顏色	–	批准			圖號	A-SD-08a-DS(2)		

EG－DWG3

美特鋁質 有限公司
MIDI Aluminium Fabricator Ltd.

工程號	J858	地盤	將軍澳 康城11期

节点图看	A-SD-09-DS(1)
数据图看	A-SD-09-DS(2)

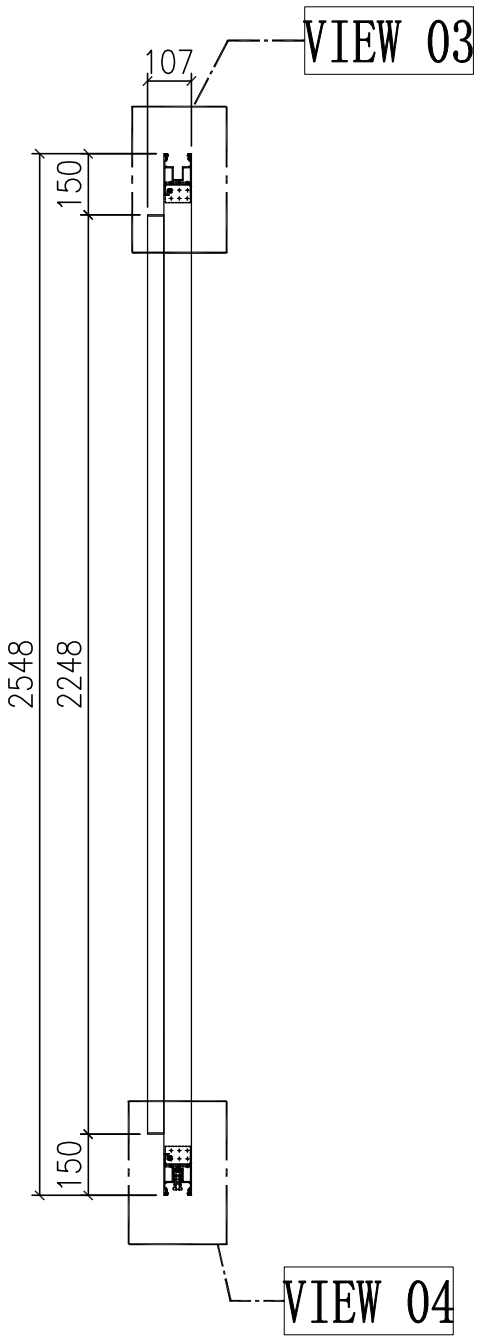

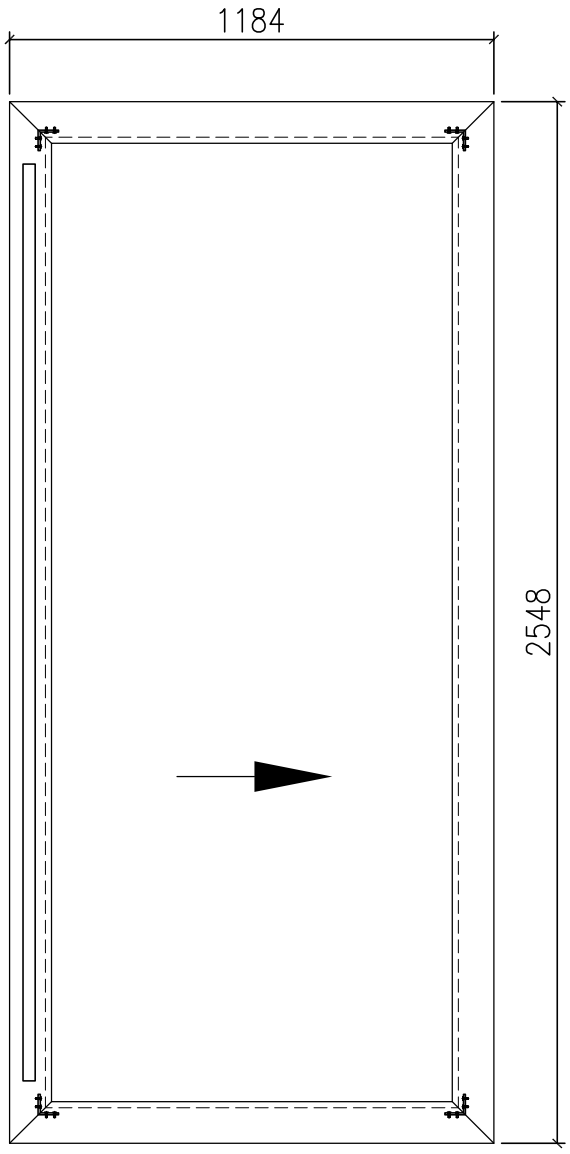

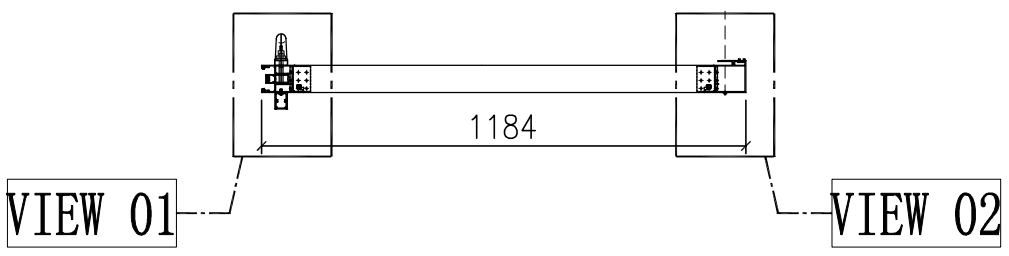

门玉款	宽度（mm）	高度（mm）	只/幅	撑长
SD.L	1184	2548	1	
大图版次		本图版	-	
		日期	23/01/09	

窗号	宽度（W）	高度（H）	数量	楼层
T1A-SD-B2	2326	2748	1	9F
T2A-SD-B2	2326	2748	1	9F
T3A-SD-B2	2326	2748	1	9F
合计：			3	
图号	-			

名稱	趟門拆圖	制圖	Jack	2023-01-12	修改			
材料	-	復核			日期			
顏色	-	批准			圖號	A-SD-09-DS		

EG－DWG3

美特鋁質 有限公司
MIDI Aluminium Fabricator Ltd.

组装图看	A-SD-09-DS

工程號	J858	地盤	將軍澳 康城11期

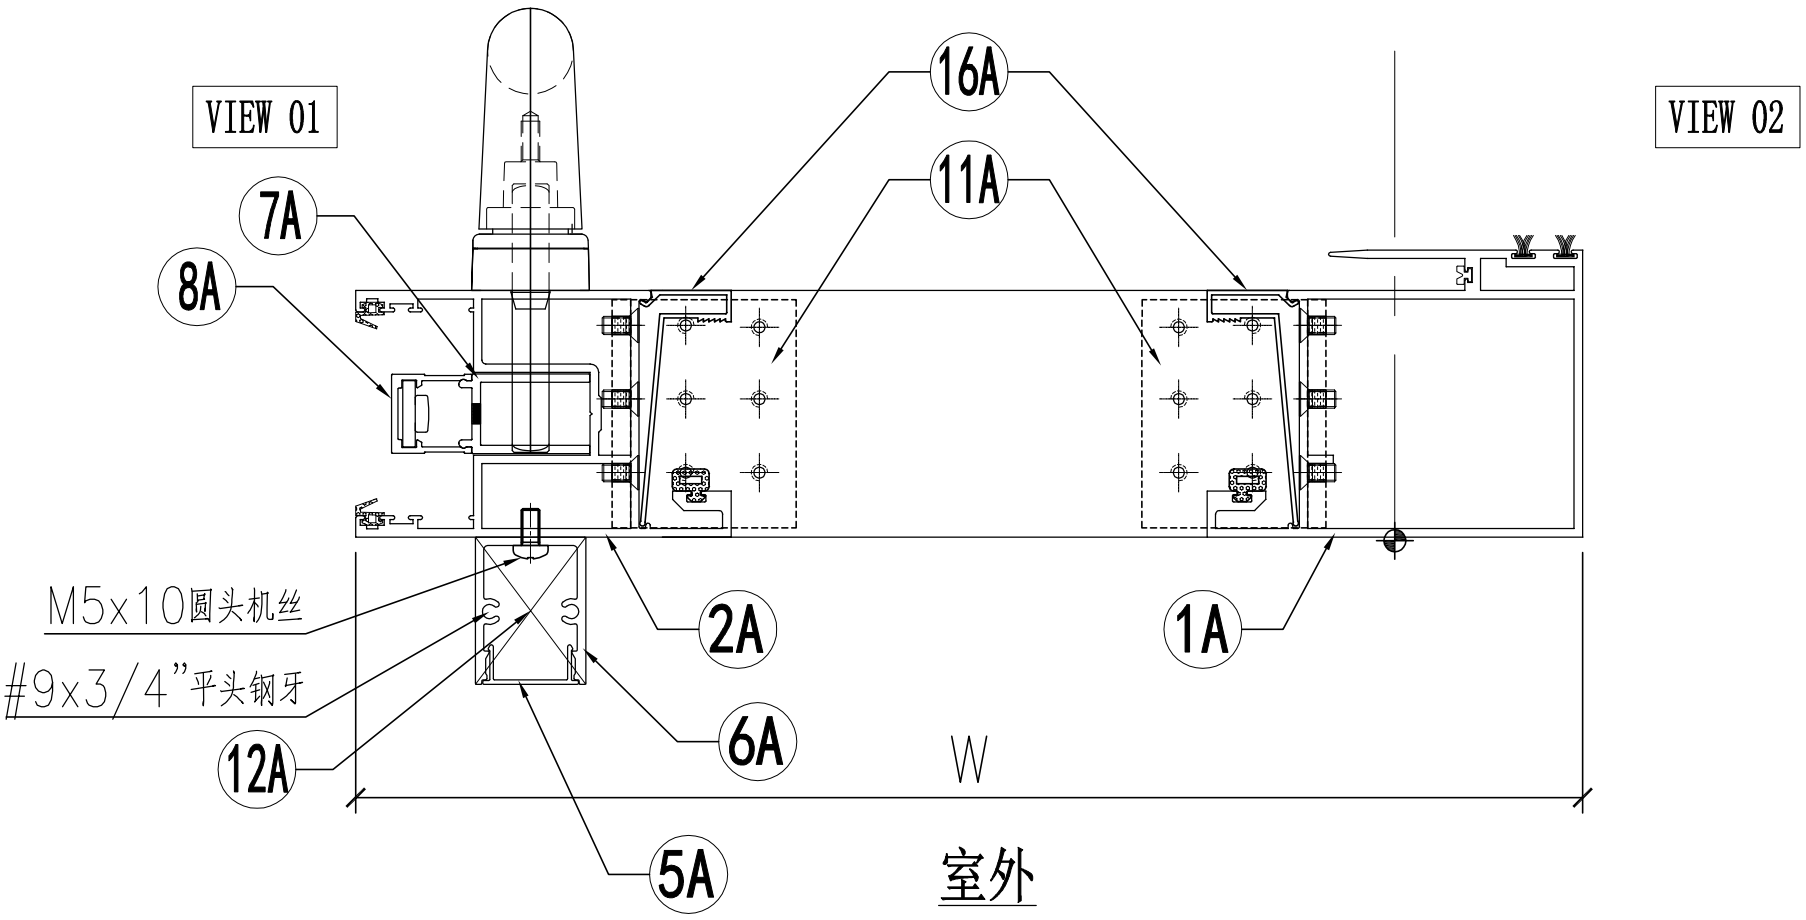

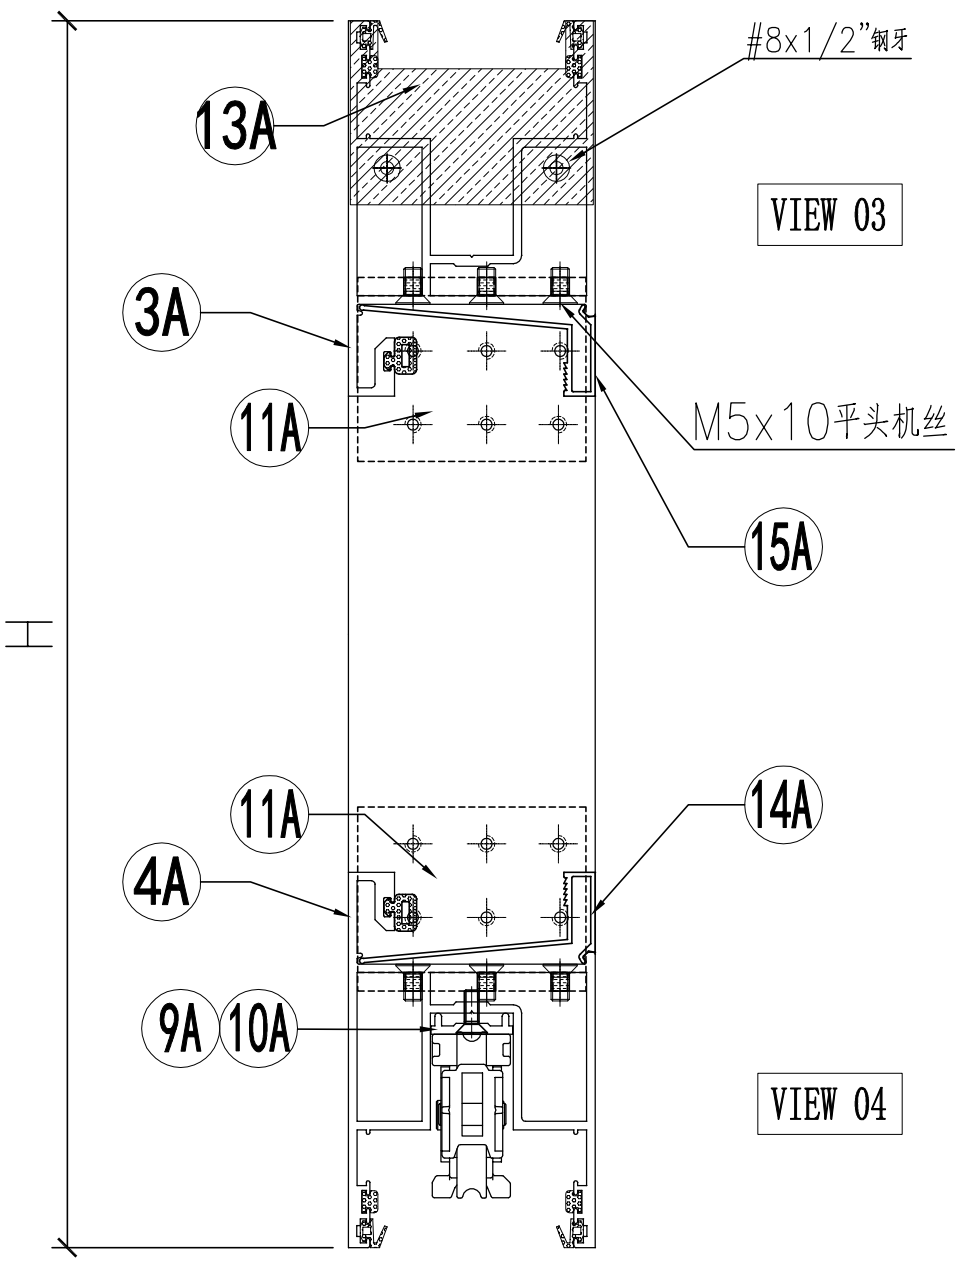

名稱	趟門拆圖	制圖	Jack	2023-01-09	修改			
材料	–	復核			日期			
顏色	–	批准			圖號	A-SD-09-DS(1)		

EG-DWG3

美特鋁質 有限公司
MIDI Aluminium Fabricator Ltd.

组装图看	A-SD-09-DS

工程號	J858	地盤	將軍澳 康城11期

序号	模号	名称	加工方式	长度	数量	加工图号	备注
1A	X86343	趟门玉企料	–	2548	1	X86343-SD01LA	–
2A	X86344	趟门玉企料	–	2548	1	X86344-SD01LA	–
3A	X86344	趟门玉顶横	–	1184	1	X86344-SD02LC	–
4A	X86344	趟门玉底横	–	1184	1	X86344-SD03LC	–
5A	X86324	趟门门扇拉手盖	–	2242	1	X86324-SD01A	–
6A	X86333	趟门门扇拉手	–	2242	1	X86333-SD01	–
7A	X86327	丝吉利亚锁垫槽(企)	–	150	4	X86327-SD01	–
8A	X86328	丝吉利亚锁垫槽(企)	–	150	4	X86328-SD01	–
9A	X86323	丝吉利亚锁垫槽(横)	–	250	1	X86323-SD01	–
10A	X86323	丝吉利亚锁垫槽(横)	–	150	1	X86323-SD02	–
11A	L00127	趟门玉角码	–	62	4	L00127-02	–
12A	–	拉手封口盖	–	–	2	J858-SD-AP03	–
13A	–	防盗限位盖	–	–	1	J858-SD-AP04	–
14A	X86346	趟门玉横玻璃扣线	–	979.5	1	X86346-SD01N	–
15A	X86346	趟门玉横玻璃扣线	–	979.5	1	X86346-SD02N	–
16A	X86346	趟门玉企玻璃扣线	–	2387	2	X86346-SD03C	–

名称	颜色	数量	备注
M5x10平头机丝	A4-70	48	门玉组框
M5x10圆头机丝	A4-70	8	拉手料
#8x1/2"平头钢牙	A4-70	2	防盗限位片
#9x3/4"平头钢牙	A4-70	4	拉手料封口片
胶条J852-SD-G01	–	2.6	–
胶条J852-SD-G02	–	15.2	–
毛条J852-SD-G07	–	5.2	–
胶条J858-SD-G01	–	7.6	–
胶粒718-SD-GU-01	–	4.8	横向

名稱	趟門拆圖	制圖	Jack	2023-01-12	修改			
材料	–	復核			日期			
顏色	–	批准			圖號	A-SD-09-DS(2)		

EG-DWG3

美特鋁質 有限公司
MIDI Aluminium Fabricator Ltd.

工程號	J858	地盤	將軍澳 康城11期

节点图看	A-SD-10-DS(1)
数据图看	A-SD-10-DS(2)

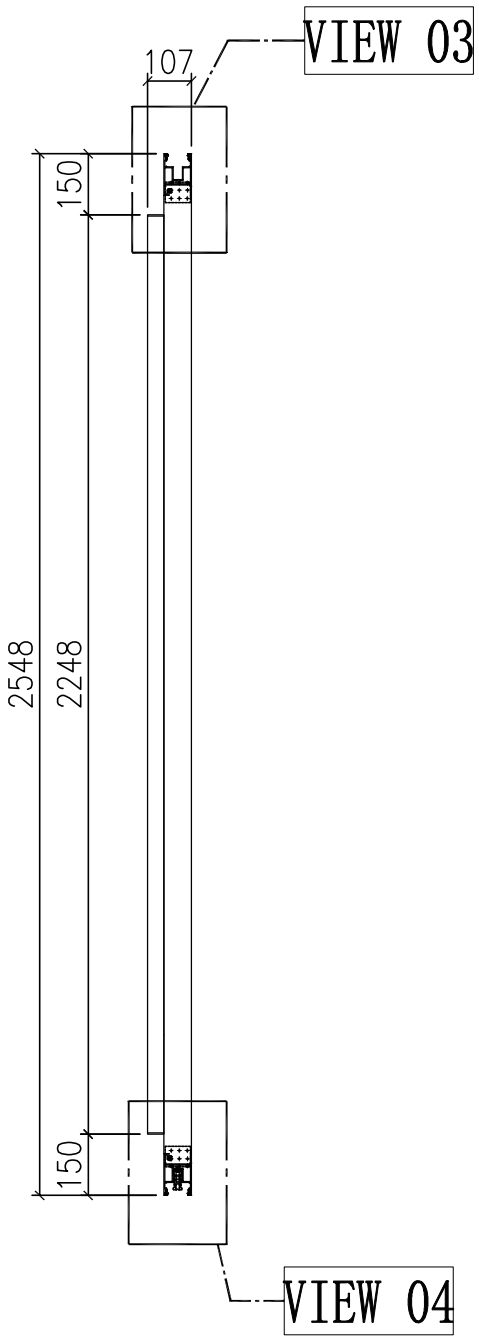

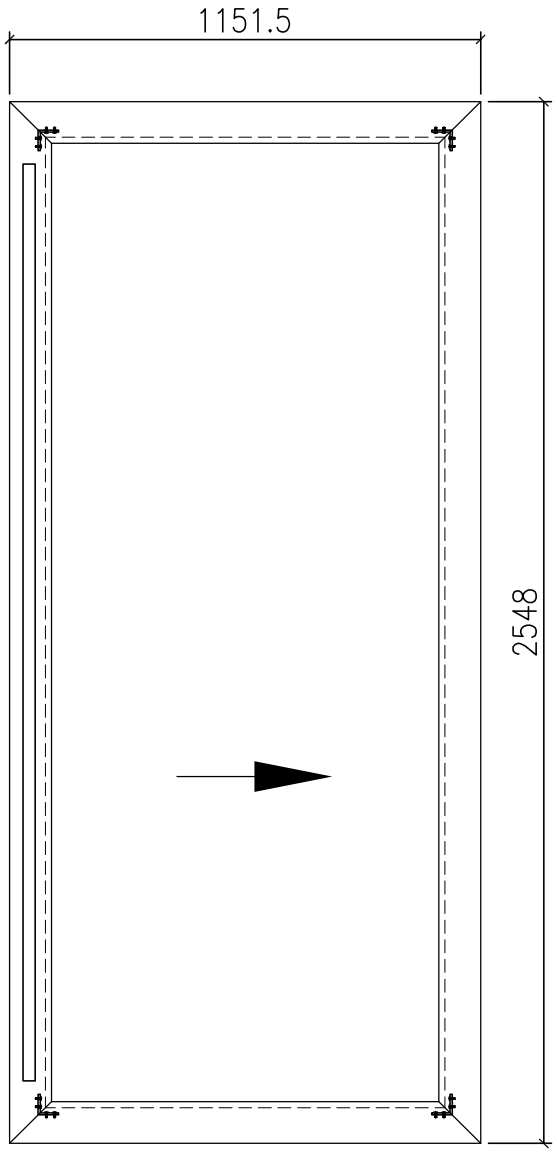

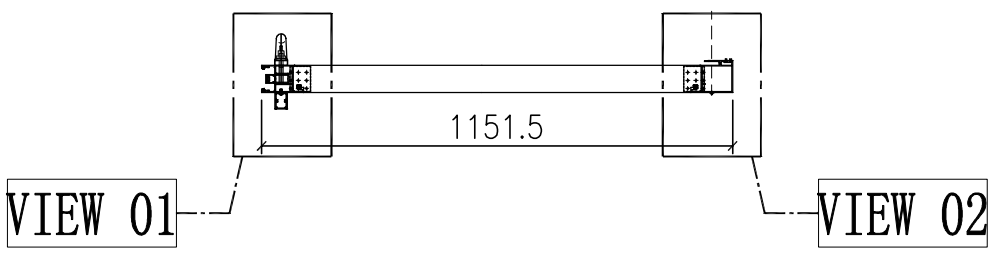

门玉款	宽度（mm）	高度（mm）	只/幅	撑长
SD.L	1151.5	2548	1	
大图版次		本图版	-	
		日期	23/01/09	

窗号	宽度（W）	高度（H）	数量	楼层
T1A-SD-C2	2261	2748	1	9F
T1B-SD-B2	2261	2748	1	9F
T2A-SD-C2	2261	2748	1	9F
T2B-SD-B2	2261	2748	1	9F
T3A-SD-C2	2261	2748	1	9F
T3B-SD-B2	2261	2748	1	9F
合计：			6	
图号	-			

名稱	趟門拆圖	制圖	Jack	2023-01-12	修改			
材料	-	復核			日期			
顏色	-	批准			圖號	A-SD-10-DS		

EG－DWG3

美特鋁質 有限公司
MIDI Aluminium Fabricator Ltd.

组装图看	A-SD-10-DS

工程號	J858	地盤	將軍澳 康城11期

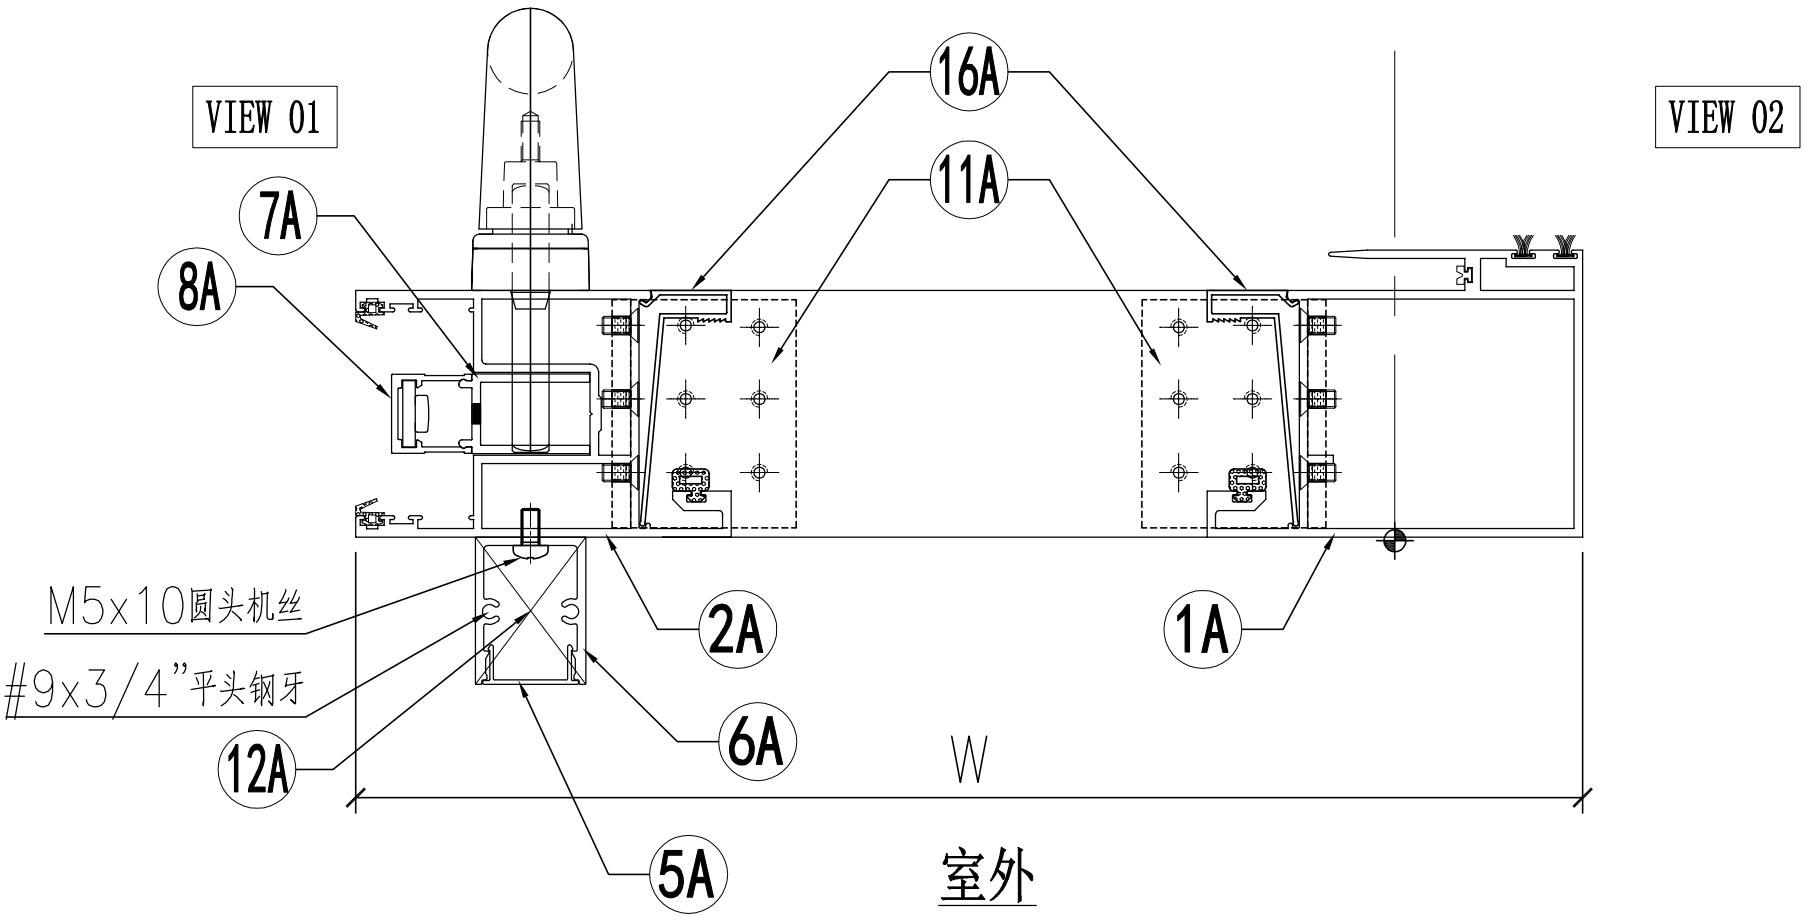

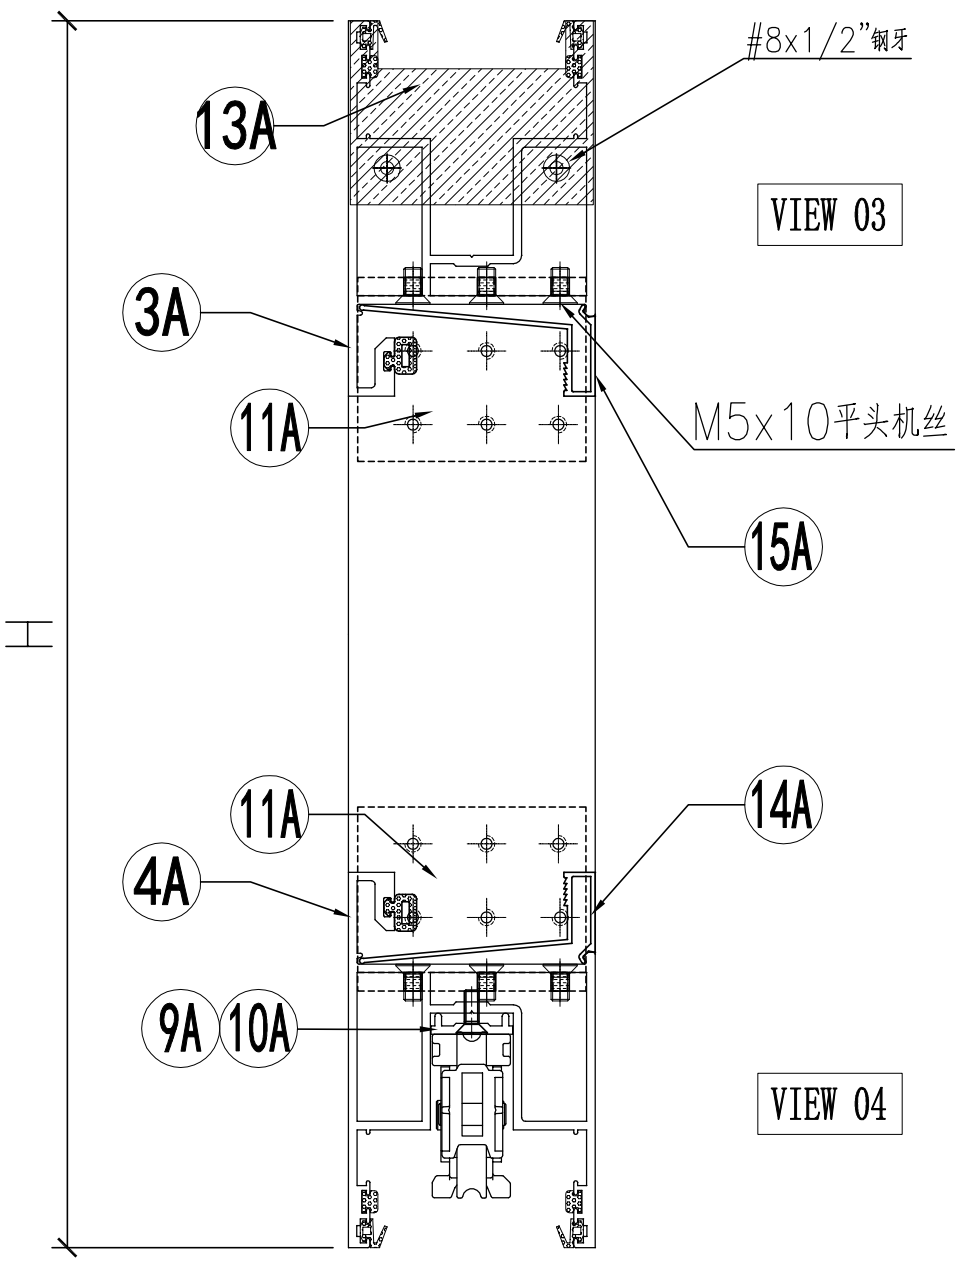

名稱	趟門拆圖	制圖	Jack	2023-01-09	修改			
材料	–	復核			日期			
顏色	–	批准			圖號	A-SD-10-DS(1)		

EG-DWG3

美特鋁質 有限公司
MIDI Aluminium Fabricator Ltd.

工程號	J858	地盤	將軍澳 康城11期

组装图看	A-SD-10-DS

序号	模号	名称	加工方式	长度	数量	加工图号	备注
1A	X86343	趟门玉企料	–	2548	1	X86343-SD01LA	–
2A	X86344	趟门玉企料	–	2548	1	X86344-SD01LA	–
3A	X86344	趟门玉顶横	–	1151.5	1	X86344-SD02LA	–
4A	X86344	趟门玉底横	–	1151.5	1	X86344-SD03LA	–
5A	X86324	趟门门扇拉手盖	–	2242	1	X86324-SD01A	–
6A	X86333	趟门门扇拉手	–	2242	1	X86333-SD01	–
7A	X86327	丝吉利亚锁垫槽(企)	–	150	4	X86327-SD01	–
8A	X86328	丝吉利亚锁垫槽(企)	–	150	4	X86328-SD01	–
9A	X86323	丝吉利亚锁垫槽(横)	–	250	1	X86323-SD01	–
10A	X86323	丝吉利亚锁垫槽(横)	–	150	1	X86323-SD02	–
11A	L00127	趟门玉角码	–	62	4	L00127-02	–
12A	–	拉手封口盖	–	–	2	J858-SD-AP03	–
13A	–	防盗限位盖	–	–	1	J858-SD-AP04	–
14A	X86346	趟门玉横玻璃扣线	–	947	1	X86346-SD01L	–
15A	X86346	趟门玉横玻璃扣线	–	947	1	X86346-SD02L	–
16A	X86346	趟门玉企玻璃扣线	–	2387	2	X86346-SD03C	–

名称	颜色	数量	备注
M5x10平头机丝	A4-70	48	门玉组框
M5x10圆头机丝	A4-70	8	拉手料
#8x1/2"平头钢牙	A4-70	2	防盗限位片
#9x3/4"平头钢牙	A4-70	4	拉手料封口片
胶条J852-SD-G01	–	2.6	–
胶条J852-SD-G02	–	15.2	–
毛条J852-SD-G07	–	5.2	–
胶条J858-SD-G01	–	7.6	–
胶粒718-SD-GU-01	–	4.8	横向

名稱	趟門拆圖	制圖	Jack	2023-01-12	修改			
材料	–	復核			日期			
顏色	–	批准			圖號	A-SD-10-DS(2)		

EG－DWG3

美特鋁質 有限公司
MIDI Aluminium Fabricator Ltd.

工程號	J858	地盤	將軍澳 康城11期

节点图看	A-SD-11-DS(1)
数据图看	A-SD-11-DS(2)

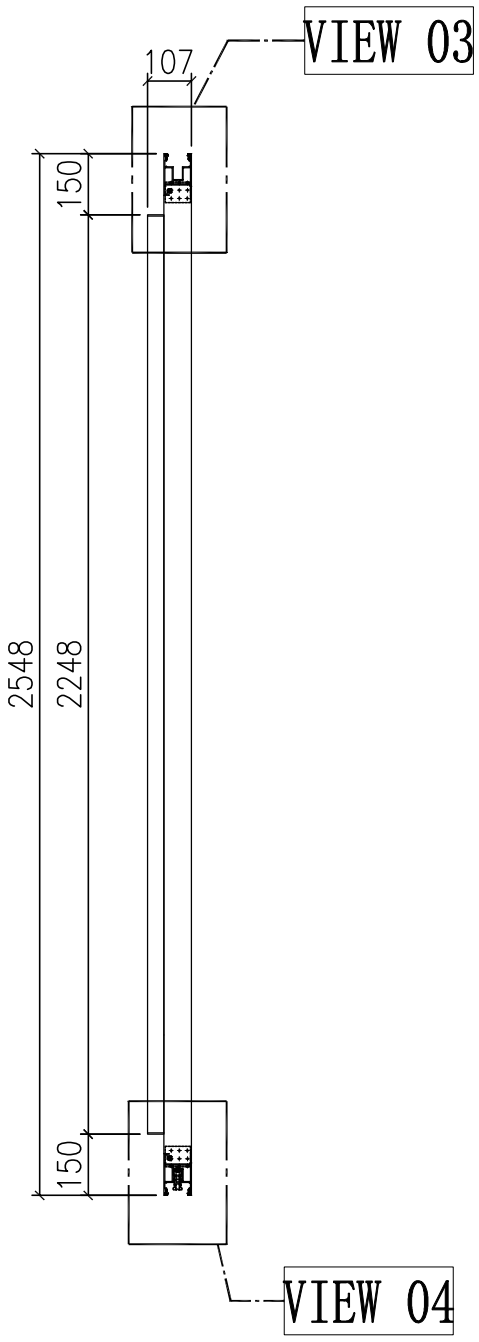

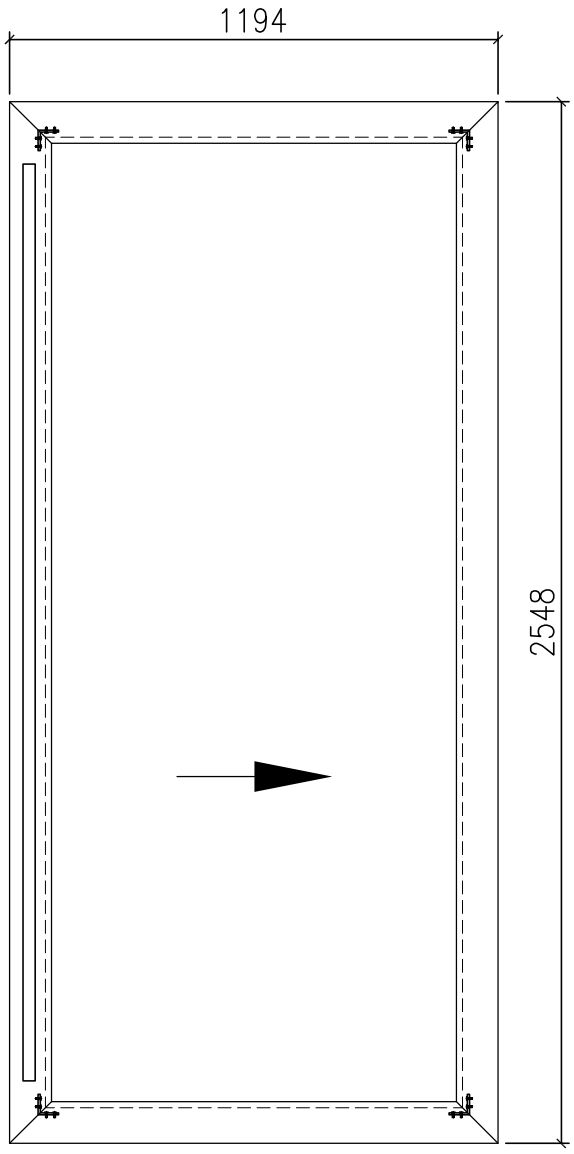

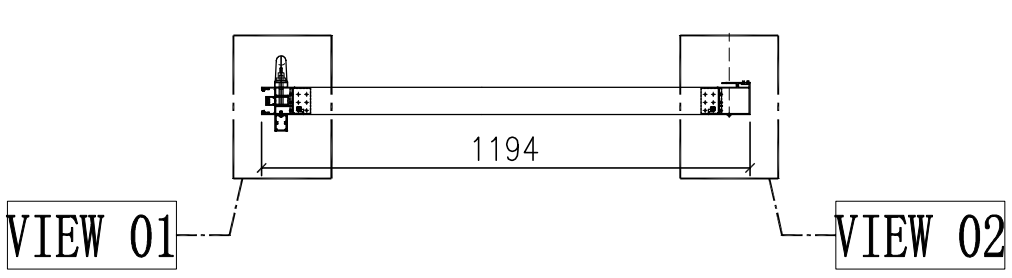

门玉款	宽度（mm）	高度（mm）	只/幅	撑长
SD.L	1194	2548	1	
大图版次		本图版	-	
		日期	23/01/09	

窗号	宽度（W）	高度（H）	数量	楼层
T1B-SD-D2	2346	2748	1	9F
T2B-SD-D2	2346	2748	1	9F
T3B-SD-D2	2346	2748	1	9F
合计：			3	
图号	-			

名稱	趟門拆圖	制圖	Jack	2023-01-12	修改			
材料	-	復核			日期			
顏色	-	批准			圖號	A-SD-11-DS		

EG—DWG3

美特鋁質 有限公司
MIDI Aluminium Fabricator Ltd.

工程號	J858	地盤	將軍澳 康城11期

组装图看	A-SD-11-DS

VIEW 01

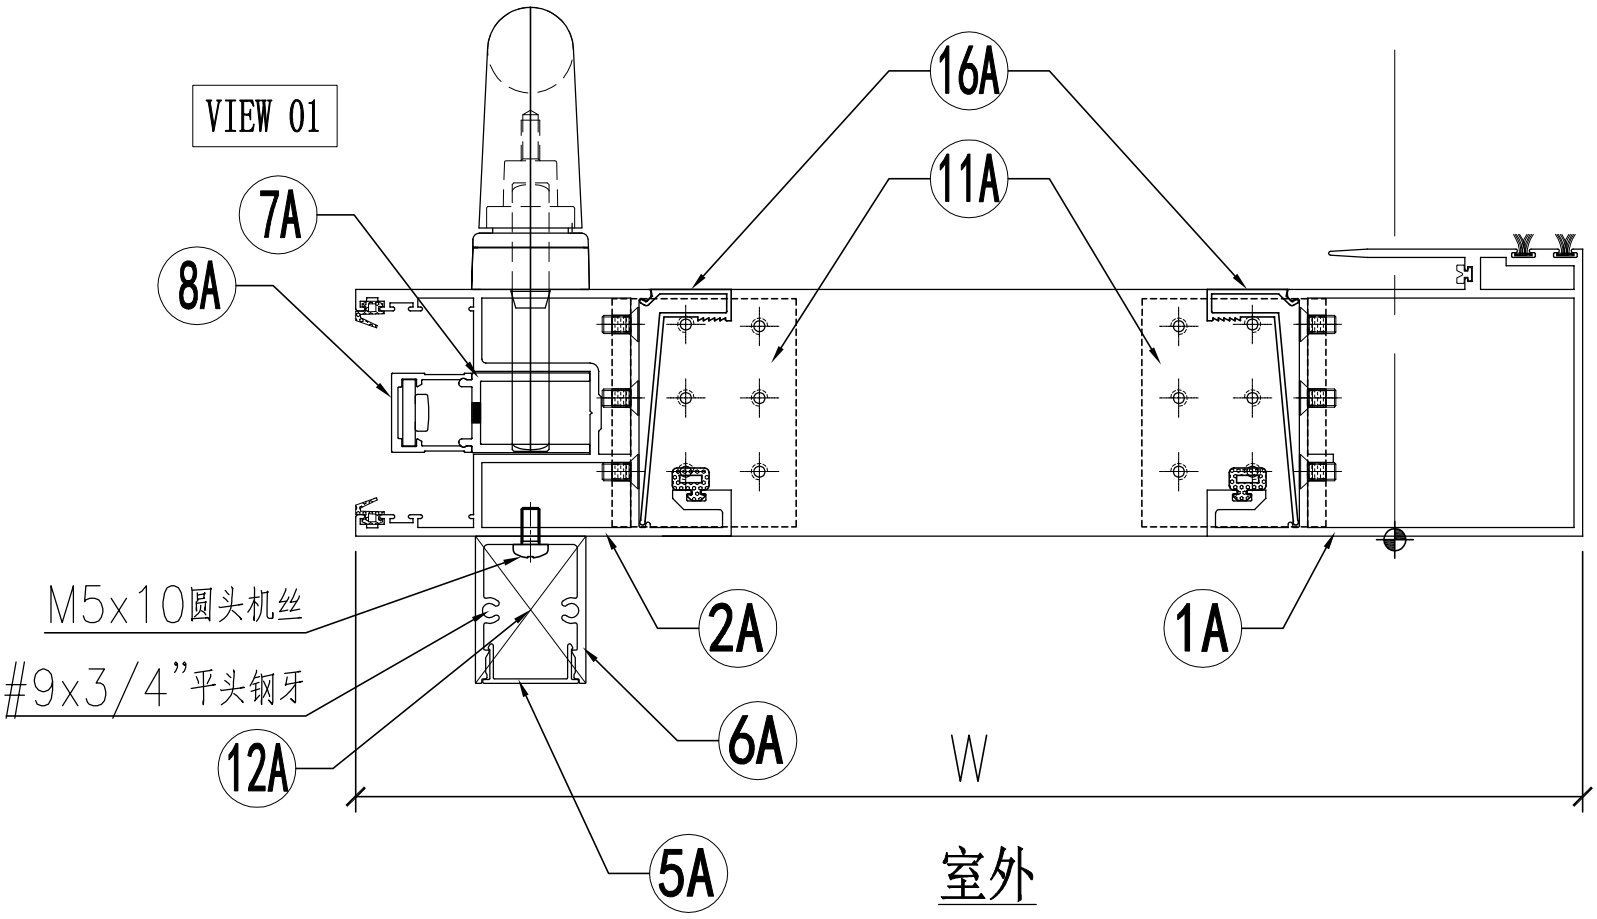

VIEW 02

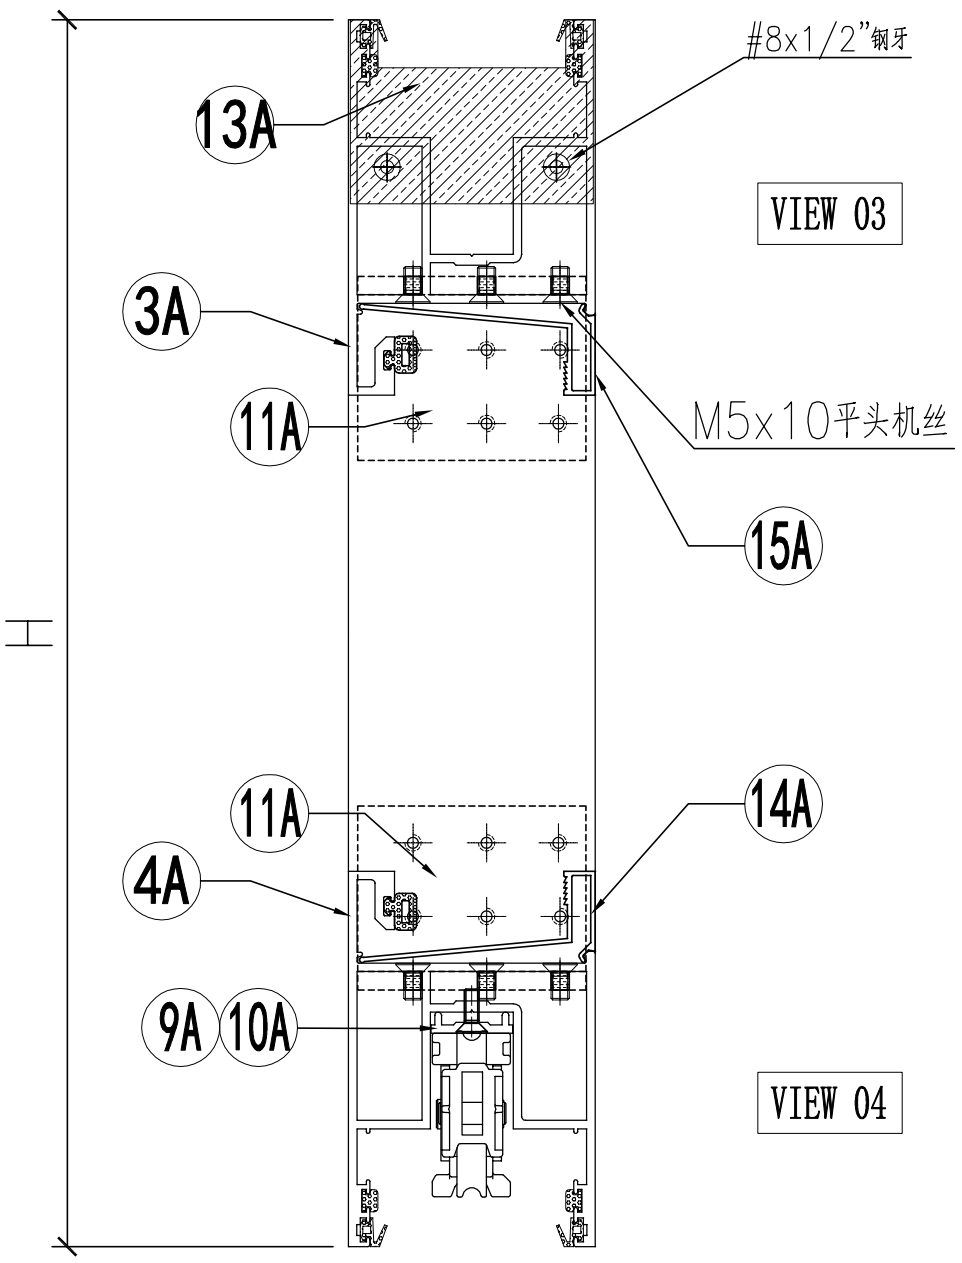

名稱	趟門拆圖	制圖	Jack	2023-01-09	修改			
材料	–	復核			日期			
顏色	–	批准			圖號	A-SD-11-DS(1)		

EG-DWG3

美特鋁質 有限公司
MIDI Aluminium Fabricator Ltd.

组装图看	A-SD-11-DS

工程號	J858	地盤	將軍澳 康城11期

序号	模号	名称	加工方式	长度	数量	加工图号	备注
1A	X86343	趟门玉企料	–	2548	1	X86343-SD01LA	–
2A	X86344	趟门玉企料	–	2548	1	X86344-SD01LA	–
3A	X86344	趟门玉顶横	–	1194	1	X86344-SD02LE	–
4A	X86344	趟门玉底横	–	1194	1	X86344-SD03LE	–
5A	X86324	趟门门扇拉手盖	–	2242	1	X86324-SD01A	–
6A	X86333	趟门门扇拉手	–	2242	1	X86333-SD01	–
7A	X86327	丝吉利亚锁垫槽(企)	–	150	4	X86327-SD01	–
8A	X86328	丝吉利亚锁垫槽(企)	–	150	4	X86328-SD01	–
9A	X86323	丝吉利亚锁垫槽(横)	–	250	1	X86323-SD01	–
10A	X86323	丝吉利亚锁垫槽(横)	–	150	1	X86323-SD02	–
11A	L00127	趟门玉角码	–	62	4	L00127-02	–
12A	–	拉手封口盖	–	–	2	J858-SD-AP03	–
13A	–	防盗限位盖	–	–	1	J858-SD-AP04	–
14A	X86346	趟门玉横玻璃扣线	–	989.5	1	X86346-SD01Q	–
15A	X86346	趟门玉横玻璃扣线	–	989.5	1	X86346-SD02Q	–
16A	X86346	趟门玉企玻璃扣线	–	2387	2	X86346-SD03C	–

名称	颜色	数量	备注
M5x10平头机丝	A4-70	48	门玉组框
M5x10圆头机丝	A4-70	8	拉手料
#8x1/2"平头钢牙	A4-70	2	防盗限位片
#9x3/4"平头钢牙	A4-70	4	拉手料封口片
胶条J852-SD-G01	–	2.6	–
胶条J852-SD-G02	–	15.2	–
毛条J852-SD-G07	–	5.2	–
胶条J858-SD-G01	–	7.6	–
胶粒718-SD-GU-01	–	4.8	横向

名稱	趟門拆圖	制圖	Jack	2023-01-12	修改			
材料	–	復核			日期			
顏色	–	批准			圖號	A-SD-11-DS(2)		

EG－DWG3

美特鋁質 有限公司
MIDI Aluminium Fabricator Ltd.

工程號	J858	地盤	將軍澳 康城11期

节点图看	A-SD-12-DS(1)
数据图看	A-SD-12-DS(2)

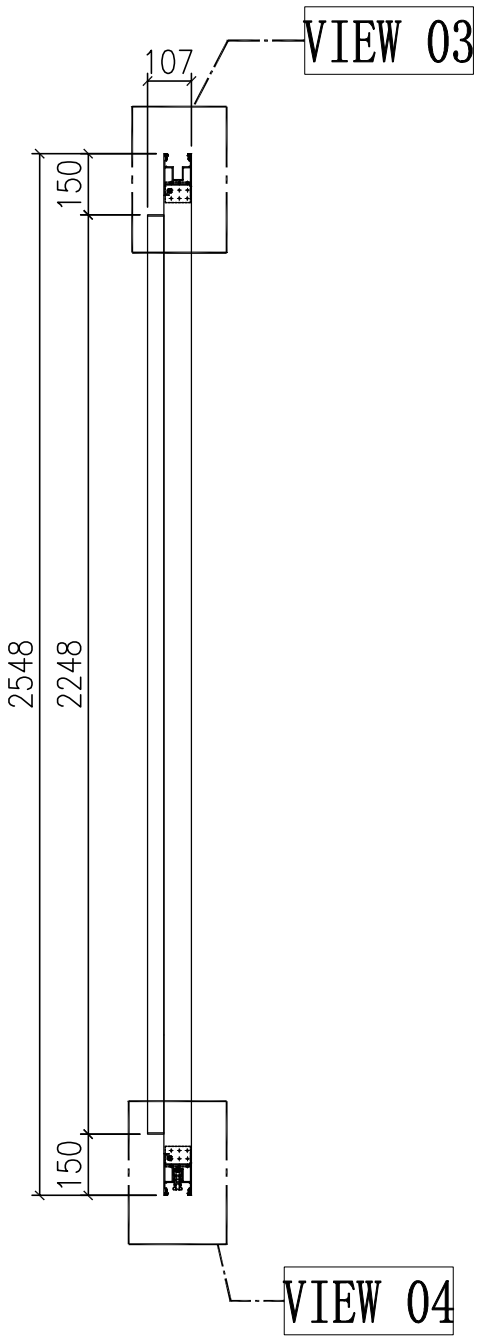

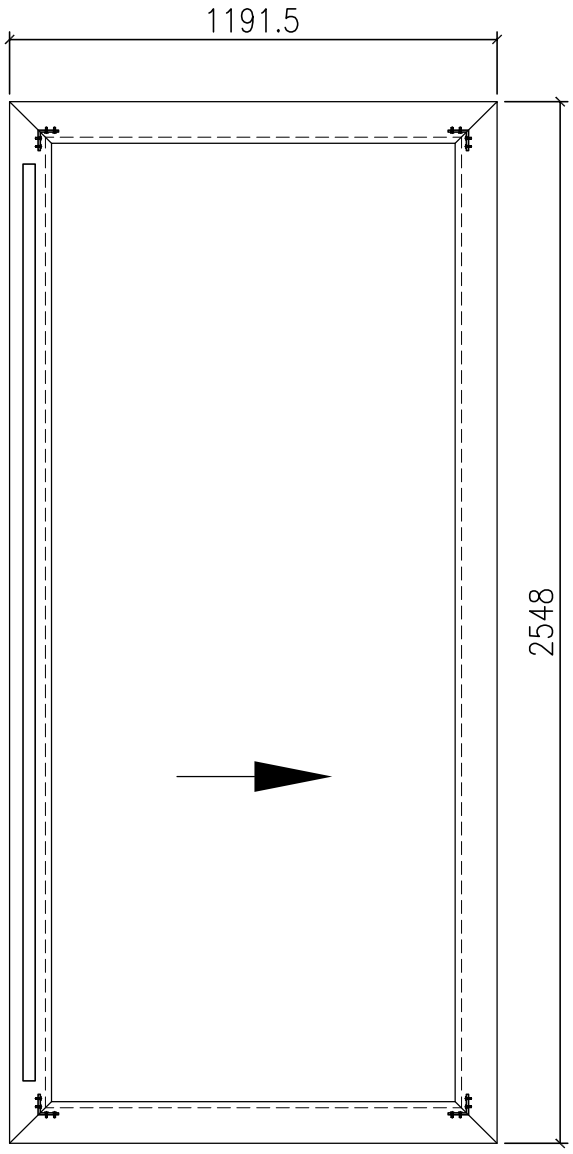

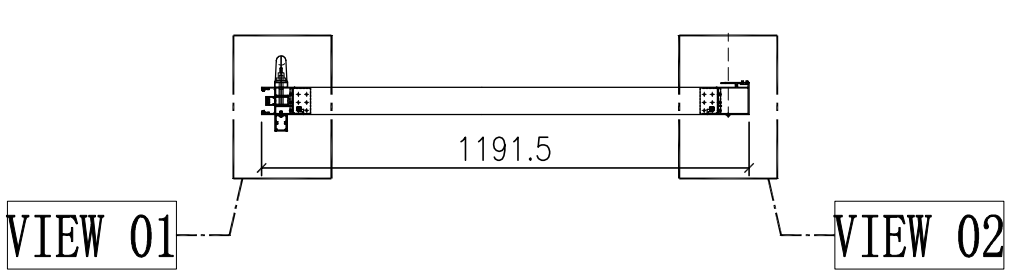

门玉款	宽度（mm）	高度（mm）	只/幅	撑长
SD.L	1191.5	2548	1	
大图版次		本图版	-	
		日期	23/01/09	

窗号	宽度（W）	高度（H）	数量	楼层
T1A-SD-G2	2341	2748	1	9F
T1B-SD-E2	2341	2748	1	9F
T2A-SD-E2	2341	2748	1	9F
T2A-SD-G2	2341	2748	1	9F
T2B-SD-E2	2341	2748	1	9F
T3A-SD-E2	2341	2748	1	9F
T3A-SD-G2	2341	2748	1	9F
T3B-SD-E2	2341	2748	1	9F
合计：			8	
图号	-			

名稱	趟門拆圖	制圖	Jack	2023-01-12	修改			
材料	-	復核			日期			
顏色	-	批准			圖號	A-SD-12-DS		

EG－DWG3

美特鋁質 有限公司
MIDI Aluminium Fabricator Ltd.

工程號	J858	地盤	將軍澳 康城11期

组装图看	A-SD-12-DS

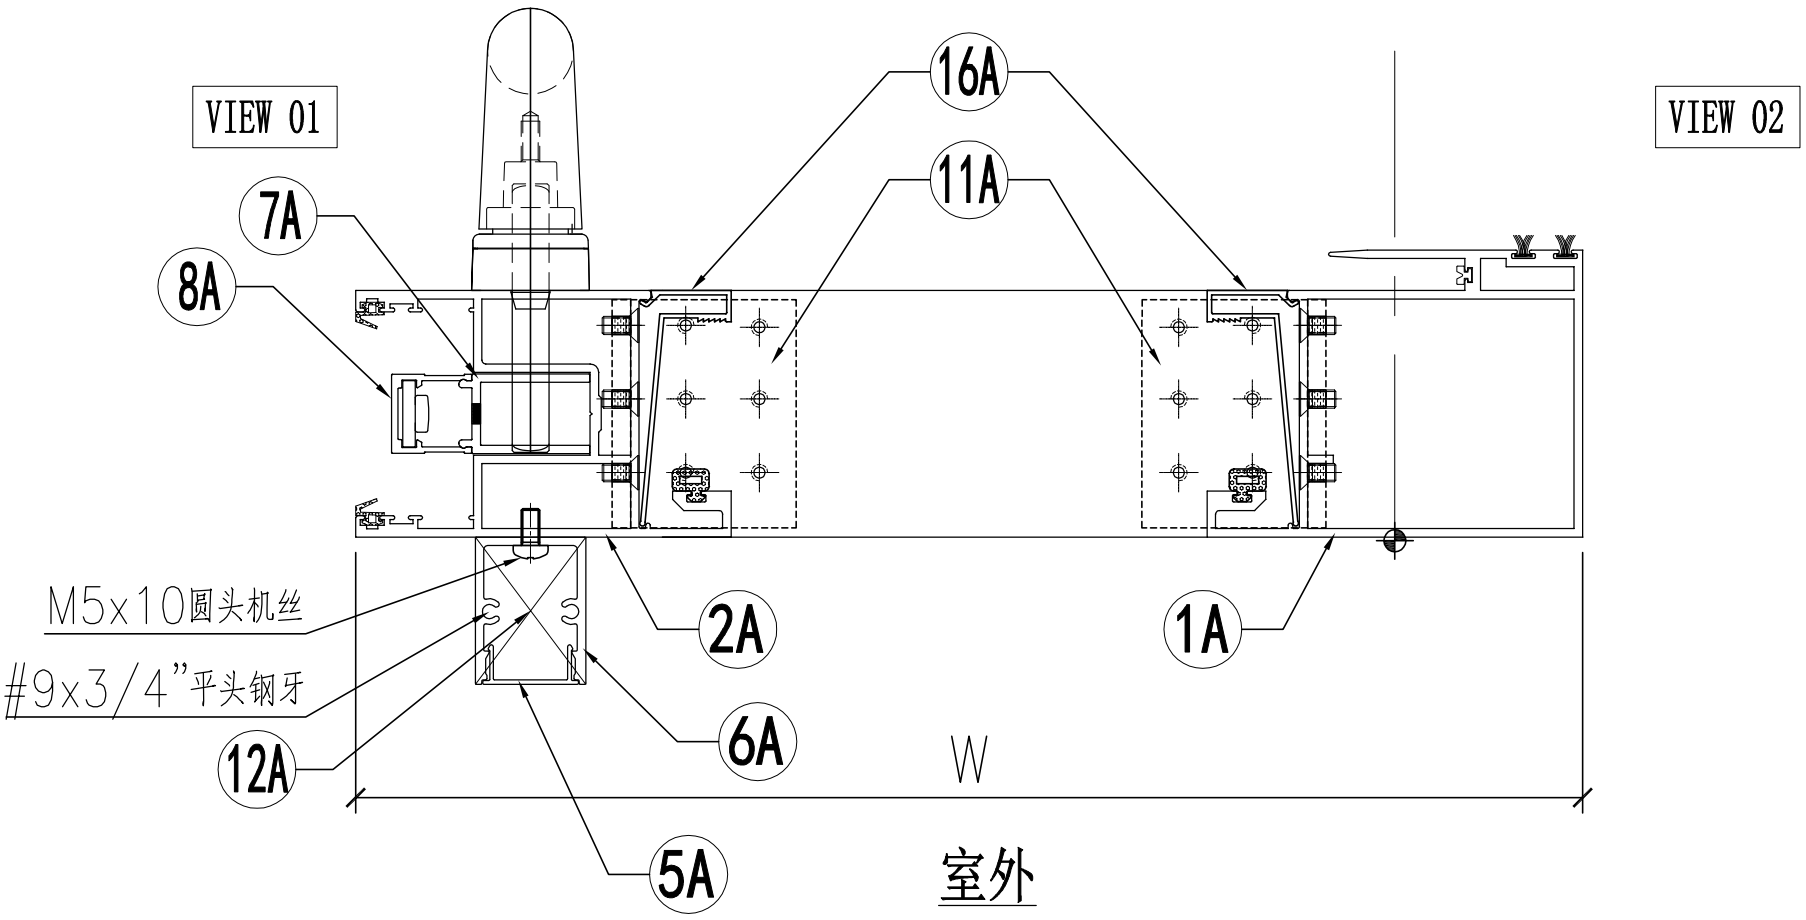

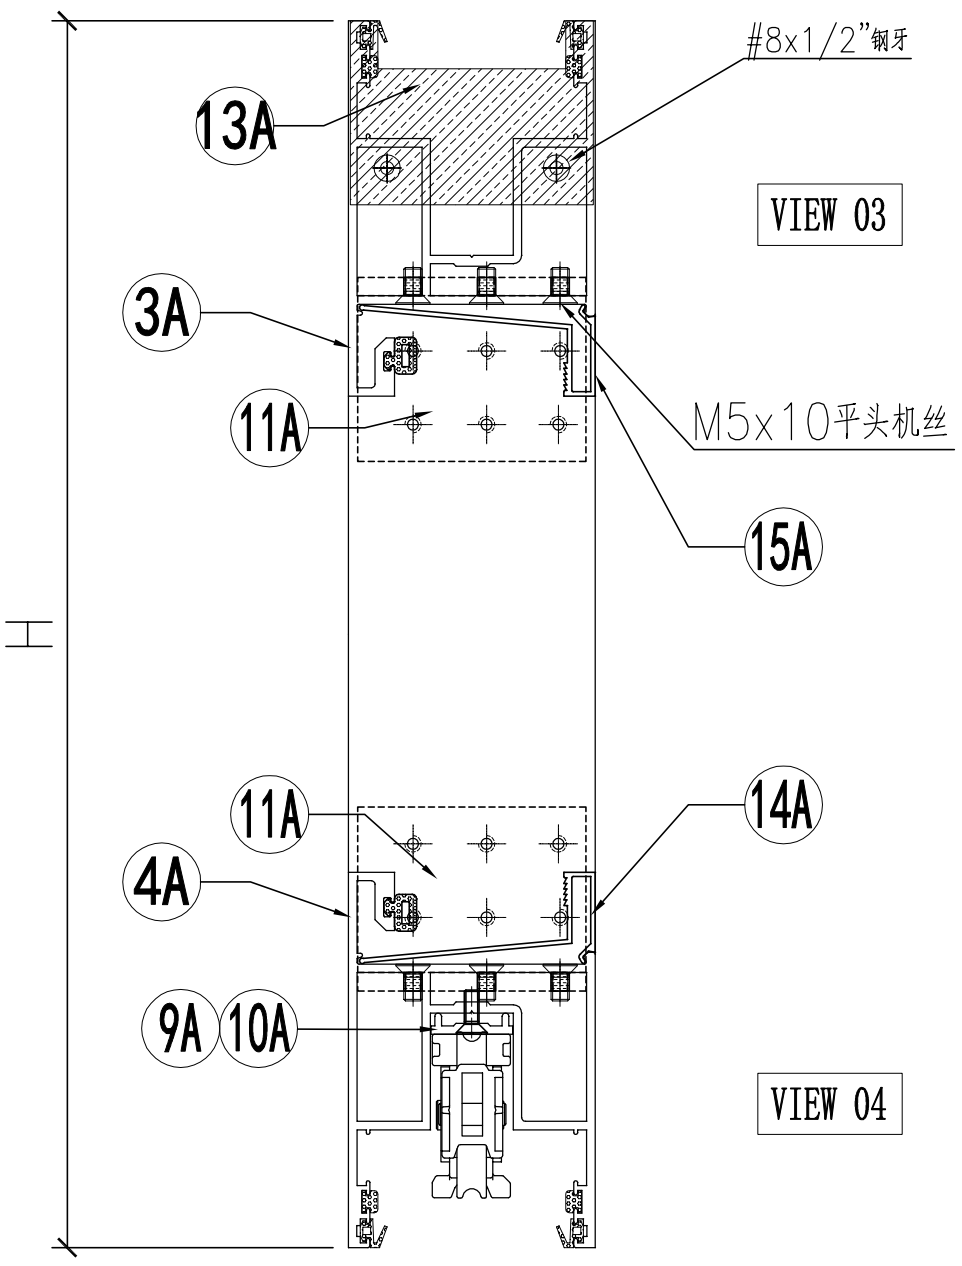

名稱	趟門拆圖	制圖	Jack	2023-01-09	修改			
材料	–	復核			日期			
顏色	–	批准			圖號	A-SD-12-DS(1)		

EG-DWG3

美特鋁質 有限公司
MIDI Aluminium Fabricator Ltd.

组装图看	A-SD-12-DS

工程號	J858	地盤	將軍澳 康城11期

序号	模号	名称	加工方式	长度	数量	加工图号	备注
1A	X86343	趟门玉企料	–	2548	1	X86343-SD01LA	–
2A	X86344	趟门玉企料	–	2548	1	X86344-SD01LA	–
3A	X86344	趟门玉顶横	–	1191.5	1	X86344-SD02LD	–
4A	X86344	趟门玉底横	–	1191.5	1	X86344-SD03LD	–
5A	X86324	趟门门扇拉手盖	–	2242	1	X86324-SD01A	–
6A	X86333	趟门门扇拉手	–	2242	1	X86333-SD01	–
7A	X86327	丝吉利亚锁垫槽(企)	–	150	4	X86327-SD01	–
8A	X86328	丝吉利亚锁垫槽(企)	–	150	4	X86328-SD01	–
9A	X86323	丝吉利亚锁垫槽(横)	–	250	1	X86323-SD01	–
10A	X86323	丝吉利亚锁垫槽(横)	–	150	1	X86323-SD02	–
11A	L00127	趟门玉角码	–	62	4	L00127-02	–
12A	–	拉手封口盖	–	–	2	J858-SD-AP03	–
13A	–	防盗限位盖	–	–	1	J858-SD-AP04	–
14A	X86346	趟门玉横玻璃扣线	–	987	1	X86346-SD01P	–
15A	X86346	趟门玉横玻璃扣线	–	987	1	X86346-SD02P	–
16A	X86346	趟门玉企玻璃扣线	–	2387	2	X86346-SD03C	–

名称	颜色	数量	备注
M5x10平头机丝	A4-70	48	门玉组框
M5x10圆头机丝	A4-70	8	拉手料
#8x1/2"平头钢牙	A4-70	2	防盗限位片
#9x3/4"平头钢牙	A4-70	4	拉手料封口片
胶条J852-SD-G01	–	2.6	–
胶条J852-SD-G02	–	15.2	–
毛条J852-SD-G07	–	5.2	–
胶条J858-SD-G01	–	7.6	–
胶粒718-SD-GU-01	–	4.8	横向

名稱	趟門拆圖	制圖	Jack	2023-01-12	修改			
材料	–	復核			日期			
顏色	–	批准			圖號	A-SD-12-DS(2)		

EG-DWG3

美特鋁質 有限公司
MIDI Aluminium Fabricator Ltd.

工程號	J858	地盤	將軍澳 康城11期

节点图看	A-SD-12a-DS(1)
数据图看	A-SD-12a-DS(2)

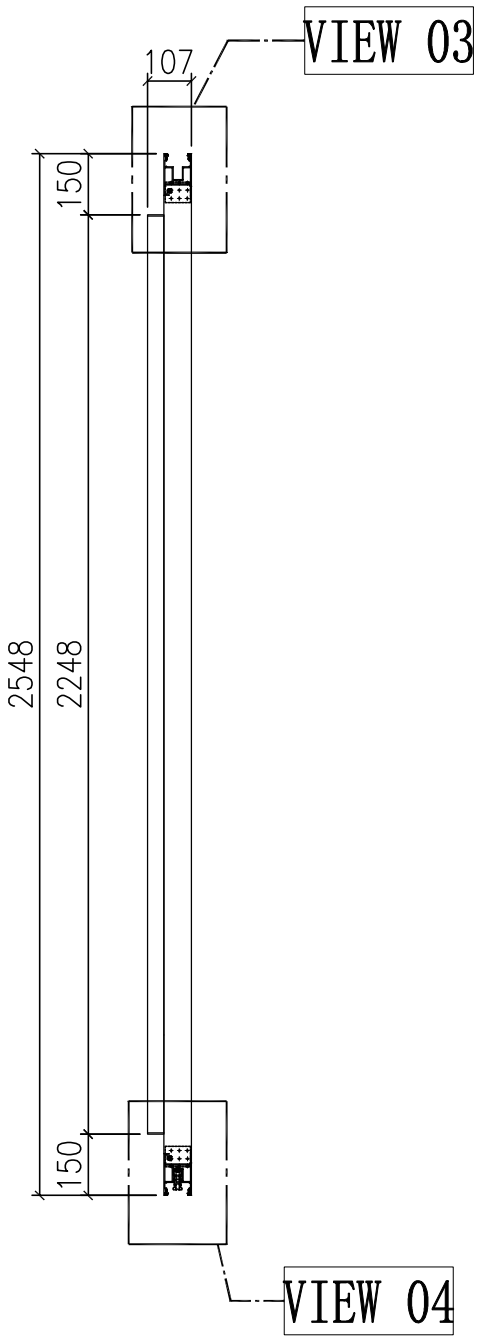

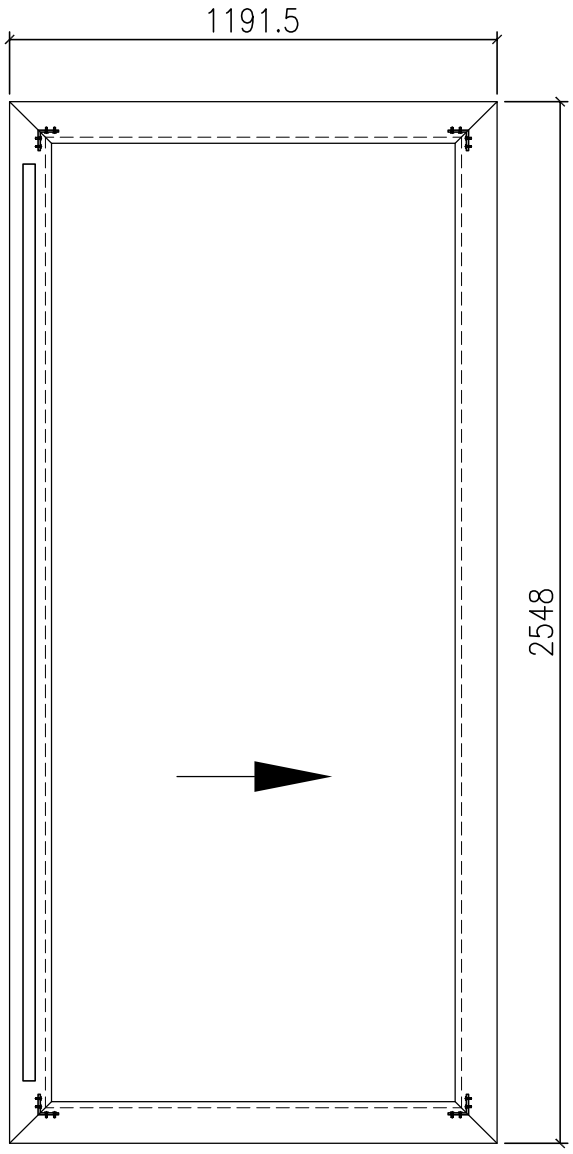

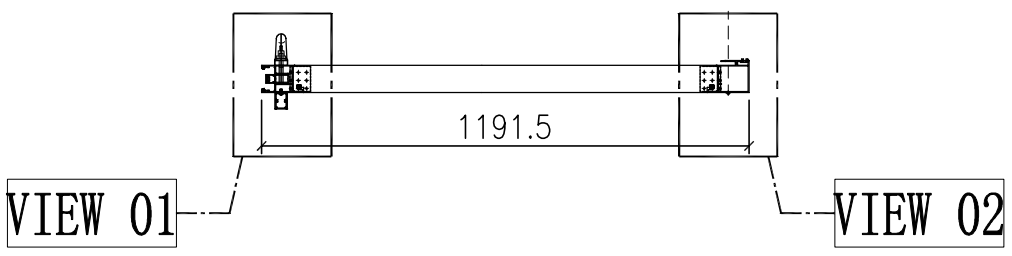

门玉款	宽度（mm）	高度（mm）	只/幅	撑长
SD.L	1191.5	2548	1	
大图版次		本图版	-	
		日期	23/01/09	

窗号	宽度（W）	高度（H）	数量	楼层
T1B-SD-A2	2341	2748	1	9F
T2B-SD-A2	2341	2748	1	9F
T3B-SD-A2	2341	2748	1	9F
合计：			3	
图号	-			

名稱	趟門拆圖	制圖	Jack	2023-01-12	修改			
材料	-	復核			日期			
顏色	-	批准			圖號	A-SD-12a-DS		

EG－DWG3

美特鋁質 有限公司
MIDI Aluminium Fabricator Ltd.

工程號	J858	地盤	將軍澳 康城11期

组装图看	A-SD-12a-DS

VIEW 01

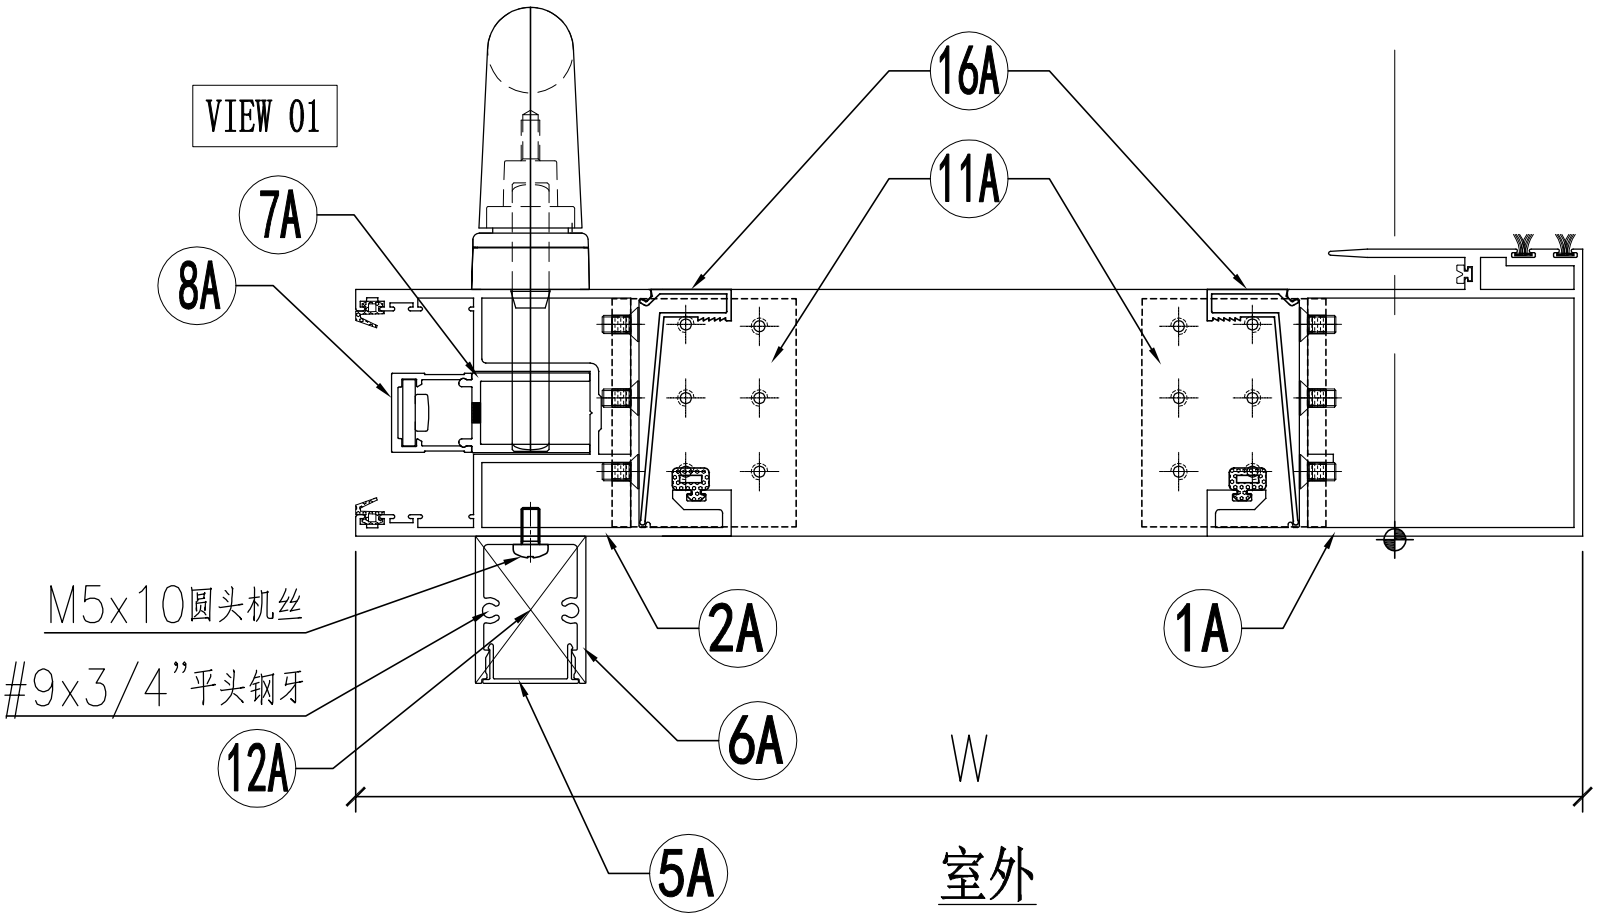

VIEW 02

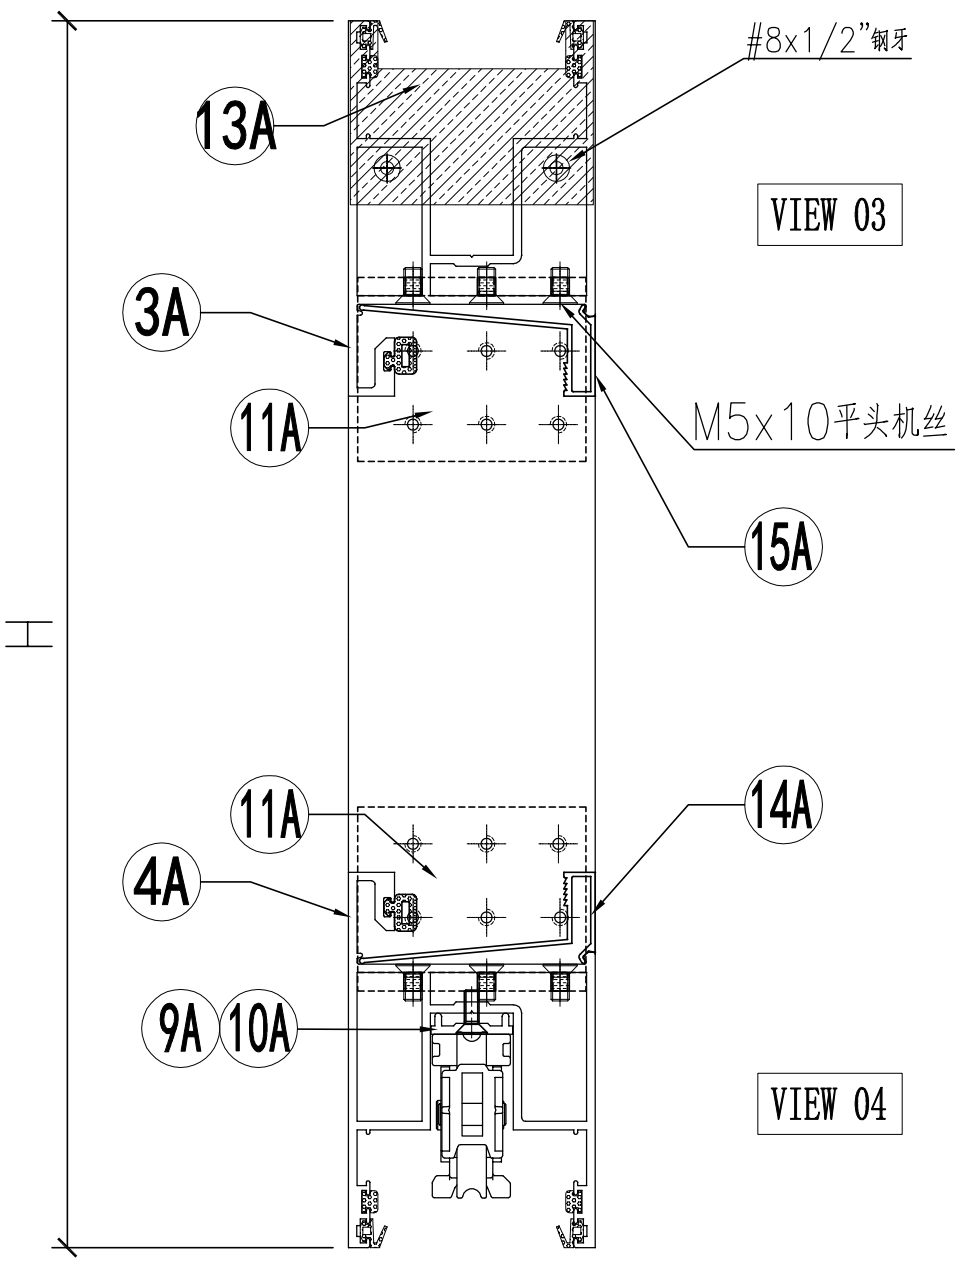

VIEW 03

VIEW 04

名稱	趟門拆圖	制圖	Jack	2023-01-09	修改			
材料	–	復核			日期			
顏色	–	批准			圖號	A-SD-12a-DS(1)		

EG-DWG3

美特鋁質 有限公司
MIDI Aluminium Fabricator Ltd.

组装图看	A-SD-12a-DS

工程號	J858	地盤	將軍澳 康城11期

序号	模号	名称	加工方式	长度	数量	加工图号	备注
1A	X86343	趟门玉企料	–	2548	1	X86343-SD01LA	–
2A	X86344	趟门玉企料	–	2548	1	X86344-SD01LA	–
3A	X86344	趟门玉顶横	–	1191.5	1	X86344-SD02LD	–
4A	X86344	趟门玉底横	–	1191.5	1	X86344-SD03LD	–
5A	X86324	趟门门扇拉手盖	–	2242	1	X86324-SD01A	–
6A	X86333	趟门门扇拉手	–	2242	1	X86333-SD01	–
7A	X86327	丝吉利亚锁垫槽(企)	–	150	4	X86327-SD01	–
8A	X86328	丝吉利亚锁垫槽(企)	–	150	4	X86328-SD01	–
9A	X86323	丝吉利亚锁垫槽(横)	–	250	1	X86323-SD01	–
10A	X86323	丝吉利亚锁垫槽(横)	–	150	1	X86323-SD02	–
11A	L00127	趟门玉角码	–	62	4	L00127-02	–
12A	–	拉手封口盖	–	–	2	J858-SD-AP03	–
13A	–	防盗限位盖	–	–	1	J858-SD-AP04	–
14A	X86346	趟门玉横玻璃扣线	–	987	1	X86346-SD01P	–
15A	X86346	趟门玉横玻璃扣线	–	987	1	X86346-SD02P	–
16A	X86346	趟门玉企玻璃扣线	–	2387	2	X86346-SD03C	–

名称	颜色	数量	备注
M5x10平头机丝	A4-70	48	门玉组框
M5x10圆头机丝	A4-70	8	拉手料
#8x1/2"平头钢牙	A4-70	2	防盗限位片
#9x3/4"平头钢牙	A4-70	4	拉手料封口片
胶条J852-SD-G01	–	2.6	–
胶条J852-SD-G02	–	15.2	–
毛条J852-SD-G07	–	5.2	–
胶条J858-SD-G01	–	7.6	–
胶粒718-SD-GU-01	–	4.8	横向

名稱	趟門拆圖	制圖	Jack	2023-01-12	修改			
材料	–	復核			日期			
顏色	–	批准			圖號	A-SD-12a-DS(2)		

EG-DWG3

美特鋁質 有限公司
MIDI Aluminium Fabricator Ltd.

工程號	J858	地盤	將軍澳 康城11期

节点图看	A-SD-13-DS(1)
数据图看	A-SD-13-DS(2)

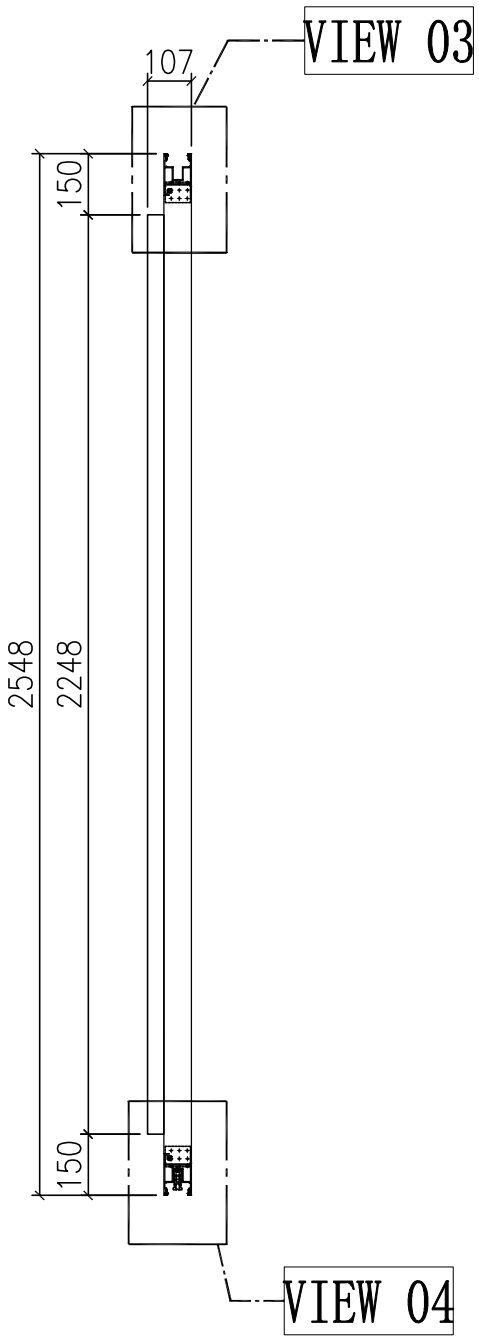

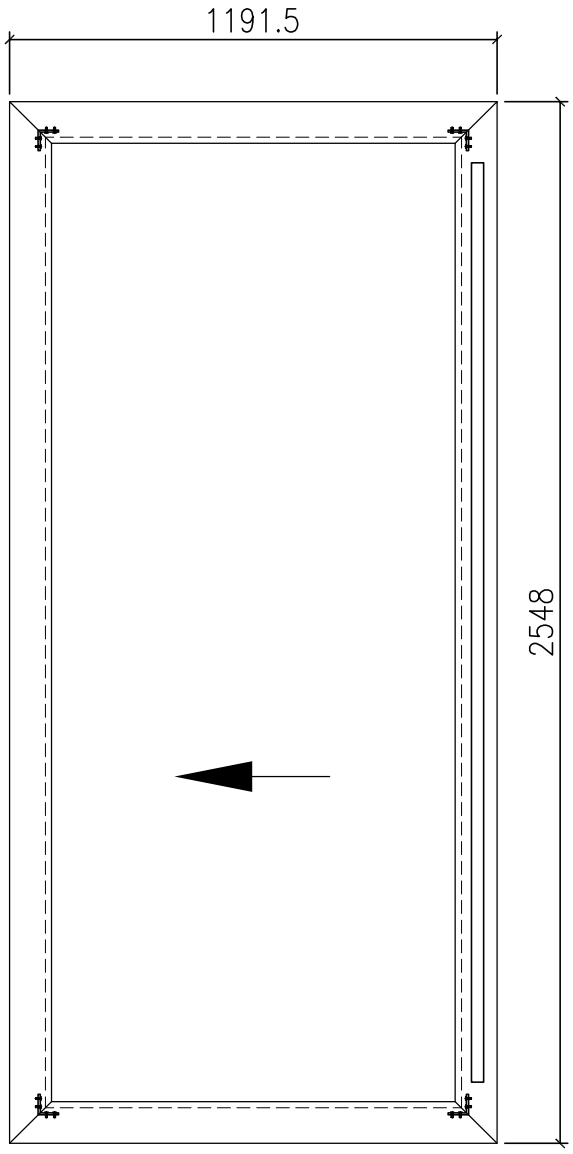

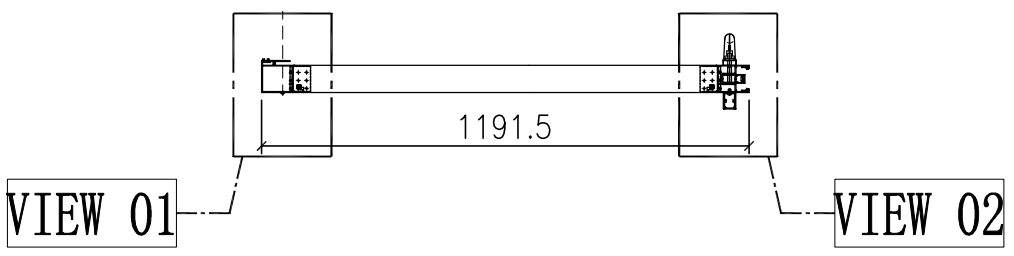

门玉款	宽度（mm）	高度（mm）	只/幅	撑长
SD.L	1191.5	2548	1	
大图版次		本图版	-	
		日期	23/01/09	

窗号	宽度（W）	高度（H）	数量	楼层
T1A-SD-F2	2341	2748	1	9F
T1B-SD-F2	2341	2748	1	9F
T2A-SD-D2	2341	2748	1	9F
T2A-SD-F2	2341	2748	1	9F
T2B-SD-F2	2341	2748	1	9F
T3A-SD-D2	2341	2748	1	9F
T3A-SD-F2	2341	2748	1	9F
T3B-SD-F2	2341	2748	1	9F
合计：			8	
图号	-			

名稱	趟門拆圖	制圖	Jack	2023-01-09	修改			
材料	-	復核			日期			
顏色	-	批准			圖號	A-SD-13-DS		

EG－DWG3

美特鋁質 有限公司
MIDI Aluminium Fabricator Ltd.

工程號	J858	地盤	將軍澳 康城11期

组装图看	A-SD-13-DS

VIEW 01

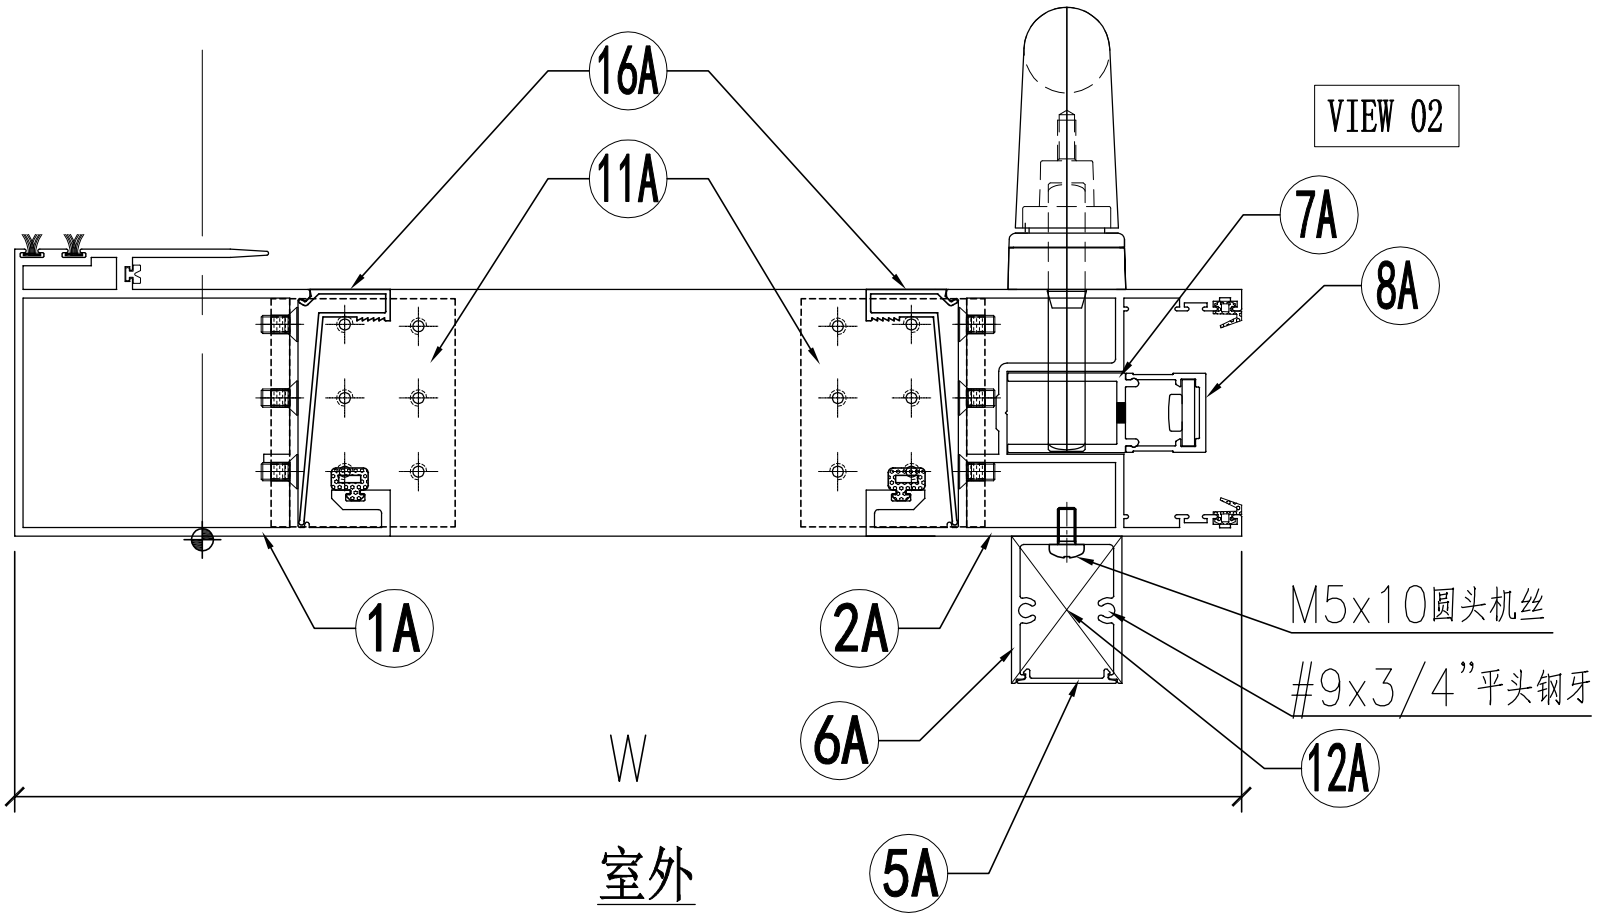

VIEW 02

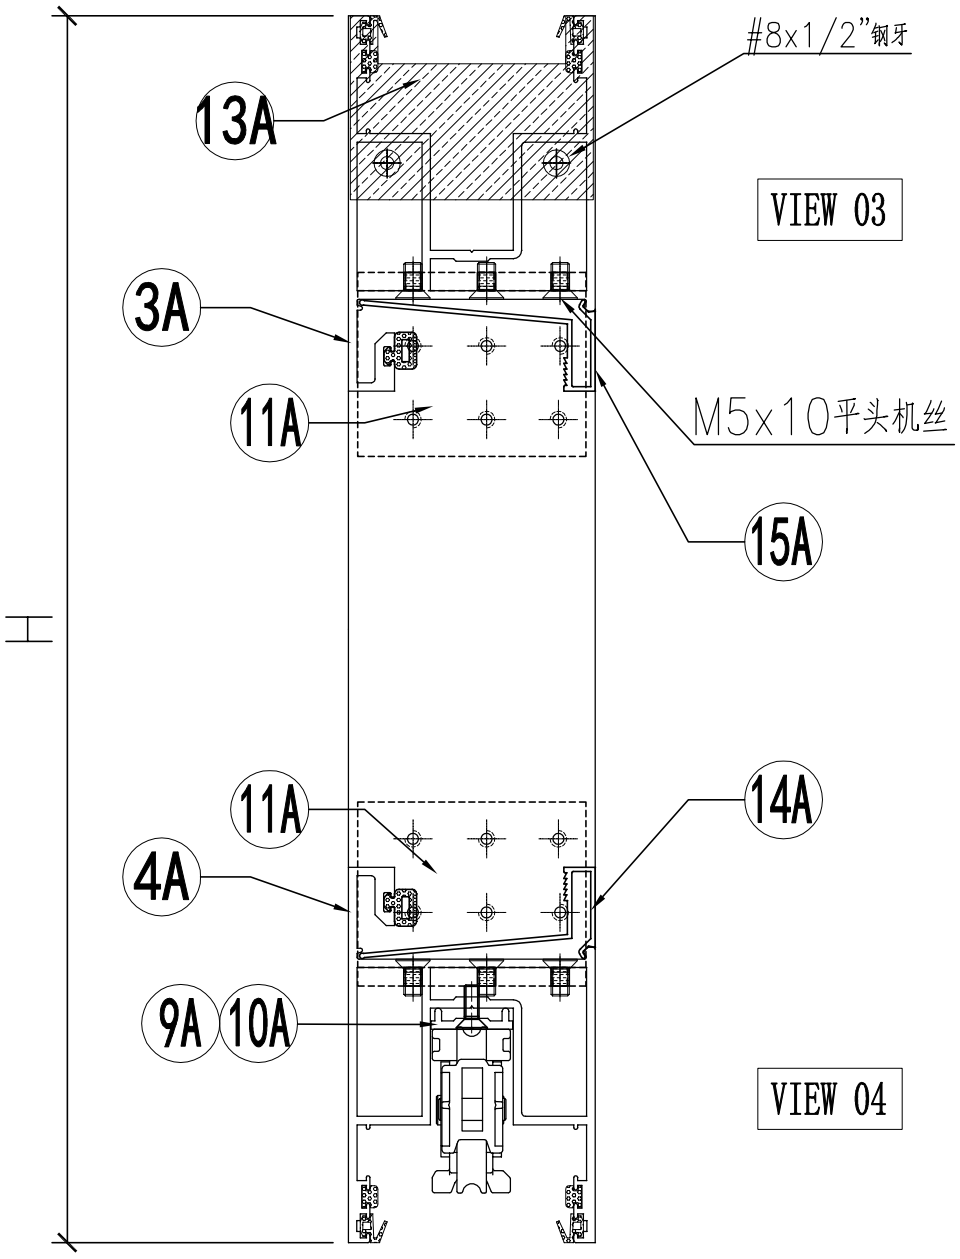

VIEW 03

VIEW 04

名稱	趟門拆圖	制圖	Jack	2023-01-09	修改			
材料	–	復核			日期			
顏色	–	批准			圖號	A-SD-13-DS(1)		

EG-DWG3

美特鋁質 有限公司
MIDI Aluminium Fabricator Ltd.

组装图看	A-SD-13-DS

工程號	J858	地盤	將軍澳 康城11期

序号	模号	名称	加工方式	长度	数量	加工图号	备注
1A	X86343	趟门玉企料	–	2548	1	X86343-SD01RA	–
2A	X86344	趟门玉企料	–	2548	1	X86344-SD01RA	–
3A	X86344	趟门玉顶横	–	1191.5	1	X86344-SD02RD	–
4A	X86344	趟门玉底横	–	1191.5	1	X86344-SD03RD	–
5A	X86324	趟门门扇拉手盖	–	2242	1	X86324-SD01A	–
6A	X86333	趟门门扇拉手	–	2242	1	X86333-SD01	–
7A	X86327	丝吉利亚锁垫槽(企)	–	150	4	X86327-SD01	–
8A	X86328	丝吉利亚锁垫槽(企)	–	150	4	X86328-SD01	–
9A	X86323	丝吉利亚锁垫槽(横)	–	250	1	X86323-SD01	–
10A	X86323	丝吉利亚锁垫槽(横)	–	150	1	X86323-SD02	–
11A	L00127	趟门玉角码	–	62	4	L00127-02	–
12A	–	拉手封口盖	–	–	2	J858-SD-AP03	–
13A	–	防盗限位盖	–	–	1	J858-SD-AP04	–
14A	X86346	趟门玉横玻璃扣线	–	987	1	X86346-SD01P	–
15A	X86346	趟门玉横玻璃扣线	–	987	1	X86346-SD02P	–
16A	X86346	趟门玉企玻璃扣线	–	2387	2	X86346-SD03C	–

名称	颜色	数量	备注
M5x10平头机丝	A4-70	48	门玉组框
M5x10圆头机丝	A4-70	8	拉手料
#8x1/2"平头钢牙	A4-70	2	防盗限位片
#9x3/4"平头钢牙	A4-70	4	拉手料封口片
胶条J852-SD-G01	–	2.6	–
胶条J852-SD-G02	–	15.2	–
毛条J852-SD-G07	–	5.2	–
胶条J858-SD-G01	–	7.6	–
胶粒718-SD-GU-01	–	4.8	横向

名稱	趟門拆圖	制圖	Jack	2023-01-09	修改			
材料	–	復核			日期			
顏色	–	批准			圖號	A-SD-13-DS(2)		

EG－DWG3

美特鋁質 有限公司
MIDI Aluminium Fabricator Ltd.

工程號	J858	地盤	將軍澳 康城11期

节点图看	A-SD-13a-DS(1)
数据图看	A-SD-13a-DS(2)

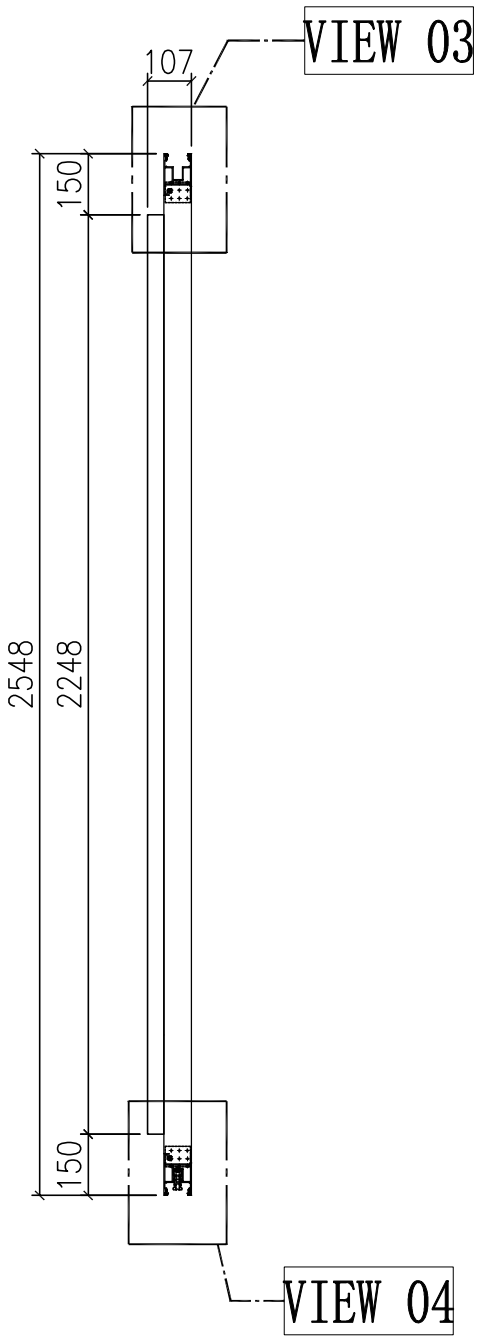

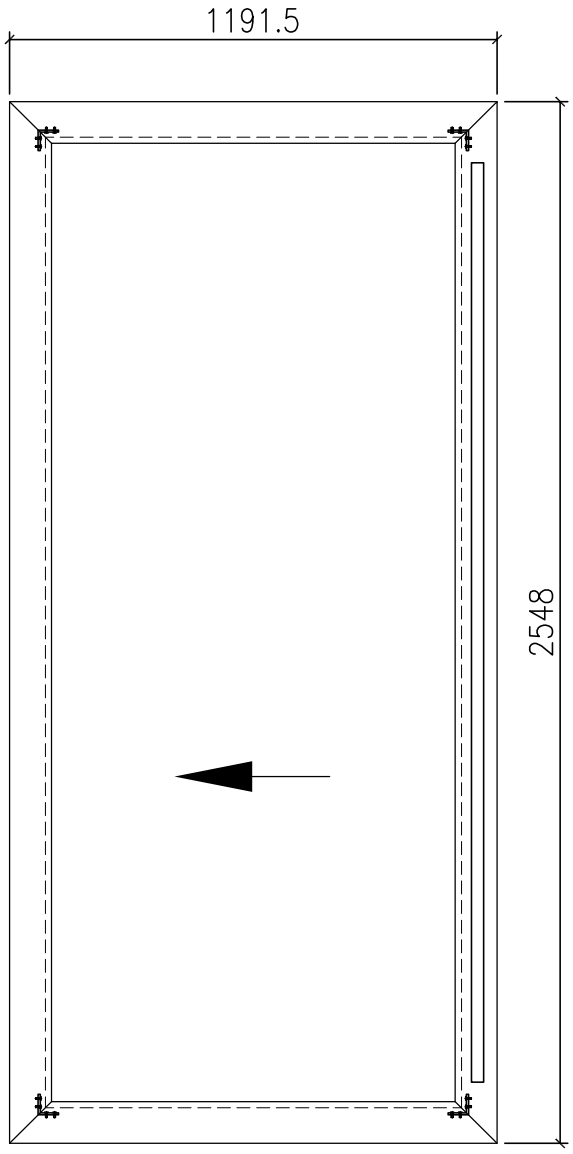

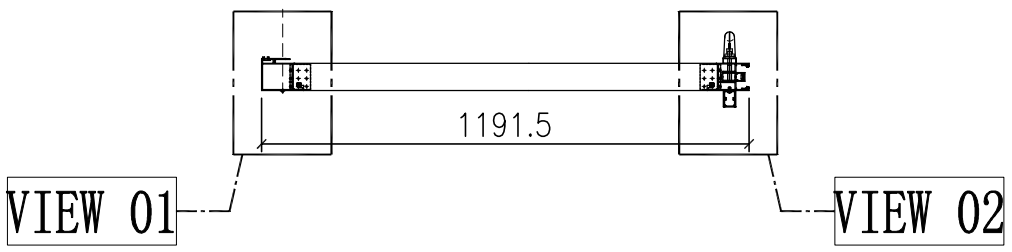

门玉款	宽度（mm）	高度（mm）	只/幅	撑长
SD.L	1191.5	2548	1	
大图版次		本图版	-	
		日期	23/01/09	

窗号	宽度（W）	高度（H）	数量	楼层
T1B-SD-C2	2341	2748	1	9F
T2B-SD-C2	2341	2748	1	9F
T3B-SD-C2	2341	2748	1	9F
合计：			3	
图号	-			

名稱	趟門拆圖	制圖	Jack	2023-01-09	修改			
材料	-	復核			日期			
顏色	-	批准			圖號	A-SD-13a-DS		

EG－DWG3

美特鋁質 有限公司
MIDI Aluminium Fabricator Ltd.

工程號	J858	地盤	將軍澳 康城11期

组装图看	A-SD-13a-DS

VIEW 01

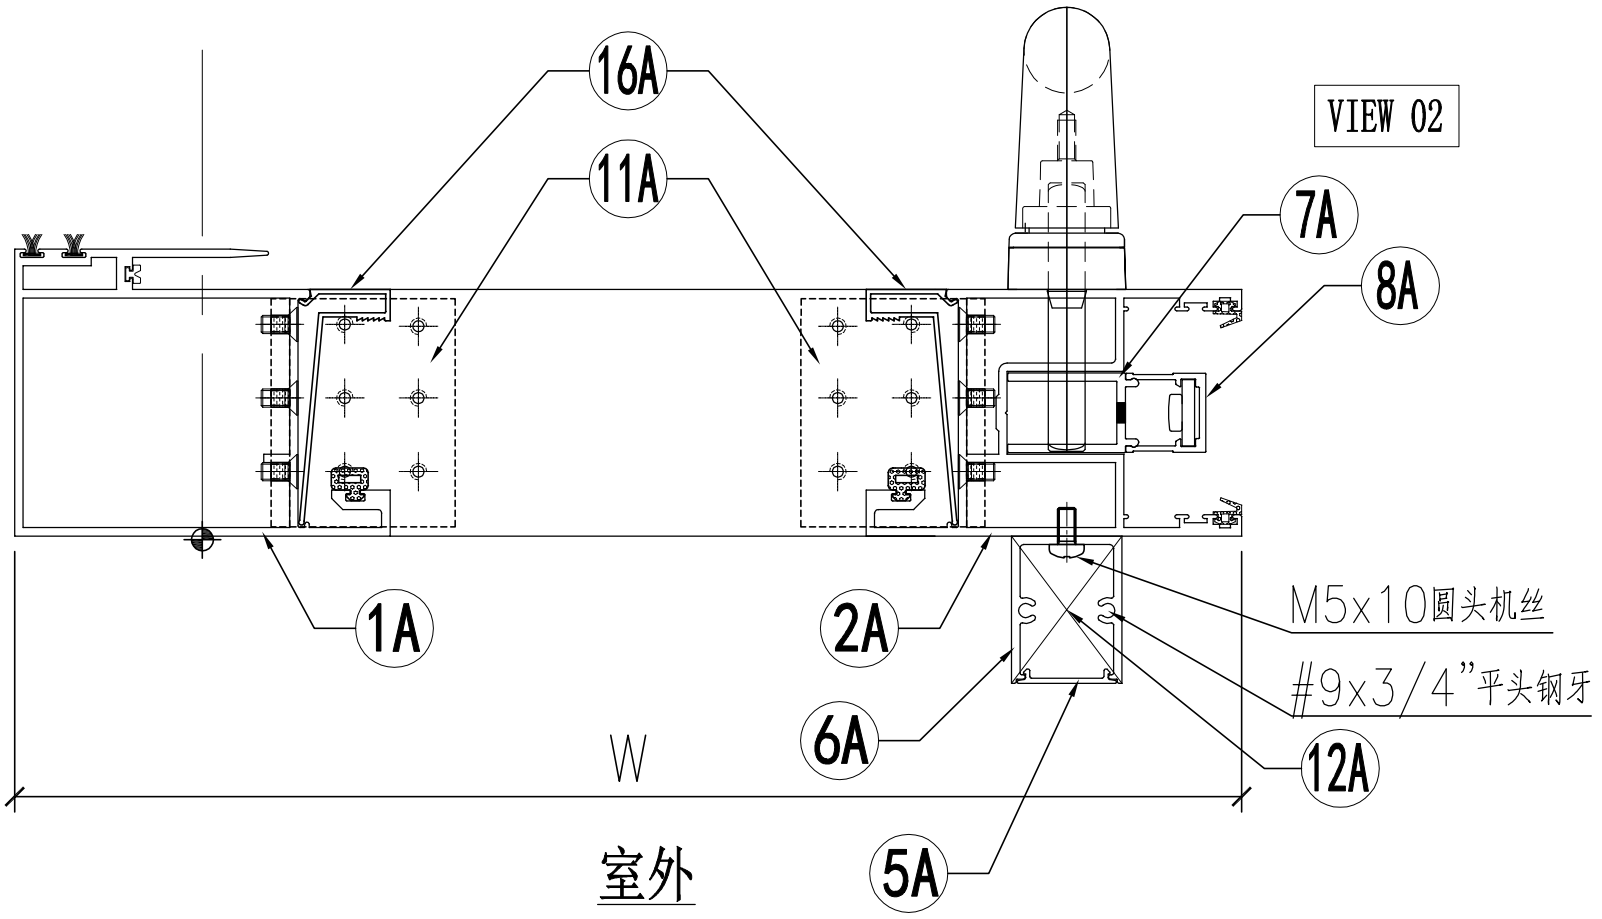

VIEW 02

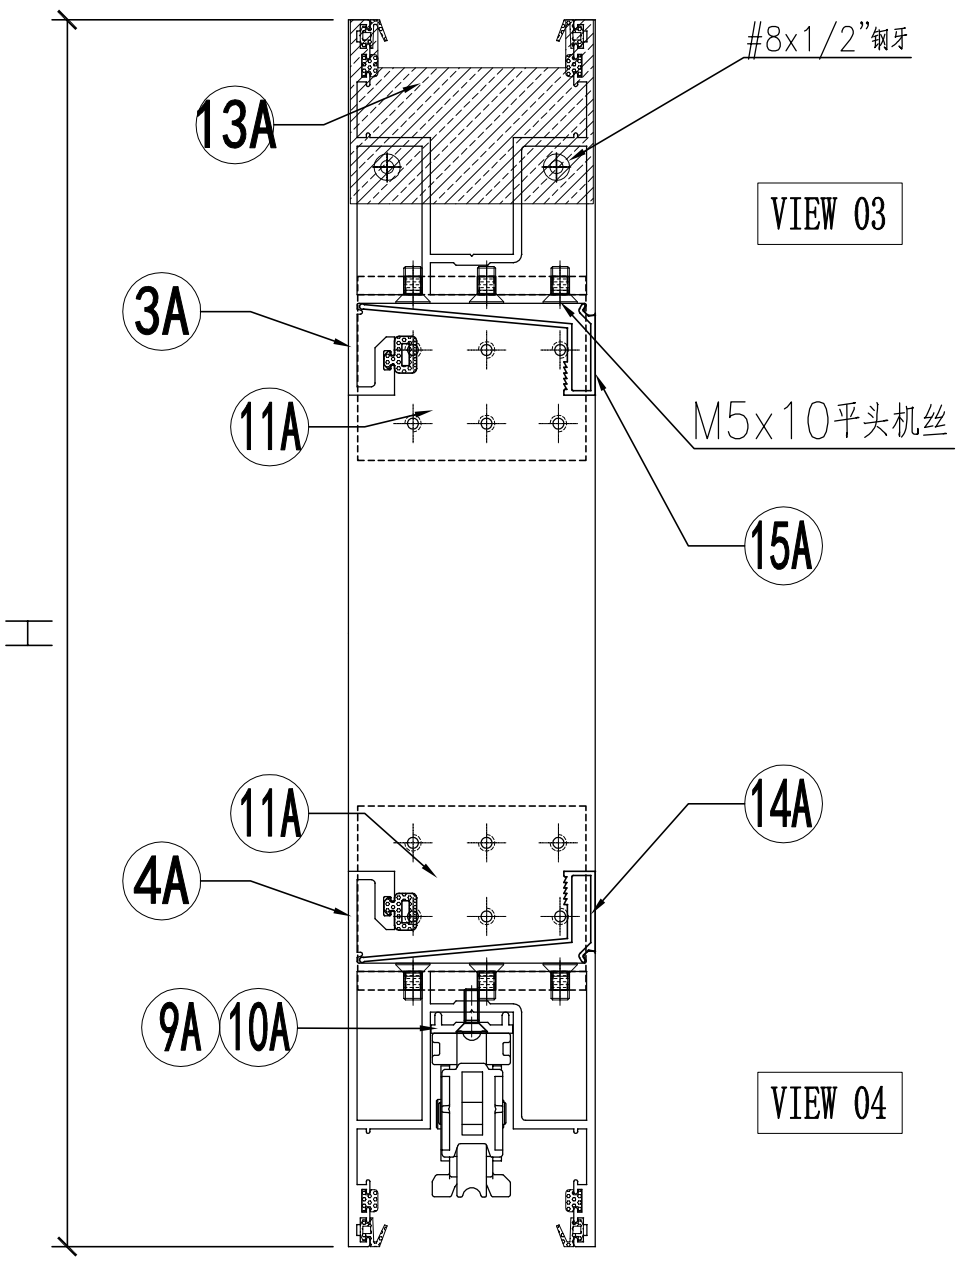

VIEW 03

VIEW 04

名稱	趟門拆圖	制圖	Jack	2023-01-09	修改			
材料	–	復核			日期			
顏色	–	批准			圖號	A-SD-13a-DS(1)		

EG-DWG3

美特鋁質 有限公司
MIDI Aluminium Fabricator Ltd.

组装图看	A-SD-13a-DS

工程號	J858	地盤	將軍澳 康城11期

序号	模号	名称	加工方式	长度	数量	加工图号	备注
1A	X86343	趟门玉企料	–	2548	1	X86343-SD01RA	–
2A	X86344	趟门玉企料	–	2548	1	X86344-SD01RA	–
3A	X86344	趟门玉顶横	–	1191.5	1	X86344-SD02RD	–
4A	X86344	趟门玉底横	–	1191.5	1	X86344-SD03RD	–
5A	X86324	趟门门扇拉手盖	–	2242	1	X86324-SD01A	–
6A	X86333	趟门门扇拉手	–	2242	1	X86333-SD01	–
7A	X86327	丝吉利亚锁垫槽(企)	–	150	4	X86327-SD01	–
8A	X86328	丝吉利亚锁垫槽(企)	–	150	4	X86328-SD01	–
9A	X86323	丝吉利亚锁垫槽(横)	–	250	1	X86323-SD01	–
10A	X86323	丝吉利亚锁垫槽(横)	–	150	1	X86323-SD02	–
11A	L00127	趟门玉角码	–	62	4	L00127-02	–
12A	–	拉手封口盖	–	–	2	J858-SD-AP03	–
13A	–	防盗限位盖	–	–	1	J858-SD-AP04	–
14A	X86346	趟门玉横玻璃扣线	–	987	1	X86346-SD01P	–
15A	X86346	趟门玉横玻璃扣线	–	987	1	X86346-SD02P	–
16A	X86346	趟门玉企玻璃扣线	–	2387	2	X86346-SD03C	–

名称	颜色	数量	备注
M5x10平头机丝	A4-70	48	门玉组框
M5x10圆头机丝	A4-70	8	拉手料
#8x1/2"平头钢牙	A4-70	2	防盗限位片
#9x3/4"平头钢牙	A4-70	4	拉手料封口片
胶条J852-SD-G01	–	2.6	–
胶条J852-SD-G02	–	15.2	–
毛条J852-SD-G07	–	5.2	–
胶条J858-SD-G01	–	7.6	–
胶粒718-SD-GU-01	–	4.8	横向

名稱	趟門拆圖	制圖	Jack	2023-01-09	修改			
材料	–	復核			日期			
顏色	–	批准			圖號	A-SD-13a-DS(2)		

EG-DWG3

美特鋁質 有限公司
MIDI Aluminium Fabricator Ltd.

工程號	J858	地盤	將軍澳 康城11期

节点图看	A-SD-14-DS(1)
数据图看	A-SD-14-DS(2)

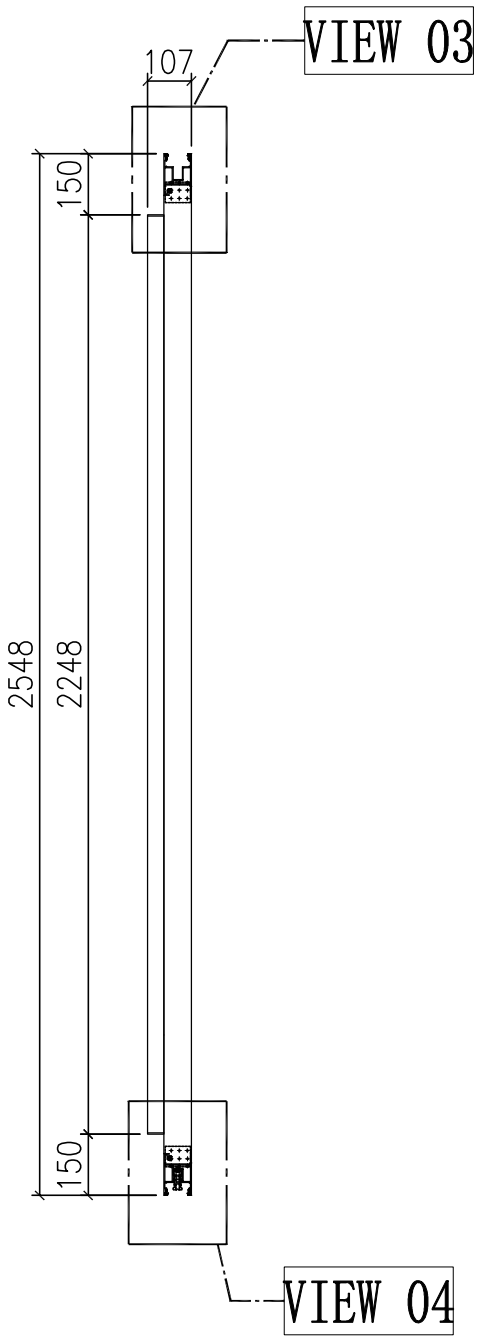

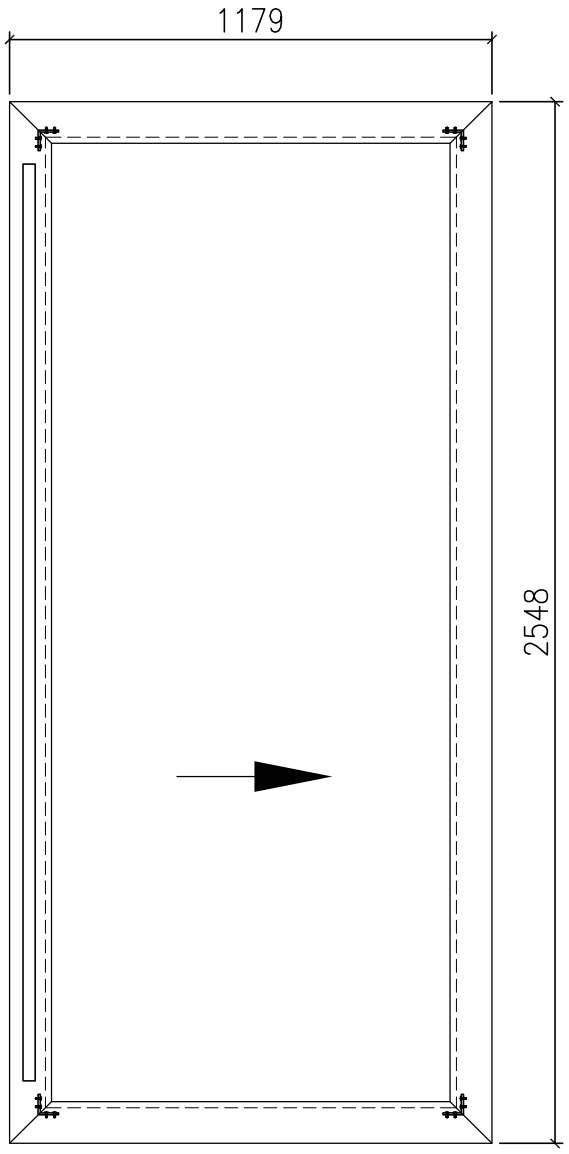

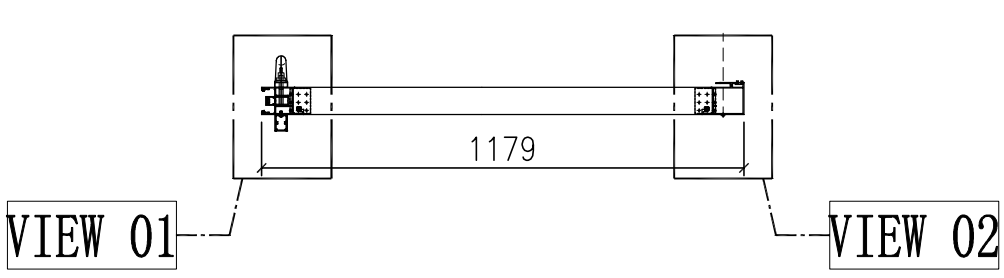

门玉款	宽度（mm）	高度（mm）	只/幅	撑长
SD.L	1179	2548	1	
大图版次		本图版	-	
		日期	23/01/09	

窗号	宽度（W）	高度（H）	数量	楼层
T1A-SD-E2	2316	2748	1	9F
图号	-			

名稱	趟門拆圖	制圖	Jack	2023-01-12	修改			
材料	-	復核			日期			
顏色	-	批准			圖號	A-SD-14-DS		

EG－DWG3

美特鋁質 有限公司
MIDI Aluminium Fabricator Ltd.

组装图看	A-SD-14-DS

工程號	J858	地盤	將軍澳 康城11期

VIEW 01

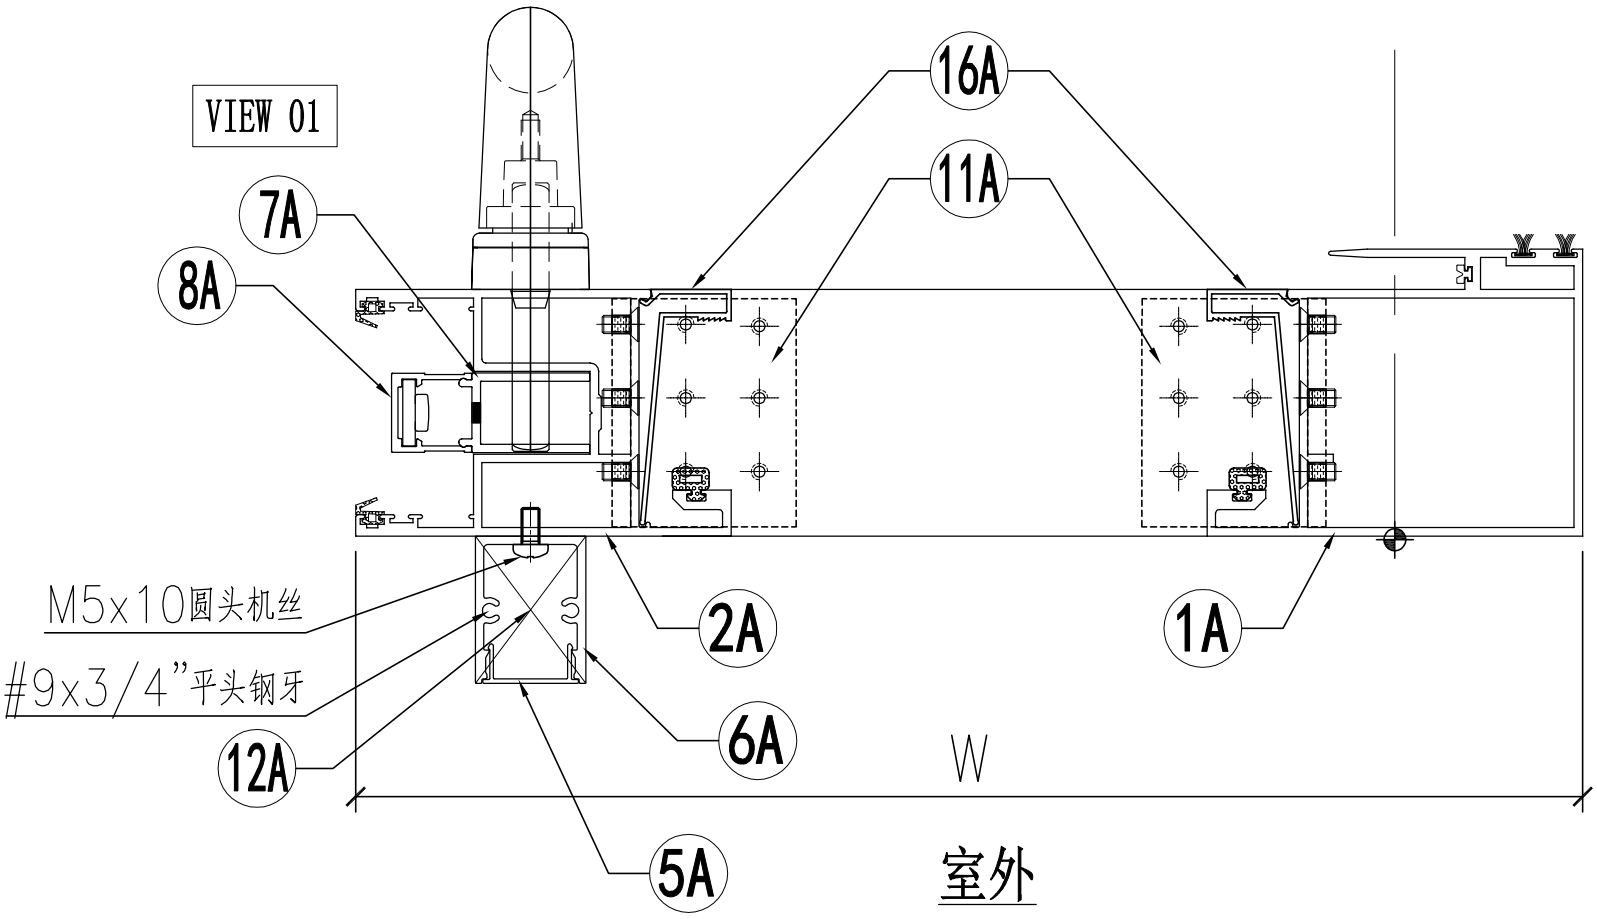

VIEW 02

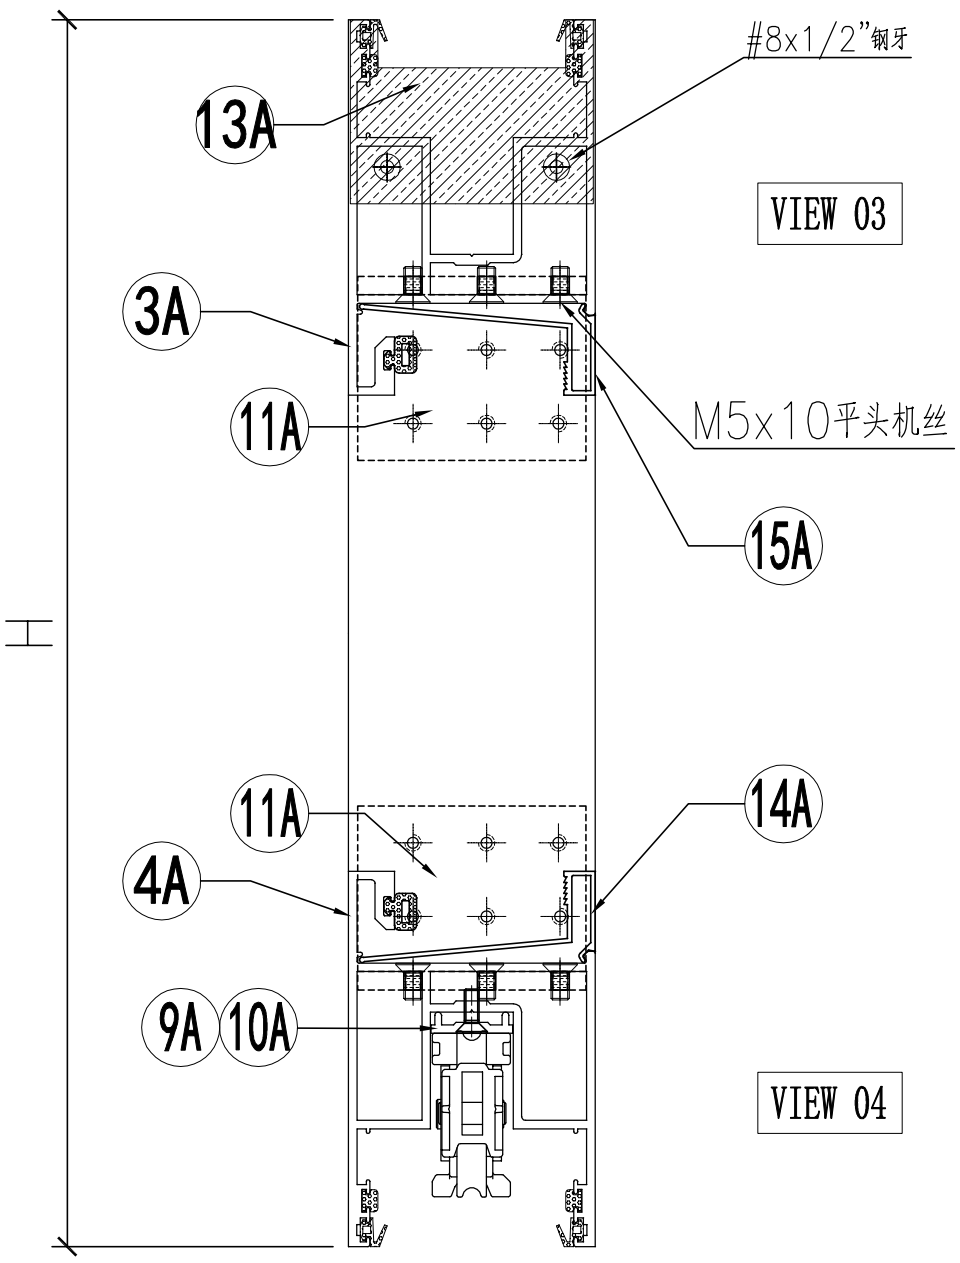

名稱	趟門拆圖	制圖	Jack	2023-01-09	修改			
材料	–	復核			日期			
顏色	–	批准			圖號	A-SD-14-DS(1)		

EG-DWG3

美特鋁質 有限公司
MIDI Aluminium Fabricator Ltd.

组装图看	A-SD-14-DS

工程號	J858	地盤	將軍澳 康城11期

序号	模号	名称	加工方式	长度	数量	加工图号	备注
1A	X86343	趟门玉企料	–	2548	1	X86343-SD01LA	–
2A	X86344	趟门玉企料	–	2548	1	X86344-SD01LA	–
3A	X86344	趟门玉顶横	–	1179	1	X86344-SD02LB	–
4A	X86344	趟门玉底横	–	1179	1	X86344-SD03LB	–
5A	X86324	趟门门扇拉手盖	–	2242	1	X86324-SD01A	–
6A	X86333	趟门门扇拉手	–	2242	1	X86333-SD01	–
7A	X86327	丝吉利亚锁垫槽(企)	–	150	4	X86327-SD01	–
8A	X86328	丝吉利亚锁垫槽(企)	–	150	4	X86328-SD01	–
9A	X86323	丝吉利亚锁垫槽(横)	–	250	1	X86323-SD01	–
10A	X86323	丝吉利亚锁垫槽(横)	–	150	1	X86323-SD02	–
11A	L00127	趟门玉角码	–	62	4	L00127-02	–
12A	–	拉手封口盖	–	–	2	J858-SD-AP03	–
13A	–	防盗限位盖	–	–	1	J858-SD-AP04	–
14A	X86346	趟门玉横玻璃扣线	–	974.5	1	X86346-SD01M	–
15A	X86346	趟门玉横玻璃扣线	–	974.5	1	X86346-SD02M	–
16A	X86346	趟门玉企玻璃扣线	–	2387	2	X86346-SD03C	–

名称	颜色	数量	备注
M5x10平头机丝	A4-70	48	门玉组框
M5x10圆头机丝	A4-70	8	拉手料
#8x1/2"平头钢牙	A4-70	2	防盗限位片
#9x3/4"平头钢牙	A4-70	4	拉手料封口片
胶条J852-SD-G01	–	2.6	–
胶条J852-SD-G02	–	15.2	–
毛条J852-SD-G07	–	5.2	–
胶条J858-SD-G01	–	7.6	–
胶粒718-SD-GU-01	–	4.8	横向

名稱	趟門拆圖	制圖	Jack	2023-01-12	修改			
材料	–	復核			日期			
顏色	–	批准			圖號	A-SD-14-DS(2)		

EG－DWG3

美特鋁質 有限公司
MIDI Aluminium Fabricator Ltd.

工程號	J858	地盤	將軍澳 康城11期

节点图看	A-SD-15-DS(1)
数据图看	A-SD-15-DS(2)

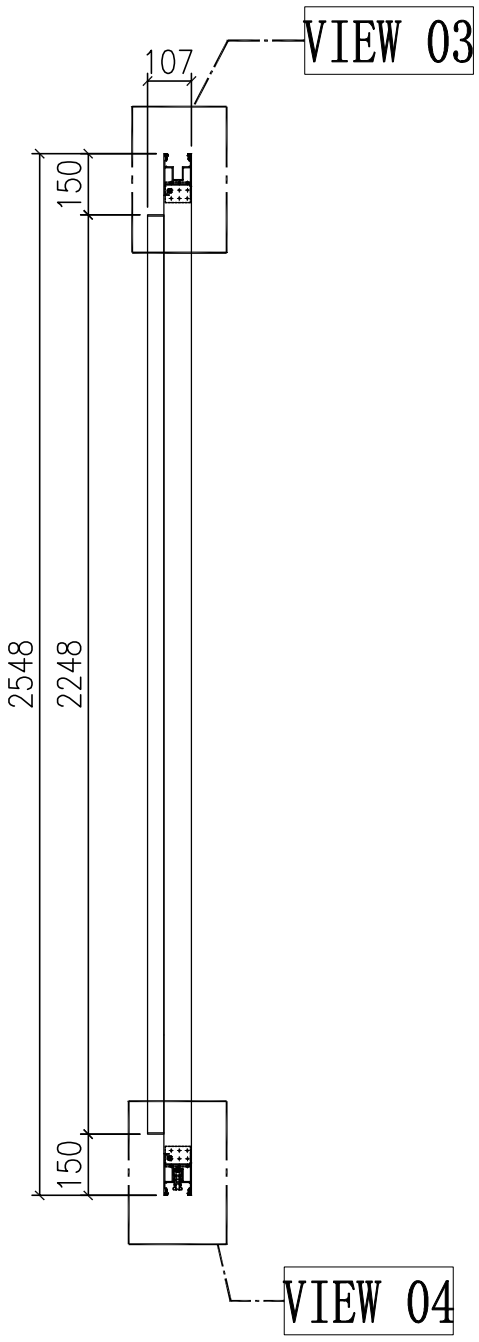

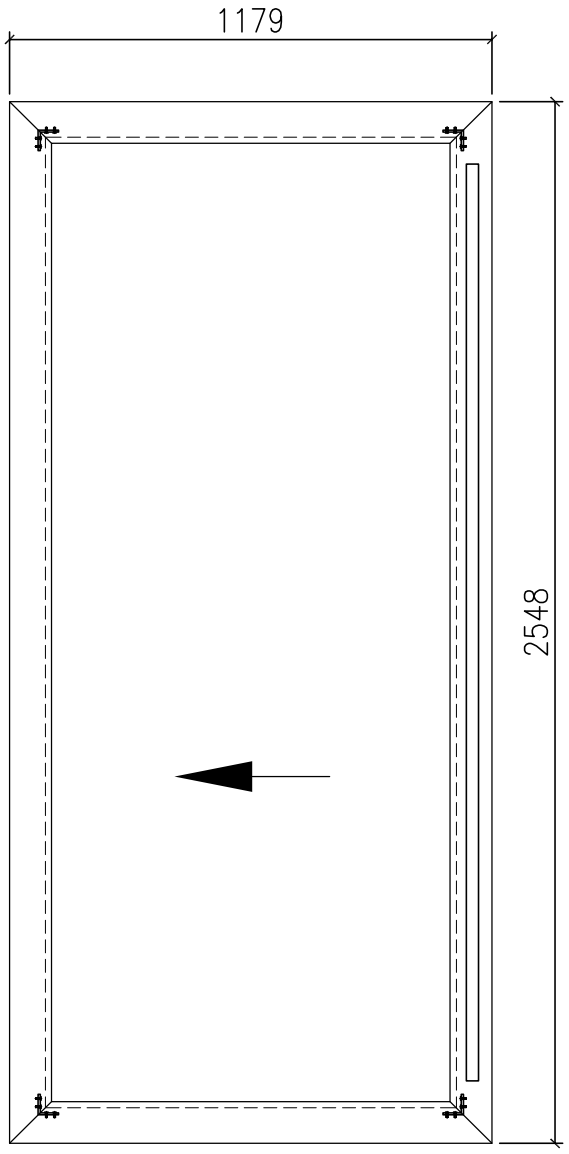

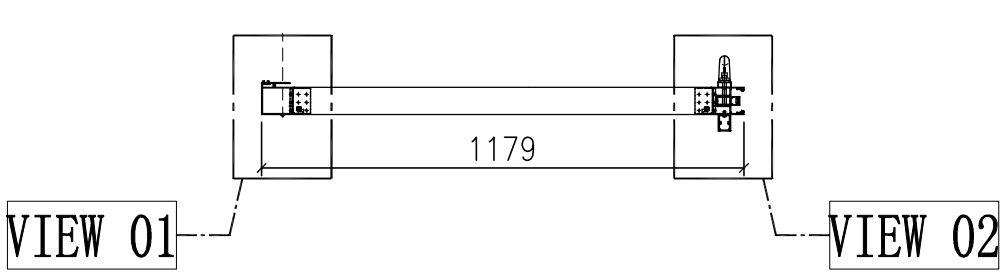

门玉款	宽度（mm）	高度（mm）	只/幅	撑长
SD.L	1179	2548	1	
大图版次		本图版	-	
		日期	23/01/09	

窗号	宽度（W）	高度（H）	数量	楼层
T1A-SD-D2	2316	2748	1	9F
图号	-			

名稱	趟門拆圖	制圖	Jack	2023-01-12	修改			
材料	-	復核			日期			
顏色	-	批准			圖號	A-SD-15-DS		

EG－DWG3

美特鋁質 有限公司
MIDI Aluminium Fabricator Ltd.

工程號	J858	地盤	將軍澳 康城11期

组装图看	A-SD-15-DS

VIEW 01

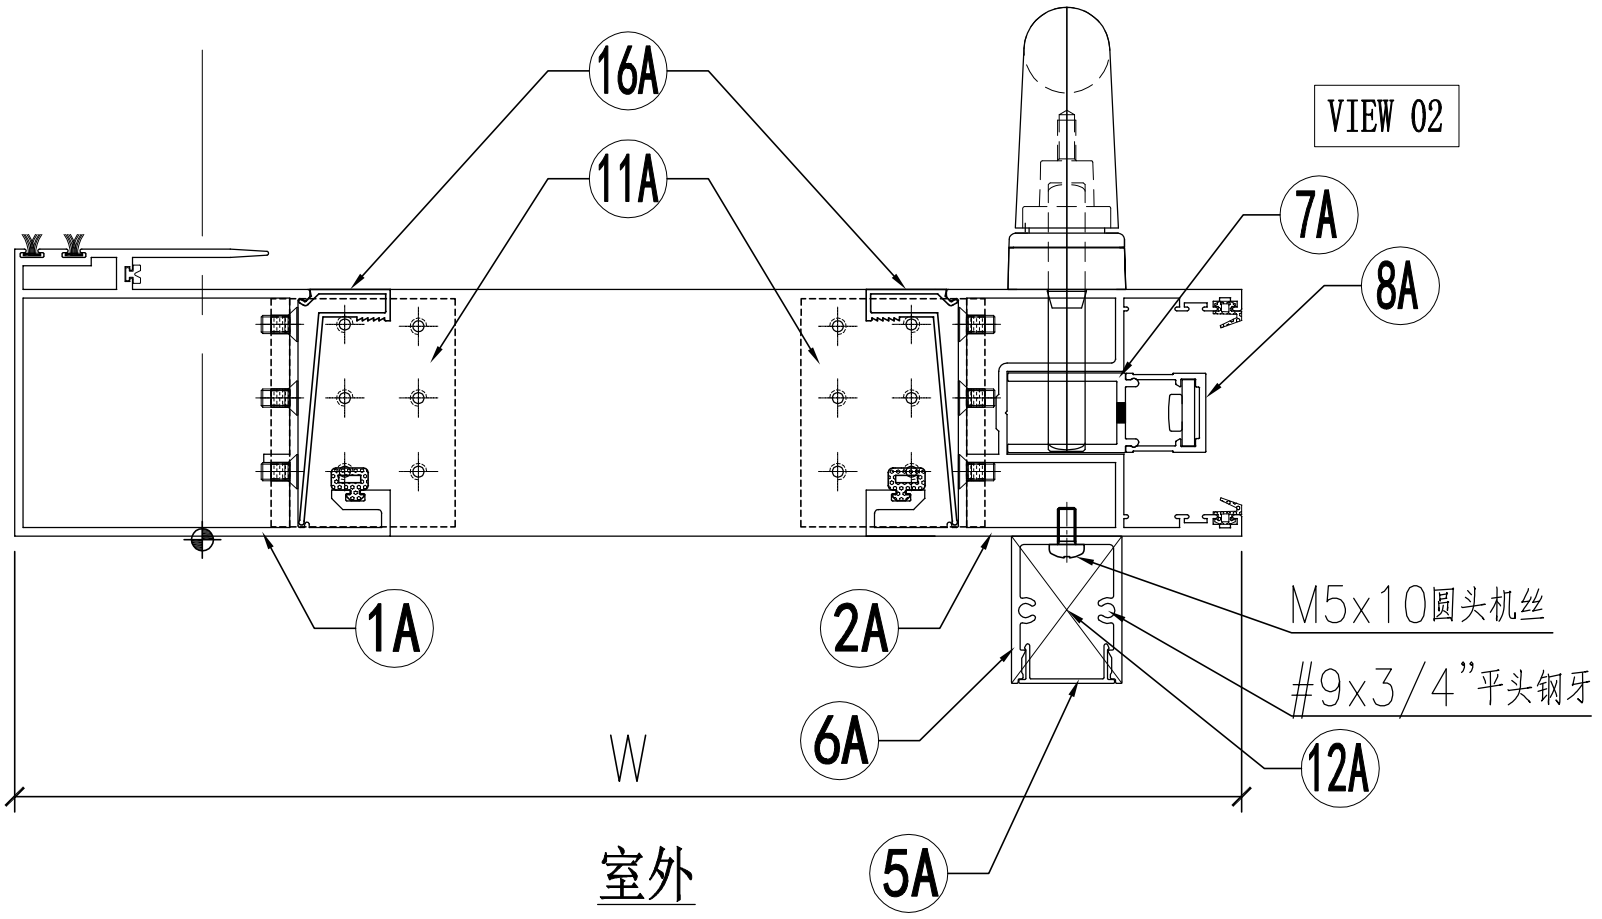

VIEW 02

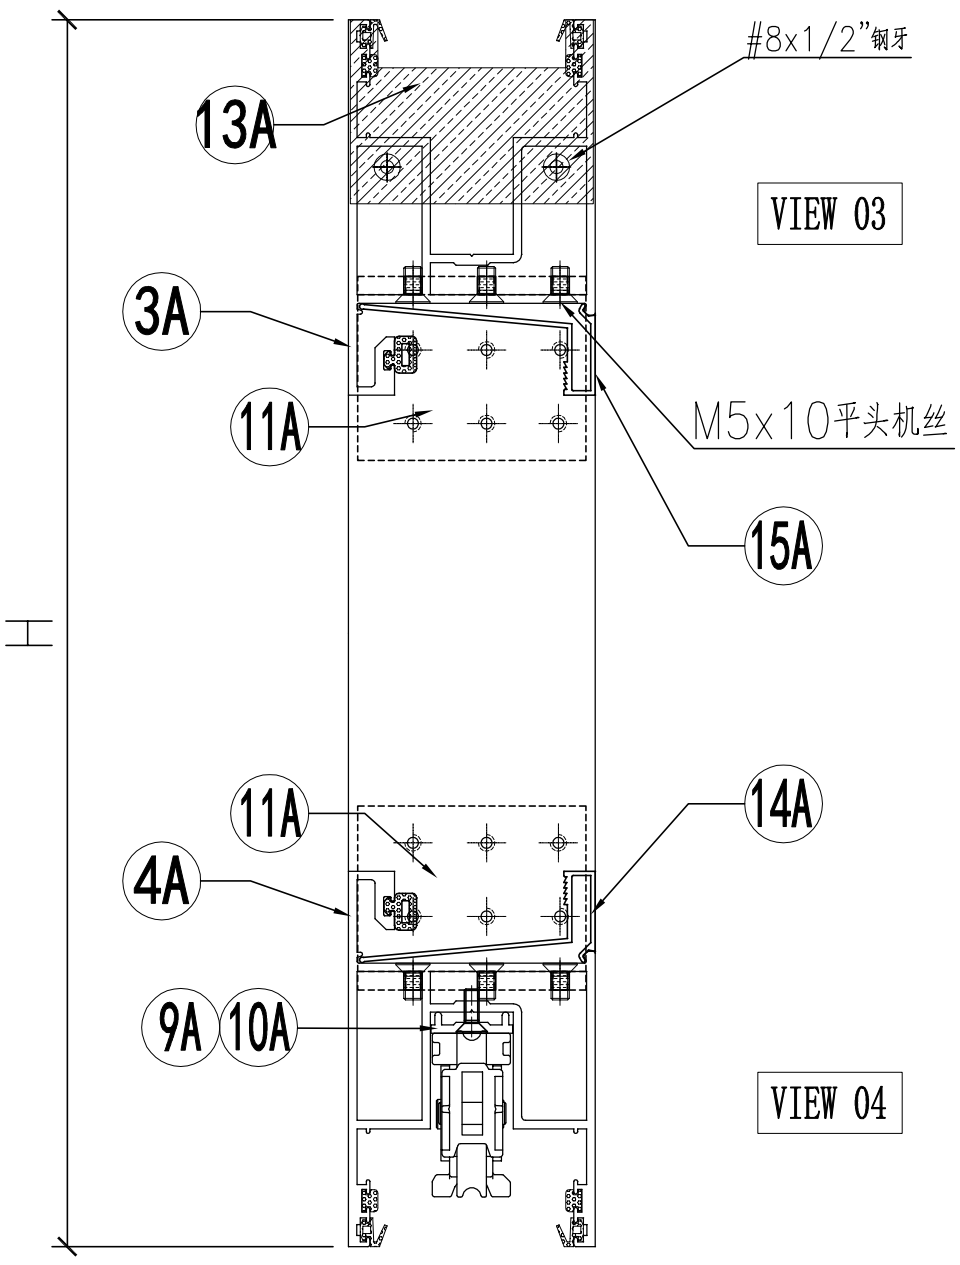

VIEW 03

VIEW 04

名稱	趟門拆圖	制圖	Jack	2023-01-09	修改			
材料	–	復核			日期			
顏色	–	批准			圖號	A-SD-15-DS(1)		

EG-DWG3

美特鋁質 有限公司
MIDI Aluminium Fabricator Ltd.

组装图看	A-SD-15-DS

工程號	J858	地盤	將軍澳 康城11期

序号	模号	名称	加工方式	长度	数量	加工图号	备注
1A	X86343	趟门玉企料	–	2548	1	X86343-SD01RA	–
2A	X86344	趟门玉企料	–	2548	1	X86344-SD01RA	–
3A	X86344	趟门玉顶横	–	1179	1	X86344-SD02RB	–
4A	X86344	趟门玉底横	–	1179	1	X86344-SD03RB	–
5A	X86324	趟门门扇拉手盖	–	2242	1	X86324-SD01A	–
6A	X86333	趟门门扇拉手	–	2242	1	X86333-SD01	–
7A	X86327	丝吉利亚锁垫槽(企)	–	150	4	X86327-SD01	–
8A	X86328	丝吉利亚锁垫槽(企)	–	150	4	X86328-SD01	–
9A	X86323	丝吉利亚锁垫槽(横)	–	250	1	X86323-SD01	–
10A	X86323	丝吉利亚锁垫槽(横)	–	150	1	X86323-SD02	–
11A	L00127	趟门玉角码	–	62	4	L00127-02	–
12A	–	拉手封口盖	–	–	2	J858-SD-AP03	–
13A	–	防盗限位盖	–	–	1	J858-SD-AP04	–
14A	X86346	趟门玉横玻璃扣线	–	974.5	1	X86346-SD01M	–
15A	X86346	趟门玉横玻璃扣线	–	974.5	1	X86346-SD02M	–
16A	X86346	趟门玉企玻璃扣线	–	2387	2	X86346-SD03C	–

名称	颜色	数量	备注
M5x10平头机丝	A4-70	48	门玉组框
M5x10圆头机丝	A4-70	8	拉手料
#8x1/2"平头钢牙	A4-70	2	防盗限位片
#9x3/4"平头钢牙	A4-70	4	拉手料封口片
胶条J852-SD-G01	–	2.6	–
胶条J852-SD-G02	–	15.2	–
毛条J852-SD-G07	–	5.2	–
胶条J858-SD-G01	–	7.6	–
胶粒718-SD-GU-01	–	4.8	横向

名稱	趟門拆圖	制圖	Jack	2023-01-12	修改			
材料	–	復核			日期			
顏色	–	批准			圖號	A-SD-15-DS(2)		

EG－DWG3

美特鋁質 有限公司
MIDI Aluminium Fabricator Ltd.

工程號	J858	地盤	將軍澳 康城11期

节点图看	A-SD-16-DS(1)
数据图看	A-SD-16-DS(2)

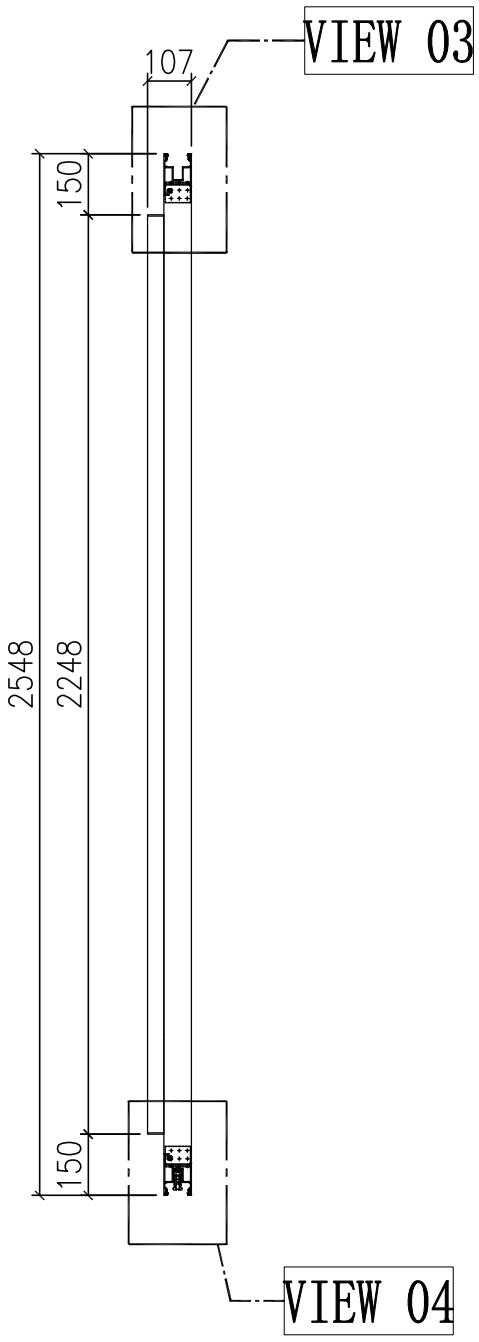

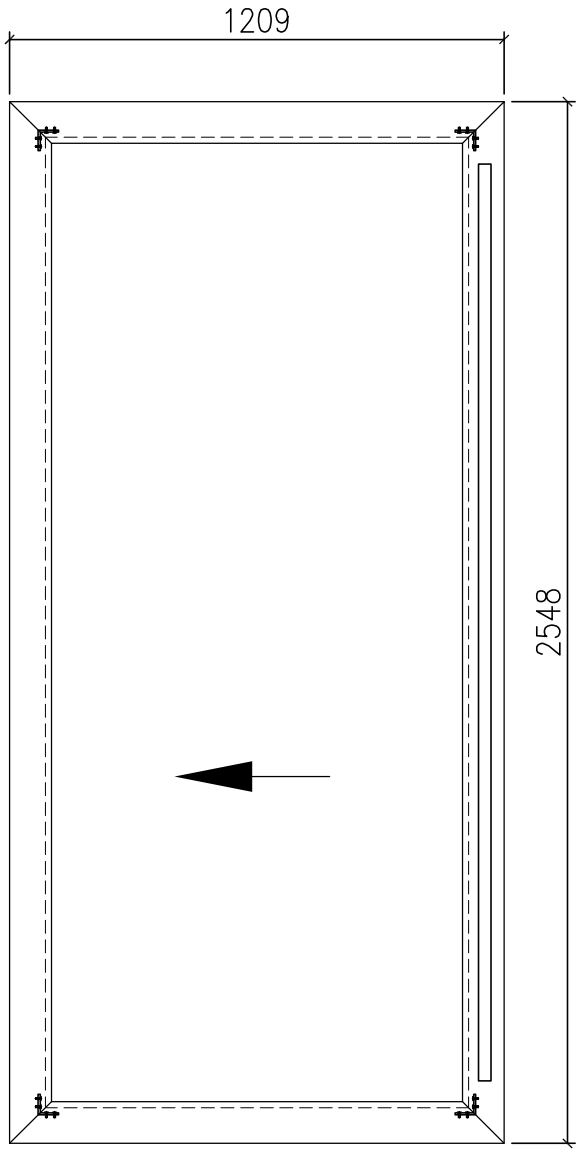

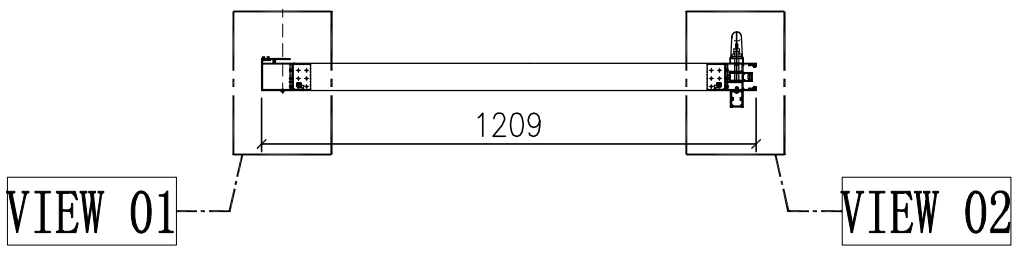

门玉款	宽度（mm）	高度（mm）	只/幅	撑长
SD.L	1209	2548	1	
大图版次		本图版	-	
		日期	23/01/09	

窗号	宽度（W）	高度（H）	数量	楼层
T1A-SD-A2	2376	2748	1	9F
T2A-SD-A2	2376	2748	1	9F
合计：			2	
图号	-			

名稱	趟門拆圖	制圖	Jack	2023-01-12	修改			
材料	-	復核			日期			
顏色	-	批准			圖號	A-SD-16-DS		

EG－DWG3

美特鋁質 有限公司
MIDI Aluminium Fabricator Ltd.

工程號	J858	地盤	將軍澳 康城11期

组装图看	A-SD-16-DS

VIEW 01

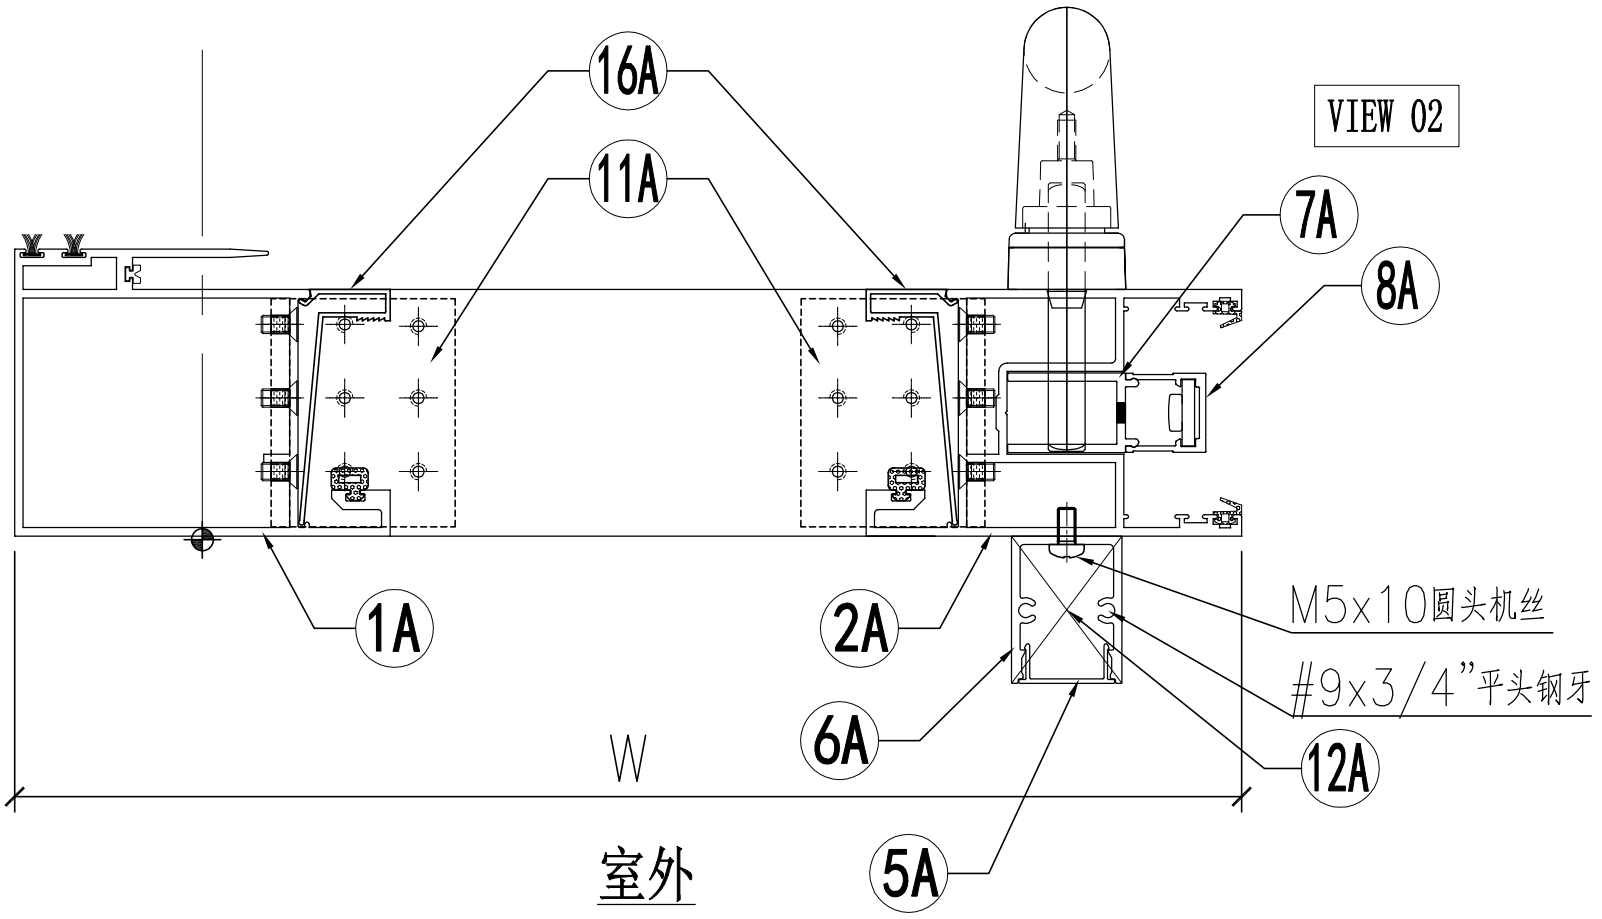

VIEW 02

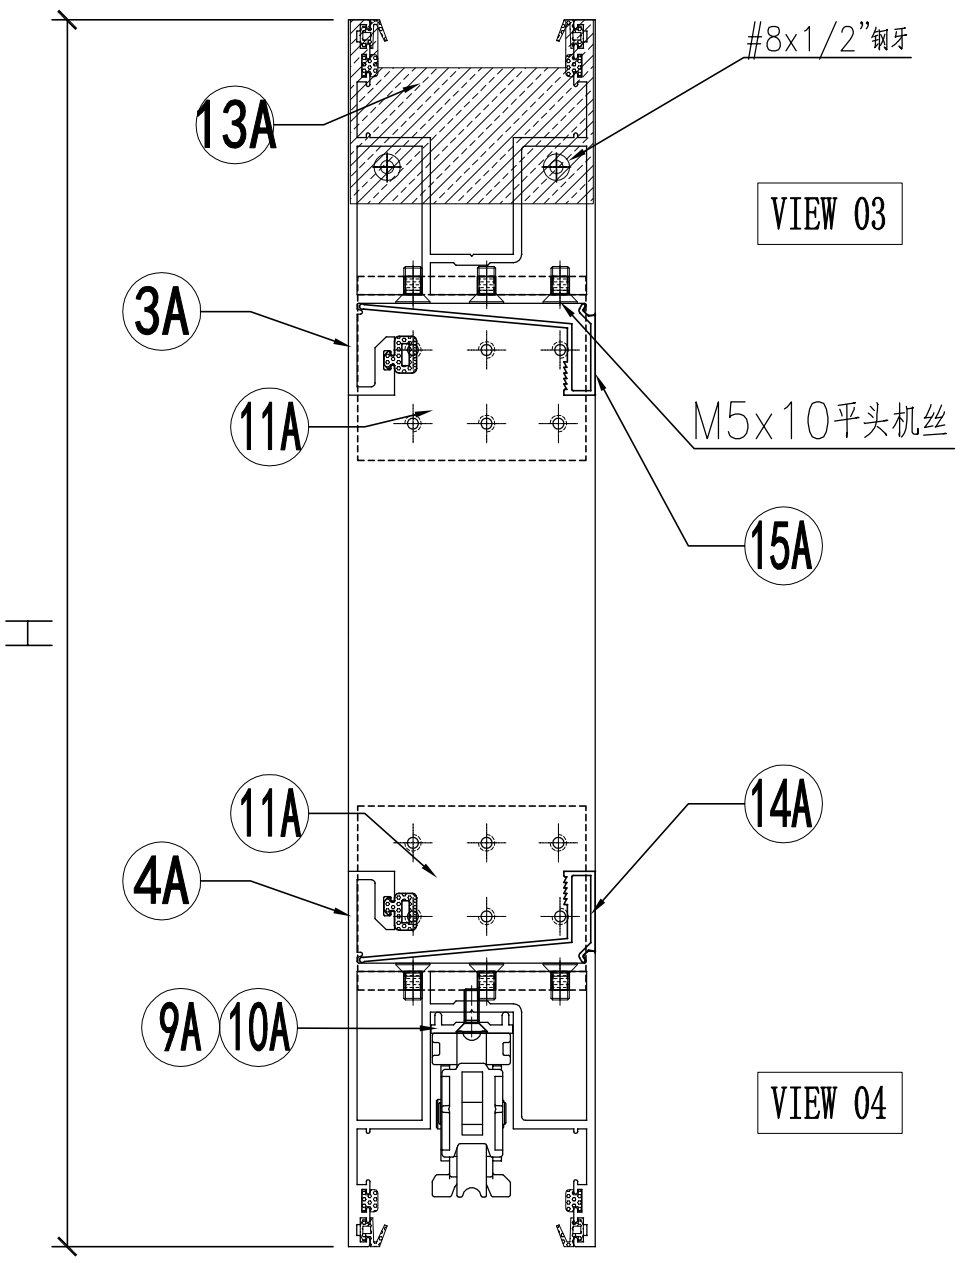

名稱	趟門拆圖	制圖	Jack	2023-01-09	修改			
材料	–	復核			日期			
顏色	–	批准			圖號	A-SD-16-DS(1)		

EG-DWG3

美特鋁質 有限公司
MIDI Aluminium Fabricator Ltd.

组装图看	A-SD-16-DS

工程號	J858	地盤	將軍澳 康城11期

序号	模号	名称	加工方式	长度	数量	加工图号	备注
1A	X86343	趟门玉企料	–	2548	1	X86343-SD01RA	–
2A	X86344	趟门玉企料	–	2548	1	X86344-SD01RA	–
3A	X86344	趟门玉顶横	–	1209	1	X86344-SD02RF	–
4A	X86344	趟门玉底横	–	1209	1	X86344-SD03RF	–
5A	X86324	趟门门扇拉手盖	–	2242	1	X86324-SD01A	–
6A	X86333	趟门门扇拉手	–	2242	1	X86333-SD01	–
7A	X86327	丝吉利亚锁垫槽(企)	–	150	4	X86327-SD01	–
8A	X86328	丝吉利亚锁垫槽(企)	–	150	4	X86328-SD01	–
9A	X86323	丝吉利亚锁垫槽(横)	–	250	1	X86323-SD01	–
10A	X86323	丝吉利亚锁垫槽(横)	–	150	1	X86323-SD02	–
11A	L00127	趟门玉角码	–	62	4	L00127-02	–
12A	–	拉手封口盖	–	–	2	J858-SD-AP03	–
13A	–	防盗限位盖	–	–	1	J858-SD-AP04	–
14A	X86346	趟门玉横玻璃扣线	–	1004.5	1	X86346-SD01R	–
15A	X86346	趟门玉横玻璃扣线	–	1004.5	1	X86346-SD02R	–
16A	X86346	趟门玉企玻璃扣线	–	2387	2	X86346-SD03C	–

名称	颜色	数量	备注
M5x10平头机丝	A4-70	48	门玉组框
M5x10圆头机丝	A4-70	8	拉手料
#8x1/2"平头钢牙	A4-70	2	防盗限位片
#9x3/4"平头钢牙	A4-70	4	拉手料封口片
胶条J852-SD-G01	–	2.6	–
胶条J852-SD-G02	–	15.2	–
毛条J852-SD-G07	–	5.2	–
胶条J858-SD-G01	–	7.6	–
胶粒718-SD-GU-01	–	4.8	横向

名稱	趟門拆圖	制圖	Jack	2023-01-12	修改			
材料	–	復核			日期			
顏色	–	批准			圖號	A-SD-16-DS(2)		

EG－DWG3

美特鋁質 有限公司
MIDI Aluminium Fabricator Ltd.

工程號	J858	地盤	將軍澳 康城11期

节点图看	A-SD-16a-DS(1)
数据图看	A-SD-16a-DS(2)

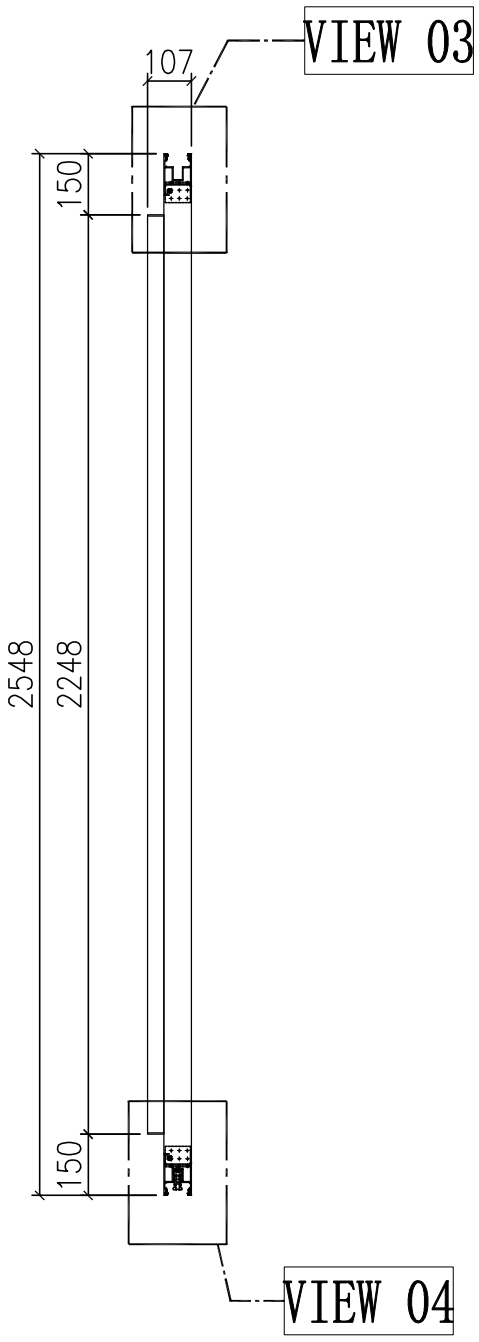

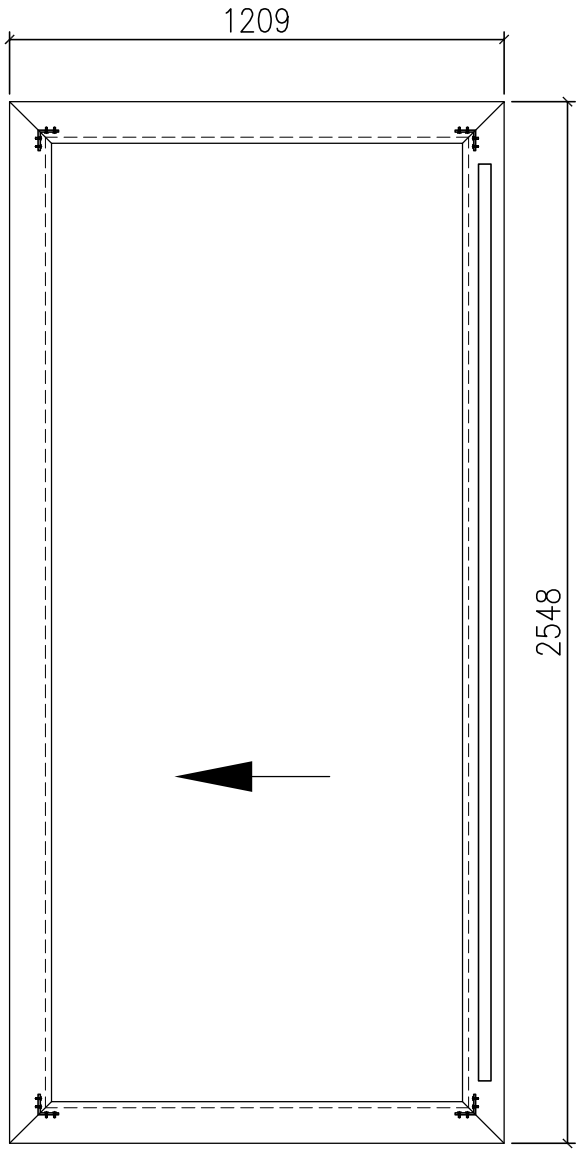

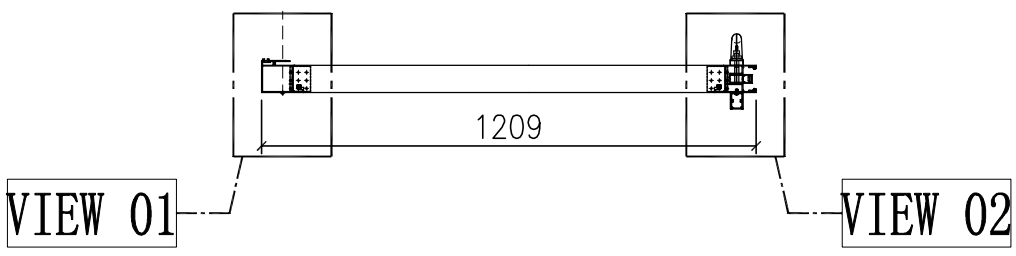

门玉款	宽度（mm）	高度（mm）	只/幅	撑长
SD.L	1209	2548	1	
大图版次		本图版	-	
		日期	23/01/09	

窗号	宽度（W）	高度（H）	数量	楼层
T3A-SD-A2	2376	2748	1	9F
合计：			1	
图号	-			

名稱	趟門拆圖	制圖	Jack	2023-01-12	修改			
材料	-	復核			日期			
顏色	-	批准			圖號	A-SD-16a-DS		

EG－DWG3

美特鋁質 有限公司
MIDI Aluminium Fabricator Ltd.

工程號	J858	地盤	將軍澳 康城11期

组装图看	A-SD-16a-DS

VIEW 01

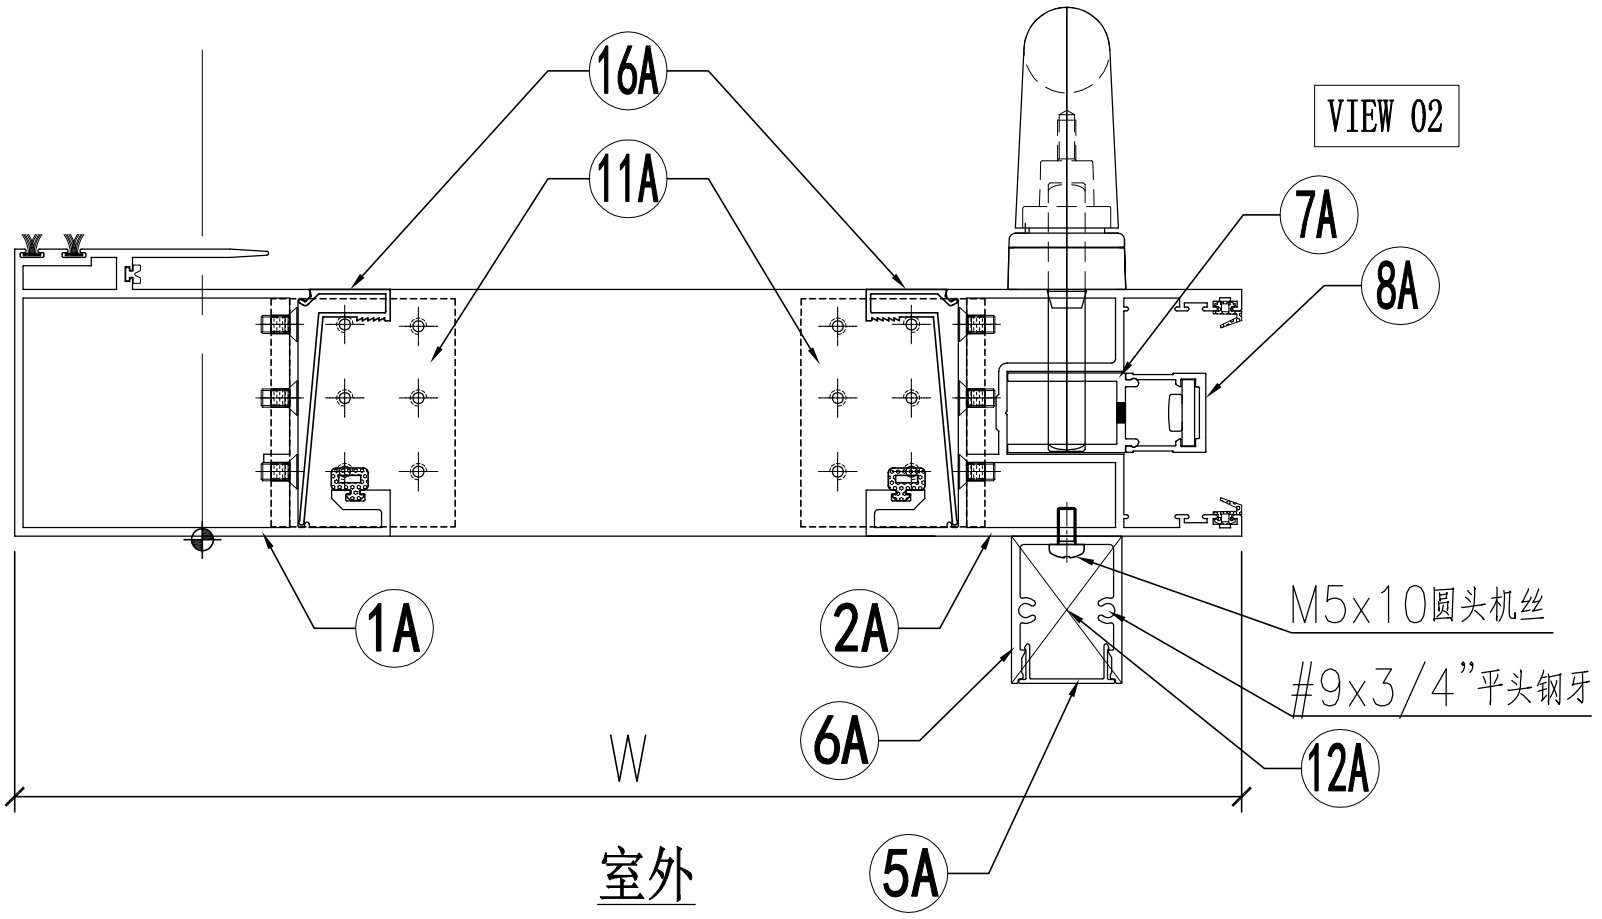

VIEW 02

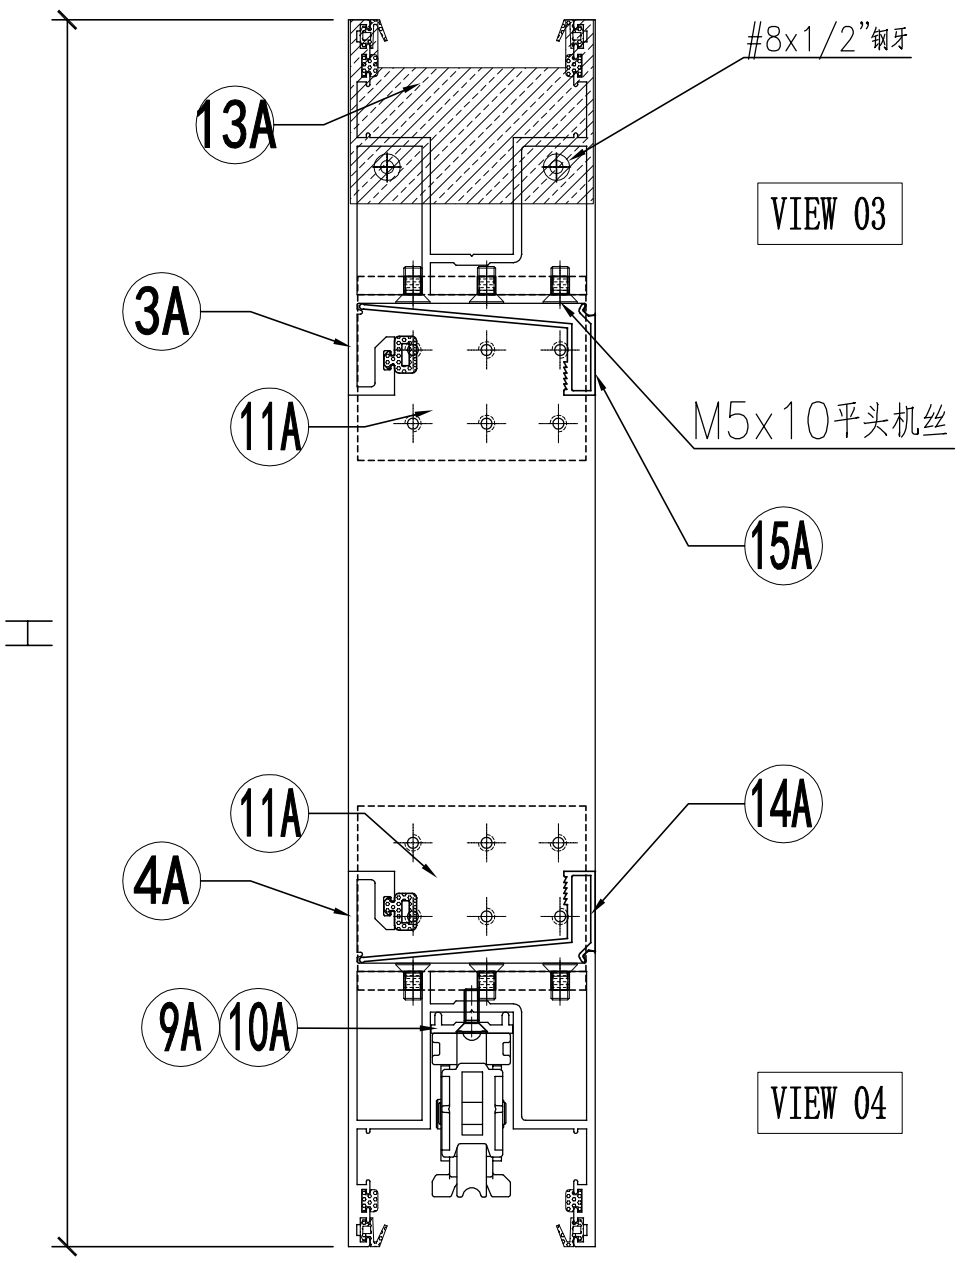

VIEW 03

VIEW 04

名稱	趟門拆圖	制圖	Jack	2023-01-09	修改			
材料	–	復核			日期			
顏色	–	批准			圖號	A-SD-16a-DS(1)		

EG-DWG3

美特鋁質 有限公司
MIDI Aluminium Fabricator Ltd.

组装图看	A-SD-16a-DS

工程號	J858	地盤	將軍澳 康城11期

序号	模号	名称	加工方式	长度	数量	加工图号	备注
1A	X86343	趟门玉企料	–	2548	1	X86343-SD01RA	–
2A	X86344	趟门玉企料	–	2548	1	X86344-SD01RA	–
3A	X86344	趟门玉顶横	–	1209	1	X86344-SD02RF	–
4A	X86344	趟门玉底横	–	1209	1	X86344-SD03RF	–
5A	X86324	趟门门扇拉手盖	–	2242	1	X86324-SD01A	–
6A	X86333	趟门门扇拉手	–	2242	1	X86333-SD01	–
7A	X86327	丝吉利亚锁垫槽(企)	–	150	4	X86327-SD01	–
8A	X86328	丝吉利亚锁垫槽(企)	–	150	4	X86328-SD01	–
9A	X86323	丝吉利亚锁垫槽(横)	–	250	1	X86323-SD01	–
10A	X86323	丝吉利亚锁垫槽(横)	–	150	1	X86323-SD02	–
11A	L00127	趟门玉角码	–	62	4	L00127-02	–
12A	–	拉手封口盖	–	–	2	J858-SD-AP03	–
13A	–	防盗限位盖	–	–	1	J858-SD-AP04	–
14A	X86346	趟门玉横玻璃扣线	–	1004.5	1	X86346-SD01R	–
15A	X86346	趟门玉横玻璃扣线	–	1004.5	1	X86346-SD02R	–
16A	X86346	趟门玉企玻璃扣线	–	2387	2	X86346-SD03C	–

名称	颜色	数量	备注
M5x10平头机丝	A4-70	48	门玉组框
M5x10圆头机丝	A4-70	8	拉手料
#8x1/2"平头钢牙	A4-70	2	防盗限位片
#9x3/4"平头钢牙	A4-70	4	拉手料封口片
胶条J852-SD-G01	–	2.6	–
胶条J852-SD-G02	–	15.2	–
毛条J852-SD-G07	–	5.2	–
胶条J858-SD-G01	–	7.6	–
胶粒718-SD-GU-01	–	4.8	横向

名稱	趟門拆圖	制圖	Jack	2023-01-12	修改			
材料	–	復核			日期			
顏色	–	批准			圖號	A-SD-16a-DS(2)		

EG－DWG3

美特鋁質 有限公司
MIDI Aluminium Fabricator Ltd.

工程號	J858	地盤	將軍澳 康城11期

节点图看	A-SD-17-DS(1)
数据图看	A-SD-17-DS(2)

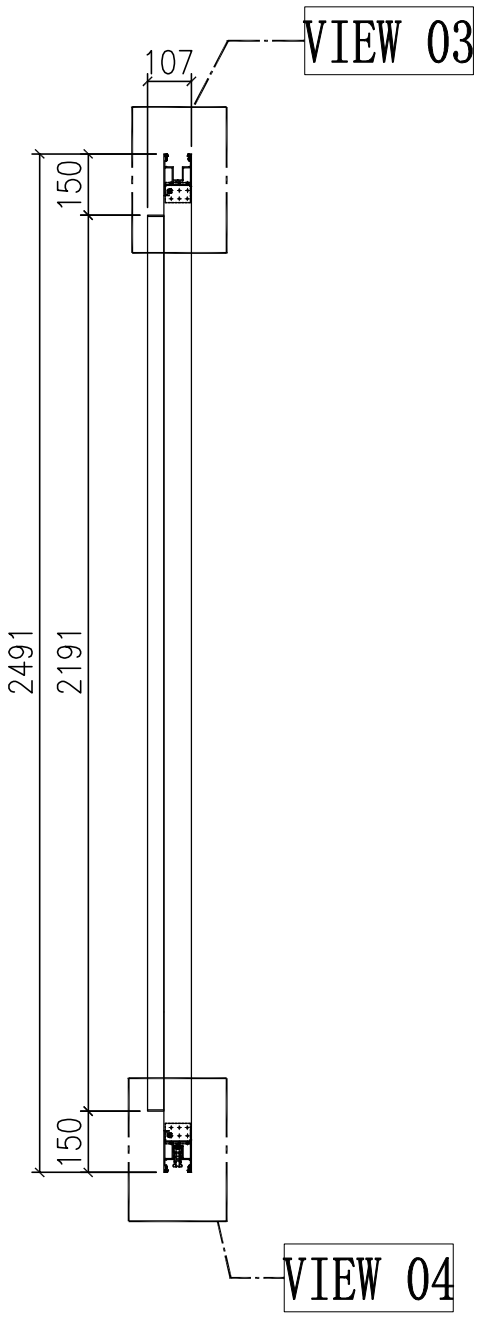

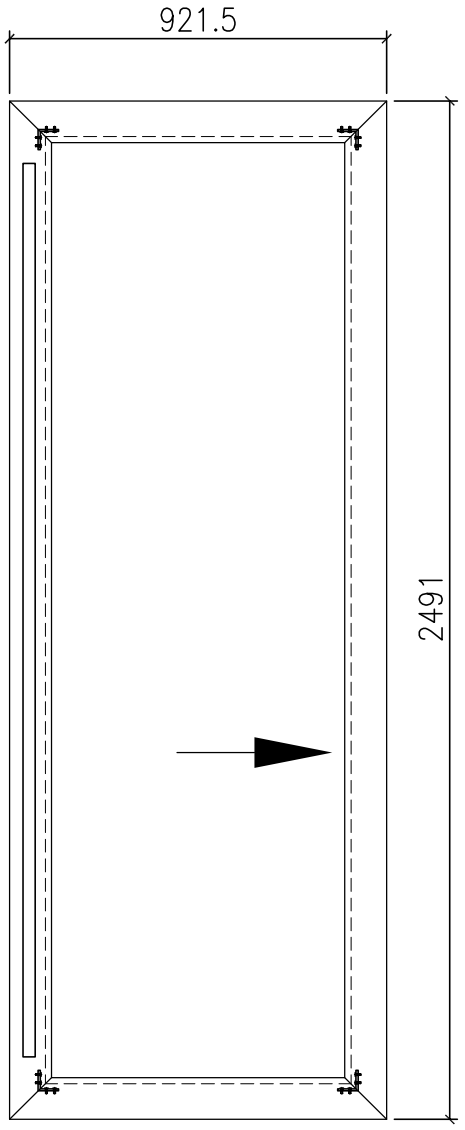

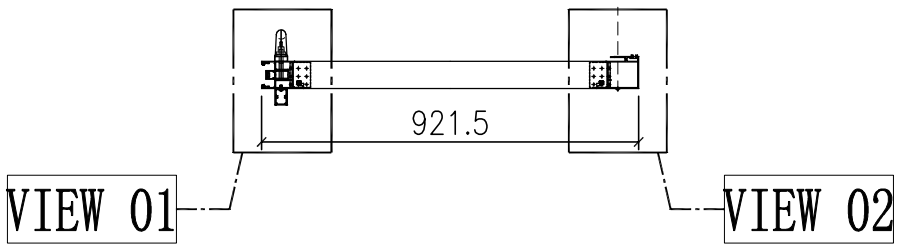

门玉款	宽度（mm）	高度（mm）	只/幅	撑长
SD.L	921.5	2491	1	
大图版次		本图版	-	
		日期	23/01/09	

窗号	宽度（W）	高度（H）	数量	楼层
T3A-SD-W2	1801	2690	1	9F
合计：			1	
图号	-			

名稱	趟門拆圖	制圖	Jack	2023-01-12	修改			
材料	-	復核			日期			
顏色	-	批准			圖號	A-SD-17-DS		

EG－DWG3

美特鋁質 有限公司
MIDI Aluminium Fabricator Ltd.

组装图看	A-SD-17-DS

工程號	J858	地盤	將軍澳 康城11期

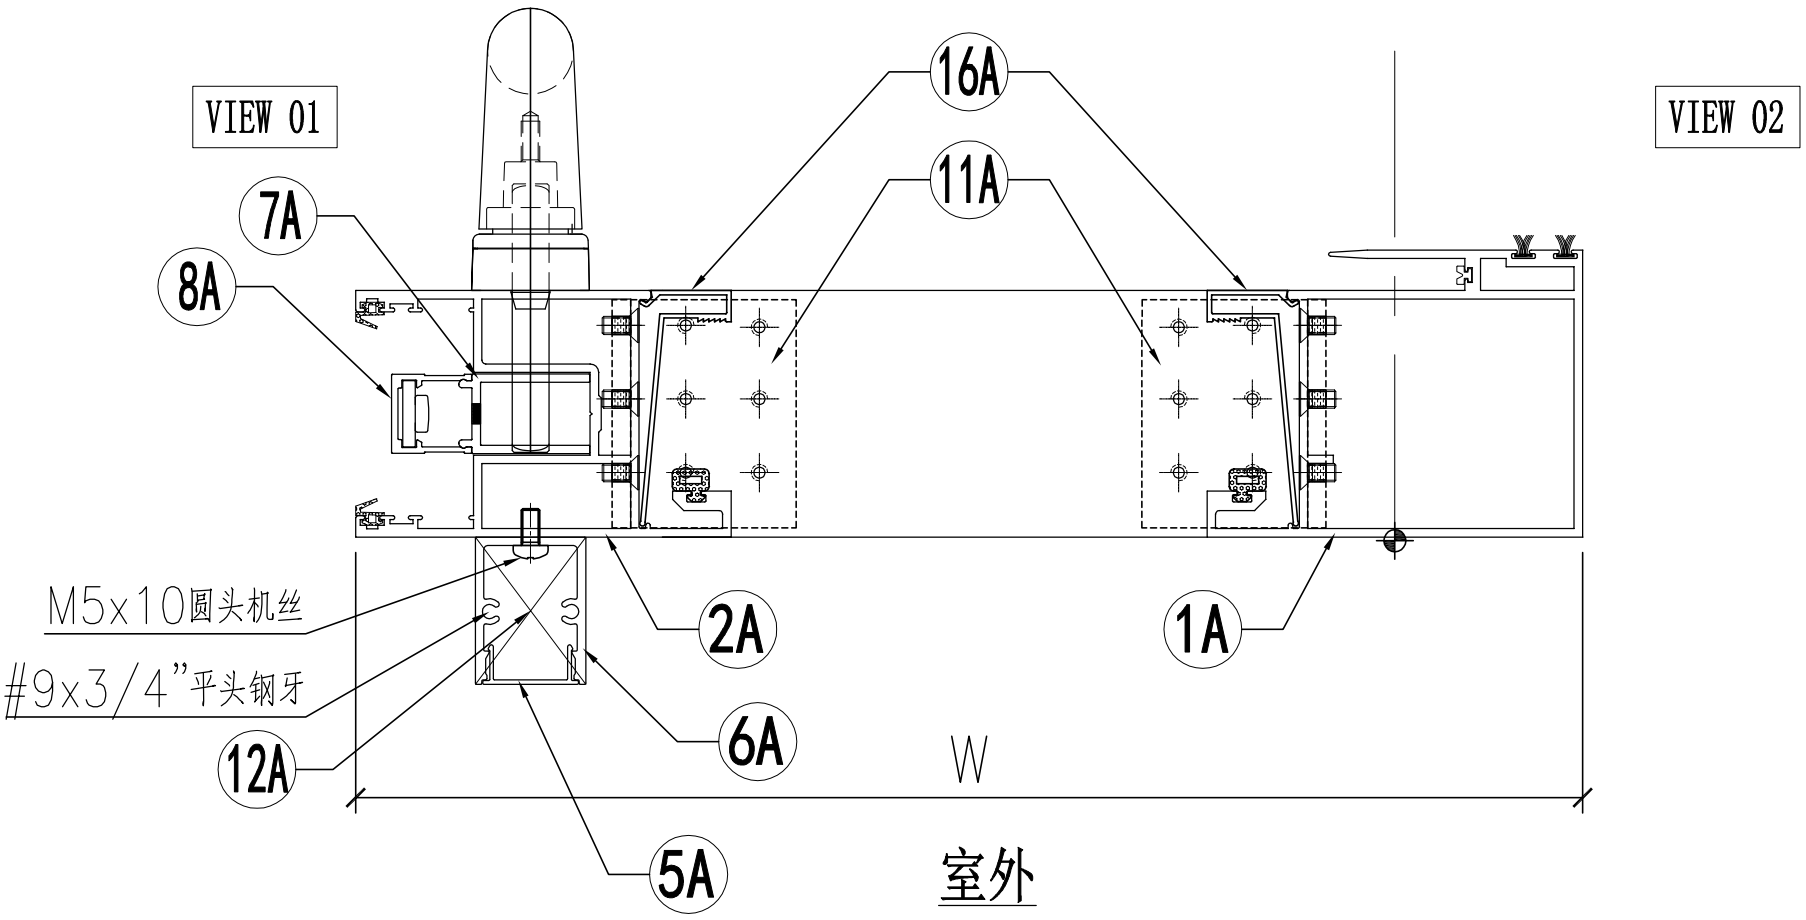

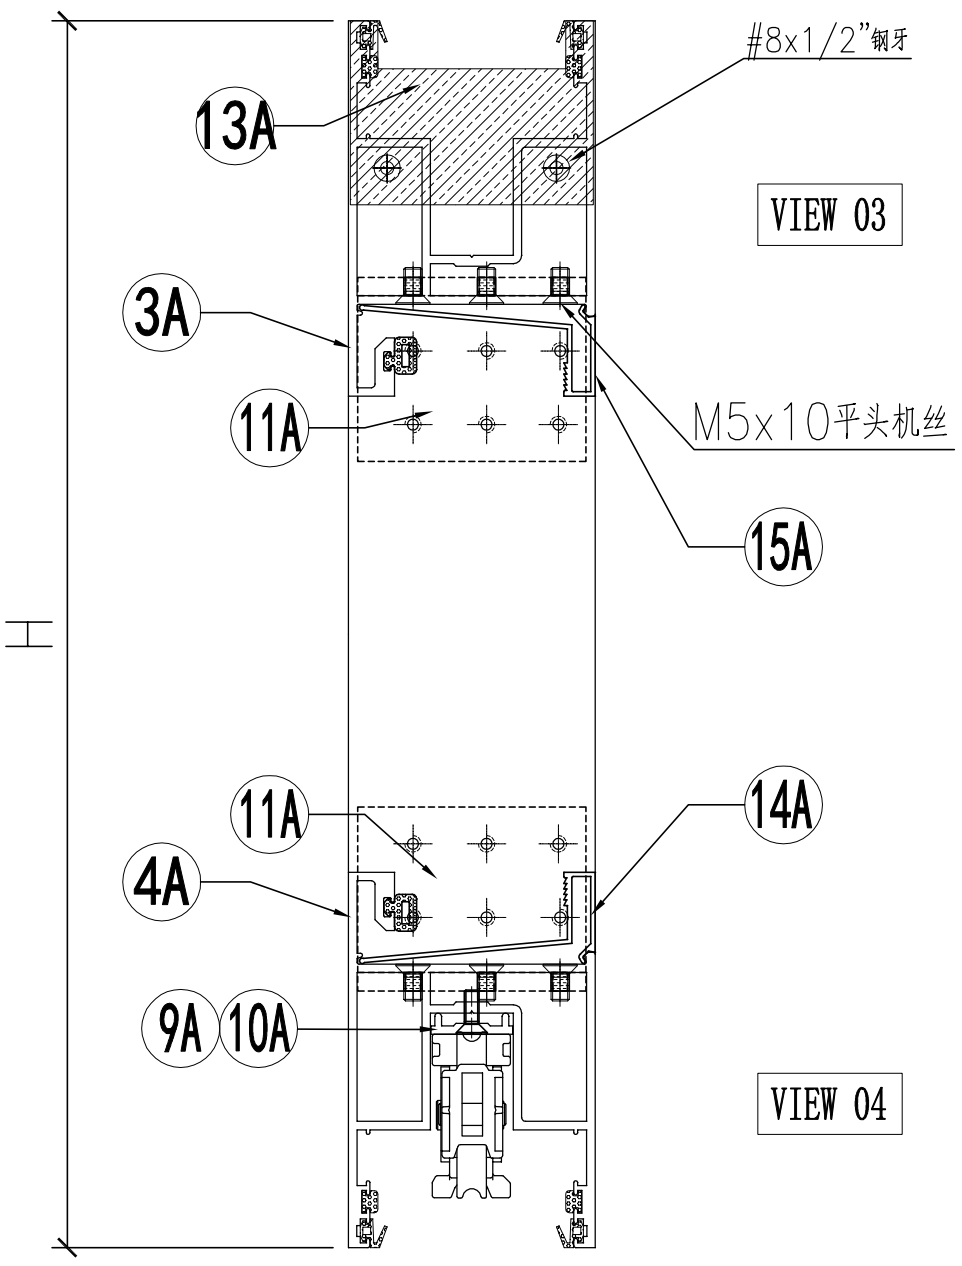

名稱	趟門拆圖	制圖	Jack	2023-01-09	修改			
材料	–	復核			日期			
顏色	–	批准			圖號	A-SD-17-DS(1)		

EG-DWG3

美特鋁質 有限公司
MIDI Aluminium Fabricator Ltd.

组装图看	A-SD-17-DS

工程號	J858	地盤	將軍澳 康城11期

序号	模号	名称	加工方式	长度	数量	加工图号	备注
1A	X86343	趟门玉企料	–	2491	1	X86343-SD01LB	–
2A	X86344	趟门玉企料	–	2491	1	X86344-SD01LB	–
3A	X86344	趟门玉顶横	–	921.5	1	X86344-SD02LG	–
4A	X86344	趟门玉底横	–	921.5	1	X86344-SD03LG	–
5A	X86324	趟门门扇拉手盖	–	2185	1	X86324-SD01B	–
6A	X86333	趟门门扇拉手	–	2185	1	X86333-SD02	–
7A	X86327	丝吉利亚锁垫槽(企)	–	150	4	X86327-SD01	–
8A	X86328	丝吉利亚锁垫槽(企)	–	150	4	X86328-SD01	–
9A	X86323	丝吉利亚锁垫槽(横)	–	250	1	X86323-SD01	–
10A	X86323	丝吉利亚锁垫槽(横)	–	150	1	X86323-SD02	–
11A	L00127	趟门玉角码	–	62	4	L00127-02	–
12A	–	拉手封口盖	–	–	2	J858-SD-AP03	–
13A	–	防盗限位盖	–	–	1	J858-SD-AP04	–
14A	X86346	趟门玉横玻璃扣线	–	717	1	X86346-SD01S	–
15A	X86346	趟门玉横玻璃扣线	–	717	1	X86346-SD02S	–
16A	X86346	趟门玉企玻璃扣线	–	2330	2	X86346-SD03D	–

名称	颜色	数量	备注
M5x10平头机丝	A4-70	48	门玉组框
M5x10圆头机丝	A4-70	8	拉手料
#8x1/2"平头钢牙	A4-70	2	防盗限位片
#9x3/4"平头钢牙	A4-70	4	拉手料封口片
胶条J852-SD-G01	–	2.6	–
胶条J852-SD-G02	–	14.4	–
毛条J852-SD-G07	–	5.2	–
胶条J858-SD-G01	–	7.2	–
胶粒718-SD-GU-01	–	3.8	横向

名稱	趟門拆圖	制圖	Jack	2023-01-12	修改			
材料	–	復核			日期			
顏色	–	批准			圖號	A-SD-17-DS(2)		

EG-DWG1

美特鋁質 有限公司 MIDI Aluminium Fabricator Ltd.		工程號	J858	拆圖	Jack	2023-01-12
		地　盤	將軍澳　康城11期	復核		
名稱	趟門節點圖	顏　色		批准		

图号：SD-JD01

B 版次A材料序号重新排序
版次B玻璃线在工厂组装

VIEW 05/05R

注意：X 方形型材已经在工厂组装在主体型材上

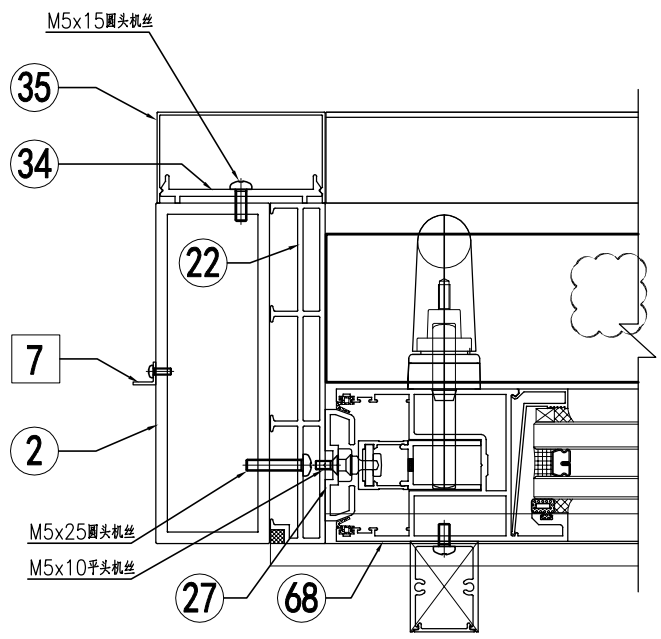

VIEW 06/06R

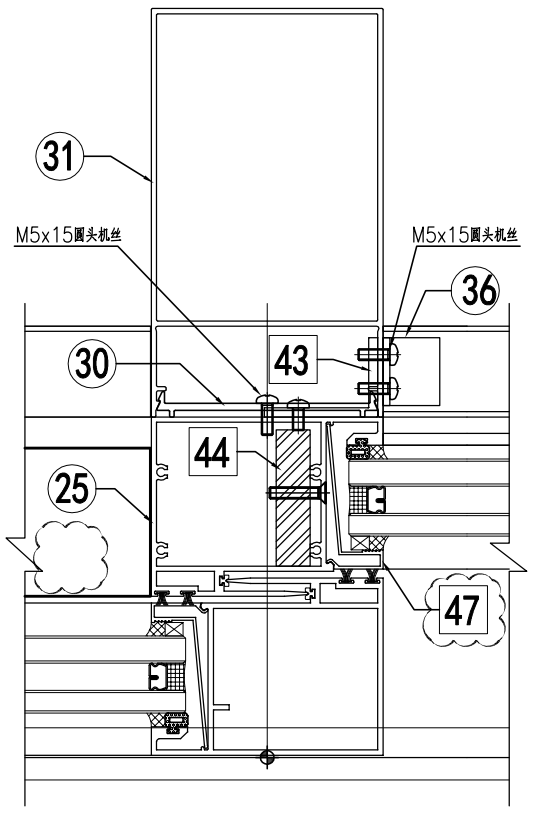

VIEW 07/07R

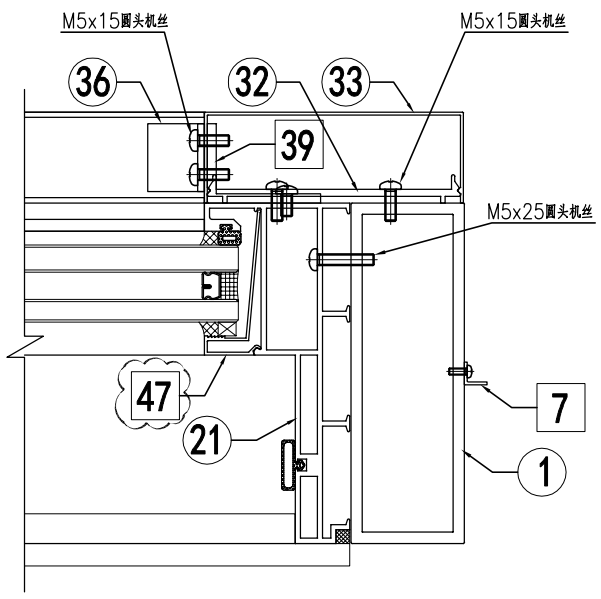

VIEW 01

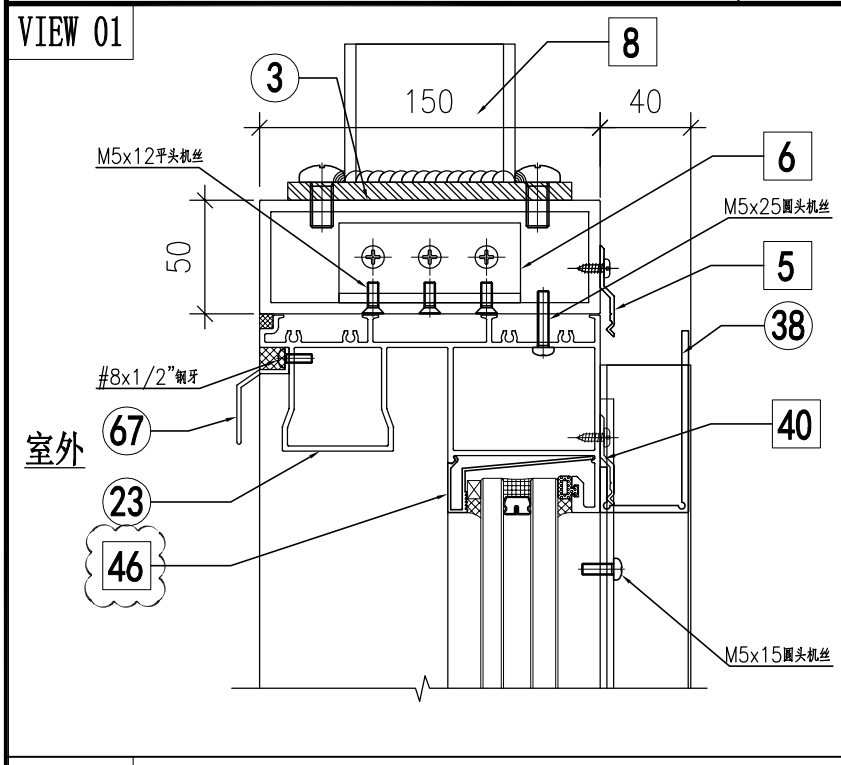

VIEW 03

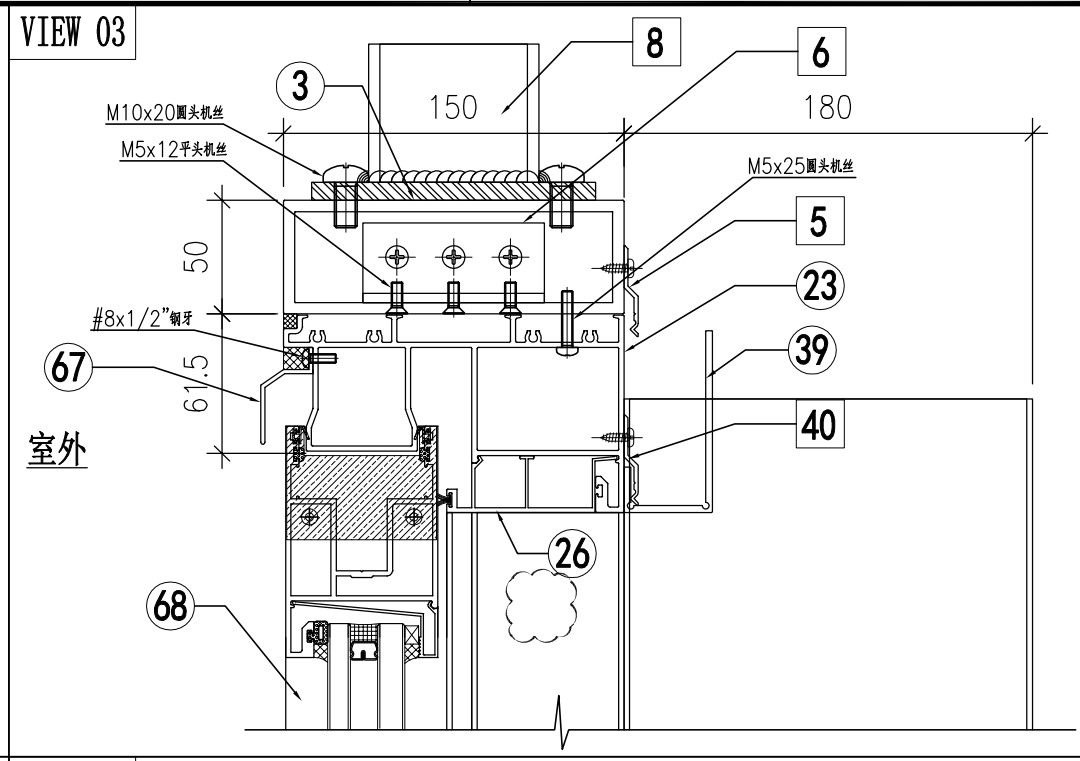

VIEW 02

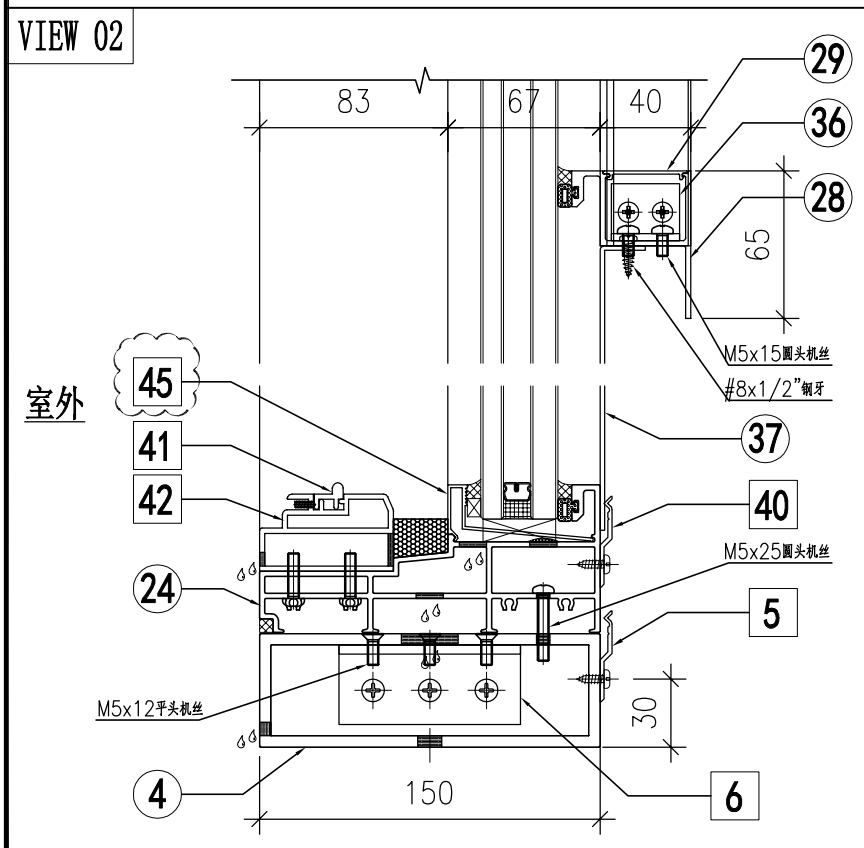

VIEW 04

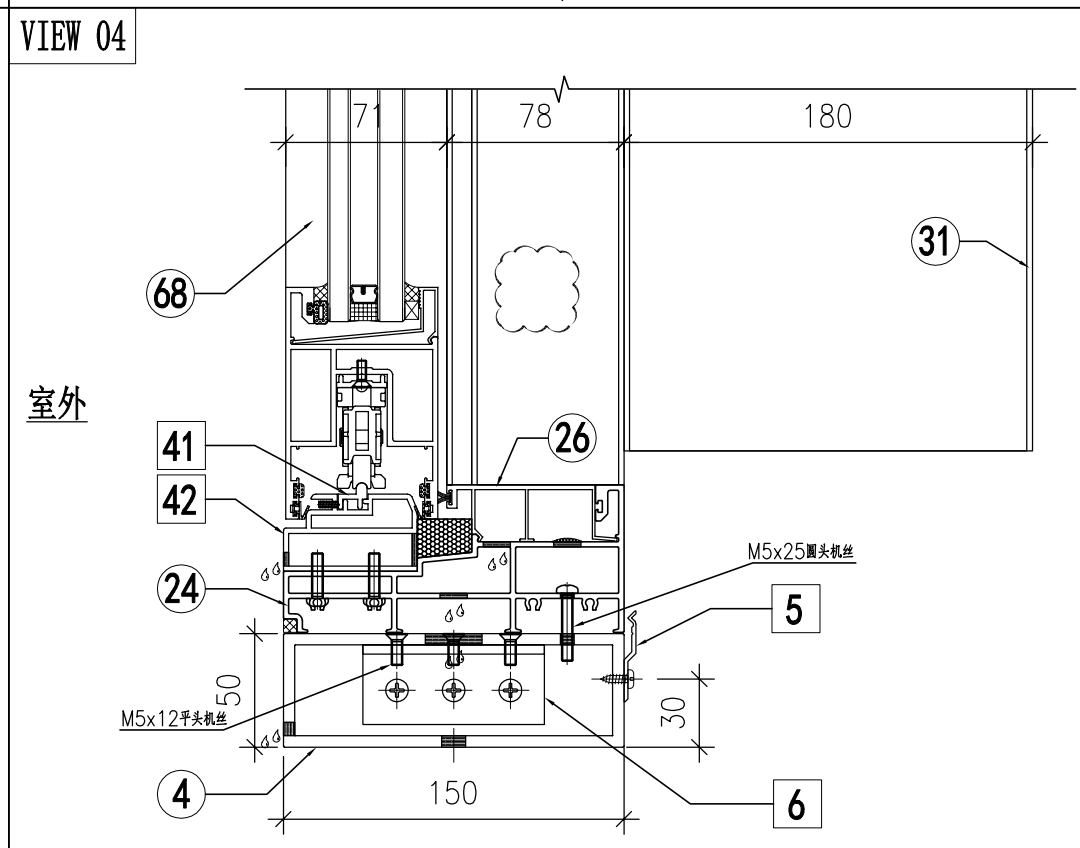

EG-DWG1

美特鋁質 有限公司 MIDI Aluminium Fabricator Ltd.	工程號	J858	拆圖	Jack	2023-01-12
	地　盤	將軍澳　康城11期	復核		
名稱 趟門節點圖	顏　色		批准		

图号：SD-JD02

A 版次A材料序号重新排序

VIEW 05A

注意：X 方形型材已经在工厂组装在主体型材上

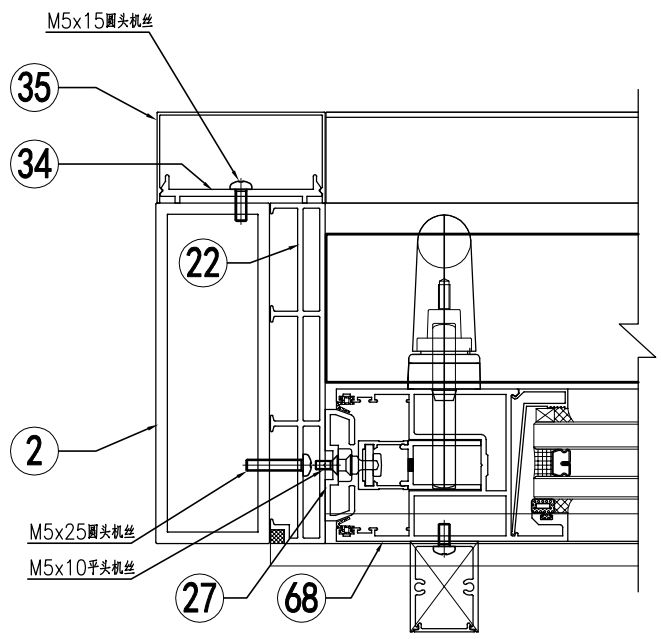

VIEW 06A

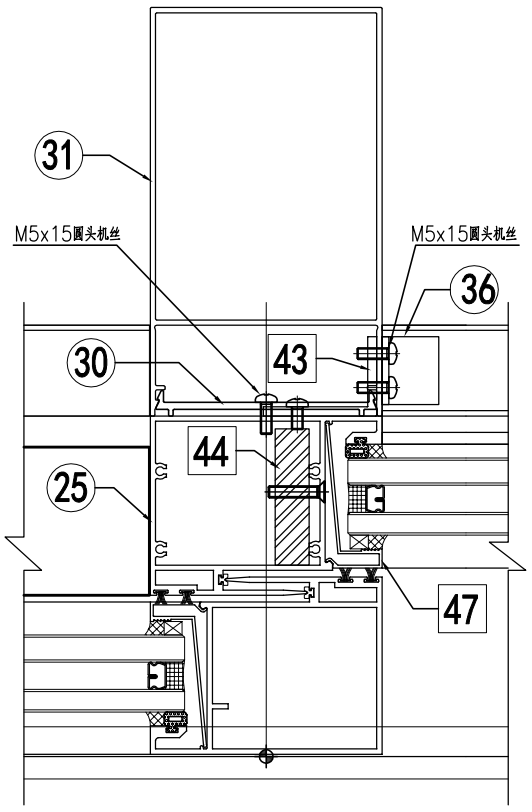

VIEW 07A

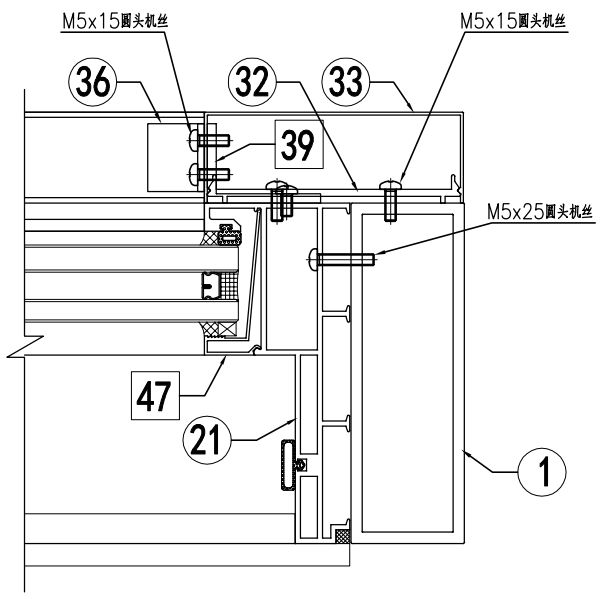

VIEW 01A

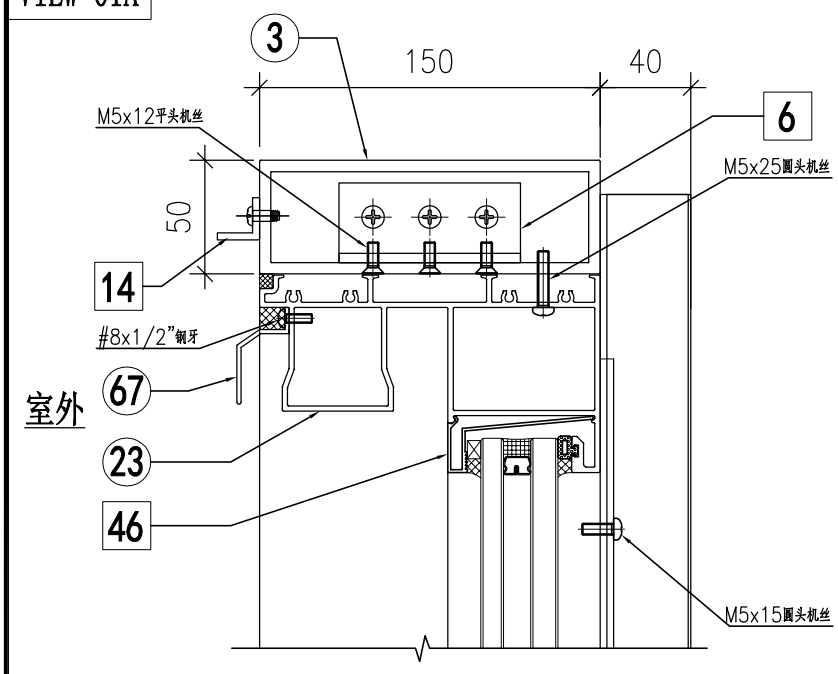

VIEW 02A

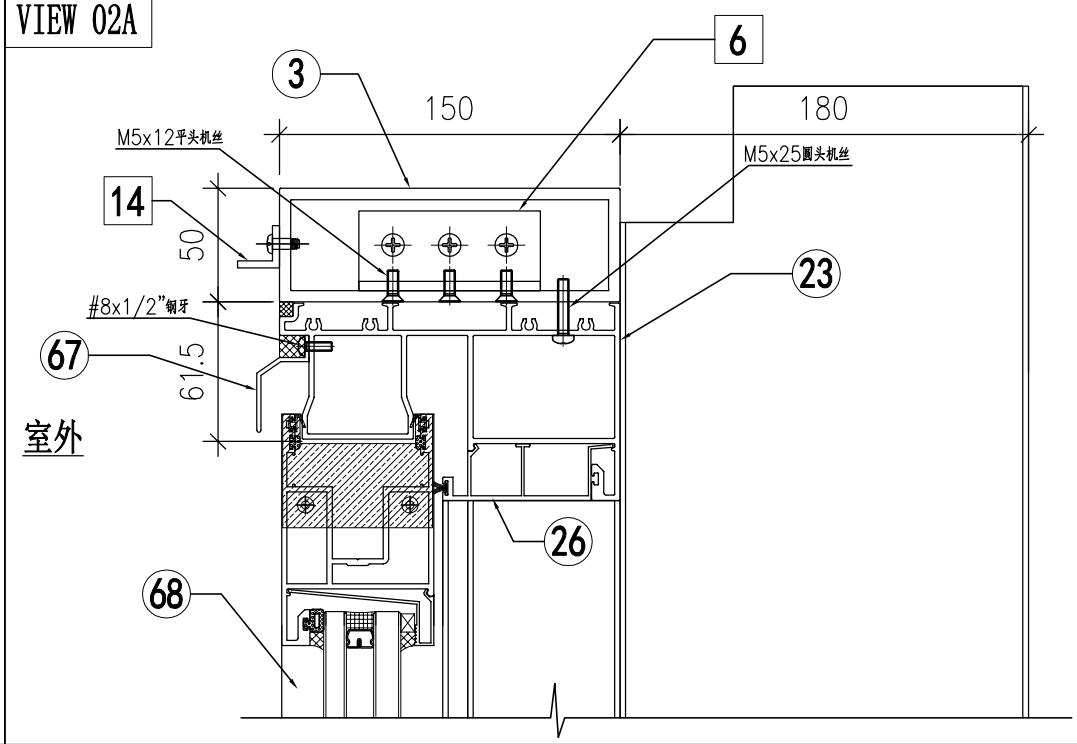

VIEW 02A

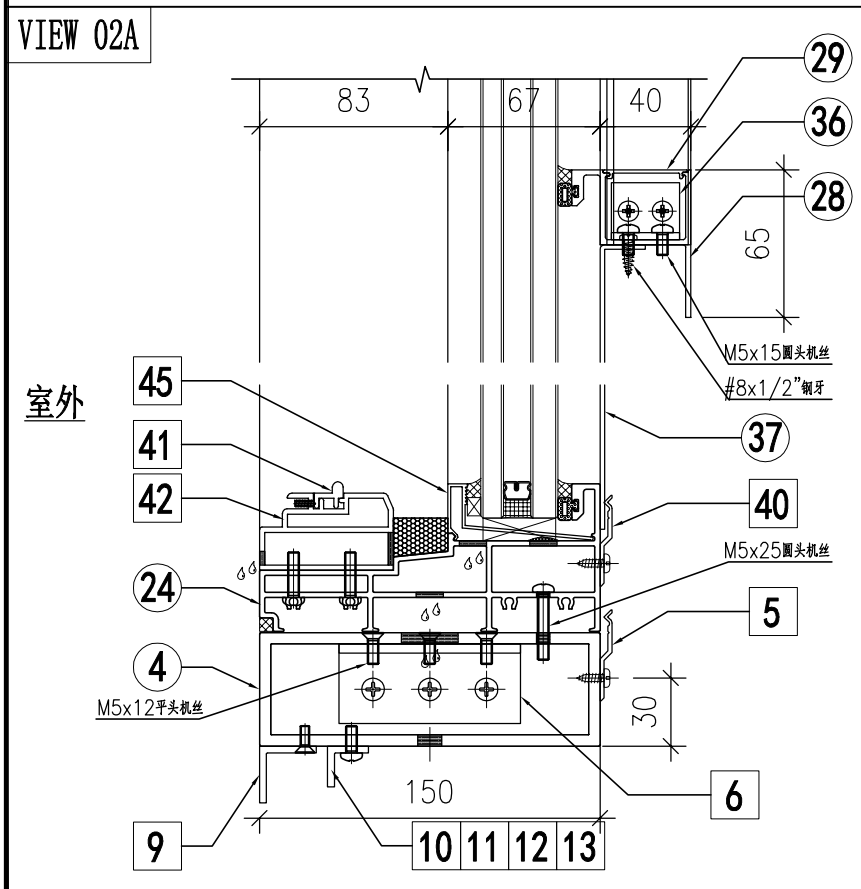

VIEW 04A

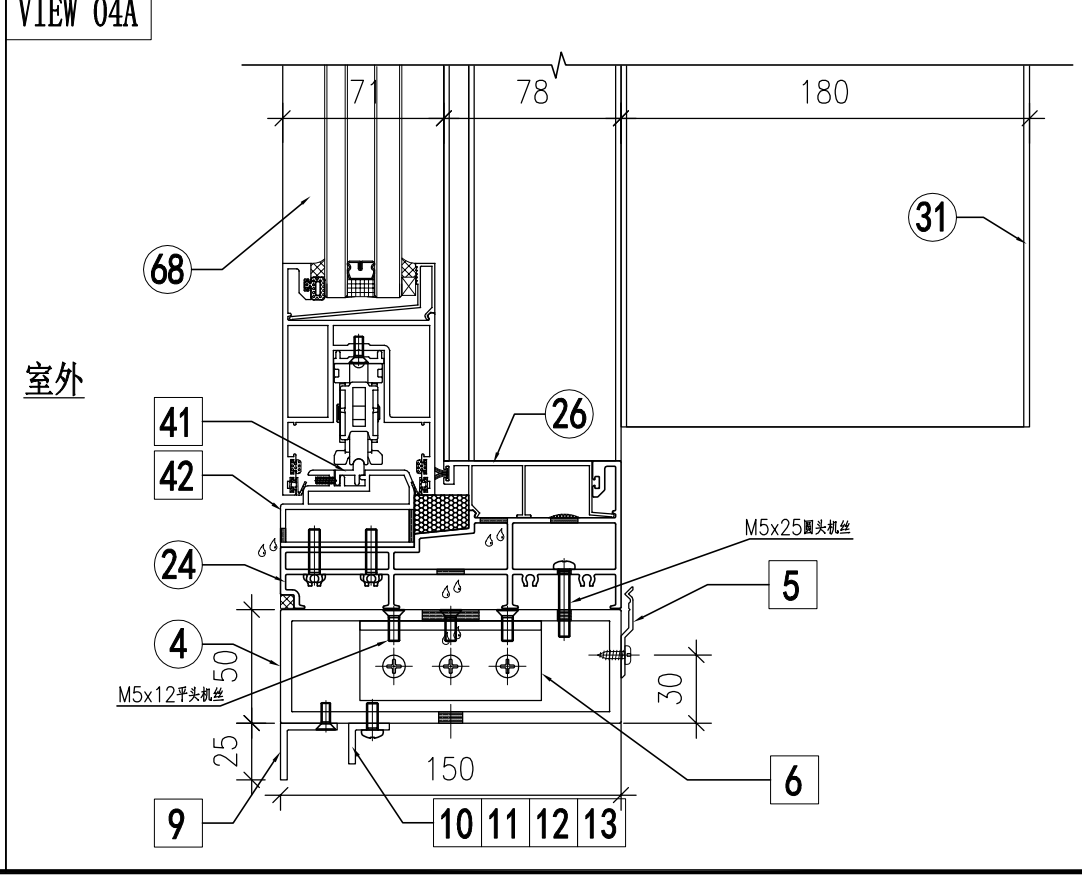

美特鋁質有限公司
MIDI ALUMINIUM FABRICATOR LTD

鋁材開料總表

工程號碼:J858　工程名稱:康城11期(趟门内框-T1-12F&15F&16F样板层)

序號	鋁料編號	名稱	表面處理		開料長度	實用長料總數量		浪費率(%)
			顏色	層厚		支數	長度	
1	X86320	中企室内盖	ECD3X1009 9S-		5350	19	101650	4.26
2	X86321	边企室内盖（大）	ECD3X1009 9S-		5350	19	101650	13.12
3	X86322	趟门生企框	ECD3X1009 9S-		5400	19	102600	0.81
4	X86325	趟门路轨	ECD3X1009 9S-		4400	19	83600	2.48
5	X86326	基仔位横料	ECD3X1009 9S-		5850	7	40950	10.65
6	X86330	趟门底横	ECD3X1009 9S-		4500	19	85500	1.85
7	X86331	趟门底副框	ECD3X1009 9S-		4440	19	84360	3.36
8	X86332	趟门顶横	ECD3X1009 9S-		4500	19	85500	1.85
9	X86334	趟门梗企框	ECD3X1009 9S-		5400	19	102600	0.81
10	X86335	基仔位横料盖	ECD3X1009 9S-		5850	7	40950	10.65
11	X86336	趟门底生位扣盖	ECD3X1009 9S-		5600	16	89600	6.47
12	X86337	门框企锁扣	ECD3X1009 9S-		5150	19	97850	0.23
13	X86339	边企压板	鉻化		5350	19	101650	3.70
14	X86340	中企压板	鉻化		5350	19	101650	4.26
15	X86341	边企压板	鉻化		5350	19	101650	14.43
16	X86342	边企室内盖（小）	ECD3X1009 9S-		5350	19	101650	3.70
17	X86345	梗门玉料	ECD3X1009 9S-		5250	19	99750	1.39
18	X86346	玻璃线	ECD3X1009 9S-		6150	45	276750	3.14

送至：_____
由：_____
日期：_____
簡短說明：_____

打印日期：2023/2/7　打印時間：16:22

美特鋁質有限公司
MIDI ALUMINIUM FABRICATOR LTD

工程號碼:J858, 工程名稱:康城11期(趟门内框-T1-12F&15F&16F样板层)

鋁材開料清單 X86346

開料長度:6150, 總長料支數:45, 總開料支數:152

窗號	編號(用料狀況)	實用長度(長料開數)	需要支數	開料支數	長料支數	餘料支數	編號(剩餘長度)
X86346-SD03A	1-38	2516.0	76	76	38	0	1-38@(1056)x38
X86346-SD01F	(餘料)1-3	1016.0	3	3	0	3	1-3@(34)x3
X86346-SD01E	(餘料)4-6	1001.0	3	3	0	3	4-6@(49)x3
X86346-SD01D	(餘料)7-23	998.5	17	17	0	17	7-23@(51.5)x17
X86346-SD01C	(餘料)24-26	991.0	3	3	0	3	24-26@(59)x3
X86346-SD01B	(餘料)27-32	986.0	6	6	0	6	27-32@(64)x6
X86346-SD02F	(餘料)33-35	972.5	3	3	0	3	33-35@(77.5)x3
X86346-SD01A	(餘料)36-38	958.5	6	3	0	3	36-38@(91.5)x3
X86346-SD01A	39	958.5		3	1	0	39@(3206.5)x1
X86346-SD02E	(餘料)39	957.5	3	3	0	1	39@(316)x1
X86346-SD02D	40-42	955.0	17	17	3	0	40-41@(334)x2 42@(1295)x1
X86346-SD02C	(餘料)42	947.5	3	1	0	1	42@(341.5)x1
X86346-SD02C	43	947.5		2	1	0	43@(4193)x1
X86346-SD02B	(餘料)43	942.5	6	4	0	1	43@(399)x1
X86346-SD02B	44	942.5		2	1	0	44@(4203)x1
X86346-SD02A	(餘料)44	915.0	6	4	0	1	44@(519)x1
X86346-SD02A	45	915.0		2	1	0	45@(4258)x1

制表者：_____

打印日期：2023/2/7 打印時間：16:22

美特鋁質有限公司
MIDI ALUMINIUM FABRICATOR LTD

工程號碼:J858, 工程名稱:康城11期(趟门内框-T1-12F&15F&16F样板层)

鋁材開料清單 X86345

開料長度:5250, 總長料支數:19, 總開料支數:38

窗號	編號(用料狀況)	實用長度(長料開數)	需要支數	開料支數	長料支數	餘料支數	編號(剩餘長度)
X86345-SD01L, X86345-SD01R	1-19	2557.5	38	38	19	0	1-19@(73)x19

制表者：_____

打印日期：2023/2/7 打印時間：16:22

美特鋁質有限公司
MIDI ALUMINIUM FABRICATOR LTD

工程號碼:J858, 工程名稱:康城11期(趟门内框-T1-12F&15F&16F样板层)

鋁材開料清單 X86342

開料長度:5350, 總長料支數:19, 總開料支數:38

窗號	編號(用料狀況)	實用長度(長料開數)	需要支數	開料支數	長料支數	餘料支數	編號(剩餘長度)
X86342-SD01A	1-19	2545.0	38	38	19	0	1-19@(198)x19

制表者：_____

打印日期：2023/2/7 打印時間：16:22

美特鋁質有限公司
MIDI ALUMINIUM FABRICATOR LTD

工程號碼:J858, 工程名稱:康城11期(趟门内框-T1-12F&15F&16F样板层)

鋁材開料清單 X86341

開料長度:5350, 總長料支數:19, 總開料支數:38

窗號	編號(用料狀況)	實用長度(長料開數)	需要支數	開料支數	長料支數	餘料支數	編號(剩餘長度)
X86341-SD01LA, X86341-SD01RA	1-19	2258.0	38	38	19	0	1-19@(772)x19

制表者：_____

打印日期：2023/2/7 打印時間：16:22

美特鋁質有限公司
MIDI ALUMINIUM FABRICATOR LTD

工程號碼:J858, 工程名稱:康城11期(趟门内框-T1-12F&15F&16F样板层)

鋁材開料清單 X86340

開料長度:5350, 總長料支數:19, 總開料支數:38

窗號	編號(用料狀況)	實用長度(長料開數)	需要支數	開料支數	長料支數	餘料支數	編號(剩餘長度)
X86340-SD01L, X86340-SD01R	1-19	2530.0	38	38	19	0	1-19@(228)x19

制表者：_____

打印日期：2023/2/7 打印時間：16:22

美特鋁質有限公司
MIDI ALUMINIUM FABRICATOR LTD

工程號碼:J858, 工程名稱:康城11期(趟门内框-T1-12F&15F&16F样板层)

鋁材開料清單 X86339

開料長度:5350, 總長料支數:19, 總開料支數:38

窗號	編號(用料狀況)	實用長度(長料開數)	需要支數	開料支數	長料支數	餘料支數	編號(剩餘長度)
X86339-SD01A	1-19	2545.0	38	38	19	0	1-19@(198)x19

制表者：_____

打印日期：2023/2/7 打印時間：16:22

美特鋁質有限公司
MIDI ALUMINIUM FABRICATOR LTD

工程號碼:J858, 工程名稱:康城11期(趟门内框-T1-12F&15F&16F样板层)

鋁材開料清單 X86337

開料長度:5150, 總長料支數:19, 總開料支數:38

窗號	編號(用料狀況)	實用長度(長料開數)	需要支數	開料支數	長料支數	餘料支數	編號(剩餘長度)
X86337-SD01A	1-19	2559.0	38	38	19	0	1-19@(12)x19

注意：请确保此编号长度用原材料可以1开2

制表者：_____

打印日期：2023/2/7 打印時間：16:22

美特鋁質有限公司
MIDI ALUMINIUM FABRICATOR LTD

工程號碼:J858, 工程名稱:康城11期(趟门内框-T1-12F&15F&16F样板层)

鋁材開料清單 X86336

開料長度:5600, 總長料支數:16, 總開料支數:76

窗號	編號(用料狀況)	實用長度(長料開數)	需要支數	開料支數	長料支數	餘料支數	編號(剩餘長度)
X86336-SD01F	1-2	1111.0	6	6	2	0	1@(1082)x1 2@(3316)x1
X86336-SD01E	(餘料)2	1096.0	6	3	0	1	2@(10)x1
X86336-SD01E	3	1096.0		3	1	0	3@(2244)x1
X86336-SD01D	(餘料)3	1093.5	34	2	0	1	3@(45)x1
X86336-SD01D	4-10	1093.5		32	7	0	4-9@(52.5)x6 10@(3351)x1
X86336-SD01C	(餘料)10	1086.0	6	3	0	1	10@(75)x1
X86336-SD01C	11	1086.0		3	1	0	11@(2274)x1
X86336-SD01B	(餘料)11	1081.0	12	2	0	1	11@(100)x1
X86336-SD01B	12-13	1081.0		10	2	0	12-13@(115)x2
X86336-SD01A	(餘料)1	1053.5	12	1	0	1	1@(22.5)x1
X86336-SD01A	14-16	1053.5		11	3	0	14-15@(252.5)x2 16@(4490.5)x1

制表者：_____

打印日期：2023/2/7 打印時間：16:22

美特鋁質有限公司
MIDI ALUMINIUM FABRICATOR LTD

工程號碼:J858, 工程名稱:康城11期(趟门内框-T1-12F&15F&16F样板层)

鋁材開料清單 X86335

開料長度:5850, 總長料支數:7, 總開料支數:38

窗號	編號(用料狀況)	實用長度(長料開數)	需要支數	開料支數	長料支數	餘料支數	編號(剩餘長度)
X86335-SD01F	1	972.5	3	3	1	0	1@(2864.5)x1
X86335-SD01E	(餘料)1	957.5	3	2	0	1	1@(937.5)x1
X86335-SD01E	2	957.5		1	1	0	2@(4836.5)x1
X86335-SD01D	(餘料)2	955.0	17	5	0	1	2@(31.5)x1
X86335-SD01D	3-4	955.0		12	2	0	3-4@(34)x2
X86335-SD01C	5	947.5	3	3	1	0	5@(2939.5)x1
X86335-SD01B	(餘料)5	942.5	6	3	0	1	5@(94)x1
X86335-SD01B	6	942.5		3	1	0	6@(2954.5)x1
X86335-SD01A	(餘料)1, 6	915.0	6	4	0	2	1@(16.5)x1 6@(191.5)x1
X86335-SD01A	7	915.0		2	1	0	7@(3958)x1

制表者：_____

打印日期：2023/2/7 打印時間：16:22

美特鋁質有限公司
MIDI ALUMINIUM FABRICATOR LTD

工程號碼:J858, 工程名稱:康城11期(趟门内框-T1-12F&15F&16F样板层)

鋁材開料清單 X86334

開料長度:5400, 總長料支數:19, 總開料支數:38

窗號	編號(用料狀況)	實用長度(長料開數)	需要支數	開料支數	長料支數	餘料支數	編號(剩餘長度)
X86334-SD01L, X86334-SD01R	1-19	2647.0	38	38	19	0	1-19@(44)x19

制表者：_____

打印日期：2023/2/7 打印時間：16:22

美特鋁質有限公司
MIDI ALUMINIUM FABRICATOR LTD

工程號碼:J858, 工程名稱:康城11期(趟门内框-T1-12F&15F&16F样板层)

鋁材開料清單 X86332

開料長度:4500, 總長料支數:19, 總開料支數:38

窗號	編號(用料狀況)	實用長度(長料開數)	需要支數	開料支數	長料支數	餘料支數	編號(剩餘長度)
X86332-SD01RF	1-3	2227.0	3	3	3	0	1-3@(2217)x3
X86332-SD01LE	(餘料)1-3	2197.0	3	3	0	3	1-3@(14)x3
X86332-SD01RD	(餘料)8	2192.0	17	1	0	1	8@(54)x1
X86332-SD01LD, X86332-SD01RD	4-12	2192.0		16	9	0	4-7@(54)x4 8@(2252)x1 9-11@(54)x3 12@(2252)x1
X86332-SD01LC	(餘料)12	2177.0	3	1	0	1	12@(69)x1
X86332-SD01LC	13	2177.0		2	1	0	13@(84)x1
X86332-SD01RB	(餘料)15	2167.0	6	1	0	1	15@(104)x1
X86332-SD01LB, X86332-SD01RB	14-16	2167.0		5	3	0	14@(104)x1 15@(2277)x1 16@(104)x1
X86332-SD01LA	17-19	2112.0	6	6	3	0	17-19@(214)x3

制表者：_____

打印日期：2023/2/7 打印時間：16:22

美特鋁質有限公司
MIDI ALUMINIUM FABRICATOR LTD

工程號碼:J858, 工程名稱:康城11期(趟门内框-T1-12F&15F&16F样板层)

鋁材開料清單 X86331

開料長度:4440, 總長料支數:19, 總開料支數:38

窗號	編號(用料狀況)	實用長度(長料開數)	需要支數	開料支數	長料支數	餘料支數	編號(剩餘長度)
X86331-SD01F	1-2	2164.0	3	3	2	0	1@(50)x1 2@(2220)x1
X86331-SD01E	(餘料)2	2134.0	3	1	0	1	2@(80)x1
X86331-SD01E	3	2134.0		2	1	0	3@(110)x1
X86331-SD01D, X86331-SD01H	4-12	2129.0	17	17	9	0	4-11@(120)x8 12@(2255)x1
X86331-SD01C	(餘料)12	2114.0	3	1	0	1	12@(135)x1
X86331-SD01C	13	2114.0		2	1	0	13@(150)x1
X86331-SD01J	(餘料)15	2104.0	6	1	0	1	15@(170)x1
X86331-SD01B, X86331-SD01J	14-16	2104.0		5	3	0	14@(170)x1 15@(2280)x1 16@(170)x1
X86331-SD01A	17-19	2049.0	6	6	3	0	17-19@(280)x3

制表者：_____

打印日期：2023/2/7 打印時間：16:22

美特鋁質有限公司
MIDI ALUMINIUM FABRICATOR LTD

工程號碼:J858, 工程名稱:康城11期(趟门内框-T1-12F&15F&16F样板层)

鋁材開料清單 X86330

開料長度:4500, 總長料支數:19, 總開料支數:38

窗號	編號(用料狀況)	實用長度(長料開數)	需要支數	開料支數	長料支數	餘料支數	編號(剩餘長度)
X86330-SD01RF	1-3	2227.0	3	3	3	0	1-3@(2217)x3
X86330-SD01LE	(餘料)1-3	2197.0	3	3	0	3	1-3@(14)x3
X86330-SD01RD	(餘料)8	2192.0	17	1	0	1	8@(54)x1
X86330-SD01LD, X86330-SD01RD	4-12	2192.0		16	9	0	4-7@(54)x4 8@(2252)x1 9-11@(54)x3 12@(2252)x1
X86330-SD01LC	(餘料)12	2177.0	3	1	0	1	12@(69)x1
X86330-SD01LC	13	2177.0		2	1	0	13@(84)x1
X86330-SD01RB	(餘料)15	2167.0	6	1	0	1	15@(104)x1
X86330-SD01LB, X86330-SD01RB	14-16	2167.0		5	3	0	14@(104)x1 15@(2277)x1 16@(104)x1
X86330-SD01LA	17-19	2112.0	6	6	3	0	17-19@(214)x3

制表者：_____

打印日期：2023/2/7 打印時間：16:22

美特鋁質有限公司
MIDI ALUMINIUM FABRICATOR LTD

工程號碼:J858, 工程名稱:康城11期(趟门内框-T1-12F&15F&16F样板层)

鋁材開料清單 X86326

開料長度:5850, 總長料支數:7, 總開料支數:38

窗號	編號(用料狀況)	實用長度(長料開數)	需要支數	開料支數	長料支數	餘料支數	編號(剩餘長度)
X86326-SD01F	1	972.5	3	3	1	0	1@(2864.5)x1
X86326-SD01E	(餘料)1	957.5	3	2	0	1	1@(937.5)x1
X86326-SD01E	2	957.5		1	1	0	2@(4836.5)x1
X86326-SD01D	(餘料)2	955.0	17	5	0	1	2@(31.5)x1
X86326-SD01D	3-4	955.0		12	2	0	3-4@(34)x2
X86326-SD01C	5	947.5	3	3	1	0	5@(2939.5)x1
X86326-SD01B	(餘料)5	942.5	6	3	0	1	5@(94)x1
X86326-SD01B	6	942.5		3	1	0	6@(2954.5)x1
X86326-SD01A	(餘料)1, 6	915.0	6	4	0	2	1@(16.5)x1 6@(191.5)x1
X86326-SD01A	7	915.0		2	1	0	7@(3958)x1

制表者：_____

打印日期：2023/2/7 打印時間：16:22

美特鋁質有限公司
MIDI ALUMINIUM FABRICATOR LTD

工程號碼:J858, 工程名稱:康城11期(趟门內框-T1-12F&15F&16F样板层)

鋁材開料清單 X86325

開料長度:4400, 總長料支數:19, 總開料支數:38

窗號	編號(用料狀況)	實用長度(長料開數)	需要支數	開料支數	長料支數	餘料支數	編號(剩餘長度)
X86325-SD01F	1-2	2164.0	3	3	2	0	1@(10)x1 2@(2180)x1
X86325-SD01E	(餘料)2	2134.0	3	1	0	1	2@(40)x1
X86325-SD01E	3	2134.0		2	1	0	3@(70)x1
X86325-SD01D	4-12	2129.0	17	17	9	0	4-11@(80)x8 12@(2215)x1
X86325-SD01C	(餘料)12	2114.0	3	1	0	1	12@(95)x1
X86325-SD01C	13	2114.0		2	1	0	13@(110)x1
X86325-SD01B	14-16	2104.0	6	6	3	0	14-16@(130)x3
X86325-SD01A	17-19	2049.0	6	6	3	0	17-19@(240)x3

制表者：_____

打印日期：2023/2/7 打印時間：16:22

美特鋁質有限公司
MIDI ALUMINIUM FABRICATOR LTD

工程號碼:J858, 工程名稱:康城11期(趟门内框-T1-12F&15F&16F样板层)

鋁材開料清單 X86322

開料長度:5400, 總長料支數:19, 總開料支數:38

窗號	編號(用料狀況)	實用長度(長料開數)	需要支數	開料支數	長料支數	餘料支數	編號(剩餘長度)
X86322-SD01L, X86322-SD01R	1-19	2647.0	38	38	19	0	1-19@(44)x19

制表者：_____

打印日期：2023/2/7 打印時間：16:22

美特鋁質有限公司
MIDI ALUMINIUM FABRICATOR LTD

工程號碼:J858, 工程名稱:康城11期(趟门内框-T1-12F&15F&16F样板层)

鋁材開料清單 X86321

開料長度:5350, 總長料支數:19, 總開料支數:38

窗號	編號(用料狀況)	實用長度(長料開數)	需要支數	開料支數	長料支數	餘料支數	編號(剩餘長度)
X86321-SD01LA, X86321-SD01RA	1-19	2293.0	38	38	19	0	1-19@(702)x19

制表者：_____

打印日期：2023/2/7 打印時間：16:22

美特鋁質有限公司
MIDI ALUMINIUM FABRICATOR LTD

工程號碼:J858, 工程名稱:康城11期(趟门内框-T1-12F&15F&16F样板层)

鋁材開料清單 X86320

開料長度:5350, 總長料支數:19, 總開料支數:38

窗號	編號(用料狀況)	實用長度(長料開數)	需要支數	開料支數	長料支數	餘料支數	編號(剩餘長度)
X86320-SD01L, X86320-SD01R	1-19	2530.0	38	38	19	0	1-19@(228)x19

制表者：_____

打印日期：2023/2/7 打印時間：16:22