

工程指示 / 要求簡箋(E.I.)

工程指示編號：EI / 5216 / 22 修改版次： -
 工程編號：J - 858 工程名稱：將軍澳日出康城 11
 工程項目：單元件 安裝次序和樣板層預算出貨日 (按拆棚次序)
 收件人：生統 *水哥* 發件人：Ant Yeung 日期：18/10/2022

要求提供 / 確認 事項：

- | | | |
|------------------------------------|-------------------------------------|-------------------------------|
| <input type="checkbox"/> 初步鋁料 B.M. | <input type="checkbox"/> 加工拆圖，然後生產 | <input type="checkbox"/> 尺寸表 |
| <input type="checkbox"/> 正式鋁料 B.M. | <input type="checkbox"/> 技術上資料 / 指示 | <input type="checkbox"/> 報價 |
| <input type="checkbox"/> 配件 B.M. | <input type="checkbox"/> 樣辦或貨品說明書 | <input type="checkbox"/> 分判合約 |

內容：

按照拆棚次序。分 4 區拆棚

附上 T1 的 安裝次序和樣板層預算出貨日。

生統，請留意生產次序。

謝謝

請在 2022.10.25 前完成上列要求。

附： 頁

- 原合約工程包 原合約工程加 / 減賬 新工程報價

分發東莞各部門：

- () 生產技術總監 連附件 () 技術部 連附件 () 生產部 連附件 () 機械設計部 連附件
 () 採購部 連附件 () 生產統籌部 連附件 () 小羅&清 連附件
 () 質檢部 連附件 () 會計部 連附件 () 報關組 連附件 () 其他 水哥 連附件

分發香港各部門：

- () 行政部 連附件 () 會計部 連附件 () 統籌部 連附件 () 工程部地盤科文 連附件 積哥
 () 採購部 連附件 () QS 部 連附件 () 維修部 連附件 () 其他 _____ 連附件

傳遞編號：

HK 1793122

發件人簽署：*Ant Yeung*

項目經理簽署：*[Signature]*



T1 南橋

2

1

Curtain Wall Delivery Date

Tower 1 Curtain Wall Installation Sequence

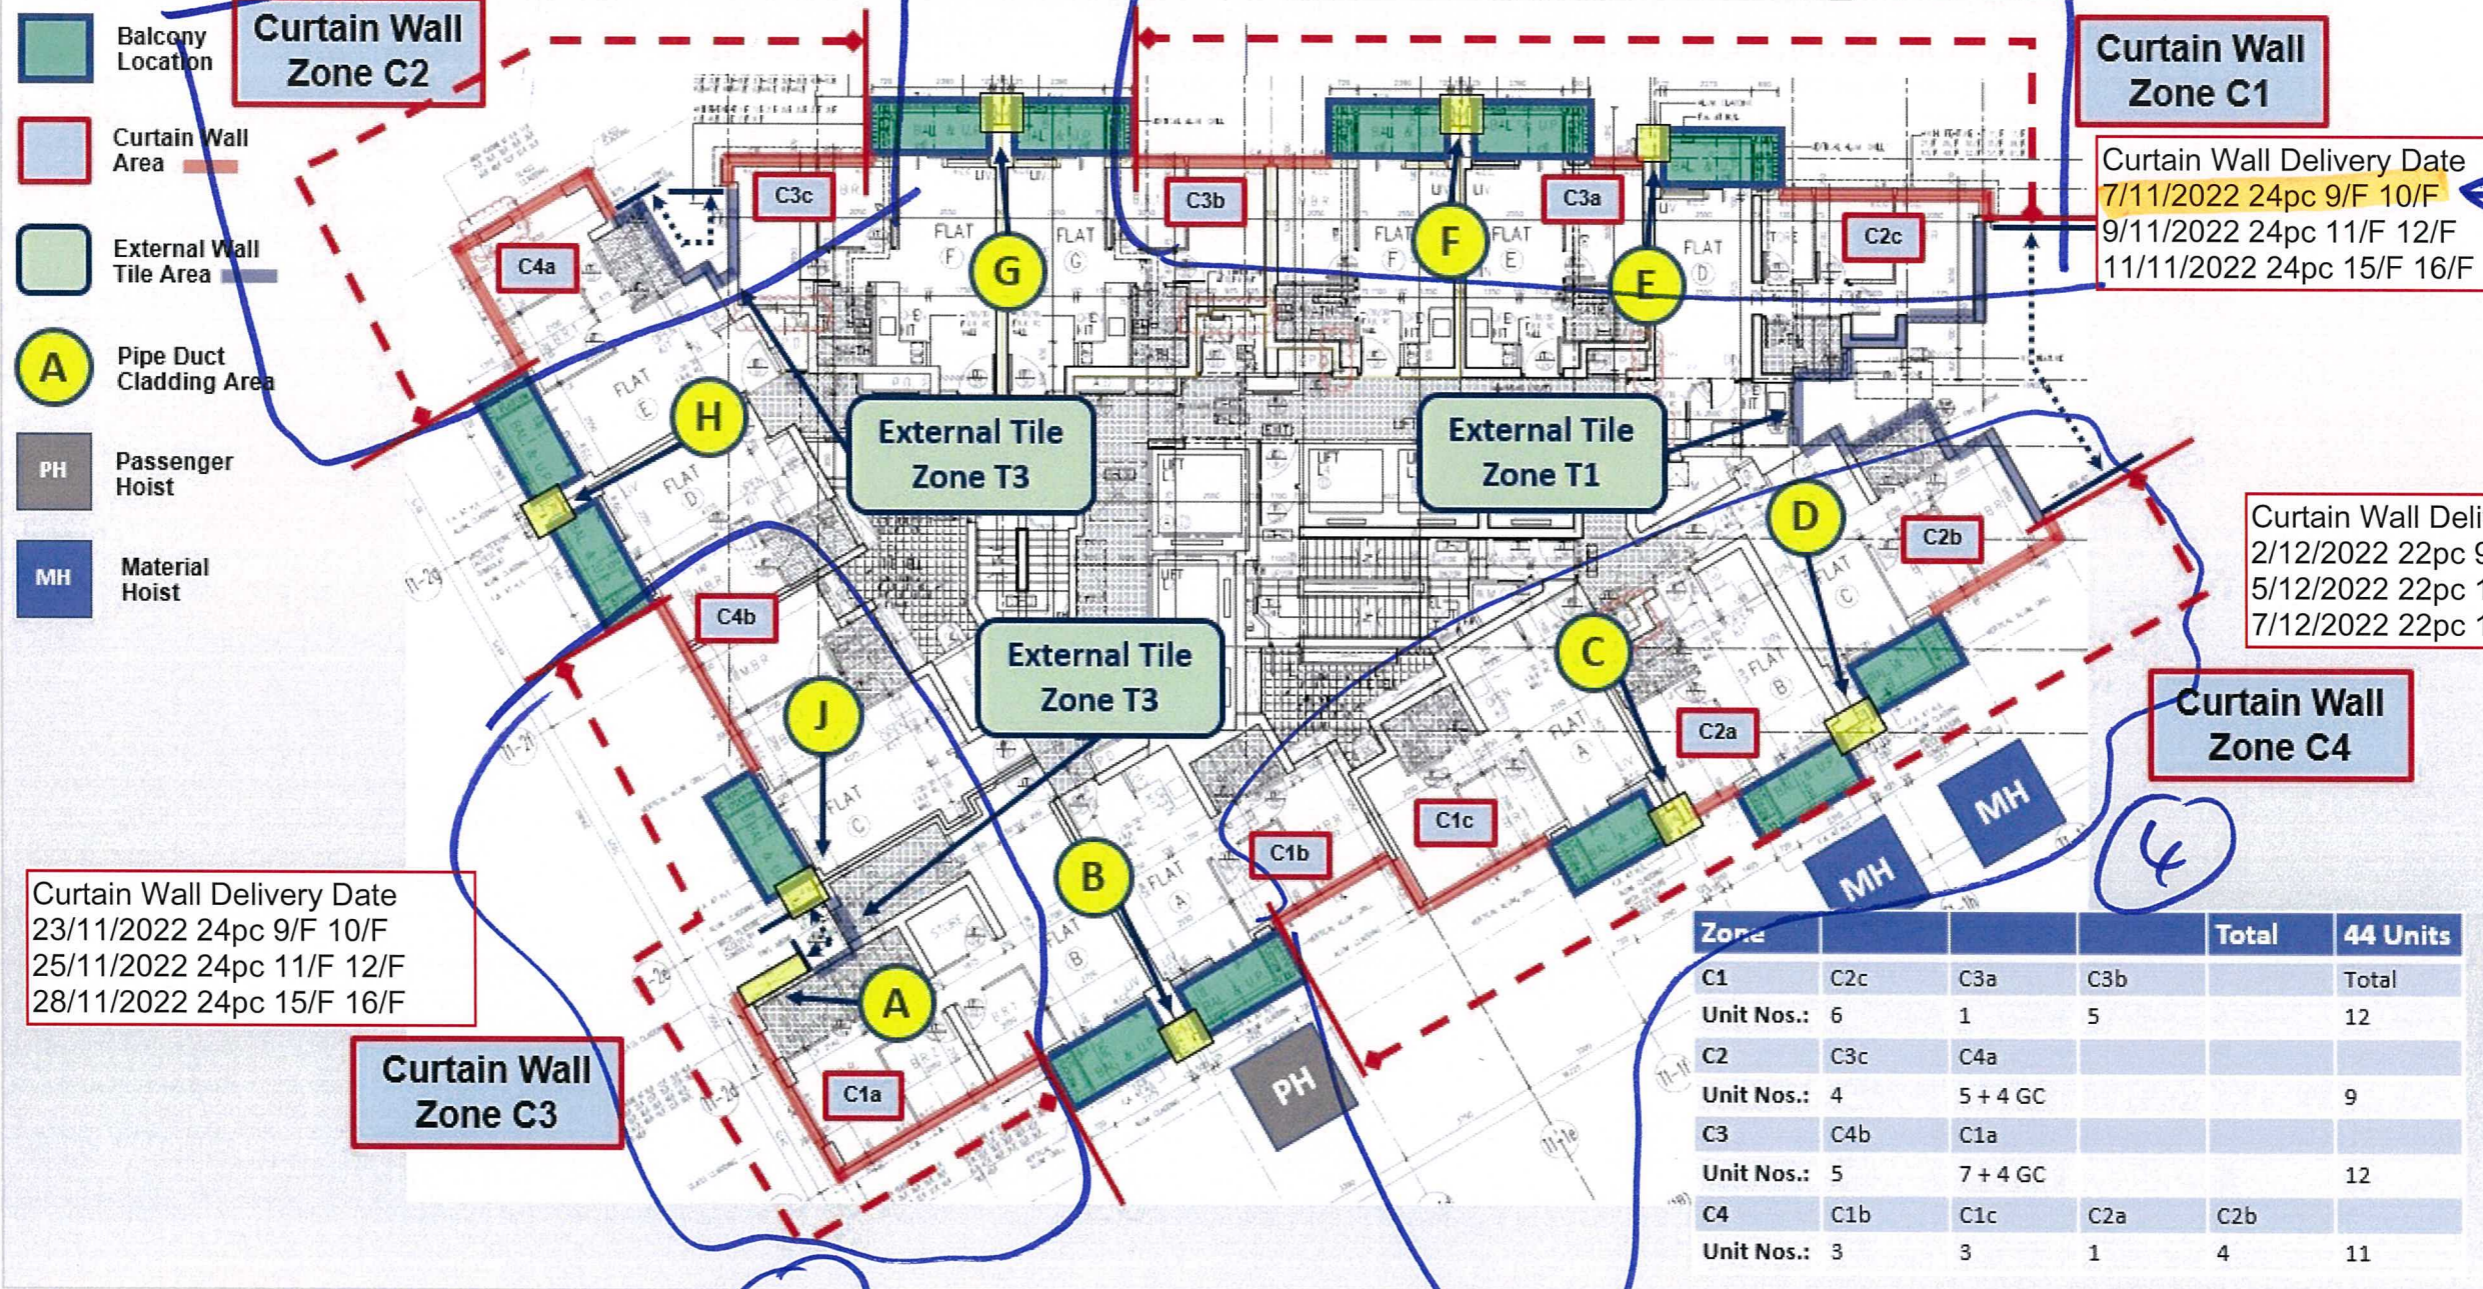

3

4

南橋