美 特 鋁 質 有 限 公 司
MIDI ALUMINIUM FABRICATOR LTD.

工程指示 / 要求簡箋(E.I.)

工程指示編號：**EI / 5272 / 22** 修改版次：**E**

工程編號 ：**J - 858** 工程名稱 ：將軍澳日出康城 LP 11

工程項目 ：幕牆 大貨單元件加工圖

收件人 ：生統 發件人 ： Ant Yeung 日 期 ：**10/11/2022**

☐要求提供 / ☐確認 事項 ：

E 版: 按試水箱 comment 修改加工圖(雙掛勾碼單元)，和回覆廠疑問。

E 版: J858 单元件（T1-9~11F）加工图数量统计表-1108。excel

D 版: 按試水箱 comment 修改大貨掛勾碼。 (公企一邊)

C 版: 附上最急的 63 件位置及單元片編號。

B 版: 因應來料較預期遲，必須分批生產和出貨。附上出貨次序(按拆棚次序)見後頁

最先 Zone 1: 63 件 ; 第二 Zone 2 : 60 件 ; 第三 Zone 3: 65 件 ;第四 Zone 4 :52 件 請廠按此次序分批打開料單供生產使用。

A 版：已附圖則登記表，分層統計表及位置圖 此 63 件需廠打開料單

請按加工圖生產單元件送地盆安裝。

1. 第一批為 T1 9-17/F
2. 最優先的為 T1 B- D 單位開始 拆棚平面次序見 EI5216
3. 排期按 EI4723 A
4. 附開料單 先附 T1 9-11/F，請再給 12,15,16,17 /F
5. 附 J858 康城 11 期单元件数量分层统计表(T1)(T2)(T3)
6. J858 单元件（T1-9~11F）加工图数量统计表 excel to 只給生統
7. J858 单元件（T1-9~11F）组装图数量统计表.excel to 只給生統
8. 生統/ 水洪留意：早前業主視察 comment 的，需要跟進
9. 生統/ 水洪留意：試水箱所調節的，在大貨，也要相應跟進
10. 生統/ 水洪留意：轉角生窗玉用新模，需要測試開啟
11. 生統/ 水洪留意:掛勾碼暫停開避位 X86256 / X86255 (可以開料 200mm 長/ 但不開避位) :試水箱有 commnet
12. 此單包括 (T1 9-60/F , T2 9-65/F, T3 9-65/F)
13. T2 11/F 有改動 3 件，未改圖 (再跟進)

請在 2022.11.16 前完成上列要求。

附： 頁

☐ 原合約工程包 ☐ 原合約工程加 / 減賬 ☐ 新工程報價

分發 拆圖 BUN ☐連附件

分發東莞各部門 ：

( )生產技術總監☐連附件 ( )技術部 ☐連附件 ( )生產部 ☐連附件 ( )機械設計部☐連附件

( )採購部 ☐連附件 (✓)生產統籌部☐連附件 ( )小羅&清 ☐連附件

( )質檢部 ☐連附件 ( )會計部 ☐連附件 ( )報關組 ☐連附件 (✓)其他 水洪 ☐連附件

分發香港各部門 ：

( )行政部☐連附件 ( )會計部☐連附件 ( )統籌部☐連附件 ~~(✓)工程部地盤科文☐連附件~~ 積哥

( )採購部☐連附件 ( )QS 部 ☐連附件 ( )維修部☐連附件 ( )其他 _____☐連附件


傳遞編號：

HK 1956 / 22

發件人簽署：

項目經理簽署：

4/1 回复确认

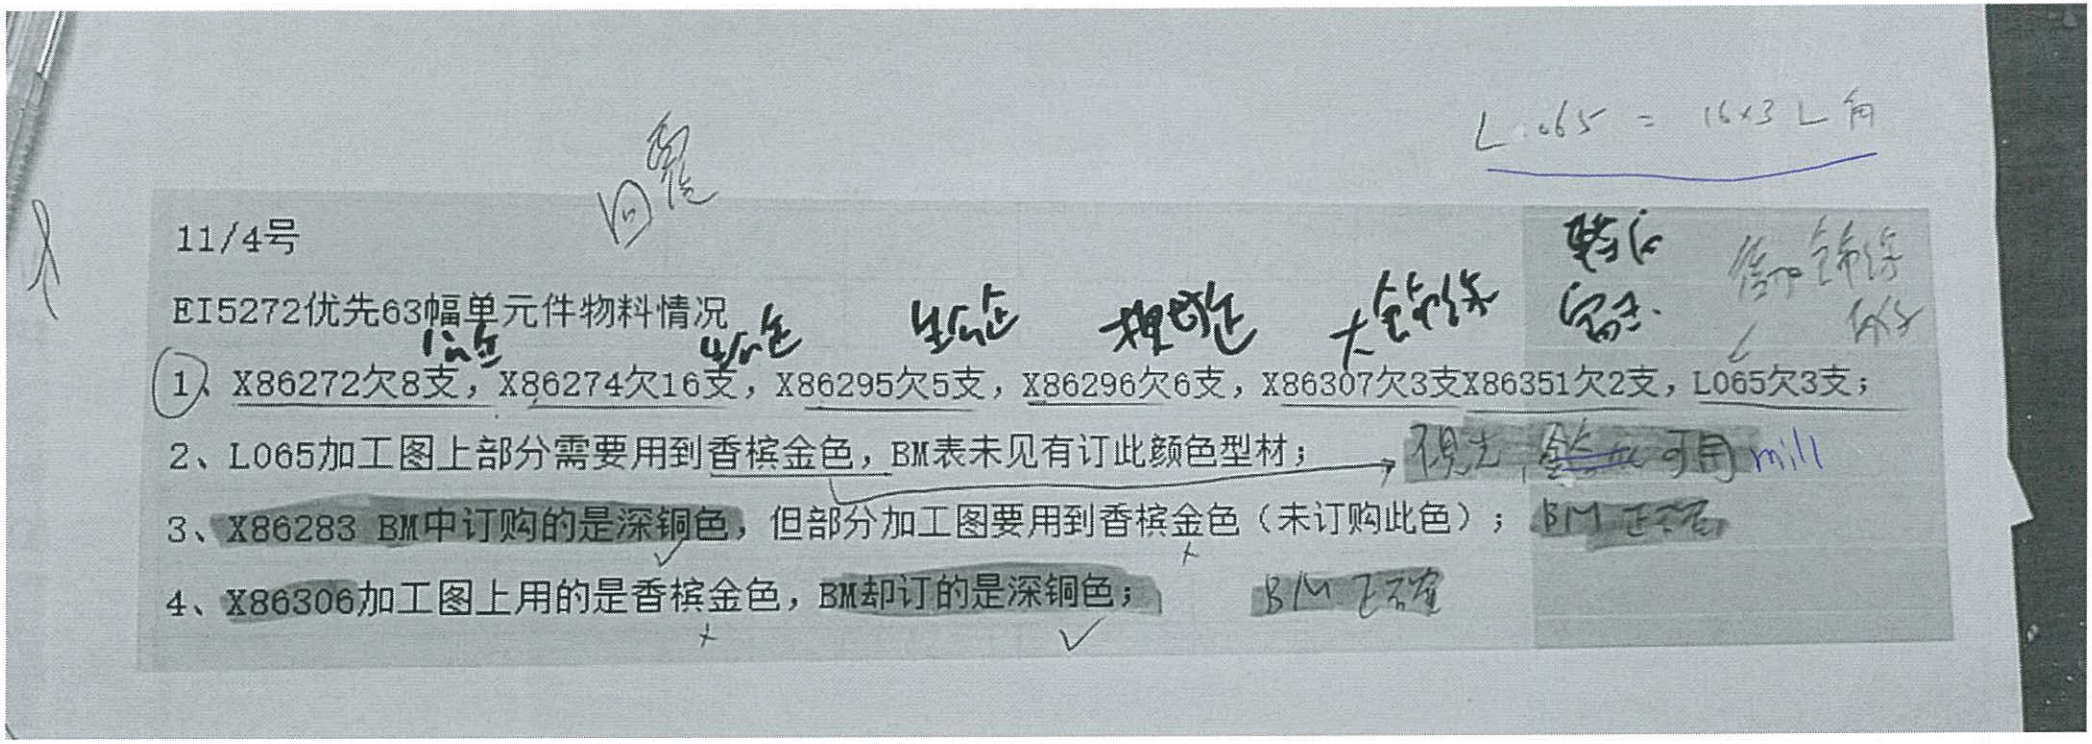

11/4号

EI5272优先63幅单元件物料情况

1、X86272欠8支，X86274欠16支，X86295欠5支，X86296欠6支，X86307欠3支X86351欠2支，L065欠3支；

2、L065加工图上部分需要用到香槟金色，BM表未见有订此颜色型材；

3、X86283 BM中订购的是深铜色，但部分加工图要用到香槟金色（未订购此色）；

4、X86306加工图上用的是香槟金色，BM却订的是深铜色；

12:36 27° 95%

Jason Leung与陈进华

2022年11月9日



陈进华 12:00:36

858 幕墙 欠16*16*3铝角及25*6铝巴现货有光身料在这批是否可以代铬化料用？

陈进华 12:01:32

铝角也可以考虑用40*20*3铝角削制代替，就用4支

陈进华 12:02:09

今天送货后应是欠这几款

陈进华 12:02:09

*16*3L	LH	6
*6B	LH	6
元生公料	858C1	3.4
元转角生公料	858C1	3.4
元转角梗母料	858C1	3.4
外饰线	858C1	5.55
5横外盖	858C1	6.25
角窗玉企	858C1	6.1

16×3 铝角 mill 料可用，

用40×20×3 削料

→ 25×3 铝 mill 料可用

通至大货铝料回板

美特鋁質有限公司
MIDI Aluminium Fabricator Ltd.

QF005/8

圖則登記表
DRAWING REGISTER

工程名稱 Project Title	康城11期 单元幕墙
工程編號 Project No:	J858

分發予 Distributed To

圖則編號 Drg. No.	圖則名稱 Drawing Title
	J858单元幕墙单元编号规则
	J858单元组装图数量分层统计表（T1-1/4）
	J858单元组装图数量分层统计表（T1-2/4）
	J858单元组装图数量分层统计表（T1-3/4）
	J858单元组装图数量分层统计表（T1-4/4）
	J858单元组装图数量分层统计表（T2-1/4）
	J858单元组装图数量分层统计表（T2-2/4）
	J858单元组装图数量分层统计表（T2-3/4）
	J858单元组装图数量分层统计表（T2-4/4）
	J858单元组装图数量分层统计表（T3-1/4）
	J858单元组装图数量分层统计表（T3-2/4）
	J858单元组装图数量分层统计表（T3-3/4）
	J858单元组装图数量分层统计表（T3-4/4）
AF-001A	梗单元组装图A
AF-001B	梗单元组装图B
AF-002A	梗单元组装图A
AF-002B	梗单元组装图B
AF-003A	梗单元组装图A
AF-003B	梗单元组装图B
AF-004A	梗单元组装图A
AF-004B	梗单元组装图B
AF-005A	梗单元组装图A
AF-005B	梗单元组装图B
AF-006A	梗单元组装图A
AF-006B	梗单元组装图B
AF-007A	梗单元组装图A
AF-007B	梗单元组装图B
AF-008A	梗单元组装图A
AF-008B	梗单元组装图B
AF-009A	梗单元组装图A
AF-009B	梗单元组装图B
AF-009C	梗单元组装图C

	接收日期 Receiving Date (適用於客戶						
年							
月							
日							

	發出日期 Issued Date						
年	22	22					
月	10	11					
日	29	08					

	修訂編號 Revision No.						
	-						
	-						
	-						
	-						
	-						
	-						
	-						
	-						
	-						
	-						
	-						
	-						
	-						
1	-						
2	-						
3	-						
4	-						
5	-						
6	-						
7	-						
8	-						
9	-						
10	-						
11	-						
12	-						
13	-						
14	-						
15	-						
16	-						
17	-						
18	-						
19	-						

美特鋁質有限公司
MIDI Aluminium Fabricator Ltd. **QF005/8**

圖則登記表
DRAWING REGISTER

工程名稱 Project Title	康城11期 单元幕墙
工程編號 Project No:	**J858**

分發予 Distributed To

接收日期 Receiving Date (適用於客戶)							
年							
月							
日							

發出日期 Issued Date							
年	22	22					
月	10	11					
日	29	08					

圖則編號 Drg. No.	圖則名稱 Drawing Title		修訂編號 Revision No.						
AF-010A	梗单元组装图A	20	-						
AF-010B	梗单元组装图B	21	-						
AF-011A	梗单元组装图A	22	-						
AF-011B	梗单元组装图B	23	-						
AF-011C	梗单元组装图C	24	-						
AF-012A	梗单元组装图A	25	-						
AF-012B	梗单元组装图B	26	-						
AF-013A	梗单元组装图A	27	-						
AF-013B	梗单元组装图B	28	-						
AF-014A	梗单元组装图A	29	-						
AF-014B	梗单元组装图B	30	-						
AF-015A	梗单元组装图A	31	-						
AF-015B	梗单元组装图B	32	-						
AF-016A	梗单元组装图A	33	-						
AF-016B	梗单元组装图B	34	-						
AF-017A	梗单元组装图A	35	-						
AF-017B	梗单元组装图B	36	-	1					
AF-018A	梗单元组装图A	37	-						
AF-018B	梗单元组装图B	38	-						
AF-019A	梗单元组装图A	39	-						
AF-019B	梗单元组装图B	40	-	1					
AF-020A	梗单元组装图A	41	-						
AF-020B	梗单元组装图B	42	-						
AF-021A	梗单元组装图A	43	-						
AF-021B	梗单元组装图B	44	-	1					
AF-022A	梗单元组装图A	45							
AF-022B	梗单元组装图B	46	-						
AF-023A	梗单元组装图A	47	-						
AF-023B	梗单元组装图B	48	-	1					
AF-024A	梗单元组装图A	49	-						
AF-024B	梗单元组装图B	50	-						
AF-025A	梗单元组装图A	51	-						

美特鋁質有限公司
MIDI Aluminium Fabricator Ltd.

QF005/8

圖則登記表
DRAWING REGISTER

工程名稱 Project Title	康城11期 单元幕墙
工程編號 Project No:	J858

分發予 Distributed To

圖則編號 Drg. No.	圖則名稱 Drawing Title
AF-025B	梗单元组装图B
AF-026A	梗单元组装图A
AF-026B	梗单元组装图B
AF-027A	梗单元组装图A
AF-027B	梗单元组装图B
AF-028A	梗单元组装图A
AF-028B	梗单元组装图B
AF-029A	梗单元组装图A
AF-029B	梗单元组装图B
AF-030A	梗单元组装图A
AF-030B	梗单元组装图B
AF-031A	梗单元组装图A
AF-031B	梗单元组装图B
AF-032A	梗单元组装图A
AF-032B	梗单元组装图B
AF-033A	梗单元组装图A
AF-033B	梗单元组装图B
AF-034A	梗单元组装图A
AF-034B	梗单元组装图B
AF-035A	梗单元组装图A
AF-035B	梗单元组装图B
AF-036A	梗单元组装图A
AF-036B	梗单元组装图B
AF-037A	梗单元组装图A
AF-037B	梗单元组装图B
AF-038A	梗单元组装图A
AF-038B	梗单元组装图B
AF-039A	梗单元组装图A
AF-039B	梗单元组装图B
AF-040A	梗单元组装图A
AF-040B	梗单元组装图B
AF-041A	梗单元组装图A

接收日期 Receiving Date (適用於客戶

年							
月							
日							

發出日期 Issued Date

年	22	22					
月	10	11					
日	29	08					

	修訂編號 Revision No.						
52	-						
53	-						
54	-						
55	-						
56	-						
57	-						
58	-						
59	-						
60	1						
61	-						
62	-	1					
63	-						
64	-						
65	-						
66	-	1					
67	-						
68	-						
69	-						
70	-						
71	-						
72	-						
73	-						
74	-						
75	-						
76	-						
77	-						
78	-						
79	-						
80	-						
81	-						
82	-						
83	-						

美特鋁質有限公司
MIDI Aluminium Fabricator Ltd.

QF005/8

圖則登記表
DRAWING REGISTER

工程名稱 Project Title	康城11期 单元幕墙
工程編號 Project No:	J858

接收日期 Receiving Date (適用於客戶

年							
月							
日							

分發予 Distributed To

發出日期 Issued Date

年	22	22					
月	10	11					
日	29	08					

圖則編號 Drg. No.	圖則名稱 Drawing Title		修訂編號 Revision No.						
AF-041B	梗单元组装图B	84	-						
AF-042A	梗单元组装图A	85	-						
AF-042B	梗单元组装图B	86	-						
AF-043A	梗单元组装图A	87	-						
AF-043B	梗单元组装图B	88							
AF-044A	梗单元组装图A	89	-						
AF-044B	梗单元组装图B	90	-						
AF-045A	梗单元组装图A	91	-						
AF-045B	梗单元组装图B	92	-						
AF-046A	梗单元组装图A	93	-						
AF-046B	梗单元组装图B	94	-						
AF-047A	梗单元组装图A	95	-						
AF-047B	梗单元组装图B	96	-						
AF-048A	梗单元组装图A	97	-						
AF-048B	梗单元组装图B	98	-						
AF-049A	梗单元组装图A	99	-						
AF-049B	梗单元组装图B	100	-						
AF-050A	梗单元组装图A	101	-						
AF-050B	梗单元组装图B	102	-						
AF-051A	梗单元组装图A	103	-						
AF-051B	梗单元组装图B	104	-						
AF-052A	梗单元组装图A	105	-						
AF-052B	梗单元组装图B	106	-						
AF-053A	梗单元组装图A	107	-						
AF-053B	梗单元组装图B	108	-						
AF-054A	梗单元组装图A	109	-						
AF-054B	梗单元组装图B	110	-						
AF-055A	梗单元组装图A	111	-						
AF-055B	梗单元组装图B	112	-						
AF-056A	梗单元组装图A	113	-						
AF-056B	梗单元组装图B	114	-						
AF-057A	梗单元组装图A	115	-						

美特鋁質有限公司
MIDI Aluminium Fabricator Ltd.

QF005/8

圖則登記表
DRAWING REGISTER

工程名稱 Project Title	康城11期 单元幕墙
工程編號 Project No:	J858

分發予 Distributed To

圖則編號 Drg. No.	圖則名稱 Drawing Title
AF-057B	梗单元组装图B
AF-058A	梗单元组装图A
AF-058B	梗单元组装图B
AF-059A	梗单元组装图A
AF-059B	梗单元组装图B
AF-060A	梗单元组装图A
AF-060B	梗单元组装图B
AF-061A	梗单元组装图A
AF-061B	梗单元组装图B
AF-062A	梗单元组装图A
AF-062B	梗单元组装图B
AF-063A	梗单元组装图A
AF-063B	梗单元组装图B
AF-064A	梗单元组装图A
AF-064B	梗单元组装图B
AF-065A	梗单元组装图A
AF-065B	梗单元组装图B
AF-066A	梗单元组装图A
AF-066B	梗单元组装图B
AF-067A	梗单元组装图A
AF-067B	梗单元组装图B
AF-068A	梗单元组装图A
AF-068B	梗单元组装图B
AF-069A	梗单元组装图A
AF-069B	梗单元组装图B
AF-070A	梗单元组装图A
AF-070B	梗单元组装图B
AF-071A	梗单元组装图A
AF-071B	梗单元组装图B
AF-072A	梗单元组装图A
AF-072B	梗单元组装图B
AF-073A	梗单元组装图A

	接收日期 Receiving Date (適用於客戶						
年							
月							
日							

	發出日期 Issued Date						
年	22	22					
月	10	11					
日	29	08					

	修訂編號 Revision No.						
116	-						
117	-						
118	-						
119	-						
120	-						
121	-						
122	-						
123	-						
124	-						
125	-						
126	-						
127	-						
128	-						
129	-						
130	-						
131	-						
132	-	1					
133	-						
134	-	1					
135	-						
136	-						
137	-						
138	-						
139	-						
140	-						
141	-						
142	-						
143	-						
144	-						
145	-						
146	-						
147	-						

美特鋁質有限公司
MIDI Aluminium Fabricator Ltd.

QF005/8

圖則登記表
DRAWING REGISTER

工程名稱 Project Title	康城11期 单元幕墙
工程編號 Project No:	J858

接收日期 Receiving Date (適用於客戶)

年							
月							
日							

分發予 Distributed To

發出日期 Issued Date

年	22	22					
月	10	11					
日	29	08					

圖則編號 Drg. No.	圖則名稱 Drawing Title		修訂編號 Revision No.						
AF-073B	梗单元组装图B	148	-						
AF-074A	梗单元组装图A	149	-						
AF-074B	梗单元组装图B	150	-						
AF-075A	梗单元组装图A	151	-						
AF-075B	梗单元组装图B	152	-						
AF-076A	梗单元组装图A	153	-						
AF-076B	梗单元组装图B	154	-						
AF-077A	梗单元组装图A	155	-						
AF-077B	梗单元组装图B	156	-	1					
AF-078A	梗单元组装图A	157	-						
AF-078B	梗单元组装图B	158	-	1					
AF-079A	梗单元组装图A	159	-						
AF-079B	梗单元组装图B	160	-	1					
AF-080A	梗单元组装图A	161	-						
AF-080B	梗单元组装图B	162	-	1					
AF-081A	梗单元组装图A	163	-						
AF-081B	梗单元组装图B	164	-						
AF-082A	梗单元组装图A	165	-						
AF-082B	梗单元组装图B	166	-						
AF-083A	梗单元组装图A	167	-						
AF-083B	梗单元组装图B	168	-						
AF-084A	梗单元组装图A	169	-						
AF-084B	梗单元组装图B	170	-						
AF-085A	梗单元组装图A	171	-						
AF-085B	梗单元组装图B	172	-	1					
AF-086A	梗单元组装图A	173	-						
AF-086B	梗单元组装图B	174	-						
AF-087A	梗单元组装图A	175	-						
AF-087B	梗单元组装图B	176	-						
AF-088A	梗单元组装图A	177	-						
AF-088B	梗单元组装图B	178	-						
AF-089A	梗单元组装图A	179	-						

美特鋁質有限公司
MIDI Aluminium Fabricator Ltd.

QF005/8

圖則登記表
DRAWING REGISTER

工程名稱 Project Title	康城11期 单元幕墙
工程編號 Project No:	J858

接收日期 Receiving Date (適用於客戶)

年							
月							
日							

分發予 Distributed To

發出日期 Issued Date

年	22	22					
月	10	11					
日	29	08					

圖則編號 Drg. No.	圖則名稱 Drawing Title		修訂編號 Revision No.						
AF-089B	梗单元组装图B	180	-						
AF-090A	梗单元组装图A	181	-						
AF-090B	梗单元组装图B	182	-						
AF-091A	梗单元组装图A	183	-						
AF-091B	梗单元组装图B	184	-						
AF-093A	梗单元组装图A	185	-						
AF-093B	梗单元组装图B	186	-						
AF-094A	梗单元组装图A	187	-						
AF-094B	梗单元组装图B	188	-						
AF-095A	梗单元组装图A	189	-						
AF-095B	梗单元组装图B	190	-						
AF-096A	梗单元组装图A	191	-						
AF-096B	梗单元组装图B	192	-						
AF-097A	梗单元组装图A	193	-						
AF-097B	梗单元组装图B	194	-						
AF-098A	梗单元组装图A	195	-						
AF-098B	梗单元组装图B	196	-						
AF-100	梗单元组装图	197	-						
AF-101	梗单元组装图	198	-						
AF-102	梗单元组装图	199	-						
AF-103	梗单元组装图	200	-						
AF-104	梗单元组装图	201	-						
AF-105	梗单元组装图	202	-						
AF-106	梗单元组装图	203	-						
AF-107	梗单元组装图	204	-						
AF-108	梗单元组装图	205	-						
AF-109	梗单元组装图	206	-						
AF-110	梗单元组装图	207	-						
AF-111	梗单元组装图	208	-						
AF-112	梗单元组装图	209	-						
AF-113	梗单元组装图	210	-						
AF-115	梗单元组装图	211	-						

美特鋁質有限公司
MIDI Aluminium Fabricator Ltd. QF005/8

圖則登記表
DRAWING REGISTER

工程名稱 Project Title	康城11期 单元幕墙
工程編號 Project No:	J858

分發予 Distributed To

	接收日期 Receiving Date (適用於客戶)						
年							
月							
日							

	發出日期 Issued Date						
年	22	22					
月	10	11					
日	29	08					

圖則編號 Drg. No.	圖則名稱 Drawing Title		修訂編號 Revision No.						
AF-116	梗单元组装图	212	-						
AF-117	梗单元组装图	213	-						
AF-118	梗单元组装图	214	-						
AF-119	梗单元组装图	215	-						
AF-120	梗单元组装图	216	-						
AF-121	梗单元组装图	217	-						
AF-122	梗单元组装图	218	-						
AF-123	梗单元组装图	219	-						
AF-124	梗单元组装图	220	-						
AF-125	梗单元组装图	221	-						
AF-126	梗单元组装图	222	-						
AF-127	梗单元组装图	223	-						
AF-128	梗单元组装图	224	-						
AF-129	梗单元组装图	225	-						
AF-130	梗单元组装图	226	-						
AF-131	梗单元组装图	227	-						
AF-132	梗单元组装图	228	-						
AF-133	梗单元组装图	229	-						
AF-134	梗单元组装图	230	-						
AF-135	梗单元组装图	231	-						
AF-136	梗单元组装图	232	-						
AF-137	梗单元组装图	233	-						
AF-138	梗单元组装图	234	-						
AF-139	梗单元组装图	235	-						
AF-140	梗单元组装图	236	-						
AF-150	梗单元组装图	237	-						
AF-152	梗单元组装图	238	-						
AF-153	梗单元组装图	239	-						
AF-154	梗单元组装图	240	-						
AF-155	梗单元组装图	241	-						
AF-156	梗单元组装图	242	-						
AF-157	梗单元组装图	243	-						

美特鋁質有限公司
MIDI Aluminium Fabricator Ltd. QF005/8

圖則登記表
DRAWING REGISTER

工程名稱 Project Title	康城11期 单元幕墙
工程編號 Project No:	J858

分發予 Distributed To

	接收日期 Receiving Date (適用於客戶						
年							
月							
日							

	發出日期 Issued Date						
年	22	22					
月	10	11					
日	29	08					

圖則編號 Drg. No.	圖則名稱 Drawing Title		修訂編號 Revision No.						
AF-158	梗单元组装图	244	-						
AF-159	梗单元组装图	245	-						
AF-160	梗单元组装图	246	-	1					
AF-161	梗单元组装图	247	-	1					
AF-162	梗单元组装图	248	-	1					
AF-163	梗单元组装图	249	-	1					
AF-164	梗单元组装图	250	-	1					
AF-165	梗单元组装图	251	-	1					
AF-166	梗单元组装图	252	-	1					
AF-167	梗单元组装图	253	-	1					
AF-168	梗单元组装图	254		1					
AF-169	梗单元组装图	255	-	1					
AF-170	梗单元组装图	256	-	1					
AF-171	梗单元组装图	257	-	1					
AF-172	梗单元组装图	258	-	1					
AF-173	梗单元组装图	259	-	1					
AF-174	梗单元组装图	260	-	1					
AF-175	梗单元组装图	261	-	1					
AF-176	梗单元组装图	262	-	1					
AF-177	梗单元组装图	263	-	1					
AF-178	梗单元组装图	264	-	1					
AF-179	梗单元组装图	265	-	1					
AF-180	梗单元组装图	266	-	1					
AF-181	梗单元组装图	267	-	1					
AF-182	梗单元组装图	268	-	1					
AS-01A	生单元组装图A	269	-						
AS-01B	生单元组装图B	270	-						
AS-01C	生单元组装图C	271	1						
AS-02A	生单元组装图A	272	-						
AS-02B	生单元组装图B	273	-						
AS-02C	生单元组装图C	274	-						

美特鋁質有限公司
MIDI Aluminium Fabricator Ltd.

QF005/8

圖則登記表
DRAWING REGISTER

工程名稱 Project Title	康城11期 单元幕墙
工程編號 Project No:	J858

分發予 Distributed To

接收日期 Receiving Date (適用於客戶)

年							
月							
日							

發出日期 Issued Date

年	22	22					
月	10	11					
日	29	08					

圖則編號 Drg. No.	圖則名稱 Drawing Title		修訂編號 Revision No.						
AS-03A	生单元组装图A	275	-						
AS-03B	生单元组装图B	276	-						
AS-04A	生单元组装图A	277	-						
AS-04B	生单元组装图B	278	-						
AS-05A	生单元组装图A	279	-						
AS-05B	生单元组装图B	280	-						
AS-06A	生单元组装图A	281	-						
AS-06B	生单元组装图B	282	-						
AS-07A	生单元组装图A	283	-						
AS-07B	生单元组装图B	284	-						
AS-08A	生单元组装图A	285	-						
AS-08B	生单元组装图B	286	-						
AS-09A	生单元组装图A	287	-						
AS-09B	生单元组装图B	288	-						
AS-09C	生单元组装图C	289	-						
AS-09D	生单元组装图D	290	-						
AS-10A	生单元组装图A	291	-						
AS-10B	生单元组装图B	292	-						
AS-10C	生单元组装图C	293	-						
AS-10D	生单元组装图D	294	-						
AS-11A	生单元组装图A	295	-						
AS-11B	生单元组装图B	296	-	1					
AS-11C	生单元组装图C	297	-						
AS-12A	生单元组装图A	298	-						
AS-12B	生单元组装图B	299	-						
AS-12C	生单元组装图C	300	-						
AS-13A	生单元组装图A	301	-						
AS-13B	生单元组装图B	302	-						
AS-14A	生单元组装图A	303	-						
AS-14B	生单元组装图B	304	-						
AS-15A	生单元组装图A	305	-						
AS-15B	生单元组装图B	306	-						

美特鋁質有限公司
MIDI Aluminium Fabricator Ltd.

QF005/8

圖則登記表
DRAWING REGISTER

工程名稱 Project Title	康城11期 单元幕墙
工程編號 Project No:	J858

分發予 Distributed To

圖則編號 Drg. No.	圖則名稱 Drawing Title
AS-15C	生单元组装图C
AS-16A	生单元组装图A
AS-16B	生单元组装图B
AS-17A	生单元组装图A
AS-17B	生单元组装图B
AS-18A	生单元组装图A
AS-18B	生单元组装图B
AS-19A	生单元组装图A
AS-19B	生单元组装图B
AS-19C	生单元组装图C
AS-20A	生单元组装图A
AS-20B	生单元组装图B
AS-21A	生单元组装图A
AS-21B	生单元组装图B
AS-22A	生单元组装图A
AS-22B	生单元组装图B
AS-23A	生单元组装图A
AS-23B	生单元组装图B
AS-24A	生单元组装图A
AS-24B	生单元组装图B
AS-25A	生单元组装图A
AS-25B	生单元组装图B
AS-26A	生单元组装图A
AS-26B	生单元组装图B
AS-26C	生单元组装图C
AS-27A	生单元组装图A
AS-27B	生单元组装图B
AS-28A	生单元组装图A
AS-28B	生单元组装图B
AM-01A	中企单元组装图A
AM-01B	中企单元组装图B

接收日期 Receiving Date (適用於客戶

年							
月							
日							

發出日期 Issued Date

年	22	22					
月	10	11					
日	29	08					

	修訂編號 Revision No.						
307	-						
308	-						
309	-						
310	-						
311	-						
312	-						
313	-						
314	-						
315	-	1					
316	-						
317	-						
318	-						
319	-						
320	-						
321	-						
322	-						
323	-						
324	-						
325	-						
326	-						
327	-						
328	-						
329	-						
330	-						
331	-						
332	-						
333	-						
334	-						
335	-						
336	-						
337	-						

美特鋁質有限公司
MIDI Aluminium Fabricator Ltd.

QF005/8

圖則登記表
DRAWING REGISTER

工程名稱 Project Title	康城11期 单元幕墙
工程編號 Project No:	J858

分發予 Distributed To

	接收日期 Receiving Date (適用於客戶)						
年							
月							
日							

	發出日期 Issued Date						
年	22	22					
月	10	11					
日	29	08					

圖則編號 Drg. No.	圖則名稱 Drawing Title		修訂編號 Revision No.						
AM-01C	中企单元组装图C	338	-						
AM-02A	中企单元组装图A	339	-						
AM-02B	中企单元组装图B	340	-						
AM-03A	中企单元组装图A	341	-						
AM-03B	中企单元组装图B	342	-						
AM-03C	中企单元组装图C	343	-						
AM-03D	中企单元组装图D	344	-						
AM-04A	中企单元组装图A	345	-						
AM-04B	中企单元组装图B	346	-						
AM-05A	中企单元组装图A	347	-						
AM-05B	中企单元组装图B	348	-						
AM-05C	中企单元组装图C	349	-						
AM-06A	中企单元组装图A	350	-						
AM-06B	中企单元组装图B	351	-						
AM-07A	中企单元组装图A	352	-						
AM-07B	中企单元组装图B	353	-						
AM-08A	中企单元组装图A	354	-						
AM-08B	中企单元组装图B	355	-						
AM-09A	中企单元组装图A	356	-						
AM-09B	中企单元组装图B	357	-						
AM-10A	中企单元组装图A	358	-						
AM-10B	中企单元组装图B	359	-						
AM-10C	中企单元组装图C	360	-						
AM-11A	中企单元组装图A	361	-						
AM-11B	中企单元组装图B	362	-						
AM-11C	中企单元组装图C	363	-						
AM-12A	中企单元组装图A	364	-						
AM-12B	中企单元组装图B	365	-						
AM-13A	中企单元组装图A	366	-						
AM-13B	中企单元组装图B	367	-						
AM-14A	中企单元组装图A	368	-						
AM-14B	中企单元组装图B	369	-						

美特鋁質有限公司
MIDI Aluminium Fabricator Ltd.

QF005/8

圖則登記表
DRAWING REGISTER

工程名稱 Project Title	康城11期 单元幕墙
工程編號 Project No:	J858

分發予 Distributed To

	接收日期 Receiving Date (適用於客戶)						
年							
月							
日							

	發出日期 Issued Date						
年	22	22					
月	10	11					
日	29	08					

圖則編號 Drg. No.	圖則名稱 Drawing Title		修訂編號 Revision No.						
AM-15A	中企单元组装图A	370	-						
AM-15B	中企单元组装图B	371	-						
AM-16A	中企单元组装图A	372	-						
AM-16B	中企单元组装图B	373	-						
AM-17A	中企单元组装图A	374	-						
AM-17B	中企单元组装图B	375	-						
AM-18A	中企单元组装图A	376	-						
AM-18B	中企单元组装图B	377	-						
AM-19A	中企单元组装图A	378	-						
AM-19B	中企单元组装图B	379	-						
AM-40A	中企单元组装图A	380	-						
AM-40B	中企单元组装图B	381	-						
AM-41A	中企单元组装图A	382	-						
AM-41B	中企单元组装图B	383	-						
AM-42A	中企单元组装图A	384	-						
AM-42B	中企单元组装图B	385	-						
AM-43A	中企单元组装图A	386	-						
AM-43B	中企单元组装图B	387	-						
AM-44A	中企单元组装图A	388	-						
AM-44B	中企单元组装图B	389	-						
AM-45A	中企单元组装图A	390	-						
AM-45B	中企单元组装图B	391	-						
AM-46A	中企单元组装图A	392	-						
AM-46B	中企单元组装图B	393	-						
AM-47A	中企单元组装图A	394	-						
AM-47B	中企单元组装图B	395	-						
AM-48A	中企单元组装图A	396	-						
AM-48B	中企单元组装图B	397	-						
AM-49A	中企单元组装图A	398	-						
AM-49B	中企单元组装图B	399	-						
AM-50A	中企单元组装图A	400	-						
AM-50B	中企单元组装图B	401	-						

美特鋁質有限公司
MIDI Aluminium Fabricator Ltd. **QF005/8**

圖則登記表
DRAWING REGISTER

工程名稱 Project Title	康城11期 单元幕墙
工程編號 Project No:	**J858**

分發予 Distributed To

	接收日期 Receiving Date (適用於客戶)						
年							
月							
日							

	發出日期 Issued Date						
年	22	22					
月	10	11					
日	29	08					

圖則編號 Drg. No.	圖則名稱 Drawing Title		修訂編號 Revision No.						
AM-51A	中企单元组装图A	402	-						
AM-51B	中企单元组装图B	403	-						
AM-52A	中企单元组装图A	404	-						
AM-52B	中企单元组装图B	405	-						
AM-53A	中企单元组装图A	406	-						
AM-53B	中企单元组装图B	407	-						
AM-54A	中企单元组装图A	408	-						
AM-54B	中企单元组装图B	409	-						
AM-55A	中企单元组装图A	410	-						
AM-55B	中企单元组装图B	411	-						
AM-56A	中企单元组装图A	412	-						
AM-56B	中企单元组装图B	413	-						
AM-57A	中企单元组装图A	414	-						
AM-57B	中企单元组装图B	415	-						
		416							
J858-CW-SH01L	窗玉组装图	417	-						
J858-CW-SH01R	窗玉组装图	418	-						
J858-CW-SH02	窗玉组装图	419	-						
J858-CW-SH03L	窗玉组装图	420	-						
J858-CW-SH03R	窗玉组装图	421	-						
J858-CW-SH04L	窗玉组装图	422	-						
J858-CW-SH04R	窗玉组装图	423	-						
J858-CW-SH05	窗玉组装图	424	-						
J858-CW-SH06	窗玉组装图	425	-						
J858-CW-SH07	窗玉组装图	426	-						
J858-CW-SH08L	窗玉组装图	427	-						
J858-CW-SH08R	窗玉组装图	428	-						
X86299-S01L	窗玉加工图	429	-						
X86299-S01R	窗玉加工图	430	-						
X86299-S02L	窗玉加工图	431	-						
X86299-S02R	窗玉加工图	432	-						
X86299-S03L	窗玉加工图	433	-						

美特鋁質有限公司
MIDI Aluminium Fabricator Ltd. QF005/8

圖則登記表
DRAWING REGISTER

工程名稱 Project Title	康城11期 单元幕墙
工程編號 Project No:	J858

分發予 Distributed To

圖則編號 Drg. No.	圖則名稱 Drawing Title
X86299-S03R	窗玉加工图
X86299-S04L	窗玉加工图
X86299-S04R	窗玉加工图
X86299-S07L	窗玉加工图
X86299-S07R	窗玉加工图
X86299-S08L	窗玉加工图
X86299-S08R	窗玉加工图
X86284-S01	窗玉加工图
X86284-S02L	窗玉加工图
X86284-S02R	窗玉加工图
X86285-S01	窗玉加工图
X86351-S01	窗玉加工图
X86283-S01	窗玉加工图
H122785-S01	窗玉加工图
H122785-S02	窗玉加工图
H122785-S03L	窗玉加工图
H122785-S03R	窗玉加工图
X86318-S01	窗玉加工图
X86318-S03L	窗玉加工图
X86318-S03R	窗玉加工图
L011-S01	窗玉加工图
J858-SS-S01	窗玉加工图
J858-AP-S01	窗玉加工图
L065-S01	窗玉加工图
X86272-01	单元企料加工图
X86272-04	单元企料加工图
X86272-05	单元企料加工图
X86272-06	单元企料加工图
X86272-07	单元企料加工图
X86272-08	单元企料加工图
X86272-09	单元企料加工图

接收日期 Receiving Date (適用於客戶)

年							
月							
日							

發出日期 Issued Date

年	22	22					
月	10	11					
日	29	08					

	修訂編號 Revision No.						
434	-						
435	-						
436	-						
437	-						
438	-						
439	-						
440	-						
441	-						
442	-						
443	-						
444	-						
445	-						
446	-	1					
447	-						
448	-						
449	-						
450	-						
451	-						
452	-						
453	-						
454	-						
455	-						
456	-						
457	-	1					
458	-						
459	-						
460	-						
461	-						
462	-						
463	-						
464	-						

美特鋁質有限公司
MIDI Aluminium Fabricator Ltd.

QF005/8

圖則登記表
DRAWING REGISTER

工程名稱 Project Title	康城11期 单元幕墙
工程編號 Project No:	J858

接收日期 Receiving Date (適用於客戶)

年							
月							
日							

分發予 Distributed To

發出日期 Issued Date

年	22	22					
月	10	11					
日	29	08					

圖則編號 Drg. No.	圖則名稱 Drawing Title		修訂編號 Revision No.						
X86272-10	单元企料加工图	465	-						
X86272-11	单元企料加工图	466	-						
X86273-01	单元企料加工图	467	-						
X86273-02	单元企料加工图	468	-						
X86273-06	单元企料加工图	469	-						
X86273-07	单元企料加工图	470	-						
X86273-08	单元企料加工图	471	-						
X86273-09	单元企料加工图	472	-						
X86273-10	单元企料加工图	473	-						
X86273-11	单元企料加工图	474	-						
X86273-12	单元企料加工图	475	-						
X86273-13	单元企料加工图	476	-						
X86273-14	单元企料加工图	477	-						
X86273-15	单元企料加工图	478	-						
X86273-16	单元企料加工图	479	-						
X86274-01	单元企料加工图	480	-						
X86274-02	单元企料加工图	481	-						
X86274-05	单元企料加工图	482	-						
X86274-06	单元企料加工图	483	-						
X86274-07	单元企料加工图	484	-						
X86274-08	单元企料加工图	485	-						
X86274-09	单元企料加工图	486	-						
X86274-10	单元企料加工图	487	-						
X86288-01	单元企料加工图	488	-						
X86288-02	单元企料加工图	489	-						
X86288-07	单元企料加工图	490	-						
X86288-08	单元企料加工图	491	-						
X86288-09	单元企料加工图	492	-						
X86288-10	单元企料加工图	493	-						
X86288-11	单元企料加工图	494	-						
X86288-12	单元企料加工图	495	-						
X86277-03L	单元企料加工图	496	-						

美特鋁質有限公司
MIDI Aluminium Fabricator Ltd.

QF005/8

圖則登記表
DRAWING REGISTER

工程名稱 Project Title	康城11期 单元幕墙
工程編號 Project No:	J858

分發予 Distributed To

	接收日期 Receiving Date (適用於客戶)						
年							
月							
日							

	發出日期 Issued Date						
年	22	22					
月	10	11					
日	29	08					

圖則編號 Drg. No.	圖則名稱 Drawing Title		修訂編號 Revision No.						
X86277-03R	单元企料加工图	497	-						
X86277-04L	单元企料加工图	498	-						
X86277-04R	单元企料加工图	499	-						
X86277-05L	单元企料加工图	500	-						
X86277-05R	单元企料加工图	501	-						
X86277-06L	单元企料加工图	502	-						
X86277-06R	单元企料加工图	503	-						
X86277-08L	单元企料加工图	504							
X86277-08R	单元企料加工图	505	-						
X86277-09L	单元企料加工图	506	-						
X86277-09R	单元企料加工图	507	-						
X86277-10L	单元企料加工图	508	-						
X86277-10R	单元企料加工图	509	-						
X86277-11L	单元企料加工图	510	-						
X86277-11R	单元企料加工图	511	-						
X86277-12	单元企料加工图	512	-						
X86277-13	单元企料加工图	513	-						
X86277-14L	单元企料加工图	514	-						
X86277-14R	单元企料加工图	515	-						
X86277-15L	单元企料加工图	516	-						
X86277-15R	单元企料加工图	517	-						
X86277-16L	单元企料加工图	518	-						
X86277-16R	单元企料加工图	519	-						
X86278-01	单元企料加工图	520	-						
X86278-02	单元企料加工图	521	-						
X86278-04L	单元企料加工图	522	-						
X86278-04R	单元企料加工图	523	-						
X86278-05L	单元企料加工图	524	-						
X86278-05R	单元企料加工图	525	-						
X86278-06L	单元企料加工图	526	-						
X86278-06R	单元企料加工图	527	-						
X86278-07L	单元企料加工图	528	-						

美特鋁質有限公司
MIDI Aluminium Fabricator Ltd.

QF005/8

圖則登記表
DRAWING REGISTER

工程名稱 Project Title	康城11期 单元幕墙
工程編號 Project No:	J858

分發予 Distributed To

圖則編號 Drg. No.	圖則名稱 Drawing Title
X86278-07R	单元企料加工图
X86278-08L	单元企料加工图
X86278-08R	单元企料加工图
X86278-09L	单元企料加工图
X86278-09R	单元企料加工图
X86278-10R	单元企料加工图
X86278-11L	单元企料加工图
X86278-11R	单元企料加工图
X86278-12L	单元企料加工图
X86278-12R	单元企料加工图
X86278-13L	单元企料加工图
X86278-13R	单元企料加工图
X86278-15L	单元企料加工图
X86278-15R	单元企料加工图
X86278-16L	单元企料加工图
X86278-16R	单元企料加工图
X86278-17L	单元企料加工图
X86278-17R	单元企料加工图
X86278-18L	单元企料加工图
X86278-18R	单元企料加工图
X86278-19L	单元企料加工图
X86278-19R	单元企料加工图
X86278-24L	单元企料加工图
X86278-24R	单元企料加工图
X86278-25L	单元企料加工图
X86278-26L	单元企料加工图
X86278-27L	单元企料加工图
X86278-27R	单元企料加工图
X86275-01	单元企料加工图
X86275-04	单元企料加工图
X86275-05	单元企料加工图
X86275-06	单元企料加工图

	接收日期 Receiving Date (適用於客戶						
年							
月							
日							

	發出日期 Issued Date						
年	22	22					
月	10	11					
日	29	08					

	修訂編號 Revision No.						
529	-						
530	-						
531	-						
532	-						
533	-						
534	-						
535	-						
536	-						
537	-						
538	-						
539	-						
540	-						
541	-						
542	-						
543	-						
544	-						
545	-						
546	-						
547	-						
548	-						
549	-						
550	-						
551	-						
552	-						
553	-						
554	-						
555	-						
556	-						
557	-						
558	-						
559	-						
560	-						

美特鋁質有限公司
MIDI Aluminium Fabricator Ltd. **QF005/8**

圖則登記表
DRAWING REGISTER

工程名稱 Project Title	康城11期 单元幕墙
工程編號 Project No:	**J858**

分發予 Distributed To

	接收日期 Receiving Date (適用於客戶)						
年							
月							
日							

	發出日期 Issued Date						
年	22	22					
月	10	11					
日	29	08					

圖則編號 Drg. No.	圖則名稱 Drawing Title		修訂編號 Revision No.						
X86275-07	单元企料加工图	561	-						
X86275-08	单元企料加工图	562	-						
X86275-09	单元企料加工图	563	-						
X86276-01	单元企料加工图	564	-						
X86276-03	单元企料加工图	565	-						
X86276-04	单元企料加工图	566	-						
X86295-01	单元企料加工图	567	-						
X86295-02	单元企料加工图	568	-						
X86296-02	单元企料加工图	569	-						
X86296-05	单元企料加工图	570	-						
X86296-06	单元企料加工图	571	-						
X86296-07	单元企料加工图	572	-						
X86296-08	单元企料加工图	573	-						
X86294-01	单元企料加工图	574	-						
X86294-03	单元企料加工图	575	-						
X86294-05L	单元企料加工图	576	-						
X86294-05R	单元企料加工图	577	-						
X86279-01	单元横料加工图	578	-						
X86279-02	单元横料加工图	579	-						
X86279-03	单元横料加工图	580	-						
X86279-04	单元横料加工图	581	-						
X86279-05	单元横料加工图	582	-						
X86279-13	单元横料加工图	583	-						
X86279-14	单元横料加工图	584	-						
X86279-15	单元横料加工图	585	-						
X86279-16L	单元横料加工图	586	-						
X86279-16R	单元横料加工图	587	-						
X86279-17	单元横料加工图	588	-						
X86279-18	单元横料加工图	589	-						
X86279-19	单元横料加工图	590	-						
X86279-20	单元横料加工图	591	-						
X86279-21	单元横料加工图	592	-						

美特鋁質有限公司
MIDI Aluminium Fabricator Ltd.

QF005/8

圖則登記表
DRAWING REGISTER

工程名稱 Project Title	康城11期
	单元幕墙
工程編號 Project No:	J858

分發予 Distributed To

圖則編號 Drg. No.	圖則名稱 Drawing Title
X86279-22	单元横料加工图
X86279-23	单元横料加工图
X86279-24	单元横料加工图
X86279-25	单元横料加工图
X86279-26	单元横料加工图
X86279-27	单元横料加工图
X86279-28	单元横料加工图
X86279-29	单元横料加工图
X86279-30L	单元横料加工图
X86279-30R	单元横料加工图
X86279-31L	单元横料加工图
X86279-31R	单元横料加工图
X86279-32	单元横料加工图
X86279-33L	单元横料加工图
X86279-33R	单元横料加工图
X86279-34	单元横料加工图
X86279-35L	单元横料加工图
X86279-35R	单元横料加工图
X86279-36L	单元横料加工图
X86279-36R	单元横料加工图
X86279-37	单元横料加工图
X86279-38	单元横料加工图
X86279-39	单元横料加工图
X86279-40	单元横料加工图
X86279-41	单元横料加工图
X86279-42	单元横料加工图
X86279-43	单元横料加工图
X86279-44	单元横料加工图
X86280-01	单元横料加工图
X86280-02	单元横料加工图
X86280-03	单元横料加工图
X86280-04L	单元横料加工图

接收日期 Receiving Date (適用於客戶)

年							
月							
日							

發出日期 Issued Date

年	22	22					
月	10	11					
日	29	08					

	修訂編號 Revision No.							
593	-							
594	-							
595	-							
596	-							
597	-							
598	-							
599	-							
600	-							
601	-							
602	-							
603	-							
604	-							
605	-							
606	-							
607	-							
608	-							
609	-							
610	-							
611	-							
612	-							
613	-							
614	-							
615	-							
616	-							
617	-							
618	-							
619	-							
620	-							
621	-							
622	-							
623	-							
624	-							

美特鋁質有限公司
MIDI Aluminium Fabricator Ltd.

QF005/8

圖則登記表
DRAWING REGISTER

工程名稱 Project Title	康城11期 单元幕墙
工程編號 Project No:	J858

接收日期 Receiving Date (適用於客戶)

年							
月							
日							

分發予 Distributed To

發出日期 Issued Date

年	22	22					
月	10	11					
日	29	08					

圖則編號 Drg. No.	圖則名稱 Drawing Title	修訂編號 Revision No.
X86280-04R	单元横料加工图	625 -
X86280-05L	单元横料加工图	626 -
X86280-05R	单元横料加工图	627 -
X86280-06	单元横料加工图	628 -
X86280-07	单元横料加工图	629 -
X86280-08	单元横料加工图	630 -
X86280-09	单元横料加工图	631 -
X86280-10	单元横料加工图	632 -
X86280-11	单元横料加工图	633 -
X86280-12	单元横料加工图	634 -
X86280-13	单元横料加工图	635 -
X86280-14	单元横料加工图	636 -
X86281-01L	单元横料加工图	637 -
X86281-01R	单元横料加工图	638 -
X86281-02L	单元横料加工图	639 -
X86281-02R	单元横料加工图	640 -
X86281-03L	单元横料加工图	641 -
X86281-03R	单元横料加工图	642 -
X86302-01	单元横料加工图	643 -
X86302-02	单元横料加工图	644 -
X86302-03	单元横料加工图	645 -
X86302-04	单元横料加工图	646 -
X86302-08	单元横料加工图	647 -
X86302-09	单元横料加工图	648 -
X86302-10	单元横料加工图	649 -
X86302-11	单元横料加工图	650 -
X86302-12	单元横料加工图	651 -
X86302-13	单元横料加工图	652 -
X86302-14	单元横料加工图	653 -
X86302-15	单元横料加工图	654 -
X86302-16	单元横料加工图	655 -
X86302-17	单元横料加工图	656 -

美特鋁質有限公司
MIDI Aluminium Fabricator Ltd. QF005/8

圖則登記表
DRAWING REGISTER

工程名稱 Project Title	康城11期 单元幕墙
工程編號 Project No:	J858

分發予 Distributed To

接收日期 Receiving Date (適用於客戶)

年							
月							
日							

發出日期 Issued Date

年	22	22					
月	10	11					
日	29	08					

圖則編號 Drg. No.	圖則名稱 Drawing Title		修訂編號 Revision No.
X86302-18	单元横料加工图	657	-
X86302-19	单元横料加工图	658	-
X86302-20	单元横料加工图	659	-
X86302-21	单元横料加工图	660	-
X86302-22	单元横料加工图	661	-
X86302-23	单元横料加工图	662	-
X86302-25	单元横料加工图	663	-
X86302-26	单元横料加工图	664	-
X86302-27	单元横料加工图	665	-
X86302-28	单元横料加工图	666	-
X86302-29	单元横料加工图	667	-
X86302-30	单元横料加工图	668	-
X86302-31	单元横料加工图	669	-
X86302-32	单元横料加工图	670	-
X86302-33	单元横料加工图	671	-
X86302-34	单元横料加工图	672	-
X86302-35	单元横料加工图	673	-
X86302-36	单元横料加工图	674	-
X86302-37	单元横料加工图	675	-
X86308-01	单元横料加工图	676	-
X86308-02	单元横料加工图	677	-
X86308-03	单元横料加工图	678	-
X86308-04L	单元横料加工图	679	-
X86308-04R	单元横料加工图	680	-
X86308-05	单元横料加工图	681	-
X86308-06	单元横料加工图	682	-
X86308-07	单元横料加工图	683	-
X86308-08	单元横料加工图	684	-
X86308-09L	单元横料加工图	685	-
X86308-09R	单元横料加工图	686	-
X86308-10	单元横料加工图	687	-
X86308-11	单元横料加工图	688	-

美特鋁質有限公司
MIDI Aluminium Fabricator Ltd.

QF005/8

圖則登記表
DRAWING REGISTER

工程名稱 Project Title	康城11期 单元幕墙
工程編號 Project No:	J858

分發予 Distributed To

	接收日期 Receiving Date (適用於客戶						
年							
月							
日							

	發出日期 Issued Date						
年	22	22					
月	10	11					
日	29	08					

圖則編號 Drg. No.	圖則名稱 Drawing Title		修訂編號 Revision No.
X86308-12	单元横料加工图	689	-
X86308-13	单元横料加工图	690	-
X86308-14	单元横料加工图	691	-
X86308-15	单元横料加工图	692	-
X86308-16	单元横料加工图	693	-
X86308-17	单元横料加工图	694	-
X86308-18	单元横料加工图	695	-
X86308-19	单元横料加工图	696	-
X86308-20	单元横料加工图	697	-
X86308-21	单元横料加工图	698	-
X86308-22	单元横料加工图	699	-
X86308-23	单元横料加工图	700	-
X86309-01L	单元横料加工图	701	-
X86309-01R	单元横料加工图	702	-
X86309-02L	单元横料加工图	703	-
X86309-02R	单元横料加工图	704	-
X86309-03L	单元横料加工图	705	-
X86309-03R	单元横料加工图	706	-
X86309-05L	单元横料加工图	707	-
X86309-05R	单元横料加工图	708	-
X86309-06L	单元横料加工图	709	-
X86309-06R	单元横料加工图	710	-
X86309-07L	单元横料加工图	711	-
X86309-07R	单元横料加工图	712	-
X86309-09	单元横料加工图	713	-
X86309-10	单元横料加工图	714	-
L065-01	单元辅料加工图	715	-
N516-01	单元辅料加工图	716	-
N00813-01	单元辅料加工图	717	-
N00813-02	单元辅料加工图	718	-
N00813-03	单元辅料加工图（新图）	719	-
X86316-01	单元辅料加工图	720	-

美特鋁質有限公司
MIDI Aluminium Fabricator Ltd.

QF005/8

圖則登記表
DRAWING REGISTER

工程名稱 Project Title	康城11期 单元幕墙
工程編號 Project No:	**J858**

分發予 Distributed To

圖則編號 Drg. No.	圖則名稱 Drawing Title
J858-AA03L	单元辅料加工图
J858-AA03R	单元辅料加工图
J858-AA04L	单元辅料加工图
J858-AA04R	单元辅料加工图
J858-AP02	单元辅料加工图
J858-AP03	单元辅料加工图
J858-AP04	单元辅料加工图
J858-AP05	单元辅料加工图
J858-AP06	单元辅料加工图
J858-AP07	单元辅料加工图
J858-AP08	单元辅料加工图
J858-AP09-a	单元辅料加工图a
J858-AP09-b	单元辅料加工图b（新图）
J858-AP10	单元辅料加工图
J858-AP11	单元辅料加工图
J858-AP12	单元辅料加工图
J858-AP12A	单元辅料加工图(新图)
J858-AP13	单元辅料加工图
J858-AP14L	单元辅料加工图
J858-AP14R	单元辅料加工图
J858-AP15L	单元辅料加工图
J858-AP15R	单元辅料加工图
J858-AP16	单元辅料加工图
J858-AP17	单元辅料加工图
J858-AP18	单元辅料加工图
J858-AP19	单元辅料加工图(新图)
J858-AP21	单元辅料加工图(新图)
B1501-01	单元辅料加工图
L100-01	单元辅料加工图
L100-02	单元辅料加工图
X86310-01L	单元辅料加工图
X86310-01R	单元辅料加工图

接收日期 Receiving Date (適用於客戶)

年							
月							
日							

發出日期 Issued Date

年	22	22					
月	10	11					
日	29	08					

	修訂編號 Revision No.						
721	-						
722	-						
723	-						
724	-						
725	-						
726	-						
727	-						
728	-						
729	-						
730	-						
731	-	2					
732	-	1					
733	-						
734	-	2					
735	-	1					
736	-	1					
737	-						
738	-	1					
739	-						
740	-						
741	-						
742	-						
743	-						
744	-						
745	-						
746	-						
747	-						
748	-						
749	-						
750	-						
751	-						
752	-						

美特鋁質有限公司
MIDI Aluminium Fabricator Ltd. QF005/8

圖則登記表
DRAWING REGISTER

工程名稱 Project Title	康城11期 单元幕墙
工程編號 Project No:	J858

分發予 Distributed To

	接收日期 Receiving Date (適用於客戶)						
年							
月							
日							

	發出日期 Issued Date						
年	22	22					
月	10	11					
日	29	08					

圖則編號 Drg. No.	圖則名稱 Drawing Title		修訂編號 Revision No.
X86310-02L	单元辅料加工图	753	-
X86310-02R	单元辅料加工图	754	-
X86311-01	单元辅料加工图	755	-
X86312-01	单元辅料加工图	756	-
X86312-02	单元辅料加工图	757	-
X86313-01L	单元辅料加工图	758	-
X86313-01R	单元辅料加工图	759	-
X86313-02L	单元辅料加工图	760	-
X86313-02R	单元辅料加工图	761	-
X86313-03L	单元辅料加工图	762	-
X86313-03R	单元辅料加工图	763	-
X86313-04L	单元辅料加工图	764	-
X86313-04R	单元辅料加工图	765	-
X86313-05L	单元辅料加工图	766	-
X86313-05R	单元辅料加工图	767	-
X86313-06L	单元辅料加工图	768	-
X86313-06R	单元辅料加工图	769	-
X86313-07L	单元辅料加工图	770	-
X86313-07R	单元辅料加工图	771	-
X86313-08L	单元辅料加工图	772	-
X86313-08R	单元辅料加工图	773	-
X86314-01L	单元辅料加工图	774	-
X86314-01R	单元辅料加工图	775	-
X86314-02L	单元辅料加工图	776	-
X86314-02R	单元辅料加工图	777	-
X86314-03L	单元辅料加工图	778	-
X86314-03R	单元辅料加工图	779	-
X86314-04L	单元辅料加工图	780	-
X86314-04R	单元辅料加工图	781	-
X86314-05L	单元辅料加工图	782	-
X86314-05R	单元辅料加工图	783	-
X86305-01	单元辅料加工图	784	-

美特鋁質有限公司
MIDI Aluminium Fabricator Ltd.

QF005/8

圖則登記表
DRAWING REGISTER

工程名稱 Project Title	康城11期 单元幕墙
工程編號 Project No:	J858

分發予 Distributed To

圖則編號 Drg. No.	圖則名稱 Drawing Title
X86305-02	单元辅料加工图
X86305-03	单元辅料加工图
X86305-04	单元辅料加工图
X86305-05	单元辅料加工图
X86304-01	单元辅料加工图
X86304-02	单元辅料加工图
X86304-03	单元辅料加工图
X86304-04	单元辅料加工图
X86303-01	单元辅料加工图
X86303-02	单元辅料加工图
X86303-03	单元辅料加工图
X86303-04	单元辅料加工图
X86303-05	单元辅料加工图
X86306-01	单元辅料加工图
X86306-02	单元辅料加工图
X86306-03	单元辅料加工图
X86306-04	单元辅料加工图
X86306-05	单元辅料加工图
X86306-06	单元辅料加工图
N541-01	单元辅料加工图
X86282-01	单元辅料加工图
X86286-01L	单元辅料加工图
X86286-01R	单元辅料加工图
X86283-01	单元辅料加工图
X86283-02L	单元辅料加工图
X86283-02R	单元辅料加工图
X86283-03	单元辅料加工图
X86300-01	单元辅料加工图
X86301-01	单元辅料加工图
X86307-01	单元辅料加工图
X86307-02	单元辅料加工图
X86307-03	单元辅料加工图

接收日期 Receiving Date (適用於客戶)

年							
月							
日							

發出日期 Issued Date

年	22	22					
月	10	11					
日	29	08					

	修訂編號 Revision No.						
785	-						
786	-						
787	-						
788	-						
789	-						
790	-						
791	-						
792	-						
793	-						
794	-						
795	-						
796	-						
797	-						
798	-	1					
799	-	1					
800	-	1					
801	-	1					
802	-	1					
803	-	1					
804	-						
805	-						
806	-						
807	-						
808	-						
809	-						
810	-						
811	-						
812	-						
813	-						
814	-						
815	-						
816	-						

美特鋁質有限公司
MIDI Aluminium Fabricator Ltd. **QF005/8**

圖則登記表
DRAWING REGISTER


工程名稱 Project Title	康城11期 单元幕墙
工程編號 Project No:	**J858**

分發予 Distributed To

	接收日期 Receiving Date (適用於客戶)						
年							
月							
日							

	發出日期 Issued Date						
年	22	22					
月	10	11					
日	29	08					

圖則編號 Drg. No.	圖則名稱 Drawing Title		修訂編號 Revision No.						
X86255-01L	单元辅料加工图	817	-						
X86255-01R	单元辅料加工图	818	-						
X86255-02L	单元辅料加工图（新图）	819	-						
X86256-01L	单元辅料加工图	820	-						
X86256-01R	单元辅料加工图	821	-						
X86258-01	单元辅料加工图	822	-						
X86298-01	单元辅料加工图	823	-						
X86289-01	单元辅料加工图	824	-						

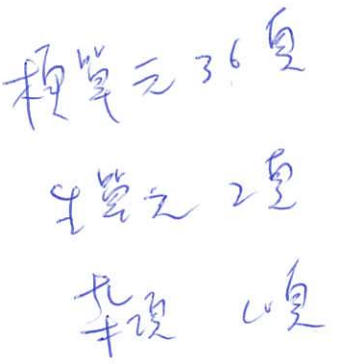


美特鋁質有限公司
MIDI Aluminium Fabricator Ltd.

修改	1			採用	工廠		地盤	✓	
日期	08/11			材料顏色	-				


工程號	J858	類別		物料號	-		
地盤	康城11期	制圖	Z. S. P	2022-08-06	圖號	AZp-1856.5H2	
图纸名称	单元组装图	復核	-	-	數量	-	
材料	-	批准	-	-	單件重量	-	(KG)

AF-017B


VIEW E

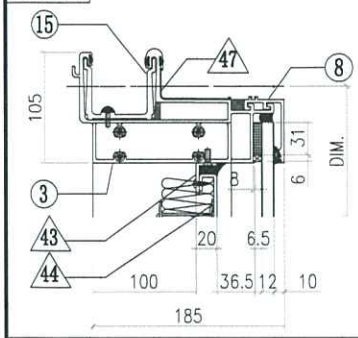


VIEW A

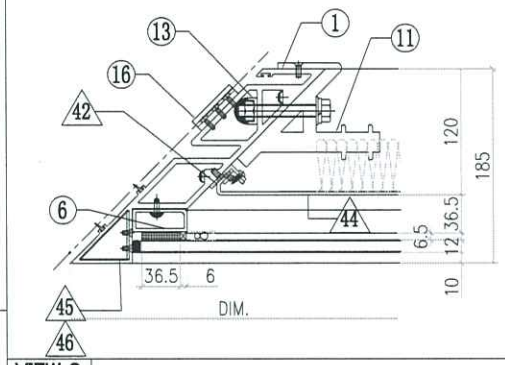


VIEW B

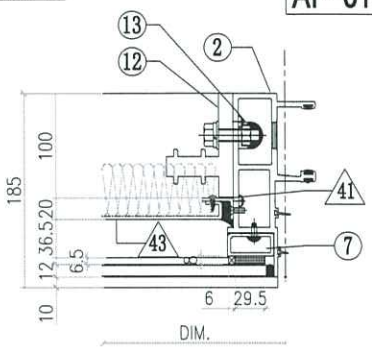


VIEW F

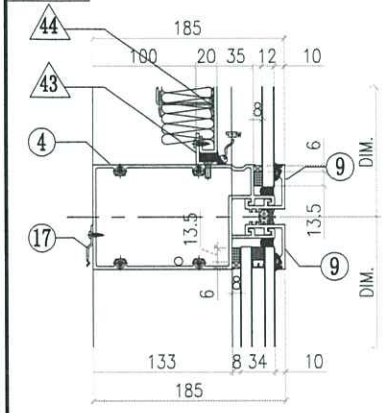


VIEW C

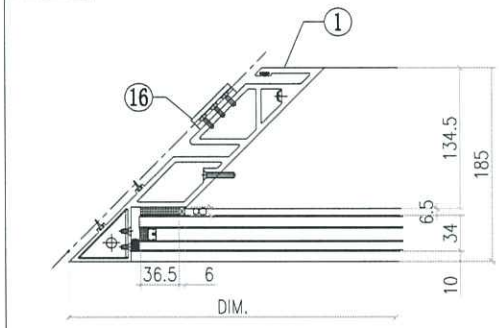


VIEW D

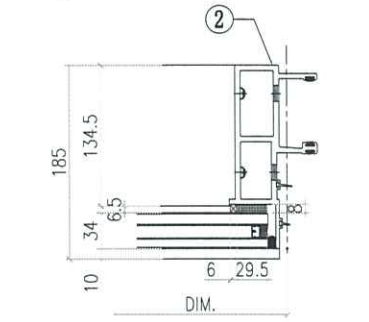

VIEW G

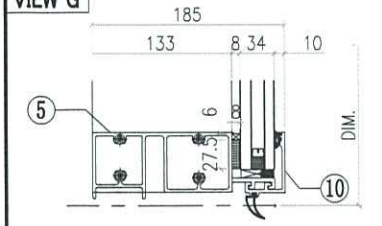

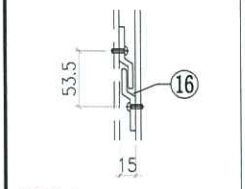

VIEW A

◇ OTHERS (ALUM. & G.M.S. PARTS)

ITEM	FAB. DWG NO.	LENGTH (mm)	QTY
41	N00813-01A	720.5	1
	30x20X3mm ALUM. ANGLE		
42	N00813-02A	720.5	1
	30x20X3mm ALUM. ANGLE		
43	N00813-01F	1658	2
	30x20X3mm ALUM. ANGLE		
44	J858-AP12A-01		1
	1654 x 760.5(BACK PANEL)		
45	J858-AA03L		1
	2mm THK. ALUM. PLATE		
46	J858-AA04L		1
	2mm THK. ALUM. PLATE		
47	J858-AP17		1
	1mm THK. ALUM. FLASHING		

◯ ALUM. EXTRUSION


ITEM	FAB. DWG NO.	LENGTH (mm)	QTY
1	X86296-02	3280.5	1
2	X86272-01	3267.5	1
3	X86279-13D	1788.5	1
4	X86302-08C	1785.5	1
5	X86280-06A	1785.5	1
6	X86304-01RA	828.5	1
7	X86305-01RA	828.5	1
8	X86301-01-04	1789	1
9	X86283-01-05	1789	2
10	X86300-01-04	1789	1
11	X86256-01L	200	1
12	X86255-01R	200	1
13	X86258-01	200	2
14			
15	X86303-04	250	1
16	X86316-01	50	3
17	X86317-01	50	6

INSTALL UNIT NO.	QTY.	FLOOR
T2B-CW4-0902	1	9/F
T2B-CW4-1002	1	10/F
T2B-CW4-1502	1	15/F
T2B-CW4-1602	1	16/F
T2B-CW4-1802	1	18/F
T2B-CW4-1902	1	19/F
T2B-CW4-2202	1	22/F
T2B-CW4-2302	1	23/F
T2B-CW4-2502	1	25/F
T2B-CW4-2802	1	28/F
T2B-CW4-2902	1	29/F
T2B-CW4-3102	1	31/F
T2B-CW4-3202	1	32/F
T2B-CW4-3602	1	36/F
T2B-CW4-3702	1	37/F
T2B-CW4-3802	1	38/F
T2B-CW4-4102	1	41/F
T2B-CW4-4202	1	42/F
T2B-CW4-4502	1	45/F
T2B-CW4-4602	1	46/F
T2B-CW4-4902	1	49/F
T2B-CW4-5002	1	50/F
T2B-CW4-5102	1	51/F
T2B-CW4-5502	1	55/F
T2B-CW4-5602	1	56/F
T2B-CW4-5802	1	58/F
T2B-CW4-5902	1	59/F
T2B-CW4-6202	1	62/F
T2B-CW4-6302	1	63/F
T2B-CW4-6502	1	65/F
TOTAL	30	


美特鋁質有限公司 MIDI Aluminium Fabricator Ltd.											
修改	1			採用	工廠		地盤	✓	工程號	J858	類別		物料號	-		
日期	08/11			材料顏色	-				地盤	康城11期	制圖	Z. S. P	2022-08-06	圖號	AZp-1856. 5H4-Ps
									图纸名称	单元组装图	復核	-	-	數量	-
									材料	-	批准	-	-	單件重量	- (KG)

AF-019B


VIEW E

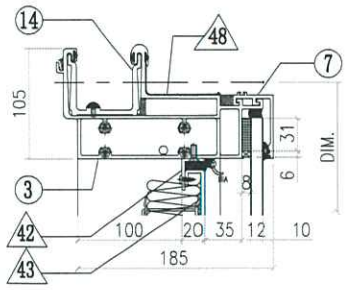


VIEW A

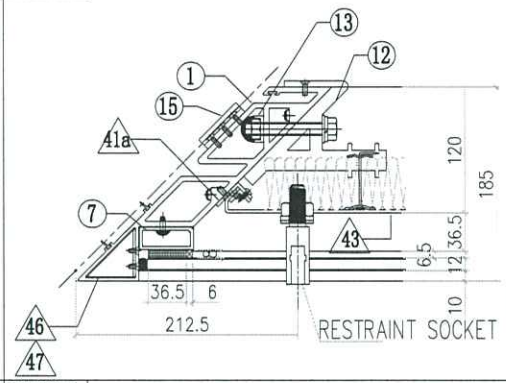


VIEW B

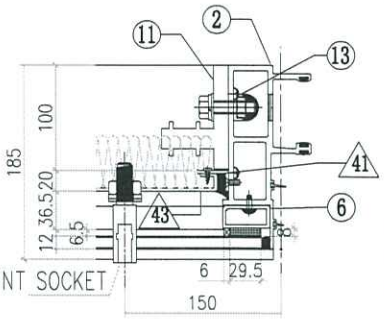


VIEW F

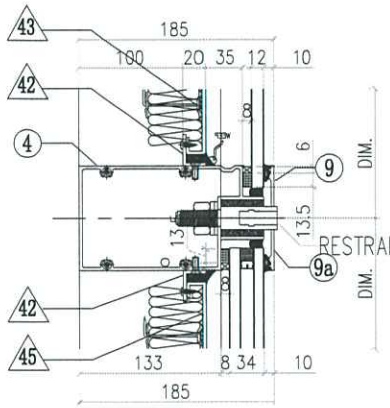


VIEW C

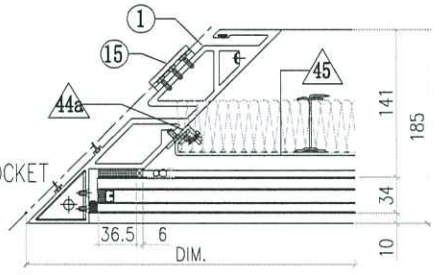


VIEW D

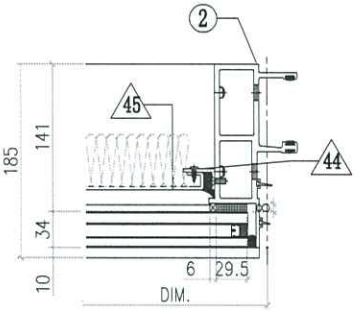

VIEW G

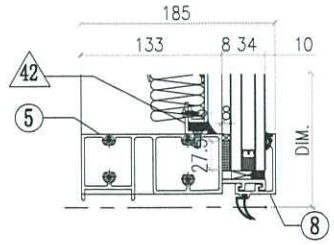

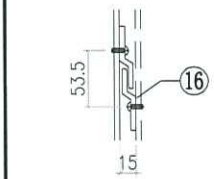

VIEW A

◇ OTHERS (ALUM. & G.M.S. PARTS)

ITEM	FAB. DWG NO.	LENGTH (mm)	QTY
41	N00813-01A	720.5	1
	30x20X3mm ALUM. ANGLE		
41a	N00813-02A	720.5	1
	30x20X3mm ALUM. ANGLE		
42	N00813-01F	1658	4
	30x20X3mm ALUM. ANGLE		
43	J858-AP12A-01		1
	1654 x 760.5(BACK PANEL)		
44	N00813-01AG	2163	1
	30x20X3mm ALUM. ANGLE		
44a	N00813-02C	2163	1
	30x20X3mm ALUM. ANGLE		
45	J858-AP12-05		1
	1654 x 2203 (BACK PANEL)		
46	J858-AA03L		1
	2mm THK. ALUM. PLATE		
47	J858-AA04L		1
	2mm THK. ALUM. PLATE		
48	J858-AP17		1
	1mm THK. ALUM. FLASHING		


◯ ALUM. EXTRUSION

ITEM	FAB. DWG NO.	LENGTH (mm)	QTY
1	X86296-08	3230.5	1
2	X86272-11	3217.5	1
3	X86279-13D	1788.5	1
4	X86302-37A	1785.5	1
5	X86280-09D	1785.5	1
6	X86305-01RA	828.5	1
7	X86304-01RA	828.5	1
8	X86301-01-04	1789	1
9	X86283-03-09	1789	1
9a	X86283-03-08	1789	1
10	X86300-01-04	1789	1
11	X86255-01R	200	1
12	X86256-01L	200	1
13	X86258-01	200	2
14	X86303-04	250	1
15	X86316-01	50	3
16			
17			
18			
19			
20			


美特鋁質有限公司 MIDI Aluminium Fabricator Ltd.											
修改	1			採用	工廠		地盤	✓	工程號	J858	類別		物料號	-		
日期	08/11			材料顏色	-				地盘	康城11期	制圖	Z.S.P	2022-08-06	圖號	AZp-1837.5H2
									图纸名称	单元组装图	復核	-	-	數量	-
									材料	-	批准	-	-	單件重量	- (KG)

AF-021B


VIEW E

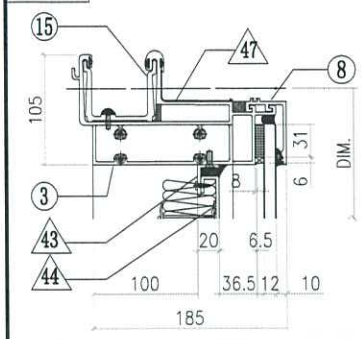


VIEW A

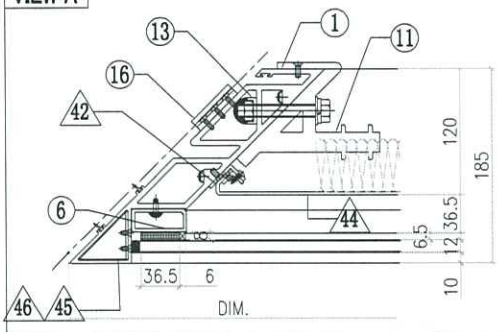


VIEW B

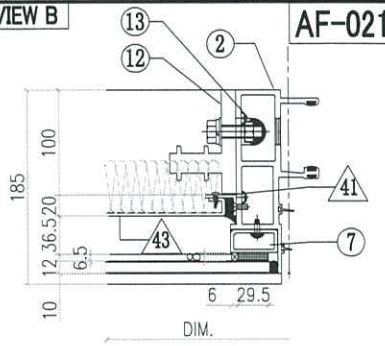


VIEW F

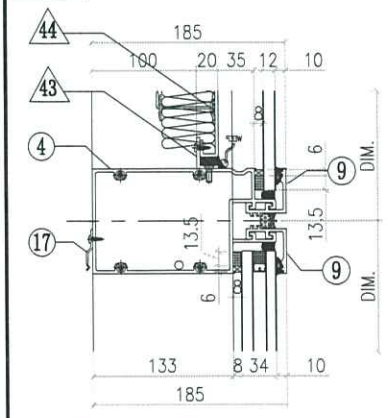


VIEW C

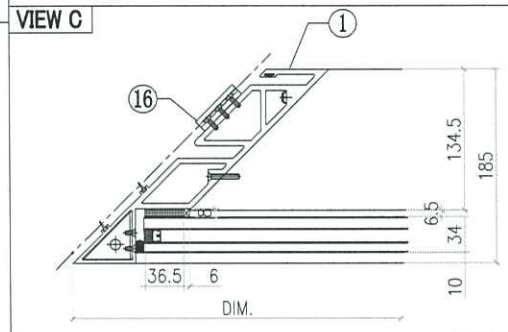


VIEW D

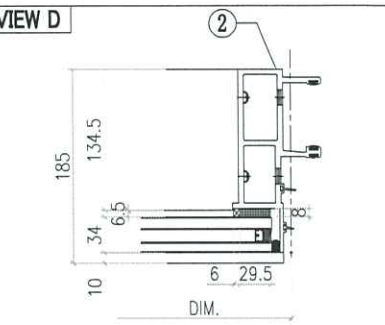

VIEW G

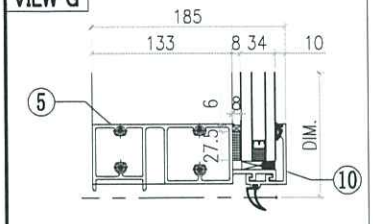

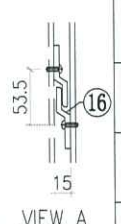

◇ OTHERS (ALUM. & G.M.S. PARTS)

ITEM	FAB. DWG NO.	LENGTH (mm)	QTY
41	N00813-01A	720.5	1
	30x20X3mm ALUM. ANGLE		
42	N00813-02A	720.5	1
	30x20X3mm ALUM. ANGLE		
43	N00813-01H	1639	2
	30x20X3mm ALUM. ANGLE		
44	J858-AP12A-03		1
	1635 x 760.5(BACK PANEL)		
45	J858-AA03L		1
	2mm THK. ALUM. PLATE		
46	J858-AA04L		1
	2mm THK. ALUM. PLATE		
47	J858-AP17		1
	1mm THK. ALUM. FLASHING		

◯ ALUM. EXTRUSION

ITEM	FAB. DWG NO.	LENGTH (mm)	QTY
1	X86296-02	3280.5	1
2	X86272-01	3267.5	1
3	X86279-13B	1769.5	1
4	X86302-08A	1766.5	1
5	X86280-06B	1766.5	1
6	X86304-01RA	828.5	1
7	X86305-01RA	828.5	1
8	X86301-01-16	1770	1
9	X86283-01-17	1770	2
10	X86300-01-16	1770	1
11	X86256-01L	200	1
12	X86255-01R	200	1
13	X86258-01	200	2
14			
15	X86303-04	250	1
16	X86316-01	50	3
17	X86317-01	50	6

INSTALL UNIT NO.	QTY.	FLOOR
T1B-CW4-0902	1	9/F
T1B-CW4-1002	1	10/F
T1B-CW4-1202	1	12/F
T1B-CW4-1502	1	15/F
T1B-CW4-1802	1	18/F
T1B-CW4-1902	1	19/F
T1B-CW4-2002	1	20/F
T1B-CW4-2302	1	23/F
T1B-CW4-2502	1	25/F
T1B-CW4-2702	1	27/F
T1B-CW4-2802	1	28/F
T1B-CW4-3102	1	31/F
T1B-CW4-3202	1	32/F
T1B-CW4-3302	1	33/F
T1B-CW4-3702	1	37/F
T1B-CW4-3802	1	38/F
T1B-CW4-4102	1	41/F
T1B-CW4-4502	1	45/F

T1B-CW4-4602	1	46/F
T1B-CW4-4702	1	47/F
T1B-CW4-5002	1	50/F
T1B-CW4-5102	1	51/F
T1B-CW4-5302	1	53/F
T1B-CW4-5502	1	55/F
T1B-CW4-5802	1	58/F
T1B-CW4-5902	1	59/F
T1B-CW4-6002	1	60/F
T3B-CW4-0902	1	9/F
T3B-CW4-1002	1	10/F
T3B-CW4-1502	1	15/F
T3B-CW4-1602	1	16/F
T3B-CW4-1802	1	18/F
T3B-CW4-1902	1	19/F


T3B-CW4-2202	1	22/F
T3B-CW4-2302	1	23/F
T3B-CW4-2502	1	25/F
T3B-CW4-2802	1	28/F
T3B-CW4-2902	1	29/F
T3B-CW4-3102	1	31/F
T3B-CW4-3202	1	32/F
T3B-CW4-3602	1	36/F
T3B-CW4-3702	1	37/F
T3B-CW4-3802	1	38/F
T3B-CW4-4102	1	41/F
T3B-CW4-4202	1	42/F
T3B-CW4-4502	1	45/F

T3B-CW4-4602	1	46/F
T3B-CW4-4902	1	49/F
T3B-CW4-5002	1	50/F
T3B-CW4-5102	1	51/F
T3B-CW4-5502	1	55/F
T3B-CW4-5602	1	56/F
T3B-CW4-5802	1	58/F
T3B-CW4-5902	1	59/F
T3B-CW4-6202	1	62/F
T3B-CW4-6302	1	63/F
T3B-CW4-6502	1	65/F
TOTAL	57	


美特鋁質有限公司 MIDI Aluminium Fabricator Ltd.											
					工程號	J858	類別		物料號	-	
					地盘	康城11期	制圖	Z. S. P	2022-08-06	圖號	AZp-1837.5H4-P
修改	1		採用	工廠	图纸名称	单元组装图	復核	-	-	數量	-
日期	08/11		材料顏色	-	材料	-	批准	-	-	單件重量	- (KG)

AF-023B


VIEW E

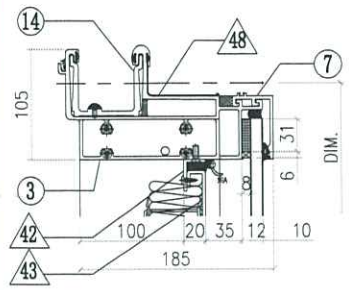


VIEW A

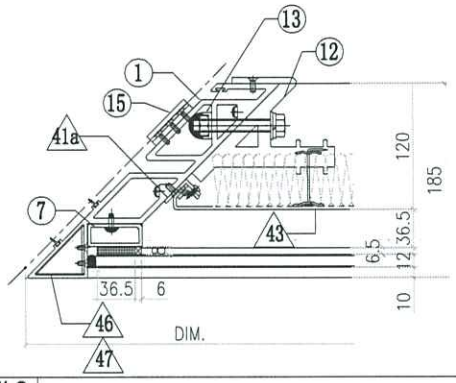


VIEW B

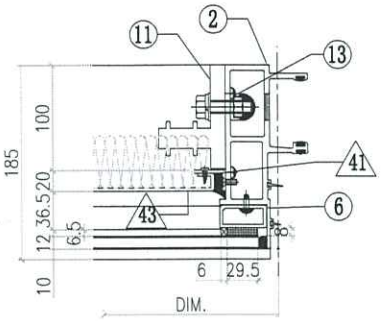


VIEW F

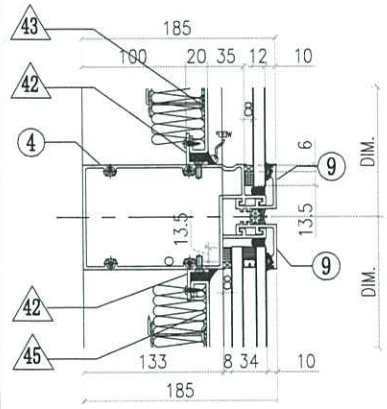


VIEW C

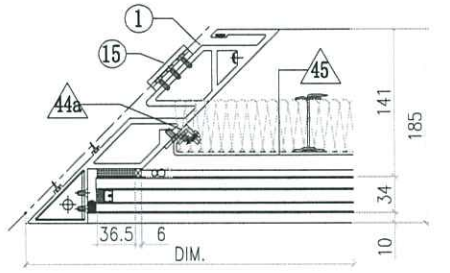


VIEW D

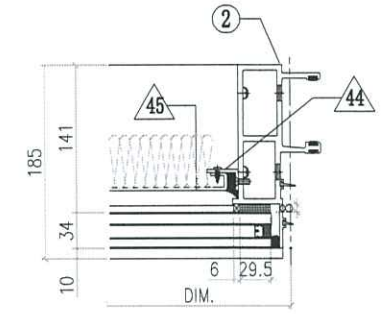

VIEW G

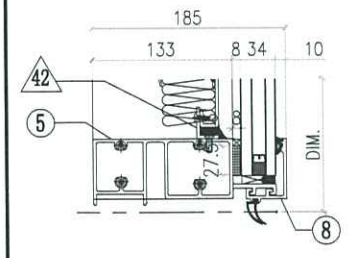

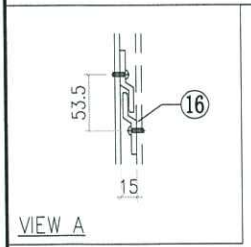

VIEW A

◇ OTHERS (ALUM. & G.M.S. PARTS)

ITEM	FAB. DWG NO.	LENGTH (mm)	QTY
41	N00813-01A	720.5	1
	30x20X3mm ALUM. ANGLE		
41a	N00813-02A	720.5	1
	30x20X3mm ALUM. ANGLE		
42	N00813-01H	1639	4
	30x20X3mm ALUM. ANGLE		
43	J858-AP12A-03		1
	1635 x 760.5(BACK PANEL)		
44	N00813-01AG	2163	1
	30x20X3mm ALUM. ANGLE		
44a	N00813-02C	2163	1
	30x20X3mm ALUM. ANGLE		
45	J858-AP12-07		1
	1635 x 2203 (BACK PANEL)		
46	J858-AA03L		1
	2mm THK. ALUM. PLATE		
47	J858-AA04L		1
	2mm THK. ALUM. PLATE		
48	J858-AP17		1
	1mm THK. ALUM. FLASHING		


◯ ALUM. EXTRUSION

ITEM	FAB. DWG NO.	LENGTH (mm)	QTY
1	X86296-08	3230.5	1
2	X86272-11	3217.5	1
3	X86279-13B	1769.5	1
4	X86302-19B	1766.5	1
5	X86280-09B	1766.5	1
6	X86305-01RA	828.5	1
7	X86304-01RA	828.5	1
8	X86301-01-16	1770	1
9	X86283-01-17	1770	2
10	X86300-01-16	1770	1
11	X86255-01R	200	1
12	X86256-01L	200	1
13	X86258-01	200	2
14	X86303-04	250	1
15	X86316-01	50	3
16			
17			
18			
19			
20			


美特鋁質有限公司 MIDI Aluminium Fabricator Ltd.											
					工程號	J858	類別		物料號	-	
					地盤	康城11期	制圖	Z. S. P	2022-08-06	圖號	AZp-1746.5H2
修改	1			採用 工廠	图纸名称	单元组装图	復核	-	-	數量	-
日期	08/11			材料顏色 -	材料	-	批准	-	-	單件重量	- (KG)

AF-030B


VIEW E

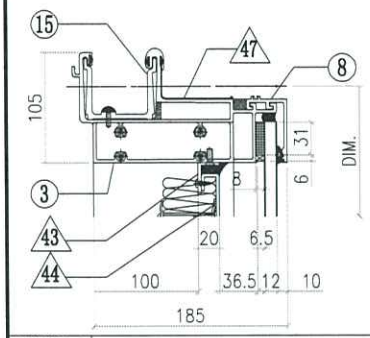


VIEW A

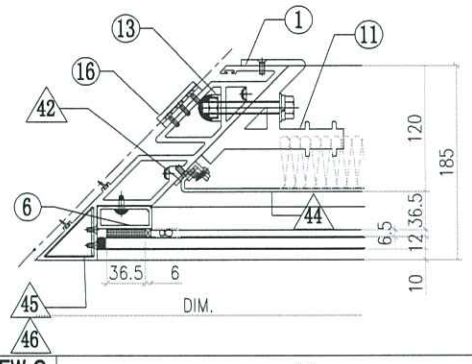


VIEW B

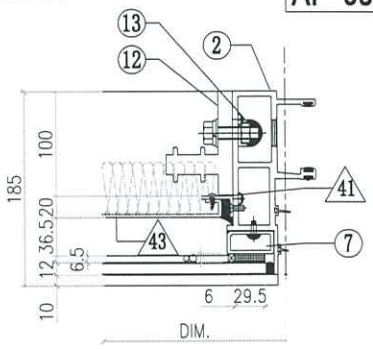


VIEW F

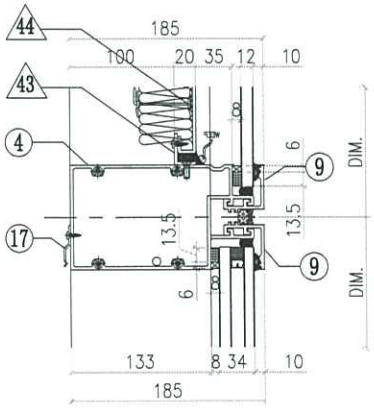


VIEW C

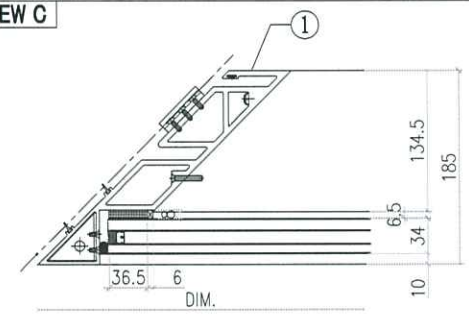


VIEW D

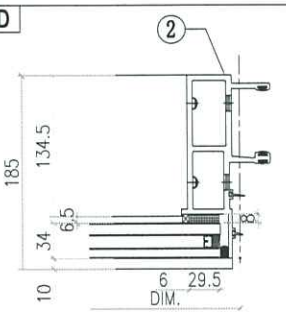

VIEW G

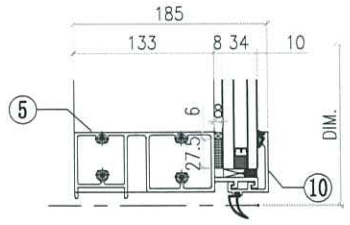

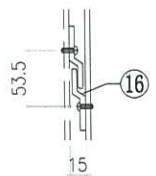

VIEW A

◇ OTHERS (ALUM. & G.M.S. PARTS)

ITEM	FAB. DWG NO.	LENGTH (mm)	QTY
41	N00813-01A	720.5	1
	30x20X3mm ALUM. ANGLE		
42	N00813-02A	720.5	1
	30x20X3mm ALUM. ANGLE		
43	N00813-01J	1548	2
	30x20X3mm ALUM. ANGLE		
44	J858-AP12A-04		1
	1544 x760.5(BACK PANEL)		
45	J858-AA03L		1
	2mm THK. ALUM. PLATE		
46	J858-AA04L		1
	2mm THK. ALUM. PLATE		
47	J858-AP17		1
	1mm THK. ALUM. FLASHING		

◯ ALUM. EXTRUSION


ITEM	FAB. DWG NO.	LENGTH (mm)	QTY
1	X86296-02	3280.5	1
2	X86272-01	3267.5	1
3	X86279-13C	1678.5	1
4	X86302-08B	1675.5	1
5	X86280-06C	1675.5	1
6	X86304-01RA	828.5	1
7	X86305-01RA	828.5	1
8	X86301-01-17	1679	1
9	X86283-01-18	1679	2
10	X86300-01-17	1679	1
11	X86256-01L	200	1
12	X86255-01R	200	1
13	X86258-01	200	2
14			
15	X86303-04	250	1
16	X86316-01	50	3
17	X86317-01	50	5

INSTALL UNIT NO.	QTY.	FLOOR
T1A-CW4-0903	1	9/F
T1A-CW4-1003	1	10/F
T1A-CW4-1203	1	12/F
T1A-CW4-1503	1	15/F
T1A-CW4-1803	1	18/F
T1A-CW4-1903	1	19/F
T1A-CW4-2003	1	20/F
T1A-CW4-2303	1	23/F
T1A-CW4-2503	1	25/F
T1A-CW4-2703	1	27/F
T1A-CW4-2803	1	28/F
T1A-CW4-3103	1	31/F
T1A-CW4-3203	1	32/F
T1A-CW4-3303	1	33/F
T1A-CW4-3703	1	37/F
T1A-CW4-3803	1	38/F
T1A-CW4-4103	1	41/F
T1A-CW4-4503	1	45/F
T1A-CW4-4603	1	46/F
T1A-CW4-4703	1	47/F
T1A-CW4-5003	1	50/F
T1A-CW4-5103	1	51/F
T1A-CW4-5303	1	53/F
T1A-CW4-5503	1	55/F
T1A-CW4-5803	1	58/F
T1A-CW4-5903	1	59/F
T1A-CW4-6003	1	60/F
TOTAL	27	


美特鋁質有限公司 MIDI Aluminium Fabricator Ltd.											
工程號	J858	類別		物料號	-						
地盤	康城11期	制圖	Z.S.P	2022-08-06	圖號	AZp-1746.5H4-P					
修改 1	採用 工廠 地盤 ✓	图纸名称	单元组装图	復核	-	-	數量	-			
日期 08/11	材料顏色 -	材料	-	批准	-	-	單件重量	- (KG)			

AF-032B


VIEW E

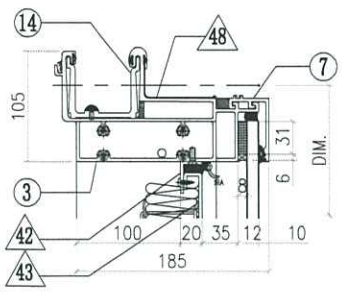


VIEW A

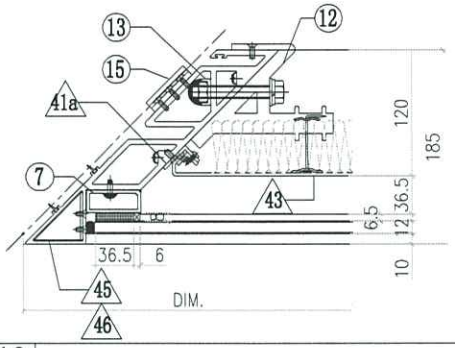


VIEW B

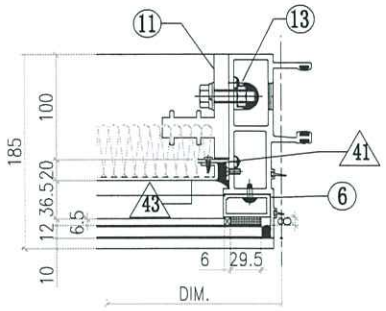


VIEW F

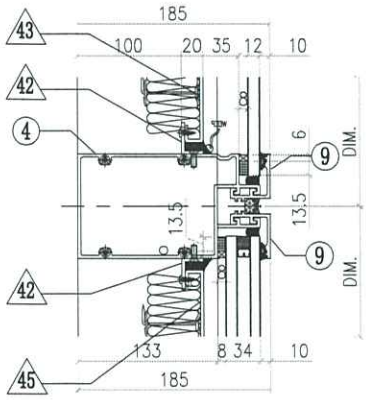


VIEW C

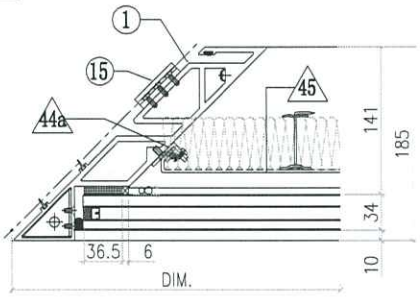


VIEW D

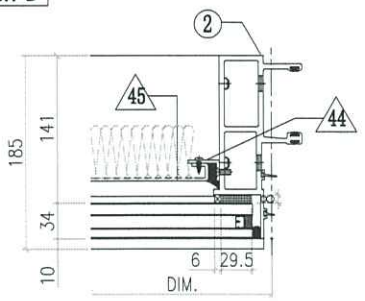

VIEW G

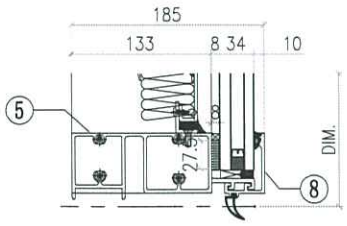

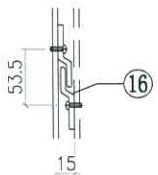

VIEW A

◇ OTHERS (ALUM. & G.M.S. PARTS)

ITEM	FAB. DWG NO.	LENGTH (mm)	QTY
41	N00813-01A	720.5	1
	30x20X3mm ALUM. ANGLE		
41a	N00813-02A	720.5	1
	30x20X3mm ALUM. ANGLE		
42	N00813-01J	1548	4
	30x20X3mm ALUM. ANGLE		
43	J858-AP12A-04		1
	1544 x 760.5(BACK PANEL)		
44	N00813-01AG	2163	1
	30x20X3mm ALUM. ANGLE		
44a	N00813-02C	2163	1
	30x20X3mm ALUM. ANGLE		
45	J858-AP12-08		1
	1544 x 2203 (BACK PANEL)		
46	J858-AA03L		1
	2mm THK. ALUM. PLATE		
47	J858-AA04L		1
	2mm THK. ALUM. PLATE		
48	J858-AP17		1
	1mm THK. ALUM. FLASHING		


◯ ALUM. EXTRUSION

ITEM	FAB. DWG NO.	LENGTH (mm)	QTY
1	X86296-08	3230.5	1
2	X86272-11	3217.5	1
3	X86279-13C	1678.5	1
4	X86302-19C	1675.5	1
5	X86280-09C	1675.5	1
6	X86305-01RA	828.5	1
7	X86304-01RA	828.5	1
8	X86301-01-17	1679	1
9	X86283-01-18	1679	2
10	X86300-01-17	1679	1
11	X86255-01R	200	1
12	X86256-01L	200	1
13	X86258-01	200	2
14	X86303-04	250	1
15	X86316-01	50	3
16			
17			
18			
19			
20			


美特鋁質有限公司 MIDI Aluminium Fabricator Ltd.											
修改	1			採用	工廠		地盤	✓	工程號	J858	類別		物料號	-		
日期	08/11			材料顏色	-				地盤	康城11期	制圖	Z.S.P	2022-08-06	圖號	AZh-765H4-F1P
									图纸名称	单元组装图	復核	-	-	數量	-
									材料	-	批准	-	-	單件重量	- (KG)

AF-065B


VIEW G

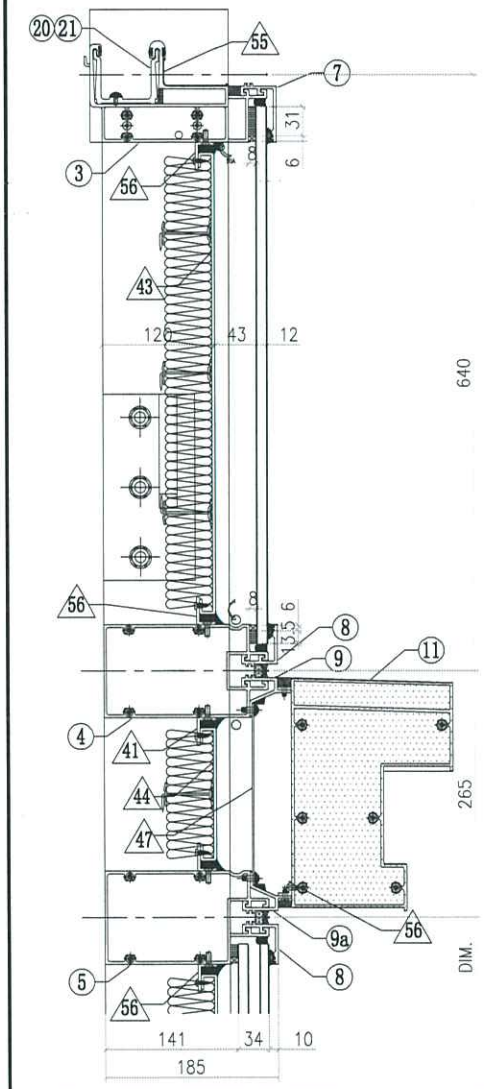


VIEW A

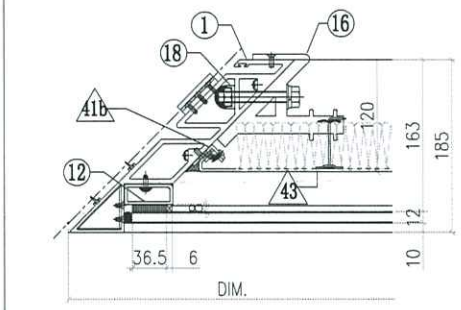


VIEW B

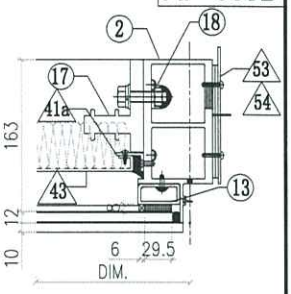


VIEW C

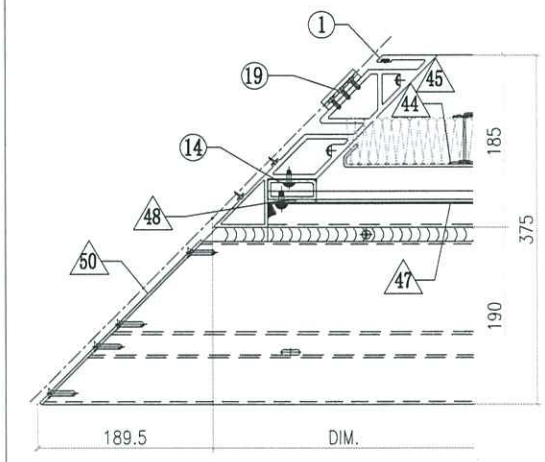


VIEW D

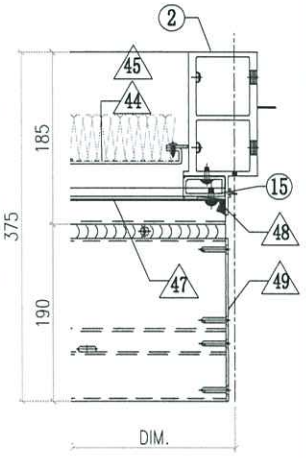

VIEW H

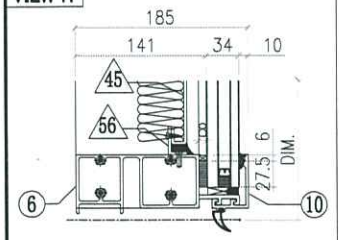

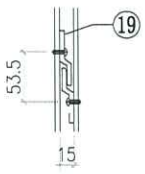

VIEW A

◇ OTHERS (ALUM. & G.M.S. PARTS)

ITEM	FAB. DWG NO.	LENGTH (mm)	QTY
53	J858-AP02		1
	3mm THK. ALUM. PLATE		
54	J858-AP03		2
	3mm THK. ALUM. PLATE		
55	J858-AP17		1
	1mm THK. ALUM. FLASHING		
56	L065-01-16	692	1
	16x16x3mm ALUM. ANGLE		

◇ OTHERS (ALUM. & G.M.S. PARTS)

ITEM	FAB. DWG NO.	LENGTH (mm)	QTY
41	N00813-01G	567	6
	30x20X3mm ALUM. ANGLE		
41a	N00813-01Z	455.5	1
	30x20X3mm ALUM. ANGLE		
41b	N00813-02B	455.5	1
	30x20X3mm ALUM. ANGLE		
42	N00813-01AG	2163	1
	30x20X3mm ALUM. ANGLE		
42a	N00813-02C	2163	1
	30x20X3mm ALUM. ANGLE		
43	J858-AP12A-10		1
	561 x495.5(BACK PANEL)		
44	J858-AP10-06		1
	565.5x143 (BACK PANEL)		
45	J858-AP12-06		1
	561 x2203 (BACK PANEL)		
47	J858-AP07-05		1
	1.5mm THK. ALUM. FLASHING		
48	J858-AP06		2
	30x166x3mm ALUM. PLATE		
49	J858-AP14R		1
	3mm THK. ALUM. END PANEL		
50	J858-AP15L		1
	3mm THK. ALUM. END PANEL		
51	J858-AA03L		1
	3mm THK. ALUM. END PANEL		
52	J858-AA04L		1
	3mm THK. ALUM. END PANEL		


○ ALUM. EXTRUSION

ITEM	FAB. DWG NO.	LENGTH (mm)	QTY
1	X86296-07	3230.5	1
2	X86278-02	3217.5	1
3	X86279-35RA	729.5	1
4	X86308-23A	694	1
5	X86302-12A	694	1
6	X86280-09A	694	1
7	X86301-01-05	697.5	1
8	X86283-01-06	697.5	2
9	X86306-03B	697.5	1
9a	X86306-05B	697.5	1
10	X86300-01-05	697.5	1
11	X86307-03-01	939.5	1
12	X86304-01RC	563.5	1
13	X86305-01RC	563.5	1
14	X86304-02A	164	1
15	X86305-02A	164	1
16	X86256-01L	200	1
17	X86255-01R	200	1
18	X86258-01	200	2
19	X86316-01	50	3
20	X86303-04	250	1
21	X86303-02	150	1


美特鋁質有限公司 MIDI Aluminium Fabricator Ltd.											
修改	1			採用	工廠		地盤	✓	工程號	J858	類別		物料號	-		
日期	08/11			材料顏色	-				地盤	康城11期	制圖	Z. S. P	2022-08-06	圖號	AZh-765H4-P
									图纸名称	单元组装图	復核	-	-	數量	-
									材料	-	批准	-	-	單件重量	- (KG)

AF-066B


VIEW E

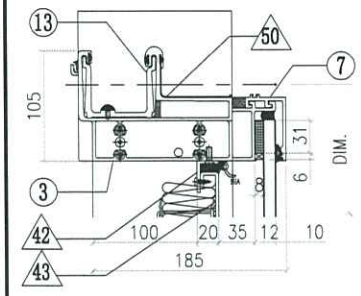


VIEW A

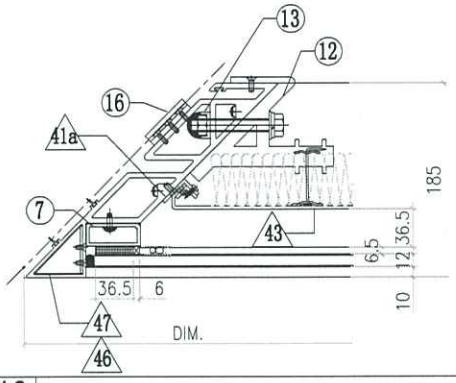


VIEW B

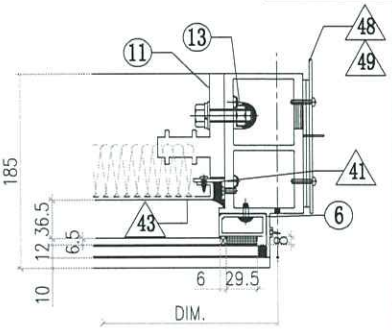


VIEW F

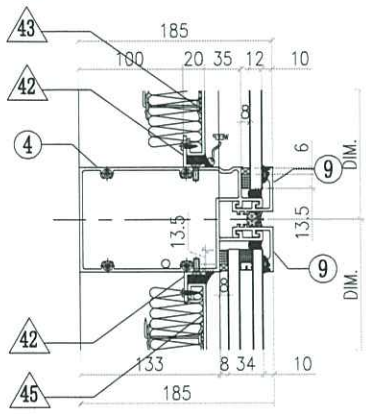


VIEW C

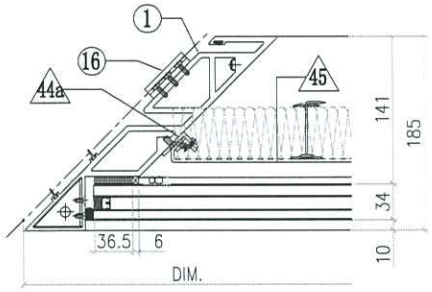


VIEW D

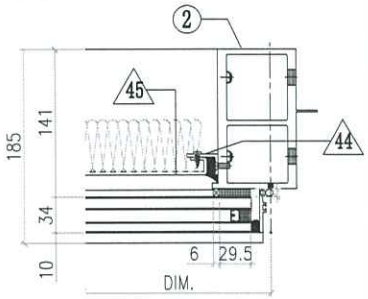

VIEW G

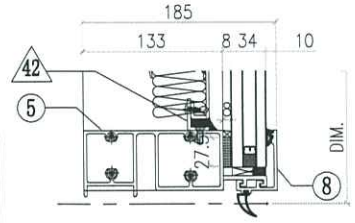

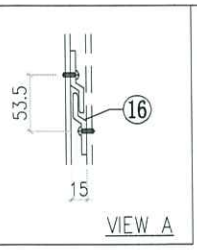

◇ OTHERS (ALUM. & G.M.S. PARTS)

ITEM	FAB. DWG NO.	LENGTH (mm)	QTY
41	N00813-01A	720.5	1
	30x20X3mm ALUM. ANGLE		
41a	N00813-02A	720.5	1
	30x20X3mm ALUM. ANGLE		
42	N00813-01G	567	4
	30x20X3mm ALUM. ANGLE		
43	J858-AP12A-02		1
	561 x 760.5 (BACK PANEL)		
44	N00813-01AG	2163	1
	30x20X3mm ALUM. ANGLE		
44a	N00813-02C	2163	1
	30x20X3mm ALUM. ANGLE		
45	J858-AP12-06		1
	561 x 2203 (BACK PANEL)		
46	J858-AA03L		1
	2mm THK. ALUM. PLATE		
47	J858-AA04L		1
	2mm THK. ALUM. PLATE		
48	J858-AP02		1
	3mm THK. ALUM. PLATE		
49	J858-AP03		2
	3mm THK. ALUM. PLATE		
50	J858-AP17		1
	1mm THK. ALUM. FLASHING		


◯ ALUM. EXTRUSION

ITEM	FAB. DWG NO.	LENGTH (mm)	QTY
1	X86296-08	3230.5	1
2	X86278-04R	3217.5	1
3	X86279-35RA	729.5	1
4	X86302-19A	694	1
5	X86280-09A	694	1
6	X86305-01RA	828.5	1
7	X86304-01RA	828.5	1
8	X86301-01-05	697.5	1
9	X86283-01-06	697.5	2
10	X86300-01-05	697.5	1
11	X86255-01R	200	1
12	X86256-01L	200	1
13	X86258-01	200	2
14	X86303-02	150	1
15	X86303-04	250	1
16	X86316-01	50	3
17			
18			
19			
20			


美特鋁質有限公司 MIDI Aluminium Fabricator Ltd.											
					工程號	J858	類別		物料號	-	
					地盤	康城11期	制圖	Z. S. P	2022-08-06	圖號	AZp-1856.5H2s
修改	1			採用 工廠	图纸名称	单元组装图	復核	-	-	數量	-
日期	08/11			材料顏色 -	材料	-	批准	-	-	單件重量	- (KG)

AF-077B


VIEW E

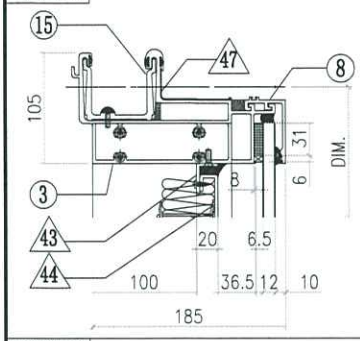


VIEW A

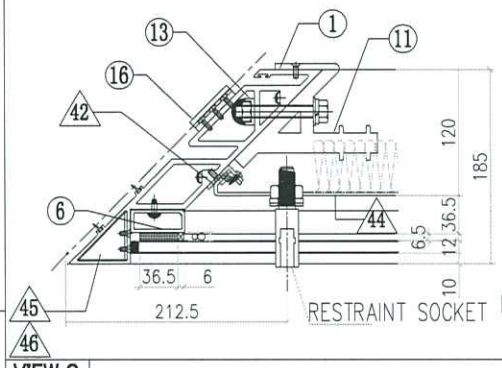


VIEW B

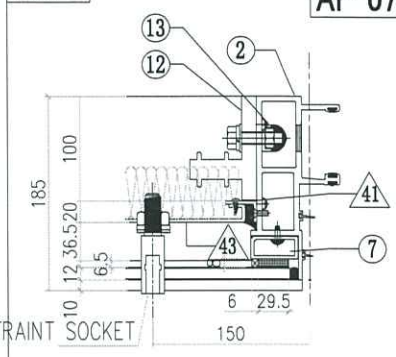


VIEW F

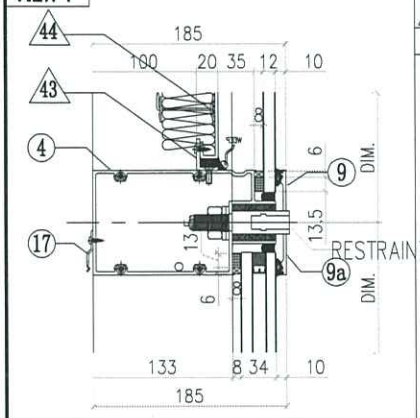


VIEW C

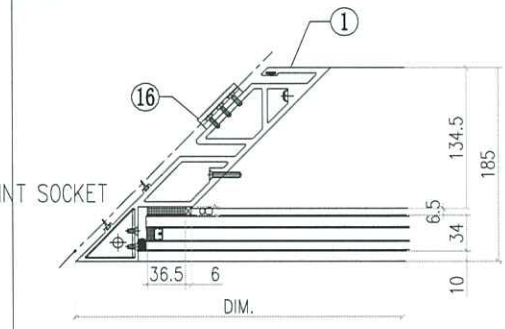


VIEW D

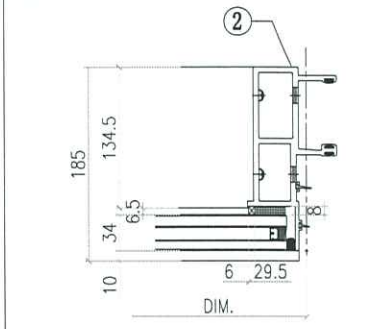

VIEW G

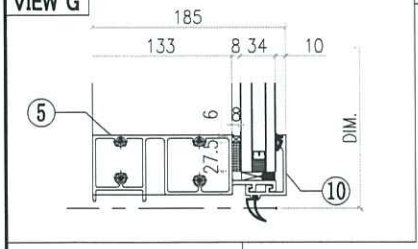

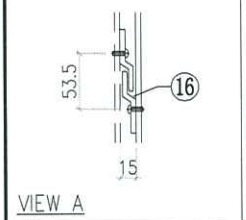

◇ OTHERS (ALUM. & G.M.S. PARTS)

ITEM	FAB. DWG NO.	LENGTH (mm)	QTY
41	N00813-01A	720.5	1
	30x20X3mm ALUM. ANGLE		
42	N00813-02A	720.5	1
	30x20X3mm ALUM. ANGLE		
43	N00813-01F	1658	2
	30x20X3mm ALUM. ANGLE		
44	J858-AP12A-01		1
	1654 x 760.5(BACK PANEL)		
45	J858-AA03L		1
	2mm THK. ALUM. PLATE		
46	J858-AA04L		1
	2mm THK. ALUM. PLATE		
47	J858-AP17		1
	1mm THK. ALUM. FLASHING		


◯ ALUM. EXTRUSION

ITEM	FAB. DWG NO.	LENGTH (mm)	QTY
1	X86296-02	3280.5	1
2	X86272-01	3267.5	1
3	X86279-13D	1788.5	1
4	X86302-30C	1785.5	1
5	X86280-06A	1785.5	1
6	X86304-01RA	828.5	1
7	X86305-01RA	828.5	1
8	X86301-01-04	1789	1
9	X86283-03-09	1789	1
9a	X86283-03-08	1789	1
10	X86300-01-04	1789	1
11	X86256-01L	200	1
12	X86255-01R	200	1
13	X86258-01	200	2
14			
15	X86303-04	250	1
16	X86316-01	50	3
17	X86317-01	50	6


美特鋁質有限公司 MIDI Aluminium Fabricator Ltd.											
				工程號	J858	類別		物料號	-		
				地盘	康城11期	制圖	Z.S.P	2022-08-06	圖號	AZp-1837.5H2s
修改	1		採用 工廠 地盤 ✓	图纸名称	单元组装图	復核	-	-	數量	-
日期	08/11		材料顏色 -	材料	-	批准	-	-	單件重量	- (KG)

AF-078B


VIEW E

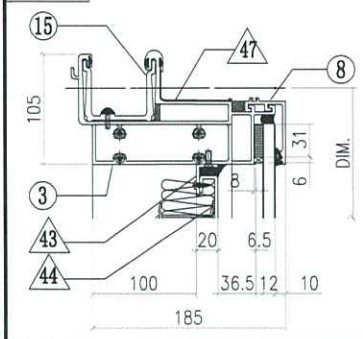


VIEW A

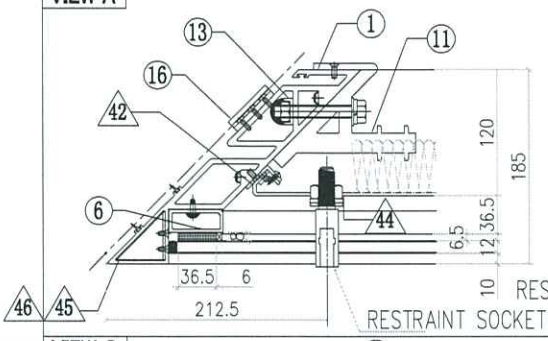


VIEW B

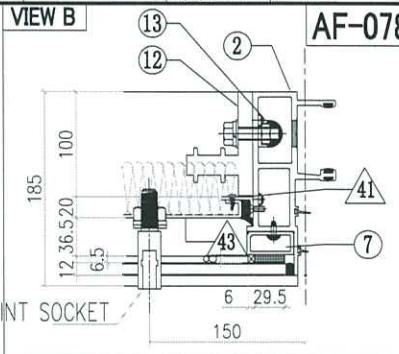


VIEW F

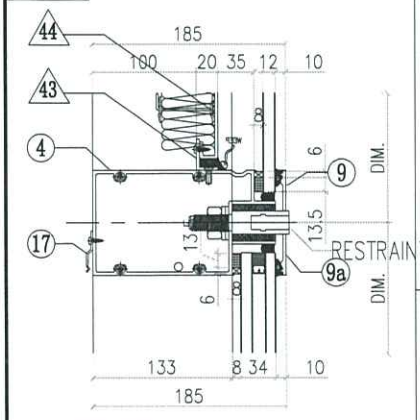


VIEW C

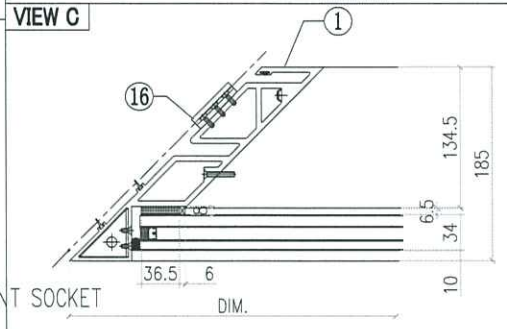


VIEW D

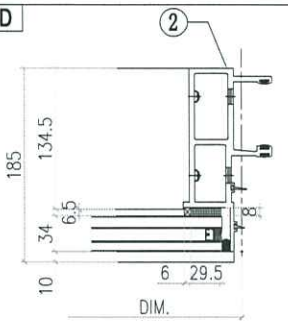

VIEW G

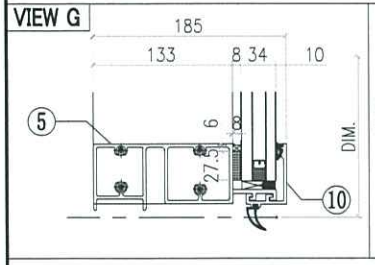

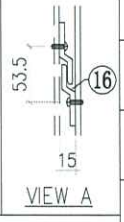

◇ OTHERS (ALUM. & G.M.S. PARTS)

ITEM	FAB. DWG NO.	LENGTH (mm)	QTY
41	N00813-01A	720.5	1
	30x20X3mm ALUM. ANGLE		
42	N00813-02A	720.5	1
	30x20X3mm ALUM. ANGLE		
43	N00813-01H	1639	2
	30x20X3mm ALUM. ANGLE		
44	J858-AP12A-03		1
	1635 x 760.5(BACK PANEL)		
45	J858-AA03L		1
	2mm THK. ALUM. PLATE		
46	J858-AA04L		1
	2mm THK. ALUM. PLATE		
47	J858-AP17		1
	1mm THK. ALUM. FLASHING		


◯ ALUM. EXTRUSION

ITEM	FAB. DWG NO.	LENGTH (mm)	QTY
1	X86296-02	3280.5	1
2	X86272-01	3267.5	1
3	X86279-13B	1769.5	1
4	X86302-30A	1766.5	1
5	X86280-06B	1766.5	1
6	X86304-01RA	828.5	1
7	X86305-01RA	828.5	1
8	X86301-01-16	1770	1
9	X86283-03-12	1770	1
9a	X86283-03-13	1770	1
10	X86300-01-16	1770	1
11	X86256-01L	200	1
12	X86255-01R	200	1
13	X86258-01	200	2
14			
15	X86303-04	250	1
16	X86316-01	50	3
17	X86317-01	50	6


美特鋁質有限公司 MIDI Aluminium Fabricator Ltd.											
工程號	J858	類別		物料號	-						
地盘	康城11期	制圖	Z.S.P	2022-08-06	圖號	AZp-1837.5H2s1					
修改	1	採用	工廠	地盤 ✓	图纸名称	单元组装图	復核	-	-	數量	-
日期	08/11	材料顏色	-		材料	-	批准	-	-	單件重量	- (KG)

AF-079B


VIEW E

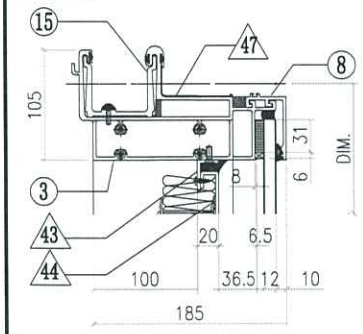


VIEW A

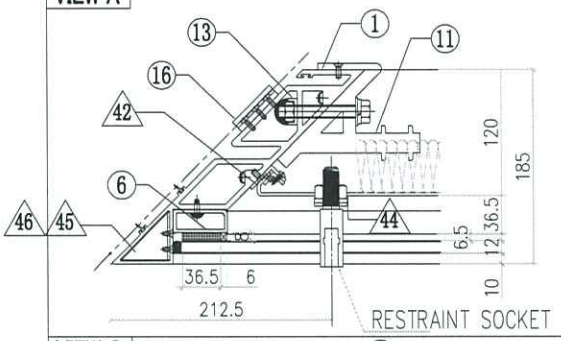


VIEW B

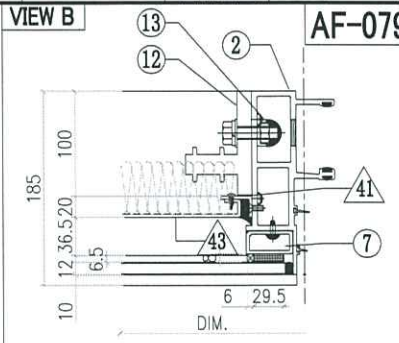


VIEW F

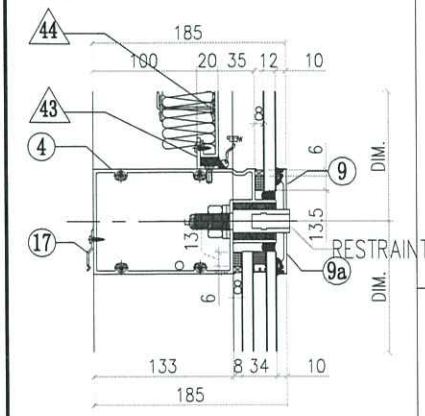


VIEW C

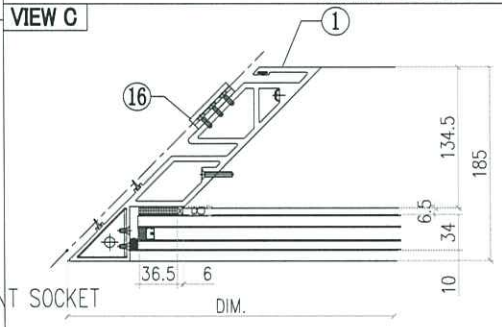


VIEW D

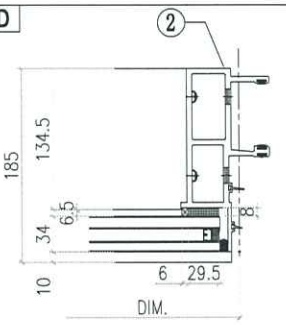

VIEW G

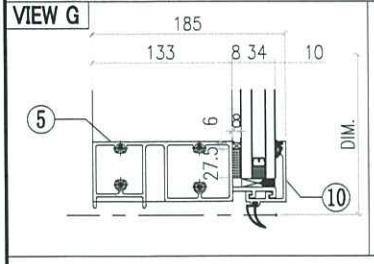

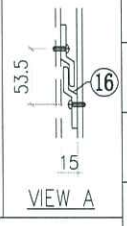

◇ OTHERS (ALUM. & G.M.S. PARTS)

ITEM	FAB. DWG NO.	LENGTH (mm)	QTY
41	N00813-01A	720.5	1
	30x20X3mm ALUM. ANGLE		
42	N00813-02A	720.5	1
	30x20X3mm ALUM. ANGLE		
43	N00813-01H	1639	2
	30x20X3mm ALUM. ANGLE		
44	J858-AP12A-03		1
	1635 x 760.5(BACK PANEL)		
45	J858-AA03L		1
	2mm THK. ALUM. PLATE		
46	J858-AA04L		1
	2mm THK. ALUM. PLATE		
47	J858-AP17		1
	1mm THK. ALUM. FLASHING		

◯ ALUM. EXTRUSION


ITEM	FAB. DWG NO.	LENGTH (mm)	QTY
1	X86296-02	3280.5	1
2	X86272-01	3267.5	1
3	X86279-13B	1769.5	1
4	X86302-31A	1766.5	1
5	X86280-06B	1766.5	1
6	X86304-01RA	828.5	1
7	X86305-01RA	828.5	1
8	X86301-01-16	1770	1
9	X86283-02L-10	1770	1
9a	X86283-02R-10	1770	1
10	X86300-01-16	1770	1
11	X86256-01L	200	1
12	X86255-01R	200	1
13	X86258-01	200	2
14			
15	X86303-04	250	1
16	X86316-01	50	3
17	X86317-01	50	6

美特鋁質有限公司 MIDI Aluminium Fabricator Ltd.											
工程號	J858	類別		物料號	-						
地盘	康城11期	制圖	Z. S. P	2022-08-06	圖號	AZp-1837.5H4-Ps					
图纸名称	单元组装图	復核	-	-	數量	-					
材料	-	批准	-	-	單件重量	- (KG)					


修改	1			採用	工廠		地盤	✓
日期	08/11			材料顏色	-			

AF-080B


VIEW E

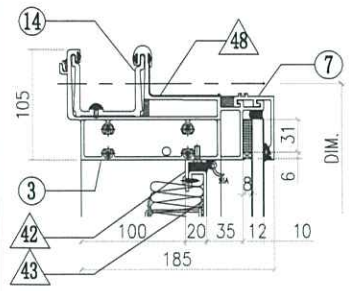


VIEW A

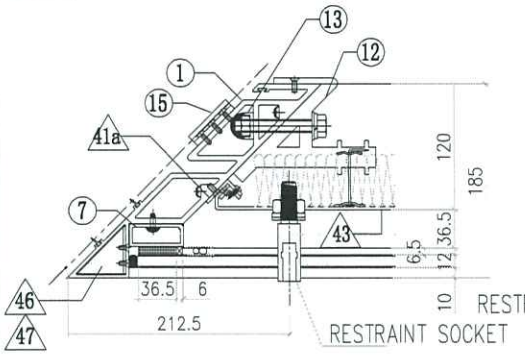


VIEW B

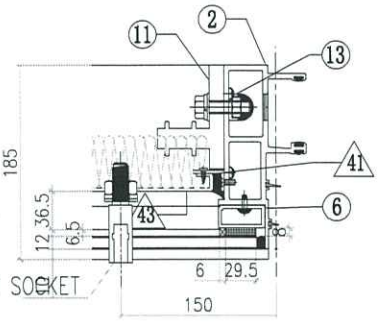


VIEW F

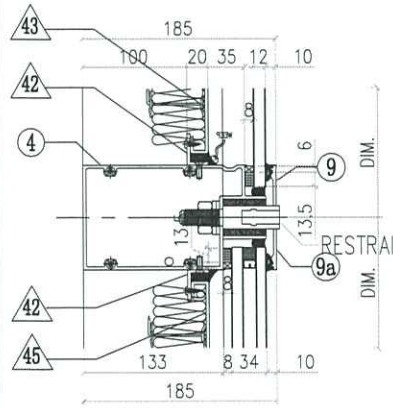


VIEW C

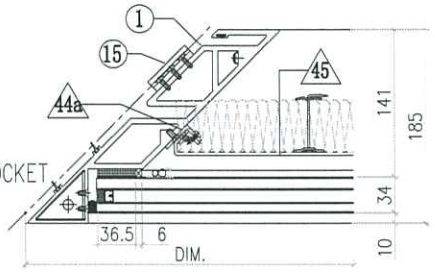


VIEW D

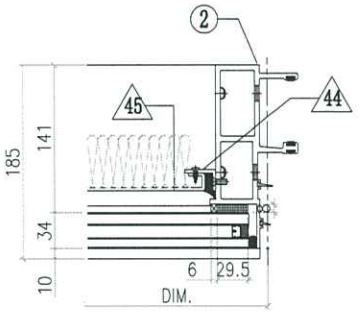

VIEW G

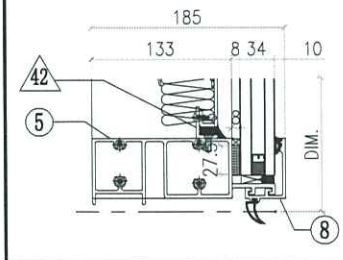

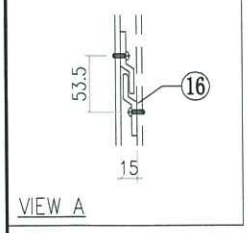

VIEW A

◇ OTHERS (ALUM. & G.M.S. PARTS)

ITEM	FAB. DWG NO.	LENGTH (mm)	QTY
41	N00813-01A	720.5	1
	30x20X3mm ALUM. ANGLE		
41a	N00813-02A	720.5	1
	30x20X3mm ALUM. ANGLE		
42	N00813-01H	1639	4
	30x20X3mm ALUM. ANGLE		
43	J858-AP12A-03		1
	1635 x 760.5(BACK PANEL)		
44	N00813-01AG	2163	1
	30x20X3mm ALUM. ANGLE		
44a	N00813-02C	2163	1
	30x20X3mm ALUM. ANGLE		
45	J858-AP12-07		1
	1635 x 2203 (BACK PANEL)		
46	J858-AA03L		1
	2mm THK. ALUM. PLATE		
47	J858-AA04L		1
	2mm THK. ALUM. PLATE		
48	J858-AP17		1
	1mm THK. ALUM. FLASHING		


○ ALUM. EXTRUSION

ITEM	FAB. DWG NO.	LENGTH (mm)	QTY
1	X86296-08	3230.5	1
2	X86272-11	3217.5	1
3	X86279-13B	1769.5	1
4	X86302-37B	1766.5	1
5	X86280-09B	1766.5	1
6	X86305-01RA	828.5	1
7	X86304-01RA	828.5	1
8	X86301-01-16	1770	1
9	X86283-03-12	1770	1
9a	X86283-03-13	1770	1
10	X86300-01-16	1770	1
11	X86255-01R	200	1
12	X86256-01L	200	1
13	X86258-01	200	2
14	X86303-04	250	1
15	X86316-01	50	3
16			
17			
18			
19			
20			


美特鋁質有限公司 MIDI Aluminium Fabricator Ltd.											
修改	1			採用	工廠		地盤	✓	工程號	J858	類別		物料號	-		
日期	08/11			材料顏色	-				地盘	康城11期	制圖	Z. S. P	2022-08-06	圖號	AZp-1746.5H2s
									图纸名称	单元组装图	復核	-	-	數量	-
									材料	-	批准	-	-	單件重量	- (KG)

AF-085B


VIEW E

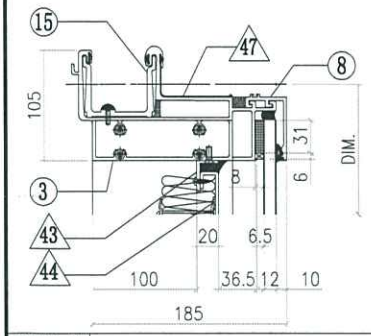


VIEW A

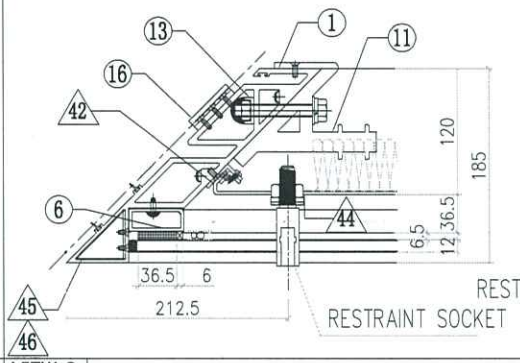


VIEW B

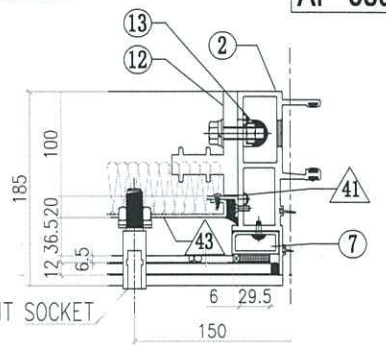


VIEW F

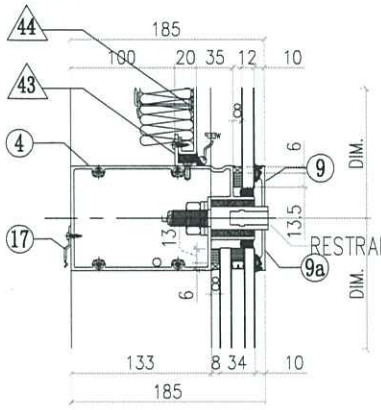


VIEW C

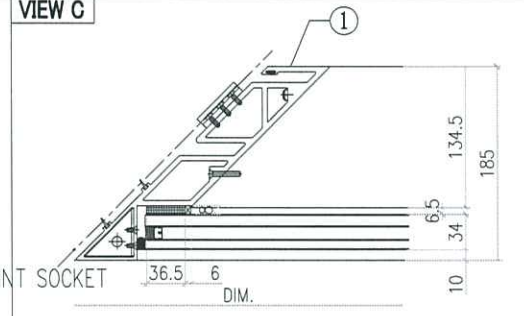


VIEW D

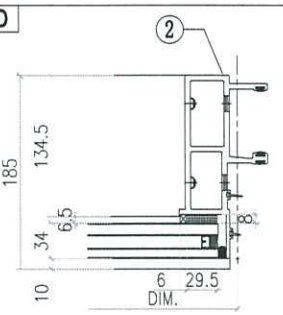

VIEW G

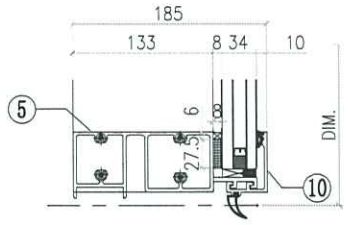

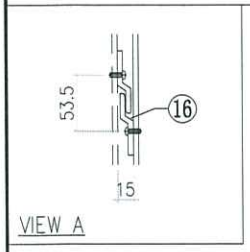

◇ OTHERS (ALUM. & G.M.S. PARTS)


ITEM	FAB. DWG NO.	LENGTH (mm)	QTY
41	N00813-01A	720.5	1
	30x20X3mm ALUM. ANGLE		
42	N00813-02A	720.5	1
	30x20X3mm ALUM. ANGLE		
43	N00813-01J	1548	2
	30x20X3mm ALUM. ANGLE		
44	J858-AP12A-04		1
	1544 x760.5 (BACK PANEL)		
45	J858-AA03L		1
	2mm THK. ALUM. PLATE		
46	J858-AA04L		1
	2mm THK. ALUM. PLATE		
47	J858-AP17		1
	1mm THK. ALUM. FLASHING		


◯ ALUM. EXTRUSION

ITEM	FAB. DWG NO.	LENGTH (mm)	QTY
1	X86296-02	3280.5	1
2	X86272-01	3267.5	1
3	X86279-13C	1678.5	1
4	X86302-30B	1675.5	1
5	X86280-06C	1675.5	1
6	X86304-01RA	828.5	1
7	X86305-01RA	828.5	1
8	X86301-01-17	1679	1
9	X86283-03-10	1679	1
9a	X86283-03-11	1679	1
10	X86300-01-17	1679	1
11	X86256-01L	200	1
12	X86255-01R	200	1
13	X86258-01	200	2
14			
15	X86303-04	250	1
16	X86316-01	50	3
17	X86317-01	50	5

美特鋁質有限公司 MIDI Aluminium Fabricator Ltd.											
				工程號	J858	類別		物料號	-		
				地盘	康城11期	制圖	Z. S. P	2022-08-06	圖號	AZn-1245H5-P	
修改	1		採用 工廠	图纸名称	单元组装图	復核	-	-	數量	-	
日期	04/11		材料顏色 -	材料	-	批准	-	-	單件重量	-	(KG)


AF-160

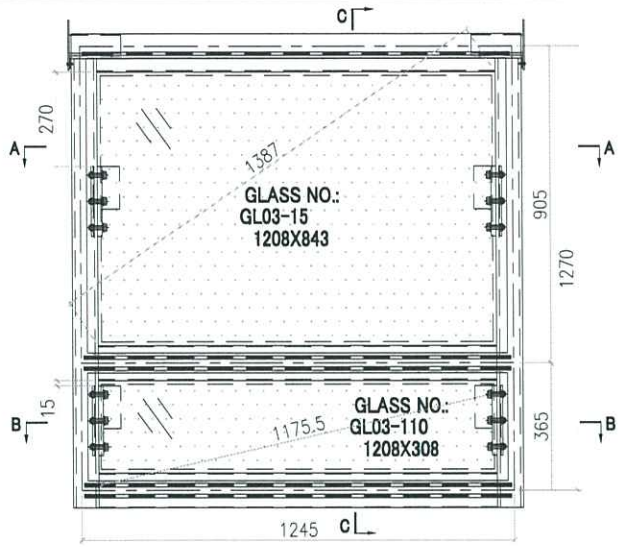

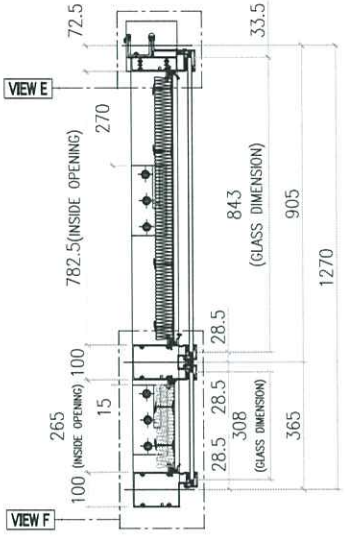


SECTION C-C

INSTALL UNIT NO.	QTY.	FLOOR
T1B-CW2-1101	1	11/F
T1B-CW2-4001	1	40/F
T1B-CW5-1101	1	11/F
T1B-CW5-4001	1	40/F
T2B-CW2-1101	1	11/F
T2B-CW2-4001	1	40/F
T3B-CW2-1101	1	11/F
T3B-CW2-4001	1	40/F
TOTAL	8	

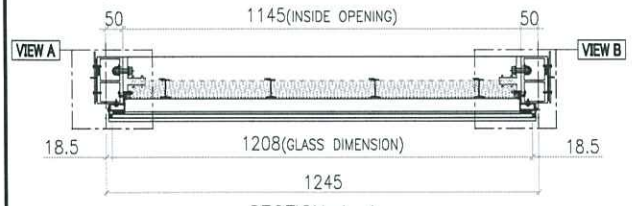


SECTION A-A

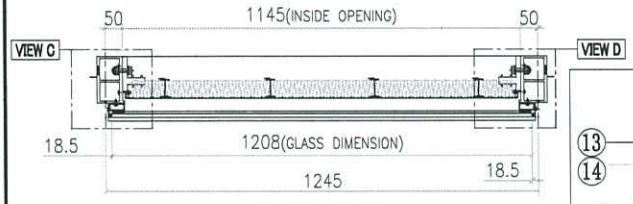


SECTION B-B

GLASS	GLASS NUMBER	WIDTH	HEIGHT	QTY.
	GL03-15	1208	843	1
	GL03-110	1208	308	1


VIEW A

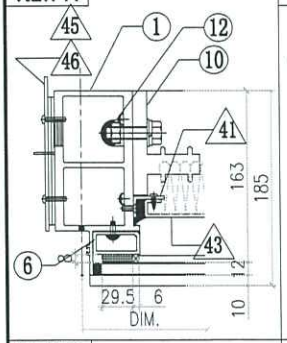


VIEW B

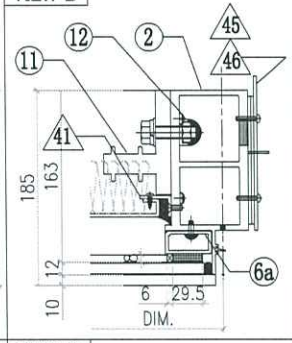


VIEW C

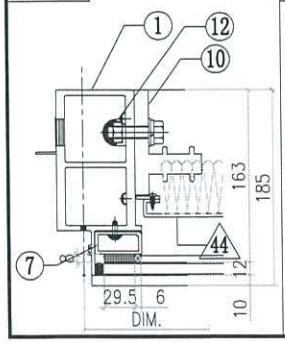


VIEW D

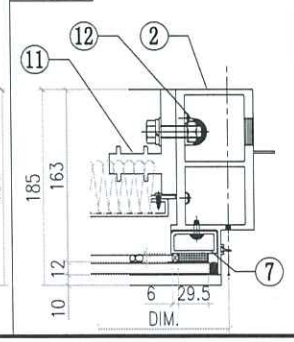

VIEW E

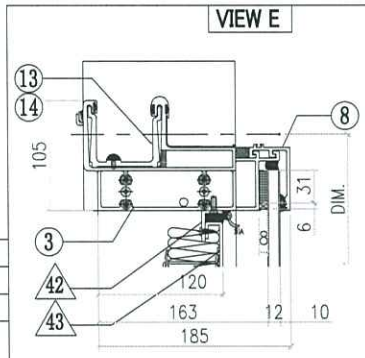

VIEW F

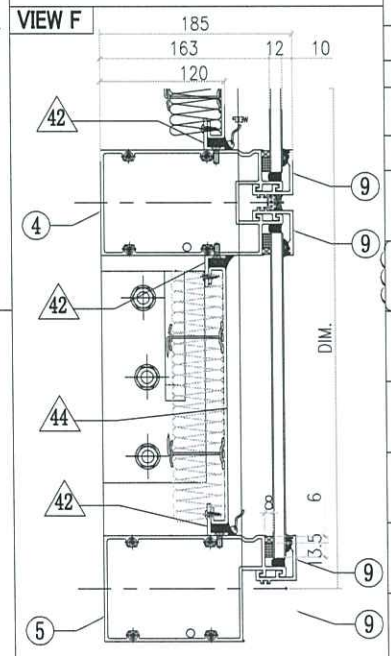

◯ ALUM. EXTRUSION


ITEM	FAB. DWG NO.	LENGTH (mm)	QTY
1	X86278-16L	1294.5	1
2	X86278-16R	1294.5	1
3	X86279-34B	1295	1
4	X86308-15E	1224	1
5	X86302-15E	1224	1
6	X86305-01LA	828.5	1
6a	X86305-01RA	828.5	1
7	X86305-05E	264	2
8	X86301-01-06	1230	1
9	X86283-01-07	1230	3
10	X86255-02L	200	2
11	X86255-01R	200	2
12	X86258-01	200	4
13	X86303-02	150	1
14	X86303-03	150	1
15			


◇ OTHERS (ALUM. & G.M.S. PARTS)

ITEM	FAB. DWG NO.	LENGTH (mm)	QTY
41	N00813-01A 30x20X3mm ALUM. ANGLE	720.5	1
41a	N00813-03 30x20X3mm ALUM. ANGLE	720.5	1
42	N00813-01E 30x20X3mm ALUM. ANGLE	1143	4
43	J858-AP19-04 1123 x760.5(BACK PANEL)		1
44	J858-AP21-37 1129 x243 (BACK PANEL)		1
45	J858-AP02 3mm THK. ALUM. PLATE		2
46	J858-AP03 3mm THK. ALUM. PLATE		4

美特鋁質有限公司 MIDI Aluminium Fabricator Ltd.											
				工程號	J858	類別		物料號	-		
				地盤	康城11期	制圖	Z. S. P	2022-08-06	圖號	AZc-700H5-P	
修改	1		採用 工廠 地盤 ✓	图纸名称	单元组装图	復核	-	-	數量	-	
日期	04/11		材料顏色 -	材料	-	批准	-	-	單件重量	-	(KG)


AF-161

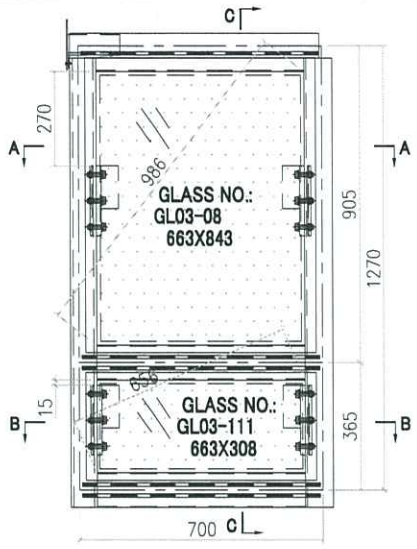

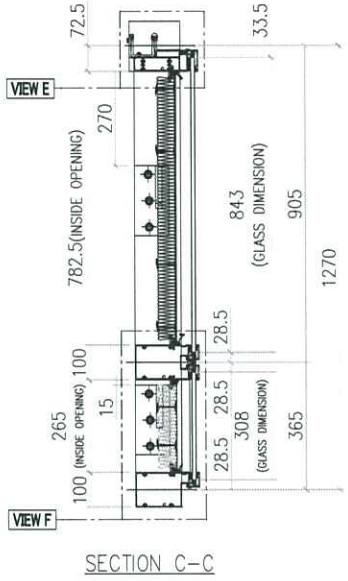


SECTION C-C

INSTALL UNIT NO.	QTY.	FLOOR
T1B-CW6-1101	1	11/F
T1B-CW6-4001	1	40/F
T1A-CW3-1101	1	11/F
T1A-CW3-4001	1	40/F
TOTAL	4	

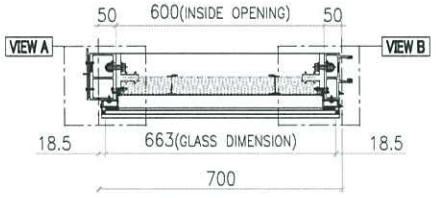


SECTION A-A

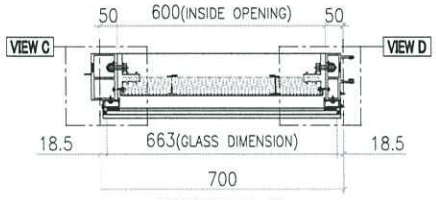


SECTION B-B

GLASS	GLASS NUMBER	WIDTH	HEIGHT	QTY.
	GL03-08	663	843	1
	GL03-111	663	308	1


VIEW A

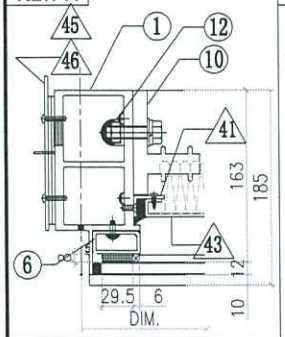


VIEW B

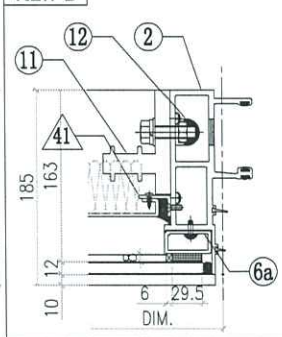


VIEW C

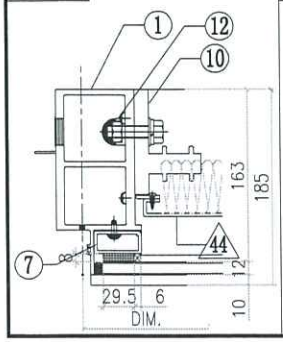


VIEW D

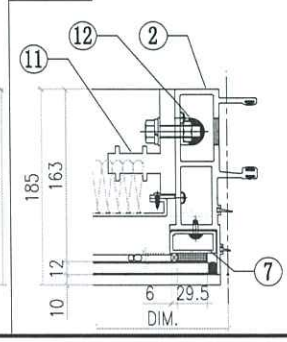

VIEW E

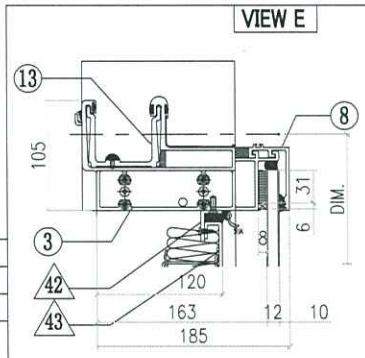

VIEW F

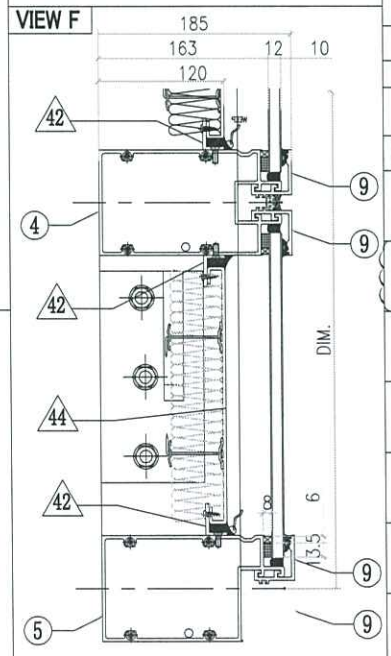

◯ ALUM. EXTRUSION

ITEM	FAB. DWG NO.	LENGTH (mm)	QTY
1	X86278-16L	1294.5	1
2	X86272-09	1294.5	1
3	X86279-01D	717.5	1
4	X86308-15F	679	1
5	X86302-15F	679	1
6	X86305-01LA	828.5	1
6a	X86305-01RA	828.5	1
7	X86305-05E	264	2
8	X86301-01-02	685	1
9	X86283-01-02	685	3
10	X86255-02L	200	2
11	X86255-01R	200	2
12	X86258-01	200	4
13	X86303-03	150	1
14			
15			


◇ OTHERS (ALUM. & G.M.S. PARTS)


ITEM	FAB. DWG NO.	LENGTH (mm)	QTY
41	N00813-01A	720.5	1
	30x20X3mm ALUM. ANGLE		
41a	N00813-03	720.5	1
	30x20X3mm ALUM. ANGLE		
42	N00813-01C	598	4
	30x20X3mm ALUM. ANGLE		
43	J858-AP19-02		1
	578 x760.5(BACK PANEL)		
44	J858-AP21-34		1
	584 x243 (BACK PANEL)		
45	J858-AP02		1
	3mm THK. ALUM. PLATE		
46	J858-AP03		2
	3mm THK. ALUM. PLATE		

美特鋁質有限公司 MIDI Aluminium Fabricator Ltd.				工程號	J858	類別		物料號	-		
				地盤	康城11期	制圖	Z. S. P	2022-08-06	圖號	AZe-700H5-P	
修改	1		採用 工廠 地盤 ✓	图纸名称	单元组装图	復核	-	-	數量	-	
日期	04/11		材料顏色 -	材料	-	批准	-	-	單件重量	-	(KG)


AF-162

INSTALL UNIT NO.	QTY.	FLOOR
T1B-CW6-1102	1	11/F
T1B-CW6-4002	1	40/F
T1A-CW3-1102	1	11/F
T1A-CW3-4002	1	40/F
T2B-CW6-1104	1	11/F
T2B-CW6-4004	1	40/F
T2A-CW3-1102	1	11/F
T2A-CW3-4002	1	40/F
T2A-CW3-1103	1	11/F
T2A-CW3-4003	1	40/F
T3A-CW6-1101	1	11/F
T3A-CW6-4001	1	40/F
T3A-CW3-1102	1	11/F
T3A-CW3-4002	1	40/F
T3A-CW3-1103	1	11/F
T3A-CW3-4003	1	40/F
TOTAL	16	

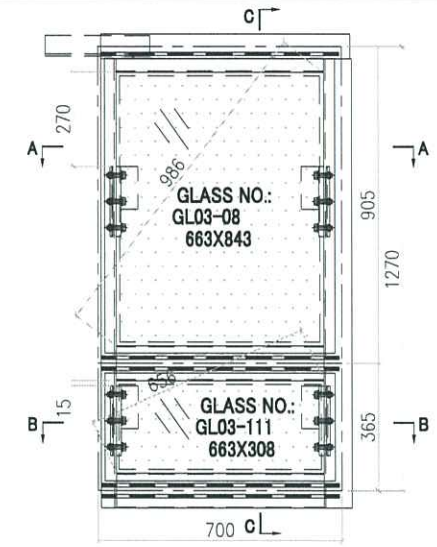


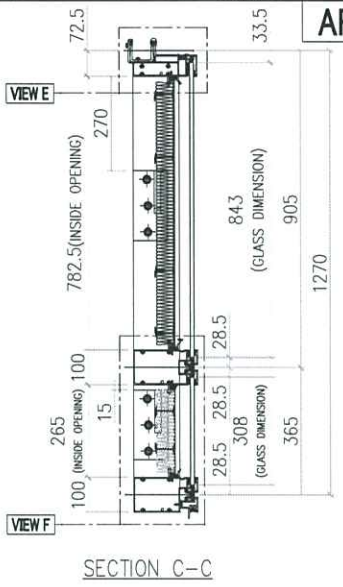

SECTION C-C

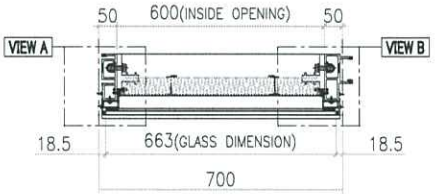


SECTION A-A

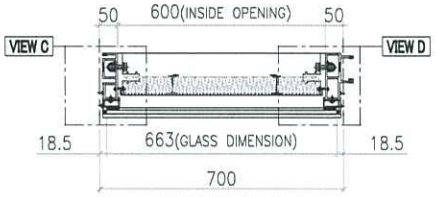


SECTION B-B

GLASS	GLASS NUMBER	WIDTH	HEIGHT	QTY.


VIEW A

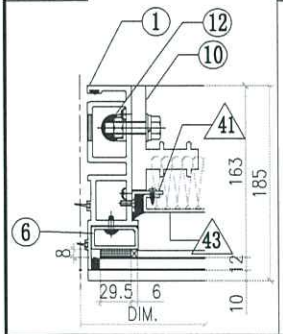


VIEW B

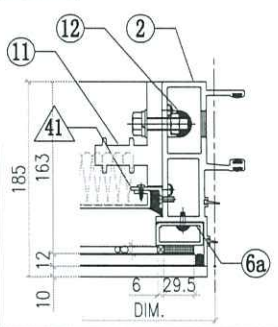


VIEW C

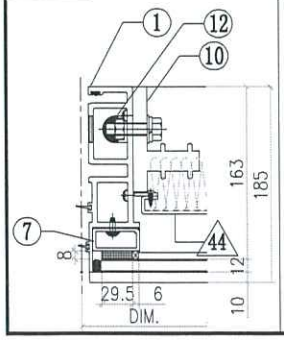


VIEW D

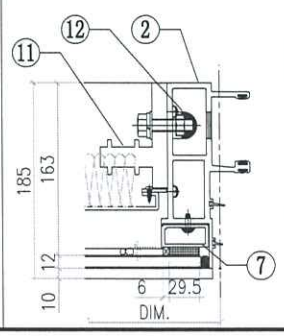

VIEW E

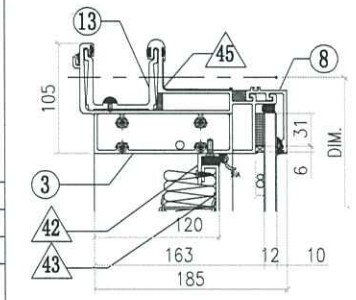

VIEW F

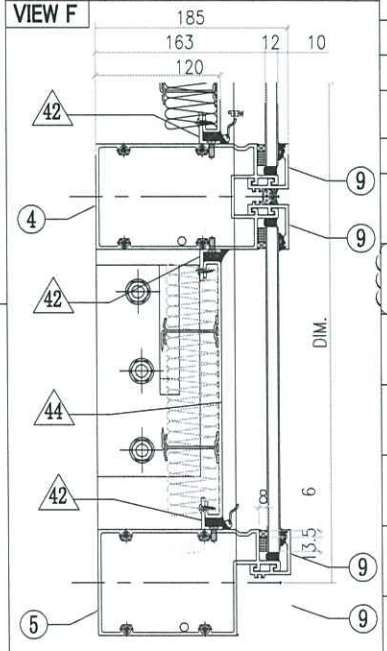

◯ ALUM. EXTRUSION


ITEM	FAB. DWG NO.	LENGTH (mm)	QTY
1	X86273-14	1294.5	1
2	X86272-09	1294.5	1
3	X86279-15B	685	1
4	X86308-15F	679	1
5	X86302-15F	679	1
6	X86305-01LA	828.5	1
6a	X86305-01RA	828.5	1
7	X86305-05E	264	2
8	X86301-01-02	685	1
9	X86283-01-02	685	3
10	X86255-02L	200	2
11	X86255-01R	200	2
12	X86258-01	200	4
13	X86303-01	300	1
14			
15			

◇ OTHERS (ALUM. & G.M.S. PARTS)

ITEM	FAB. DWG NO.	LENGTH (mm)	QTY
41	N00813-01A 30x20X3mm ALUM. ANGLE	720.5	1
41a	N00813-03 30x20X3mm ALUM. ANGLE	720.5	1
42	N00813-01C 30x20X3mm ALUM. ANGLE	598	4
43	J858-AP19-02 578 x760.5(BACK PANEL)		1
44	J858-AP21-34 584 x243 (BACK PANEL)		1
45	J858-AP16 1mm THK. ALUM. FLASHING	100	1
46			


美特鋁質有限公司 MIDI Aluminium Fabricator Ltd.					工程號	J858	類別		物料號	-		
					地盘	康城11期	制圖	Z.S.P	2022-08-06	圖號	AZe-1631H5-P	
修改	1		採用 工廠	地盤 ✓	图纸名称	单元组装图	復核	-	-	數量	-	
日期	04/11		材料顏色	-	材料	-	批准	-	-	單件重量	-	(KG)

AF-163

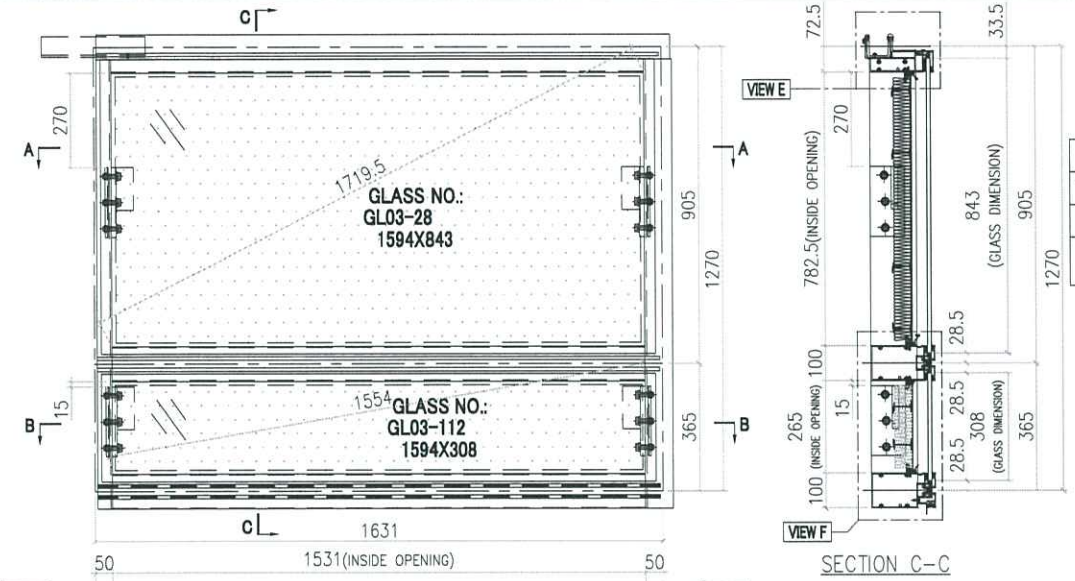


SECTION C-C

INSTALL UNIT NO.	QTY.	FLOOR
T1A-CW6-1101	1	11/F
T1A-CW6-4001	1	40/F
TOTAL	2	

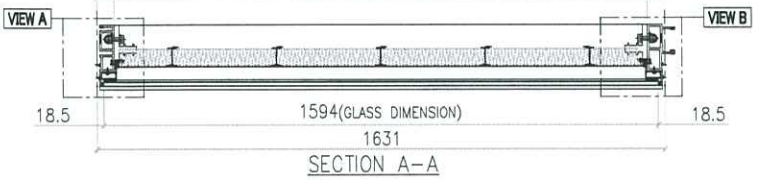


SECTION A-A

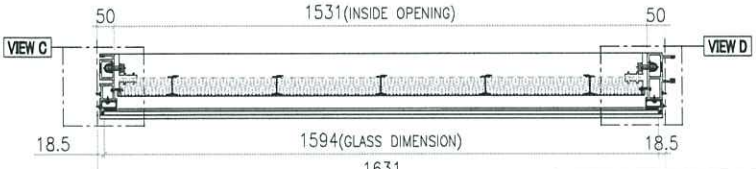


SECTION B-B

GLASS	GLASS NUMBER	WIDTH	HEIGHT	QTY.
	GL03-28	1594	843	1
	GL03-112	1594	308	1


VIEW A

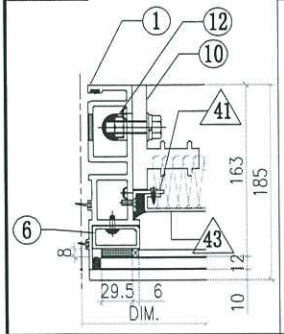


VIEW B

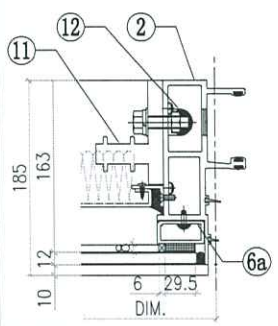


VIEW C

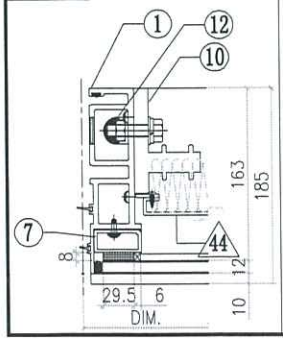


VIEW D

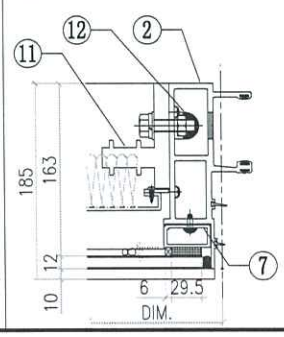

VIEW E

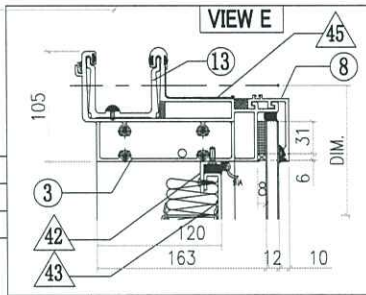

VIEW F

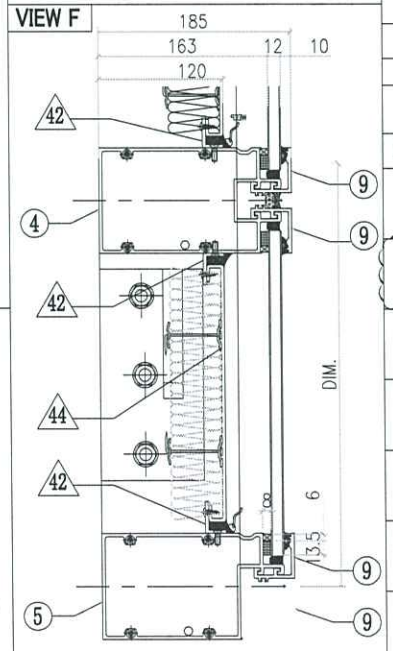

◯ ALUM. EXTRUSION

ITEM	FAB. DWG NO.	LENGTH (mm)	QTY
1	X86273-14	1294.5	1
2	X86272-09	1294.5	1
3	X86279-15E	1616	1
4	X86308-15G	1610	1
5	X86302-15G	1610	1
6	X86305-01LA	828.5	1
6a	X86305-01RA	828.5	1
7	X86305-05E	264	2
8	X86301-01-14	1616	1
9	X86283-01-15	1616	3
10	X86255-02L	200	2
11	X86255-01R	200	2
12	X86258-01	200	4
13	X86303-01	300	1
14			
15			


◇ OTHERS (ALUM. & G.M.S. PARTS)


ITEM	FAB. DWG NO.	LENGTH (mm)	QTY
41	N00813-01A 30x20X3mm ALUM. ANGLE	720.5	1
41a	N00813-03 30x20X3mm ALUM. ANGLE	720.5	1
42	N00813-01T 30x20X3mm ALUM. ANGLE	1529	4
43	J858-AP19-11 1509 x760.5(BACK PANEL)		1
44	J858-AP21-35 1515 x243 (BACK PANEL)		1
45	J858-AP16 1mm THK. ALUM. FLASHING	100	1
46			

美特鋁質有限公司 MIDI Aluminium Fabricator Ltd.											
工程號	J858	類別		物料號	-						
地盤	康城11期	制圖	Z. S. P	2022-08-06	圖號	AZe-681H5-P					
修改	1	採用	工廠	地盤 ✓	图纸名称	单元组装图	復核	-	-	數量	-
日期	04/11	材料顏色	-		材料	-	批准	-	-	單件重量	- (KG)


AF-164

INSTALL UNIT NO.	QTY.	FLOOR
T1A-CW6-1102	1	11/F
T1A-CW6-4002	1	40/F
T1A-CW3-1104	1	11/F
T1A-CW3-4004	1	40/F
T1A-CW1-1102	1	11/F
T1A-CW1-4002	1	40/F
T1B-CW1-1102	1	11/F
T1B-CW1-4002	1	40/F
T2A-CW1-1102	1	11/F
T2A-CW1-4002	1	40/F
T2B-CW1-1102	1	11/F
T2B-CW1-4002	1	40/F
T2B-CW6-1102	1	11/F
T2B-CW6-4002	1	40/F
T3A-CW1-1102	1	11/F
T3A-CW1-4002	1	40/F
T3B-CW1-1102	1	11/F
T3B-CW1-4002	1	40/F
T3B-CW5-1102	1	11/F
T3B-CW5-4002	1	40/F
T3B-CW6-1102	1	11/F
T3B-CW6-4002	1	40/F
TOTAL	22	

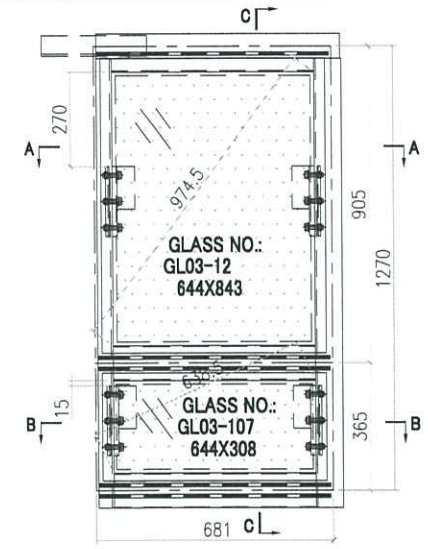


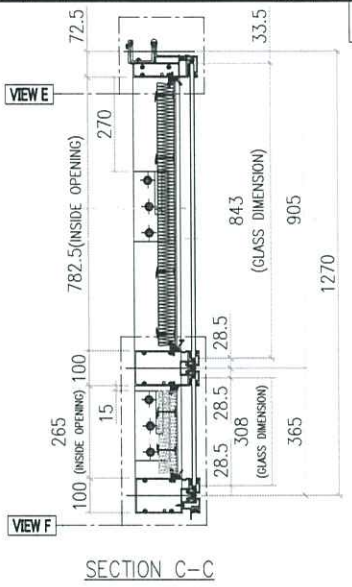

SECTION C-C

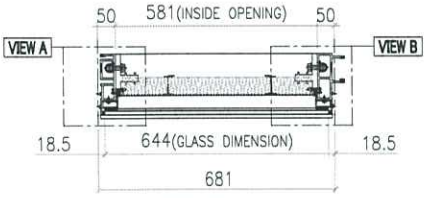



SECTION A-A

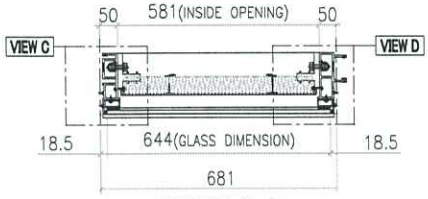



SECTION B-B


GLASS	GLASS NUMBER	WIDTH	HEIGHT	QTY.
	GL03-12	644	843	1
	GL03-107	644	308	1

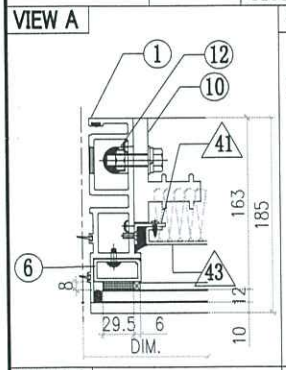


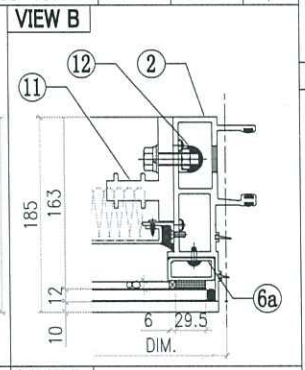

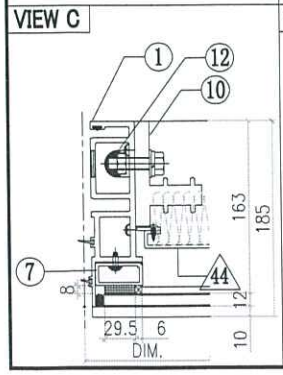

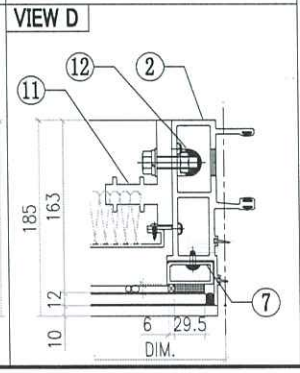

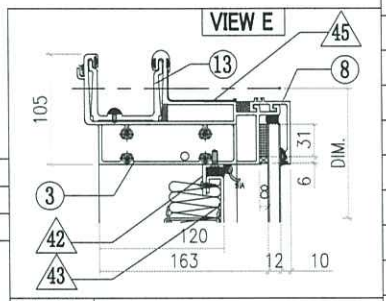

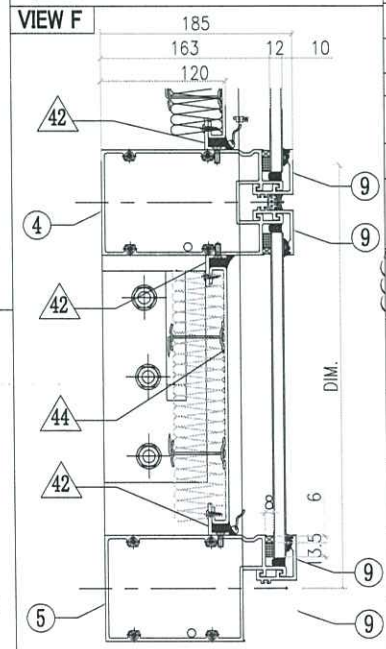

◯ ALUM. EXTRUSION


ITEM	FAB. DWG NO.	LENGTH (mm)	QTY
1	X86273-14	1294.5	1
2	X86272-09	1294.5	1
3	X86279-15G	666	1
4	X86308-15B	660	1
5	X86302-15B	660	1
6	X86305-01LA	828.5	1
6a	X86305-01RA	828.5	1
7	X86305-05E	264	2
8	X86301-01-10	666	1
9	X86283-01-11	666	3
10	X86255-02L	200	2
11	X86255-01R	200	2
12	X86258-01	200	4
13	X86303-01	300	1
14			

◇ OTHERS (ALUM. & G.M.S. PARTS)

ITEM	FAB. DWG NO.	LENGTH (mm)	QTY
41	N00813-01A 30x20X3mm ALUM. ANGLE	720.5	1
41a	N00813-03 30x20X3mm ALUM. ANGLE	720.5	1
42	N00813-01N 30x20X3mm ALUM. ANGLE	579	4
43	J858-AP19-06 559 x760.5(BACK PANEL)		1
44	J858-AP21-31 565 x243 (BACK PANEL)		1
45	J858-AP16 1mm THK. ALUM. FLASHING	100	1
46			


美特鋁質有限公司 MIDI Aluminium Fabricator Ltd.											
				工程號	J858	類別		物料號	-		
				地盤	康城11期	制圖	Z. S. P	2022-08-06	圖號	AZd-1362.5H5-P	
修改	1		採用 工廠	地盤 ✓	图纸名称	单元组装图	復核	-	-	數量	-	
日期	04/11		材料顏色	-	材料	-	批准	-	-	單件重量	-	(KG)

AF-165

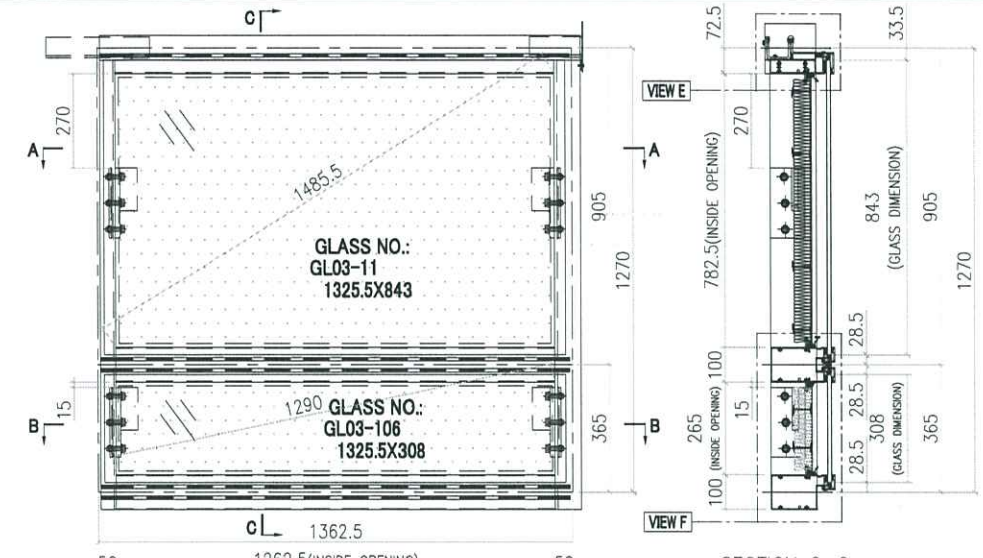


SECTION C-C

INSTALL UNIT NO.	QTY.	FLOOR
T1A-CW6-1103	1	11/F
T1A-CW6-4003	1	40/F
T1A-CW3-1105	1	11/F
T1A-CW3-4005	1	40/F
T1B-CW1-1103	1	11/F
T1B-CW1-4003	1	40/F
T2B-CW1-1103	1	11/F
T2B-CW1-4003	1	40/F
T3B-CW1-1103	1	11/F
T3B-CW1-4003	1	40/F
T3B-CW5-1103	1	11/F
T3B-CW5-4003	1	40/F
TOTAL	12	

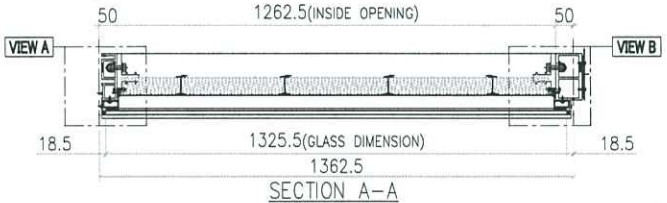


SECTION A-A

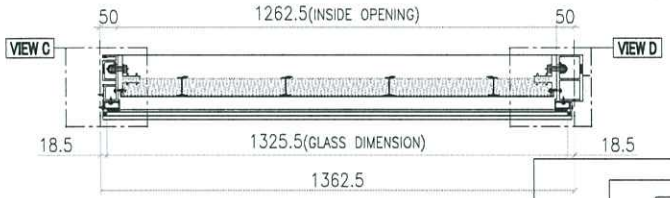


SECTION B-B

	GLASS NUMBER	WIDTH	HEIGHT	QTY.
GLASS	GL03-11	1325.5	843	1
	GL03-106	1325.5	308	1


VIEW A

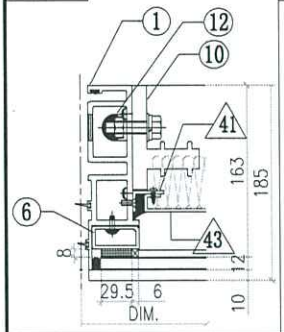


VIEW B

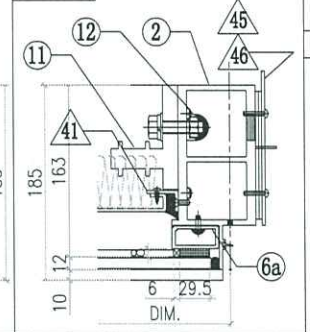


VIEW C

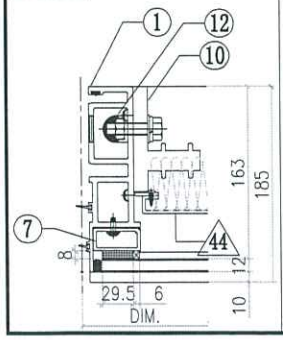


VIEW D

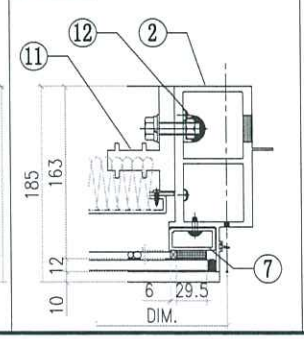

VIEW E

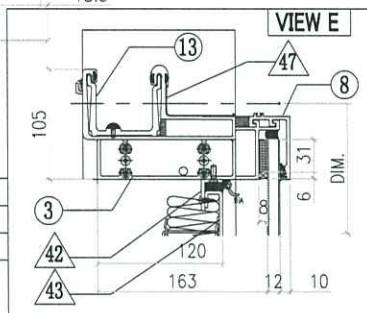

VIEW F

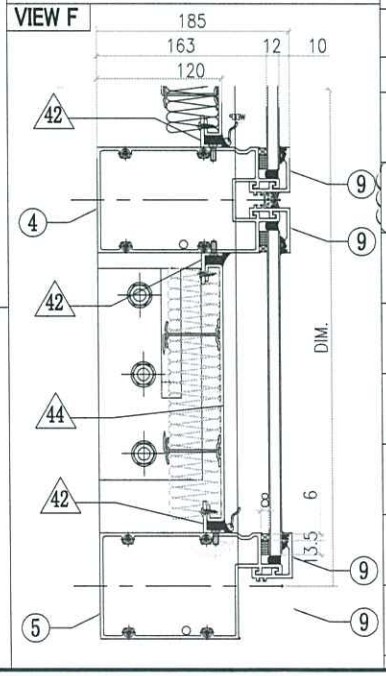

◯ ALUM. EXTRUSION


ITEM	FAB. DWG NO.	LENGTH (mm)	QTY
1	X86273-14	1294.5	1
2	X86278-16R	1294.5	1
3	X86279-14D	1380	1
4	X86308-15A	1341.5	1
5	X86302-15A	1341.5	1
6	X86305-01LA	828.5	1
6a	X86305-01RA	828.5	1
7	X86305-05E	264	2
8	X86301-01-20	1347.5	1
9	X86283-01-24	1347.5	3
10	X86255-02L	200	2
11	X86255-01R	200	2
12	X86258-01	200	4
13	X86303-01	300	1
14	X86303-02	150	1
15			


◇ OTHERS (ALUM. & G.M.S. PARTS)

ITEM	FAB. DWG NO.	LENGTH (mm)	QTY
41	N00813-01A	720.5	1
	30x20X3mm ALUM. ANGLE		
41a	N00813-03	720.5	1
	30x20X3mm ALUM. ANGLE		
42	N00813-01M	1260.5	4
	30x20X3mm ALUM. ANGLE		
43	J858-AP19-05		1
	1240.5x760.5(BACK PANEL)		
44	J858-AP21-30		1
	1246.5 x 243 (BACK PANEL)		
45	J858-AP02		1
	3mm THK. ALUM. PLATE		
46	J858-AP03		2
	3mm THK. ALUM. PLATE		
47	J858-AP16	100	1
	1mm THK. ALUM. FLASHING		

美特鋁質有限公司 MIDI Aluminium Fabricator Ltd.											
工程號	J858	類別		物料號	-						
地盘	康城11期	制圖	Z. S. P	2022-08-06	圖號	AZe-1581H5-P					
修改	1	採用	工廠	地盤 ✓	图纸名称	单元组装图	復核	-	-	數量	-
日期	04/11	材料顏色	-		材料	-	批准	-	-	單件重量	- (KG)


AF-166

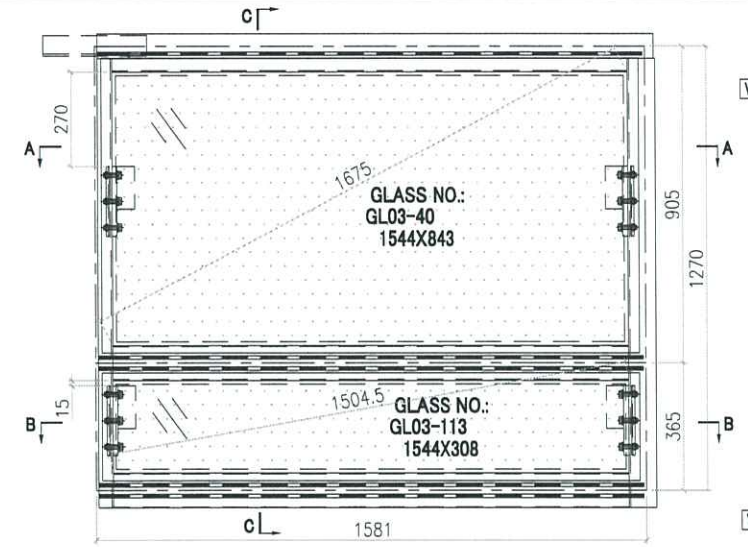

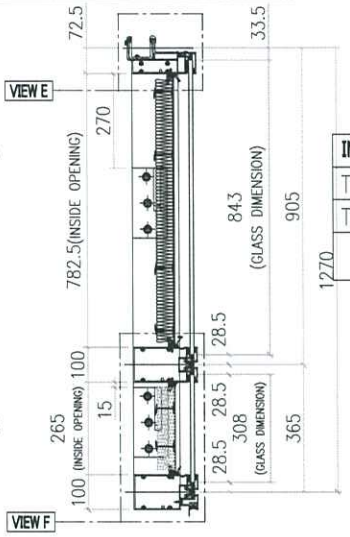


SECTION C-C

INSTALL UNIT NO.	QTY.	FLOOR
T1A-CW3-1103	1	11/F
T1A-CW3-4003	1	40/F
TOTAL	2	

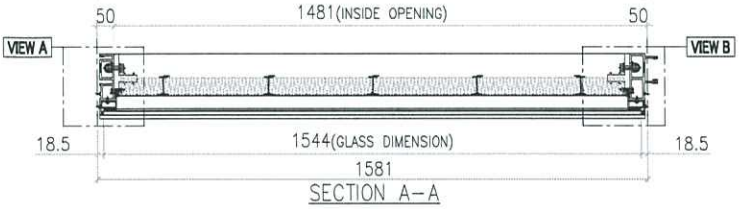


SECTION A-A

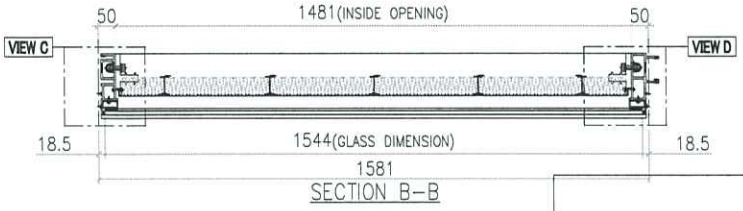


SECTION B-B

GLASS	GLASS NUMBER	WIDTH	HEIGHT	QTY.
	GL03-40	1544	843	1
	GL03-113	1544	308	1


VIEW A

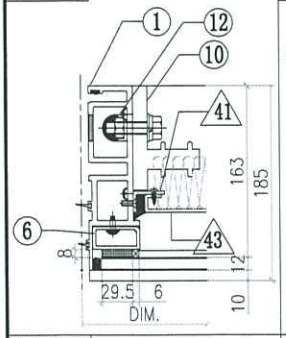


VIEW B

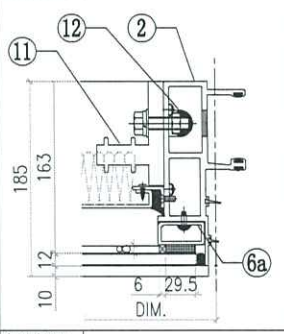


VIEW C

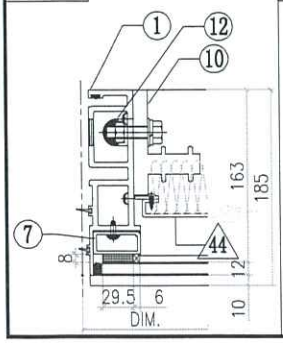


VIEW D

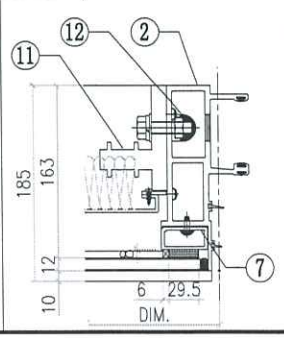

VIEW E

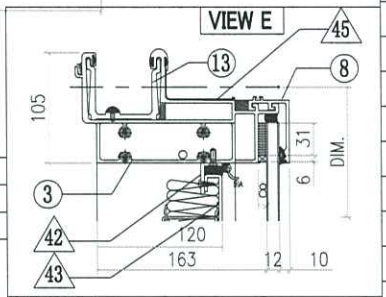

VIEW F

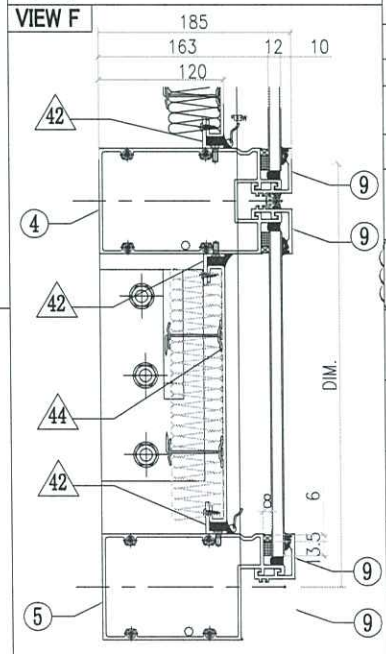

◯ ALUM. EXTRUSION


ITEM	FAB. DWG NO.	LENGTH (mm)	QTY
1	X86273-14	1294.5	1
2	X86272-09	1294.5	1
3	X86279-15F	1566	1
4	X86308-15H	1560	1
5	X86302-15H	1560	1
6	X86305-01LA	828.5	1
6a	X86305-01RA	828.5	1
7	X86305-05E	264	2
8	X86301-01-15	1566	1
9	X86283-01-16	1566	3
10	X86255-02L	200	2
11	X86255-01R	200	2
12	X86258-01	200	4
13	X86303-01	300	1
14			
15			


◇ OTHERS (ALUM. & G.M.S. PARTS)

ITEM	FAB. DWG NO.	LENGTH (mm)	QTY
41	N00813-01A 30x20X3mm ALUM. ANGLE	720.5	1
41a	N00813-03 30x20X3mm ALUM. ANGLE	720.5	1
42	N00813-01U 30x20X3mm ALUM. ANGLE	1479	4
43	J858-AP19-12 1459 x760.5(BACK PANEL)		1
44	J858-AP21-36 1465 x243 (BACK PANEL)		1
45	J858-AP16 1mm THK. ALUM. FLASHING	100	1
46			

美特鋁質有限公司 MIDI Aluminium Fabricator Ltd.				工程號	J858	類別		物料號	-		
				地盤	康城11期	制圖	Z.S.P	2022-08-06	圖號	AZc-1362.5H5-P	
修改	1		採用 工廠 地盤 ✓	图纸名称	单元组装图	復核	-	-	數量	-	
日期	04/11		材料顏色 -	材料	-	批准	-	-	單件重量	-	(KG)


AF-167

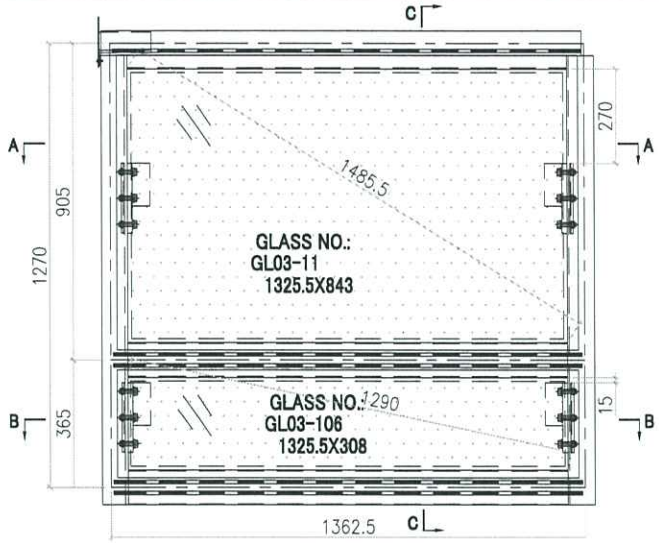

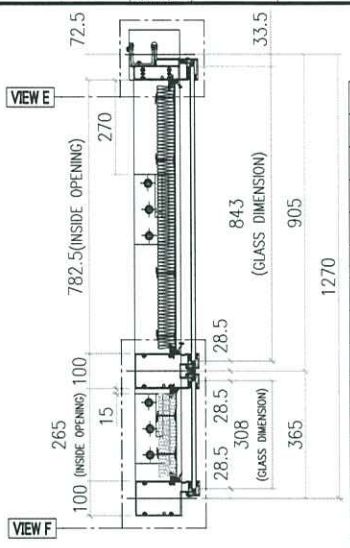


SECTION C-C

INSTALL UNIT NO.	QTY.	FLOOR
T1A-CW1-1101	1	11/F
T1A-CW1-4001	1	40/F
T2A-CW1-1101	1	11/F
T2A-CW1-4001	1	40/F
T2B-CW6-1101	1	11/F
T2B-CW6-4001	1	40/F
T3A-CW1-1101	1	11/F
T3A-CW1-4001	1	40/F
T3B-CW6-1101	1	11/F
T3B-CW6-4001	1	40/F
TOTAL	10	

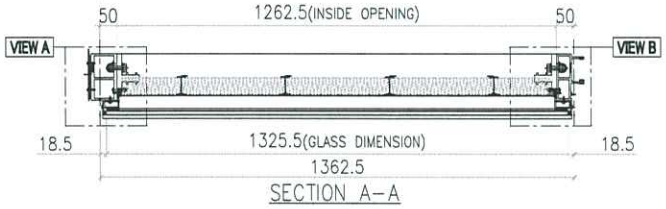



SECTION A-A

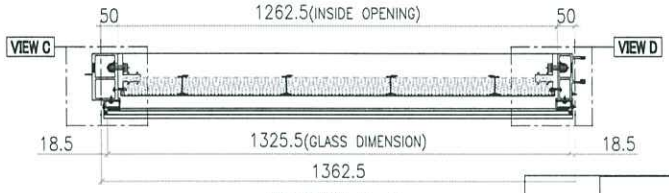



SECTION B-B


GLASS	GLASS NUMBER	WIDTH	HEIGHT	QTY.
	GL03-11	1325.5	843	1
	GL03-106	1325.5	308	1

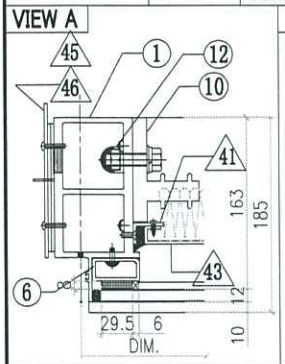


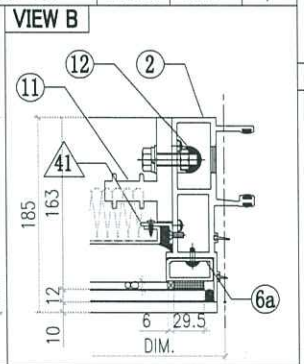

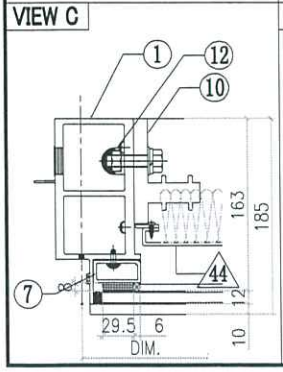

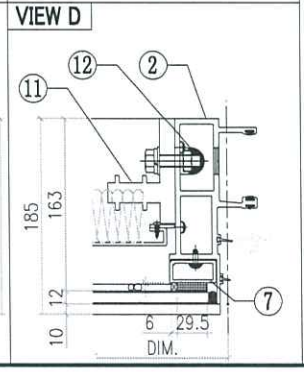

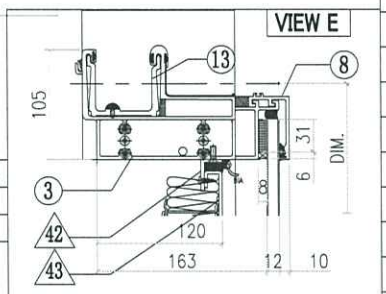

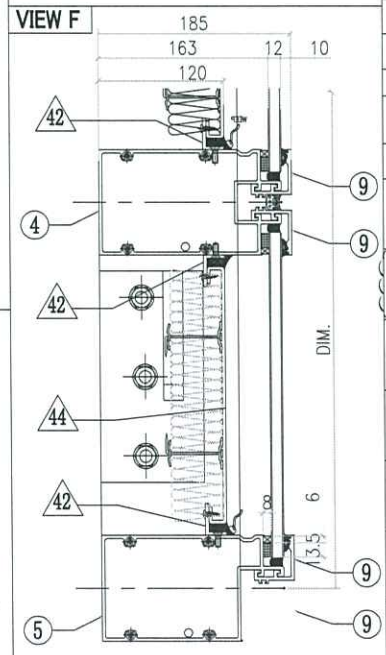



◯ ALUM. EXTRUSION			
ITEM	FAB. DWG NO.	LENGTH (mm)	QTY
1	X86278-16L	1294.5	1
2	X86272-09	1294.5	1
3	X86279-01E	1380	1
4	X86308-15A	1341.5	1
5	X86302-15A	1341.5	1
6	X86305-01LA	828.5	1
6a	X86305-01RA	828.5	1
7	X86305-05E	264	2
8	X86301-01-20	1347.5	1
9	X86283-01-24	1347.5	3
10	X86255-02L	200	2
11	X86255-01R	200	2
12	X86258-01	200	4
13	X86303-03	150	1
14			
15			

◇ OTHERS (ALUM. & G.M.S. PARTS)			
ITEM	FAB. DWG NO.	LENGTH (mm)	QTY
41	N00813-01A 30x20X3mm ALUM. ANGLE	720.5	1
41a	N00813-03 30x20X3mm ALUM. ANGLE	720.5	1
42	N00813-01M 30x20X3mm ALUM. ANGLE	1260.5	4
43	J858-AP19-05 1240.5x760.5(BACK PANEL)		1
44	J858-AP21-30 1246.5 x 243 (BACK PANEL)		1
45	J858-AP02 3mm THK. ALUM. PLATE		1
46	J858-AP03 3mm THK. ALUM. PLATE		2

美特鋁質有限公司 MIDI Aluminium Fabricator Ltd.											
工程號	J858	類別		物料號	-						
地盤	康城11期	制圖	Z. S. P	2022-08-06	圖號	AZd-1309H5-P					
修改	1	採用	工廠	地盤 ✓	图纸名称	单元组装图	復核	-	-	數量	-
日期	04/11	材料顏色	-		材料	-	批准	-	-	單件重量	- (KG)


AF-168

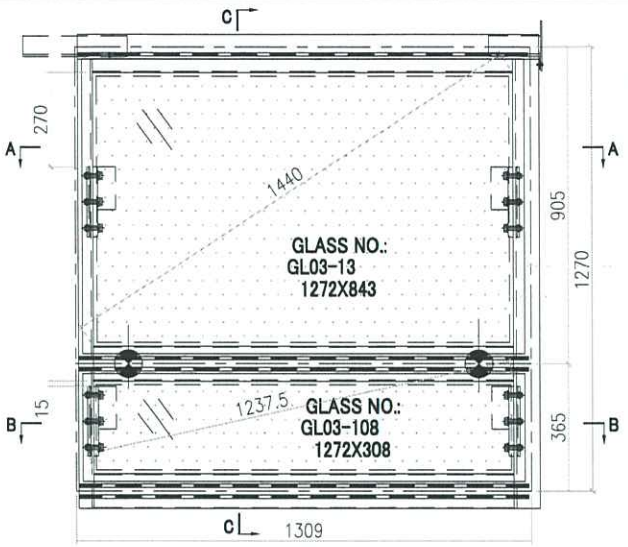

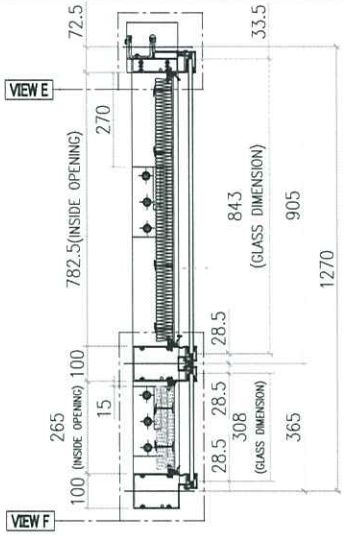


SECTION C-C

INSTALL UNIT NO.	QTY.	FLOOR
T1A-CW1-1103	1	11/F
T1A-CW1-4003	1	40/F
T2A-CW1-1103	1	11/F
T3A-CW1-1103	1	11/F
TOTAL	4	

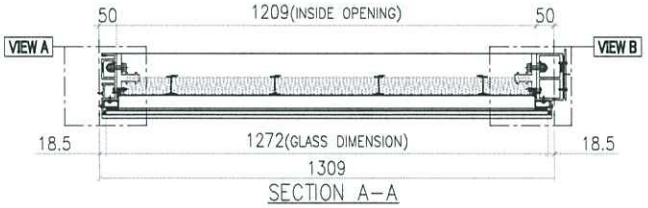


SECTION A-A

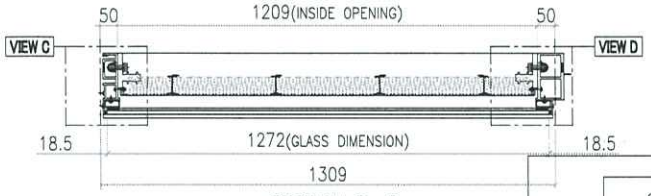


SECTION B-B

GLASS	GLASS NUMBER	WIDTH	HEIGHT	QTY.
	GL03-13	1272	843	1
	GL03-108	1272	308	1


VIEW A

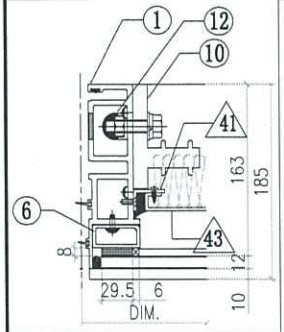


VIEW B

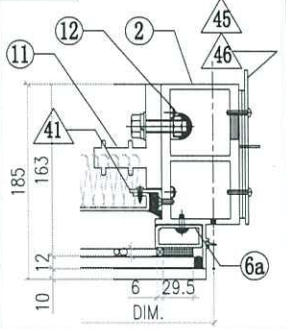


VIEW C

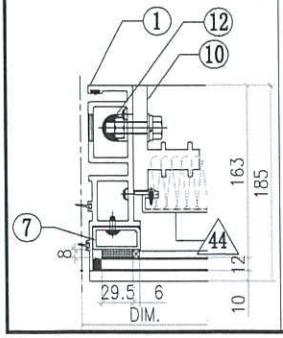


VIEW D

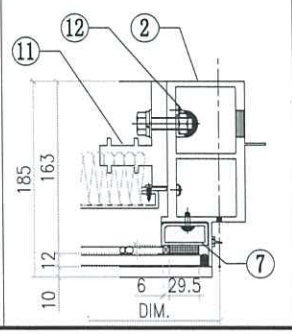

VIEW E

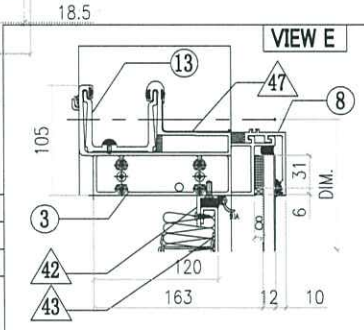

VIEW F

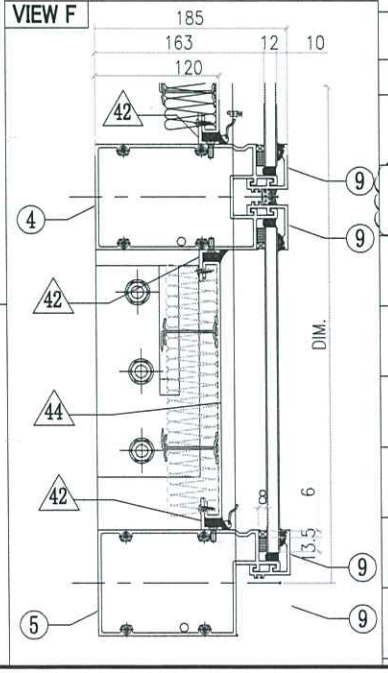

ALUM. EXTRUSION

ITEM	FAB. DWG NO.	LENGTH (mm)	QTY
1	X86273-14	1294.5	1
2	X86278-16R	1294.5	1
3	X86279-14B	1326.5	1
4	X86308-15C	1288	1
5	X86302-15C	1288	1
6	X86305-01LA	828.5	1
6a	X86305-01RA	828.5	1
7	X86305-05E	264	2
8	X86301-01-11	1294	1
9	X86283-01-12	1294	3
10	X86255-02L	200	2
11	X86255-01R	200	2
12	X86258-01	200	4
13	X86303-01	300	1
14	X86303-02	150	1
15			


OTHERS (ALUM. & G.M.S. PARTS)

ITEM	FAB. DWG NO.	LENGTH (mm)	QTY
41	N00813-01A 30x20X3mm ALUM. ANGLE	720.5	1
41a	N00813-03 30x20X3mm ALUM. ANGLE	720.5	1
42	N00813-01P 30x20X3mm ALUM. ANGLE	1207	4
43	J858-AP19-15 1187 x 760.5 (BACK PANEL)		1
44	J858-AP21-32 1193 x 243 (BACK PANEL)		1
45	J858-AP02 3mm THK. ALUM. PLATE		1
46	J858-AP03 3mm THK. ALUM. PLATE		2
47	J858-AP16 1mm THK. ALUM. FLASHING	100	1


美特鋁質有限公司 MIDI Aluminium Fabricator Ltd.											
				工程號	J858	類別		物料號	-		
				地盘	康城11期	制圖	Z.S.P	2022-08-06	圖號	AZc-1699H5-P	
修改	1		採用 工廠	地盤 ✓	图纸名称	单元组装图	復核	-	-	數量	-
日期	04/11		材料颜色	-	材料	-	批准	-	-	單件重量	- (KG)

AF-169


INSTALL UNIT NO.	QTY.	FLOOR
T1B-CW1-1101	1	11/F
T1B-CW1-4001	1	40/F
TOTAL	2	

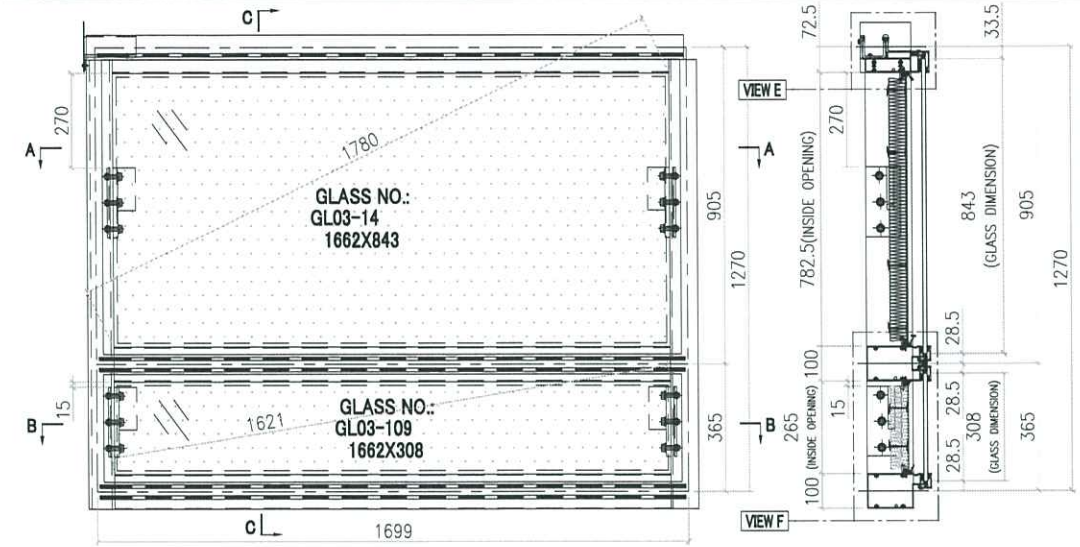

SECTION C-C

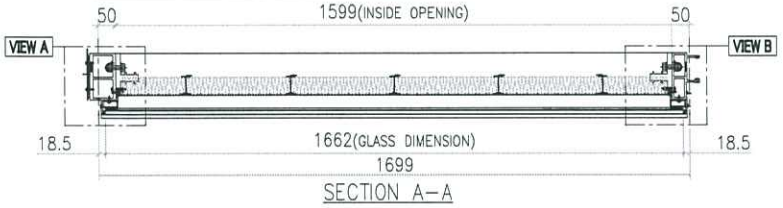


SECTION A-A

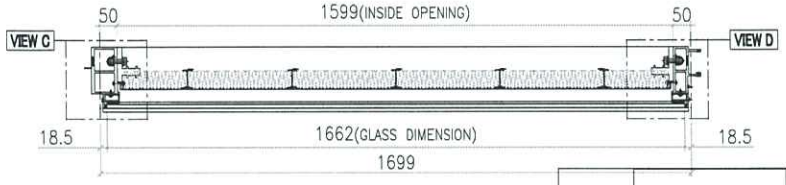


SECTION B-B

GLASS	GLASS NUMBER	WIDTH	HEIGHT	QTY.
	GL03-14	1662	843	1
	GL03-109	1662	308	1


VIEW A

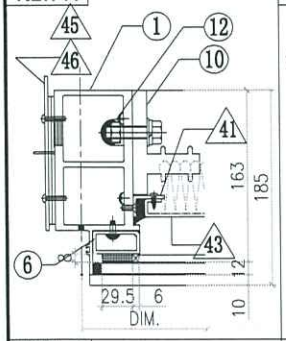


VIEW B

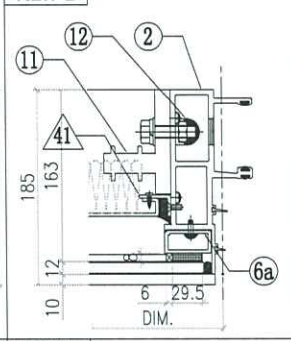


VIEW C

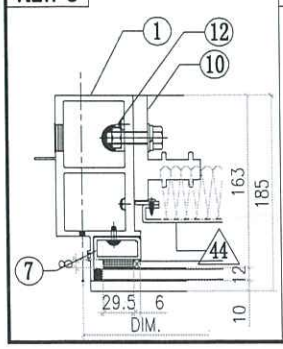


VIEW D

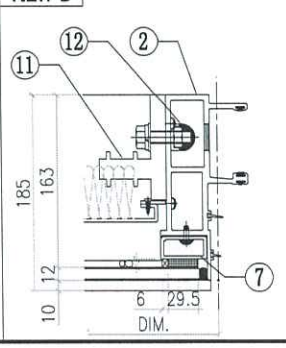

VIEW E

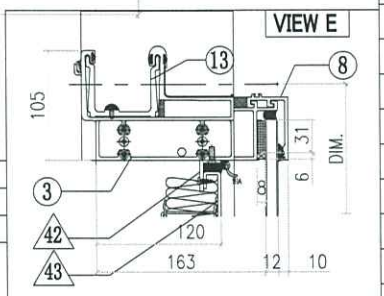

VIEW F

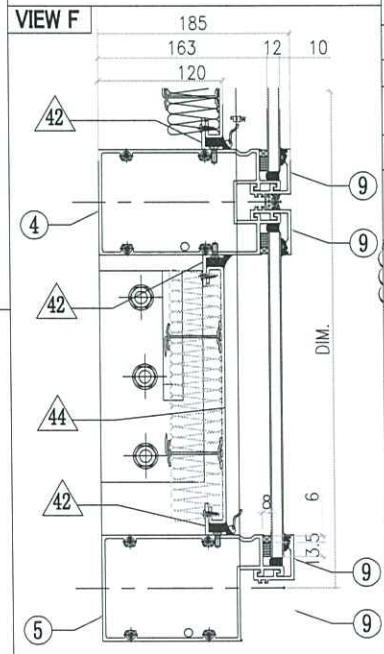

◯ ALUM. EXTRUSION

ITEM	FAB. DWG NO.	LENGTH (mm)	QTY
1	X86278-16L	1294.5	1
2	X86272-09	1294.5	1
3	X86279-01C	1716.5	1
4	X86308-15D	1678	1
5	X86302-15D	1678	1
6	X86305-01LA	828.5	1
6a	X86305-01RA	828.5	1
7	X86305-05E	264	2
8	X86301-01-12	1684	1
9	X86283-01-13	1684	3
10	X86255-02L	200	2
11	X86255-01R	200	2
12	X86258-01	200	4
13	X86303-03	150	1
14			
15			


◇ OTHERS (ALUM. & G.M.S. PARTS)

ITEM	FAB. DWG NO.	LENGTH (mm)	QTY
41	N00813-01A 30x20X3mm ALUM. ANGLE	720.5	1
41a	N00813-03 30x20X3mm ALUM. ANGLE	720.5	1
42	N00813-01L 30x20X3mm ALUM. ANGLE	1597	4
43	J858-AP19-16 1577 x760.5 (BACK PANEL)		1
44	J858-AP21-33 1583 x 243 (BACK PANEL)		1
45	J858-AP02 3mm THK. ALUM. PLATE		1
46	J858-AP03 3mm THK. ALUM. PLATE		2


美特鋁質有限公司 MIDI Aluminium Fabricator Ltd.											
				工程號	J858	類別		物料號	-		
				地盘	康城11期	制圖	Z.S.P	2022-08-06	圖號	AZc-1724H5-P	
修改	1		採用工廠 地盤 ✓	图纸名称	单元组装图	復核	-	-	數量	-	
日期	04/11		材料顏色 -	材料	-	批准	-	-	單件重量	-	(KG)

AF-170


INSTALL UNIT NO.	QTY.	FLOOR
T2B-CW1-1101	1	11/F
T3B-CW1-1101	1	11/F
TOTAL	2	

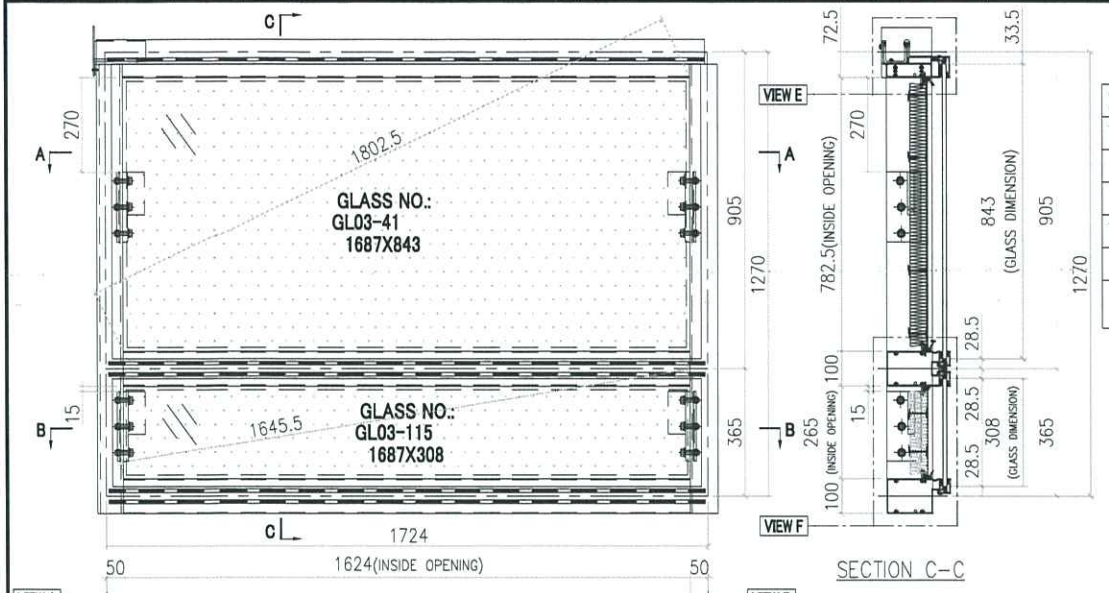

SECTION C-C

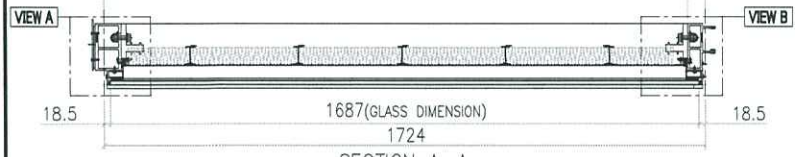



SECTION A-A

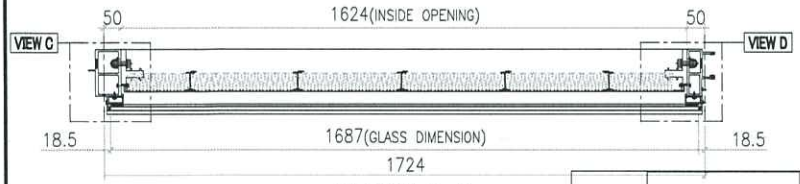



SECTION B-B


GLASS	GLASS NUMBER	WIDTH	HEIGHT	QTY.
	GL03-41	1687	843	1
	GL03-115	1687	308	1

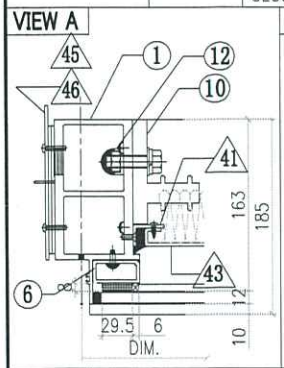


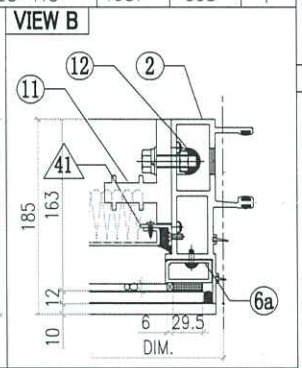

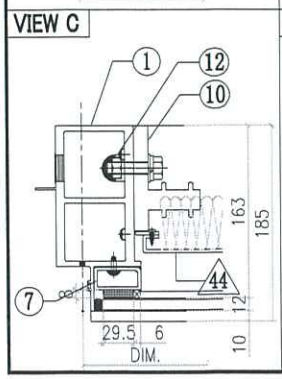

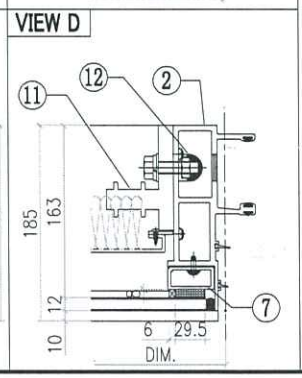

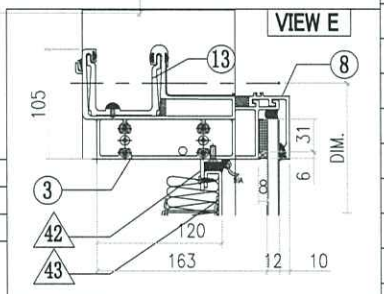

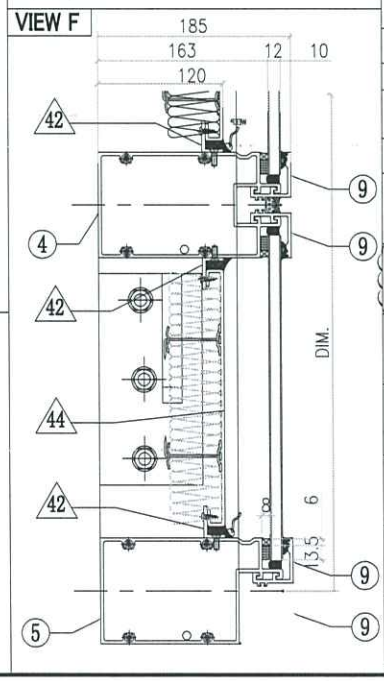

◯ ALUM. EXTRUSION

ITEM	FAB. DWG NO.	LENGTH (mm)	QTY
1	X86278-16L	1294.5	1
2	X86272-09	1294.5	1
3	X86279-01F	1741.5	1
4	X86308-15J	1703	1
5	X86302-15J	1703	1
6	X86305-01LA	828.5	1
6a	X86305-01RA	828.5	1
7	X86305-05E	264	2
8	X86301-01-29	1709	1
9	X86283-01-29	1709	3
10	X86255-02L	200	2
11	X86255-01R	200	2
12	X86258-01	200	4
13	X86303-03	150	1
14			
15			


◇ OTHERS (ALUM. & G.M.S. PARTS)

ITEM	FAB. DWG NO.	LENGTH (mm)	QTY
41	N00813-01A 30x20X3mm ALUM. ANGLE	720.5	1
41a	N00813-03 30x20X3mm ALUM. ANGLE	720.5	1
42	N00813-01D 30x20X3mm ALUM. ANGLE	1622	4
43	J858-AP19-54 1602 x760.5 (BACK PANEL)		1
44	J858-AP21-52 1608 x 243 (BACK PANEL)		1
45	J858-AP02 3mm THK. ALUM. PLATE		1
46	J858-AP03 3mm THK. ALUM. PLATE		2


美特鋁質有限公司 MIDI Aluminium Fabricator Ltd.				工程號	J858	類別		物料號	-		
				地盘	康城11期	制圖	Z. S. P	2022-08-06	圖號	AZe-1656H5-P	
修改	1		採用 工廠 地盤 ✓	图纸名称	单元组装图	復核	-	-	數量	-	
日期	04/11		材料颜色 -	材料	-	批准	-	-	單件重量	-	(KG)

AF-171


INSTALL UNIT NO.	QTY.	FLOOR
T2B-CW6-1103	1	11/F
T3B-CW6-1103	1	11/F
TOTAL	2	

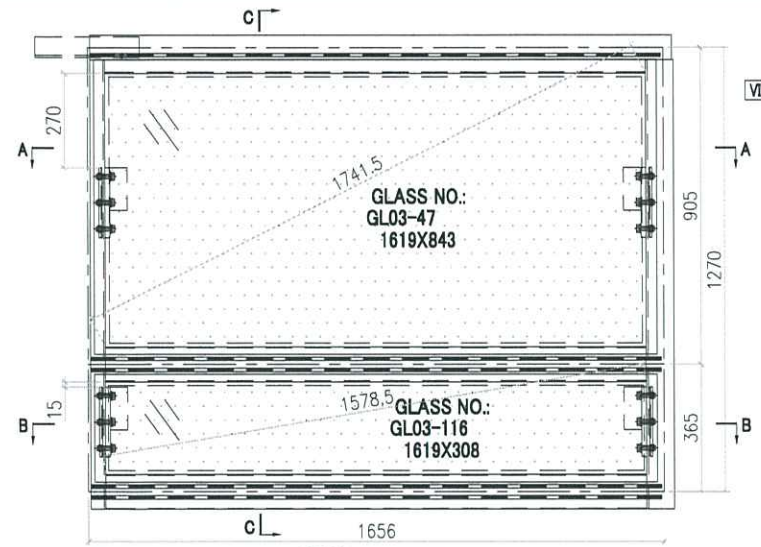

SECTION C-C

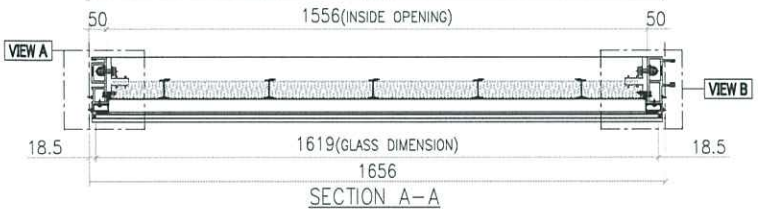


SECTION A-A

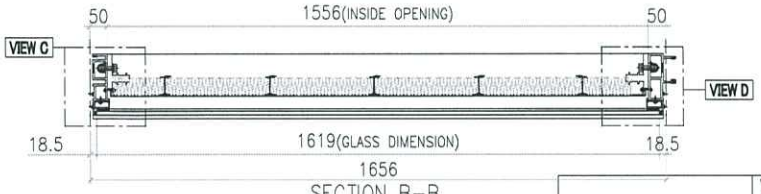


SECTION B-B

GLASS	GLASS NUMBER	WIDTH	HEIGHT	QTY.
	GL03-47	1619	843	1
	GL03-116	1619	308	1


VIEW A

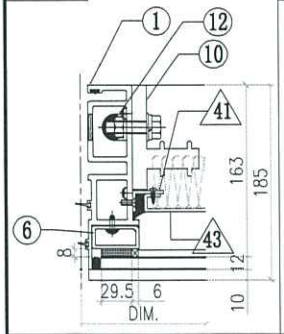


VIEW B

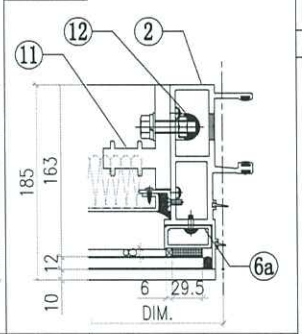


VIEW C

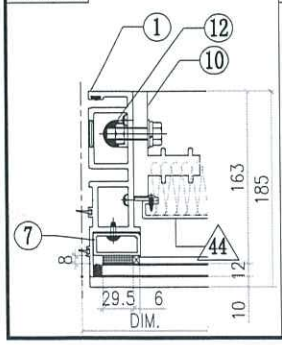


VIEW D

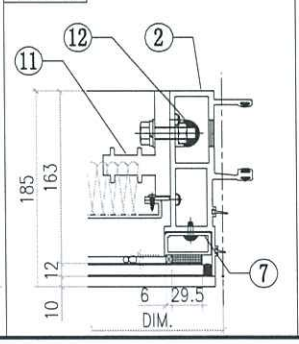

VIEW E

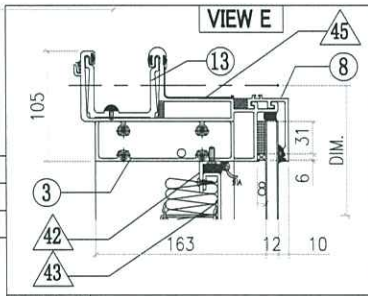

VIEW F

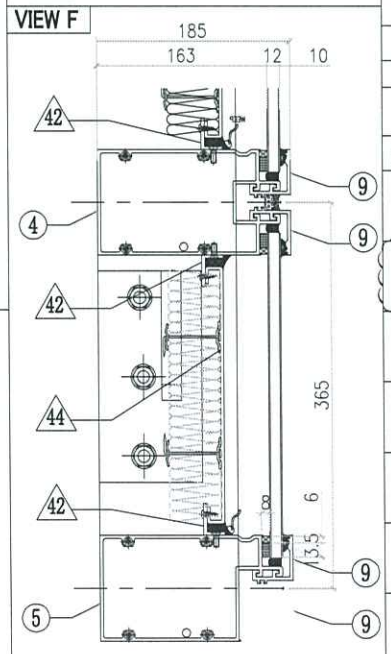

◯ ALUM. EXTRUSION


ITEM	FAB. DWG NO.	LENGTH (mm)	QTY
1	X86273-14	1294.5	1
2	X86272-09	1294.5	1
3	X86279-15H	1641	1
4	X86308-15K	1635	1
5	X86302-15K	1635	1
6	X86305-01LA	828.5	1
6a	X86305-01RA	828.5	1
7	X86305-05E	264	2
8	X86301-01-31	1641	1
9	X86283-01-31	1641	3
10	X86255-02L	200	2
11	X86255-01R	200	2
12	X86258-01	200	4
13	X86303-01	300	1
14			
15			


◇ OTHERS (ALUM. & G.M.S. PARTS)

ITEM	FAB. DWG NO.	LENGTH (mm)	QTY
41	N00813-01A	720.5	1
	30x20X3mm ALUM. ANGLE		
41a	N00813-03	720.5	1
	30x20X3mm ALUM. ANGLE		
42	N00813-01AN	1554	4
	30x20X3mm ALUM. ANGLE		
43	J858-AP19-50		1
	1534 x760.5(BACK PANEL)		
44	J858-AP21-53		1
	1540 x243 (BACK PANEL)		
45	J858-AP16	100	1
	1mm THK. ALUM. FLASHING		

美特鋁質有限公司 MIDI Aluminium Fabricator Ltd.											
修改	1			採用	工廠		地盤	✓	工程號	J858	類別		物料號	-		
日期	04/11			材料顏色	-				地盤	康城11期	制圖	Z. S. P	2022-08-06	圖號	AZd-700H5-P
									图纸名称	单元组装图	復核	-	-	數量	-
									材料	-	批准	-	-	單件重量	- (KG)


AF-172

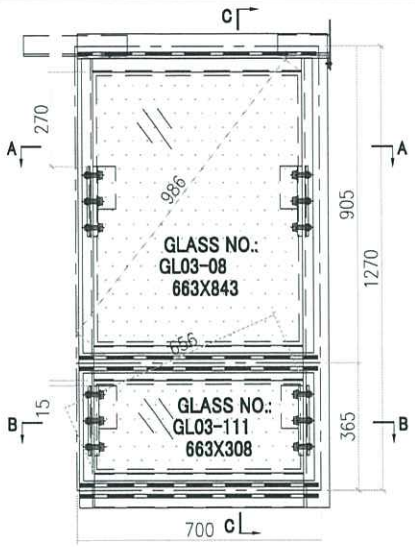

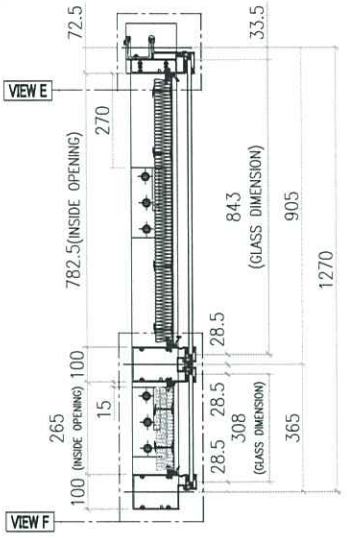


SECTION C-C

INSTALL UNIT NO.	QTY.	FLOOR
T2B-CW6-1105	1	11/F
T3A-CW6-1102	1	11/F
TOTAL	2	

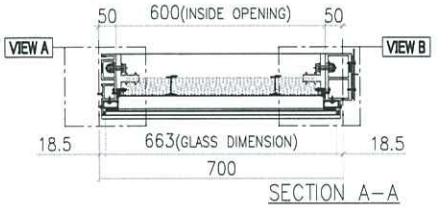

SECTION A-A

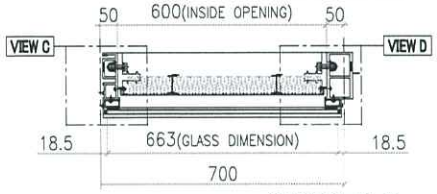


SECTION B-B


◯ ALUM. EXTRUSION			
ITEM	FAB. DWG NO.	LENGTH (mm)	QTY
1	X86273-14	1294.5	1
2	X86278-16R	1294.5	1
3	X86279-14C	717.5	1
4	X86308-15F	679	1
5	X86302-15F	679	1
6	X86305-01LA	828.5	1
6a	X86305-01RA	828.5	1
7	X86305-05E	264	2
8	X86301-01-02	685	1
9	X86283-01-02	685	3
10	X86255-02L	200	2
11	X86255-01R	200	2
12	X86258-01	200	4
13	X86303-01	300	1
14	X86303-02	150	1
15			

GLASS	GLASS NUMBER	WIDTH	HEIGHT	QTY.
	GL03-08	663	843	1
	GL03-111	663	308	1


VIEW A

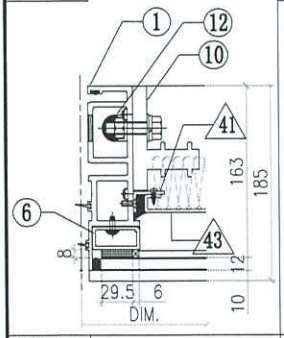


VIEW B

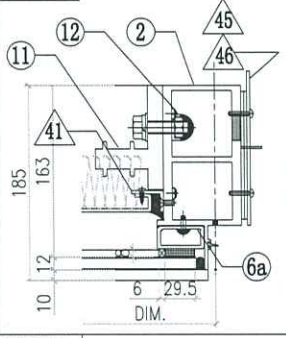


VIEW C

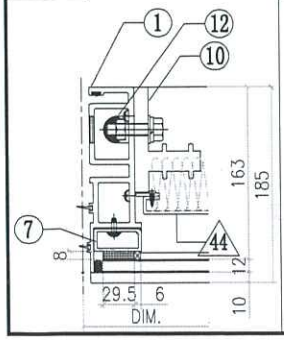


VIEW D

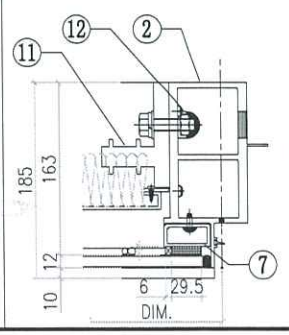

VIEW E

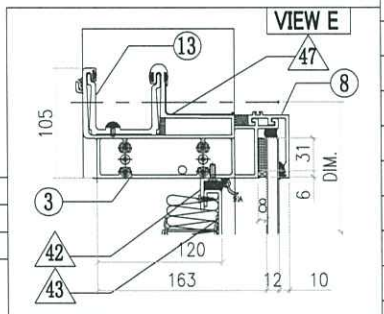


VIEW F

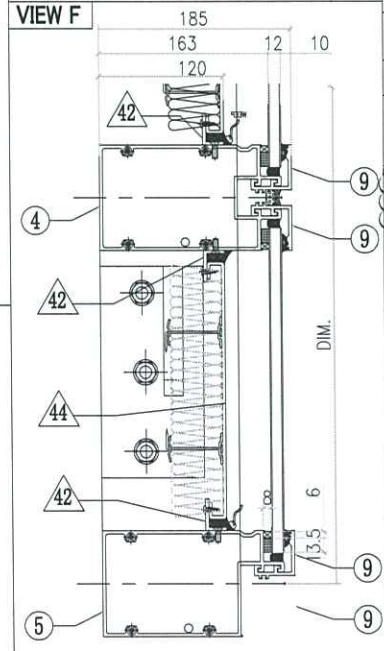


◇ OTHERS (ALUM. & G.M.S. PARTS)			
ITEM	FAB. DWG NO.	LENGTH (mm)	QTY
41	N00813-01A	720.5	1
	30x20X3mm ALUM. ANGLE		
41a	N00813-03	720.5	1
	30x20X3mm ALUM. ANGLE		
42	N00813-01C	598	4
	30x20X3mm ALUM. ANGLE		
43	J858-AP19-02		1
	578 x 760.5 (BACK PANEL)		
44	J858-AP21-34		1
	584 x 243 (BACK PANEL)		
45	J858-AP02		1
	3mm THK. ALUM. PLATE		
46	J858-AP03		2
	3mm THK. ALUM. PLATE		
47	J858-AP16	100	1
	1mm THK. ALUM. FLASHING		

美特鋁質有限公司 MIDI Aluminium Fabricator Ltd.											
					工程號	J858	類別		物料號	-	
					地盘	康城11期	制圖	Z. S. P	2022-08-06	圖號	AZc-750H5-P
修改	1			採用 工廠 地盤 ✓	图纸名称	单元组装图	復核	-	-	數量	-
日期	04/11			材料顏色 -	材料	-	批准	-	-	單件重量	- (KG)


AF-173

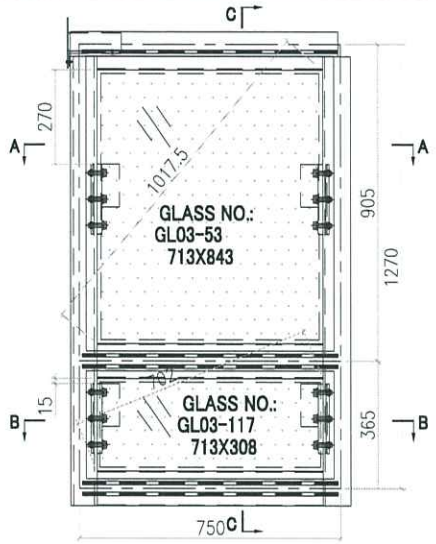

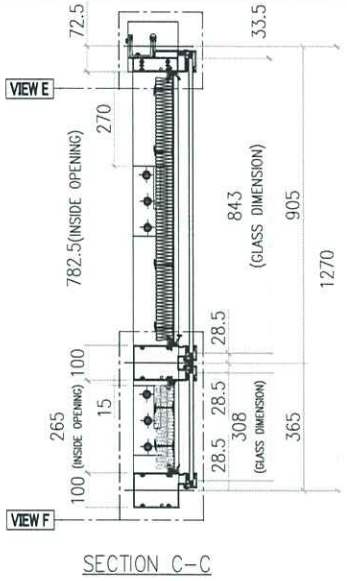


SECTION C-C

INSTALL UNIT NO.	QTY.	FLOOR
T2A-CW3-1101	1	11/F
T3A-CW3-1101	1	11/F
TOTAL	2	

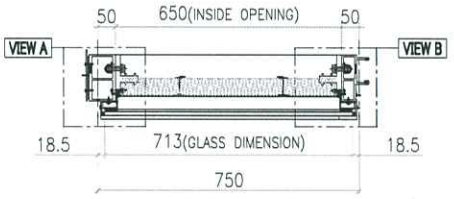


SECTION A-A

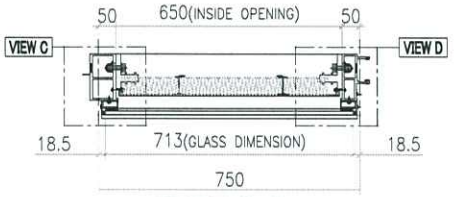


SECTION B-B

GLASS	GLASS NUMBER	WIDTH	HEIGHT	QTY.
	GL03-53	713	843	1
	GL03-117	713	308	1


VIEW A

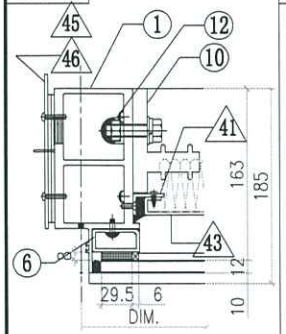


VIEW B

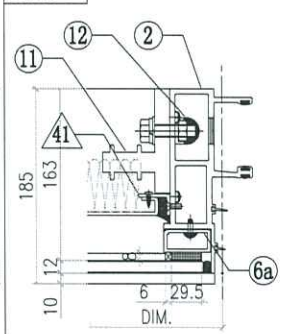


VIEW C

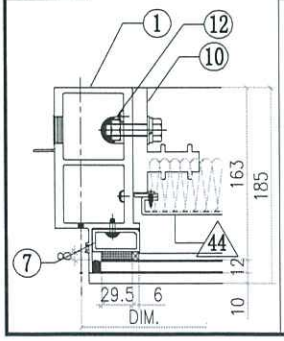


VIEW D

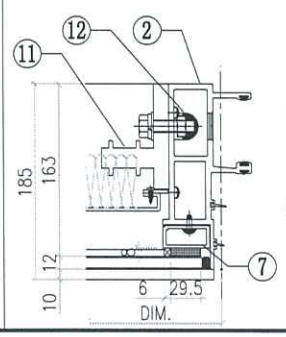

VIEW E

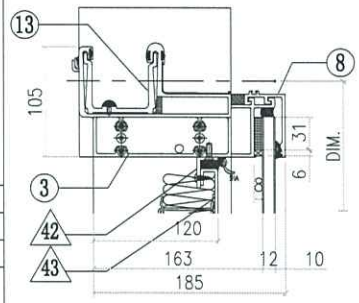

VIEW F

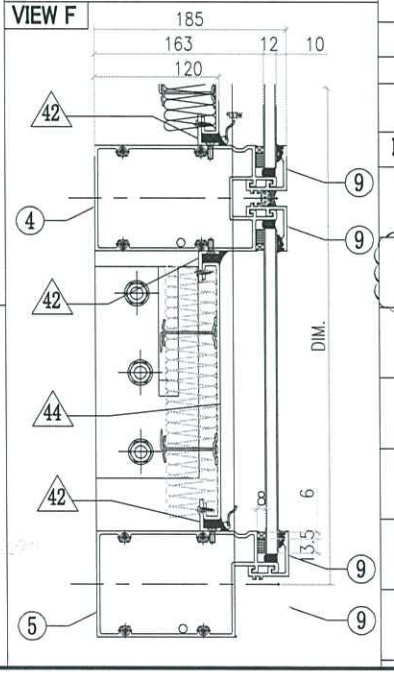

◯ ALUM. EXTRUSION			
ITEM	FAB. DWG NO.	LENGTH (mm)	QTY
1	X86278-16L	1294.5	1
2	X86272-09	1294.5	1
3	X86279-01H	767.5	1
4	X86308-15L	729	1
5	X86302-15L	729	1
6	X86305-01LA	828.5	1
6a	X86305-01RA	828.5	1
7	X86305-05E	264	2
8	X86301-01-32	735	1
9	X86283-01-32	735	3
10	X86255-02L	200	2
11	X86255-01R	200	2
12	X86258-01	200	4
13	X86303-03	150	1
14			
15			


◇ OTHERS (ALUM. & G.M.S. PARTS)			
ITEM	FAB. DWG NO.	LENGTH (mm)	QTY
41	N00813-01A	720.5	1
	30x20X3mm ALUM. ANGLE		
41a	N00813-03	720.5	1
	30x20X3mm ALUM. ANGLE		
42	N00813-01AJ	648	4
	30x20X3mm ALUM. ANGLE		
43	J858-AP19-55		1
	628 x 760.5 (BACK PANEL)		
44	J858-AP21-54		1
	634 x 243 (BACK PANEL)		
45	J858-AP02		1
	3mm THK. ALUM. PLATE		
46	J858-AP03		2
	3mm THK. ALUM. PLATE		


美特鋁質有限公司 MIDI Aluminium Fabricator Ltd.											
工程號	J858	類別		物料號	-						
地盘	康城11期	制圖	Z. S. P	2022-08-06	圖號	AZd-750H5-P					
图纸名称	单元组装图	復核	-	-	數量	-					
材料	-	批准	-	-	單件重量	-	(KG)				

修改	1			採用	工廠		地盤	✓
日期	04/11			材料顏色	-			


AF-174

INSTALL UNIT NO.	QTY.	FLOOR
T2A-CW3-1104	1	11/F
T3A-CW3-1104	1	11/F
TOTAL	2	

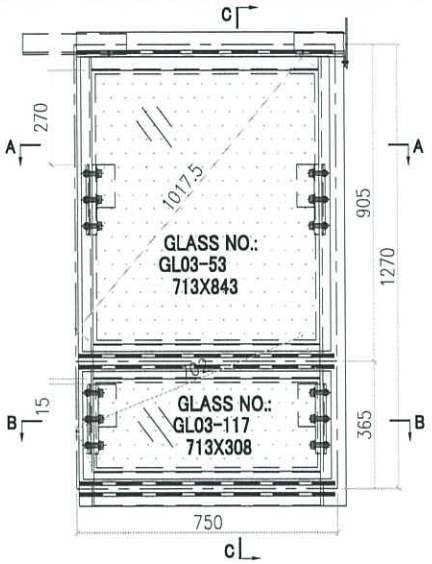


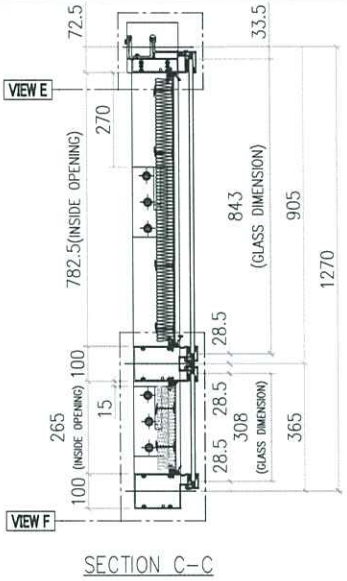

SECTION C-C

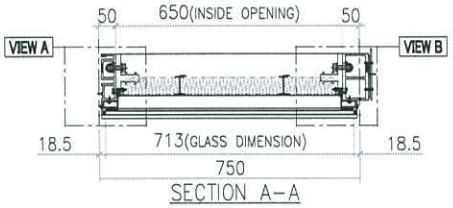

SECTION A-A

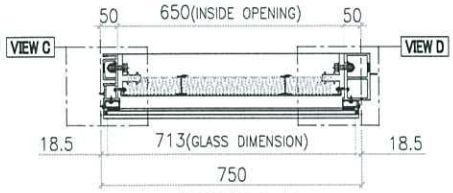


SECTION B-B


ALUM. EXTRUSION			
ITEM	FAB. DWG NO.	LENGTH (mm)	QTY
1	X86273-14	1294.5	1
2	X86278-16R	1294.5	1
3	X86279-14F	767.5	1
4	X86308-15L	729	1
5	X86302-15L	729	1
6	X86305-01LA	828.5	1
6a	X86305-01RA	828.5	1
7	X86305-05E	264	2
8	X86301-01-32	735	1
9	X86283-01-32	735	3
10	X86255-02L	200	2
11	X86255-01R	200	2
12	X86258-01	200	4
13	X86303-01	300	1
14	X86303-02	150	1
15			

GLASS	GLASS NUMBER	WIDTH	HEIGHT	QTY.
	GL03-53	713	843	1
	GL03-117	713	308	1


VIEW A

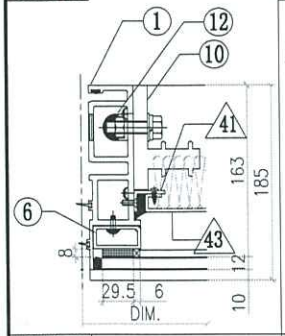


VIEW B

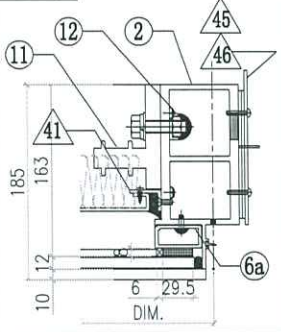


VIEW C

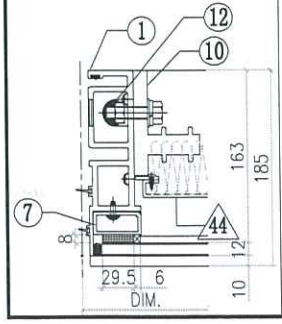


VIEW D

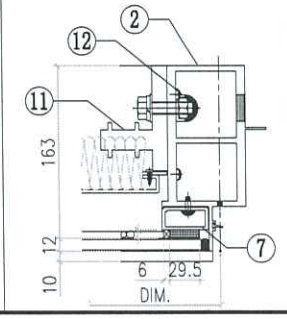

VIEW E

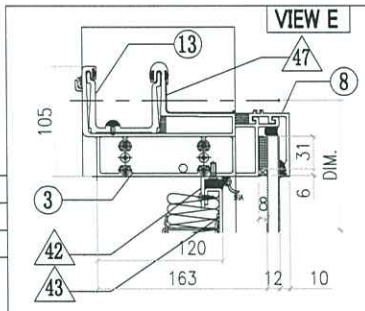

VIEW F

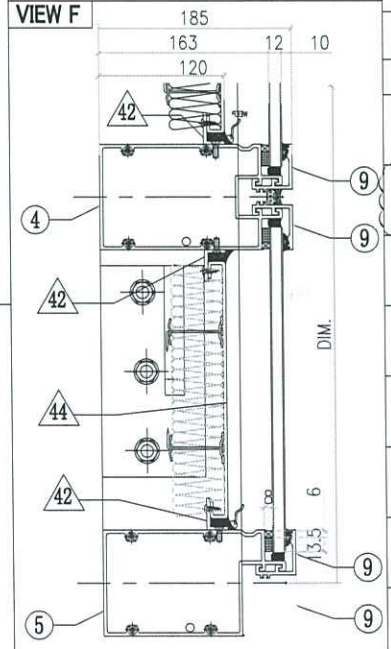



OTHERS (ALUM. & G.M.S. PARTS)			
ITEM	FAB. DWG NO.	LENGTH (mm)	QTY
41	N00813-01A	720.5	1
	30x20X3mm ALUM. ANGLE		
41a	N00813-03	720.5	1
	30x20X3mm ALUM. ANGLE		
42	N00813-01AJ	648	4
	30x20X3mm ALUM. ANGLE		
43	J858-AP19-55		1
	628 x 760.5 (BACK PANEL)		
44	J858-AP21-54		1
	634 x 243 (BACK PANEL)		
45	J858-AP02		1
	3mm THK. ALUM. PLATE		
46	J858-AP03		2
	3mm THK. ALUM. PLATE		
47	J858-AP16	100	1
	1mm THK. ALUM. FLASHING		

美特鋁質有限公司 MIDI Aluminium Fabricator Ltd.					工程號	J858	類別		物料號	-		
					地盤	康城11期	制圖	Z. S. P	2022-08-06	圖號	AZc-1326H5-P	
修改	1		採用	工廠	地盤 ✓	图纸名称	单元组装图	復核	-	-	數量	-
日期	04/11		材料顏色	-		材料	-	批准	-	-	單件重量	- (KG)


AF-175

INSTALL UNIT NO.	QTY.	FLOOR
T3B-CW5-1101	1	11/F
TOTAL	1	

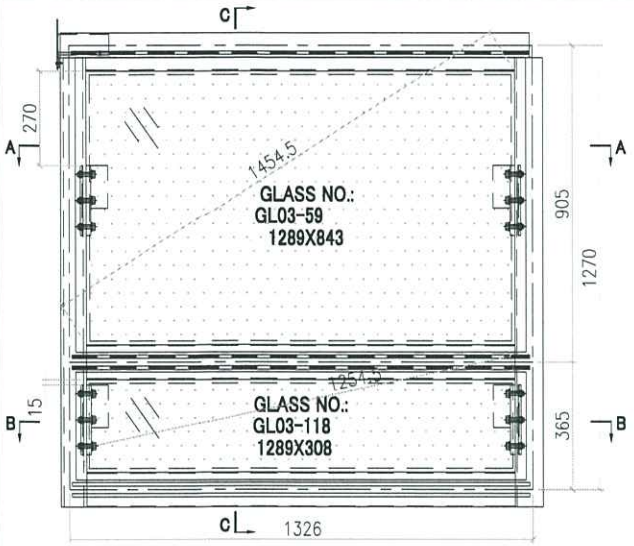


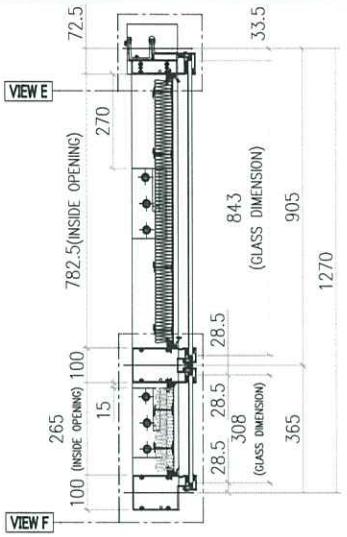

SECTION C-C

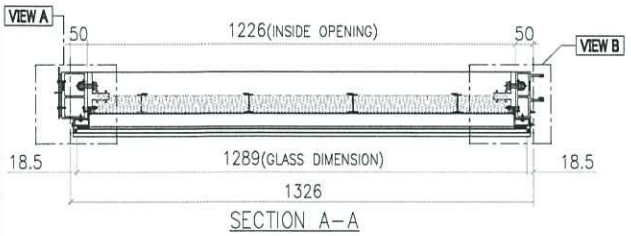


SECTION A-A

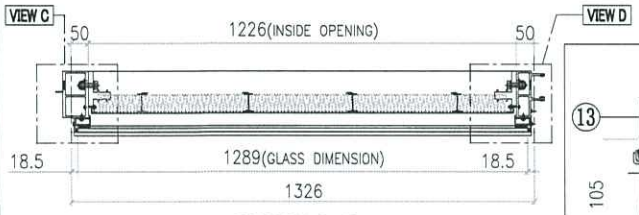


SECTION B-B

	GLASS NUMBER	WIDTH	HEIGHT	QTY.
GLASS	GL03-59	1289	843	1
	GL03-118	1289	308	1


VIEW A

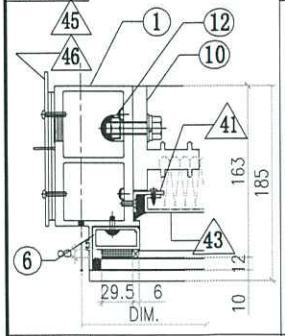


VIEW B

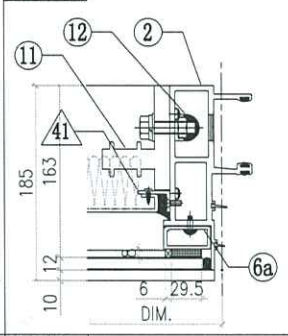


VIEW C

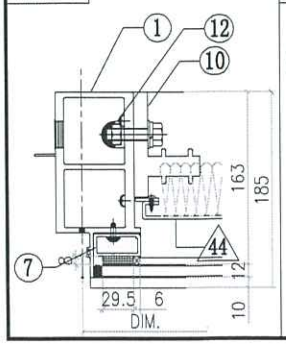


VIEW D

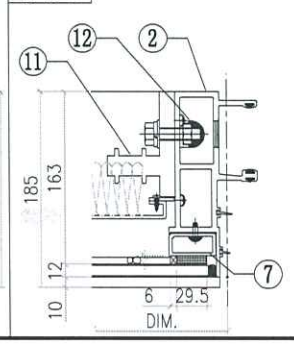

VIEW E

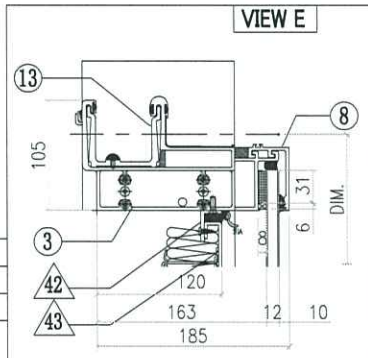

VIEW F

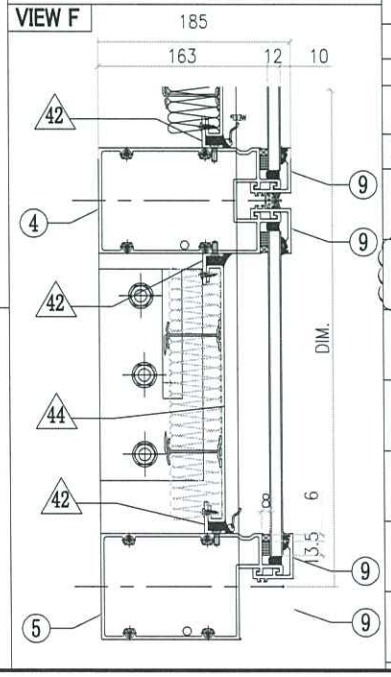

◯ ALUM. EXTRUSION

ITEM	FAB. DWG NO.	LENGTH (mm)	QTY
1	X86278-16L	1294.5	1
2	X86272-09	1294.5	1
3	X86279-01G	1343.5	1
4	X86308-15M	1305	1
5	X86302-15M	1305	1
6	X86305-01LA	828.5	1
6a	X86305-01RA	828.5	1
7	X86305-05E	264	2
8	X86301-01-30	1311	1
9	X86283-01-30	1311	3
10	X86255-02L	200	2
11	X86255-01R	200	2
12	X86258-01	200	4
13	X86303-03	150	1
14			
15			


◇ OTHERS (ALUM. & G.M.S. PARTS)


ITEM	FAB. DWG NO.	LENGTH (mm)	QTY
41	N00813-01A 30x20X3mm ALUM. ANGLE	720.5	1
41a	N00813-03 30x20X3mm ALUM. ANGLE	720.5	1
42	N00813-01AM 30x20X3mm ALUM. ANGLE	1224	4
43	J858-AP19-49 1204 x760.5(BACK PANEL)		1
44	J858-AP21-55 1210 x243 (BACK PANEL)		1
45	J858-AP02 3mm THK. ALUM. PLATE		1
46	J858-AP03 3mm THK. ALUM. PLATE		2

美特鋁質有限公司 MIDI Aluminium Fabricator Ltd.											
工程號	J858	類別		物料號	-						
地盤	康城11期	制圖	Z. S. P	2022-08-06	圖號	AZd-1309H5-Ps					
图纸名称	单元组装图	復核	-	-	數量	-					
材料	-	批准	-	-	單件重量	-	(KG)				

修改	1			採用	工廠		地盤	✓
日期	04/11			材料顏色	-			


AF-176

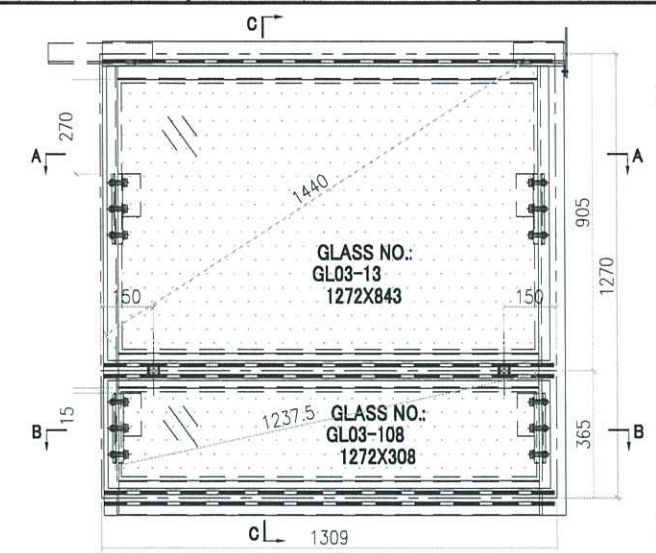

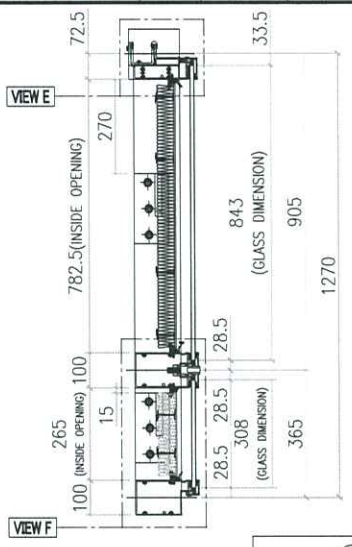

SECTION C-C

INSTALL UNIT NO.	QTY.	FLOOR
T2A-CW1-4003	1	40/F
T3A-CW1-4003	1	40/F
TOTAL	2	

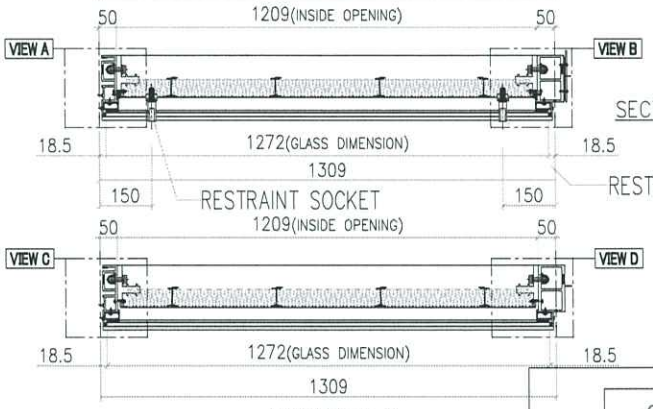


SECTION A-A


SECTION B-B

GLASS	GLASS NUMBER	WIDTH	HEIGHT	QTY.
	GL03-13	1272	843	1
	GL03-108	1272	308	1


VIEW A

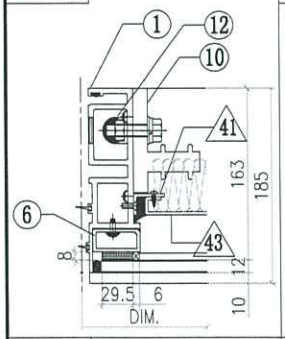


VIEW B

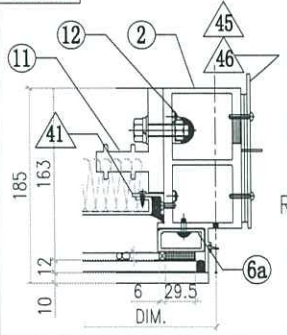


VIEW C

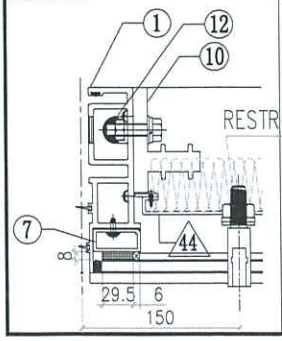


VIEW D

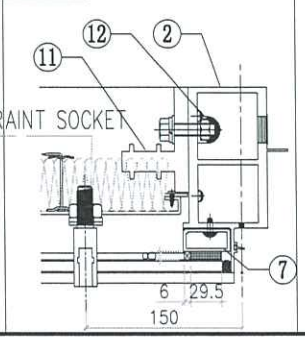

VIEW E

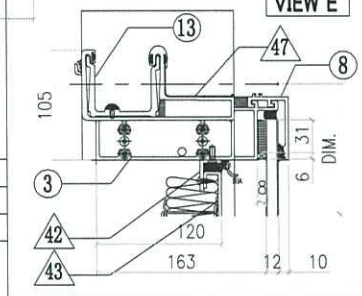

VIEW F

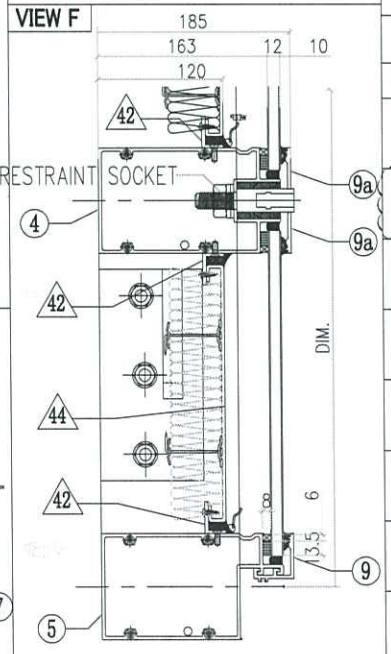

◯ ALUM. EXTRUSION


ITEM	FAB. DWG NO.	LENGTH (mm)	QTY
1	X86273-14	1294.5	1
2	X86278-16R	1294.5	1
3	X86279-14B	1326.5	1
4	X86308-19A	1288	1
5	X86302-15C	1288	1
6	X86305-01LA	828.5	1
6a	X86305-01RA	828.5	1
7	X86305-05E	264	2
8	X86301-01-11	1294	1
9	X86283-01-12	1294	1
9a	X86283-03-03	1294	2
10	X86255-02L	200	2
11	X86255-01R	200	2
12	X86258-01	200	4
13	X86303-01	300	1
14	X86303-02	150	1
15			

◇ OTHERS (ALUM. & G.M.S. PARTS)

ITEM	FAB. DWG NO.	LENGTH (mm)	QTY
41	N00813-01A 30x20X3mm ALUM. ANGLE	720.5	1
41a	N00813-03 30x20X3mm ALUM. ANGLE	720.5	1
42	N00813-01P 30x20X3mm ALUM. ANGLE	1207	4
43	J858-AP19-15 1187 x 760.5 (BACK PANEL)		1
44	J858-AP21-32 1193 x 243 (BACK PANEL)		1
45	J858-AP02 3mm THK. ALUM. PLATE		1
46	J858-AP03 3mm THK. ALUM. PLATE		2
47	J858-AP16 1mm THK. ALUM. FLASHING	100	1


美特鋁質有限公司 MIDI Aluminium Fabricator Ltd.											
修改	1			採用	工廠		地盤	✓	工程號	J858	類別		物料號	-		
日期	04/11			材料顏色	-				地盤	康城11期	制圖	Z.S.P	2022-08-06	圖號	AZc-1724H5-Ps
									图纸名称	单元组装图	復核	-	-	數量	-
									材料	-	批准	-	-	單件重量	- (KG)

AF-177

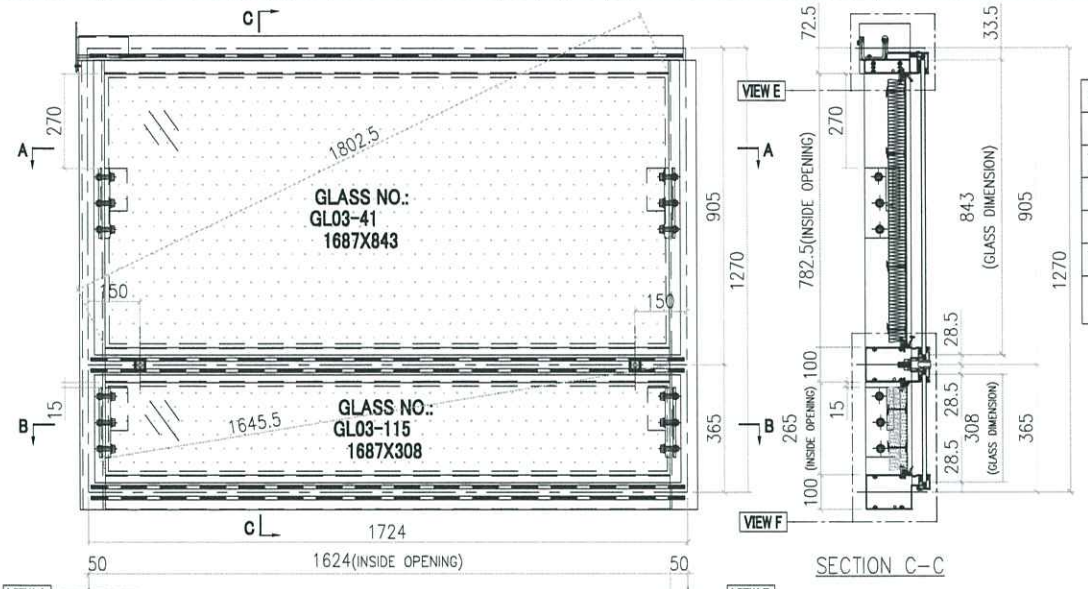


SECTION C-C

INSTALL UNIT NO.	QTY.	FLOOR
T2B-CW1-4001	1	40/F
T3B-CW1-4001	1	40/F
TOTAL	2	

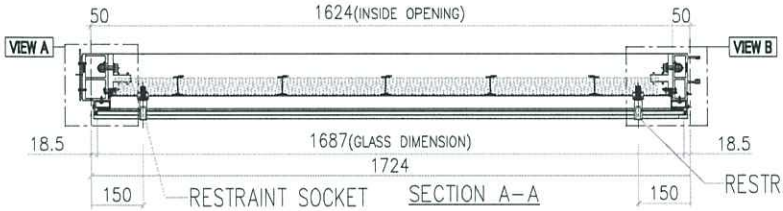



SECTION A-A

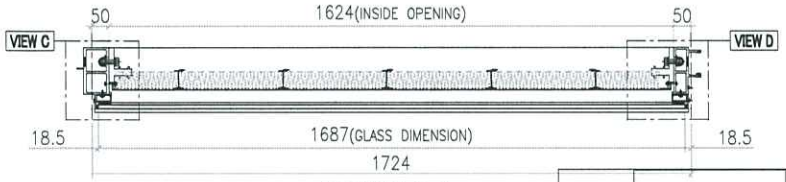



SECTION B-B


GLASS	GLASS NUMBER	WIDTH	HEIGHT	QTY.
	GL03-41	1687	843	1
	GL03-115	1687	308	1

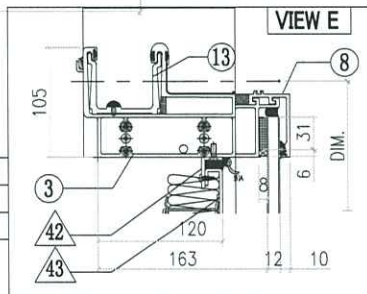


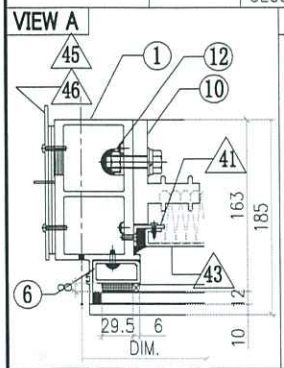

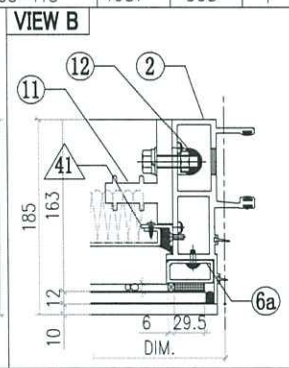

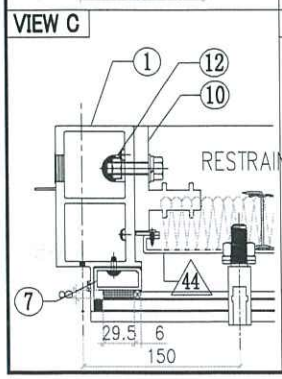

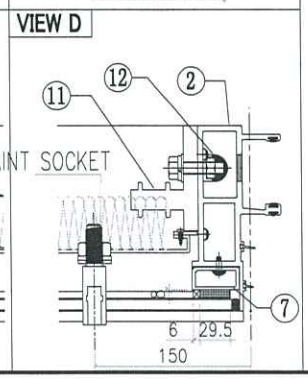

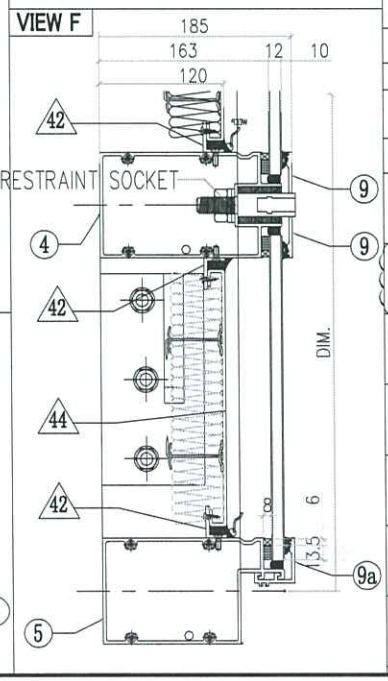

◯ ALUM. EXTRUSION

ITEM	FAB. DWG NO.	LENGTH (mm)	QTY
1	X86278-16L	1294.5	1
2	X86272-09	1294.5	1
3	X86279-01F	1741.5	1
4	X86308-19B	1703	1
5	X86302-15J	1703	1
6	X86305-01LA	828.5	1
6a	X86305-01RA	828.5	1
7	X86305-05E	264	2
8	X86301-01-29	1709	1
9	X86283-03-06	1709	2
9a	X86283-01-29	1709	1
10	X86255-02L	200	2
11	X86255-01R	200	2
12	X86258-01	200	4
13	X86303-03	150	1
14			
15			


◇ OTHERS (ALUM. & G.M.S. PARTS)


ITEM	FAB. DWG NO.	LENGTH (mm)	QTY
41	N00813-01A	720.5	1
	30x20X3mm ALUM. ANGLE		
41a	N00813-03	720.5	1
	30x20X3mm ALUM. ANGLE		
42	N00813-01D	1622	4
	30x20X3mm ALUM. ANGLE		
43	J858-AP19-54		1
	1602 x760.5 (BACK PANEL)		
44	J858-AP21-52		1
	1608 x 243 (BACK PANEL)		
45	J858-AP02		1
	3mm THK. ALUM. PLATE		
46	J858-AP03		2
	3mm THK. ALUM. PLATE		

美特鋁質有限公司 MIDI Aluminium Fabricator Ltd.											
工程號	J858	類別		物料號	-						
地盤	康城11期	制圖	Z. S. P	2022-08-06	圖號	AZe-1656H5-Ps					
修改	1	採用 工廠	地盤 ✓	图纸名称	单元组装图	復核	-	-	數量	-	
日期	04/11	材料顏色	-	材料	-	批准	-	-	單件重量	-	(KG)


AF-178

INSTALL UNIT NO.	QTY.	FLOOR
T2B-CW6-4003	1	40/F
T3B-CW6-4003	1	40/F
TOTAL	2	

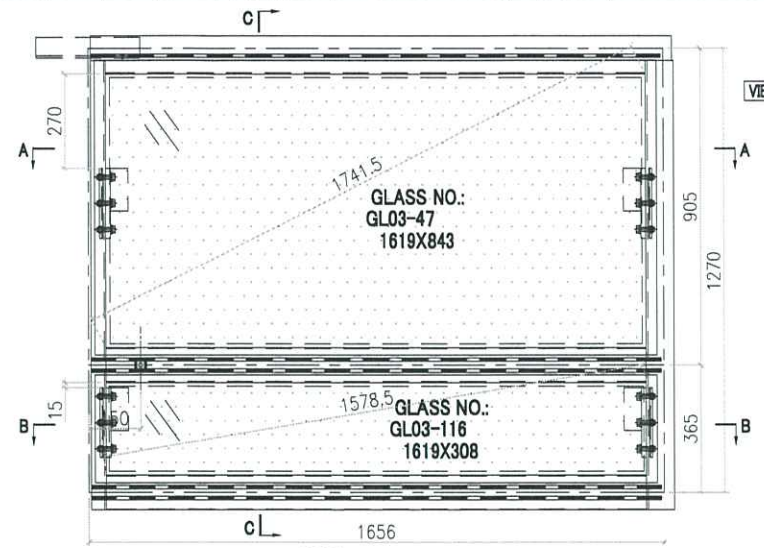


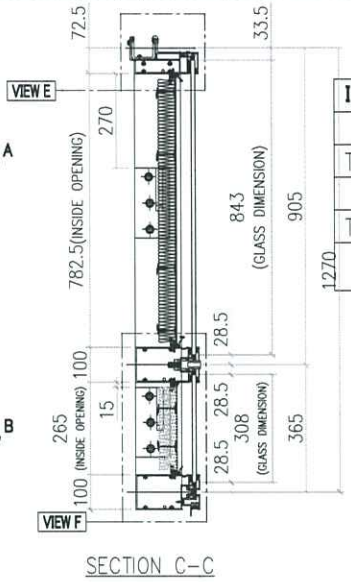

SECTION C-C

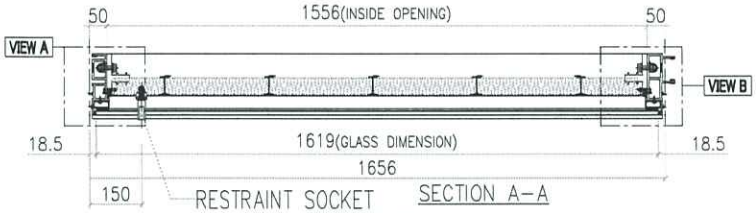


SECTION A-A

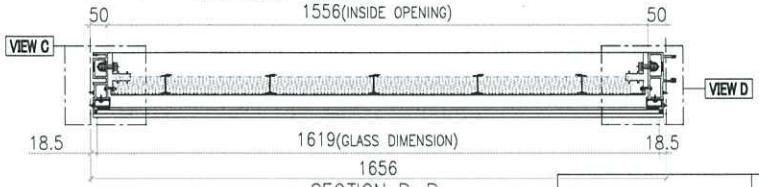


SECTION B-B

GLASS	GLASS NUMBER	WIDTH	HEIGHT	QTY.
	GL03-47	1619	843	1
	GL03-116	1619	308	1


VIEW A

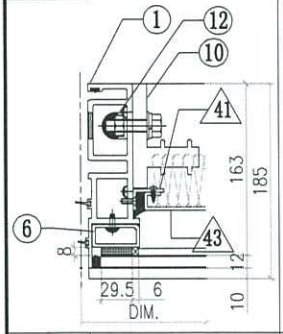


VIEW B

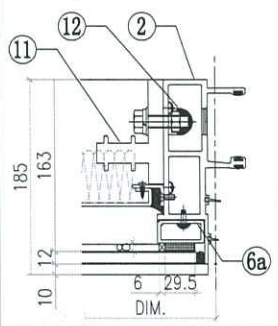


VIEW C

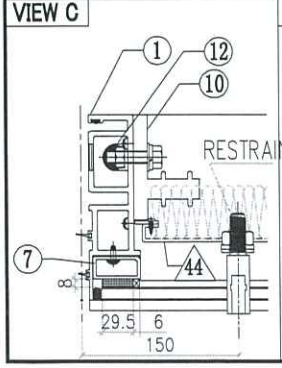


VIEW D

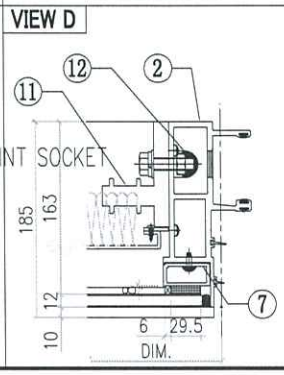

VIEW E

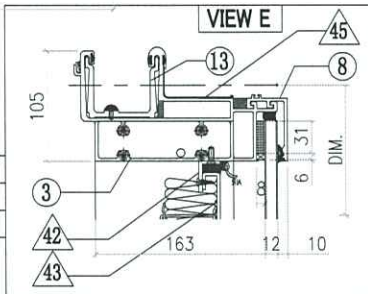

VIEW F

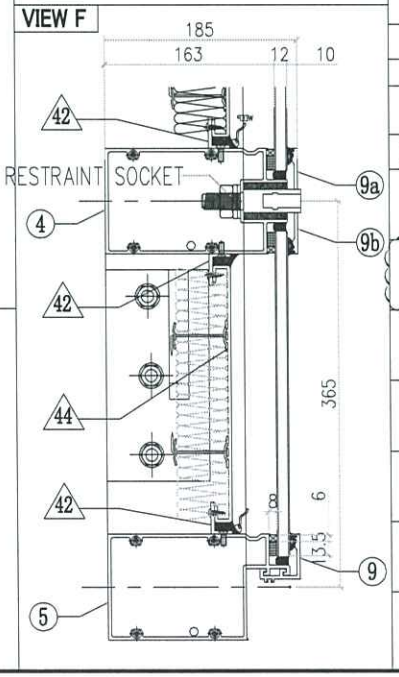

◯ ALUM. EXTRUSION

ITEM	FAB. DWG NO.	LENGTH (mm)	QTY
1	X86273-14	1294.5	1
2	X86272-09	1294.5	1
3	X86279-15H	1641	1
4	X86308-20B	1635	1
5	X86302-15K	1635	1
6	X86305-01LA	828.5	1
6a	X86305-01RA	828.5	1
7	X86305-05E	264	2
8	X86301-01-31	1641	1
9	X86283-01-31	1641	1
9a	X86283-02L-02	1641	1
9b	X86283-02R-02	1641	1
10	X86255-02L	200	2
11	X86255-01R	200	2
12	X86258-01	200	4
13	X86303-01	300	1


◇ OTHERS (ALUM. & G.M.S. PARTS)


ITEM	FAB. DWG NO.	LENGTH (mm)	QTY
41	N00813-01A	720.5	1
	30x20X3mm ALUM. ANGLE		
41a	N00813-03	720.5	1
	30x20X3mm ALUM. ANGLE		
42	N00813-01AN	1554	4
	30x20X3mm ALUM. ANGLE		
43	J858-AP19-50		1
	1534 x760.5(BACK PANEL)		
44	J858-AP21-53		1
	1540 x243 (BACK PANEL)		
45	J858-AP16	100	1
	1mm THK. ALUM. FLASHING		

美特鋁質有限公司 MIDI Aluminium Fabricator Ltd.											
				工程號	J858	類別		物料號	-		
				地盘	康城11期	制圖	Z. S. P	2022-08-06	圖號	AZd-700H5-Ps	
修改	1		採用 工廠 地盤 ✓	图纸名称	单元组装图	復核	-	-	數量	-	
日期	04/11		材料顏色 -	材料	-	批准	-	-	單件重量	-	(KG)


AF-179

INSTALL UNIT NO.	QTY.	FLOOR
T2B-CW6-4005	1	40/F
T3A-CW6-4002	1	40/F
TOTAL	2	

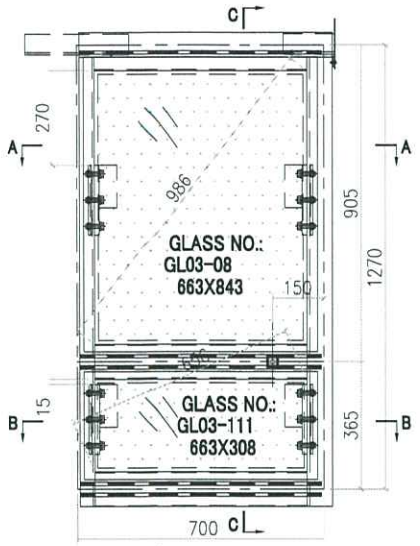

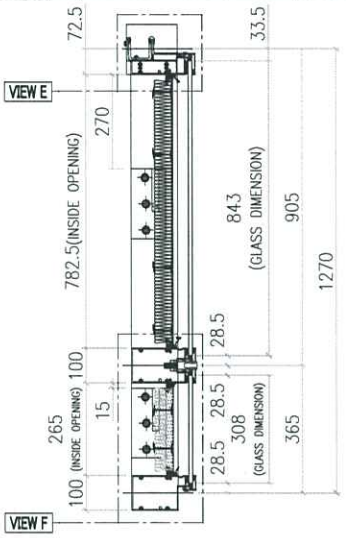


SECTION C-C

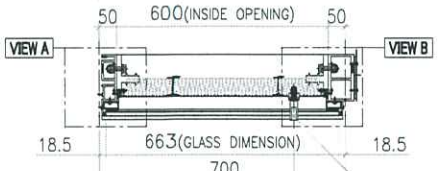

SECTION A-A


RESTRAINT SOCKET

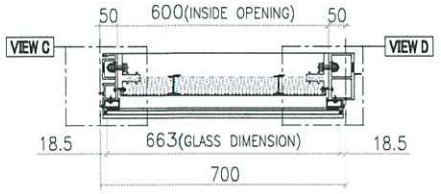


SECTION B-B

GLASS	GLASS NUMBER	WIDTH	HEIGHT	QTY.
	GL03-08	663	843	1
	GL03-111	663	308	1


VIEW A

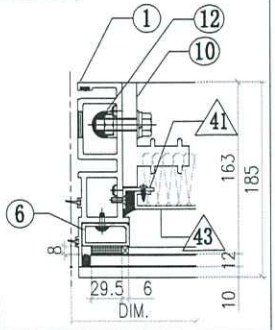


VIEW B

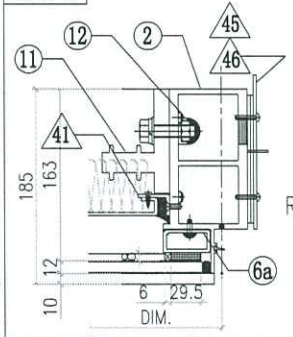


VIEW C

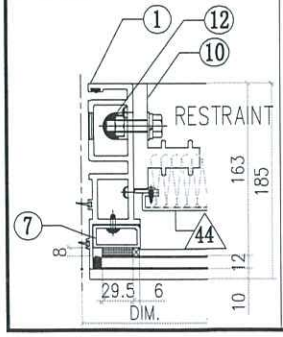


VIEW D

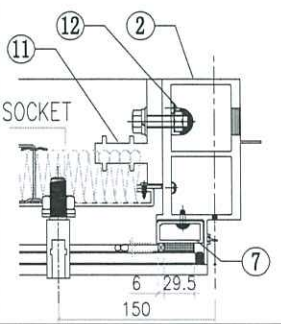

VIEW E

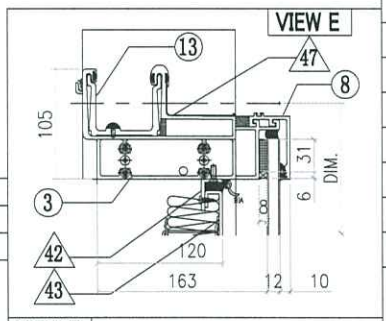

VIEW F

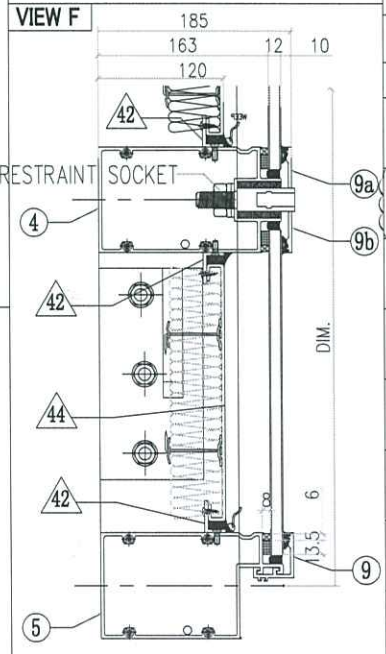

◯ ALUM. EXTRUSION


ITEM	FAB. DWG NO.	LENGTH (mm)	QTY
1	X86273-14	1294.5	1
2	X86278-16R	1294.5	1
3	X86279-14C	717.5	1
4	X86308-21B	679	1
5	X86302-15F	679	1
6	X86305-01LA	828.5	1
6a	X86305-01RA	828.5	1
7	X86305-05E	264	2
8	X86301-01-02	685	1
9	X86283-01-02	685	1
9a	X86283-02R-04	685	1
9b	X86283-02L-04	685	1
10	X86255-02L	200	2
11	X86255-01R	200	2
12	X86258-01	200	4
13	X86303-01	300	1
14	X86303-02	150	1


◇ OTHERS (ALUM. & G.M.S. PARTS)

ITEM	FAB. DWG NO.	LENGTH (mm)	QTY
41	N00813-01A 30x20X3mm ALUM. ANGLE	720.5	1
41a	N00813-03 30x20X3mm ALUM. ANGLE	720.5	1
42	N00813-01C 30x20X3mm ALUM. ANGLE	598	4
43	J858-AP19-02 578 x 760.5 (BACK PANEL)		1
44	J858-AP21-34 584 x 243 (BACK PANEL)		1
45	J858-AP02 3mm THK. ALUM. PLATE		1
46	J858-AP03 3mm THK. ALUM. PLATE		2
47	J858-AP16 1mm THK. ALUM. FLASHING	100	1

美特鋁質有限公司 MIDI Aluminium Fabricator Ltd.											
修改	1			採用	工廠		地盤	✓	工程號	J858	類別		物料號	-		
日期	04/11			材料顏色	-				地盤	康城11期	制圖	Z. S. P	2022-08-06	圖號	AZc-750H5-Ps
									图纸名称	单元组装图	復核	-	-	數量	-
									材料	-	批准	-	-	單件重量	- (KG)


AF-180

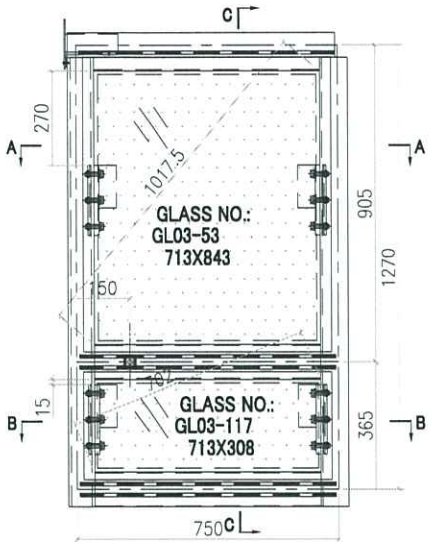

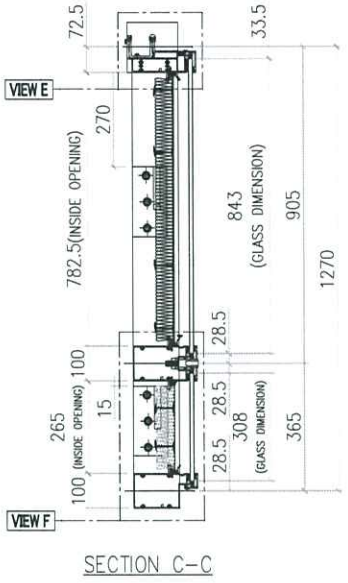


SECTION C-C

INSTALL UNIT NO.	QTY.	FLOOR
T2A-CW3-4001	1	40/F
T3A-CW3-4001	1	40/F
TOTAL	2	

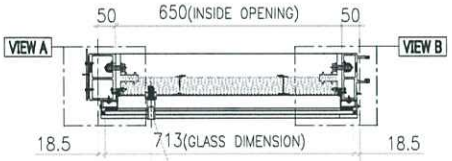


SECTION A-A

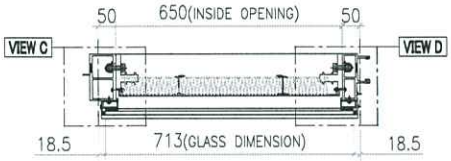


SECTION B-B

GLASS	GLASS NUMBER	WIDTH	HEIGHT	QTY.
	GL03-53	713	843	1
	GL03-117	713	308	1


VIEW A

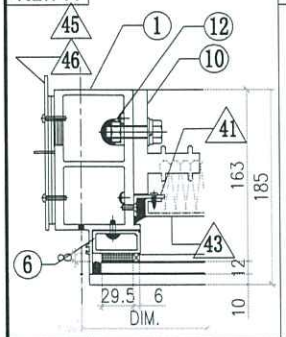


VIEW B

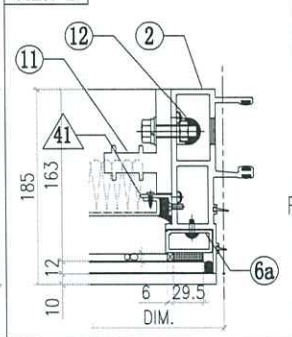


VIEW C

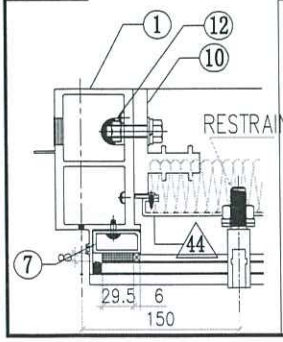


VIEW D

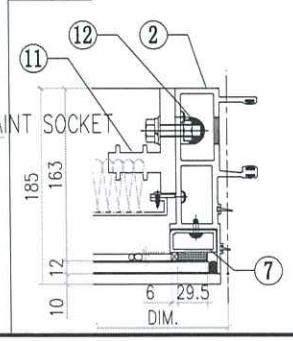

VIEW E

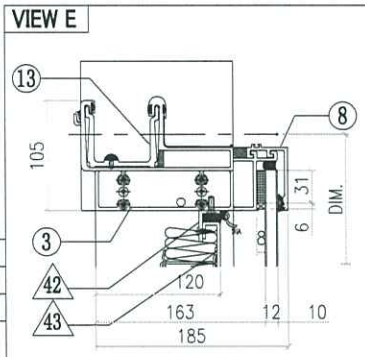

VIEW F

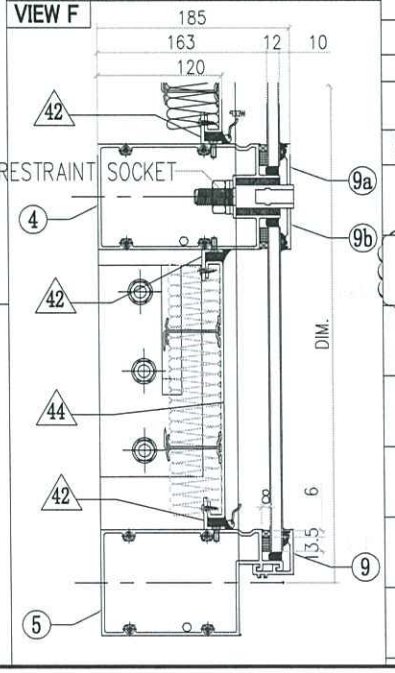

◯ ALUM. EXTRUSION


ITEM	FAB. DWG NO.	LENGTH (mm)	QTY
1	X86278-16L	1294.5	1
2	X86272-09	1294.5	1
3	X86279-01H	767.5	1
4	X86308-20A	729	1
5	X86302-15L	729	1
6	X86305-01LA	828.5	1
6a	X86305-01RA	828.5	1
7	X86305-05E	264	2
8	X86301-01-32	735	1
9	X86283-01-32	735	1
9a	X86283-02L-05	735	1
9b	X86283-02R-05	735	1
10	X86255-02L	200	2
11	X86255-01R	200	2
12	X86258-01	200	4
13	X86303-03	150	1


◇ OTHERS (ALUM. & G.M.S. PARTS)

ITEM	FAB. DWG NO.	LENGTH (mm)	QTY
41	N00813-01A 30x20X3mm ALUM. ANGLE	720.5	1
41a	N00813-03 30x20X3mm ALUM. ANGLE	720.5	1
42	N00813-01AJ 30x20X3mm ALUM. ANGLE	648	4
43	J858-AP19-55 628 x 760.5 (BACK PANEL)		1
44	J858-AP21-54 634 x 243 (BACK PANEL)		1
45	J858-AP02 3mm THK. ALUM. PLATE		1
46	J858-AP03 3mm THK. ALUM. PLATE		2

美特鋁質有限公司 MIDI Aluminium Fabricator Ltd.											
修改	1			採用	工廠		地盤	✓	工程號	J858	類別		物料號	-		
日期	04/11			材料顏色	-				地盤	康城11期	制圖	Z.S.P	2022-08-06	圖號	AZd-750H5-Ps
									图纸名称	单元组装图	復核	-	-	數量	-
									材料	-	批准	-	-	單件重量	- (KG)


AF-181

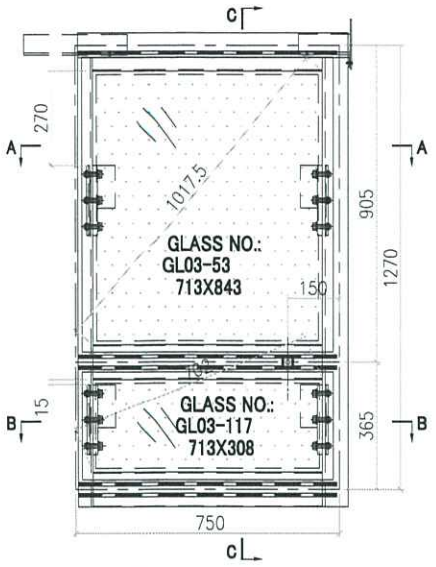

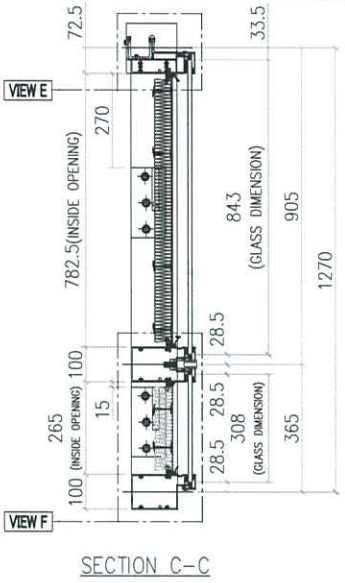


SECTION C-C

INSTALL UNIT NO.	QTY.	FLOOR
T2A-CW3-4004	1	40/F
T3A-CW3-4004	1	40/F
TOTAL	2	

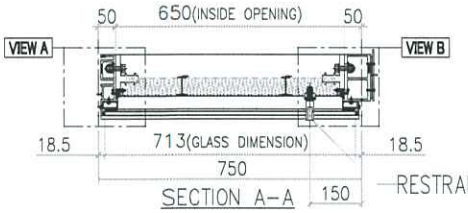

SECTION A-A — RESTRAINT SOCKET

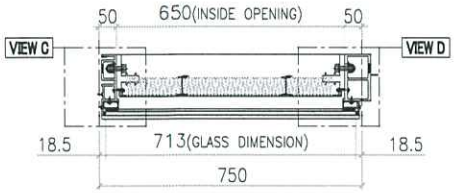


SECTION B-B


◯ ALUM. EXTRUSION			
ITEM	FAB. DWG NO.	LENGTH (mm)	QTY
1	X86273-14	1294.5	1
2	X86278-16R	1294.5	1
3	X86279-14F	767.5	1
4	X86308-21A	729	1
5	X86302-15L	729	1
6	X86305-01LA	828.5	1
6a	X86305-01RA	828.5	1
7	X86305-05E	264	2
8	X86301-01-32	735	1
9	X86283-01-32	735	1
9a	X86283-02R-05	735	1
9b	X86283-02L-05	735	1
10	X86255-02L	200	2
11	X86255-01R	200	2
12	X86258-01	200	4
13	X86303-01	300	1
14	X86303-02	150	1
15			

GLASS	GLASS NUMBER	WIDTH	HEIGHT	QTY.
	GL03-53	713	843	1
	GL03-117	713	308	1


VIEW A

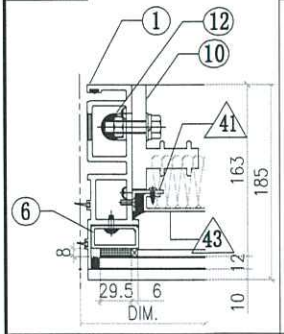


VIEW B

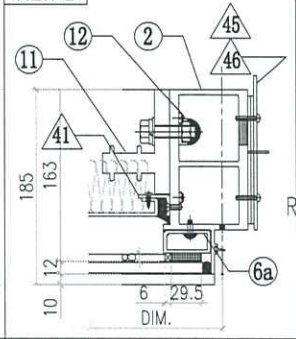


VIEW C

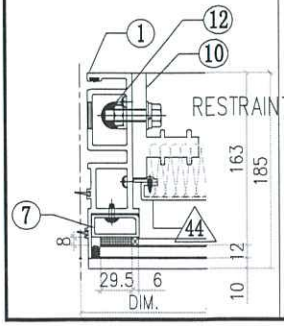


VIEW D

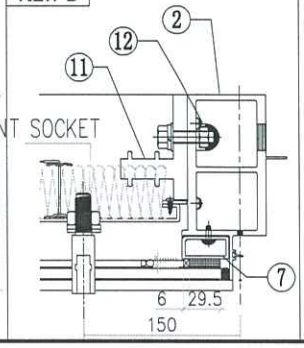

VIEW E

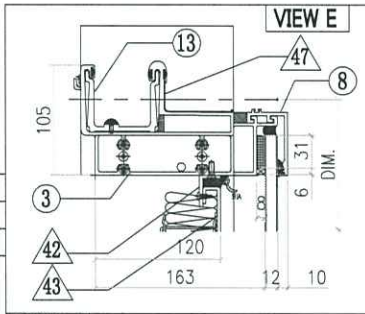

VIEW F

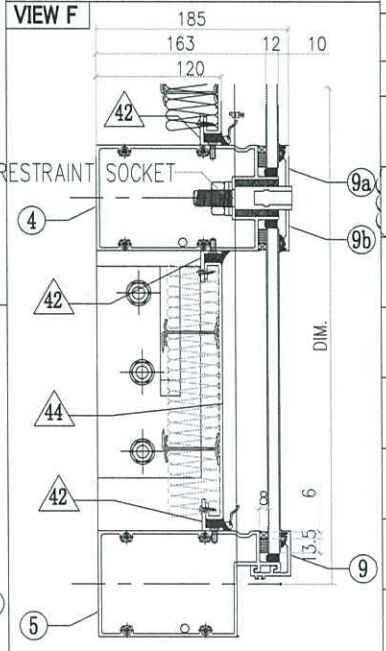



◇ OTHERS (ALUM. & G.M.S. PARTS)			
ITEM	FAB. DWG NO.	LENGTH (mm)	QTY
41	N00813-01A	720.5	1
	30x20X3mm ALUM. ANGLE		
41a	N00813-03	720.5	1
	30x20X3mm ALUM. ANGLE		
42	N00813-01AJ	648	4
	30x20X3mm ALUM. ANGLE		
43	J858-AP19-55		1
	628 x 760.5 (BACK PANEL)		
44	J858-AP21-54		1
	634 x 243 (BACK PANEL)		
45	J858-AP02		1
	3mm THK. ALUM. PLATE		
46	J858-AP03		2
	3mm THK. ALUM. PLATE		
47	J858-AP16	100	1
	1mm THK. ALUM. FLASHING		

美特鋁質有限公司 MIDI Aluminium Fabricator Ltd.											
				工程號	J858	類別		物料號	-		
				地盤	康城11期	制圖	Z. S. P	2022-08-06	圖號	AZc-1326H5-Ps1	
修改	1		採用 工廠	地盤 ✓	图纸名称	单元组装图	復核	-	-	數量	-
日期	04/11		材料顏色	-	材料	-	批准	-	-	單件重量	- (KG)


AF-182

INSTALL UNIT NO.	QTY.	FLOOR
T3B-CW5-4001	1	40/F
TOTAL	1	

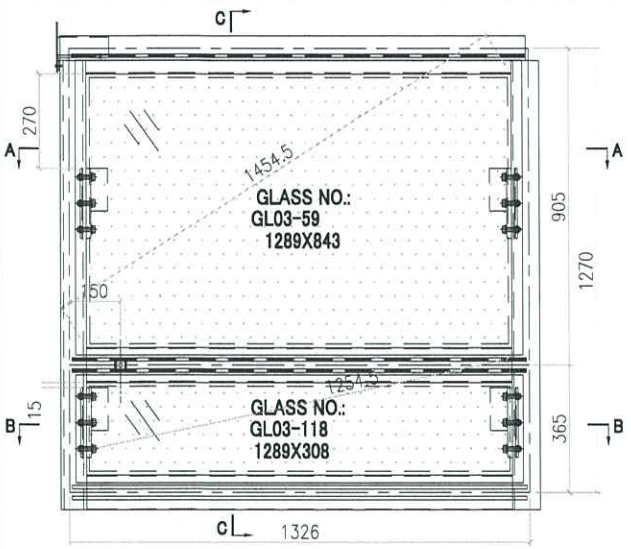


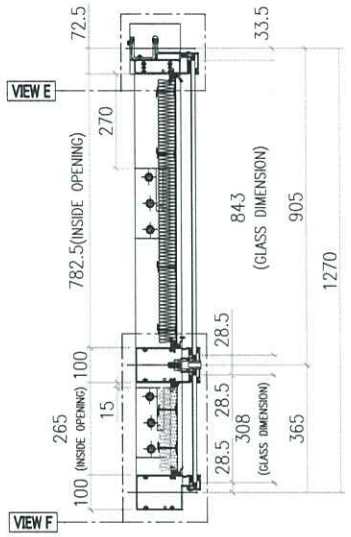

SECTION C-C

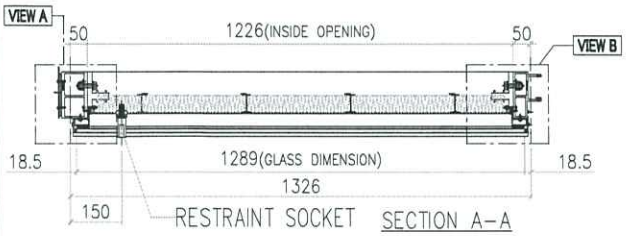



SECTION A-A

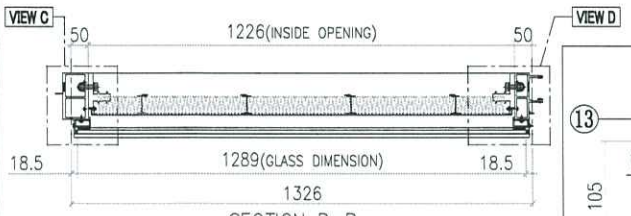



SECTION B-B


GLASS	GLASS NUMBER	WIDTH	HEIGHT	QTY.
	GL03-59	1289	843	1
	GL03-118	1289	308	1

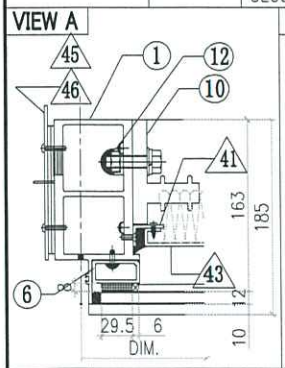


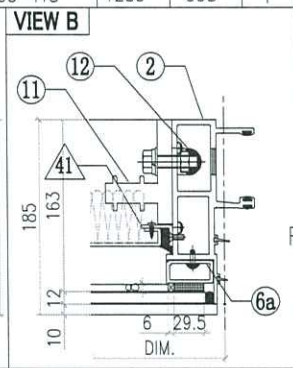

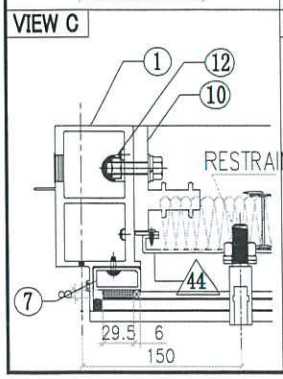

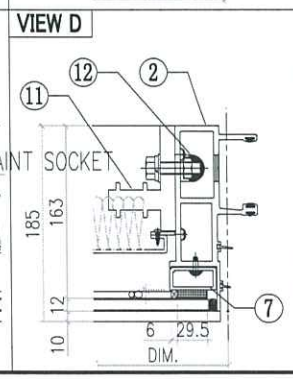

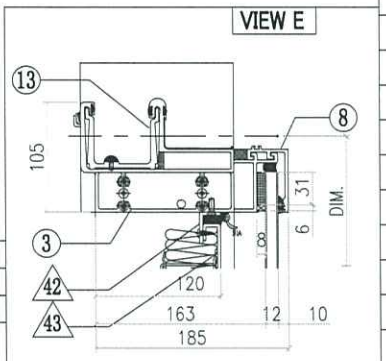

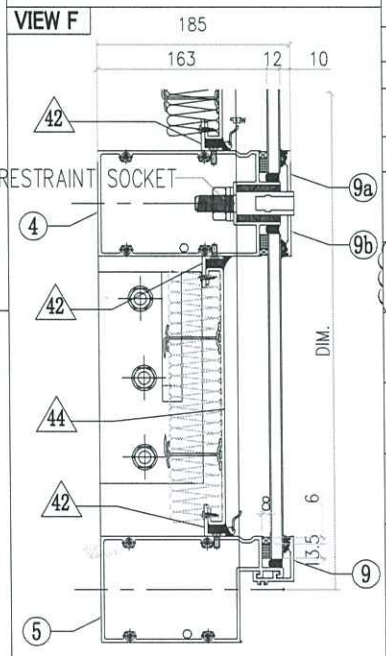


ALUM. EXTRUSION			
ITEM	FAB. DWG NO.	LENGTH (mm)	QTY
1	X86278-16L	1294.5	1
2	X86272-09	1294.5	1
3	X86279-01G	1343.5	1
4	X86308-20C	1305	1
5	X86302-15M	1305	1
6	X86305-01LA	828.5	1
6a	X86305-01RA	828.5	1
7	X86305-05E	264	2
8	X86301-01-30	1311	1
9	X86283-01-30	1311	1
9a	X86283-02L-01	1311	1
9b	X86283-02R-01	1311	1
10	X86255-02L	200	2
11	X86255-01R	200	2
12	X86258-01	200	4
13	X86303-03	150	1

OTHERS (ALUM. & G.M.S. PARTS)			
ITEM	FAB. DWG NO.	LENGTH (mm)	QTY
41	N00813-01A	720.5	1
	30x20X3mm ALUM. ANGLE		
41a	N00813-03	720.5	1
	30x20X3mm ALUM. ANGLE		
42	N00813-01AM	1224	4
	30x20X3mm ALUM. ANGLE		
43	J858-AP19-49		1
	1204 x760.5(BACK PANEL)		
44	J858-AP21-55		1
	1210 x243 (BACK PANEL)		
45	J858-AP02		1
	3mm THK. ALUM. PLATE		
46	J858-AP03		2
	3mm THK. ALUM. PLATE		


美特鋁質有限公司 MIDI Aluminium Fabricator Ltd.											
				工程號	J858	類別		物料號	-		
				地盤	康城11期	制圖	Z.S.P	2022-06-28	圖號	ALj-765H1-b2
修改	1		採用 工廠	图纸名称	单元组装图	復核	-	-	數量	-
日期	08/11		材料顏色 -	材料	-	批准	-	-	單件重量	- (KG)

AS-11B


VIEW G

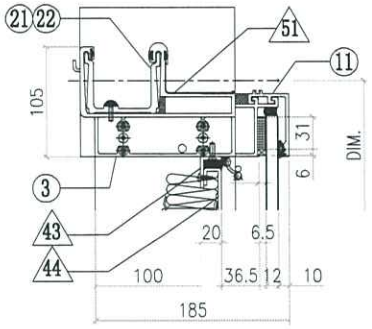


VIEW C

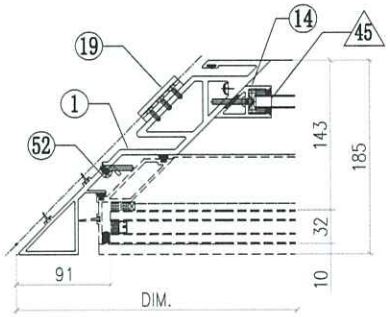


VIEW D

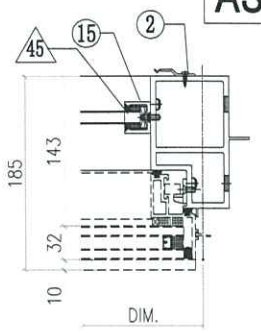


VIEW H

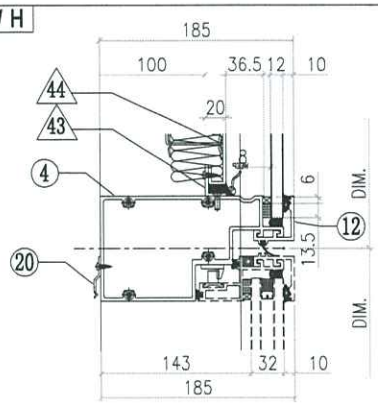


VIEW E

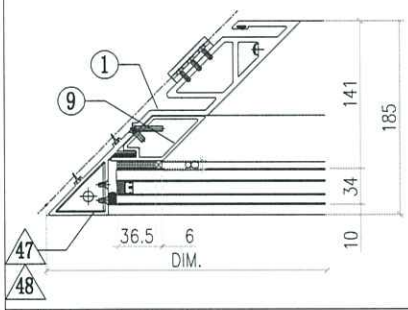


VIEW F

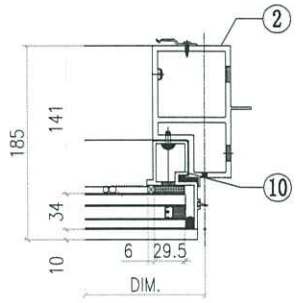

VIEW K

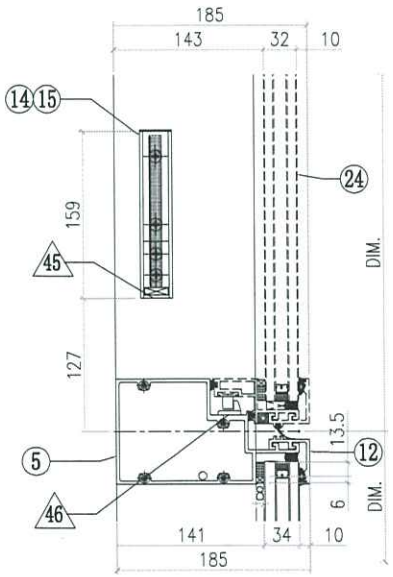

VIEW L

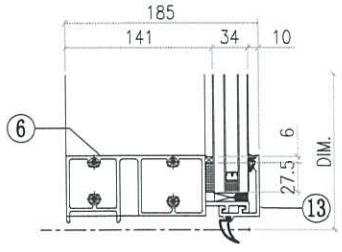

◇ OTHERS (ALUM. & G.M.S. PARTS)

ITEM	FAB. DWG NO.	LENGTH (mm)	QTY
41	N00813-02A	720.5	1
	30x20X3mm ALUM. ANGLE		
42	N00813-01A	720.5	1
	30x20X3mm ALUM. ANGLE		
43	N00813-01G	567	2
	30x20X3mm ALUM. ANGLE		
44	J858-AP12A-02		1
	561 x760.5 (BACK PANEL)		
45	N541-01	21	2
	43x22x3mm ALUM. ANGLE		
46	J858-AP05		1
	2mm THK. ALUM. PLATE		
47	J858-AA03L		1
	2mm THK. ALUM. PLATE		
48	J858-AA04L		1
	2mm THK. ALUM. PLATE		
49	J858-AP03		2
	3mm THK. ALUM. PLATE		
50	J858-AP02		1
	3mm THK. ALUM. PLATE		
51	J858-AP17		1
	1mm THK. ALUM. FLASHING		
52	J858-AP18	400	1
	1mm THK. ALUM. FLASHING		

◯ ALUM. EXTRUSION

ITEM	FAB. DWG NO.	LENGTH (mm)	QTY
1	X86276-01	3280.5	1
2	X86277-16R	3258.5	1
3	X86279-16LA	729.5	1
4	X86309-03LA	694	1
5	X86281-03LA	694	1
6	X86280-04LA	694	1
7	X86310-01LA	781.5	1
8	X86313-05RA	868.5	1
9	X86311-01A	774	1
10	X86314-02R	868	1
11	X86301-01-05	697.5	1
12	X86283-01-06	697.5	2
13	X86300-01-05	697.5	1
14	X86286-01L	159	1
15	X86282-01	159	1
16	X86256-01L	200	1
17	X86255-01R	200	1
18	X86258-01	200	2
19	X86316-01	50	3
20	X86317-01	50	10
21	X86303-04	250	1
22	X86303-02	150	1
23			
24	(窗玉) J858-CW-SH04L		1
25			
26			


美特鋁質有限公司
MIDI Aluminium Fabricator Ltd.

修改	1			採用	工廠		地盤	✓	
日期	08/11			材料顏色	-				


工程號	J858	類別		物料號	-		
地盤	康城11期	制圖	Z.S.P	2022-06-28	圖號	ALb-765H1-F1b2	
图纸名称	单元组装图	復核	-	-	數量	-	
材料	-	批准	-	-	單件重量	-	(KG)

AS-19B


VIEW K

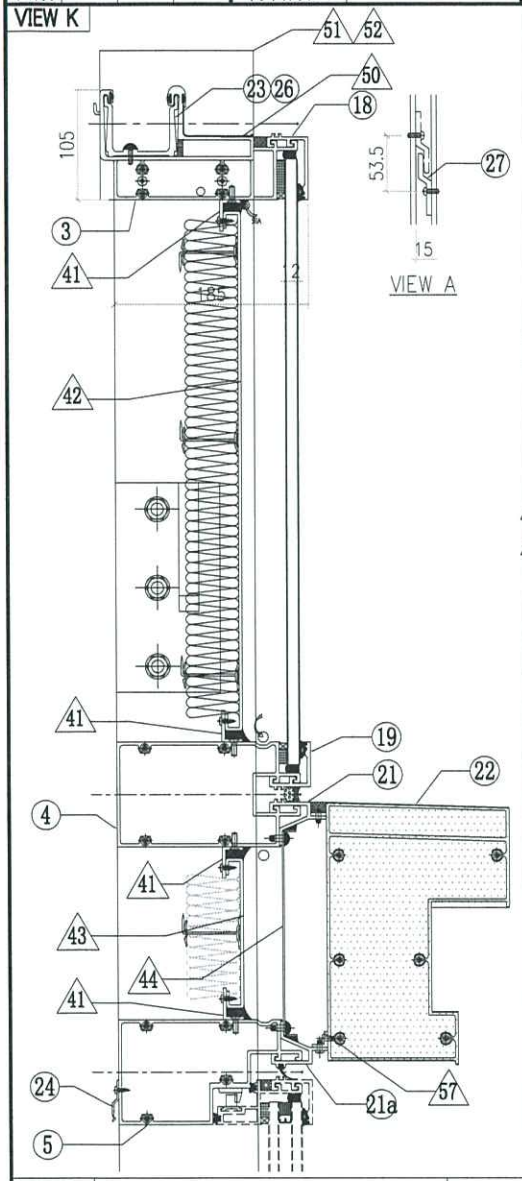


VIEW C

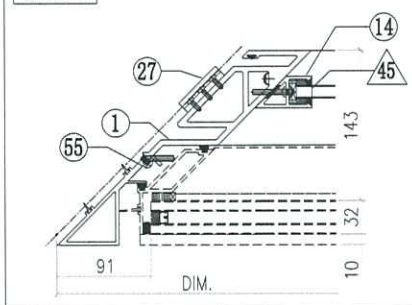


VIEW D

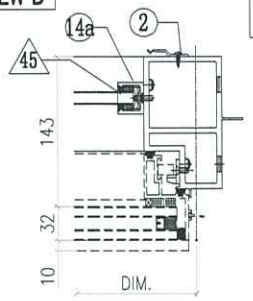


VIEW E

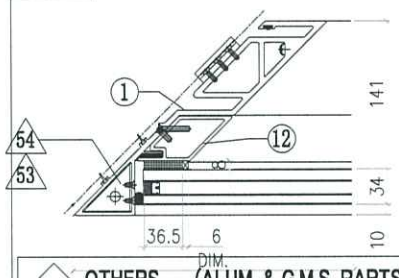


VIEW F

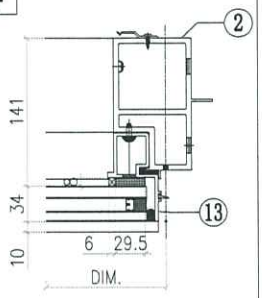

VIEW L

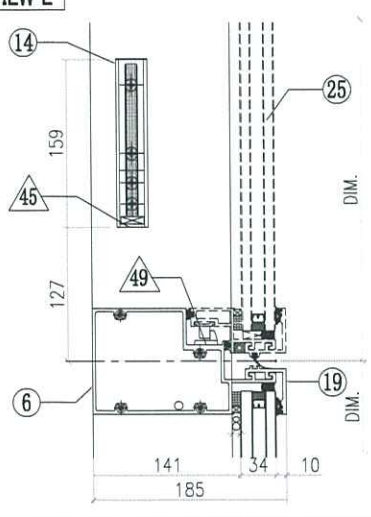

VIEW M

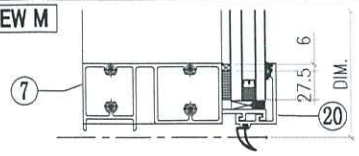

◇ OTHERS (ALUM. & G.M.S. PARTS)


ITEM	FAB. DWG NO.	LENGTH (mm)	QTY
41	N00813-01G	567	4
	30x20X3mm ALUM. ANGLE		
41a	N00813-01Z	455.5	1
	30x20X3mm ALUM. ANGLE		
41b	N00813-02B	455.5	1
	30x20X3mm ALUM. ANGLE		
42	J858-AP12A-10		1
	561 x 495.5(BACK PANEL)		
43	J858-AP10-06		1
	565.5 x 143 (BACK PANEL)		
44	J858-AP07-05		1
	1.5mm THK. ALUM. FLASHING		
45	N541-01	21	2
	43x22x3mm ALUM. ANGLE		
46	J858-AP06		4
	3mm THK. ALUM. PLATE		
47	J858-AP15L		1
	3mm THK. ALUM. PLATE		
48	J858-AP14R		1
	3mm THK. ALUM. PLATE		
49	J858-AP05		1
	2mm THK. ALUM. PLATE		
50	J858-AP17		1
	1mm THK. ALUM. FLASHING		
51	J858-AP03		2
	3mm THK. ALUM. PLATE		
52	J858-AP02		1
	3mm THK. ALUM. PLATE		
53	J858-AA03L		1
	3mm THK. ALUM. END PANEL		
54	J858-AA04L		1
	3mm THK. ALUM. END PANEL		
55	J858-AP18	400	1
	1mm THK. ALUM. FLASHING		

◯ ALUM. EXTRUSION


ITEM	FAB. DWG NO.	LENGTH (mm)	QTY
1	X86276-04	3280.5	1
2	X86277-08R	3258.5	1
3	X86279-16LA	729.5	1
4	X86308-09LA	694	1
5	X86309-07LA	694	1
6	X86281-03LA	694	1
7	X86280-04LA	694	1
8	X86310-01LB	516.5	1
9	X86313-05RB	603.5	1
10	X86310-02LB	164	1
11	X86313-07R	243	1
12	X86311-01A	774	1
13	X86314-02R	868	1
14	X86286-01L	159	1
14a	X86282-01	159	1
15	X86256-01L	200	1
16	X86255-01R	200	1
17	X86258-01	200	2
18	X86301-01-05	697.5	1
19	X86283-01-06	697.5	2
20	X86300-01-05	697.5	1
21	X86306-03B	697.5	1
21a	X86306-05B	697.5	1
22	X86307-03-01	939.5	1
23	X86303-04	250	1
24	X86317-01	50	10
25	(窗玉)J858-CW-SH04L		1
26	X86303-02	150	1
27	X86316-01	50	3

ITEM			QTY
56	L065-01-16	692	1
	16x16X3mm ALUM. ANGLE		


美特鋁質有限公司 MIDI Aluminium Fabricator Ltd.				工程號	J858	類別		物料號	-		
				地盘	康城11期	制圖	W.E.X	2022-07-29	圖號	N00813-03	
修改			採用工廠 ✓ 地盤	图纸名称	铝角	復核	-	-	數量	-	
日期			材料顏色 络化	材料	N00813	批准	-	-	單件重量	-	(KG)

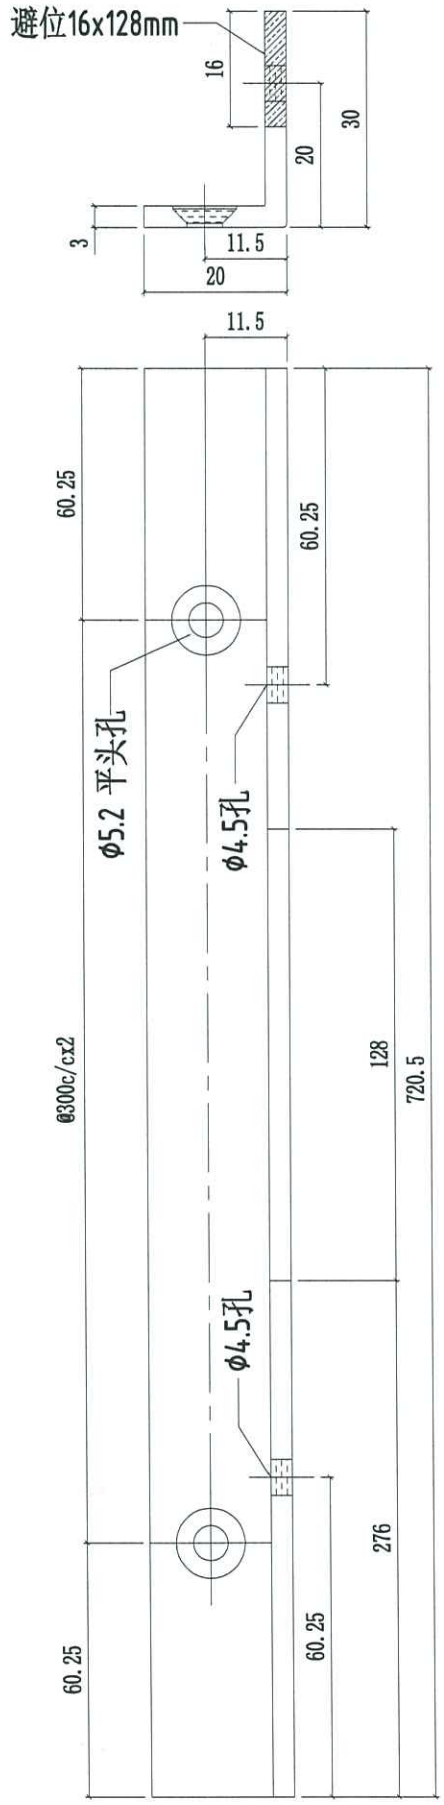


新图

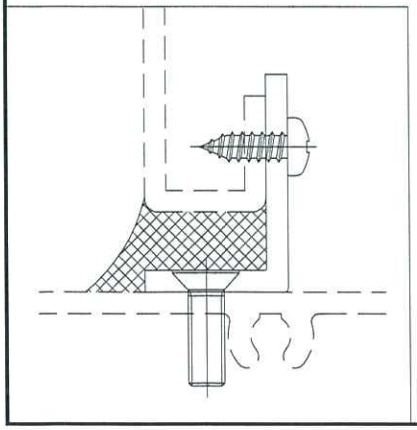


美特鋁質有限公司 MIDI Aluminium Fabricator Ltd.				工程號	J858	類別		物料號	-		
				地盤	康城11期	制圖	W.E.X	2022-07-29	圖號	X86306-01	
修改	1		採用工廠 ✓ 地盤	图纸名称	装飾條支架加工圖	復核	-	-	數量	-	
日期	04/11		材料顏色 深銅(ECD3W0497 6S-XF1)	材料	X86306	批准	-	-	單件重量	-	(KG)

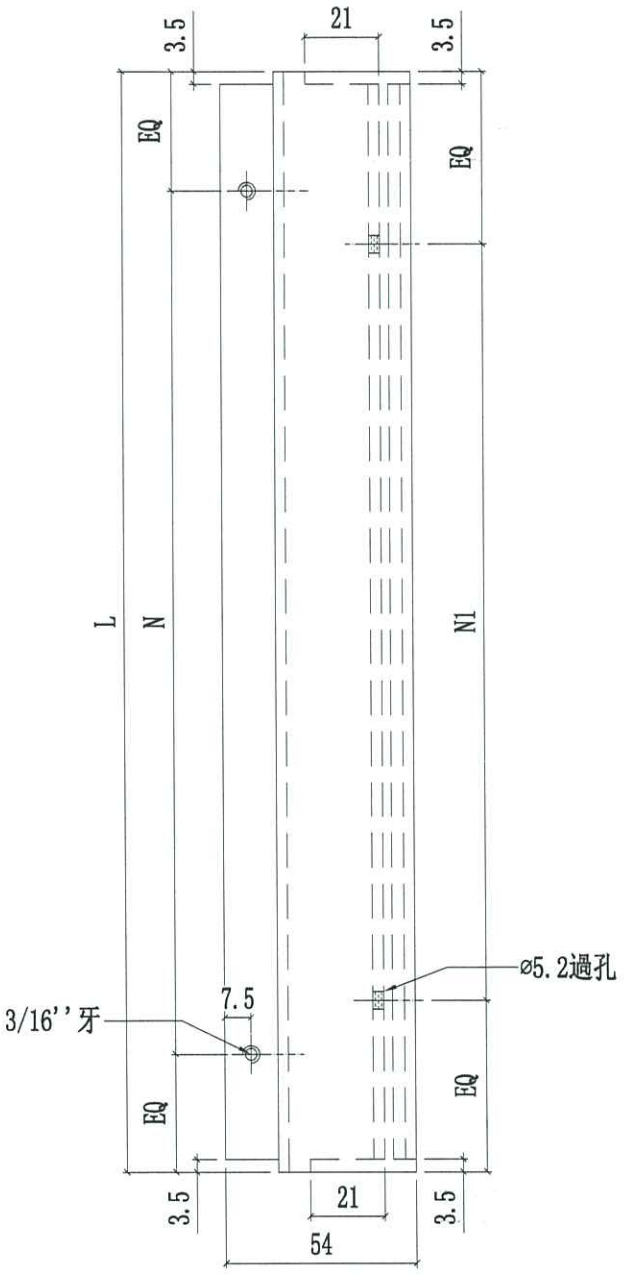


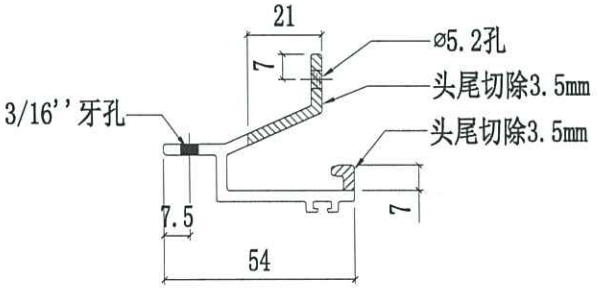

编号	L	N	Q.T.Y
X86306-01T	1575	@280c/cx5	-
X86306-01S	1712.5	@300c/cx5	-
X86306-01R	1765	@300c/cx5	-
X86306-01Q	1675	@300c/cx5	-
X86306-01P	600	@220c/cx2	-
X86306-01N	1815	@300c/cx5	-
X86306-01M	1285	@280c/cx4	-
X86306-01L	1410	@300c/cx4	-
X86306-01K	666	@250c/cx2	-
X86306-01J	1347.5	@280c/cx4	-
X86306-01H	1385	@300c/cx4	-
X86306-01G	1547.5	@300c/cx4	-
X86306-01F	1625	@280c/cx5	-
X86306-01E	650	@245c/cx2	-
~~X86306-01D~~	~~1230~~	~~@250c/cx4~~	~~-~~
~~X86306-01C~~	~~1710~~	~~@300c/cx5~~	~~-~~
X86306-01B	685	@250c/cx2	-
X86306-01A	1840	@300c/cx5	-


美特鋁質有限公司 MIDI Aluminium Fabricator Ltd.				工程號	J858	類別		物料號	-		
				地盤	康城11期	制圖	W.E.X	2022-07-29	圖號	X86306-02	
修改	1	採用工廠 ✓ 地盤		图纸名称	装飾條支架加工圖	復核	-	-	數量	-	
日期	04/11	材料顏色	深銅(ECD3W0497 6S-XF1)	材料	X86306	批准	-	-	單件重量	-	(KG)

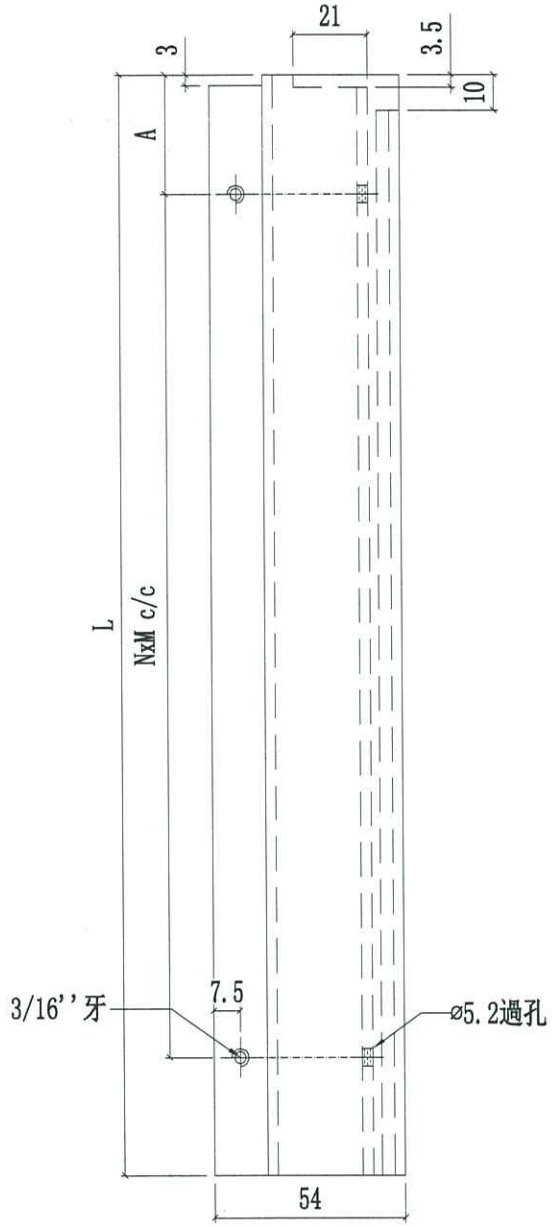

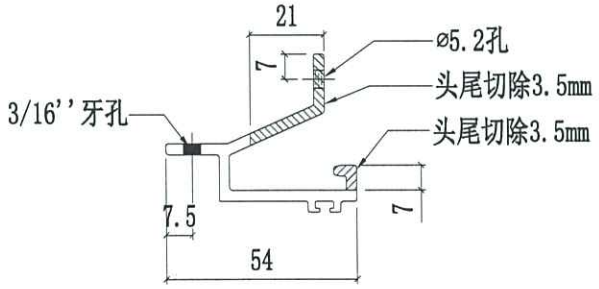


编号	L	A	NxM	數量
X86306-02E	1757.5	130	@300c/cx5	-
~~X86306-02D~~	~~1679~~	~~90.5~~	~~@300c/cx5~~	~~-~~
~~X86306-02C~~	~~1770~~	~~136.5~~	~~@300c/cx5~~	~~-~~
X86306-02B	697.5	100	@250c/cx2	-
X86306-02A	1789	146	@300c/cx5	-


美特鋁質有限公司 MIDI Aluminium Fabricator Ltd.				工程號	J858	類別		物料號	-		
				地盤	康城11期	制圖	W.E.X	2022-07-29	圖號	X86306-03	
修改	1		採用工廠 ✓ 地盤	图纸名称	装飾條支架加工圖	復核	-	-	數量	-	
日期	04/11		材料颜色 深銅(ECD3W0497 6S-XF1)	材料	X86306	批准	-	-	單件重量	-	(KG)

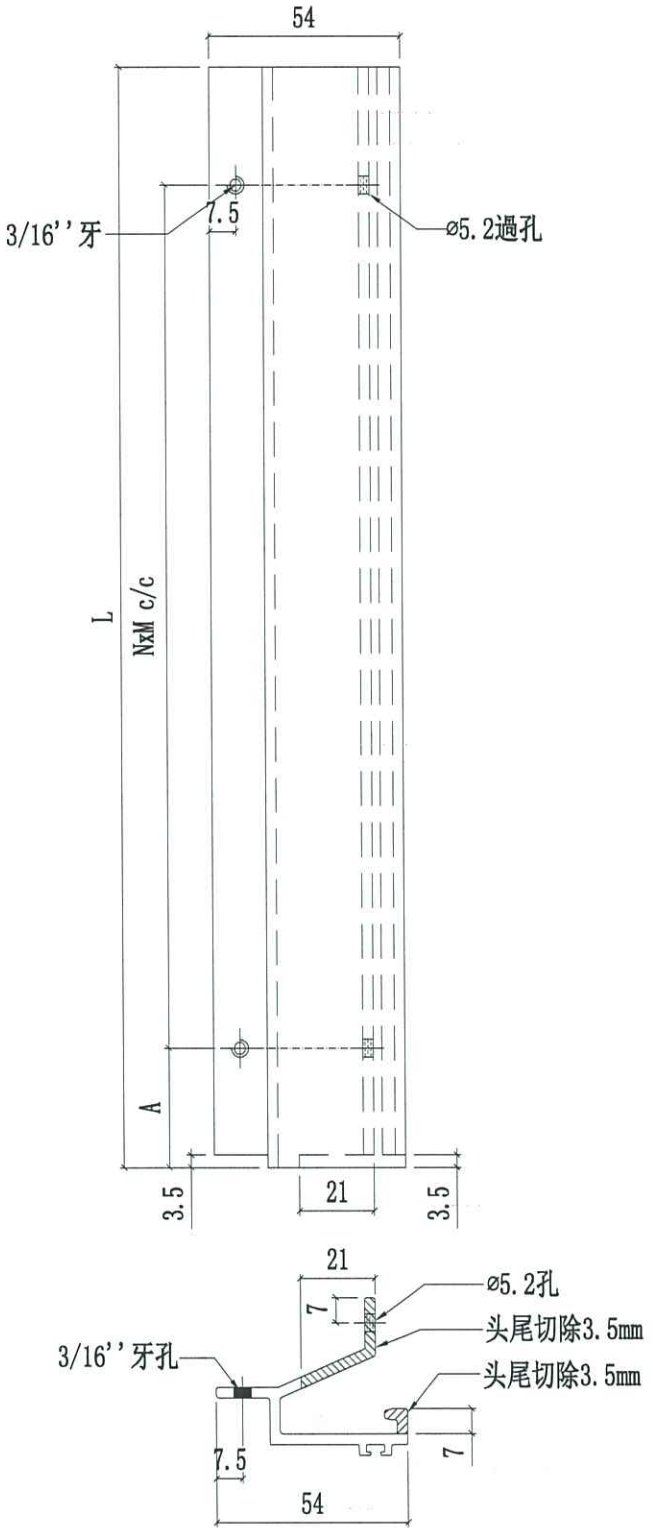

编号	L	A	NxM	數量
~~X86306-03E~~	~~1757.5~~	~~130~~	~~@300c/cx5~~	~~-~~
X86306-03D	1679	140.5	@280c/cx5	-
X86306-03C	1770	136.5	@300c/cx5	-
X86306-03B	697.5	100	@250c/cx2	
X86306-03A	1789	146	@300c/cx5	


美特鋁質有限公司 MIDI Aluminium Fabricator Ltd.				工程號	J858	類別		物料號	-		
				地盤	康城11期	制圖	W.E.X	2022-07-29	圖號	X86306-04	
修改	1		採用工廠 ✓ 地盤	图纸名称	装飾條支架加工圖	復核	-	-	數量	-	
日期	04/11		材料顏色 深銅(ECD3W0497 6S-XF1)	材料	X86306	批准	-	-	單件重量	-	(KG)

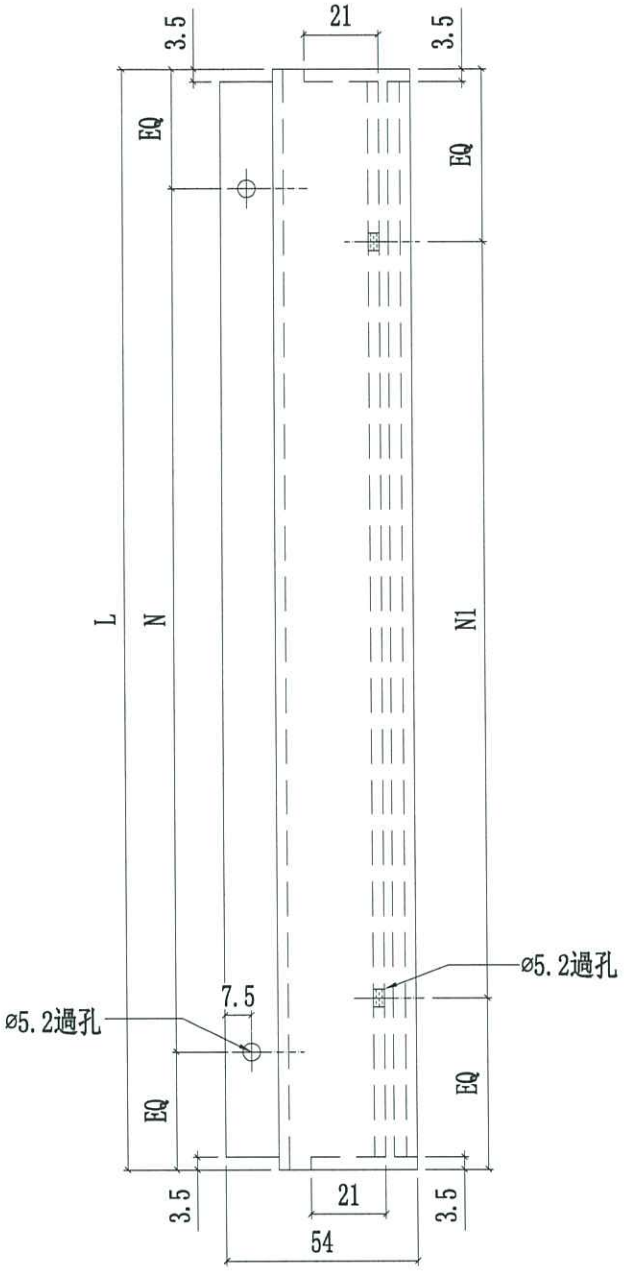


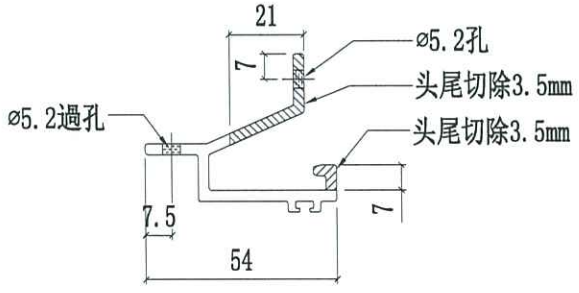

编号	L	N	Q.T.Y
x86306-04T	1575	@280c/cx5	-
x86306-04S	1712.5	@300c/cx5	-
x86306-04R	1765	@300c/cx5	-
x86306-04Q	1675	@300c/cx5	-
x86306-04P	600	@220c/cx2	-
x86306-04N	1815	@300c/cx5	-
x86306-04M	1285	@280c/cx4	-
x86306-04L	1410	@300c/cx4	-
x86306-04K	666	@250c/cx2	-
x86306-04J	1347.5	@280c/cx4	-
x86306-04H	1385	@300c/cx4	-
x86306-04G	1547.5	@300c/cx4	-
x86306-04F	1625	@280c/cx5	-
x86306-04E	650	@245c/cx2	-
~~x86306-04D~~	~~1230~~	~~@250c/cx4~~	~~-~~
~~x86306-04C~~	~~1710~~	~~@300c/cx5~~	~~-~~
x86306-04B	685	@250c/cx2	-
x86306-04A	1840	@300c/cx5	-


美特鋁質有限公司 MIDI Aluminium Fabricator Ltd.				工程號	J858	類別		物料號	-		
				地盤	康城11期	制圖	W.E.X	2022-07-29	圖號	X86306-05	
修改	1	採用工廠 ✓ 地盤		图纸名称	装飾條支架加工圖	復核	-	-	數量	-	
日期	04/11	材料顏色 深銅(ECD3W0497 6S-XF1)		材料	X86306	批准	-	-	單件重量	-	(KG)

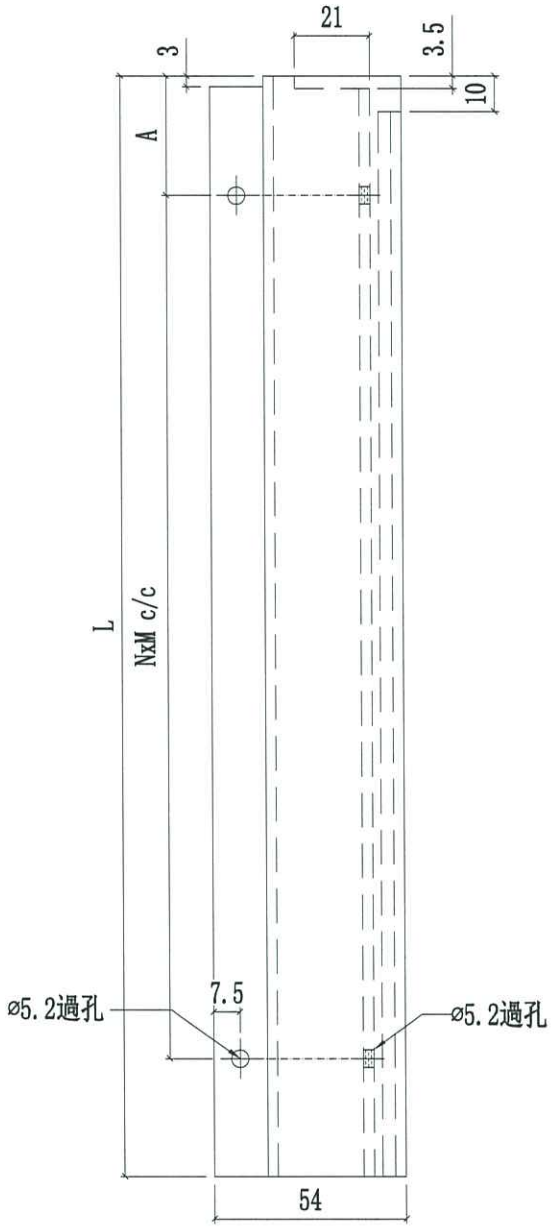


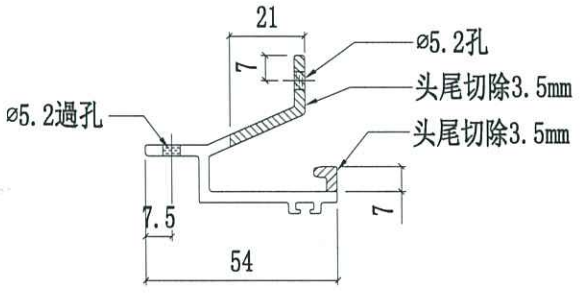

~~X86306-05E~~	~~1757.5~~	~~130~~	~~@300c/cx5~~	~~-~~
X86306-05D	1679	140.5	@280c/cx5	-
X86306-05C	1770	136.5	@300c/cx5	-
X86306-05B	697.5	100	@250c/cx2	-
X86306-05A	1789	146	@300c/cx5	-
编号	L	A	NxM	數量


美特鋁質有限公司 MIDI Aluminium Fabricator Ltd.				工程號	J858	類別		物料號	-		
				地盤	康城11期	制圖	W.E.X	2022-07-29	圖號	X86306-06	
修改	1		採用工廠 ✓ 地盤	图纸名称	装飾條支架加工圖	復核	-	-	數量	-	
日期	04/11		材料顏色 深銅(ECD3W0497 6S-XF1)	材料	X86306	批准	-	-	單件重量	-	(KG)

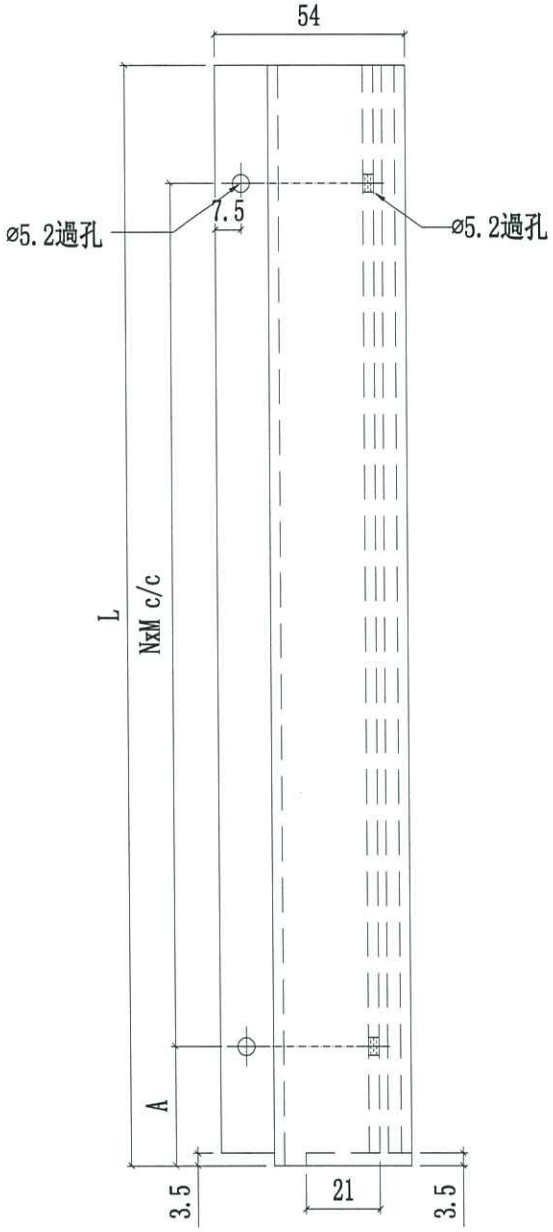


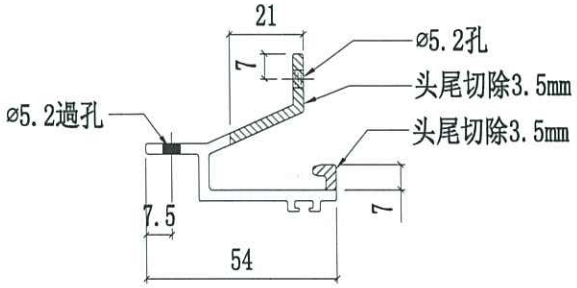

编号	L	A	NxM	數量
x86306-06E	1757.5	130	@300c/cx5	-
~~x86306-06D~~	~~1679~~	~~90.5~~	~~@300c/cx5~~	~~-~~
~~x86306-06C~~	~~1770~~	~~136.5~~	~~@300c/cx5~~	~~-~~
x86306-06B	697.5	100	@250c/cx2	
x86306-06A	1789	146	@300c/cx5	


美特鋁質有限公司 MIDI Aluminium Fabricator Ltd.					工程號	J858	類別		物料號	-		
					地盤	康城11期	制圖	W.E.X	2022-05-30	圖號	X86255-02L	
修改			採用工廠	✓	地盤	-	图纸名称	铝固定码加工图	復核	-	-	數量	-	
日期			材料颜色	络化			材料	X86255	批准	-	-	單件重量	-	(KG)

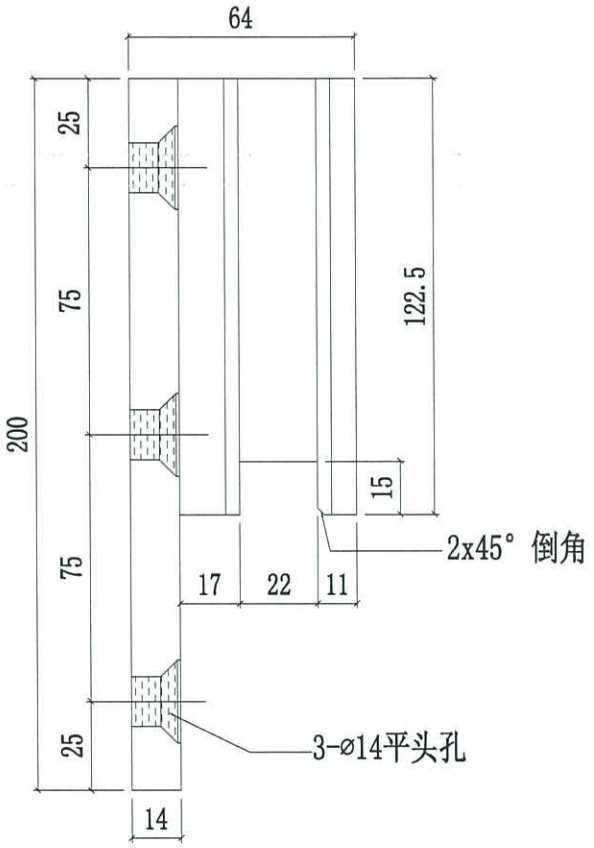


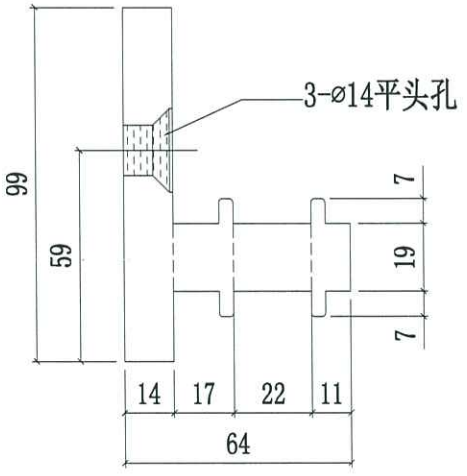


新图

美特鋁質有限公司 MIDI Aluminium Fabricator Ltd.				工程號	J858	類別		物料號	-		
				地盘	康城11期	制圖	W.E.X	2022-09-08	圖號	L065-S01	
修改	1		採用工廠 ✓ 地盤	图纸名称	铝角码	復核	-	-	數量	-	
日期	04/11		材料颜色{络化}	材料	16x16x3mm铝角(L065)	批准	-	-	單件重量	-	(KG)

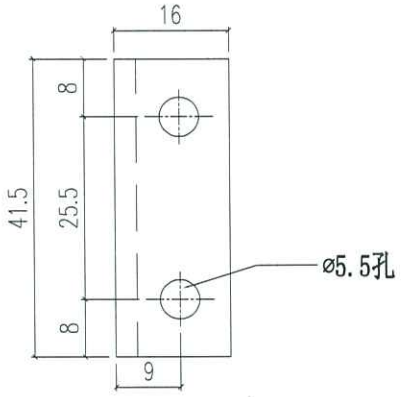

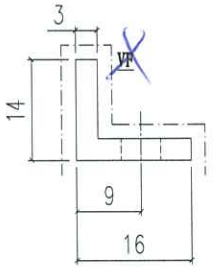

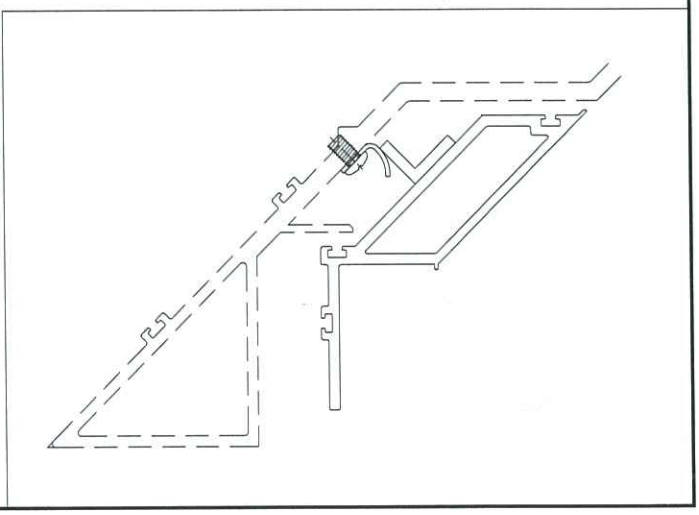

美特鋁質有限公司 MIDI Aluminium Fabricator Ltd.				工程號	J858	類別		物料號	-		
				地盘	康城11期	制圖	W.E.X	2022-06-30	圖號	X86283-S01	
修改	1	-	-	採用工廠	地盤	图纸名称	铝料加工图	復核	-	-	數量	-
日期	04/11	-	-	材料颜色	深銅(BCD3W0497 6S-XF1)	材料	X86283	批准	-	-	單件重量	- (KG)

部件编号	L	数量
X86283-S01-01	677.5	-
X86283-S01-02	685	-
X86283-S01-03	1230	-
X86283-S01-04	-	-
X86283-S01-05	658.5	-
X86283-S01-06	607.5	-
X86283-S01-07	650	-
X86283-S01-08	535	-
X86283-S01-09	600	-

