美 特 鋁 質 有 限 公 司
MIDI ALUMINIUM FABRICATOR LTD.

工程指示 / 要求簡箋(E.I.)

工程指示編號：**EI / 5272 / 22** 修改版次：**G**

工程編號 ：**J - 858** 工程名稱 ：**將軍澳日出康城 LP 11**

工程項目 ：幕牆 大貨單元件加工圖

收件人 ：生統 發件人 ： **Ant Yeung** 日 期 ：**17/11/2022**

☐要求提供 / ☐確認 事項 ：

G 版: 已修改玻璃欄河做法。窗坫做法： 框的窗坫向室內入 1.5 ，墊巴改加在玉的窗坫底，窗坫不阻去水口

F 版: 按 EI5019 改氣孔。

E 版: 按試水箱 comment 修改加工圖(雙掛勾碼單元)，和回覆廠疑問。

E 版: J858 单元件（T1-9~11F）加工图数量统计表-1108。

D 版: 按試水箱 comment 修改大貨掛勾碼。 (公企一邊)

C 版: 附上最急的 63 件位置及單元片編號。

B 版: 因應來料較預期遲，必須分批生產和出貨。附上出貨次序(按拆棚次序)見後頁

最先 Zone 1: 63 件 ； 第二 Zone 2 : 60 件 ； 第三 Zone 3: 65 件 ;第四 Zone 4 :52 件 請廠按此次序分批打開料單供生產使用。

A 版：已附圖則登記表，分層統計表及位置圖 此 63 件需廠打開料單

請按加工圖生產單元件送地盆安裝。

1. 第一批為 T1 9-17/F
2. 最優先的為 T1 B- D 單位開始 拆棚平面次序見 EI5216
3. 排期按 EI4723 A
4. 附開料單 先附 T1 9-11/F，請再給 12,15,16,17 /F
5. 附 J858 康城 11 期单元件数量分层统计表(T1)(T2)(T3)
6. J858 单元件（T1-9~11F）加工图数量统计表 excel to 只給生統
7. J858 单元件（T1-9~11F）组装图数量统计表.excel to 只給生統
8. 生統/ 水洪留意：早前業主視察 comment 的，需要跟進
9. 生統/ 水洪留意：試水箱所調節的，在大貨，也要相應跟進
10. 生統/ 水洪留意：轉角生窗玉用新模，需要測試開啟
11. 生統/ 水洪留意:掛勾碼暫停開避位 X86256 / X86255 (可以開料 200mm 長/ 但不開避位) :試水箱有 commnet
12. 此單包括 (T1 9-60/F , T2 9-65/F, T3 9-65/F)
13. T2 11/F 有改動 3 件，未改圖 (再跟進)

請在 2022.11.16 前完成上列要求。

附： 頁

☐ 原合約工程包 ☐ 原合約工程加 / 減賬 ☐ 新工程報價

分發 拆圖 BUN ☐連附件

分發東莞各部門 ：

( )生產技術總監☐連附件 ( )技術部 ☐連附件 ( )生產部 ☐連附件 ( )機械設計部☐連附件

( )採購部 ☐連附件 (✓)生產統籌部☐連附件 ( )小羅&清 ☐連附件

( )質檢部 ☐連附件 ( )會計部 ☐連附件 ( )報關組 ☐連附件 (✓)其他 水洪 ☐連附件

分發香港各部門 ：

( )行政部☐連附件 ( )會計部☐連附件 ( )統籌部☐連附件 (✓)工程部地盤科文☐連附件 積哥

( )採購部☐連附件 ( )QS 部 ☐連附件 ( )維修部☐連附件 ( )其他 _____☐連附件

傳遞編號： 發件人簽署：

HK 2036 / 22 項目經理簽署：

美特鋁質有限公司
MIDI Aluminium Fabricator Ltd. **QF005/8**

圖則登記表
DRAWING REGISTER

工程名稱 Project Title	康城11期 单元幕墙
工程編號 Project No:	**J858**

分發予 Distributed To

	接收日期 Receiving Date (適用於客戶)						
年							
月							
日							

	發出日期 Issued Date						
年	22	22	22	22			
月	10	11	11	11			
日	29	08	10	16			

圖則編號 Drg. No.	圖則名稱 Drawing Title		修訂編號 Revision No.						
	J858单元幕墙单元编号规则		-						
	J858单元组装图数量分层统计表（T1-1/4）		-						
	J858单元组装图数量分层统计表（T1-2/4）		-						
	J858单元组装图数量分层统计表（T1-3/4）		-						
	J858单元组装图数量分层统计表（T1-4/4）		-						
	J858单元组装图数量分层统计表（T2-1/4）		-						
	J858单元组装图数量分层统计表（T2-2/4）		-						
	J858单元组装图数量分层统计表（T2-3/4）		-						
	J858单元组装图数量分层统计表（T2-4/4）		-						
	J858单元组装图数量分层统计表（T3-1/4）		-						
	J858单元组装图数量分层统计表（T3-2/4）		-						
	J858单元组装图数量分层统计表（T3-3/4）		-						
	J858单元组装图数量分层统计表（T3-4/4）		-						
AF-001A	梗单元组装图A	1	-						
AF-001B	梗单元组装图B	2	-						
AF-002A	梗单元组装图A	3	-						
AF-002B	梗单元组装图B	4	-						
AF-003A	梗单元组装图A	5	-						
AF-003B	梗单元组装图B	6	-						
AF-004A	梗单元组装图A	7	-						
AF-004B	梗单元组装图B	8	-						
AF-005A	梗单元组装图A	9	-						
AF-005B	梗单元组装图B	10	-						
AF-006A	梗单元组装图A	11	-						
AF-006B	梗单元组装图B	12	-						
AF-007A	梗单元组装图A	13	-						
AF-007B	梗单元组装图B	14	-						
AF-008A	梗单元组装图A	15	-						
AF-008B	梗单元组装图B	16	-						
AF-009A	梗单元组装图A	17	-						
AF-009B	梗单元组装图B	18	-						
AF-009C	梗单元组装图C	19	-						

美特鋁質有限公司
MIDI Aluminium Fabricator Ltd.

QF005/8

圖則登記表
DRAWING REGISTER

工程名稱 Project Title	康城11期 单元幕墙
工程編號 Project No:	J858

接收日期 Receiving Date (適用於客戶)

年							
月							
日							

分發予 Distributed To

發出日期 Issued Date

年	22	22	22	22			
月	10	11	11	11			
日	29	08	10	16			

圖則編號 Drg. No.	圖則名稱 Drawing Title		修訂編號 Revision No.						
AF-010A	梗单元组装图A	20	-						
AF-010B	梗单元组装图B	21	-						
AF-011A	梗单元组装图A	22	-						
AF-011B	梗单元组装图B	23	-						
AF-011C	梗单元组装图C	24	-						
AF-012A	梗单元组装图A	25	-						
AF-012B	梗单元组装图B	26	-						
AF-013A	梗单元组装图A	27	-						
AF-013B	梗单元组装图B	28	-						
AF-014A	梗单元组装图A	29	-						
AF-014B	梗单元组装图B	30	-						
AF-015A	梗单元组装图A	31	-						
AF-015B	梗单元组装图B	32	-						
AF-016A	梗单元组装图A	33	-						
AF-016B	梗单元组装图B	34	-						
AF-017A	梗单元组装图A	35	-						
AF-017B	梗单元组装图B	36	-	1					
AF-018A	梗单元组装图A	37	-						
AF-018B	梗单元组装图B	38	-						
AF-019A	梗单元组装图A	39	-						
AF-019B	梗单元组装图B	40	-	1					
AF-020A	梗单元组装图A	41	-						
AF-020B	梗单元组装图B	42	-						
AF-021A	梗单元组装图A	43	-						
AF-021B	梗单元组装图B	44	-	1					
AF-022A	梗单元组装图A	45							
AF-022B	梗单元组装图B	46	-						
AF-023A	梗单元组装图A	47	-						
AF-023B	梗单元组装图B	48	-	1					
AF-024A	梗单元组装图A	49	-						
AF-024B	梗单元组装图B	50	-						
AF-025A	梗单元组装图A	51	-						

美特鋁質有限公司
MIDI Aluminium Fabricator Ltd.

QF005/8

圖則登記表
DRAWING REGISTER

工程名稱 Project Title	康城11期
	单元幕墙
工程編號 Project No:	J858

接收日期 Receiving Date (適用於客戶)

年							
月							
日							

分發予 Distributed To

發出日期 Issued Date

年	22	22	22	22			
月	10	11	11	11			
日	29	08	10	16			

圖則編號 Drg. No.	圖則名稱 Drawing Title		修訂編號 Revision No.						
AF-025B	梗单元组装图B	52	-						
AF-026A	梗单元组装图A	53	-						
AF-026B	梗单元组装图B	54	-						
AF-027A	梗单元组装图A	55	-						
AF-027B	梗单元组装图B	56	-						
AF-028A	梗单元组装图A	57	-						
AF-028B	梗单元组装图B	58	-						
AF-029A	梗单元组装图A	59	-						
AF-029B	梗单元组装图B	60	1						
AF-030A	梗单元组装图A	61	-						
AF-030B	梗单元组装图B	62	-	1					
AF-031A	梗单元组装图A	63	-						
AF-031B	梗单元组装图B	64	-						
AF-032A	梗单元组装图A	65	-						
AF-032B	梗单元组装图B	66	-	1					
AF-033A	梗单元组装图A	67	-						
AF-033B	梗单元组装图B	68	-						
AF-034A	梗单元组装图A	69	-						
AF-034B	梗单元组装图B	70	-						
AF-035A	梗单元组装图A	71	-						
AF-035B	梗单元组装图B	72	-						
AF-036A	梗单元组装图A	73	-						
AF-036B	梗单元组装图B	74	-						
AF-037A	梗单元组装图A	75	-						
AF-037B	梗单元组装图B	76	-						
AF-038A	梗单元组装图A	77	-						
AF-038B	梗单元组装图B	78	-						
AF-039A	梗单元组装图A	79	-						
AF-039B	梗单元组装图B	80	-						
AF-040A	梗单元组装图A	81	-						
AF-040B	梗单元组装图B	82	-						
AF-041A	梗单元组装图A	83	-						

美特鋁質有限公司
MIDI Aluminium Fabricator Ltd.

QF005/8

圖則登記表
DRAWING REGISTER

工程名稱 Project Title	康城11期 单元幕墙
工程編號 Project No:	J858

分發予 Distributed To

	接收日期 Receiving Date (適用於客戶)						
年							
月							
日							

	發出日期 Issued Date						
年	22	22	22	22			
月	10	11	11	11			
日	29	08	10	16			

圖則編號 Drg. No.	圖則名稱 Drawing Title		修訂編號 Revision No.						
AF-041B	梗单元组装图B	84	-						
AF-042A	梗单元组装图A	85	-						
AF-042B	梗单元组装图B	86	-						
AF-043A	梗单元组装图A	87	-						
AF-043B	梗单元组装图B	88							
AF-044A	梗单元组装图A	89	-						
AF-044B	梗单元组装图B	90	-						
AF-045A	梗单元组装图A	91	-						
AF-045B	梗单元组装图B	92	-						
AF-046A	梗单元组装图A	93	-						
AF-046B	梗单元组装图B	94	-						
AF-047A	梗单元组装图A	95	-						
AF-047B	梗单元组装图B	96	-						
AF-048A	梗单元组装图A	97	-						
AF-048B	梗单元组装图B	98	-						
AF-049A	梗单元组装图A	99	-						
AF-049B	梗单元组装图B	100	-						
AF-050A	梗单元组装图A	101	-						
AF-050B	梗单元组装图B	102	-						
AF-051A	梗单元组装图A	103	-						
AF-051B	梗单元组装图B	104	-						
AF-052A	梗单元组装图A	105	-						
AF-052B	梗单元组装图B	106	-						
AF-053A	梗单元组装图A	107	-						
AF-053B	梗单元组装图B	108	-						
AF-054A	梗单元组装图A	109	-						
AF-054B	梗单元组装图B	110	-						
AF-055A	梗单元组装图A	111	-						
AF-055B	梗单元组装图B	112	-						
AF-056A	梗单元组装图A	113	-						
AF-056B	梗单元组装图B	114	-						
AF-057A	梗单元组装图A	115	-						

美特鋁質有限公司
MIDI Aluminium Fabricator Ltd.

QF005/8

圖則登記表
DRAWING REGISTER

工程名稱 Project Title	康城11期 单元幕墙
工程編號 Project No:	J858

分發予 Distributed To

	接收日期 Receiving Date (適用於客戶)						
年							
月							
日							

	發出日期 Issued Date						
年	22	22	22	22			
月	10	11	11	11			
日	29	08	10	16			

圖則編號 Drg. No.	圖則名稱 Drawing Title		修訂編號 Revision No.						
AF-057B	梗单元组装图B	116	-						
AF-058A	梗单元组装图A	117	-						
AF-058B	梗单元组装图B	118	-						
AF-059A	梗单元组装图A	119	-						
AF-059B	梗单元组装图B	120	-						
AF-060A	梗单元组装图A	121	-						
AF-060B	梗单元组装图B	122	-						
AF-061A	梗单元组装图A	123	-						
AF-061B	梗单元组装图B	124	-						
AF-062A	梗单元组装图A	125	-						
AF-062B	梗单元组装图B	126	-						
AF-063A	梗单元组装图A	127	-						
AF-063B	梗单元组装图B	128	-						
AF-064A	梗单元组装图A	129	-						
AF-064B	梗单元组装图B	130	-						
AF-065A	梗单元组装图A	131	-						
AF-065B	梗单元组装图B	132	-	1					
AF-066A	梗单元组装图A	133	-						
AF-066B	梗单元组装图B	134	-	1					
AF-067A	梗单元组装图A	135	-						
AF-067B	梗单元组装图B	136	-						
AF-068A	梗单元组装图A	137	-						
AF-068B	梗单元组装图B	138	-						
AF-069A	梗单元组装图A	139	-						
AF-069B	梗单元组装图B	140	-						
AF-070A	梗单元组装图A	141	-						
AF-070B	梗单元组装图B	142	-						
AF-071A	梗单元组装图A	143	-						
AF-071B	梗单元组装图B	144	-						
AF-072A	梗单元组装图A	145	-						
AF-072B	梗单元组装图B	146	-						
AF-073A	梗单元组装图A	147	-						

美特鋁質有限公司
MIDI Aluminium Fabricator Ltd.

QF005/8

圖則登記表
DRAWING REGISTER

工程名稱 Project Title	康城11期 单元幕墙
工程編號 Project No:	J858

分發予 Distributed To

	接收日期 Receiving Date (適用於客戶						
年							
月							
日							

	發出日期 Issued Date						
年	22	22	22	22			
月	10	11	11	11			
日	29	08	10	16			

圖則編號 Drg. No.	圖則名稱 Drawing Title		修訂編號 Revision No.						
AF-073B	梗单元组装图B	148	-						
AF-074A	梗单元组装图A	149	-						
AF-074B	梗单元组装图B	150	-						
AF-075A	梗单元组装图A	151	-						
AF-075B	梗单元组装图B	152	-						
AF-076A	梗单元组装图A	153	-						
AF-076B	梗单元组装图B	154	-						
AF-077A	梗单元组装图A	155	-						
AF-077B	梗单元组装图B	156	-	1					
AF-078A	梗单元组装图A	157	-						
AF-078B	梗单元组装图B	158	-	1					
AF-079A	梗单元组装图A	159	-						
AF-079B	梗单元组装图B	160	-	1					
AF-080A	梗单元组装图A	161	-						
AF-080B	梗单元组装图B	162	-	1					
AF-081A	梗单元组装图A	163	-						
AF-081B	梗单元组装图B	164	-						
AF-082A	梗单元组装图A	165	-						
AF-082B	梗单元组装图B	166	-						
AF-083A	梗单元组装图A	167	-						
AF-083B	梗单元组装图B	168	-						
AF-084A	梗单元组装图A	169	-						
AF-084B	梗单元组装图B	170	-						
AF-085A	梗单元组装图A	171	-						
AF-085B	梗单元组装图B	172	-	1					
AF-086A	梗单元组装图A	173	-						
AF-086B	梗单元组装图B	174	-						
AF-087A	梗单元组装图A	175	-						
AF-087B	梗单元组装图B	176	-						
AF-088A	梗单元组装图A	177	-						
AF-088B	梗单元组装图B	178	-						
AF-089A	梗单元组装图A	179	-						

美特鋁質有限公司
MIDI Aluminium Fabricator Ltd. **QF005/8**

圖則登記表
DRAWING REGISTER

工程名稱 Project Title	康城11期 单元幕墙
工程編號 Project No:	**J858**

分發予 Distributed To

	接收日期 Receiving Date (適用於客戶)						
年							
月							
日							

	發出日期 Issued Date						
年	22	22	22	22			
月	10	11	11	11			
日	29	08	10	16			

圖則編號 Drg. No.	圖則名稱 Drawing Title		修訂編號 Revision No.						
AF-089B	梗单元组装图B	180	-						
AF-090A	梗单元组装图A	181	-						
AF-090B	梗单元组装图B	182	-						
AF-091A	梗单元组装图A	183	-						
AF-091B	梗单元组装图B	184	-						
AF-093A	梗单元组装图A	185	-						
AF-093B	梗单元组装图B	186	-						
AF-094A	梗单元组装图A	187	-						
AF-094B	梗单元组装图B	188	-						
AF-095A	梗单元组装图A	189	-						
AF-095B	梗单元组装图B	190	-						
AF-096A	梗单元组装图A	191	-						
AF-096B	梗单元组装图B	192	-						
AF-097A	梗单元组装图A	193	-						
AF-097B	梗单元组装图B	194	-						
AF-098A	梗单元组装图A	195	-						
AF-098B	梗单元组装图B	196	-						
AF-100	梗单元组装图	197	-						
AF-101	梗单元组装图	198	-						
AF-102	梗单元组装图	199	-						
AF-103	梗单元组装图	200	-						
AF-104	梗单元组装图	201	-						
AF-105	梗单元组装图	202	-						
AF-106	梗单元组装图	203	-						
AF-107	梗单元组装图	204	-						
AF-108	梗单元组装图	205	-						
AF-109	梗单元组装图	206	-						
AF-110	梗单元组装图	207	-						
AF-111	梗单元组装图	208	-						
AF-112	梗单元组装图	209	-						
AF-113	梗单元组装图	210	-						
AF-115	梗单元组装图	211	-						

美特鋁質有限公司
MIDI Aluminium Fabricator Ltd.

QF005/8

圖則登記表
DRAWING REGISTER

工程名稱 Project Title	康城11期 单元幕墙
工程編號 Project No:	J858

分發予 Distributed To

	接收日期 Receiving Date (適用於客戶						
年							
月							
日							

	發出日期 Issued Date						
年	22	22	22	22			
月	10	11	11	11			
日	29	08	10	16			

圖則編號 Drg. No.	圖則名稱 Drawing Title		修訂編號 Revision No.						
AF-116	梗单元组装图	212	-						
AF-117	梗单元组装图	213	-						
AF-118	梗单元组装图	214	-						
AF-119	梗单元组装图	215	-						
AF-120	梗单元组装图	216	-						
AF-121	梗单元组装图	217	-						
AF-122	梗单元组装图	218	-						
AF-123	梗单元组装图	219	-						
AF-124	梗单元组装图	220	-						
AF-125	梗单元组装图	221	-						
AF-126	梗单元组装图	222	-						
AF-127	梗单元组装图	223	-						
AF-128	梗单元组装图	224	-						
AF-129	梗单元组装图	225	-						
AF-130	梗单元组装图	226	-						
AF-131	梗单元组装图	227	-						
AF-132	梗单元组装图	228	-						
AF-133	梗单元组装图	229	-						
AF-134	梗单元组装图	230	-						
AF-135	梗单元组装图	231	-						
AF-136	梗单元组装图	232	-						
AF-137	梗单元组装图	233	-						
AF-138	梗单元组装图	234	-						
AF-139	梗单元组装图	235	-						
AF-140	梗单元组装图	236	-						
AF-150	梗单元组装图	237	-						
AF-152	梗单元组装图	238	-						
AF-153	梗单元组装图	239	-						
AF-154	梗单元组装图	240	-						
AF-155	梗单元组装图	241	-						
AF-156	梗单元组装图	242	-						
AF-157	梗单元组装图	243	-						

美特鋁質有限公司
MIDI Aluminium Fabricator Ltd. QF005/8

圖則登記表
DRAWING REGISTER

工程名稱 Project Title	康城11期 单元幕墙
工程編號 Project No:	J858

分發予 Distributed To

	接收日期 Receiving Date (適用於客戶)						
年							
月							
日							

	發出日期 Issued Date						
年	22	22	22	22			
月	10	11	11	11			
日	29	08	10	16			

圖則編號 Drg. No.	圖則名稱 Drawing Title		修訂編號 Revision No.						
AF-158	梗单元组装图	244	-						
AF-159	梗单元组装图	245	-						
AF-160	梗单元组装图	246	-	1					
AF-161	梗单元组装图	247	-	1					
AF-162	梗单元组装图	248	-	1					
AF-163	梗单元组装图	249	-	1					
AF-164	梗单元组装图	250	-	1					
AF-165	梗单元组装图	251	-	1					
AF-166	梗单元组装图	252	-	1					
AF-167	梗单元组装图	253	-	1					
AF-168	梗单元组装图	254		1					
AF-169	梗单元组装图	255	-	1					
AF-170	梗单元组装图	256	-	1					
AF-171	梗单元组装图	257	-	1					
AF-172	梗单元组装图	258	-	1					
AF-173	梗单元组装图	259	-	1					
AF-174	梗单元组装图	260	-	1					
AF-175	梗单元组装图	261	-	1					
AF-176	梗单元组装图	262	-	1					
AF-177	梗单元组装图	263	-	1					
AF-178	梗单元组装图	264	-	1					
AF-179	梗单元组装图	265	-	1					
AF-180	梗单元组装图	266	-	1					
AF-181	梗单元组装图	267	-	1					
AF-182	梗单元组装图	268	-	1					
AS-01A	生单元组装图A	269	-						
AS-01B	生单元组装图B	270	-						
AS-01C	生单元组装图C	271	1						
AS-02A	生单元组装图A	272	-						
AS-02B	生单元组装图B	273	-						
AS-02C	生单元组装图C	274	-						
AS-03A	生单元组装图A	275	-						

美特鋁質有限公司
MIDI Aluminium Fabricator Ltd.

QF005/8

圖則登記表
DRAWING REGISTER

工程名稱 Project Title	康城11期 单元幕墙
工程編號 Project No:	J858

分發予 Distributed To

	接收日期 Receiving Date (適用於客戶)						
年							
月							
日							

	發出日期 Issued Date						
年	22	22	22	22			
月	10	11	11	11			
日	29	08	10	16			

圖則編號 Drg. No.	圖則名稱 Drawing Title		修訂編號 Revision No.						
AS-03B	生单元组装图B	276	-						
AS-04A	生单元组装图A	277	-						
AS-04B	生单元组装图B	278	-						
AS-05A	生单元组装图A	279	-						
AS-05B	生单元组装图B	280	-						
AS-06A	生单元组装图A	281	-						
AS-06B	生单元组装图B	282	-						
AS-07A	生单元组装图A	283	-						
AS-07B	生单元组装图B	284	-						
AS-08A	生单元组装图A	285	-						
AS-08B	生单元组装图B	286	-						
AS-09A	生单元组装图A	287	-						
AS-09B	生单元组装图B	288	-						
AS-09C	生单元组装图C	289	-						
AS-09D	生单元组装图D	290	-						
AS-10A	生单元组装图A	291	-						
AS-10B	生单元组装图B	292	-						
AS-10C	生单元组装图C	293	-						
AS-10D	生单元组装图D	294	-						
AS-11A	生单元组装图A	295	-						
AS-11B	生单元组装图B	296	-	1					
AS-11C	生单元组装图C	297	-						
AS-12A	生单元组装图A	298	-						
AS-12B	生单元组装图B	299	-						
AS-12C	生单元组装图C	300	-						
AS-13A	生单元组装图A	301	-						
AS-13B	生单元组装图B	302	-						
AS-14A	生单元组装图A	303	-						
AS-14B	生单元组装图B	304	-						
AS-15A	生单元组装图A	305	-						
AS-15B	生单元组装图B	306	-						
AS-15C	生单元组装图C	307	-						

美特鋁質有限公司
MIDI Aluminium Fabricator Ltd.

QF005/8

圖則登記表
DRAWING REGISTER

工程名稱 Project Title	康城11期 单元幕墙
工程編號 Project No:	J858

分發予 Distributed To

	接收日期 Receiving Date (適用於客戶						
年							
月							
日							

	發出日期 Issued Date						
年	22	22	22	22			
月	10	11	11	11			
日	29	08	10	16			

圖則編號 Drg. No.	圖則名稱 Drawing Title		修訂編號 Revision No.						
AS-16A	生单元组装图A	308	-						
AS-16B	生单元组装图B	309	-						
AS-17A	生单元组装图A	310	-						
AS-17B	生单元组装图B	311	-						
AS-18A	生单元组装图A	312	-						
AS-18B	生单元组装图B	313	-						
AS-19A	生单元组装图A	314	-						
AS-19B	生单元组装图B	315	-	1					
AS-19C	生单元组装图C	316	-						
AS-20A	生单元组装图A	317	-						
AS-20B	生单元组装图B	318	-						
AS-21A	生单元组装图A	319	-						
AS-21B	生单元组装图B	320	-						
AS-22A	生单元组装图A	321	-						
AS-22B	生单元组装图B	322	-						
AS-23A	生单元组装图A	323	-						
AS-23B	生单元组装图B	324	-						
AS-24A	生单元组装图A	325	-						
AS-24B	生单元组装图B	326	-						
AS-25A	生单元组装图A	327	-						
AS-25B	生单元组装图B	328	-						
AS-26A	生单元组装图A	329	-						
AS-26B	生单元组装图B	330	-						
AS-26C	生单元组装图C	331	-						
AS-27A	生单元组装图A	332	-						
AS-27B	生单元组装图B	333	-						
AS-28A	生单元组装图A	334	-						
AS-28B	生单元组装图B	335	-						
AM-01A	中企单元组装图A	336	-						
AM-01B	中企单元组装图B	337	-						
AM-01C	中企单元组装图C	338	-						
AM-02A	中企单元组装图A	339	-						

美特鋁質有限公司
MIDI Aluminium Fabricator Ltd.

QF005/8

圖則登記表
DRAWING REGISTER

工程名稱 Project Title	康城11期 单元幕墙
工程編號 Project No:	J858

分發予 Distributed To

	接收日期 Receiving Date (適用於客戶						
年							
月							
日							

	發出日期 Issued Date						
年	22	22	22	22			
月	10	11	11	11			
日	29	08	10	16			

圖則編號 Drg. No.	圖則名稱 Drawing Title		修訂編號 Revision No.						
AM-02B	中企单元组装图B	340	-						
AM-03A	中企单元组装图A	341	-						
AM-03B	中企单元组装图B	342	-						
AM-03C	中企单元组装图C	343	-						
AM-03D	中企单元组装图D	344	-						
AM-04A	中企单元组装图A	345	-						
AM-04B	中企单元组装图B	346	-						
AM-05A	中企单元组装图A	347	-						
AM-05B	中企单元组装图B	348	-						
AM-05C	中企单元组装图C	349	-						
AM-06A	中企单元组装图A	350	-						
AM-06B	中企单元组装图B	351	-						
AM-07A	中企单元组装图A	352	-						
AM-07B	中企单元组装图B	353	-						
AM-08A	中企单元组装图A	354	-						
AM-08B	中企单元组装图B	355	-						
AM-09A	中企单元组装图A	356	-						
AM-09B	中企单元组装图B	357	-						
AM-10A	中企单元组装图A	358	-						
AM-10B	中企单元组装图B	359	-						
AM-10C	中企单元组装图C	360	-						
AM-11A	中企单元组装图A	361	-						
AM-11B	中企单元组装图B	362	-						
AM-11C	中企单元组装图C	363	-						
AM-12A	中企单元组装图A	364	-						
AM-12B	中企单元组装图B	365	-						
AM-13A	中企单元组装图A	366	-						
AM-13B	中企单元组装图B	367	-						
AM-14A	中企单元组装图A	368	-						
AM-14B	中企单元组装图B	369	-						
AM-15A	中企单元组装图A	370	-						
AM-15B	中企单元组装图B	371	-						

美特鋁質有限公司
MIDI Aluminium Fabricator Ltd.

QF005/8

圖則登記表
DRAWING REGISTER

工程名稱 Project Title	康城11期 单元幕墙
工程編號 Project No:	J858

分發予 Distributed To

	接收日期 Receiving Date (適用於客戶						
年							
月							
日							

	發出日期 Issued Date						
年	22	22	22	22			
月	10	11	11	11			
日	29	08	10	16			

圖則編號 Drg. No.	圖則名稱 Drawing Title		修訂編號 Revision No.						
AM-16A	中企单元组装图A	372	-						
AM-16B	中企单元组装图B	373	-						
AM-17A	中企单元组装图A	374	-						
AM-17B	中企单元组装图B	375	-						
AM-18A	中企单元组装图A	376	-						
AM-18B	中企单元组装图B	377	-						
AM-19A	中企单元组装图A	378	-						
AM-19B	中企单元组装图B	379	-						
AM-40A	中企单元组装图A	380	-						
AM-40B	中企单元组装图B	381	-						
AM-41A	中企单元组装图A	382	-						
AM-41B	中企单元组装图B	383	-						
AM-42A	中企单元组装图A	384	-						
AM-42B	中企单元组装图B	385	-						
AM-43A	中企单元组装图A	386	-						
AM-43B	中企单元组装图B	387	-						
AM-44A	中企单元组装图A	388	-						
AM-44B	中企单元组装图B	389	-						
AM-45A	中企单元组装图A	390	-						
AM-45B	中企单元组装图B	391	-						
AM-46A	中企单元组装图A	392	-						
AM-46B	中企单元组装图B	393	-						
AM-47A	中企单元组装图A	394	-						
AM-47B	中企单元组装图B	395	-						
AM-48A	中企单元组装图A	396	-						
AM-48B	中企单元组装图B	397	-						
AM-49A	中企单元组装图A	398	-						
AM-49B	中企单元组装图B	399	-						
AM-50A	中企单元组装图A	400	-						
AM-50B	中企单元组装图B	401	-						
AM-51A	中企单元组装图A	402	-						
AM-51B	中企单元组装图B	403	-						

美特鋁質有限公司
MIDI Aluminium Fabricator Ltd.

QF005/8

圖則登記表
DRAWING REGISTER

工程名稱 Project Title	康城11期 单元幕墙
工程編號 Project No:	J858

分發予 Distributed To

	接收日期 Receiving Date (適用於客戶)						
年							
月							
日							

	發出日期 Issued Date						
年	22	22	22	22			
月	10	11	11	11			
日	29	08	10	16			

圖則編號 Drg. No.	圖則名稱 Drawing Title		修訂編號 Revision No.						
AM-52A	中企单元组装图A	404	-						
AM-52B	中企单元组装图B	405	-						
AM-53A	中企单元组装图A	406	-						
AM-53B	中企单元组装图B	407	-						
AM-54A	中企单元组装图A	408	-						
AM-54B	中企单元组装图B	409	-						
AM-55A	中企单元组装图A	410	-						
AM-55B	中企单元组装图B	411	-						
AM-56A	中企单元组装图A	412	-						
AM-56B	中企单元组装图B	413	-						
AM-57A	中企单元组装图A	414	-						
AM-57B	中企单元组装图B	415	-						
J858-CW-SH01L	窗玉组装图	416	-						
J858-CW-SH01R	窗玉组装图	417	-						
J858-CW-SH02	窗玉组装图	418	-						
J858-CW-SH03L	窗玉组装图	419	-						
J858-CW-SH03R	窗玉组装图	420	-						
J858-CW-SH04L	窗玉组装图	421	-						
J858-CW-SH04R	窗玉组装图	422	-						
J858-CW-SH05	窗玉组装图	423	-						
J858-CW-SH06	窗玉组装图	424	-						
J858-CW-SH07	窗玉组装图	425	-						
J858-CW-SH08L	窗玉组装图	426	-						
J858-CW-SH08R	窗玉组装图	427	-						
X86299-S01L	窗玉加工图	428	-						
X86299-S01R	窗玉加工图	429	-						
X86299-S02L	窗玉加工图	430	-			1			
X86299-S02R	窗玉加工图	431	-			1			
X86299-S03L	窗玉加工图	432	-						
X86299-S03R	窗玉加工图	433	-						
X86299-S04L	窗玉加工图	434	-			1			
X86299-S04R	窗玉加工图	435	-			1			

美特鋁質有限公司
MIDI Aluminium Fabricator Ltd. QF005/8

圖則登記表
DRAWING REGISTER

工程名稱 Project Title	康城11期
	单元幕墙
工程編號 Project No:	J858

分發予 Distributed To

	接收日期 Receiving Date (適用於客戶)						
年							
月							
日							

	發出日期 Issued Date						
年	22	22	22	22			
月	10	11	11	11			
日	29	08	10	16			

圖則編號 Drg. No.	圖則名稱 Drawing Title		修訂編號 Revision No.						
X86299-S07L	窗玉加工图	436	-			1			
X86299-S07R	窗玉加工图	437	-			1			
X86299-S08L	窗玉加工图	438	-						
X86299-S08R	窗玉加工图	439	-						
X86284-S01	窗玉加工图	440	-						
X86284-S02L	窗玉加工图	441	-						
X86284-S02R	窗玉加工图	442	-						
X86285-S01	窗玉加工图	443	-						
X86351-S01	窗玉加工图	444	-						
X86283-S01	窗玉加工图	445	-	1					
H122785-S01	窗玉加工图	446	-						
H122785-S02	窗玉加工图	447	-						
H122785-S03L	窗玉加工图	448	-						
H122785-S03R	窗玉加工图	449	-						
X86318-S01	窗玉加工图	450	-						
X86318-S03L	窗玉加工图	451	-						
X86318-S03R	窗玉加工图	452	-						
L011-S01	窗玉加工图	453	-						
J858-SS-S01	窗玉加工图	454	-						
J858-AP-S01	窗玉加工图	455	-						
L065-S01	窗玉加工图	456	-	1					
X86272-01	单元企料加工图	457	-		1				
X86272-04	单元企料加工图	458	-		1				
X86272-05	单元企料加工图	459	-		1				
X86272-06	单元企料加工图	460	-		1				
X86272-07	单元企料加工图	461	-		1				
X86272-08	单元企料加工图	462	-		1				
X86272-09	单元企料加工图	463	-		1				
X86272-10	单元企料加工图	464	-		1				
X86272-11	单元企料加工图	465	-		1				
X86273-01	单元企料加工图	466	-		1				
X86273-02	单元企料加工图	467	-		1				

美特鋁質有限公司
MIDI Aluminium Fabricator Ltd.

QF005/8

圖則登記表
DRAWING REGISTER

工程名稱 Project Title	康城11期 单元幕墙
工程編號 Project No:	J858

分發予 Distributed To

	接收日期 Receiving Date (適用於客戶)						
年							
月							
日							

	發出日期 Issued Date						
年	22	22	22	22			
月	10	11	11	11			
日	29	08	10	16			

圖則編號 Drg. No.	圖則名稱 Drawing Title		修訂編號 Revision No.						
X86273-06	单元企料加工图	468	-		1				
X86273-07	单元企料加工图	469	-		1				
X86273-08	单元企料加工图	470	-		1				
X86273-09	单元企料加工图	471	-		1				
X86273-10	单元企料加工图	472	-		1				
X86273-11	单元企料加工图	473	-		1				
X86273-12	单元企料加工图	474	-		1				
X86273-13	单元企料加工图	475	-		1				
X86273-14	单元企料加工图	476	-		1				
X86273-15	单元企料加工图	477	-		1				
X86273-16	单元企料加工图	478	-		1				
X86274-01	单元企料加工图	479	-		1	2			
X86274-02	单元企料加工图	480	-		1	2			
X86274-05	单元企料加工图	481	-		1	2			
X86274-06	单元企料加工图	482	-		1	2			
X86274-07	单元企料加工图	483	-		1	2			
X86274-08	单元企料加工图	484	-		1	2			
X86274-09	单元企料加工图	485	-		1	2			
X86274-10	单元企料加工图	486	-		1	2			
X86288-01	单元企料加工图	487	-		1	2			
X86288-02	单元企料加工图	488	-		1	2			
X86288-07	单元企料加工图	489	-		1	2			
X86288-08	单元企料加工图	490	-		1	2			
X86288-09	单元企料加工图	491	-		1	2			
X86288-10	单元企料加工图	492	-		1	2			
X86288-11	单元企料加工图	493	-		1	2			
X86288-12	单元企料加工图	494	-		1	2			
X86277-03L	单元企料加工图	495	-		1	2			
X86277-03R	单元企料加工图	496	-		1	2			
X86277-04L	单元企料加工图	497	-		1	2			
X86277-04R	单元企料加工图	498	-		1	2			
X86277-05L	单元企料加工图	499	-		1	2			

美特鋁質有限公司
MIDI Aluminium Fabricator Ltd.

QF005/8

圖則登記表
DRAWING REGISTER

工程名稱 Project Title	康城11期 单元幕墙
工程編號 Project No:	J858

分發予 Distributed To

	接收日期 Receiving Date (適用於客戶						
年							
月							
日							

	發出日期 Issued Date						
年	22	22	22	22			
月	10	11	11	11			
日	29	08	10	16			

圖則編號 Drg. No.	圖則名稱 Drawing Title		修訂編號 Revision No.						
X86277-05R	单元企料加工图	500	-		1	2			
X86277-06L	单元企料加工图	501	-		1	2			
X86277-06R	单元企料加工图	502	-		1	2			
X86277-08L	单元企料加工图	503			1	2			
X86277-08R	单元企料加工图	504	-		1	2			
X86277-09L	单元企料加工图	505	-		1	2			
X86277-09R	单元企料加工图	506	-		1	2			
X86277-10L	单元企料加工图	507	-		1	2			
X86277-10R	单元企料加工图	508	-		1	2			
X86277-11L	单元企料加工图	509	-		1	2			
X86277-11R	单元企料加工图	510	-		1	2			
X86277-12	单元企料加工图	511	-		1	2			
X86277-13	单元企料加工图	512	-		1	2			
X86277-14L	单元企料加工图	513	-		1	2			
X86277-14R	单元企料加工图	514	-		1	2			
X86277-15L	单元企料加工图	515	-		1	2			
X86277-15R	单元企料加工图	516	-		1	2			
X86277-16L	单元企料加工图	517	-		1	2			
X86277-16R	单元企料加工图	518	-		1	2			
X86278-01	单元企料加工图	519	-		1				
X86278-02	单元企料加工图	520	-		1				
X86278-04L	单元企料加工图	521	-		1				
X86278-04R	单元企料加工图	522	-		1				
X86278-05L	单元企料加工图	523	-		1				
X86278-05R	单元企料加工图	524	-		1				
X86278-06L	单元企料加工图	525	-		1				
X86278-06R	单元企料加工图	526	-		1				
X86278-07L	单元企料加工图	527	-		1				
X86278-07R	单元企料加工图	528	-		1				
X86278-08L	单元企料加工图	529	-		1				
X86278-08R	单元企料加工图	530	-		1				
X86278-09L	单元企料加工图	531	-		1				

美特鋁質有限公司
MIDI Aluminium Fabricator Ltd.

QF005/8

圖則登記表
DRAWING REGISTER

工程名稱 Project Title	康城11期 单元幕墙
工程編號 Project No:	J858

分發予 Distributed To

	接收日期 Receiving Date (適用於客戶)						
年							
月							
日							

	發出日期 Issued Date						
年	22	22	22	22			
月	10	11	11	11			
日	29	08	10	16			

圖則編號 Drg. No.	圖則名稱 Drawing Title		修訂編號 Revision No.						
X86278-09R	单元企料加工图	532	-		1				
X86278-10R	单元企料加工图	533	-		1				
X86278-11L	单元企料加工图	534	-		1				
X86278-11R	单元企料加工图	535	-		1				
X86278-12L	单元企料加工图	536	-		1				
X86278-12R	单元企料加工图	537	-		1				
X86278-13L	单元企料加工图	538	-		1				
X86278-13R	单元企料加工图	539	-		1				
X86278-15L	单元企料加工图	540	-		1				
X86278-15R	单元企料加工图	541	-		1				
X86278-16L	单元企料加工图	542	-		1				
X86278-16R	单元企料加工图	543	-		1				
X86278-17L	单元企料加工图	544	-		1				
X86278-17R	单元企料加工图	545	-		1				
X86278-18L	单元企料加工图	546	-		1				
X86278-18R	单元企料加工图	547	-		1				
X86278-19L	单元企料加工图	548	-		1				
X86278-19R	单元企料加工图	549	-		1				
X86278-24L	单元企料加工图	550	-		1				
X86278-24R	单元企料加工图	551	-		1				
X86278-25L	单元企料加工图	552	-		1				
X86278-26L	单元企料加工图	553	-		1				
X86278-27L	单元企料加工图	554	-		1				
X86278-27R	单元企料加工图	555	-		1				
X86275-01	单元企料加工图	556	-		1				
X86275-04	单元企料加工图	557	-		1				
X86275-05	单元企料加工图	558	-		1				
X86275-06	单元企料加工图	559	-		1				
X86275-07	单元企料加工图	560	-		1				
X86275-08	单元企料加工图	561	-		1				
X86275-09	单元企料加工图	562	-		1				
X86276-01	单元企料加工图	563	-		1				

美特鋁質有限公司
MIDI Aluminium Fabricator Ltd.

QF005/8

圖則登記表
DRAWING REGISTER

工程名稱 Project Title	康城11期 单元幕墙
工程編號 Project No:	J858

分發予 Distributed To

接收日期 Receiving Date (適用於客戶)							
年							
月							
日							

發出日期 Issued Date							
年	22	22	22	22			
月	10	11	11	11			
日	29	08	10	16			

圖則編號 Drg. No.	圖則名稱 Drawing Title		修訂編號 Revision No.						
X86276-03	单元企料加工图	564	-		1				
X86276-04	单元企料加工图	565	-		1				
X86295-01	单元企料加工图	566	-		1				
X86295-02	单元企料加工图	567	-		1				
X86296-02	单元企料加工图	568	-		1				
X86296-05	单元企料加工图	569	-		1				
X86296-06	单元企料加工图	570	-		1				
X86296-07	单元企料加工图	571	-		1				
X86296-08	单元企料加工图	572	-		1				
X86294-01	单元企料加工图	573	-			1			
X86294-03	单元企料加工图	574	-			1			
X86294-05L	单元企料加工图	575	-						
X86294-05R	单元企料加工图	576	-						
X86279-01	单元横料加工图	577	-						
X86279-02	单元横料加工图	578	-						
X86279-03	单元横料加工图	579	-						
X86279-04	单元横料加工图	580	-						
X86279-05	单元横料加工图	581	-						
X86279-13	单元横料加工图	582	-						
X86279-14	单元横料加工图	583	-						
X86279-15	单元横料加工图	584	-						
X86279-16L	单元横料加工图	585	-						
X86279-16R	单元横料加工图	586	-						
X86279-17	单元横料加工图	587	-						
X86279-18	单元横料加工图	588	-						
X86279-19	单元横料加工图	589	-						
X86279-20	单元横料加工图	590	-						
X86279-21	单元横料加工图	591	-						
X86279-22	单元横料加工图	592	-						
X86279-23	单元横料加工图	593	-						
X86279-24	单元横料加工图	594	-						
X86279-25	单元横料加工图	595	-						

美特鋁質有限公司
MIDI Aluminium Fabricator Ltd. **QF005/8**

圖則登記表
DRAWING REGISTER

工程名稱 Project Title	康城11期 单元幕墙
工程編號 Project No:	**J858**

分發予 Distributed To

	接收日期 Receiving Date (適用於客戶						
年							
月							
日							

	發出日期 Issued Date						
年	22	22	22	22			
月	10	11	11	11			
日	29	08	10	16			

圖則編號 Drg. No.	圖則名稱 Drawing Title		修訂編號 Revision No.						
X86279-26	单元横料加工图	596	-						
X86279-27	单元横料加工图	597	-						
X86279-28	单元横料加工图	598	-						
X86279-29	单元横料加工图	599	-						
X86279-30L	单元横料加工图	600	-						
X86279-30R	单元横料加工图	601	-						
X86279-31L	单元横料加工图	602	-						
X86279-31R	单元横料加工图	603	-						
X86279-32	单元横料加工图	604	-						
X86279-33L	单元横料加工图	605	-						
X86279-33R	单元横料加工图	606	-						
X86279-34	单元横料加工图	607	-						
X86279-35L	单元横料加工图	608	-						
X86279-35R	单元横料加工图	609	-						
X86279-36L	单元横料加工图	610	-						
X86279-36R	单元横料加工图	611	-						
X86279-37	单元横料加工图	612	-						
X86279-38	单元横料加工图	613	-						
X86279-39	单元横料加工图	614	-						
X86279-40	单元横料加工图	615	-						
X86279-41	单元横料加工图	616	-						
X86279-42	单元横料加工图	617	-						
X86279-43	单元横料加工图	618	-						
X86279-44	单元横料加工图	619	-						
X86280-01	单元横料加工图	620	-						
X86280-02	单元横料加工图	621	-						
X86280-03	单元横料加工图	622	-						
X86280-04L	单元横料加工图	623	-						
X86280-04R	单元横料加工图	624	-						
X86280-05L	单元横料加工图	625	-						
X86280-05R	单元横料加工图	626	-						
X86280-06	单元横料加工图	627	-						

美特鋁質有限公司
MIDI Aluminium Fabricator Ltd.

QF005/8

圖則登記表
DRAWING REGISTER

工程名稱 Project Title	康城11期 单元幕墙
工程編號 Project No:	J858

分發予 Distributed To

接收日期 Receiving Date (適用於客戶)							
年							
月							
日							

發出日期 Issued Date							
年	22	22	22	22			
月	10	11	11	11			
日	29	08	10	16			

圖則編號 Drg. No.	圖則名稱 Drawing Title		修訂編號 Revision No.					
X86280-07	单元横料加工图	628	-					
X86280-08	单元横料加工图	629	-					
X86280-09	单元横料加工图	630	-					
X86280-10	单元横料加工图	631	-					
X86280-11	单元横料加工图	632	-					
X86280-12	单元横料加工图	633	-					
X86280-13	单元横料加工图	634	-					
X86280-14	单元横料加工图	635	-					
X86281-01L	单元横料加工图	636	-			1		
X86281-01R	单元横料加工图	637	-			1		
X86281-02L	单元横料加工图	638	-			1		
X86281-02R	单元横料加工图	639	-			1		
X86281-03L	单元横料加工图	640	-			1		
X86281-03R	单元横料加工图	641	-			1		
X86302-01	单元横料加工图	642	-					
X86302-02	单元横料加工图	643	-					
X86302-03	单元横料加工图	644	-					
X86302-04	单元横料加工图	645	-					
X86302-08	单元横料加工图	646	-					
X86302-09	单元横料加工图	647	-					
X86302-10	单元横料加工图	648	-					
X86302-11	单元横料加工图	649	-					
X86302-12	单元横料加工图	650	-					
X86302-13	单元横料加工图	651	-					
X86302-14	单元横料加工图	652	-					
X86302-15	单元横料加工图	653	-					
X86302-16	单元横料加工图	654	-					
X86302-17	单元横料加工图	655	-					
X86302-18	单元横料加工图	656	-					
X86302-19	单元横料加工图	657	-					
X86302-20	单元横料加工图	658	-					
X86302-21	单元横料加工图	659	-					

美特鋁質有限公司
MIDI Aluminium Fabricator Ltd. **QF005/8**

圖則登記表
DRAWING REGISTER

工程名稱 Project Title	康城11期 单元幕墙
工程編號 Project No:	**J858**

分發予 Distributed To

	接收日期 Receiving Date (適用於客戶						
年							
月							
日							

	發出日期 Issued Date						
年	22	22	22	22			
月	10	11	11	11			
日	29	08	10	16			

圖則編號 Drg. No.	圖則名稱 Drawing Title		修訂編號 Revision No.						
X86302-22	单元横料加工图	660	-						
X86302-23	单元横料加工图	661	-						
X86302-25	单元横料加工图	662	-						
X86302-26	单元横料加工图	663	-						
X86302-27	单元横料加工图	664	-						
X86302-28	单元横料加工图	665	-						
X86302-29	单元横料加工图	666	-						
X86302-30	单元横料加工图	667	-						
X86302-31	单元横料加工图	668	-						
X86302-32	单元横料加工图	669	-						
X86302-33	单元横料加工图	670	-						
X86302-34	单元横料加工图	671	-						
X86302-35	单元横料加工图	672	-						
X86302-36	单元横料加工图	673	-						
X86302-37	单元横料加工图	674	-						
X86308-01	单元横料加工图	675	-						
X86308-02	单元横料加工图	676	-						
X86308-03	单元横料加工图	677	-						
X86308-04L	单元横料加工图	678	-						
X86308-04R	单元横料加工图	679	-						
X86308-05	单元横料加工图	680	-						
X86308-06	单元横料加工图	681	-						
X86308-07	单元横料加工图	682	-						
X86308-08	单元横料加工图	683	-						
X86308-09L	单元横料加工图	684	-						
X86308-09R	单元横料加工图	685	-						
X86308-10	单元横料加工图	686	-						
X86308-11	单元横料加工图	687	-						
X86308-12	单元横料加工图	688	-						
X86308-13	单元横料加工图	689	-						
X86308-14	单元横料加工图	690	-						
X86308-15	单元横料加工图	691	-						

美特鋁質有限公司
MIDI Aluminium Fabricator Ltd.

QF005/8

圖則登記表
DRAWING REGISTER

工程名稱 Project Title	康城11期 单元幕墙
工程編號 Project No:	J858

分發予 Distributed To

圖則編號 Drg. No.	圖則名稱 Drawing Title
X86308-16	单元横料加工图
X86308-17	单元横料加工图
X86308-18	单元横料加工图
X86308-19	单元横料加工图
X86308-20	单元横料加工图
X86308-21	单元横料加工图
X86308-22	单元横料加工图
X86308-23	单元横料加工图
X86309-01L	单元横料加工图
X86309-01R	单元横料加工图
X86309-02L	单元横料加工图
X86309-02R	单元横料加工图
X86309-03L	单元横料加工图
X86309-03R	单元横料加工图
X86309-05L	单元横料加工图
X86309-05R	单元横料加工图
X86309-06L	单元横料加工图
X86309-06R	单元横料加工图
X86309-07L	单元横料加工图
X86309-07R	单元横料加工图
X86309-09	单元横料加工图
X86309-10	单元横料加工图
L065-01	单元辅料加工图
N516-01	单元辅料加工图
N00813-01	单元辅料加工图
N00813-02	单元辅料加工图
N00813-03	单元辅料加工图（新图）
X86316-01	单元辅料加工图
J858-AA03L	单元辅料加工图
J858-AA03R	单元辅料加工图
J858-AA04L	单元辅料加工图
J858-AA04R	单元辅料加工图

	接收日期 Receiving Date (適用於客戶						
年							
月							
日							

	發出日期 Issued Date						
年	22	22	22	22			
月	10	11	11	11			
日	29	08	10	16			

	修訂編號 Revision No.						
692	-						
693	-						
694	-						
695	-						
696	-						
697	-						
698	-						
699	-						
700	-						
701	-						
702	-						
703	-						
704	-						
705	-						
706	-						
707	-						
708	-						
709	-						
710	-						
711	-						
712	-						
713	-						
714	-						
715	-						
716	-						
717	-						
718	-						
719	-						
720	-						
721	-						
722	-						
723	-						

美特鋁質有限公司
MIDI Aluminium Fabricator Ltd. **QF005/8**

圖則登記表
DRAWING REGISTER

工程名稱 Project Title	康城11期 单元幕墙
工程編號 Project No:	**J858**

分發予 Distributed To

	接收日期 Receiving Date (適用於客戶)						
年							
月							
日							

	發出日期 Issued Date						
年	22	22	22	22			
月	10	11	11	11			
日	29	08	10	16			

圖則編號 Drg. No.	圖則名稱 Drawing Title		修訂編號 Revision No.						
J858-AP02	单元辅料加工图	724	-						
J858-AP03	单元辅料加工图	725	-						
J858-AP04	单元辅料加工图	726	-						
J858-AP05	单元辅料加工图	727	-						
J858-AP06	单元辅料加工图	728	-						
J858-AP07	单元辅料加工图	729	-						
J858-AP08	单元辅料加工图	730	-	2					
J858-AP09-a	单元辅料加工图a	731	-	1					
J858-AP09-b	单元辅料加工图b（新图）	732	-						
J858-AP10	单元辅料加工图	733	-	2					
J858-AP11	单元辅料加工图	734	-	1					
J858-AP12	单元辅料加工图	735	-	1					
J858-AP12A	单元辅料加工图(新图)	736	-						
J858-AP13	单元辅料加工图	737	-	1					
J858-AP14L	单元辅料加工图	738	-						
J858-AP14R	单元辅料加工图	739	-						
J858-AP15L	单元辅料加工图	740	-						
J858-AP15R	单元辅料加工图	741	-						
J858-AP16	单元辅料加工图	742	-						
J858-AP17	单元辅料加工图	743	-						
J858-AP18	单元辅料加工图	744	-						
J858-AP19	单元辅料加工图(新图)	745	-						
J858-AP21	单元辅料加工图(新图)	746	-						
B1501-01	单元辅料加工图	747	-						
L100-01	单元辅料加工图	748	-						
L100-02	单元辅料加工图	749	-						
X86310-01L	单元辅料加工图	750	-						
X86310-01R	单元辅料加工图	751	-						
X86310-02L	单元辅料加工图	752	-						
X86310-02R	单元辅料加工图	753	-						
X86311-01	单元辅料加工图	754	-						
X86312-01	单元辅料加工图	755	-						

美特鋁質有限公司
MIDI Aluminium Fabricator Ltd.

QF005/8

圖則登記表
DRAWING REGISTER

工程名稱 Project Title	康城11期 单元幕墙
工程編號 Project No:	J858

分發予 Distributed To

	接收日期 Receiving Date (適用於客戶)						
年							
月							
日							

	發出日期 Issued Date						
年	22	22	22	22			
月	10	11	11	11			
日	29	08	10	16			

圖則編號 Drg. No.	圖則名稱 Drawing Title		修訂編號 Revision No.
X86312-02	单元辅料加工图	756	-
X86313-01L	单元辅料加工图	757	-
X86313-01R	单元辅料加工图	758	-
X86313-02L	单元辅料加工图	759	-
X86313-02R	单元辅料加工图	760	-
X86313-03L	单元辅料加工图	761	-
X86313-03R	单元辅料加工图	762	-
X86313-04L	单元辅料加工图	763	-
X86313-04R	单元辅料加工图	764	-
X86313-05L	单元辅料加工图	765	-
X86313-05R	单元辅料加工图	766	-
X86313-06L	单元辅料加工图	767	-
X86313-06R	单元辅料加工图	768	-
X86313-07L	单元辅料加工图	769	-
X86313-07R	单元辅料加工图	770	-
X86313-08L	单元辅料加工图	771	-
X86313-08R	单元辅料加工图	772	-
X86314-01L	单元辅料加工图	773	-
X86314-01R	单元辅料加工图	774	-
X86314-02L	单元辅料加工图	775	-
X86314-02R	单元辅料加工图	776	-
X86314-03L	单元辅料加工图	777	-
X86314-03R	单元辅料加工图	778	-
X86314-04L	单元辅料加工图	779	-
X86314-04R	单元辅料加工图	780	-
X86314-05L	单元辅料加工图	781	-
X86314-05R	单元辅料加工图	782	-
X86305-01	单元辅料加工图	783	-
X86305-02	单元辅料加工图	784	-
X86305-03	单元辅料加工图	785	-
X86305-04	单元辅料加工图	786	-
X86305-05	单元辅料加工图	787	-

美特鋁質有限公司
MIDI Aluminium Fabricator Ltd.

QF005/8

圖則登記表
DRAWING REGISTER

工程名稱 Project Title	康城11期
	单元幕墙
工程編號 Project No:	J858

分發予 Distributed To

圖則編號 Drg. No.	圖則名稱 Drawing Title
X86304-01	单元辅料加工图
X86304-02	单元辅料加工图
X86304-03	单元辅料加工图
X86304-04	单元辅料加工图
X86303-01	单元辅料加工图
X86303-02	单元辅料加工图
X86303-03	单元辅料加工图
X86303-04	单元辅料加工图
X86303-05	单元辅料加工图
X86306-01	单元辅料加工图
X86306-02	单元辅料加工图
X86306-03	单元辅料加工图
X86306-04	单元辅料加工图
X86306-05	单元辅料加工图
X86306-06	单元辅料加工图
N541-01	单元辅料加工图
X86282-01	单元辅料加工图
X86286-01L	单元辅料加工图
X86286-01R	单元辅料加工图
X86283-01	单元辅料加工图
X86283-02L	单元辅料加工图
X86283-02R	单元辅料加工图
X86283-03	单元辅料加工图
X86300-01	单元辅料加工图
X86301-01	单元辅料加工图
X86307-01	单元辅料加工图
X86307-02	单元辅料加工图
X86307-03	单元辅料加工图
X86255-01L	单元辅料加工图
X86255-01R	单元辅料加工图
X86255-02L	单元辅料加工图（新图）
X86256-01L	单元辅料加工图

接收日期 Receiving Date (適用於客戶)

年							
月							
日							

發出日期 Issued Date

年	22	22	22	22			
月	10	11	11	11			
日	29	08	10	16			

修訂編號 Revision No.

788	-						
789	-						
790	-						
791	-						
792	-						
793	-						
794	-						
795	-						
796	-						
797	-	1		2			
798	-	1					
799	-	1					
800	-	1		2			
801	-	1					
802	-	1					
803	-			1			
804	-			1			
805	-			1			
806	-			1			
807	-						
808	-						
809	-						
810	-						
811	-						
812	-						
813	-						
814	-						
815	-						
816	-						
817	-						
818	-						
819	-						

美特鋁質有限公司
MIDI Aluminium Fabricator Ltd. **QF005/8**

圖則登記表
DRAWING REGISTER

工程名稱 Project Title	康城11期 单元幕墙
工程編號 Project No:	**J858**

分發予 Distributed To


	接收日期 Receiving Date (適用於客戶						
年							
月							
日							

	發出日期 Issued Date						
年	22	22	22	22			
月	10	11	11	11			
日	29	08	10	16			


圖則編號 Drg. No.	圖則名稱 Drawing Title		修訂編號 Revision No.						
X86256-01R	单元辅料加工图	820	-						
X86258-01	单元辅料加工图	821	-						
X86298-01	单元辅料加工图	822	-						
X86289-01	单元辅料加工图	823	-						

美特鋁質有限公司 MIDI Aluminium Fabricator Ltd.					工程號	J858	類別		物料號	-		
					地盤	康城11期	制圖	W.E.X	2022-07-29	圖號	X86274-01	
修改	1	2	採用工廠	✓ 地盤 -	图纸名称	铝料加工图	復核	-	-	數量	-	
日期	10/11	16/11	材料顏色	香槟金 (ECD3X1009 9S-KF1)	材料	X86274	批准	-	-	單件重量	-	(KG)


修改1改排气孔

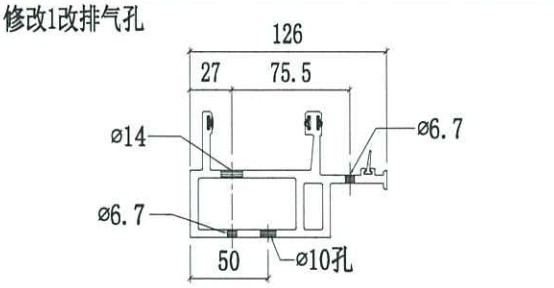


SECTION A-A

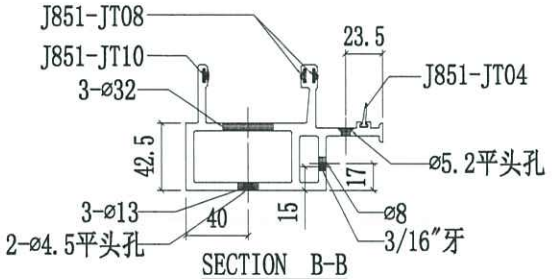


SECTION B-B

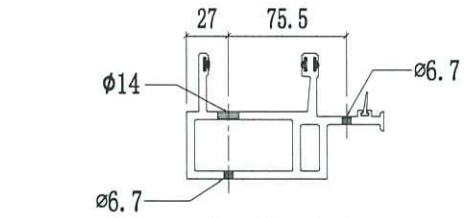


SECTION C-C

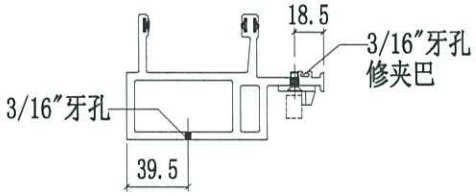


SECTION D-D

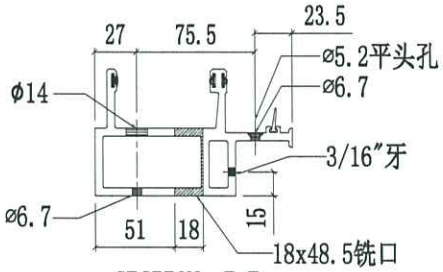

SECTION E-E

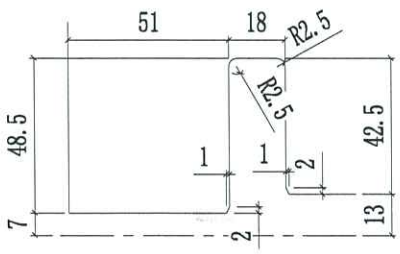


P 放大图

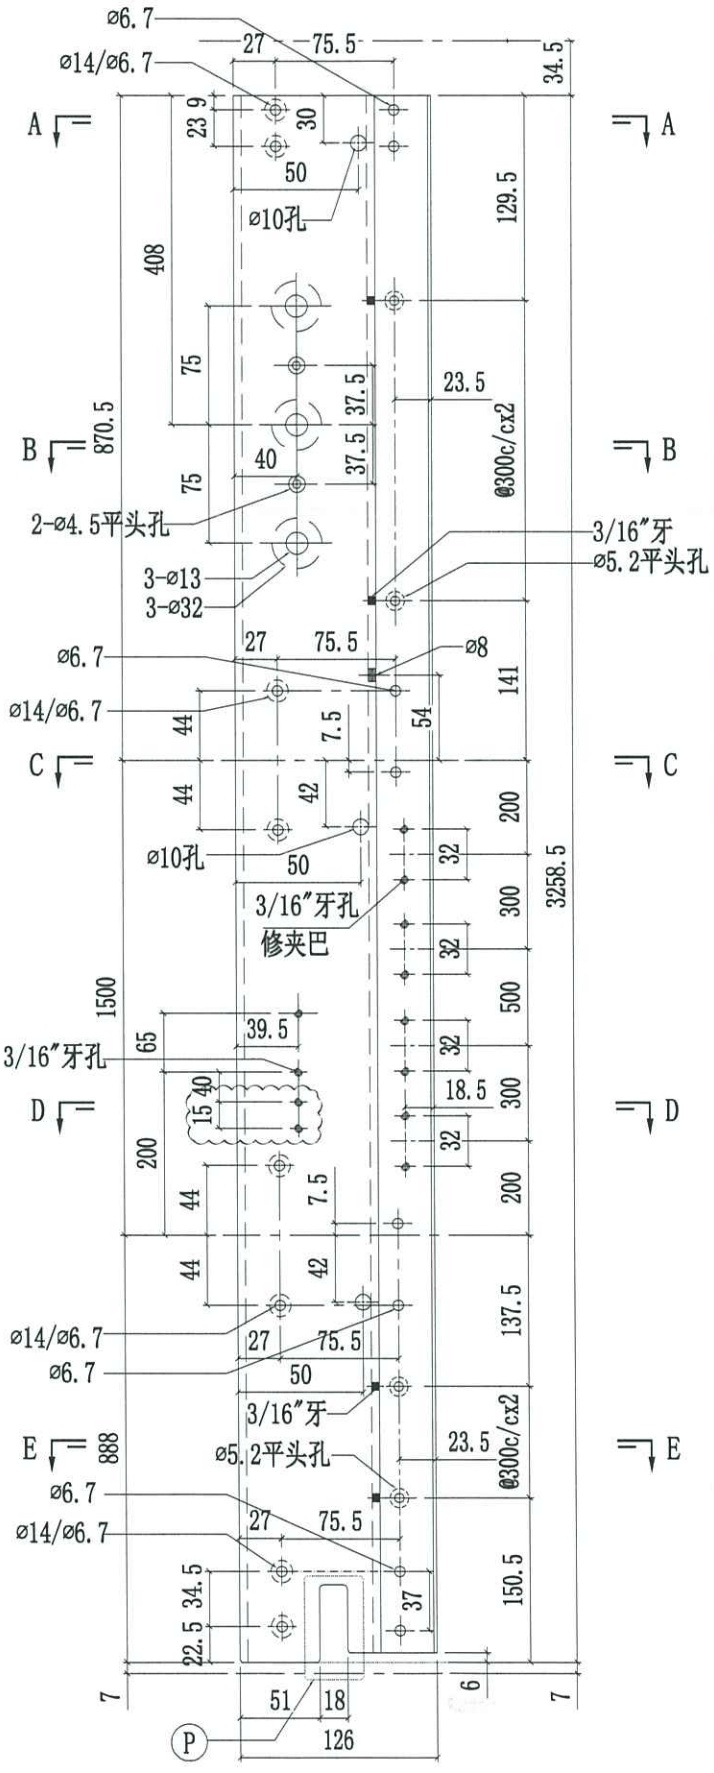


美特鋁質有限公司 MIDI Aluminium Fabricator Ltd.				工程號	J858	類別		物料號	-		
				地盤	康城11期	制圖	W.E.X	2022-07-29	圖號	X86274-02	
修改	1	2	採用工廠 ✓ 地盤 -	图纸名称	铝料加工图	復核	-	-	數量	-	
日期	10/11	16/11	材料顏色 香槟金 (ECD3X1009 9S-KF1)	材料	X86274	批准	-	-	單件重量	-	(KG)

修改1改排气孔

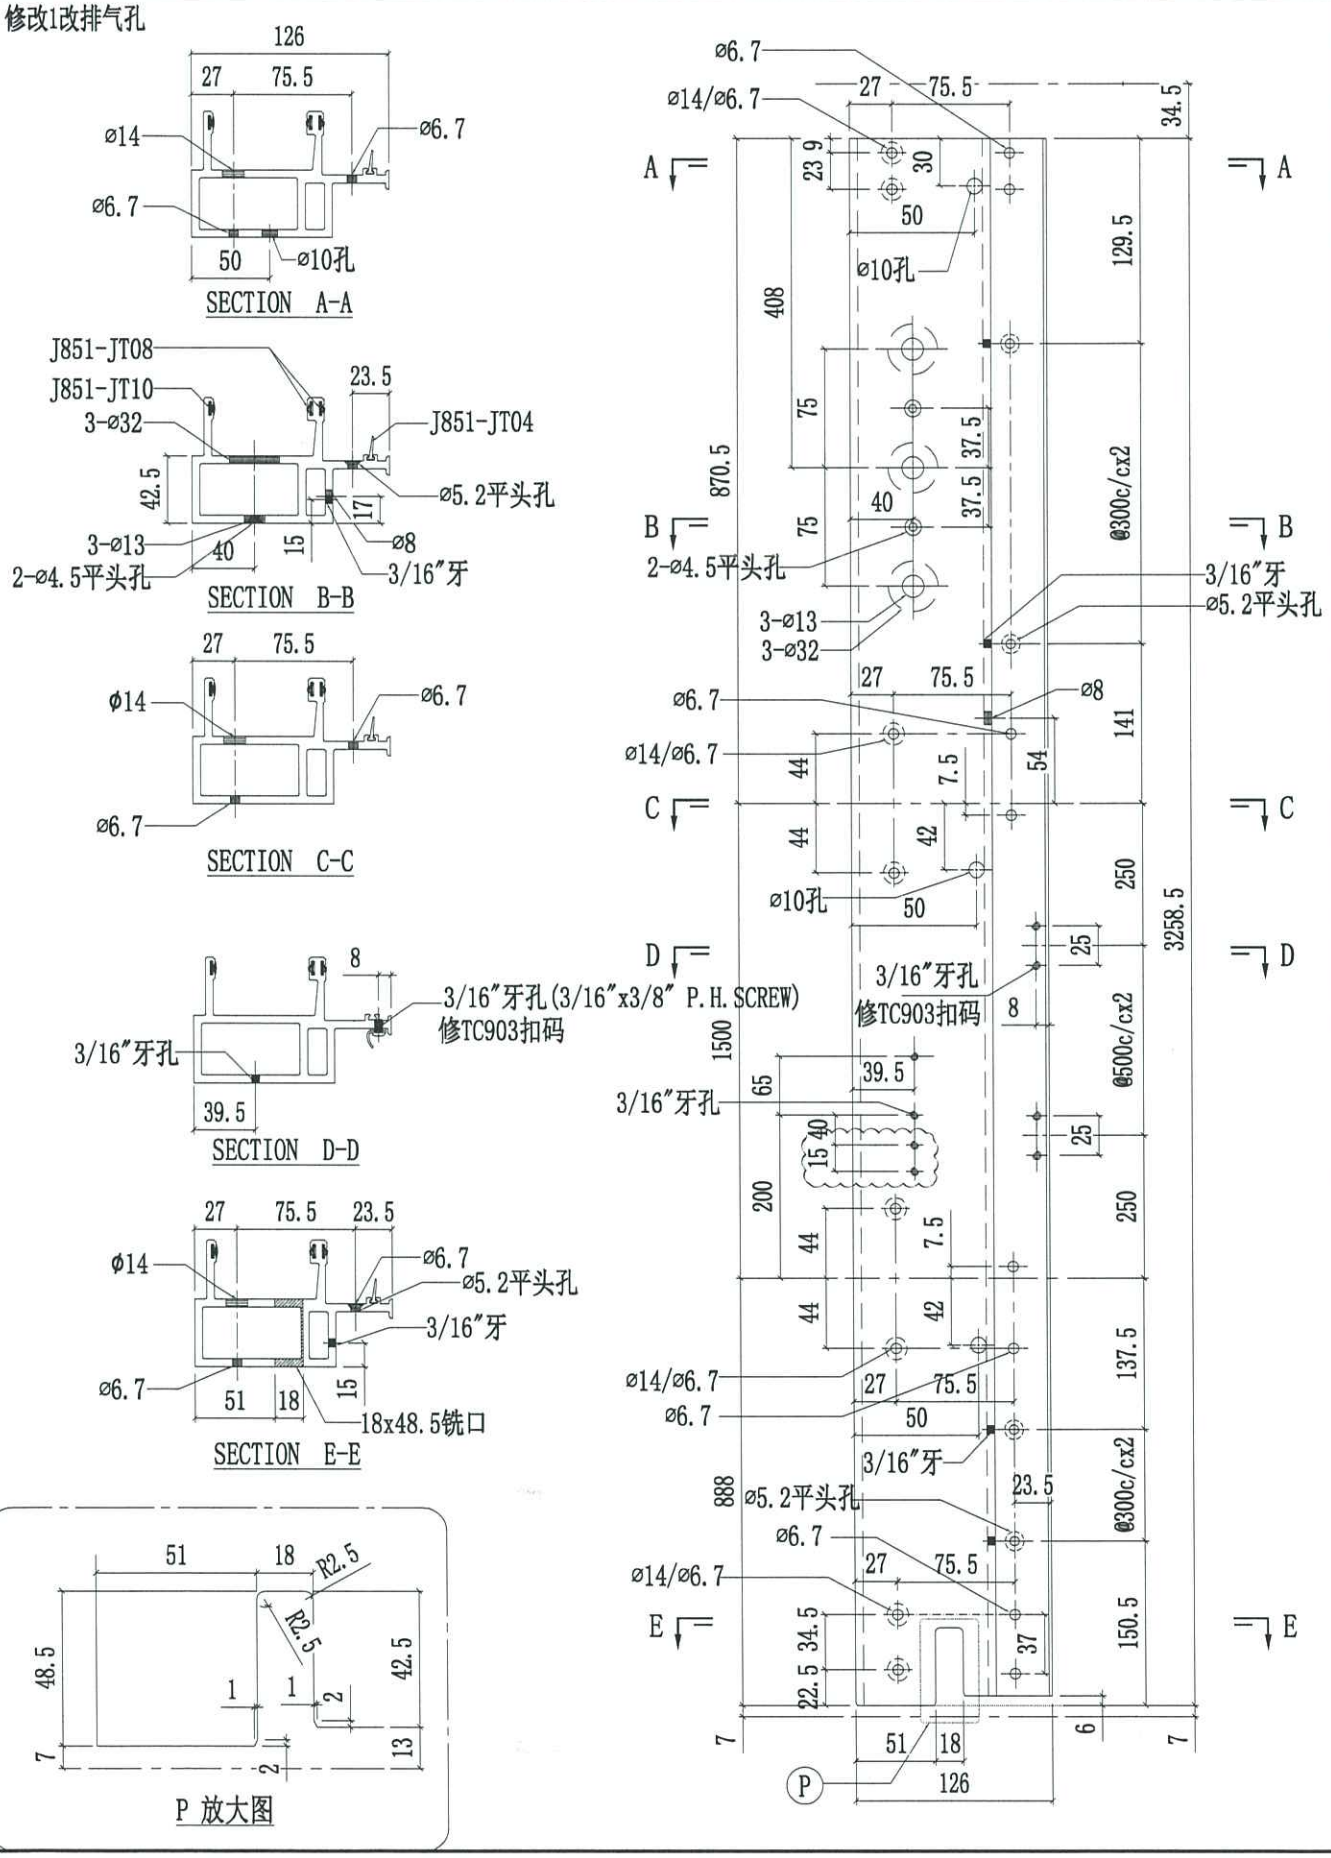


美特鋁質有限公司 MIDI Aluminium Fabricator Ltd.				工程號	J858	類別		物料號	-		
				地盤	康城11期	制圖	W.E.X	2022-07-29	圖號	X86274-05	
修改	1	2	採用工廠 ✓ 地盤 -	图纸名称	铝料加工图	復核	-	-	數量	-	
日期	10/11	16/11	材料颜色 香槟金 (ECD3X1009 9S-XF1)	材料	X86274	批准	-	-	單件重量	-	(KG)

修改1改排气孔

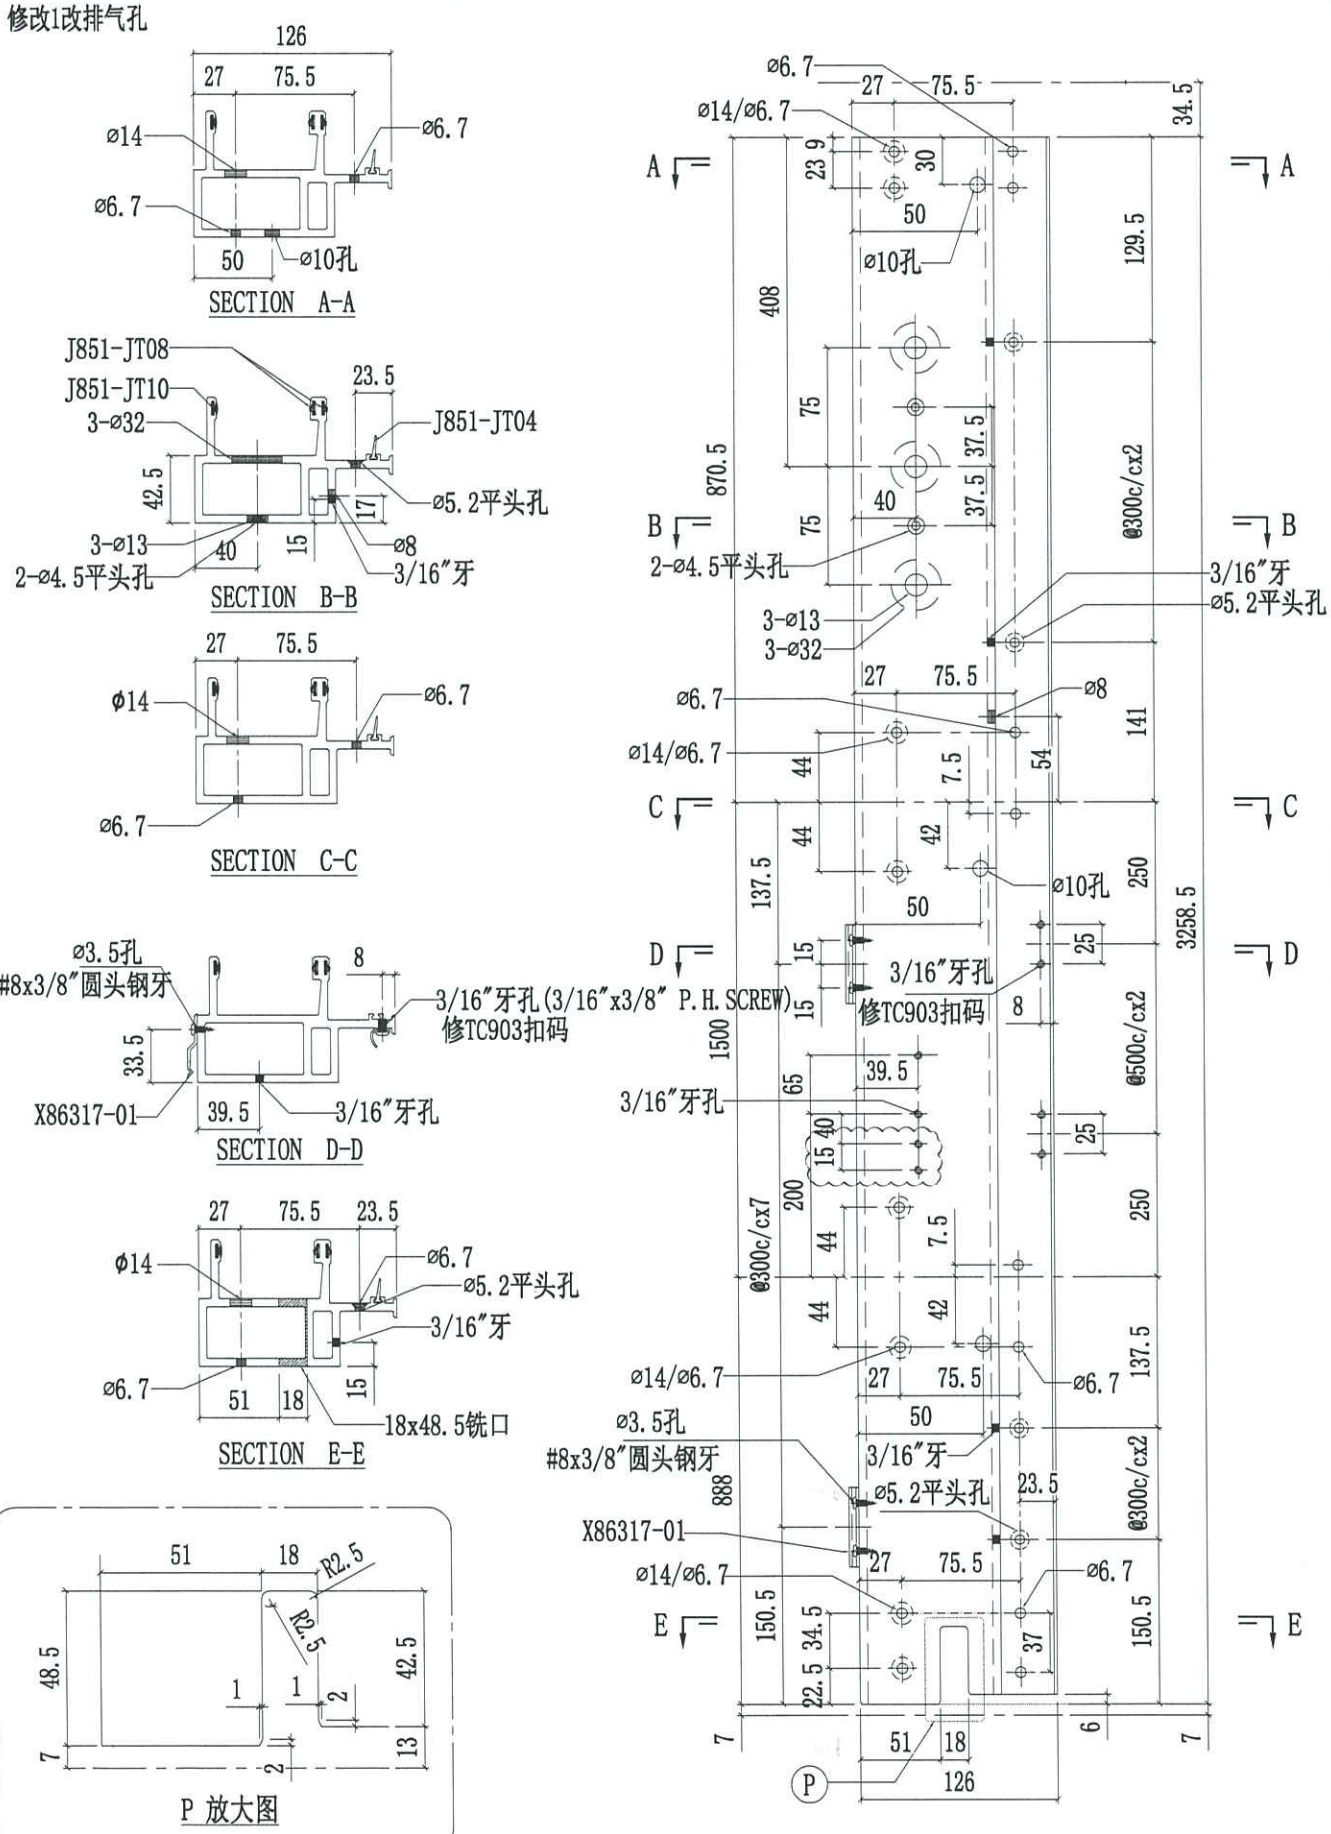


美特鋁質有限公司 MIDI Aluminium Fabricator Ltd.					工程號	J858	類別		物料號	-		
					地盤	康城11期	制圖	W.E.X	2022-07-29	圖號	X86274-06	
修改	1	2	採用工廠	✓ 地盤	图纸名称	铝料加工图	復核	-	-	數量	-	
日期	10/11	16/11	材料顏色	香槟金 (ECD3X1009 9S-XF1)	材料	X86274	批准	-	-	單件重量	-	(KG)


修改1改排气孔

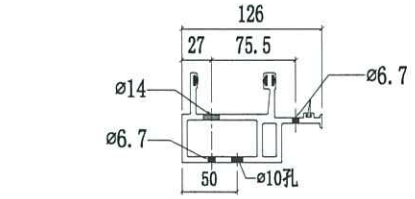


SECTION A-A

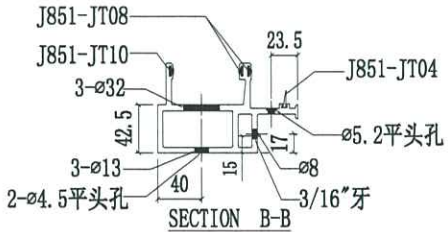


SECTION B-B

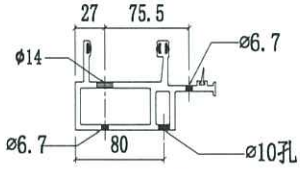


SECTION C-C

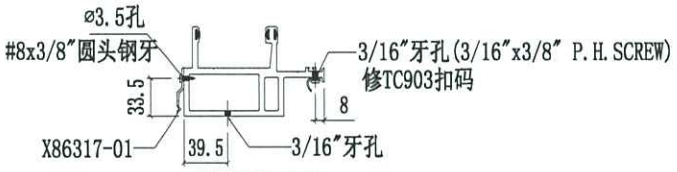


SECTION D-D

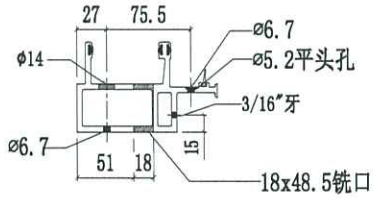

SECTION E-E

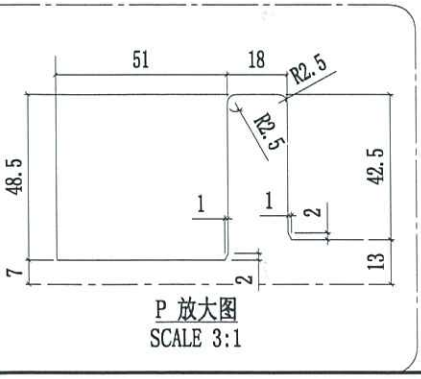


P 放大图
SCALE 3:1

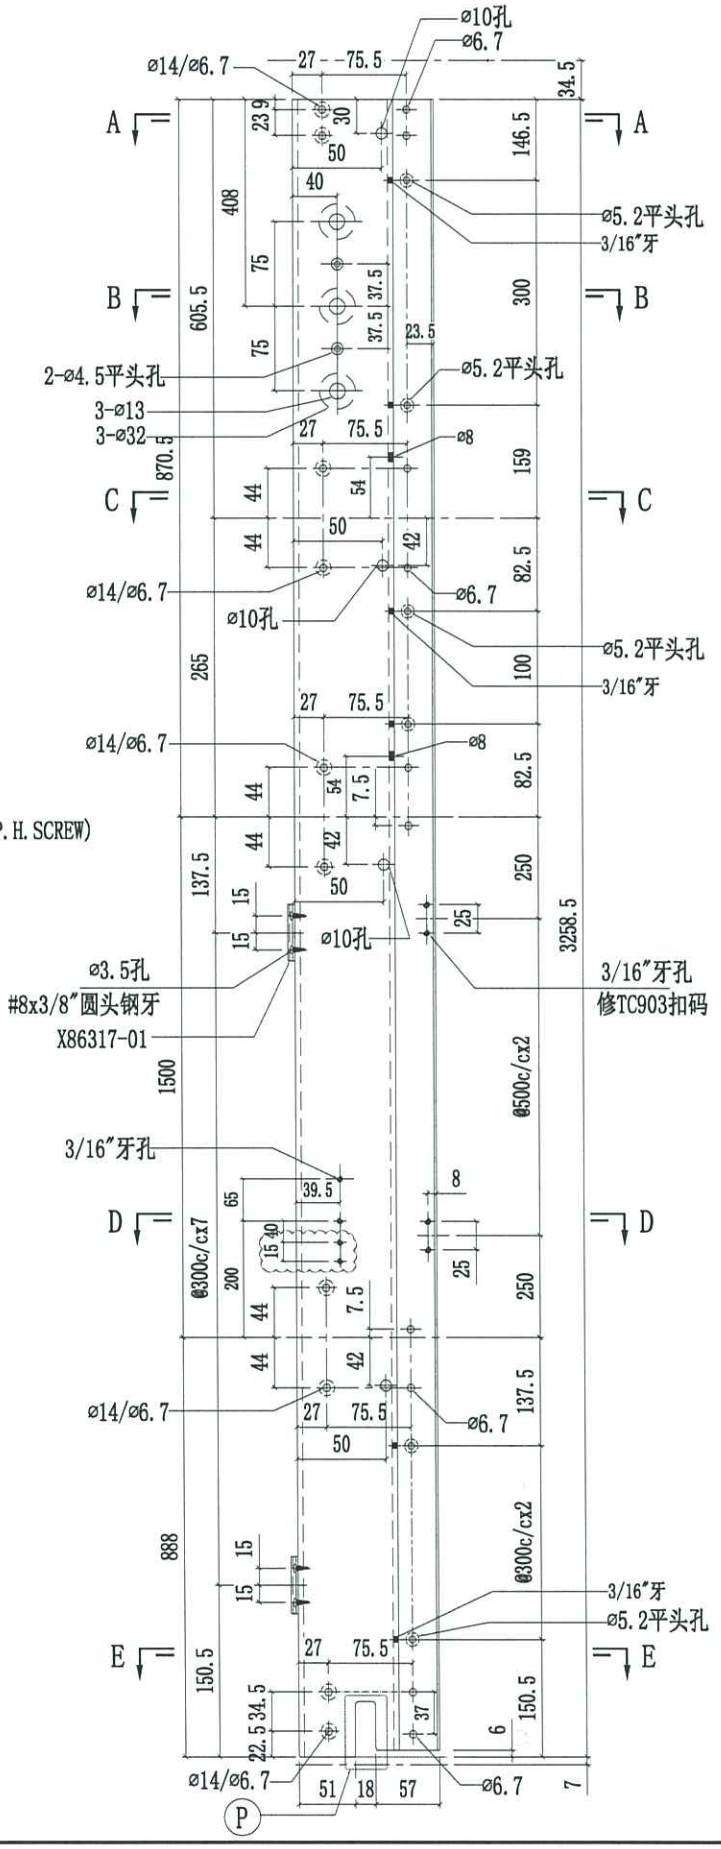


美特鋁質有限公司 MIDI Aluminium Fabricator Ltd.				工程號	J858	類別		物料號	-		
				地盤	康城11期	制圖	W.E.X	2022-07-29	圖號	X86274-07	
修改	1	2	採用工廠 ✓ 地盤	图纸名称	铝料加工图	復核	-	-	數量	-	
日期	10/11	16/11	材料顏色 香槟金 (ECD3X1009 9S-XF1)	材料	X86274	批准	-	-	單件重量	-	(KG)


修改1改排气孔

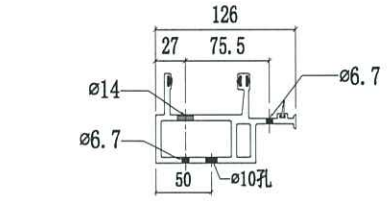


SECTION A-A

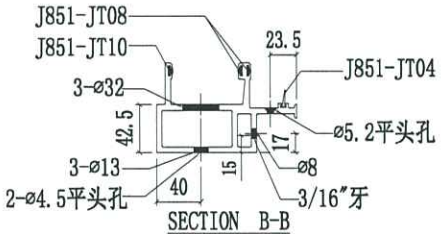


SECTION B-B

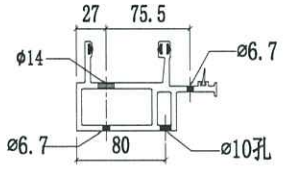


SECTION C-C

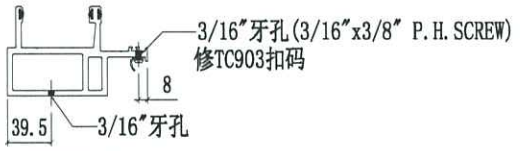


SECTION D-D

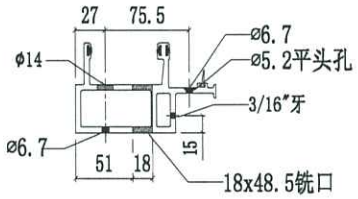

SECTION E-E

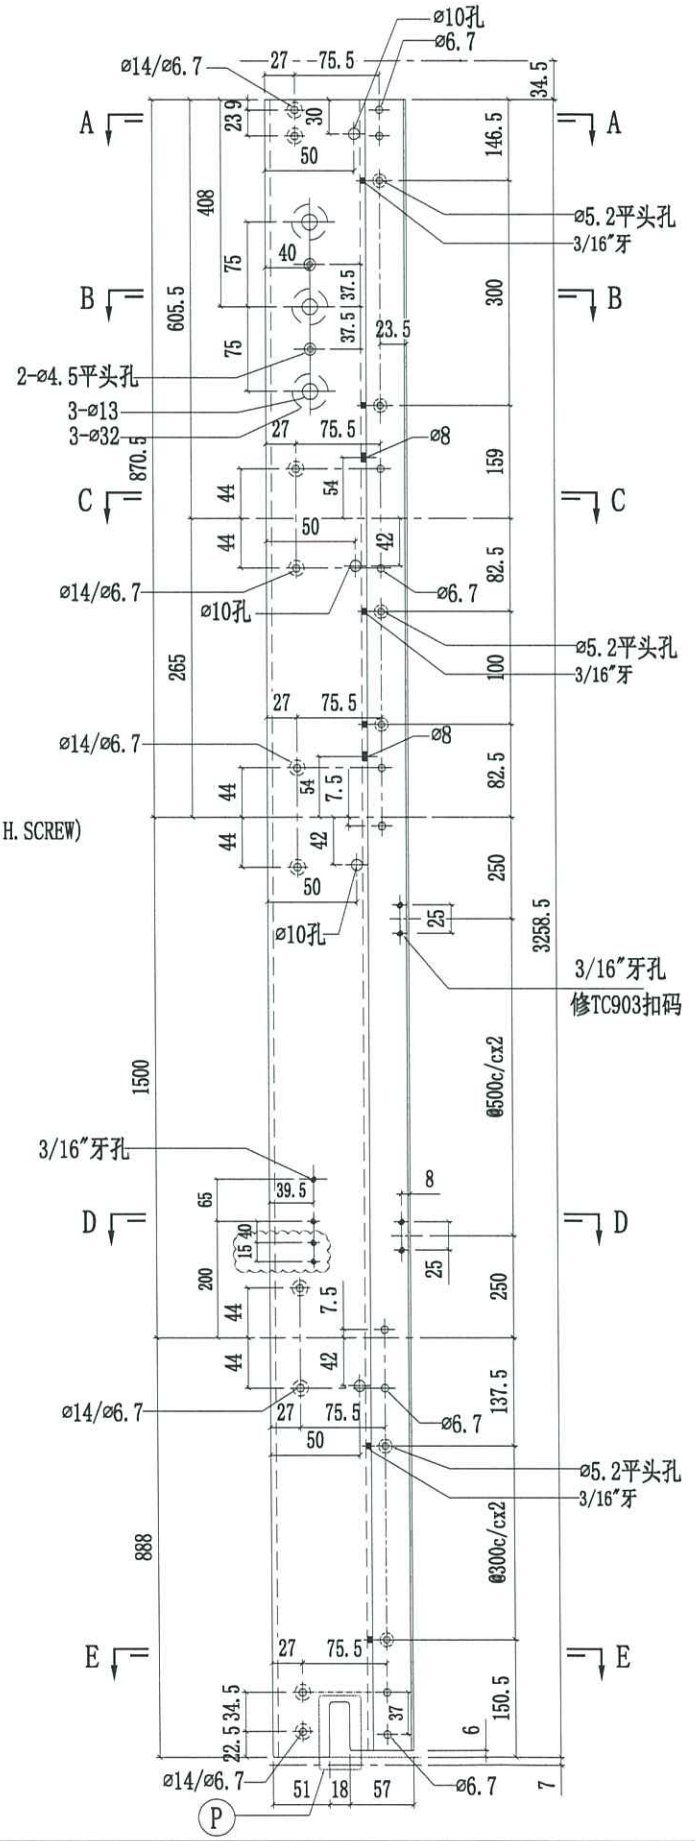


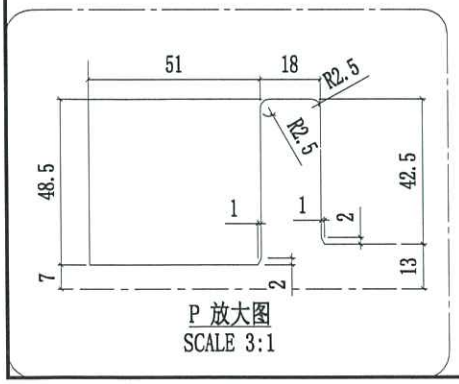


P 放大图
SCALE 3:1

美特鋁質有限公司 MIDI Aluminium Fabricator Ltd.				工程號	J858	類別		物料號	-		
				地盤	康城11期	制圖	W.E.X	2022-07-29	圖號	X86274-08	
修改	1	2	採用工廠 ✓ 地盤	图纸名称	铝料加工图	復核	-	-	數量	-	
日期	10/11	16/11	材料顏色 香槟金 (ECD3X1009 9S-XF1)	材料	X86274	批准	-	-	單件重量	-	(KG)


修改1改排气孔

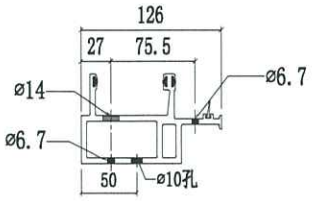


SECTION A-A

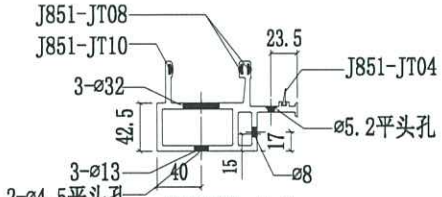


SECTION B-B

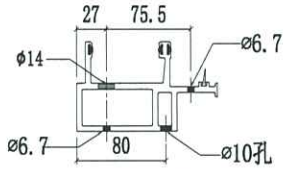


SECTION C-C

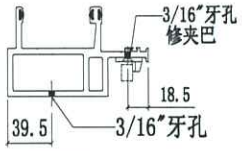


SECTION D-D

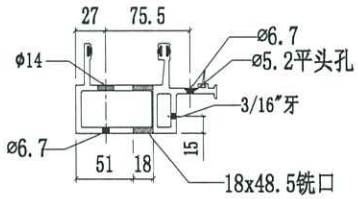


SECTION E-E

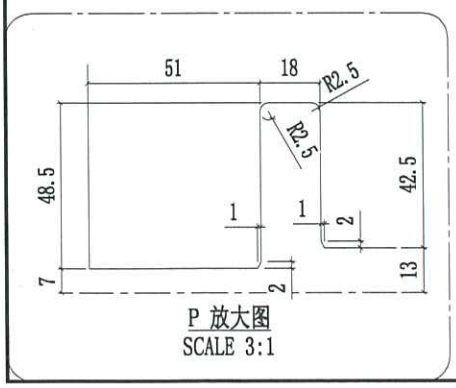

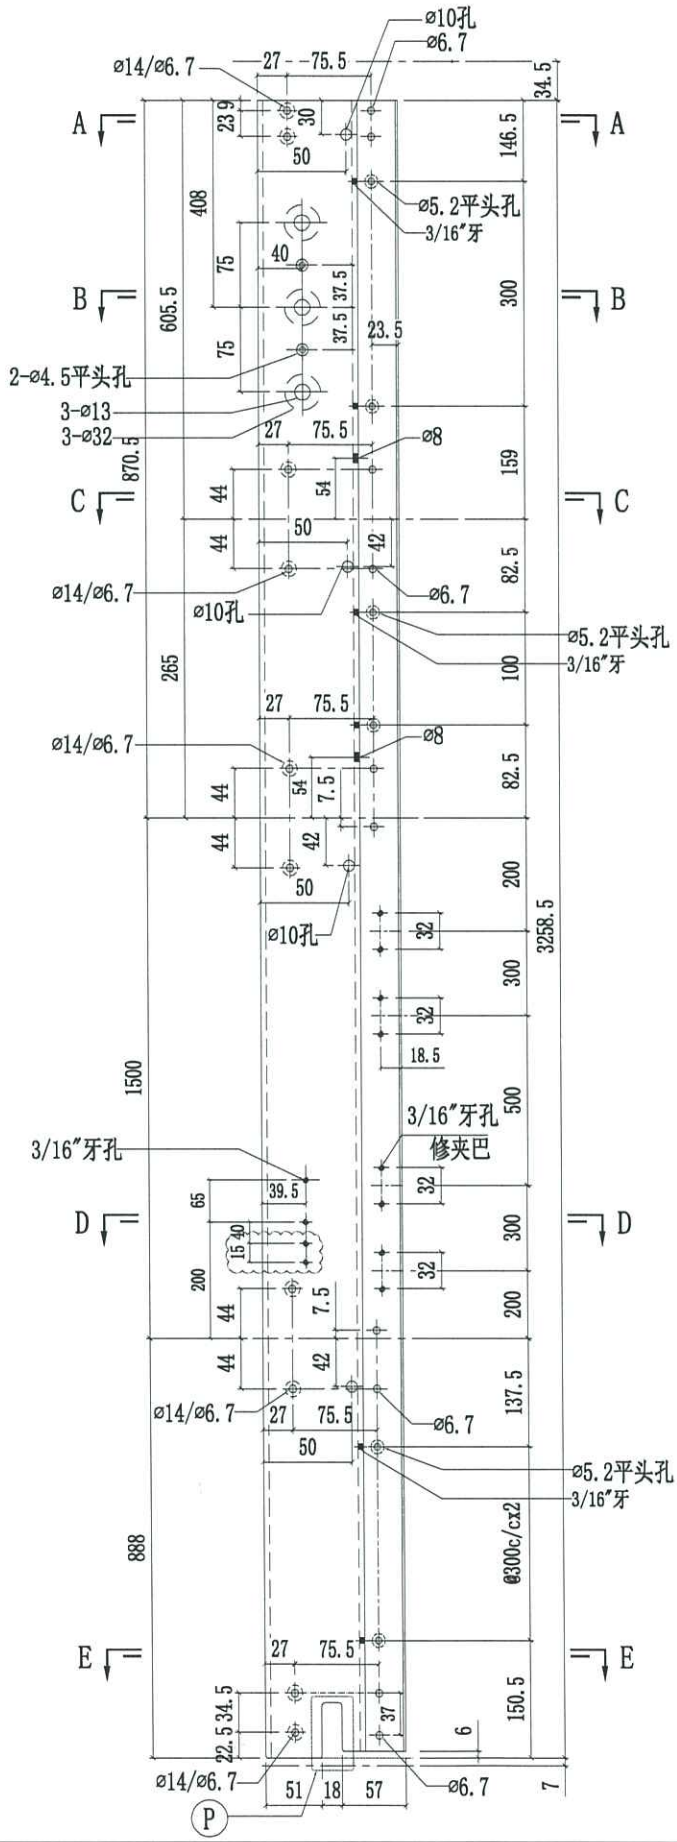


美特鋁質有限公司 MIDI Aluminium Fabricator Ltd.				工程號	J858	類別		物料號	-		
				地盤	康城11期	制圖	W.E.X	2022-07-29	圖號	X86274-09	
修改	1	2	採用工廠 ✓ 地盤	图纸名称	铝料加工图	復核	-	-	數量	-	
日期	10/11	16/11	材料颜色 香槟金 (ECD3X1009 9S-KF1)	材料	X86274	批准	-	-	單件重量	-	(KG)


修改1改排气孔

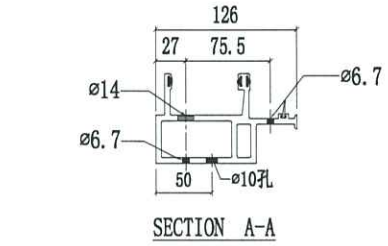


SECTION A-A

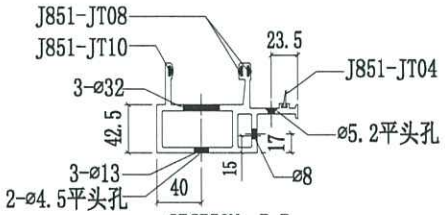


SECTION B-B

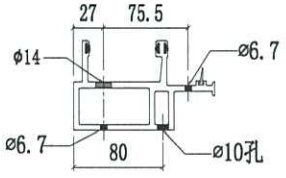


SECTION C-C

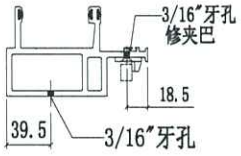


SECTION D-D

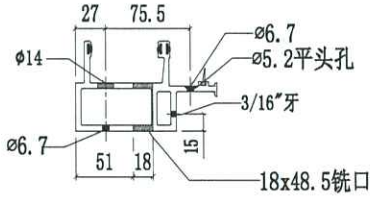

SECTION E-E

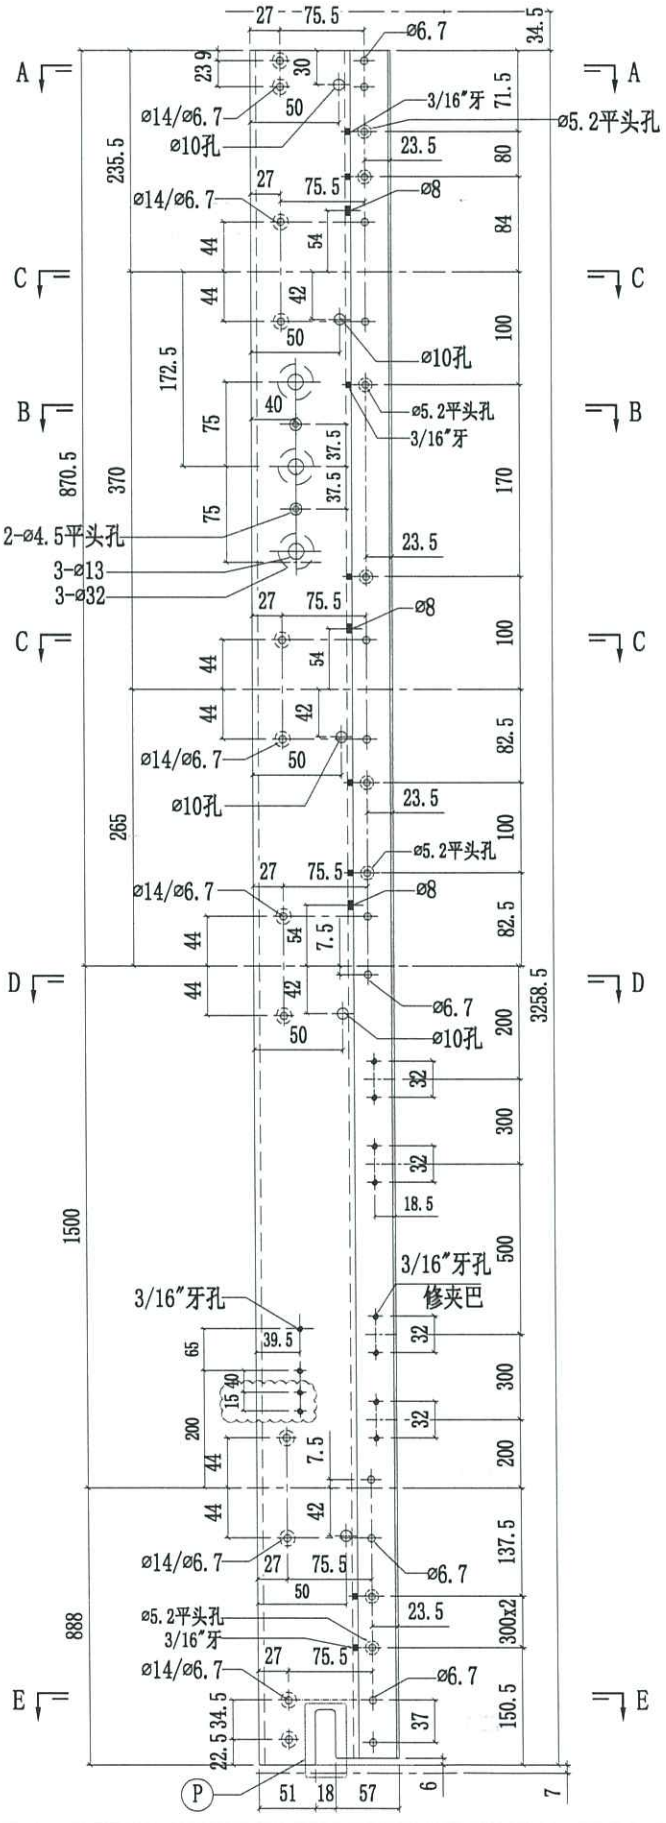


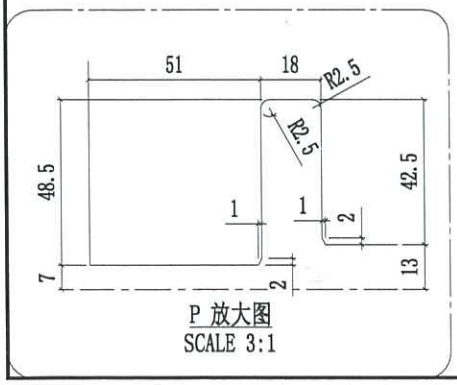


P 放大图
SCALE 3:1

美特鋁質有限公司 MIDI Aluminium Fabricator Ltd.				工程號	J858	類別		物料號	-		
				地盤	康城11期	制圖	W.E.X	2022-07-29	圖號	X86274-10	
修改	1	2	採用工廠 ✓ 地盤	图纸名称	铝料加工图	復核	-	-	數量	-	
日期	10/11	16/11	材料颜色 香槟金 (ECD3X1009 9S-KF1)	材料	X86274	批准	-	-	單件重量	-	(KG)


修改1改排气孔

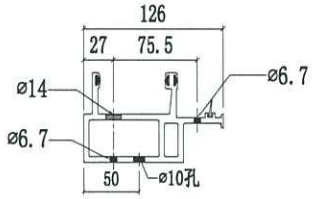


SECTION A-A

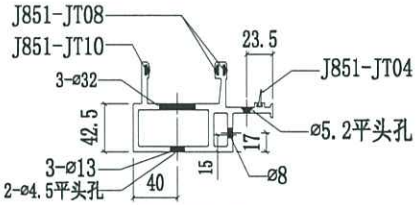


SECTION B-B

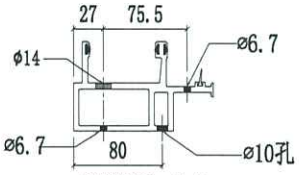


SECTION C-C

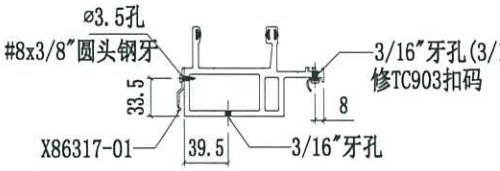


SECTION D-D

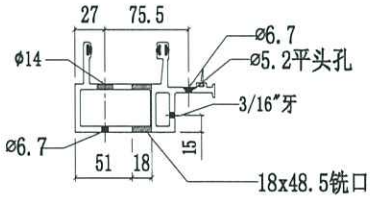

SECTION E-E

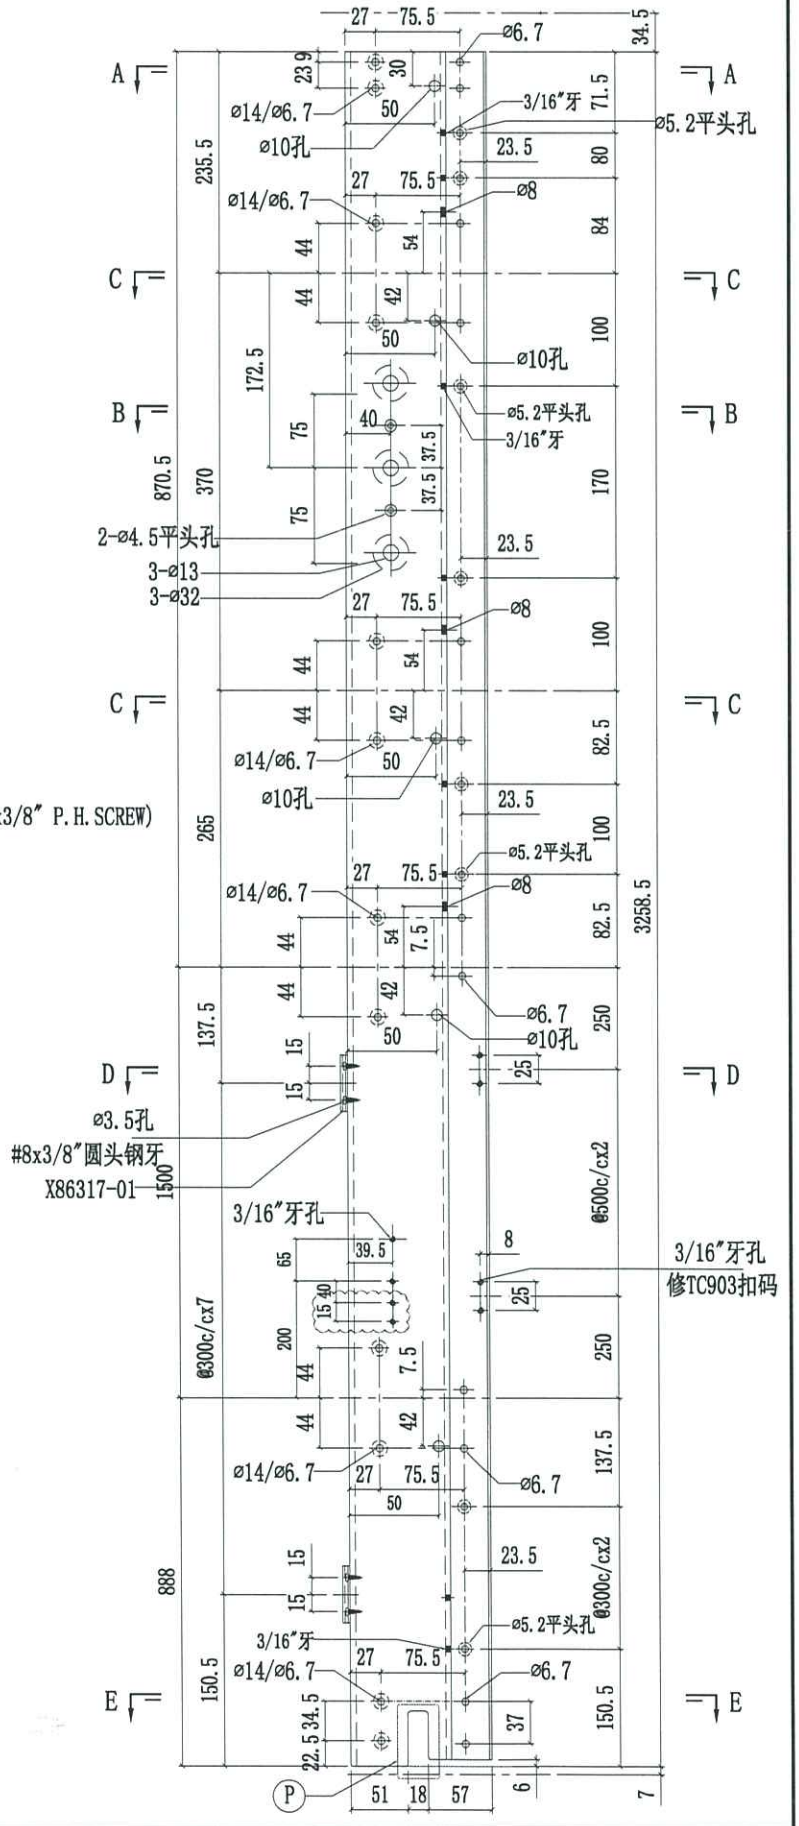


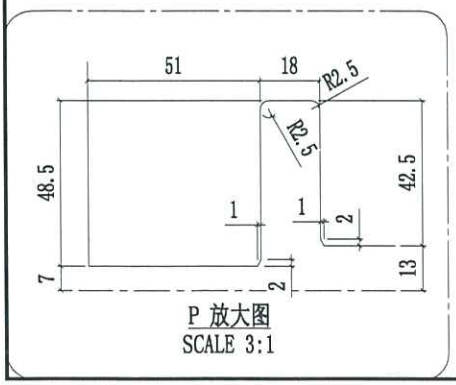

P 放大图
SCALE 3:1


美特鋁質有限公司 MIDI Aluminium Fabricator Ltd.				工程號	J858	類別		物料號	-		
				地盤	康城11期	制圖	W.E.X	2022-07-29	圖號	X86288-01	
修改	1	2	採用工廠 ✓ 地盤 -	图纸名称	铝料加工图	復核	-	-	數量	-	
日期	10/11	16/11	材料顏色 香槟金 (ECD3X1009 9S-XF1)	材料	X86288	批准	-	-	單件重量	-	(KG)

修改1改排气孔

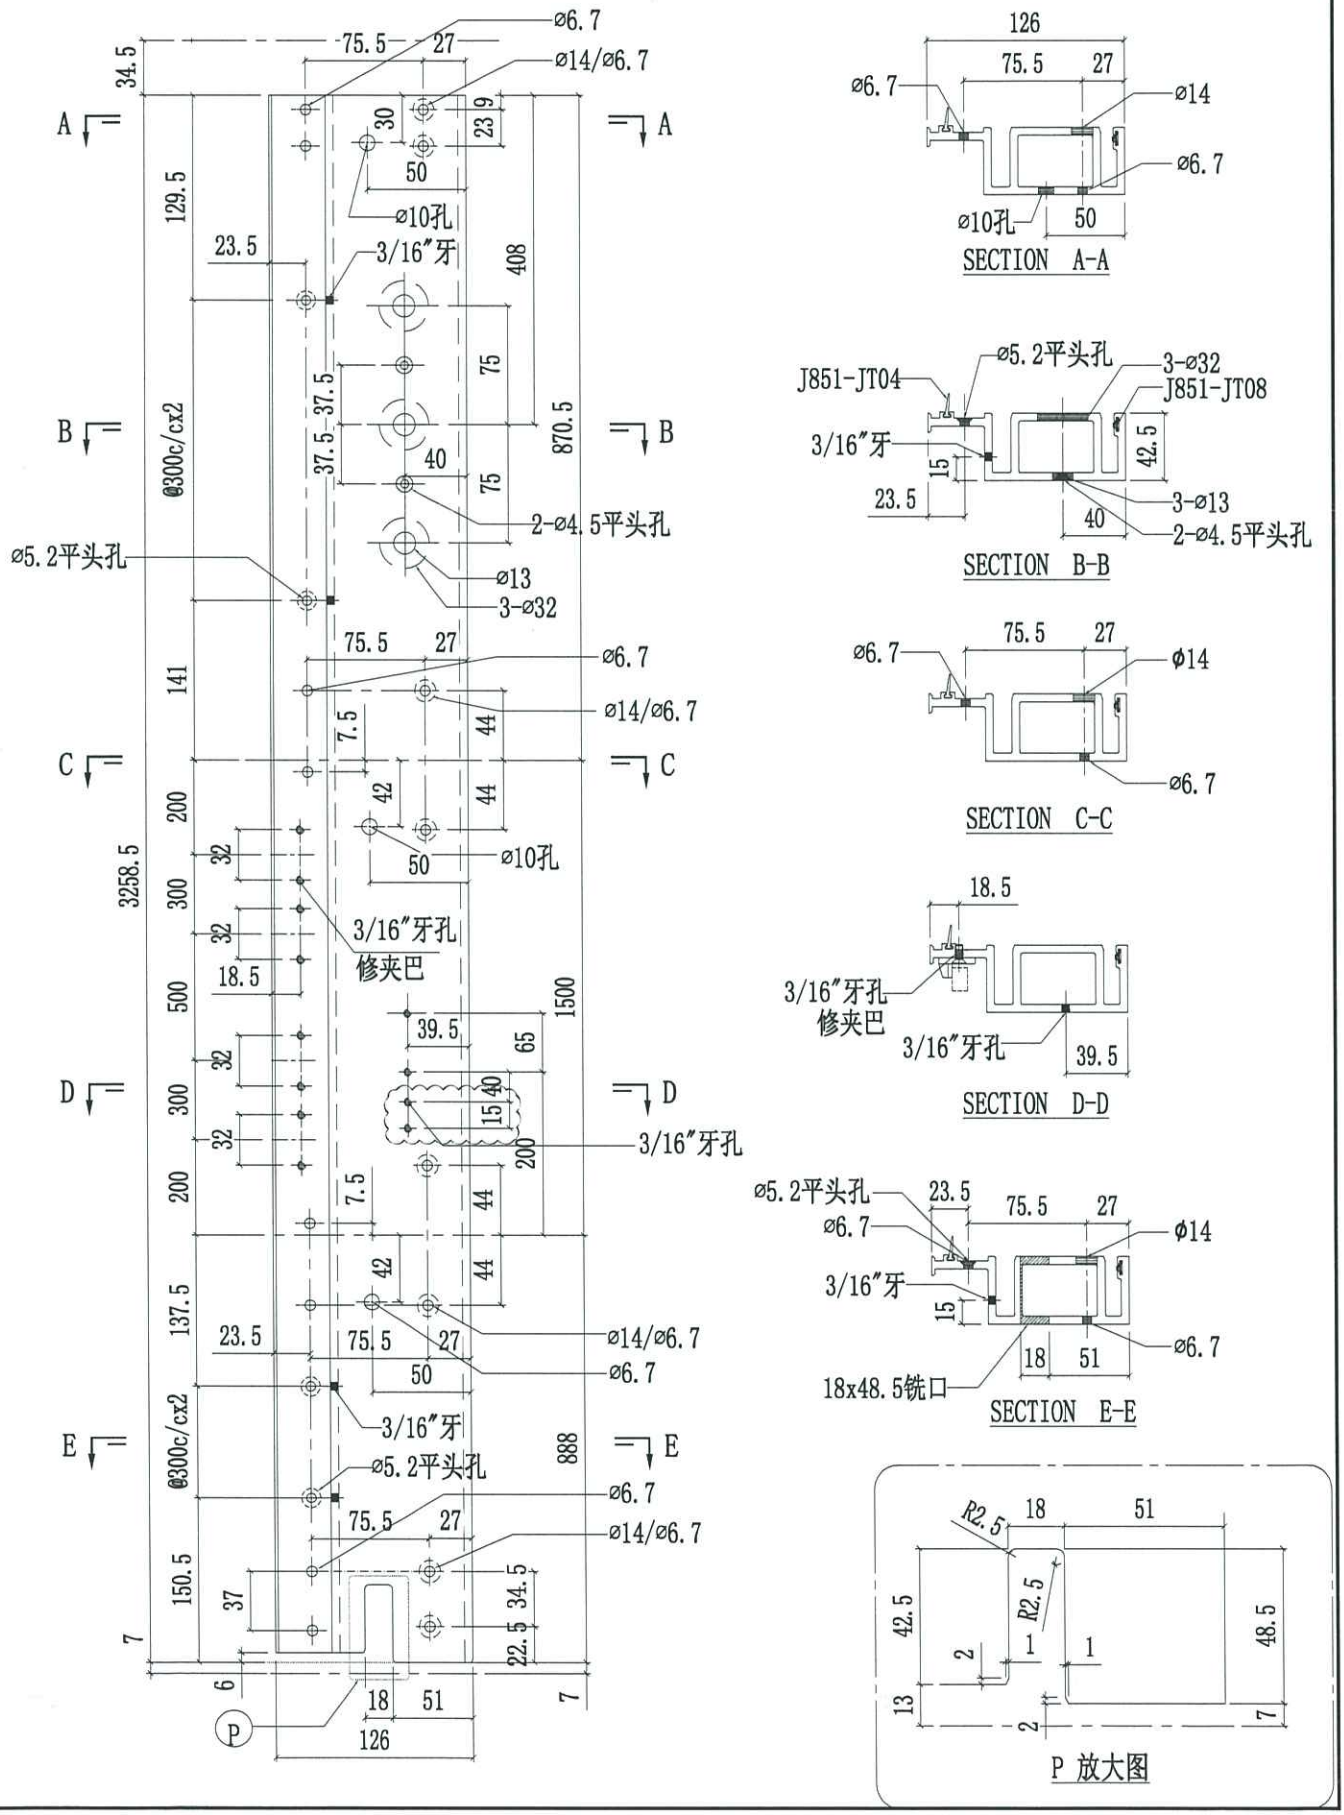


美特鋁質有限公司 MIDI Aluminium Fabricator Ltd.				工程號	J858	類別		物料號	-		
				地盤	康城11期	制圖	W.E.X	2022-07-29	圖號	X86288-02	
修改	1	2	採用工廠 ✓ 地盤 -	图纸名称	铝料加工图	復核	-	-	數量	-	
日期	10/11	16/11	材料顏色 香槟金 (ECD3X1009 9S-XF1)	材料	X86288	批准	-	-	單件重量	-	(KG)

修改1改排气孔

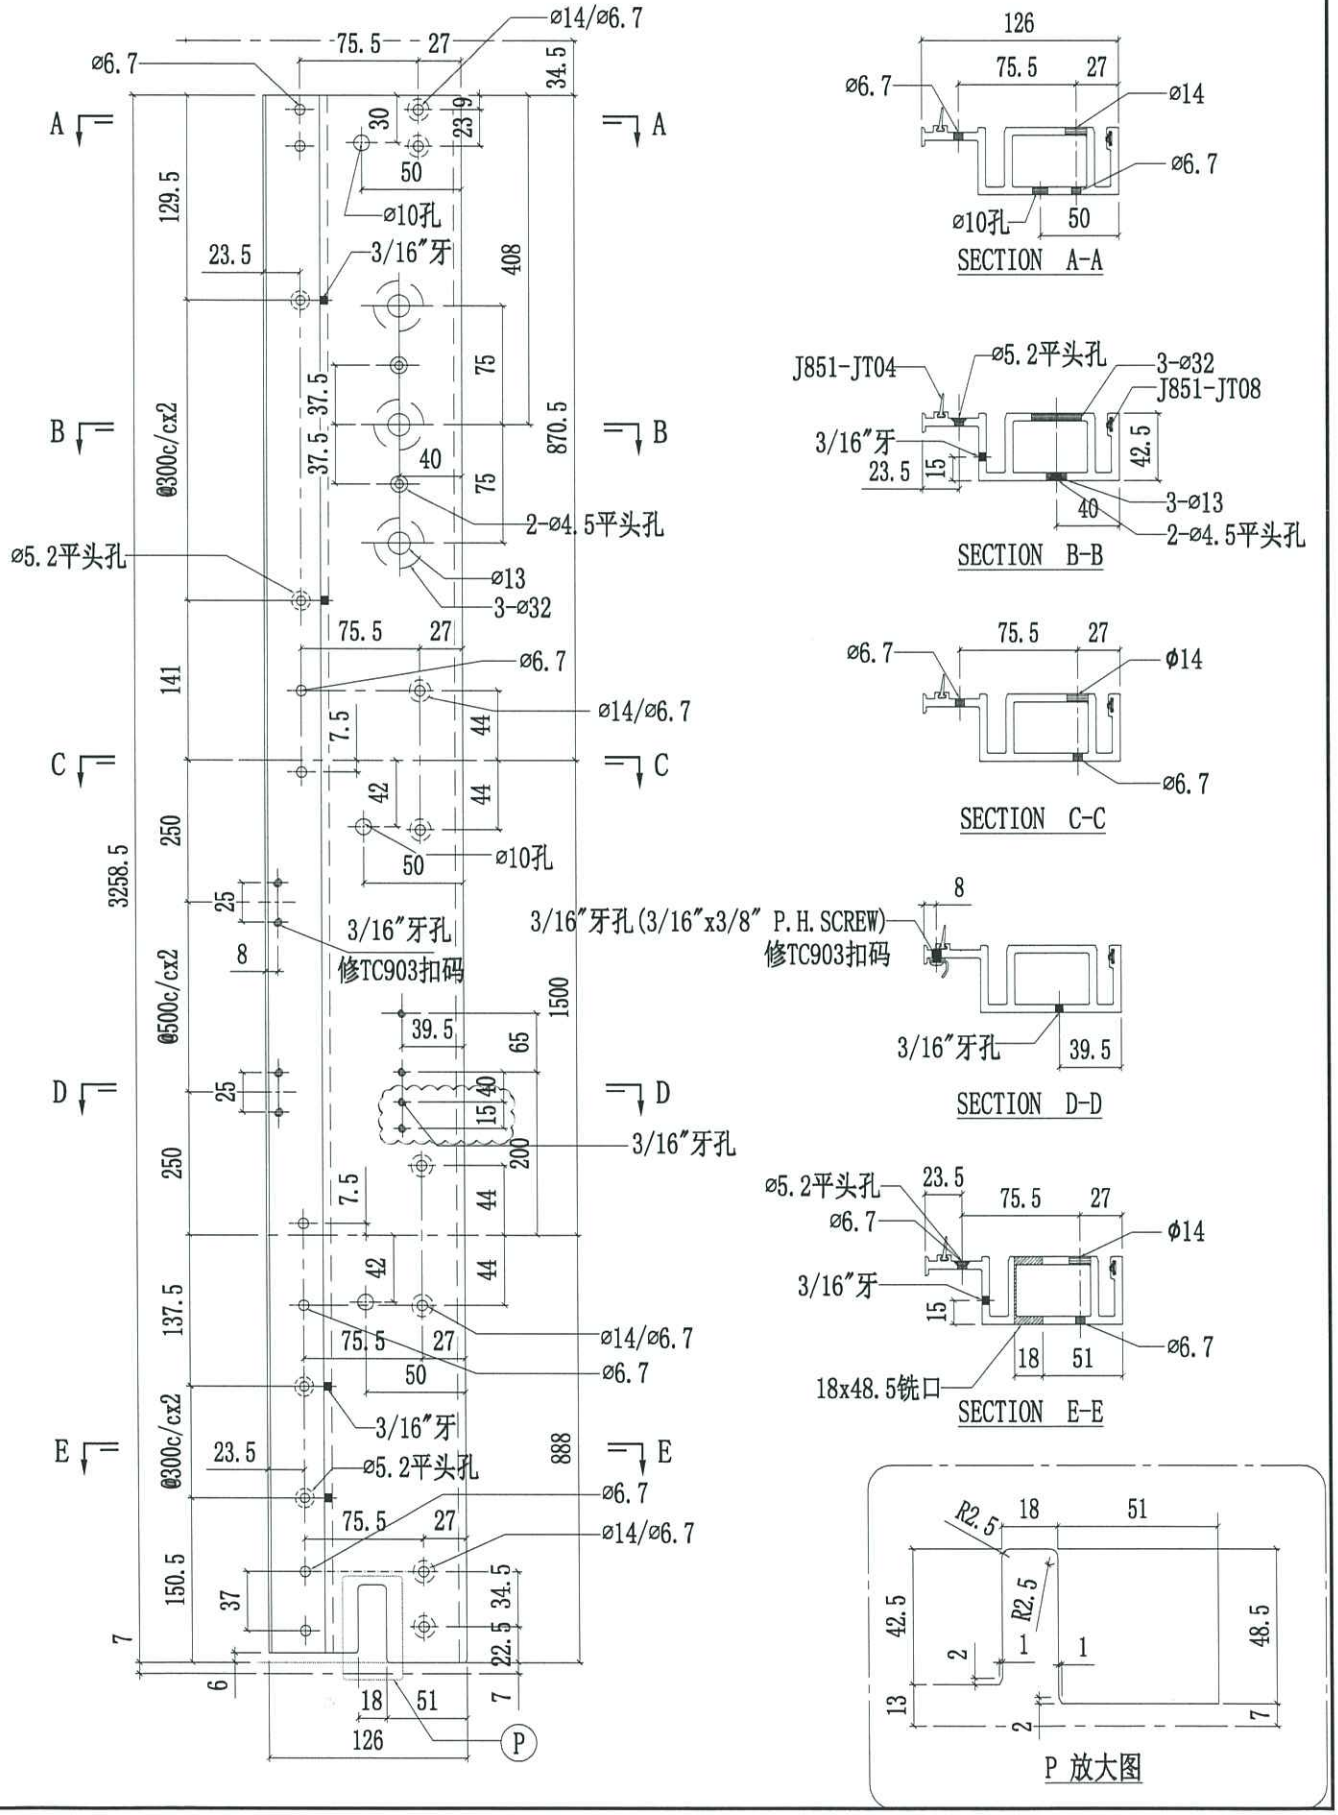


美特鋁質有限公司 MIDI Aluminium Fabricator Ltd.				工程號	J858	類別		物料號	-		
				地盤	康城11期	制圖	W.E.X	2022-07-29	圖號	X86288-07	
修改	1	2	採用工廠 ✓ 地盤 -	图纸名称	铝料加工图	復核	-	-	數量	-	
日期	10/11	16/11	材料顏色 香槟金 (ECD3X1009 9S-XF1)	材料	X86288	批准	-	-	單件重量	-	(KG)


修改1改排气孔

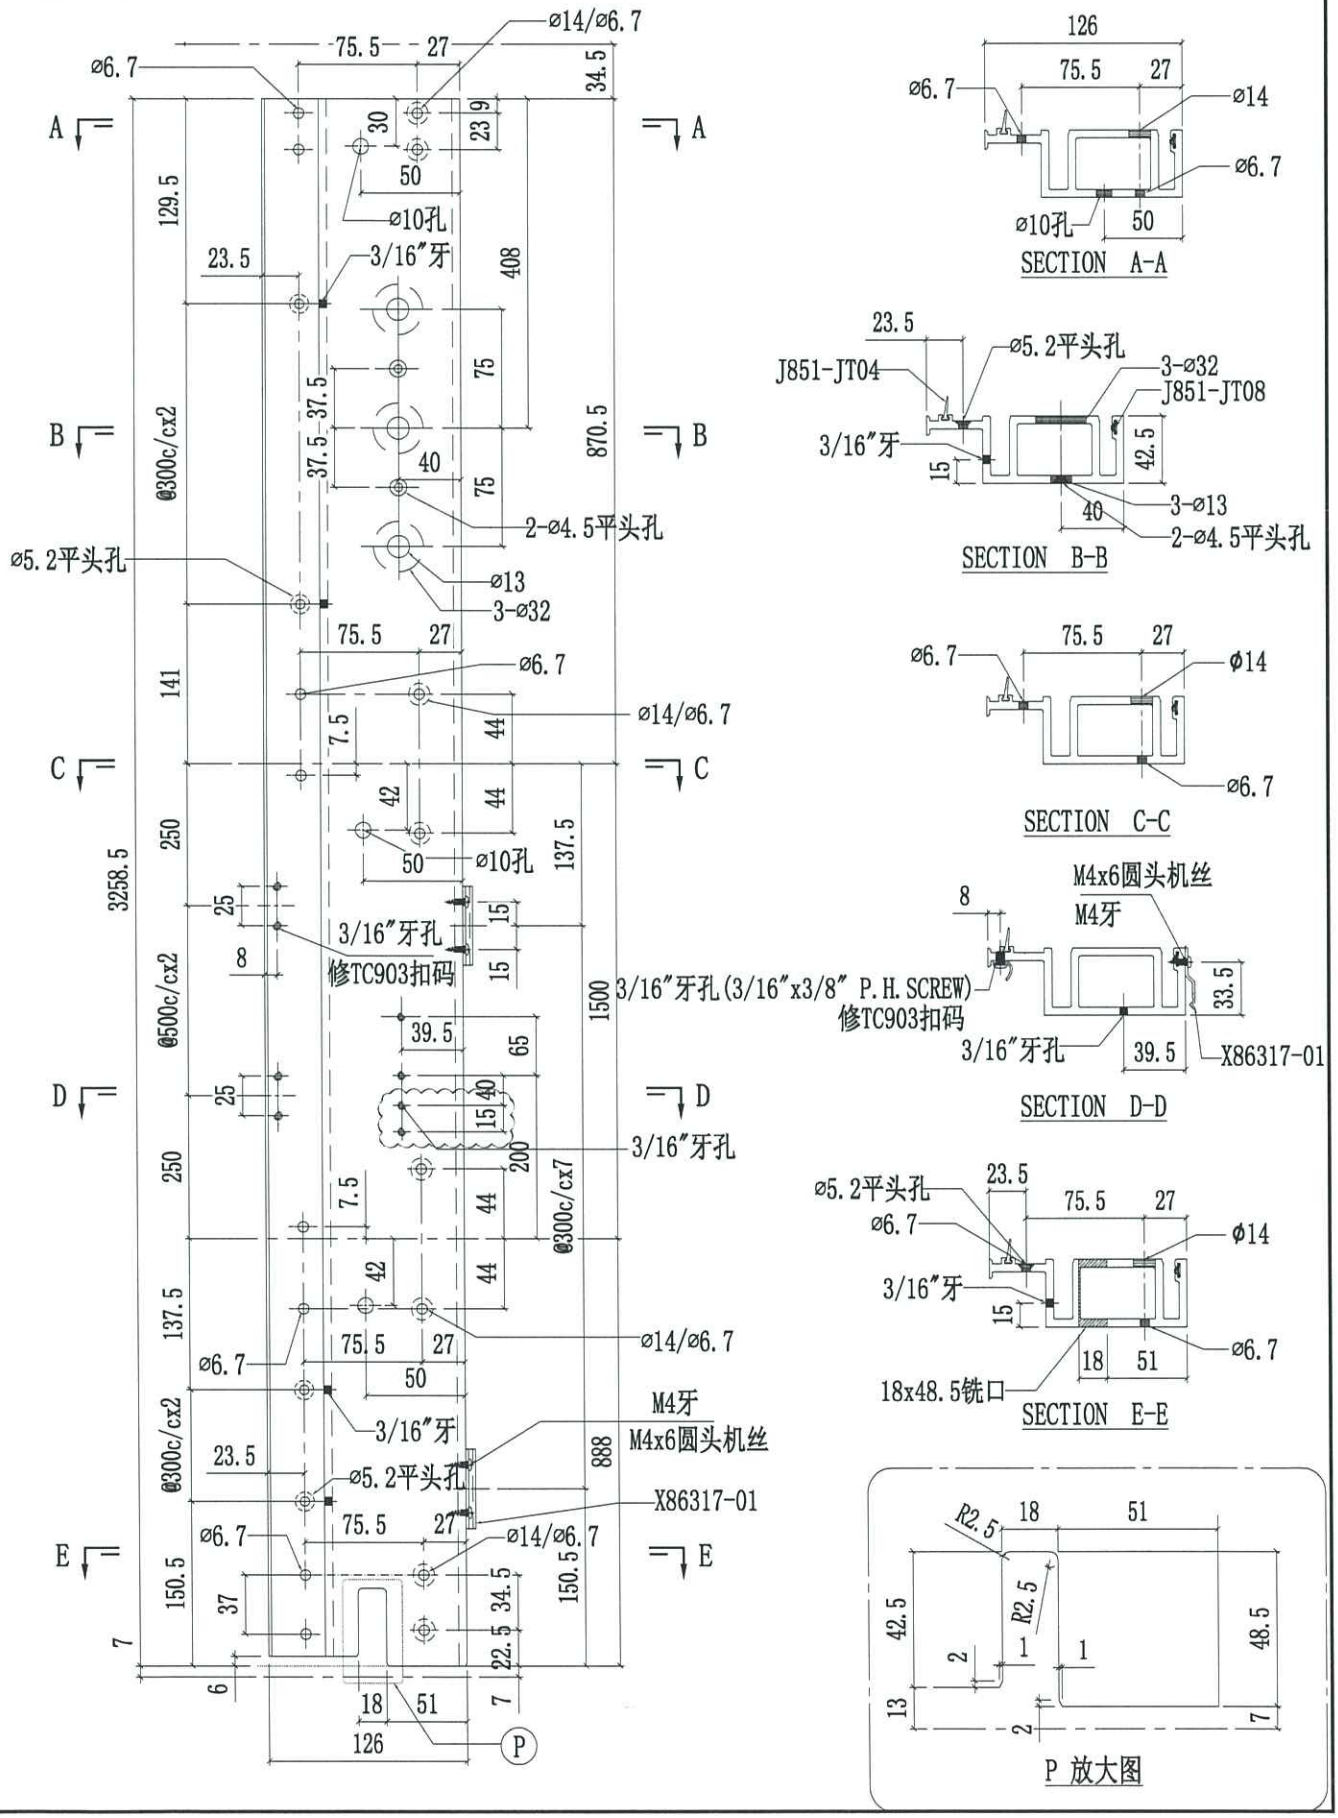


美特鋁質有限公司 MIDI Aluminium Fabricator Ltd.					工程號	J858	類別		物料號	-		
					地盤	康城11期	制圖	W.E.X	2022-07-29	圖號	X86288-08	
修改	1	2	採用工廠 ✓	地盤	图纸名称	铝料加工图	復核	-	-	數量	-	
日期	10/11	16/11	材料顏色	香槟金 (EC03X1009 9S-XF1)	材料	X86274	批准	-	-	單件重量	-	(KG)

修改1改排气孔

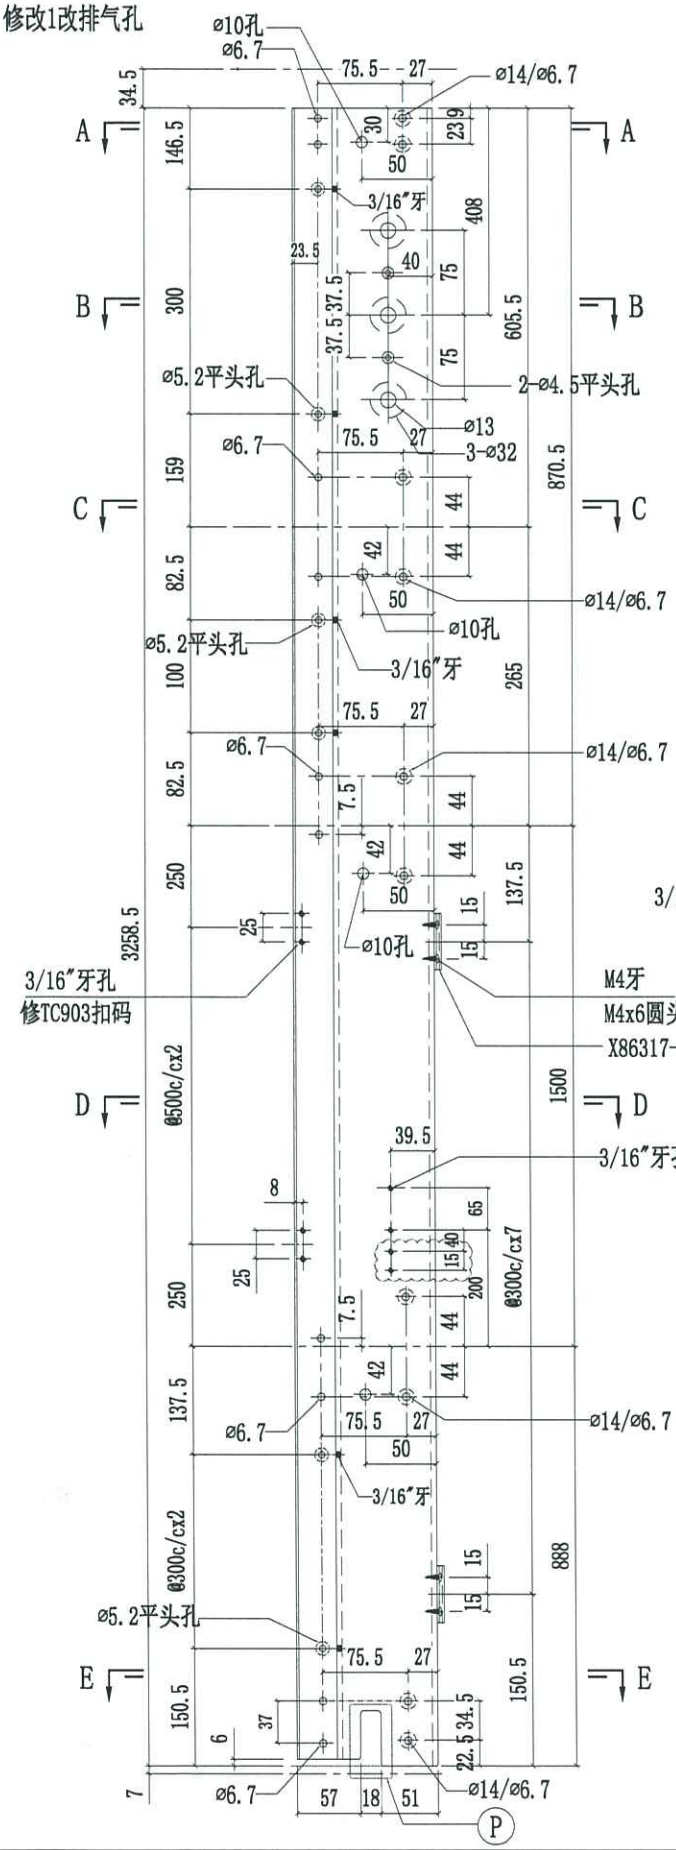


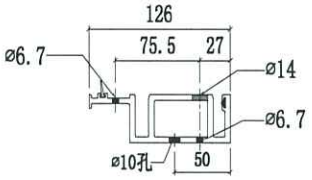


SECTION A-A

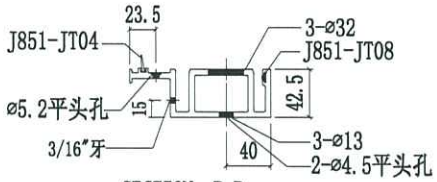


SECTION B-B

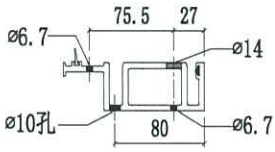


SECTION C-C

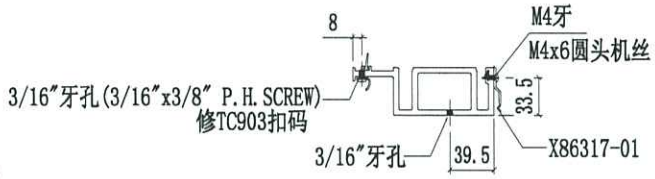

SECTION D-D

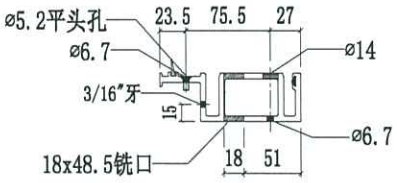


SECTION E-E

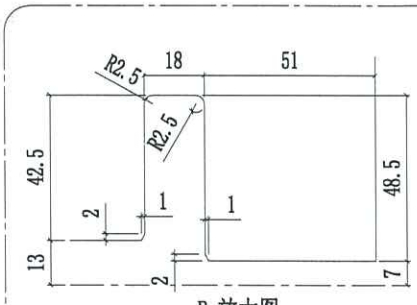


P 放大图
SCALE 3:1


美特鋁質有限公司 MIDI Aluminium Fabricator Ltd.				工程號	J858	類別		物料號	-		
				地盤	康城11期	制圖	W.E.X	2022-07-29	圖號	X86288-09	
修改	1	2	採用工廠 ✓ 地盤	图纸名称	铝料加工图	復核	-	-	數量	-	
日期	10/11	16/11	材料顏色 香槟金 (ECD3X1009 9S-XF1)	材料	X86274	批准	-	-	單件重量	-	(KG)

修改1改排气孔

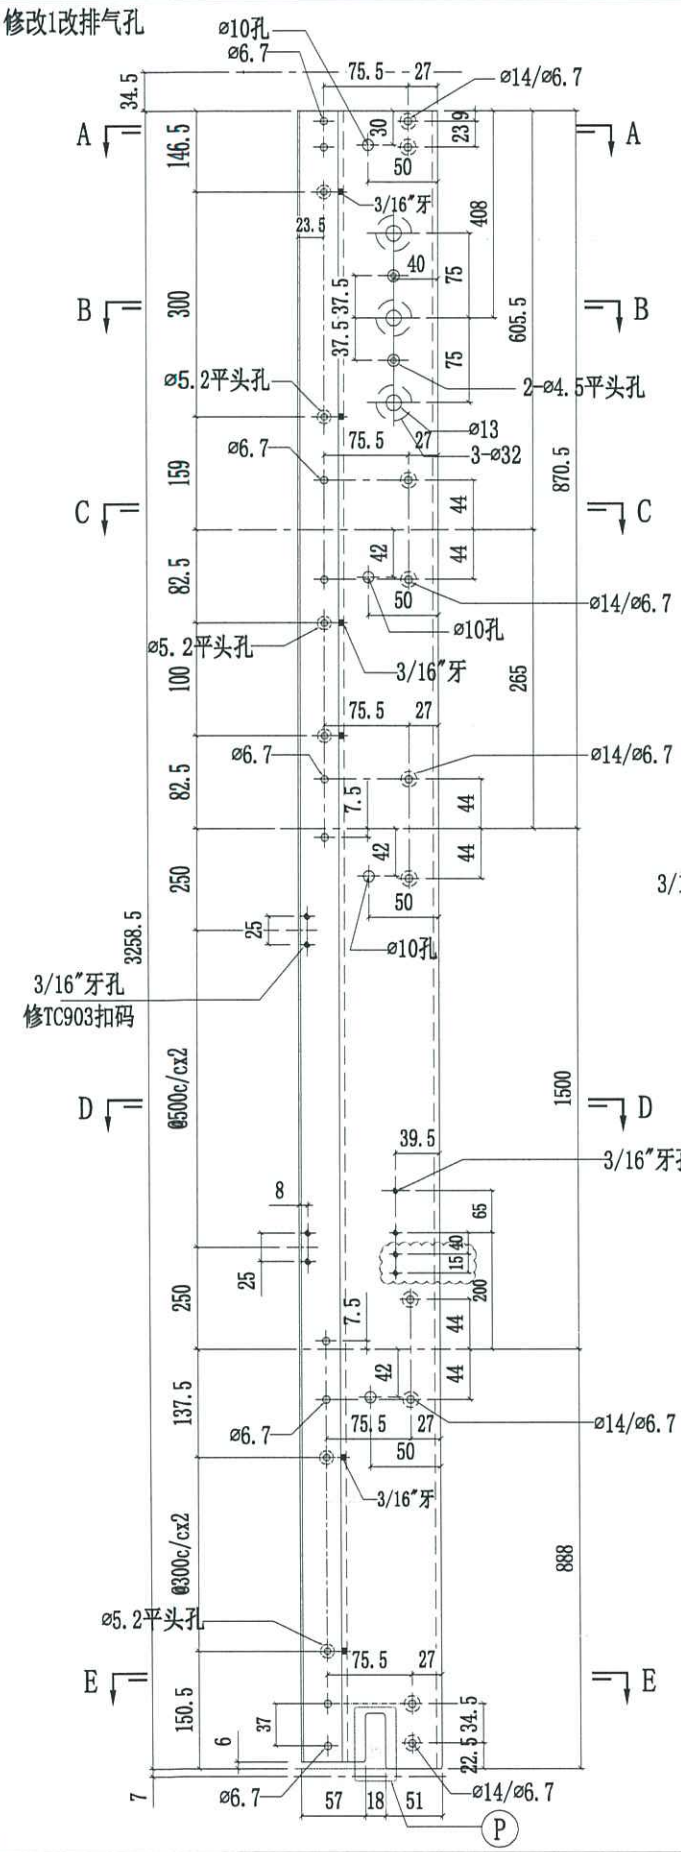


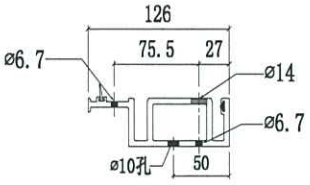


SECTION A-A

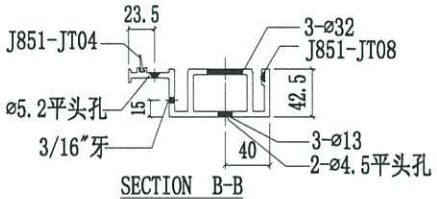


SECTION B-B

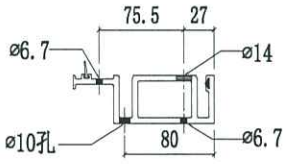


SECTION C-C

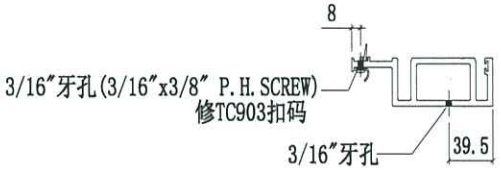

SECTION D-D

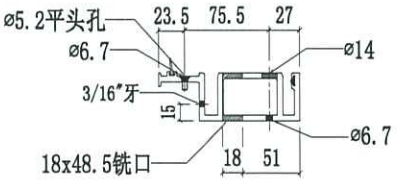


SECTION E-E

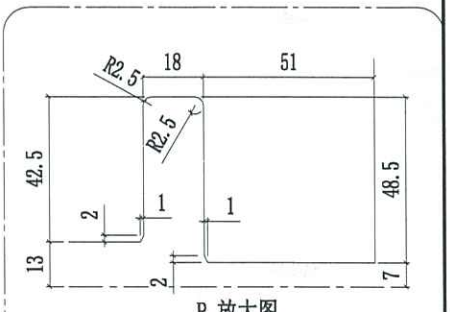


P 放大图
SCALE 3:1


美特鋁質有限公司 MIDI Aluminium Fabricator Ltd.				工程號	J858	類別		物料號	-		
				地盤	康城11期	制圖	W.E.X	2022-07-29	圖號	X86288-10	
修改	1	2	採用工廠 ✓ 地盤	图纸名称	铝料加工图	復核	-	-	數量	-	
日期	10/11	16/11	材料顏色 香槟金 (ECD3X1009 9S-KF1)	材料	X86274	批准	-	-	單件重量	-	(KG)

修改1改排气孔

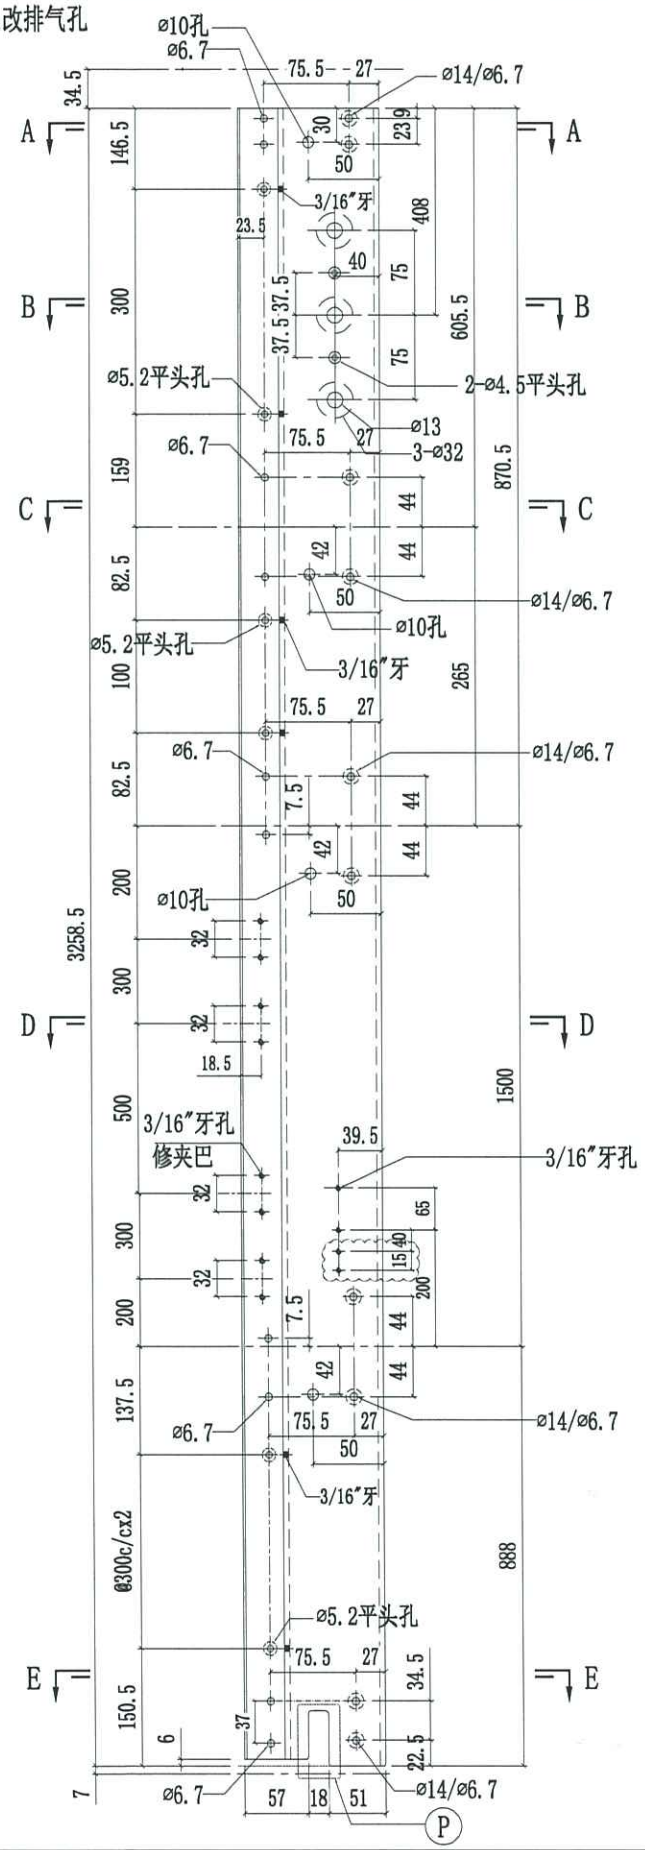


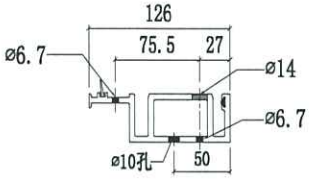


SECTION A-A

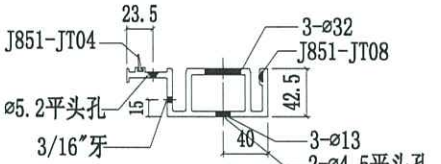


SECTION B-B

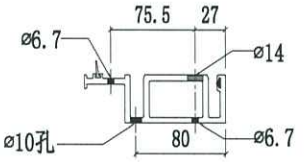


SECTION C-C

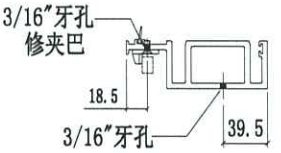

SECTION D-D

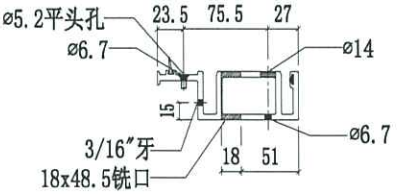


SECTION E-E

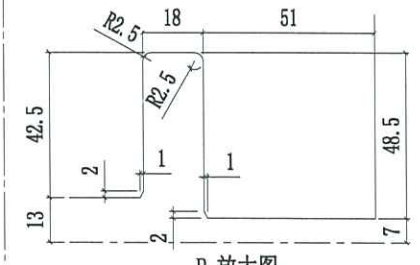


P 放大图
SCALE 3:1


美特鋁質有限公司 MIDI Aluminium Fabricator Ltd.					工程號	J858	類別		物料號	-		
					地盤	康城11期	制圖	W.E.X	2022-07-29	圖號	X86288-11	
修改	1	2	採用工廠	✓ 地盤	图纸名称	铝料加工图	復核	-	-	數量	-	
日期	10/11	16/11	材料顏色	香槟金 (ECD3X1009 9S-XF1)	材料	X86288	批准	-	-	單件重量	-	(KG)

修改1改排气孔

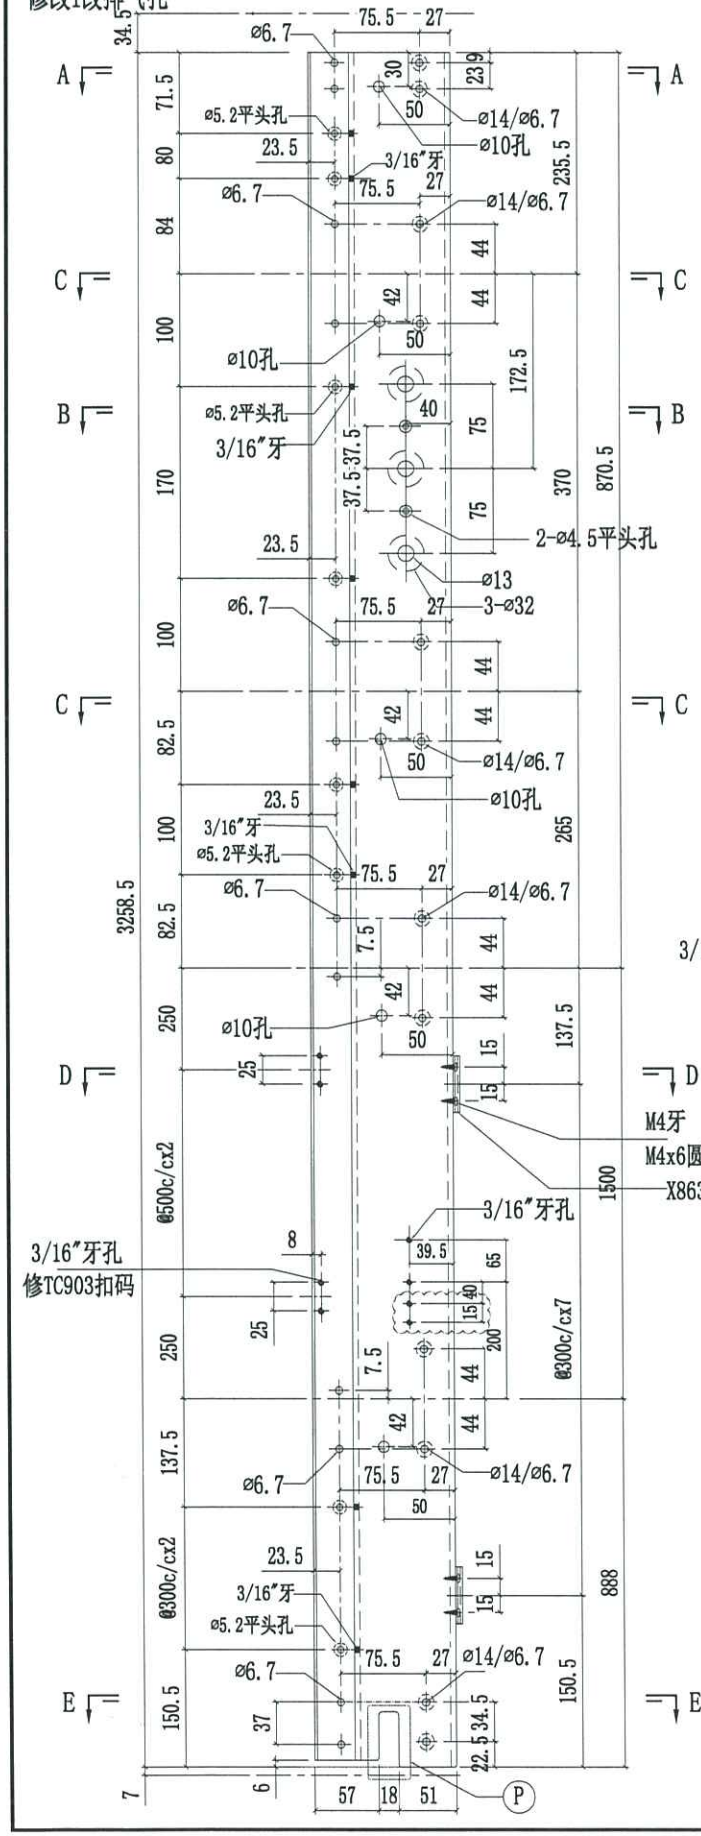


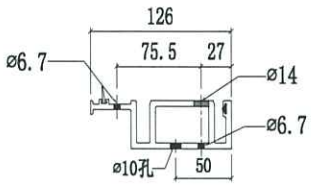


SECTION A-A

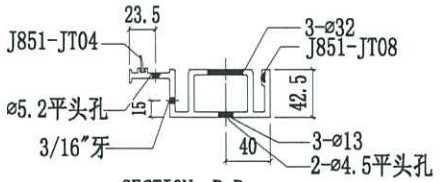

SECTION B-B

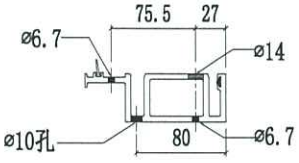


SECTION C-C

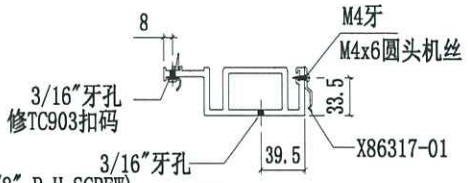


3/16"牙孔(3/16"x3/8" P.H.SCREW)

SECTION D-D

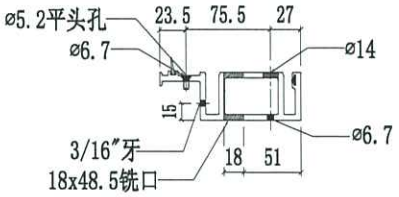


SECTION E-E

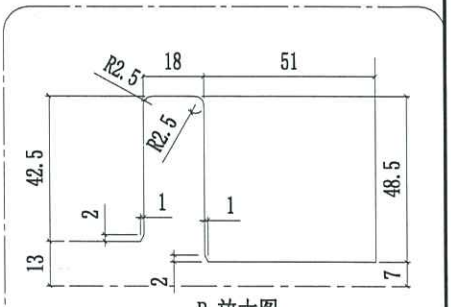


P 放大图
SCALE 3:1


美特鋁質有限公司 MIDI Aluminium Fabricator Ltd.				工程號	J858	類別		物料號	-		
				地盤	康城11期	制圖	W.E.X	2022-07-29	圖號	X86288-12	
修改	1	2	採用工廠 ✓ 地盤	图纸名称	铝料加工图	復核	-	-	數量	-	
日期	10/11	16/11	材料顏色 香槟金 (ECD3X1009 9S-XF1)	材料	X86288	批准	-	-	單件重量	-	(KG)

修改1改排气孔

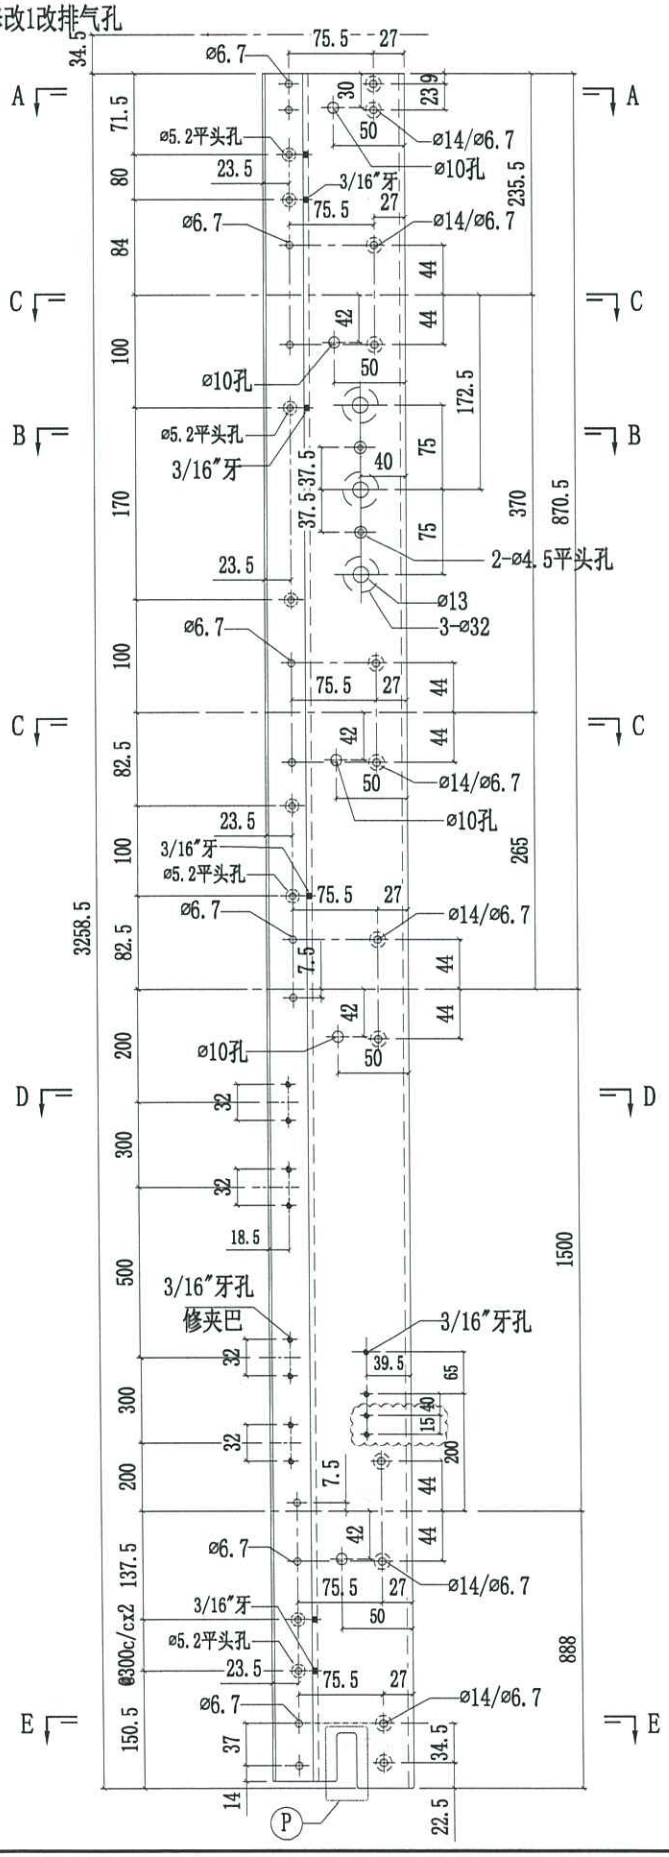


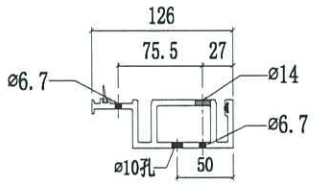


SECTION A-A

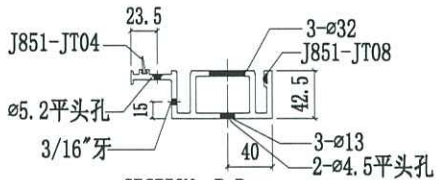


SECTION B-B

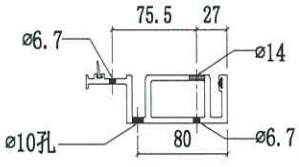


SECTION C-C

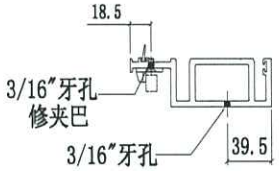

SECTION D-D

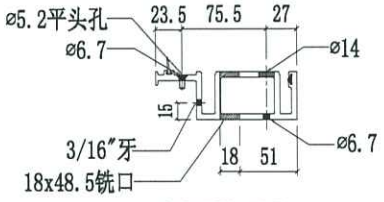


SECTION E-E

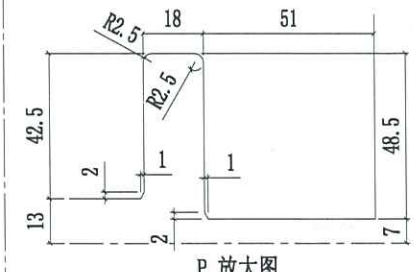


P 放大图
SCALE 3:1


美特鋁質有限公司 MIDI Aluminium Fabricator Ltd.					工程號	J858	類別		物料號	-		
					地盤	康城11期	制圖	W.E.X	2022-07-29	圖號	X86277-03L	
修改	1	2	採用工廠	✓ 地盤 -	图纸名称	铝料加工图	復核	-	-	數量	-	
日期	10/11	16/11	材料顏色	香槟金 (ECD3X1009 9S-XF1)	材料	X86277	批准	-	-	單件重量	-	(KG)

修改1改排气孔

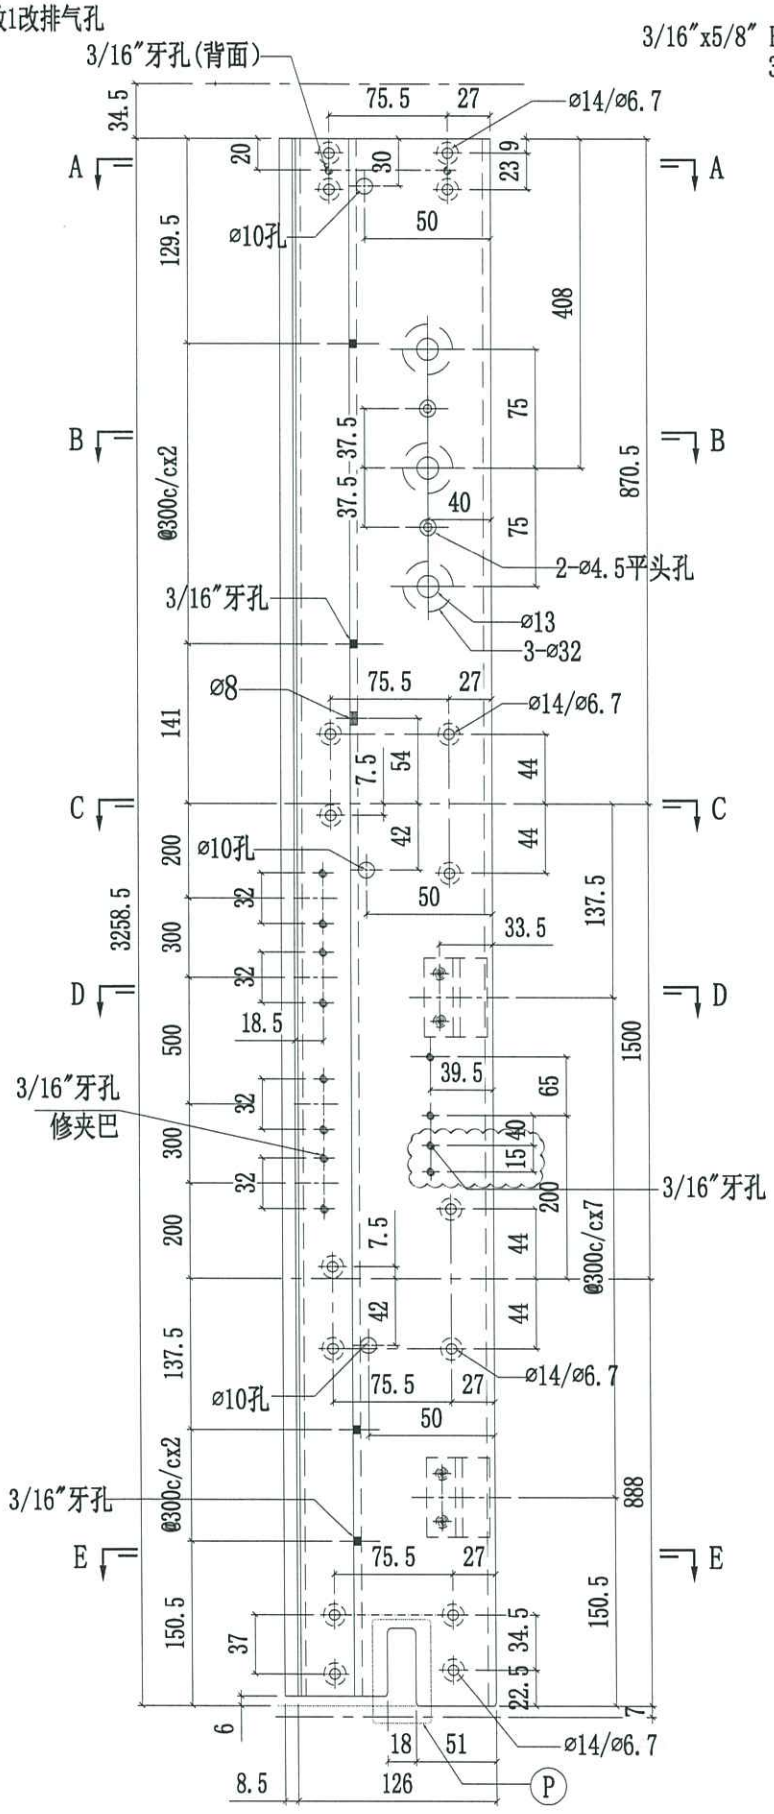


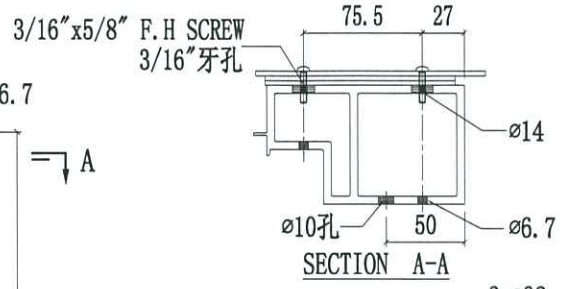


SECTION A-A

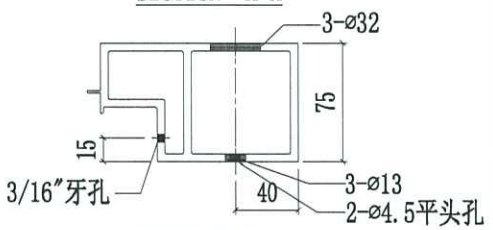


SECTION B-B

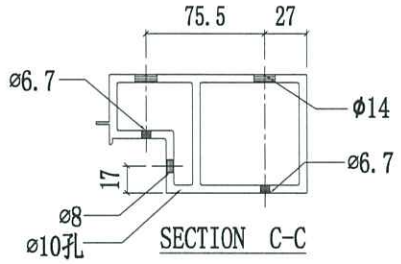


SECTION C-C

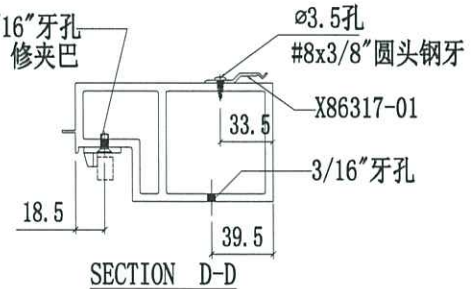

SECTION D-D

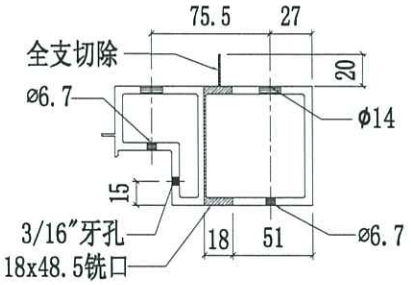


SECTION E-E

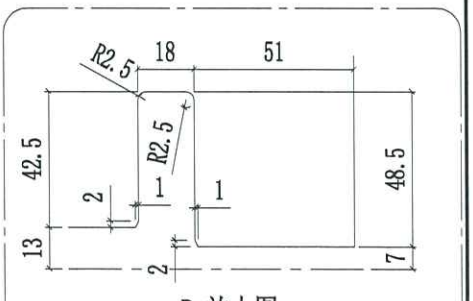


P 放大图

美特鋁質有限公司 MIDI Aluminium Fabricator Ltd.											
修改	1	2		採用工廠	✓	地盤	-	工程號	J858	類別		物料號	-		
日期	10/11	16/11		材料顏色	香檳金 (ECD3X1009 9S-XF1)			地盤	康城11期	制圖	W.E.X	2022-07-29	圖號	X86277-03R
								图纸名称	铝料加工图	復核	-	-	數量	-
								材料	X86277	批准	-	-	單件重量	- (KG)

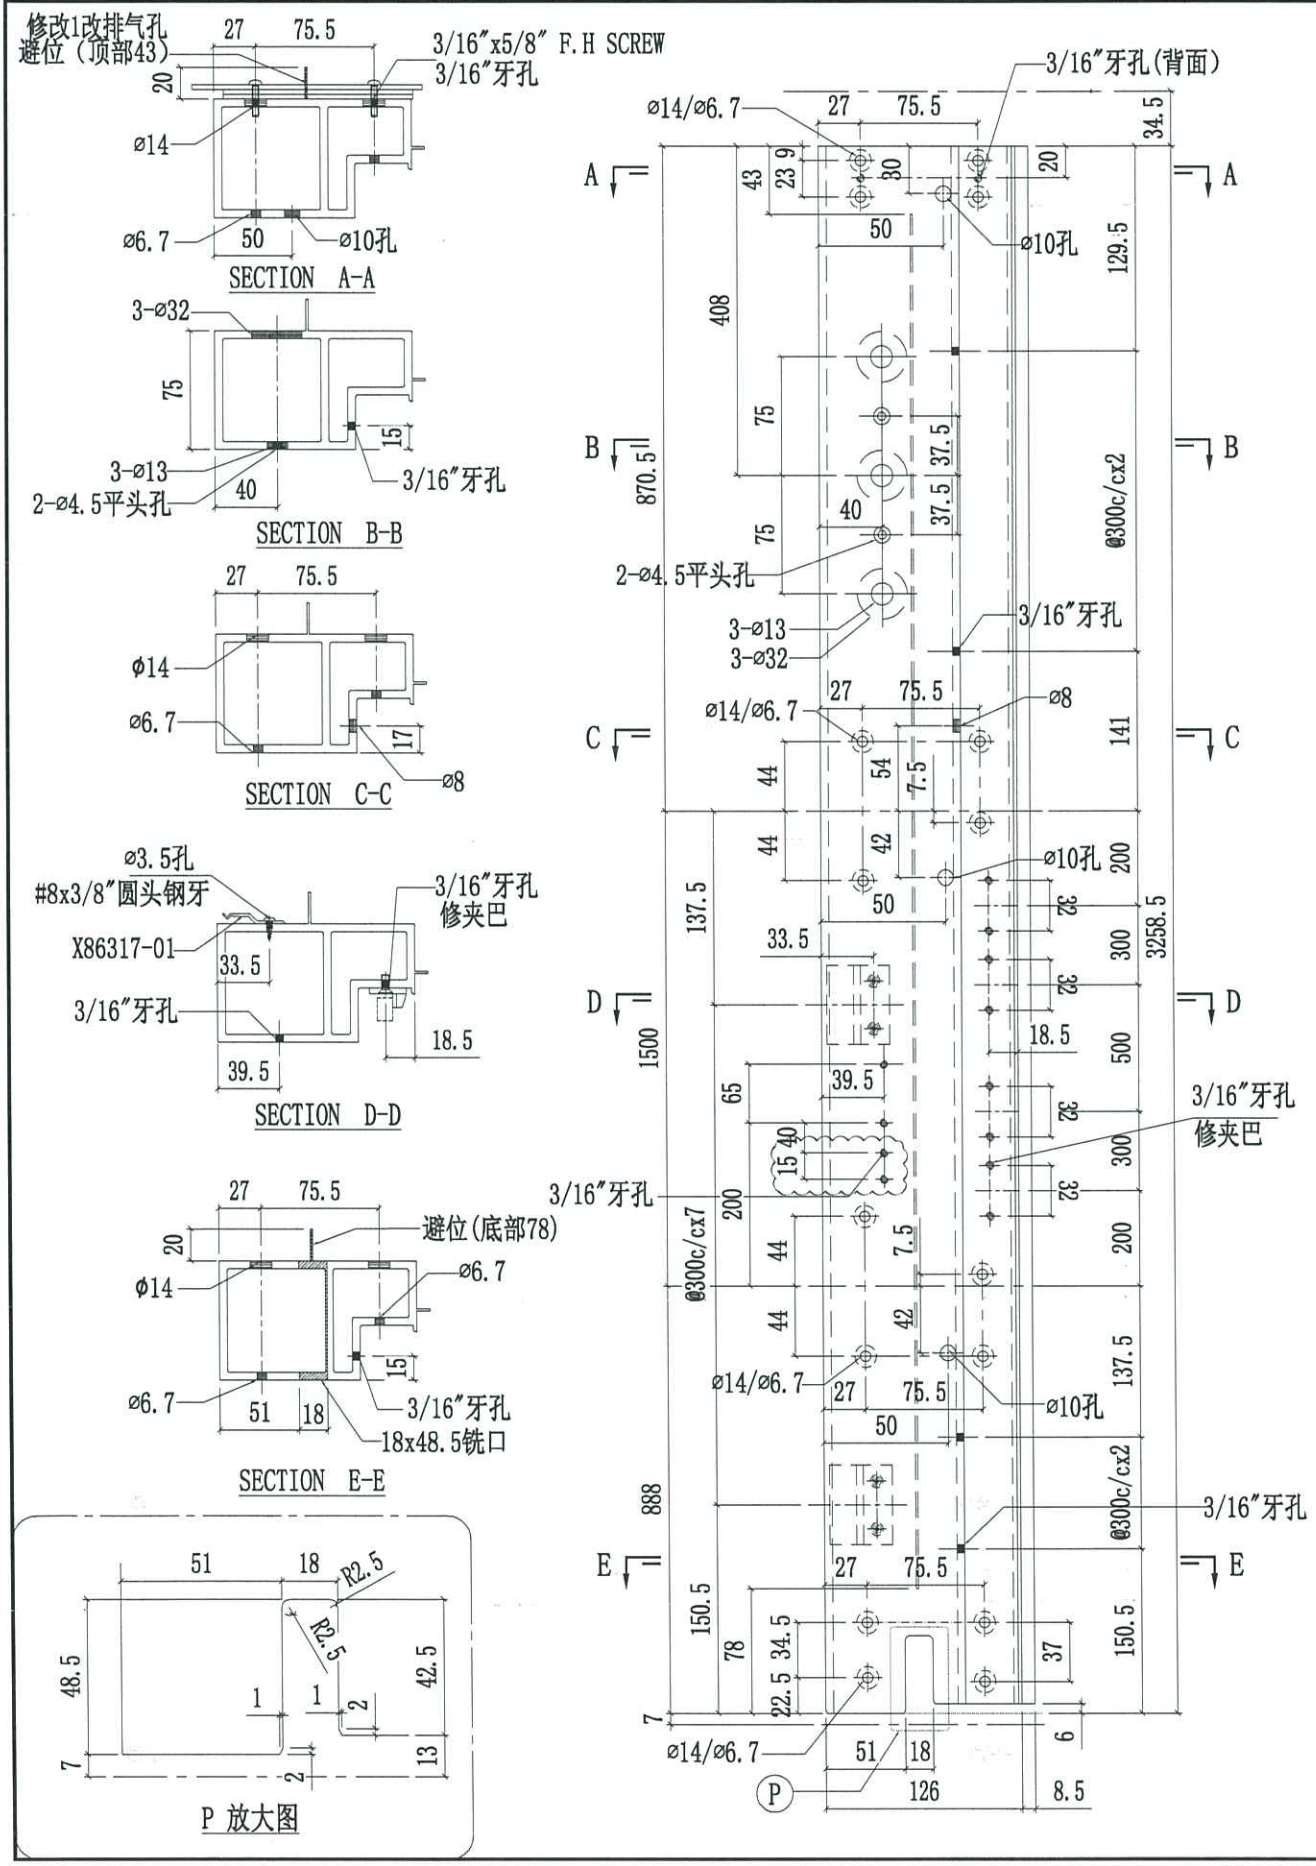


美特鋁質有限公司 MIDI Aluminium Fabricator Ltd.									
			工程號	J858	類別		物料號	-	
			地盤	康城11期	制圖	W.E.X	2022-07-29	圖號	X86277-04L
修改	1	2	图纸名称	铝料加工图	復核	-	-	數量	-
日期	10/11	16/11	材料	X86277	批准	-	-	單件重量	- (KG)
採用工廠 ✓ 地盤 -									
材料顏色 香槟金 (ECD3X1009 9S-KF1)									

修改1改排气孔

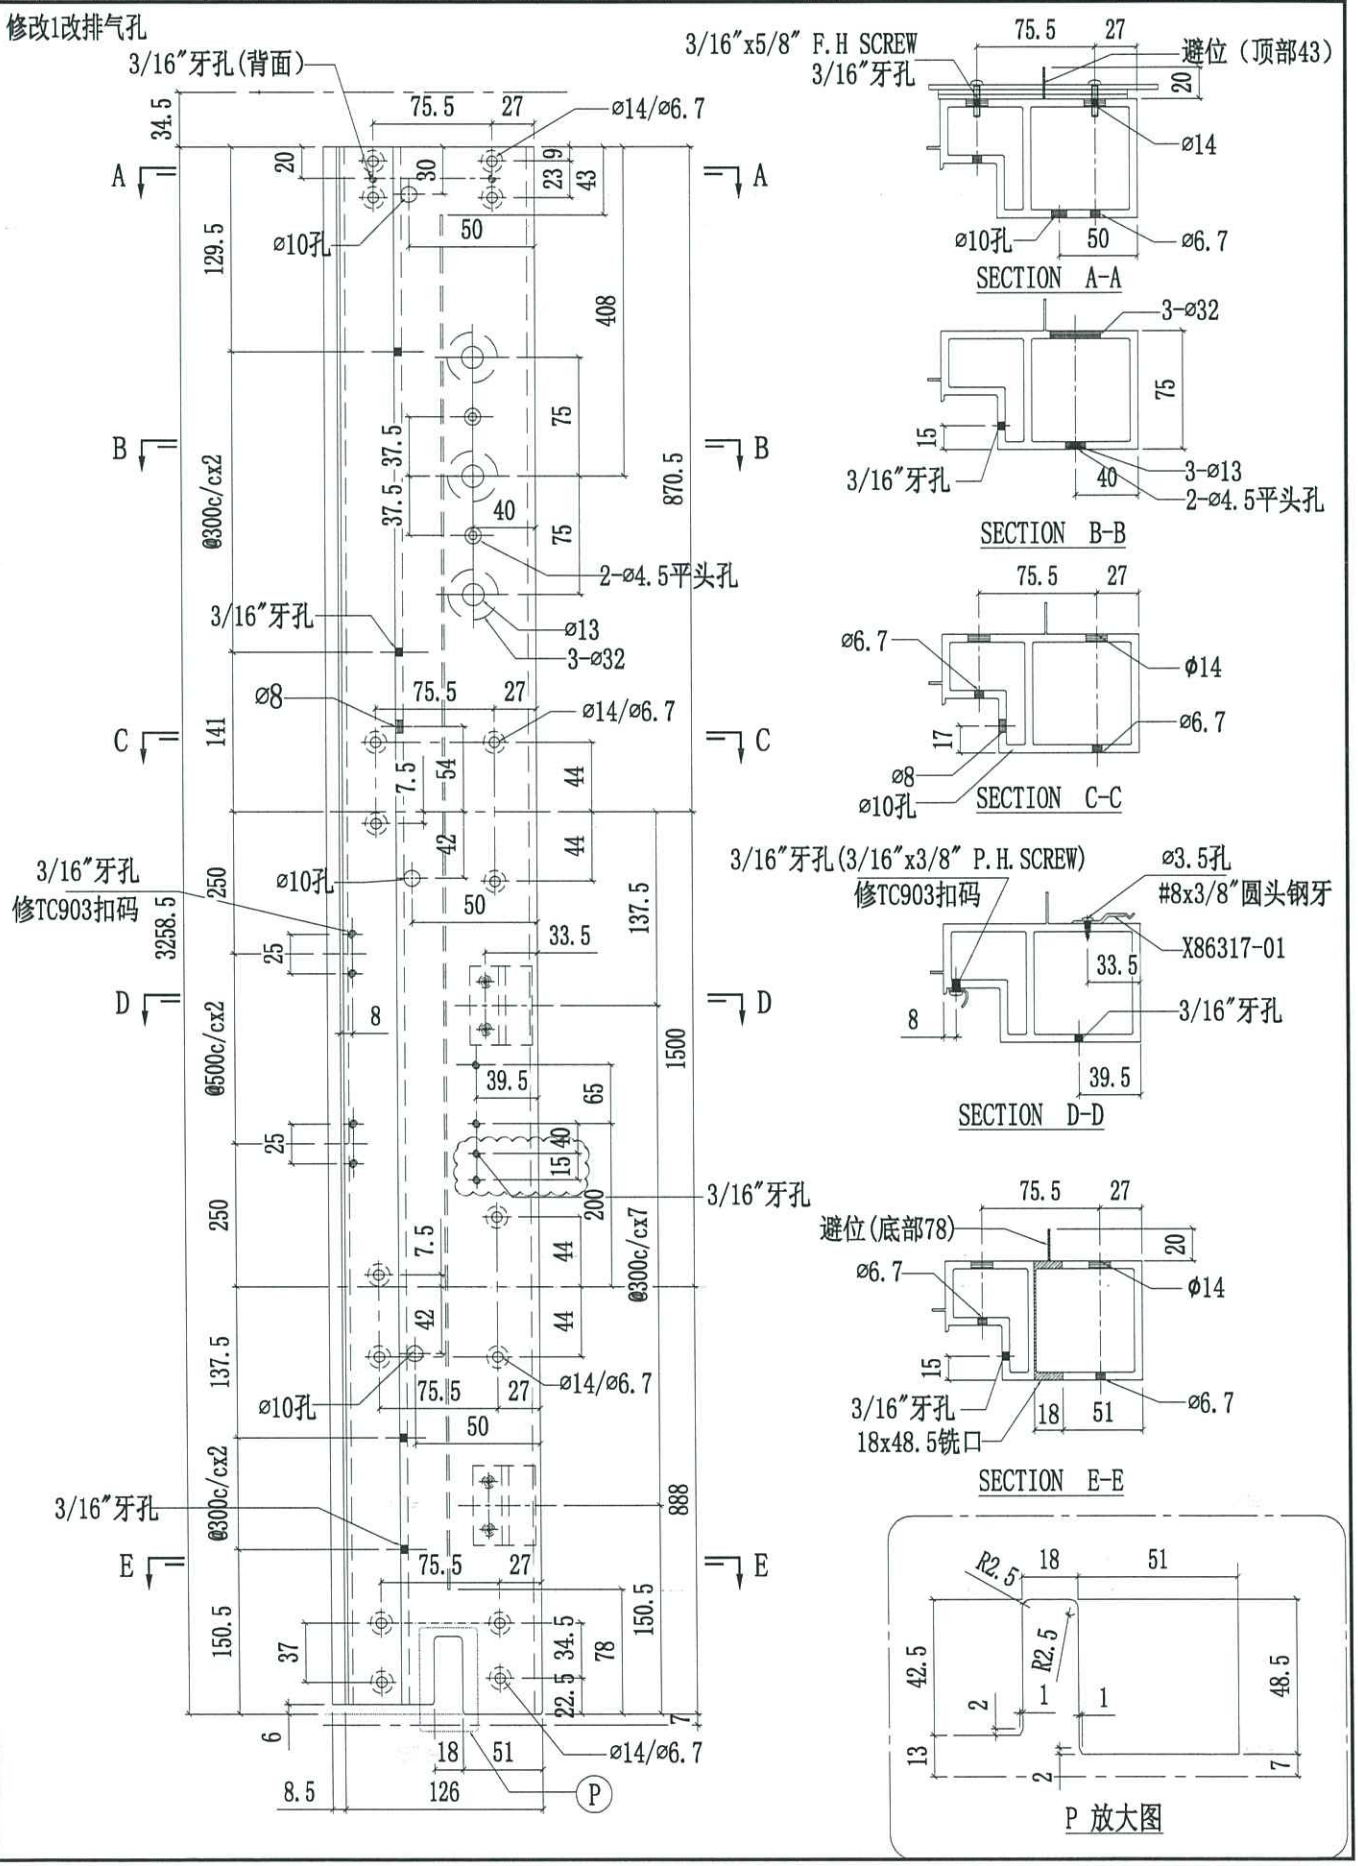



美特鋁質有限公司 MIDI Aluminium Fabricator Ltd.				工程號	J858	類別		物料號	-		
				地盤	康城11期	制圖	W.E.X	2022-07-29	圖號	X86277-04R	
修改	1	2	採用工廠 ✓ 地盤 -	图纸名称	铝料加工图	復核	-	-	數量	-	
日期	10/11	16/11	材料颜色 香槟金 (ECD3X1009 9S-KF1)	材料	X86277	批准	-	-	單件重量	-	(KG)

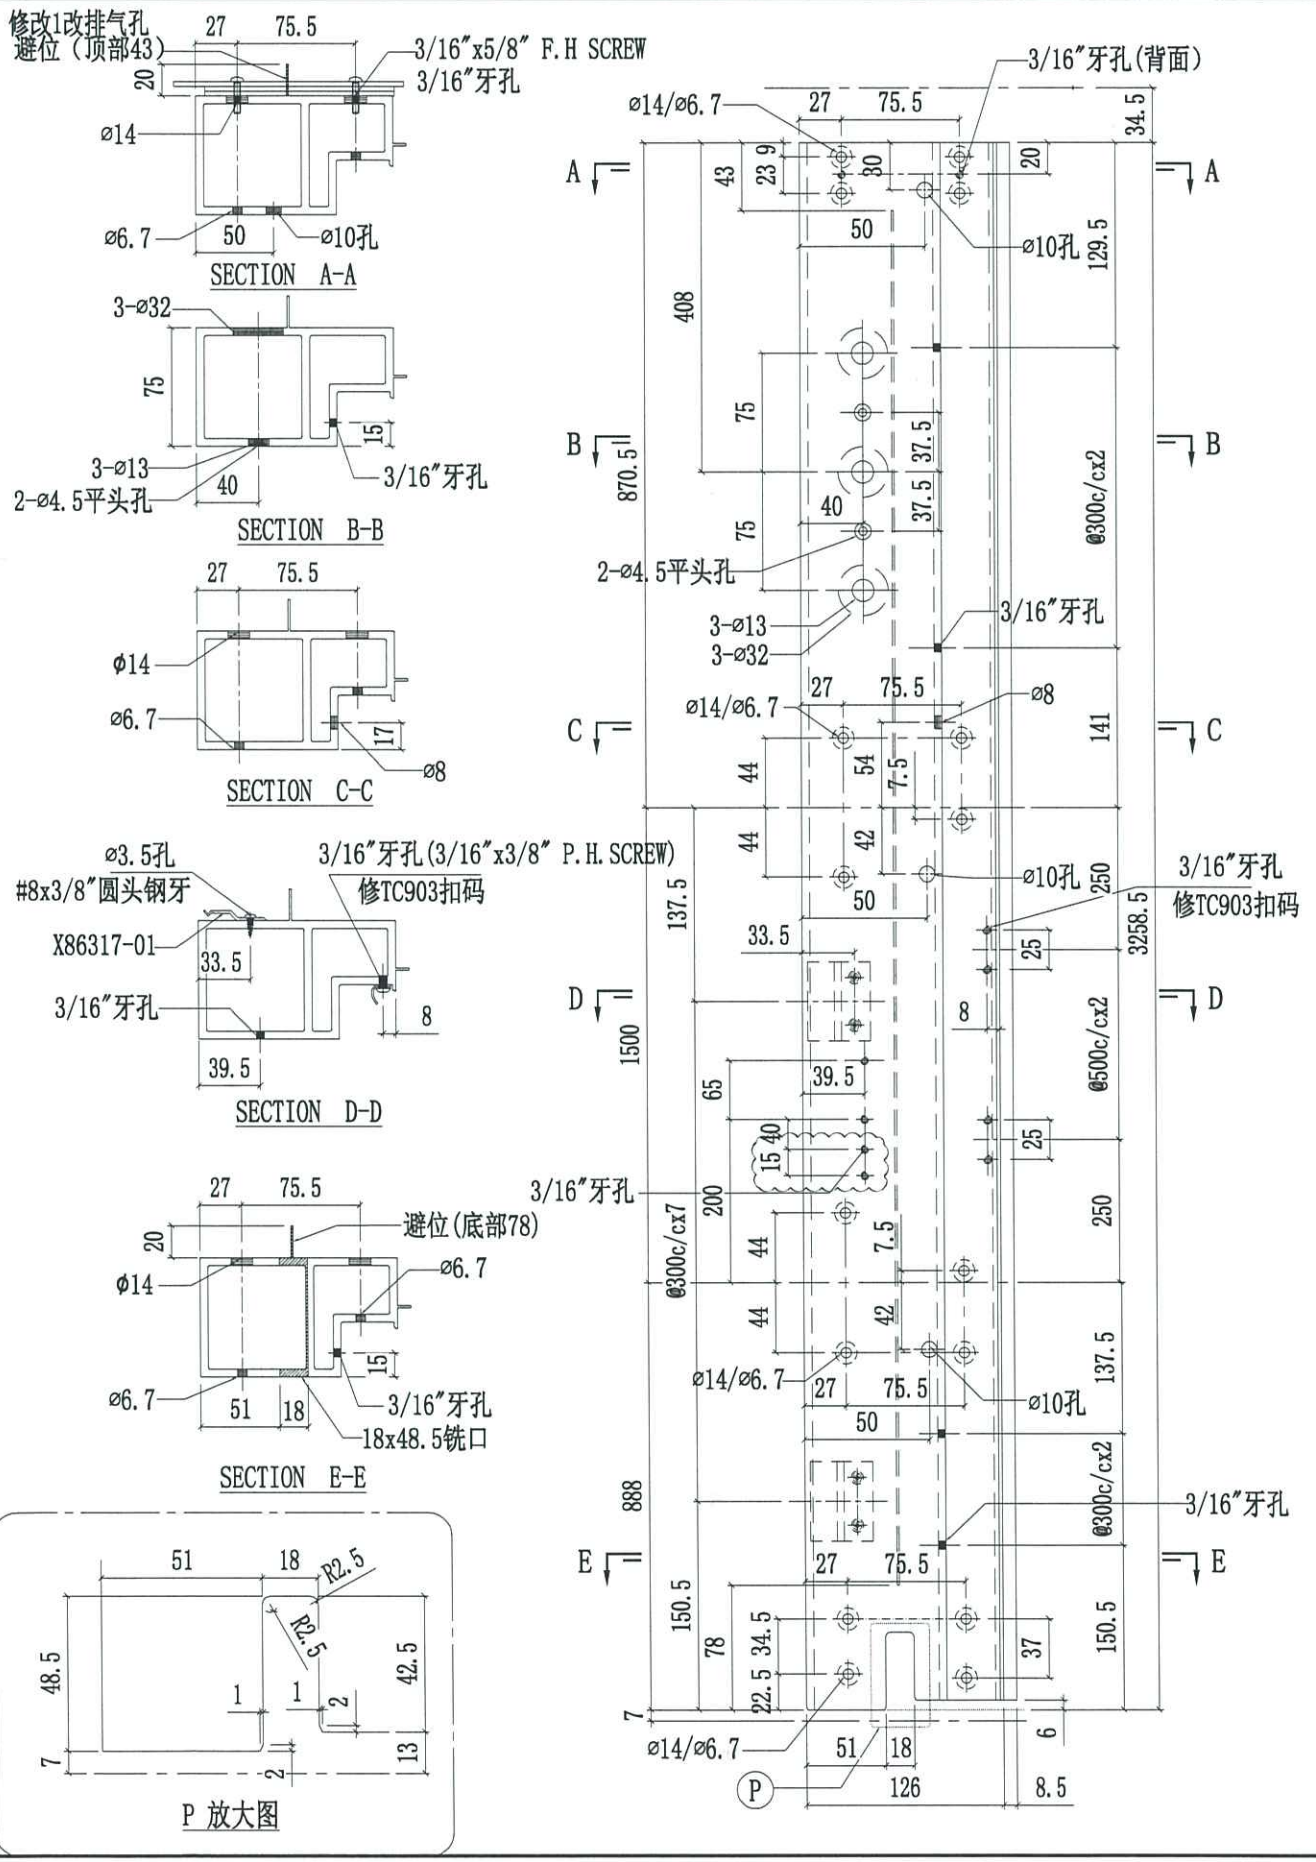


美特鋁質有限公司 MIDI Aluminium Fabricator Ltd.					工程號	J858	類別		物料號	-		
					地盤	康城11期	制圖	W.E.X	2022-07-29	圖號	X86277-05L	
修改	1	2	採用工廠 ✓	地盤 -	图纸名称	铝料加工图	復核	-	-	數量	-	
日期	10/11	16/11	材料顏色 香槟金 (ECD3X1009 9S-XF1)		材料	X86277	批准	-	-	單件重量	-	(KG)

修改1改排气孔

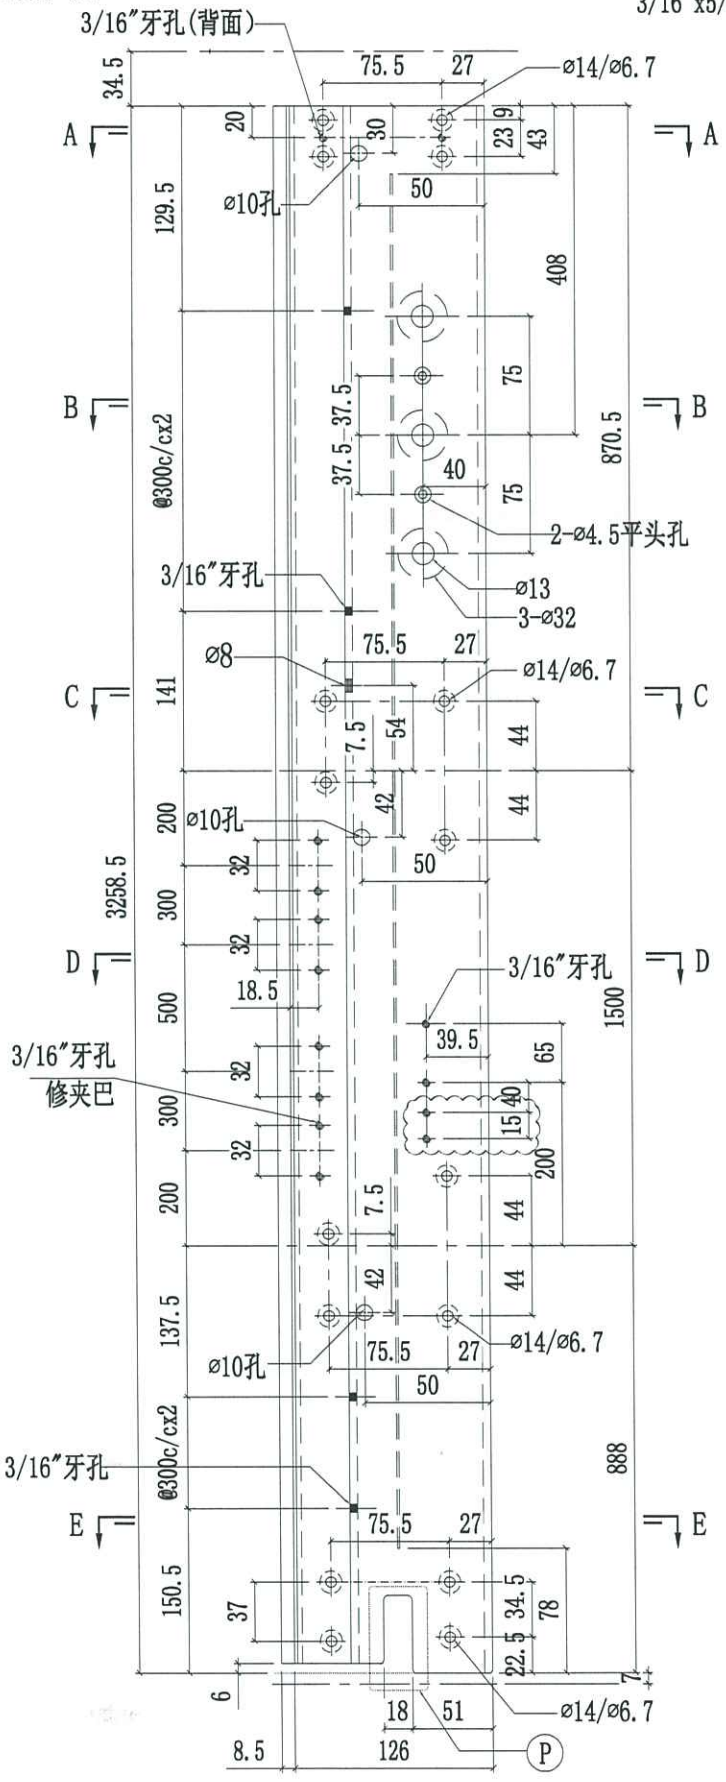


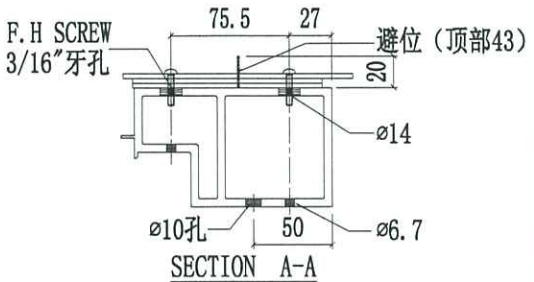


SECTION A-A

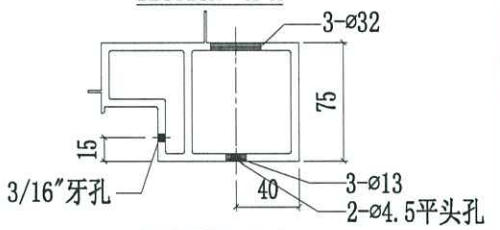


SECTION B-B

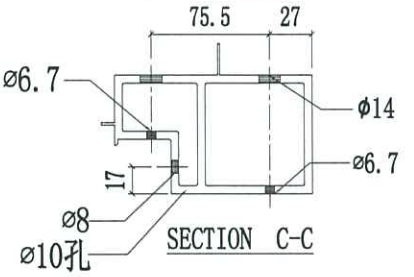


SECTION C-C

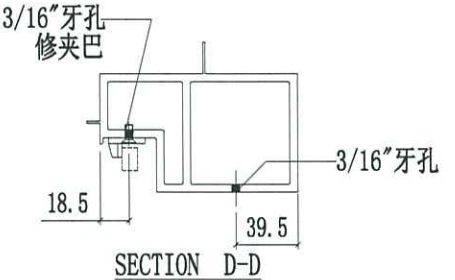

SECTION D-D

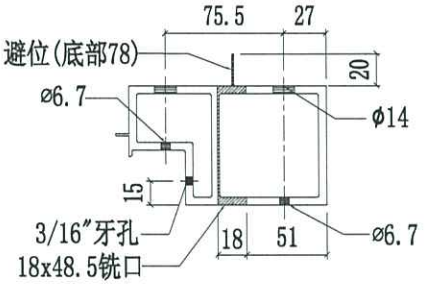


SECTION E-E

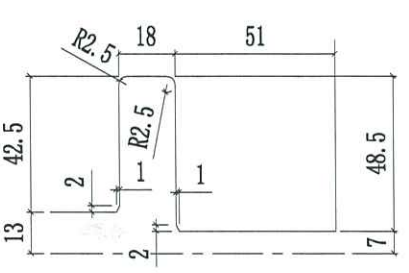


P 放大图

美特鋁質有限公司 MIDI Aluminium Fabricator Ltd.				工程號	J858	類別		物料號	-		
				地盤	康城11期	制圖	W.E.X	2022-07-29	圖號	X86277-05R	
修改	1	2	採用工廠 ✓ 地盤 -	图纸名称	铝料加工图	復核	-	-	數量	-	
日期	10/11	16/11	材料顏色 香槟金 (ECD3X1009 9S-XF1)	材料	X86277	批准	-	-	單件重量	-	(KG)

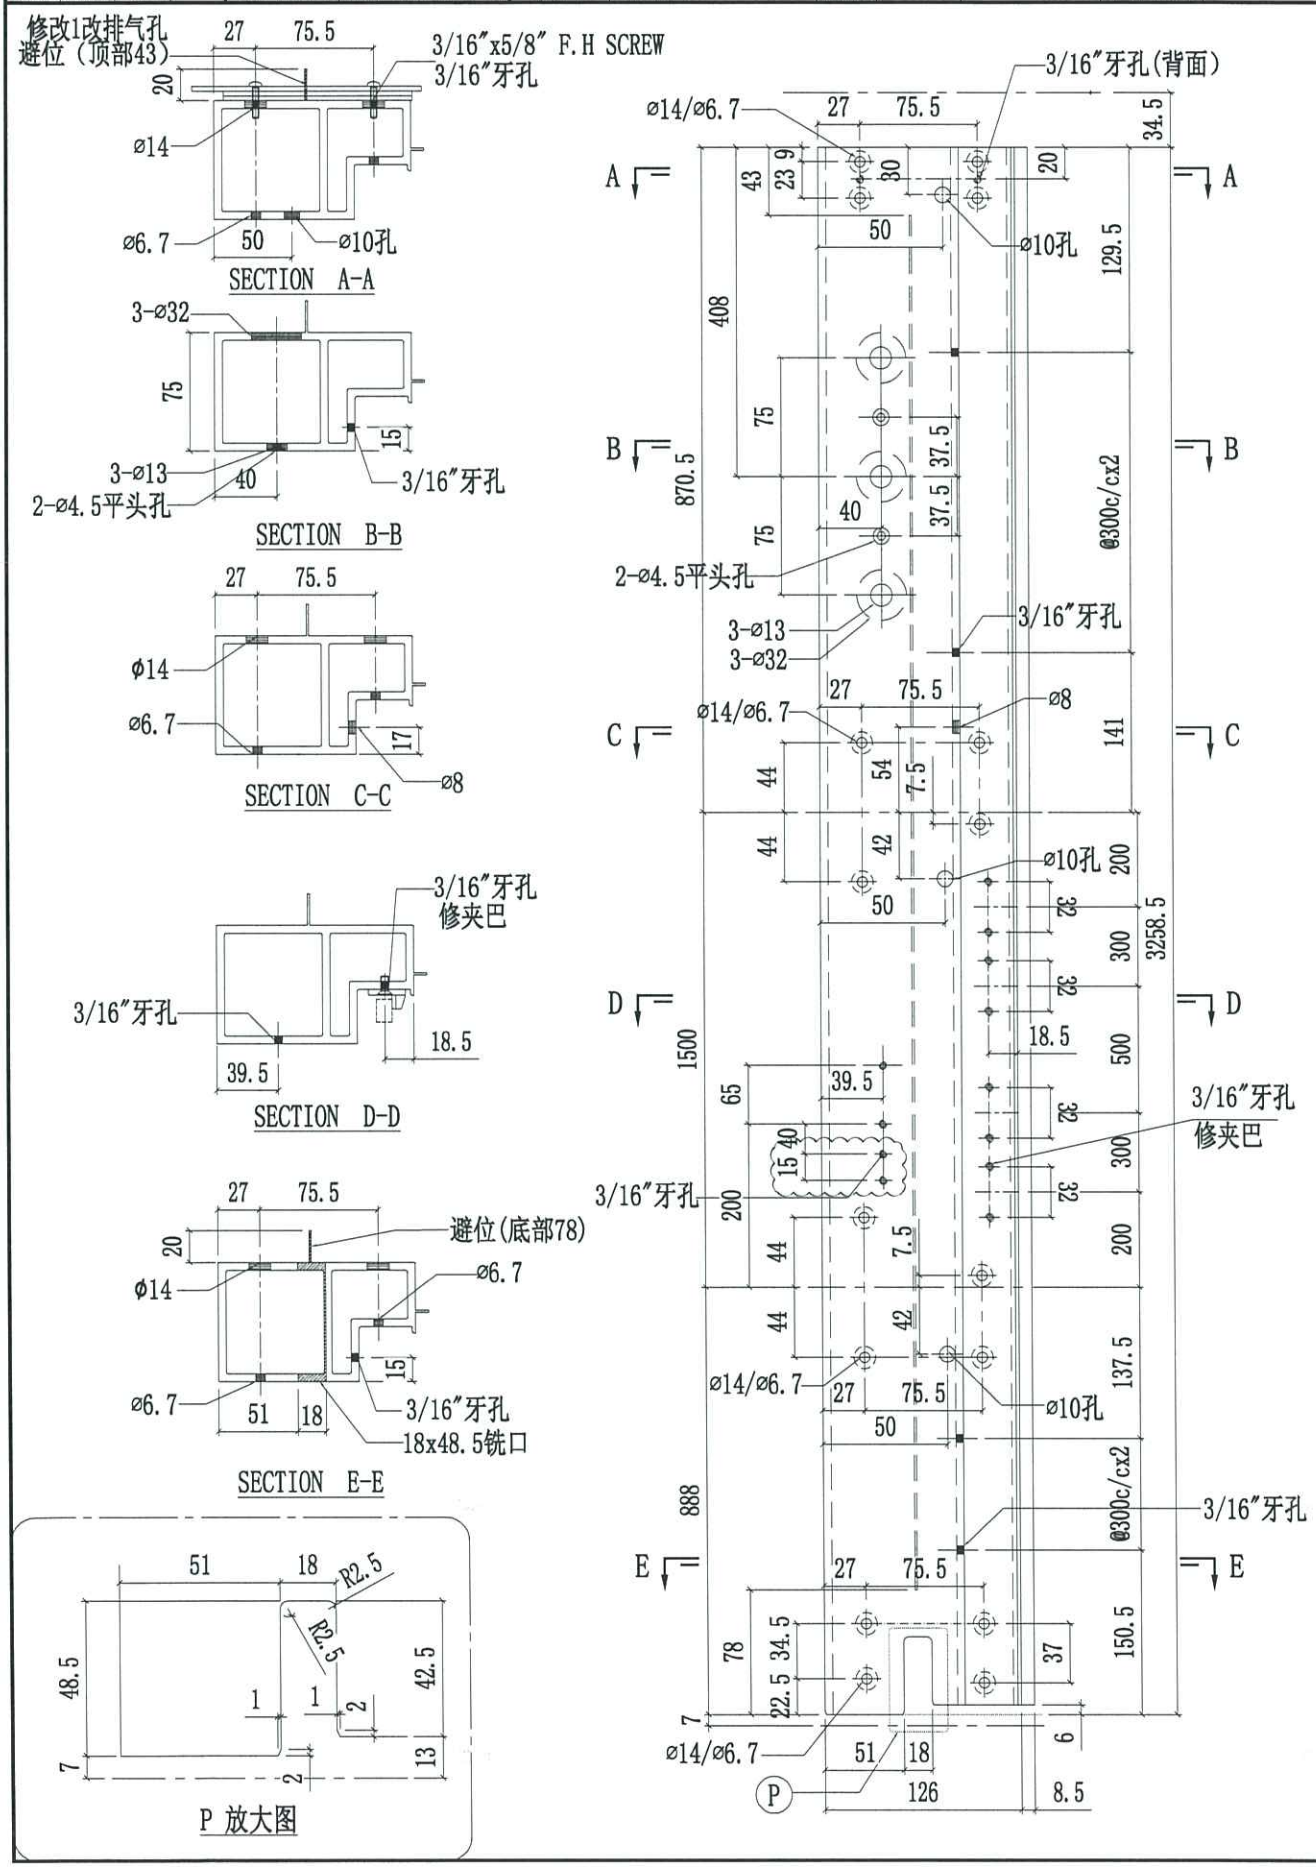


美特鋁質有限公司 MIDI Aluminium Fabricator Ltd.				工程號	J858	類別		物料號	-	
				地盤	康城11期	制圖	W.E.X	2022-07-29	圖號	X86277-14L
修改	1	2	採用工廠 ✓ 地盤 -	图纸名称	铝料加工图	復核	-	-	數量	-
日期	10/11	16/11	材料顏色 香槟金 (ECD3X1009 9S-XF1)	材料	X86277	批准	-	-	單件重量	- (KG)

修改1改排气孔

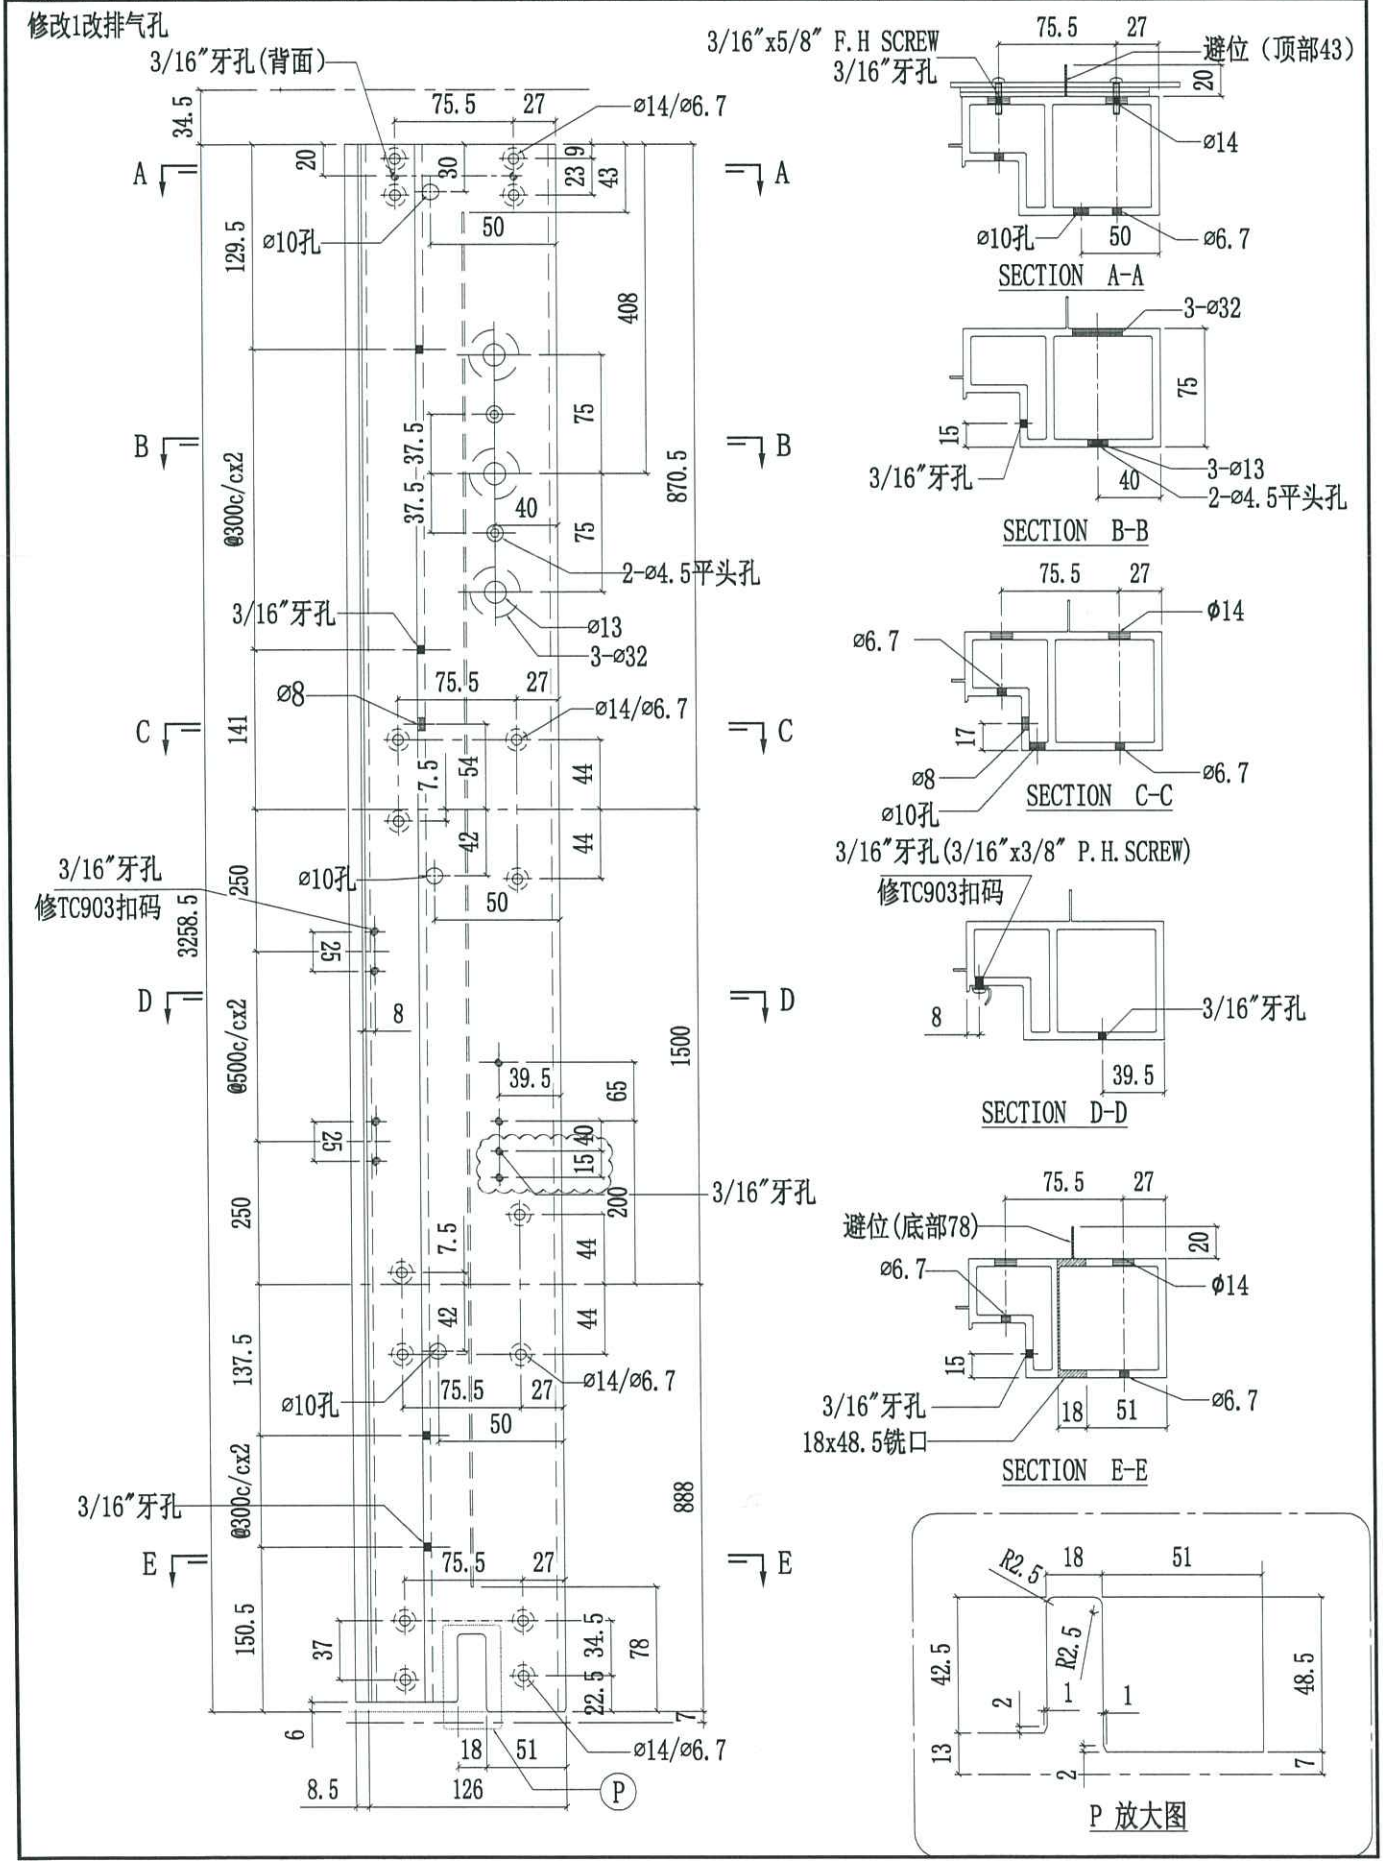


美特鋁質有限公司 MIDI Aluminium Fabricator Ltd.					工程號	J858	類別		物料號	-		
					地盤	康城11期	制圖	W.E.X	2022-07-29	圖號		X86277-14R
修改	1	2	採用工廠	✓ 地盤 -	图纸名称	铝料加工图	復核	-	-	數量		-
日期	10/11	16/11	材料顏色	香槟金 (ECD3X1009 9S-XF1)	材料	X86277	批准	-	-	單件重量		- (KG)

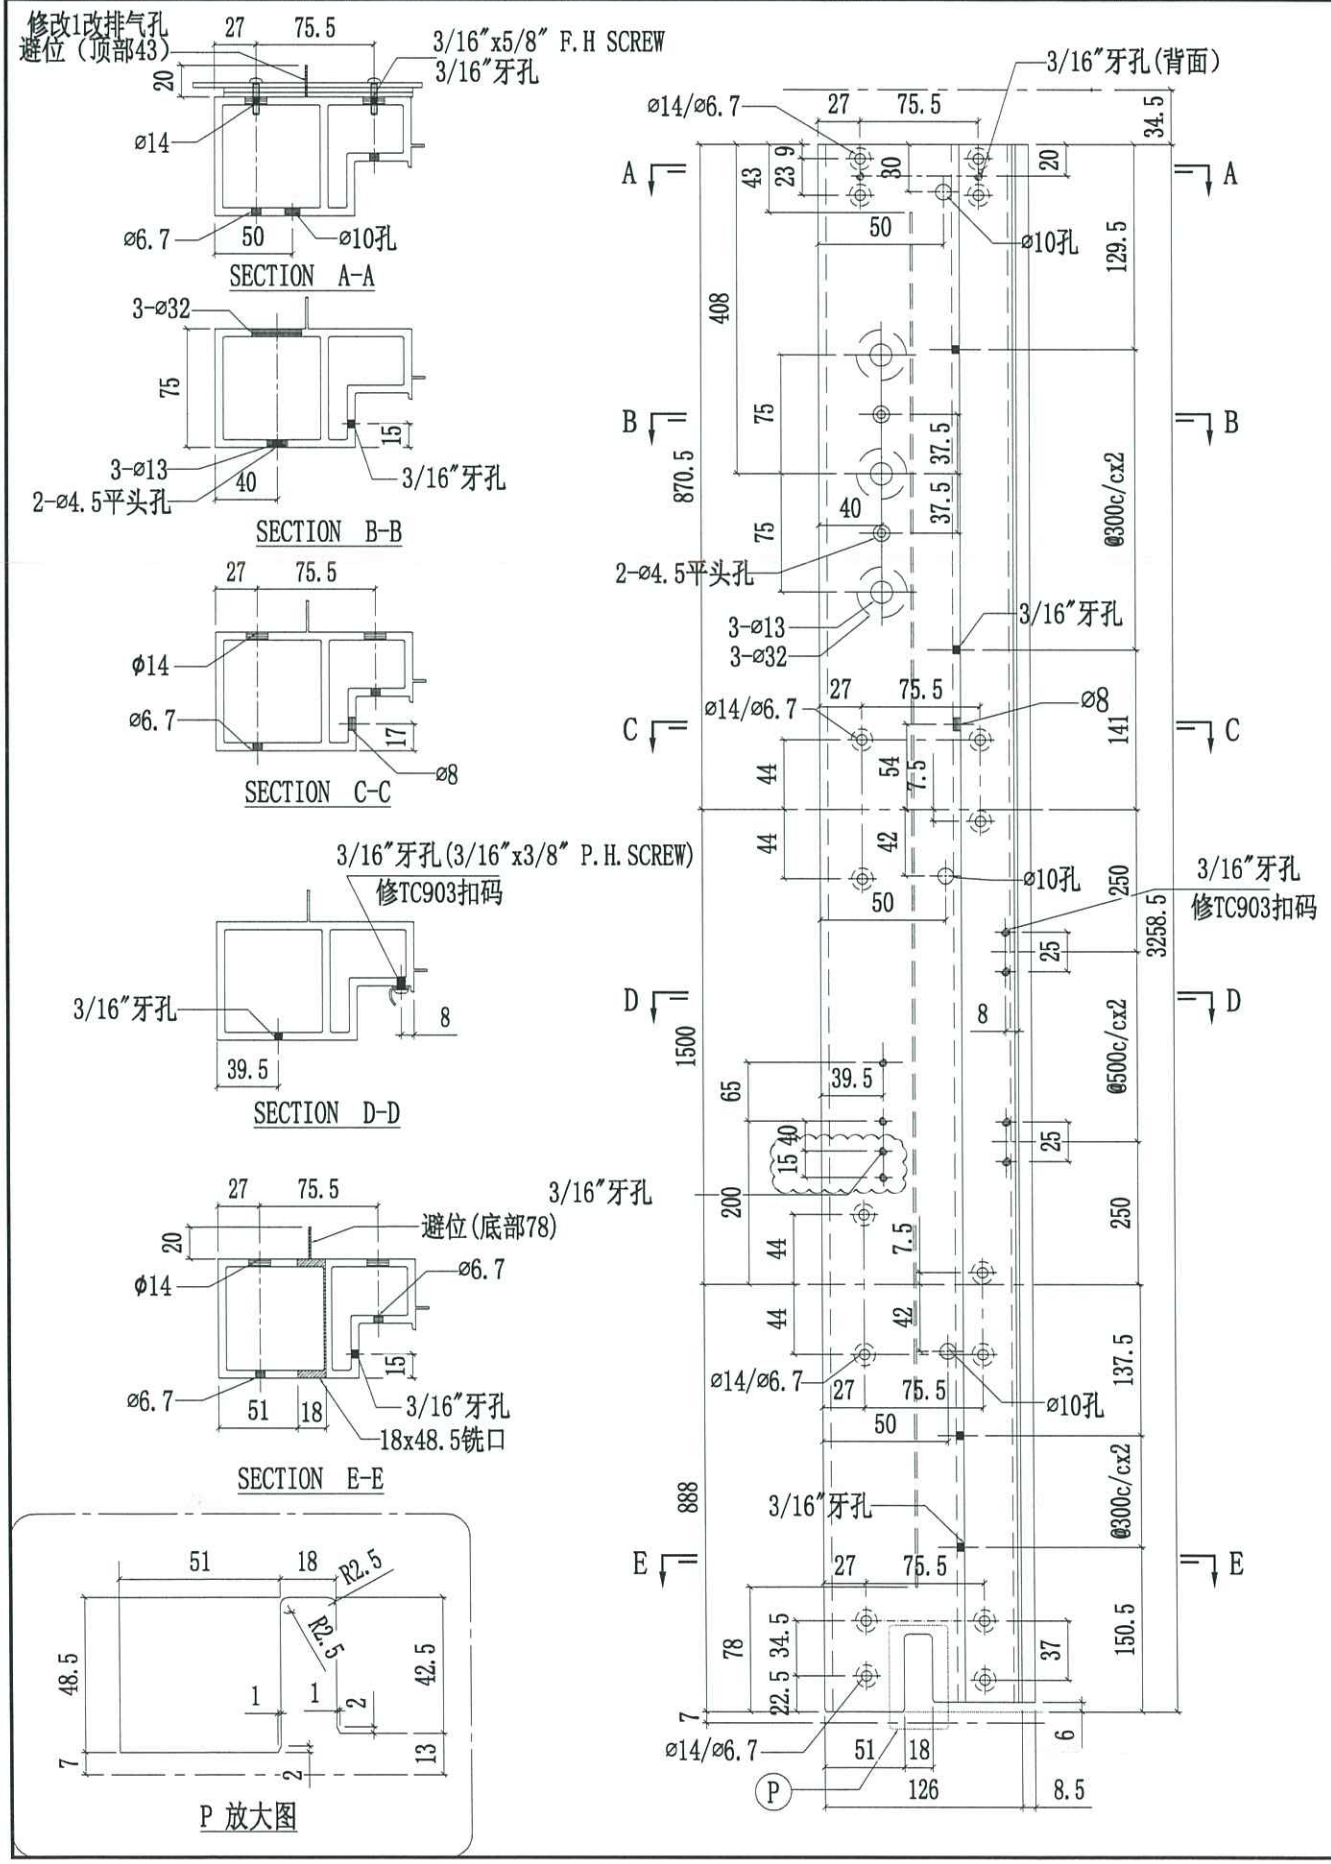


美特鋁質有限公司 MIDI Aluminium Fabricator Ltd.				工程號	J858	類別		物料號	-	
				地盤	康城11期	制圖	W.E.X	2022-07-29	圖號	X86277-16L
修改	1	2	採用工廠 ✓ 地盤 -	图纸名称	铝料加工图	復核	-	-	數量	-
日期	10/11	16/11	材料顏色 香槟金 (ECD3X1009 9S-XF1)	材料	X86277	批准	-	-	單件重量	- (KG)

修改1改排气孔

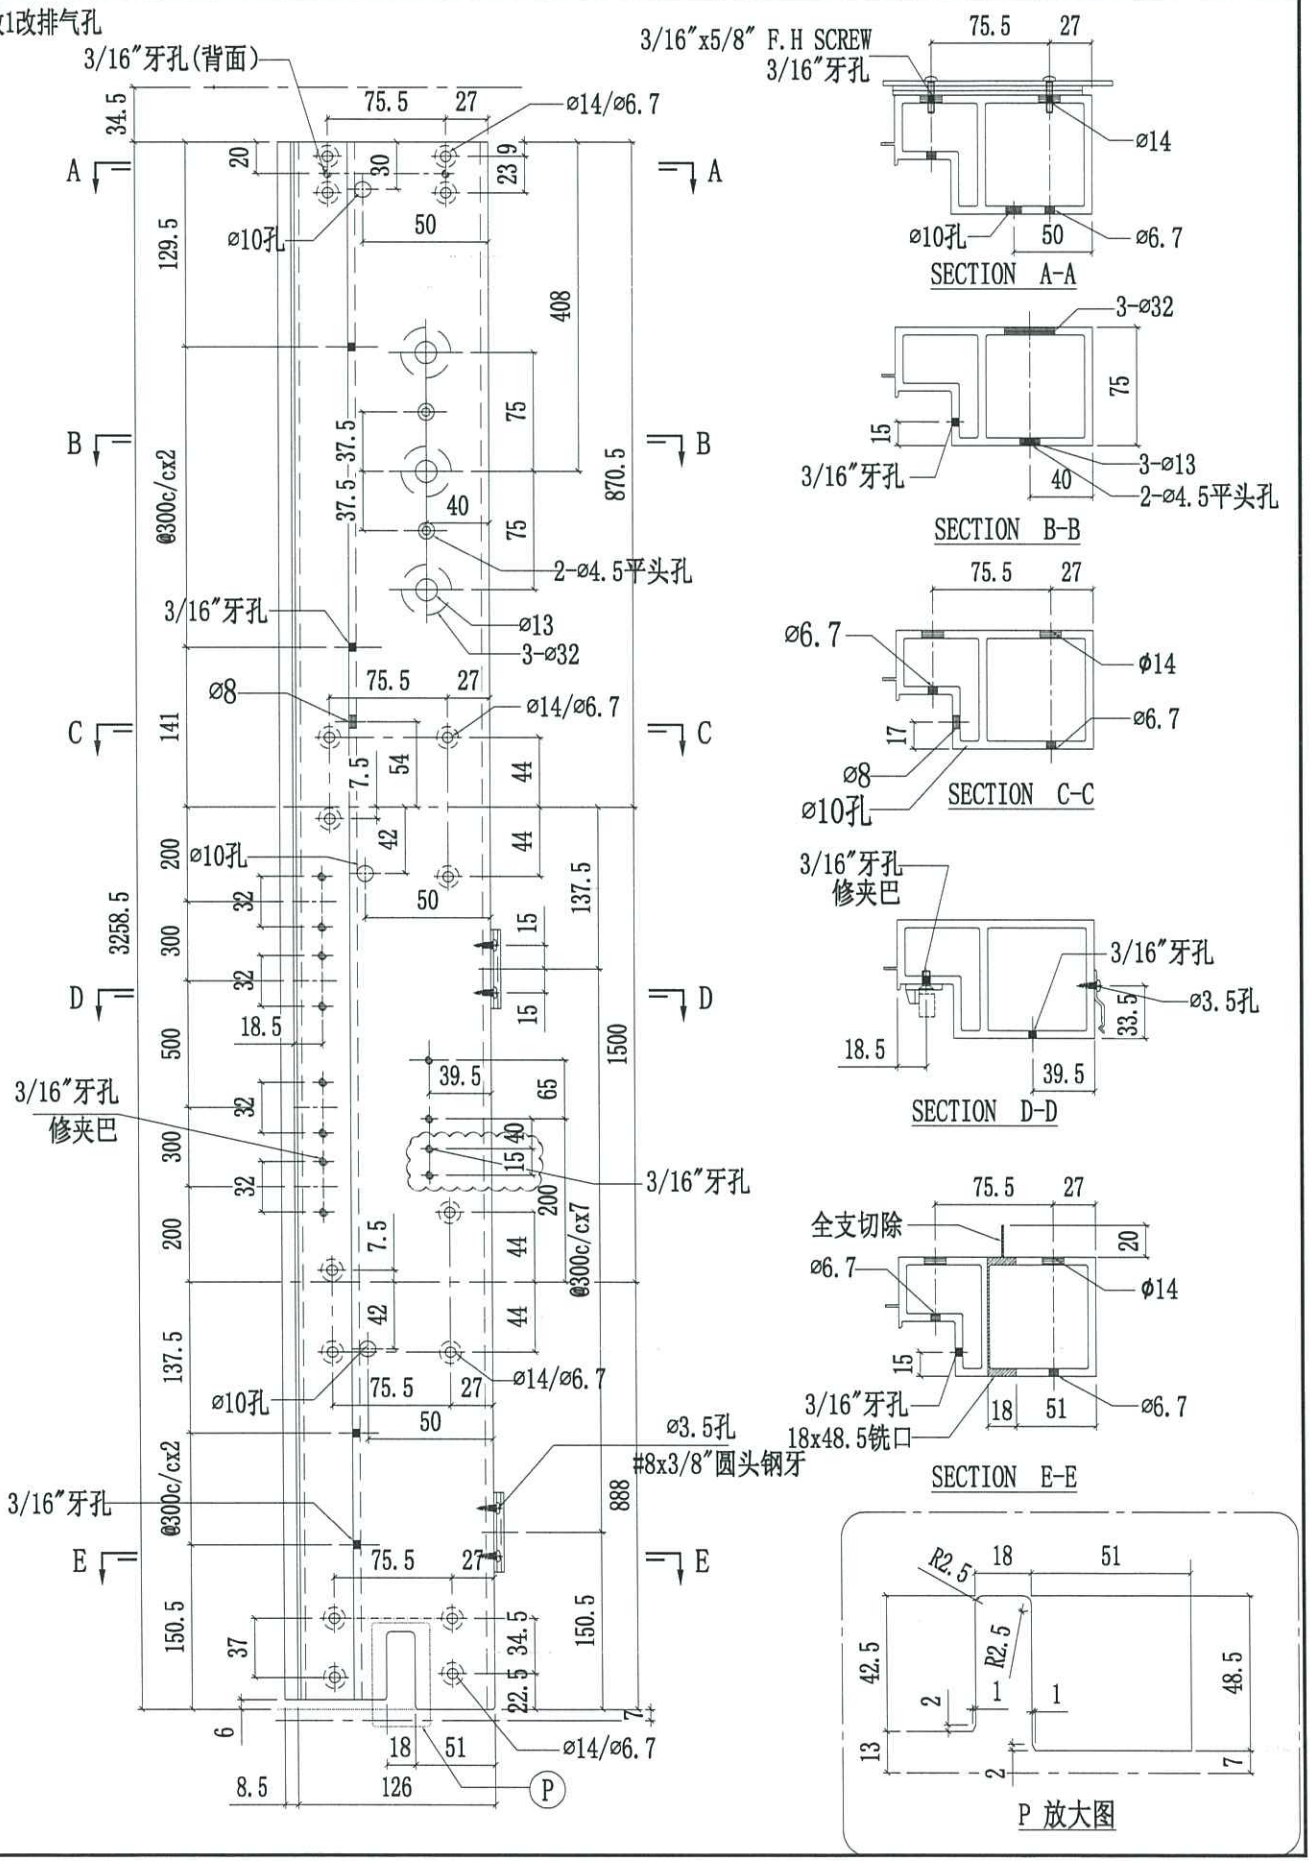


美特鋁質有限公司 MIDI Aluminium Fabricator Ltd.				工程號	J858	類別		物料號	-		
				地盤	康城11期	制圖	W.E.X	2022-07-29	圖號	X86277-16R	
修改	1	2	採用工廠 ✓ 地盤 -	图纸名称	铝料加工图	復核	-	-	數量	-	
日期	10/11	16/11	材料顏色 香槟金 (ECD3X1009 9S-XF1)	材料	X86277	批准	-	-	單件重量	-	(KG)


修改1改排气孔

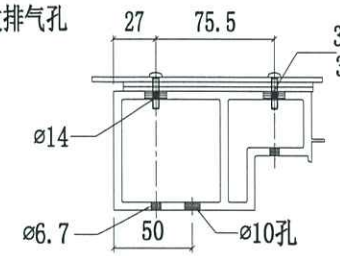


SECTION A-A

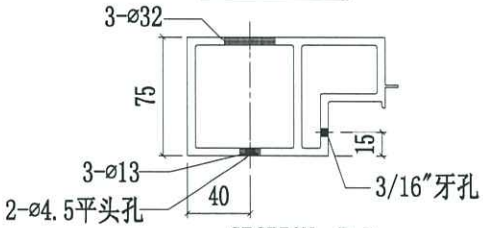


SECTION B-B

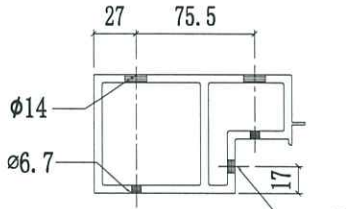


SECTION C-C

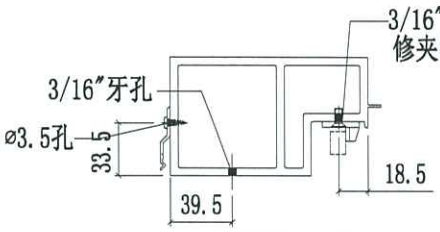


SECTION D-D

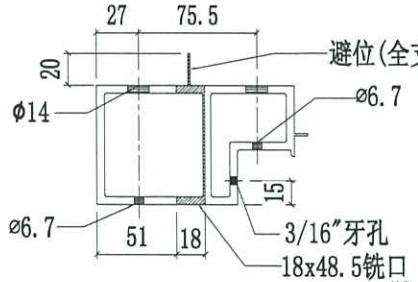


SECTION E-E

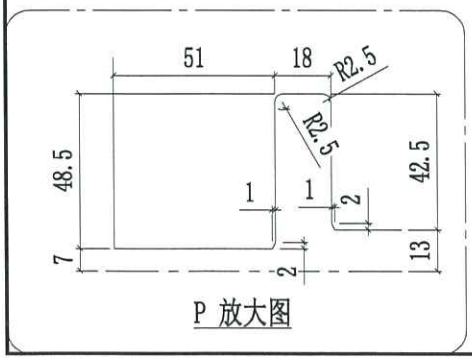

P 放大图

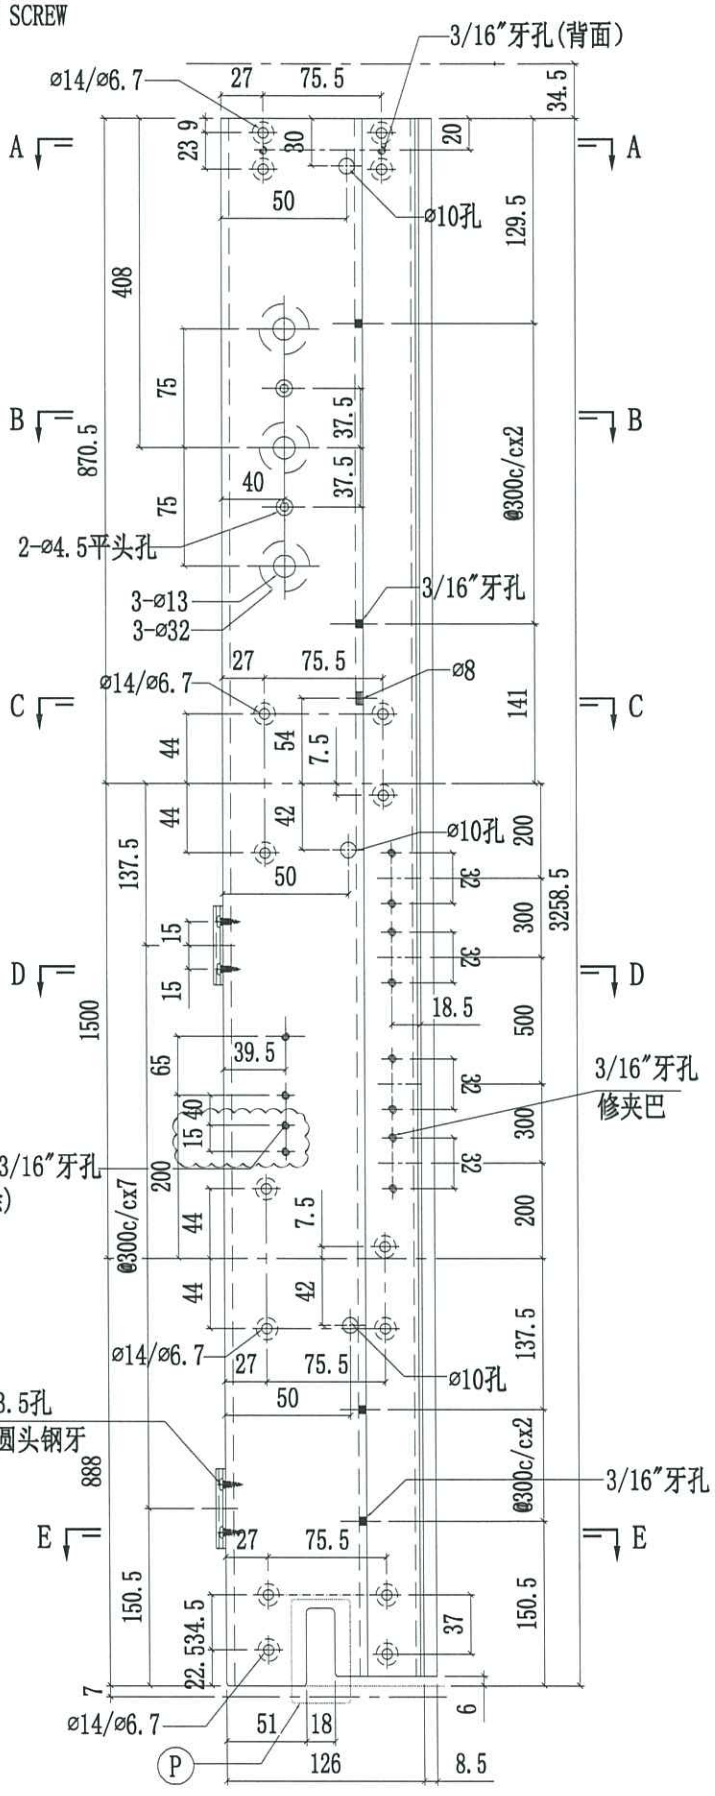


美特鋁質有限公司 MIDI Aluminium Fabricator Ltd.				工程號	J858	類別		物料號	-		
				地盤	康城11期	制圖	W.E.X	2022-07-29	圖號	X86277-06L	
修改	1	2	採用工廠 ✓ 地盤	图纸名称	铝料加工图	復核	-	-	數量	-	
日期	10/11	16/11	材料顏色 香槟金 (ECD3X1009 9S-XF1)	材料	X86277	批准	-	-	單件重量	-	(KG)

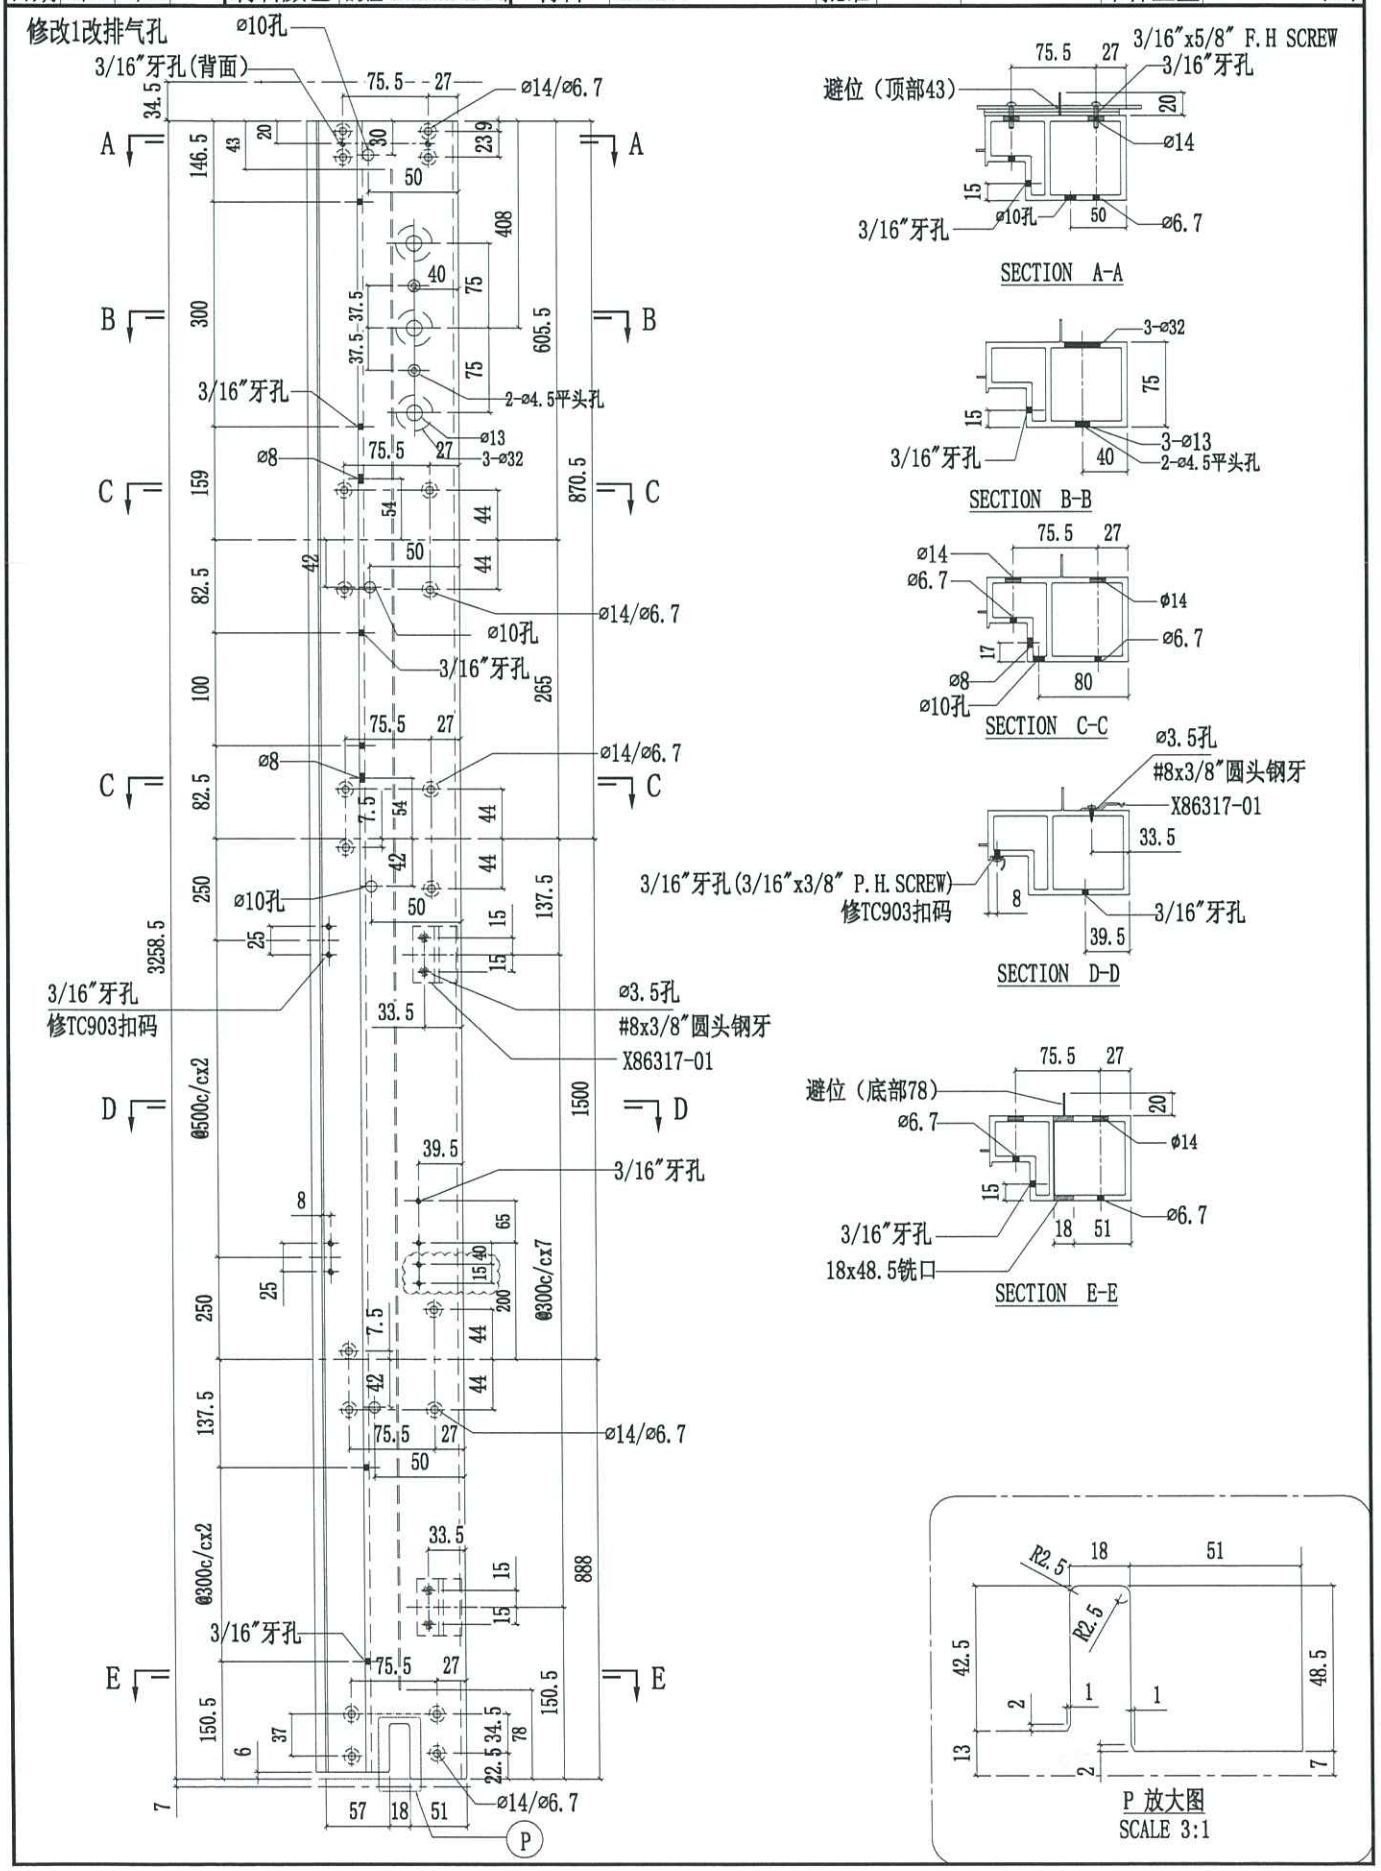



美特鋁質有限公司 MIDI Aluminium Fabricator Ltd.					工程號	J858	類別		物料號	-		
					地盤	康城11期	制圖	W.E.X	2022-07-29	圖號	X86277-06R	
修改	1	2	採用工廠 ✓	地盤	图纸名称	铝料加工图	復核	-	-	數量	-	
日期	10/11	16/11	材料顏色	香槟金 (ECD3X1009 9S-XF1)	材料	X86277	批准	-	-	單件重量	-	(KG)

修改1改排气孔

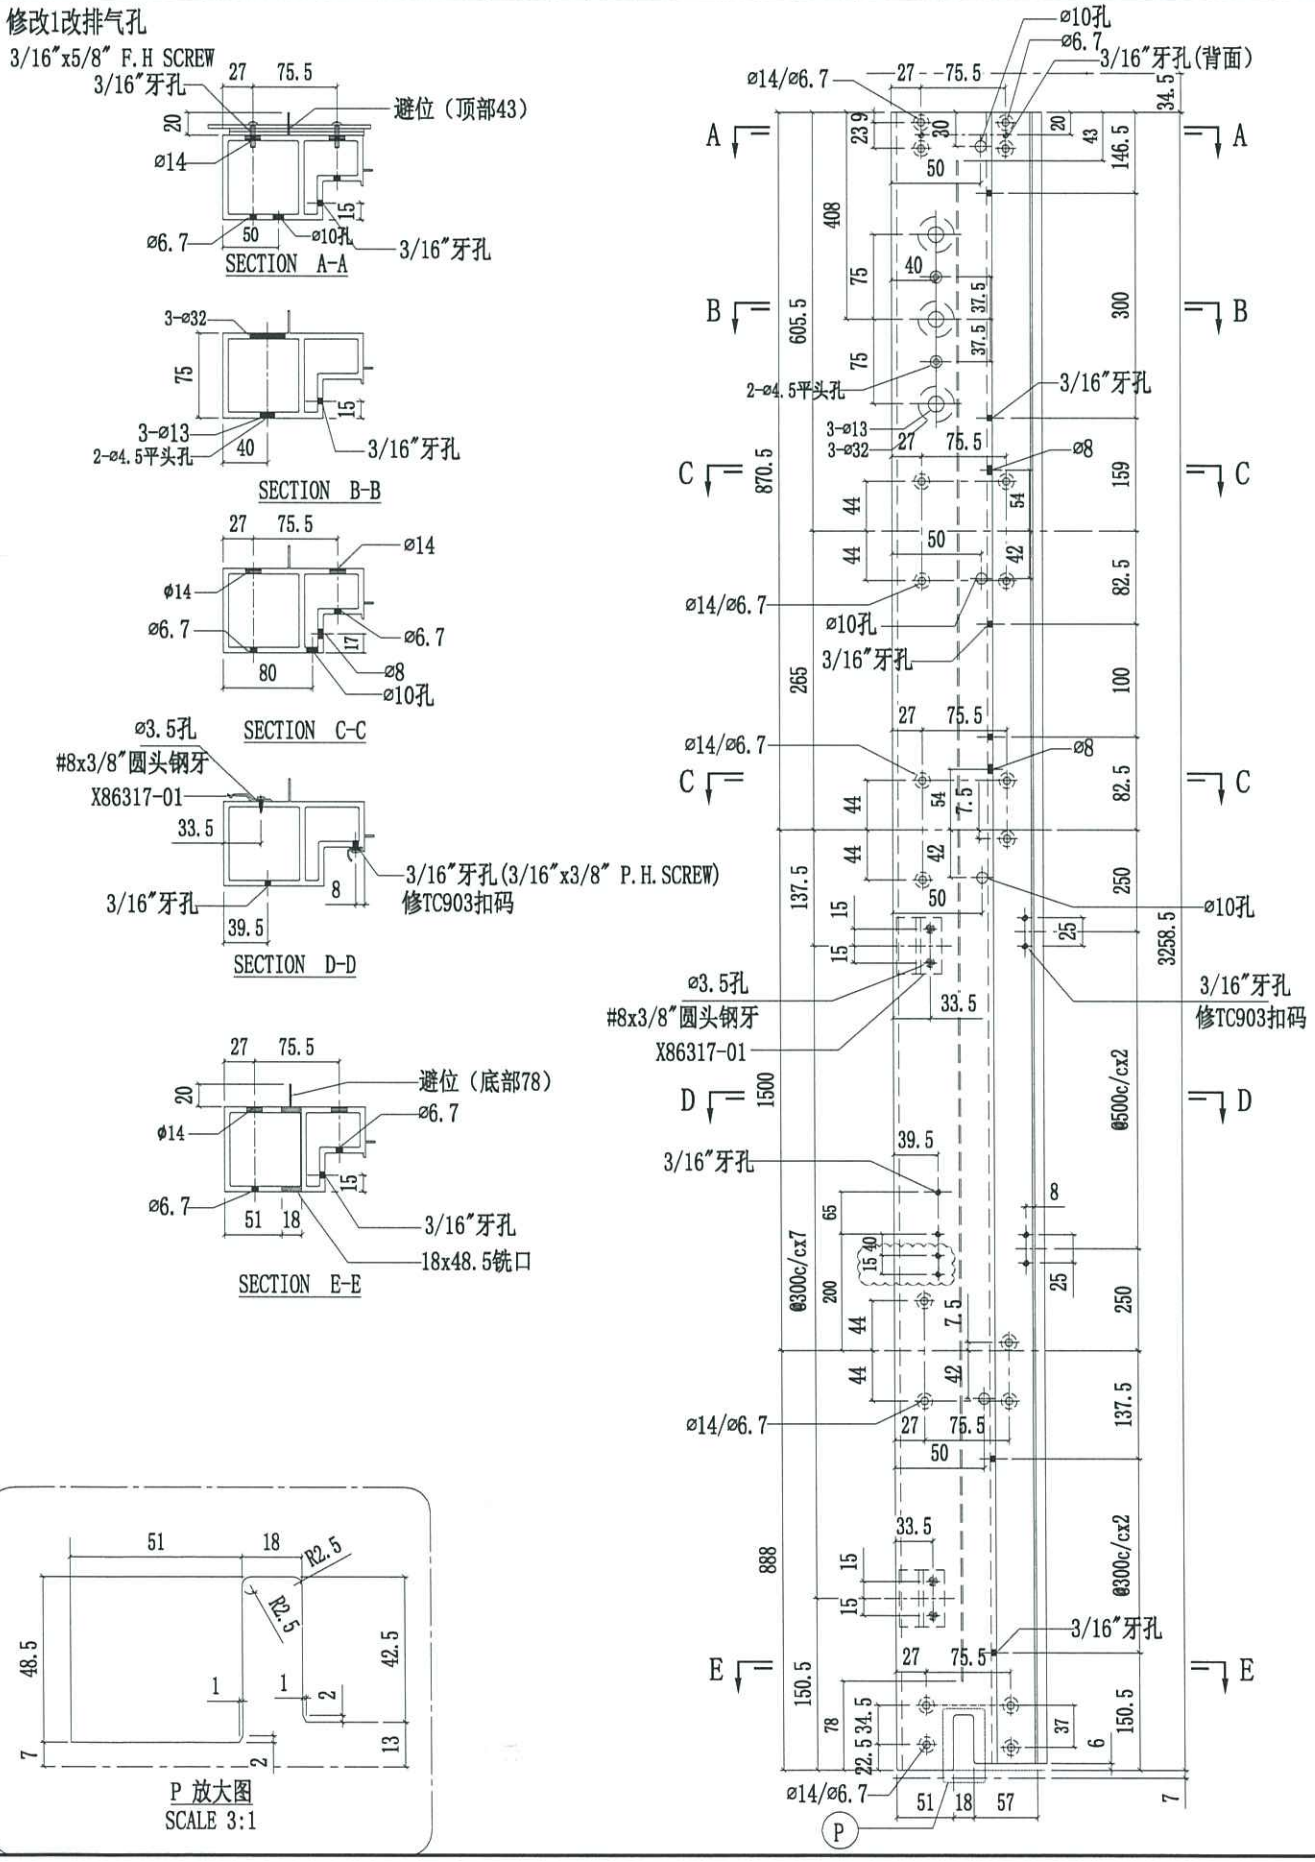


美特鋁質有限公司 MIDI Aluminium Fabricator Ltd.				工程號	J858	類別		物料號	-	
				地盤	康城11期	制圖	W.E.X	2022-07-29	圖號	X86277-08L
修改	1	2	採用工廠 ✓ 地盤	图纸名称	铝料加工图	復核	-	-	數量	-
日期	10/11	16/11	材料顏色 香槟金 (ECD3X1009 9S-XF1)	材料	X86277	批准	-	-	單件重量	- (KG)

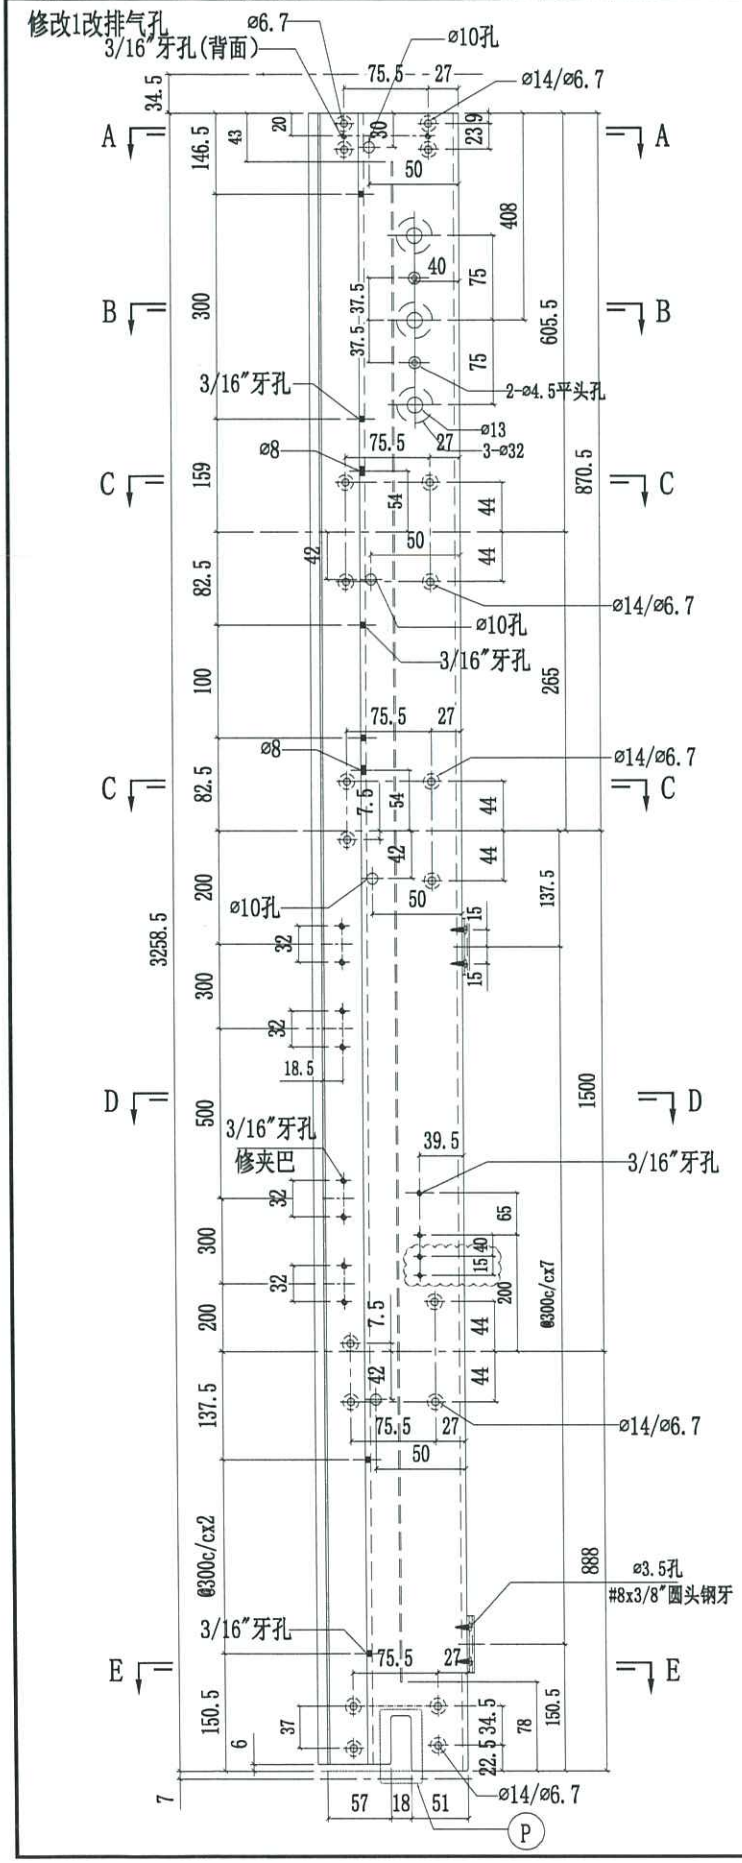


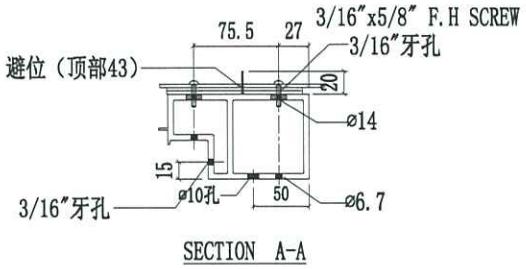


SECTION A-A

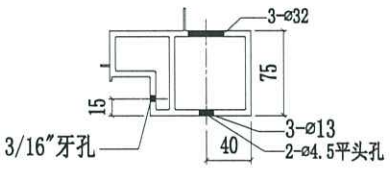


SECTION B-B

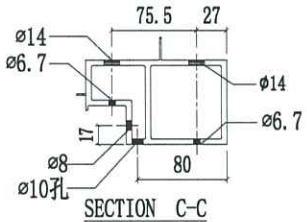


SECTION C-C

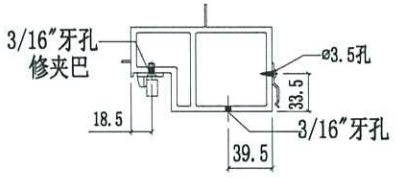

SECTION D-D

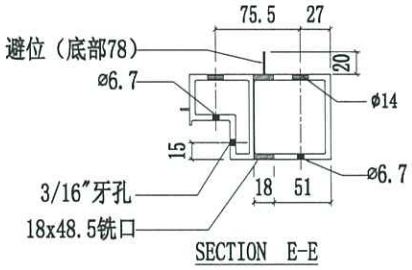

SECTION E-E

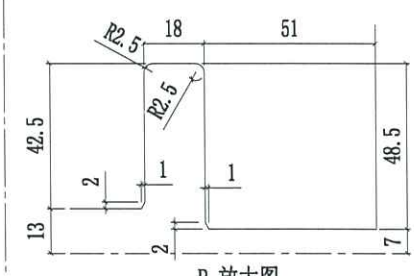


P 放大图
SCALE 3:1


美特鋁質有限公司 MIDI Aluminium Fabricator Ltd.				工程號	J858	類別		物料號	-		
				地盤	康城11期	制圖	W.E.X	2022-07-29	圖號	X86277-08R	
修改	1	2	採用工廠 ✓ 地盤	图纸名称	铝料加工图	復核	-	-	數量	-	
日期	10/11	16/11	材料顏色 香槟金 (ECD3X1009 9S-XF1)	材料	X86277	批准	-	-	單件重量	-	(KG)

修改1改排气孔


3/16"x5/8" F.H SCREW

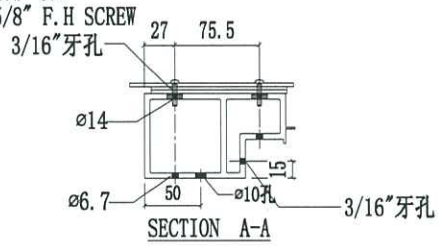


SECTION A-A

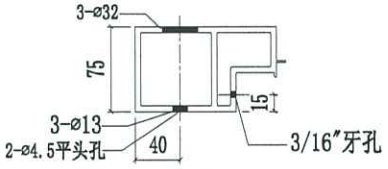


SECTION B-B

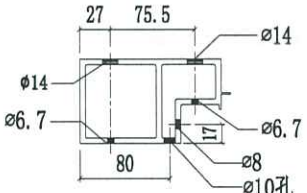


SECTION C-C

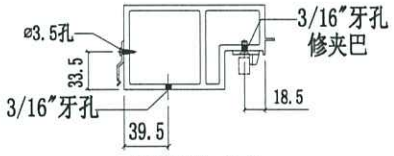


SECTION D-D

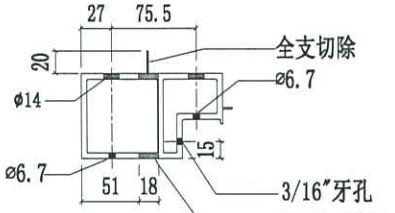


SECTION E-E

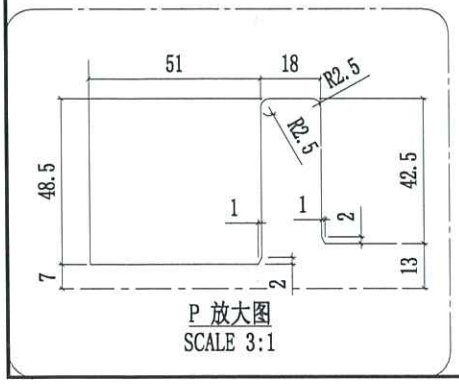


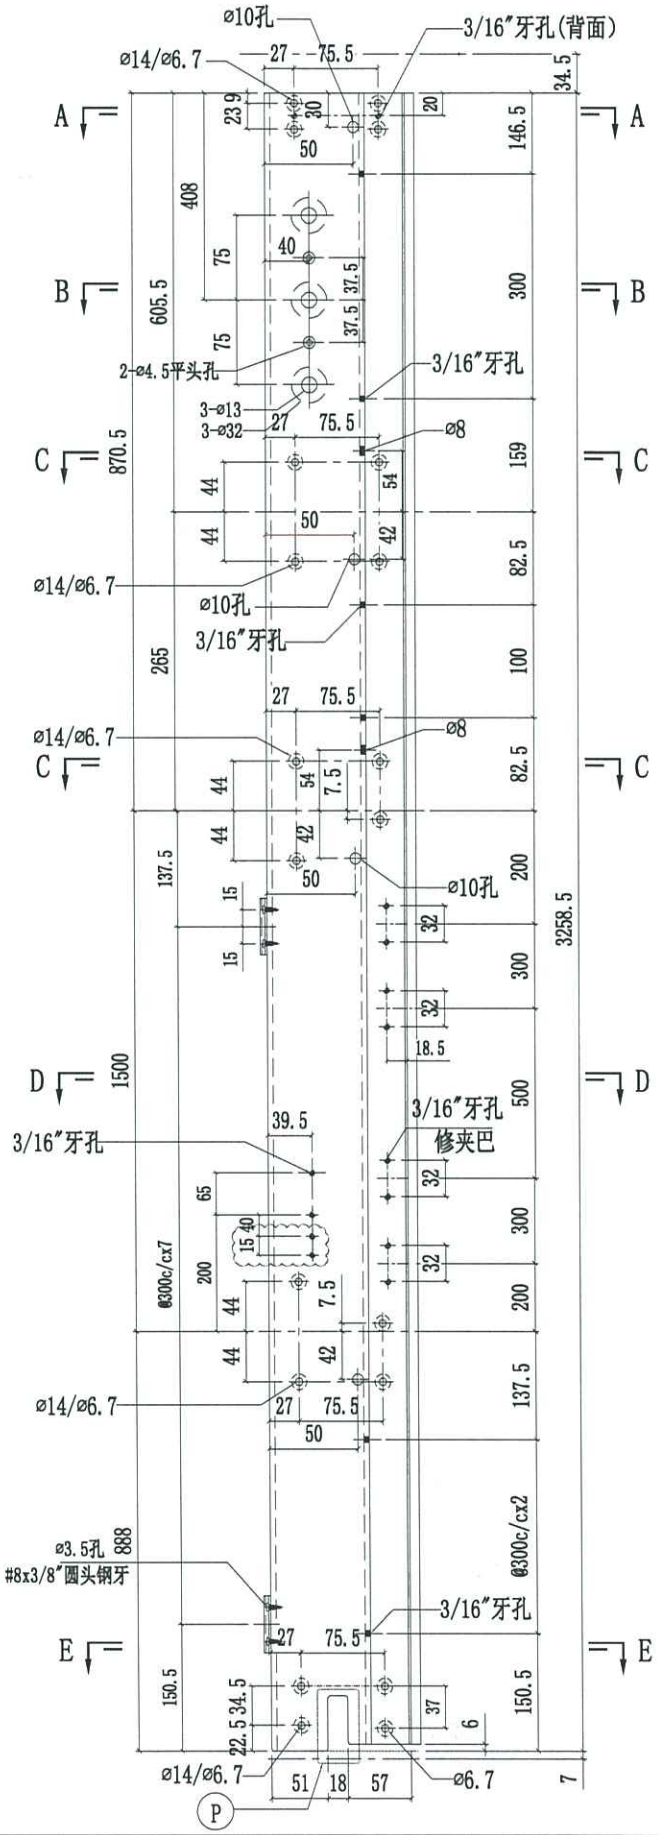


美特鋁質有限公司 MIDI Aluminium Fabricator Ltd.				工程號	J858	類別		物料號	-		
				地盤	康城11期	制圖	W.E.X	2022-07-29	圖號	X86277-09L	
修改	1	2	採用工廠 ✓ 地盤	图纸名称	铝料加工图	復核	-	-	數量	-	
日期	10/11	16/11	材料顏色 香槟金 (ECD3X1009 9S-XF1)	材料	X86277	批准	-	-	單件重量	-	(KG)

修改1改排气孔

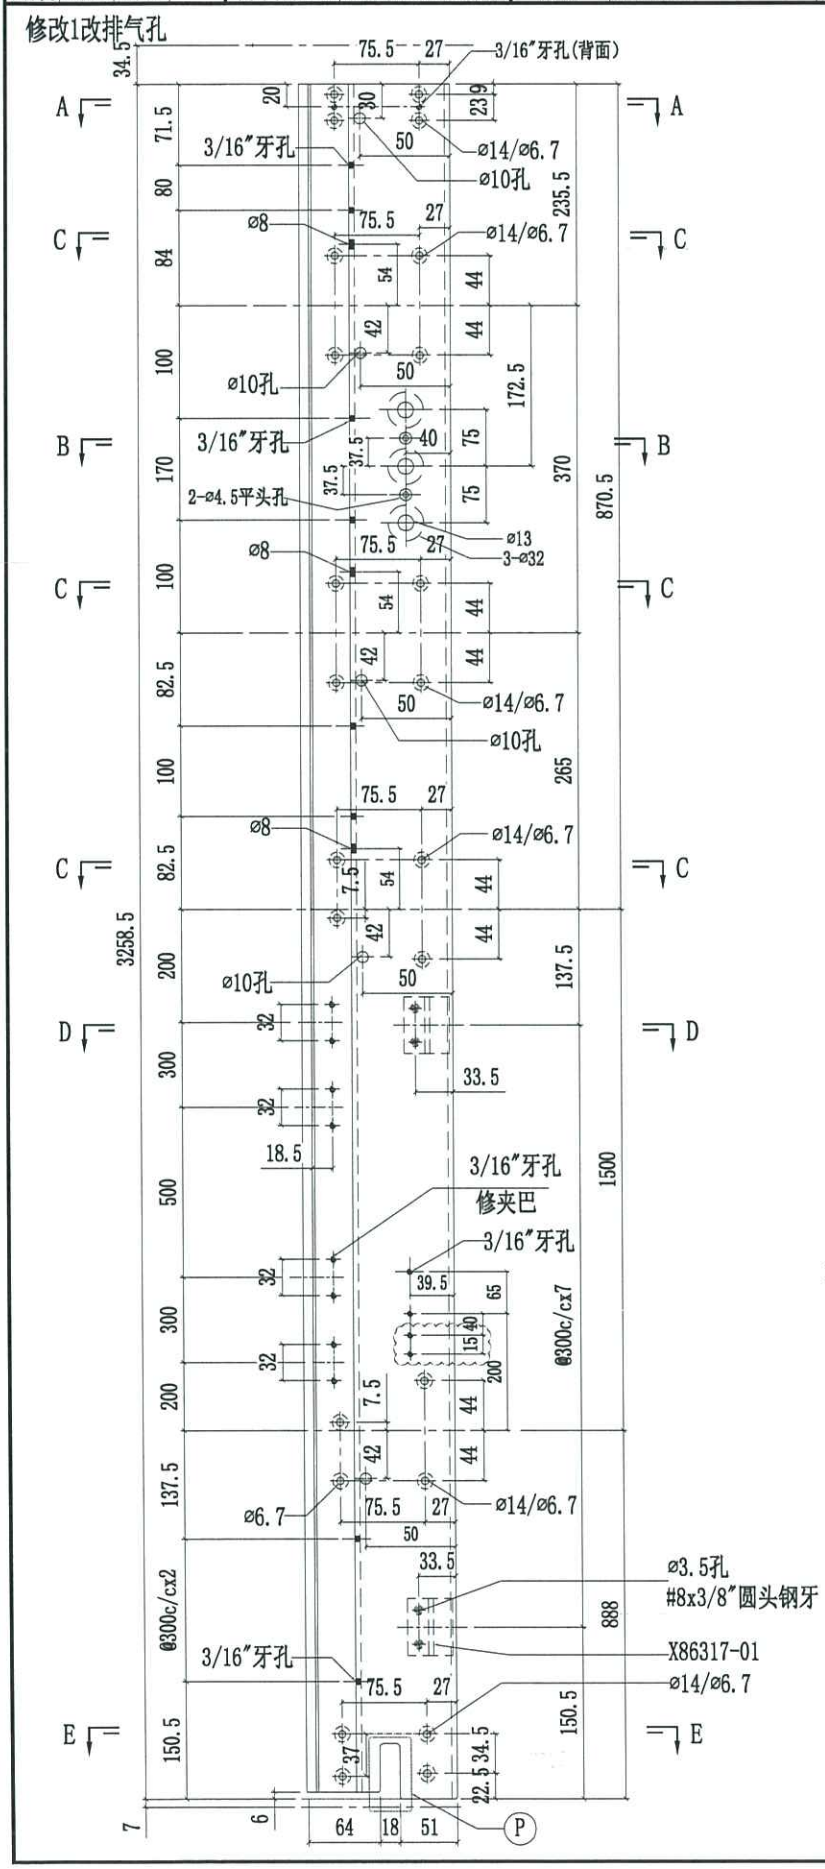


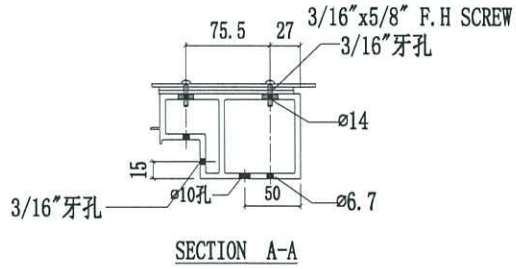


SECTION A-A

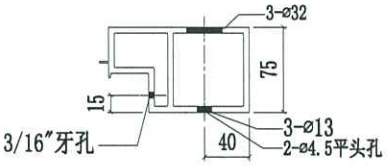


SECTION B-B

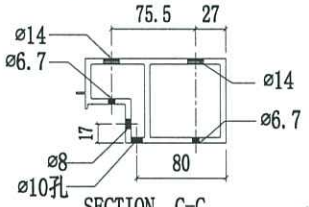


SECTION C-C

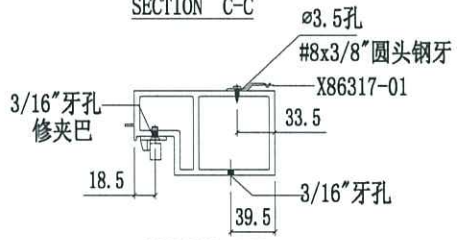

SECTION D-D

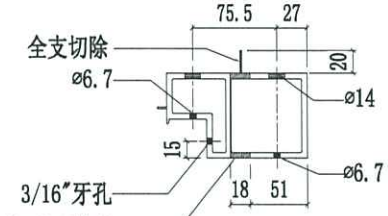


SECTION E-E

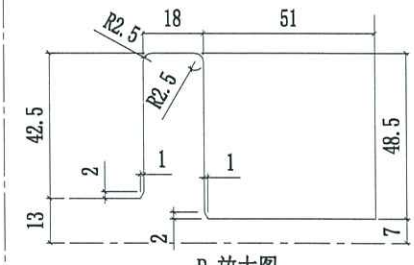

P 放大图
SCALE 3:1


美特鋁質有限公司 MIDI Aluminium Fabricator Ltd.					工程號	J858	類別		物料號	-		
					地盤	康城11期	制圖	W.E.X	2022-07-29	圖號	X86277-09R	
修改	1	2	採用工廠 ✓	地盤	图纸名称	铝料加工图	復核	-	-	數量	-	
日期	10/11	16/11	材料顏色	香槟金 (ECD3X1009 9S-XF1)	材料	X86277	批准	-	-	單件重量	-	(KG)


修改1改排气孔

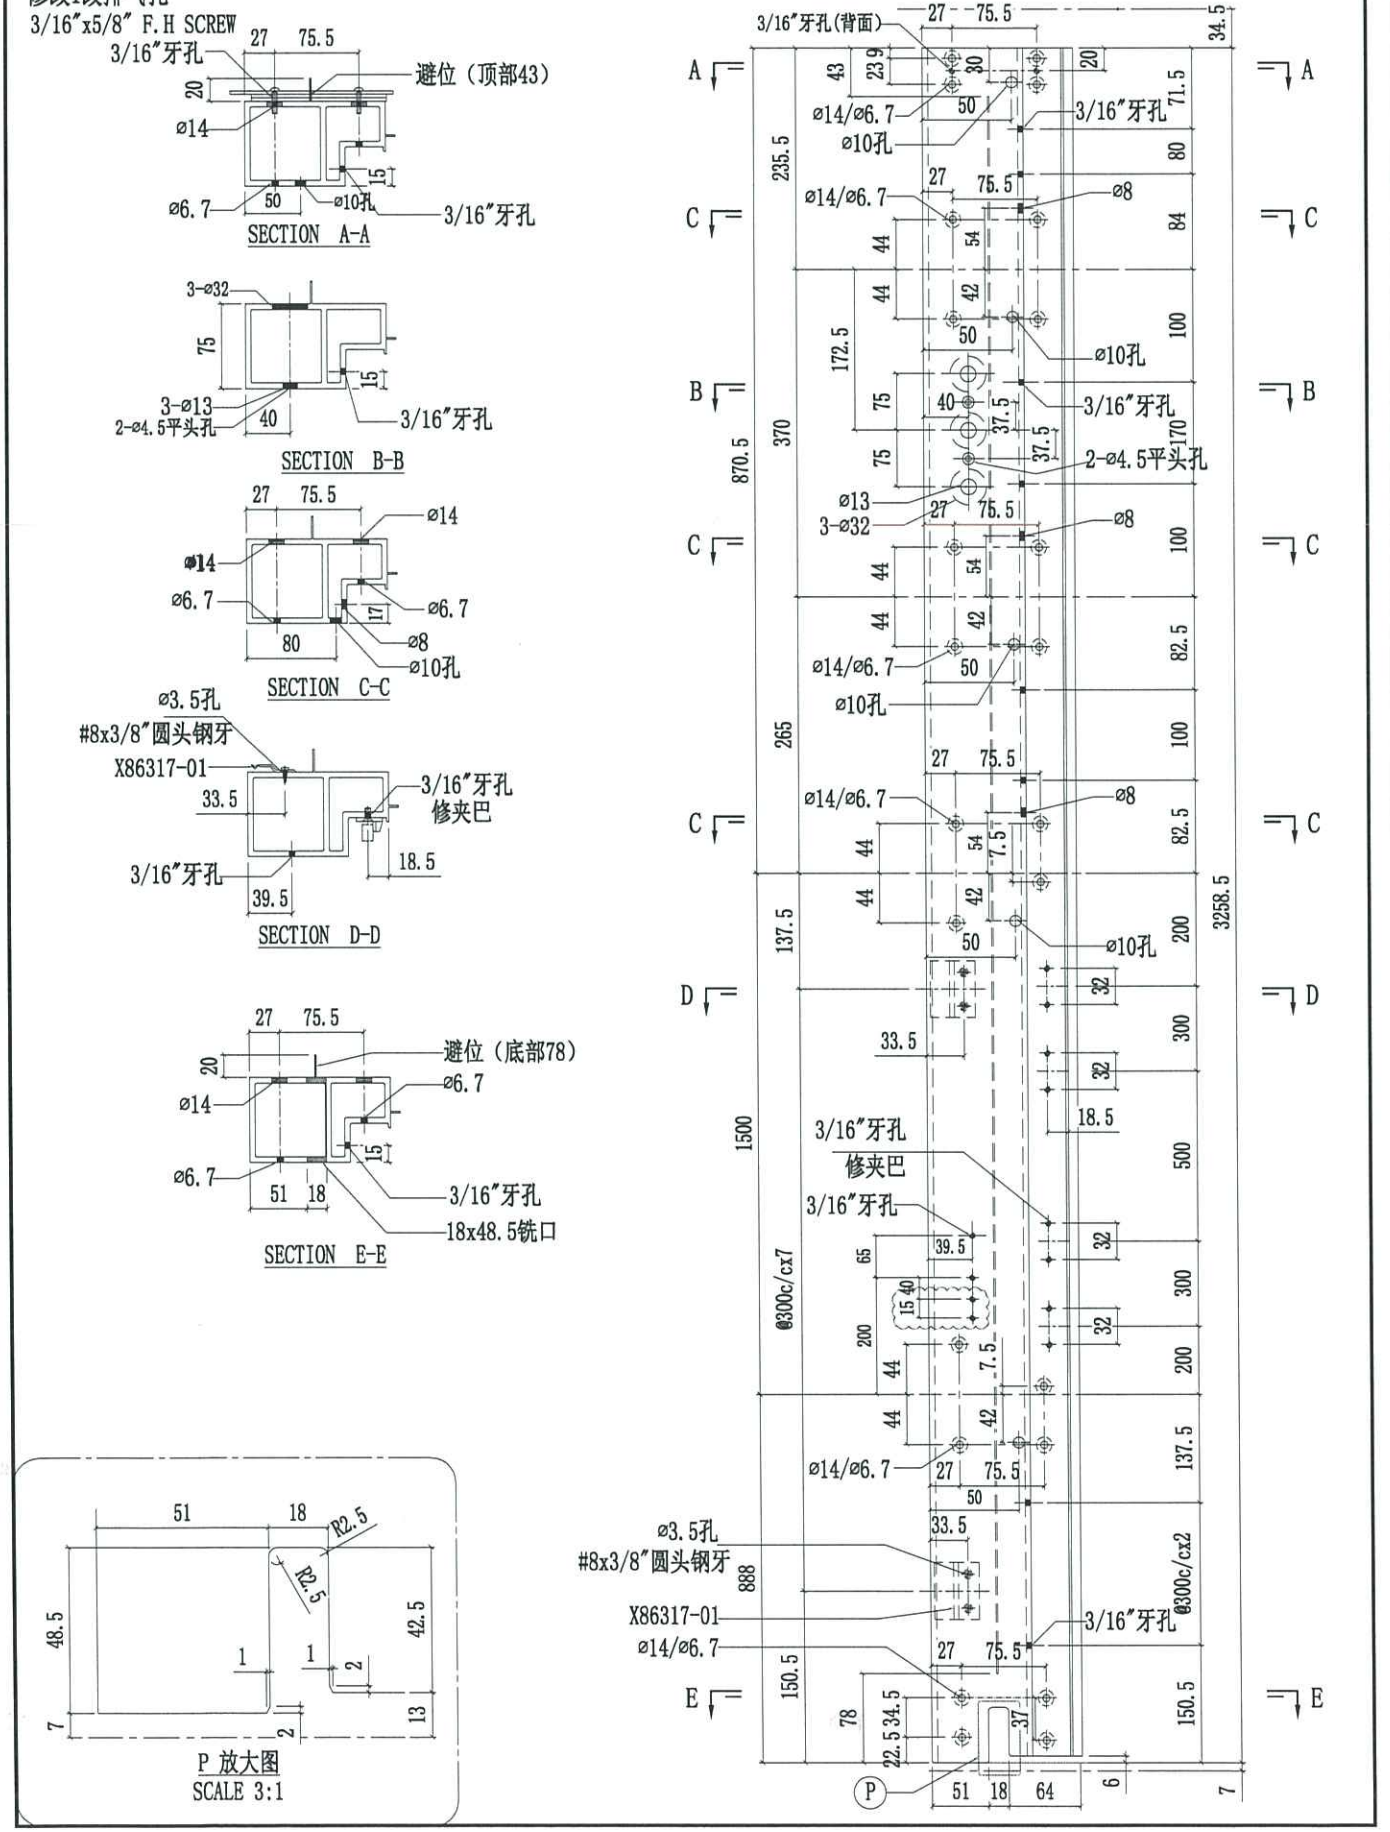


美特鋁質有限公司 MIDI Aluminium Fabricator Ltd.				工程號	J858	類別		物料號	-		
				地盤	康城11期	制圖	W.E.X	2022-07-29	圖號	X86277-10L	
修改	1	2	採用工廠 ✓ 地盤	图纸名称	铝料加工图	復核	-	-	數量	-	
日期	10/11	16/11	材料顏色 香槟金 (ECD3X1009 9S-XF1)	材料	X86277	批准	-	-	單件重量	-	(KG)

修改1改排气孔

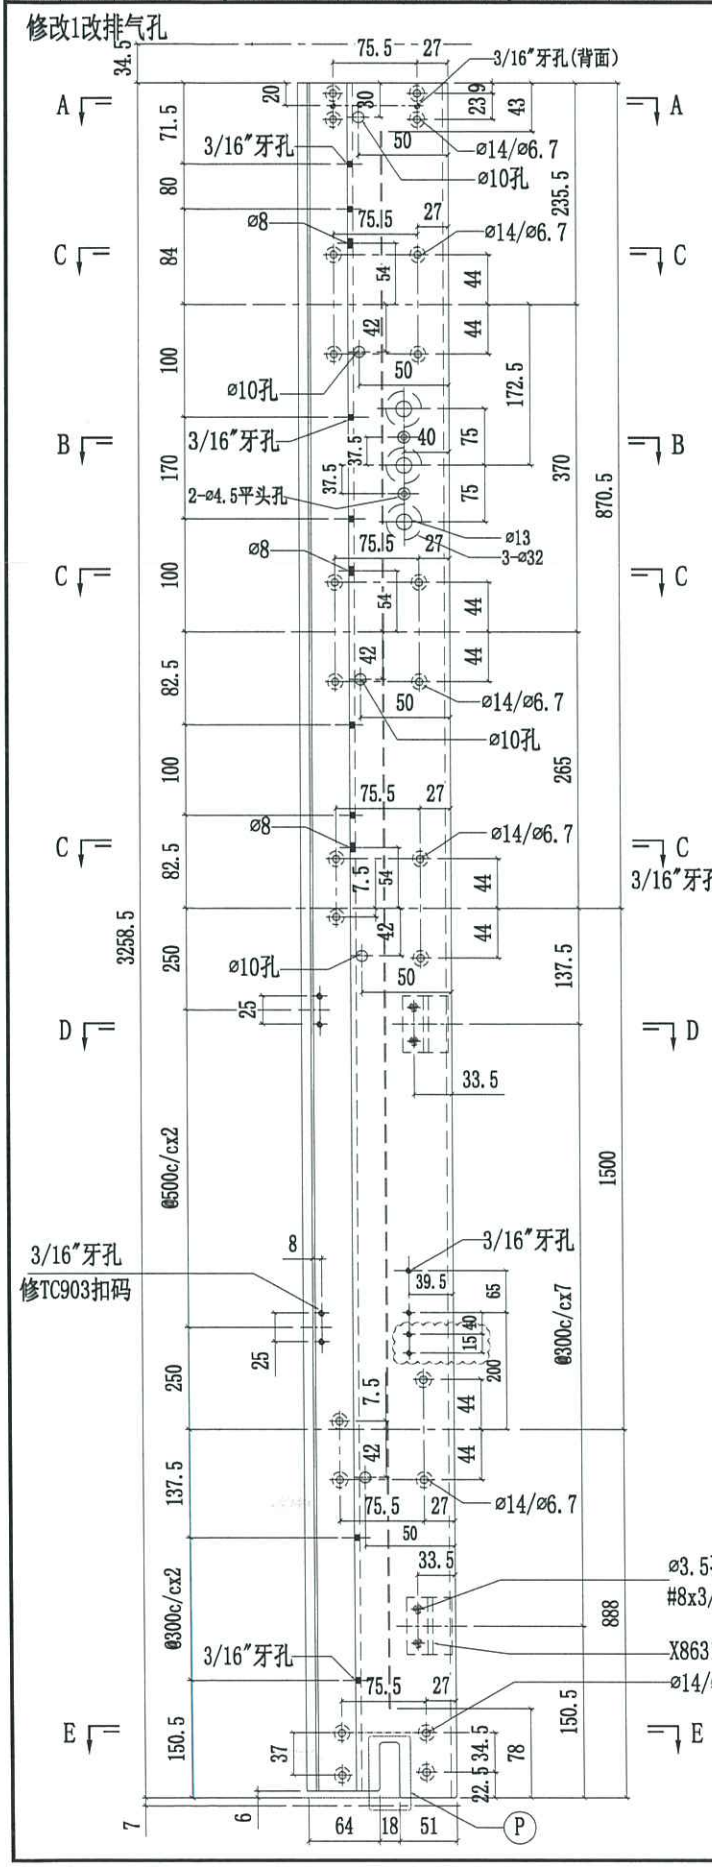


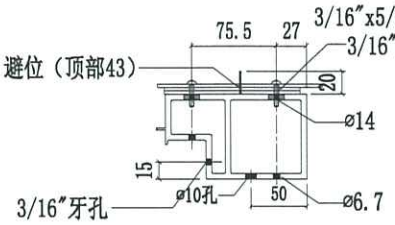


SECTION A-A

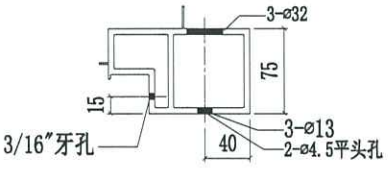


SECTION B-B

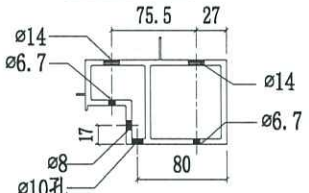


SECTION C-C

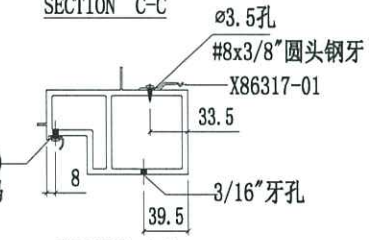

SECTION D-D

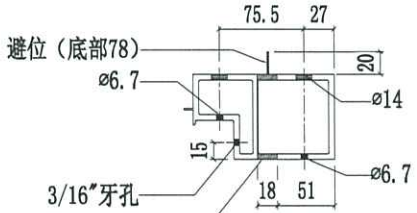


SECTION E-E

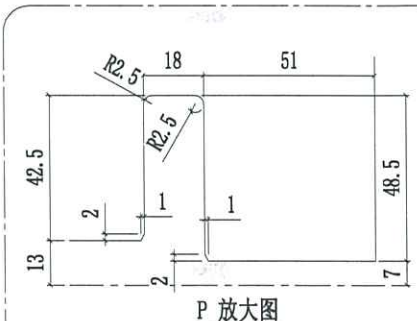

P 放大图
SCALE 3:1


美特鋁質有限公司 MIDI Aluminium Fabricator Ltd.				工程號	J858	類別		物料號	-	
				地盤	康城11期	制圖	W.E.X	2022-07-29	圖號	X86277-10R
修改	1	2	採用工廠 ✓ 地盤	图纸名称	铝料加工图	復核	-	-	數量	-
日期	10/11	16/11	材料顏色 香槟金 (ECD3X1009 9S-XF1)	材料	X86277	批准	-	-	單件重量	- (KG)


修改1改排气孔

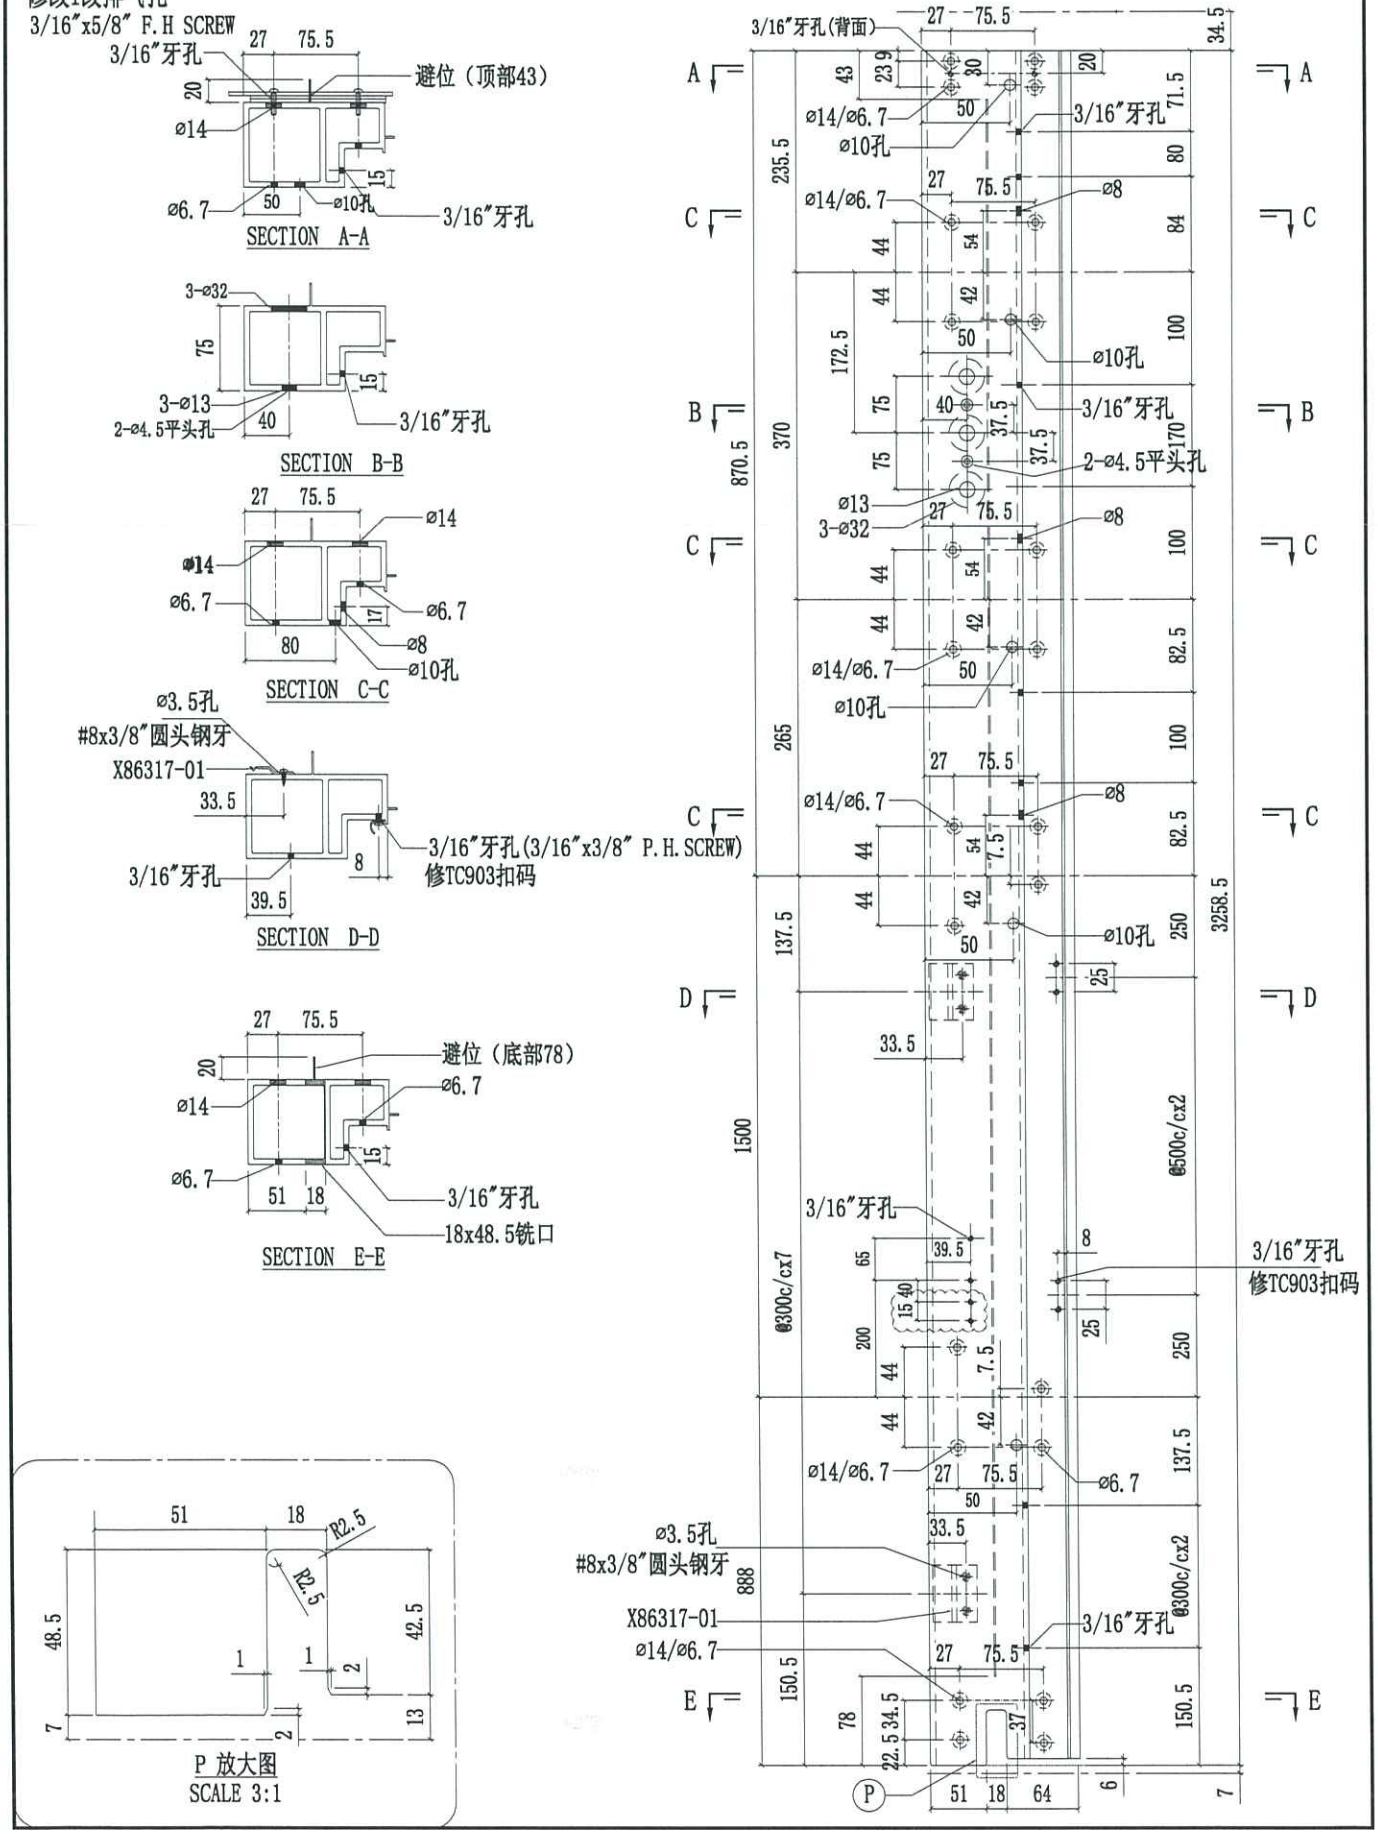


美特鋁質有限公司 MIDI Aluminium Fabricator Ltd.				工程號	J858	類別		物料號	-		
				地盤	康城11期	制圖	W.E.X	2022-07-29	圖號	X86277-11L	
修改	1	2	採用工廠 ✓ 地盤	图纸名称	铝料加工图	復核	-	-	數量	-	
日期	10/11	16/11	材料顏色 香槟金 (ECD3X1009 9S-XF1)	材料	X86277	批准	-	-	單件重量	-	(KG)

修改1改排气孔

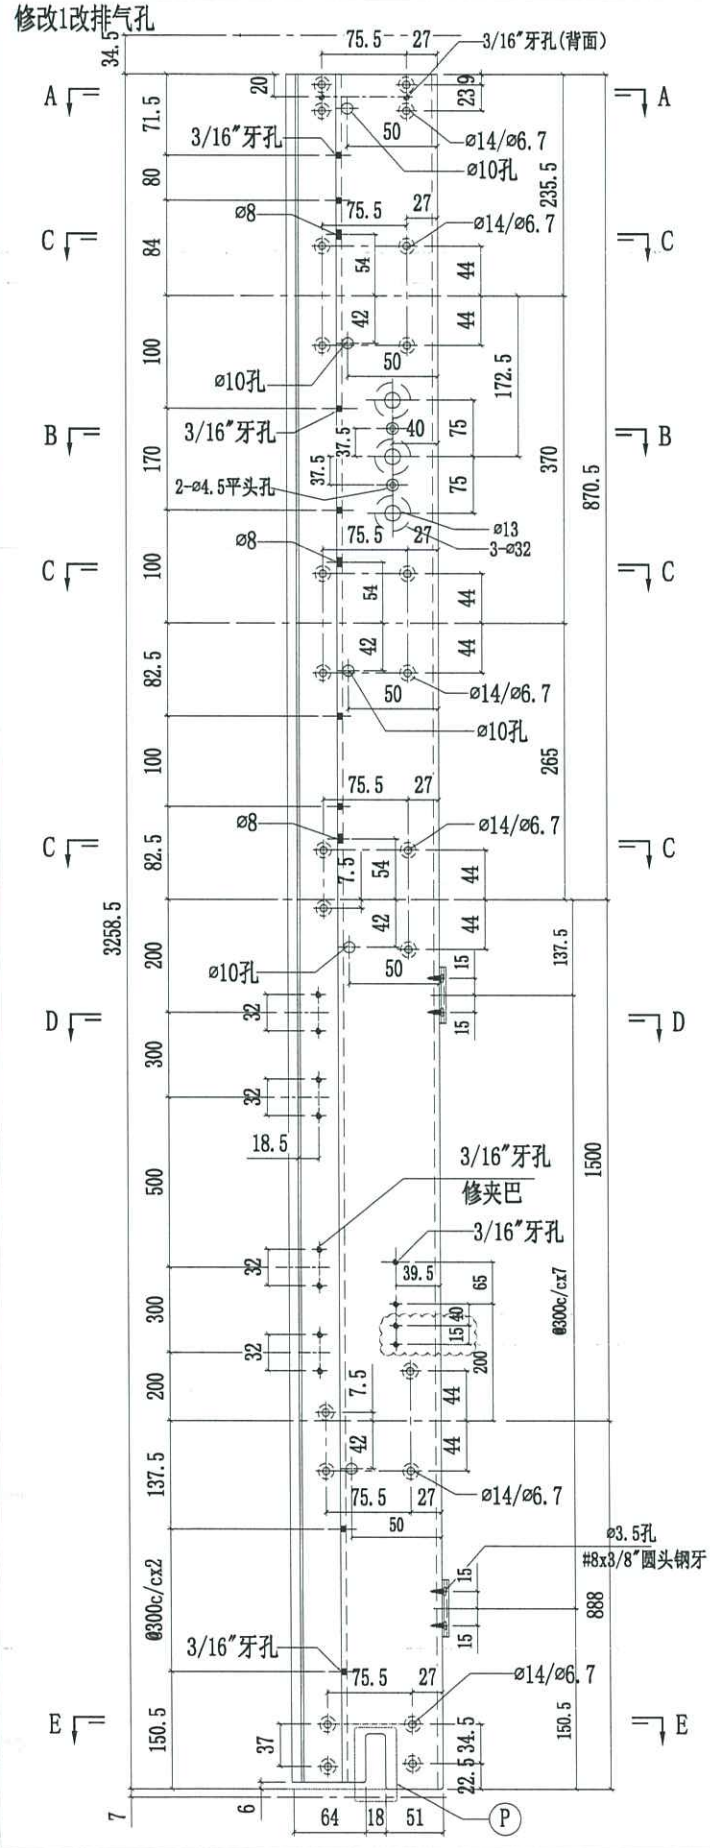


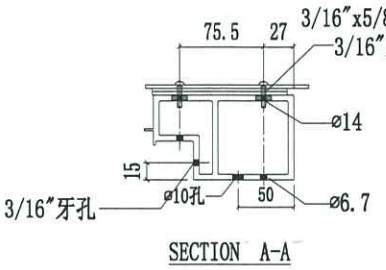


SECTION A-A

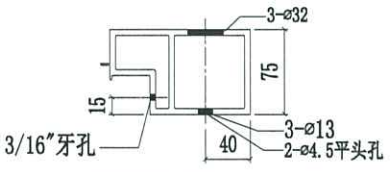


SECTION B-B

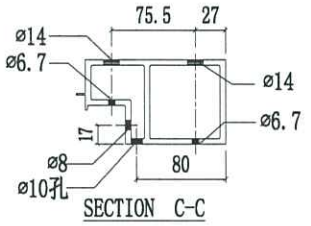


SECTION C-C

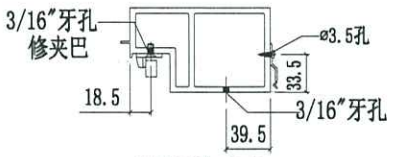

SECTION D-D

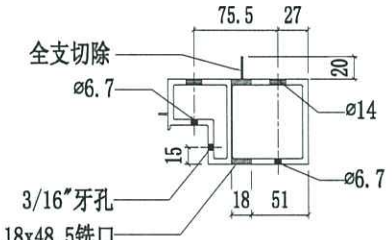


SECTION E-E

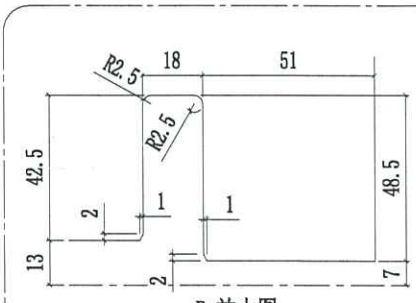


美特鋁質有限公司 MIDI Aluminium Fabricator Ltd.					工程號	J858	類別		物料號	-	
					地盤	康城11期	制圖	W.E.X	2022-07-29	圖號	X86277-11R
修改	1	2	採用工廠 ✓	地盤	图纸名称	铝料加工图	復核	-	-	數量	-
日期	10/11	16/11	材料顏色	香槟金 (EC03X1009 9S-XF1)	材料	X86277	批准	-	-	單件重量	- (KG)

修改1改排气孔


3/16"x5/8" F.H SCREW

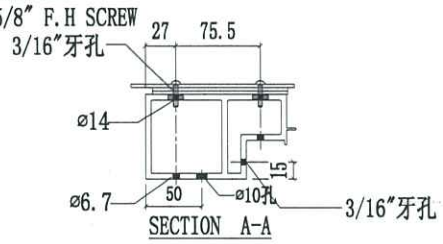


SECTION A-A

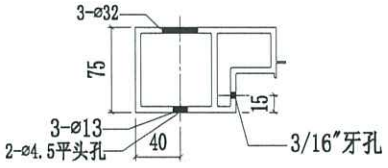


SECTION B-B

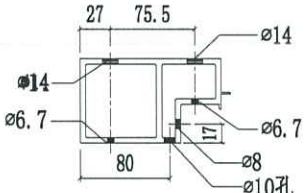


SECTION C-C

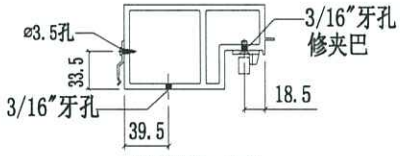


SECTION D-D

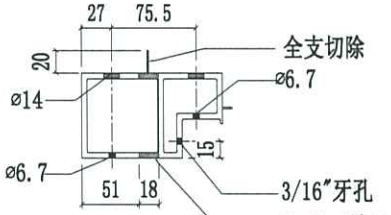

SECTION E-E

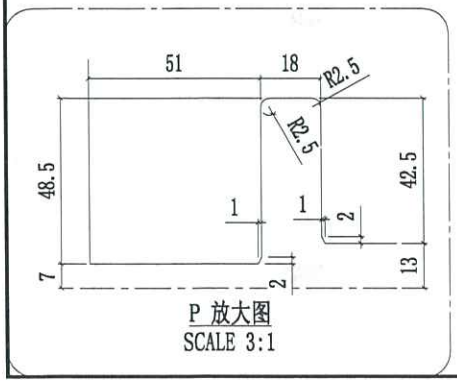


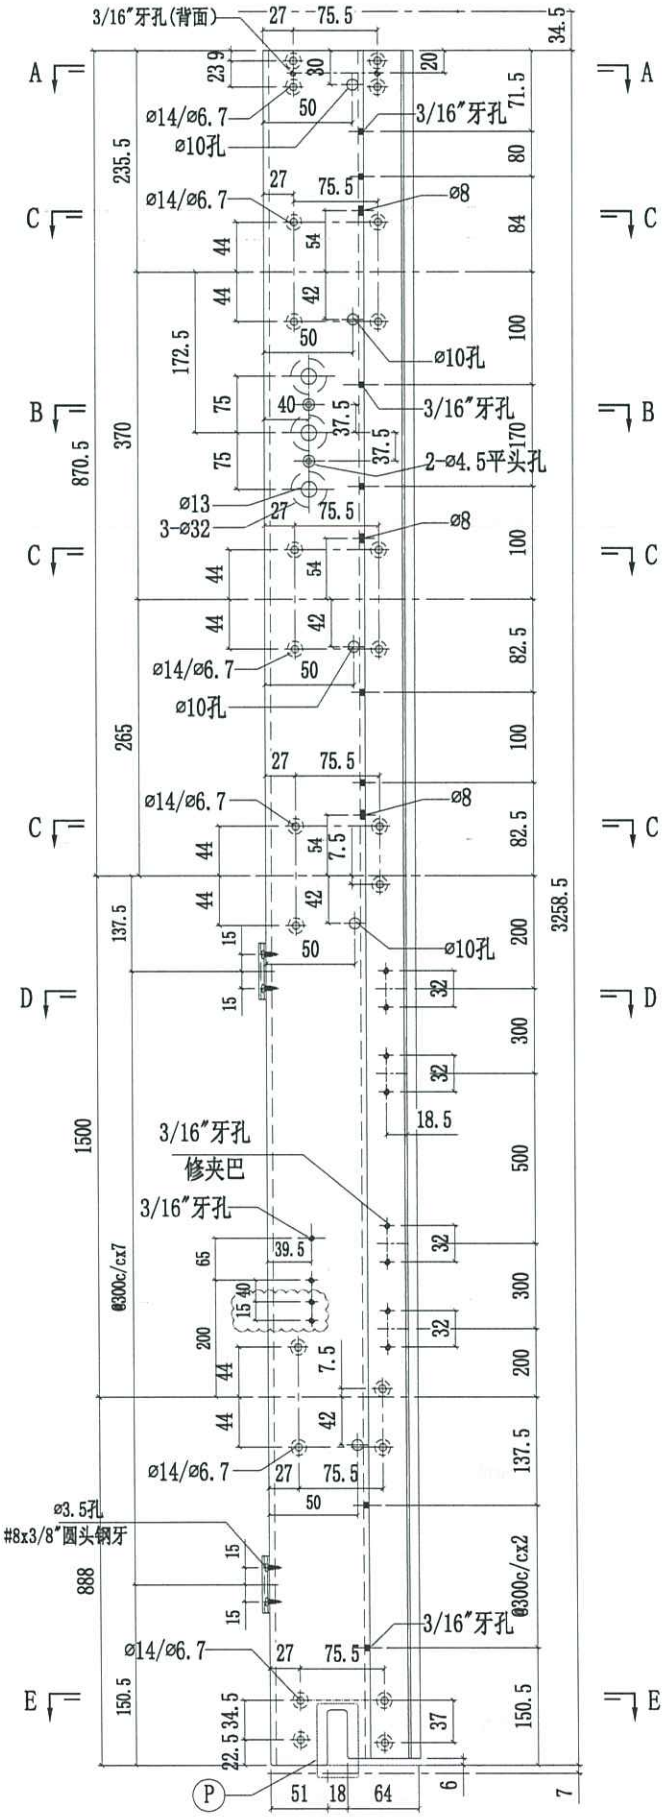


美特鋁質有限公司 MIDI Aluminium Fabricator Ltd.					工程號	J858	類別		物料號	-		
					地盤	康城11期	制圖	W.E.X	2022-07-29	圖號	X86277-12	
修改	1	2	採用工廠	✓ 地盤	图纸名称	铝料加工图	復核	-	-	數量	-	
日期	10/11	16/11	材料顏色	香槟金 (ECD3X1009 9S-XF1)	材料	X86277	批准	-	-	單件重量	-	(KG)

修改1改排气孔

3/16"x5/8" F.H SCREW

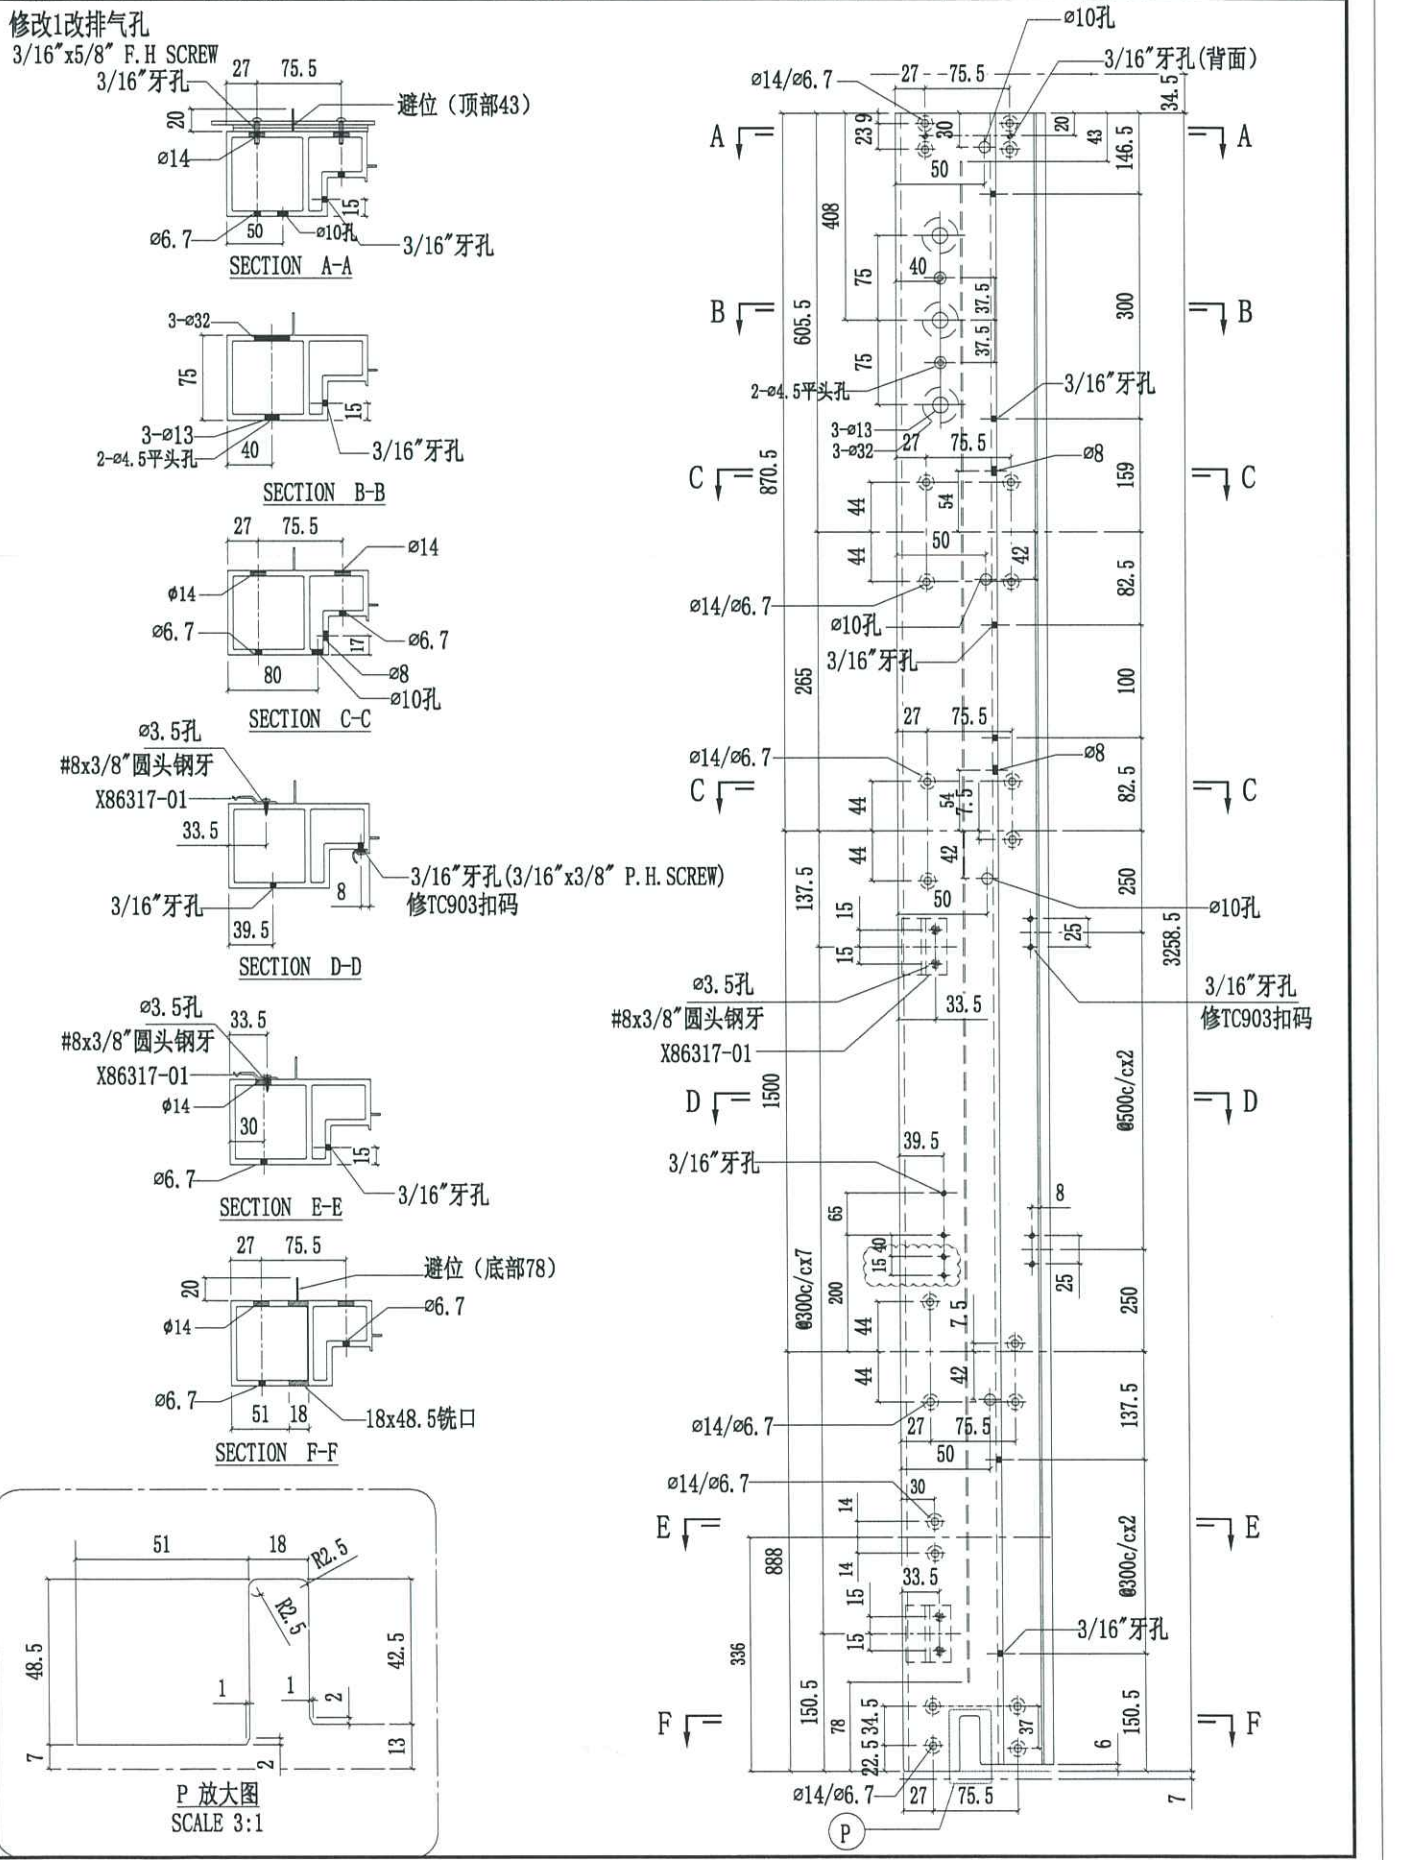



美特鋁質有限公司 MIDI Aluminium Fabricator Ltd.					工程號	J858	類別		物料號	-		
					地盤	康城11期	制圖	W.E.X	2022-07-29	圖號		X86277-13
修改	1	2	採用工廠	✓ 地盤	图纸名称	铝料加工图	復核	-	-	數量		-
日期	10/11	16/11	材料顏色	香槟金 (EC03X1009 9S-XF1)	材料	X86277	批准	-	-	單件重量	-	(KG)

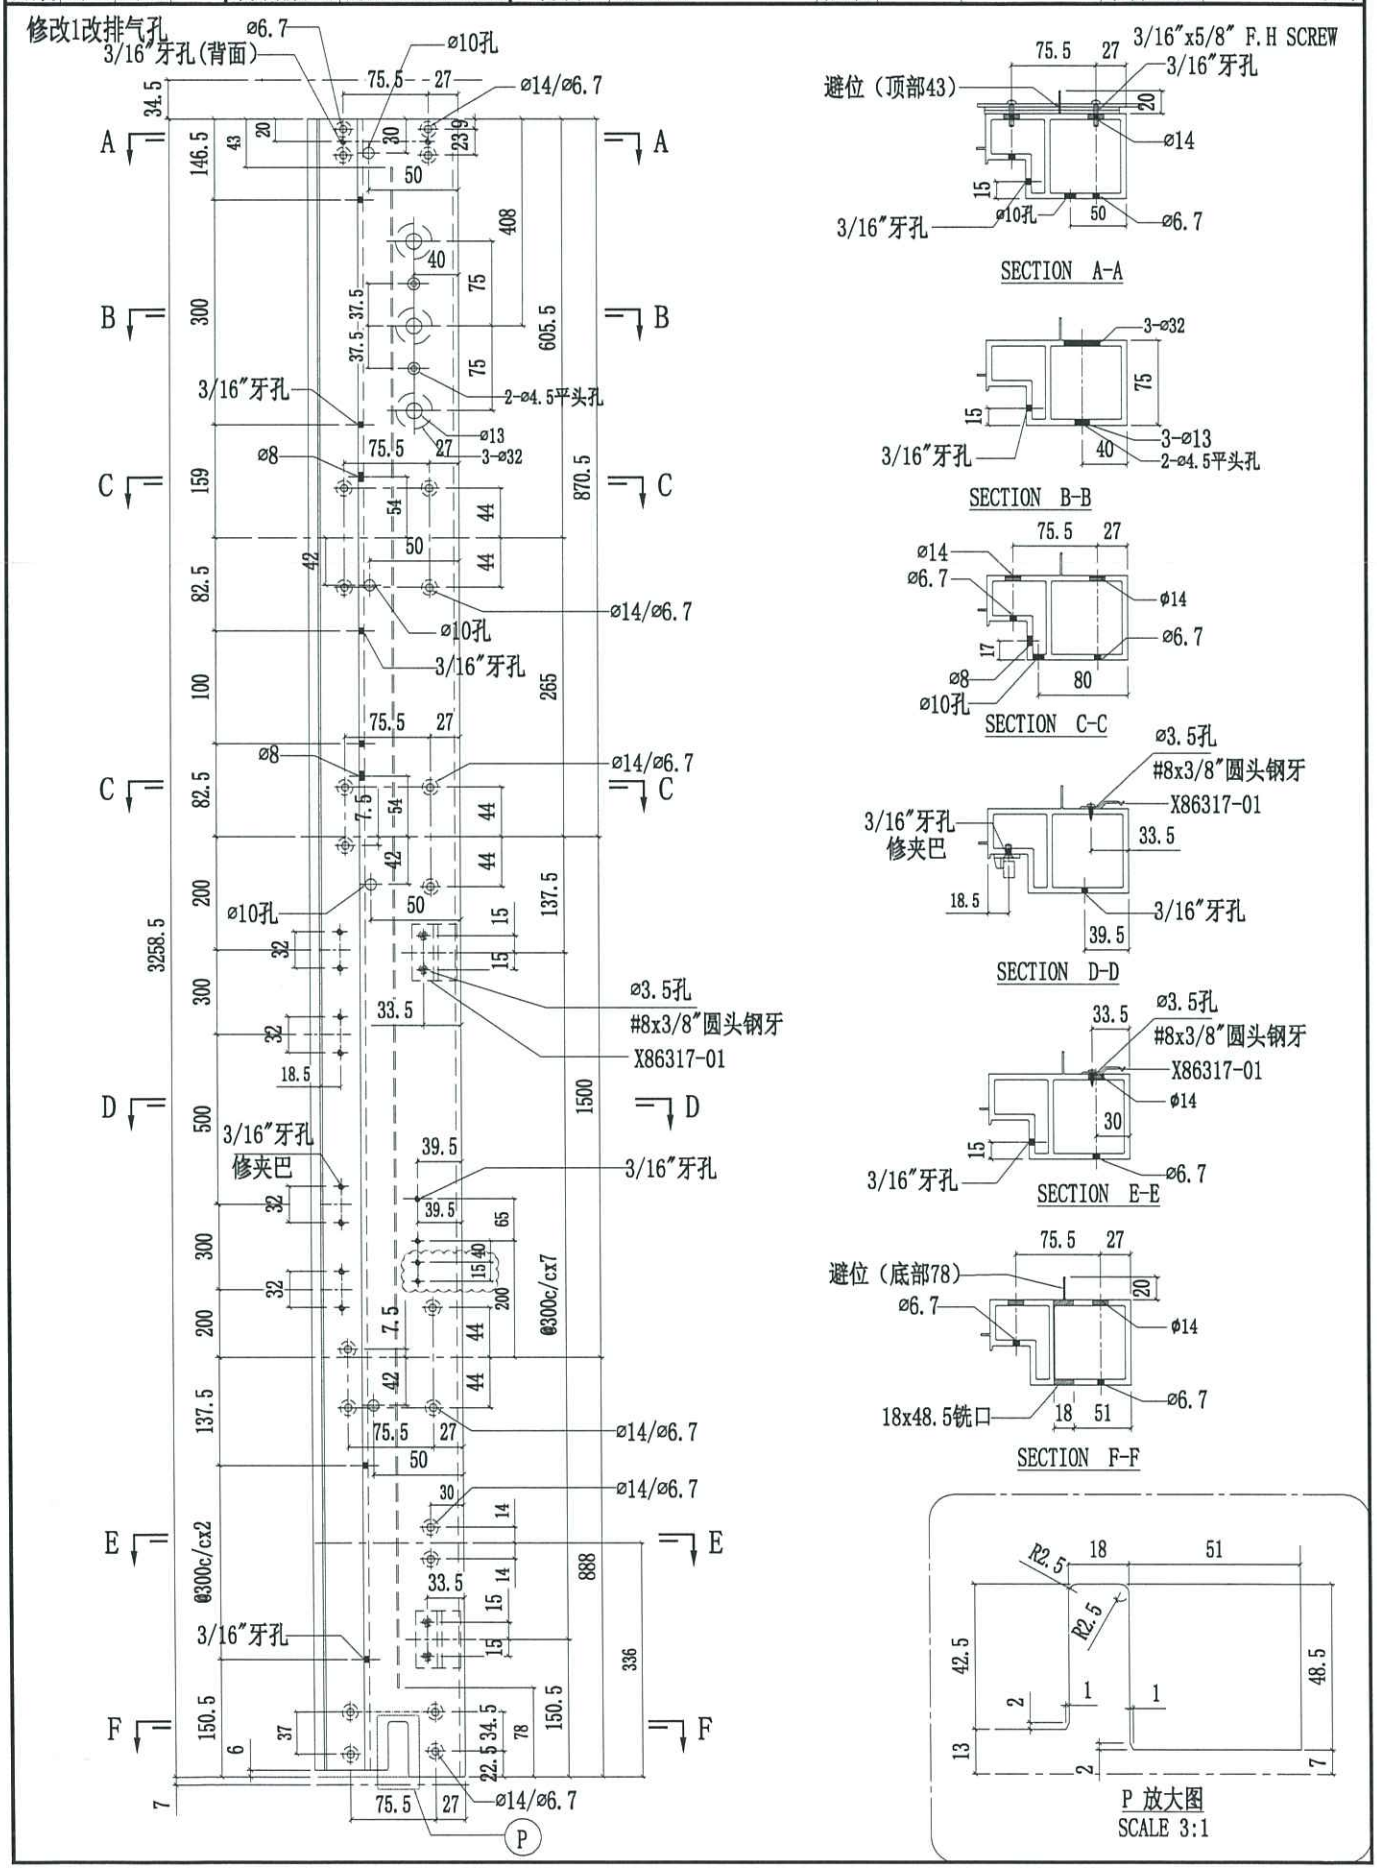


美特鋁質有限公司 MIDI Aluminium Fabricator Ltd.				工程號	J858	類別		物料號	-		
				地盤	康城11期	制圖	W.E.X	2022-07-29	圖號	X86277-15L	
修改	1	2	採用工廠 ✓ 地盤	图纸名称	铝料加工图	復核	-	-	數量	-	
日期	10/11	16/11	材料顏色 香槟金 (ECD3X1009 9S-XF1)	材料	X86277	批准	-	-	單件重量	-	(KG)

修改1改排气孔

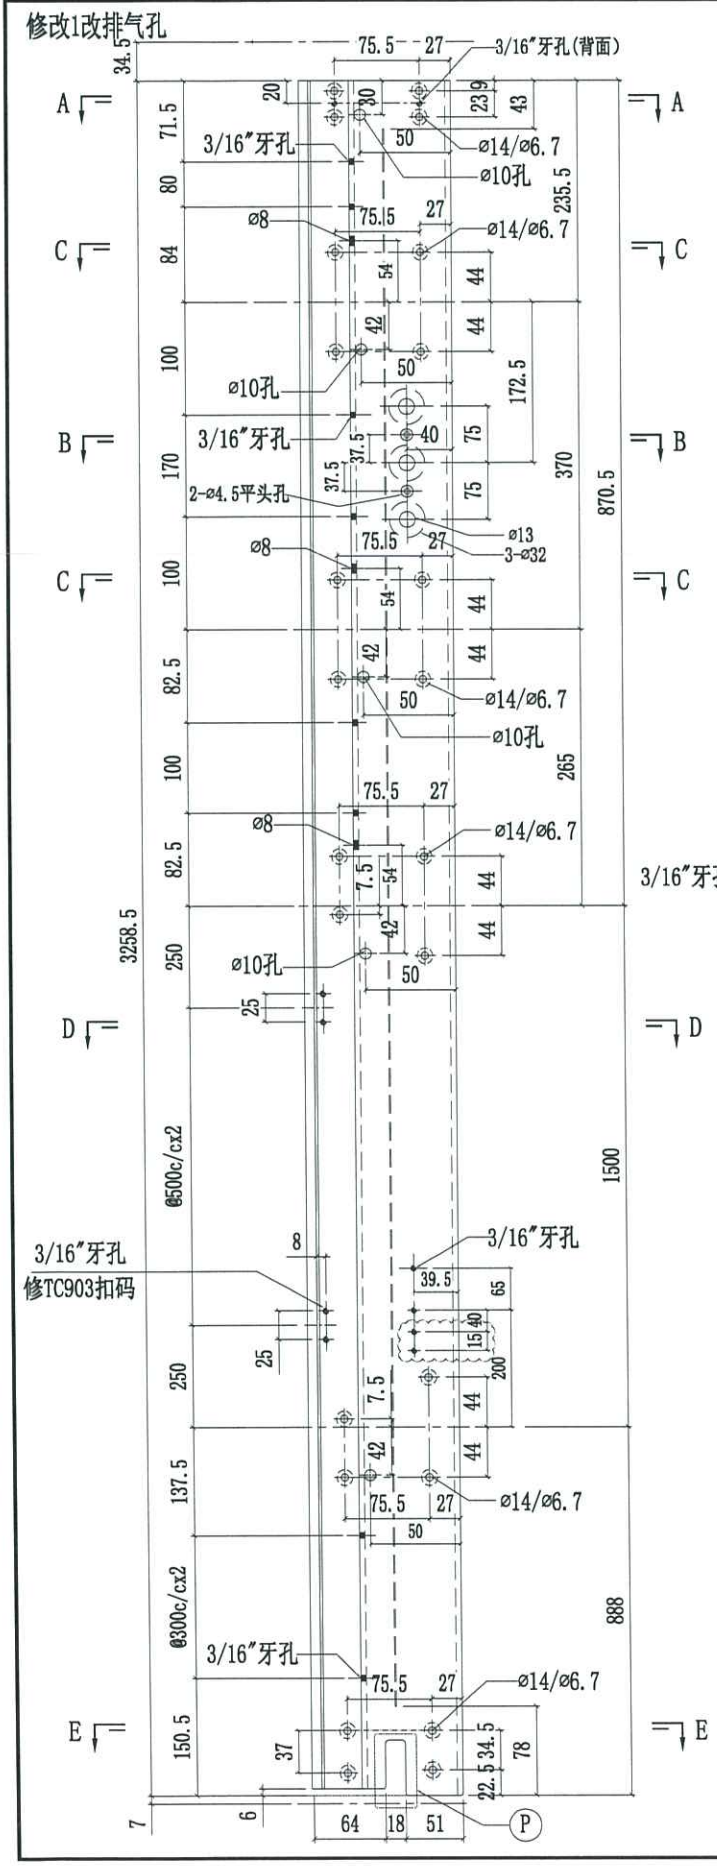


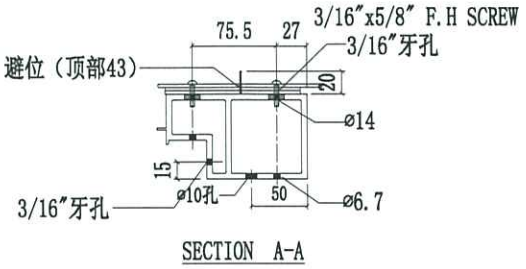


SECTION A-A

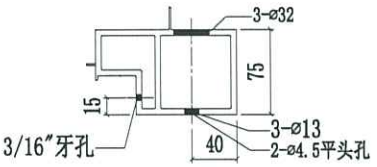


SECTION B-B

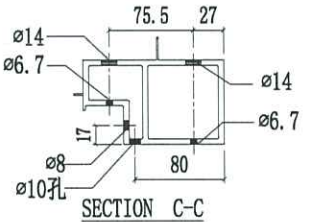


SECTION C-C

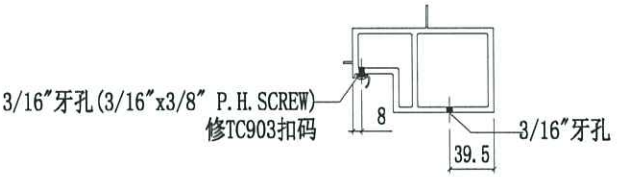

SECTION D-D

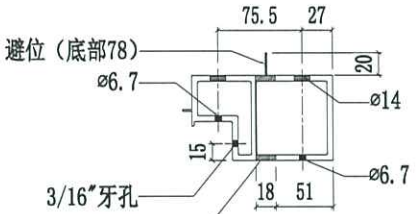


SECTION E-E

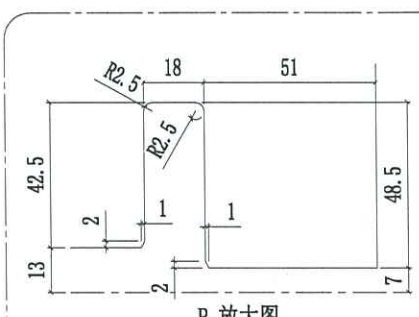


P 放大图
SCALE 3:1

美特鋁質有限公司 MIDI Aluminium Fabricator Ltd.				工程號	J858	類別		物料號	-		
				地盤	康城11期	制圖	W.E.X	2022-07-29	圖號	X86277-15R	
修改	1	2	採用工廠 ✓ 地盤	图纸名称	铝料加工图	復核	-	-	數量	-	
日期	10/11	16/11	材料顏色 香槟金 (EC03X1009 9S-XF1)	材料	X86277	批准	-	-	單件重量	-	(KG)

修改1改排气孔

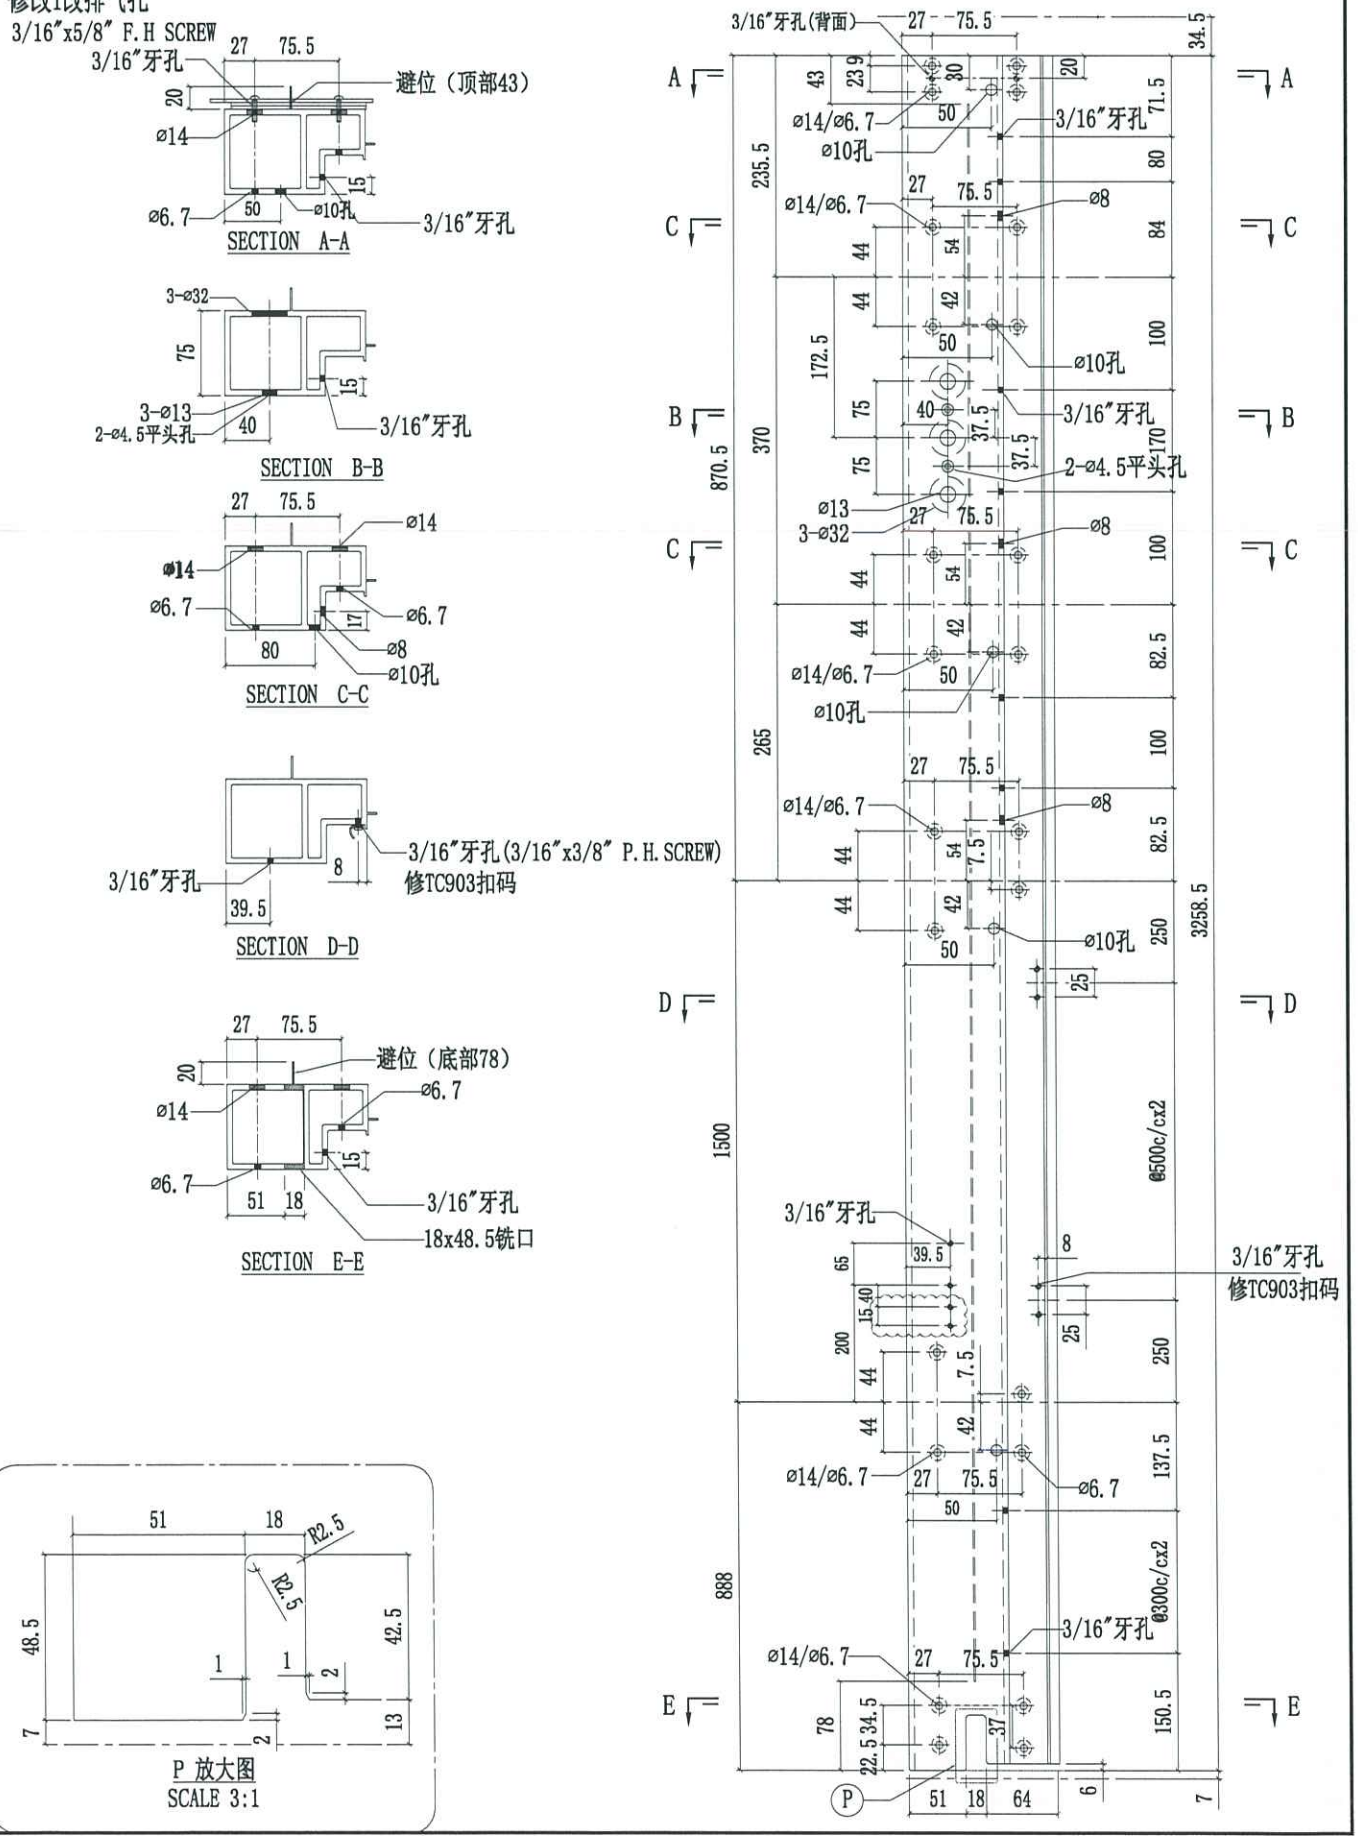

美特鋁質有限公司 MIDI Aluminium Fabricator Ltd.				工程號	J858	類別		物料號	-		
				地盤	康城11期	制圖	W.E.X	2022-07-29	圖號	X86294-01	
修改	1		採用工廠 ✓ 地盤 -	图纸名称	铝料加工图	復核	-	-	數量	-	
日期	16/11		材料顏色 香槟金 (ECD3X1009 9S-XF1)	材料	X86294	批准	-	-	單件重量	-	(KG)

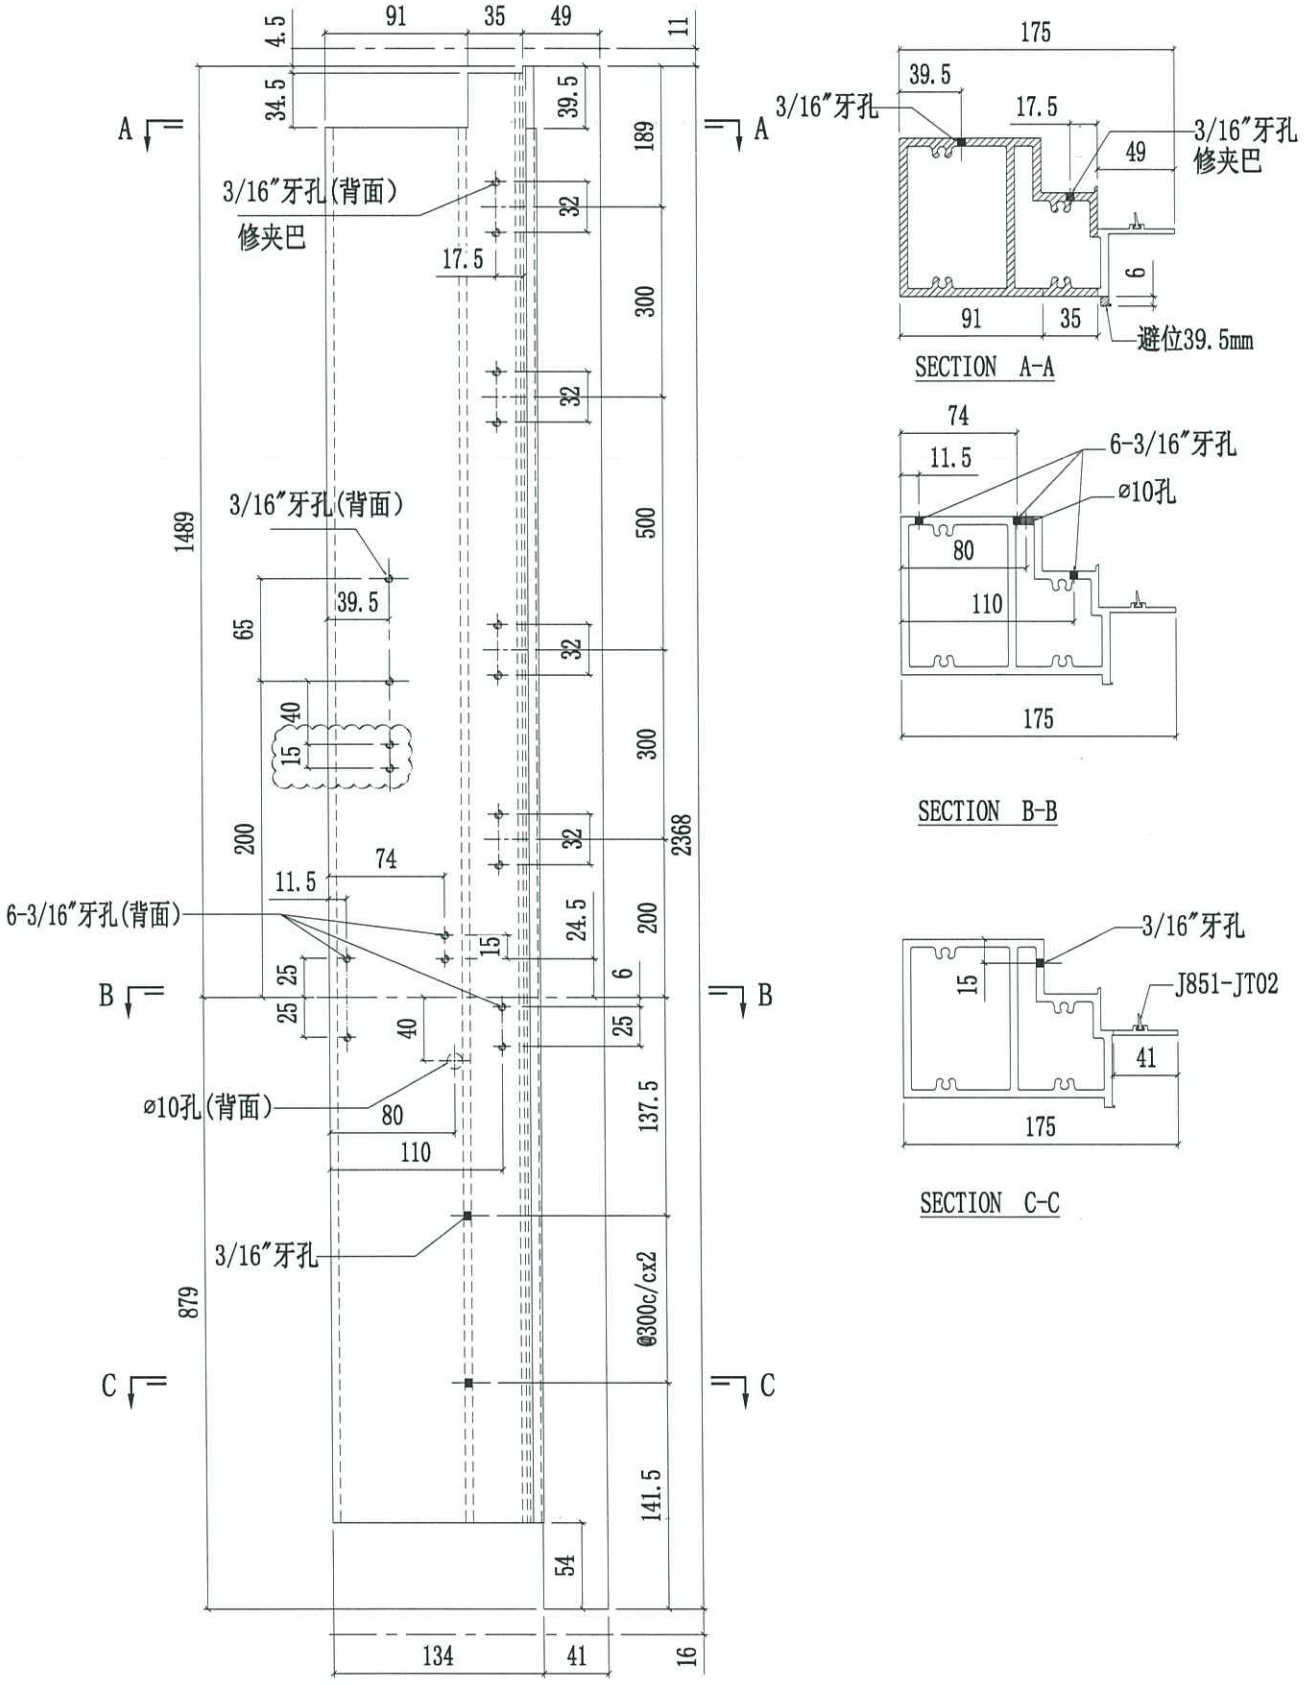


SECTION A-A


SECTION B-B

SECTION C-C


美特鋁質有限公司 MIDI Aluminium Fabricator Ltd.											
				工程號	J858	類別		物料號	-		
				地盤	康城11期	制圖	W.E.X	2022-07-29	圖號	X86294-03	
修改	1			採用工廠 ✓	地盤 -	图纸名称	铝料加工图	復核	-	-	數量	-	
日期	16/11			材料顏色 香槟金 (ECD3X1009 9S-XF1)		材料	X86294	批准	-	-	單件重量	-	(KG)

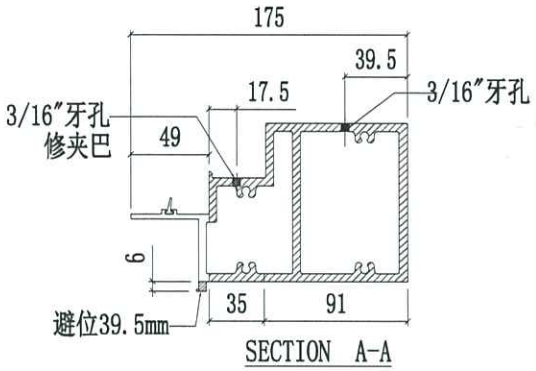


SECTION A-A

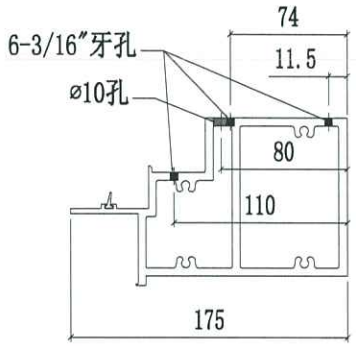


SECTION B-B

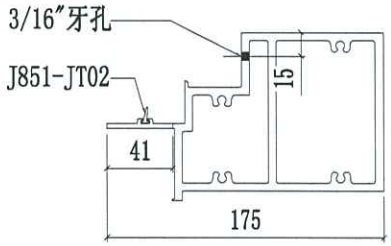


SECTION C-C

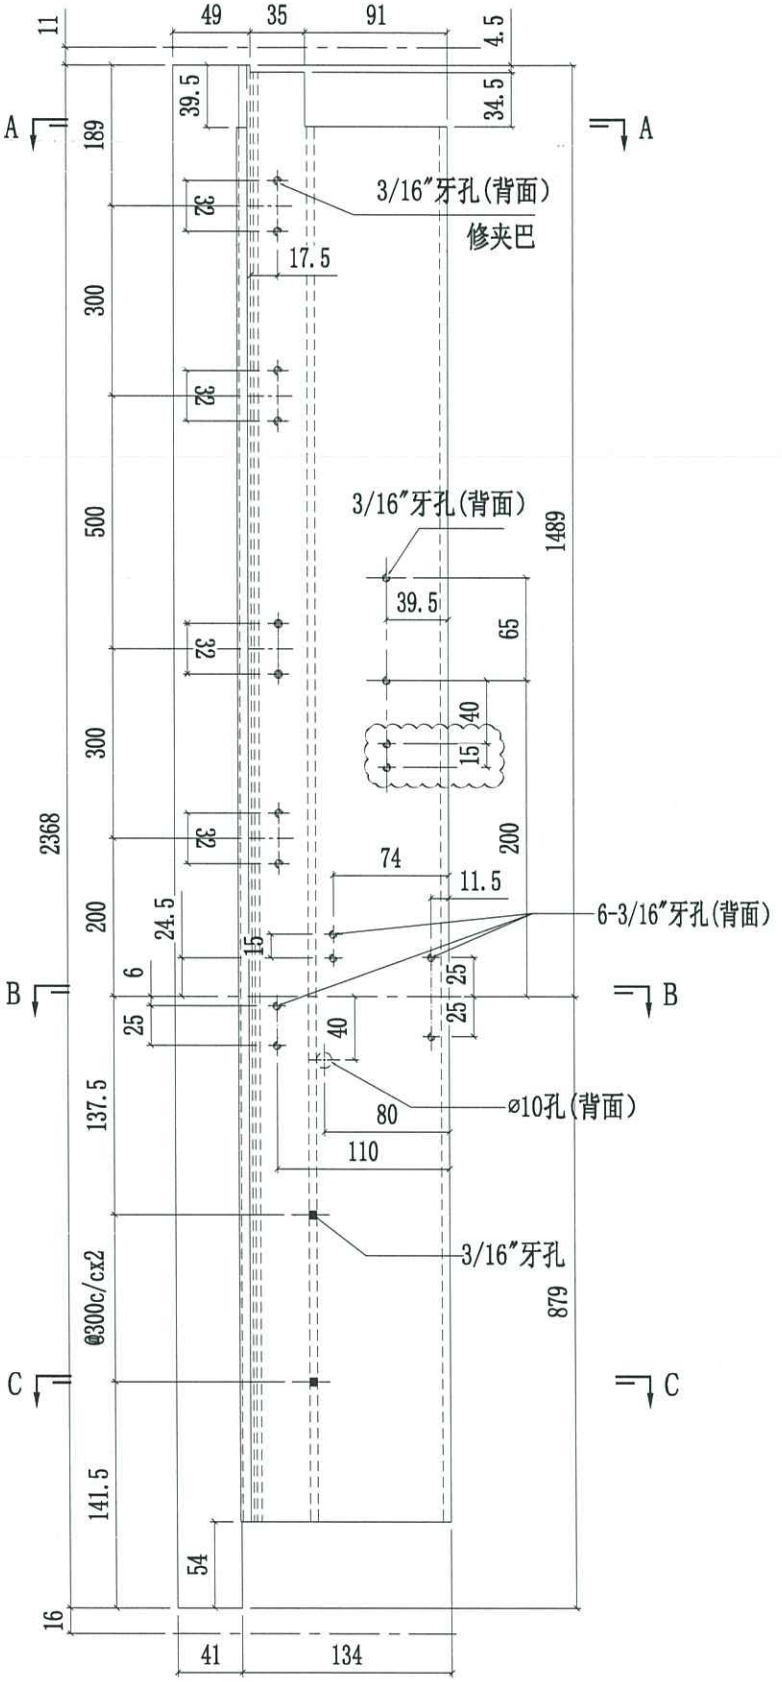


美特鋁質有限公司 MIDI Aluminium Fabricator Ltd.				工程號	J858	類別		物料號	-		
				地盤	康城11期	制圖	W.E.X	2022-07-29	圖號	X86306-01	
修改	1	2	採用工廠 ✓ 地盤	图纸名称	装飾條支架加工圖	復核	-	-	數量	-	
日期	04/11	16/11	材料顏色 深銅(ECD3W0497 6S-XF1)	材料	X86306	批准	-	-	單件重量	-	(KG)

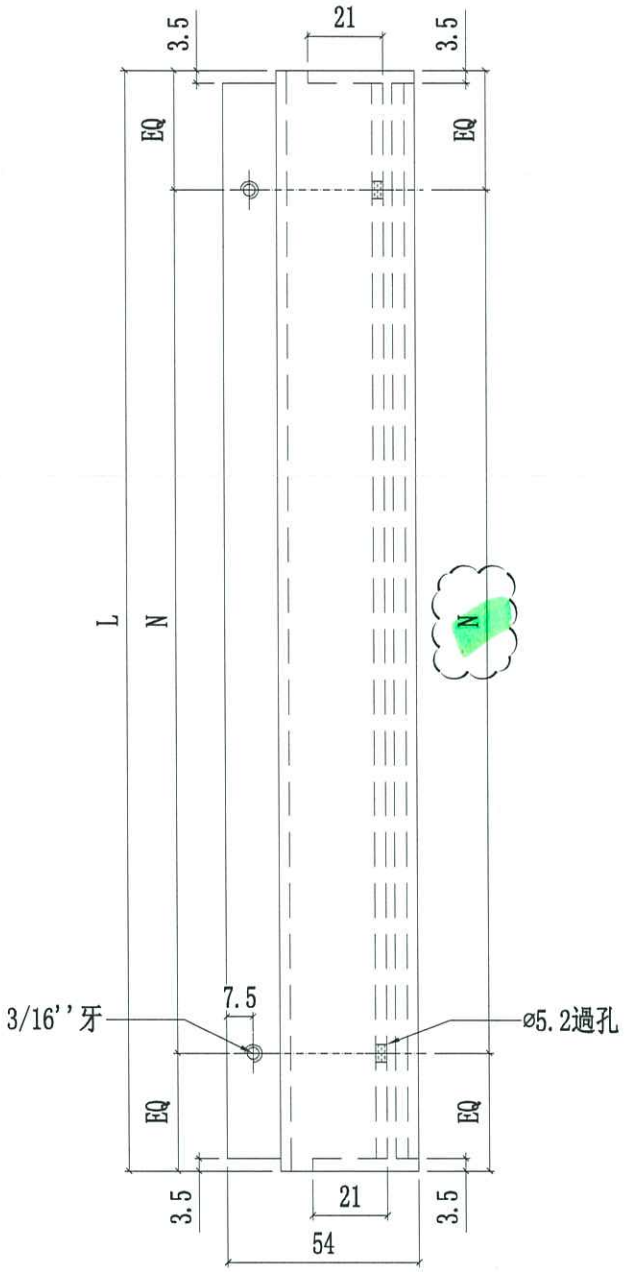


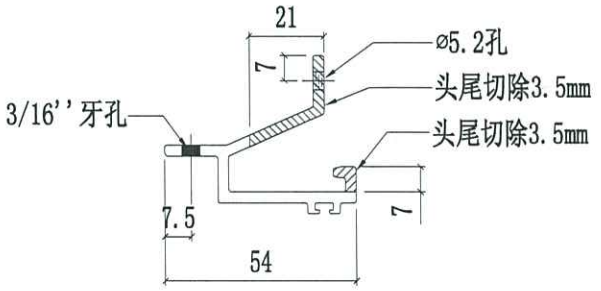

编号	L	N	Q.T.Y
X86306-01T	1575	@280c/cx5	-
X86306-01S	1712.5	@300c/cx5	-
X86306-01R	1765	@300c/cx5	-
X86306-01Q	1675	@300c/cx5	-
X86306-01P	600	@220c/cx2	-
X86306-01N	1815	@300c/cx5	-
X86306-01M	1285	@280c/cx4	-
X86306-01L	1410	@300c/cx4	-
X86306-01K	666	@250c/cx2	-
X86306-01J	1347.5	@280c/cx4	-
X86306-01H	1385	@300c/cx4	-
X86306-01G	1547.5	@300c/cx4	-
X86306-01F	1625	@280c/cx5	-
X86306-01E	650	@245c/cx2	-
~~X86306-01D~~	~~1230~~	~~@250c/cx4~~	~~-~~
~~X86306-01C~~	~~1710~~	~~@300c/cx5~~	~~-~~
X86306-01B	685	@250c/cx2	-
X86306-01A	1840	@300c/cx5	-


美特鋁質有限公司 MIDI Aluminium Fabricator Ltd.				工程號	J858	類別		物料號	-		
				地盤	康城11期	制圖	W.E.X	2022-07-29	圖號	X86306-04	
修改	1	2	採用工廠 ✓ 地盤	图纸名称	装飾條支架加工圖	復核	-	-	數量	-	
日期	04/11	16/11	材料顏色 深銅(ECD3W0497 6S-XF1)	材料	X86306	批准	-	-	單件重量	-	(KG)

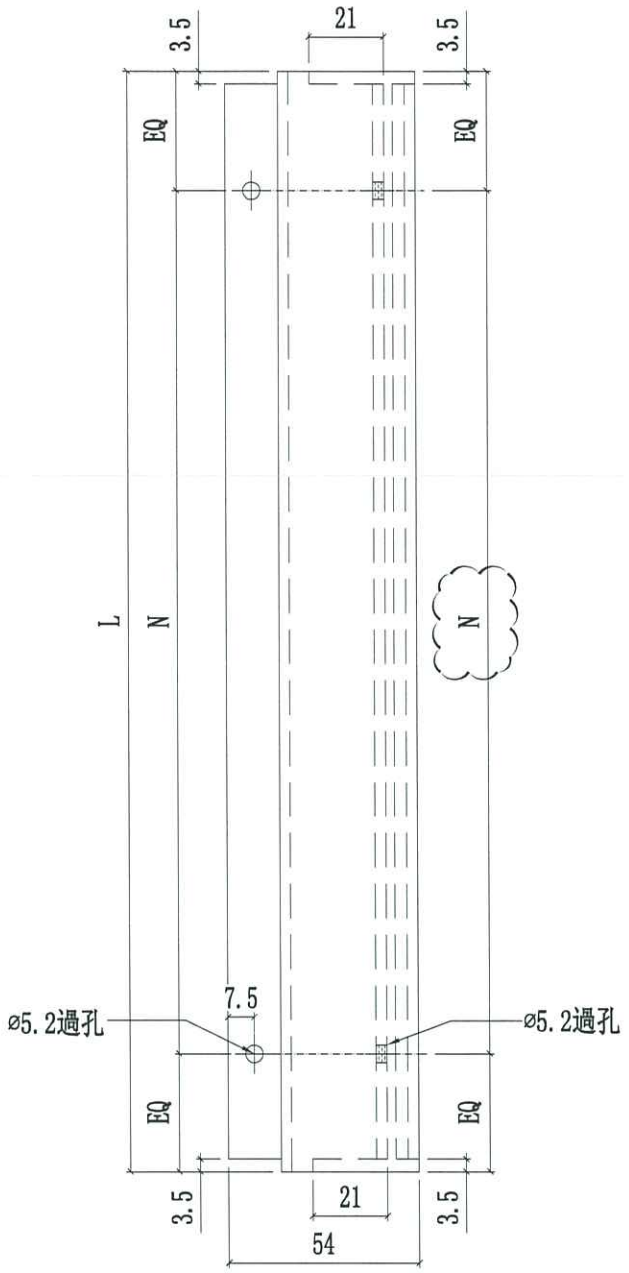

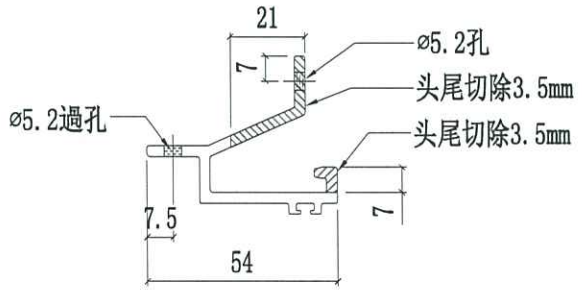



编号	L	N	Q.T.Y
x86306-04T	1575	@280c/cx5	-
x86306-04S	1712.5	@300c/cx5	-
x86306-04R	1765	@300c/cx5	-
x86306-04Q	1675	@300c/cx5	-
x86306-04P	600	@220c/cx2	-
x86306-04N	1815	@300c/cx5	-
x86306-04M	1285	@280c/cx4	-
x86306-04L	1410	@300c/cx4	-
x86306-04K	666	@250c/cx2	-
x86306-04J	1347.5	@280c/cx4	-
x86306-04H	1385	@300c/cx4	-
x86306-04G	1547.5	@300c/cx4	-
x86306-04F	1625	@280c/cx5	-
x86306-04E	650	@245c/cx2	-
~~x86306-04D~~	~~1230~~	~~@250c/cx4~~	~~-~~
~~x86306-04C~~	~~1710~~	~~@300c/cx5~~	~~-~~
x86306-04B	685	@250c/cx2	-
x86306-04A	1840	@300c/cx5	-

美特鋁質有限公司 MIDI Aluminium Fabricator Ltd.				工程號	J858	類別		物料號	-		
				地盘	康城11期	制圖	W.E.X	2022-05-15	圖號	N541-01	
修改	1	採用工廠	✓ 地盤	图纸名称	室内玻璃护拦托角	復核	-	-	數量	-	
日期	16/11	材料颜色	香槟金	材料	43x22x3㎜铝角	批准	-	-	單件重量	-	(KG)

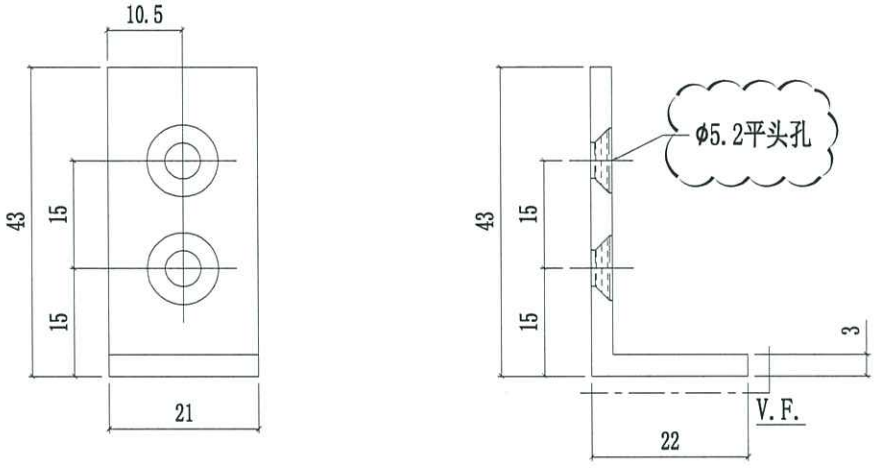


美特鋁質有限公司 MIDI Aluminium Fabricator Ltd.													
				工程號	J858	類別		物料號	-				
				地盘	康城11期	制圖	W.E.X	2022-05-15	圖號	X86282-01			
修改	1			採用工廠	✓	地盤	-	图纸名称	拦河玻璃槽加工图	復核	-	-	數量	-	
日期	16/11			材料颜色	香槟金			材料	X86282	批准	-	-	單件重量	-	(KG)

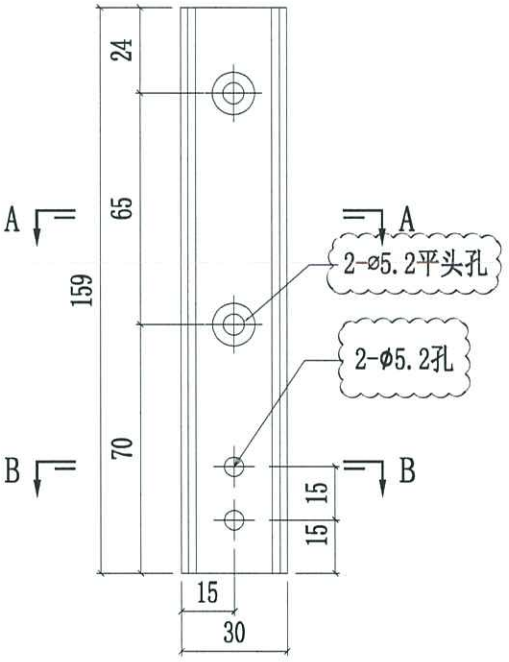

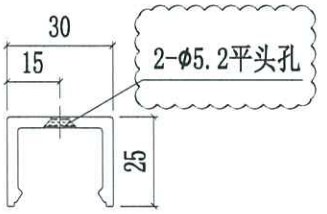



SECTION A-A

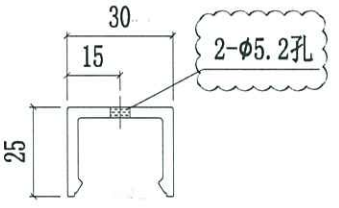


SECTION B-B

美特鋁質有限公司 MIDI Aluminium Fabricator Ltd.					工程號	J858	類別		物料號	-		
					地盘	康城11期	制圖	W.E.X	2020-07-15	圖號	X86286-01L	
修改	1			採用工廠 ✓ 地盤 -	图纸名称	拦河玻璃槽加工图	復核	-	-	數量	-	
日期	16/11			材料颜色 香槟金	材料	X86286	批准	-	-	單件重量	-	(KG)

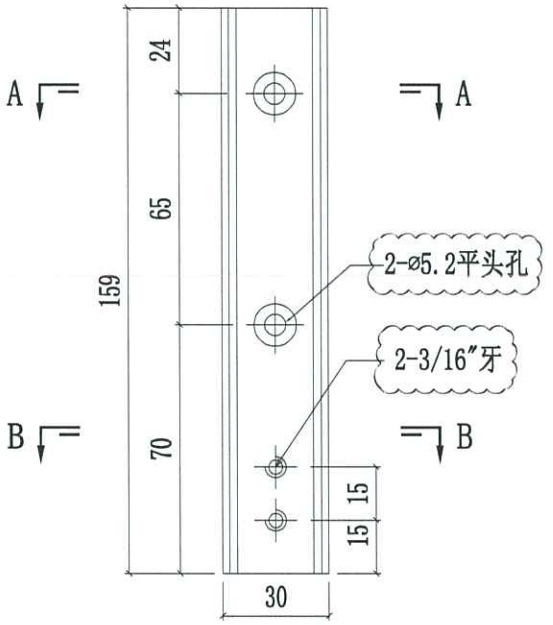

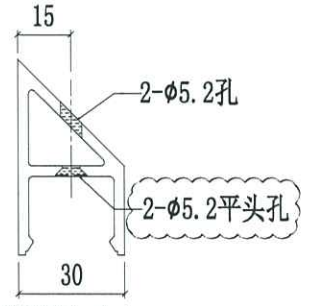



SECTION A-A

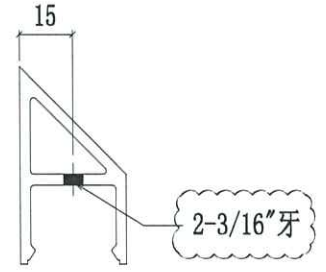


SECTION B-B

美特鋁質有限公司 MIDI Aluminium Fabricator Ltd.					工程號	J858	類別		物料號	-		
					地盘	康城11期	制圖	W.E.X	2022-05-15	圖號	X86286-01R	
修改	1			採用工廠 ✓ 地盤 -	图纸名称	拦河玻璃槽加工图	復核	-	-	數量	-	
日期	16/11			材料颜色 香槟金	材料	X86286	批准	-	-	單件重量	-	(KG)

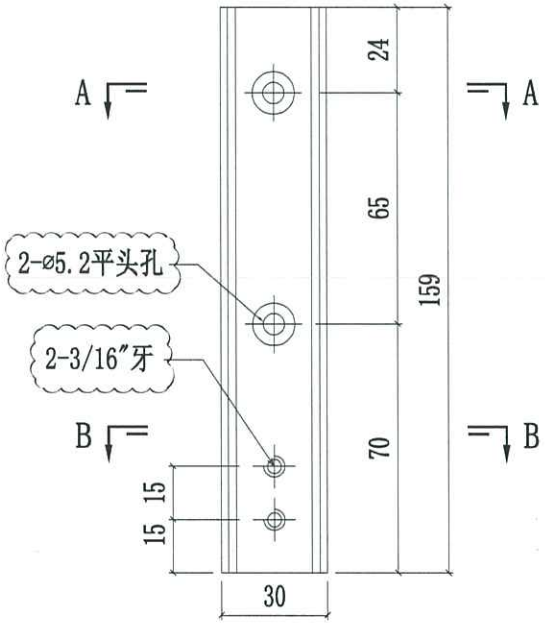

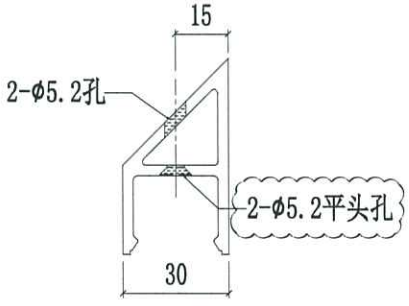


SECTION A-A

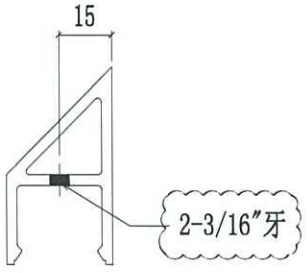


SECTION B-B

美特鋁質有限公司 MIDI Aluminium Fabricator Ltd.											
工程號	J858	類別		物料號	-						
地盤	康城11期	制圖	W.E.X	2022-06-30	圖號	X86299-S02L					
修改	1			採用	工廠	✓	地盤	-	图纸名称	铝料加工图	復核	-	-	數量	-	
日期	17/11			材料颜色	香槟金(ECD3X1009 9S-XF1)				材料	X86299	批准	-	-	單件重量	-	(KG)


序号	加工图编号	长度L	数量
1	X86299-S02LA	685	
2	X86299-S02LB	666	

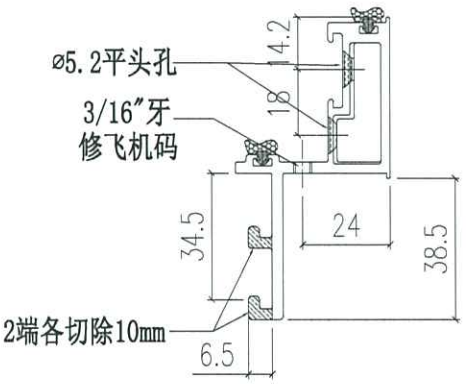


SECTION D-D

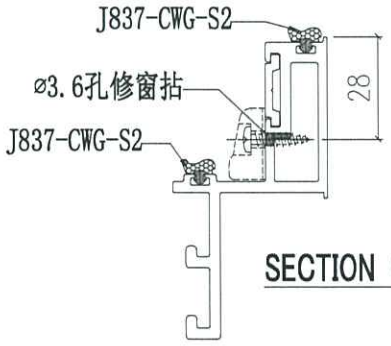


SECTION C-C

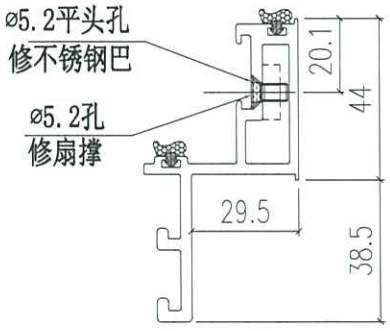

SECTION B-B

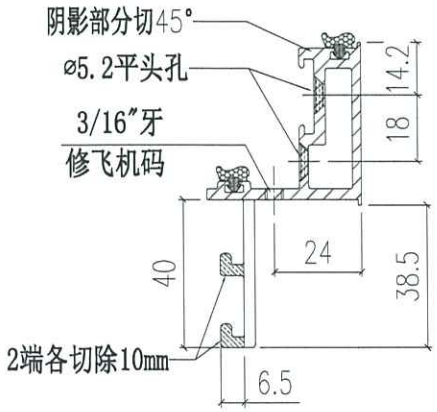



SECTION A-A

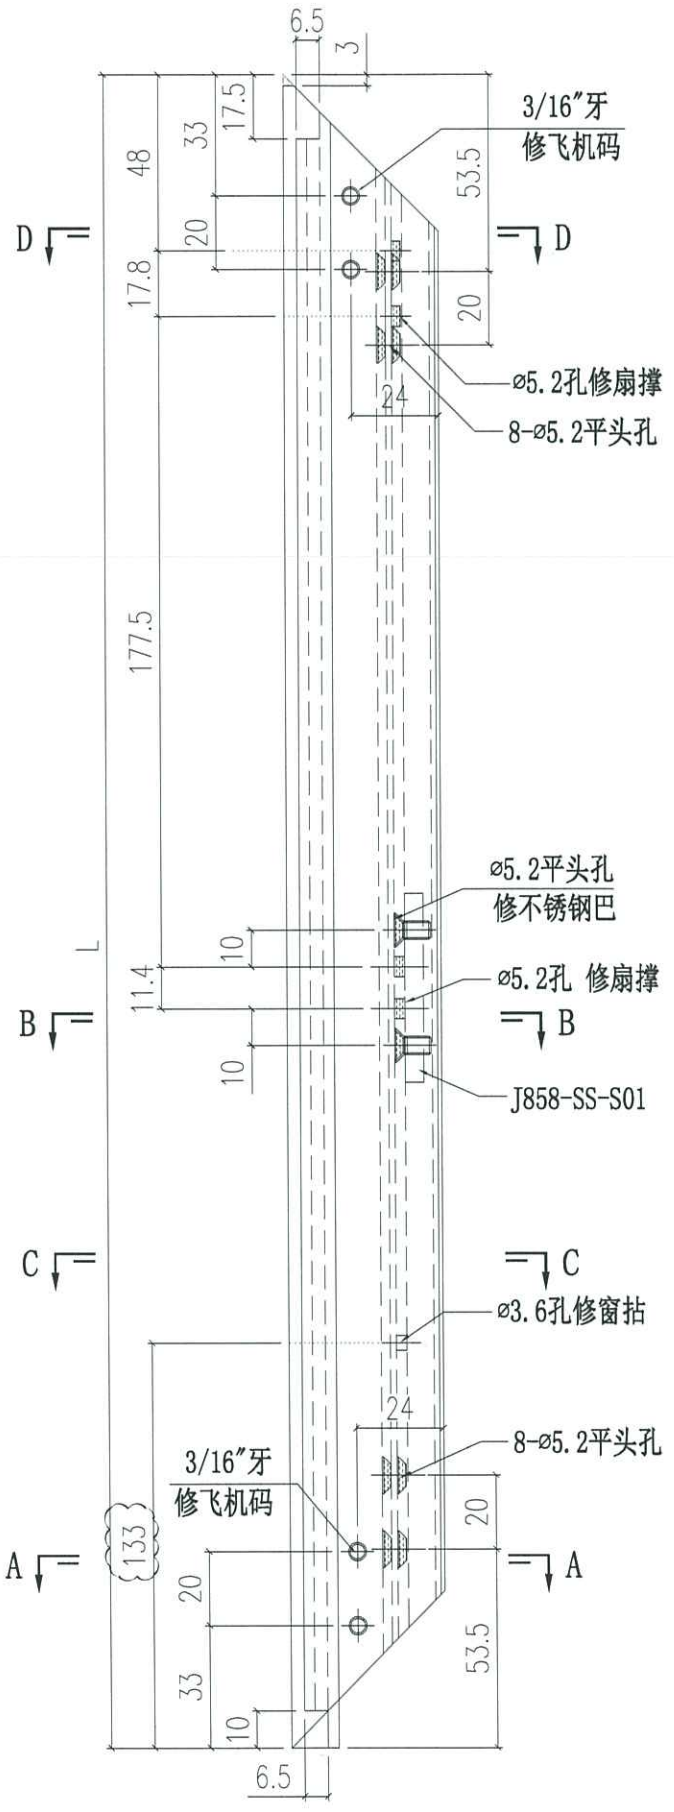


美特鋁質有限公司 MIDI Aluminium Fabricator Ltd.				工程號	J858	類別		物料號	-		
				地盤	康城11期	制圖	W.E.X	2022-06-30	圖號	X86299-S02R	
修改	1		採用工廠 ✓ 地盤 -	图纸名称	铝料加工图	復核	-	-	數量	-	
日期	17/11		材料顏色 香槟金(ECD3X1009 9S-XF1)	材料	X86299	批准	-	-	單件重量	-	(KG)

序号	加工图编号	长度L	数量
1	X86299-S02RA	685	-
2	X86299-S02RB	666	-

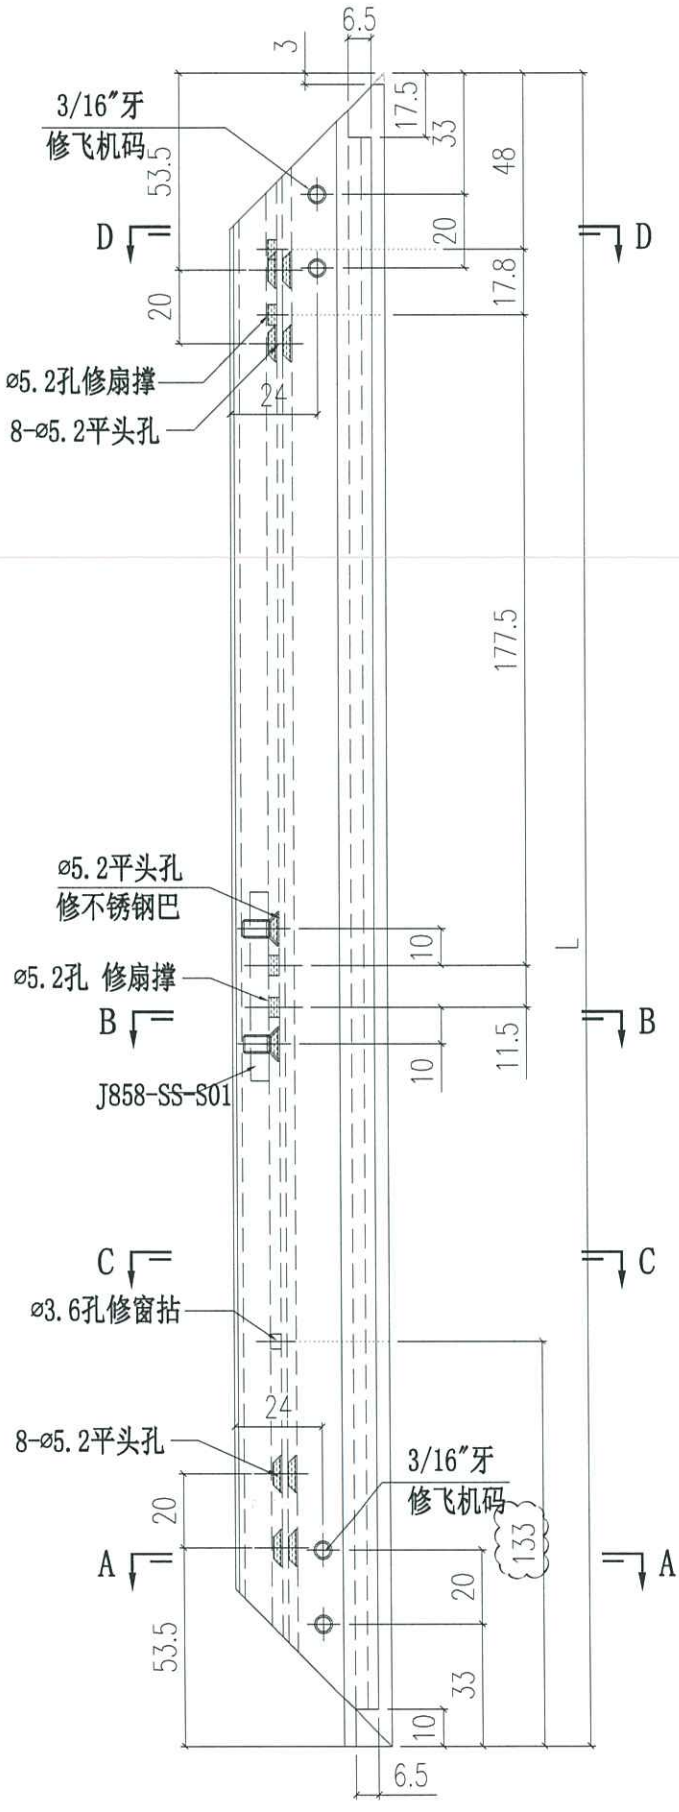


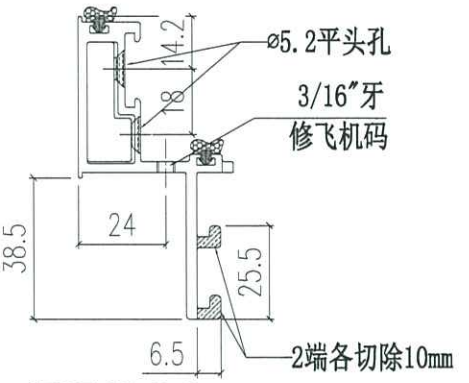


SECTION D-D

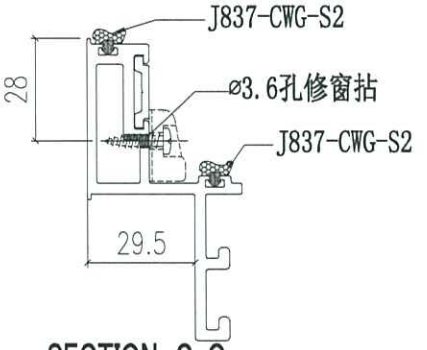

SECTION C-C

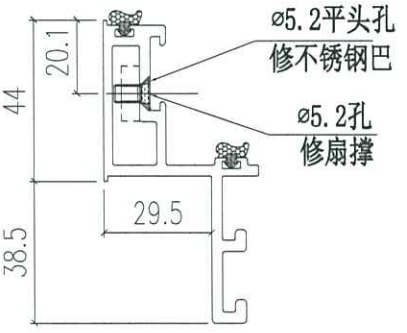


SECTION B-B

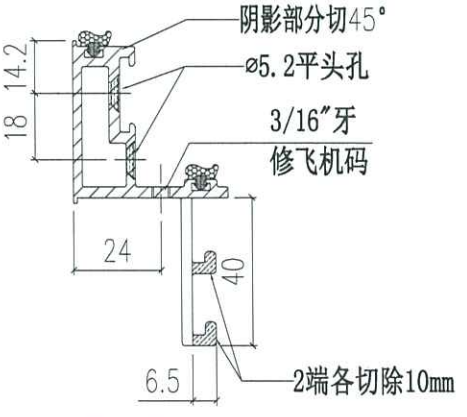


SECTION A-A

美特鋁質有限公司 MIDI Aluminium Fabricator Ltd.					工程號	J858	類別		物料號	-		
					地盤	康城11期	制圖	W.E.X	2022-06-30	圖號	X86299-S04L	
修改	1			採用工廠 ✓ 地盤 -	图纸名称	铝料加工图	復核	-	-	數量	-	
日期	17/11			材料顏色 香槟金(ECD3X1009 9S-XF1)	材料	X86299	批准	-	-	單件重量	-	(KG)


序号	加工图编号	长度L	数量
1	X86299-S04LA	685	
2	X86299-S04LB	607.5	-
3	X86299-S04LC	535	-

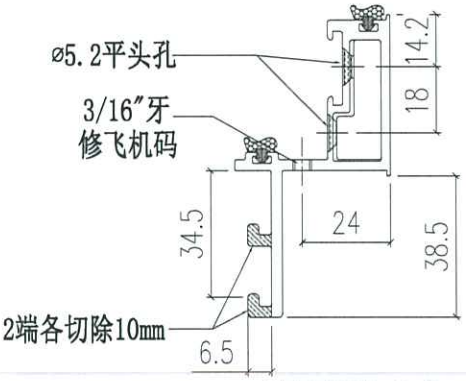


SECTION D-D

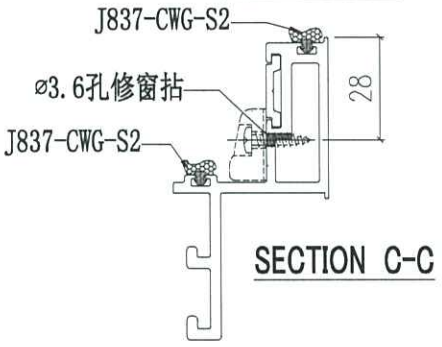


SECTION C-C

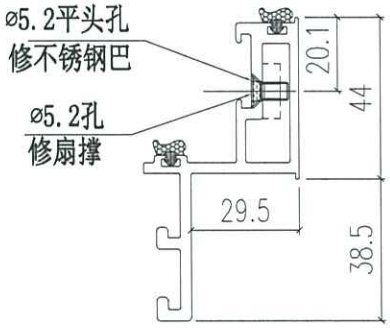

SECTION B-B

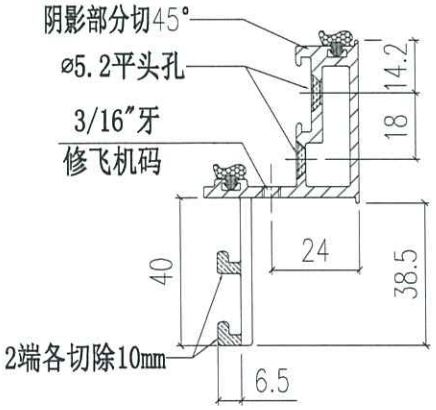


SECTION A-A

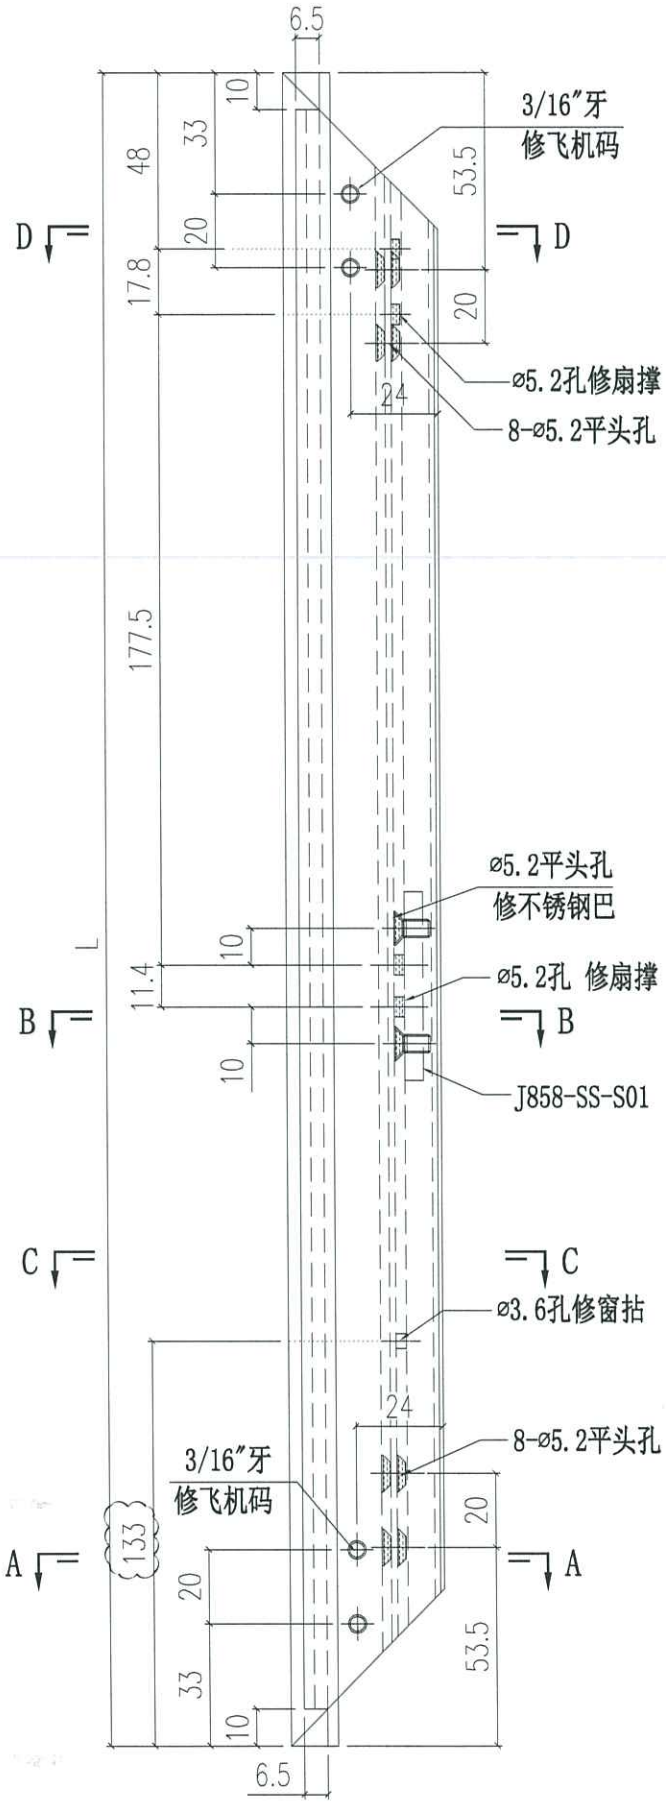


美特鋁質有限公司 MIDI Aluminium Fabricator Ltd.					工程號	J858	類別		物料號	-		
					地盤	康城11期	制圖	W.E.X	2022-06-30	圖號	X86299-S04R	
修改	1			採用工廠 ✓ 地盤 -	图纸名称	铝料加工图	復核	-	-	數量	-	
日期	17/11			材料顏色 香槟金(ECD3X1009 9S-XF1)	材料	X86299	批准	-	-	單件重量	-	(KG)


序号	加工图编号	长度L	数量
1	X86299-S04RA	685	
2	X86299-S04RB	650	-
3	X86299-S04RC	600	-

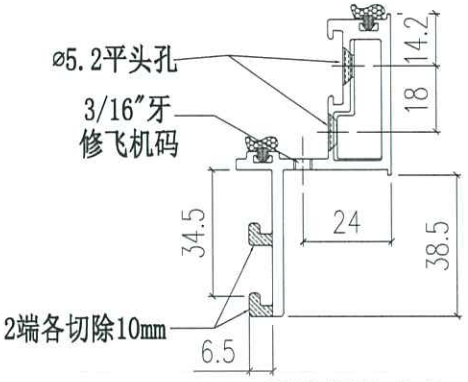


SECTION D-D

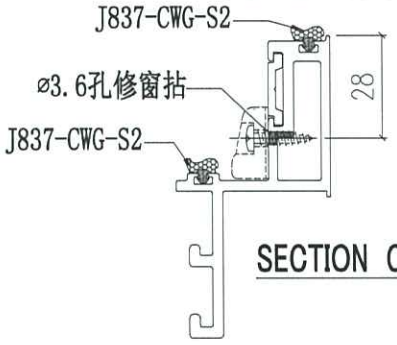


SECTION C-C

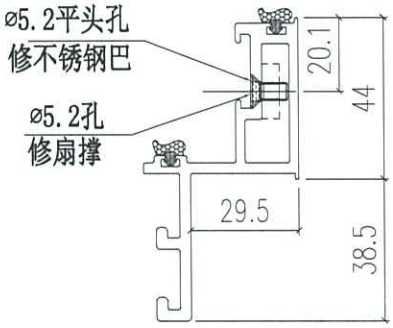


SECTION B-B

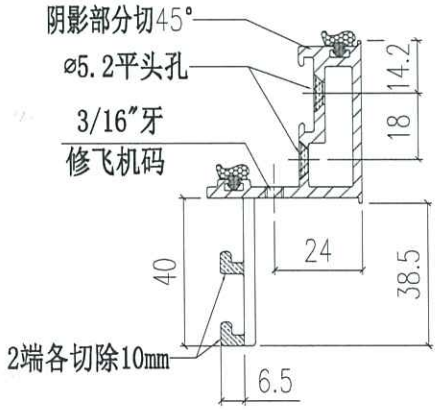


SECTION A-A

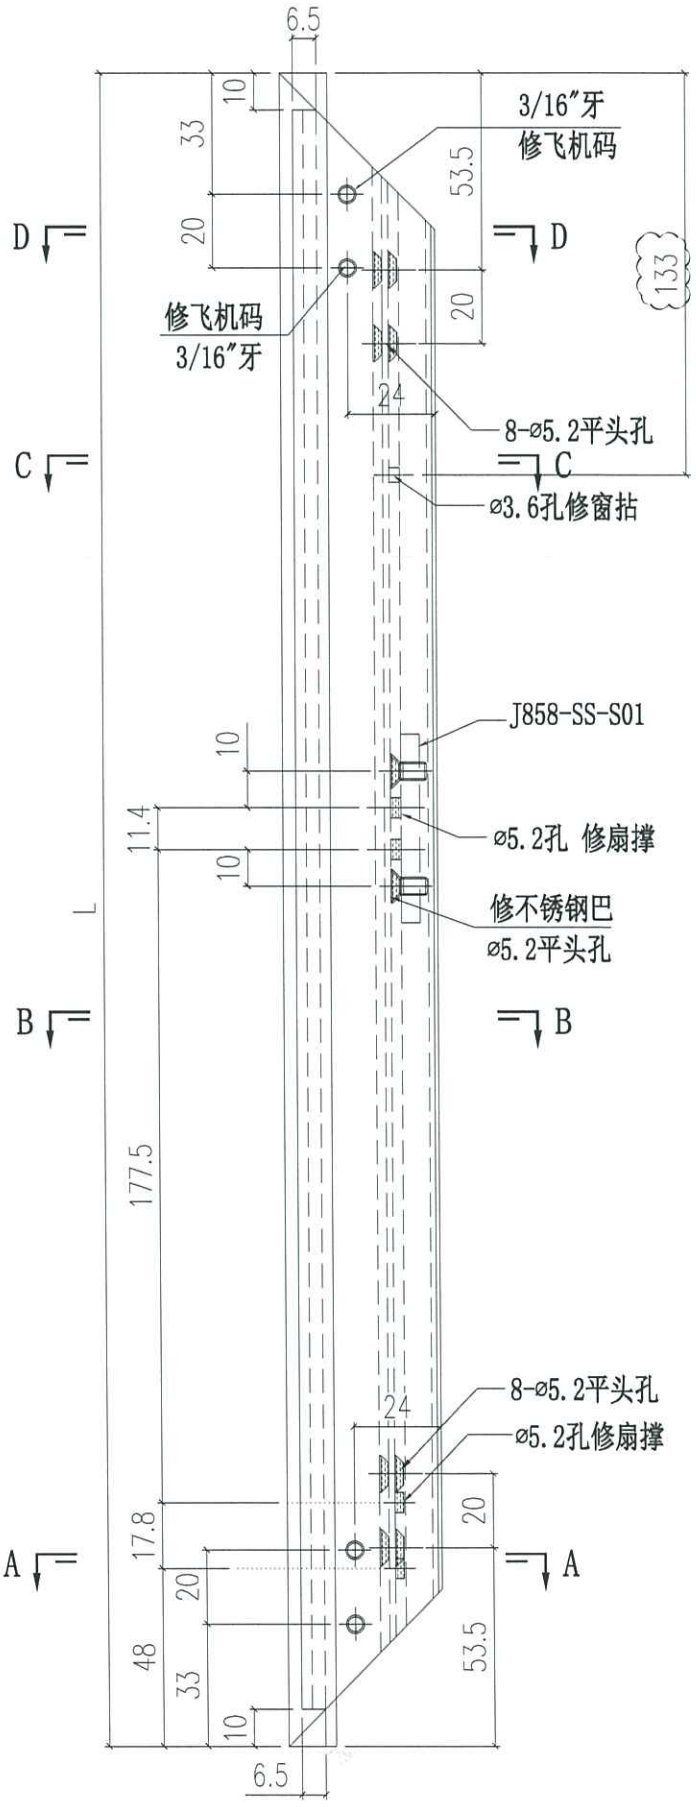

美特鋁質有限公司 MIDI Aluminium Fabricator Ltd.				工程號	J858	類別		物料號	-		
				地盤	康城11期	制圖	W.E.X	2022-05-27	圖號	X86299-S07L	
修改	1		採用 工廠 ✓ 地盤	图纸名称	铝料加工图	復核	-	-	數量	-	
日期	17/11		材料颜色 香槟金(ECD3X1009 9S-KF1)	材料	X86299	批准	-	-	單件重量	-	(KG)

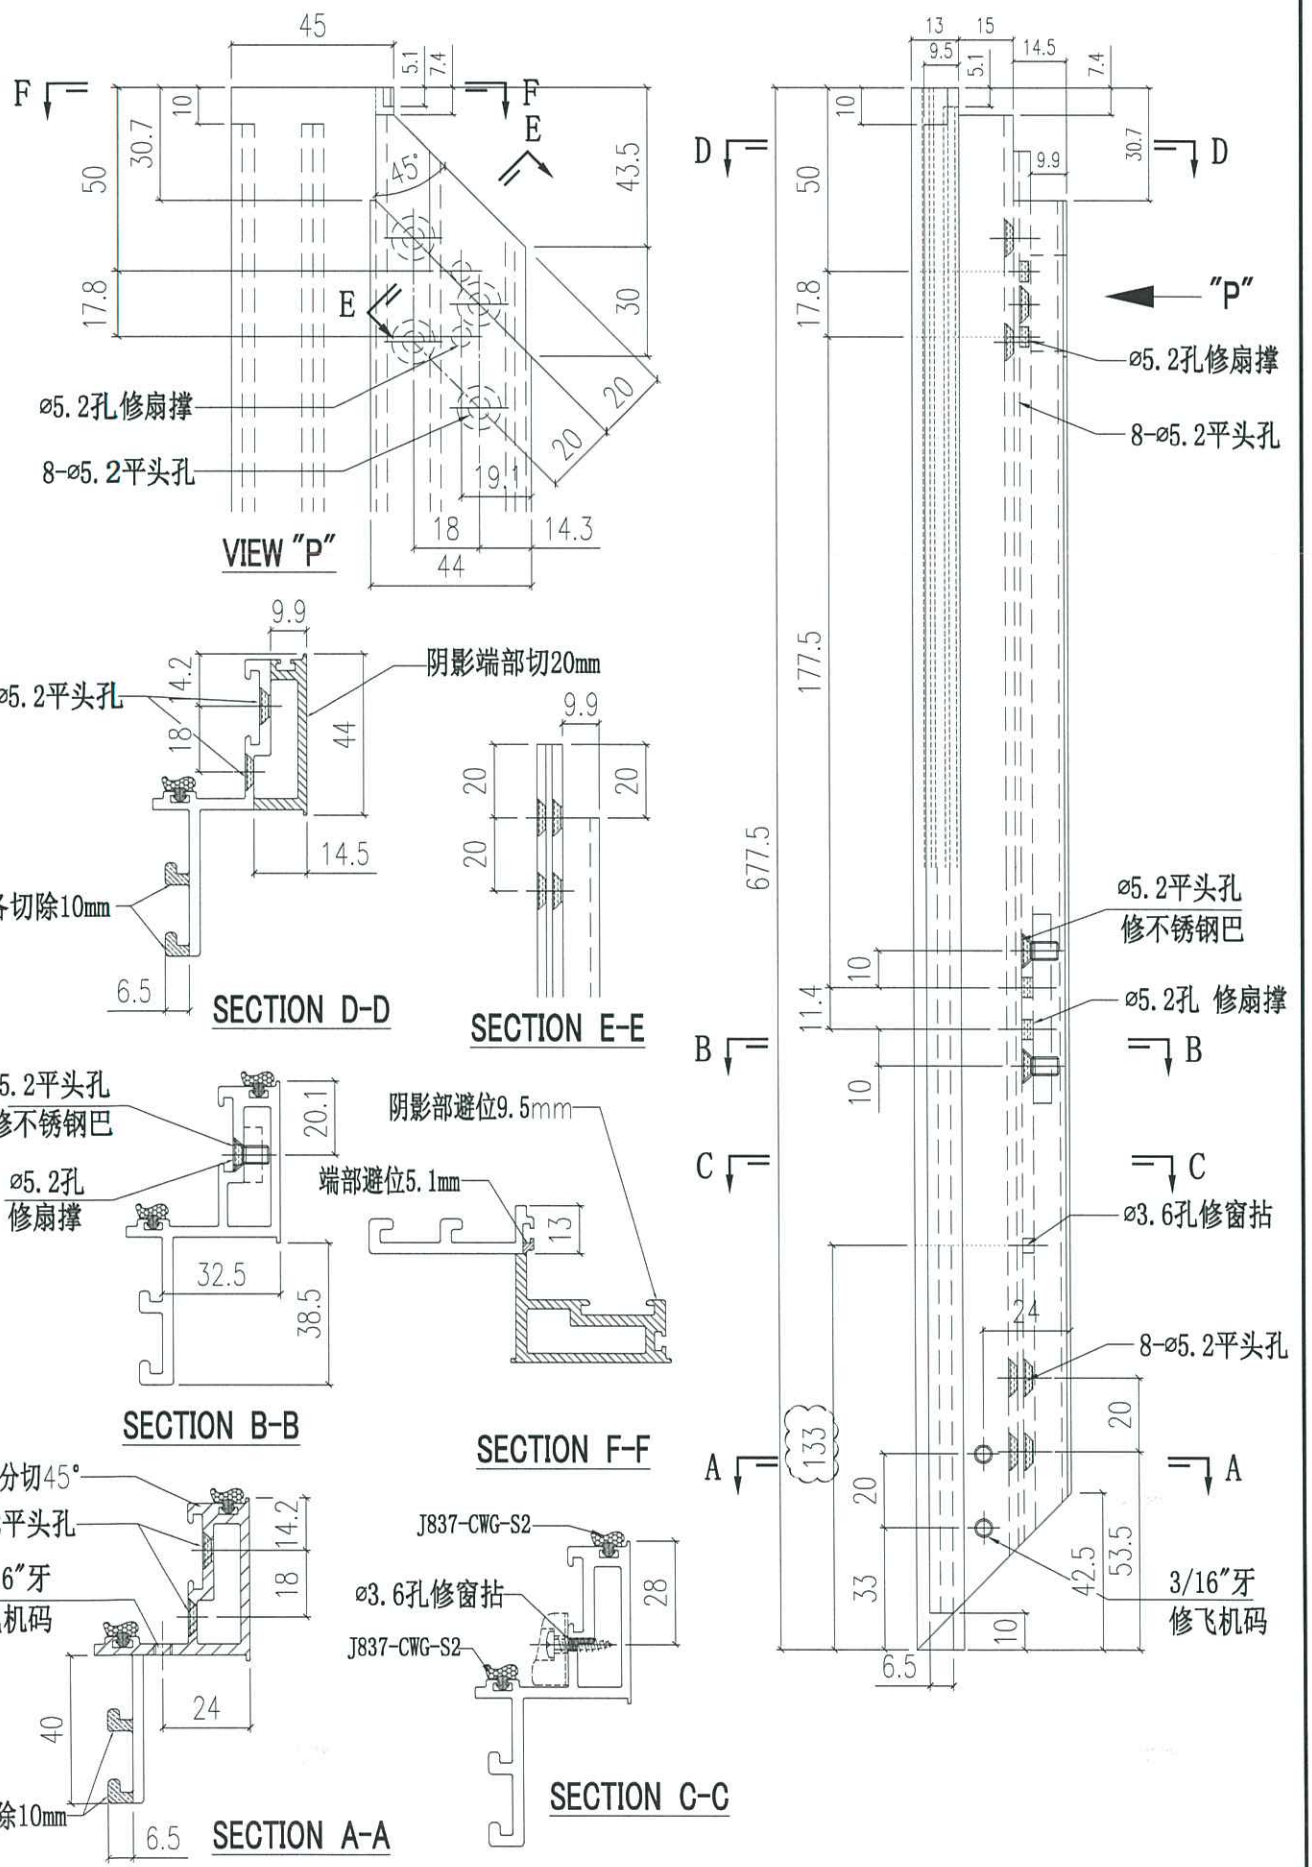



美特鋁質有限公司 MIDI Aluminium Fabricator Ltd.											
				工程號	J858	類別		物料號	-		
				地盤	康城11期	制圖	W.E.X	2022-05-27	圖號	X86299-S07R	
修改	1			採用工廠 ✓ 地盤		图纸名称	铝料加工图	復核	-	-	數量	-	
日期	17/11			材料顏色	香槟金(ECD3X1009 9S-XF1)	材料	X86299	批准	-	-	單件重量	-	(KG)

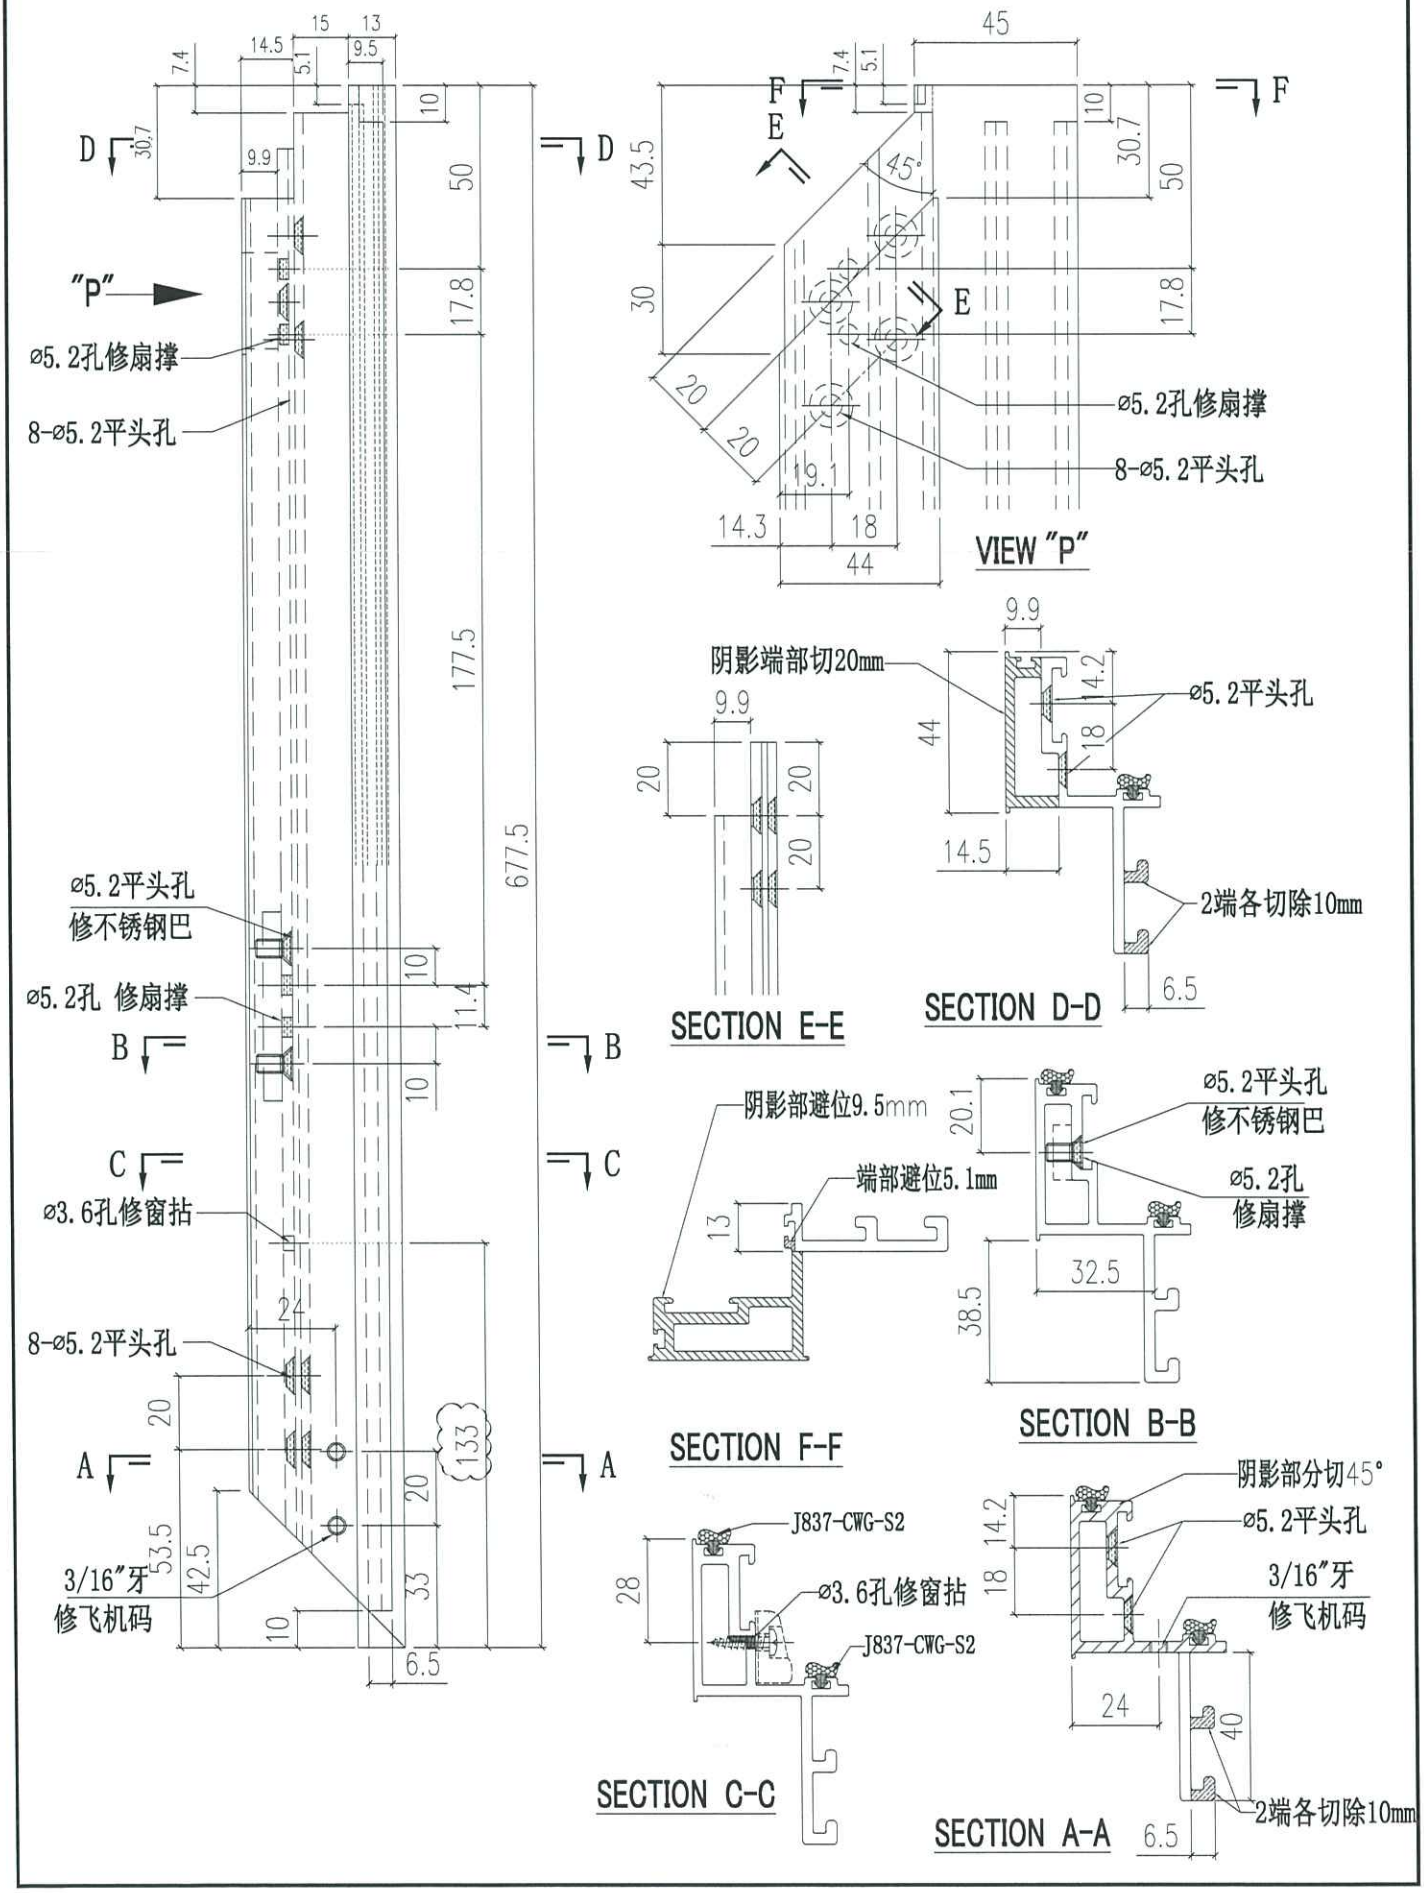


美特鋁質有限公司 MIDI Aluminium Fabricator Ltd.				工程號	J858	類別		物料號	-		
				地盤	康城11期	制圖	W.E.X	2022-07-29	圖號	X86281-01L	
修改 1		採用工廠 ✓	地盤 -	图纸名称	铝料加工图	復核	-	-	數量	-	
日期17/11		材料颜色 香槟金 (ECD3X1009 9S-XF1)		材料	X86281	批准	-	-	單件重量	-	(KG)


部件编号	W(分格尺寸)	L	数量
X86281-01LA	700	679	-
X86281-01LB	681	660	-
X86281-01LC	622.5	601.5	-
X86281-01LD	550	529	-

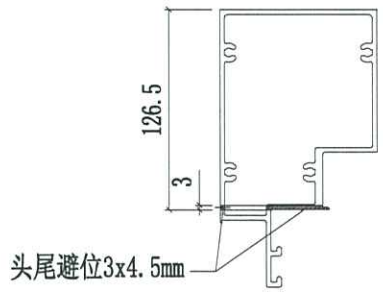

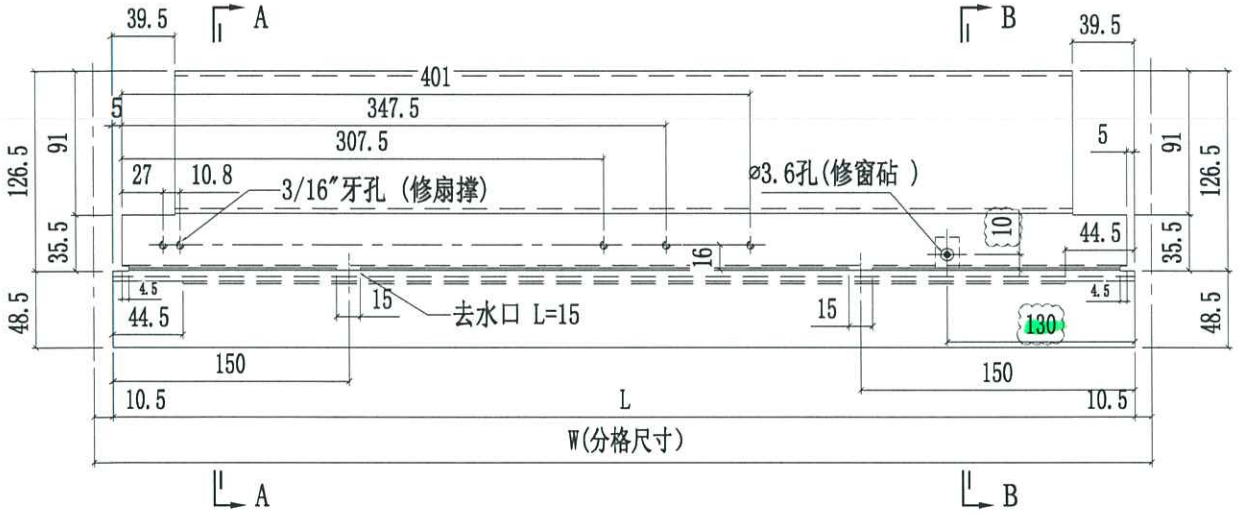

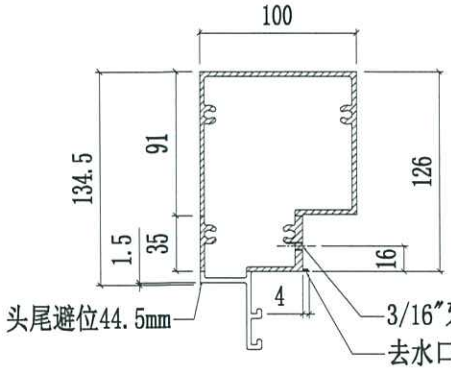


SECTION A-A

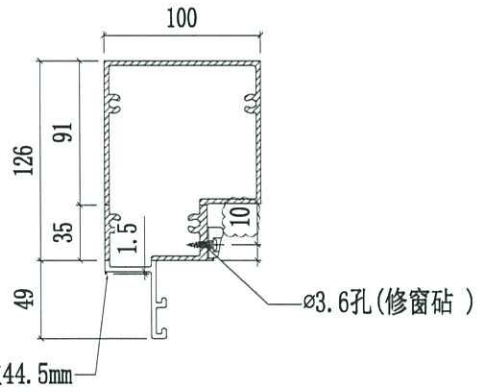



SECTION B-B

美特鋁質有限公司 MIDI Aluminium Fabricator Ltd.			工程號	J858	類別		物料號	-		
			地盘	康城11期	制圖	W.E.X	2022-07-29	圖號	X86281-01R	
修改 1	採用工廠 ✓	地盤 -	图纸名称	铝料加工图	復核	-	-	數量	-	
日期17/11	材料颜色	香槟金 (ECD3X1009 9S-XF1)	材料	X86281	批准	-	-	單件重量	-	(KG)


部件编号	W(分格尺寸)	L	数量
X86281-01RA	700	679	-
X86281-01RB	681	660	-
X86281-01RC	665	644	-
X86281-01RD	615	594	-

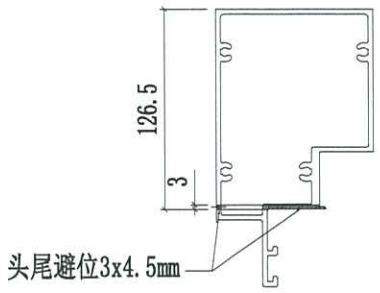

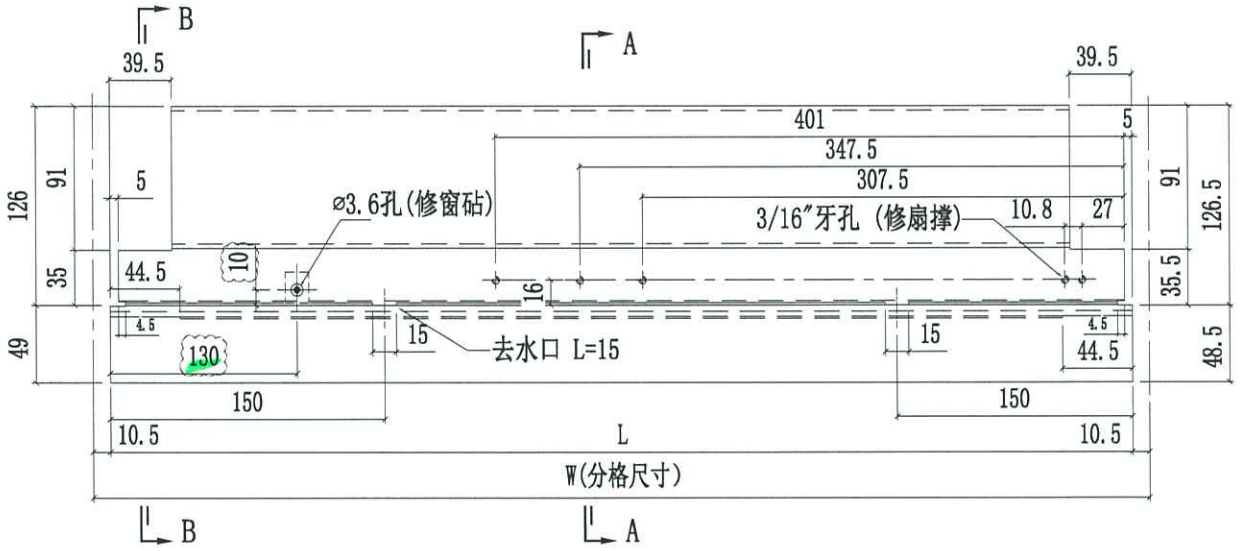

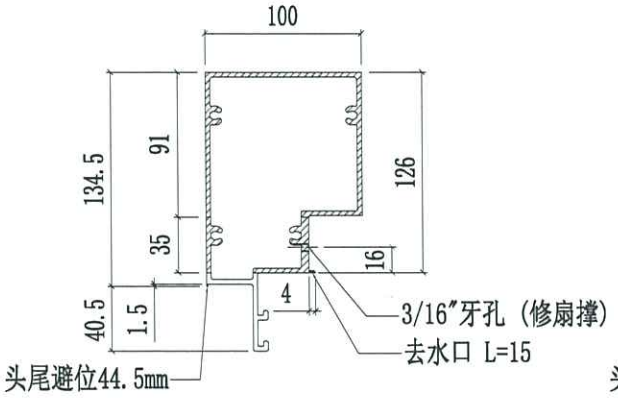


SECTION A-A

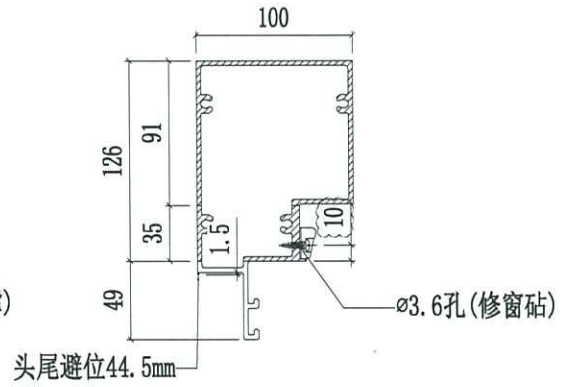



SECTION B-B

美特鋁質有限公司 MIDI Aluminium Fabricator Ltd.				工程號	J858	類別		物料號	-		
				地盤	康城11期	制圖	W.E.X	2022-07-29	圖號	X86281-02L	
修改	1	採用工廠	✓ 地盤 -	图纸名称	铝料加工图	復核	-	-	數量	-	
日期	17/11	材料顏色	香槟金 (ECD3X1009 9S-XF1)	材料	X86281	批准	-	-	單件重量	-	(KG)


部件编号	W(分格尺寸)	L	数量
X86281-02LA	700	679	-
X86281-02LB	681	660	-
X86281-02LC	622.5	601.5	-
X86281-02LD	550	529	-

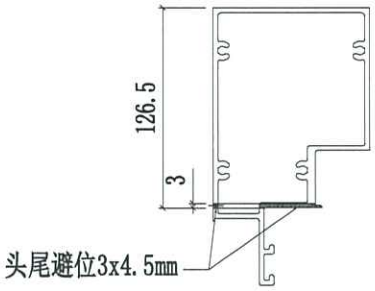

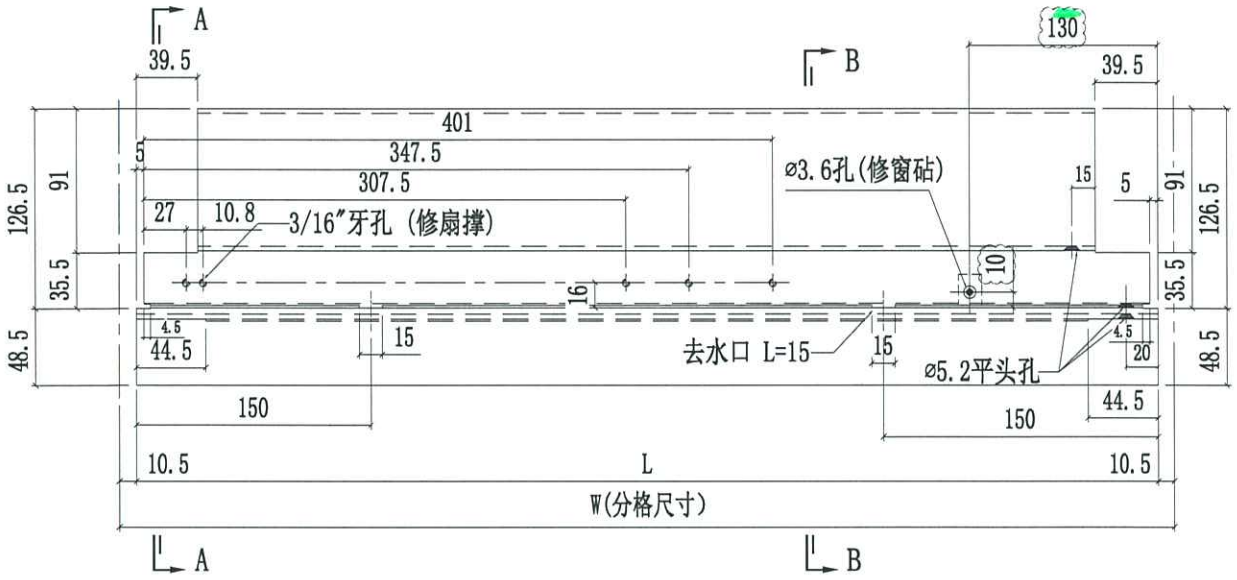

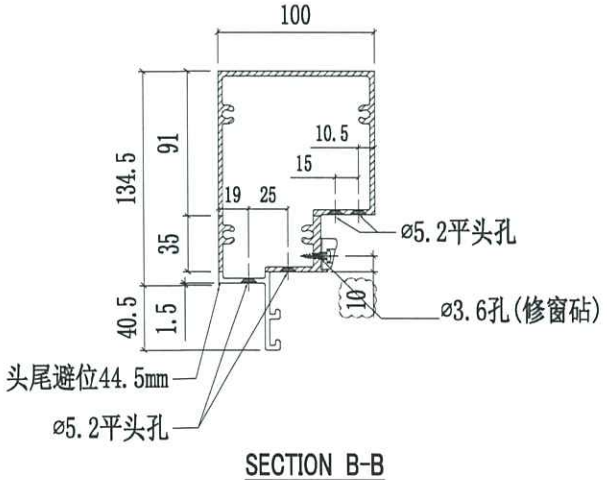


SECTION B-B

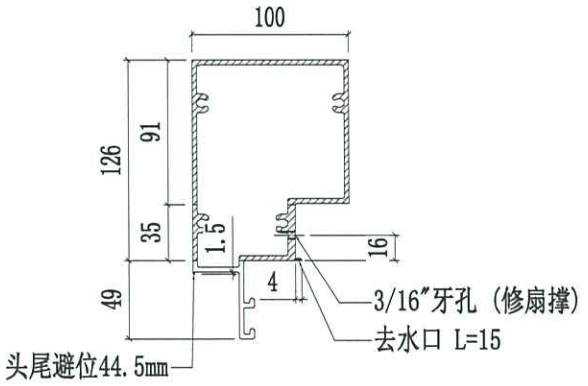



SECTION A-A

美特鋁質有限公司 MIDI Aluminium Fabricator Ltd.				工程號	J858	類別		物料號	-		
				地盤	康城11期	制圖	W.E.X	2022-07-29	圖號	X86281-02R	
修改	1	採用工廠	✓	地盤	-	图纸名称	铝料加工图	復核	-	-	數量	-	
日期	17/11	材料顏色	香檳金 (ECD3X1009 9S-XF1)			材料	X86281	批准	-	-	單件重量	-	(KG)


部件编号	W(分格尺寸)	L	数量
X86281-02RA	700	679	-
X86281-02RB	681	660	-
X86281-02RC	622.5	601.5	-
X86281-02RD	550	529	-

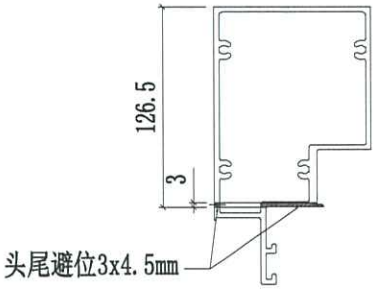

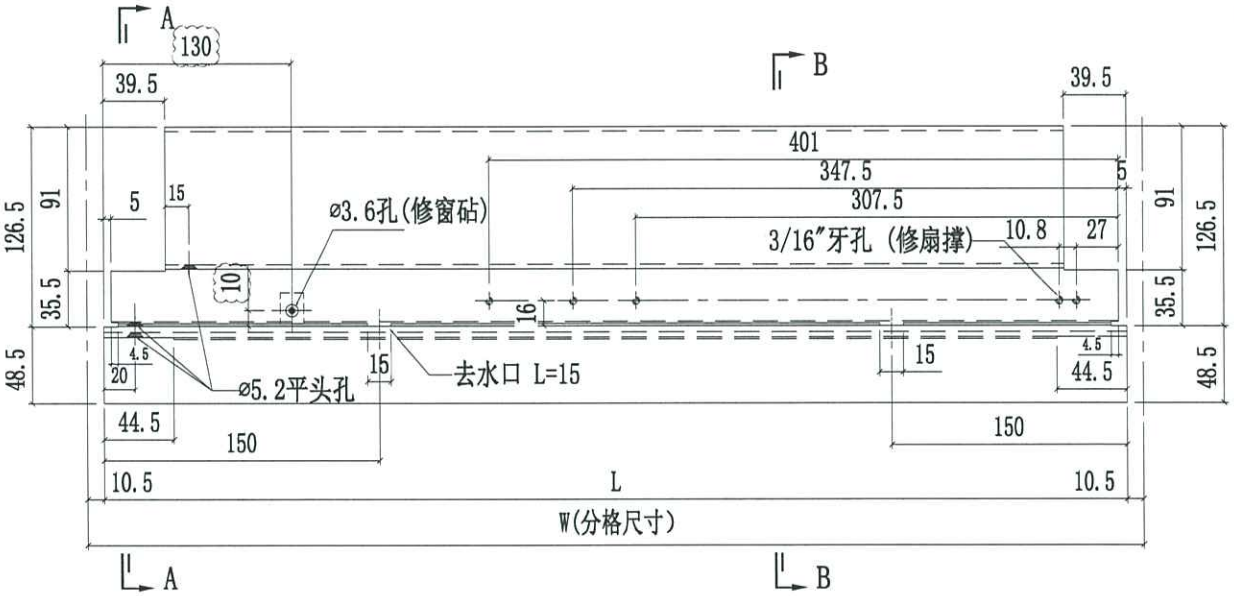

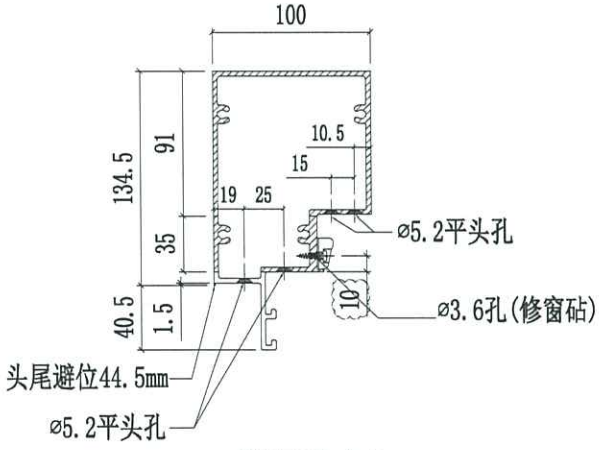


SECTION A-A

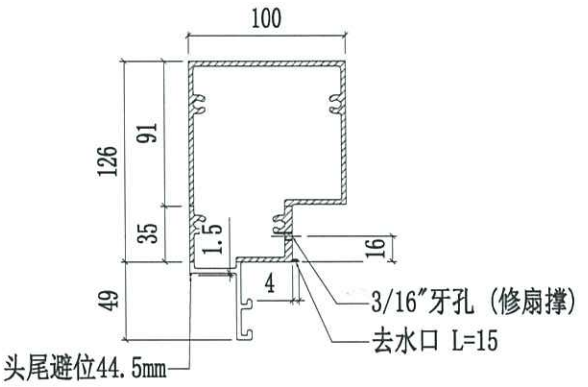



SECTION B-B

美特鋁質有限公司 MIDI Aluminium Fabricator Ltd.				工程號	J858	類別		物料號	-		
				地盤	康城11期	制圖	W.E.X	2022-07-29	圖號	X86281-03L	
修改	1	採用工廠 ✓	地盤 -	图纸名称	铝料加工图	復核	-	-	數量	-	
日期	17/11	材料颜色	香槟金 (EC03X1009 9S-XF1)	材料	X86281	批准	-	-	單件重量	-	(KG)


部件编号	W(分格尺寸)	L	数量
X86281-03LA	765	694	-

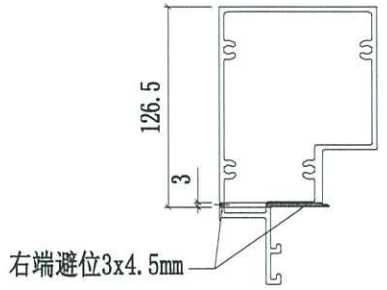

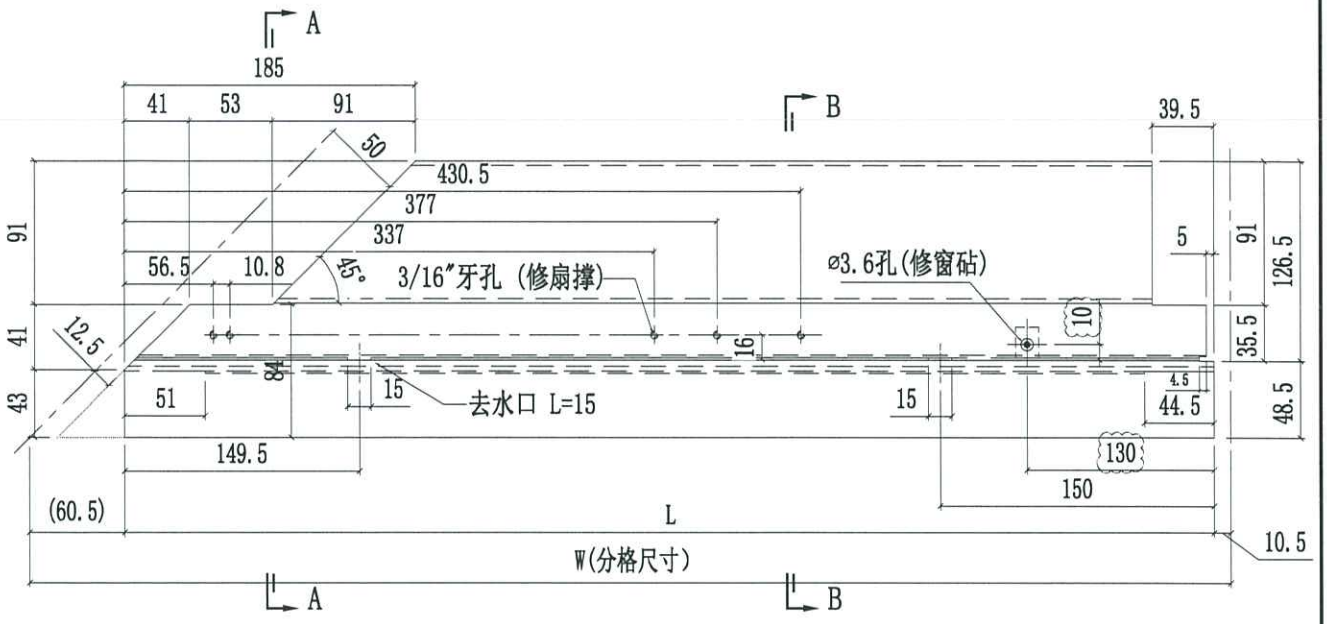

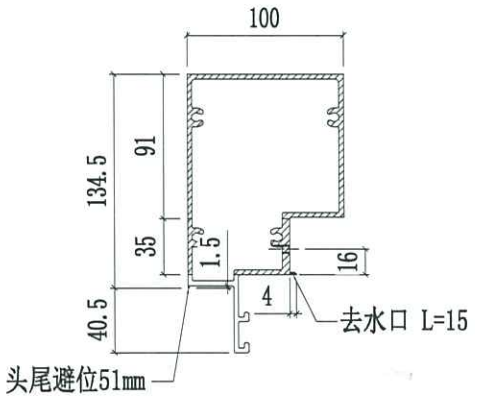


SECTION A-A

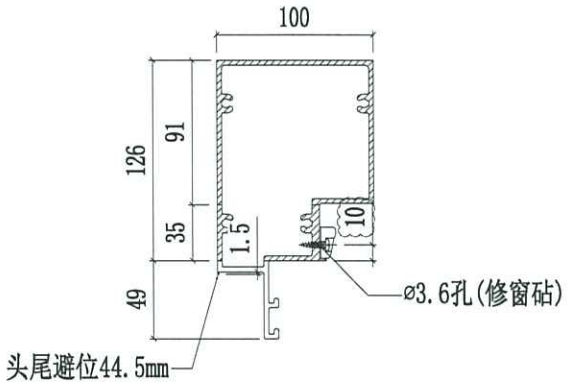



SECTION B-B

美特鋁質有限公司 MIDI Aluminium Fabricator Ltd.				工程號	J858	類別		物料號	-		
				地盤	康城11期	制圖	W.E.X	2022-07-29	圖號	X86281-03R	
修改 1		採用工廠 ✓	地盤 -	图纸名称	铝料加工图	復核	-	-	數量	-	
日期17/11		材料颜色	香槟金 (ECD3X1009 9S-XF1)	材料	X86281	批准	-	-	單件重量	-	(KG)


部件编号	W(分格尺寸)	L	数量
X86281-03RA	765	694	-

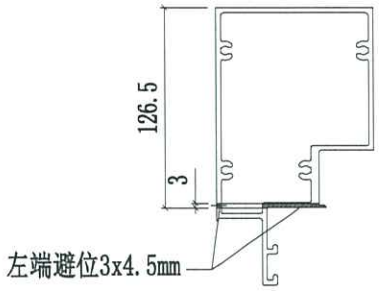

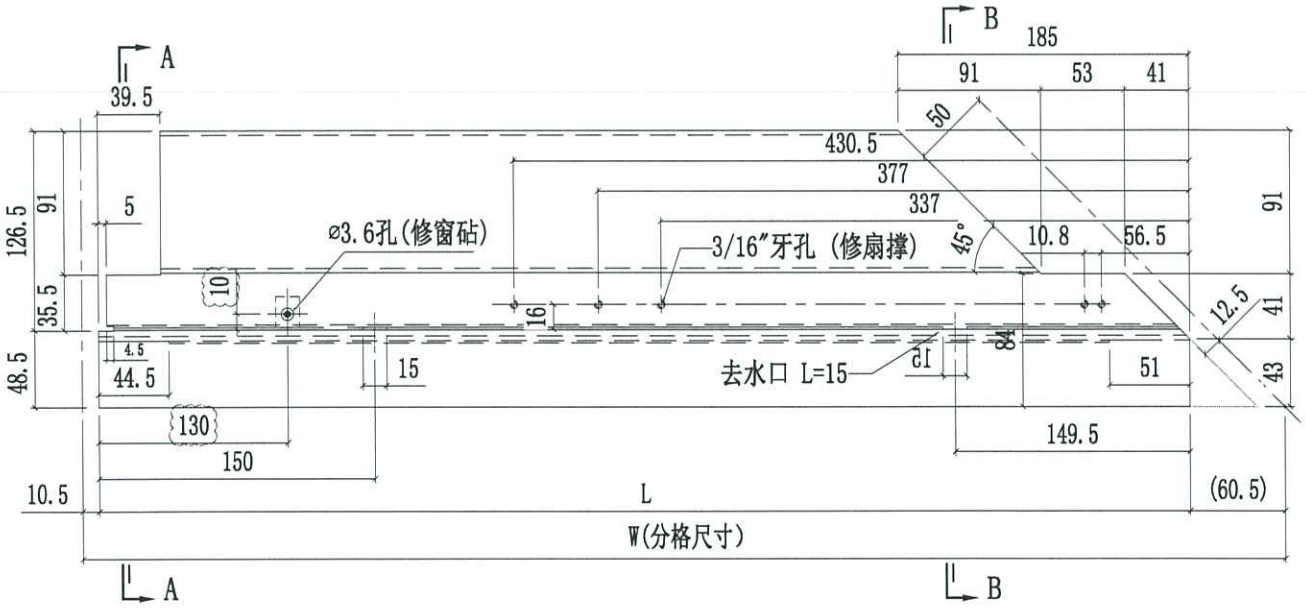

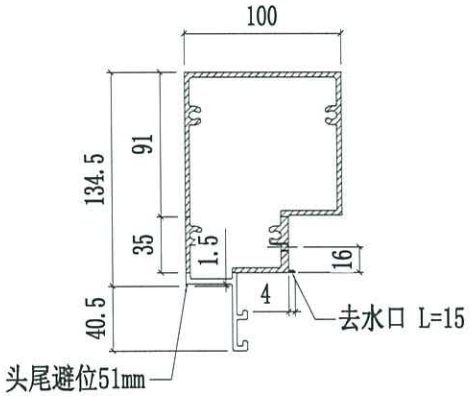

SECTION B-B

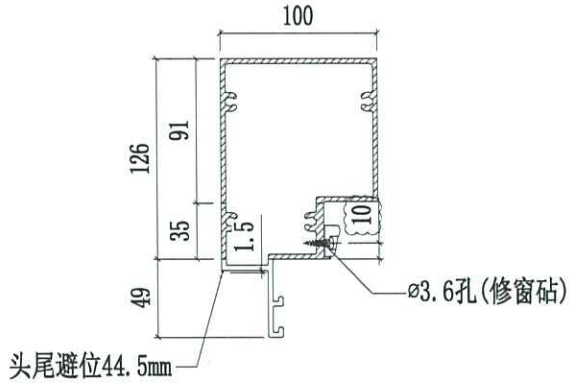


SECTION A-A

Bun 132

J858

2.22.11.17

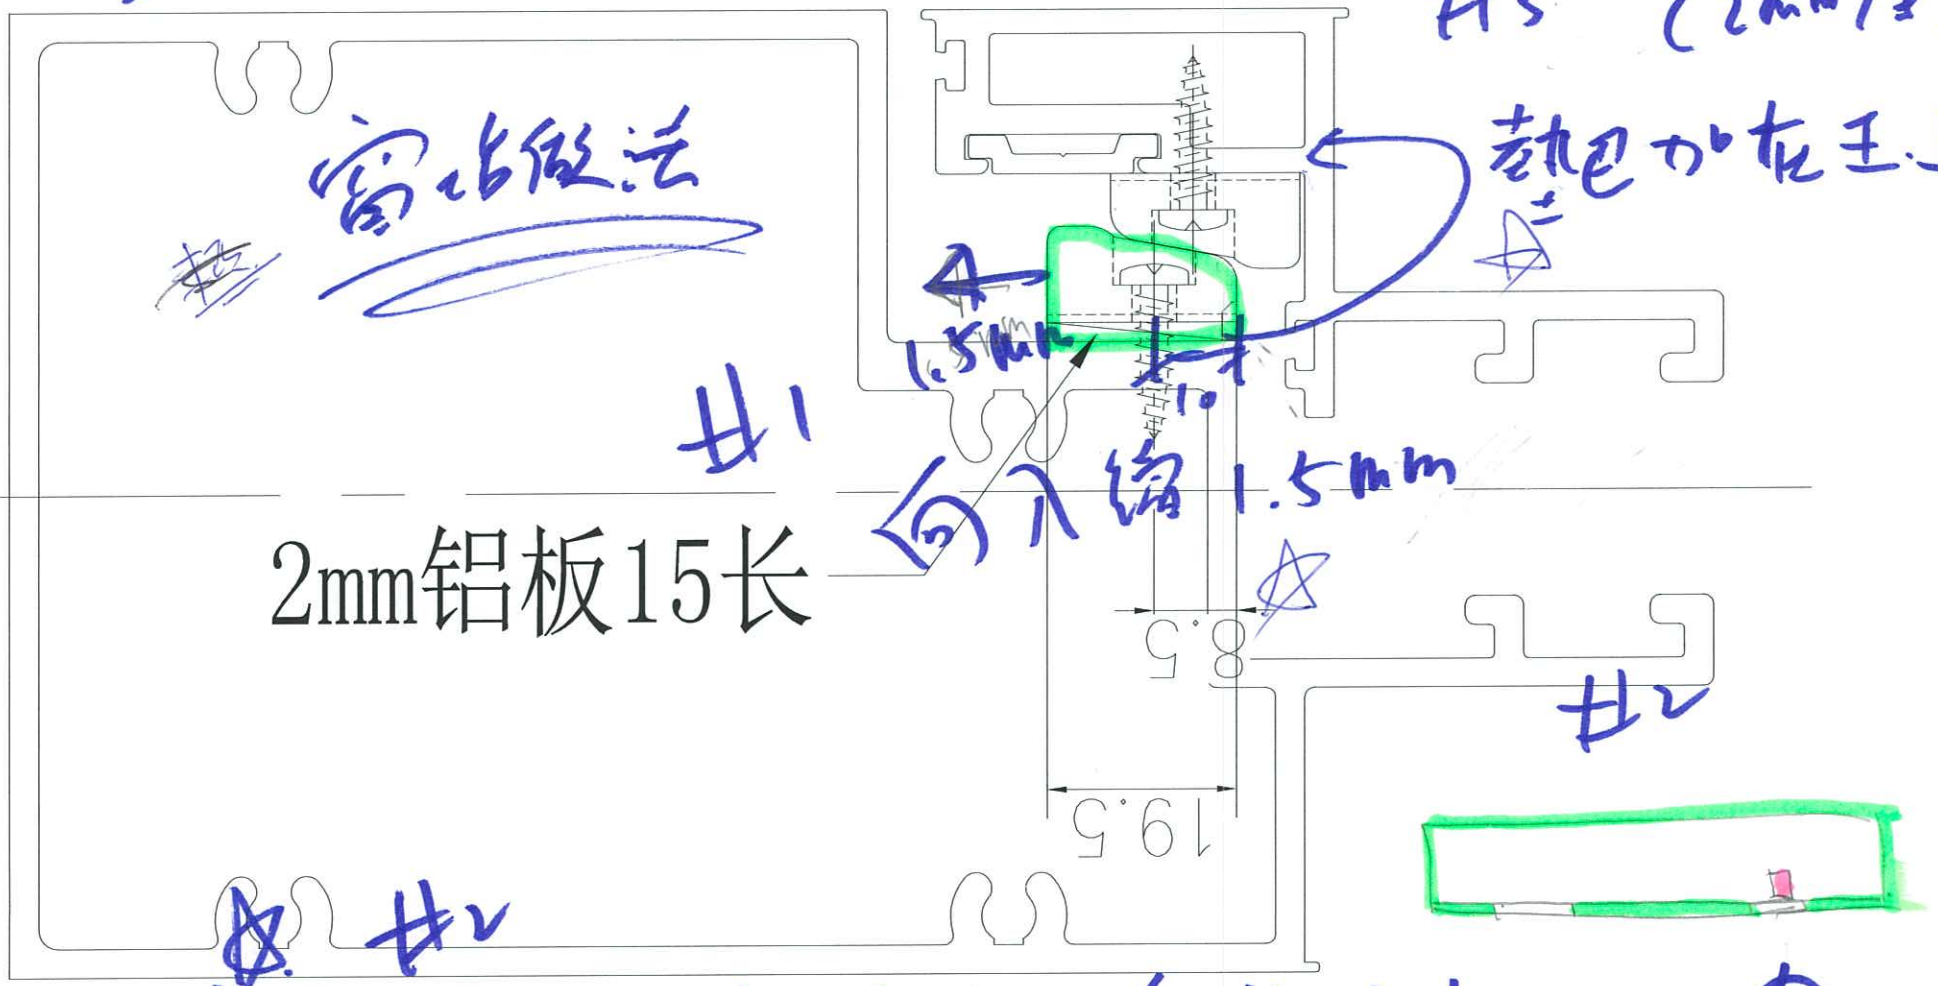

宽出6~10mm横向偏移，免阻去水口