美 特 鋁 質 有 限 公 司
MIDI ALUMINIUM FABRICATOR LTD.

工程指示 / 要求簡箋(E.I.)

工程指示編號：**EI / 5272 / 22** 修改版次：**P**

工程編號 ：**J - 858** 工程名稱 ：將軍澳日出康城 **LP 11**

工程項目 ：幕牆 大貨單元件加工圖

收件人 ：生統 發件人 ：**Ant Yeung** 日 期 ：**12/12/2022**

□要求提供 / □確認 事項 ：

P 版:因應則師改倉修改:
T1A 座 G 單位、T1B 座 F 單位、 T1A 座 C / D 單位;
T2A 座 G 單位、T2B 座 F 單位;
T3A 座 G 單位、T3B 座 F 單位
現提供修改後的加工圖供生產，優先生產 T1A 座 G 單位、T1B 座 F 單位、T1A 座 C 單位、T1A 座 D 單位。另提供位置圖、分層統計表、圖則表。
O 版: 550 窗玉窗占位置改圖，圖則表下次一起修改再提供。(見附件)
N 版:附上更新位置圖和更正暫停的則師改倉編號。(見附頁)
M 版:提供 Zone 3 至 Zone 4 的加工圖數量表 Excel、組裝圖數量表 Excel 及開料單
L 版:修改飾線支架 X86306
K 版: 修改 AS 05A 一張，
K 版: 按則師 11/21 comment 先暫停 T1A-CW6 , T1A-CW3, T2A-CW6, T3A-CW6
I 版:提供總共 63 件，水哥通知改了去水孔給圖紙記錄(只改 63 件)
I 版:提供 Zone 2(T1 2 區)的加工圖數量表、組裝圖數量表、Zone2 開料單
I 版: 改 AF0084A
J 版: 補圖紙一張(H122785-S02)修拉巴。
H 版:邊企料套心用膠固定，公母料套心不需用膠固定。
G 版: 已修改玻璃欄河做法。窗站做法： 框的窗站向室內入 1.5 ，墊巴改加在玉的窗站底，窗站不阻去水口
F 版: 按 EI5019 改氣孔。
E 版: 按試水箱 comment 修改加工圖(雙掛勾碼單元)，和回覆廠疑問。
E 版: J858 單元件（T1-9~11F）加工图数量统计表-1108。
D 版: 按試水箱 comment 修改大貨掛勾碼。 (公企一邊)
C 版: 附上最急的 63 件位置及單元片編號。
B 版: 因應來料較預期遲，必須分批生產和出貨。附上出貨次序(按拆棚次序)見後頁
最先 Zone 1: 63 件 ； 第二 Zone 2 : 60 件 ； 第三 Zone 3: 65 件 ;第四 Zone 4 :52 件 請廠按此次序分批打開料單供生產使用。
A 版：已附圖則登記表，分層統計表及位置圖 此 63 件需廠打開料單
請按加工圖生產單元件送地盆安裝。
1. 第一批為 T1 9-17/F
2. 最優先的為 T1 B- D 單位開始 拆棚平面次序見 EI5216
3. 排期按 EI4723 A
4. 附開料單 先附 T1 9-11/F，請再給 12,15,16,17 /F
5. 附 J858 康城 11 期单元件数量分层统计表(T1)(T2)(T3)
6. J858 单元件（T1-9~11F）加工图数量统计表 excel to 只給生統
7. J858 单元件（T1-9~11F）组装图数量统计表.excel to 只給生統
8. 生統/ 水洪留意：早前業主視察 comment 的，需要跟進
9. 生統/ 水洪留意：試水箱所調節的，在大貨，也要相應跟進
10. 生統/ 水洪留意：轉角生窗玉用新模，需要測試開啟
11. 生統/ 水洪留意：掛勾碼暫停開避位 X86256 / X86255 (可以開料 200mm 長/ 但不開避位) ：試水箱有 commnet
12. 此單包括 (T1 9-60/F , T2 9-65/F, T3 9-65/F)
13. T2 11/F 有改動 3 件，未改圖 (再跟進)

請在 **2022.12.05** 前完成上列要求。

附： 頁

□ 原合約工程包 □ 原合約工程加 / 減賬 □ 新工程報價

分發 拆圖 (✓)BUN☑連附件
分發東莞各部門 ：

( )生產技術總監 □連附件 ( )技術部 □連附件 ( )生產部 □連附件 ( )機械設計部□連附件

( )採購部 □連附件 (✓)生產統籌部 ☑連附件 (✓)小羅&清 ☑連附件

( )質檢部 □連附件 ( )會計部 □連附件 ( )報關組 □連附件 (✓)其他 水洪 ☑連附件

分發香港各部門 ：

( )行政部□連附件 ( )會計部□連附件 ( )統籌部□連附件 (✓)工程部地盤科文□連附件 積哥


( )採購部□連附件 ( )QS 部 □連附件 ( )維修部□連附件 ( )其他 _____□連附件

傳遞編號： 發件人簽署：


HK 2222 / 22 項目經理簽署：

美特鋁質有限公司 MIDI Aluminium Fabricator Ltd.											
				工程號	J858	類別		物料號	-		
				地盘	康城11期	制圖	Z.S.P	2022-08-06	圖號	AZc-775H2-c1	
修改	1		採用 工廠 地盤 ✓	图纸名称	单元组装图	復核	-	-	數量	-	
日期	06/12		材料顏色 -	材料	-	批准	-	-	單件重量	-	(KG)


AF-047A

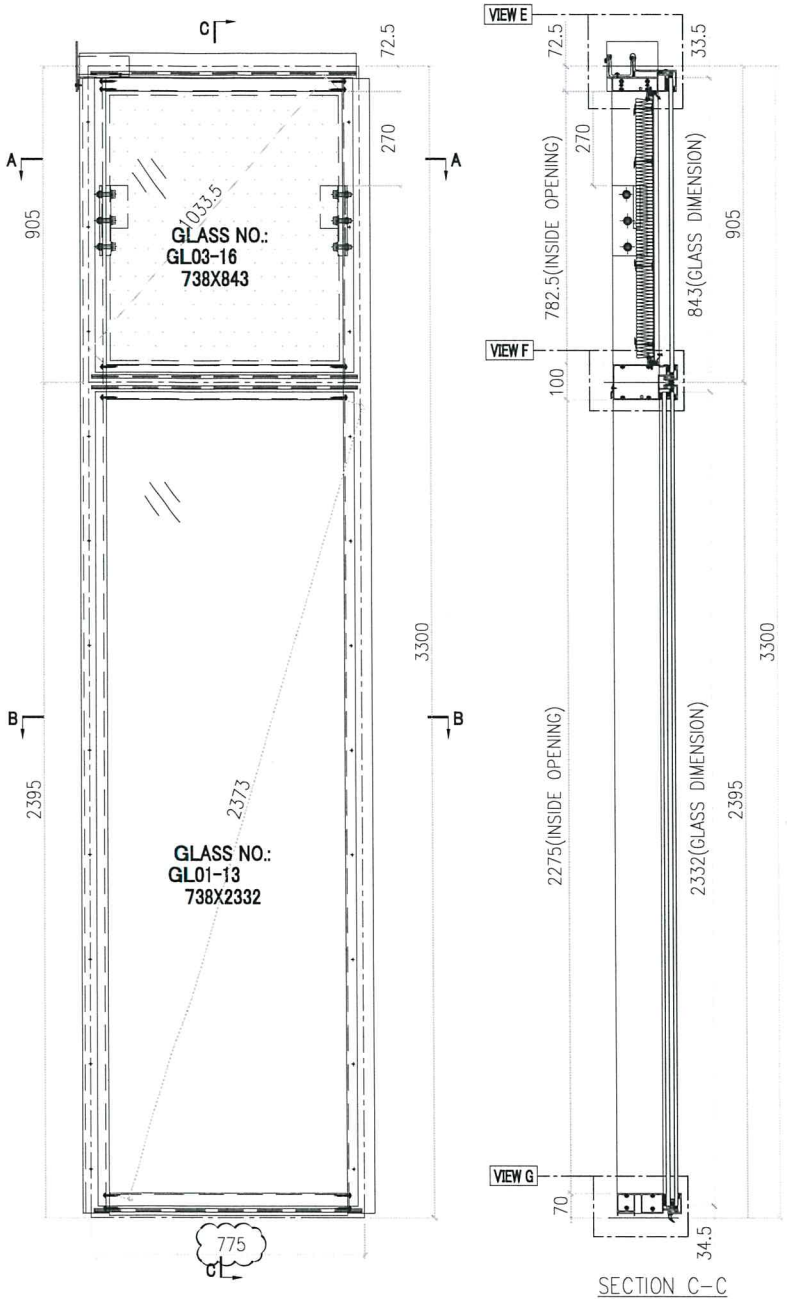

SECTION C-C

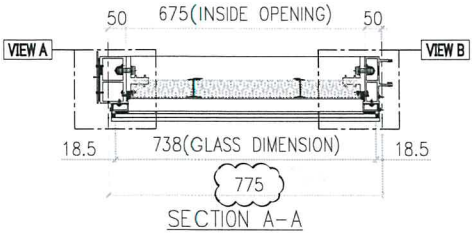

SECTION A-A

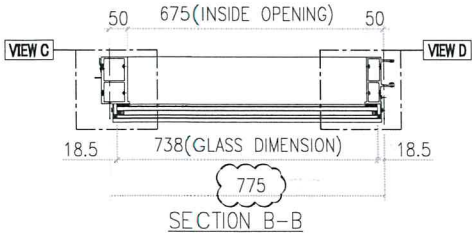

SECTION B-B


INSTALL UNIT NO.	QTY.	FLOOR
T1B-CW6-0901	1	9/F
T1B-CW6-1001	1	10/F
T1B-CW6-1201	1	12/F
T1B-CW6-1501	1	15/F
T1B-CW6-1701	1	17/F
T1B-CW6-1801	1	18/F
T1B-CW6-1901	1	19/F
T1B-CW6-2001	1	20/F
T1B-CW6-2101	1	21/F
T1B-CW6-2301	1	23/F
T1B-CW6-2501	1	25/F
T1B-CW6-2601	1	26/F
T1B-CW6-2701	1	27/F
T1B-CW6-2801	1	28/F
T1B-CW6-3001	1	30/F
T1B-CW6-3101	1	31/F
T1B-CW6-3201	1	32/F
T1B-CW6-3301	1	33/F
T1B-CW6-3501	1	35/F
T1B-CW6-3701	1	37/F
T1B-CW6-3801	1	38/F
T1B-CW6-3901	1	39/F
T1B-CW6-4101	1	41/F
T1B-CW6-4301	1	43/F
T1B-CW6-4501	1	45/F
T1B-CW6-4601	1	46/F
T1B-CW6-4701	1	47/F
T1B-CW6-4801	1	48/F
T1B-CW6-5001	1	50/F
T1B-CW6-5101	1	51/F
T1B-CW6-5201	1	52/F
T1B-CW6-5301	1	53/F
T1B-CW6-5501	1	55/F
T1B-CW6-5701	1	57/F
T1B-CW6-5801	1	58/F
T1B-CW6-5901	1	59/F
T1B-CW6-6001	1	60/F
TOTAL	37	

GLASS	GLASS NUMBER	WIDTH	HEIGHT	QTY.
	GL03-16	738	843	1
	GL01-13	738	2332	1


美特鋁質有限公司 MIDI Aluminium Fabricator Ltd.											
修改	1			採用	工廠		地盤	✓	工程號	J858	類別		物料號	-		
日期	06/12			材料顏色	-				地盤	康城11期	制圖	Z.S.P	2022-08-06	圖號	AZc-775H2-c1
									图纸名称	单元组装图	復核	-	-	數量	-
									材料	-	批准	-	-	單件重量	- (KG)

AF-047B


VIEW E

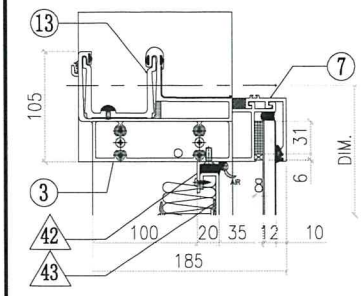


VIEW A

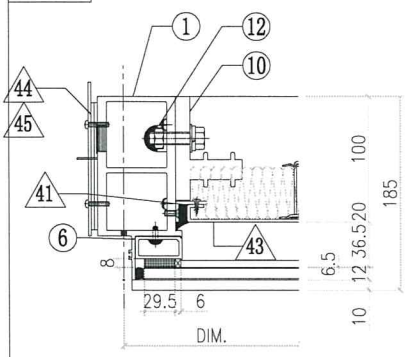


VIEW B

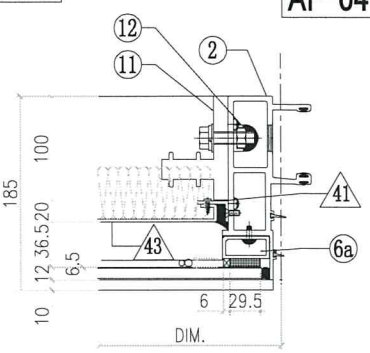


VIEW F

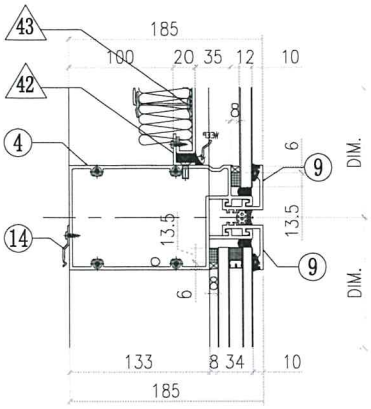


VIEW C

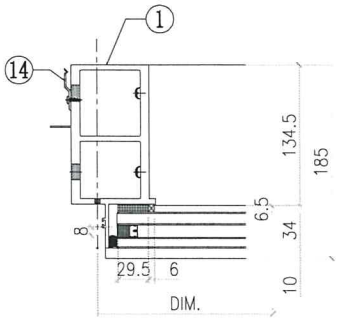

VIEW D

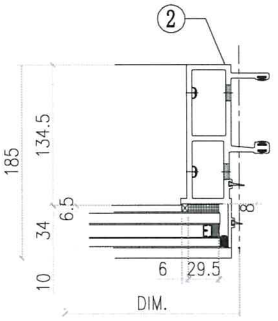

VIEW G

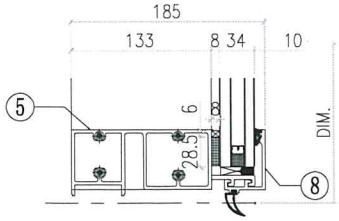

◇ OTHERS (ALUM. & G.M.S. PARTS)

ITEM	FAB. DWG NO.	LENGTH (mm)	QTY
41	N00813-01A	720.5	2
	30x20X3mm ALUM. ANGLE		
42	N00813-01BC	673	2
	30x20X3mm ALUM. ANGLE		
43	J858-AP09-71		1
	653 x760.5(BACK PANEL)		
44	J858-AP02		1
	3mm THK. ALUM. PLATE		
45	J858-AP03		2
	3mm THK. ALUM. PLATE		
46			
47			
48			
49			


◯ ALUM. EXTRUSION


ITEM	FAB. DWG NO.	LENGTH (mm)	QTY
1	X86278-05L	3267.5	1
2	X86272-01	3267.5	1
3	X86279-01K	792.5	1
4	X86302-01H	754	1
5	X86280-01H	754	1
6	X86305-01LA	828.5	1
6a	X86305-01RA	828.5	1
7	X86301-01-40	760	1
8	X86300-01-42	760	1
9	X86283-01-45	760	2
10	X86255-01L	200	1
11	X86255-01R	200	1
12	X86258-01	200	2
13	X86303-03	150	1
14	X86317-01	50	11
15			
16			
17			
18			
19			
20			
21			
22			

美特鋁質有限公司 MIDI Aluminium Fabricator Ltd.											
				工程號	J858	類別		物料號	-		
				地盘	康城11期	制圖	Z.S.P	2022-08-06	圖號	AZc-775H2-c1s	
修改	1		採用 工廠		地盤 ✓	图纸名称	单元组装图	復核	-	-	數量	-	
日期	06/12		材料顏色	-		材料	-	批准	-	-	單件重量	-	(KG)


AF-095A

INSTALL UNIT NO.	QTY.	FLOOR
T1B-CW6-1601	1	16/F
T1B-CW6-2201	1	22/F
T1B-CW6-2901	1	29/F
T1B-CW6-3601	1	36/F
T1B-CW6-4201	1	42/F
T1B-CW6-4901	1	49/F
T1B-CW6-5601	1	56/F
TOTAL	7	

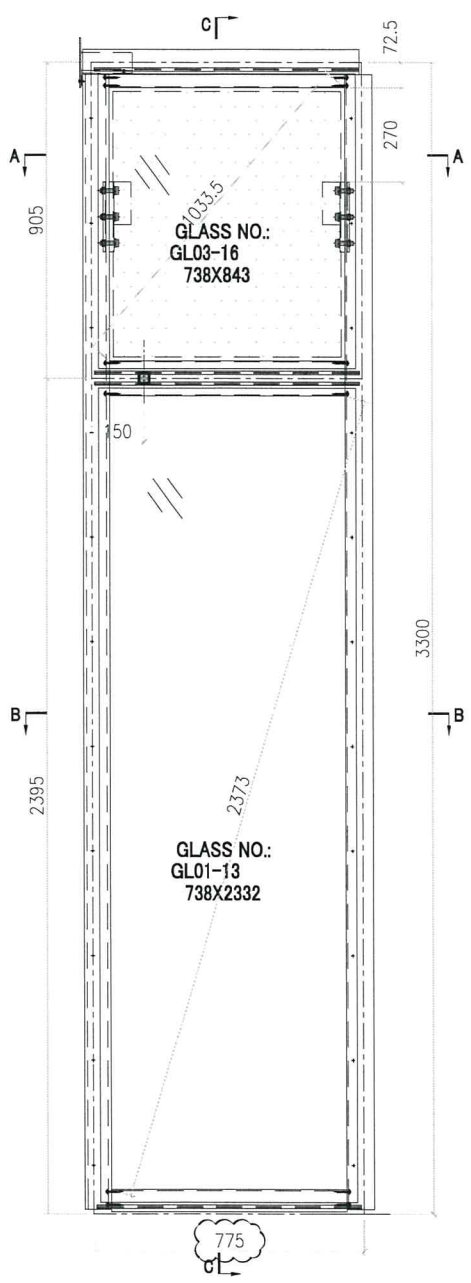


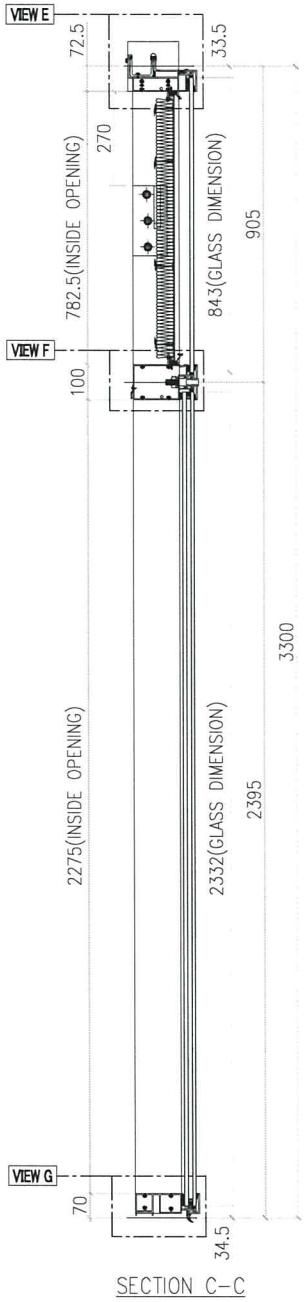

SECTION C-C

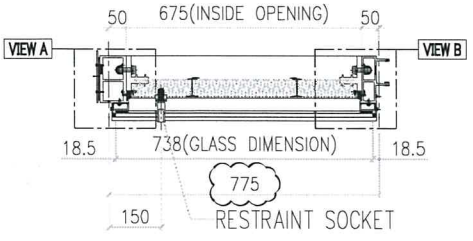

SECTION A-A

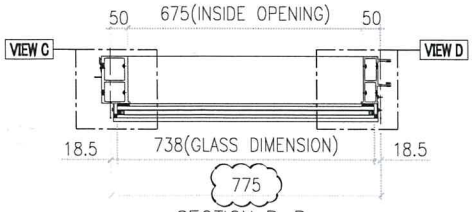


SECTION B-B

GLASS	GLASS NUMBER	WIDTH	HEIGHT	QTY.
	GL03-16	738	843	1
	GL01-13	738	2332	1


美特鋁質有限公司 MIDI Aluminium Fabricator Ltd.									
工程號	J858	類別		物料號	-				
地盤	康城11期	制圖	Z.S.P	2022-08-06	圖號	AZc-775H2-c1s			
修改	1	採用	工廠	地盤 ✓	图纸名称	单元组装图	復核	-	-	數量	-
日期	06/12	材料顏色	-		材料	-	批准	-	-	單件重量	- (KG)

AF-095B


VIEW E

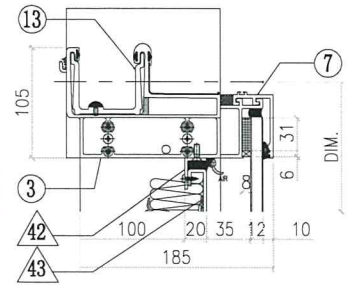


VIEW A

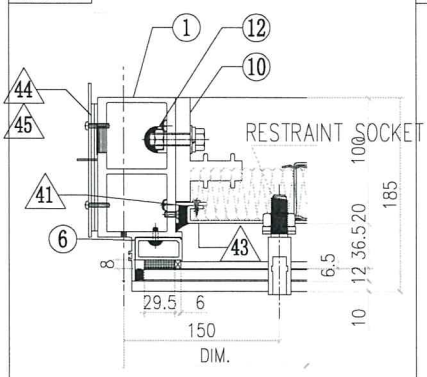


VIEW B

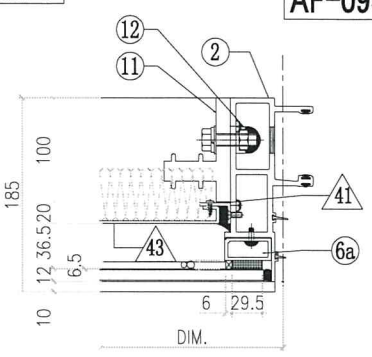


VIEW F

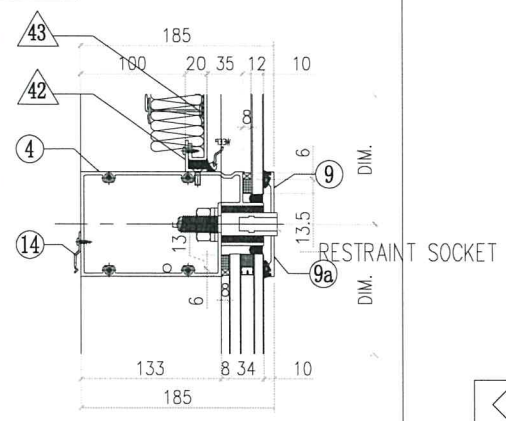


VIEW C

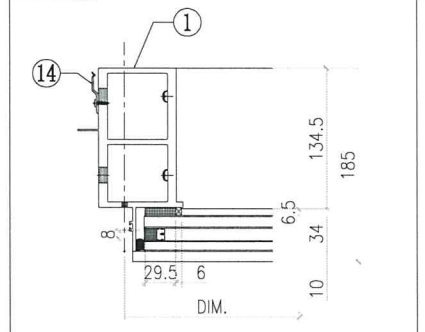

VIEW D

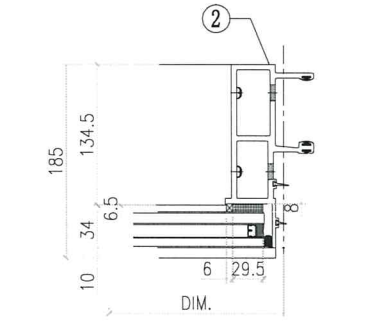

VIEW G

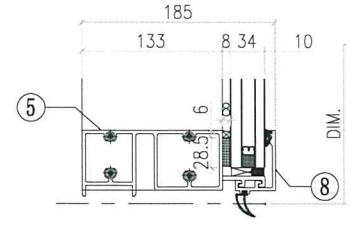

◇ OTHERS (ALUM. & G.M.S. PARTS)


ITEM	FAB. DWG NO.	LENGTH (mm)	QTY
41	N00813-01A 30x20X3mm ALUM. ANGLE	720.5	2
42	N00813-01BC 30x20X3mm ALUM. ANGLE	673	2
43	J858-AP09-71 653 x760.5(BACK PANEL)		1
44	J858-AP02 3mm THK. ALUM. PLATE		1
45	J858-AP03 3mm THK. ALUM. PLATE		2
46			
47			
48			
49			


◯ ALUM. EXTRUSION

ITEM	FAB. DWG NO.	LENGTH (mm)	QTY
1	X86278-05L	3267.5	1
2	X86272-01	3267.5	1
3	X86279-01K	792.5	1
4	X86302-26A	754	1
5	X86280-01H	754	1
6	X86305-01LA	828.5	1
6a	X86305-01RA	828.5	1
7	X86301-01-40	760	1
8	X86300-01-42	760	1
9	X86283-02L-04	760	1
9a	X86283-02R-04	760	1
10	X86255-01L	200	1
11	X86255-01R	200	1
12	X86258-01	200	2
13	X86303-03	150	1
14	X86317-01	50	11
15			
16			
17			
18			
19			
20			
21			
22			


美特鋁質有限公司 MIDI Aluminium Fabricator Ltd.					工程號	J858	類別		物料號	-		
					地盘	康城11期	制圖	Z. S. P	2022-08-06	圖號	DZc-775H6-uP	
修改	1			採用 工廠 地盤 ✓	图纸名称	单元组装图	復核	-	-	數量	-	
日期	06/12			材料颜色 -	材料	-	批准	-	-	單件重量	-	(KG)

AF-129

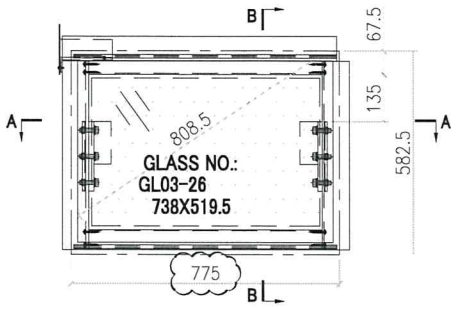

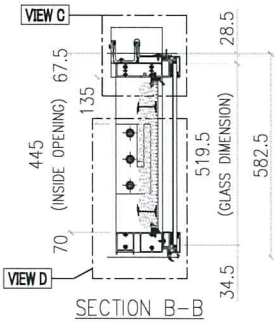


SECTION B-B

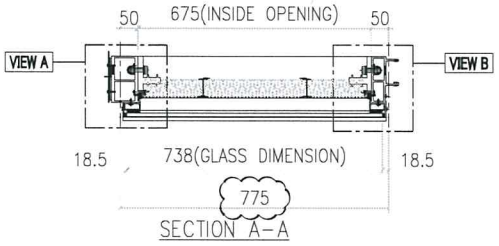


SECTION A-A

INSTALL UNIT NO.	QTY.	FLOOR
T1B-CW6.1-1104	1	11/F
T1B-CW6.1-4004	1	40/F
TOTAL	2	


VIEW C

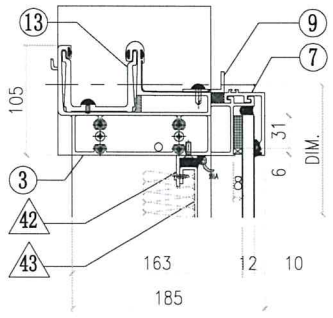


VIEW A

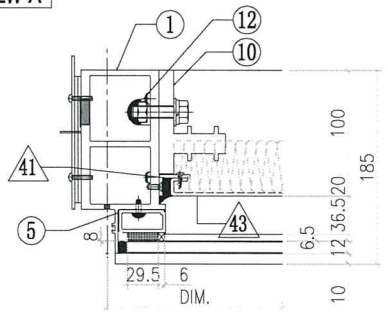

VIEW B

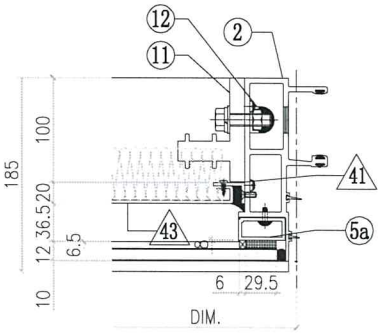

VIEW D

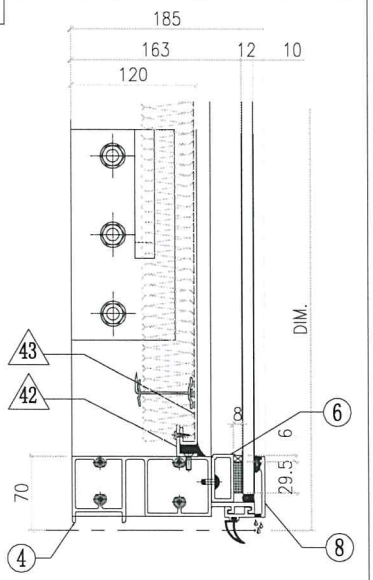

◇ OTHERS (ALUM. & G.M.S. PARTS)

ITEM	FAB. DWG NO.	LENGTH (mm)	QTY
41	N00813-01Y	383	2
	30x20X3mm ALUM. ANGLE		
42	N00813-01BC	673	2
	30x20X3mm ALUM. ANGLE		
43	J858-AP09-37c		1
	653 x 423 (BACK PANEL)		
44	J858-AP02		1
	3mm THK. ALUM. PLATE		
45	J858-AP03		2
	3mm THK. ALUM. PLATE		
46			
47			
48			
49			

○ ALUM. EXTRUSION


ITEM	FAB. DWG NO.	LENGTH (mm)	QTY
1	X86278-17L	555	1
2	X86272-10	555	1
3	X86279-36LG	792.5	1
4	X86280-12W	754	1
5	X86305-01LD	490	1
5a	X86305-01RD	490	1
6	X86305-04W	753	1
7	X86301-01-40	760	1
8	X86300-01-42	760	1
9	N516-01AB	665	1
10	X86255-01L	200	1
11	X86255-01R	200	1
12	X86258-01	200	2
13	X86303-03	150	1
14			
15			
16			
17			


GLASS	GLASS NUMBER	WIDTH	HEIGHT	QTY.
	GL03-26	738	519.5	1

美特鋁質有限公司 MIDI Aluminium Fabricator Ltd.										
修改	1	2		採用	工廠		地盤 ✓	工程號	J858	類別		物料號	-		
日期	04/11	06/12		材料顏色	-			地盤	康城11期	制圖	Z.S.P	2022-08-06	圖號	AZc-775H5-P
								图纸名称	单元组装图	復核	-	-	數量	-
								材料	-	批准	-	-	單件重量	- (KG)


AF-161

INSTALL UNIT NO.	QTY.	FLOOR
T1B-CW6-1101	1	11/F
T1B-CW6-4001	1	40/F
TOTAL	2	

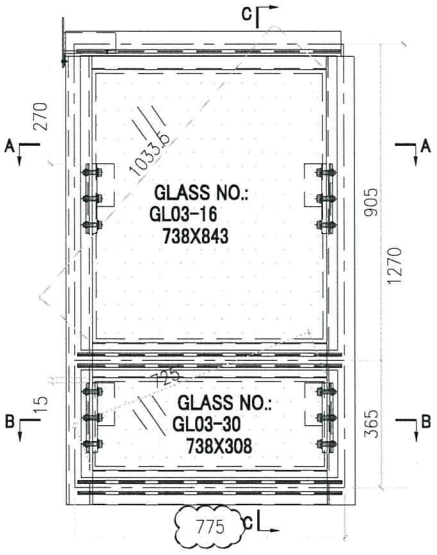


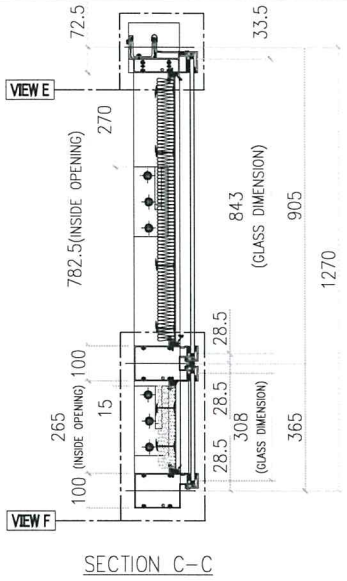

SECTION C-C

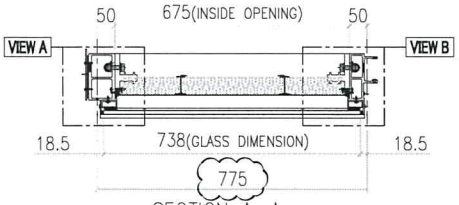


SECTION A-A

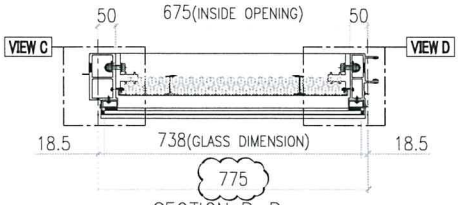


SECTION B-B

GLASS	GLASS NUMBER	WIDTH	HEIGHT	QTY.
	GL03-16	738	843	1
	GL03-30	738	308	1


VIEW A

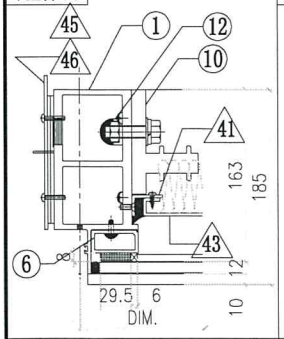


VIEW B

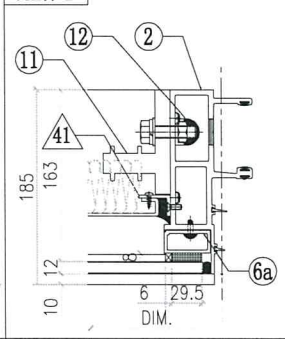


VIEW C

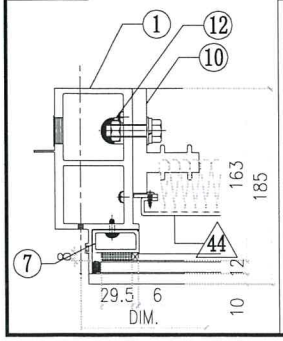


VIEW D

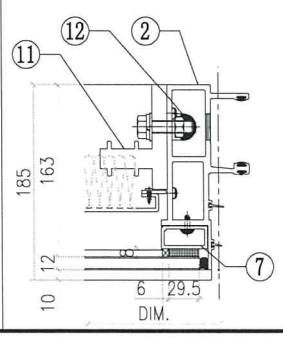

VIEW E

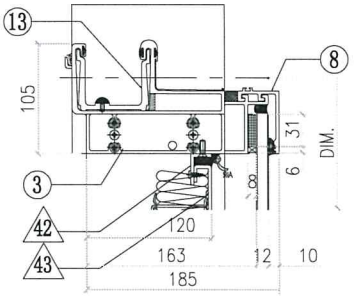

VIEW F

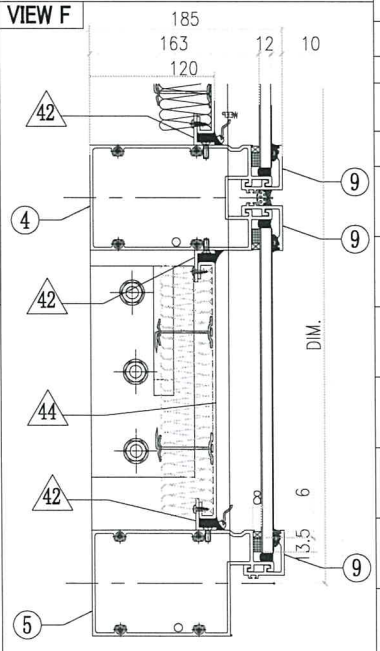

○ ALUM. EXTRUSION


ITEM	FAB. DWG NO.	LENGTH (mm)	QTY
1	X86278-16L	1294.5	1
2	X86272-09	1294.5	1
3	X86279-01K	792.5	1
4	X86308-15N	754	1
5	X86302-15N	754	1
6	X86305-01LA	828.5	1
6a	X86305-01RA	828.5	1
7	X86305-05E	264	2
8	X86301-01-40	760	1
9	X86283-01-45	760	3
10	X86255-02L	200	2
11	X86255-01R	200	2
12	X86258-01	200	4
13	X86303-03	150	1
14			
15			


◇ OTHERS (ALUM. & G.M.S. PARTS)

ITEM	FAB. DWG NO.	LENGTH (mm)	QTY
41	N00813-01A 30x20X3mm ALUM. ANGLE	720.5	1
41a	N00813-03 30x20X3mm ALUM. ANGLE	720.5	1
42	N00813-01BC 30x20X3mm ALUM. ANGLE	673	4
43	J858-AP19-57 653 x760.5(BACK PANEL)		1
44	J858-AP21-56 659 x243 (BACK PANEL)		1
45	J858-AP02 3mm THK. ALUM. PLATE		1
46	J858-AP03 3mm THK. ALUM. PLATE		2


美特鋁質有限公司 MIDI Aluminium Fabricator Ltd.											
				工程號	J858	類別		物料號	-		
				地盤	康城11期	制圖	Z.S.P	2022-08-06	圖號	AZe-1556H2	
修改	1		採用 工廠	地盤 ✓	图纸名称	单元组装图	復核	-	-	數量	-
日期	06/12		材料顏色	-	材料	-	批准	-	-	單件重量	- (KG)

AF-029A

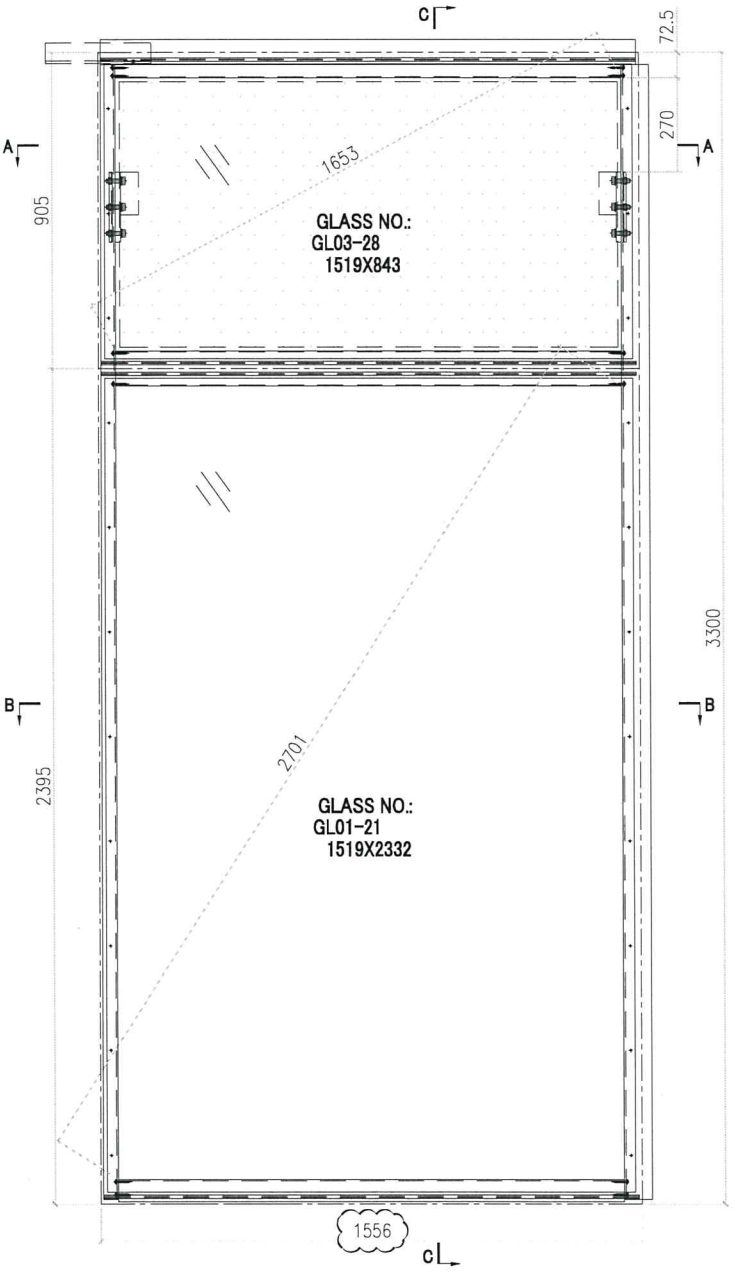


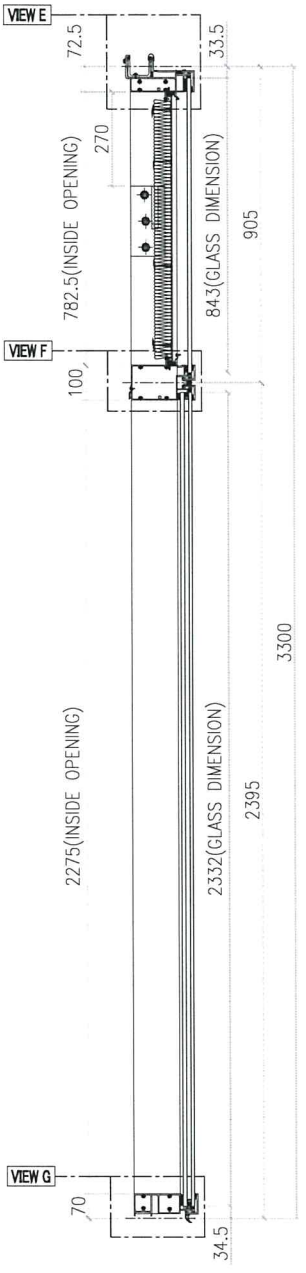

SECTION C-C

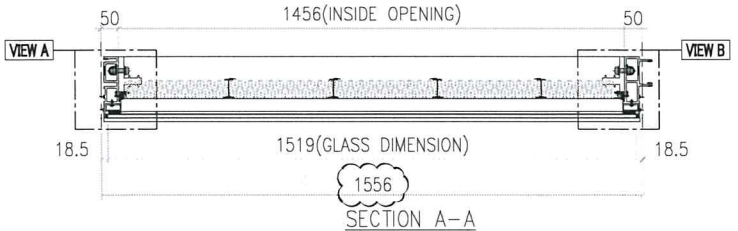

SECTION A-A

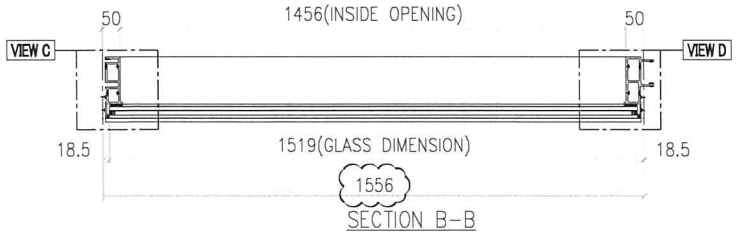


SECTION B-B

GLASS	GLASS NUMBER	WIDTH	HEIGHT	QTY.
	GL03-28	1519	843	1
	GL01-21	1519	2332	1


美特鋁質有限公司 MIDI Aluminium Fabricator Ltd.				工程號	J858	類別		物料號	-		
				地盤	康城11期	制圖	Z. S. P	2022-08-06	圖號	AZe-1556H2	
修改	1	2	採用 工廠 地盤 ✓	图纸名称	单元组装图	復核	-	-	數量	-	
日期	29/10	06/12	材料顏色 -	材料	-	批准	-	-	單件重量	-	(KG)

AF-029B


VIEW E

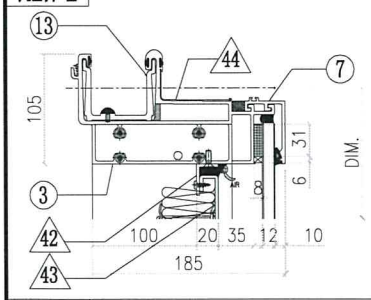


VIEW F

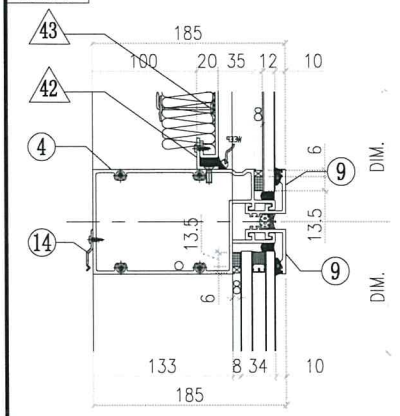


VIEW G

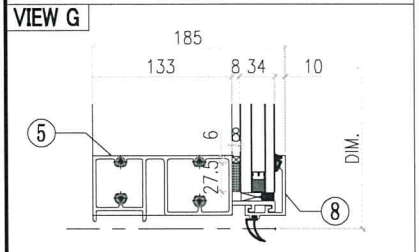


VIEW A

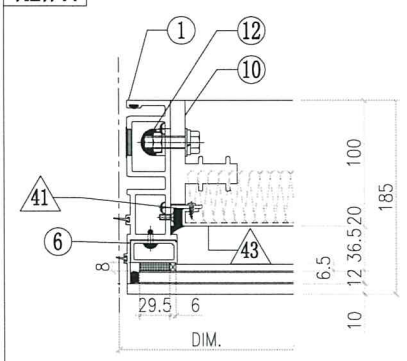


VIEW B

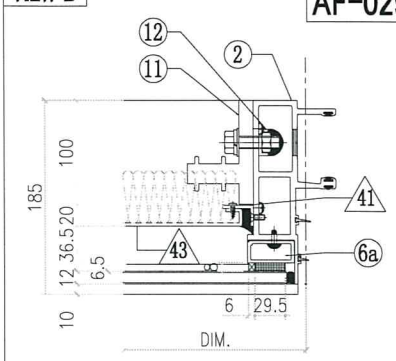

VIEW C

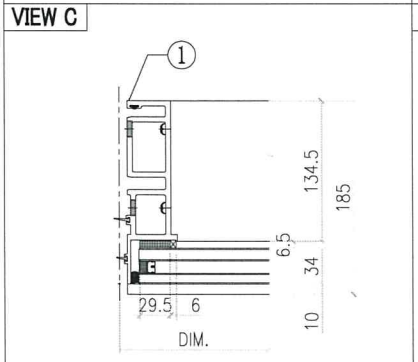

VIEW D

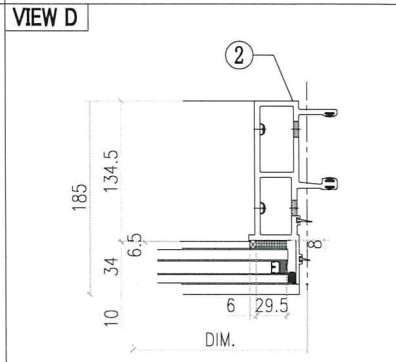

◇ OTHERS (ALUM. & G.M.S. PARTS)

ITEM	FAB. DWG NO.	LENGTH (mm)	QTY
41	N00813-01A	720.5	2
	30x20X3mm ALUM. ANGLE		
42	N00813-01T	1454	2
	30x20X3mm ALUM. ANGLE		
43	J858-AP09-11		1
	1434 x 760.5(BACK PANEL)		
44	J858-AP16	100	1
	1mm THK. ALUM. FLASHING		


◯ ALUM. EXTRUSION


ITEM	FAB. DWG NO.	LENGTH (mm)	QTY
1	X86273-01	3267.5	1
2	X86272-01	3267.5	1
3	X86279-15E	1541	1
4	X86302-01G	1535	1
5	X86280-01G	1535	1
6	X86305-01LA	828.5	1
6a	X86305-01RA	828.5	1
7	X86301-01-14	1541	1
8	X86300-01-14	1541	1
9	X86283-01-15	1541	2
10	X86255-01L	200	1
11	X86255-01R	200	1
12	X86258-01	200	2
13	X86303-01	300	1
14	X86317-01	50	6

INSTALL UNIT NO.	QTY.	FLOOR
T1A-CW6-0901	1	9/F
T1A-CW6-1001	1	10/F
T1A-CW6-1201	1	12/F
T1A-CW6-1501	1	15/F
T1A-CW6-1701	1	17/F
T1A-CW6-1801	1	18/F
T1A-CW6-1901	1	19/F
T1A-CW6-2001	1	20/F
T1A-CW6-2101	1	21/F
T1A-CW6-2301	1	23/F
T1A-CW6-2501	1	25/F
T1A-CW6-2601	1	26/F
T1A-CW6-2701	1	27/F
T1A-CW6-2801	1	28/F
T1A-CW6-3001	1	30/F
T1A-CW6-3101	1	31/F
T1A-CW6-3201	1	32/F
T1A-CW6-3301	1	33/F
T1A-CW6-3501	1	35/F
T1A-CW6-3701	1	37/F
T1A-CW6-3801	1	38/F
T1A-CW6-3901	1	39/F
T1A-CW6-4101	1	41/F
T1A-CW6-4301	1	43/F
T1A-CW6-4501	1	45/F
T1A-CW6-4601	1	46/F
T1A-CW6-4701	1	47/F
T1A-CW6-4801	1	48/F
T1A-CW6-5001	1	50/F
T1A-CW6-5101	1	51/F
T1A-CW6-5201	1	52/F
T1A-CW6-5301	1	53/F
T1A-CW6-5501	1	55/F
T1A-CW6-5701	1	57/F
T1A-CW6-5801	1	58/F
T1A-CW6-5901	1	59/F
T1A-CW6-6001	1	60/F
TOTAL	37	


美特鋁質有限公司 MIDI Aluminium Fabricator Ltd.				工程號	J858	類別		物料號	-		
				地盤	康城11期	制圖	Z. S. P	2022-08-06	圖號	AZe-1556H2s	
修改	1	2	採用 工廠 地盤 ✓	图纸名称	单元组装图	復核	-	-	數量	-	
日期	21/11	06/12	材料顏色 -	材料	-	批准	-	-	單件重量	-	(KG)

AF-084A

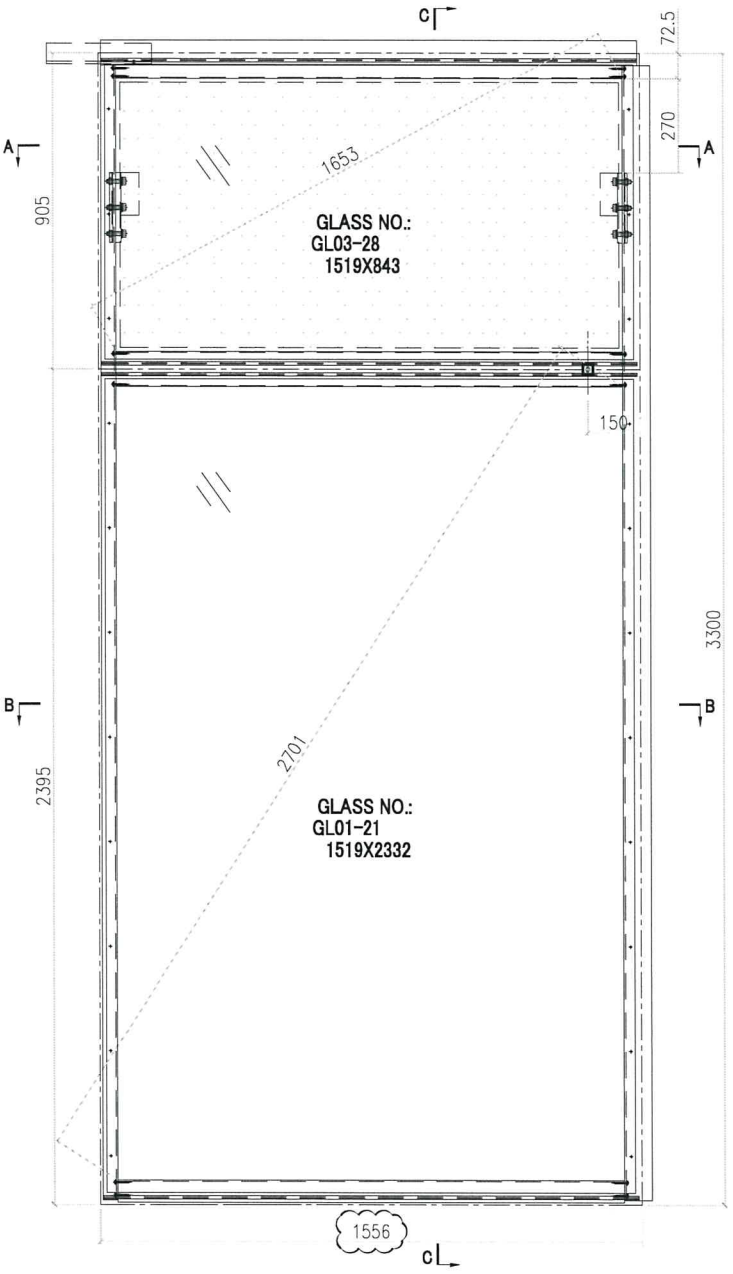


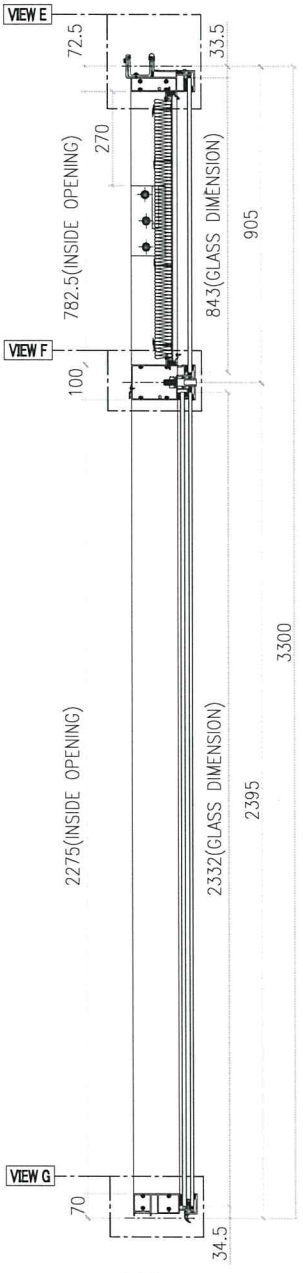

SECTION C-C

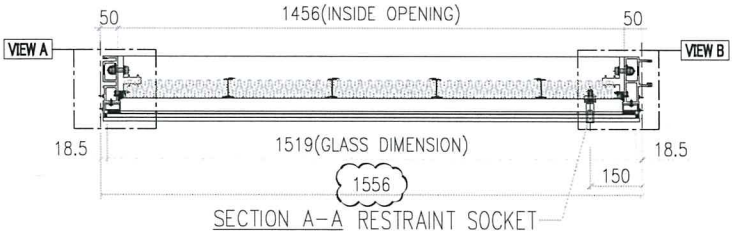

SECTION A-A RESTRAINT SOCKET

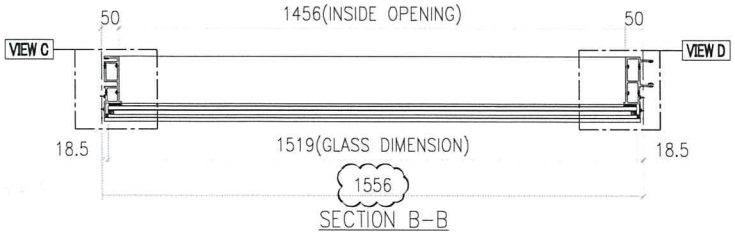

SECTION B-B


INSTALL UNIT NO.	QTY.	FLOOR
T1A-CW6-1601	1	16/F
T1A-CW6-2201	1	22/F
T1A-CW6-2901	1	29/F
T1A-CW6-3601	1	36/F
T1A-CW6-4201	1	42/F
T1A-CW6-4901	1	49/F
T1A-CW6-5601	1	56/F
TOTAL	7	

GLASS	GLASS NUMBER	WIDTH	HEIGHT	QTY.
	GL03-28	1519	843	1
	GL01-21	1519	2332	1


美特鋁質有限公司 MIDI Aluminium Fabricator Ltd.									
工程號	J858	類別		物料號	-				
地盤	康城11期	制圖	Z.S.P	2022-08-06	圖號	AZe-1556H2s			
修改	1	採用 工廠	地盤 ✓	图纸名称	单元组装图	復核	-	-	數量	-
日期	06/12	材料顏色	-	材料	-	批准	-	-	單件重量	- (KG)

AF-084B


VIEW E

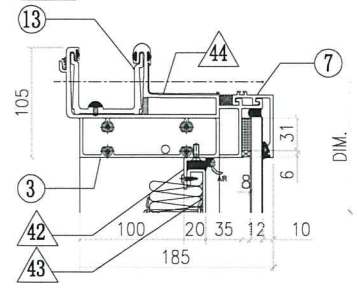


VIEW F

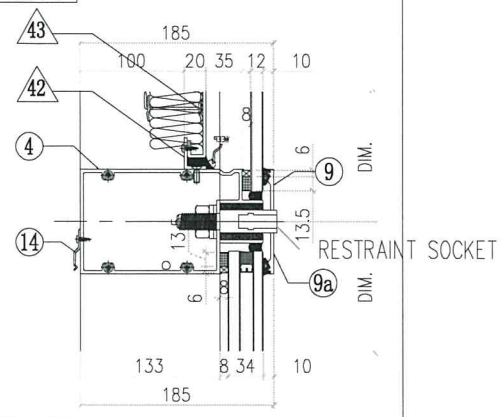


VIEW G

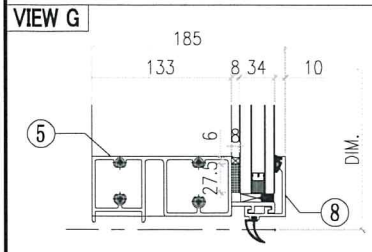


VIEW A

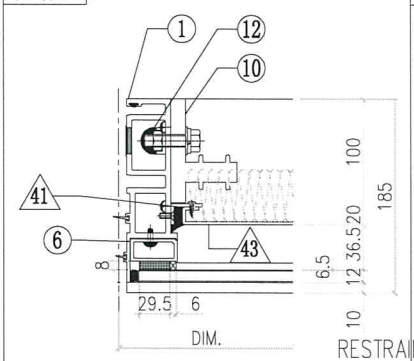


VIEW B

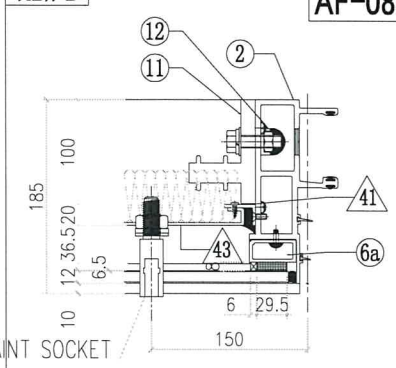

VIEW C

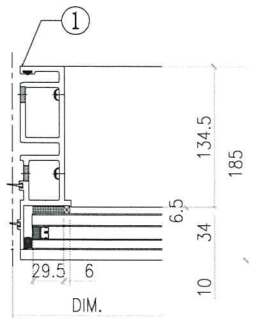

VIEW D

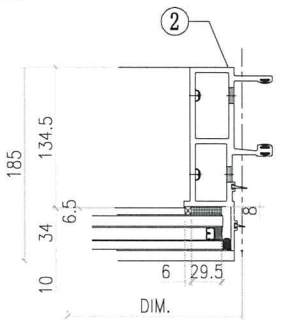

◇ OTHERS (ALUM. & G.M.S. PARTS)


ITEM	FAB. DWG NO.	LENGTH (mm)	QTY
41	N00813-01A	720.5	2
	30x20X3mm ALUM. ANGLE		
42	N00813-01T	1454	2
	30x20X3mm ALUM. ANGLE		
43	J858-AP09-11		1
	1434 x760.5(BACK PANEL)		
44	J858-AP16	100	1
	1mm THK. ALUM. FLASHING		

◯ ALUM. EXTRUSION

ITEM	FAB. DWG NO.	LENGTH (mm)	QTY
1	X86273-01	3267.5	1
2	X86272-01	3267.5	1
3	X86279-15E	1541	1
4	X86302-27E	1535	1
5	X86280-01G	1535	1
6	X86305-01LA	828.5	1
6a	X86305-01RA	828.5	1
7	X86301-01-14	1541	1
8	X86300-01-14	1541	1
9	X86283-02R-08	1541	1
9a	X86283-02L-08	1541	1
10	X86255-01L	200	1
11	X86255-01R	200	1
12	X86258-01	200	2
13	X86303-01	300	1
14	X86317-01	50	6


美特鋁質有限公司 MIDI Aluminium Fabricator Ltd.											
工程號	J858	類別		物料號	-						
地盘	康城11期	制圖	Z. S. P	2022-08-06	圖號	DZe-1556H6-P					
修改	1	採用 工廠	地盤 ✓	图纸名称	单元组装图	復核	-	-	數量	-	
日期	06/12	材料顏色	-	材料	-	批准	-	-	單件重量	-	(KG)

AF-134

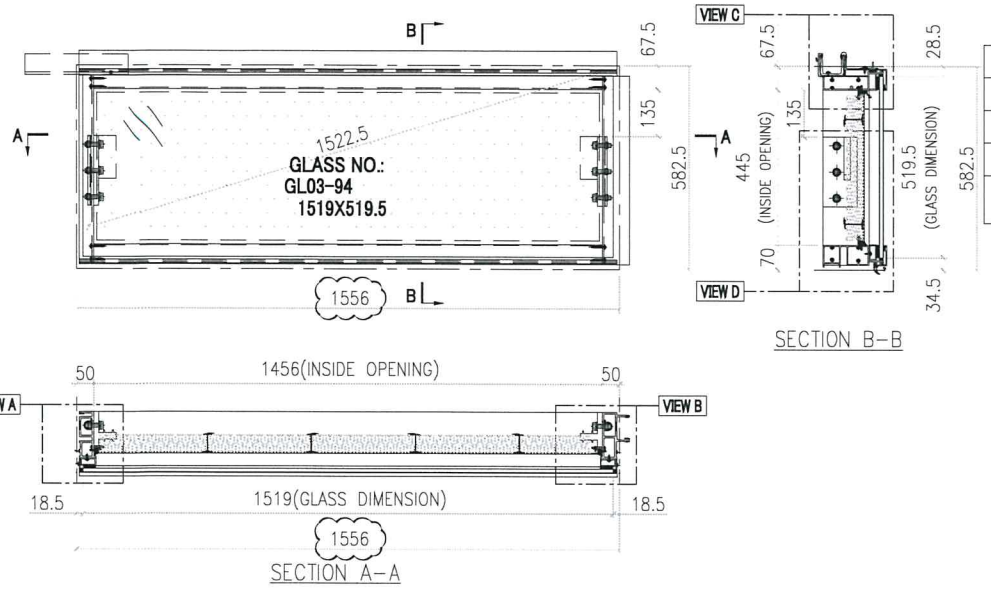


INSTALL UNIT NO.	QTY.	FLOOR
T1A-CW6.1-1101	1	11/F
T1A-CW6.1-4001	1	40/F
TOTAL	2	


VIEW C

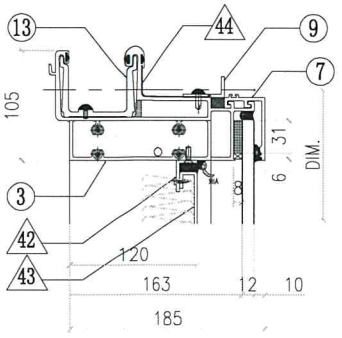


VIEW A

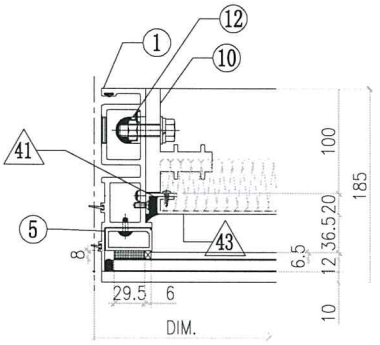

VIEW B

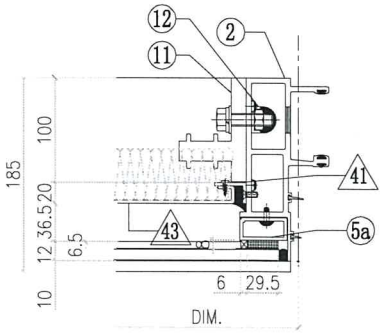

VIEW D

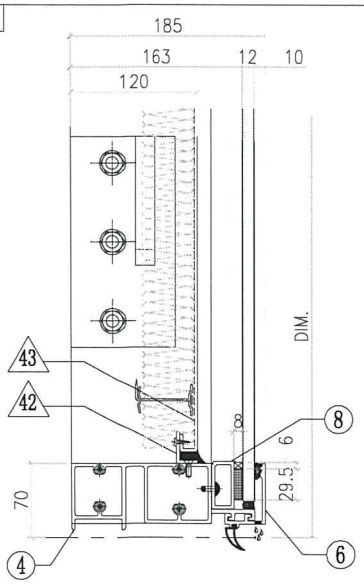

◇ OTHERS (ALUM. & G.M.S. PARTS)

ITEM	FAB. DWG NO.	LENGTH (mm)	QTY
41	N00813-01Y	383	2
	30x20X3mm ALUM. ANGLE		
42	N00813-01T	1454	2
	30x20X3mm ALUM. ANGLE		
43	J858-AP09-38		1
	1434 x 423 (BACK PANEL)		
44	J858-AP16	100	1
	1mm THK. ALUM. FLASHING		
45			
46			
47			
48			
49			

◯ ALUM. EXTRUSION


ITEM	FAB. DWG NO.	LENGTH (mm)	QTY
1	X86273-15	555	1
2	X86272-10	555	1
3	X86279-37H	1541	1
4	X86280-12G	1535	1
5	X86305-01LD	490	1
5a	X86305-01RD	490	1
6	X86305-04P	1534	1
7	X86301-01-14	1541	1
8	X86300-01-14	1541	1
9	N516-01R	1446	1
10	X86255-01L	200	1
11	X86255-01R	200	1
12	X86258-01	200	2
13	X86303-01	300	1
14			
15			
16			
17			


GLASS

GLASS NUMBER	WIDTH	HEIGHT	QTY.
GL03-94	1519	519.5	1

美特鋁質有限公司 MIDI Aluminium Fabricator Ltd.					工程號	J858	類別		物料號	-		
					地盤	康城11期	制圖	Z.S.P	2022-08-06	圖號	AZe-1556H5-P	
修改	1	2	採用	工廠	地盤 ✓	图纸名称	单元组装图	復核	-	-	數量	-
日期	04/11	06/12	材料顏色	-		材料	-	批准	-	-	單件重量	- (KG)


AF-163

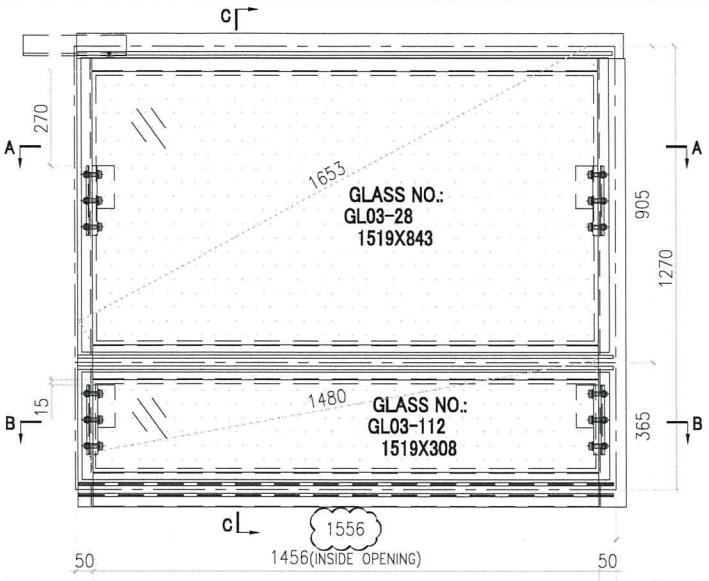

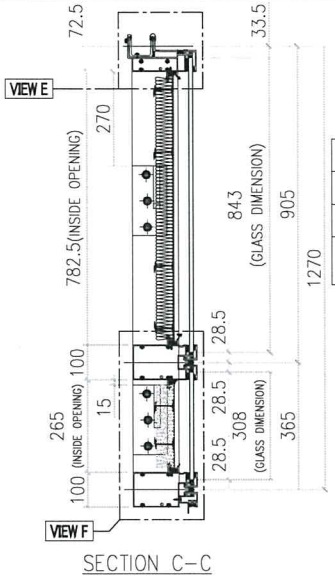


SECTION C-C

INSTALL UNIT NO.	QTY.	FLOOR
T1A-CW6-1101	1	11/F
T1A-CW6-4001	1	40/F
TOTAL	2	

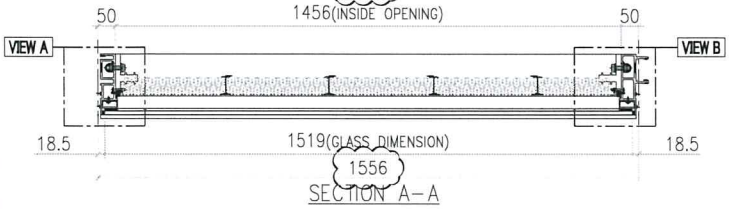


SECTION A-A

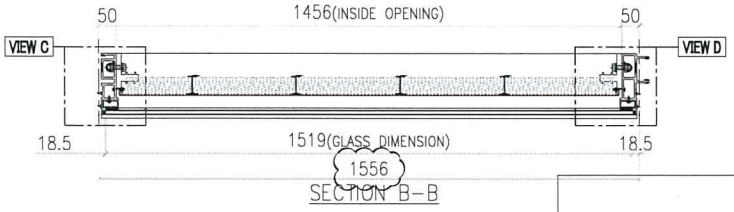


SECTION B-B

GLASS	GLASS NUMBER	WIDTH	HEIGHT	QTY.
	GL03-28	1519	843	1
	GL03-112	1519	308	1


VIEW A

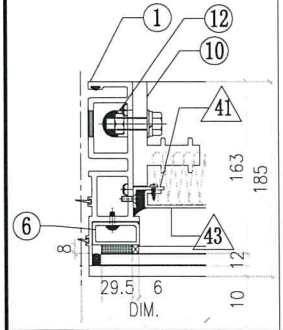


VIEW B

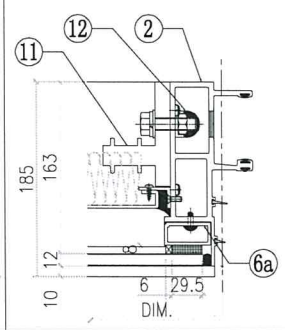


VIEW C

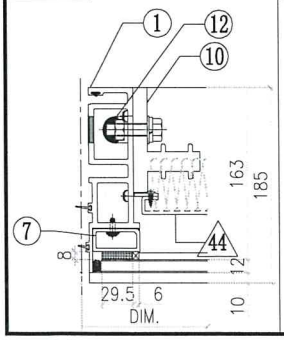


VIEW D

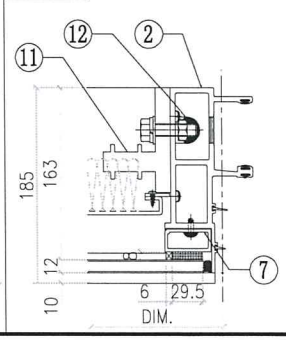

VIEW E

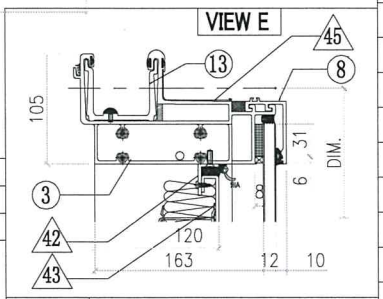

VIEW F

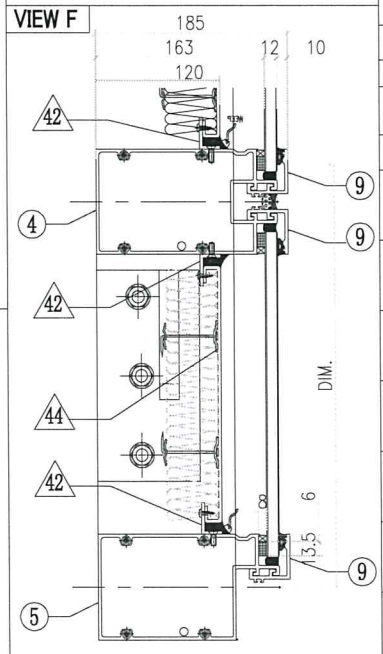

○ ALUM. EXTRUSION


ITEM	FAB. DWG NO.	LENGTH (mm)	QTY
1	X86273-14	1294.5	1
2	X86272-09	1294.5	1
3	X86279-15E	1541	1
4	X86308-15G	1535	1
5	X86302-15G	1535	1
6	X86305-01LA	828.5	1
6a	X86305-01RA	828.5	1
7	X86305-05E	264	2
8	X86301-01-14	1541	1
9	X86283-01-15	1541	3
10	X86255-02L	200	2
11	X86255-01R	200	2
12	X86258-01	200	4
13	X86303-01	300	1
14			
15			


◇ OTHERS (ALUM. & G.M.S. PARTS)

ITEM	FAB. DWG NO.	LENGTH (mm)	QTY
41	N00813-01A	720.5	1
	30x20X3mm ALUM. ANGLE		
41a	N00813-03	720.5	1
	30x20X3mm ALUM. ANGLE		
42	N00813-01T	1454	4
	30x20X3mm ALUM. ANGLE		
43	J858-AP19-11		1
	1434 x 760.5(BACK PANEL)		
44	J858-AP21-35		1
	1440 x 243 (BACK PANEL)		
45	J858-AP16	100	1
	1mm THK. ALUM. FLASHING		
46			


美特鋁質有限公司 MIDI Aluminium Fabricator Ltd.											
				工程號	J858	類別		物料號	-		
				地盘	康城11期	制圖	Z.S.P	2022-08-06	圖號	AZe-1531H2	
修改	1		採用 工廠	地盤 ✓	图纸名称	单元组装图	復核	-	-	數量	-	
日期	06/12		材料顏色	-	材料	-	批准	-	-	單件重量	-	(KG)

AF-034A

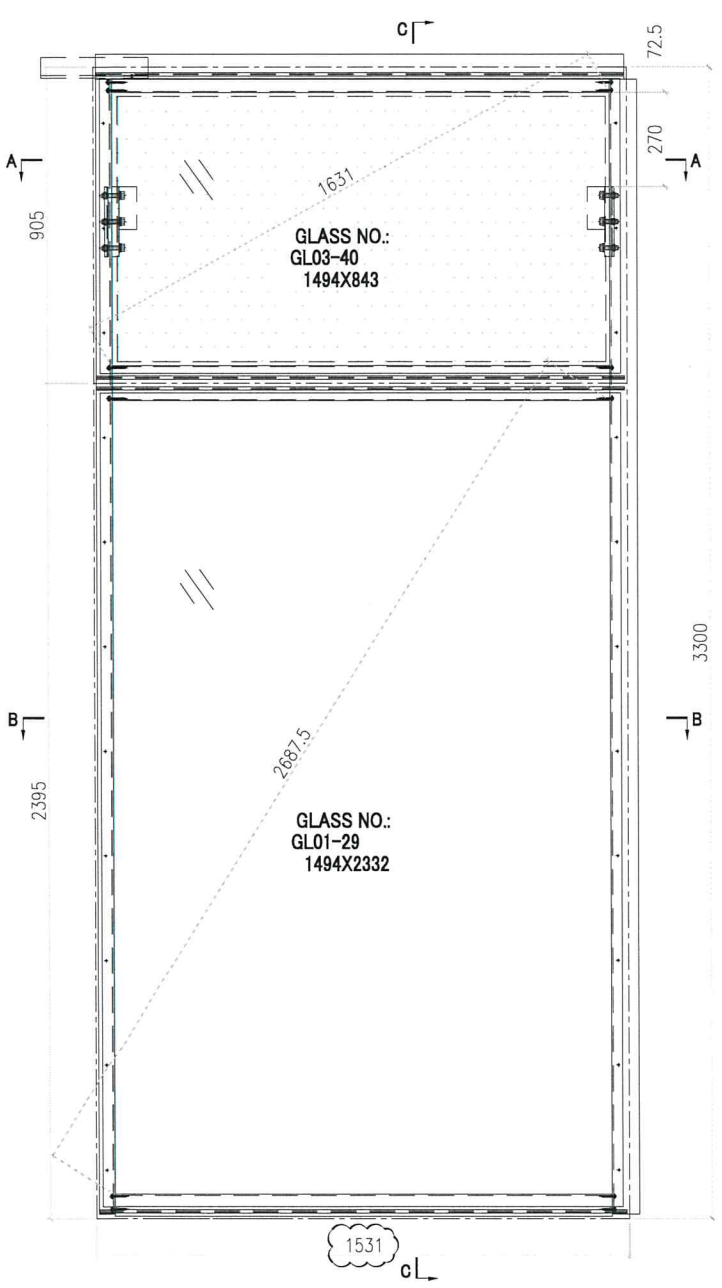


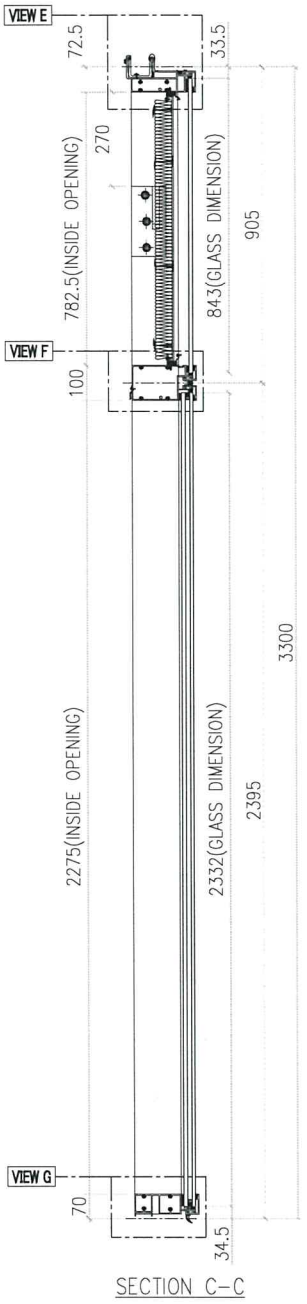

SECTION C-C

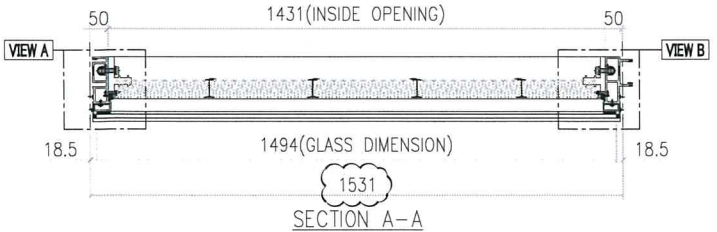

SECTION A-A

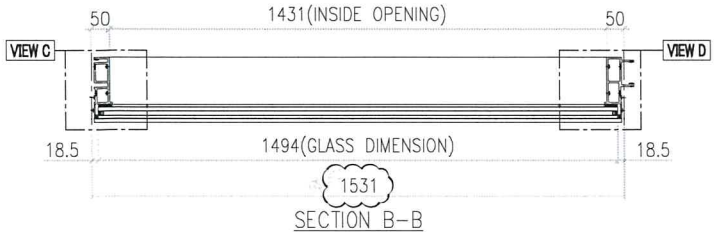


SECTION B-B

GLASS	GLASS NUMBER	WIDTH	HEIGHT	QTY.
	GL03-40	1494	843	1
	GL01-29	1494	2332	1


美特鋁質有限公司 MIDI Aluminium Fabricator Ltd.				工程號	J858	類別		物料號	-		
				地盤	康城11期	制圖	Z. S. P	2022-08-06	圖號	AZe-1531H2	
修改	1	採用	工廠 地盤 ✓	图纸名称	单元组装图	復核	-	-	數量	-	
日期	06/12	材料顏色	-	材料	-	批准	-	-	單件重量	-	(KG)

AF-034B


VIEW E

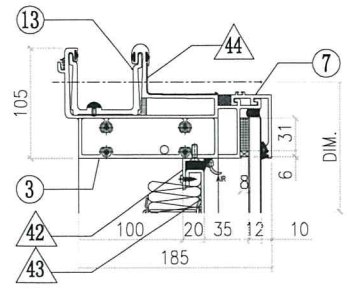


VIEW A

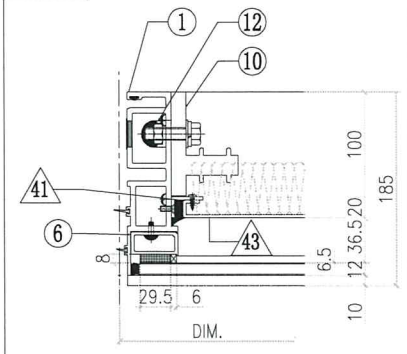


VIEW B

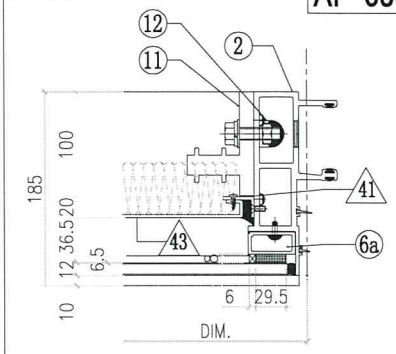


VIEW F

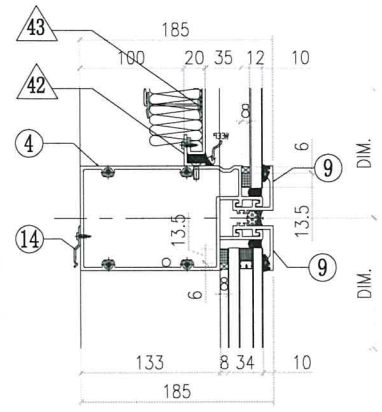


VIEW C

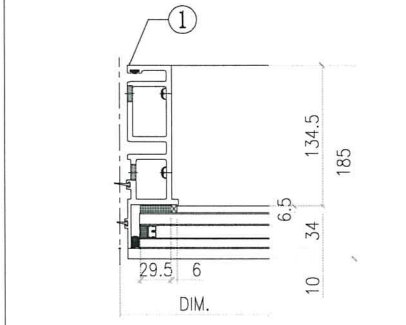

VIEW D

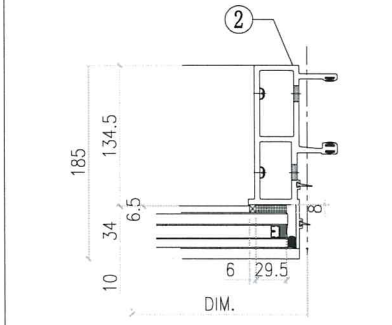

VIEW G

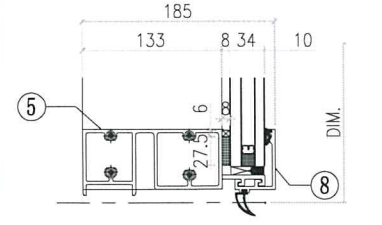

◇ OTHERS (ALUM. & G.M.S. PARTS)

ITEM	FAB. DWG NO.	LENGTH (mm)	QTY
41	N00813-01A	720.5	2
	30x20X3mm ALUM. ANGLE		
42	N00813-01U	1429	2
	30x20X3mm ALUM. ANGLE		
43	J858-AP09-12		1
	1409 x760.5(BACK PANEL)		
44	J858-AP16	100	1
	1mm THK. ALUM. FLASHING		


○ ALUM. EXTRUSION

ITEM	FAB. DWG NO.	LENGTH (mm)	QTY
1	X86273-01	3267.5	1
2	X86272-01	3267.5	1
3	X86279-15F	1516	1
4	X86302-01J	1510	1
5	X86280-01J	1510	1
6	X86305-01LA	828.5	1
6a	X86305-01RA	828.5	1
7	X86301-01-15	1516	1
8	X86300-01-15	1516	1
9	X86283-01-16	1516	2
10	X86255-01L	200	1
11	X86255-01R	200	1
12	X86258-01	200	2
13	X86303-01	300	1
14	X86317-01	50	6


INSTALL UNIT NO.	QTY.	FLOOR
T1A-CW3-0903	1	9/F
T1A-CW3-1003	1	10/F
T1A-CW3-1203	1	12/F
T1A-CW3-1503	1	15/F
T1A-CW3-1703	1	17/F
T1A-CW3-1803	1	18/F
T1A-CW3-1903	1	19/F
T1A-CW3-2003	1	20/F
T1A-CW3-2103	1	21/F
T1A-CW3-2303	1	23/F
T1A-CW3-2503	1	25/F
T1A-CW3-2603	1	26/F
T1A-CW3-2703	1	27/F
T1A-CW3-2803	1	28/F
T1A-CW3-3003	1	30/F
T1A-CW3-3103	1	31/F
T1A-CW3-3203	1	32/F
T1A-CW3-3303	1	33/F
T1A-CW3-3503	1	35/F
T1A-CW3-3703	1	37/F
T1A-CW3-3803	1	38/F
T1A-CW3-3903	1	39/F
T1A-CW3-4103	1	41/F
T1A-CW3-4303	1	43/F
T1A-CW3-4503	1	45/F
T1A-CW3-4603	1	46/F
T1A-CW3-4703	1	47/F
T1A-CW3-4803	1	48/F
T1A-CW3-5003	1	50/F
T1A-CW3-5103	1	51/F
T1A-CW3-5203	1	52/F
T1A-CW3-5303	1	53/F
T1A-CW3-5503	1	55/F
T1A-CW3-5703	1	57/F
T1A-CW3-5803	1	58/F
T1A-CW3-5903	1	59/F
T1A-CW3-6003	1	60/F
TOTAL	37	

美特鋁質有限公司 MIDI Aluminium Fabricator Ltd.					工程號	J858	類別		物料號	-		
					地盤	康城11期	制圖	Z. S. P	2022-08-06	圖號	AZe-1531H2s	
修改	1		採用	工廠		地盤 ✓	图纸名称	单元组装图	復核	-	-	數量	-
日期	06/12		材料颜色	-			材料	-	批准	-	-	單件重量	- (KG)


AF-086A

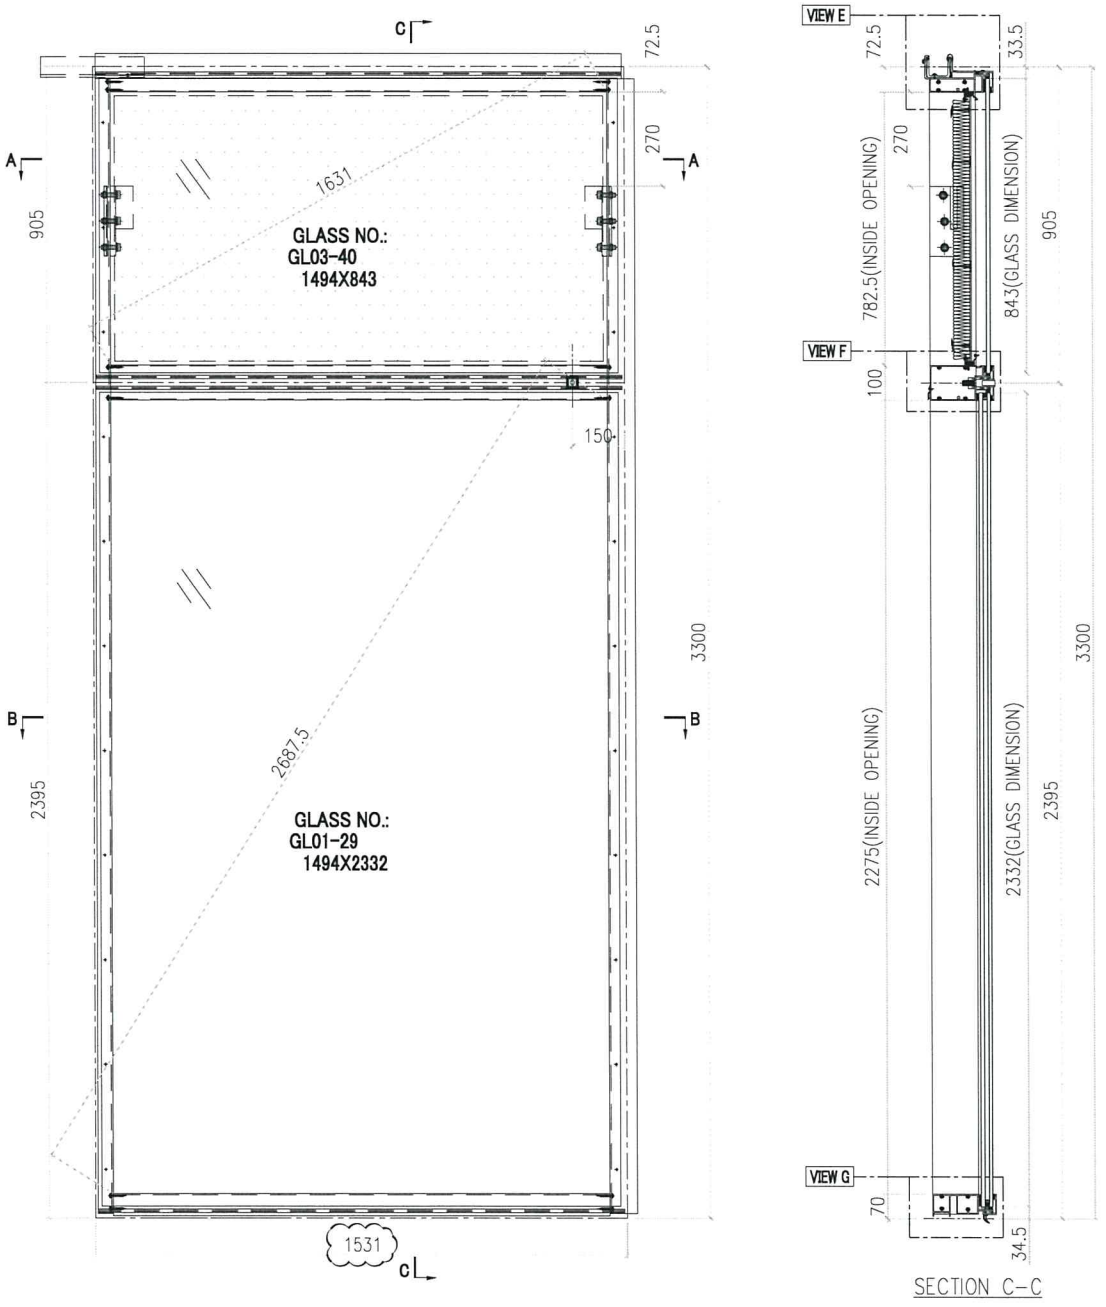

SECTION C-C

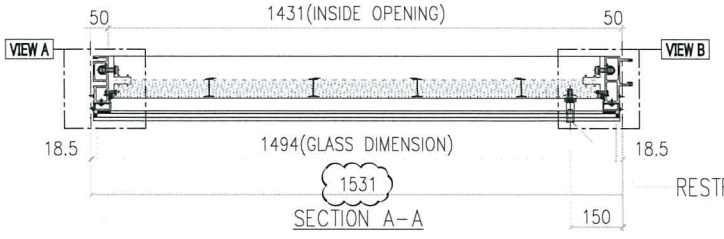

SECTION A-A

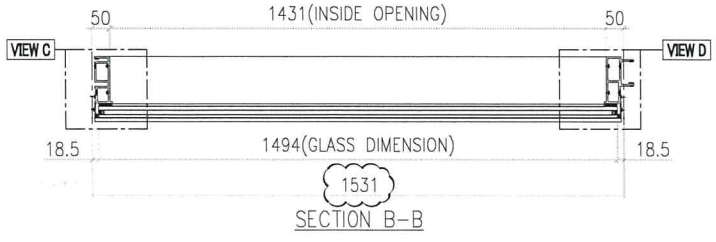

SECTION B-B


INSTALL UNIT NO.	QTY.	FLOOR
T1A-CW3-1603	1	16/F
T1A-CW3-2203	1	22/F
T1A-CW3-2903	1	29/F
T1A-CW3-3603	1	36/F
T1A-CW3-4203	1	42/F
T1A-CW3-4903	1	49/F
T1A-CW3-5603	1	56/F
TOTAL	7	

GLASS	GLASS NUMBER	WIDTH	HEIGHT	QTY.
	GL03-40	1494	843	1
	GL01-29	1494	2332	1


美特鋁質有限公司 MIDI Aluminium Fabricator Ltd.											
修改	1			採用	工廠		地盤	✓	工程號	J858	類別		物料號	-		
日期	06/12			材料顏色	-				地盤	康城11期	制圖	Z.S.P	2022-08-06	圖號	AZe-1531H2s
									图纸名称	单元组装图	復核	-	-	數量	-
									材料	-	批准	-	-	單件重量	- (KG)

AF-086B


VIEW E

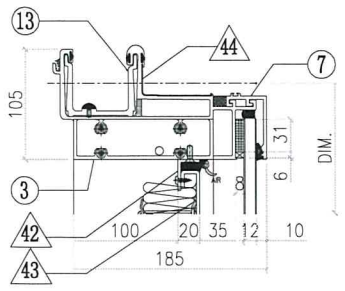

VIEW A

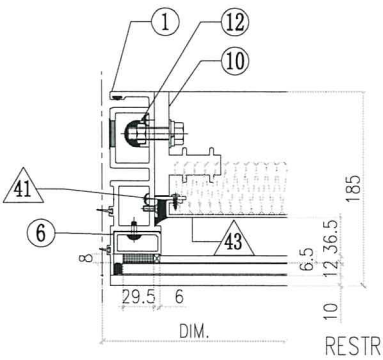


VIEW B

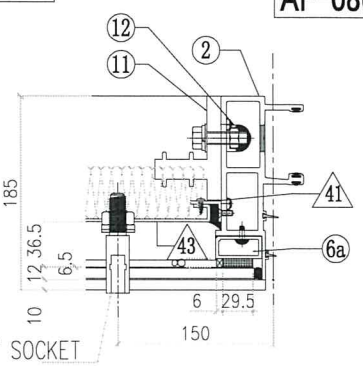


RESTRAINT SOCKET


VIEW F

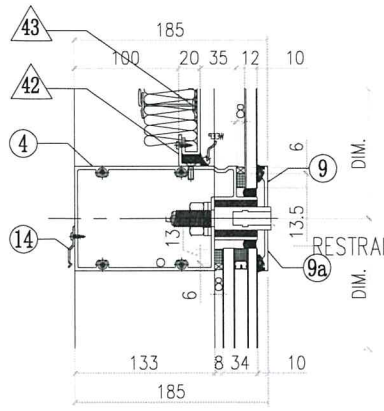


VIEW C

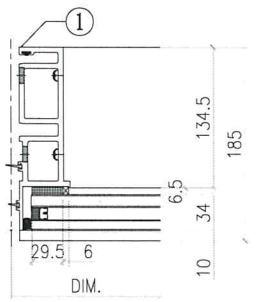

VIEW D

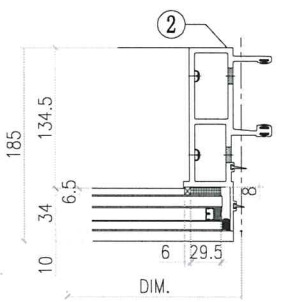

VIEW G

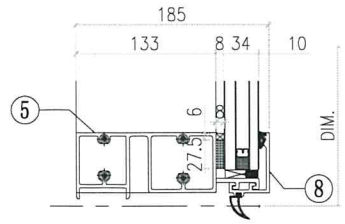

◇ OTHERS (ALUM. & G.M.S. PARTS)


ITEM	FAB. DWG NO.	LENGTH (mm)	QTY
41	N00813-01A	720.5	2
	30x20X3mm ALUM. ANGLE		
42	N00813-01U	1429	2
	30x20X3mm ALUM. ANGLE		
43	J858-AP09-12		1
	1409 x760.5(BACK PANEL)		
44	J858-AP16	100	1
	1mm THK. ALUM. FLASHING		


◯ ALUM. EXTRUSION

ITEM	FAB. DWG NO.	LENGTH (mm)	QTY
1	X86273-01	3267.5	1
2	X86272-01	3267.5	1
3	X86279-15F	1516	1
4	X86302-27F	1510	1
5	X86280-01J	1510	1
6	X86305-01LA	828.5	1
6a	X86305-01RA	828.5	1
7	X86301-01-15	1516	1
8	X86300-01-15	1516	1
9	X86283-02R-09	1516	1
9a	X86283-02L-09	1516	1
10	X86255-01L	200	1
11	X86255-01R	200	1
12	X86258-01	200	2
13	X86303-01	300	1
14	X86317-01	50	6

美特鋁質有限公司 MIDI Aluminium Fabricator Ltd.											
					工程號	J858	類別		物料號	-	
					地盤	康城11期	制圖	Z. S. P	2022-08-06	圖號	DZe-1531H6-P
修改	1			採用 工廠 地盤 ✓	图纸名称	单元组装图	復核	-	-	數量	-
日期	06/12			材料顏色 -	材料	-	批准	-	-	單件重量	- (KG)


AF-135

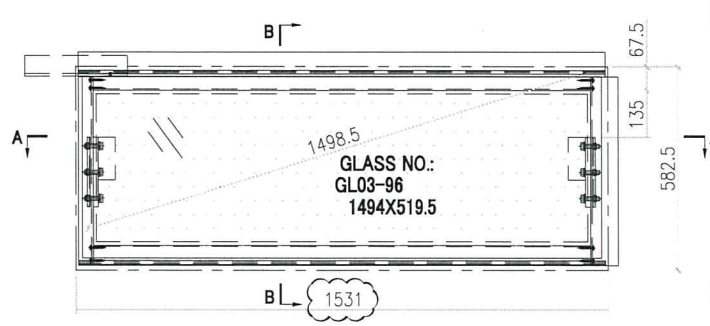

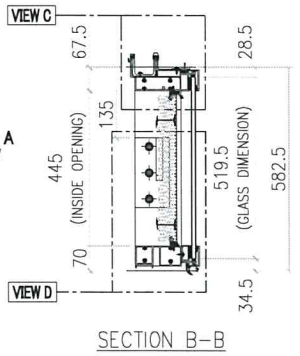


SECTION B-B

INSTALL UNIT NO.	QTY.	FLOOR
T1A-CW3.1-1106	1	11/F
T1A-CW3.1-4006	1	40/F
TOTAL	2	

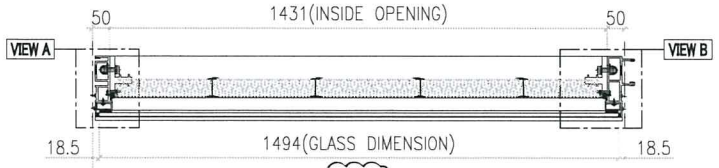


SECTION A-A


VIEW C

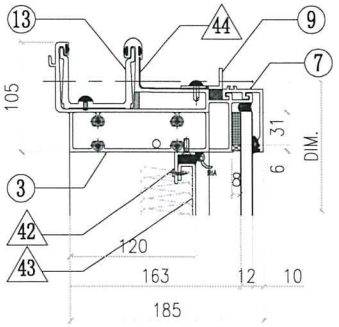


VIEW A

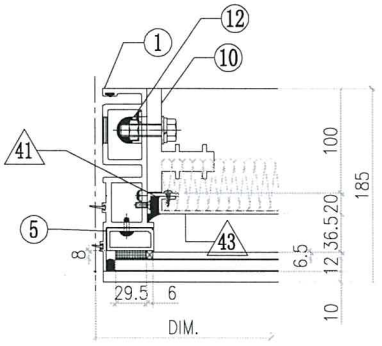

VIEW B

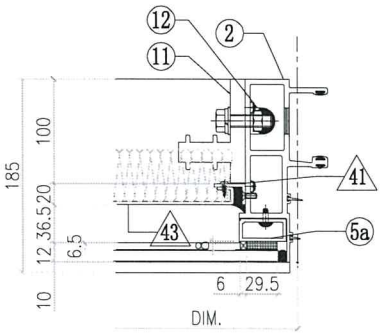

VIEW D

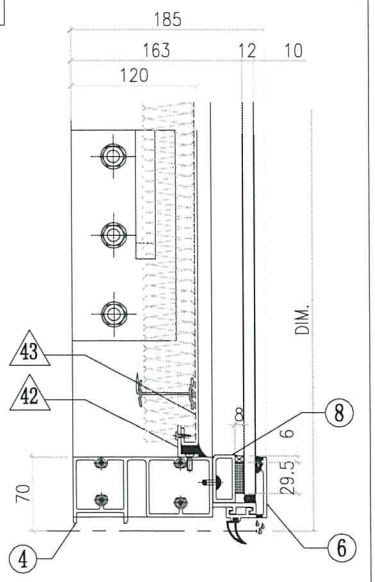

◇ OTHERS (ALUM. & G.M.S. PARTS)

ITEM	FAB. DWG NO.	LENGTH (mm)	QTY
41	N00813-01Y	383	2
	30x20X3mm ALUM. ANGLE		
42	N00813-01U	1429	2
	30x20X3mm ALUM. ANGLE		
43	J858-AP09-39		1
	1409 x 423 (BACK PANEL)		
44	J858-AP16	100	1
	1mm THK. ALUM. FLASHING		
45			
46			
47			
48			
49			

○ ALUM. EXTRUSION


ITEM	FAB. DWG NO.	LENGTH (mm)	QTY
1	X86273-15	555	1
2	X86272-10	555	1
3	X86279-37J	1516	1
4	X86280-12H	1510	1
5	X86305-01LD	490	1
5a	X86305-01RD	490	1
6	X86305-04Q	1509	1
7	X86301-01-15	1516	1
8	X86300-01-15	1516	1
9	N516-01S	1421	1
10	X86255-01L	200	1
11	X86255-01R	200	1
12	X86258-01	200	2
13	X86303-01	300	1
14			
15			
16			
17			

GLASS

GLASS NUMBER	WIDTH	HEIGHT	QTY.
GL03-96	1494	519.5	1


美特鋁質有限公司 MIDI Aluminium Fabricator Ltd.					工程號	J858	類別		物料號	-		
					地盘	康城11期	制圖	Z. S. P	2022-08-06	圖號	AZe-1531H5-P	
修改	1	2	採用	工廠	地盤 ✓	图纸名称	单元组装图	復核	-	-	數量	-
日期	04/11	06/12	材料顏色	-		材料	-	批准	-	-	單件重量	- (KG)

AF-166

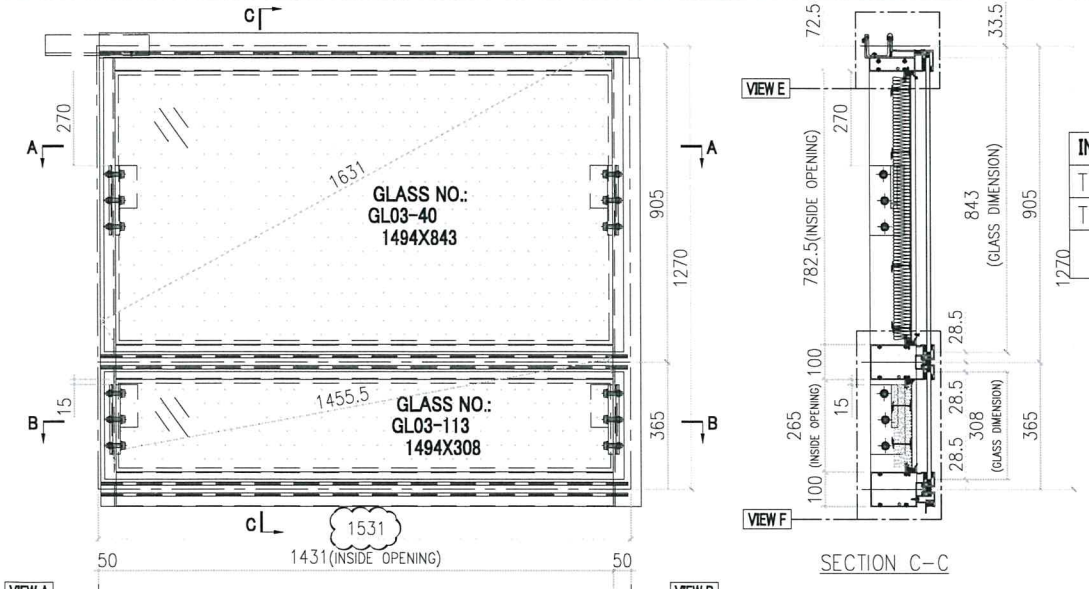


SECTION C-C

INSTALL UNIT NO.	QTY.	FLOOR
T1A-CW3-1103	1	11/F
T1A-CW3-4003	1	40/F
TOTAL	2	

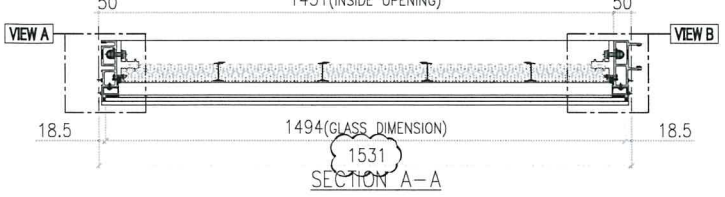


SECTION A-A

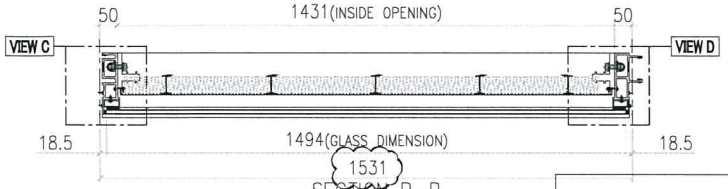


SECTION B-B

GLASS	GLASS NUMBER	WIDTH	HEIGHT	QTY.
	GL03-40	1494	843	1
	GL03-113	1494	308	1


VIEW A

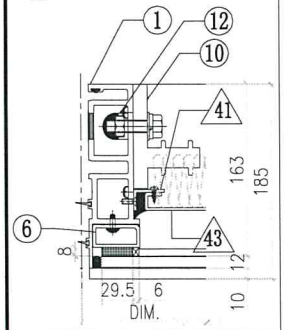


VIEW B

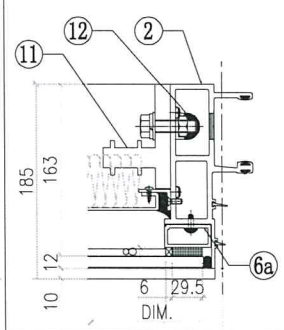


VIEW C

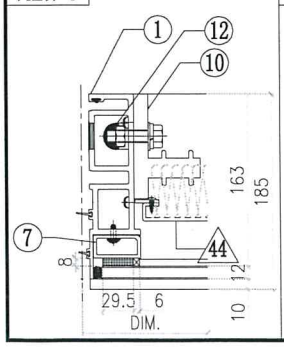


VIEW D

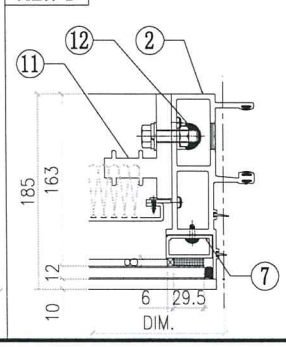

VIEW E

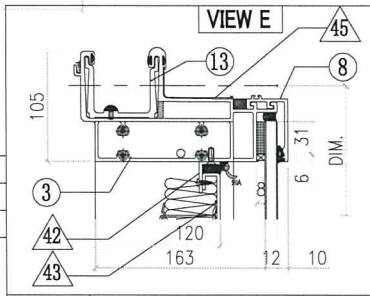

VIEW F

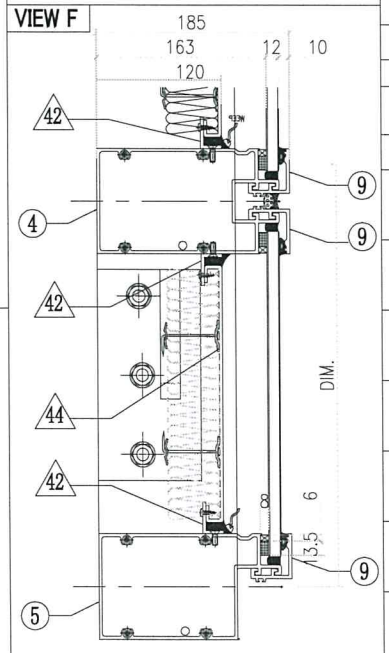

○ ALUM. EXTRUSION


ITEM	FAB. DWG NO.	LENGTH (mm)	QTY
1	X86273-14	1294.5	1
2	X86272-09	1294.5	1
3	X86279-15F	1516	1
4	X86308-15H	1510	1
5	X86302-15H	1510	1
6	X86305-01LA	828.5	1
6a	X86305-01RA	828.5	1
7	X86305-05E	264	2
8	X86301-01-15	1516	1
9	X86283-01-16	1516	3
10	X86255-02L	200	2
11	X86255-01R	200	2
12	X86258-01	200	4
13	X86303-01	300	1
14			
15			


◇ OTHERS (ALUM. & G.M.S. PARTS)

ITEM	FAB. DWG NO.	LENGTH (mm)	QTY
41	N00813-01A	720.5	1
	30x20X3mm ALUM. ANGLE		
41a	N00813-03	720.5	1
	30x20X3mm ALUM. ANGLE		
42	N00813-01U	1429	4
	30x20X3mm ALUM. ANGLE		
43	J858-AP19-12		1
	1409 x 760.5(BACK PANEL)		
44	J858-AP21-36		1
	1415 x 243 (BACK PANEL)		
45	J858-AP16	100	1
	1mm THK. ALUM. FLASHING		
46			


美特鋁質有限公司 MIDI Aluminium Fabricator Ltd.											
修改	1			採用	工廠		地盤	✓	工程號	J858	類別		物料號	-		
日期	06/12			材料顏色	-				地盤	康城11期	制圖	Z.S.P	2022-08-06	圖號	AZe-1568.5H2
									图纸名称	单元组装图	復核	-	-	數量	-
									材料	-	批准	-	-	單件重量	- (KG)

AF-042A

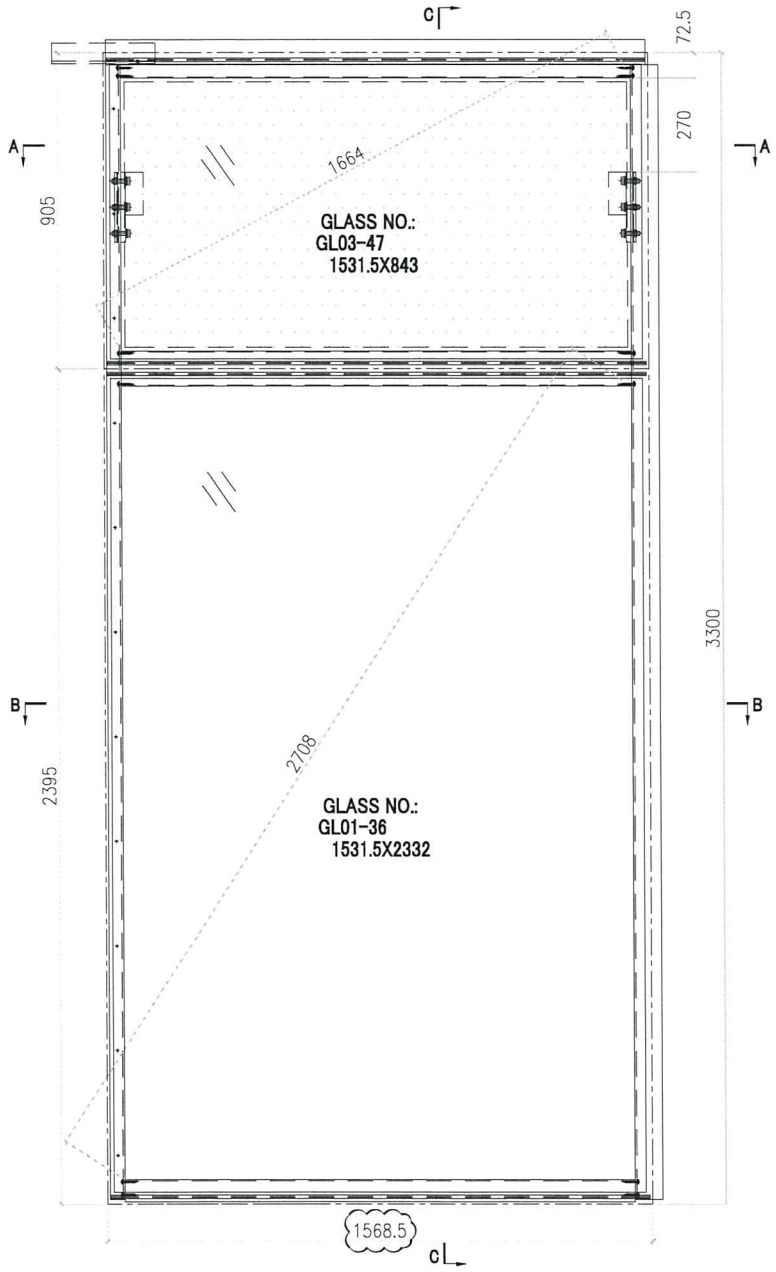


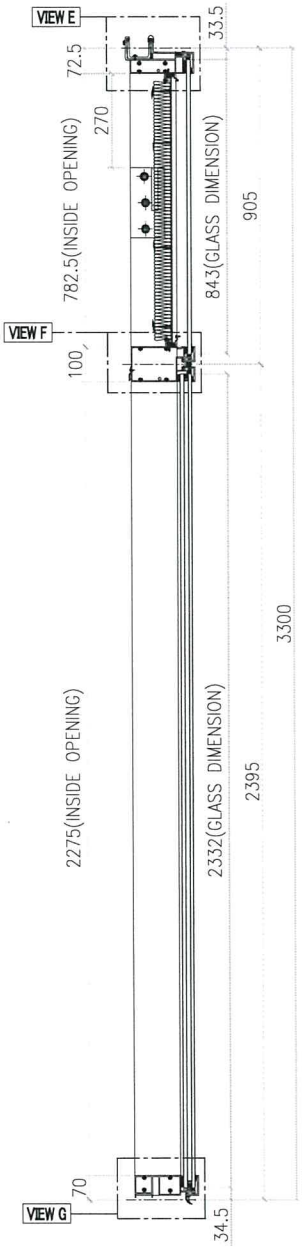


SECTION C-C

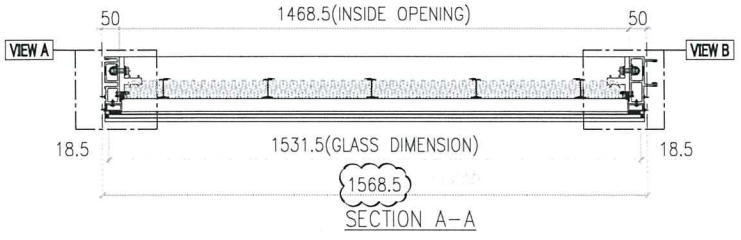


SECTION A-A

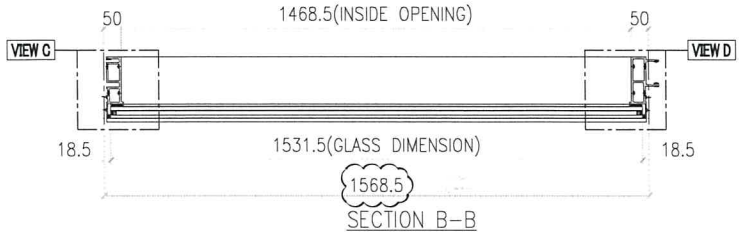

SECTION B-B

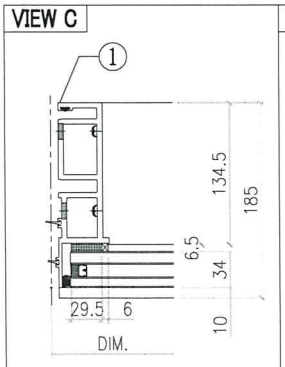

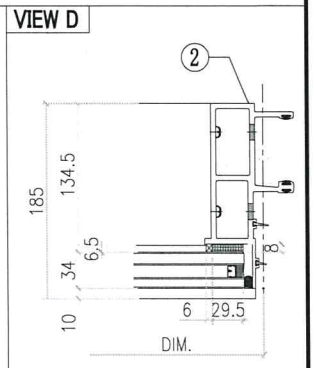


GLASS

GLASS NUMBER	WIDTH	HEIGHT	QTY.
GL03-47	1531.5	843	1
GL01-36	1531.5	2332	1


美特鋁質有限公司 MIDI Aluminium Fabricator Ltd.					工程號	J858	類別		物料號	-		
					地盘	康城11期	制圖	Z. S. P	2022-08-06	圖號	AZe-1568.5H2	
修改	1			採用 工廠 地盤 ✓	图纸名称	单元组装图	復核	-	-	數量	-	
日期	06/12			材料颜色 -	材料	-	批准	-	-	單件重量	-	(KG)

AF-042B


VIEW E

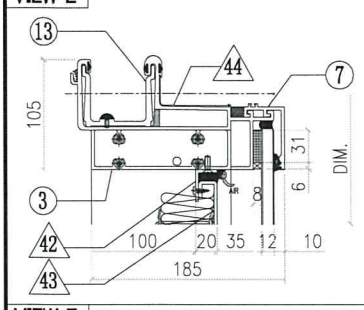


VIEW F

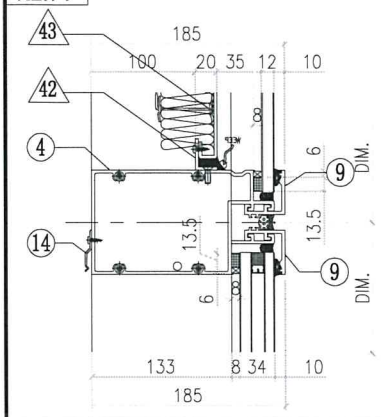


VIEW G

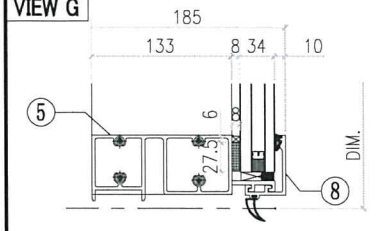

VIEW A

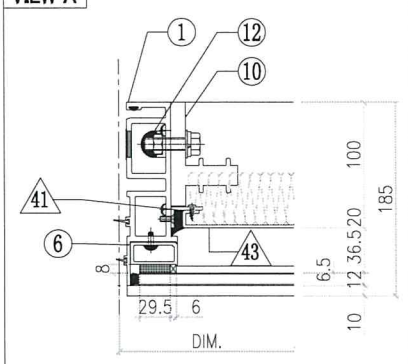

VIEW B

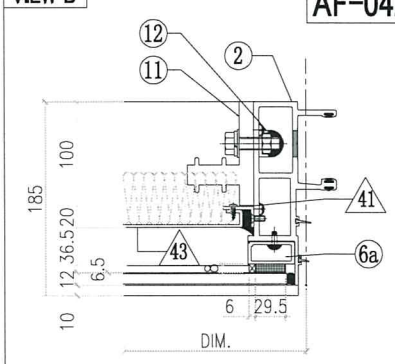

◇ OTHERS (ALUM. & G.M.S. PARTS)

ITEM	FAB. DWG NO.	LENGTH (mm)	QTY
41	N00813-01A	720.5	2
	30x20X3mm ALUM. ANGLE		
42	N00813-01AN	1466.5	2
	30x20X3mm ALUM. ANGLE		
43	J858-AP09-50		1
	1446.5x760.5(BACK PANEL)		
44	J858-AP16	100	1
	1mm THK. ALUM. FLASHING		


◯ ALUM. EXTRUSION


ITEM	FAB. DWG NO.	LENGTH (mm)	QTY
1	X86273-01	3267.5	1
2	X86272-01	3267.5	1
3	X86279-15H	1553.5	1
4	X86302-01N	1547.5	1
5	X86280-01N	1547.5	1
6	X86305-01LA	828.5	1
6a	X86305-01RA	828.5	1
7	X86301-01-31	1553.5	1
8	X86300-01-32	1553.5	1
9	X86283-01-31	1553.5	2
10	X86255-01L	200	1
11	X86255-01R	200	1
12	X86258-01	200	2
13	X86303-01	300	1
14	X86317-01	50	6

INSTALL UNIT NO.	QTY.	FLOOR
T2B-CW6-0903	1	9/F
T2B-CW6-1003	1	10/F
T2B-CW6-1503	1	15/F
T2B-CW6-1603	1	16/F
T2B-CW6-1703	1	17/F
T2B-CW6-1803	1	18/F
T2B-CW6-1903	1	19/F
T2B-CW6-2103	1	21/F
T2B-CW6-2203	1	22/F
T2B-CW6-2303	1	23/F
T2B-CW6-2503	1	25/F
T2B-CW6-2603	1	26/F
T2B-CW6-2803	1	28/F
T2B-CW6-2903	1	29/F
T2B-CW6-3003	1	30/F
T2B-CW6-3103	1	31/F
T2B-CW6-3203	1	32/F
T2B-CW6-3503	1	35/F
T2B-CW6-3603	1	36/F
T2B-CW6-3703	1	37/F
T2B-CW6-3803	1	38/F
T2B-CW6-3903	1	39/F
T2B-CW6-4103	1	41/F
T2B-CW6-4203	1	42/F
T2B-CW6-4303	1	43/F
T2B-CW6-4503	1	45/F
T2B-CW6-4603	1	46/F
T2B-CW6-4803	1	48/F
T2B-CW6-4903	1	49/F
T2B-CW6-5003	1	50/F
T2B-CW6-5103	1	51/F
T2B-CW6-5203	1	52/F
T2B-CW6-5503	1	55/F
T2B-CW6-5603	1	56/F
T2B-CW6-5703	1	57/F
T2B-CW6-5803	1	58/F
T2B-CW6-5903	1	59/F
T2B-CW6-6103	1	61/F
T2B-CW6-6203	1	62/F
T2B-CW6-6303	1	63/F
T2B-CW6-6503	1	65/F
T3B-CW6-0903	1	9/F
T3B-CW6-1003	1	10/F
T3B-CW6-1503	1	15/F
T3B-CW6-1603	1	16/F
T3B-CW6-1703	1	17/F
T3B-CW6-1803	1	18/F
T3B-CW6-1903	1	19/F
T3B-CW6-2103	1	21/F
T3B-CW6-2203	1	22/F
T3B-CW6-2303	1	23/F
T3B-CW6-2503	1	25/F
T3B-CW6-2603	1	26/F
T3B-CW6-2803	1	28/F
T3B-CW6-2903	1	29/F
T3B-CW6-3003	1	30/F
T3B-CW6-3103	1	31/F
T3B-CW6-3203	1	32/F
T3B-CW6-3503	1	35/F
T3B-CW6-3603	1	36/F
T3B-CW6-3703	1	37/F
T3B-CW6-3803	1	38/F
T3B-CW6-3903	1	39/F
T3B-CW6-4103	1	41/F
T3B-CW6-4203	1	42/F
T3B-CW6-4303	1	43/F
T3B-CW6-4503	1	45/F
T3B-CW6-4603	1	46/F
T3B-CW6-4803	1	48/F
T3B-CW6-4903	1	49/F
T3B-CW6-5003	1	50/F
T3B-CW6-5103	1	51/F
T3B-CW6-5203	1	52/F
T3B-CW6-5503	1	55/F
T3B-CW6-5603	1	56/F
T3B-CW6-5703	1	57/F
T3B-CW6-5803	1	58/F
T3B-CW6-5903	1	59/F
T3B-CW6-6103	1	61/F
T3B-CW6-6203	1	62/F
T3B-CW6-6303	1	63/F
T3B-CW6-6503	1	65/F
TOTAL	82	


美特鋁質有限公司 MIDI Aluminium Fabricator Ltd.				工程號	J858	類別		物料號	-		
				地盘	康城11期	制圖	Z.S.P	2022-08-06	圖號	AZe-1568.5H2s	
修改	1		採用 工廠 地盤 ✓	图纸名称	单元组装图	復核	-	-	數量	-	
日期	06/12		材料颜色 -	材料	-	批准	-	-	單件重量	-	(KG)


AF-093A

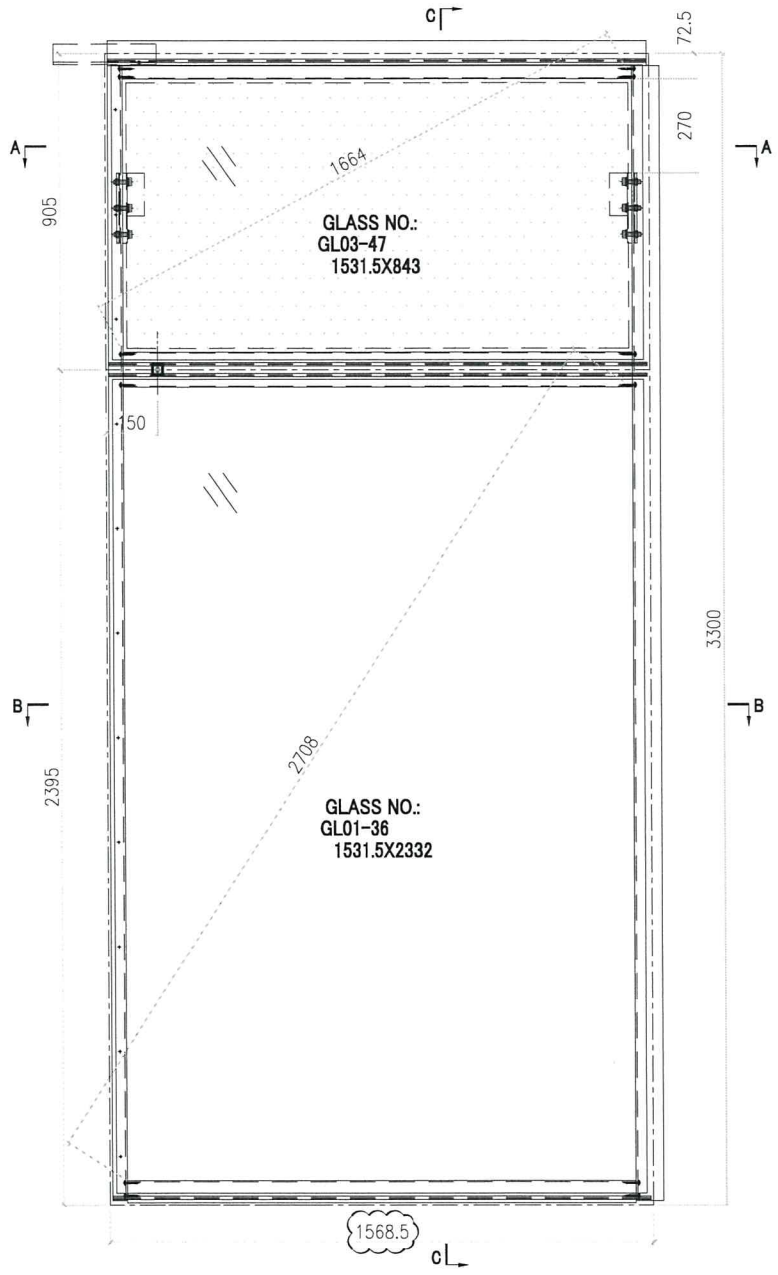

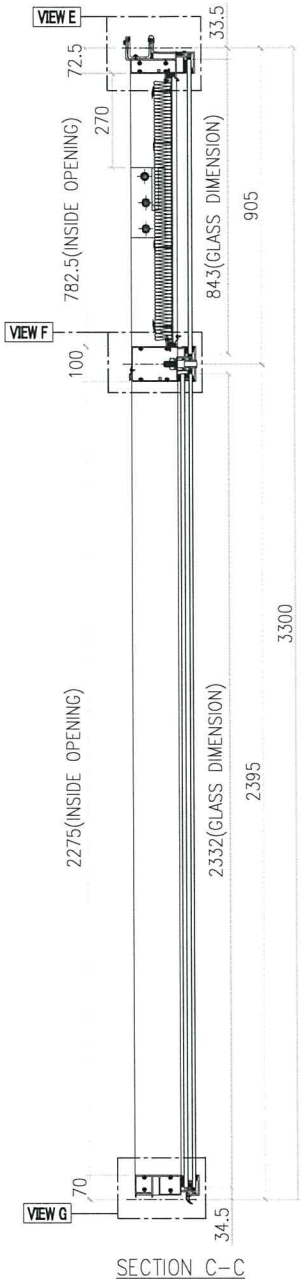


SECTION C-C

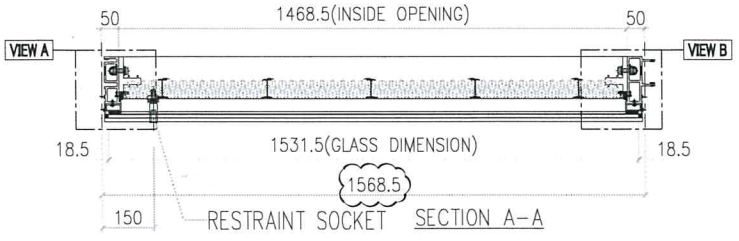

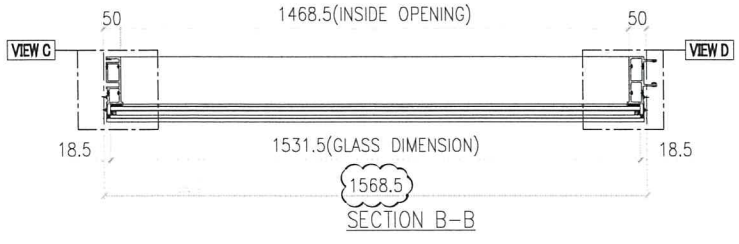

SECTION B-B

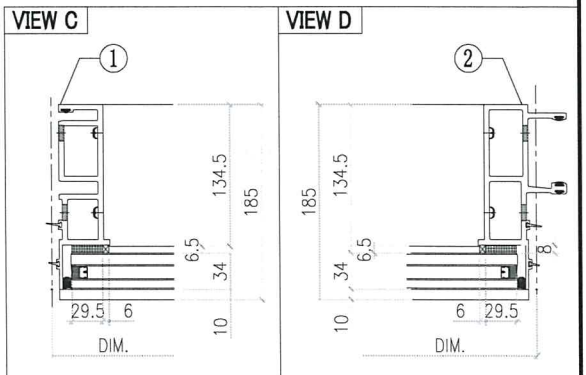


GLASS	GLASS NUMBER	WIDTH	HEIGHT	QTY.
	GL03-47	1531.5	843	1
	GL01-36	1531.5	2332	1


美特鋁質有限公司 MIDI Aluminium Fabricator Ltd.											
修改	1			採用	工廠		地盤	✓	工程號	J858	類別		物料號	-		
日期	06/12			材料顏色	-				地盘	康城11期	制圖	Z. S. P	2022-08-06	圖號	AZe-1568.5H2s
									图纸名称	单元组装图	復核	-	-	數量	-
									材料	-	批准	-	-	單件重量	- (KG)

AF-093B


VIEW E

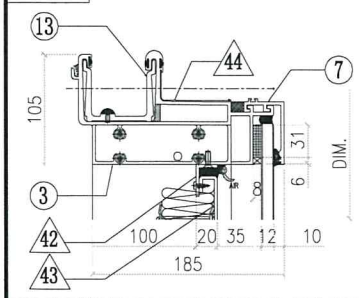


VIEW A

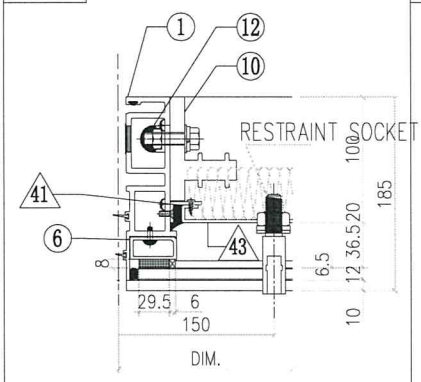


VIEW B

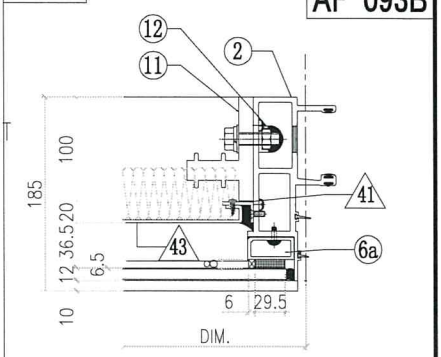

VIEW F

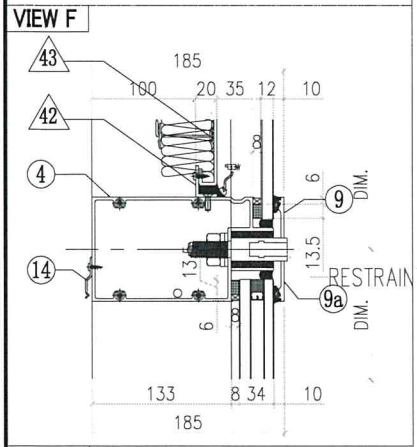

VIEW G

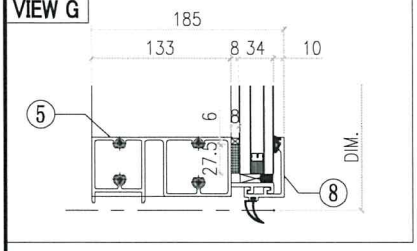

◇ OTHERS (ALUM. & G.M.S. PARTS)

ITEM	FAB. DWG NO.	LENGTH (mm)	QTY
41	N00813-01A	720.5	2
	30x20X3mm ALUM. ANGLE		
42	N00813-01AN	1466.5	2
	30x20X3mm ALUM. ANGLE		
43	J858-AP09-50		1
	1446.5x760.5(BACK PANEL)		
44	J858-AP16	100	1
	1mm THK. ALUM. FLASHING		


◯ ALUM. EXTRUSION

ITEM	FAB. DWG NO.	LENGTH (mm)	QTY
1	X86273-01	3267.5	1
2	X86272-01	3267.5	1
3	X86279-15H	1553.5	1
4	X86302-26D	1547.5	1
5	X86280-01N	1547.5	1
6	X86305-01LA	828.5	1
6a	X86305-01RA	828.5	1
7	X86301-01-31	1553.5	1
8	X86300-01-32	1553.5	1
9	X86283-02L-02	1553.5	1
9a	X86283-02R-02	1553.5	1
10	X86255-01L	200	1
11	X86255-01R	200	1
12	X86258-01	200	2
13	X86303-01	300	1
14	X86317-01	50	6

INSTALL UNIT NO.	QTY.	FLOOR
T2B-CW6-1203	1	12/F
T2B-CW6-2003	1	20/F
T2B-CW6-2703	1	27/F
T2B-CW6-3303	1	33/F
T2B-CW6-4703	1	47/F
T2B-CW6-5303	1	53/F
T2B-CW6-6003	1	60/F
T3B-CW6-1203	1	12/F
T3B-CW6-2003	1	20/F
T3B-CW6-2703	1	27/F
T3B-CW6-3303	1	33/F
T3B-CW6-4703	1	47/F
T3B-CW6-5303	1	53/F
T3B-CW6-6003	1	60/F
TOTAL	14	


美特鋁質有限公司 MIDI Aluminium Fabricator Ltd.											
				工程號	J858	類別		物料號	-		
				地盤	康城11期	制圖	Z. S. P	2022-08-06	圖號	DZe-1568.5H6-P	
修改	1		採用 工廠 地盤 ✓	图纸名称	单元组装图	復核	-	-	數量	-	
日期	06/12		材料顏色 -	材料	-	批准	-	-	單件重量	-	(KG)

AF-137

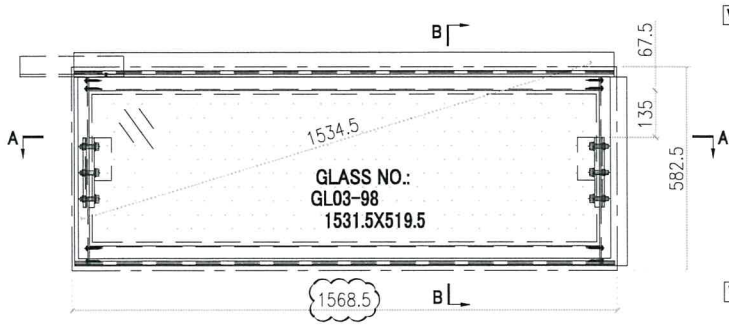


SECTION B-B

INSTALL UNIT NO.	QTY.	FLOOR
T2B-CW6.1-1106	1	11/F
T2B-CW6.1-4006	1	40/F
T3B-CW6.1-1106	1	11/F
T3B-CW6.1-4006	1	40/F
TOTAL	4	

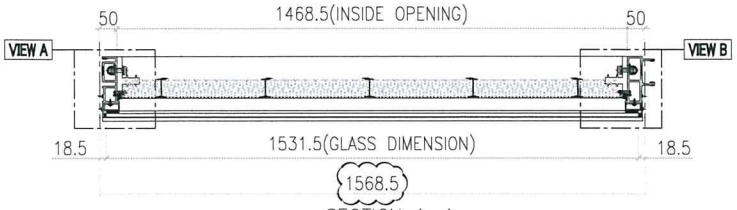


SECTION A-A


VIEW C

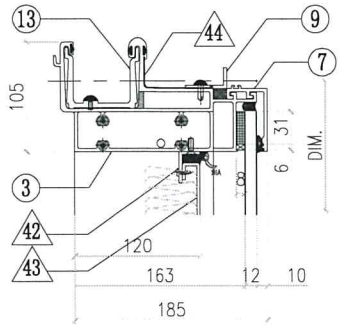


VIEW A

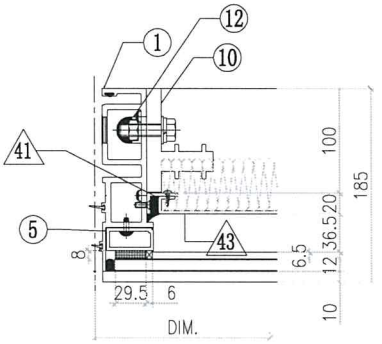

VIEW B

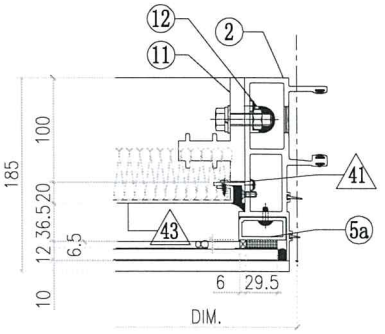

VIEW D

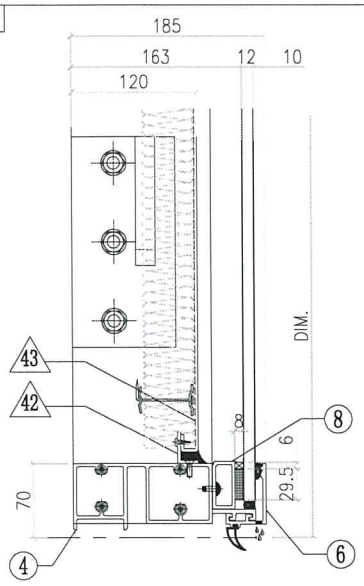

GLASS	GLASS NUMBER	WIDTH	HEIGHT	QTY.
	GL03-98	1531.5	519.5	1

◇ OTHERS (ALUM. & G.M.S. PARTS)

ITEM	FAB. DWG NO.	LENGTH (mm)	QTY
41	N00813-01Y	383	2
	30x20X3mm ALUM. ANGLE		
42	N00813-01AN	1466.5	2
	30x20X3mm ALUM. ANGLE		
43	J858-AP09-67		1
	1446.5x423 (BACK PANEL)		
44	J858-AP16	100	1
	1mm THK. ALUM. FLASHING		
45			
46			
47			
48			
49			


◯ ALUM. EXTRUSION


ITEM	FAB. DWG NO.	LENGTH (mm)	QTY
1	X86273-15	555	1
2	X86272-10	555	1
3	X86279-37K	1553.5	1
4	X86280-12Q	1547.5	1
5	X86305-01LD	490	1
5a	X86305-01RD	490	1
6	X86305-04R	1546.5	1
7	X86301-01-31	1553.5	1
8	X86300-01-32	1553.5	1
9	N516-01U	1458	1
10	X86255-01L	200	1
11	X86255-01R	200	1
12	X86258-01	200	2
13	X86303-01	300	1
14			
15			
16			
17			

美特鋁質有限公司 MIDI Aluminium Fabricator Ltd.											
修改	1	2		採用	工廠		地盤	✓	工程號	J858	類別		物料號	-		
日期	04/11	06/12		材料顏色	-				地盘	康城11期	制圖	Z. S. P	2022-08-06	圖號	AZe-1568. 5H5-P
									图纸名称	单元组装图	復核	-	-	數量	-
									材料	-	批准	-	-	單件重量	- (KG)


AF-171

INSTALL UNIT NO.	QTY.	FLOOR
T2B-CW6-1103	1	11/F
T3B-CW6-1103	1	11/F
TOTAL	2	

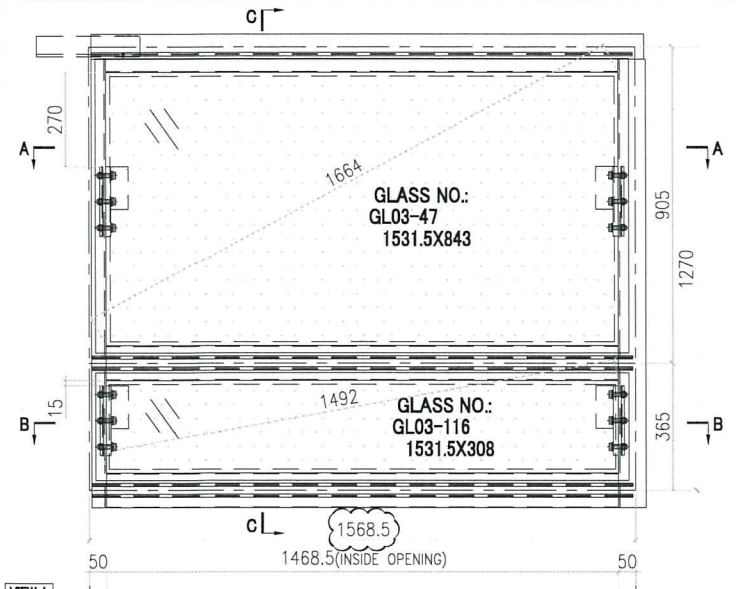


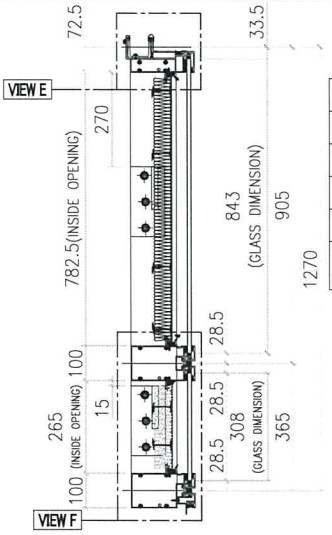

SECTION C-C

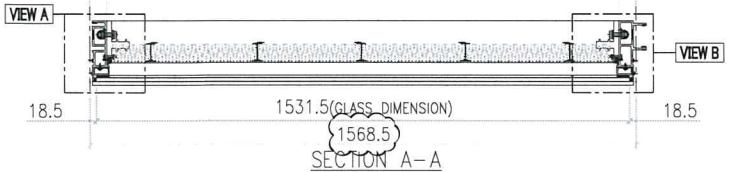


SECTION A-A

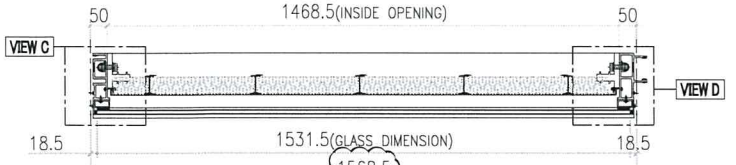


SECTION B-B

GLASS	GLASS NUMBER	WIDTH	HEIGHT	QTY.
	GL03-47	1531.5	843	1
	GL03-116	1531.5	308	1


VIEW A

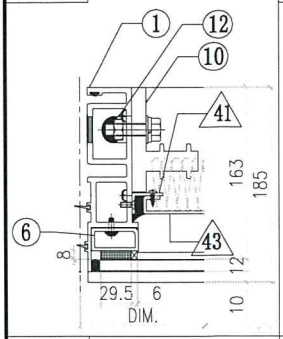


VIEW B

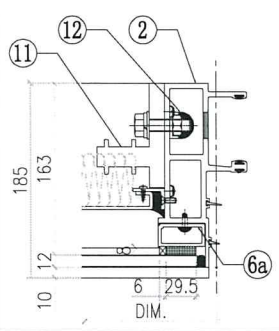


VIEW C

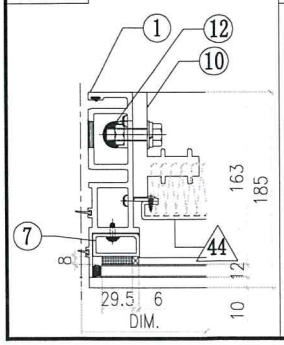


VIEW D

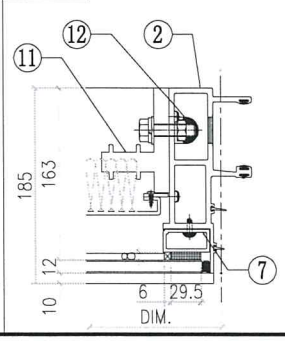

VIEW E

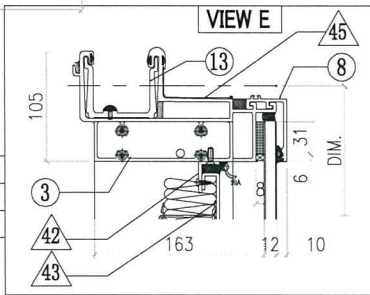

VIEW F

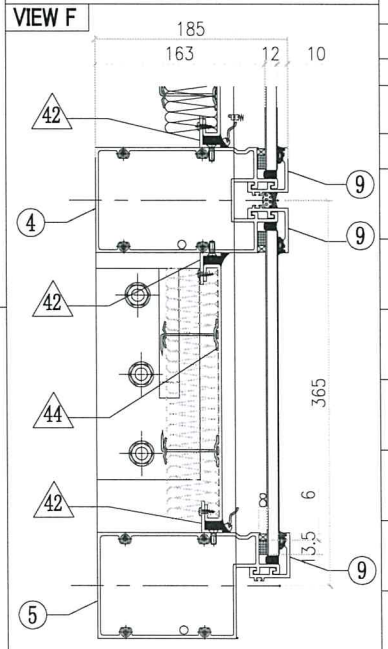

◯ ALUM. EXTRUSION

ITEM	FAB. DWG NO.	LENGTH (mm)	QTY
1	X86273-14	1294.5	1
2	X86272-09	1294.5	1
3	X86279-15H	1553.5	1
4	X86308-15K	1547.5	1
5	X86302-15K	1547.5	1
6	X86305-01LA	828.5	1
6a	X86305-01RA	828.5	1
7	X86305-05E	264	2
8	X86301-01-31	1553.5	1
9	X86283-01-31	1553.5	3
10	X86255-02L	200	2
11	X86255-01R	200	2
12	X86258-01	200	4
13	X86303-01	300	1
14			
15			


◇ OTHERS (ALUM. & G.M.S. PARTS)


ITEM	FAB. DWG NO.	LENGTH (mm)	QTY
41	N00813-01A	720.5	1
	30x20X3mm ALUM. ANGLE		
41a	N00813-03	720.5	1
	30x20X3mm ALUM. ANGLE		
42	N00813-01AN	1466.5	4
	30x20X3mm ALUM. ANGLE		
43	J858-AP19-50		1
	1446.5x760.5(BACK PANEL)		
44	J858-AP21-53		1
	1452.5x243 (BACK PANEL)		
45	J858-AP16	100	1
	1mm THK. ALUM. FLASHING		

美特鋁質有限公司 MIDI Aluminium Fabricator Ltd.				工程號	J858	類別		物料號	-		
				地盤	康城11期	制圖	Z.S.P	2022-08-06	圖號	AZe-1568.5H5-Ps	
修改	1	2	採用 工廠 地盤 ✓	图纸名称	单元组装图	復核	-	-	數量	-	
日期	04/11	06/12	材料顏色 -	材料	-	批准	-	-	單件重量	-	(KG)


AF-178

INSTALL UNIT NO.	QTY.	FLOOR
T2B-CW6-4003	1	40/F
T3B-CW6-4003	1	40/F
TOTAL	2	

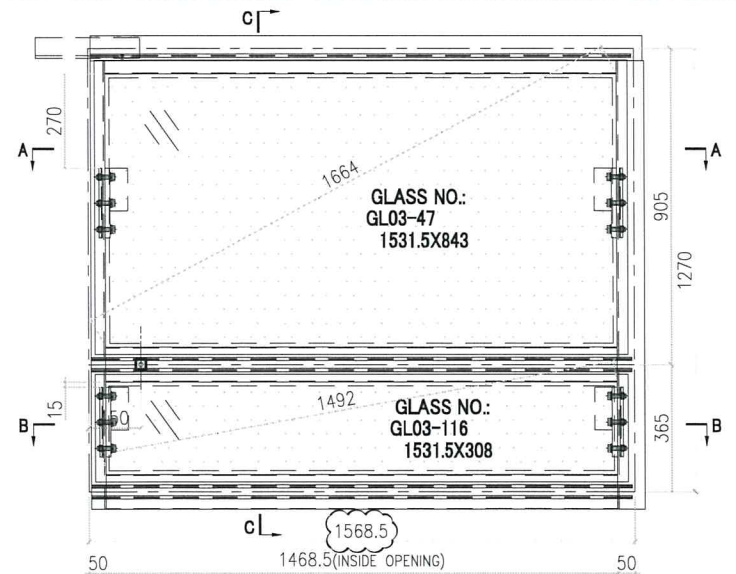


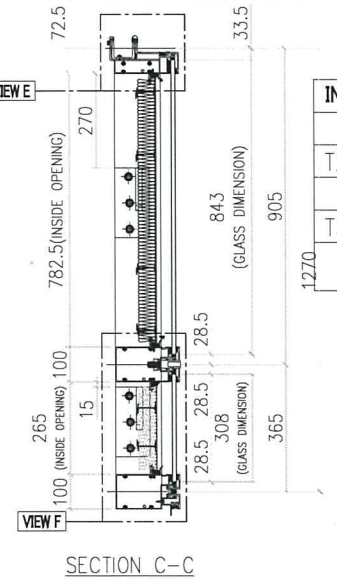

SECTION C-C

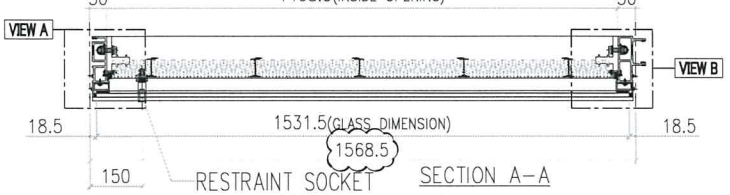


SECTION A-A

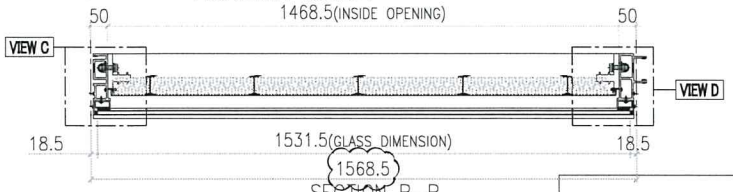


SECTION B-B

GLASS	GLASS NUMBER	WIDTH	HEIGHT	QTY.
	GL03-47	1531.5	843	1
	GL03-116	1531.5	308	1


VIEW A

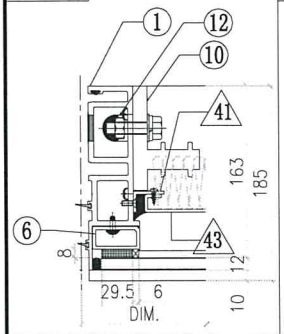


VIEW B

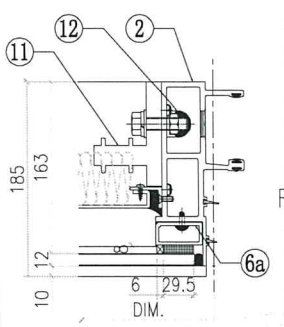


VIEW C

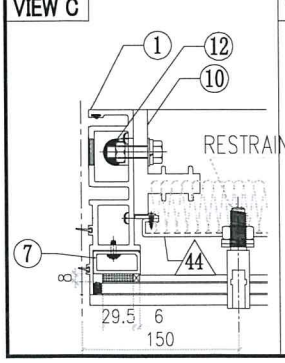


VIEW D

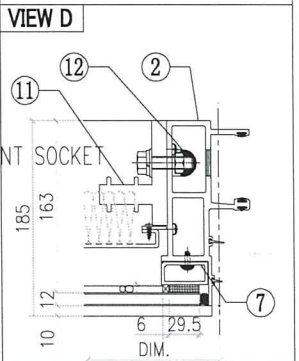

VIEW E

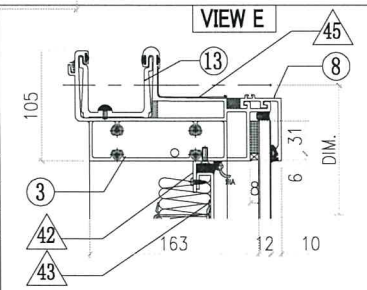

VIEW F

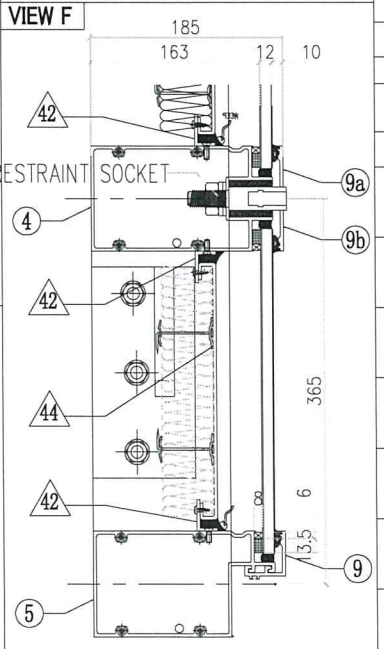

○ ALUM. EXTRUSION


ITEM	FAB. DWG NO.	LENGTH (mm)	QTY
1	X86273-14	1294.5	1
2	X86272-09	1294.5	1
3	X86279-15H	1553.5	1
4	X86308-20B	1547.5	1
5	X86302-15K	1547.5	1
6	X86305-01LA	828.5	1
6a	X86305-01RA	828.5	1
7	X86305-05E	264	2
8	X86301-01-31	1553.5	1
9	X86283-01-31	1553.5	1
9a	X86283-02L-02	1553.5	1
9b	X86283-02R-02	1553.5	1
10	X86255-02L	200	2
11	X86255-01R	200	2
12	X86258-01	200	4
13	X86303-01	300	1

◇ OTHERS (ALUM. & G.M.S. PARTS)


ITEM	FAB. DWG NO.	LENGTH (mm)	QTY
41	N00813-01A	720.5	1
	30x20X3mm ALUM. ANGLE		
41a	N00813-03	720.5	1
	30x20X3mm ALUM. ANGLE		
42	N00813-01AN	1466.5	4
	30x20X3mm ALUM. ANGLE		
43	J858-AP19-50		1
	1446.5x760.5(BACK PANEL)		
44	J858-AP21-53		1
	1452.5x243 (BACK PANEL)		
45	J858-AP16	100	1
	1mm THK. ALUM. FLASHING		

美特鋁質有限公司 MIDI Aluminium Fabricator Ltd.											
				工程號	J858	類別		物料號	-		
				地盘	康城11期	制圖	Z.S.P	2022-08-06	圖號	AZd-787.5H2-c2	
修改	1		採用 工廠		地盤 ✓	图纸名称	单元组装图	復核	-	-	數量	-	
日期	06/12		材料顏色	-		材料	-	批准	-	-	單件重量	-	(KG)


AF-048A

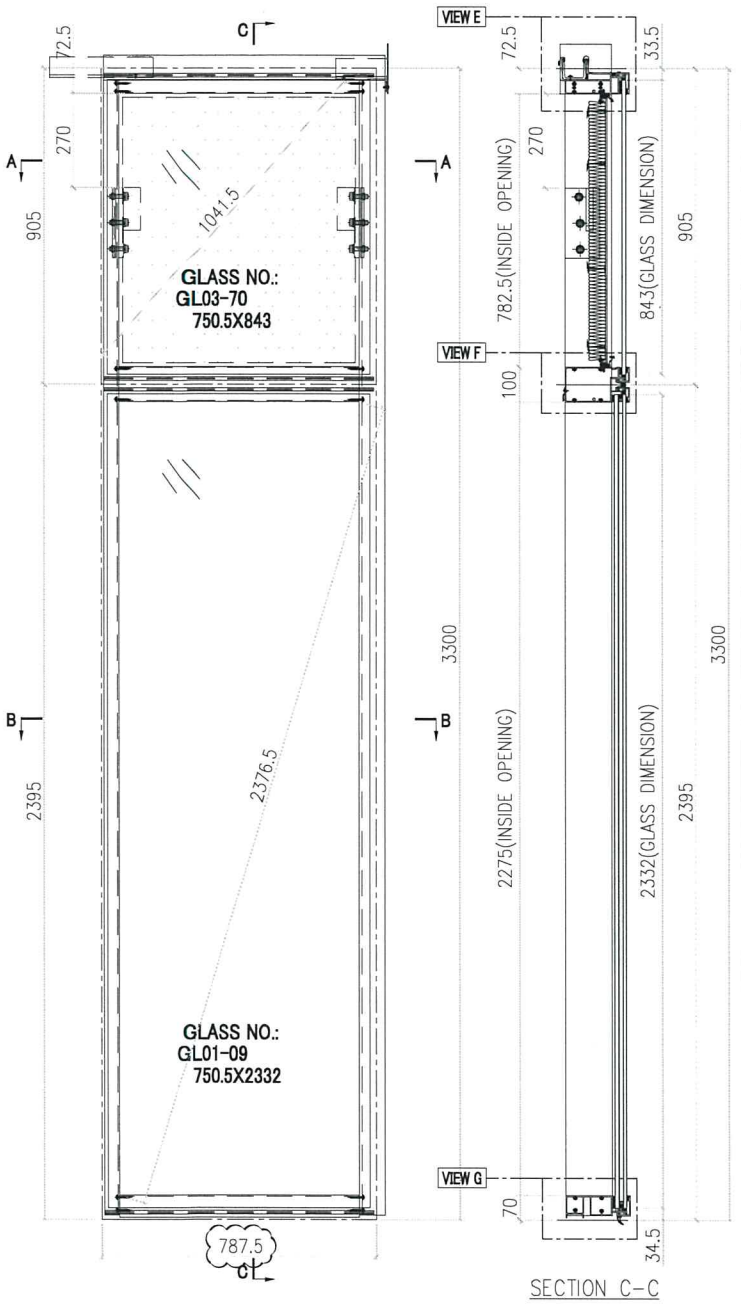

SECTION C-C

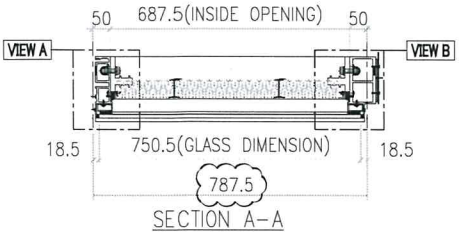

SECTION A-A

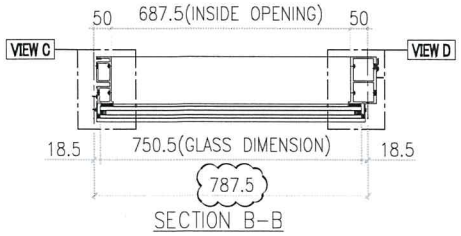

SECTION B-B

INSTALL UNIT NO.	QTY.	FLOOR
T3A-CW6-0902	1	9/F
T3A-CW6-1002	1	10/F
T3A-CW6-1502	1	15/F
T3A-CW6-1602	1	16/F
T3A-CW6-1702	1	17/F
T3A-CW6-1802	1	18/F
T3A-CW6-1902	1	19/F
T3A-CW6-2102	1	21/F
T3A-CW6-2202	1	22/F
T3A-CW6-2302	1	23/F
T3A-CW6-2502	1	25/F
T3A-CW6-2602	1	26/F
T3A-CW6-2802	1	28/F
T3A-CW6-2902	1	29/F
T3A-CW6-3002	1	30/F
T3A-CW6-3102	1	31/F
T3A-CW6-3202	1	32/F
T3A-CW6-3502	1	35/F
T3A-CW6-3602	1	36/F
T3A-CW6-3702	1	37/F
T3A-CW6-3802	1	38/F
T3A-CW6-3902	1	39/F
T3A-CW6-4102	1	41/F
T3A-CW6-4202	1	42/F
T3A-CW6-4302	1	43/F
T3A-CW6-4502	1	45/F
T3A-CW6-4602	1	46/F
T3A-CW6-4802	1	48/F
T3A-CW6-4902	1	49/F
T3A-CW6-5002	1	50/F
T3A-CW6-5102	1	51/F
T3A-CW6-5202	1	52/F
T3A-CW6-5502	1	55/F
T3A-CW6-5602	1	56/F
T3A-CW6-5702	1	57/F
T3A-CW6-5802	1	58/F
T3A-CW6-5902	1	59/F
T3A-CW6-6102	1	61/F
T3A-CW6-6202	1	62/F
T3A-CW6-6302	1	63/F
T3A-CW6-6502	1	65/F
TOTAL	82	


INSTALL UNIT NO.	QTY.	FLOOR
T2B-CW6-0905	1	9/F
T2B-CW6-1005	1	10/F
T2B-CW6-1505	1	15/F
T2B-CW6-1605	1	16/F
T2B-CW6-1705	1	17/F
T2B-CW6-1805	1	18/F
T2B-CW6-1905	1	19/F
T2B-CW6-2105	1	21/F
T2B-CW6-2205	1	22/F
T2B-CW6-2305	1	23/F
T2B-CW6-2505	1	25/F
T2B-CW6-2605	1	26/F
T2B-CW6-2805	1	28/F
T2B-CW6-2905	1	29/F
T2B-CW6-3005	1	30/F
T2B-CW6-3105	1	31/F
T2B-CW6-3205	1	32/F
T2B-CW6-3505	1	35/F
T2B-CW6-3605	1	36/F
T2B-CW6-3705	1	37/F
T2B-CW6-3805	1	38/F
T2B-CW6-3905	1	39/F
T2B-CW6-4105	1	41/F
T2B-CW6-4205	1	42/F
T2B-CW6-4305	1	43/F
T2B-CW6-4505	1	45/F
T2B-CW6-4605	1	46/F
T2B-CW6-4805	1	48/F
T2B-CW6-4905	1	49/F
T2B-CW6-5005	1	50/F
T2B-CW6-5105	1	51/F
T2B-CW6-5205	1	52/F
T2B-CW6-5505	1	55/F
T2B-CW6-5605	1	56/F
T2B-CW6-5705	1	57/F
T2B-CW6-5805	1	58/F
T2B-CW6-5905	1	59/F
T2B-CW6-6105	1	61/F
T2B-CW6-6205	1	62/F
T2B-CW6-6305	1	63/F
T2B-CW6-6505	1	65/F

GLASS	GLASS NUMBER	WIDTH	HEIGHT	QTY.
	GL03-70	750.5	843	1
	GL01-09	750.5	2332	1


美特鋁質有限公司 MIDI Aluminium Fabricator Ltd.											
修改	1			採用	工廠		地盤	✓	工程號	J858	類別		物料號	-		
日期	06/12			材料顏色	-				地盤	康城11期	制圖	Z.S.P	2022-08-06	圖號	AZd-787.5H2-c2
									图纸名称	单元组装图	復核	-	-	數量	-
									材料	-	批准	-	-	單件重量	- (KG)

AF-048B


VIEW E

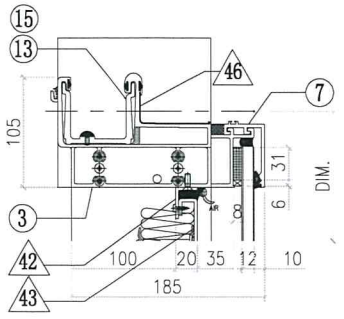


VIEW A

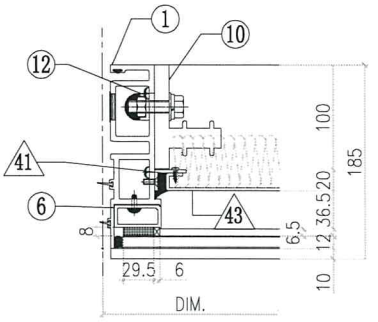


VIEW B

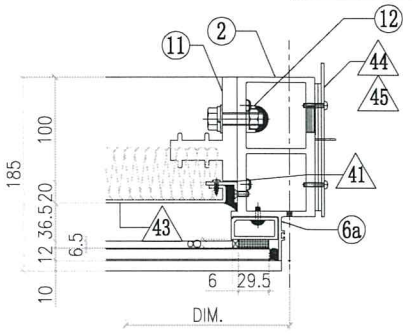


VIEW F

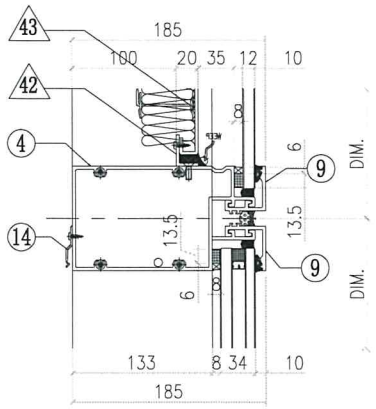


VIEW C

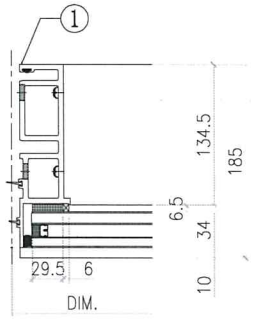

VIEW D

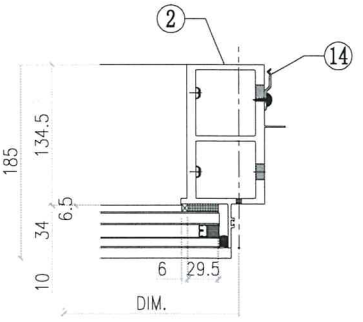

VIEW G

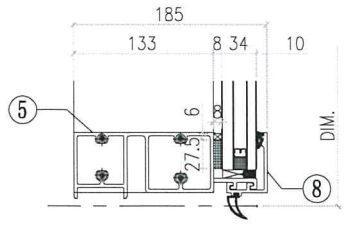

◇ OTHERS (ALUM. & G.M.S. PARTS)


ITEM	FAB. DWG NO.	LENGTH (mm)	QTY
41	N00813-01A	720.5	2
	30x20X3mm ALUM. ANGLE		
42	N00813-01BD	685.5	2
	30x20X3mm ALUM. ANGLE		
43	J858-AP09-72		1
	665.5 x 760.5(BACK PANEL)		
44	J858-AP02		1
	3mm THK. ALUM. PLATE		
45	J858-AP03		2
	3mm THK. ALUM. PLATE		
46	J858-AP16	100	1
	1mm THK. ALUM. FLASHING		


○ ALUM. EXTRUSION

ITEM	FAB. DWG NO.	LENGTH (mm)	QTY
1	X86273-01	3267.5	1
2	X86278-05R	3267.5	1
3	X86279-14H	805	1
4	X86302-01Q	766.5	1
5	X86280-01Q	766.5	1
6	X86305-01LA	828.5	1
6a	X86305-01RA	828.5	1
7	X86301-01-41	772.5	1
8	X86300-01-43	772.5	1
9	X86283-01-46	772.5	2
10	X86255-01L	200	1
11	X86255-01R	200	1
12	X86258-01	200	2
13	X86303-02	150	1
14	X86317-01	50	11
15	X86303-01	300	1
16			
17			
18			
19			
20			
21			
22			

美特鋁質有限公司 MIDI Aluminium Fabricator Ltd.												
工程號	J858	類別		物料號	-							
地盘	康城11期	制圖	Z. S. P	2022-08-06	圖號	AZd-787.5H2-c2s						
修改	1	採用	工廠	地盤 ✓	图纸名称	单元组装图	復核	-	-	數量	-	
日期	06/12	材料顏色	-		材料	-	批准	-	-	單件重量	-	(KG)


AF-096A

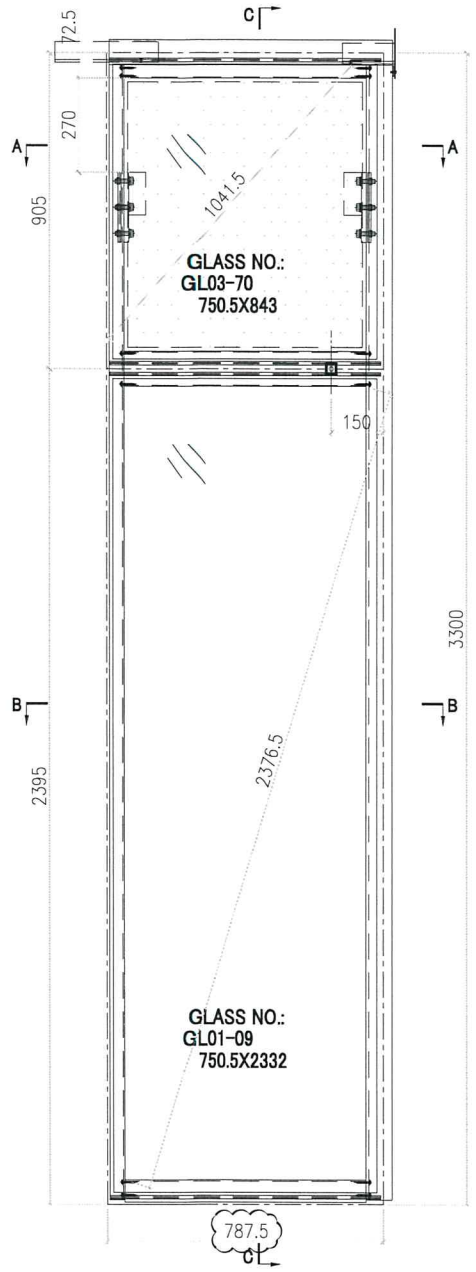

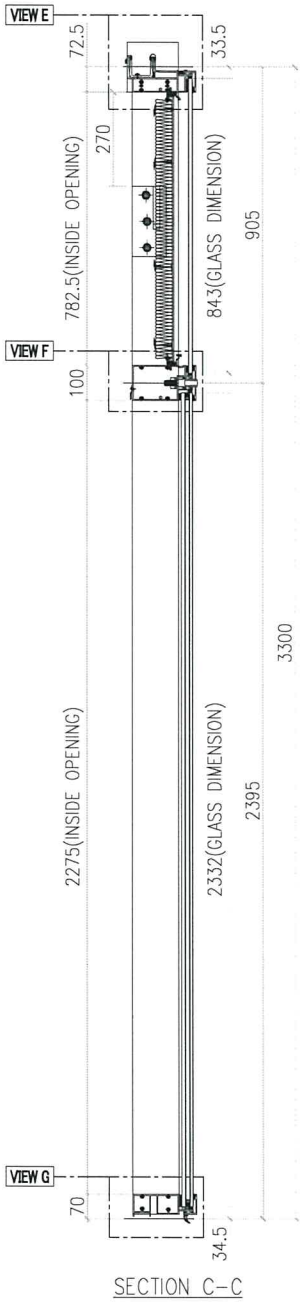


SECTION C-C

INSTALL UNIT NO.	QTY.	FLOOR
T2B-CW6-1205	1	12/F
T2B-CW6-2005	1	20/F
T2B-CW6-2705	1	27/F
T2B-CW6-3305	1	33/F
T2B-CW6-4705	1	47/F
T2B-CW6-5305	1	53/F
T2B-CW6-6005	1	60/F
T3A-CW6-1202	1	12/F
T3A-CW6-2002	1	20/F
T3A-CW6-2702	1	27/F
T3A-CW6-3302	1	33/F
T3A-CW6-4702	1	47/F
T3A-CW6-5302	1	53/F
T3A-CW6-6002	1	60/F
TOTAL	14	

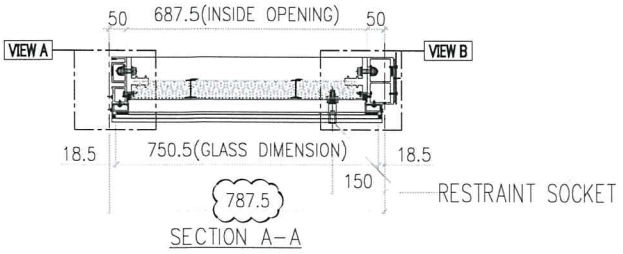

SECTION A-A

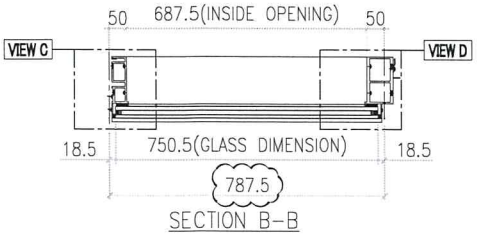


SECTION B-B

GLASS	GLASS NUMBER	WIDTH	HEIGHT	QTY.
	GL03-70	750.5	843	1
	GL01-09	750.5	2332	1


美特鋁質有限公司 MIDI Aluminium Fabricator Ltd.									
工程號	J858	類別		物料號	-				
地盤	康城11期	制圖	Z.S.P	2022-08-06	圖號	AZd-787.5H2-c2s			
修改	1	採用	工廠	地盤 ✓	图纸名称	单元组装图	復核	-	-	數量	-
日期	06/12	材料顏色	-		材料	-	批准	-	-	單件重量	- (KG)

AF-096B


VIEW E

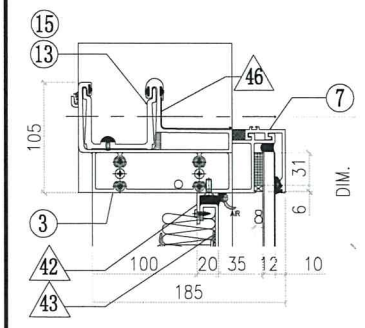

VIEW A

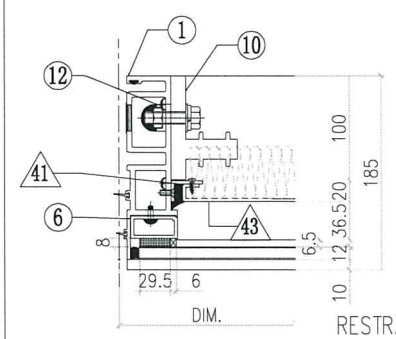


VIEW B

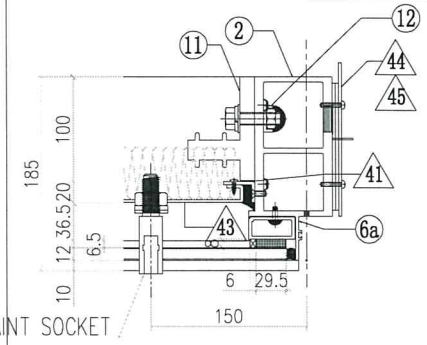


RESTRAINT SOCKET

VIEW F

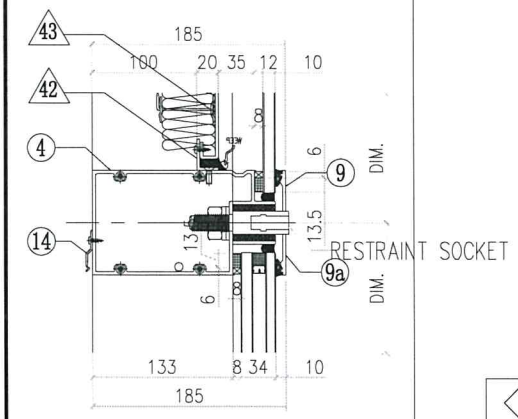


RESTRAINT SOCKET


VIEW C

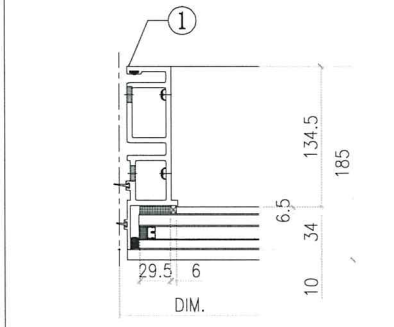

VIEW D

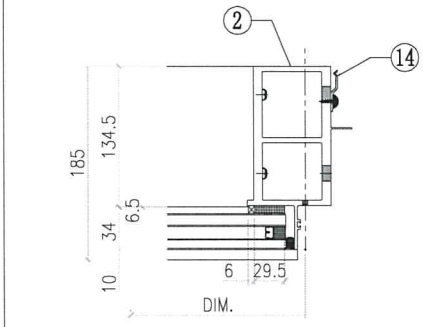

VIEW G

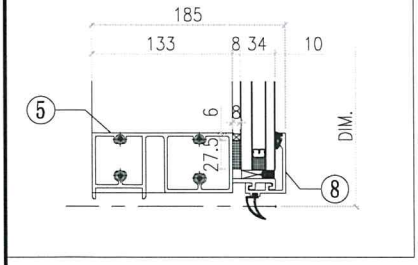

◇ OTHERS (ALUM. & G.M.S. PARTS)


ITEM	FAB. DWG NO.	LENGTH (mm)	QTY
41	N00813-01A	720.5	2
	30x20X3mm ALUM. ANGLE		
42	N00813-01BD	685.5	2
	30x20X3mm ALUM. ANGLE		
43	J858-AP09-72		1
	665.5 x 760.5(BACK PANEL)		
44	J858-AP02		1
	3mm THK. ALUM. PLATE		
45	J858-AP03		2
	3mm THK. ALUM. PLATE		
46	J858-AP16	100	1
	1mm THK. ALUM. FLASHING		


○ ALUM. EXTRUSION

ITEM	FAB. DWG NO.	LENGTH (mm)	QTY
1	X86273-01	3267.5	1
2	X86278-05R	3267.5	1
3	X86279-14H	805	1
4	X86302-27A	766.5	1
5	X86280-01Q	766.5	1
6	X86305-01LA	828.5	1
6a	X86305-01RA	828.5	1
7	X86301-01-41	772.5	1
8	X86300-01-43	772.5	1
9	X86283-02R-12	772.5	1
9a	X86283-02L-12	772.5	1
10	X86255-01L	200	1
11	X86255-01R	200	1
12	X86258-01	200	2
13	X86303-02	150	1
14	X86317-01	50	11
15	X86303-01	300	1
16			
17			
18			
19			
20			
21			
22			

美特鋁質有限公司 MIDI Aluminium Fabricator Ltd.						工程號	J858	類別		物料號	-		
						地盤	康城11期	制圖	Z.S.P	2022-08-06	圖號	DZd-787.5H6-tP	
修改	1			採用 工廠	地盤 ✓	图纸名称	单元组装图	復核	-	-	數量	-	
日期	06/12			材料顏色	-	材料	-	批准	-	-	單件重量	-	(KG)


AF-131

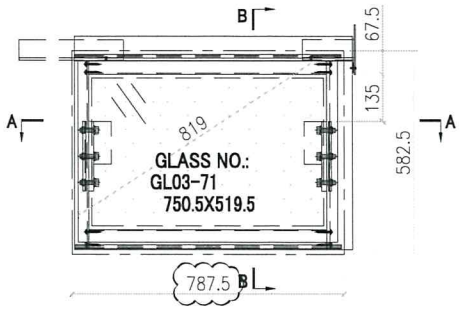

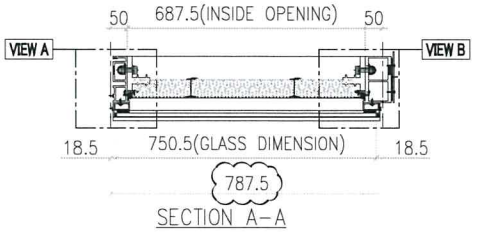


INSTALL UNIT NO.	QTY.	FLOOR
T2B-CW6.1-1108	1	11/F
T2B-CW6.1-4008	1	40/F
T3A-CW6.1-1102	1	11/F
T3A-CW6.1-4002	1	40/F
TOTAL	4	


VIEW C

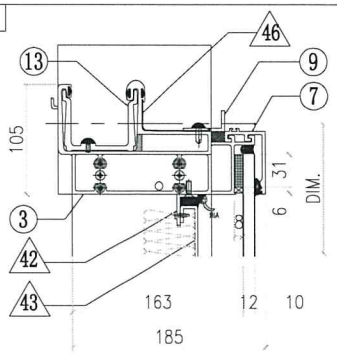


VIEW A

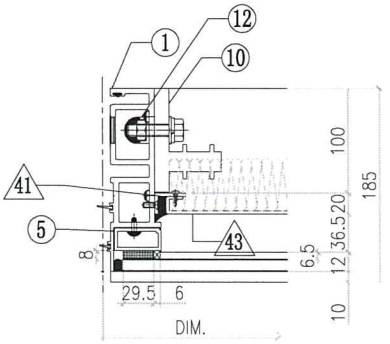

VIEW B

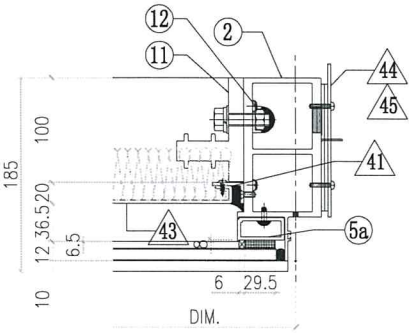

VIEW D

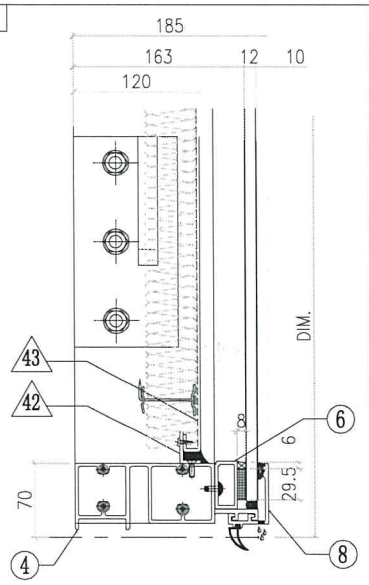

◇ OTHERS (ALUM. & G.M.S. PARTS)

ITEM	FAB. DWG NO.	LENGTH (mm)	QTY
41	N00813-01Y	383	2
	30x20X3mm ALUM. ANGLE		
42	N00813-01BD	685.5	2
	30x20X3mm ALUM. ANGLE		
43	J858-AP09-37b		1
	665.5x 423 (BACK PANEL)		
44	J858-AP02		1
	3mm THK. ALUM. PLATE		
45	J858-AP03		2
	3mm THK. ALUM. PLATE		
46	J858-AP16	100	1
	1mm THK. ALUM. FLASHING		
47			
48			
49			

◯ ALUM. EXTRUSION

ITEM	FAB. DWG NO.	LENGTH (mm)	QTY
1	X86273-15	555	1
2	X86278-17R	555	1
3	X86279-36RG	805	1
4	X86280-12Y	766.5	1
5	X86305-01LD	490	1
5a	X86305-01RD	490	1
6	X86305-04Y	765.5	1
7	X86301-01-41	772.5	1
8	X86300-01-43	772.5	1
9	N516-01AC	677	1
10	X86255-01L	200	1
11	X86255-01R	200	1
12	X86258-01	200	2
13	X86303-01	300	1
14	X86303-02	150	1
15			
16			
17			


GLASS


GLASS NUMBER	WIDTH	HEIGHT	QTY.
GL03-71	750.5	519.5	1

美特鋁質有限公司 MIDI Aluminium Fabricator Ltd.											
修改	1	2		採用	工廠		地盤	✓	工程號	J858	類別		物料號	-		
日期	04/11	06/12		材料顏色	-				地盤	康城11期	制圖	Z.S.P	2022-08-06	圖號	AZd-787.5H5-P
									图纸名称	单元组装图	復核	-	-	數量	-
									材料	-	批准	-	-	單件重量	- (KG)


AF-172

INSTALL UNIT NO.	QTY.	FLOOR
T2B-CW6-1105	1	11/F
T3A-CW6-1102	1	11/F
TOTAL	2	

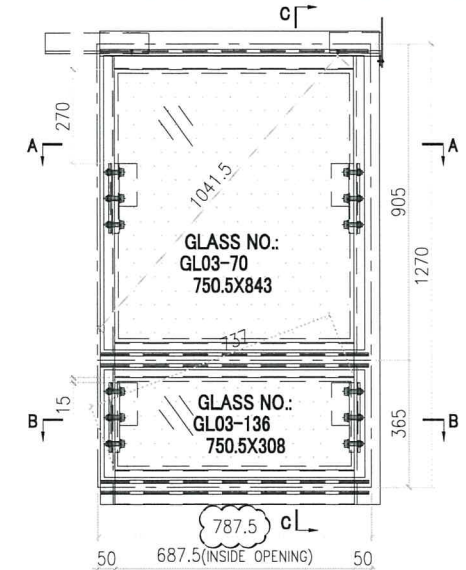


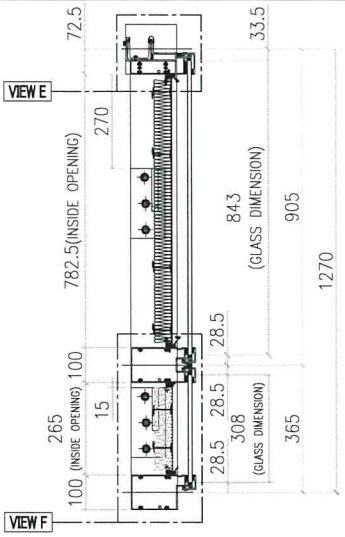

SECTION C-C

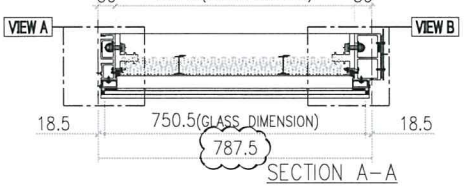


SECTION A-A

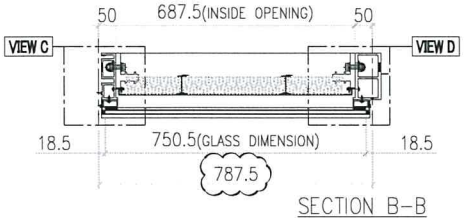


SECTION B-B

GLASS	GLASS NUMBER	WIDTH	HEIGHT	QTY.
	GL03-70	750.5	843	1
	GL03-136	750.5	308	1


VIEW A

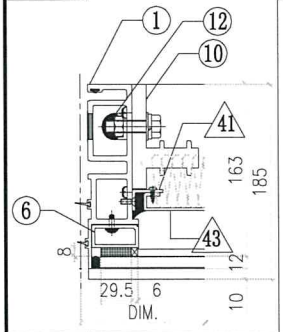


VIEW B

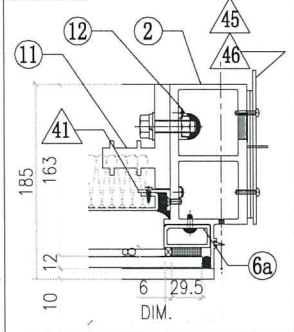


VIEW C

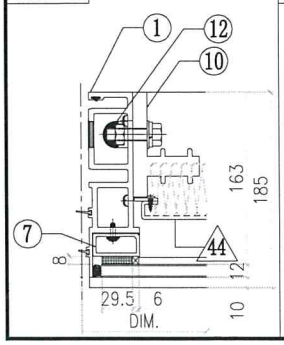


VIEW D

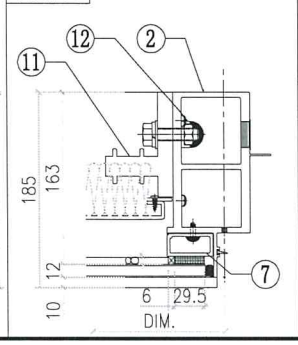

VIEW E

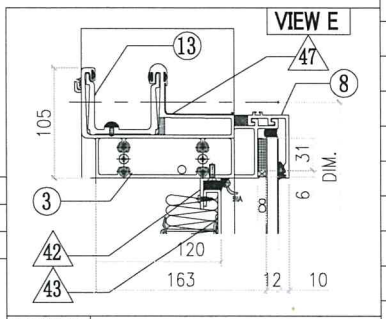

VIEW F

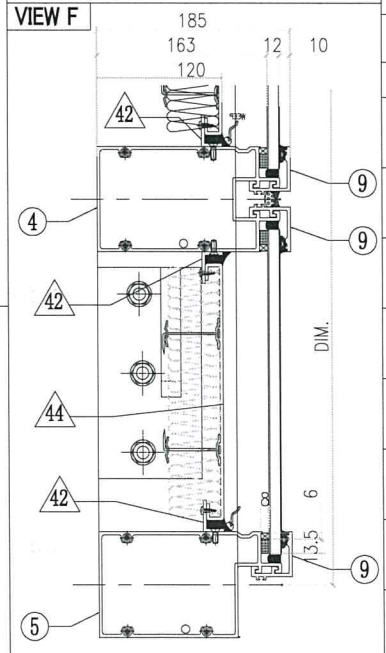

◯ ALUM. EXTRUSION

ITEM	FAB. DWG NO.	LENGTH (mm)	QTY
1	X86273-14	1294.5	1
2	X86278-16R	1294.5	1
3	X86279-14H	805	1
4	X86308-15P	766.5	1
5	X86302-15P	766.5	1
6	X86305-01LA	828.5	1
6a	X86305-01RA	828.5	1
7	X86305-05E	264	2
8	X86301-01-41	772.5	1
9	X86283-01-46	772.5	3
10	X86255-02L	200	2
11	X86255-01R	200	2
12	X86258-01	200	4
13	X86303-01	300	1
14	X86303-02	150	1
15			


◇ OTHERS (ALUM. & G.M.S. PARTS)


ITEM	FAB. DWG NO.	LENGTH (mm)	QTY
41	N00813-01A 30x20X3mm ALUM. ANGLE	720.5	1
41a	N00813-03 30x20X3mm ALUM. ANGLE	720.5	1
42	N00813-01BD 30x20X3mm ALUM. ANGLE	685.5	4
43	J858-AP19-56 665.5x 760.5 (BACK PANEL)		1
44	J858-AP21-57 671.5x 243 (BACK PANEL)		1
45	J858-AP02 3mm THK. ALUM. PLATE		1
46	J858-AP03 3mm THK. ALUM. PLATE		2
47	J858-AP16 1mm THK. ALUM. FLASHING	100	1

美特鋁質有限公司 MIDI Aluminium Fabricator Ltd.					工程號	J858	類別		物料號	-		
					地盤	康城11期	制圖	Z. S. P	2022-08-06	圖號	AZd-787.5H5-Ps	
修改	1	2	採用	工廠	地盤 ✓	图纸名称	单元组装图	復核	-	-	數量	-
日期	04/11	06/12	材料顏色	-		材料	-	批准	-	-	單件重量	- (KG)


AF-179

INSTALL UNIT NO.	QTY.	FLOOR
T2B-CW6-4005	1	40/F
T3A-CW6-4002	1	40/F
TOTAL	2	

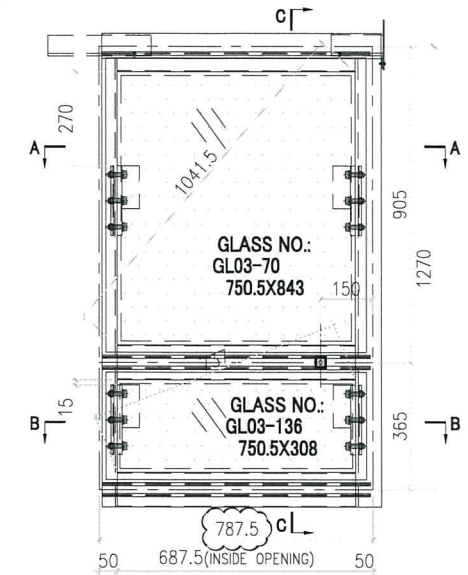

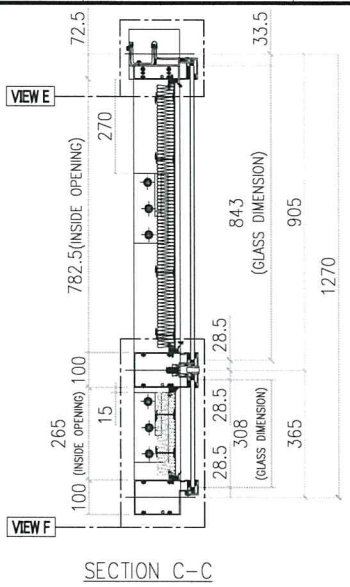


SECTION C-C

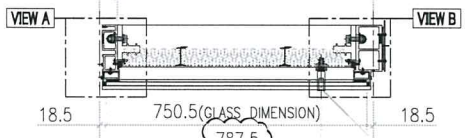

SECTION A-A

150 RESTRAINT SOCKET

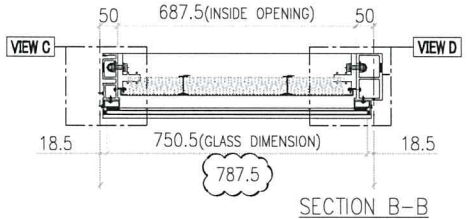


SECTION B-B


ALUM. EXTRUSION			
ITEM	FAB. DWG NO.	LENGTH (mm)	QTY
1	X86273-14	1294.5	1
2	X86278-16R	1294.5	1
3	X86279-14H	805	1
4	X86308-21B	766.5	1
5	X86302-15P	766.5	1
6	X86305-01LA	828.5	1
6a	X86305-01RA	828.5	1
7	X86305-05E	264	2
8	X86301-01-41	772.5	1
9	X86283-01-46	772.5	1
9a	X86283-02R-12	772.5	1
9b	X86283-02L-12	772.5	1
10	X86255-02L	200	2
11	X86255-01R	200	2
12	X86258-01	200	4
13	X86303-01	300	1
14	X86303-02	150	1

GLASS	GLASS NUMBER	WIDTH	HEIGHT	QTY.
	GL03-70	750.5	843	1
	GL03-136	750.5	308	1


VIEW A

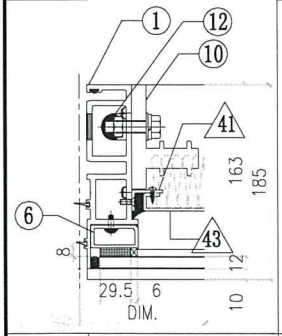


VIEW B

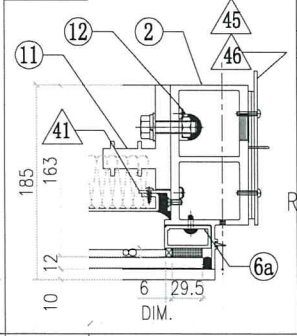


VIEW C

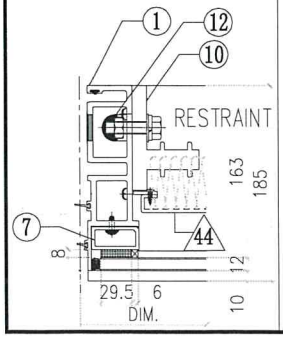


VIEW D

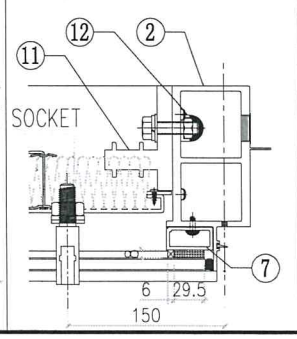

VIEW E

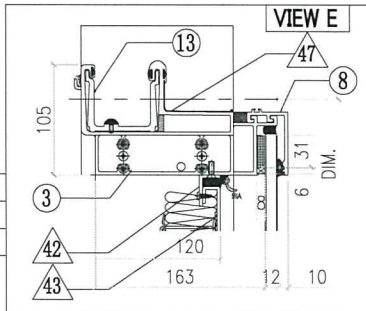

VIEW F

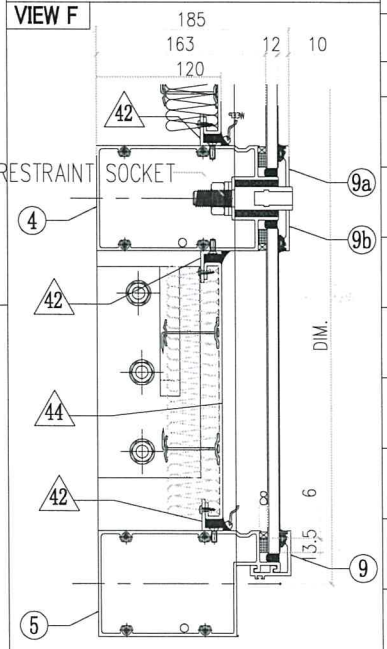

OTHERS (ALUM. & G.M.S. PARTS)			
ITEM	FAB. DWG NO.	LENGTH (mm)	QTY
41	N00813-01A	720.5	1
	30x20X3mm ALUM. ANGLE		
41a	N00813-03	720.5	1
	30x20X3mm ALUM. ANGLE		
42	N00813-01BD	685.5	4
	30x20X3mm ALUM. ANGLE		
43	J858-AP19-56		1
	665.5x 760.5 (BACK PANEL)		
44	J858-AP21-57		1
	671.5x 243 (BACK PANEL)		
45	J858-AP02		1
	3mm THK. ALUM. PLATE		
46	J858-AP03		2
	3mm THK. ALUM. PLATE		
47	J858-AP16	100	1
	1mm THK. ALUM. FLASHING		


美特鋁質有限公司
MIDI Aluminium Fabricator Ltd.

修改	1		採用	工廠		地盤	✓		
日期	06/12		材料顏色	-					


工程號	J858	類別		物料號	-		
地盤	康城11期	制圖	Z. S. P	2022-08-06	圖號	AZc-750H2-c1	
图纸名称	单元组装图	復核	-	-	數量	-	
材料	-	批准	-	-	單件重量	-	(KG)

AF-049B


VIEW E

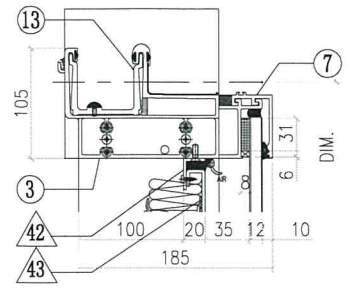


VIEW A

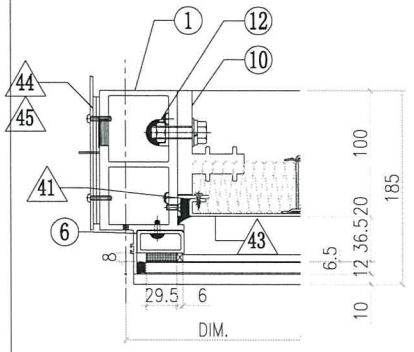


VIEW B

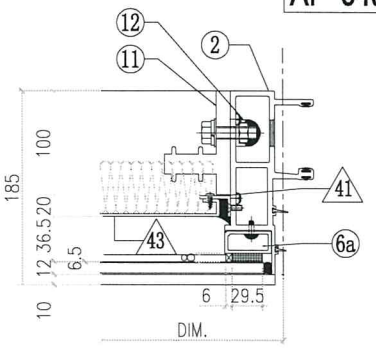


VIEW F

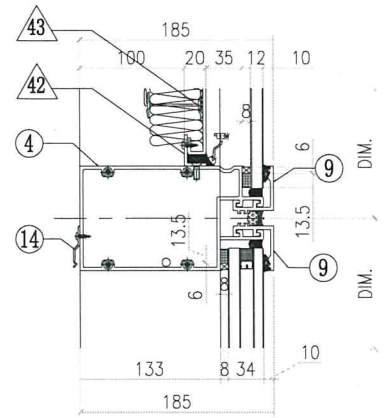


VIEW C

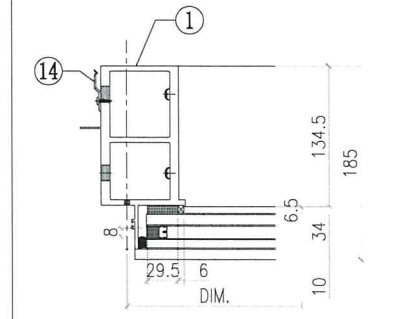

VIEW D

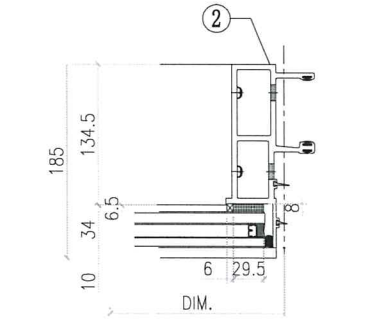

VIEW G

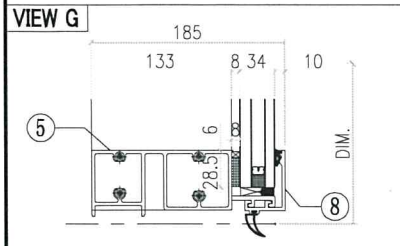

◇ OTHERS (ALUM. & G.M.S. PARTS)

ITEM	FAB. DWG NO.	LENGTH (mm)	QTY
41	N00813-01A	720.5	2
	30x20X3mm ALUM. ANGLE		
42	N00813-01AJ	648	2
	30x20X3mm ALUM. ANGLE		
43	J858-AP09-55		1
	628 x760.5(BACK PANEL)		
44	J858-AP02		1
	3mm THK. ALUM. PLATE		
45	J858-AP03		2
	3mm THK. ALUM. PLATE		


◯ ALUM. EXTRUSION

ITEM	FAB. DWG NO.	LENGTH (mm)	QTY
1	X86278-05L	3267.5	1
2	X86272-01	3267.5	1
3	X86279-01H	767.5	1
4	X86302-01M	729	1
5	X86280-01M	729	1
6	X86305-01LA	828.5	1
6a	X86305-01RA	828.5	1
7	X86301-01-32	735	1
8	X86300-01-33	735	1
9	X86283-01-32	735	2
10	X86255-01L	200	1
11	X86255-01R	200	1
12	X86258-01	200	2
13	X86303-03	150	1
14	X86317-01	50	11
15			
16			
17			
18			
19			
20			
21			
22			


INSTALL UNIT NO.	QTY.	FLOOR
T1A-CW3-0901	1	9/F
T1A-CW3-1001	1	10/F
T1A-CW3-1201	1	12/F
T1A-CW3-1501	1	15/F
T1A-CW3-1701	1	17/F
T1A-CW3-1801	1	18/F
T1A-CW3-1901	1	19/F
T1A-CW3-2001	1	20/F
T1A-CW3-2101	1	21/F
T1A-CW3-2301	1	23/F
T1A-CW3-2501	1	25/F
T1A-CW3-2601	1	26/F
T1A-CW3-2701	1	27/F
T1A-CW3-2801	1	28/F
T1A-CW3-3001	1	30/F
T1A-CW3-3101	1	31/F
T1A-CW3-3201	1	32/F
T1A-CW3-3301	1	33/F
T1A-CW3-3501	1	35/F
T1A-CW3-3701	1	37/F
T1A-CW3-3801	1	38/F
T1A-CW3-3901	1	39/F
T1A-CW3-4101	1	41/F
T1A-CW3-4301	1	43/F
T1A-CW3-4501	1	45/F
T1A-CW3-4601	1	46/F
T1A-CW3-4701	1	47/F
T1A-CW3-4801	1	48/F
T1A-CW3-5001	1	50/F
T1A-CW3-5101	1	51/F
T1A-CW3-5201	1	52/F
T1A-CW3-5301	1	53/F
T1A-CW3-5501	1	55/F
T1A-CW3-5701	1	57/F
T1A-CW3-5801	1	58/F
T1A-CW3-5901	1	59/F
T1A-CW3-6001	1	60/F
TOTAL	119	

美特鋁質有限公司 MIDI Aluminium Fabricator Ltd.											
修改	1			採用	工廠		地盤	✓	工程號	J858	類別		物料號	-		
日期	06/12			材料顏色	-				地盤	康城11期	制圖	Z.S.P	2022-08-06	圖號	AZc-750H2-c1s
									图纸名称	单元组装图	復核	-	-	數量	-
									材料	-	批准	-	-	單件重量	- (KG)


AF-097A

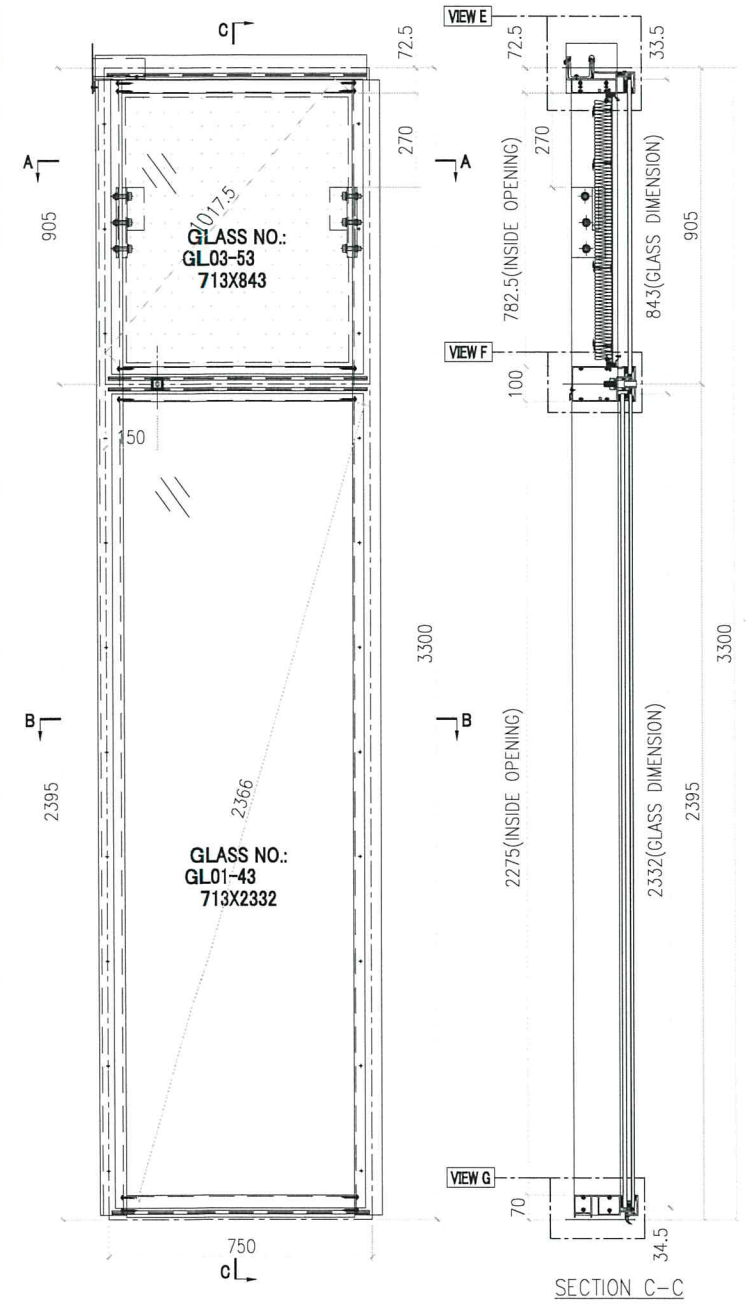

SECTION C-C

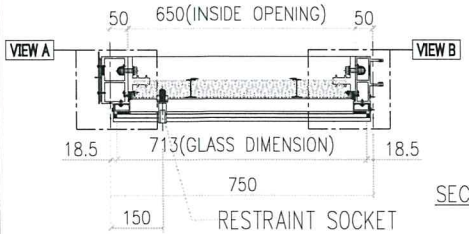

SECTION A-A

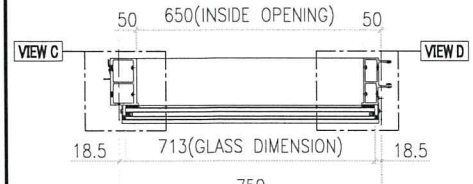


SECTION B-B


INSTALL UNIT NO.	QTY.	FLOOR
T1A-CW3-1601	1	16/F
T1A-CW3-2201	1	22/F
T1A-CW3-2901	1	29/F
T1A-CW3-3601	1	36/F
T1A-CW3-4201	1	42/F
T1A-CW3-4901	1	49/F
T1A-CW3-5601	1	56/F
T2A-CW3-1201	1	12/F
T2A-CW3-2001	1	20/F
T2A-CW3-2701	1	27/F
T2A-CW3-3301	1	33/F
T2A-CW3-4701	1	47/F
T2A-CW3-5301	1	53/F
T2A-CW3-6001	1	60/F
T3A-CW3-1201	1	12/F
T3A-CW3-2001	1	20/F
T3A-CW3-2701	1	27/F
T3A-CW3-3301	1	33/F
T3A-CW3-4701	1	47/F
T3A-CW3-5301	1	53/F
T3A-CW3-6001	1	60/F
TOTAL	21	

GLASS	GLASS NUMBER	WIDTH	HEIGHT	QTY.
	GL03-53	713	843	1
	GL01-43	713	2332	1


美特鋁質有限公司 MIDI Aluminium Fabricator Ltd.					工程號	J858	類別		物料號	-		
					地盤	康城11期	制圖	Z. S. P	2022-08-06	圖號	DZc-750H6-uP	
修改	1		採用 工廠	地盤 ✓	图纸名称	单元组装图	復核	-	-	數量	-	
日期	06/12		材料顏色	-	材料	-	批准	-	-	單件重量	-	(KG)

AF-132

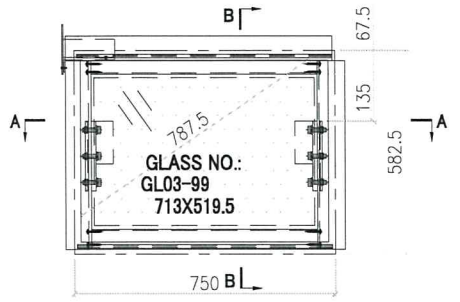

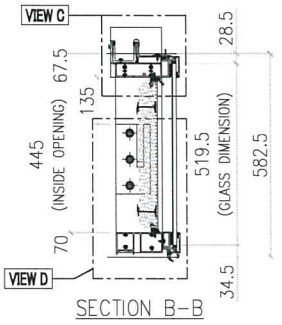


SECTION B-B

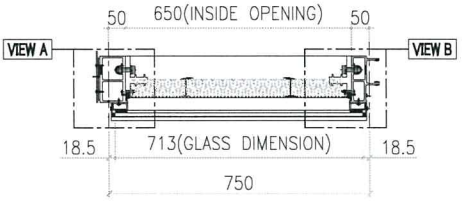


SECTION A-A

INSTALL UNIT NO.	QTY.	FLOOR
T1A-CW3.1-1104	1	11/F
T1A-CW3.1-4004	1	40/F
T2A-CW3.1-1104	1	11/F
T2A-CW3.1-4004	1	40/F
T3A-CW3.1-1104	1	11/F
T3A-CW3.1-4004	1	40/F
TOTAL	6	


VIEW C

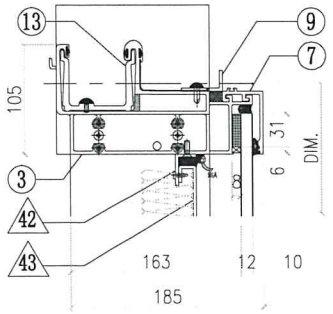


VIEW A

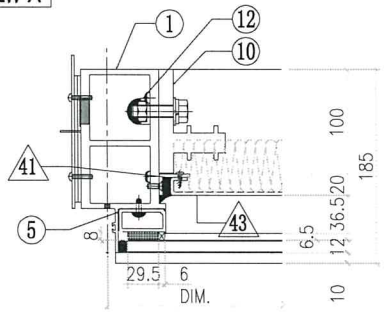

VIEW B

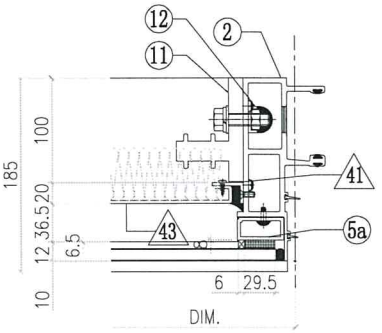

VIEW D

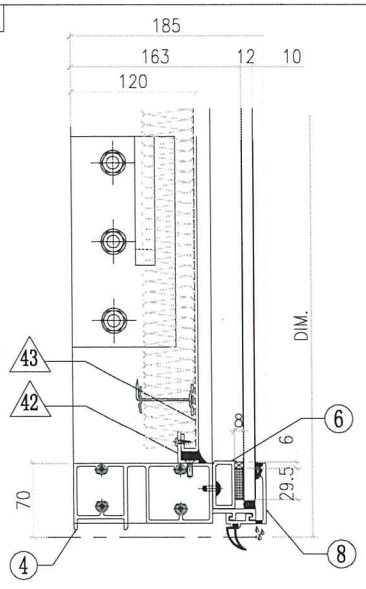

◇ OTHERS (ALUM. & G.M.S. PARTS)

ITEM	FAB. DWG NO.	LENGTH (mm)	QTY
41	N00813-01Y	383	2
	30x20X3mm ALUM. ANGLE		
42	N00813-01AJ	648	2
	30x20X3mm ALUM. ANGLE		
43	J858-AP09-68		1
	628 x 423 (BACK PANEL)		
44	J858-AP02		1
	3mm THK. ALUM. PLATE		
45	J858-AP03		2
	3mm THK. ALUM. PLATE		
46			
47			
48			
49			

○ ALUM. EXTRUSION


ITEM	FAB. DWG NO.	LENGTH (mm)	QTY
1	X86278-17L	555	1
2	X86272-10	555	1
3	X86279-36LK	767.5	1
4	X86280-12R	729	1
5	X86305-01LD	490	1
5a	X86305-01RD	490	1
6	X86305-04N	728	1
7	X86301-01-32	735	1
8	X86300-01-33	735	1
9	N516-01V	640	1
10	X86255-01L	200	1
11	X86255-01R	200	1
12	X86258-01	200	2
13	X86303-03	150	1
14			
15			
16			
17			


GLASS	GLASS NUMBER	WIDTH	HEIGHT	QTY.
	GL03-99	713	519.5	1

美特鋁質有限公司 MIDI Aluminium Fabricator Ltd.										
修改	1	2	採用	工廠		地盤 ✓	工程號	J858	類別	
日期	04/11	06/12	材料顏色	-			地盘	康城11期	制圖	Z.S.P
							图纸名称	单元组装图	復核	-
							材料	-	批准	-

物料號	-		
2022-08-06	圖號	AZc-750H5-P	
-	數量	-	
-	單件重量	-	(KG)


AF-173

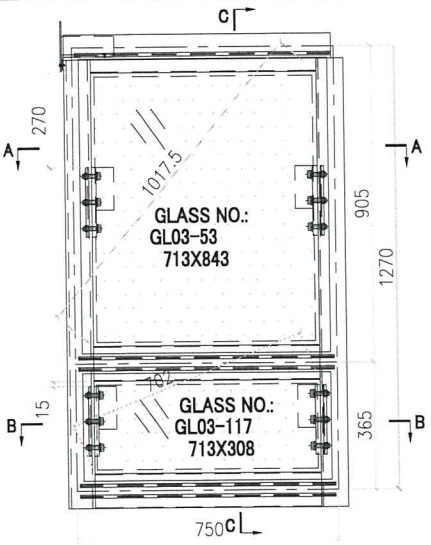

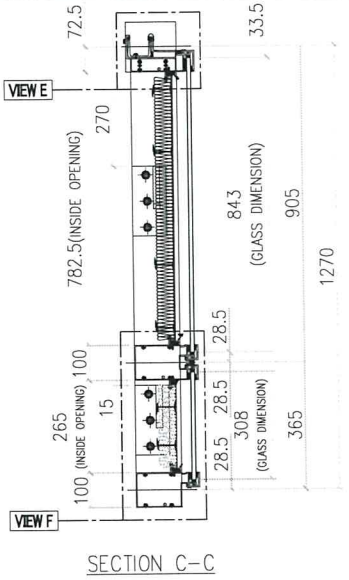


SECTION C-C

INSTALL UNIT NO.	QTY.	FLOOR
T2A-CW3-1101	1	11/F
T3A-CW3-1101	1	11/F
T1A-CW3-1101	1	11/F
T1A-CW3-4001	1	40/F
TOTAL	4	

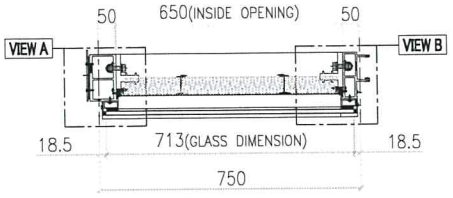


SECTION A-A

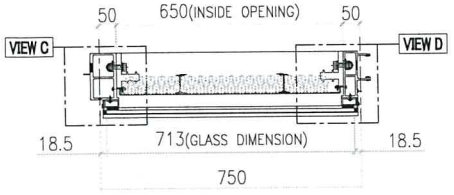


SECTION B-B

GLASS	GLASS NUMBER	WIDTH	HEIGHT	QTY.
	GL03-53	713	843	1
	GL03-117	713	308	1


VIEW A

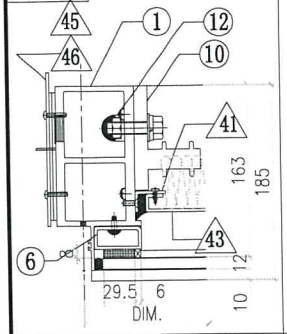


VIEW B

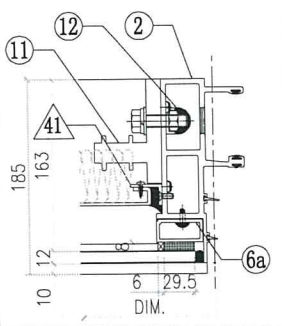


VIEW C

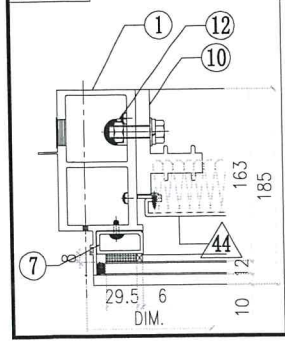


VIEW D

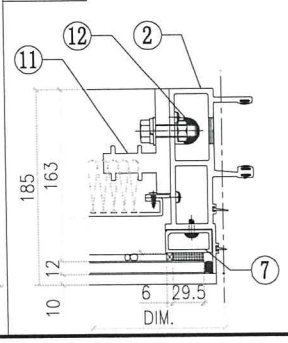

VIEW E

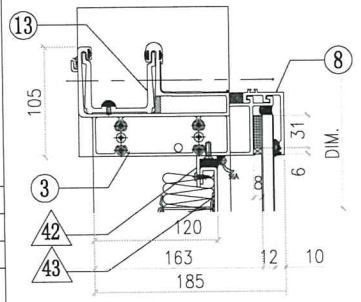

VIEW F

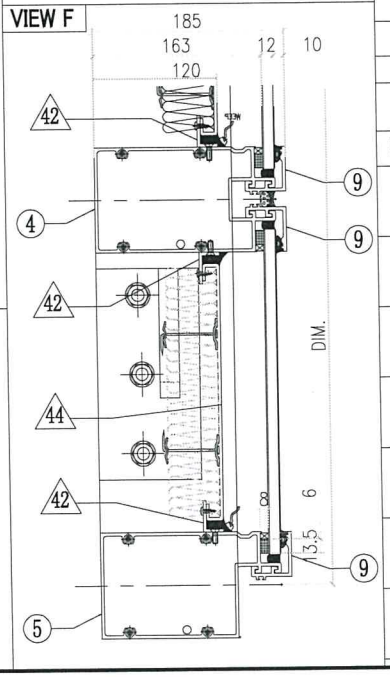


◯ ALUM. EXTRUSION			
ITEM	FAB. DWG NO.	LENGTH (mm)	QTY
1	X86278-16L	1294.5	1
2	X86272-09	1294.5	1
3	X86279-01H	767.5	1
4	X86308-15L	729	1
5	X86302-15L	729	1
6	X86305-01LA	828.5	1
6a	X86305-01RA	828.5	1
7	X86305-05E	264	2
8	X86301-01-32	735	1
9	X86283-01-32	735	3
10	X86255-02L	200	2
11	X86255-01R	200	2
12	X86258-01	200	4
13	X86303-03	150	1
14			
15			


◇ OTHERS (ALUM. & G.M.S. PARTS)

ITEM	FAB. DWG NO.	LENGTH (mm)	QTY
41	N00813-01A	720.5	1
	30x20X3mm ALUM. ANGLE		
41a	N00813-03	720.5	1
	30x20X3mm ALUM. ANGLE		
42	N00813-01AJ	648	4
	30x20X3mm ALUM. ANGLE		
43	J858-AP19-55		1
	628 x 760.5 (BACK PANEL)		
44	J858-AP21-54		1
	634 x 243 (BACK PANEL)		
45	J858-AP02		1
	3mm THK. ALUM. PLATE		
46	J858-AP03		2
	3mm THK. ALUM. PLATE		


美特鋁質有限公司 MIDI Aluminium Fabricator Ltd.				工程號	J858	類別		物料號	-		
				地盤	康城11期	制圖	W.E.X	2022-07-29	圖號	X86279-01	
修改	1		採用工廠 ✓ 地盤 -	图纸名称	铝料加工图	復核	-	-	數量	-	
日期	07/12		材料颜色 香槟金 (ECD3X1009 9S-XF1)	材料	X86279	批准	-	-	單件重量	-	(KG)

部件编号	W(分格尺寸)	L	N	数量
X86279-01A	1855	1872.5	@300c/cx5	-
X86279-01B	1830	1847.5	@300c/cx5	-
X86279-01C	1699	1716.5	@300c/cx5	-
X86279-01D	700	717.5	@250c/cx2	-
X86279-01E	1362.5	1380	@280c/cx4	-
X86279-01F	1724	1741.5	@300c/cx5	-
X86279-01G	1326	1343.5	@280c/cx4	-
X86279-01H	750	767.5	@250c/cx2	-
X86279-01K	775	792.5	@250c/cx2	-

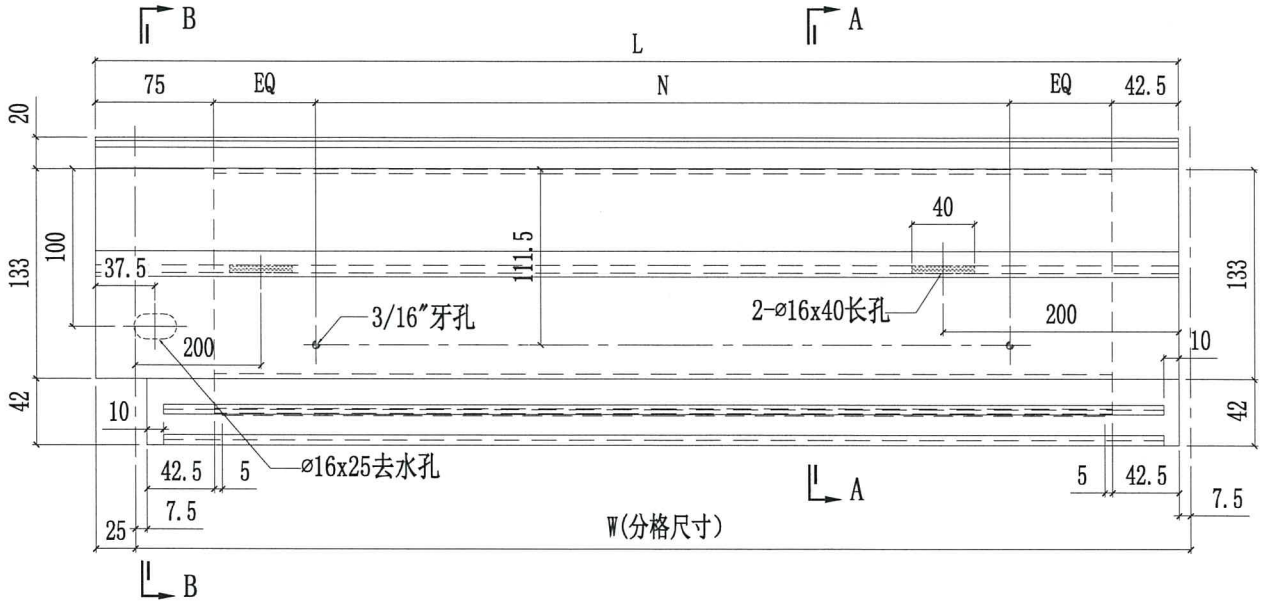

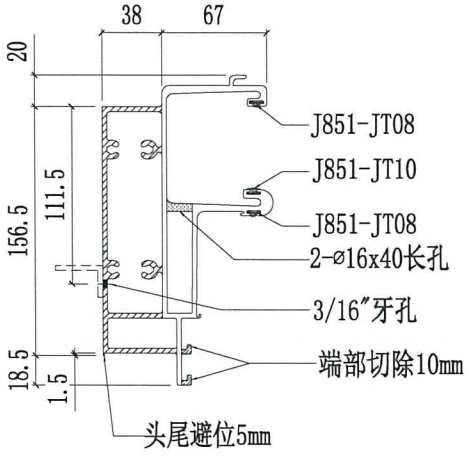


SECTION A-A

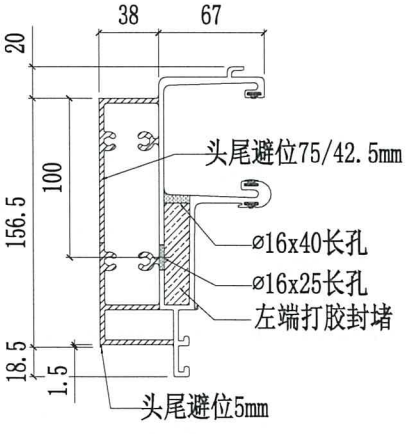


SECTION B-B


美特鋁質有限公司 MIDI Aluminium Fabricator Ltd.				工程號	J858	類別		物料號	-		
				地盤	康城11期	制圖	W.E.X	2022-07-29	圖號	X86279-14	
修改	1		採用工廠 ✓ 地盤 -	图纸名称	铝料加工图	復核	-	-	數量	-	
日期	07/12		材料顏色 香槟金 (ECD3X1009 9S-XF1)	材料	X86279	批准	-	-	單件重量	-	(KG)

部件编号	W(分格尺寸)	L	N	数量
X86279-14A	-	-	-	-
X86279-14B	1309	1326.5	@280c/cx4	-
X86279-14C	700	717.5	@250c/cx2	-
X86279-14D	1362.5	1380	@280c/cx4	-
X86279-14E	1400	1417.5	@300c/cx4	-
X86279-14F	750	767.5	@250c/cx2	-
X86279-14G	1590	1607.5	@280c/cx5	-
X86279-14H	787.5	805	@250c/cx2	-

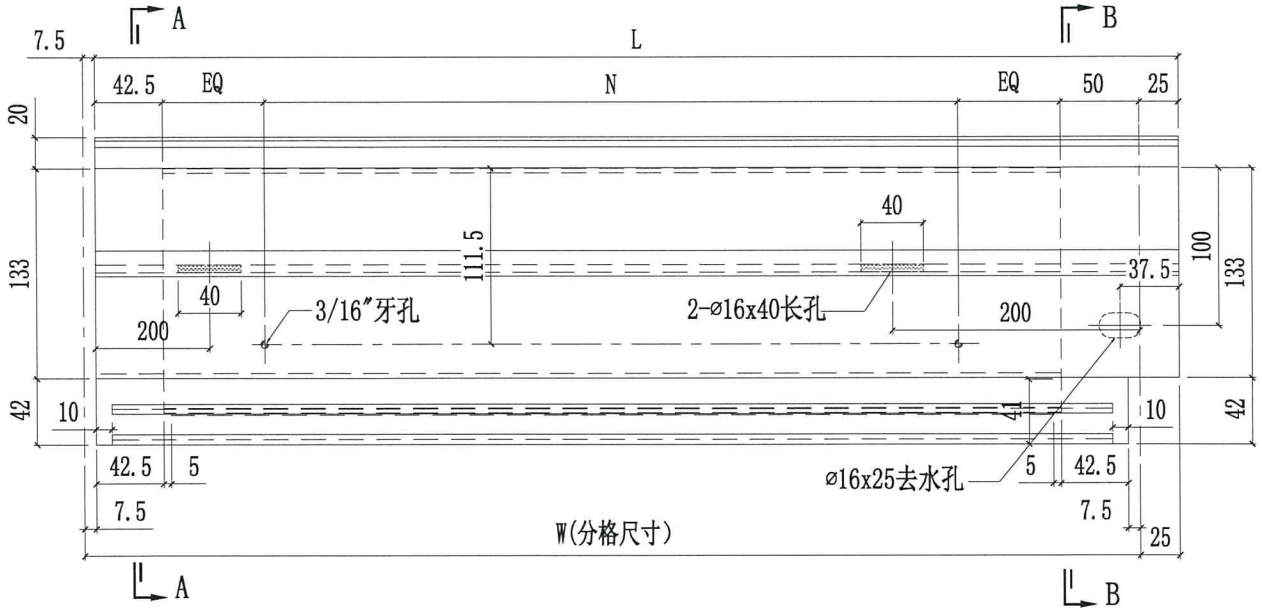

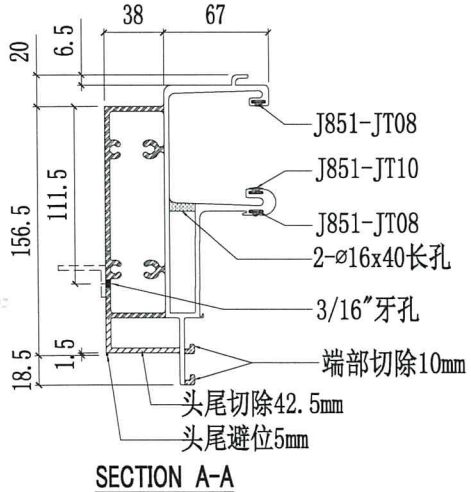


SECTION A-A

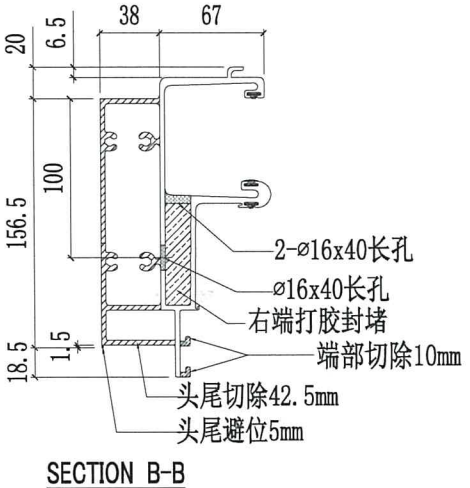


SECTION B-B

美特鋁質有限公司 MIDI Aluminium Fabricator Ltd.											
				工程號	J858	類別		物料號	-		
				地盤	康城11期	制圖	W.E.X	2022-07-29	圖號	X86279-15	
修改	1			採用工廠	✓	地盤	-	图纸名称	铝料加工图	復核	-	-	數量	-	
日期	07/12			材料颜色	香槟金 (ECD3X1009 9S-XF1)			材料	X86279	批准	-	-	單件重量	-	(KG)

部件编号	W(分格尺寸)	L	N	数量
X86279-15A	-	-	-	-
X86279-15B	700	685	@250c/cx2	-
X86279-15C	1562.5	1547.5	@300c/cx4	-
X86279-15D	1425	1410	@300c/cx4	-
X86279-15E	1556	1541	@270c/cx5	-
X86279-15F	1531	1516	@270c/cx5	-
X86279-15G	681	666	@250c/cx2	-
X86279-15H	1568.5	1553.5	@270c/cx5	-

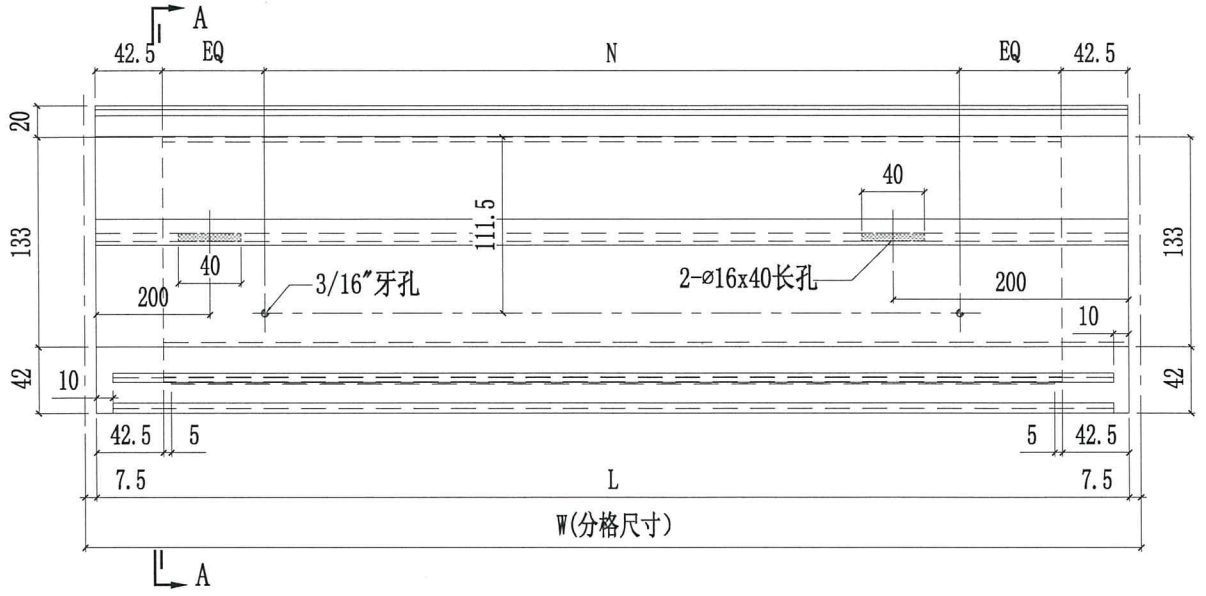


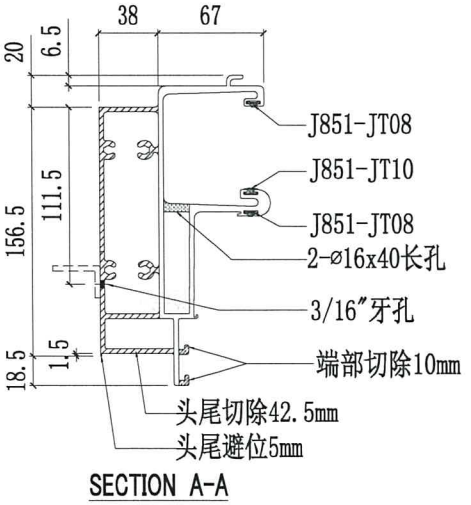


SECTION A-A


美特鋁質有限公司 MIDI Aluminium Fabricator Ltd.							工程號	J858	類別		物料號	-		
							地盤	康城11期	制圖	W.E.X	2022-07-29	圖號	X86279-36L	
修改	1			採用工廠	✓	地盤 -	图纸名称	铝料加工图	復核	-	-	數量	-	
日期	07/12			材料顏色	香槟金 (ECD3X1009 9S-XF1)		材料	X86279	批准	-	-	單件重量	-	(KG)

部件编号	W(分格尺寸)	L	N1	N2	数量
X86279-36LA	1007	1024.5	@250c/cx3	@250c/cx3	-
X86279-36LB	1023	1040.5	@250c/cx3	@275c/cx3	-
X86279-36LC	1012	1029.5	@250c/cx3	@275c/cx3	-
X86279-36LD	985	1002.5	@250c/cx3	@250c/cx3	-
X86279-36LE	1003	1020.5	@250c/cx3	@275c/cx3	-
X86279-36LF	1362.5	1380	@280c/cx4	@240c/cx5	-
X86279-36LG	775	792.5	@250c/cx2	@200c/cx3	-
X86279-36LH	1699	1716.5	@300c/cx5	@300c/cx5	-
X86279-36LJ	1724	1741.5	@300c/cx5	@300c/cx5	-
X86279-36LK	750	767.5	@250c/cx2	@200c/cx3	-
X86279-36LL	1326	1343.5	@280c/cx4	@225c/cx5	-
X86279-36LM	983	1000.5	@250c/cx3	@275c/cx3	-

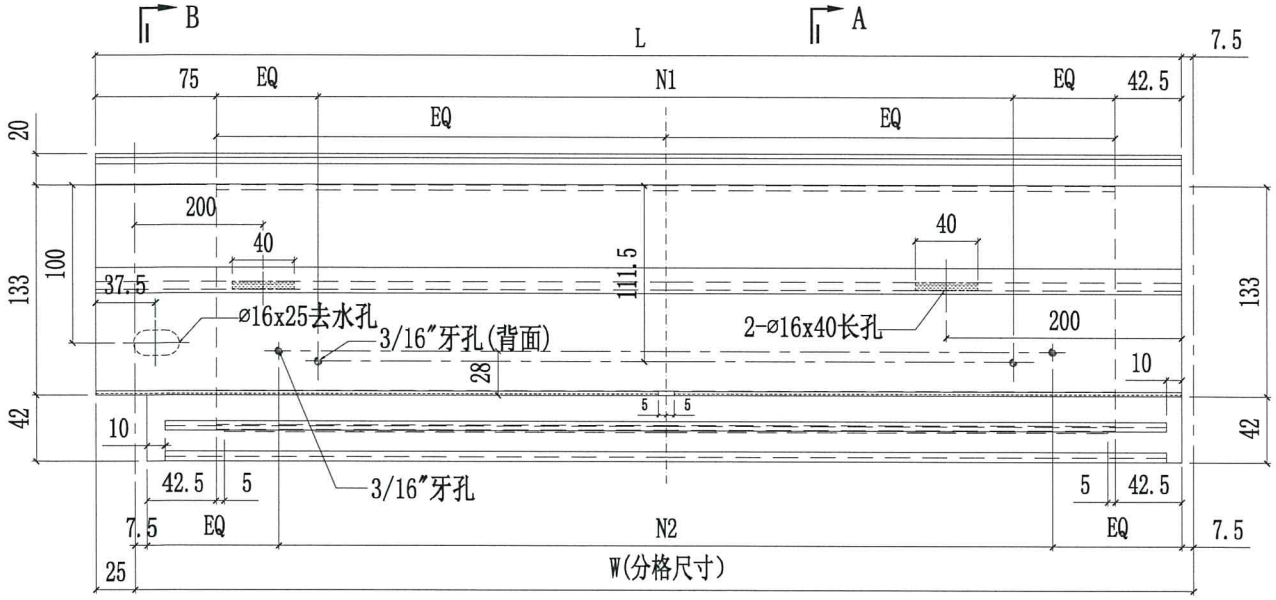

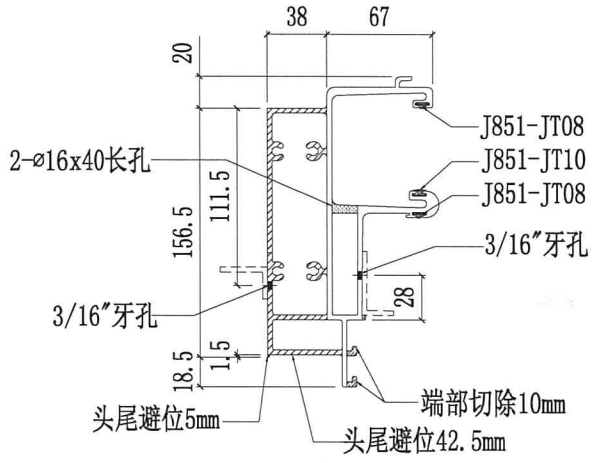


SECTION A-A

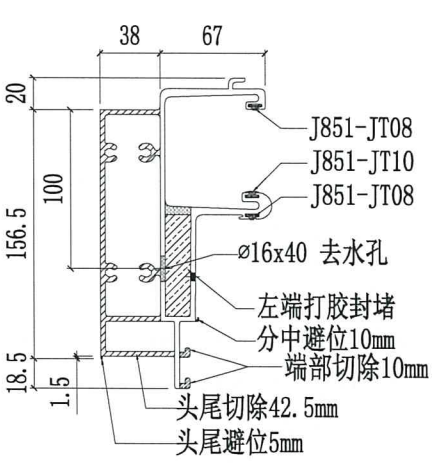


SECTION B-B


美特鋁質有限公司 MIDI Aluminium Fabricator Ltd.				工程號	J858	類別		物料號	-		
				地盤	康城11期	制圖	W.E.X	2022-07-29	圖號	X86279-36R	
修改	1		採用工廠 ✓ 地盤 -	图纸名称	铝料加工图	復核	-	-	數量	-	
日期	07/12		材料顏色 香槟金 (ECD3X1009 9S-XF1)	材料	X86279	批准	-	-	單件重量	-	(KG)

部件编号	W(分格尺寸)	L	N1	N2	数量
X86279-36RA	1007	1024.5	@250c/cx3	@250c/cx3	-
X86279-36RB	1023	1040.5	@250c/cx3	@275c/cx3	-
X86279-36RC	1012	1029.5	@250c/cx3	@275c/cx3	-
X86279-36RD	985	1002.5	@250c/cx3	@250c/cx3	-
X86279-36RE	1003	1020.5	@250c/cx3	@275c/cx3	-
X86279-36RF	1362.5	1380	@280c/cx4	@240c/cx5	-
X86279-36RG	787.5	805	@250c/cx2	@200c/cx3	-
X86279-36RH	-	-	-	-	-
X86279-36RJ	1309	1326.5	@280c/cx4	@225c/cx5	-
X86279-36RK	1013	1030.5	@250c/cx3	@275c/cx3	-
X86279-36RL	750	767.5	@250c/cx2	@200c/cx3	-

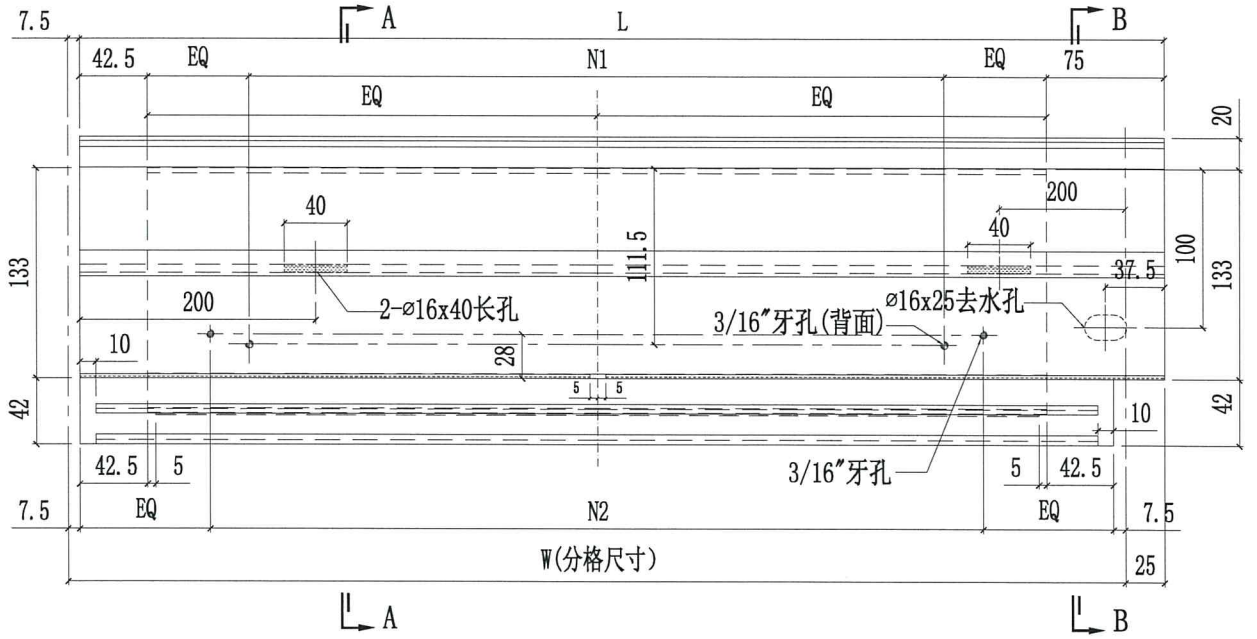

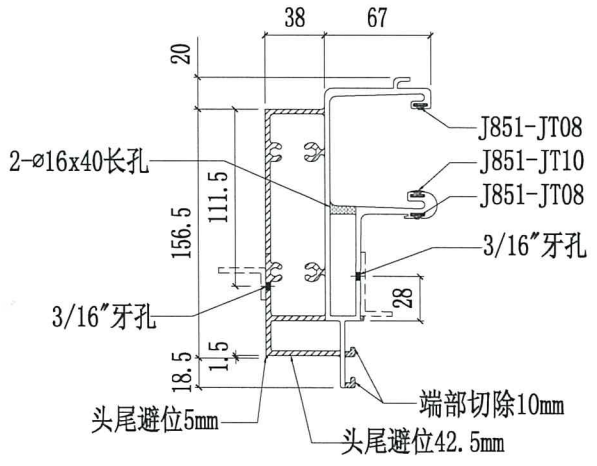


SECTION A-A

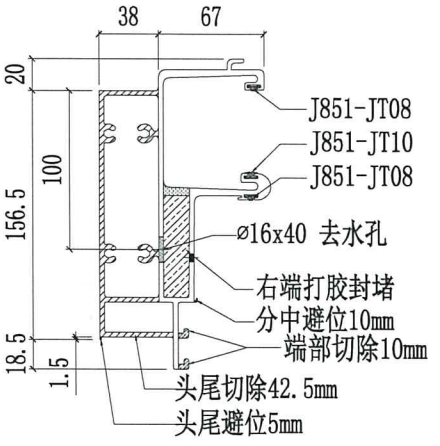


SECTION B-B


美特鋁質有限公司 MIDI Aluminium Fabricator Ltd.				工程號	J858	類別		物料號	-		
				地盤	康城11期	制圖	W.E.X	2022-07-29	圖號	X86279-37	
修改	1			採用工廠 ✓	地盤 -	图纸名称	铝料加工图	復核	-	-	數量	-
日期	07/12			材料颜色 香槟金 (ECD3X1009 9S-XF1)		材料	X86279	批准	-	-	單件重量	- (KG)

部件编号	W(分格尺寸)	L	N1	N2	数量
X86279-37A	1007	992	@250c/cx3	@250c/cx3	-
X86279-37B	1023	1008	@250c/cx3	@275c/cx3	-
X86279-37C	1012	997	@250c/cx3	@275c/cx3	-
X86279-37D	985	970	@250c/cx3	@250c/cx3	-
X86279-37E	1003	988	@250c/cx3	@275c/cx3	-
X86279-37F	681	666	@250c/cx2	@175c/cx3	-
X86279-37G	700	685	@250c/cx2	@175c/cx3	
X86279-37H	1556	1541	@270c/cx5	@275c/cx5	-
X86279-37J	1531	1516	@270c/cx5	@275c/cx5	-
X86279-37K	1568.5	1553.5	@270c/cx5	@280c/cx5	-
X86279-37L	1013	998	@250c/cx3	@275c/cx3	-

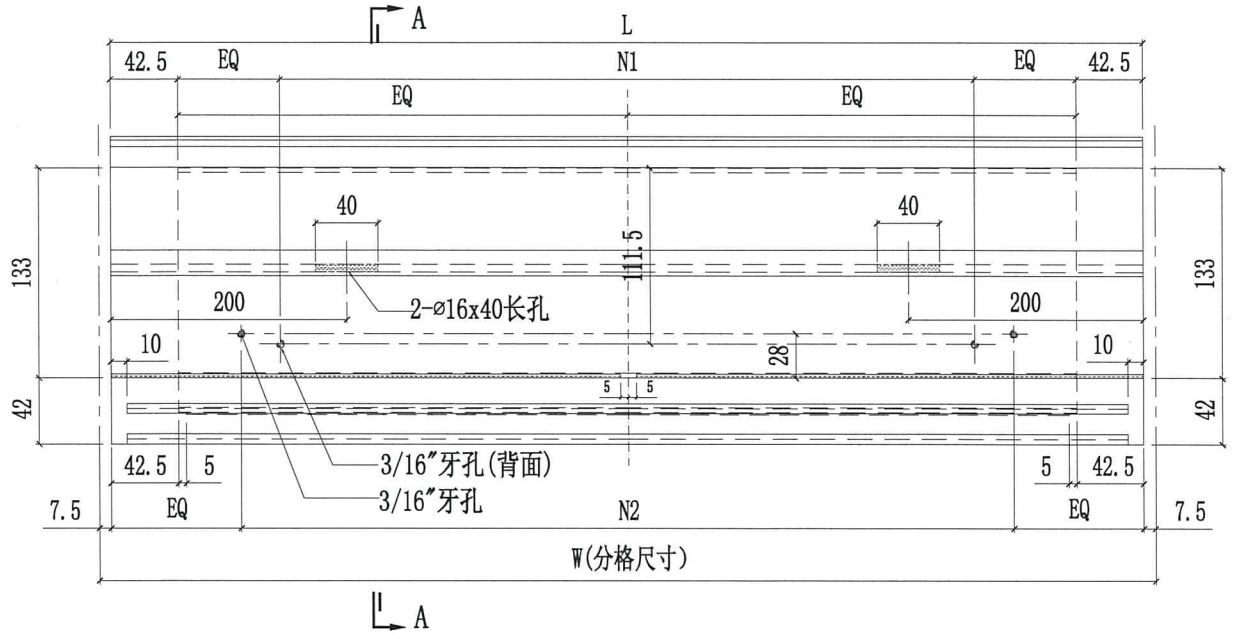

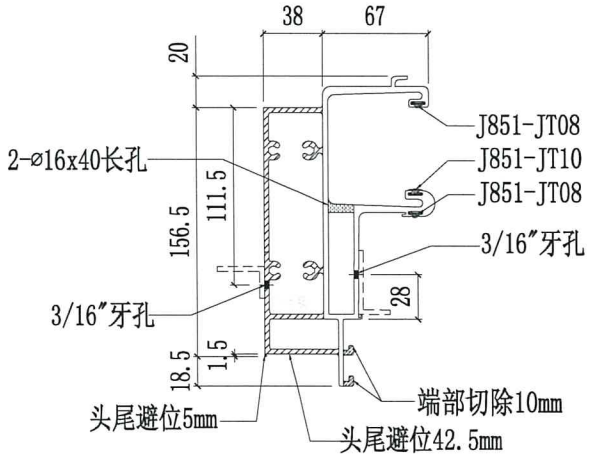


SECTION A-A

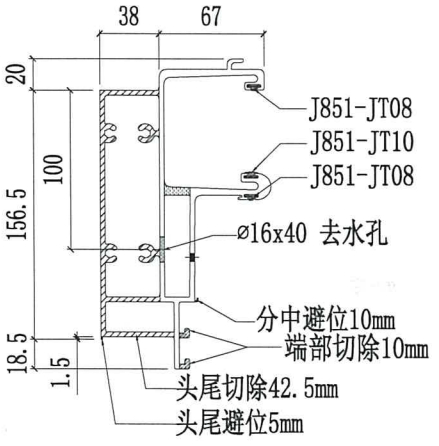


SECTION B-B


美特鋁質有限公司 MIDI Aluminium Fabricator Ltd.				工程號	J858	類別		物料號	-		
				地盘	康城11期	制圖	W.E.X	2022-07-29	圖號	X86280-01	
修改	1		採用工廠 ✓ 地盤 -	图纸名称	铝料加工图	復核	-	-	數量	-	
日期	07/12		材料颜色 香槟金 (ECD3X1009 9S-XF1)	材料	X86280	批准	-	-	單件重量	-	(KG)

部件编号	W(分格尺寸)	L	数量
X86280-01A	1855	1834	-
X86280-01B	1830	1809	-
X86280-01C	1562.5	1541.5	-
X86280-01D	1425	1404	-
X86280-01E	1699	1678	-
X86280-01F	1309	1288	-
X86280-01G	1556	1535	-
X86280-01H	775	754	-
X86280-01J	1531	1510	-
X86280-01K	1724	1703	-
X86280-01L	1326	1305	-
X86280-01M	750	729	-
X86280-01N	1568.5	1547.5	-
X86280-01P	1590	1569	-
X86280-01Q	787.5	766.5	-

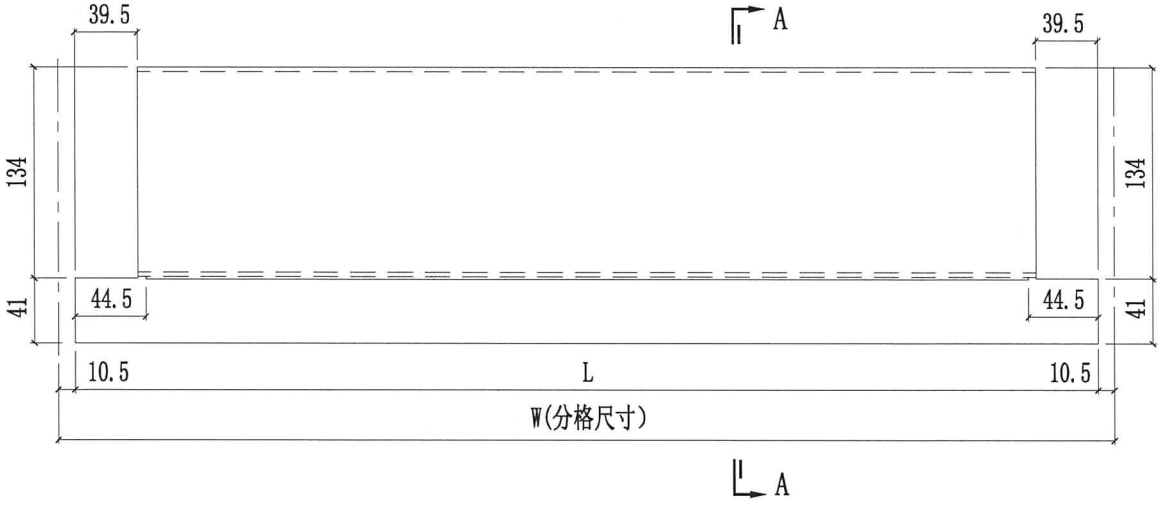

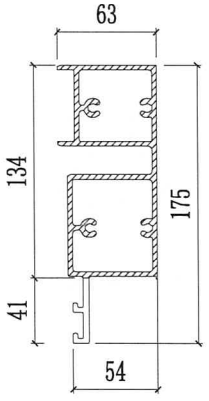


SECTION A-A

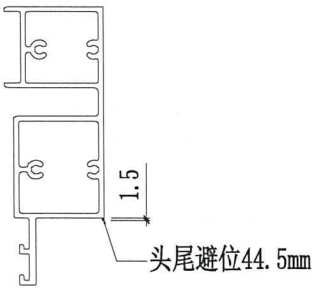


美特鋁質有限公司 MIDI Aluminium Fabricator Ltd.					工程號	J858	類別		物料號	-		
					地盘	康城11期	制圖	W.E.X	2022-07-29	圖號	X86280-12	
修改	1			採用工廠 ✓ 地盤 -	图纸名称	铝料加工图	復核	-	-	數量	-	
日期	07/12			材料顏色 香槟金 (ECD3X1009 9S-XF1)	材料	X86280	批准	-	-	單件重量	-	(KG)

部件编号	W(分格尺寸)	L	N	数量
X86280-12P	1724	1703	@300c/cx5	-
X86280-12Q	1568.5	1547.5	@270c/cx5	-
X86280-12R	750	729	@250c/cx2	-
X86280-12S	1013	992	@250c/cx3	
X86280-12T	1326	1305	@280c/cx4	-
X86280-12U	983	962	@250c/cx3	
X86280-12V	735	714	@250c/cx2	
X86280-12W	775	754	@250c/cx2	-
X86280-12Y	787.5	766.5	@250c/cx2	-

部件编号	W(分格尺寸)	L	N	数量
X86280-12A	1362.5	1341.5	@280c/cx4	-
X86280-12B	681	660	@250c/cx2	-
X86280-12C	1309	1288	@280c/cx4	-
X86280-12D	1699	1678	@300c/cx5	-
X86280-12E	1245	1224	@250c/cx4	-
X86280-12F	700	679	@250c/cx2	-
X86280-12G	1556	1535	@270c/cx5	-
X86280-12H	1531	1510	@270c/cx5	-
X86280-12J	1012	991	@250c/cx3	
X86280-12K	985	964	@250c/cx3	-
X86280-12L	1003	982	@250c/cx3	-
X86280-12M	1007	986	@250c/cx3	-
X86280-12N	1023	1002	@250c/cx3	-

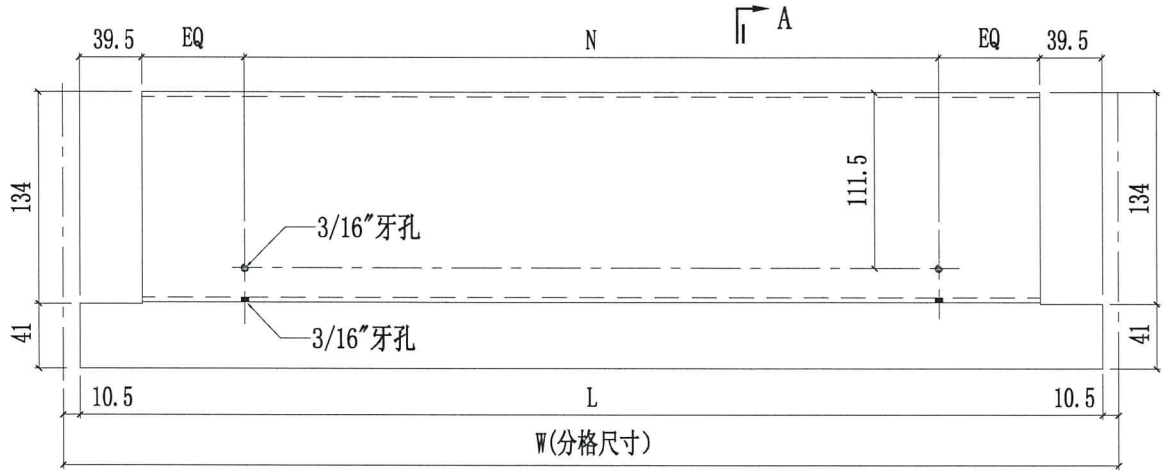


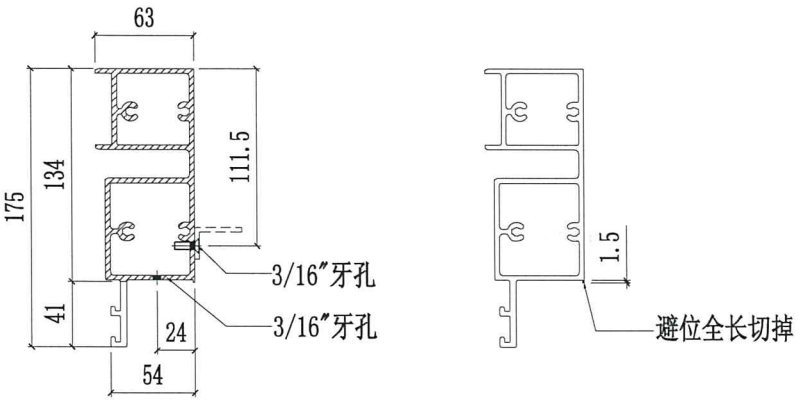


SECTION A-A

美特鋁質有限公司 MIDI Aluminium Fabricator Ltd.				工程號	J858	類別		物料號	-		
				地盤	康城11期	制圖	W.E.X	2022-07-29	圖號	X86302-01	
修改	1	採用工廠 ✓	地盤 -	图纸名称	铝料加工图	復核	-	-	數量	-	
日期	07/12	材料颜色	香槟金 (ECD3X1009 9S-XF1)	材料	X86302	批准	-	-	單件重量	-	(KG)

部件编号	W(分格尺寸)	L	N	数量
X86302-01A	1855	1834	@300c/cx5	-
X86302-01B	1830	1809	@300c/cx5	-
X86302-01C	1562.5	1541.5	@300c/cx4	-
X86302-01D	1425	1404	@300c/cx4	-
X86302-01E	1699	1678	@300c/cx5	-
X86302-01F	1309	1288	@280c/cx4	-
X86302-01G	1556	1535	@270c/cx5	-
X86302-01H	775	754	@250c/cx2	-
X86302-01J	1531	1510	@270c/cx5	-
X86302-01K	1724	1703	@300c/cx5	-
X86302-01L	1326	1305	@280c/cx4	-
X86302-01M	750	729	@250c/cx2	-
X86302-01N	1568.5	1547.5	@270c/cx5	-
X86302-01P	1590	1569	@280c/cx5	-
X86302-01Q	787.5	766.5	@250c/cx2	-

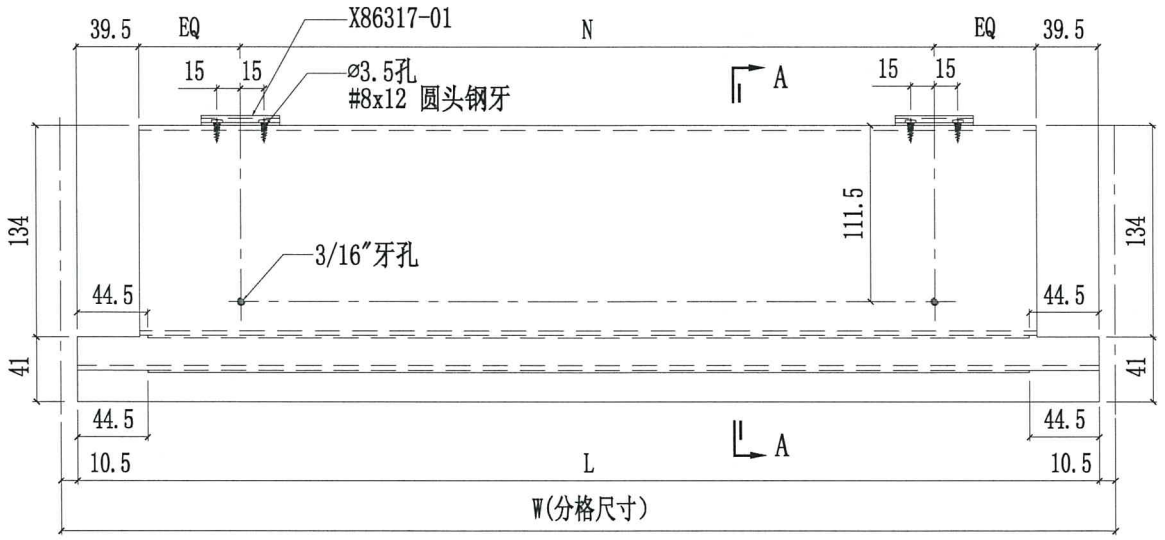


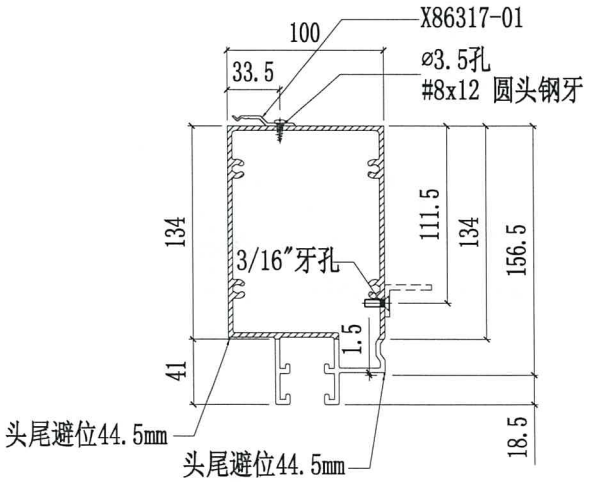


SECTION A-A

美特鋁質有限公司 MIDI Aluminium Fabricator Ltd.											
修改	1			採用工廠	✓	地盤	-	工程號	J858	類別		物料號	-		
日期	07/12			材料顏色	香槟金 (ECD3X1009 9S-XF1)			地盤	康城11期	制圖	W.E.X	2022-07-29	圖號	X86302-15	
								图纸名称	铝料加工图	復核	-	-	數量	-	
								材料	X86302	批准	-	-	單件重量	-	(KG)

部件编号	W(分格尺寸)	L	N	数量
X86302-15A	1362.5	1341.5	@280c/cx4	-
X86302-15B	681	660	@250c/cx2	-
X86302-15C	1309	1288	@280c/cx4	-
X86302-15D	1699	1678	@300c/cx5	-
X86302-15E	1245	1224	@250c/cx4	-
X86302-15F	700	679	@250c/cx2	-
X86302-15G	1556	1535	@270c/cx5	-
X86302-15H	1531	1510	@270c/cx5	-
X86302-15J	1724	1703	@300c/cx5	-
X86302-15K	1568.5	1547.5	@270c/cx5	-
X86302-15L	750	729	@250c/cx2	-
X86302-15M	1326	1305	@280c/cx4	-
X86302-15N	775	754	@250c/cx2	-
X86302-15P	787.5	766.5	@250c/cx2	-

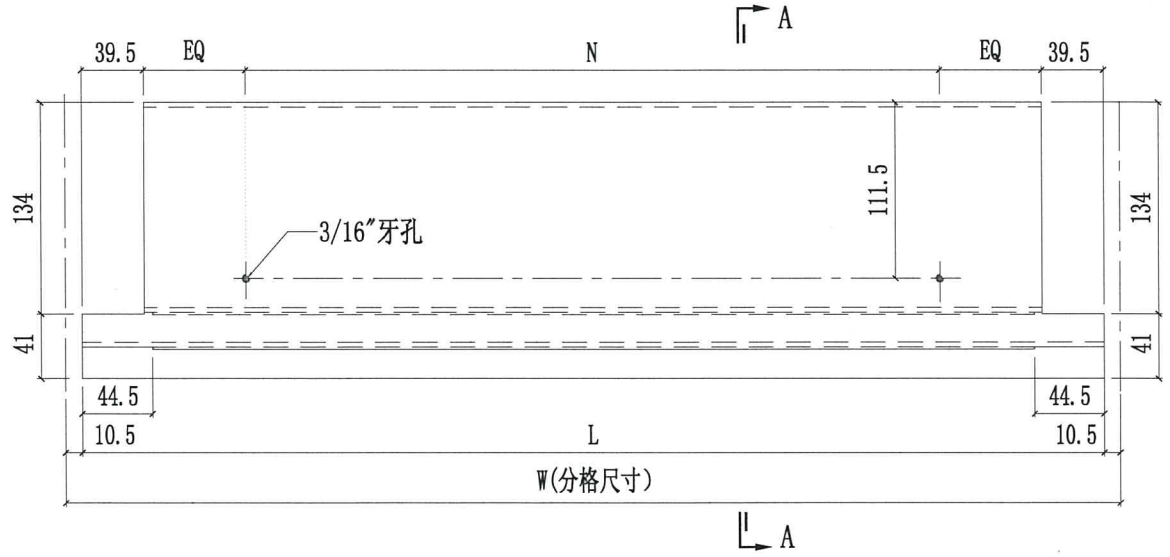


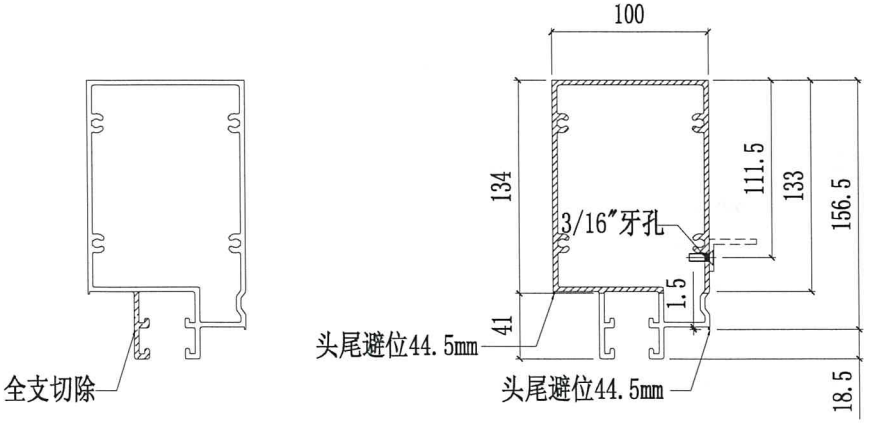


SECTION A-A


美特鋁質有限公司 MIDI Aluminium Fabricator Ltd.				工程號	J858	類別		物料號	-		
				地盤	康城11期	制圖	W.E.X	2022-07-29	圖號	X86302-26	
修改	1		採用工廠 ✓ 地盤 -	图纸名称	铝料加工图	復核	-	-	數量	-	
日期	07/12		材料颜色 香槟金 (ECD3X1009 9S-XF1)	材料	X86302	批准	-	-	單件重量	-	(KG)

部件编号	W(分格尺寸)	L	N	数量
X86302-26A	775	754	@250c/cx2	-
X86302-26B	1326	1305	@280c/cx4	-
X86302-26C	750	729	@250c/cx2	-
X86302-26D	1568.5	1547.5	@270c/cx5	-
X86302-26E	1590	1569	@280c/cx5	-

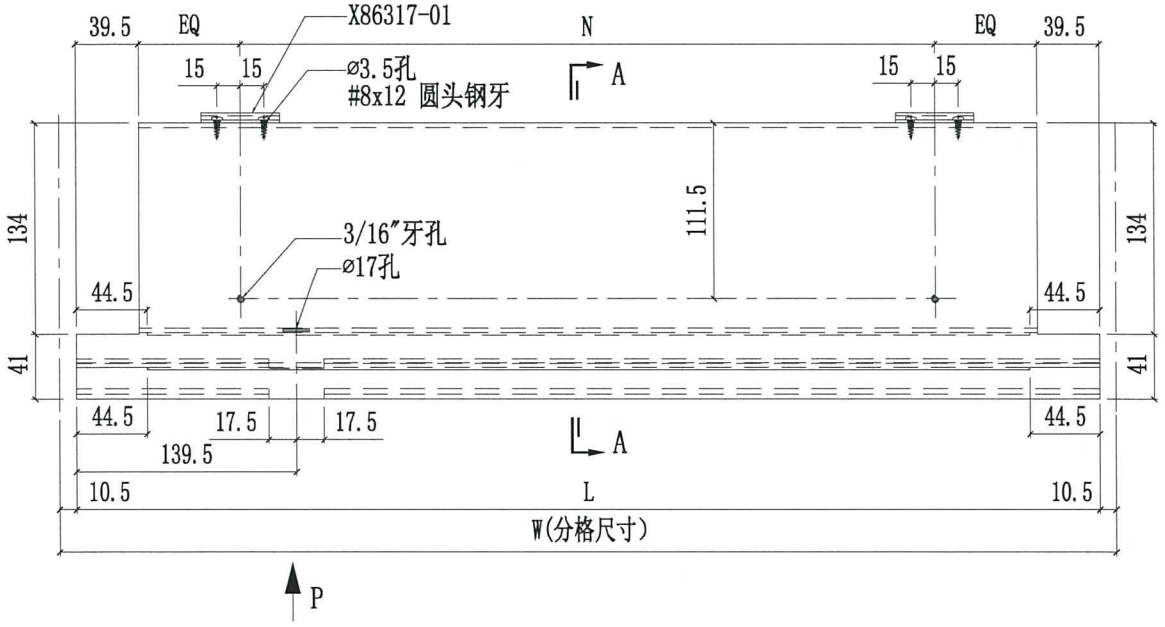

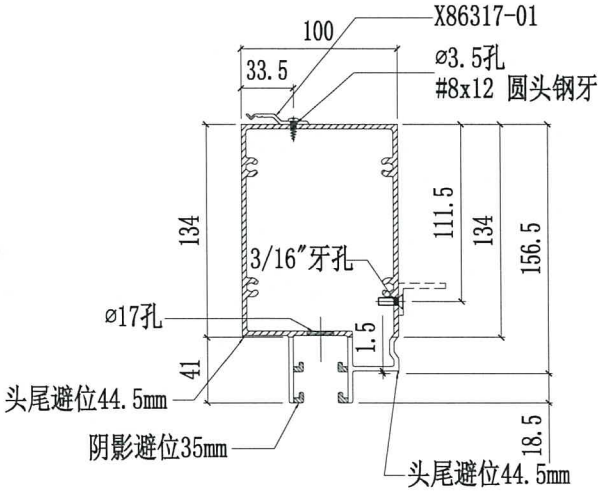


SECTION A-A

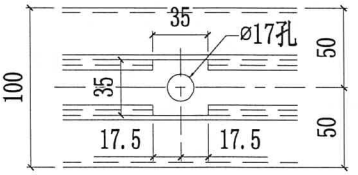


VIEW "P"


美特鋁質有限公司 MIDI Aluminium Fabricator Ltd.					工程號	J858	類別		物料號	-		
					地盘	康城11期	制圖	W.E.X	2022-07-29	圖號	X86302-27	
修改	1			採用工廠 ✓ 地盤 -	图纸名称	铝料加工图	復核	-	-	數量	-	
日期	07/12			材料颜色 香槟金 (ECD3X1009 9S-XF1)	材料	X86302	批准	-	-	單件重量	-	(KG)

部件编号	W(分格尺寸)	L	N	数量
X86302-27A	787.5	766.5	@250c/cx2	-
X86302-27B	1562.5	1541.5	@300c/cx4	-
X86302-27C	750	729	@250c/cx2	-
X86302-27D	1425	1404	@300c/cx4	-
X86302-27E	1556	1535	@270c/cx5	-
X86302-27F	1531	1510	@270c/cx5	-

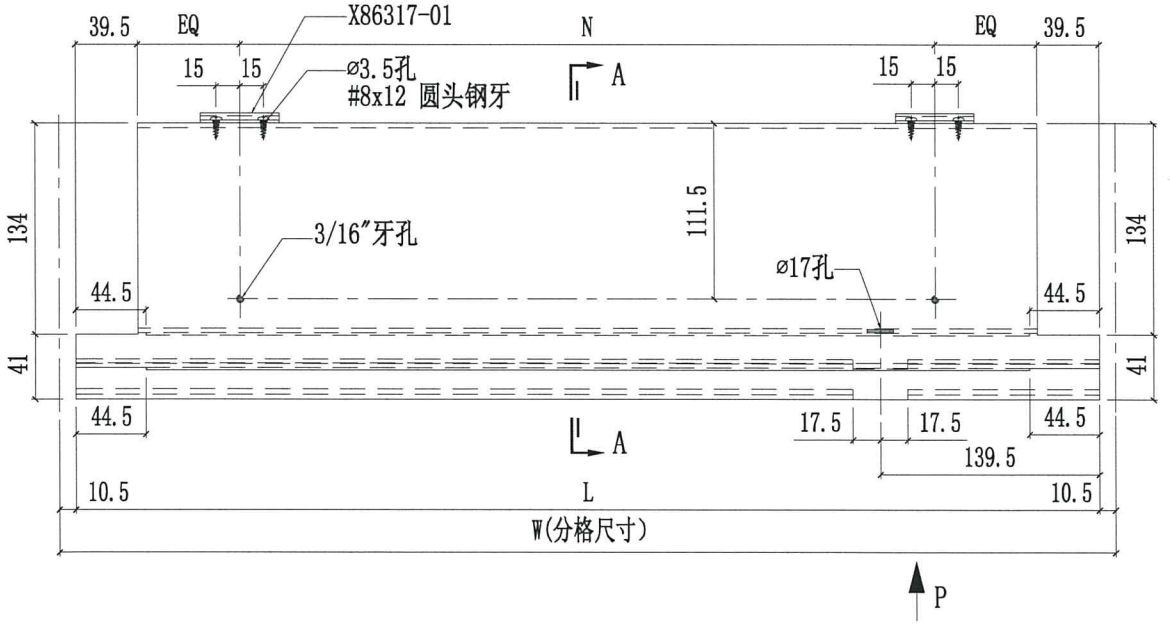

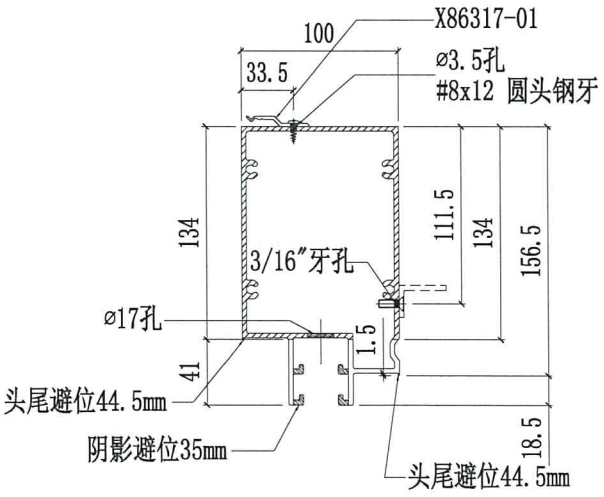


SECTION A-A

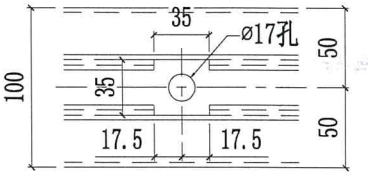


VIEW "P"

美特鋁質有限公司 MIDI Aluminium Fabricator Ltd.					工程號	J858	類別		物料號	-		
					地盘	康城11期	制圖	W.E.X	2022-07-29	圖號	X86308-15	
修改	1			採用工廠 ✓ 地盤 -	图纸名称	铝料加工图	復核	-	-	數量	-	
日期	07/12			材料颜色 香槟金 (ECD3X1009 9S-XF1)	材料	X86308	批准	- -	-	單件重量	-	(KG)

部件编号	W(分格尺寸)	L	N	数量
X86308-15A	1362.5	1341.5	@280c/cx4	-
X86308-15B	681	660	@250c/cx2	-
X86308-15C	1309	1288	@280c/cx4	-
X86308-15D	1699	1678	@300c/cx5	-
X86308-15E	1245	1224	@250c/cx4	-
X86308-15F	700	679	@250c/cx2	-
X86308-15G	1556	1535	@270c/cx5	-
X86308-15H	1531	1510	@270c/cx5	-
X86308-15J	1724	1703	@300c/cx5	-
X86308-15K	1568.5	1547.5	@270c/cx5	-
X86308-15L	750	729	@250c/cx2	-
X86308-15M	1326	1305	@280c/cx4	-
X86308-15N	775	754	@250c/cx2	-
X86308-15P	787.5	766.5	@250c/cx2	-

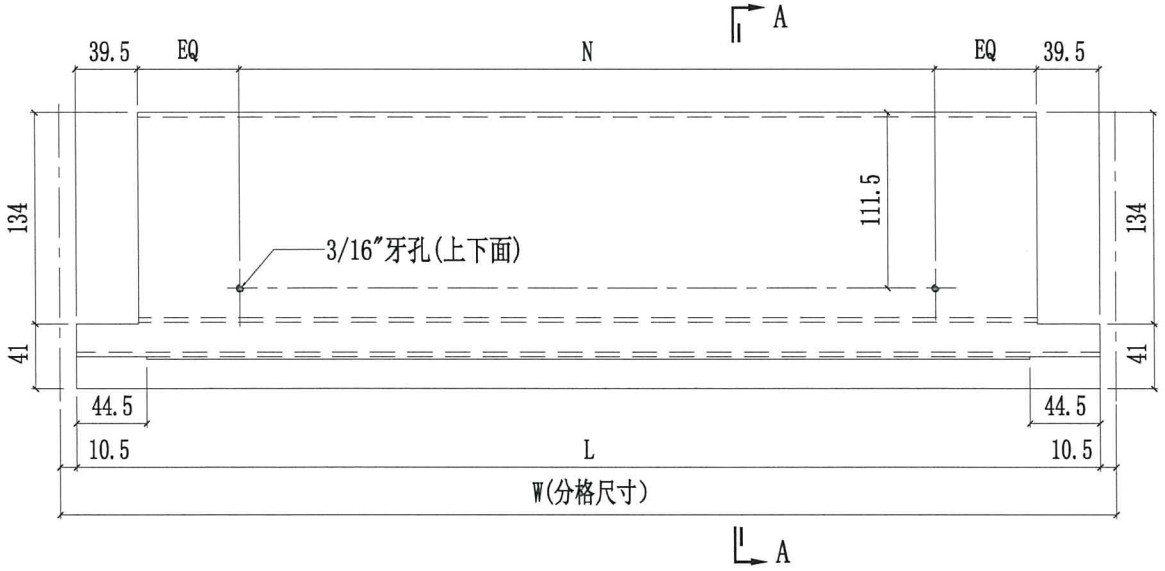


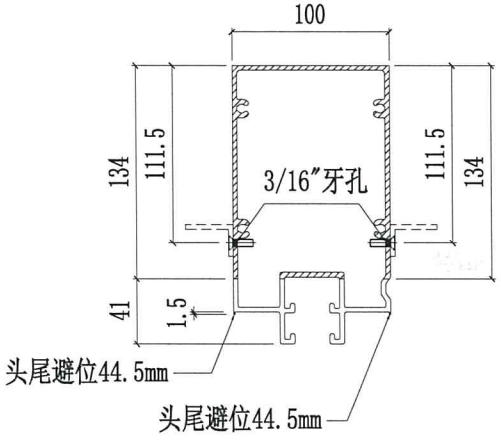


SECTION A-A


美特鋁質有限公司 MIDI Aluminium Fabricator Ltd.					工程號	J858	類別		物料號	-		
					地盘	康城11期	制圖	W.E.X	2022-07-29	圖號	X86308-20	
修改	1			採用工廠 ✓ 地盤 -	图纸名称	铝料加工图	復核	-	-	數量	-	
日期	07/12			材料颜色 香槟金 (ECD3X1009 9S-XF1)	材料	X86308	批准	- -	-	單件重量	-	(KG)

部件编号	W(分格尺寸)	L	N	数量
X86308-20A	750	729	@250c/cx2	-
X86308-20B	1568.5	1547.5	@270c/cx5	-
X86308-20C	1326	1305	@280c/cx4	-

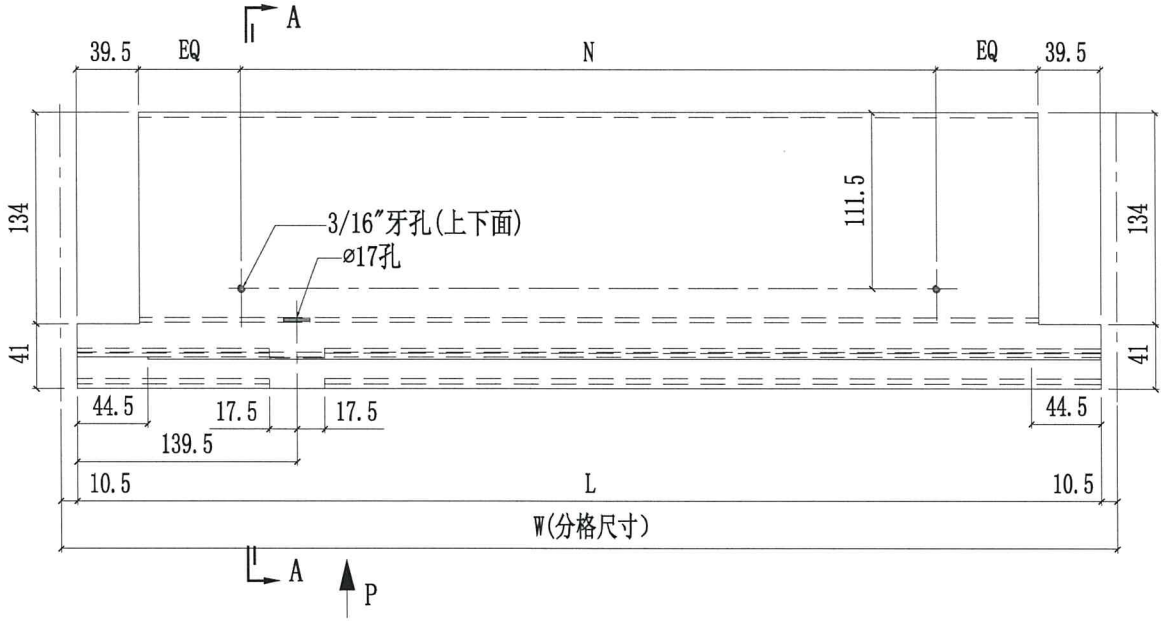

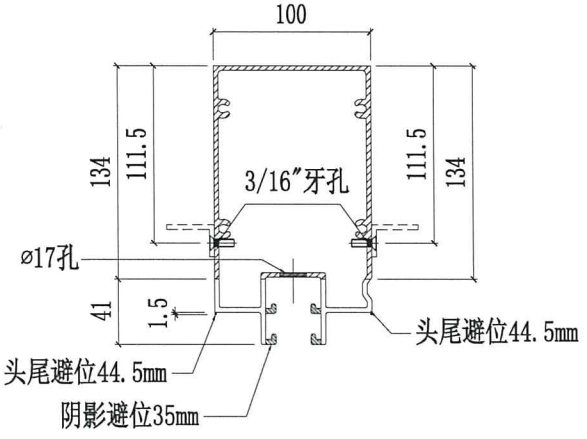


SECTION A-A

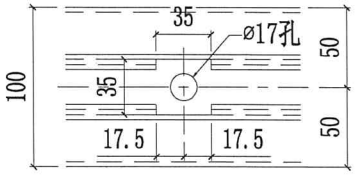


VIEW "P"


美特鋁質有限公司 MIDI Aluminium Fabricator Ltd.					工程號	J858	類別		物料號	-		
					地盘	康城11期	制圖	W.E.X	2022-07-29	圖號	X86308-21	
修改	1			採用工廠 ✓ 地盤 -	图纸名称	铝料加工图	復核	-	-	數量	-	
日期	07/12			材料颜色 香槟金 (ECD3X1009 9S-XF1)	材料	X86308	批准	- -	-	單件重量	-	(KG)

部件编号	W(分格尺寸)	L	N	数量
X86308-21A	750	729	@250c/cx2	-
X86308-21B	787.5	766.5	@250c/cx2	-

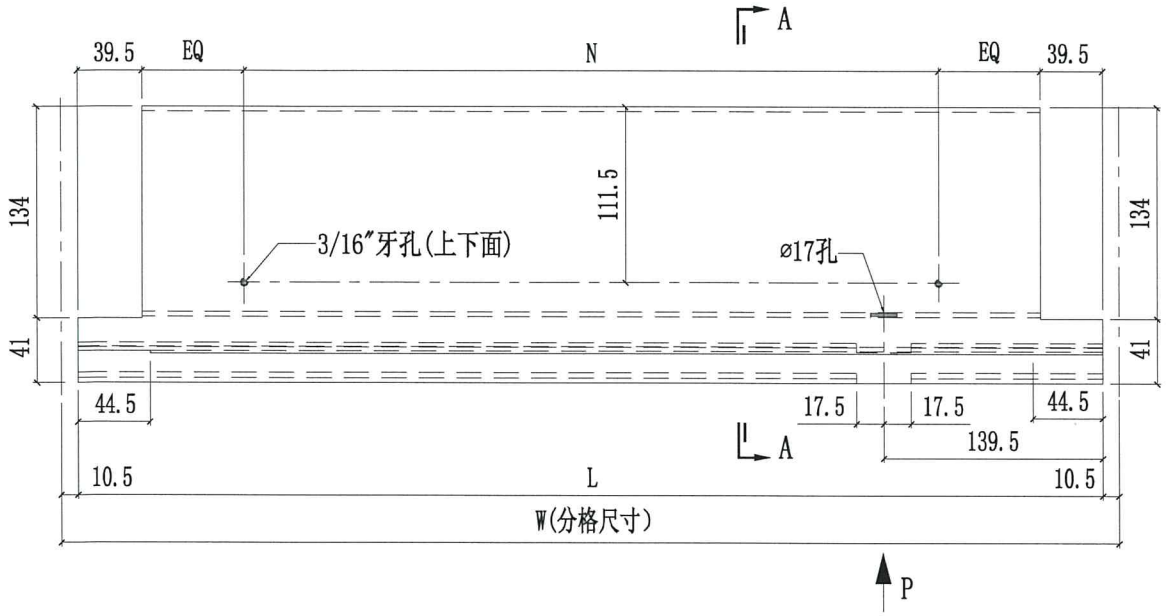

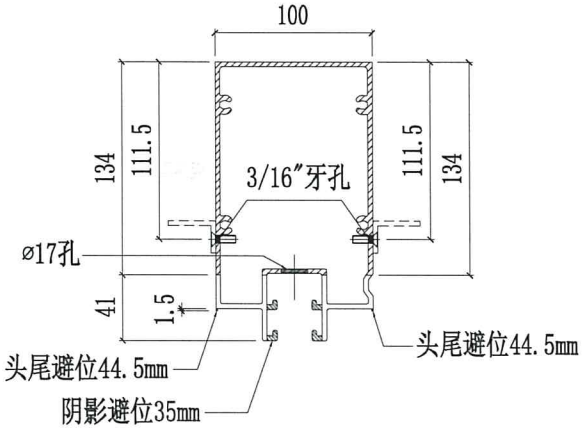


SECTION A-A

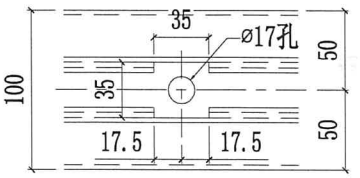


VIEW "P"


美特鋁質有限公司 MIDI Aluminium Fabricator Ltd.				工程號	J858	類別		物料號	-		
				地盤	康城11期	制圖	W.E.X	2022-07-29	圖號	N516-01	
修改	1		採用工廠 ✓ 地盤	图纸名称	铝角	復核	-	-	數量	-	
日期	07/12		材料颜色 络化	材料	20x40x3铝角(L516)	批准	-	-	單件重量	-	(KG)

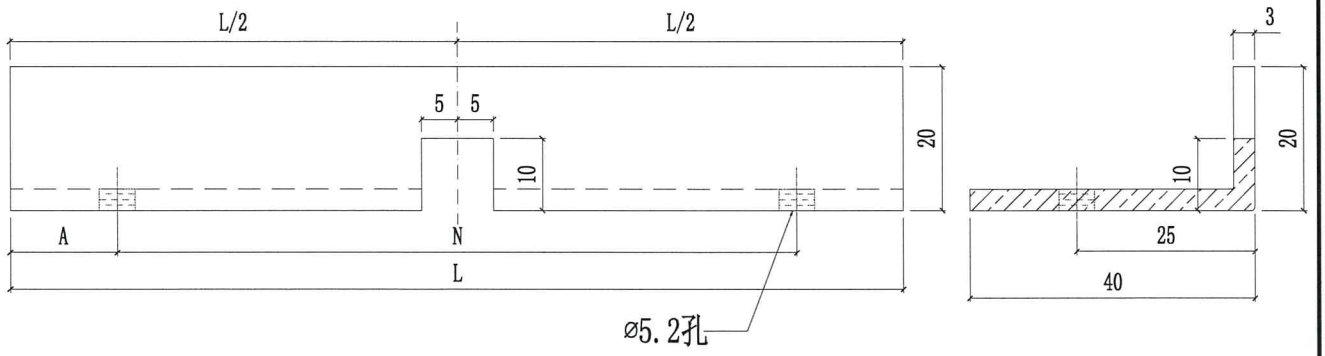


编号	L	A	N	数量
N516-01AC	677	38.5	@200c/cx3	-
N516-01AB	665	32.5	@200c/cx3	-
N516-01Z	625	27.5	@190c/cx3	-
N516-01Y	873	24	@275c/cx3	-
N516-01X	903	39	@275c/cx3	-
N516-01W	1216	45.5	@225c/cx5	-
N516-01V	640	20	@200c/cx3	-
N516-01U	1458	29	@280c/cx5	-
N516-01T	1614	57	@300c/cx5	-
N516-01S	1421	23	@275c/cx5	-
N516-01R	1446	35.5	@275c/cx5	-
N516-01Q	571	23	@175c/cx3	-
N516-01P	1199	37	@225c/cx5	-
N516-01N	1589	44.5	@300c/cx5	-
N516-01M	1252	26	@240c/cx5	-
N516-01L	893	34	@275c/cx3	-
N516-01K	875	62.5	@250c/cx3	-
N516-01J	902	38.5	@275c/cx3	-
N516-01H	913	44	@275c/cx3	-
N516-01G	897	73.5	@250c/cx3	-
N516-01F	-	-	-	-
N516-01E	-	-	-	-
N516-01D	1135	30	@215c/cx5	-
N516-01C	-	-	-	-
N516-01B	590	32.5	@175c/cx3	-
N516-01A	-	-	-	-

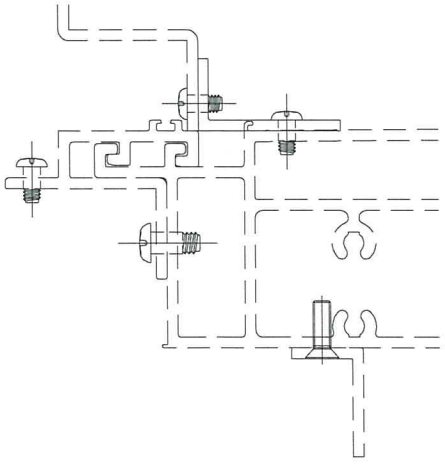

美特鋁質有限公司 MIDI Aluminium Fabricator Ltd.				工程號	J858	類別		物料號	-		
				地盤	康城11期	制圖	W.E.X	2022-07-29	圖號	N00813-01	
修改	1		採用工廠 ✓ 地盤	图纸名称	铝角	復核	-	-	數量	-	
日期	07/12		材料颜色 絡化	材料	N00813	批准	-	-	單件重量	-	(KG)

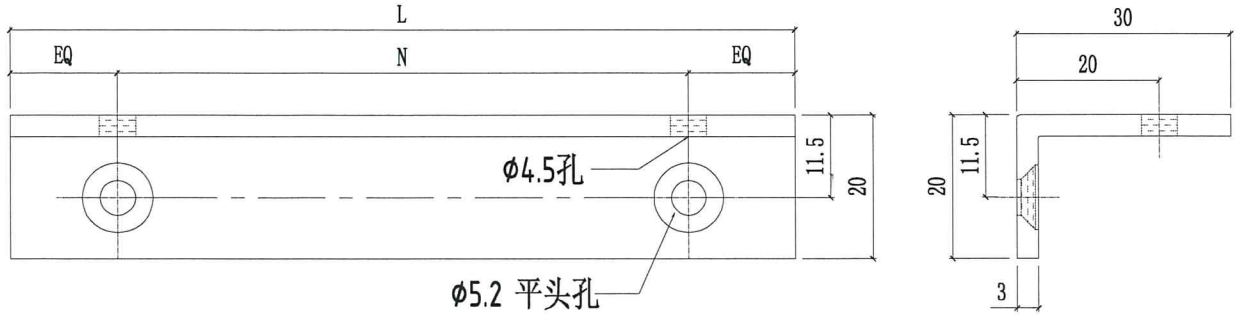


N00813-01BD	685.5	@250c/cx2	-
N00813-01BC	673	@250c/cx2	-
N00813-01BB	633	@250c/cx2	-
N00813-01BA	1012	@300c/cx3	-
N00813-01AZ	881	@250c/cx3	-
N00813-01AY	911	@250c/cx3	-
N00813-01AX	513	@220c/cx2	-
N00813-01AW	925.5	@250c/cx3	-
N00813-01AV	978	@300c/cx3	-
N00813-01AU	888	@250c/cx3	-
N00813-01AT	927	@280c/cx3	-
N00813-01AS	1627	@300c/cx5	-
N00813-01AR	1488	@280c/cx5	-
N00813-01AQ	1625.5	@300c/cx5	-
N00813-01AP	1678	@300c/cx5	-
N00813-01AN	1466.5	@270c/cx5	-
N00813-01AM	1224	@280c/cx4	-
N00813-01AL	1588	@300c/cx5	-
N00813-01AK	838	@250c/cx3	-
N00813-01AJ	648	@250c/cx2	-
N00813-01AH	448	@300c/cx1	-
编号	L	N	数量

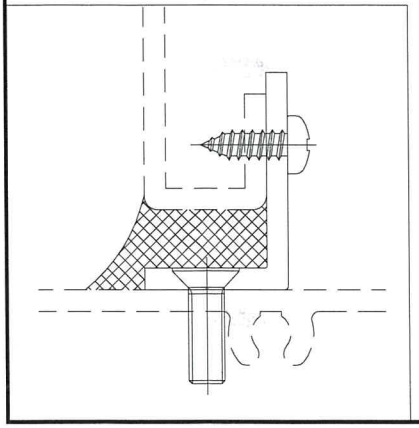


N00813-01AG	2163	@300c/cx7	-
N00813-01AF	2013	@280c/cx7	
N00813-01AE	910	@250c/cx3	
N00813-01AD	883	@250c/cx3	-
N00813-01AC	901	@250c/cx3	-
N00813-01AB	905	@250c/cx3	-
N00813-01AA	921	@250c/cx3	-
N00813-01Z	455.5	@300c/cx1	-
N00813-01Y	383	@300c/cx1	-
N00813-01X	1198	@280c/cx4	-
N00813-01W	1538	@280c/cx5	-
N00813-01V	563	@245c/cx2	-
N00813-01U	1429	@270c/cx5	-
N00813-01T	1454	@270c/cx5	-
N00813-01S	1323	@300c/cx4	-
N00813-01R	1460.5	@300c/cx4	-
N00813-01Q	1298	@300c/cx4	-
N00813-01P	1207	@280c/cx4	-
N00813-01N	579	@250c/cx2	-
N00813-01M	1260.5	@280c/cx4	-
N00813-01L	1597	@300c/cx5	-
N00813-01K	1728	@300c/cx5	-
N00813-01J	1548	@280c/cx5	-
N00813-01H	1639	@300c/cx5	-
N00813-01G	567	@250c/cx2	-
N00813-01F	1658	@300c/cx5	-
N00813-01E	1143	@250c/cx4	-
N00813-01D	1622	@300c/cx5	-
N00813-01C	598	@250c/cx2	-
N00813-01B	1753	@300c/cx5	-
N00813-01A	720.5	@300c/cx2	-
编号	L	N	数量


美特鋁質有限公司 MIDI Aluminium Fabricator Ltd.											
				工程號	J858	類別		物料號	-		
				地盤	康城11期	制圖	W.E.X	2022-07-29	圖號	X86305-04	
修改	1		採用工廠 ✓ 地盤 -	图纸名称	铝料加工图	復核	-	-	數量	-	
日期	07/12		材料颜色 香槟金 (ECD3X1009 9S-XF1)	材料	X86305	批准	-	-	單件重量	-	(KG)

部件编号	L	N	数量
X86305-04A	985	@250c/cx3	-
X86305-04B	1001	@250c/cx3	-
X86305-04C	1340.5	@280c/cx4	-
X86305-04D	659	@250c/cx2	-
X86305-04E	1287	@280c/cx4	-
X86305-04F	1677	@300c/cx5	-
X86305-04G	1702	@300c/cx5	-
X86305-04H	990	@250c/cx3	
X86305-04J	963	@250c/cx3	-
X86305-04K	981	@250c/cx3	-
X86305-04L	991	@250c/cx3	
X86305-04M	678	@250c/cx2	-
X86305-04N	728	@250c/cx2	-
X86305-04P	1534	@270c/cx5	-
X86305-04Q	1509	@270c/cx5	-
X86305-04R	1546.5	@270c/cx5	-
X86305-04S	1304	@280c/cx4	-
X86305-04T	1223	@250c/cx4	-
X86305-04U	961	@250c/cx3	
X86305-04V	713	@250c/cx2	
X86305-04W	753	@250c/cx2	-
X86305-04Y	765.5	@250c/cx2	-

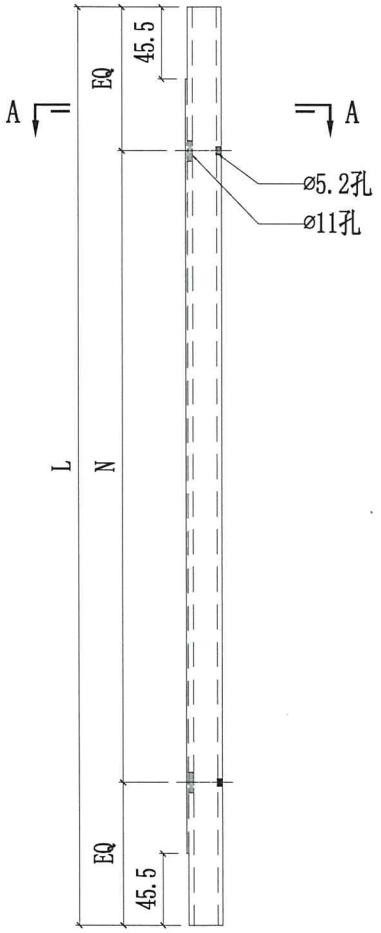

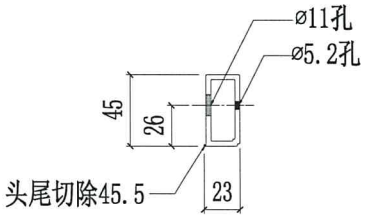



SECTION A-A

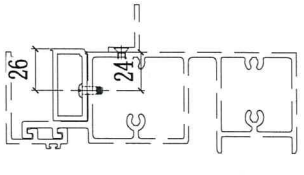


美特鋁質有限公司 MIDI Aluminium Fabricator Ltd.				工程號	J858	類別		物料號	-		
				地盤	康城11期	制圖	W.E.X	2022-07-29	圖號	X86283-01	
修改	1		採用工廠 ✓ 地盤	图纸名称	扣蓋加工图	復核	-	-	數量	-	
日期	07/12		材料顏色 深銅(ECD3W0497 6S-XF1)	材料	X86283	批准	-	-	單件重量	-	(KG)


编号	L	數量
X86283-01-46	772.5	-
X86283-01-45	760	-
X86283-01-44	1099	-
X86283-01-43	968	-
X86283-01-42	997	-
X86283-01-41	1057.5	
X86283-01-40	1012.5	-
X86283-01-39	1065	-
X86283-01-38	975	-
X86283-01-37	1757.5	
X86283-01-36	1712.5	-
X86283-01-35	1765	-
X86283-01-34	1675	-
X86283-01-33	1575	-
X86283-01-32	735	
X86283-01-31	1553.5	-
X86283-01-30	1311	-
X86283-01-29	1709	-
X86283-01-28	600	-
X86283-01-27	607.5	-
X86283-01-26	998	-
X86283-01-25	1285	-
X86283-01-24	1347.5	-
X86283-01-23	1385	-
X86283-01-22	1625	-
X86283-01-21	735	-
X86283-01-20	535	-
X86283-01-19	925	-
X86283-01-18	1679	-
X86283-01-17	1770	-
X86283-01-16	1516	-
X86283-01-15	1541	-
X86283-01-14	1410	-
X86283-01-13	1684	-
X86283-01-12	1294	-
X86283-01-11	666	-
X86283-01-10	1547.5	-
X86283-01-09	1815	-
X86283-01-08	650	-
X86283-01-07	1230	-
X86283-01-06	697.5	-
X86283-01-05	1789	-
X86283-01-04	1010	-
X86283-01-03	1710	-
X86283-01-02	685	-
X86283-01-01	1840	-

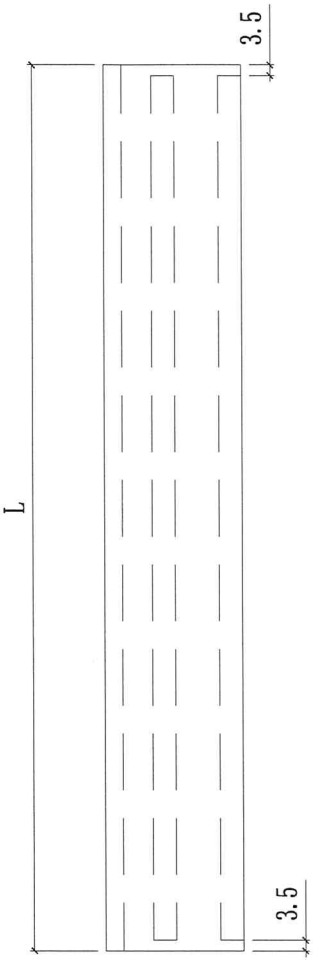


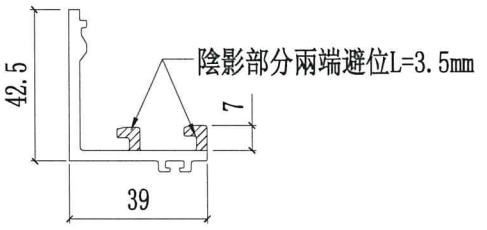

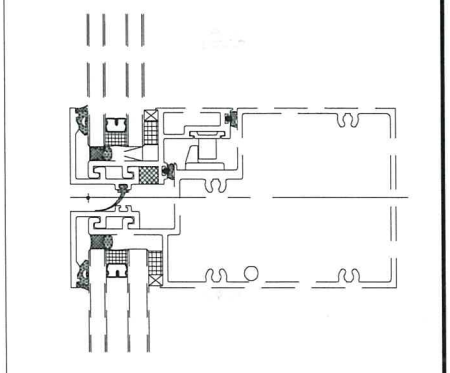


美特鋁質有限公司 MIDI Aluminium Fabricator Ltd.				工程號	J858	類別		物料號	-		
				地盘	康城11期	制圖	W.E.X	2022-05-13	圖號	X86283-02L	
修改	1	採用工廠 ✓	地盤	图纸名称	扣蓋加工图	復核	-	-	數量	-	
日期	07/12	材料颜色	深銅(ECD3W0497 6S-XF1)	材料	X86283	批准	-	-	單件重量	-	(KG)

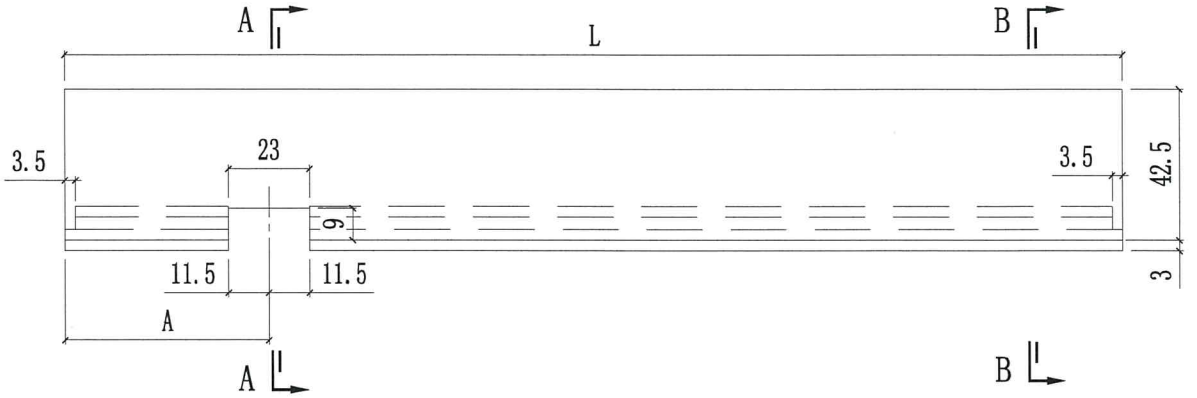

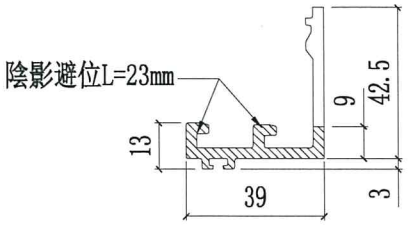


SECTION A-A

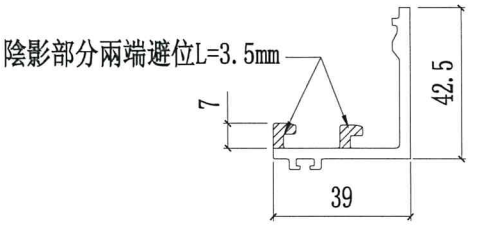


SECTION B-B


编号	L	A	數量
X86283-02L-12	772.5	142.5	-
X86283-02L-11	1789	152.5	-
X86283-02L-10	1770	152.5	-
X86283-02L-09	1516	142.5	-
X86283-02L-08	1541	142.5	-
X86283-02L-07	1547.5	142.5	
X86283-02L-06	1410	142.5	-
X86283-02L-05	735	142.5	
X86283-02L-04	760	142.5	-
X86283-02L-03	1575	142.5	-
X86283-02L-02	1553.5	142.5	-
X86283-02L-01	1311	142.5	-

美特鋁質有限公司 MIDI Aluminium Fabricator Ltd.				工程號	J858	類別		物料號	-		
				地盘	康城11期	制圖	W.E.X	2022-05-13	圖號	X86283-02R	
修改	1	採用工廠	✓ 地盤	图纸名称	扣蓋加工图	復核	-	-	數量	-	
日期	07/12	材料顏色	深銅(ECD3W0497 6S-XF1)	材料	X86283	批准	-	-	單件重量	-	(KG)

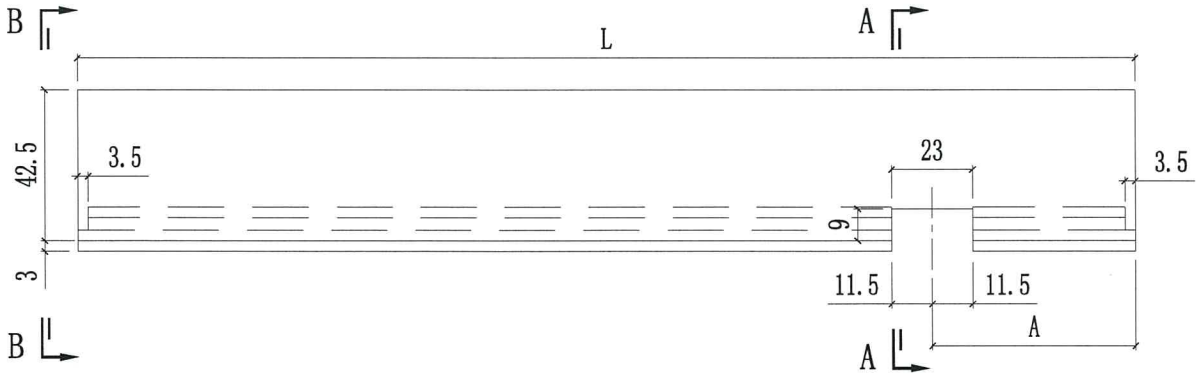

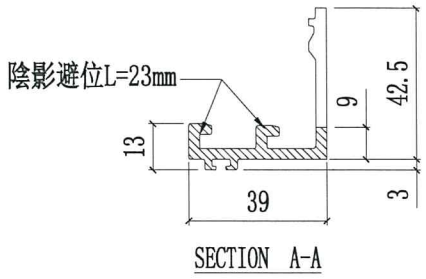

SECTION A-A

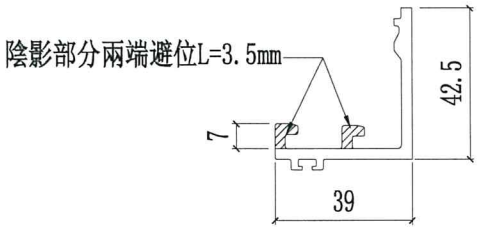



SECTION B-B


编号	L	A	數量
X86283-02R-12	772.5	142.5	-
X86283-02R-11	1789	152.5	-
X86283-02R-10	1770	152.5	-
X86283-02R-09	1516	142.5	-
X86283-02R-08	1541	142.5	-
X86283-02R-07	1547.5	142.5	
X86283-02R-06	1410	142.5	-
X86283-02R-05	735	142.5	
X86283-02R-04	760	142.5	-
X86283-02R-03	1575	142.5	-
X86283-02R-02	1553.5	142.5	-
X86283-02R-01	1311	142.5	-

美特鋁質有限公司 MIDI Aluminium Fabricator Ltd.				工程號	J858	類別		物料號	-		
				地盘	康城11期	制圖	W.E.X	2022-07-29	圖號	X86300-01	
修改	1			採用工廠 ✓	地盤	图纸名称	扣蓋加工图	復核	-	-	數量	-
日期	07/12			材料颜色	深銅(ECD3W0497 6S-XF1)	材料	X86300	批准	-	-	單件重量	- (KG)


编号	L	數量
X86300-01-43	772.5	-
X86300-01-42	760	-
X86300-01-41	720	-
X86300-01-40	1099	-
X86300-01-39	968	-
X86300-01-38	1057.5	
X86300-01-37	1012.5	-
X86300-01-36	1065	-
X86300-01-35	975	-
X86300-01-34	1575	-
X86300-01-33	735	
X86300-01-32	1553.5	-
X86300-01-31	1311	-
X86300-01-30	1709	-
X86300-01-29	600	-
X86300-01-28	607.5	-
X86300-01-27	1347.5	-
X86300-01-26	998	-
X86300-01-25	997	-
X86300-01-24	1008	-
X86300-01-23	992	-
X86300-01-22	970	-
X86300-01-21	988	-
X86300-01-20	735	-
X86300-01-19	535	-
X86300-01-18	925	-
X86300-01-17	1679	-
X86300-01-16	1770	-
X86300-01-15	1516	-
X86300-01-14	1541	-
X86300-01-13	1410	-
X86300-01-12	1684	-
X86300-01-11	1294	-
X86300-01-10	666	-
X86300-01-09	1547.5	-
X86300-01-08	1815	-
X86300-01-07	650	-
X86300-01-06	1230	-
X86300-01-05	697.5	-
X86300-01-04	1789	-
X86300-01-03	1010	-
X86300-01-02	685	-
X86300-01-01	1840	-

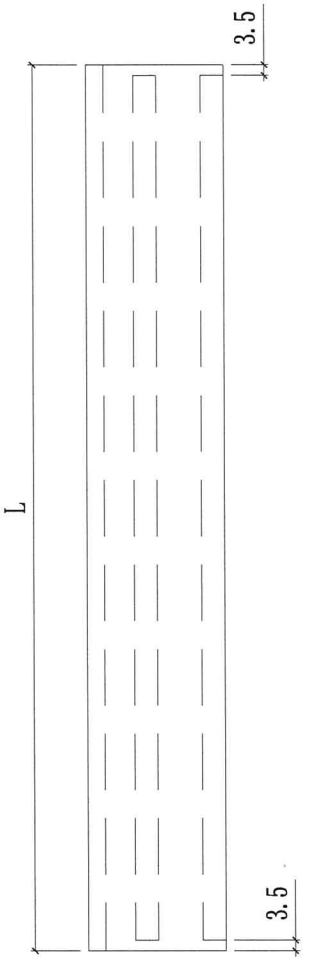

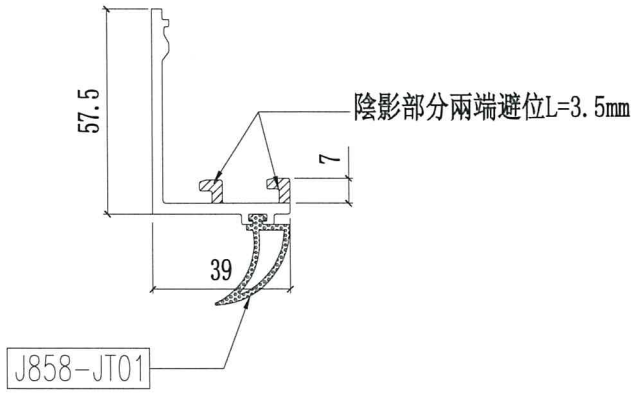


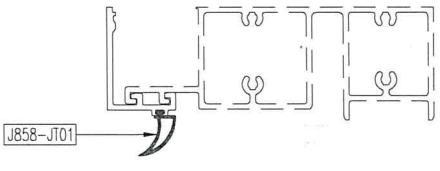


美特鋁質有限公司 MIDI Aluminium Fabricator Ltd.					工程號	J858	類別		物料號	-		
					地盤	康城11期	制圖	W.E.X	2022-07-29	圖號	X86301-01	
修改	1			採用工廠 ✓ 地盤	图纸名称	扣蓋加工图	復核	-	-	數量	-	
日期	07/12			材料顏色 深銅(ECD3W0497 6S-XF1)	材料	X86301	批准	-	-	單件重量	-	(KG)

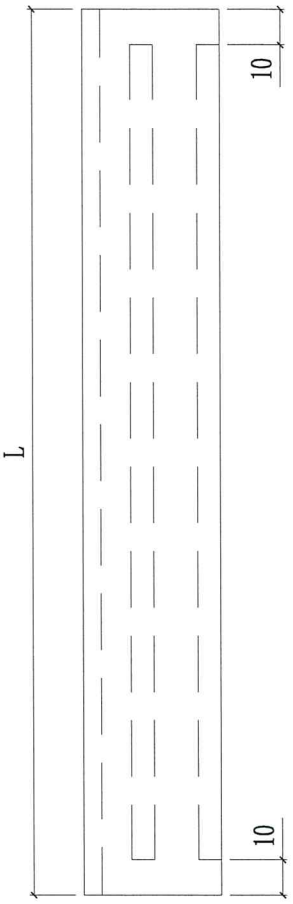


编号	L	數量
X86301-01-41	772.5	-
X86301-01-40	760	-
X86301-01-39	720	-
X86301-01-38	968	-
X86301-01-37	1757.5	
X86301-01-36	1712.5	-
X86301-01-35	1765	-
X86301-01-34	1675	-
X86301-01-33	1575	-
X86301-01-32	735	
X86301-01-31	1553.5	-
X86301-01-30	1311	-
X86301-01-29	1709	-
X86301-01-28	600	-
X86301-01-27	998	-
X86301-01-26	997	-
X86301-01-25	1008	-
X86301-01-24	992	-
X86301-01-23	970	-
X86301-01-22	988	-
X86301-01-21	1285	-
X86301-01-20	1347.5	-
X86301-01-19	1385	-
X86301-01-18	1625	-
X86301-01-17	1679	-
X86301-01-16	1770	-
X86301-01-15	1516	-
X86301-01-14	1541	-
X86301-01-13	1410	-
X86301-01-12	1684	-
X86301-01-11	1294	-
X86301-01-10	666	-
X86301-01-09	1547.5	-
X86301-01-08	1815	-
X86301-01-07	650	-
X86301-01-06	1230	-
X86301-01-05	697.5	-
X86301-01-04	1789	-
X86301-01-03	1710	-
X86301-01-02	685	-
X86301-01-01	1840	-

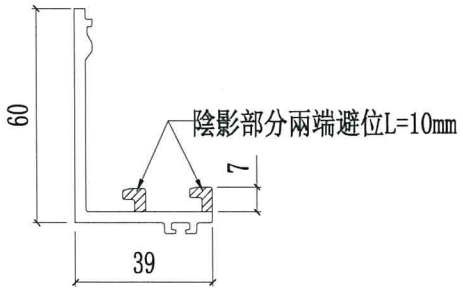


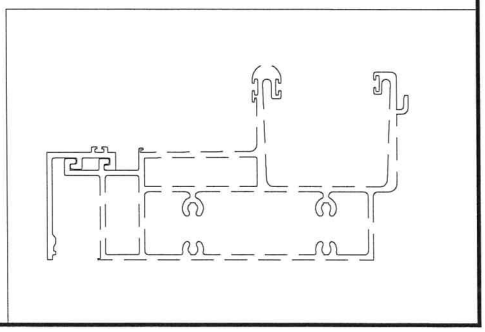

美特鋁質有限公司 MIDI Aluminium Fabricator Ltd.											
				工程號	J858	類別		物料號	-		
				地盘	康城11期	制圖	Z. S. P	2022-08-06	圖號	DZd-1012H7-P	
修改	1		採用 工廠 地盤 ✓	图纸名称	单元组装图	復核	-	-	數量	-	
日期	06/12		材料顏色 -	材料	-	批准	-	-	單件重量	-	(KG)


AF-156

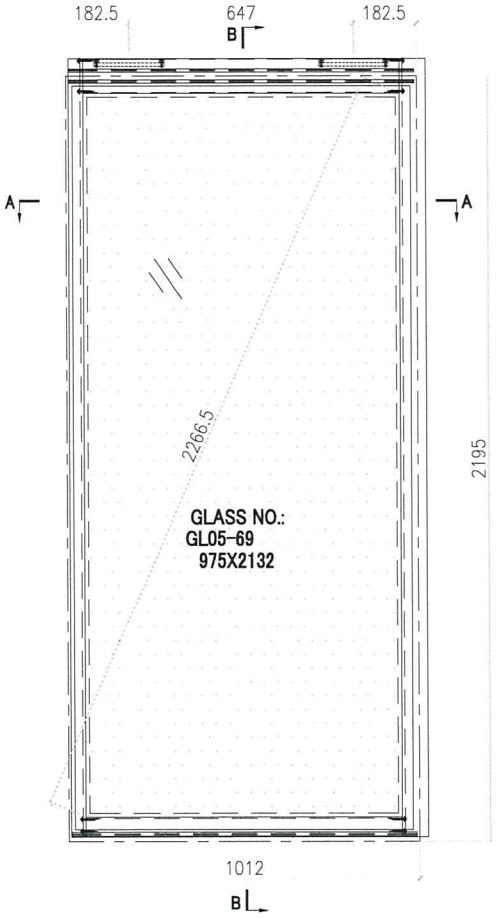

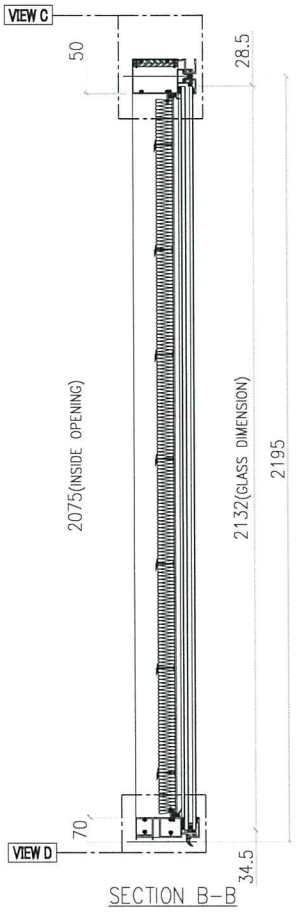

SECTION B-B

INSTALL UNIT NO.	QTY.	FLOOR
T3A-CW4.1-1105	1	11/F
T3A-CW4.1-4005	1	40/F
T2B-CW5.1-1106	1	11/F
T2B-CW5.1-4006	1	40/F
TOTAL	4	

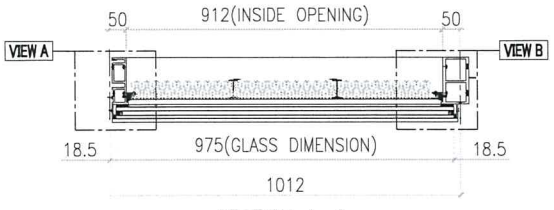


SECTION A-A

○ ALUM. EXTRUSION


ITEM	FAB. DWG NO.	LENGTH (mm)	QTY
1	X86273-13	2238	1
2	X86278-15R	2238	1
3	X86302-16B	991	1
4	X86280-07J	991	1
5	X86283-01-42	997	2
6	X86300-01-25	997	1
7			
8			
9			
10			

GLASS	GLASS NUMBER	WIDTH	HEIGHT	QTY.
	GL05-69	975	2132	1


VIEW A

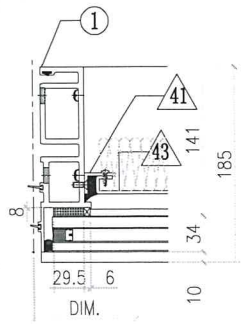


VIEW B

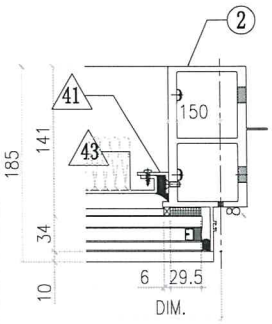

VIEW C

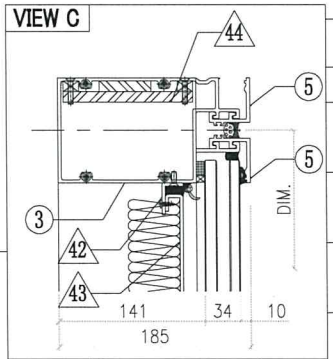

VIEW D

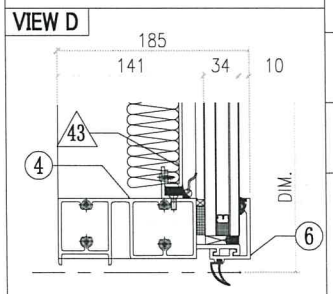



◇ OTHERS (ALUM. & G.M.S. PARTS)

ITEM	FAB. DWG NO.	LENGTH (mm)	QTY
41	N00813-01AF	2013	2
	30x20X3mm ALUM. ANGLE		
42	N00813-01AE	910	2
	30x20X3mm ALUM. ANGLE		
43	J858-AP09-47a		1
	890 x 2053 (BACK PANEL)		
44	MS-08		2
	125x200x10mm (STEEL PLATE)		
45			
46			

美特鋁質有限公司 MIDI Aluminium Fabricator Ltd.					工程號	J858	類別		物料號	-		
					地盘	康城11期	制圖	Z.S.P	2022-08-06	圖號	DZe-1012H7-P	
修改	1		採用 工廠	地盤 ✓	图纸名称	单元组装图	復核	-	-	數量	-	
日期	06/12		材料颜色	-	材料	-	批准	-	-	單件重量	-	(KG)


AF-157

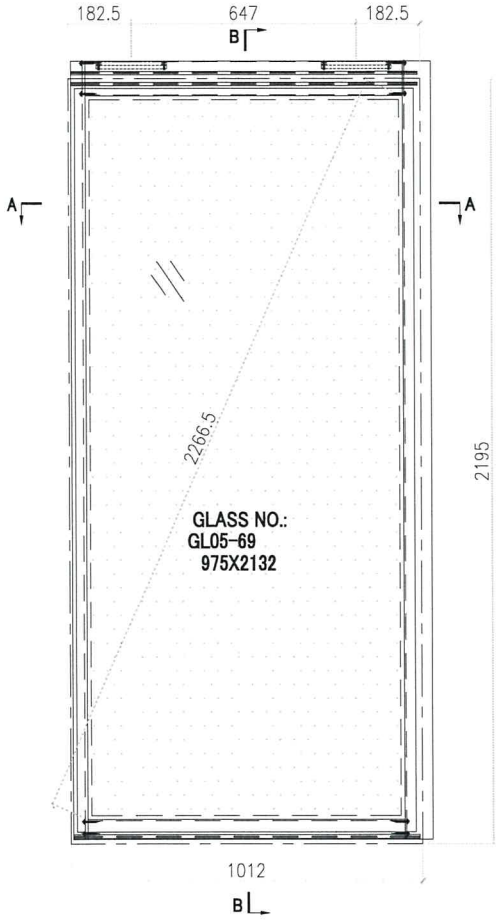

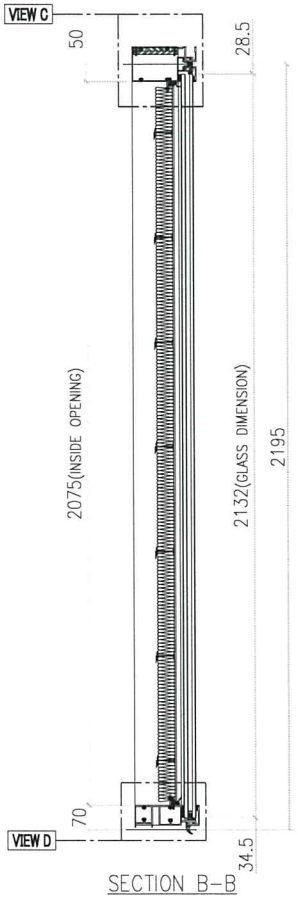

SECTION B-B

INSTALL UNIT NO.	QTY.	FLOOR
T3A-CW5.1-1102	1	11/F
T3A-CW5.1-4002	1	40/F
T3A-CW4.1-1104	1	11/F
T3A-CW4.1-4004	1	40/F
T2B-CW5.1-1105	1	11/F
T2B-CW5.1-4005	1	40/F
TOTAL	6	

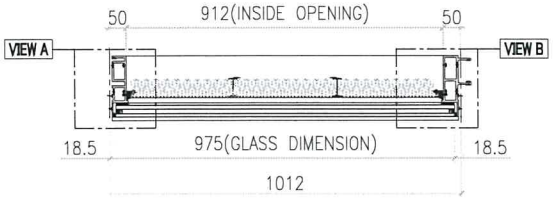


SECTION A-A


◯ ALUM. EXTRUSION			
ITEM	FAB. DWG NO.	LENGTH (mm)	QTY
1	X86273-13	2238	1
2	X86272-08	2238	1
3	X86302-16B	991	1
4	X86280-07J	991	1
5	X86283-01-42	997	2
6	X86300-01-25	997	1
7			
8			
9			
10			

GLASS	GLASS NUMBER	WIDTH	HEIGHT	QTY.
	GL05-69	975	2132	1


VIEW A

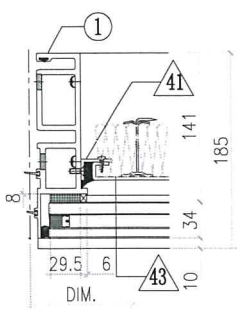


VIEW B

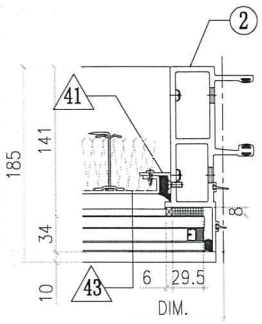

VIEW C

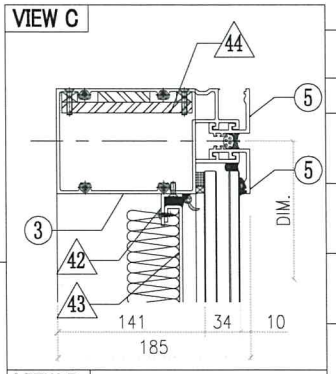


VIEW D

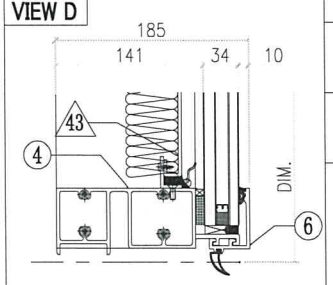


◇ OTHERS (ALUM. & G.M.S. PARTS)			
ITEM	FAB. DWG NO.	LENGTH (mm)	QTY
41	N00813-01AF	2013	2
	30x20X3mm ALUM. ANGLE		
42	N00813-01AE	910	2
	30x20X3mm ALUM. ANGLE		
43	J858-AP09-47a		1
	890 x 2053 (BACK PANEL)		
44	MS-08		2
	125x200x10mm (STEEL PLATE)		
45			
46			

美特鋁質有限公司 MIDI Aluminium Fabricator Ltd.						工程號	J858	類別		物料號	-		
						地盤	康城11期	制圖	Z. S. P	2022-08-06	圖號	DZc-1012H7-P	
修改	1			採用	工廠		地盤 ✓	图纸名称	单元组装图	復核	-	-	數量	-
日期	06/12			材料颜色	-			材料	-	批准	-	-	單件重量	- (KG)


AF-158

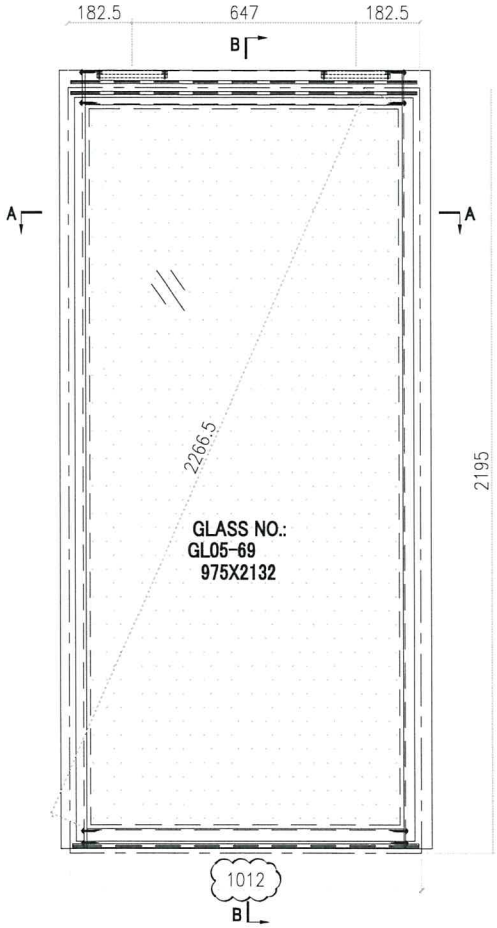

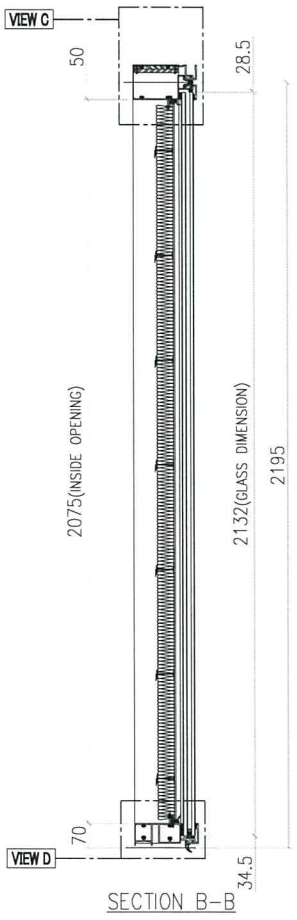

SECTION B-B

INSTALL UNIT NO.	QTY.	FLOOR
T2B-CW5.1-1104	1	11/F
T2B-CW5.1-4004	1	40/F
TOTAL	2	

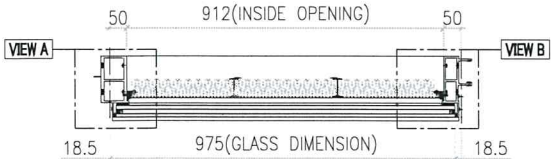


SECTION A-A

○ ALUM. EXTRUSION


ITEM	FAB. DWG NO.	LENGTH (mm)	QTY
1	X86278-27L	2238	1
2	X86272-08	2238	1
3	X86302-16B	991	1
4	X86280-07J	991	1
5	X86283-01-42	997	2
6	X86300-01-25	997	1
7			
8			
9			
10			

GLASS	GLASS NUMBER	WIDTH	HEIGHT	QTY.
	GL05-69	975	2132	1


VIEW A

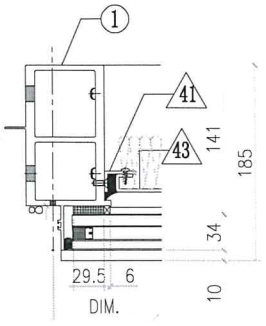


VIEW B

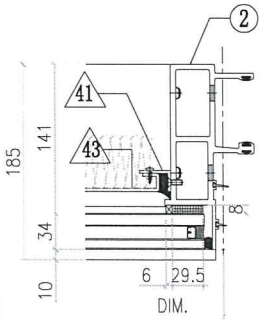

VIEW C

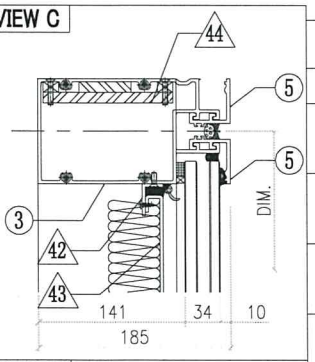

VIEW D

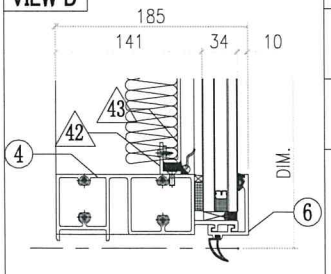

◇ OTHERS (ALUM. & G.M.S. PARTS)

ITEM	FAB. DWG NO.	LENGTH (mm)	QTY
41	N00813-01AF 30x20X3mm ALUM. ANGLE	2013	2
42	N00813-01AE 30x20X3mm ALUM. ANGLE	910	2
43	J858-AP09-47a 890 x 2053 (BACK PANEL)		1
44	MS-08 125x200x10mm (STEEL PLATE)		2
45			
46			

J858康城11期单元件数量分层统计表(T1)

工程：J858康城11期

日期：08-Dec-22

| 序号 | 单元件编号 | 楼层 | | |

J858康城11期单元件数量分层统计表(T1)

工程：J858康城11期

日期：08-Dec-22

| 序号 | 单元件编号 | 楼层 | | |

J858康城11期单元件数量分层统计表(T1)

工程：J858康城11期

日期：08-Dec-22

| 序号 | 单元件编号 | 楼层 | | |

J858康城11期单元件数量分层统计表(T2)

工程：J858康城11期

日期：08-Dec-22

| 序号 | 单元件编号 | 楼层 | | |

J858康城11期单元件数量分层统计表(T2)

工程：J858康城11期

日期：08-Dec-22

| 序号 | 单元件编号 | 楼层 | | |

J858康城11期单元件数量分层统计表(T2)

工程：J858康城11期

日期：08-Dec-22

| 序号 | 单元件编号 | 楼层 | | |

J858康城11期单元件数量分层统计表(T3)

工程：J858康城11期

日期：12-Oct-22

| 序号 | 单元件编号 | 楼层 | | |

J858康城11期单元件数量分层统计表(T3)

工程：J858康城11期

日期：12-Oct-22

| 序号 | 单元件编号 | 楼层 | | |

J858康城11期单元件数量分层统计表(T3)

工程：J858康城11期

日期：12-Oct-22

| 序号 | 单元件编号 | 楼层 | | |

美特鋁質有限公司
MIDI Aluminium Fabricator Ltd.

QF005/8

圖則登記表
DRAWING REGISTER

工程名稱 Project Title	康城11期 单元幕墙
工程編號 Project No:	J858

分發予 Distributed To	接收日期 Receiving Date (適用於客戶圖則)									
	年									
	月									
	日									

	發出日期 Issued Date									
年	22	22	22	22	22	22				
月	10	11	11	11	11	12				
日	29	08	10	23	25	08				

圖則編號 Drg. No.	圖則名稱 Drawing Title	修訂編號 Revision No.									
	J858单元幕墙单元编号规则	-									
	J858单元组装图数量分层统计表（T1-1/4）	-									
	J858单元组装图数量分层统计表（T1-2/4）	-									
	J858单元组装图数量分层统计表（T1-3/4）	-									
	J858单元组装图数量分层统计表（T1-4/4）	-									
	J858单元组装图数量分层统计表（T2-1/4）	-									
	J858单元组装图数量分层统计表（T2-2/4）	-									
	J858单元组装图数量分层统计表（T2-3/4）	-									
	J858单元组装图数量分层统计表（T2-4/4）	-									
	J858单元组装图数量分层统计表（T3-1/4）	-									
	J858单元组装图数量分层统计表（T3-2/4）	-									
	J858单元组装图数量分层统计表（T3-3/4）	-									
	J858单元组装图数量分层统计表（T3-4/4）	-									
AF-001A	梗单元组装图A	-									
AF-001B	梗单元组装图B	-									
AF-002A	梗单元组装图A	-									
AF-002B	梗单元组装图B	-									
AF-003A	梗单元组装图A	-									
AF-003B	梗单元组装图B	-									
AF-004A	梗单元组装图A	-									
AF-004B	梗单元组装图B	-									
AF-005A	梗单元组装图A	-									
AF-005B	梗单元组装图B	-									
AF-006A	梗单元组装图A	-									
AF-006B	梗单元组装图B	-									
AF-007A	梗单元组装图A	-									
AF-007B	梗单元组装图B	-									
AF-008A	梗单元组装图A	-									
AF-008B	梗单元组装图B	-									
AF-009A	梗单元组装图A	-									
AF-009B	梗单元组装图B	-									
AF-009C	梗单元组装图C	-									
AF-010A	梗单元组装图A	-									
AF-010B	梗单元组装图B	-									
AF-011A	梗单元组装图A	-									
AF-011B	梗单元组装图B	-									
AF-011C	梗单元组装图C	-									
AF-012A	梗单元组装图A	-									
AF-012B	梗单元组装图B	-									
AF-013A	梗单元组装图A	-									
AF-013B	梗单元组装图B	-									
AF-014A	梗单元组装图A	-									
AF-014B	梗单元组装图B	-									
AF-015A	梗单元组装图A	-									
AF-015B	梗单元组装图B	-									
AF-016A	梗单元组装图A	-									
AF-016B	梗单元组装图B	-									
AF-017A	梗单元组装图A	-									
AF-017B	梗单元组装图B	-	1								
AF-018A	梗单元组装图A	-									
AF-018B	梗单元组装图B	-									
AF-019A	梗单元组装图A	-									
AF-019B	梗单元组装图B	-	1								
AF-020A	梗单元组装图A	-									
AF-020B	梗单元组装图B	-									
AF-021A	梗单元组装图A	-									
AF-021B	梗单元组装图B	-	1								
AF-022A	梗单元组装图A										
AF-022B	梗单元组装图B	-									
AF-023A	梗单元组装图A	-									
AF-023B	梗单元组装图B	-	1								
AF-024A	梗单元组装图A	-									
AF-024B	梗单元组装图B	-									
AF-025A	梗单元组装图A	-									
AF-025B	梗单元组装图B	-									
AF-026A	梗单元组装图A	-									

美特鋁質有限公司
MIDI Aluminium Fabricator Ltd.

QF005/8

圖則登記表
DRAWING REGISTER

工程名稱 Project Title	康城11期 单元幕墙
工程編號 Project No:	J858

分發予 Distributed To	接收日期 Receiving Date (適用於客戶圖則)									
	年										
	月										
	日										

分發予 Distributed To	發出日期 Issued Date									
	年	22	22	22	22	22	22				
	月	10	11	11	11	11	12				
	日	29	08	10	23	25	08				

圖則編號 Drg. No.	圖則名稱 Drawing Title	修訂編號 Revision No.									
AF-026B	梗单元组装图B	-									
AF-027A	梗单元组装图A	-									
AF-027B	梗单元组装图B	-									
AF-028A	梗单元组装图A	-									
AF-028B	梗单元组装图B	-									
AF-029A	梗单元组装图A	-					1				
AF-029B	梗单元组装图B	1					2				
AF-030A	梗单元组装图A	-									
AF-030B	梗单元组装图B	-	1								
AF-031A	梗单元组装图A	-									
AF-031B	梗单元组装图B	-									
AF-032A	梗单元组装图A	-									
AF-032B	梗单元组装图B	-	1								
AF-033A	梗单元组装图A	-									
AF-033B	梗单元组装图B	-									
AF-034A	梗单元组装图A	-					1				
AF-034B	梗单元组装图B	-					1				
AF-035A	梗单元组装图A	-									
AF-035B	梗单元组装图B	-									
AF-036A	梗单元组装图A	-									
AF-036B	梗单元组装图B	-									
AF-037A	梗单元组装图A	-									
AF-037B	梗单元组装图B	-									
AF-038A	梗单元组装图A	-									
AF-038B	梗单元组装图B	-									
AF-039A	梗单元组装图A	-									
AF-039B	梗单元组装图B	-									
AF-040A	梗单元组装图A	-									
AF-040B	梗单元组装图B	-									
AF-041A	梗单元组装图A	-									
AF-041B	梗单元组装图B	-									
AF-042A	梗单元组装图A	-					1				
AF-042B	梗单元组装图B	-					1				
AF-043A	梗单元组装图A	-									
AF-043B	梗单元组装图B										
AF-044A	梗单元组装图A	-									
AF-044B	梗单元组装图B	-									
AF-045A	梗单元组装图A	-									
AF-045B	梗单元组装图B	-									
AF-046A	梗单元组装图A	-									
AF-046B	梗单元组装图B	-									
AF-047A	梗单元组装图A	-					1				
AF-047B	梗单元组装图B	-					1				
AF-048A	梗单元组装图A	-					1				
AF-048B	梗单元组装图B	-					1				
AF-049A	梗单元组装图A	-					1				
AF-049B	梗单元组装图B	-									
AF-050A	梗单元组装图A	-									
AF-050B	梗单元组装图B	-									
AF-051A	梗单元组装图A	-									
AF-051B	梗单元组装图B	-									
AF-052A	梗单元组装图A	-									
AF-052B	梗单元组装图B	-									
AF-053A	梗单元组装图A	-									
AF-053B	梗单元组装图B	-									
AF-054A	梗单元组装图A	-									
AF-054B	梗单元组装图B	-									
AF-055A	梗单元组装图A	-									
AF-055B	梗单元组装图B	-									
AF-056A	梗单元组装图A	-									
AF-056B	梗单元组装图B	-									
AF-057A	梗单元组装图A	-									
AF-057B	梗单元组装图B	-									
AF-058A	梗单元组装图A	-									
AF-058B	梗单元组装图B	-									
AF-059A	梗单元组装图A	-									

圖則登記表
DRAWING REGISTER

工程名稱 Project Title	康城11期 单元幕墙
工程編號 Project No:	J858

分發予 Distributed To

接收日期 Receiving Date (適用於客戶圖則)										
年										
月										
日										

發出日期 Issued Date										
年	22	22	22	22	22	22				
月	10	11	11	11	11	12				
日	29	08	10	23	25	08				

圖則編號 Drg. No.	圖則名稱 Drawing Title	修訂編號 Revision No.									
AF-059B	梗单元组装图B	-									
AF-060A	梗单元组装图A	-									
AF-060B	梗单元组装图B	-									
AF-061A	梗单元组装图A	-									
AF-061B	梗单元组装图B	-									
AF-062A	梗单元组装图A	-									
AF-062B	梗单元组装图B	-									
AF-063A	梗单元组装图A	-									
AF-063B	梗单元组装图B	-									
AF-064A	梗单元组装图A	-									
AF-064B	梗单元组装图B	-									
AF-065A	梗单元组装图A	-									
AF-065B	梗单元组装图B	-	1								
AF-066A	梗单元组装图A	-									
AF-066B	梗单元组装图B	-	1								
AF-067A	梗单元组装图A	-									
AF-067B	梗单元组装图B	-									
AF-068A	梗单元组装图A	-									
AF-068B	梗单元组装图B	-									
AF-069A	梗单元组装图A	-									
AF-069B	梗单元组装图B	-									
AF-070A	梗单元组装图A	-									
AF-070B	梗单元组装图B	-									
AF-071A	梗单元组装图A	-									
AF-071B	梗单元组装图B	-									
AF-072A	梗单元组装图A	-									
AF-072B	梗单元组装图B	-									
AF-073A	梗单元组装图A	-									
AF-073B	梗单元组装图B	-									
AF-074A	梗单元组装图A	-									
AF-074B	梗单元组装图B	-									
AF-075A	梗单元组装图A	-									
AF-075B	梗单元组装图B	-									
AF-076A	梗单元组装图A	-									
AF-076B	梗单元组装图B	-									
AF-077A	梗单元组装图A	-									
AF-077B	梗单元组装图B	-	1								
AF-078A	梗单元组装图A	-									
AF-078B	梗单元组装图B	-	1								
AF-079A	梗单元组装图A	-									
AF-079B	梗单元组装图B	-	1								
AF-080A	梗单元组装图A	-									
AF-080B	梗单元组装图B	-	1								
AF-081A	梗单元组装图A	-									
AF-081B	梗单元组装图B	-									
AF-082A	梗单元组装图A	-									
AF-082B	梗单元组装图B	-									
AF-083A	梗单元组装图A	-									
AF-083B	梗单元组装图B	-									
AF-084A	梗单元组装图A	-			1		2				
AF-084B	梗单元组装图B	-					1				
AF-085A	梗单元组装图A	-									
AF-085B	梗单元组装图B	-	1								
AF-086A	梗单元组装图A	-					1				
AF-086B	梗单元组装图B	-					1				
AF-087A	梗单元组装图A	-									
AF-087B	梗单元组装图B	-									
AF-088A	梗单元组装图A	-									
AF-088B	梗单元组装图B	-									
AF-089A	梗单元组装图A	-									
AF-089B	梗单元组装图B	-									
AF-090A	梗单元组装图A	-									
AF-090B	梗单元组装图B	-									
AF-091A	梗单元组装图A	-									
AF-091B	梗单元组装图B	-									
AF-093A	梗单元组装图A	-					1				

美特鋁質有限公司
MIDI Aluminium Fabricator Ltd.

QF005/8

圖則登記表
DRAWING REGISTER

工程名稱 Project Title	康城11期 单元幕墙
工程編號 Project No:	J858

分發予 Distributed To	接收日期 Receiving Date (適用於客戶圖則)									
	年										
	月										
	日										

	發出日期 Issued Date									
年	22	22	22	22	22	22				
月	10	11	11	11	11	12				
日	29	08	10	23	25	08				

圖則編號 Drg. No.	圖則名稱 Drawing Title	修訂編號 Revision No.									
AF-093B	梗单元组装图B	-					1				
AF-094A	梗单元组装图A	-									
AF-094B	梗单元组装图B	-									
AF-095A	梗单元组装图A	-					1				
AF-095B	梗单元组装图B	-					1				
AF-096A	梗单元组装图A	-					1				
AF-096B	梗单元组装图B	-					1				
AF-097A	梗单元组装图A	-					1				
AF-097B	梗单元组装图B	-									
AF-098A	梗单元组装图A	-									
AF-098B	梗单元组装图B	-									
AF-100	梗单元组装图	-									
AF-101	梗单元组装图	-									
AF-102	梗单元组装图	-									
AF-103	梗单元组装图	-									
AF-104	梗单元组装图	-									
AF-105	梗单元组装图	-									
AF-106	梗单元组装图	-									
AF-107	梗单元组装图	-									
AF-108	梗单元组装图	-									
AF-109	梗单元组装图	-									
AF-110	梗单元组装图	-									
AF-111	梗单元组装图	-									
AF-112	梗单元组装图	-									
AF-113	梗单元组装图	-									
AF-115	梗单元组装图	-									
AF-116	梗单元组装图	-									
~~AF-117~~	~~梗单元组装图（取消）~~	-									
AF-118	梗单元组装图	-									
AF-119	梗单元组装图	-									
AF-120	梗单元组装图	-									
AF-121	梗单元组装图	-									
AF-122	梗单元组装图	-									
AF-123	梗单元组装图	-									
AF-124	梗单元组装图	-									
AF-125	梗单元组装图	-									
AF-126	梗单元组装图	-									
AF-127	梗单元组装图	-									
AF-128	梗单元组装图	-									
AF-129	梗单元组装图	-					1				
AF-130	梗单元组装图	-									
AF-131	梗单元组装图	-					1				
AF-132	梗单元组装图	-					1				
AF-133	梗单元组装图	-									
AF-134	梗单元组装图	-					1				
AF-135	梗单元组装图	-					1				
AF-136	梗单元组装图	-									
AF-137	梗单元组装图	-					1				
AF-138	梗单元组装图	-									
AF-139	梗单元组装图	-									
AF-140	梗单元组装图	-									
AF-150	梗单元组装图	-									
AF-152	梗单元组装图	-									
AF-153	梗单元组装图	-									
AF-154	梗单元组装图	-									
AF-155	梗单元组装图	-									
AF-156	梗单元组装图	-					1				
AF-157	梗单元组装图	-					1				
AF-158	梗单元组装图	-					1				
~~AF-159~~	~~梗单元组装图（取消）~~	-									
AF-160	梗单元组装图	-	1								
AF-161	梗单元组装图	-	1				2				
AF-162	梗单元组装图	-	1								
AF-163	梗单元组装图	-	1				2				
AF-164	梗单元组装图	-	1								
AF-165	梗单元组装图	-	1								

美特鋁質有限公司
MIDI Aluminium Fabricator Ltd.

QF005/8

圖則登記表
DRAWING REGISTER

工程名稱 Project Title	康城11期 单元幕墙
工程編號 Project No:	J858

分發予 Distributed To

接收日期 Receiving Date (適用於客戶圖則)										
年										
月										
日										

發出日期 Issued Date										
年	22	22	22	22	22	22				
月	10	11	11	11	11	12				
日	29	08	10	23	25	08				

圖則編號 Drg. No.	圖則名稱 Drawing Title	修訂編號 Revision No.									
AF-166	梗单元组装图	-	1				2				
AF-167	梗单元组装图	-	1								
AF-168	梗单元组装图		1								
AF-169	梗单元组装图	-	1								
AF-170	梗单元组装图	-	1								
AF-171	梗单元组装图	-	1				2				
AF-172	梗单元组装图	-	1				2				
AF-173	梗单元组装图	-	1				2				
AF-174	梗单元组装图	-	1								
AF-175	梗单元组装图	-	1								
AF-176	梗单元组装图	-	1								
AF-177	梗单元组装图	-	1								
AF-178	梗单元组装图	-	1				2				
AF-179	梗单元组装图	-	1				2				
AF-180	梗单元组装图	-	1								
AF-181	梗单元组装图	-	1								
AF-182	梗单元组装图	-	1								
AS-01A	生单元组装图A	-									
AS-01B	生单元组装图B	-									
AS-01C	生单元组装图C	1									
AS-02A	生单元组装图A	-									
AS-02B	生单元组装图B	-									
AS-02C	生单元组装图C	-									
AS-03A	生单元组装图A	-									
AS-03B	生单元组装图B	-									
AS-04A	生单元组装图A	-									
AS-04B	生单元组装图B	-									
AS-05A	生单元组装图A	-			1						
AS-05B	生单元组装图B	-									
AS-06A	生单元组装图A	-									
AS-06B	生单元组装图B	-									
AS-07A	生单元组装图A	-									
AS-07B	生单元组装图B	-									
AS-08A	生单元组装图A	-									
AS-08B	生单元组装图B	-									
AS-09A	生单元组装图A	-									
AS-09B	生单元组装图B	-									
AS-09C	生单元组装图C	-									
AS-09D	生单元组装图D	-									
AS-10A	生单元组装图A	-									
AS-10B	生单元组装图B	-									
AS-10C	生单元组装图C	-									
AS-10D	生单元组装图D	-									
AS-11A	生单元组装图A	-									
AS-11B	生单元组装图B	-	1								
AS-11C	生单元组装图C	-									
AS-12A	生单元组装图A	-									
AS-12B	生单元组装图B	-									
AS-12C	生单元组装图C	-									
AS-13A	生单元组装图A	-									
AS-13B	生单元组装图B	-									
AS-14A	生单元组装图A	-									
AS-14B	生单元组装图B	-									
AS-15A	生单元组装图A	-									
AS-15B	生单元组装图B	-									
AS-15C	生单元组装图C	-									
AS-16A	生单元组装图A	-									
AS-16B	生单元组装图B	-									
AS-17A	生单元组装图A	-									
AS-17B	生单元组装图B	-									
AS-18A	生单元组装图A	-									
AS-18B	生单元组装图B	-									
AS-19A	生单元组装图A	-									
AS-19B	生单元组装图B	-	1								
AS-19C	生单元组装图C	-									

美特鋁質有限公司
MIDI Aluminium Fabricator Ltd.

QF005/8

圖則登記表
DRAWING REGISTER

工程名稱 Project Title	康城11期 单元幕墙
工程編號 Project No:	J858

分發予 Distributed To	接收日期 Receiving Date (適用於客戶圖則)									
	年									
	月									
	日									

	發出日期 Issued Date									
年	22	22	22	22	22	22				
月	10	11	11	11	11	12				
日	29	08	10	23	25	08				

圖則編號 Drg. No.	圖則名稱 Drawing Title	修訂編號 Revision No.									
AS-20A	生单元组装图A	-									
AS-20B	生单元组装图B	-									
AS-21A	生单元组装图A	-									
AS-21B	生单元组装图B	-									
AS-22A	生单元组装图A	-									
AS-22B	生单元组装图B	-									
AS-23A	生单元组装图A	-									
AS-23B	生单元组装图B	-									
AS-24A	生单元组装图A	-									
AS-24B	生单元组装图B	-									
AS-25A	生单元组装图A	-									
AS-25B	生单元组装图B	-									
AS-26A	生单元组装图A	-									
AS-26B	生单元组装图B	-									
AS-26C	生单元组装图C	-									
AS-27A	生单元组装图A	-									
AS-27B	生单元组装图B	-									
AS-28A	生单元组装图A	-									
AS-28B	生单元组装图B	-									
AM-01A	中企单元组装图A	-									
AM-01B	中企单元组装图B	-									
AM-01C	中企单元组装图C	-									
AM-02A	中企单元组装图A	-									
AM-02B	中企单元组装图B	-									
AM-03A	中企单元组装图A	-									
AM-03B	中企单元组装图B	-									
AM-03C	中企单元组装图C	-									
AM-03D	中企单元组装图D	-									
AM-04A	中企单元组装图A	-									
AM-04B	中企单元组装图B	-									
AM-05A	中企单元组装图A	-									
AM-05B	中企单元组装图B	-									
AM-05C	中企单元组装图C	-									
AM-06A	中企单元组装图A	-									
AM-06B	中企单元组装图B	-									
AM-07A	中企单元组装图A	-									
AM-07B	中企单元组装图B	-									
AM-08A	中企单元组装图A	-									
AM-08B	中企单元组装图B	-									
AM-09A	中企单元组装图A	-									
AM-09B	中企单元组装图B	-									
AM-10A	中企单元组装图A	-									
AM-10B	中企单元组装图B	-									
AM-10C	中企单元组装图C	-									
AM-11A	中企单元组装图A	-									
AM-11B	中企单元组装图B	-									
AM-11C	中企单元组装图C	-									
AM-12A	中企单元组装图A	-									
AM-12B	中企单元组装图B	-									
AM-13A	中企单元组装图A	-									
AM-13B	中企单元组装图B	-									
AM-14A	中企单元组装图A	-									
AM-14B	中企单元组装图B	-									
AM-15A	中企单元组装图A	-									
AM-15B	中企单元组装图B	-									
AM-16A	中企单元组装图A	-									
AM-16B	中企单元组装图B	-									
AM-17A	中企单元组装图A	-									
AM-17B	中企单元组装图B	-									
AM-18A	中企单元组装图A	-									
AM-18B	中企单元组装图B	-									
AM-19A	中企单元组装图A	-									
AM-19B	中企单元组装图B	-									
AM-40A	中企单元组装图A	-									
AM-40B	中企单元组装图B	-									

美特鋁質有限公司
MIDI Aluminium Fabricator Ltd.

QF005/8

圖則登記表
DRAWING REGISTER

工程名稱 Project Title	康城11期 单元幕墙
工程編號 Project No:	J858

分發予 Distributed To

接收日期 Receiving Date (適用於客戶圖則)										
年										
月										
日										

發出日期 Issued Date										
年	22	22	22	22	22	22				
月	10	11	11	11	11	12				
日	29	08	10	23	25	08				

圖則編號 Drg. No.	圖則名稱 Drawing Title	修訂編號 Revision No.									
AM-41A	中企单元组装图A	-									
AM-41B	中企单元组装图B	-									
AM-42A	中企单元组装图A	-									
AM-42B	中企单元组装图B	-									
AM-43A	中企单元组装图A	-									
AM-43B	中企单元组装图B	-									
AM-44A	中企单元组装图A	-									
AM-44B	中企单元组装图B	-									
AM-45A	中企单元组装图A	-									
AM-45B	中企单元组装图B	-									
AM-46A	中企单元组装图A	-									
AM-46B	中企单元组装图B	-									
AM-47A	中企单元组装图A	-									
AM-47B	中企单元组装图B	-									
AM-48A	中企单元组装图A	-									
AM-48B	中企单元组装图B	-									
AM-49A	中企单元组装图A	-									
AM-49B	中企单元组装图B	-									
AM-50A	中企单元组装图A	-									
AM-50B	中企单元组装图B	-									
AM-51A	中企单元组装图A	-									
AM-51B	中企单元组装图B	-									
AM-52A	中企单元组装图A	-									
AM-52B	中企单元组装图B	-									
AM-53A	中企单元组装图A	-									
AM-53B	中企单元组装图B	-									
AM-54A	中企单元组装图A	-									
AM-54B	中企单元组装图B	-									
AM-55A	中企单元组装图A	-									
AM-55B	中企单元组装图B	-									
AM-56A	中企单元组装图A	-									
AM-56B	中企单元组装图B	-									
AM-57A	中企单元组装图A	-									
AM-57B	中企单元组装图B	-									
J858-CW-SH01L	窗玉组装图	-									
J858-CW-SH01R	窗玉组装图	-									
J858-CW-SH02	窗玉组装图	-									
J858-CW-SH03L	窗玉组装图	-									
J858-CW-SH03R	窗玉组装图	-									
J858-CW-SH04L	窗玉组装图	-									
J858-CW-SH04R	窗玉组装图	-									
J858-CW-SH05	窗玉组装图	-									
J858-CW-SH06	窗玉组装图	-									
J858-CW-SH07	窗玉组装图	-									
J858-CW-SH08L	窗玉组装图	-									
J858-CW-SH08R	窗玉组装图	-									
X86299-S01L	窗玉加工图	-									
X86299-S01R	窗玉加工图	-									
X86299-S02L	窗玉加工图	-			1						
X86299-S02R	窗玉加工图	-			1						
X86299-S03L	窗玉加工图	-									
X86299-S03R	窗玉加工图	-									
X86299-S04L	窗玉加工图	-			1		2				
X86299-S04R	窗玉加工图	-			1						
X86299-S07L	窗玉加工图	-			1						
X86299-S07R	窗玉加工图	-			1						
X86299-S08L	窗玉加工图	-									
X86299-S08R	窗玉加工图	-									
X86284-S01	窗玉加工图	-									
X86284-S02L	窗玉加工图	-									
X86284-S02R	窗玉加工图	-									
X86285-S01	窗玉加工图	-									
X86351-S01	窗玉加工图	-									
X86283-S01	窗玉加工图	-	1								
H122785-S01	窗玉加工图	-									

美特鋁質有限公司
MIDI Aluminium Fabricator Ltd.

QF005/8

圖則登記表
DRAWING REGISTER

工程名稱 Project Title	康城11期 單元幕墙
工程編號 Project No:	J858

分發予 Distributed To	發出日期 Issued Date									
	年	22	22	22	22	22	22				
	月	10	11	11	11	11	12				
	日	29	08	10	23	25	08				

圖則編號 Drg. No.	圖則名稱 Drawing Title	接收日期 Receiving Date (適用於客戶圖則) 修訂編號 Revision No.									
H122785-S02	窗玉加工图	-			1						
H122785-S03L	窗玉加工图	-									
H122785-S03R	窗玉加工图	-									
X86318-S01	窗玉加工图	-									
X86318-S03L	窗玉加工图	-									
X86318-S03R	窗玉加工图	-									
L011-S01	窗玉加工图	-									
J858-SS-S01	窗玉加工图	-									
J858-AP-S01	窗玉加工图	-									
L065-S01	窗玉加工图	-	1								
				1							
X86272-01	单元企料加工图	-		1							
X86272-04	单元企料加工图	-		1							
X86272-05	单元企料加工图	-		1							
X86272-06	单元企料加工图	-		1							
X86272-07	单元企料加工图	-		1							
X86272-08	单元企料加工图	-		1							
X86272-09	单元企料加工图	-		1							
X86272-10	单元企料加工图	-		1							
X86272-11	单元企料加工图	-		1							
X86273-01	单元企料加工图	-		1							
X86273-02	单元企料加工图	-		1							
X86273-06	单元企料加工图	-		1							
X86273-07	单元企料加工图	-		1							
X86273-08	单元企料加工图	-		1							
X86273-09	单元企料加工图	-		1							
X86273-10	单元企料加工图	-		1							
X86273-11	单元企料加工图	-		1							
X86273-12	单元企料加工图	-		1							
X86273-13	单元企料加工图	-		1							
X86273-14	单元企料加工图	-		1							
X86273-15	单元企料加工图	-		1							
X86273-16	单元企料加工图	-		1							
X86274-01	单元企料加工图	-		1	2						
X86274-02	单元企料加工图	-		1	2						
X86274-05	单元企料加工图	-		1	2						
X86274-06	单元企料加工图	-		1	2						
X86274-07	单元企料加工图	-		1	2						
X86274-08	单元企料加工图	-		1	2						
X86274-09	单元企料加工图	-		1	2						
X86274-10	单元企料加工图	-		1	2						
X86288-01	单元企料加工图	-		1	2						
X86288-02	单元企料加工图	-		1	2						
X86288-07	单元企料加工图	-		1	2						
X86288-08	单元企料加工图	-		1	2						
X86288-09	单元企料加工图	-		1	2						
X86288-10	单元企料加工图	-		1	2						
X86288-11	单元企料加工图	-		1	2						
X86288-12	单元企料加工图	-		1	2						
X86277-03L	单元企料加工图	-		1	2						
X86277-03R	单元企料加工图	-		1	2						
X86277-04L	单元企料加工图	-		1	2						
X86277-04R	单元企料加工图	-		1	2						
X86277-05L	单元企料加工图	-		1	2						
X86277-05R	单元企料加工图	-		1	2						
X86277-06L	单元企料加工图	-		1	2						
X86277-06R	单元企料加工图	-		1	2						
X86277-08L	单元企料加工图			1	2						
X86277-08R	单元企料加工图	-		1	2						
X86277-09L	单元企料加工图	-		1	2						
X86277-09R	单元企料加工图	-		1	2						
X86277-10L	单元企料加工图	-		1	2						
X86277-10R	单元企料加工图	-		1	2						
X86277-11L	单元企料加工图	-		1	2						
X86277-11R	单元企料加工图	-		1	2						
X86277-12	单元企料加工图	-		1	2						

美特鋁質有限公司
MIDI Aluminium Fabricator Ltd.

QF005/8

圖則登記表
DRAWING REGISTER

工程名稱 Project Title	康城11期 单元幕墙
工程編號 Project No:	J858

分發予 Distributed To

接收日期 Receiving Date (適用於客戶圖則)										
年										
月										
日										

發出日期 Issued Date										
年	22	22	22	22	22	22				
月	10	11	11	11	11	12				
日	29	08	10	23	25	08				

圖則編號 Drg. No.	圖則名稱 Drawing Title	修訂編號 Revision No.									
X86277-13	单元企料加工图	-		1	2						
X86277-14L	单元企料加工图	-		1	2						
X86277-14R	单元企料加工图	-		1	2						
X86277-15L	单元企料加工图	-		1	2						
X86277-15R	单元企料加工图	-		1	2						
X86277-16L	单元企料加工图	-		1	2						
X86277-16R	单元企料加工图	-		1	2						
X86278-01	单元企料加工图	-		1							
X86278-02	单元企料加工图	-		1							
X86278-04L	单元企料加工图	-		1							
X86278-04R	单元企料加工图	-		1							
X86278-05L	单元企料加工图	-		1							
X86278-05R	单元企料加工图	-		1							
X86278-06L	单元企料加工图	-		1							
X86278-06R	单元企料加工图	-		1							
X86278-07L	单元企料加工图	-		1							
X86278-07R	单元企料加工图	-		1							
X86278-08L	单元企料加工图	-		1							
X86278-08R	单元企料加工图	-		1							
X86278-09L	单元企料加工图	-		1							
X86278-09R	单元企料加工图	-		1							
X86278-10R	单元企料加工图	-		1							
X86278-11L	单元企料加工图	-		1							
X86278-11R	单元企料加工图	-		1							
X86278-12L	单元企料加工图	-		1							
X86278-12R	单元企料加工图	-		1							
X86278-13L	单元企料加工图	-		1							
X86278-13R	单元企料加工图	-		1							
X86278-15L	单元企料加工图	-		1							
X86278-15R	单元企料加工图	-		1							
X86278-16L	单元企料加工图	-		1							
X86278-16R	单元企料加工图	-		1							
X86278-17L	单元企料加工图	-		1							
X86278-17R	单元企料加工图	-		1							
X86278-18L	单元企料加工图	-		1							
X86278-18R	单元企料加工图	-		1							
X86278-19L	单元企料加工图	-		1							
X86278-19R	单元企料加工图	-		1							
X86278-24L	单元企料加工图	-		1							
X86278-24R	单元企料加工图	-		1							
X86278-25L	单元企料加工图	-		1							
X86278-26L	单元企料加工图	-		1							
X86278-27L	单元企料加工图	-		1							
X86278-27R	单元企料加工图	-		1							
X86275-01	单元企料加工图	-		1							
X86275-04	单元企料加工图	-		1							
X86275-05	单元企料加工图	-		1							
X86275-06	单元企料加工图	-		1							
X86275-07	单元企料加工图	-		1							
X86275-08	单元企料加工图	-		1							
X86275-09	单元企料加工图	-		1							
X86276-01	单元企料加工图	-		1							
X86276-03	单元企料加工图	-		1							
X86276-04	单元企料加工图	-		1							
X86295-01	单元企料加工图	-		1							
X86295-02	单元企料加工图	-		1							
X86296-02	单元企料加工图	-		1							
X86296-05	单元企料加工图	-		1							
X86296-06	单元企料加工图	-		1							
X86296-07	单元企料加工图	-		1							
X86296-08	单元企料加工图	-		1							
X86294-01	单元企料加工图	-			1						
X86294-03	单元企料加工图	-			1						
X86294-05L	单元企料加工图	-									
X86294-05R	单元企料加工图	-									
X86279-01	单元横料加工图	-					1				

美特鋁質有限公司
MIDI Aluminium Fabricator Ltd.

QF005/8

圖則登記表
DRAWING REGISTER

工程名稱 Project Title	康城11期 单元幕墙
工程編號 Project No:	J858

分發予 Distributed To

接收日期 Receiving Date (適用於客戶圖則)										
年										
月										
日										

發出日期 Issued Date										
年	22	22	22	22	22	22				
月	10	11	11	11	11	12				
日	29	08	10	23	25	08				

圖則編號 Drg. No.	圖則名稱 Drawing Title	修訂編號 Revision No.									
X86279-02	单元横料加工图	-									
X86279-03	单元横料加工图	-									
X86279-04	单元横料加工图	-									
X86279-05	单元横料加工图	-									
X86279-13	单元横料加工图	-									
X86279-14	单元横料加工图	-					1				
X86279-15	单元横料加工图	-					1				
X86279-16L	单元横料加工图	-									
X86279-16R	单元横料加工图	-									
X86279-17	单元横料加工图	-									
X86279-18	单元横料加工图	-									
X86279-19	单元横料加工图	-									
X86279-20	单元横料加工图	-									
X86279-21	单元横料加工图	-									
X86279-22	单元横料加工图	-									
X86279-23	单元横料加工图	-									
X86279-24	单元横料加工图	-									
X86279-25	单元横料加工图	-									
X86279-26	单元横料加工图	-									
X86279-27	单元横料加工图	-									
X86279-28	单元横料加工图	-									
X86279-29	单元横料加工图	-									
X86279-30L	单元横料加工图	-									
X86279-30R	单元横料加工图	-									
X86279-31L	单元横料加工图	-									
X86279-31R	单元横料加工图	-									
X86279-32	单元横料加工图	-									
X86279-33L	单元横料加工图	-									
X86279-33R	单元横料加工图	-									
X86279-34	单元横料加工图	-									
X86279-35L	单元横料加工图	-									
X86279-35R	单元横料加工图	-									
X86279-36L	单元横料加工图	-					1				
X86279-36R	单元横料加工图	-					1				
X86279-37	单元横料加工图	-					1				
X86279-38	单元横料加工图	-									
X86279-39	单元横料加工图	-									
X86279-40	单元横料加工图	-									
X86279-41	单元横料加工图	-									
X86279-42	单元横料加工图	-									
X86279-43	单元横料加工图	-									
X86279-44	单元横料加工图	-									
X86280-01	单元横料加工图	-					1				
X86280-02	单元横料加工图	-									
X86280-03	单元横料加工图	-									
X86280-04L	单元横料加工图	-									
X86280-04R	单元横料加工图	-									
X86280-05L	单元横料加工图	-									
X86280-05R	单元横料加工图	-									
X86280-06	单元横料加工图	-									
X86280-07	单元横料加工图	-									
X86280-08	单元横料加工图	-									
X86280-09	单元横料加工图	-									
X86280-10	单元横料加工图	-									
X86280-11	单元横料加工图	-									
X86280-12	单元横料加工图	-					1				
X86280-13	单元横料加工图	-									
X86280-14	单元横料加工图	-									
X86281-01L	单元横料加工图	-			1		2				
X86281-01R	单元横料加工图	-			1						
X86281-02L	单元横料加工图	-			1		2				
X86281-02R	单元横料加工图	-			1		2				
X86281-03L	单元横料加工图	-			1						
X86281-03R	单元横料加工图	-			1						
X86302-01	单元横料加工图	-					1				
X86302-02	单元横料加工图	-									

美特鋁質有限公司
MIDI Aluminium Fabricator Ltd.

QF005/8

圖則登記表
DRAWING REGISTER

工程名稱 Project Title	康城11期 單元幕墙
工程編號 Project No:	J858

分發予 Distributed To	發出日期 Issued Date									
	年	22	22	22	22	22	22				
	月	10	11	11	11	11	12				
	日	29	08	10	23	25	08				

圖則編號 Drg. No.	圖則名稱 Drawing Title	接收日期 Receiving Date (適用於客戶圖則) 修訂編號 Revision No.									
X86302-03	單元橫料加工图	-									
X86302-04	單元橫料加工图	-									
X86302-08	單元橫料加工图	-									
X86302-09	單元橫料加工图	-									
X86302-10	單元橫料加工图	-									
X86302-11	單元橫料加工图	-									
X86302-12	單元橫料加工图	-									
X86302-13	單元橫料加工图	-									
X86302-14	單元橫料加工图	-									
X86302-15	單元橫料加工图	-					1				
X86302-16	單元橫料加工图	-									
X86302-17	單元橫料加工图	-									
X86302-18	單元橫料加工图	-									
X86302-19	單元橫料加工图	-									
X86302-20	單元橫料加工图	-									
X86302-21	單元橫料加工图	-									
X86302-22	單元橫料加工图	-									
X86302-23	單元橫料加工图	-									
X86302-25	單元橫料加工图	-									
X86302-26	單元橫料加工图	-					1				
X86302-27	單元橫料加工图	-					1				
X86302-28	單元橫料加工图	-									
X86302-29	單元橫料加工图	-									
X86302-30	單元橫料加工图	-									
X86302-31	單元橫料加工图	-									
X86302-32	單元橫料加工图	-									
X86302-33	單元橫料加工图	-									
X86302-34	單元橫料加工图	-									
X86302-35	單元橫料加工图	-									
X86302-36	單元橫料加工图	-									
X86302-37	單元橫料加工图	-									
X86308-01	單元橫料加工图	-									
X86308-02	單元橫料加工图	-									
X86308-03	單元橫料加工图	-									
X86308-04L	單元橫料加工图	-									
X86308-04R	單元橫料加工图	-									
X86308-05	單元橫料加工图	-									
X86308-06	單元橫料加工图	-									
X86308-07	單元橫料加工图	-									
X86308-08	單元橫料加工图	-									
X86308-09L	單元橫料加工图	-									
X86308-09R	單元橫料加工图	-									
X86308-10	單元橫料加工图	-									
X86308-11	單元橫料加工图	-									
X86308-12	單元橫料加工图	-									
X86308-13	單元橫料加工图	-									
X86308-14	單元橫料加工图	-									
X86308-15	單元橫料加工图	-					1				
X86308-16	單元橫料加工图	-									
X86308-17	單元橫料加工图	-									
X86308-18	單元橫料加工图	-									
X86308-19	單元橫料加工图	-									
X86308-20	單元橫料加工图	-					1				
X86308-21	單元橫料加工图	-					1				
X86308-22	單元橫料加工图	-									

美特鋁質有限公司
MIDI Aluminium Fabricator Ltd.

QF005/8

圖則登記表
DRAWING REGISTER

工程名稱 Project Title	康城11期 单元幕墙
工程編號 Project No:	J858

分發予 Distributed To	接收日期 Receiving Date (適用於客戶圖則)									
	年									
	月									
	日									

	發出日期 Issued Date									
	年	22	22	22	22	22	22			
	月	10	11	11	11	11	12			
	日	29	08	10	23	25	08			

圖則編號 Drg. No.	圖則名稱 Drawing Title	修訂編號 Revision No.									
X86308-23	单元横料加工图	-									
X86309-01L	单元横料加工图	-									
X86309-01R	单元横料加工图	-									
X86309-02L	单元横料加工图	-									
X86309-02R	单元横料加工图	-									
X86309-03L	单元横料加工图	-									
X86309-03R	单元横料加工图	-									
X86309-05L	单元横料加工图	-									
X86309-05R	单元横料加工图	-									
X86309-06L	单元横料加工图	-									
X86309-06R	单元横料加工图	-									
X86309-07L	单元横料加工图	-									
X86309-07R	单元横料加工图	-									
X86309-09	单元横料加工图	-									
X86309-10	单元横料加工图	-									
L065-01	单元辅料加工图	-									
N516-01	单元辅料加工图	-					1				
N00813-01	单元辅料加工图	-					1				
N00813-02	单元辅料加工图	-									
N00813-03	单元辅料加工图	-									
X86316-01	单元辅料加工图	-									
J858-AA03L	单元辅料加工图	-									
J858-AA03R	单元辅料加工图	-									
J858-AA04L	单元辅料加工图	-									
J858-AA04R	单元辅料加工图	-									
J858-AP02	单元辅料加工图	-									
J858-AP03	单元辅料加工图	-									
J858-AP04	单元辅料加工图	-									
J858-AP05	单元辅料加工图	-									
J858-AP06	单元辅料加工图	-									
J858-AP07	单元辅料加工图	-									
J858-AP08	单元辅料加工图	-	2								
J858-AP09-a	单元辅料加工图a	-	1				2				
J858-AP09-b	单元辅料加工图b	-					1				
J858-AP10	单元辅料加工图	-	2								
J858-AP11	单元辅料加工图	-	1								
J858-AP12	单元辅料加工图	-	1								
J858-AP12A	单元辅料加工图	-									
J858-AP13	单元辅料加工图	-	1								
J858-AP14L	单元辅料加工图	-				1					
J858-AP14R	单元辅料加工图	-				1					
J858-AP15L	单元辅料加工图	-				1					
J858-AP15R	单元辅料加工图	-				1					
J858-AP16	单元辅料加工图	-									
J858-AP17	单元辅料加工图	-									
J858-AP18	单元辅料加工图	-									
J858-AP19	单元辅料加工图	-					1				
J858-AP21	单元辅料加工图	-					1				
B1501-01	单元辅料加工图	-									
L100-01	单元辅料加工图	-									
L100-02	单元辅料加工图	-									
X86310-01L	单元辅料加工图	-									
X86310-01R	单元辅料加工图	-									
X86310-02L	单元辅料加工图	-									
X86310-02R	单元辅料加工图	-									
X86311-01	单元辅料加工图	-									
X86312-01	单元辅料加工图	-									
X86312-02	单元辅料加工图	-									
X86313-01L	单元辅料加工图	-									
X86313-01R	单元辅料加工图	-									
X86313-02L	单元辅料加工图	-									
X86313-02R	单元辅料加工图	-									

美特鋁質有限公司
MIDI Aluminium Fabricator Ltd.

QF005/8

圖則登記表
DRAWING REGISTER

工程名稱 Project Title: **康城11期 单元幕墙**

工程編號 Project No: **J858**

分發予 Distributed To

	接收日期 Receiving Date (適用於客戶圖則)									
年										
月										
日										

	發出日期 Issued Date									
年	22	22	22	22	22	22				
月	10	11	11	11	11	12				
日	29	08	10	23	25	08				

圖則編號 Drg. No.	圖則名稱 Drawing Title	修訂編號 Revision No.									
X86313-03L	单元辅料加工图	-									
X86313-03R	单元辅料加工图	-									
X86313-04L	单元辅料加工图	-									
X86313-04R	单元辅料加工图	-									
X86313-05L	单元辅料加工图	-									
X86313-05R	单元辅料加工图	-									
X86313-06L	单元辅料加工图	-									
X86313-06R	单元辅料加工图	-									
X86313-07L	单元辅料加工图	-									
X86313-07R	单元辅料加工图	-									
X86313-08L	单元辅料加工图	-									
X86313-08R	单元辅料加工图	-									
X86314-01L	单元辅料加工图	-									
X86314-01R	单元辅料加工图	-									
X86314-02L	单元辅料加工图	-									
X86314-02R	单元辅料加工图	-									
X86314-03L	单元辅料加工图	-									
X86314-03R	单元辅料加工图	-									
X86314-04L	单元辅料加工图	-									
X86314-04R	单元辅料加工图	-									
X86314-05L	单元辅料加工图	-									
X86314-05R	单元辅料加工图	-									
X86305-01	单元辅料加工图	-									
X86305-02	单元辅料加工图	-									
X86305-03	单元辅料加工图	-									
X86305-04	单元辅料加工图	-					1				
X86305-05	单元辅料加工图	-									
X86304-01	单元辅料加工图	-									
X86304-02	单元辅料加工图	-									
X86304-03	单元辅料加工图	-									
X86304-04	单元辅料加工图	-									
X86303-01	单元辅料加工图	-									
X86303-02	单元辅料加工图	-									
X86303-03	单元辅料加工图	-									
X86303-04	单元辅料加工图	-									
X86303-05	单元辅料加工图	-									
X86306-01	单元辅料加工图	-	1		2	3					
X86306-02	单元辅料加工图	-	1			2					
X86306-03	单元辅料加工图	-	1			2					
X86306-04	单元辅料加工图	-	1		2	3					
X86306-05	单元辅料加工图	-	1			2					
X86306-06	单元辅料加工图	-	1			2					
N541-01	单元辅料加工图	-			1						
X86282-01	单元辅料加工图	-			1						
X86286-01L	单元辅料加工图	-			1						
X86286-01R	单元辅料加工图	-			1						
X86283-01	单元辅料加工图	-					1				
X86283-02L	单元辅料加工图	-					1				
X86283-02R	单元辅料加工图	-					1				
X86283-03	单元辅料加工图	-									
X86300-01	单元辅料加工图	-					1				
X86301-01	单元辅料加工图	-					1				
X86307-01	单元辅料加工图	-									
X86307-02	单元辅料加工图	-									
X86307-03	单元辅料加工图	-									
X86255-01L	单元辅料加工图	-									
X86255-01R	单元辅料加工图	-									
X86255-02L	单元辅料加工图（新图）	-									
X86256-01L	单元辅料加工图	-									
X86256-01R	单元辅料加工图	-									
X86258-01	单元辅料加工图	-									
X86298-01	单元辅料加工图	-									
X86289-01	单元辅料加工图	-									

14及14个/层=1936
建成层101个/层x2-202
一共1936+202=2138

T1-PE101~106

	9F	10F	11F		12F	15F	16F	17F	18F	19F	20F	21F	22F	23F	25F	26F	27F	28F	29F	30F
T1A-CW2 A座B单位	T1A-CW2-0901 AS-14	T1A-CW2-1001 AS-14	T1A-CW2.1-1101 AF-051		T1A-CW2-1201 AS-14	T1A-CW2-1501 AS-14	T1A-CW2-1601 AS-14	T1A-CW2-1701 AS-14	T1A-CW2-1801 AS-14	T1A-CW2-1901 AS-14	T1A-CW2-2001 AS-14	T1A-CW2-2101 AS-14	T1A-CW2-2201 AS-14	T1A-CW2-2301 AS-14	T1A-CW2-2501 AS-14	T1A-CW2-2601 AS-14	T1A-CW2-2701 AS-14	T1A-CW2-2801 AS-14	T1A-CW2-2901 AS-14	T1A-CW2-3001 AS-14
	T1A-CW2-0902 AM-14	T1A-CW2-1002 AM-14	T1A-CW2.1-1102 AM-50		T1A-CW2-1202 AM-14	T1A-CW2-1502 AM-14	T1A-CW2-1602 AM-14	T1A-CW2-1702 AM-15	T1A-CW2-1802 AM-14	T1A-CW2-1902 AM-14	T1A-CW2-2002 AM-14	T1A-CW2-2102 AM-15	T1A-CW2-2202 AM-14	T1A-CW2-2302 AM-14	T1A-CW2-2502 AM-14	T1A-CW2-2602 AM-15	T1A-CW2-2702 AM-14	T1A-CW2-2802 AM-14	T1A-CW2-2902 AM-14	T1A-CW2-3002 AM-15
	T1A-CW2-0903 AF-001	T1A-CW2-1003 AF-001	T1A-CW2.1-1103 AF-002		T1A-CW2-1203 AF-001	T1A-CW2-1503 AF-001	T1A-CW2-1603 AF-068	T1A-CW2-1703 AF-004	T1A-CW2-1803 AF-001	T1A-CW2-1903 AF-001	T1A-CW2-2003 AF-001	T1A-CW2-2103 AF-004	T1A-CW2-2203 AF-068	T1A-CW2-2303 AF-001	T1A-CW2-2503 AF-001	T1A-CW2-2603 AF-004	T1A-CW2-2703 AF-001	T1A-CW2-2803 AF-001	T1A-CW2-2903 AF-068	T1A-CW2-3003 AF-004
	T1A-CW2-0904 AS-01	T1A-CW2-1004 AS-01	T1A-CW2.1-1104 AF-053		T1A-CW2-1204 AS-01	T1A-CW2-1504 AS-01	T1A-CW2-1604 AS-01	T1A-CW2-1704 AS-16	T1A-CW2-1804 AS-01	T1A-CW2-1904 AS-01	T1A-CW2-2004 AS-01	T1A-CW2-2104 AS-16	T1A-CW2-2204 AS-01	T1A-CW2-2304 AS-01	T1A-CW2-2504 AS-01	T1A-CW2-2604 AS-16	T1A-CW2-2704 AS-01	T1A-CW2-2804 AS-01	T1A-CW2-2904 AS-01	T1A-CW2-3004 AS-16
	T1A-CW2-0905 AF-005	T1A-CW2-1005 AF-005	T1A-CW2.1-1105 AF-006		T1A-CW2-1205 AF-005	T1A-CW2-1505 AF-005	T1A-CW2-1605 AF-069	T1A-CW2-1705 AF-008	T1A-CW2-1805 AF-005	T1A-CW2-1905 AF-005	T1A-CW2-2005 AF-005	T1A-CW2-2105 AF-008	T1A-CW2-2205 AF-069	T1A-CW2-2305 AF-005	T1A-CW2-2505 AF-005	T1A-CW2-2605 AF-008	T1A-CW2-2705 AF-005	T1A-CW2-2805 AF-005	T1A-CW2-2905 AF-069	T1A-CW2-3005 AF-008
	T1A-CW2-0906 AS-02	T1A-CW2-1006 AS-02	T1A-CW2.1-1106 AF-053		T1A-CW2-1206 AS-02	T1A-CW2-1506 AS-02	T1A-CW2-1606 AS-02	T1A-CW2-1706 AS-17	T1A-CW2-1806 AS-02	T1A-CW2-1906 AS-02	T1A-CW2-2006 AS-02	T1A-CW2-2106 AS-17	T1A-CW2-2206 AS-02	T1A-CW2-2306 AS-02	T1A-CW2-2506 AS-02	T1A-CW2-2606 AS-17	T1A-CW2-2706 AS-02	T1A-CW2-2806 AS-02	T1A-CW2-2906 AS-02	T1A-CW2-3006 AS-17
	T1A-CW2-0907 AM-10	T1A-CW2-1007 AM-10	T1A-CW2.1-1107 AM-49		T1A-CW2-1207 AM-10	T1A-CW2-1507 AM-10	T1A-CW2-1607 AM-10	T1A-CW2-1707 AM-10	T1A-CW2-1807 AM-10	T1A-CW2-1907 AM-10	T1A-CW2-2007 AM-10	T1A-CW2-2107 AM-10	T1A-CW2-2207 AM-10	T1A-CW2-2307 AM-10	T1A-CW2-2507 AM-10	T1A-CW2-2607 AM-10	T1A-CW2-2707 AM-10	T1A-CW2-2807 AM-10	T1A-CW2-2907 AM-10	T1A-CW2-3007 AM-10
			T1A-CW2.1-1108 AF-100																	
			T1A-CW2.1-1109 AF-101																	
			T1A-CW2.1-1110 AF-102																	
T1A-CW1 A座A单位			T1A-CW1.1-1101 AF-103																	
			T1A-CW1.1-1102 AF-104																	
			T1A-CW1.1-1103 AF-105																	
	T1A-CW1-0901 AM-01	T1A-CW1-1001 AM-01	T1A-CW1.1-1104 AF-106	T1A-CW1-1101 AF-167	T1A-CW1-1201 AM-01	T1A-CW1-1501 AM-01	T1A-CW1-1601 AM-01	T1A-CW1-1701 AM-01	T1A-CW1-1801 AM-01	T1A-CW1-1901 AM-01	T1A-CW1-2001 AM-01	T1A-CW1-2101 AM-01	T1A-CW1-2201 AM-01	T1A-CW1-2301 AM-01	T1A-CW1-2501 AM-01	T1A-CW1-2601 AM-01	T1A-CW1-2701 AM-01	T1A-CW1-2801 AM-01	T1A-CW1-2901 AM-01	T1A-CW1-3001 AM-01
	T1A-CW1-0902 AS-09	T1A-CW1-1002 AS-09	T1A-CW1.1-1105 AF-107	T1A-CW1-1102 AF-164	T1A-CW1-1202 AS-09	T1A-CW1-1502 AS-09	T1A-CW1-1602 AS-09	T1A-CW1-1702 AS-09	T1A-CW1-1802 AS-09	T1A-CW1-1902 AS-09	T1A-CW1-2002 AS-09	T1A-CW1-2102 AS-09	T1A-CW1-2202 AS-09	T1A-CW1-2302 AS-09	T1A-CW1-2502 AS-09	T1A-CW1-2602 AS-09	T1A-CW1-2702 AS-09	T1A-CW1-2802 AS-09	T1A-CW1-2902 AS-09	T1A-CW1-3002 AS-09
	T1A-CW1-0903 AF-009	T1A-CW1-1003 AF-009	T1A-CW1.1-1106 AF-108	T1A-CW1-1103 AF-168	T1A-CW1-1203 AF-009	T1A-CW1-1503 AF-009	T1A-CW1-1603 AF-071	T1A-CW1-1703 AF-009	T1A-CW1-1803 AF-009	T1A-CW1-1903 AF-009	T1A-CW1-2003 AF-009	T1A-CW1-2103 AF-009	T1A-CW1-2203 AF-071	T1A-CW1-2303 AF-009	T1A-CW1-2503 AF-009	T1A-CW1-2603 AF-009	T1A-CW1-2703 AF-009	T1A-CW1-2803 AF-009	T1A-CW1-2903 AF-071	T1A-CW1-3003 AF-009
T1B-CW1 B座A单位	T1B-CW1-0901 AF-010	T1B-CW1-1001 AF-010	T1B-CW1.1-1101 AF-109	T1B-CW1-1101 AF-169	T1B-CW1-1201 AF-010	T1B-CW1-1501 AF-010	T1B-CW1-1601 AF-072	T1B-CW1-1701 AF-010	T1B-CW1-1801 AF-010	T1B-CW1-1901 AF-010	T1B-CW1-2001 AF-010	T1B-CW1-2101 AF-010	T1B-CW1-2201 AF-072	T1B-CW1-2301 AF-010	T1B-CW1-2501 AF-010	T1B-CW1-2601 AF-010	T1B-CW1-2701 AF-010	T1B-CW1-2801 AF-010	T1B-CW1-2901 AF-072	T1B-CW1-3001 AF-010
	T1B-CW1-0902 AS-10	T1B-CW1-1002 AS-10	T1B-CW1.1-1102 AF-107	T1B-CW1-1102 AF-164	T1B-CW1-1202 AS-10	T1B-CW1-1502 AS-10	T1B-CW1-1602 AS-10	T1B-CW1-1702 AS-10	T1B-CW1-1802 AS-10	T1B-CW1-1902 AS-10	T1B-CW1-2002 AS-10	T1B-CW1-2102 AS-10	T1B-CW1-2202 AS-10	T1B-CW1-2302 AS-10	T1B-CW1-2502 AS-10	T1B-CW1-2602 AS-10	T1B-CW1-2702 AS-10	T1B-CW1-2802 AS-10	T1B-CW1-2902 AS-10	T1B-CW1-3002 AS-10
	T1B-CW1-0903 AM-03	T1B-CW1-1003 AM-03	T1B-CW1.1-1103 AF-110	T1B-CW1-1103 AF-165	T1B-CW1-1203 AM-03	T1B-CW1-1503 AM-03	T1B-CW1-1603 AM-03	T1B-CW1-1703 AM-03	T1B-CW1-1803 AM-03	T1B-CW1-1903 AM-03	T1B-CW1-2003 AM-03	T1B-CW1-2103 AM-03	T1B-CW1-2203 AM-03	T1B-CW1-2303 AM-03	T1B-CW1-2503 AM-03	T1B-CW1-2603 AM-03	T1B-CW1-2703 AM-03	T1B-CW1-2803 AM-03	T1B-CW1-2903 AM-03	T1B-CW1-3003 AM-03
			T1B-CW1.1-1104 AF-116																	
			T1B-CW1.1-1105 AF-111																	
			T1B-CW1.1-1106 AF-112																	
T1B-CW2 B座B单位	T1B-CW2-0901 AM-11	T1B-CW2-1001 AM-11	T1B-CW2.1-1101 AF-140	T1B-CW2-1101 AF-160	T1B-CW2-1201 AM-11	T1B-CW2-1501 AM-11	T1B-CW2-1601 AM-11	T1B-CW2-1701 AM-11	T1B-CW2-1801 AM-11	T1B-CW2-1901 AM-11	T1B-CW2-2001 AM-11	T1B-CW2-2101 AM-11	T1B-CW2-2201 AM-11	T1B-CW2-2301 AM-11	T1B-CW2-2501 AM-11	T1B-CW2-2601 AM-11	T1B-CW2-2701 AM-11	T1B-CW2-2801 AM-11	T1B-CW2-2901 AM-11	T1B-CW2-3001 AM-11
			T1B-CW2.1-1102 AF-118																	
			T1B-CW2.1-1103 AF-119																	
			T1B-CW2.1-1104 AF-120																	
T1B-CW3 B座C单位			T1B-CW3.1-1101 AF-115																	
			T1B-CW3.1-1102 AF-111																	
			T1B-CW3.1-1103 AF-113																	
	T1B-CW3-0901 AM-01	T1B-CW3-1001 AM-01	T1B-CW3.1-1104 AM-52		T1B-CW3-1201 AM-01	T1B-CW3-1501 AM-01	T1B-CW3-1601 AM-01	T1B-CW3-1701 AM-02	T1B-CW3-1801 AM-01	T1B-CW3-1901 AM-01	T1B-CW3-2001 AM-01	T1B-CW3-2101 AM-02	T1B-CW3-2201 AM-01	T1B-CW3-2301 AM-01	T1B-CW3-2501 AM-01	T1B-CW3-2601 AM-02	T1B-CW3-2701 AM-01	T1B-CW3-2801 AM-01	T1B-CW3-2901 AM-01	T1B-CW3-3001 AM-02
	T1B-CW3-0902 AS-09	T1B-CW3-1002 AS-09	T1B-CW3.1-1105 AF-060		T1B-CW3-1202 AS-09	T1B-CW3-1502 AS-09	T1B-CW3-1602 AS-09	T1B-CW3-1702 AS-24	T1B-CW3-1802 AS-09	T1B-CW3-1902 AS-09	T1B-CW3-2002 AS-09	T1B-CW3-2102 AS-24	T1B-CW3-2202 AS-09	T1B-CW3-2302 AS-09	T1B-CW3-2502 AS-09	T1B-CW3-2602 AS-24	T1B-CW3-2702 AS-09	T1B-CW3-2802 AS-09	T1B-CW3-2902 AS-09	T1B-CW3-3002 AS-24
	T1B-CW3-0903 AF-011	T1B-CW3-1003 AF-011	T1B-CW3.1-1106 AF-012		T1B-CW3-1203 AF-011	T1B-CW3-1503 AF-011	T1B-CW3-1603 AF-073	T1B-CW3-1703 AF-016	T1B-CW3-1803 AF-011	T1B-CW3-1903 AF-011	T1B-CW3-2003 AF-011	T1B-CW3-2103 AF-016	T1B-CW3-2203 AF-073	T1B-CW3-2303 AF-011	T1B-CW3-2503 AF-011	T1B-CW3-2603 AF-016	T1B-CW3-2703 AF-011	T1B-CW3-2803 AF-011	T1B-CW3-2903 AF-073	T1B-CW3-3003 AF-016
	T1B-CW3-0904 AS-11	T1B-CW3-1004 AS-11	T1B-CW3.1-1107 AF-063		T1B-CW3-1204 AS-11	T1B-CW3-1504 AS-11	T1B-CW3-1604 AS-11	T1B-CW3-1704 AS-26	T1B-CW3-1804 AS-11	T1B-CW3-1904 AS-11	T1B-CW3-2004 AS-11	T1B-CW3-2104 AS-26	T1B-CW3-2204 AS-11	T1B-CW3-2304 AS-11	T1B-CW3-2504 AS-11	T1B-CW3-2604 AS-26	T1B-CW3-2704 AS-11	T1B-CW3-2804 AS-11	T1B-CW3-2904 AS-11	T1B-CW3-3004 AS-26

T1-PB101~106

T1A-CW2 A座 B座

T1A-CW1 A座A座

T1B-CW1 B座A座

T1B-CW2 B座B座

T1B-CW3 B座 C座

T1-PB107~112

	9F	10F	11F		12F	15F	16F	17F	18F	19F	20F	21F	22F	23F	25F	26F	27F	28F	29F	30F
T1B-CW4 B棟D電位	T1B-CW4-0901 AS-12	T1B-CW4-1001 AS-12	T1B-CW4.1-1101 AF-064		T1B-CW4-1201 AS-12	T1B-CW4-1501 AS-12	T1B-CW4-1601 AS-12	T1B-CW4-1701 AS-27	T1B-CW4-1801 AS-12	T1B-CW4-1901 AS-12	T1B-CW4-2001 AS-12	T1B-CW4-2101 AS-27	T1B-CW4-2201 AS-12	T1B-CW4-2301 AS-12	T1B-CW4-2501 AS-12	T1B-CW4-2601 AS-27	T1B-CW4-2701 AS-12	T1B-CW4-2801 AS-12	T1B-CW4-2901 AS-12	T1B-CW4-3001 AS-27
	T1B-CW4-0902 AF-021	T1B-CW4-1002 AF-021	T1B-CW4.1-1102 AF-022		T1B-CW4-1202 AF-021	T1B-CW4-1502 AF-021	T1B-CW4-1602 AF-079	T1B-CW4-1702 AF-024	T1B-CW4-1802 AF-021	T1B-CW4-1902 AF-021	T1B-CW4-2002 AF-021	T1B-CW4-2102 AF-024	T1B-CW4-2202 AF-079	T1B-CW4-2302 AF-021	T1B-CW4-2502 AF-021	T1B-CW4-2602 AF-024	T1B-CW4-2702 AF-021	T1B-CW4-2802 AF-021	T1B-CW4-2902 AF-079	T1B-CW4-3002 AF-024
	T1B-CW4-0903 AS-01	T1B-CW4-1003 AS-01	T1B-CW4.1-1103 AF-055		T1B-CW4-1203 AS-01	T1B-CW4-1503 AS-01	T1B-CW4-1603 AS-01	T1B-CW4-1703 AS-20	T1B-CW4-1803 AS-01	T1B-CW4-1903 AS-01	T1B-CW4-2003 AS-01	T1B-CW4-2103 AS-20	T1B-CW4-2203 AS-01	T1B-CW4-2303 AS-01	T1B-CW4-2503 AS-01	T1B-CW4-2603 AS-20	T1B-CW4-2703 AS-01	T1B-CW4-2803 AS-01	T1B-CW4-2903 AS-01	T1B-CW4-3003 AS-20
	T1B-CW4-0904 AF-025	T1B-CW4-1004 AF-025	T1B-CW4.1-1104 AF-026		T1B-CW4-1204 AF-025	T1B-CW4-1504 AF-025	T1B-CW4-1604 AF-081	T1B-CW4-1704 AF-028	T1B-CW4-1804 AF-025	T1B-CW4-1904 AF-025	T1B-CW4-2004 AF-025	T1B-CW4-2104 AF-028	T1B-CW4-2204 AF-081	T1B-CW4-2304 AF-025	T1B-CW4-2504 AF-025	T1B-CW4-2604 AF-028	T1B-CW4-2704 AF-025	T1B-CW4-2804 AF-025	T1B-CW4-2904 AF-081	T1B-CW4-3004 AF-028
	T1B-CW4-0905 AS-03	T1B-CW4-1005 AS-03	T1B-CW4.1-1105 AF-055		T1B-CW4-1205 AS-03	T1B-CW4-1505 AS-03	T1B-CW4-1605 AS-03	T1B-CW4-1705 AS-21	T1B-CW4-1805 AS-03	T1B-CW4-1905 AS-03	T1B-CW4-2005 AS-03	T1B-CW4-2105 AS-21	T1B-CW4-2205 AS-03	T1B-CW4-2305 AS-03	T1B-CW4-2505 AS-03	T1B-CW4-2605 AS-21	T1B-CW4-2705 AS-03	T1B-CW4-2805 AS-03	T1B-CW4-2905 AS-03	T1B-CW4-3005 AS-21
	T1B-CW4-0906 AS-07	T1B-CW4-1006 AS-07	T1B-CW4.1-1106 AF-056		T1B-CW4-1206 AS-07	T1B-CW4-1506 AS-07	T1B-CW4-1606 AS-07	T1B-CW4-1706 AS-22	T1B-CW4-1806 AS-07	T1B-CW4-1906 AS-07	T1B-CW4-2006 AS-07	T1B-CW4-2106 AS-22	T1B-CW4-2206 AS-07	T1B-CW4-2306 AS-07	T1B-CW4-2506 AS-07	T1B-CW4-2606 AS-22	T1B-CW4-2706 AS-07	T1B-CW4-2806 AS-07	T1B-CW4-2906 AS-07	T1B-CW4-3006 AS-22
			T1B-CW4.1-1107 AF-150																	
			T1B-CW4.1-1108 AF-182																	
			T1B-CW4.1-1109 AF-153																	
T1B-CW5 B棟E電位	T1B-CW5-0901 AM-11	T1B-CW5-1001 AM-11	T1B-CW5.1-1101 AF-140	T1B-CW5-1101 AF-160	T1B-CW5-1201 AM-11	T1B-CW5-1501 AM-11	T1B-CW5-1601 AM-11	T1B-CW5-1701 AM-11	T1B-CW5-1801 AM-11	T1B-CW5-1901 AM-11	T1B-CW5-2001 AM-11	T1B-CW5-2101 AM-11	T1B-CW5-2201 AM-11	T1B-CW5-2301 AM-11	T1B-CW5-2501 AM-11	T1B-CW5-2601 AM-11	T1B-CW5-2701 AM-11	T1B-CW5-2801 AM-11	T1B-CW5-2901 AM-11	T1B-CW5-3001 AM-11
			T1B-CW5.1-1102 AF-116																	
			T1B-CW5.1-1103 AF-111																	
			T1B-CW5.1-1104 AF-112																	
T1B-CW6 B棟F電位			T1B-CW6.1-1101 AF-115																	
			T1B-CW6.1-1102 AF-111																	
			T1B-CW6.1-1103 AF-113																	
	T1B-CW6-0901 AF-047	T1B-CW6-1001 AF-047	T1B-CW6.1-1104 AF-129	T1B-CW6-1101 AF-161	T1B-CW6-1201 AF-047	T1B-CW6-1501 AF-047	T1B-CW6-1601 AF-095	T1B-CW6-1701 AF-047	T1B-CW6-1801 AF-047	T1B-CW6-1901 AF-047	T1B-CW6-2001 AF-047	T1B-CW6-2101 AF-047	T1B-CW6-2201 AF-095	T1B-CW6-2301 AF-047	T1B-CW6-2501 AF-047	T1B-CW6-2601 AF-047	T1B-CW6-2701 AF-047	T1B-CW6-2801 AF-047	T1B-CW6-2901 AF-095	T1B-CW6-3001 AF-047
	T1B-CW6-0902 AS-04	T1B-CW6-1002 AS-04	T1B-CW6.1-1105 AF-130	T1B-CW6-1102 AF-162	T1B-CW6-1202 AS-04	T1B-CW6-1502 AS-04	T1B-CW6-1602 AS-04	T1B-CW6-1702 AS-04	T1B-CW6-1802 AS-04	T1B-CW6-1902 AS-04	T1B-CW6-2002 AS-04	T1B-CW6-2102 AS-04	T1B-CW6-2202 AS-04	T1B-CW6-2302 AS-04	T1B-CW6-2502 AS-04	T1B-CW6-2602 AS-04	T1B-CW6-2702 AS-04	T1B-CW6-2802 AS-04	T1B-CW6-2902 AS-04	T1B-CW6-3002 AS-04
T1B-CW6 A棟G電位	T1A-CW6-0901 AF-029	T1A-CW6-1001 AF-029	T1A-CW6.1-1101 AF-134	T1A-CW6-1101 AF-163	T1A-CW6-1201 AF-029	T1A-CW6-1501 AF-029	T1A-CW6-1601 AF-084	T1A-CW6-1701 AF-029	T1A-CW6-1801 AF-029	T1A-CW6-1901 AF-029	T1A-CW6-2001 AF-029	T1A-CW6-2101 AF-029	T1A-CW6-2201 AF-084	T1A-CW6-2301 AF-029	T1A-CW6-2501 AF-029	T1A-CW6-2601 AF-029	T1A-CW6-2701 AF-029	T1A-CW6-2801 AF-029	T1A-CW6-2901 AF-084	T1A-CW6-3001 AF-029
	T1A-CW6-0902 AS-10	T1A-CW6-1002 AS-10	T1A-CW6.1-1102 AF-107	T1A-CW6-1102 AF-164	T1A-CW6-1202 AS-10	T1A-CW6-1502 AS-10	T1A-CW6-1602 AS-10	T1A-CW6-1702 AS-10	T1A-CW6-1802 AS-10	T1A-CW6-1902 AS-10	T1A-CW6-2002 AS-10	T1A-CW6-2102 AS-10	T1A-CW6-2202 AS-10	T1A-CW6-2302 AS-10	T1A-CW6-2502 AS-10	T1A-CW6-2602 AS-10	T1A-CW6-2702 AS-10	T1A-CW6-2802 AS-10	T1A-CW6-2902 AS-10	T1A-CW6-3002 AS-10
	T1A-CW6-0903 AM-03	T1A-CW6-1003 AM-03	T1A-CW6.1-1103 AF-110	T1A-CW6-1103 AF-165	T1A-CW6-1203 AM-03	T1A-CW6-1503 AM-03	T1A-CW6-1603 AM-03	T1A-CW6-1703 AM-03	T1A-CW6-1803 AM-03	T1A-CW6-1903 AM-03	T1A-CW6-2003 AM-03	T1A-CW6-2103 AM-03	T1A-CW6-2203 AM-03	T1A-CW6-2303 AM-03	T1A-CW6-2503 AM-03	T1A-CW6-2603 AM-03	T1A-CW6-2703 AM-03	T1A-CW6-2803 AM-03	T1A-CW6-2903 AM-03	T1A-CW6-3003 AM-03
			T1A-CW6.1-1104 AF-116																	
			T1A-CW6.1-1105 AF-111																	
			T1A-CW6.1-1106 AF-112																	
T1A-CW5 A棟F電位			T1A-CW5.1-1101 AF-115																	
			T1A-CW5.1-1102 AF-111																	
			T1A-CW5.1-1103 AF-113																	
	T1A-CW5-0901 AM-05	T1A-CW5-1001 AM-05	T1A-CW5.1-1104 AM-48		T1A-CW5-1201 AM-05	T1A-CW5-1501 AM-05	T1A-CW5-1601 AM-05	T1A-CW5-1701 AM-05	T1A-CW5-1801 AM-05	T1A-CW5-1901 AM-05	T1A-CW5-2001 AM-05	T1A-CW5-2101 AM-05	T1A-CW5-2201 AM-05	T1A-CW5-2301 AM-05	T1A-CW5-2501 AM-05	T1A-CW5-2601 AM-05	T1A-CW5-2701 AM-05	T1A-CW5-2801 AM-05	T1A-CW5-2901 AM-05	T1A-CW5-3001 AM-05
	T1A-CW5-0902 AS-09	T1A-CW5-1002 AS-09	T1A-CW5.1-1105 AF-062		T1A-CW5-1202 AS-09	T1A-CW5-1502 AS-09	T1A-CW5-1602 AS-09	T1A-CW5-1702 AS-18	T1A-CW5-1802 AS-09	T1A-CW5-1902 AS-09	T1A-CW5-2002 AS-09	T1A-CW5-2102 AS-18	T1A-CW5-2202 AS-09	T1A-CW5-2302 AS-09	T1A-CW5-2502 AS-09	T1A-CW5-2602 AS-18	T1A-CW5-2702 AS-09	T1A-CW5-2802 AS-09	T1A-CW5-2902 AS-09	T1A-CW5-3002 AS-18
	T1A-CW5-0903 AF-011	T1A-CW5-1003 AF-011	T1A-CW5.1-1106 AF-013		T1A-CW5-1203 AF-011	T1A-CW5-1503 AF-011	T1A-CW5-1603 AF-073	T1A-CW5-1703 AF-015	T1A-CW5-1803 AF-011	T1A-CW5-1903 AF-011	T1A-CW5-2003 AF-011	T1A-CW5-2103 AF-015	T1A-CW5-2203 AF-073	T1A-CW5-2303 AF-011	T1A-CW5-2503 AF-011	T1A-CW5-2603 AF-015	T1A-CW5-2703 AF-011	T1A-CW5-2803 AF-011	T1A-CW5-2903 AF-073	T1A-CW5-3003 AF-015
	T1A-CW5-0904 AS-11	T1A-CW5-1004 AS-11	T1A-CW5.1-1107 AF-065		T1A-CW5-1204 AS-11	T1A-CW5-1504 AS-11	T1A-CW5-1604 AS-11	T1A-CW5-1704 AS-19	T1A-CW5-1804 AS-11	T1A-CW5-1904 AS-11	T1A-CW5-2004 AS-11	T1A-CW5-2104 AS-19	T1A-CW5-2204 AS-11	T1A-CW5-2304 AS-11	T1A-CW5-2504 AS-11	T1A-CW5-2604 AS-19	T1A-CW5-2704 AS-11	T1A-CW5-2804 AS-11	T1A-CW5-2904 AS-11	T1A-CW5-3004 AS-19

T1-PB107~112

T1B-CW4 B座D單位

31F	32F	33F	34F	35F	36F	37F	38F	39F	40F	41F	42F	43F	44F	45F	46F
T1B-CW4-3101	T1B-CW4-3201	T1B-CW4-3301	T1B-CW4-3401	T1B-CW4-3501	T1B-CW4-3601	T1B-CW4-3701	T1B-CW4-3801	T1B-CW4-3901	T1B-CW4-4001	T1B-CW4-4101	T1B-CW4-4201	T1B-CW4-4301	T1B-CW4-4401	T1B-CW4-4501	T1B-CW4-4601
AS-12	AS-12	AS-12	AS-27	AS-12	AS-12	AS-12	AS-12	AS-27	AF-067	AS-12	AS-12	AS-27	AS-12	AS-12	AS-12
T1B-CW4-3102	T1B-CW4-3202	T1B-CW4-3302	T1B-CW4-3502	T1B-CW4-3602	T1B-CW4-3702	T1B-CW4-3802	T1B-CW4-3902	T1B-CW4-3905	AF-024	T1B-CW4-4102	T1B-CW4-4202	AF-079	AF-024	AF-021	AF-021
AF-021	AF-021	AF-021	AF-024	AF-079	AF-021	AF-021	AF-024	AF-023	T1B-CW4-4002	AF-021	AF-021	T1B-CW4-4302	T1B-CW4-4502	T1B-CW4-4602	T1B-CW4-4702
T1B-CW4-3103	T1B-CW4-3203	T1B-CW4-3303	T1B-CW4-3503	T1B-CW4-3603	T1B-CW4-3703	T1B-CW4-3803	T1B-CW4-3903	T1B-CW4-3906	AF-023	T1B-CW4-4103	T1B-CW4-4203	AF-024	AF-021	T1B-CW4-4503	T1B-CW4-4603
AS-01	AS-01	AS-01	AS-20	AS-01	AS-01	AS-01	AS-20	AS-20	T1B-CW4-4003	AS-01	AS-01	T1B-CW4-4303	T1B-CW4-4503	AS-01	AS-01
T1B-CW4-3104	T1B-CW4-3204	T1B-CW4-3304	T1B-CW4-3504	T1B-CW4-3604	T1B-CW4-3704	T1B-CW4-3804	T1B-CW4-3904	T1B-CW4-3907	AF-654	T1B-CW4-4104	T1B-CW4-4204	AS-20	AS-01	T1B-CW4-4504	T1B-CW4-4604
AF-025	AF-025	AF-025	AF-028	AF-081	AF-025	AF-025	AF-028	AF-027	AF-150	AF-025	AF-081	AF-028	AF-025	AF-025	AF-025
T1B-CW4-3105	T1B-CW4-3205	T1B-CW4-3305	T1B-CW4-3505	T1B-CW4-3605	T1B-CW4-3705	T1B-CW4-3805	T1B-CW4-3905	T1B-CW4-3908	AF-152	T1B-CW4-4105	T1B-CW4-4205	T1B-CW4-4305	T1B-CW4-4505	T1B-CW4-4605	T1B-CW4-4705
AS-03	AS-03	AS-03	AS-21	AS-03	AS-03	AS-03	AS-21	AF-654	T1B-CW4-4009	AS-03	AS-03	AS-21	AS-03	AS-03	AS-03
T1B-CW4-3106	T1B-CW4-3206	T1B-CW4-3306	T1B-CW4-3506	T1B-CW4-3606	T1B-CW4-3706	T1B-CW4-3806	T1B-CW4-3906	T1B-CW4-4006	AF-153	T1B-CW4-4106	T1B-CW4-4206	T1B-CW4-4306	T1B-CW4-4506	T1B-CW4-4606	T1B-CW4-4706
AS-07	AS-07	AS-07	AS-22	AS-07	AS-07	AS-07	AS-22	AF-658		AS-07	AS-07	AS-22	AS-07	AS-07	AS-07
T1B-CW4-3107	T1B-CW4-3207	T1B-CW4-3307	T1B-CW4-3507	T1B-CW4-3607	T1B-CW4-3707	T1B-CW4-3807	T1B-CW4-3907	T1B-CW4-4007		T1B-CW4-4107	T1B-CW4-4207	T1B-CW4-4307	T1B-CW4-4507	T1B-CW4-4607	T1B-CW4-4707
AF-150	AF-150	AF-150	AF-150	AF-150	AF-150	AF-150	AF-150	AF-150		AF-150	AF-150	AF-150	AF-150	AF-150	AF-150
T1B-CW4-3108	T1B-CW4-3208	T1B-CW4-3308	T1B-CW4-3508	T1B-CW4-3608	T1B-CW4-3708	T1B-CW4-3808	T1B-CW4-3908	T1B-CW4-4008		T1B-CW4-4108	T1B-CW4-4208	T1B-CW4-4308	T1B-CW4-4508	T1B-CW4-4608	T1B-CW4-4708
AF-152	AF-152	AF-152	AF-152	AF-152	AF-152	AF-152	AF-152	AF-152		AF-152	AF-152	AF-152	AF-152	AF-152	AF-152
T1B-CW4-3109	T1B-CW4-3209	T1B-CW4-3309	T1B-CW4-3509	T1B-CW4-3609	T1B-CW4-3709	T1B-CW4-3809	T1B-CW4-3909	T1B-CW4-4009		T1B-CW4-4109	T1B-CW4-4209	T1B-CW4-4309	T1B-CW4-4509	T1B-CW4-4609	T1B-CW4-4709
AF-153	AF-153	AF-153	AF-153	AF-153	AF-153	AF-153	AF-153	AF-153		AF-153	AF-153	AF-153	AF-153	AF-153	AF-153

T1B-CW5 B座E單位

T1B-CW5-3101	T1B-CW5-3201	T1B-CW5-3301	T1B-CW5-3501	T1B-CW5-3601	T1B-CW5-3701	T1B-CW5-3801	T1B-CW5-3901	T1B-CW5-4001	T1B-CW5-4101	T1B-CW5-4201	T1B-CW5-4301	T1B-CW5-4501	T1B-CW5-4601	T1B-CW5-4701	T1B-CW5-4801
AM-11	AM-11	AM-11	AM-11	AM-11	AM-11	AM-11	AM-11	AF-140	AF-160	AM-11	AM-11	AM-11	AM-11	AM-11	AM-11
								T1B-CW5-4002							
								AF-116							
								T1B-CW5-4003							
								AF-111							
								T1B-CW5-4004							
								AF-112							

T1B-CW6 B座F單位

T1B-CW6-3101	T1B-CW6-3201	T1B-CW6-3301	T1B-CW6-3501	T1B-CW6-3601	T1B-CW6-3701	T1B-CW6-3801	T1B-CW6-3901	T1B-CW6-4001	T1B-CW6-4101	T1B-CW6-4201	T1B-CW6-4301	T1B-CW6-4501	T1B-CW6-4601	T1B-CW6-4701	T1B-CW6-4801
AF-047	AF-047	AF-047	AF-047	AF-095	AF-047	AF-047	AF-129	AF-161	AF-047	AF-095	AF-047	AF-047	AF-047	AF-047	AF-047
T1B-CW6-3102	T1B-CW6-3202	T1B-CW6-3302	T1B-CW6-3502	T1B-CW6-3602	T1B-CW6-3702	T1B-CW6-3802	T1B-CW6-3902	T1B-CW6-4006	T1B-CW6-4102	T1B-CW6-4202	T1B-CW6-4302	T1B-CW6-4502	T1B-CW6-4602	T1B-CW6-4702	T1B-CW6-4802
AS-04	AS-04	AS-04	AS-04	AS-04	AS-04	AS-04	AS-04	AF-190	AF-162	AS-04	AS-04	AS-04	AS-04	AS-04	AS-04
T1B-CW6-3103	T1B-CW6-3203	T1B-CW6-3303	T1B-CW6-3503	T1B-CW6-3603	T1B-CW6-3703	T1B-CW6-3803	T1B-CW6-3903	T1B-CW6-4001	T1B-CW6-4103	T1B-CW6-4203	T1B-CW6-4303	T1B-CW6-4503	T1B-CW6-4603	T1B-CW6-4703	T1B-CW6-4803
AF-029	AF-029	AF-029	AF-029	AF-084	AF-029	AF-029	AF-134	AF-163	AF-029	AF-084	AF-029	AF-029	AF-029	AF-029	AF-029
T1B-CW6-3102	T1B-CW6-3202	T1B-CW6-3302	T1B-CW6-3502	T1B-CW6-3602	T1B-CW6-3702	T1B-CW6-3802	T1B-CW6-3902	T1B-CW6-4002	T1B-CW6-4102	T1B-CW6-4202	T1B-CW6-4302	T1B-CW6-4502	T1B-CW6-4602	T1B-CW6-4702	T1B-CW6-4802
AS-10	AS-10	AS-10	AS-10	AS-10	AS-10	AS-10	AS-10	AF-107	AF-164	AS-10	AS-10	AS-10	AS-10	AS-10	AS-10
T1B-CW6-3103	T1B-CW6-3203	T1B-CW6-3303	T1B-CW6-3503	T1B-CW6-3603	T1B-CW6-3703	T1B-CW6-3803	T1B-CW6-3903	T1B-CW6-4003	T1B-CW6-4103	T1B-CW6-4203	T1B-CW6-4303	T1B-CW6-4503	T1B-CW6-4603	T1B-CW6-4703	T1B-CW6-4803
AM-03	AM-03	AM-03	AM-03	AM-03	AM-03	AM-03	AM-03	AF-110	AF-165	AM-03	AM-03	AM-03	AM-03	AM-03	AM-03

T1A-CW5 A座F單位

T1A-CW5-3101	T1A-CW5-3201	T1A-CW5-3301	T1A-CW5-3501	T1A-CW5-3601	T1A-CW5-3701	T1A-CW5-3801	T1A-CW5-3901	T1A-CW5-4001	T1A-CW5-4101	T1A-CW5-4201	T1A-CW5-4301	T1A-CW5-4501	T1A-CW5-4601	T1A-CW5-4701	T1A-CW5-4801
AM-05	AM-05	AM-05	AM-05	AM-05	AM-05	AM-05	AM-48	AF-113	AM-05	AM-05	AM-05	AM-05	AM-05	AM-05	AM-05
T1A-CW5-3102	T1A-CW5-3202	T1A-CW5-3302	T1A-CW5-3502	T1A-CW5-3602	T1A-CW5-3702	T1A-CW5-3802	T1A-CW5-3902	T1A-CW5-4006	T1A-CW5-4102	T1A-CW5-4202	T1A-CW5-4302	T1A-CW5-4502	T1A-CW5-4602	T1A-CW5-4702	T1A-CW5-4802
AS-09	AS-09	AS-09	AS-18	AS-09	AS-09	AS-09	AS-18	AF-061	AS-09	AS-09	AS-18	AS-09	AS-09	AS-18	AS-09
T1A-CW5-3103	T1A-CW5-3203	T1A-CW5-3303	T1A-CW5-3503	T1A-CW5-3603	T1A-CW5-3703	T1A-CW5-3803	T1A-CW5-3903	T1A-CW5-4106	T1A-CW5-4103	T1A-CW5-4203	T1A-CW5-4303	T1A-CW5-4503	T1A-CW5-4603	T1A-CW5-4703	T1A-CW5-4803
AF-011	AF-011	AF-011	AF-015	AF-073	AF-011	AF-011	AF-015	AF-014	AF-011	AF-073	AF-015	AF-011	AF-011	AF-011	AF-015
T1A-CW5-3104	T1A-CW5-3204	T1A-CW5-3304	T1A-CW5-3504	T1A-CW5-3604	T1A-CW5-3704	T1A-CW5-3804	T1A-CW5-3904	T1A-CW5-4007	T1A-CW5-4104	T1A-CW5-4204	T1A-CW5-4304	T1A-CW5-4504	T1A-CW5-4604	T1A-CW5-4704	T1A-CW5-4804
AS-11	AS-11	AS-11	AS-19	AS-11	AS-11	AS-11	AS-19	AF-066	AS-11	AS-11	AS-19	AS-11	AS-11	AS-19	AS-19

T1A-CW5 A座F單位


T1A-CW5-4901	T1A-CW5-5001	T1A-CW5-5101	T1A-CW5-5201	T1A-CW5-5301	T1A-CW5-5401	T1A-CW5-5501	T1A-CW5-5601	T1A-CW5-5701	T1A-CW5-5801	T1A-CW5-5901	T1A-CW5-6001				
AM-05	AM-05	AM-05	AM-05	AM-05	AM-05	AM-05	AM-05	AM-05	AM-05	AM-05	AM-05				
T1A-CW5-4902	T1A-CW5-5002	T1A-CW5-5102	T1A-CW5-5202	T1A-CW5-5302	T1A-CW5-5402	T1A-CW5-5502	T1A-CW5-5602	T1A-CW5-5702	T1A-CW5-5802	T1A-CW5-5902	T1A-CW5-6002				
AS-09	AS-09	AS-09	AS-18	AS-09	AS-09	AS-09	AS-18	AS-09	AS-09	AS-18	AS-09				
T1A-CW5-4903	T1A-CW5-5003	T1A-CW5-5103	T1A-CW5-5203	T1A-CW5-5303	T1A-CW5-5403	T1A-CW5-5503	T1A-CW5-5603	T1A-CW5-5703	T1A-CW5-5803	T1A-CW5-5903	T1A-CW5-6003				
AF-011	AF-011	AF-011	AF-015	AF-011	AF-011	AF-073	AF-015	AF-011	AF-011	AF-011	AF-011				
T1A-CW5-4904	T1A-CW5-5004	T1A-CW5-5104	T1A-CW5-5204	T1A-CW5-5304	T1A-CW5-5404	T1A-CW5-5504	T1A-CW5-5604	T1A-CW5-5704	T1A-CW5-5804	T1A-CW5-5904	T1A-CW5-6004				
AS-11	AS-11	AS-11	AS-19	AS-11	AS-11	AS-11	AS-19	AS-11	AS-11	AS-19	AS-11				

	9F	10F	11F	12F	15F	16F	17F	18F	19F	20F	21F	22F	23F	25F	26F	27F	28F	29F	30F
T1-PE113~116																			
T1A-CW4 A座E單位	T1A-CW4-0901 AM-12	T1A-CW4-1001 AM-12	T1A-CW4.1-1101 AM-94		T1A-CW4-1201 AM-12	T1A-CW4-1501 AM-12	T1A-CW4-1601 AM-12	T1A-CW4-1701 AM-13	T1A-CW4-1801 AM-12	T1A-CW4-1901 AM-12	T1A-CW4-2001 AM-12	T1A-CW4-2101 AM-13	T1A-CW4-2201 AM-12	T1A-CW4-2301 AM-12	T1A-CW4-2501 AM-12	T1A-CW4-2601 AM-13	T1A-CW4-2701 AM-12	T1A-CW4-2801 AM-12	T1A-CW4-2901 AM-12	T1A-CW4-3001 AM-13
	T1A-CW4-0902 AS-13	T1A-CW4-1002 AS-13	T1A-CW4.1-1102 AE-064		T1A-CW4-1202 AS-13	T1A-CW4-1502 AS-13	T1A-CW4-1602 AS-28	T1A-CW4-1702 AS-13	T1A-CW4-1802 AS-13	T1A-CW4-1902 AS-13	T1A-CW4-2002 AS-13	T1A-CW4-2102 AS-28	T1A-CW4-2202 AS-13	T1A-CW4-2302 AS-13	T1A-CW4-2502 AS-13	T1A-CW4-2602 AS-28	T1A-CW4-2702 AS-13	T1A-CW4-2802 AS-13	T1A-CW4-2902 AS-13	T1A-CW4-3002 AS-28
	T1A-CW4-0903 AF-030	T1A-CW4-1003 AF-030	T1A-CW4.1-1103 AF-021		T1A-CW4-1203 AF-030	T1A-CW4-1503 AF-030	T1A-CW4-1603 AF-033	T1A-CW4-1703 AF-030	T1A-CW4-1803 AF-030	T1A-CW4-1903 AF-030	T1A-CW4-2003 AF-030	T1A-CW4-2103 AF-033	T1A-CW4-2203 AF-085	T1A-CW4-2303 AF-030	T1A-CW4-2503 AF-030	T1A-CW4-2603 AF-033	T1A-CW4-2703 AF-030	T1A-CW4-2803 AF-030	T1A-CW4-2903 AF-085	T1A-CW4-3003 AF-033
	T1A-CW4-0904 AS-10	T1A-CW4-1004 AS-10	T1A-CW4.1-1104 AE-060		T1A-CW4-1204 AS-10	T1A-CW4-1504 AS-10	T1A-CW4-1604 AS-25	T1A-CW4-1704 AS-10	T1A-CW4-1804 AS-10	T1A-CW4-1904 AS-10	T1A-CW4-2004 AS-10	T1A-CW4-2104 AS-25	T1A-CW4-2204 AS-10	T1A-CW4-2304 AS-10	T1A-CW4-2504 AS-10	T1A-CW4-2604 AS-25	T1A-CW4-2704 AS-10	T1A-CW4-2804 AS-10	T1A-CW4-2904 AS-10	T1A-CW4-3004 AS-25
	T1A-CW4-0905 AM-03	T1A-CW4-1005 AM-03	T1A-CW4.1-1105 AM-53		T1A-CW4-1205 AM-03	T1A-CW4-1505 AM-03	T1A-CW4-1605 AM-04	T1A-CW4-1705 AM-03	T1A-CW4-1805 AM-03	T1A-CW4-1905 AM-03	T1A-CW4-2005 AM-03	T1A-CW4-2105 AM-04	T1A-CW4-2205 AM-03	T1A-CW4-2305 AM-03	T1A-CW4-2505 AM-03	T1A-CW4-2605 AM-04	T1A-CW4-2705 AM-03	T1A-CW4-2805 AM-03	T1A-CW4-2905 AM-03	T1A-CW4-3005 AM-04
			T1A-CW4.1-1106 AE-122																
			T1A-CW4.1-1107 AE-123																
			T1A-CW4.1-1108 AE-124																
T1A-CW3 A座D單位			T1A-CW3.1-1101 AE-121	T1A-CW3-1101 AE-173	T1A-CW3-1201 AF-049	T1A-CW3-1501 AF-049	T1A-CW3-1601 AF-097	T1A-CW3-1701 AF-049	T1A-CW3-1801 AF-049	T1A-CW3-1901 AF-049	T1A-CW3-2001 AF-049	T1A-CW3-2101 AF-049	T1A-CW3-2201 AF-097	T1A-CW3-2301 AF-049	T1A-CW3-2501 AF-049	T1A-CW3-2601 AF-049	T1A-CW3-2701 AF-049	T1A-CW3-2801 AF-049	T1A-CW3-2901 AF-097	T1A-CW3-3001 AF-049
			T1A-CW3.1-1102 AE-123	T1A-CW3.1-1102 AE-162	T1A-CW3-1202 AS-04	T1A-CW3-1502 AS-04	T1A-CW3-1602 AS-04	T1A-CW3-1702 AS-04	T1A-CW3-1802 AS-04	T1A-CW3-1902 AS-04	T1A-CW3-2002 AS-04	T1A-CW3-2102 AS-04	T1A-CW3-2202 AS-04	T1A-CW3-2302 AS-04	T1A-CW3-2502 AS-04	T1A-CW3-2602 AS-04	T1A-CW3-2702 AS-04	T1A-CW3-2802 AS-04	T1A-CW3-2902 AS-04	T1A-CW3-3002 AS-04
			T1A-CW3.1-1103 AE-125	T1A-CW3.1-1103 AE-166	T1A-CW3-1203 AF-034	T1A-CW3-1503 AF-034	T1A-CW3-1603 AF-086	T1A-CW3-1703 AF-034	T1A-CW3-1803 AF-034	T1A-CW3-1903 AF-034	T1A-CW3-2003 AF-034	T1A-CW3-2103 AF-086	T1A-CW3-2203 AF-034	T1A-CW3-2303 AF-034	T1A-CW3-2503 AF-034	T1A-CW3-2603 AF-034	T1A-CW3-2703 AF-034	T1A-CW3-2803 AF-034	T1A-CW3-2903 AF-086	T1A-CW3-3003 AF-034
T1A-CW3 A座C單位			T1A-CW3.1-1104 AE-132	T1A-CW3.1-1104 AE-164	T1A-CW3-1204 AS-10	T1A-CW3-1504 AS-10	T1A-CW3-1604 AS-10	T1A-CW3-1704 AS-10	T1A-CW3-1804 AS-10	T1A-CW3-1904 AS-10	T1A-CW3-2004 AS-10	T1A-CW3-2104 AS-10	T1A-CW3-2204 AS-10	T1A-CW3-2304 AS-10	T1A-CW3-2504 AS-10	T1A-CW3-2604 AS-10	T1A-CW3-2704 AS-10	T1A-CW3-2804 AS-10	T1A-CW3-2904 AS-10	T1A-CW3-3004 AS-10
			T1A-CW3.1-1105 AE-130	T1A-CW3.1-1105 AE-165	T1A-CW3-1205 AM-03	T1A-CW3-1505 AM-03	T1A-CW3-1605 AM-03	T1A-CW3-1705 AM-03	T1A-CW3-1805 AM-03	T1A-CW3-1905 AM-03	T1A-CW3-2005 AM-03	T1A-CW3-2105 AM-03	T1A-CW3-2205 AM-03	T1A-CW3-2305 AM-03	T1A-CW3-2505 AM-03	T1A-CW3-2605 AM-03	T1A-CW3-2705 AM-03	T1A-CW3-2805 AM-03	T1A-CW3-2905 AM-03	T1A-CW3-3005 AM-03
			T1A-CW3.1-1106 AE-135	T1A-CW3.1-1106 AE-167															
			T1A-CW3.1-1107 AE-107	T1A-CW3.1-1108 AE-110															
			T1A-CW3.1-1109 AE-118	T1A-CW3.1-1109 AE-185															
			T1A-CW3.1-1110 AE-119																
			T1A-CW3.1-1111 AE-120																

T1-PE113~116

T1A-CW4 A座E單位

31E	32E	33E	34E	35E	36E	37E	38E	39E	40E	41E	42E	43E	44E	45E	46E	47E	48E	49E	50E	51E	52E	53E	54E	55E	56E	57E	58E	59E	60E
T1A-CW4-3101	T1A-CW4-3201	T1A-CW4-3301	T1A-CW4-3401	T1A-CW4-3501	T1A-CW4-3601	T1A-CW4-3701	T1A-CW4-3801	T1A-CW4-3901	T1A-CW4-4001	T1A-CW4-4101	T1A-CW4-4201	T1A-CW4-4301	T1A-CW4-4401	T1A-CW4-4501	T1A-CW4-4601	T1A-CW4-4701	T1A-CW4-4801	T1A-CW4-4901	T1A-CW4-5001	T1A-CW4-5101	T1A-CW4-5201	T1A-CW4-5301	T1A-CW4-5401	T1A-CW4-5501	T1A-CW4-5601	T1A-CW4-5701	T1A-CW4-5801	T1A-CW4-5901	T1A-CW4-6001
AM-12	AM-12	AM-12	AM-13	AM-13	AM-12	AM-12	AM-12	AM-13	AM-12		AM-12	AM-12	AM-13			AM-12	AM-13	AM-12	AM-12	AM-12	AM-12	AM-12	AM-12	AM-12	AM-12	AM-13	AM-12	AM-12	AM-12
T1A-CW4-3102	T1A-CW4-3202	T1A-CW4-3302	T1A-CW4-3402	T1A-CW4-3502	T1A-CW4-3602	T1A-CW4-3702	T1A-CW4-3802	T1A-CW4-3902	T1A-CW4-4002	T1A-CW4-4102	T1A-CW4-4202	T1A-CW4-4302	T1A-CW4-4402	T1A-CW4-4502	T1A-CW4-4602	T1A-CW4-4702	T1A-CW4-4802	T1A-CW4-4902	T1A-CW4-5002	T1A-CW4-5102	T1A-CW4-5202	T1A-CW4-5302	T1A-CW4-5402	T1A-CW4-5502	T1A-CW4-5602	T1A-CW4-5702	T1A-CW4-5802	T1A-CW4-5902	T1A-CW4-6002
AS-13	AS-13	AS-13	AS-28	AS-28	AS-13	AS-13	AS-13	AS-28	AF-067	AS-13	AS-13	AS-28	AS-13	AS-13	AS-13	AS-26	AS-26	AS-13	AS-13	AS-13	AS-26	AS-13	AS-13	AS-13	AS-13	AS-26	AS-13	AS-13	AS-13
T1A-CW4-3103	T1A-CW4-3203	T1A-CW4-3303	T1A-CW4-3403	T1A-CW4-3503	T1A-CW4-3603	T1A-CW4-3703	T1A-CW4-3803	T1A-CW4-3903	T1A-CW4-4003	T1A-CW4-4103	T1A-CW4-4203	T1A-CW4-4303	T1A-CW4-4403	T1A-CW4-4503	T1A-CW4-4603	T1A-CW4-4703	T1A-CW4-4803	T1A-CW4-4903	T1A-CW4-5003	T1A-CW4-5103	T1A-CW4-5203	T1A-CW4-5303	T1A-CW4-5403	T1A-CW4-5503	T1A-CW4-5603	T1A-CW4-5703	T1A-CW4-5803	T1A-CW4-5903	T1A-CW4-6003
AF-030	AF-030	AF-030	AF-033	AF-033	AF-085	AF-030	AF-030	AF-033	AF-022	AF-030	AF-085	AF-033	AF-030	AF-030	AF-030	AF-033	AF-033	AF-085	AF-030	AF-030	AF-033	AF-030	AF-030	AF-030	AF-085	AF-033	AF-030	AF-030	AF-030
T1A-CW4-3104	T1A-CW4-3204	T1A-CW4-3304	T1A-CW4-3404	T1A-CW4-3504	T1A-CW4-3604	T1A-CW4-3704	T1A-CW4-3804	T1A-CW4-3904	T1A-CW4-4004	T1A-CW4-4104	T1A-CW4-4204	T1A-CW4-4304	T1A-CW4-4404	T1A-CW4-4504	T1A-CW4-4604	T1A-CW4-4704	T1A-CW4-4804	T1A-CW4-4904	T1A-CW4-5004	T1A-CW4-5104	T1A-CW4-5204	T1A-CW4-5304	T1A-CW4-5404	T1A-CW4-5504	T1A-CW4-5604	T1A-CW4-5704	T1A-CW4-5804	T1A-CW4-5904	T1A-CW4-6004
AS-10	AS-10	AS-10	AS-10	AS-25	AS-10	AS-10	AS-10	AS-25	AF-061	AS-10	AS-10	AS-25	AS-10	AS-10	AS-10	AS-25	AS-25	AS-10	AS-10	AS-10	AS-25	AS-10	AS-10	AS-10	AS-10	AS-25	AS-10	AS-10	AS-10
T1A-CW4-3105	T1A-CW4-3205	T1A-CW4-3305	T1A-CW4-3405	T1A-CW4-3505	T1A-CW4-3605	T1A-CW4-3705	T1A-CW4-3805	T1A-CW4-3905	T1A-CW4-4005	T1A-CW4-4105	T1A-CW4-4205	T1A-CW4-4305	T1A-CW4-4405	T1A-CW4-4505	T1A-CW4-4605	T1A-CW4-4705	T1A-CW4-4805	T1A-CW4-4905	T1A-CW4-5005	T1A-CW4-5105	T1A-CW4-5205	T1A-CW4-5305	T1A-CW4-5405	T1A-CW4-5505	T1A-CW4-5605	T1A-CW4-5705	T1A-CW4-5805	T1A-CW4-5905	T1A-CW4-6005
AM-03	AM-03	AM-03	AM-01	AM-03	AM-03	AM-03	AM-03	AM-04	AM-41	AM-03	AM-03	AM-04	AM-03	AM-03	AM-03	AM-04	AM-04	AM-03	AM-03	AM-03	AM-04	AM-03	AM-03	AM-03	AM-03	AM-04	AM-03	AM-03	AM-03
									T1A-CW4-4006																				
									AF-122																				
									T1A-CW4-4007																				
									AF-123																				
									T1A-CW4-4008																				
									AF-124																				
T1A-CW3 A座D單位																													
									T1A-CW3-4001																				
									AF-121																				
									T1A-CW3-4002																				
									AF-123																				
									T1A-CW3-4003																				
									AF-125																				
T1A-CW3-3101	T1A-CW3-3201	T1A-CW3-3301	T1A-CW3-3401	T1A-CW3-3501	T1A-CW3-3601	T1A-CW3-3701	T1A-CW3-3801	T1A-CW3-3901	T1A-CW3-4001	T1A-CW3-4101	T1A-CW3-4201	T1A-CW3-4301	T1A-CW3-4401	T1A-CW3-4501	T1A-CW3-4601	T1A-CW3-4701	T1A-CW3-4801	T1A-CW3-4901	T1A-CW3-5001	T1A-CW3-5101	T1A-CW3-5201	T1A-CW3-5301	T1A-CW3-5401	T1A-CW3-5501	T1A-CW3-5601	T1A-CW3-5701	T1A-CW3-5801	T1A-CW3-5901	T1A-CW3-6001
AF-049	AF-049	AF-049	AF-049	AF-049	AF-097	AF-049	AF-049	AF-097	AF-132	AF-173	AF-049	AF-097	AF-049	AF-049	AF-049	AF-049	AF-049	AF-097	AF-049	AF-049	AF-049	AF-049	AF-049	AF-049	AF-097	AF-049	AF-049	AF-049	AF-049
T1A-CW3-3102	T1A-CW3-3202	T1A-CW3-3302	T1A-CW3-3402	T1A-CW3-3502	T1A-CW3-3602	T1A-CW3-3702	T1A-CW3-3802	T1A-CW3-3902	T1A-CW3-4002	T1A-CW3-4102	T1A-CW3-4202	T1A-CW3-4302	T1A-CW3-4402	T1A-CW3-4502	T1A-CW3-4602	T1A-CW3-4702	T1A-CW3-4802	T1A-CW3-4902	T1A-CW3-5002	T1A-CW3-5102	T1A-CW3-5202	T1A-CW3-5302	T1A-CW3-5402	T1A-CW3-5502	T1A-CW3-5602	T1A-CW3-5702	T1A-CW3-5802	T1A-CW3-5902	T1A-CW3-6002
AS-04	AS-04	AS-04	AS-04	AS-04	AS-04	AS-04	AS-04	AS-04	AF-130	AF-162	AS-04	AS-04	AS-04	AS-04	AS-04	AS-04	AS-04	AS-04	AS-04	AS-04	AS-04	AS-04	AS-04	AS-04	AS-04	AS-04	AS-04	AS-04	AS-04
T1A-CW3-3103	T1A-CW3-3203	T1A-CW3-3303	T1A-CW3-3403	T1A-CW3-3503	T1A-CW3-3603	T1A-CW3-3703	T1A-CW3-3803	T1A-CW3-3903	T1A-CW3-4003	T1A-CW3-4103	T1A-CW3-4203	T1A-CW3-4303	T1A-CW3-4403	T1A-CW3-4503	T1A-CW3-4603	T1A-CW3-4703	T1A-CW3-4803	T1A-CW3-4903	T1A-CW3-5003	T1A-CW3-5103	T1A-CW3-5203	T1A-CW3-5303	T1A-CW3-5403	T1A-CW3-5503	T1A-CW3-5603	T1A-CW3-5703	T1A-CW3-5803	T1A-CW3-5903	T1A-CW3-6003
AF-034	AF-034	AF-034	AF-034	AF-086	AF-034	AF-034	AF-034	AF-086	AF-135	AF-166	AF-034	AF-086	AF-034	AF-034	AF-034	AF-034	AF-034	AF-086	AF-034	AF-034	AF-034	AF-034	AF-034	AF-034	AF-086	AF-034	AF-034	AF-034	AF-034
T1A-CW3-3104	T1A-CW3-3204	T1A-CW3-3304	T1A-CW3-3404	T1A-CW3-3504	T1A-CW3-3604	T1A-CW3-3704	T1A-CW3-3804	T1A-CW3-3904	T1A-CW3-4004	T1A-CW3-4104	T1A-CW3-4204	T1A-CW3-4304	T1A-CW3-4404	T1A-CW3-4504	T1A-CW3-4604	T1A-CW3-4704	T1A-CW3-4804	T1A-CW3-4904	T1A-CW3-5004	T1A-CW3-5104	T1A-CW3-5204	T1A-CW3-5304	T1A-CW3-5404	T1A-CW3-5504	T1A-CW3-5604	T1A-CW3-5704	T1A-CW3-5804	T1A-CW3-5904	T1A-CW3-6004
AS-10	AS-10	AS-10	AS-10	AS-10	AS-10	AS-10	AS-10	AS-10	AF-107	AF-164	AS-10	AS-10	AS-10	AS-10	AS-10	AS-10	AS-10	AS-10	AS-10	AS-10	AS-10	AS-10	AS-10	AS-10	AS-10	AS-10	AS-10	AS-10	AS-10
T1A-CW3-3105	T1A-CW3-3205	T1A-CW3-3305	T1A-CW3-3405	T1A-CW3-3505	T1A-CW3-3605	T1A-CW3-3705	T1A-CW3-3805	T1A-CW3-3905	T1A-CW3-4006	T1A-CW3-4106	T1A-CW3-4205	T1A-CW3-4305	T1A-CW3-4405	T1A-CW3-4505	T1A-CW3-4605	T1A-CW3-4705	T1A-CW3-4805	T1A-CW3-4905	T1A-CW3-5005	T1A-CW3-5105	T1A-CW3-5205	T1A-CW3-5305	T1A-CW3-5405	T1A-CW3-5505	T1A-CW3-5605	T1A-CW3-5705	T1A-CW3-5805	T1A-CW3-5905	T1A-CW3-6005
AM-03	AM-03	AM-03	AM-03	AM-03	AM-03	AM-03	AM-03	AM-03	AF-110	AF-165	AM-03	AM-03	AM-03	AM-03	AM-03	AM-03	AM-03	AM-03	AM-03	AM-03	AM-03	AM-03	AM-03	AM-03	AM-03	AM-03	AM-03	AM-03	AM-03
								T1A-CW3-4009	T1A-CW3-4007																				
								AF-118	AF-135																				
								T1A-CW3-4010	T1A-CW3-4008																				
								AF-119																					
								T1A-CW3-4011	T1A-CW3-4009																				
								AF-120	AF-136																				
T1A-CW3 A座C單位																													
									T1A-CW3-4010																				
									AF-137																				
									T1A-CW3-4011																				
									AF-138																				

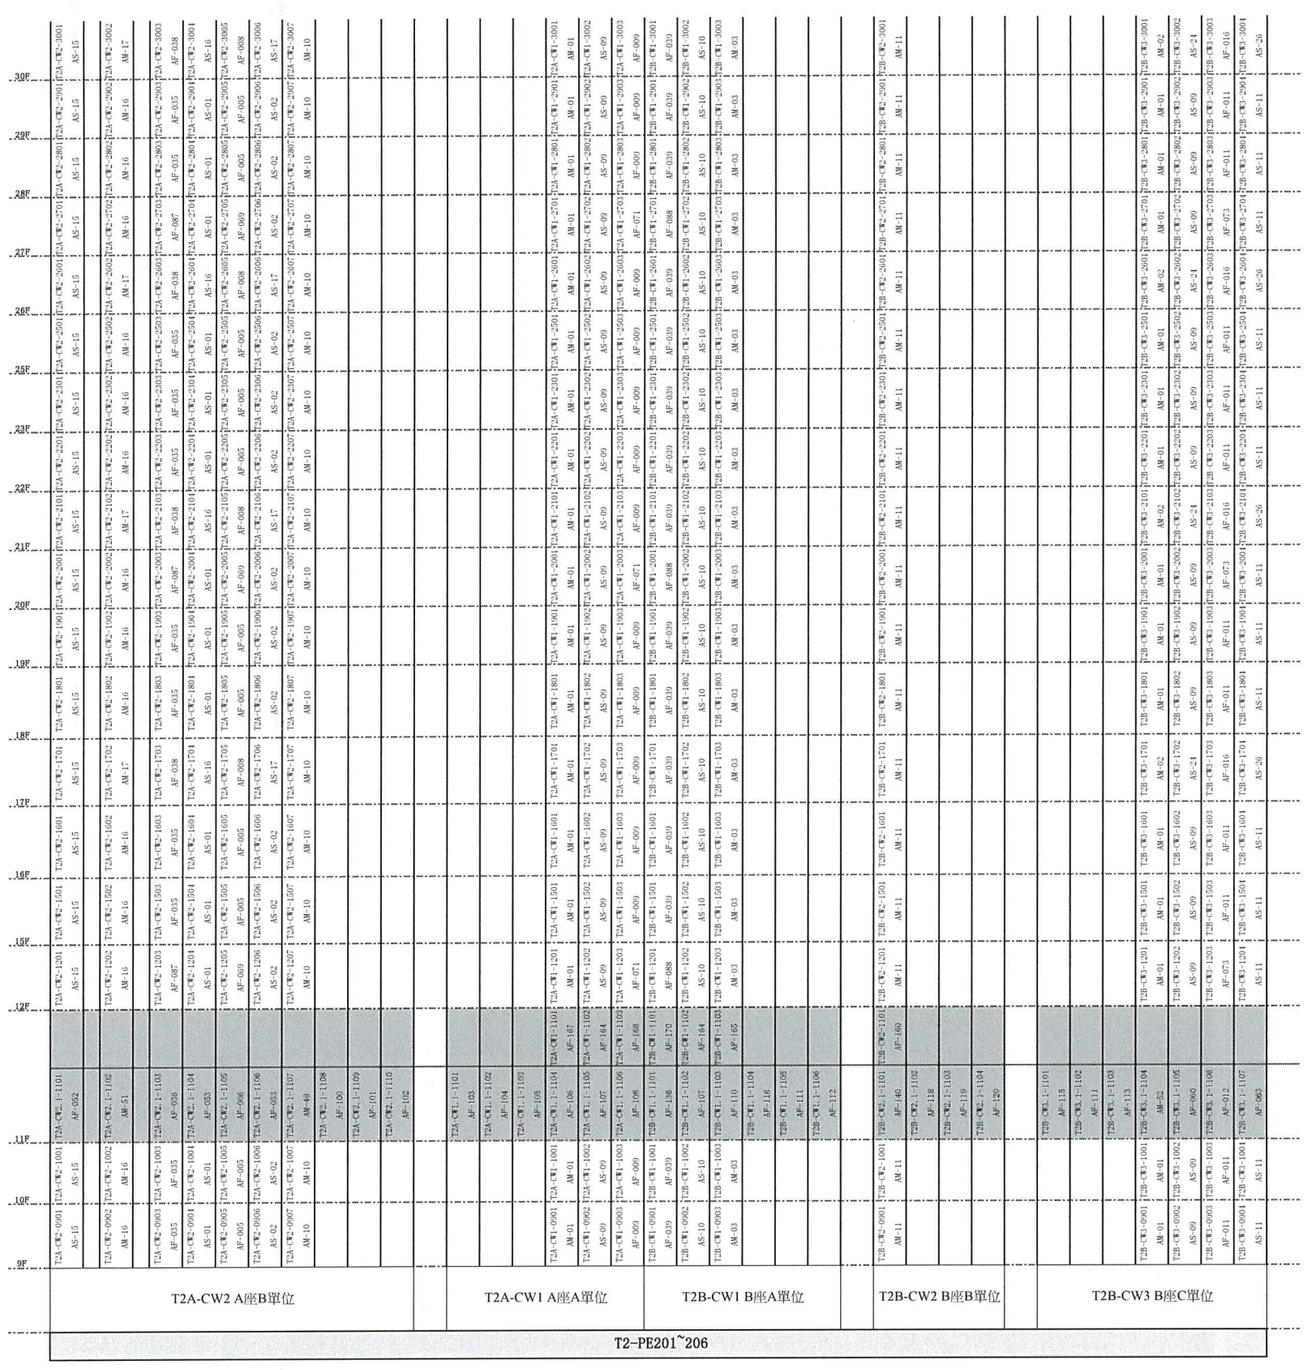

40层x49个/层=1920
避难层9个/层x2=190
一共1920+190=2110

T2-PE201~206


T2A-CW2 A座B單位

T2A-CW1 A座A單位

T2B-CW1 B座A單位

T2B-CW2 B座B單位

T2B-CW3 B座C單位

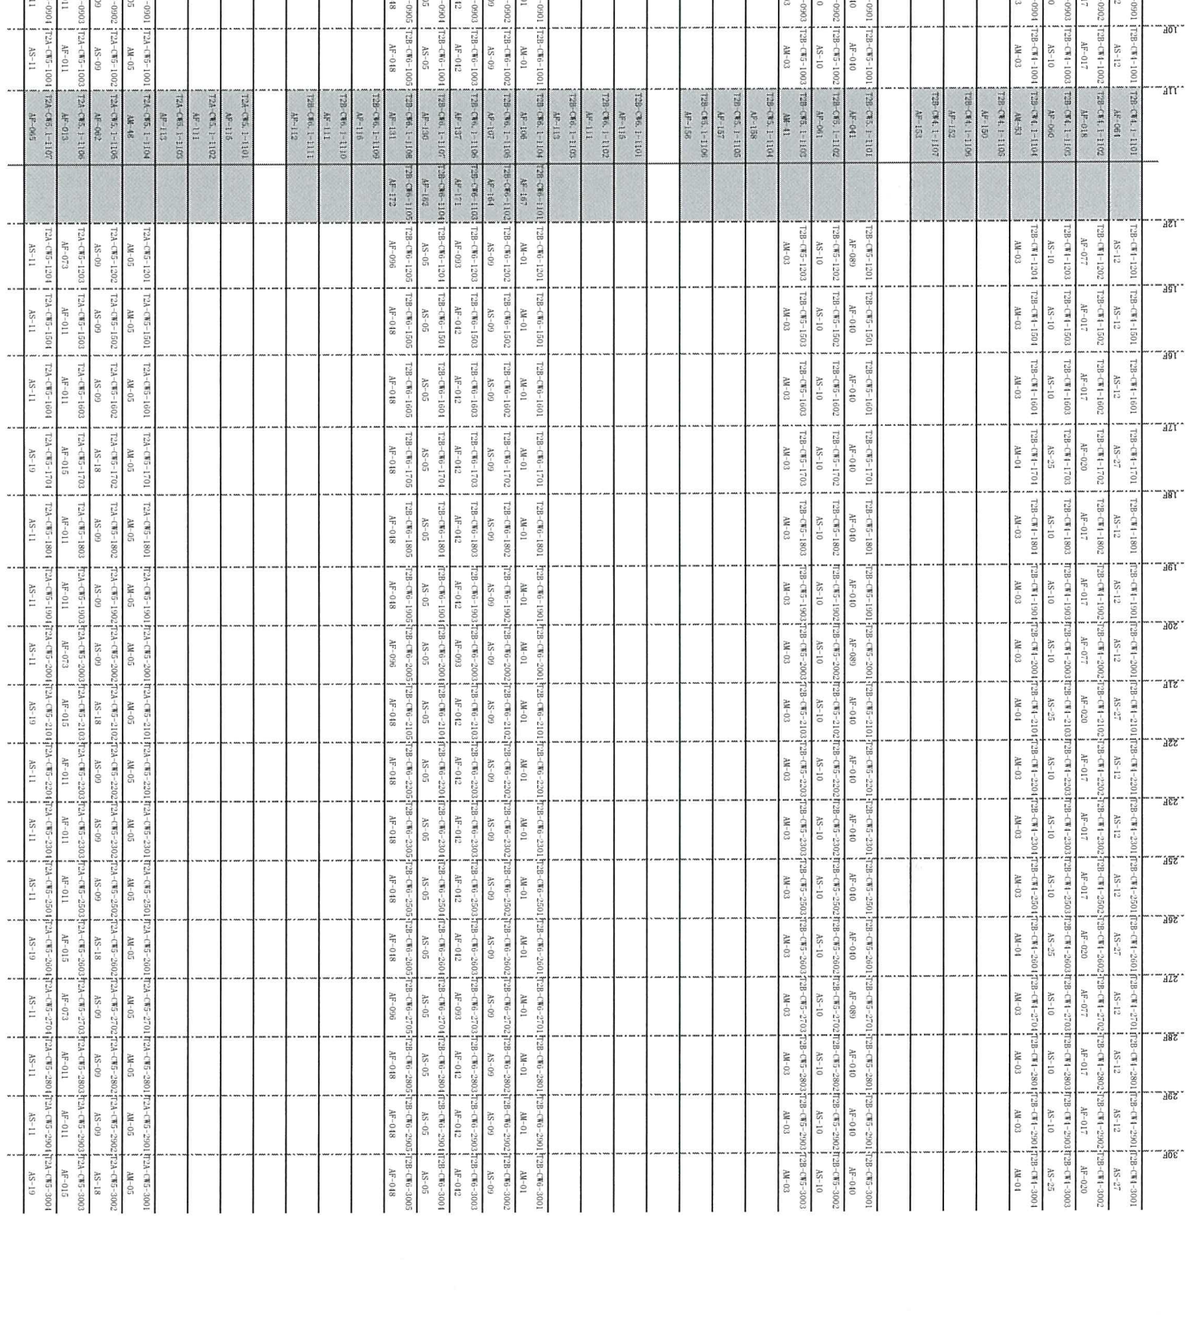

T2-PE207~212

T2B-CW4 B座D單位

T2B-CW5 B座E單位

T2B-CW6 B座F單位

T2A-CW6 A座G單位

T2A-CW5 A座F單位

| | T2A-CW4 A座E單位 | | |

T2-PE213~216

T2A-CW4 A座E單位 | T2A-CW3 A座D單位 | T2A-CW3 A座C單位

65F	63F	62F	61F	60F	59F	58F	57F	56F	55F	53F	52F	51F	50F	49F	48F	47F	46F	45F	43F	42F	41F	40F	39F	38F	37F	36F	35F	33F	32F	31F
T2A-CW4-6501 AM-18	T2A-CW4-6301 AM-18	T2A-CW4-6201 AM-18	T2A-CW4-6101 AM-19	T2A-CW4-6001 AM-18	T2A-CW4-5901 AM-18	T2A-CW4-5801 AM-18	T2A-CW4-5701 AM-19	T2A-CW4-5601 AM-18	T2A-CW4-5501 AM-18	T2A-CW4-5301 AM-18	T2A-CW4-5201 AM-19	T2A-CW4-5101 AM-18	T2A-CW4-5001 AM-18	T2A-CW4-4901 AM-18	T2A-CW4-4801 AM-19		T2A-CW4-4701 AM-18	T2A-CW4-4601 AM-18	T2A-CW4-4501 AM-18	T2A-CW4-4301 AM-19	T2A-CW4-4201 AM-18	T2A-CW4-4101 AM-18		T2A-CW4-3901 AM-19	T2A-CW4-3801 AM-18	T2A-CW4-3701 AM-18	T2A-CW4-3601 AM-18	T2A-CW4-3501 AM-19	T2A-CW4-3301 AM-18	T2A-CW4-3201 AM-18	T2A-CW4-3101 AM-18
T2A-CW4-6502 AM-06	T2A-CW4-6302 AM-06	T2A-CW4-6202 AM-06	T2A-CW4-6102 AM-07	T2A-CW4-6002 AM-06	T2A-CW4-5902 AM-06	T2A-CW4-5802 AM-06	T2A-CW4-5702 AM-07	T2A-CW4-5602 AM-06	T2A-CW4-5502 AM-06	T2A-CW4-5302 AM-06	T2A-CW4-5202 AM-07	T2A-CW4-5102 AM-06	T2A-CW4-5002 AM-06	T2A-CW4-4902 AM-06	T2A-CW4-4802 AM-07		T2A-CW4-4702 AM-06	T2A-CW4-4602 AM-06	T2A-CW4-4502 AM-06	T2A-CW4-4302 AM-07	T2A-CW4-4202 AM-06	T2A-CW4-4102 AM-06		T2A-CW4-3902 AM-07	T2A-CW4-3802 AM-06	T2A-CW4-3702 AM-06	T2A-CW4-3602 AM-06	T2A-CW4-3502 AM-07	T2A-CW4-3302 AM-06	T2A-CW4-3202 AM-06	T2A-CW4-3102 AM-06
T2A-CW3-6501 AM-18	T2A-CW3-6301 AM-18	T2A-CW3-6201 AF-049	T2A-CW3-6101 AF-049	T2A-CW3-6001 AF-097	T2A-CW3-5901 AF-049	T2A-CW3-5801 AF-049	T2A-CW3-5701 AF-049	T2A-CW3-5601 AF-049	T2A-CW3-5501 AF-049	T2A-CW3-5301 AF-097	T2A-CW3-5201 AF-049	T2A-CW3-5101 AF-049	T2A-CW3-5001 AF-049	T2A-CW3-4901 AF-049	T2A-CW3-4801 AF-049		T2A-CW3-4701 AF-049	T2A-CW3-4601 AF-049	T2A-CW3-4501 AF-049	T2A-CW3-4301 AF-049	T2A-CW3-4201 AF-049	T2A-CW3-4101 AF-049		T2A-CW3-3901 AF-049	T2A-CW3-3801 AF-049	T2A-CW3-3701 AF-049	T2A-CW3-3601 AF-049	T2A-CW3-3501 AF-049	T2A-CW3-3301 AF-097	T2A-CW3-3201 AF-049	T2A-CW3-3101 AF-049
T2A-CW3-6502 AM-06	T2A-CW3-6302 AM-06	T2A-CW3-6202 AS-02	T2A-CW3-6102 AS-02	T2A-CW3-6002 AS-02	T2A-CW3-5902 AS-02	T2A-CW3-5802 AS-02	T2A-CW3-5702 AS-02	T2A-CW3-5602 AS-02	T2A-CW3-5502 AS-02	T2A-CW3-5302 AS-02	T2A-CW3-5202 AS-02	T2A-CW3-5102 AS-02	T2A-CW3-5002 AS-02	T2A-CW3-4902 AS-02	T2A-CW3-4802 AS-02		T2A-CW3-4702 AS-02	T2A-CW3-4602 AS-02	T2A-CW3-4502 AS-02	T2A-CW3-4302 AS-02	T2A-CW3-4202 AS-02	T2A-CW3-4102 AS-02		T2A-CW3-3902 AS-02	T2A-CW3-3802 AS-02	T2A-CW3-3702 AS-02	T2A-CW3-3602 AS-02	T2A-CW3-3502 AS-02	T2A-CW3-3302 AS-02	T2A-CW3-3202 AS-02	T2A-CW3-3102 AS-02
T2A-CW3-6503 AS-06	T2A-CW3-6303 AS-06	T2A-CW3-6203 AS-06	T2A-CW3-6103 AS-06	T2A-CW3-6003 AS-06	T2A-CW3-5903 AS-06	T2A-CW3-5803 AS-06	T2A-CW3-5703 AS-06	T2A-CW3-5603 AS-06	T2A-CW3-5503 AS-06	T2A-CW3-5303 AS-06	T2A-CW3-5203 AS-06	T2A-CW3-5103 AS-06	T2A-CW3-5003 AS-06	T2A-CW3-4903 AS-06	T2A-CW3-4803 AS-06		T2A-CW3-4703 AS-06	T2A-CW3-4603 AS-06	T2A-CW3-4503 AS-06	T2A-CW3-4303 AS-06	T2A-CW3-4203 AS-06	T2A-CW3-4103 AS-06		T2A-CW3-3903 AS-06	T2A-CW3-3803 AS-06	T2A-CW3-3703 AS-06	T2A-CW3-3603 AS-06	T2A-CW3-3503 AS-06	T2A-CW3-3303 AS-06	T2A-CW3-3203 AS-06	T2A-CW3-3103 AS-06








T3-PE301~306

	30F	31F		32F	33F	34F	35F	36F	37F	38F	39F	40F	41F	42F	43F	44F	45F	46F	47F	48F	49F	50F
T3A-CW2 A座B单位	T3A-CW2-0901 AS-15	T3A-CW2-1001 AS-15	T3A-CW2.1-1101 AF-052		T3A-CW2-1201 AS-15	T3A-CW2-1501 AS-15	T3A-CW2-1601 AS-15	T3A-CW2-1701 AS-15	T3A-CW2-1801 AS-15	T3A-CW2-1901 AS-15	T3A-CW2-2001 AS-15	T3A-CW2-2101 AS-15	T3A-CW2-2201 AS-15	T3A-CW2-2301 AS-15	T3A-CW2-2501 AS-15	T3A-CW2-2601 AS-15	T3A-CW2-2701 AS-15	T3A-CW2-2801 AS-15	T3A-CW2-2901 AS-15	T3A-CW2-3001 AS-15	
	T3A-CW2-0902 AF-139	T3A-CW2-1002 AM-16	T3A-CW2.1-1102 AM-51		T3A-CW2-1202 AM-16	T3A-CW2-1502 AM-16	T3A-CW2-1602 AM-16	T3A-CW2-1702 AM-17	T3A-CW2-1802 AM-16	T3A-CW2-1902 AM-16	T3A-CW2-2002 AM-16	T3A-CW2-2102 AM-17	T3A-CW2-2202 AM-16	T3A-CW2-2302 AM-16	T3A-CW2-2502 AM-16	T3A-CW2-2602 AM-17	T3A-CW2-2702 AM-16	T3A-CW2-2802 AM-16	T3A-CW2-2902 AM-16	T3A-CW2-3002 AM-17	
	T3A-CW2-0903 AF-035	T3A-CW2-1003 AF-035	T3A-CW2.1-1103 AF-036		T3A-CW2-1203 AF-087	T3A-CW2-1503 AF-035	T3A-CW2-1603 AF-035	T3A-CW2-1703 AF-038	T3A-CW2-1803 AF-035	T3A-CW2-1903 AF-035	T3A-CW2-2003 AF-087	T3A-CW2-2103 AF-038	T3A-CW2-2203 AF-035	T3A-CW2-2303 AF-035	T3A-CW2-2503 AF-035	T3A-CW2-2603 AF-038	T3A-CW2-2703 AF-087	T3A-CW2-2803 AF-035	T3A-CW2-2903 AF-035	T3A-CW2-3003 AF-038	
	T3A-CW2-0904 AS-01	T3A-CW2-1004 AS-01	T3A-CW2.1-1104 AF-053		T3A-CW2-1204 AS-01	T3A-CW2-1504 AS-01	T3A-CW2-1604 AS-01	T3A-CW2-1704 AS-16	T3A-CW2-1804 AS-01	T3A-CW2-1904 AS-01	T3A-CW2-2004 AS-01	T3A-CW2-2104 AS-16	T3A-CW2-2204 AS-01	T3A-CW2-2304 AS-01	T3A-CW2-2504 AS-01	T3A-CW2-2604 AS-16	T3A-CW2-2704 AS-01	T3A-CW2-2804 AS-01	T3A-CW2-2904 AS-01	T3A-CW2-3004 AS-16	
	T3A-CW2-0905 AF-005	T3A-CW2-1005 AF-005	T3A-CW2.1-1105 AF-006		T3A-CW2-1205 AF-069	T3A-CW2-1505 AF-005	T3A-CW2-1605 AF-005	T3A-CW2-1705 AF-008	T3A-CW2-1805 AF-005	T3A-CW2-1905 AF-005	T3A-CW2-2005 AF-069	T3A-CW2-2105 AF-008	T3A-CW2-2205 AF-005	T3A-CW2-2305 AF-005	T3A-CW2-2505 AF-005	T3A-CW2-2605 AF-008	T3A-CW2-2705 AF-069	T3A-CW2-2805 AF-005	T3A-CW2-2905 AF-005	T3A-CW2-3005 AF-008	
	T3A-CW2-0906 AS-02	T3A-CW2-1006 AS-02	T3A-CW2.1-1106 AF-053		T3A-CW2-1206 AS-02	T3A-CW2-1506 AS-02	T3A-CW2-1606 AS-02	T3A-CW2-1706 AS-17	T3A-CW2-1806 AS-02	T3A-CW2-1906 AS-02	T3A-CW2-2006 AS-02	T3A-CW2-2106 AS-17	T3A-CW2-2206 AS-02	T3A-CW2-2306 AS-02	T3A-CW2-2506 AS-02	T3A-CW2-2606 AS-17	T3A-CW2-2706 AS-02	T3A-CW2-2806 AS-02	T3A-CW2-2906 AS-02	T3A-CW2-3006 AS-17	
	T3A-CW2-0907 AM-10	T3A-CW2-1007 AM-10	T3A-CW2.1-1107 AM-49		T3A-CW2-1207 AM-10	T3A-CW2-1507 AM-10	T3A-CW2-1607 AM-10	T3A-CW2-1707 AM-10	T3A-CW2-1807 AM-10	T3A-CW2-1907 AM-10	T3A-CW2-2007 AM-10	T3A-CW2-2107 AM-10	T3A-CW2-2207 AM-10	T3A-CW2-2307 AM-10	T3A-CW2-2507 AM-10	T3A-CW2-2607 AM-10	T3A-CW2-2707 AM-10	T3A-CW2-2807 AM-10	T3A-CW2-2907 AM-10	T3A-CW2-3007 AM-10	
			T3A-CW2.1-1108 AF-109																		
			T3A-CW2.1-1109 AF-101																		
			T3A-CW2.1-1110 AP-102																		
T3A-CW1 A座A单位			T3A-CW1.1-1101 AF-103																		
			T3A-CW1.1-1102 AF-104																		
			T3A-CW1.1-1103 AF-105																		
	T3A-CW1-0901 AM-01	T3A-CW1-1001 AM-01	T3A-CW1.1-1104 AF-106	T3A-CW1-1101 AF-187	T3A-CW1-1201 AM-01	T3A-CW1-1501 AM-01	T3A-CW1-1601 AM-01	T3A-CW1-1701 AM-01	T3A-CW1-1801 AM-01	T3A-CW1-1901 AM-01	T3A-CW1-2001 AM-01	T3A-CW1-2101 AM-01	T3A-CW1-2201 AM-01	T3A-CW1-2301 AM-01	T3A-CW1-2501 AM-01	T3A-CW1-2601 AM-01	T3A-CW1-2701 AM-01	T3A-CW1-2801 AM-01	T3A-CW1-2901 AM-01	T3A-CW1-3001 AM-01	
	T3A-CW1-0902 AS-09	T3A-CW1-1002 AS-09	T3A-CW1.1-1105 AF-107	T3A-CW1-1102 AF-184	T3A-CW1-1202 AS-09	T3A-CW1-1502 AS-09	T3A-CW1-1602 AS-09	T3A-CW1-1702 AS-09	T3A-CW1-1802 AS-09	T3A-CW1-1902 AS-09	T3A-CW1-2002 AS-09	T3A-CW1-2102 AS-09	T3A-CW1-2202 AS-09	T3A-CW1-2302 AS-09	T3A-CW1-2502 AS-09	T3A-CW1-2602 AS-09	T3A-CW1-2702 AS-09	T3A-CW1-2802 AS-09	T3A-CW1-2902 AS-09	T3A-CW1-3002 AS-09	
	T3A-CW1-0903 AF-009	T3A-CW1-1003 AF-009	T3A-CW1.1-1106 AP-106	T3A-CW1-1103 AF-188	T3A-CW1-1203 AF-071	T3A-CW1-1503 AF-009	T3A-CW1-1603 AF-009	T3A-CW1-1703 AF-009	T3A-CW1-1803 AF-009	T3A-CW1-1903 AF-009	T3A-CW1-2003 AF-071	T3A-CW1-2103 AF-009	T3A-CW1-2203 AF-009	T3A-CW1-2303 AF-009	T3A-CW1-2503 AF-009	T3A-CW1-2603 AF-009	T3A-CW1-2703 AF-071	T3A-CW1-2803 AF-009	T3A-CW1-2903 AF-009	T3A-CW1-3003 AF-009	
T3B-CW1 B座A单位	T3B-CW1-0901 AF-039	T3B-CW1-1001 AF-039	T3B-CW1.1-1101 AP-136	T3B-CW1-1101 AF-170	T3B-CW1-1201 AF-088	T3B-CW1-1501 AF-039	T3B-CW1-1601 AF-039	T3B-CW1-1701 AF-039	T3B-CW1-1801 AF-039	T3B-CW1-1901 AF-039	T3B-CW1-2001 AF-088	T3B-CW1-2101 AF-039	T3B-CW1-2201 AF-039	T3B-CW1-2301 AF-039	T3B-CW1-2501 AF-039	T3B-CW1-2601 AF-039	T3B-CW1-2701 AF-088	T3B-CW1-2801 AF-039	T3B-CW1-2901 AF-039	T3B-CW1-3001 AF-039	
	T3B-CW1-0902 AS-10	T3B-CW1-1002 AS-10	T3B-CW1.1-1102 AF-107	T3B-CW1-1102 AF-164	T3B-CW1-1202 AS-10	T3B-CW1-1502 AS-10	T3B-CW1-1602 AS-10	T3B-CW1-1702 AS-10	T3B-CW1-1802 AS-10	T3B-CW1-1902 AS-10	T3B-CW1-2002 AS-10	T3B-CW1-2102 AS-10	T3B-CW1-2202 AS-10	T3B-CW1-2302 AS-10	T3B-CW1-2502 AS-10	T3B-CW1-2602 AS-10	T3B-CW1-2702 AS-10	T3B-CW1-2802 AS-10	T3B-CW1-2902 AS-10	T3B-CW1-3002 AS-10	
	T3B-CW1-0903 AM-03	T3B-CW1-1003 AM-03	T3B-CW1.1-1103 AF-110	T3B-CW1-1103 AF-165	T3B-CW1-1203 AM-03	T3B-CW1-1503 AM-03	T3B-CW1-1603 AM-03	T3B-CW1-1703 AM-03	T3B-CW1-1803 AM-03	T3B-CW1-1903 AM-03	T3B-CW1-2003 AM-03	T3B-CW1-2103 AM-03	T3B-CW1-2203 AM-03	T3B-CW1-2303 AM-03	T3B-CW1-2503 AM-03	T3B-CW1-2603 AM-03	T3B-CW1-2703 AM-03	T3B-CW1-2803 AM-03	T3B-CW1-2903 AM-03	T3B-CW1-3003 AM-03	
			T3B-CW1.1-1104 AF-118																		
			T3B-CW1.1-1105 AF-111																		
			T3B-CW1.1-1106 AF-112																		
T3B-CW2 B座B单位	T3B-CW2-0901 AM-11	T3B-CW2-1001 AM-11	T3B-CW2.1-1101 AP-140	T3B-CW2-1101 AF-160	T3B-CW2-1201 AM-11	T3B-CW2-1501 AM-11	T3B-CW2-1601 AM-11	T3B-CW2-1701 AM-11	T3B-CW2-1801 AM-11	T3B-CW2-1901 AM-11	T3B-CW2-2001 AM-11	T3B-CW2-2101 AM-11	T3B-CW2-2201 AM-11	T3B-CW2-2301 AM-11	T3B-CW2-2501 AM-11	T3B-CW2-2601 AM-11	T3B-CW2-2701 AM-11	T3B-CW2-2801 AM-11	T3B-CW2-2901 AM-11	T3B-CW2-3001 AM-11	
			T3B-CW2.1-1102 AP-118																		
			T3B-CW2.1-1103 AF-119																		
			T3B-CW2.1-1104 AF-120																		
T3B-CW3 B座C单位			T3B-CW3.1-1101 AF-115																		
			T3B-CW3.1-1102 AF-111																		
			T3B-CW3.1-1103 AF-113																		
	T3B-CW3-0901 AM-08	T3B-CW3-1001 AM-08	T3B-CW3.1-1104 AM-57		T3B-CW3-1201 AM-08	T3B-CW3-1501 AM-08	T3B-CW3-1601 AM-08	T3B-CW3-1701 AM-09	T3B-CW3-1801 AM-08	T3B-CW3-1901 AM-08	T3B-CW3-2001 AM-08	T3B-CW3-2101 AM-09	T3B-CW3-2201 AM-08	T3B-CW3-2301 AM-08	T3B-CW3-2501 AM-08	T3B-CW3-2601 AM-09	T3B-CW3-2701 AM-08	T3B-CW3-2801 AM-08	T3B-CW3-2901 AM-08	T3B-CW3-3001 AM-09	
	T3B-CW3-0902 AS-11	T3B-CW3-1002 AS-11	T3B-CW3.1-1105 AP-063		T3B-CW3-1202 AS-11	T3B-CW3-1502 AS-11	T3B-CW3-1602 AS-11	T3B-CW3-1702 AS-26	T3B-CW3-1802 AS-11	T3B-CW3-1902 AS-11	T3B-CW3-2002 AS-11	T3B-CW3-2102 AS-26	T3B-CW3-2202 AS-11	T3B-CW3-2302 AS-11	T3B-CW3-2502 AS-11	T3B-CW3-2602 AS-26	T3B-CW3-2702 AS-11	T3B-CW3-2802 AS-11	T3B-CW3-2902 AS-11	T3B-CW3-3002 AS-26	

T3-PB301~306

	31F	42F	38F	34F	30F	27F	26F	22F	18F	14F	10F	6F	2F	B1F	B2F
T3A-CW2 A座B单位	T3A-CW2-3101 AM-16 AS-15	T3A-CW2-3201 AM-16 AS-15	T3A-CW2-3301 AM-16 AS-15	T3A-CW2-3501 AM-16 AS-15	T3A-CW2-3601 AM-16 AS-15	T3A-CW2-3701 AM-16 AS-15	T3A-CW2-3801 AM-16 AS-15	T3A-CW2-3901 AM-17 AS-15	T3A-CW2-4001 AM-44 AF-052						
	T3A-CW2-3102 AM-16 AS-15	T3A-CW2-3202 AM-16 AS-15	T3A-CW2-3302 AM-16 AS-15	T3A-CW2-3502 AM-17 AS-15	T3A-CW2-3602 AM-16 AS-15	T3A-CW2-3702 AM-16 AS-15	T3A-CW2-3802 AM-16 AS-15	T3A-CW2-3902 AM-17 AS-16	T3A-CW2-4002 AM-44 AF-052						
	T3A-CW2-3103 AF-035 AM-01 AS-01	T3A-CW2-3203 AF-035 AM-01 AS-01	T3A-CW2-3303 AF-035 AM-01 AS-01	T3A-CW2-3503 AF-038 AM-10 AS-16	T3A-CW2-3603 AF-035 AM-01 AS-01	T3A-CW2-3703 AF-035 AM-01 AS-01	T3A-CW2-3803 AF-035 AM-01 AS-01	T3A-CW2-3903 AF-038 AM-10 AS-16	T3A-CW2-4003 AF-037 AM-49 AF-100						
	T3A-CW2-3104 AF-005 AS-02 T3A-CW2-3105 AF-005 AS-02	T3A-CW2-3204 AF-005 AS-02 T3A-CW2-3205 AF-005 AS-02	T3A-CW2-3306 AF-008 AS-17 T3A-CW2-3307 AF-008 AS-17	T3A-CW2-3506 AF-005 AS-02 T3A-CW2-3507 AF-005 AS-02	T3A-CW2-3606 AF-005 AS-02 T3A-CW2-3607 AF-005 AS-02	T3A-CW2-3706 AF-005 AS-02 T3A-CW2-3707 AF-005 AS-02	T3A-CW2-3806 AF-005 AS-02 T3A-CW2-3807 AF-005 AS-02	T3A-CW2-3906 AF-008 AS-17 T3A-CW2-3907 AF-008 AS-17	T3A-CW2-4006 AF-070 T3A-CW2.1-4007 AF-104 T3A-CW2.1-4008 AF-103						
T3A-CW1 A座A单位	T3A-CW1-3101 AF-039 AM-01 AS-10	T3A-CW1-3201 AF-039 AM-01 AS-10	T3A-CW1-3301 AF-039 AM-01 AS-10	T3A-CW1-3501 AF-039 AM-01 AS-10	T3A-CW1-3601 AF-039 AM-01 AS-10	T3A-CW1-3701 AF-039 AM-01 AS-10	T3A-CW1-3801 AF-039 AM-01 AS-10	T3A-CW1-3901 AF-106 T3A-CW1.1-4004 AF-105	T3A-CW1.1-4005 AF-104 T3A-CW1.1-4006 AF-103						
	T3A-CW1-3102 AF-009 AM-01 AS-09	T3A-CW1-3202 AF-009 AM-01 AS-09	T3A-CW1-3302 AF-009 AM-01 AS-09	T3A-CW1-3502 AF-009 AM-01 AS-09	T3A-CW1-3602 AF-009 AM-01 AS-09	T3A-CW1-3702 AF-009 AM-01 AS-09	T3A-CW1-3802 AF-009 AM-01 AS-09	T3A-CW1-3902 AF-107 T3A-CW1.1-4005 AF-104	T3A-CW1.1-4007 AF-102 T3A-CW1.1-4008 AF-101						
	T3A-CW1-3103 AF-009 AM-01 AS-09	T3A-CW1-3203 AF-071 AM-01 AS-09	T3A-CW1-3303 AF-009 AM-01 AS-09	T3A-CW1-3503 AF-009 AM-01 AS-09	T3A-CW1-3603 AF-009 AM-01 AS-09	T3A-CW1-3703 AF-009 AM-01 AS-09	T3A-CW1-3803 AF-009 AM-01 AS-09	T3A-CW1-3903 AF-108 T3A-CW1.1-4006 AF-175	T3A-CW1.1-4009 AF-100 T3A-CW1.1-4010 AF-099						
									T3B-CW1.1-4005 AF-111 T3B-CW1.1-4006 AF-112						
T3B-CW2 B座B单位	T3B-CW2-3101 AM-11 AS-11	T3B-CW2-3201 AM-11 AS-11	T3B-CW2-3301 AM-11 AS-11	T3B-CW2-3501 AM-11 AS-11	T3B-CW2-3601 AM-11 AS-11	T3B-CW2-3701 AM-11 AS-11	T3B-CW2-3801 AM-11 AS-11	T3B-CW2-3901 AF-140 T3B-CW2.1-4002	T3B-CW2.1-4003 AF-160 T3B-CW2.1-4004	T3B-CW2-4001 AM-11 AS-11	T3B-CW2-4101 AM-11 AS-11	T3B-CW2-4201 AM-11 AS-11	T3B-CW2-4301 AM-11 AS-11	T3B-CW2-4401 AM-11 AS-11	T3B-CW2-4501 AM-11 AS-11
								T3B-CW2.1-4001 AF-138 T3B-CW2.1-4003 AF-119							
								T3B-CW2.1-4004 AF-120							
T3B-CW3 B座C单位	T3B-CW3-3101 AM-08 AS-11	T3B-CW3-3201 AM-08 AS-11	T3B-CW3-3301 AM-08 AS-11	T3B-CW3-3501 AM-09 AS-26	T3B-CW3-3601 AM-08 AS-11	T3B-CW3-3701 AM-08 AS-11	T3B-CW3-3801 AM-08 AS-11	T3B-CW3-3901 AM-09 AS-26	T3B-CW3.1-4004 AM-47 AF-133	T3B-CW3-4101 AM-08 AS-11	T3B-CW3-4201 AM-08 AS-11	T3B-CW3-4301 AM-09 AS-26	T3B-CW3-4401 AM-08 AS-11	T3B-CW3-4501 AM-08 AS-11	T3B-CW3-4601 AM-08 AS-11
	T3B-CW3-3102 AM-08 AS-11	T3B-CW3-3202 AM-08 AS-11	T3B-CW3-3302 AM-08 AS-11	T3B-CW3-3502 AM-08 AS-11	T3B-CW3-3602 AM-08 AS-11	T3B-CW3-3702 AM-08 AS-11	T3B-CW3-3802 AM-08 AS-11	T3B-CW3-3902 AM-09 AS-26	T3B-CW3.1-4005 AF-111 T3B-CW3.1-4006 AF-111	T3B-CW3-4102 AM-08 AS-11	T3B-CW3-4202 AM-08 AS-11	T3B-CW3-4302 AM-09 AS-26	T3B-CW3-4402 AM-08 AS-11	T3B-CW3-4502 AM-08 AS-11	T3B-CW3-4602 AM-08 AS-11

	42F	38F	34F	30F	27F	26F	22F	18F	14F	10F	6F	2F	B1F	B2F
T3A-CW2 A座B单位	T3A-CW2-4101 AM-16 AS-15	T3A-CW2-4201 AM-16 AS-15	T3A-CW2-4301 AM-16 AS-15	T3A-CW2-4501 AM-16 AS-15	T3A-CW2-4601 AM-16 AS-15	T3A-CW2-4701 AM-16 AS-15	T3A-CW2-4801 AM-17 AS-15	T3A-CW2-4901 AM-16 AS-15	T3A-CW2-5001 AM-16 AS-15	T3A-CW2-5101 AM-16 AS-15	T3A-CW2-5201 AM-16 AS-15	T3A-CW2-5301 AM-16 AS-15	T3A-CW2-5401 AM-16 AS-15	T3A-CW2-5501 AM-16 AS-15
	T3A-CW2-4102 AM-16 AS-15	T3A-CW2-4202 AM-16 AS-15	T3A-CW2-4302 AM-17 AS-15	T3A-CW2-4502 AM-16 AS-15	T3A-CW2-4602 AM-16 AS-15	T3A-CW2-4702 AM-16 AS-15	T3A-CW2-4802 AM-17 AS-15	T3A-CW2-4902 AM-16 AS-15	T3A-CW2-5002 AM-16 AS-15	T3A-CW2-5102 AM-16 AS-15	T3A-CW2-5202 AM-16 AS-15	T3A-CW2-5302 AM-16 AS-15	T3A-CW2-5402 AM-16 AS-15	T3A-CW2-5502 AM-16 AS-15
	T3A-CW2-4103 AF-035 AM-01 AS-01	T3A-CW2-4203 AF-035 AM-01 AS-01	T3A-CW2-4303 AF-038 AM-10 AS-16	T3A-CW2-4503 AF-035 AM-01 AS-01	T3A-CW2-4603 AF-035 AM-01 AS-01	T3A-CW2-4703 AF-035 AM-01 AS-01	T3A-CW2-4803 AF-037 AM-49 AF-100	T3A-CW2-4903 AF-038 AM-10 AS-16	T3A-CW2-5003 AF-035 AM-01 AS-01	T3A-CW2-5103 AF-035 AM-01 AS-01	T3A-CW2-5203 AF-035 AM-01 AS-01	T3A-CW2-5303 AF-035 AM-01 AS-01	T3A-CW2-5403 AF-035 AM-01 AS-01	T3A-CW2-5503 AF-035 AM-01 AS-01
	T3A-CW2-4104 AF-005 AS-02 T3A-CW2-4105 AF-005 AS-02	T3A-CW2-4204 AF-005 AS-02 T3A-CW2-4205 AF-005 AS-02	T3A-CW2-4306 AF-008 AS-17 T3A-CW2-4307 AF-008 AS-17	T3A-CW2-4506 AF-005 AS-02 T3A-CW2-4507 AF-005 AS-02	T3A-CW2-4606 AF-005 AS-02 T3A-CW2-4607 AF-005 AS-02	T3A-CW2-4706 AF-005 AS-02 T3A-CW2-4707 AF-005 AS-02	T3A-CW2-4806 AF-005 AS-02 T3A-CW2-4807 AF-005 AS-02	T3A-CW2-4906 AF-008 AS-17 T3A-CW2-4907 AF-008 AS-17	T3A-CW2-5006 AF-005 AS-02 T3A-CW2-5007 AF-005 AS-02	T3A-CW2-5106 AF-005 AS-02 T3A-CW2-5107 AF-005 AS-02	T3A-CW2-5206 AF-005 AS-02 T3A-CW2-5207 AF-005 AS-02	T3A-CW2-5306 AF-005 AS-02 T3A-CW2-5307 AF-005 AS-02	T3A-CW2-5406 AF-005 AS-02 T3A-CW2-5407 AF-005 AS-02	T3A-CW2-5506 AF-005 AS-02 T3A-CW2-5507 AF-005 AS-02
T3A-CW1 A座A单位	T3A-CW1-4101 AF-009 AM-01 AS-09	T3A-CW1-4201 AF-009 AM-01 AS-09	T3A-CW1-4301 AF-009 AM-01 AS-09	T3A-CW1-4501 AF-009 AM-01 AS-09	T3A-CW1-4601 AF-009 AM-01 AS-09	T3A-CW1-4701 AF-009 AM-01 AS-09	T3A-CW1-4801 AF-009 AM-01 AS-09	T3A-CW1-4901 AF-009 AM-01 AS-09	T3A-CW1-5001 AF-009 AM-01 AS-09	T3A-CW1-5101 AF-009 AM-01 AS-09	T3A-CW1-5201 AF-009 AM-01 AS-09	T3A-CW1-5301 AF-009 AM-01 AS-09	T3A-CW1-5401 AF-009 AM-01 AS-09	T3A-CW1-5501 AF-009 AM-01 AS-09
	T3A-CW1-4102 AF-009 AM-01 AS-09	T3A-CW1-4202 AF-009 AM-01 AS-09	T3A-CW1-4302 AF-009 AM-01 AS-09	T3A-CW1-4502 AF-009 AM-01 AS-09	T3A-CW1-4602 AF-009 AM-01 AS-09	T3A-CW1-4702 AF-009 AM-01 AS-09	T3A-CW1-4802 AF-009 AM-01 AS-09	T3A-CW1-4902 AF-009 AM-01 AS-09	T3A-CW1-5002 AF-009 AM-01 AS-09	T3A-CW1-5102 AF-009 AM-01 AS-09	T3A-CW1-5202 AF-009 AM-01 AS-09	T3A-CW1-5302 AF-009 AM-01 AS-09	T3A-CW1-5402 AF-009 AM-01 AS-09	T3A-CW1-5502 AF-009 AM-01 AS-09
	T3B-CW1-4101 AF-039 AM-03 AS-10	T3B-CW1-4201 AF-039 AM-03 AS-10	T3B-CW1-4301 AF-039 AM-03 AS-10	T3B-CW1-4501 AF-039 AM-03 AS-10	T3B-CW1-4601 AF-039 AM-03 AS-10	T3B-CW1-4701 AF-039 AM-03 AS-10	T3B-CW1-4801 AF-039 AM-03 AS-10	T3B-CW1-4901 AF-039 AM-03 AS-10	T3B-CW1-5001 AF-039 AM-03 AS-10	T3B-CW1-5101 AF-039 AM-03 AS-10	T3B-CW1-5201 AF-039 AM-03 AS-10	T3B-CW1-5301 AF-039 AM-03 AS-10	T3B-CW1-5401 AF-039 AM-03 AS-10	T3B-CW1-5501 AF-039 AM-03 AS-10
	T3B-CW1-4102 AF-039 AM-03 AS-10	T3B-CW1-4202 AF-039 AM-03 AS-10	T3B-CW1-4302 AF-039 AM-03 AS-10	T3B-CW1-4502 AF-039 AM-03 AS-10	T3B-CW1-4602 AF-039 AM-03 AS-10	T3B-CW1-4702 AF-039 AM-03 AS-10	T3B-CW1-4802 AF-039 AM-03 AS-10	T3B-CW1-4902 AF-039 AM-03 AS-10	T3B-CW1-5002 AF-039 AM-03 AS-10	T3B-CW1-5102 AF-039 AM-03 AS-10	T3B-CW1-5202 AF-039 AM-03 AS-10	T3B-CW1-5302 AF-039 AM-03 AS-10	T3B-CW1-5402 AF-039 AM-03 AS-10	T3B-CW1-5502 AF-039 AM-03 AS-10
T3B-CW2 B座B单位	T3B-CW2-4101 AM-11 AS-11	T3B-CW2-4201 AM-11 AS-11	T3B-CW2-4301 AM-11 AS-11	T3B-CW2-4501 AM-11 AS-11	T3B-CW2-4601 AM-11 AS-11	T3B-CW2-4701 AM-11 AS-11	T3B-CW2-4801 AM-11 AS-11	T3B-CW2-4901 AM-11 AS-11	T3B-CW2-5001 AM-11 AS-11	T3B-CW2-5101 AM-11 AS-11	T3B-CW2-5201 AM-11 AS-11	T3B-CW2-5301 AM-11 AS-11	T3B-CW2-5401 AM-11 AS-11	T3B-CW2-5501 AM-11 AS-11
T3B-CW3 B座C单位	T3B-CW3-4101 AM-08 AS-11	T3B-CW3-4201 AM-08 AS-11	T3B-CW3-4301 AM-08 AS-11	T3B-CW3-4501 AM-08 AS-11	T3B-CW3-4601 AM-08 AS-11	T3B-CW3-4701 AM-09 AS-26	T3B-CW3-4801 AM-08 AS-11	T3B-CW3-4901 AM-08 AS-11	T3B-CW3-5001 AM-08 AS-11	T3B-CW3-5101 AM-08 AS-11	T3B-CW3-5201 AM-09 AS-26	T3B-CW3-5301 AM-08 AS-11	T3B-CW3-5401 AM-08 AS-11	T3B-CW3-5501 AM-08 AS-11
	T3B-CW3-4102 AM-08 AS-11	T3B-CW3-4202 AM-08 AS-11	T3B-CW3-4302 AM-08 AS-11	T3B-CW3-4502 AM-08 AS-11	T3B-CW3-4602 AM-08 AS-11	T3B-CW3-4702 AM-09 AS-26	T3B-CW3-4802 AM-08 AS-11	T3B-CW3-4902 AM-08 AS-11	T3B-CW3-5002 AM-08 AS-11	T3B-CW3-5102 AM-08 AS-11	T3B-CW3-5202 AM-09 AS-26	T3B-CW3-5302 AM-08 AS-11	T3B-CW3-5402 AM-08 AS-11	T3B-CW3-5502 AM-08 AS-11

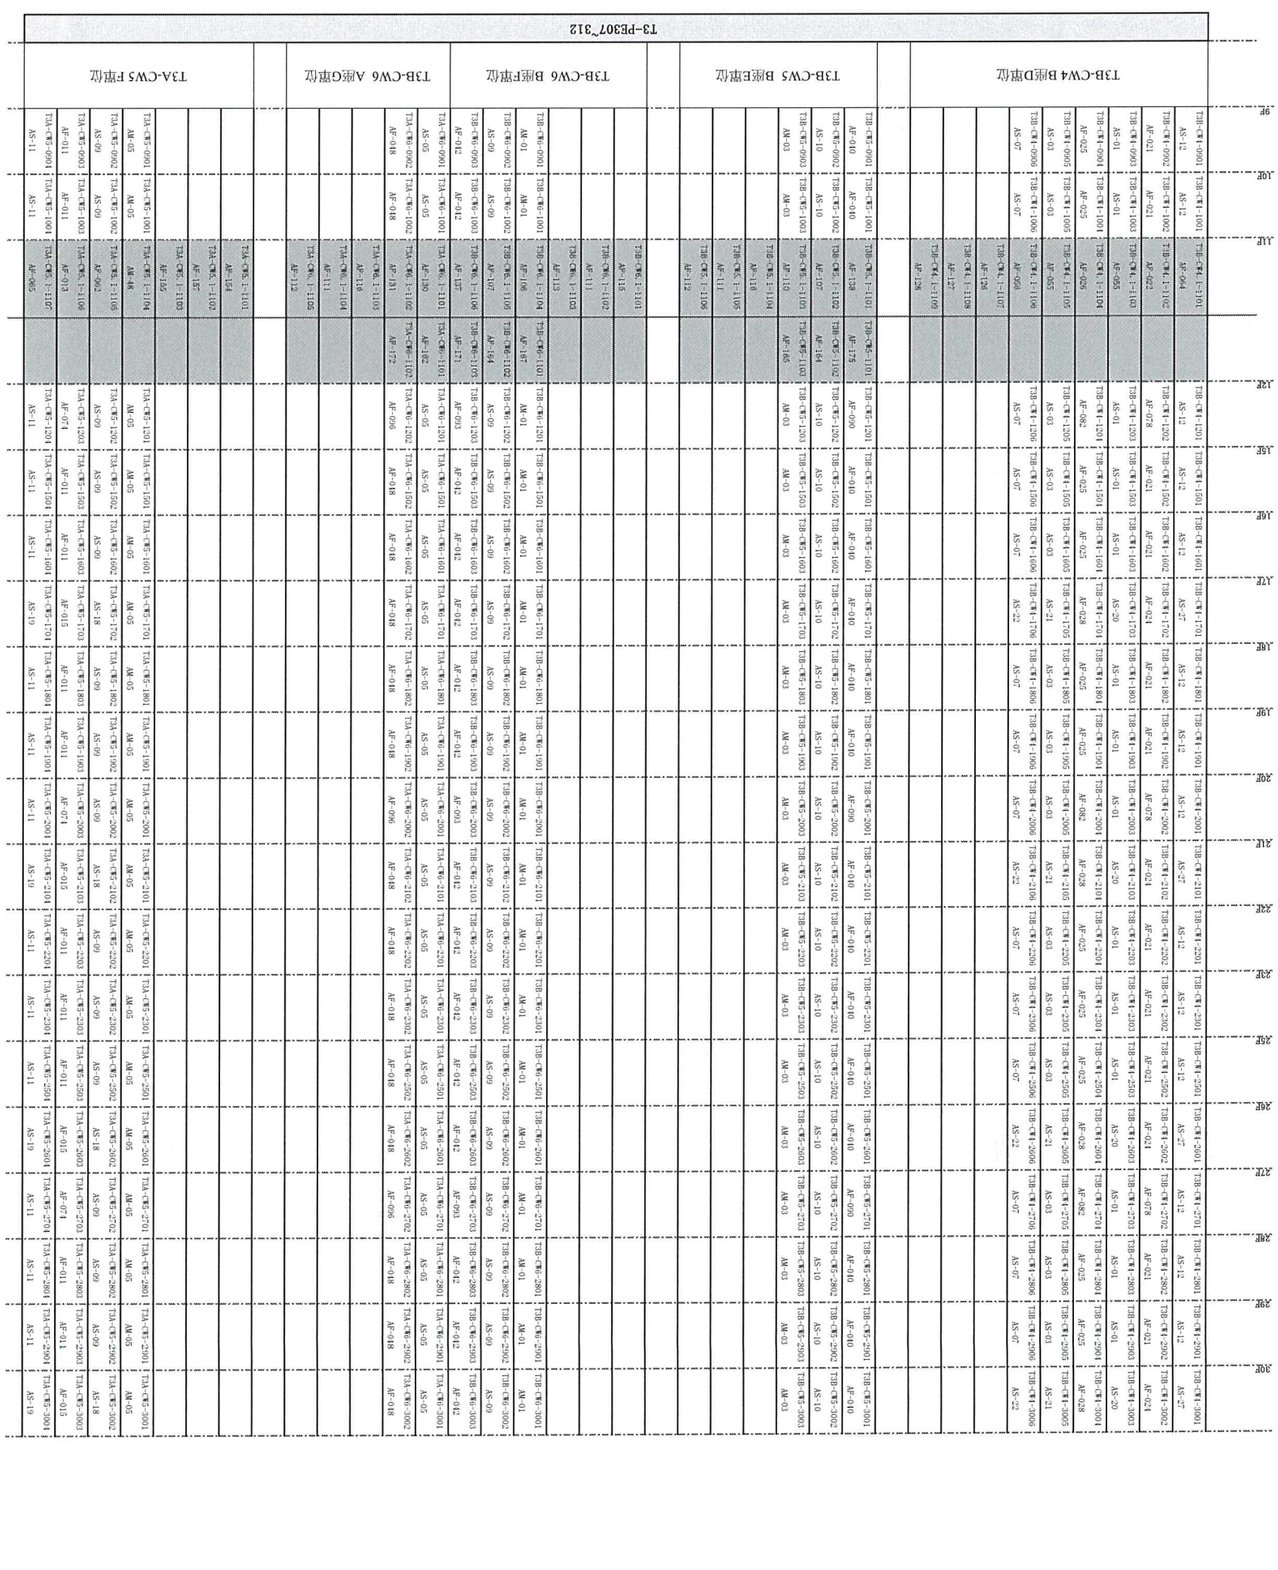
T3-PE307~312
T3B-CW4 B座D單位
T3B-CW5 B座E單位
T3B-CW6 B座F單位
T3B-CW6 A座G單位
T3A-CW5 F單位
9F
10F
11F
12F
13F
14F
15F
16F
17F
18F
19F
20F
21F
22F
23F
24F
25F
26F
27F
28F
29F
30F

T3-PE307~312

T3B-CW4 B座D單位

T3B-CW5 B座E單位

T3B-CW6 B座F單位

T3B-CW6 A座G單位

T3A-CW5 F單位

		9F	10F	11F		12F	15F	16F	17F	18F	19F	20F	21F	22F	23F	25F	26F	27F	28F	29F	30F
T3-PE313~316	T3A-CW4 A棟E單位	T3A-CW4-0901 AS-08	T3A-CW4-1001 AS-08	T3A-CW4. 1-1101 AF-057		T3A-CW4-1201 AS-08	T3A-CW4-1501 AS-08	T3A-CW4-1601 AS-08	T3A-CW4-1701 AS-23	T3A-CW4-1801 AS-08	T3A-CW4-1901 AS-08	T3A-CW4-2001 AS-08	T3A-CW4-2101 AS-23	T3A-CW4-2201 AS-08	T3A-CW4-2301 AS-08	T3A-CW4-2501 AS-08	T3A-CW4-2601 AS-23	T3A-CW4-2701 AS-08	T3A-CW4-2801 AS-08	T3A-CW4-2901 AS-08	T3A-CW4-3001 AS-23
		T3A-CW4-0902 AF-043	T3A-CW4-1002 AF-043	T3A-CW4. 1-1102 AF-044		T3A-CW4-1202 AF-094	T3A-CW4-1502 AF-043	T3A-CW4-1602 AF-043	T3A-CW4-1702 AF-046	T3A-CW4-1802 AF-043	T3A-CW4-1902 AF-043	T3A-CW4-2002 AF-094	T3A-CW4-2102 AF-046	T3A-CW4-2202 AF-043	T3A-CW4-2302 AF-043	T3A-CW4-2502 AF-043	T3A-CW4-2602 AF-046	T3A-CW4-2702 AF-094	T3A-CW4-2802 AF-043	T3A-CW4-2902 AF-043	T3A-CW4-3002 AF-046
				T3A-CW4. 1-1103 AF-154																	
				T3A-CW4. 1-1104 AF-157																	
				T3A-CW4. 1-1105 AF-156																	
	T3A-CW3 A棟D單位			T3A-CW3. 1-1101 AF-118																	
				T3A-CW3. 1-1102 AF-111																	
				T3A-CW3. 1-1103 AF-113																	
		T3A-CW3-0901 AF-049	T3A-CW3-1001 AF-049	T3A-CW3. 1-1104 AF-132	T3A-CW3-1101 AF-173	T3A-CW3-1201 AF-097	T3A-CW3-1501 AF-049	T3A-CW3-1601 AF-049	T3A-CW3-1701 AF-049	T3A-CW3-1801 AF-049	T3A-CW3-1901 AF-049	T3A-CW3-2001 AF-097	T3A-CW3-2101 AF-049	T3A-CW3-2201 AF-049	T3A-CW3-2301 AF-049	T3A-CW3-2501 AF-049	T3A-CW3-2601 AF-049	T3A-CW3-2701 AF-097	T3A-CW3-2801 AF-049	T3A-CW3-2901 AF-049	T3A-CW3-3001 AF-049
		T3A-CW3-0902 AS-02	T3A-CW3-1002 AS-02	T3A-CW3. 1-1105 AF-130	T3A-CW3-1102 AF-162	T3A-CW3-1202 AS-02	T3A-CW3-1502 AS-02	T3A-CW3-1602 AS-02	T3A-CW3-1702 AS-02	T3A-CW3-1802 AS-02	T3A-CW3-1902 AS-02	T3A-CW3-2002 AS-02	T3A-CW3-2102 AS-02	T3A-CW3-2202 AS-02	T3A-CW3-2302 AS-02	T3A-CW3-2502 AS-02	T3A-CW3-2602 AS-02	T3A-CW3-2702 AS-02	T3A-CW3-2802 AS-02	T3A-CW3-2902 AS-02	T3A-CW3-3002 AS-02
	T3A-CW3 A棟C單位	T3A-CW3-0903 AS-06	T3A-CW3-1003 AS-06	T3A-CW3. 1-1106 AF-130	T3A-CW3-1103 AF-182	T3A-CW3-1203 AS-06	T3A-CW3-1503 AS-06	T3A-CW3-1603 AS-06	T3A-CW3-1703 AS-06	T3A-CW3-1803 AS-06	T3A-CW3-1903 AS-06	T3A-CW3-2003 AS-06	T3A-CW3-2103 AS-06	T3A-CW3-2203 AS-06	T3A-CW3-2303 AS-06	T3A-CW3-2503 AS-06	T3A-CW3-2603 AS-06	T3A-CW3-2703 AS-06	T3A-CW3-2803 AS-06	T3A-CW3-2903 AS-06	T3A-CW3-3003 AS-06
		T3A-CW3-0904 AF-050	T3A-CW3-1004 AF-050	T3A-CW3. 1-1107 AF-133	T3A-CW3-1104 AF-174	T3A-CW3-1204 AF-098	T3A-CW3-1504 AF-050	T3A-CW3-1604 AF-050	T3A-CW3-1704 AF-050	T3A-CW3-1804 AF-050	T3A-CW3-1904 AF-050	T3A-CW3-2004 AF-098	T3A-CW3-2104 AF-050	T3A-CW3-2204 AF-050	T3A-CW3-2304 AF-050	T3A-CW3-2504 AF-050	T3A-CW3-2604 AF-050	T3A-CW3-2704 AF-098	T3A-CW3-2804 AF-050	T3A-CW3-2904 AF-050	T3A-CW3-3004 AF-050
				T3A-CW3. 1-1108 AF-118																	
				T3A-CW3. 1-1109 AF-119																	
				T3A-CW3. 1-1110 AF-120																	

T3-PE313~316

31F	32F	33F	35F	36F	37F	38F	39F	40F	41F	42F	43F	45F	46F	47F	48F	49F	50F	51F	52F	53F	55F	56F	57F	58F	59F	60F	61F	62F	63F	65F
T3A-CW4-3101	T3A-CW4-3201	T3A-CW4-3301	T3A-CW4-3501	T3A-CW4-3601	T3A-CW4-3701	T3A-CW4-3801	T3A-CW4-3901	T3A-CW4. 1-4001		T3A-CW4-4101	T3A-CW4-4201	T3A-CW4-4301	T3A-CW4-4501	T3A-CW4-4601	T3A-CW4-4701	T3A-CW4-4801	T3A-CW4-4901	T3A-CW4-5001	T3A-CW4-5101	T3A-CW4-5201	T3A-CW4-5301	T3A-CW4-5501	T3A-CW4-5601	T3A-CW4-5701	T3A-CW4-5801	T3A-CW4-5901	T3A-CW4-6001	T3A-CW4-6101	T3A-CW4-6201	T3A-CW4-6301	T3A-CW4-6501
AS-08	AS-08	AS-08	AS-23	AS-08	AS-08	AS-08	AS-23	AF-059		AS-08	AS-08	AS-23	AS-08	AS-08	AS-08	AS-23	AS-08	AS-08	AS-08	AS-23	AS-08	AS-08	AS-08	AS-23	AS-08	AS-08	AS-08	AS-23	AS-08	AS-08
T3A-CW4-3102	T3A-CW4-3202	T3A-CW4-3302	T3A-CW4-3502	T3A-CW4-3602	T3A-CW4-3702	T3A-CW4-3802	T3A-CW4-3902	T3A-CW4. 1-4002		T3A-CW4-4102	T3A-CW4-4202	T3A-CW4-4302	T3A-CW4-4502	T3A-CW4-4602	T3A-CW4-4702	T3A-CW4-4802	T3A-CW4-4902	T3A-CW4-5002	T3A-CW4-5102	T3A-CW4-5202	T3A-CW4-5302	T3A-CW4-5502	T3A-CW4-5602	T3A-CW4-5702	T3A-CW4-5802	T3A-CW4-5902	T3A-CW4-6002	T3A-CW4-6102	T3A-CW4-6202	T3A-CW4-6302	T3A-CW4-6502
AF-043	AF-043	AF-091	AF-046	AF-043	AF-043	AF-043	AF-046	AF-045		AF-043	AF-043	AF-046	AF-043	AF-043	AF-091	AF-046	AF-043	AF-043	AF-043	AF-046	AF-091	AF-043	AF-043	AF-046	AF-043	AF-043	AF-091	AF-046	AF-043	AF-043	AF-043
								T3A-CW4. 1-4003																							
								AF-154																							
								T3A-CW4. 1-4004																							
								AF-157																							
								T3A-CW4. 1-4005																							
								AF-156																							
								T3A-CW3. 1-4001																							
								AF-115																							
								T3A-CW3. 1-4002																							
								AF-111																							
								T3A-CW3. 1-4003																							
								AF-113																							
T3A-CW3-3101	T3A-CW3-3201	T3A-CW3-3301	T3A-CW3-3501	T3A-CW3-3601	T3A-CW3-3701	T3A-CW3-3801	T3A-CW3-3901	T3A-CW3. 1-4004	T3A-CW3-4001	T3A-CW3-4101	T3A-CW3-4201	T3A-CW3-4301	T3A-CW3-4501	T3A-CW3-4601	T3A-CW3-4701	T3A-CW3-4801	T3A-CW3-4901	T3A-CW3-5001	T3A-CW3-5101	T3A-CW3-5201	T3A-CW3-5301	T3A-CW3-5501	T3A-CW3-5601	T3A-CW3-5701	T3A-CW3-5801	T3A-CW3-5901	T3A-CW3-6001	T3A-CW3-6101	T3A-CW3-6201	T3A-CW3-6301	T3A-CW3-6501
AF-049	AF-049	AF-097	AF-049	AF-049	AF-049	AF-049	AF-049	AF-132	AF-180	AF-049	AF-049	AF-049	AF-049	AF-049	AF-097	AF-049	AF-049	AF-049	AF-049	AF-049	AF-097	AF-049	AF-049	AF-049	AF-049	AF-049	AF-097	AF-049	AF-049	AF-049	AF-049
T3A-CW3-3102	T3A-CW3-3202	T3A-CW3-3302	T3A-CW3-3502	T3A-CW3-3602	T3A-CW3-3702	T3A-CW3-3802	T3A-CW3-3902	T3A-CW3. 1-4005	T3A-CW3-4002	T3A-CW3-4102	T3A-CW3-4202	T3A-CW3-4302	T3A-CW3-4502	T3A-CW3-4602	T3A-CW3-4702	T3A-CW3-4802	T3A-CW3-4902	T3A-CW3-5002	T3A-CW3-5102	T3A-CW3-5202	T3A-CW3-5302	T3A-CW3-5502	T3A-CW3-5602	T3A-CW3-5702	T3A-CW3-5802	T3A-CW3-5902	T3A-CW3-6002	T3A-CW3-6102	T3A-CW3-6202	T3A-CW3-6302	T3A-CW3-6502
AS-02	AS-02	AS-02	AS-02	AS-02	AS-02	AS-02	AS-02	AF-130	AF-162	AS-02	AS-02	AS-02	AS-02	AS-02	AS-02	AS-02	AS-02	AS-02	AS-02	AS-02	AS-02	AS-02	AS-02	AS-02	AS-02	AS-02	AS-02	AS-02	AS-02	AS-02	AS-02
T3A-CW3-3103	T3A-CW3-3203	T3A-CW3-3303	T3A-CW3-3503	T3A-CW3-3603	T3A-CW3-3703	T3A-CW3-3803	T3A-CW3-3903	T3A-CW3. 1-4006	T3A-CW3-4003	T3A-CW3-4103	T3A-CW3-4203	T3A-CW3-4303	T3A-CW3-4503	T3A-CW3-4603	T3A-CW3-4703	T3A-CW3-4803	T3A-CW3-4903	T3A-CW3-5003	T3A-CW3-5103	T3A-CW3-5203	T3A-CW3-5303	T3A-CW3-5503	T3A-CW3-5603	T3A-CW3-5703	T3A-CW3-5803	T3A-CW3-5903	T3A-CW3-6003	T3A-CW3-6103	T3A-CW3-6203	T3A-CW3-6303	T3A-CW3-6503
AS-06	AS-06	AS-06	AS-06	AS-06	AS-06	AS-06	AS-06	AF-130	AF-162	AS-06	AS-06	AS-06	AS-06	AS-06	AS-06	AS-06	AS-06	AS-06	AS-06	AS-06	AS-06	AS-06	AS-06	AS-06	AS-06	AS-06	AS-06	AS-06	AS-06	AS-06	AS-06
T3A-CW3-3104	T3A-CW3-3204	T3A-CW3-3304	T3A-CW3-3504	T3A-CW3-3604	T3A-CW3-3704	T3A-CW3-3804	T3A-CW3-3904	T3A-CW3. 1-4007	T3A-CW3-4004	T3A-CW3-4104	T3A-CW3-4204	T3A-CW3-4304	T3A-CW3-4504	T3A-CW3-4604	T3A-CW3-4704	T3A-CW3-4804	T3A-CW3-4904	T3A-CW3-5004	T3A-CW3-5104	T3A-CW3-5204	T3A-CW3-5304	T3A-CW3-5504	T3A-CW3-5604	T3A-CW3-5704	T3A-CW3-5804	T3A-CW3-5904	T3A-CW3-6004	T3A-CW3-6104	T3A-CW3-6204	T3A-CW3-6304	T3A-CW3-6504
AF-050	AF-050	AF-098	AF-050	AF-050	AF-050	AF-050	AF-050	AF-133	AF-181	AF-050	AF-050	AF-050	AF-050	AF-050	AF-098	AF-050	AF-050	AF-050	AF-050	AF-050	AF-098	AF-050	AF-050	AF-050	AF-050	AF-050	AF-098	AF-050	AF-050	AF-050	AF-050
								T3A-CW3. 1-4008																							
								AF-118																							
								T3A-CW3. 1-4009																							
								AF-119																							
								T3A-CW3. 1-4010																							
								AF-120																							

T3A-CW4 A棟E單位

T3A-CW3 A棟D單位

T3A-CW3 A棟C單位