

工程指示 / 要求簡箋(E.I.)

工程指示編號：EI / 5527 / 22 (原 EI 5272) 修改版次：F

工程編號：J - 858

工程名稱：將軍澳日出康城 LP 11

工程項目：幕牆 大貨單元件加工圖

收件人：生統

發件人：Ant Yeung

日期：03/02/2023

要求提供 / 確認 事項：

F 版:

1. 業主和顧問要求用2條 JT-10。以符合公母企防水性能。

廠成品，地盆，-> 需要跟回原圖紙 (JT08JT10 一對的出現)。

廠成品-> 未出貨的必需需要更換，公企需要更換跟回原圖紙 (2條 JT10)。

地盆-> 已出貨的需要更換，公企需要更換跟回原圖紙 (2條 JT10)，見後頁。

2. 確認約 100 件，在已注膠狀態，不加氣孔和水孔。先出貨(到元朗倉)

E 版:附上 T2 開料單 12-17/F。另第四批開料台地下單元要調整到樓上第六批，謝謝!

D 版:有關上料台下 9-/F10/F 單元件，早前開料單沒有暫停，請保持生產，改標籤作為 15/F16/F 單元出貨！24 件。

拆圖部下次開料單可減去此 24 件。

D 版: 附 T1 改倉後的開料單。

D 版: 附全部最新加工圖圖紙。

C 版: 顧問質疑公母企防水性能。圖紙，廠成品，地盆，-> 需要跟回試水場 (3 條 JT08, 1 條 JT10)。

廠成品-> 需要更換跟回試水場 (3 條 JT08, 1 條 JT10)。

地盆，-> 需要更換跟回試水場 (3 條 JT08, 1 條 JT10)。

B 版:

1.按試水場修改鋁掛勾的生死錘。

2.單元組裝圖修改: AS-14B，AS-15B

A: 按照 EI 5546F /G 修改生死錘 掛勾方向。

(原 EI 5272)

請在 2023.02.08 前完成上列要求。

附：頁

原合約工程包

原合約工程加 / 減賬

新工程報價

分發 拆圖 ()BUN 連附件

分發東莞各部門：

()生產技術總監 連附件

(✓)技術部 連附件

()生產部 連附件

()機械設計部連附件

()採購部 連附件

(✓)生產統籌部 連附件

(✓)小羅&清 連附件

(✓)質檢部 連附件

()會計部 連附件

()報關組 連附件

(✓)其他 水洪 連附件

分發香港各部門：

()行政部連附件 ()會計部連附件 ()統籌部連附件 ()工程地盤科文 連附件

()採購部連附件 ()QS 部 連附件 ()維修部連附件 ()其他 連附件


傳遞編號：

發件人簽署：

HK 0146 / 23


項目經理簽署：

J858单元幕墙胶条位置图

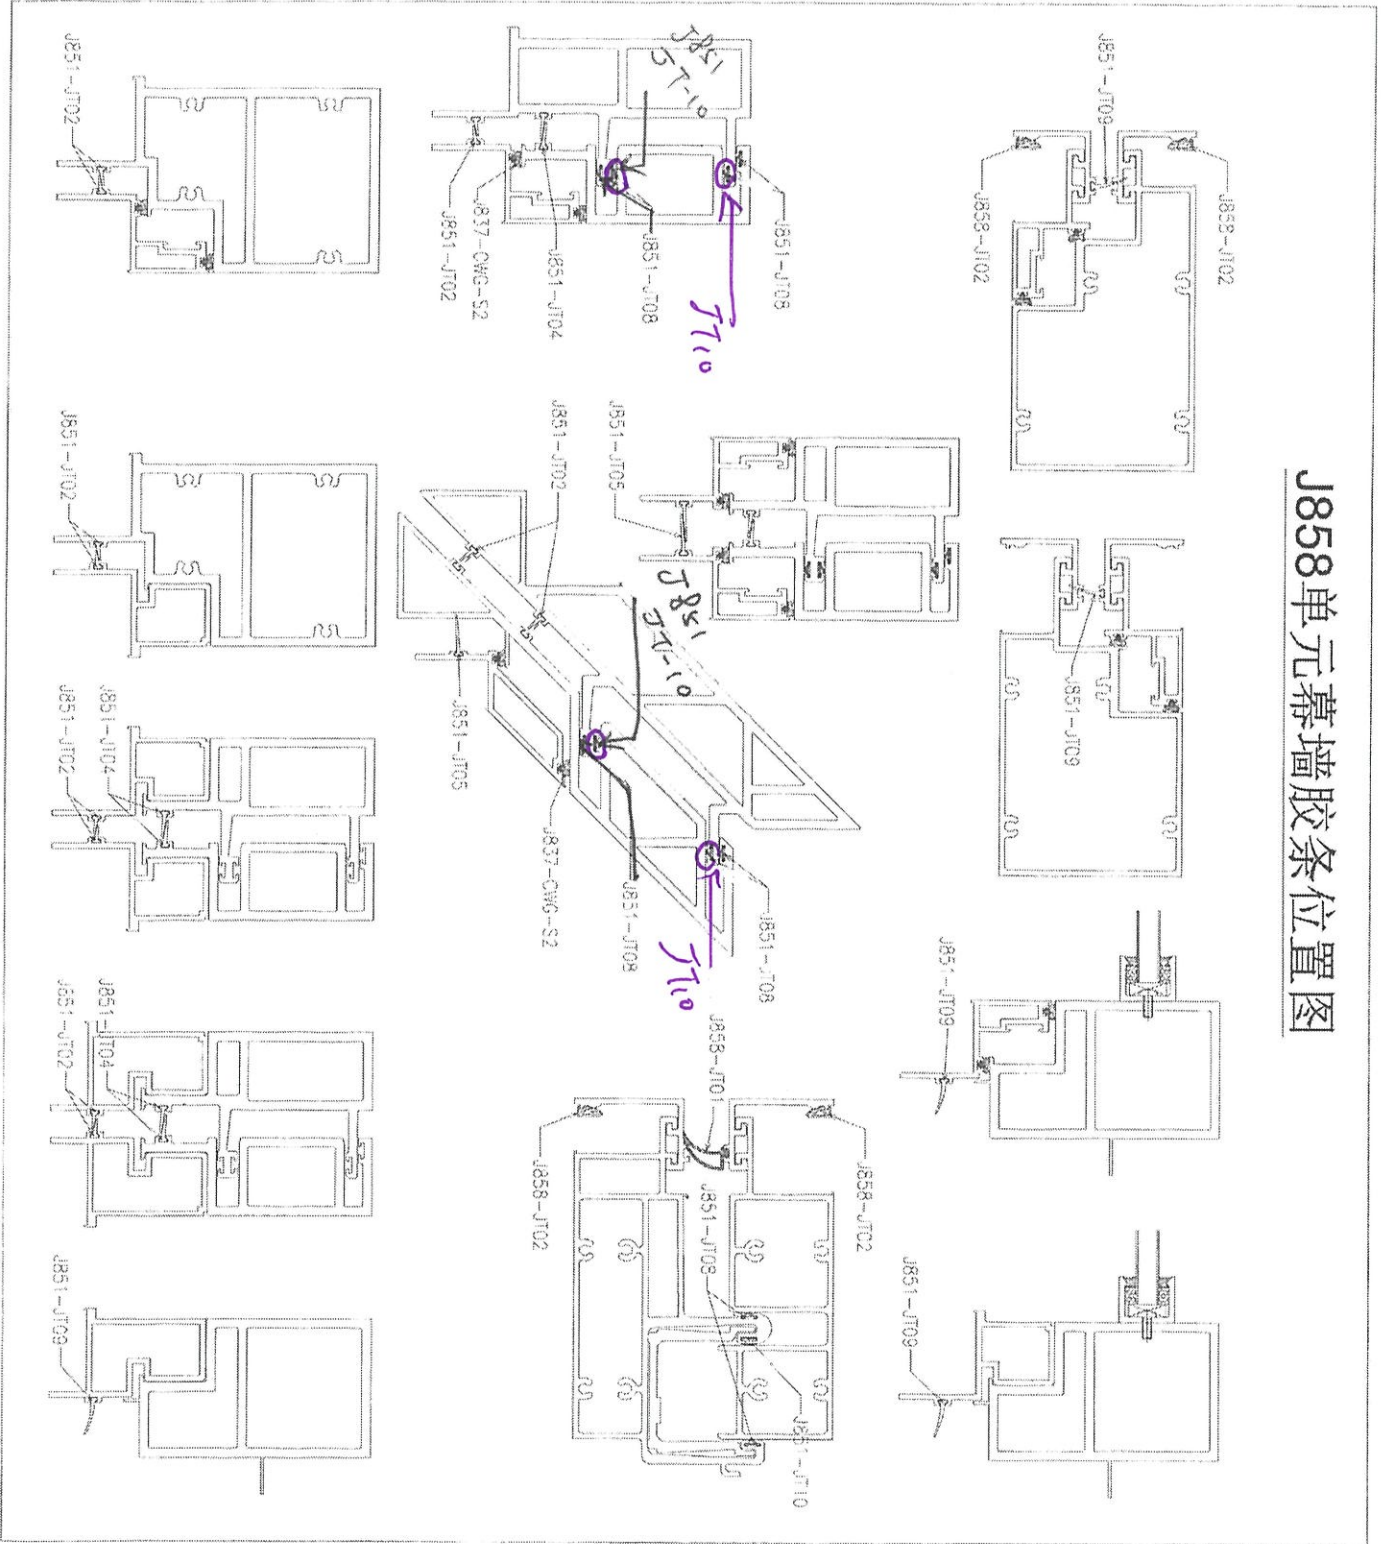

G01


JT-08

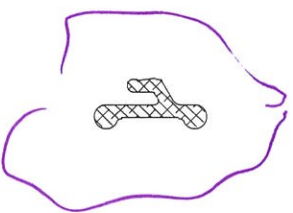

WIPER GASKET
MATERIAL : EPDM-S
DUROMETER : HARDNESS SHORE 65±5
COLOUR : BLACK
(FACTORY)


G02

JT-10

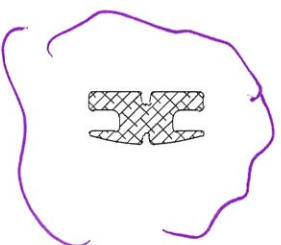

WIPER GASKET
MATERIAL : EPDM-S
DUROMETER : HARDNESS SHORE 65±5
COLOUR : BLACK
(FACTORY)

②

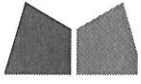

6. 已完成的约 100 件单元件气水孔和排气孔是否要依最新的工艺返工? --请香港尽快确认;

7. 更换挂码工厂和二厂已经开始执行;

8. 转角单元件生窗的扇撑孔和扇撑头需要工艺处理。

其他


1. 李规和二厂请每周一，周三组织早会，传达工作注意事项和安全生产。



確認此約 100 件。

在浮膠狀態，

不需再加做水孔和排气孔。

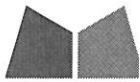

生 產 會 議

會議日期： 2023-02-02

會議地點： 一樓展厅

會議參加： 叶生, 王良, 邱秉安, 黄瑛梅, 陈进华, 谭荣根, 叶伟平, 叶俊峰, 段纪华, 李良平, 罗志钟, 李规, 卢志, 李慧, 谭三玉

會議主題： 有关生产进度事宜

会议内容：

有关 J853 工程：

1. 2月12号-15号有香港同事去湖南厂查看，请李慧做好相关准备；
2. T1 16F 以上玻璃预计2月15号以后回厂，故此先生产 EI4603 T5 座 16F 以上单元件 228 件；
3. T3T5 座 16F 以上小部分单元件已经开始欠料（主要是企料和转角挂码），欠料部分以及特式层铝料年前已经安排补订--仓库陈进华回复供应商已经生产完成一部分（包括转角挂码），完成部分预计下周回厂，剩余材料回厂时间待定；
4. 幕墙特式层梗窗拆图已经完成，生窗图纸预计下周拆图完成；
5. 幕墙特式层尽快提供开料单，湖南可根据开料单将现有库存材料优先开料；
6. 拦河 EI5468, EI5472 请湖南继续生产，UP 拦河 T5-T7 大货图纸已经收到，但无开料单，预计2月6号可发至湖南厂。

有关 J856 工程：

1. 佛沙窗目前已送至 25F，2月4号可按计划出货 26F，但要多注意包装质量；
2. VMU 有一条水槽料特急，文件已发生产，请优先生产此料，还需开一小段此料给银同厂做吊运码用；

3. VMU 单元图纸待发生产;
4. VMU 铝折件 EI5628A 请钣金加急完成;
5. 平台百叶将由望牛墩生产, 铝料 EI5248 回厂时间待确定--请仓库陈进华跟进;
6. 旭格趟门样板已经完成, 大货请提供完整资料给峰少, 如大图 CAD 位置图, 出货计划顺序等以便安排订料和计划生产;
7. 幕墙玉需用新款胶条。

有关 J857 工程:

1. 剩下单元件大部分欠铝料, 预计 2 月底可交齐, 送外喷涂铝料至少一周后方可回厂;
2. 地盘反映欠墙身码和水槽料, 但生产均已接单完成, 需要拆图和香港核对一下;
3. 趟门装铁中, 但铁需要改装, 目前改装中;
4. EI4609 后装百叶差一幅未生产, 请生产查一下;
5. 屋顶拦河图纸需要大改, 图纸暂时未下发生产。

有关 J858 工程:

1. T2 单元件 9-11F 148 件铝料正在加工, 此批给李规在工厂安排生产, T2 座余下的单元件给湖南厂安排生产, 由于玻璃是整座订的, 故拆箱的玻璃需要李规打包好再发往湖南;
2. 后装趟门地盘急需, 需要生产尽快安排;
3. Glass Cladding EI5245 开料中, 下周可安排玻璃到厂;
4. 新增墙身码需要尽快生产;
5. 已报废的单元件如何处理? 场地有限需要尽快解决;