



工程指示 / 要求簡箋(E.I.)

工程指示編號：EI / 6416 / 23 修改版次：A
 工程編號 ：J - 858 工程名稱 ：將軍澳日出康城
 工程項目 ：T1 Glass Cladding 廠用玻璃 BM (61/F, 62/F) 24 件 特色層
 收件人 ：生統 / Maggie 發件人 ： Ant Yeung 日期：12/09/2023

要求提供 / 確認 事項：

- | | | |
|------------------------------------|-------------------------------------|-------------------------------|
| <input type="checkbox"/> 初步鋁料 B.M. | <input type="checkbox"/> 加工拆圖，然後生產 | <input type="checkbox"/> 尺寸表 |
| <input type="checkbox"/> 正式鋁料 B.M. | <input type="checkbox"/> 技術上資料 / 指示 | <input type="checkbox"/> 報價 |
| <input type="checkbox"/> 配件 B.M. | <input type="checkbox"/> 樣辦或貨品說明書 | <input type="checkbox"/> 分判合約 |

內容：

A: 由於地盤改 675 陣關係，因此部分玻璃高度減少 75mm，請按玻璃 BM 生產玻璃送廠。

請按玻璃 BM 生產玻璃送廠。 T1 (61/F, 62/F) 24 件

1. 分層包箱。
2. 原 EI5018 沒有放行 61/F 及 62/F。現用此訂單生產。
3. 附參考 BM。
4. 附位置圖。
5. 此款玻璃是 12mm clear SSC1-60T reflective heat strengthened glass (編號:R20220324054)

*HS 片不用熱浸，沒有熱浸標籤。

謝謝

請在 2023. 10. 31 前完成上列要求。

分發東莞各部門：

- | | | | | | | | |
|---------------------------------|------------------------------|---|---|--|---|--------------------------------|------------------------------|
| <input type="checkbox"/> 生產技術總監 | <input type="checkbox"/> 連附件 | <input checked="" type="checkbox"/> 技術部 | <input checked="" type="checkbox"/> 連附件 | <input type="checkbox"/> 生產部 | <input type="checkbox"/> 連附件 | <input type="checkbox"/> 機械設計部 | <input type="checkbox"/> 連附件 |
| <input type="checkbox"/> 採購部 | <input type="checkbox"/> 連附件 | <input checked="" type="checkbox"/> 生產統籌部 | <input checked="" type="checkbox"/> 連附件 | <input checked="" type="checkbox"/> 小羅&清 | <input checked="" type="checkbox"/> 連附件 | | |
| <input type="checkbox"/> 質檢部 | <input type="checkbox"/> 連附件 | <input type="checkbox"/> 會計部 | <input type="checkbox"/> 連附件 | <input type="checkbox"/> 報關組 | <input type="checkbox"/> 連附件 | <input type="checkbox"/> 其他 | <input type="checkbox"/> 連附件 |

分發香港各部門：

- | | | | | | | | |
|---|---|-------------------------------|------------------------------|------------------------------|------------------------------|----------------------------------|------------------------------|
| <input type="checkbox"/> 行政部 | <input type="checkbox"/> 連附件 | <input type="checkbox"/> 會計部 | <input type="checkbox"/> 連附件 | <input type="checkbox"/> 統籌部 | <input type="checkbox"/> 連附件 | <input type="checkbox"/> 工程部地盤科文 | <input type="checkbox"/> 連附件 |
| <input checked="" type="checkbox"/> 採購部 | <input checked="" type="checkbox"/> 連附件 | <input type="checkbox"/> QS 部 | <input type="checkbox"/> 連附件 | <input type="checkbox"/> 維修部 | <input type="checkbox"/> 連附件 | <input type="checkbox"/> 其他 | <input type="checkbox"/> 連附件 |

傳遞編號：

HK 2113 / 23

發件人簽署：

項目經理簽署：

订购用

康城11期单元幕墙玻璃分层统计表 (T1-Glass claddi

工程: J858康城11期 (T1)

日期: 26-Jun-23

序号	玻璃编号	玻璃类型	玻璃尺寸			单面积 (m2)	61F		62F	总数量	备注	总面积 (m2)
			W(mm)	x	H(mm)		61F	62F				
1	GL03-79A	GL03	798	x	576	0.46	1		1	送工厂	0.5	
2	GL03-114A	GL03	597	x	576	0.34	2		2	送工厂	0.7	
3	GL03-121	GL03	592	x	2531	1.50	2		2	送工厂	3.0	
4	GL03-122	GL03	773	x	2531	1.96	1		1	送工厂	2.0	
5	GL03-123	GL03	798	x	2531	2.02	2		2	送工厂	4.0	
6	GL03-123a	GL03	798	x	2456	1.96		1	1	送工厂	2.0	
7	GL03-124	GL03	592	x	478	0.28	2		2	送工厂	0.6	
8	GL03-125	GL03	773	x	478	0.37	1		1	送工厂	0.4	
9	GL03-126	GL03	798	x	478	0.38	1		1	送工厂	0.4	
10	GL03-126a	GL03	798	x	553	0.44		1	1	送工厂	0.4	
11	GL03-127	GL03	597	x	2531	1.51	2		2	送工厂	3.0	
12	GL03-127a	GL03	597	x	2456	1.47		2	2	送工厂	2.9	
13	GL03-128	GL03	1043	x	2531	2.64	1		1	送工厂	2.6	
14	GL03-128a	GL03	1043	x	2456	2.56		1	1	送工厂	2.6	
15	GL03-129	GL03	1043	x	576	0.60	1		1	送工厂	0.6	
16	GL03-130	GL03	1043	x	553	0.58		1	1	送工厂	0.6	
17	GL03-131	GL03	597	x	553	0.33		2	2	送工厂	0.7	
						总数量	16	8	24		26.9	

注:

1	GL03	12mm clear SSC1-60T reflective heat strengthened glass
---	------	--

参考用

康城11期单元幕墙玻璃分层统计表 (T1-Glass claddi

工程: J858康城11期 (T1)

日期: 26-Jun-23

序号	玻璃编号	玻璃类型	玻璃尺寸		单面积 (m2)	61F	62F	总数量	备注
			W(mm)	H(mm)					
1	GL03-79A	GL03	798	576	0.46	1		1	送工厂
2	GL03-114A	GL03	597	576	0.34	2		2	送工厂
3	GL03-121	GL03	592	2531	1.50	2		2	送工厂
4	GL03-122	GL03	773	2531	1.96	1		1	送工厂
5	GL03-123	GL03	798	2531	2.02	2		2	送工厂
6	GL03-123a	GL03	798	2456	1.96	1		1	送工厂
7	GL03-124	GL03	592	478	0.28	2		2	送工厂
8	GL03-125	GL03	773	478	0.37	1		1	送工厂
9	GL03-126	GL03	798	478	0.38	1		1	送工厂
10	GL03-126a	GL03	798	553	0.44	1		1	送工厂
11	GL03-127	GL03	597	2531	1.51	2		2	送工厂
12	GL03-127a	GL03	597	2456	1.47	2		2	送工厂
13	GL03-128	GL03	1043	2531	2.64	1		1	送工厂
14	GL03-128a	GL03	1043	2456	2.56	1		1	送工厂
15	GL03-129	GL03	1043	576	0.60	1		1	送工厂
16	GL03-130	GL03	1043	553	0.58	1		1	送工厂
17	GL03-131	GL03	597	553	0.33	2		2	送工厂
					总数量	16	8	24	

注:

1	GL03	12mm clear SSC1-60T reflective heat strengthened glass
---	------	--

6174 6212
 576 553
 2531 2456
 828

总面积 (m2)	0.5
	0.7
	3.0
	2.0
	4.0
	2.0
	0.6
	0.4
	0.4
	0.4
	3.0
	2.9
	2.6
	2.6
	0.6
	0.6
	0.7
	26.9

T1A (B)



2531

GL03-121 GL03-121
GL03-124 GL03-124

GL03-122 GL03-122
GL03-125 GL03-125

GL03-123 GL03-123
GL03-126 GL03-126

6 1/2

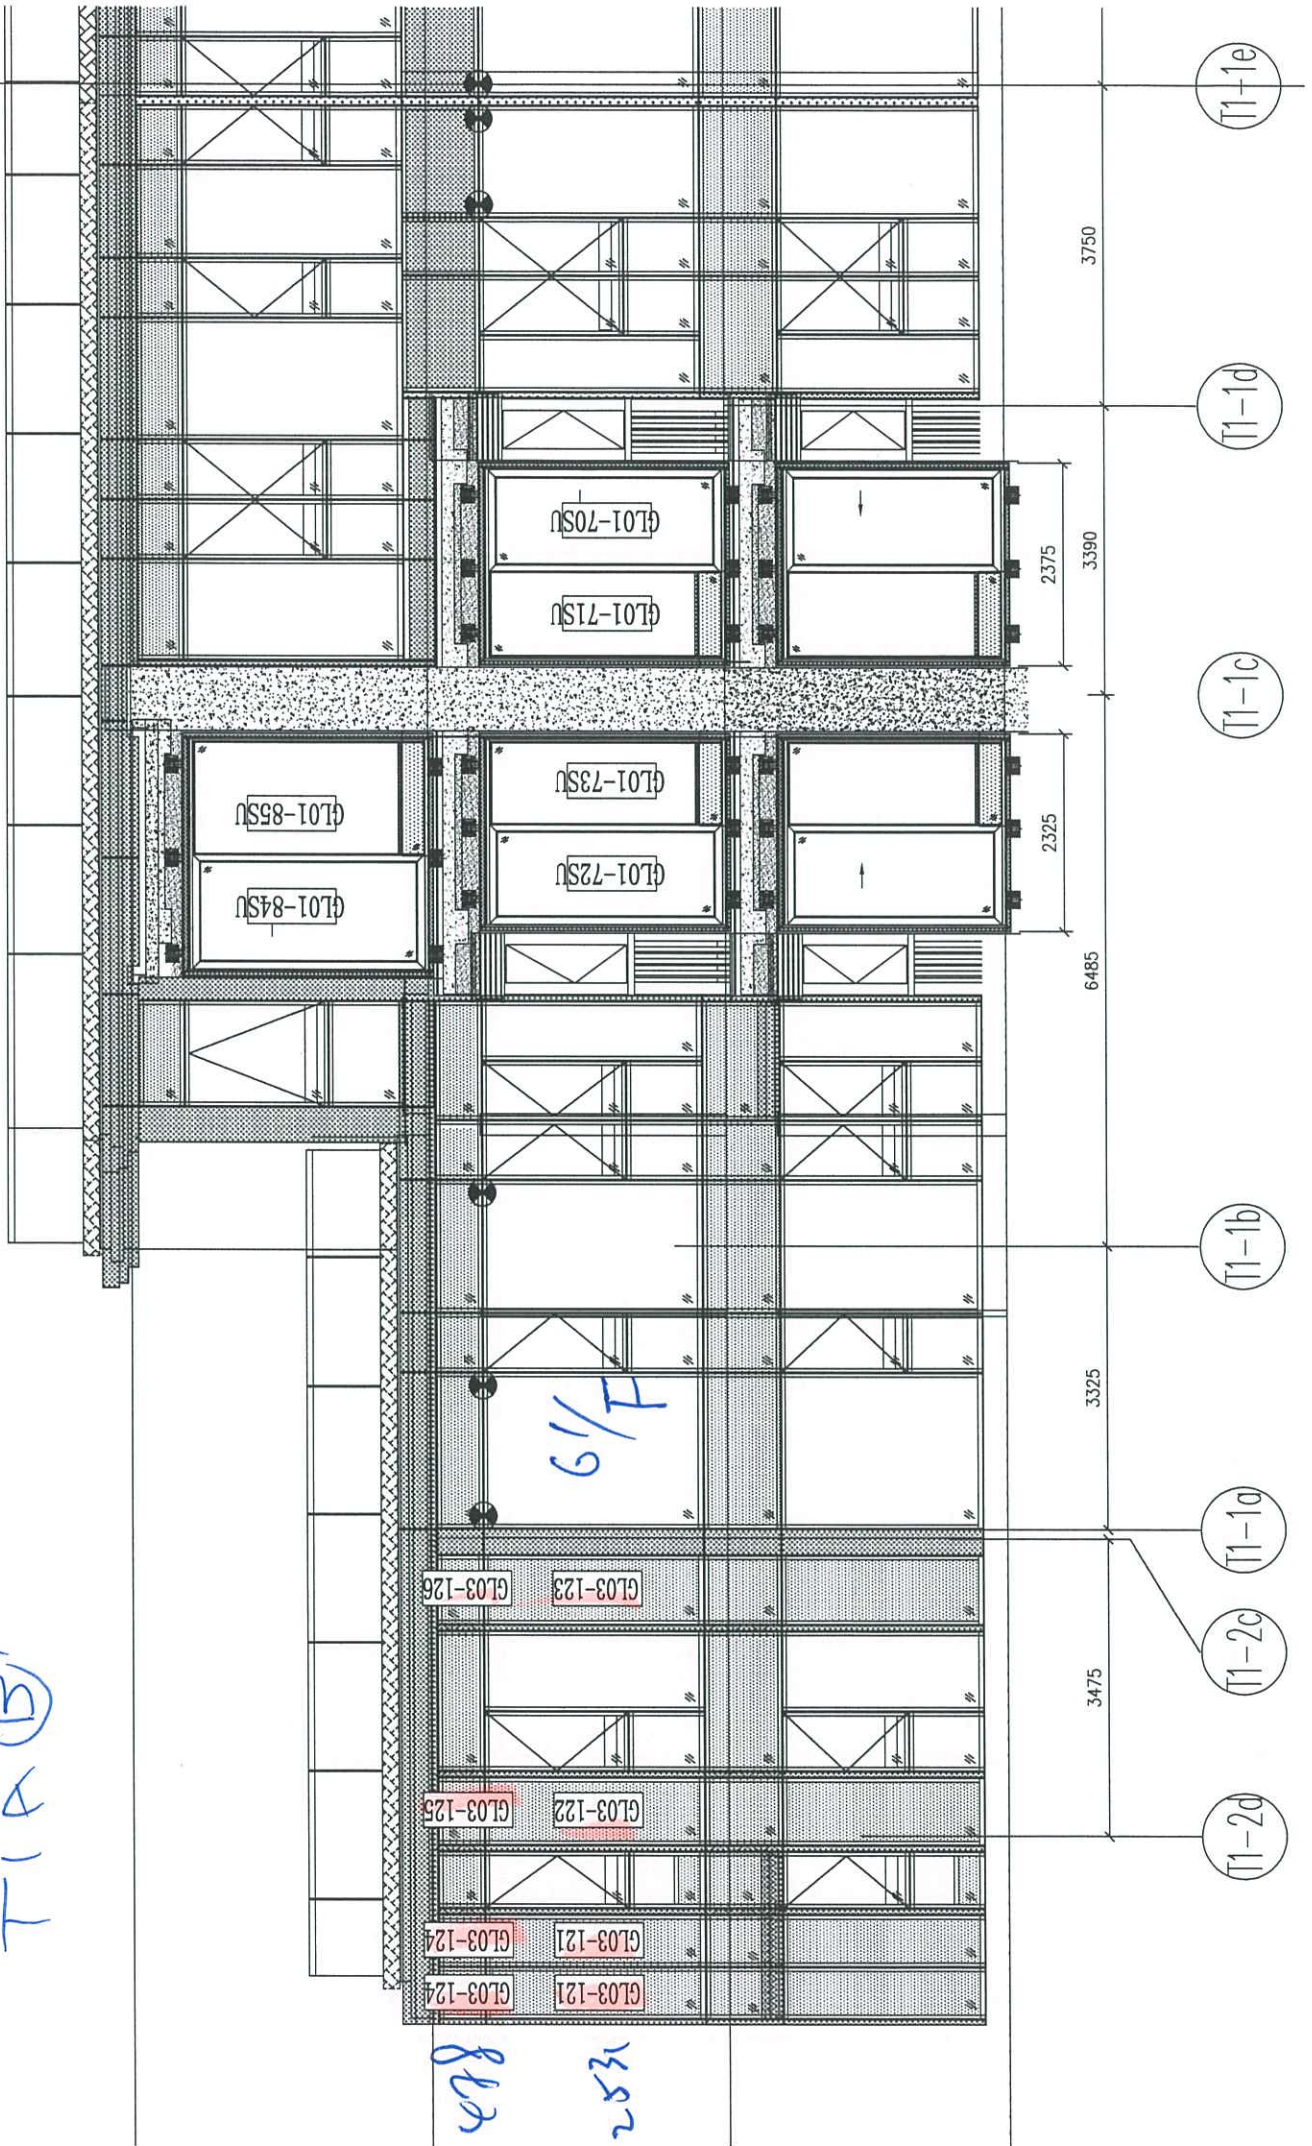

T1-2d

T1-2c

T1-1d

T1-1b

T1-1c

T1-1d

T1-1e

