

工程指示 / 要求簡箋(E.I.)

工程指示編號：EI / 6522 / 23

修改版次：

工程編號：J - 858

工程名稱：將軍澳日出康城

工程項目：幕牆 地盤用配件-M24 拉爆 (修補方案)

收件人：林哥 / Maggie

發件人：Paul Wong

日期：19/07/2023

□要求提供 / □確認 事項：

- | | | |
|---------------|----------------|----------|
| () 初步鋁料 B.M. | () 加工拆圖，然後生產 | () 尺寸表 |
| () 正式鋁料 B.M. | () 技術上資料 / 指示 | () 報價 |
| () 配件 B.M. | () 樣辦或貨品說明書 | () 分判合約 |

內容：

按地盤修補方案要求：

訂 HST3-R M24*230 20 粒，送地盤，T1 用。

謝謝

請在 2023.07.31 前完成上列要求。

附：

□ 原合約工程包

□ 原合約工程加 / 減賬

□ 新工程報價

原因：-

分發東莞各部門：

- | | | | |
|------------------|-----------------|------------------|--------------------|
| () 生產技術總監 □ 連附件 | () 技術部 □ 連附件 | () 生產部 □ 連附件 | () 機械設計部 □ 連附件 |
| () 採購部 □ 連附件 | () 生產統籌部 □ 連附件 | () 小羅 & 清 □ 連附件 | |
| () 質檢部 □ 連附件 | () 會計部 □ 連附件 | () 報關組 □ 連附件 | () 其他 _____ □ 連附件 |

分發其他分判：

分發香港各部門：


- | | | | |
|---------------|----------------|---------------|-------------------------|
| () 行政部 □ 連附件 | () 會計部 □ 連附件 | (✓) 統籌部 □ 連附件 | (✓) 工程部地盤科文 積哥、二寶 □ 連附件 |
| (✓) 採購部 □ 連附件 | () QS 部 □ 連附件 | () 維修部 □ 連附件 | () 其他 _____ □ 連附件 |

傳遞編號：

HK / 23

發件人簽署：

項目經理簽署：

 美特鋁質有限公司 MIDI Aluminium Fabricator Ltd.	工程號:	J-858	計算: WCM	日期: 2023.07.19	送呈: Jason哥
	地盤名稱:	康城11期	核對:	日期: 2023.07.19	副本:
地盤用配件B.M.表	項目類別:	修補方案用 单元幕墙	批准:	日期:	
BM編號: 修補方案用	A/C Code: 欠留絲桿碼的修補方案 (EI6522)			此BM依 MC 41600	

序號	修改標示	配件圖號	物料編號	配件名稱	顏色	實用	後備	總數	單位	備注
1			Hilti HST3-R	M24*230mm 拉爆	A4-70	20	0	20	套	T1 51/F, 53/F BA, T1 55/F AA
2										



美特鋁質有限公司
MIDI ALUMINIUM FABRICATOR LTD.

編號. MC/42109/858

2023年7月13日

金門建築有限公司
官塘海濱道77號
海濱匯1座22樓

電郵及郵遞

收件人: 王振健先生

項目: 日出康城11期地盤
有關T1 51/F, 53/F B座A單位欠留絲桿碼事宜

您們好!

本司管工在10/7/2023地盤巡查時,發現在T1 51/F, 53/F B座-A單位欠留絲桿碼。煩請貴司通知有關判商,欠留絲桿,將導致進行修補方案。需要本司額外安排人手打拉爆。此會涉及額外物資及工數。本司會保留追究權利,報價另外附上。

特此通知

此謝

美特鋁質有限公司

繆靄超

董事總經理

附件: 共 頁

抄送:	金門	- Mr. Billy Kan / Mr. Rick Cheung	(電郵)
	信和	- Mr. Terry Wan / Mr. Andy Chan / Mr. Kenneth Leung	(電郵)
	RLP	- Ms. Marina Tong / Ms. Ginny Chau	(電郵)
	AECOM	- Mr. Ryan Ko / Mr. Dennis Chiu / Ms. Crystal Wong	(電郵)

FM / MT / JL / AY / PW / jc



位置: T1 51/F B座A單位
沒有留絲桿



位置: T1 53 B座 A單位
沒有留絲桿



美特鋁質有限公司
MIDI ALUMINIUM FABRICATOR LTD.

編號. MC/42117/858

2023年7月18日

金門建築有限公司
官塘海濱道77號
海濱匯1座22樓

電郵及郵遞

收件人: 王振健先生

項目: 日出康城11期地盤
有關T1 55/F A座A單位欠留絲桿碼事宜

您們好!

本司管工在18/7/2023地盤巡查時,發現在T1 55/F A座-A單位欠留絲桿碼。煩請貴司通知有關判商,欠留絲桿,將導致進行修補方案。需要本司額外安排人手打拉爆。此會涉及額外物資及工數。懇請貴司敦促其分判,安裝預留碼時不再遺漏。本司會保留追究權利,報價另外附上。

特此通知

此謝

美特鋁質有限公司

繆靄超
董事總經理


附件: 共2頁

抄送: 金門 - Mr. Billy Kan / Mr. Rick Cheung (電郵)
信和 - Mr. Terry Wan / Mr. Andy Chan / Mr. Kenneth Leung (電郵)
RLP - Ms. Marina Tong / Ms. Ginny Chau (電郵)
AECOM - Mr. Ryan Ko / Mr. Dennis Chiu / Ms. Crystal Wong (電郵)

FM / MT / JL / AY / PW / wk





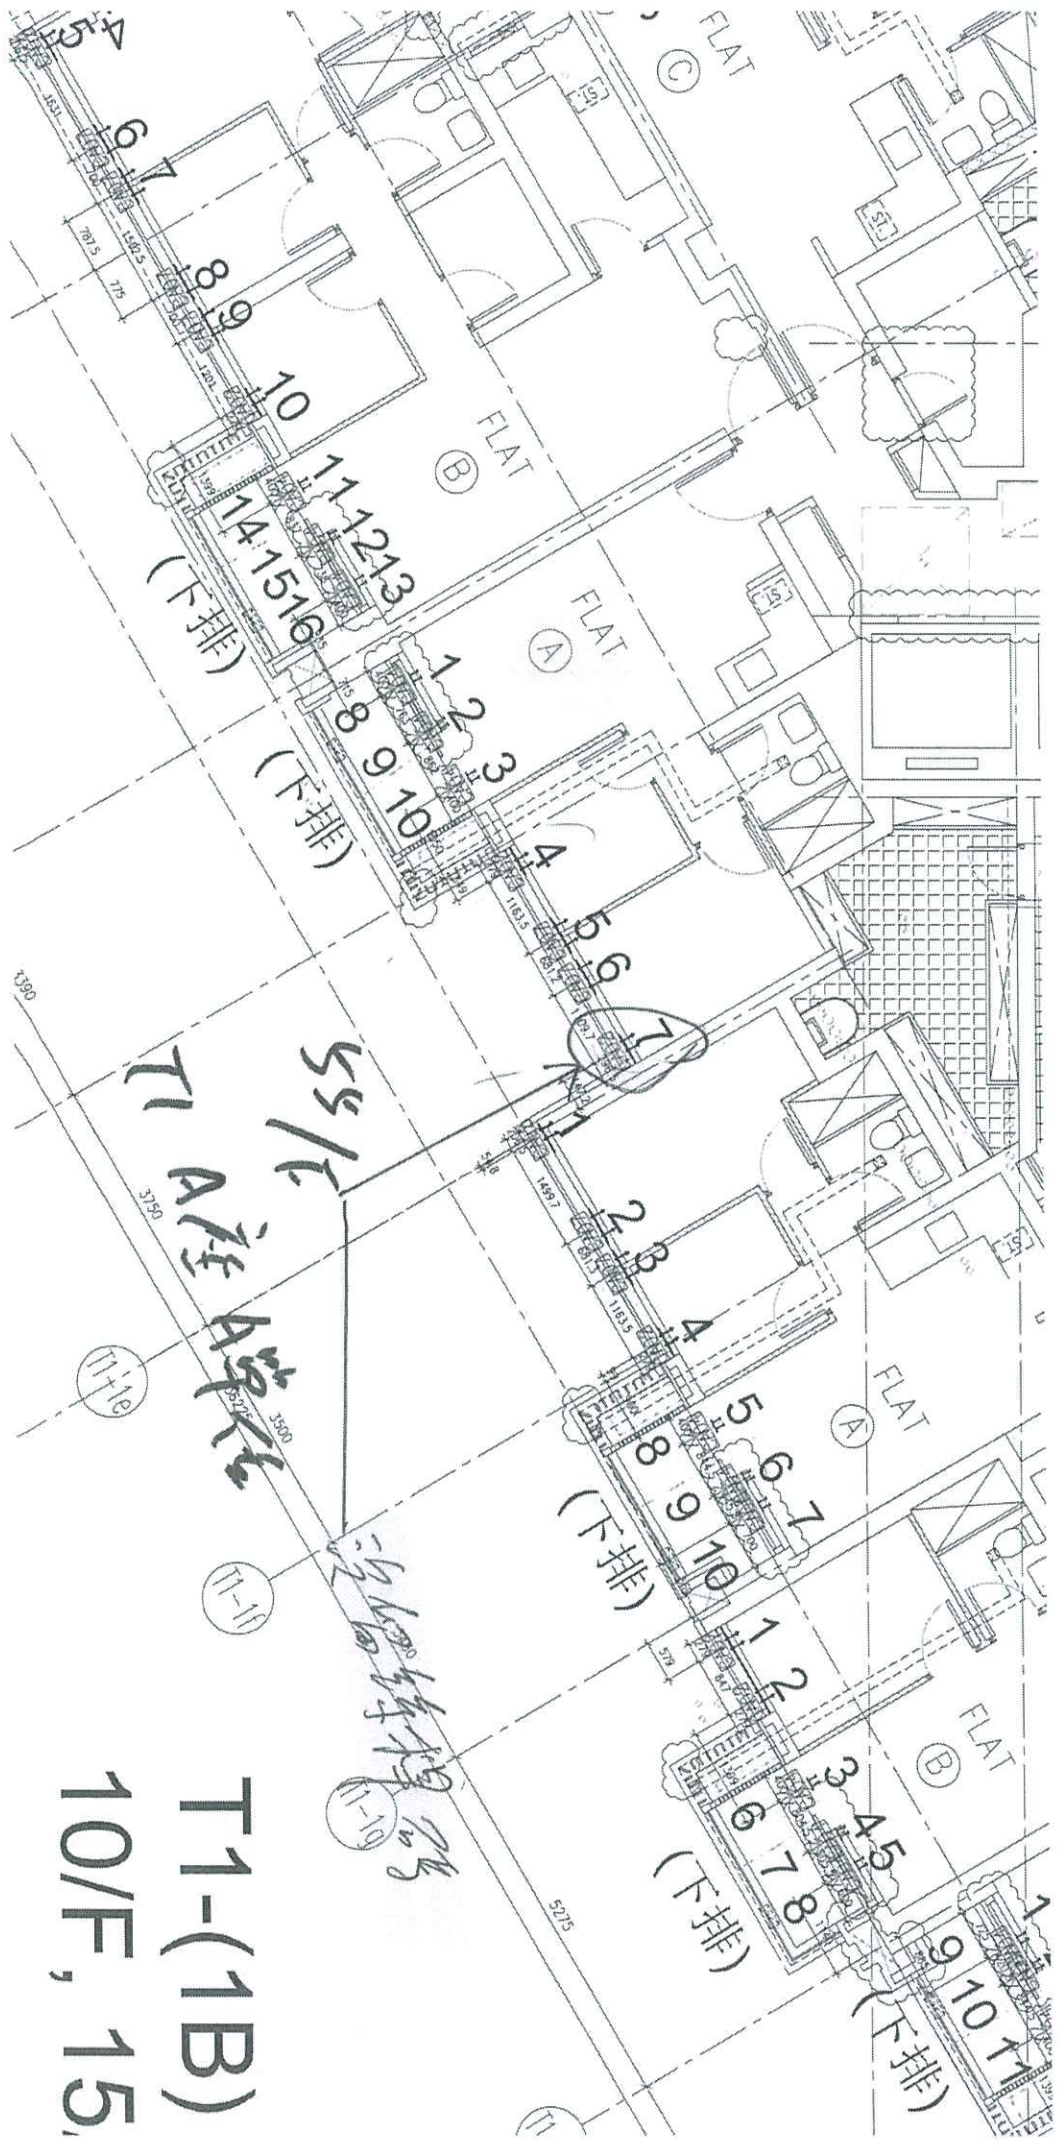

T1-(1B)
10/F, 15

55/F
T1 A 住宅單位

