

美特鋁質有限公司

MIDI ALUMINIUM FABRICATOR LTD.



工程指示 / 要求簡箋 ENGINEER INSTRUCTIONS(E.I.)

工程指示編號:	EI- 4621	修改版本:	B
工程編號:	HK- 0929 / 23	工程名稱:	啟德6551
收件人:	生統	發件人:	nero
工程項目:	預製窗 - 廠用鋁料BM	日期:	03/05/2023

<input type="checkbox"/> 原合約工程包	<input type="checkbox"/> 原合約工程加 / 減賬 QT-	<input type="checkbox"/> 新工程報價 QT-
---------------------------------	--	------------------------------------

信件批核號碼/圖紙參考編號:	批核模具圖紙編號:
客戶指示附件:	管理內部批簽署:

<input type="checkbox"/> 初步鋁料 B.M.	<input type="checkbox"/> 加工拆圖, 然後生產	<input type="checkbox"/> 尺寸表
<input type="checkbox"/> 正式鋁料 B.M.	<input type="checkbox"/> 技術上資料 / 指示	<input type="checkbox"/> 報價
<input type="checkbox"/> 配件 B.M.	<input type="checkbox"/> 樣辦或貨品說明書	<input type="checkbox"/> 分判合約
<input type="checkbox"/> 其他:		

內容: 按附件修改資料增訂鋁料, 送廠。
完成上列要求日期: 10/05/2023

國內


<input type="checkbox"/> 生產技術總監	<input type="checkbox"/> 連附件	<input type="checkbox"/> 技術部	<input type="checkbox"/> 連附件	<input type="checkbox"/> 生產部	<input type="checkbox"/> 連附件
<input type="checkbox"/> 採購部	<input type="checkbox"/> 連附件	<input checked="" type="checkbox"/> 生產統籌部	<input checked="" type="checkbox"/> 連附件	<input type="checkbox"/> 報關組	<input type="checkbox"/> 連附件
<input type="checkbox"/> 質檢部	<input type="checkbox"/> 連附件	<input type="checkbox"/> 會計部	<input type="checkbox"/> 連附件	<input type="checkbox"/> 機械設計部	<input type="checkbox"/> 連附件
<input type="checkbox"/> 香港辦	<input type="checkbox"/> 連附件	<input type="checkbox"/> 其他:			

香港

<input type="checkbox"/> 行政部	<input type="checkbox"/> 連附件	<input type="checkbox"/> 會計部	<input type="checkbox"/> 連附件	<input type="checkbox"/> 統籌部	<input type="checkbox"/> 連附件	<input type="checkbox"/> 工程部	<input type="checkbox"/> 連附件
<input type="checkbox"/> 採購部	<input type="checkbox"/> 連附件	<input type="checkbox"/> QS部	<input type="checkbox"/> 連附件	<input type="checkbox"/> 地盤管理	<input type="checkbox"/> 連附件	<input type="checkbox"/> 維修部	<input type="checkbox"/> 連附件


*發件人簽署:	<i>L</i>	*組別成員批核簽署:	<i>[Signature]</i>
傳遞編號:	4629 / 23	項目經理簽署:	<i>[Signature]</i>

J-859佛沙窗鋁料模圖(一)

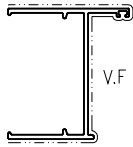


AW-01

模號: X86003
名稱: 70生邊企
合金狀態: 6063-T6
重量: 1.147 KG/M
V.F.: 229.14mm

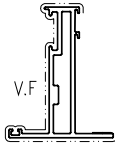


AW-02

模號: X86198
名稱: 70窗玉料
合金狀態: 6063-T6
重量: 1.422 KG/M
V.F.: 195.2 mm

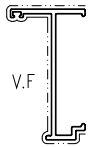


AW-05

模號: X86007
名稱: 70生夾企
合金狀態: 6063-T6
重量: 0.835 KG/M
V.F.: 173.62mm

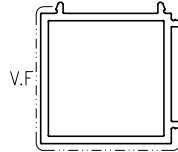


AW-07

模號: X86009
名稱: 90° 转角通
合金狀態: 6063-T6
重量: 4.98 KG/M
V.F.: 150 mm

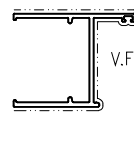


AW-08

模號: X86010
名稱: 50生边企
合金狀態: 6063-T6
重量: 1.023 KG/M
V.F.: 205.66mm

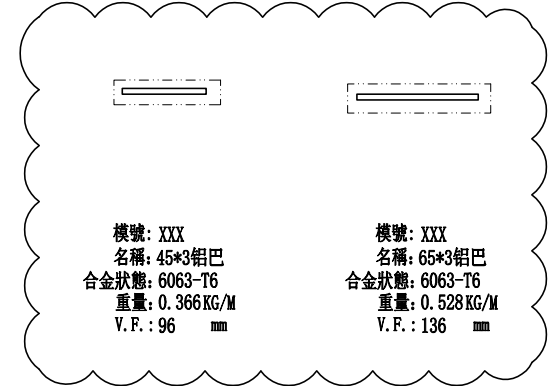


模號: XXX
名稱: 45*3鋁巴
合金狀態: 6063-T6
重量: 0.366 KG/M
V.F.: 96 mm

模號: XXX
名稱: 65*3鋁巴
合金狀態: 6063-T6
重量: 0.528 KG/M
V.F.: 136 mm

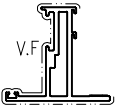


AW-09

模號: X86199
名稱: 50窗玉料
合金狀態: 6063-T6
重量: 1.149 KG/M
V.F.: 172.40mm

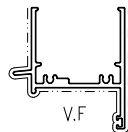


AW-10

模號: X86012
名稱: 50生頂橫
合金狀態: 6063-T6
重量: 1.217 KG/M
V.F.: 235.61mm

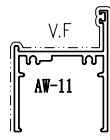


AW-11

模號: X86013
名稱: 50生底橫
合金狀態: 6063-T6
重量: 1.163 KG/M
V.F.: 224.25mm

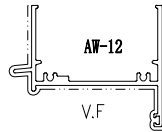

AW-12

模號: X86014
名稱: 70生頂橫
合金狀態: 6063-T6
重量: 1.347 KG/M
V.F.: 260.19mm

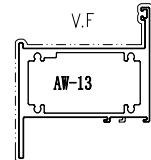

AW-13

模號: X86262
名稱: 70上生下梗中橫
合金狀態: 6063-T6
重量: 1.838 KG/M
V.F.: 233.49mm




AW-15

模號: X86200
名稱: 50生窗玻璃綫
合金狀態: 6063-T5
重量: 0.276 KG/M
V.F.: 41.3 mm




AW-16

模號: X86201
名稱: 梗窗玻璃綫
合金狀態: 6063-T5
重量: 0.255 KG/M
V.F.: 47.3 mm

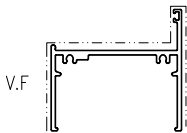


AW-17

模號: X86022
名稱: 70生底橫
合金狀態: 6063-T6
重量: 1.288 KG/M
V.F.: 189 mm

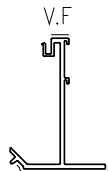


AW-18

模號: AW-18
名稱: 反拍綫
合金狀態: 6063-T6
重量: 0.899 KG/M
V.F.: 189.77mm

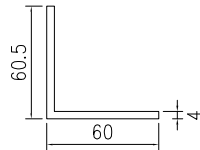


AW-19

模號: JM1069
名稱: 50窗鋁角
合金狀態: 6061-T6
重量: 1.200 KG/M
V.F.: 0 mm

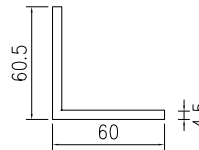


AW-20

模號: JM1069A
名稱: 70窗鋁角
合金狀態: 6061-T6
重量: 1.530 KG/M
V.F.: 0 mm

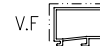


AW-22

模號: X86202
名稱: 玻璃綫
合金狀態: 6063-T5
重量: 0.304 KG/M
V.F.: 47.3 mm

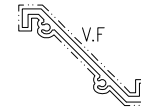


AW-23

模號: X86203
名稱: 50百葉片
合金狀態: 6063-T6
重量: 0.894 KG/M
V.F.: 238.49mm

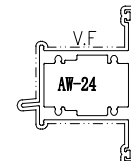

AW-24


模號: X86204
名稱: 50滴水上生下中橫
合金狀態: 6063-T6
重量: 1.891 KG/M
V.F.: 305.3 mm

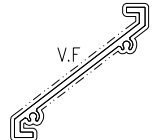

AW-25


模號: X85958
名稱: 70百葉片
合金狀態: 6063-T6
重量: 1.041 KG/M
V.F.: 262.6 mm

J-859佛沙窗鋁料模圖(二)

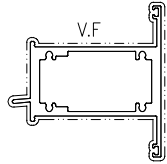


AW-26

模號: X86205
名稱: 70滴水上生下中橫
合金狀態: 6063-T6
重量: 2.482KG/M
V.F.: 357.9 mm

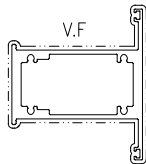


AW-27

模號: X86206
名稱: 70左生右生中橫
合金狀態: 6063-T6
重量: 2.428KG/M
V.F.: 327.5 mm

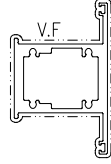


AW-28

模號: X86027
名稱: 50左生右生中橫
合金狀態: 6063-T6
重量: 2.179KG/M
V.F.: 299.1 mm

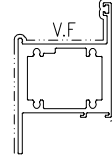


AW-29

模號: X86208
名稱: 50上生下梗中橫
合金狀態: 6063-T6
重量: 2.135KG/M
V.F.: 208.5 mm

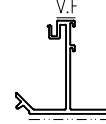


AW-30

模號: X86209
名稱: 反拍線
合金狀態: 6063-T6
重量: 0.769KG/M
V.F.: 52.8 mm

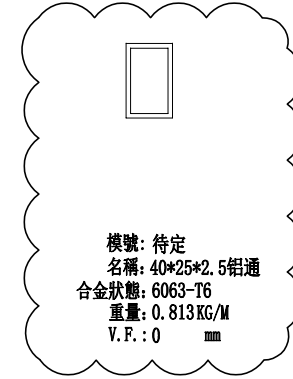


模號: 待定
名稱: 40*25*2.5鋁通
合金狀態: 6063-T6
重量: 0.813KG/M
V.F.: 0 mm

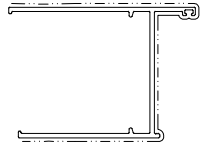


AW-33

模號: X86210
名稱: 70生邊企
合金狀態: 6063-T6
重量: 1.55 KG/M
V.F.: 274.5 mm

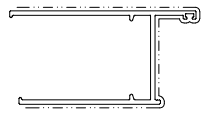


AW-34

模號: X86211
名稱: 50生邊企
合金狀態: 6063-T6
重量: 1.425KG/M
V.F.: 250.6 mm

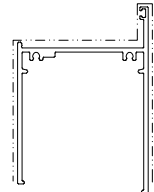


AW-35

模號: X86212
名稱: 70生底橫
合金狀態: 6063-T6
重量: 1.691KG/M
V.F.: 265 mm

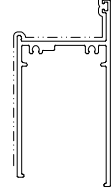


AW-36

模號: X86213
名稱: 50生底橫
合金狀態: 6063-T6
重量: 1.566KG/M
V.F.: 240.7 mm

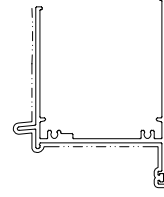


AW-37

模號: X86242
名稱: 70生頂橫
合金狀態: 6063-T6
重量: 1.745KG/M
V.F.: 259.6 mm

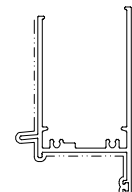

AW-38

模號: X86243
名稱: 50生頂橫
合金狀態: 6063-T6
重量: 1.62 KG/M
V.F.: 237.9 mm

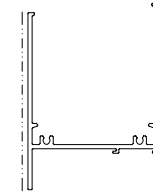


AW-39

模號: X86245
名稱: 70梗頂橫
合金狀態: 6063-T6
重量: 1.648KG/M
V.F.: 175.8 mm



AW-41

模號: X86244
名稱: 50窗玻璃綫
合金狀態: 6063-T5
重量: 0.286KG/M
V.F.: 41.3 mm

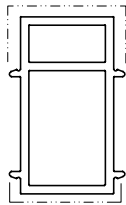

AW-42

模號: X86008
名稱: 直角通
合金狀態: 6063-T6
重量: 4.02 KG/M
V.F.: 150 mm



模號: JM1052 (13*13*1.3鋁角)
名稱: 反拍線擋膠鋁角
合金狀態: 待定
重量: 0.057KG/M
V.F.: 0 mm



模號: 模號待定
名稱: 歐標槽拉巴
合金狀態: 待定
重量: 0.128KG/M
V.F.: 22 mm



模號: JM3094
名稱: 20X20X2.5鋁通
合金狀態: 6063-T6
重量: 0.512KG/M
V.F.: 0 mm



模號: XXXX
名稱: 15X3鋁巴
合金狀態: 6063-T5
重量: 0.146KG/M
V.F.: 0 mm



模號: JM1053
名稱: 23*26*3鋁角
合金狀態: 待定
重量: 0.404KG/M
V.F.: 0 mm



模號: BT4062
名稱: 25X3鋁巴
合金狀態: 6063-T5
重量: 0.219KG/M
V.F.: 0 mm