

工程指示 / 要求簡箋 ENGINEER INSTRUCTIONS(E.I.)

工程指示編號:	EI- 4621	修改版本:	F
工程編號:	HK- 1908 / 23	工程名稱:	啟德6551
收件人:	生統	發件人:	nero
工程項目:	預製窗 - 廠用鋁料BM	日期:	25/08/2023

<input type="checkbox"/> 原合約工程包	<input type="checkbox"/> 原合約工程加 / 減賬 QT-	<input type="checkbox"/> 新工程報價 QT-
---------------------------------	--	------------------------------------

信件批核號碼/圖紙參考編號:	批核模具圖紙編號:
客戶指示附件:	管理內部批簽署:

<input type="checkbox"/> 初步鋁料 B.M.	<input type="checkbox"/> 加工拆圖, 然後生產	<input type="checkbox"/> 尺寸表
<input type="checkbox"/> 正式鋁料 B.M.	<input type="checkbox"/> 技術上資料/指示	<input type="checkbox"/> 報價
<input type="checkbox"/> 配件 B.M.	<input type="checkbox"/> 樣辦或貨品說明書	<input type="checkbox"/> 分判合約
<input type="checkbox"/> 其他:		

內容:
請按附件修改資料訂購, 送廠及加工使用。

完成上列要求日期: 31/08/2023


國內

<input type="checkbox"/> 生產技術總監	<input type="checkbox"/> 連附件	<input type="checkbox"/> 技術部	<input type="checkbox"/> 連附件	<input type="checkbox"/> 生產部	<input type="checkbox"/> 連附件
<input type="checkbox"/> 採購部	<input type="checkbox"/> 連附件	<input checked="" type="checkbox"/> 生產統籌部	<input checked="" type="checkbox"/> 連附件	<input type="checkbox"/> 報關組	<input type="checkbox"/> 連附件
<input type="checkbox"/> 質檢部	<input type="checkbox"/> 連附件	<input type="checkbox"/> 會計部	<input type="checkbox"/> 連附件	<input type="checkbox"/> 機械設計部	<input type="checkbox"/> 連附件
<input type="checkbox"/> 香港辦	<input type="checkbox"/> 連附件	<input type="checkbox"/> 其他:			

香港


<input type="checkbox"/> 行政部	<input type="checkbox"/> 連附件	<input type="checkbox"/> 會計部	<input type="checkbox"/> 連附件	<input type="checkbox"/> 統籌部	<input type="checkbox"/> 連附件	<input type="checkbox"/> 工程部	<input type="checkbox"/> 連附件
<input type="checkbox"/> 採購部	<input type="checkbox"/> 連附件	<input type="checkbox"/> QS部	<input type="checkbox"/> 連附件	<input type="checkbox"/> 地盤管理	<input type="checkbox"/> 連附件	<input type="checkbox"/> 維修部	<input type="checkbox"/> 連附件

*發件人簽署:	*組別成員批核簽署:
傳遞編號: HK 1908 / 23	項目經理簽署:

 美特鋁質有限公司 MIDI Aluminium Fabricator Ltd.		工程號: J-859	計算: HXL	日期: 2023.06.14	送呈: 施哥									
		地盤名稱: 启德站	核對: 林仁安	日期: 2023.06.14	副本:									
廠用鋁型材B.M.表		項目類別: 佛沙窗	批准:	日期:	此BM依據EI/4548/22,B版施工圖 計算									
BM編號:859-WI-M01-X-XXX		A/C Code:	有顏色鋁料(Kg): 20916.69	無顏色鋁料(Kg): 506.65	V.F總(米 ²): 3594.91									
序號	修改標示	物料編號	鋁料名稱	顏色	合金狀態	長度	數量 (支)			重量(Kgs)		V.F.(米 ²)		備注
						(mm)	實用	後備	總數	Kg/M	總重量	米 ² /米	Total_V.F.	
1	E增加	X86003	70生邊企(AW-01)	UCT543684XL-3	6063-T6	4750	256	10	266	1.147	1449.23	0.229	289.5	
2		X86198	70窗玉料(AW-02)	UCT543684XL-3	6063-T6	5850	384	20	404	1.422	3360.75	0.195	460.9	
3	A取消	X86005	70梗邊企(AW-03)	UCT543684XL-3	6063-T6	5250	0		0	1.151	0.00	0.228	0.0	
4		X86022	70生底橫(AW-17)	UCT543684XL-3	6063-T6	5950	82	5	87	1.288	666.73	0.189	97.8	
5		X86203	50窗百葉片(AW-23)	UCT543684XL-3	6063-T6	5700	90	10	100	0.894	509.58	0.238	135.7	
6	B增加	X86007	70生夾企(AW-05)	UCT543684XL-3	6063-T6	4750	127	5	132	0.835	523.55	0.174	108.9	
7		X86204	50滴水上生下生(AW-24)	UCT543684XL-3	6063-T6	5800	30		30	1.688	293.71	0.305	53.1	
8		X85958	70窗百葉片(AW-25)	UCT543684XL-3	6063-T6	4650	377	30	407	1.041	1970.14	0.262	495.8	
9	B增加	X86009	90°轉角通(AW-07)	UCT543684XL-3	6063-T6	4750	31		31	4.980	733.31	0.150	22.1	
10	E增加	X86010	50生邊企(AW-08)	UCT543684XL-3	6063-T6	4750	130	5	135	1.023	656.00	0.206	131.9	
11	E增加	X86199	50窗玉料(AW-09)	UCT543684XL-3	6063-T6	5750	162	10	172	1.149	1136.36	0.172	170.1	
12	B增加	X86202	玻璃線(AW-22)	UCT543684XL-3	6063-T5	5450	286	30	316	0.304	523.55	0.047	80.9	
13		X86205	70滴水上生下生(AW-26)	UCT543684XL-3	6063-T6	4650	125	5	130	1.936	1170.31	0.358	216.4	
14		X86206	70左生右生(AW-27)	UCT543684XL-3	6063-T6	5250	8		8	1.936	81.31	0.327	13.7	
15		X86207	50上生下生(AW-28)	UCT543684XL-3	6063-T6	4500	1		1	1.631	7.34	0.299	1.3	
16		X86208	50上梗下生(AW-29)	UCT543684XL-3	6063-T6	4500	1		1	1.588	7.15	0.208	0.9	
17		X86209	50反拍線(AW-30)	UCT543684XL-3	6063-T6	4500	1		1	0.769	3.46	0.053	0.2	
18	E增加	X86210	70加长生边企(AW-33)	UCT543684XL-3	6063-T6	4750	164	10	174	1.550	1281.08	0.274	226.5	
19	E增加	X86211	50加长生边企(AW-34)	UCT543684XL-3	6063-T6	4750	95	3	98	1.425	663.34	0.250	116.4	
20		X86212	70加长生底橫(AW-35)	UCT543684XL-3	6063-T6	5350	41	10	51	1.691	461.39	0.265	72.3	
21		X86213	50加长生底橫(AW-36)	UCT543684XL-3	6063-T6	5200	12		12	1.566	97.72	0.241	15.0	
22		X86242	70加长生頂橫(AW-37)	UCT543684XL-3	6063-T6	5750	23		23	1.525	201.68	0.260	34.4	
23	A取消	X86243	50加长生頂橫(AW-38)	UCT543684XL-3	6063-T6	5200	0		0	1.401	0.00	0.238	0.0	
24	A取消	X86245	70加长梗頂橫(AW-39)	UCT543684XL-3	6063-T6	5200	0		0	1.648	0.00	0.176	0.0	


25		X86244	50梗玻璃线(AW-41)	UCT543684XL-3	6063-T5	4500	2		2	0.286	2.57	0.041	0.4			
26	B增加	X86012	50生頂橫(AW-10)	UCT543684XL-3	6063-T6	5950	36	2	38	1.217	275.16	0.236	53.3			
27	B增加	X86013	50生底橫(AW-11)	UCT543684XL-3	6063-T6	5850	28	2	30	1.163	204.11	0.224	39.4			
28	D增加	X86014	70生頂橫(AW-12)	UCT543684XL-3	6063-T6	5900	115	5	120	1.347	953.68	0.260	184.2			
29	B增加	X86262	70上生下梗中橫(AW-13)	UCT543684XL-3	6063-T6	5500	68	3	71	1.838	717.74	0.233	91.2			
30		X86200	50生窗玻璃線(AW-15)	UCT543684XL-3	6063-T5	5650	342	30	372	0.276	580.10	0.042	88.3			
31		X86201	梗窗玻璃線(AW-16)	UCT543684XL-3	6063-T5	4750	190	30	220	0.255	266.48	0.047	49.1			
32		X86263	反拍線(AW-18)	UCT543684XL-3	6063-T6	5300	211	5	216	0.899	1029.18	0.190	217.2			
33		JM1069	50窗鋁角(AW-19)	鉻化	6061-T6	5650	9		9	1.200	61.02					組裝窗玉用
34		JM1069A	70窗鋁角(AW-20)	鉻化	6061-T6	5400	28		28	1.530	231.34					組裝窗玉用
35		JM3094	20X20X2.5鋁通	鉻化	6063-T6	5750	20		20	0.553	63.60					反拍線用 夾企用
36	C取消		15X3鋁巴	UCT543684XL-3	6063-T5	5450	386	10	396	0.146	315.10	0.036	77.7			百葉用 (待訂)
37		JM1053	23*26*3鋁角	鉻化	6063-T5	5550	20		20	0.404	44.84					駁接用
38	B增加	X86008	中立柱(AW-42)	UCT543684XL-3	6063-T6	5150	31	2	33	4.020	683.20	0.150	25.5			
39		JM1052	13*13*1.3鋁角	鉻化	6063-T5	5500	160	10	170	0.057	53.30					反拍線掃膠鋁角
40		X85964	歐標槽拉巴	UCT543684XL-3	6063-T6	5750	186	10	196	0.128	144.26	0.022	24.8			
41		BT4062	25*3鋁巴	鉻化	6063-T6	6000	40		40	0.219	52.56					用于扇撐加力
42	F增加	BT4021	50*3鋁巴(切成45*3)	UCT543684XL-3	6063-T6	5800	24	2	26	0.44	66.35	0.096	14.5			用于百葉
43	F增加	JMFG0112	65*3鋁巴	UCT543684XL-3	6063-T6	5800	48	3	51	0.528	156.18	0.136	40.2			用于百葉
								合計：	4520		21423.34		3594.913			

J-859佛沙窗鋁料模圖(一)

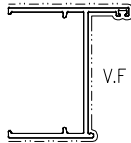


AW-01

模號: X86003
名稱: 70生邊企
合金狀態: 6063-T6
重量: 1.147 KG/M
V.F.: 229.14mm

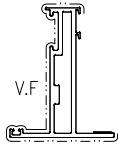


AW-02

模號: X86198
名稱: 70窗玉料
合金狀態: 6063-T6
重量: 1.422 KG/M
V.F.: 195.2 mm

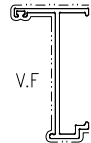


AW-05

模號: X86007
名稱: 70生夾企
合金狀態: 6063-T6
重量: 0.835 KG/M
V.F.: 173.62mm

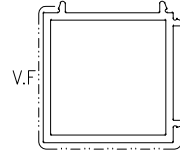


AW-07

模號: X86009
名稱: 90° 转角通
合金狀態: 6063-T6
重量: 4.98 KG/M
V.F.: 150 mm

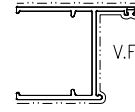


AW-08

模號: X86010
名稱: 50生邊企
合金狀態: 6063-T6
重量: 1.023 KG/M
V.F.: 205.66mm

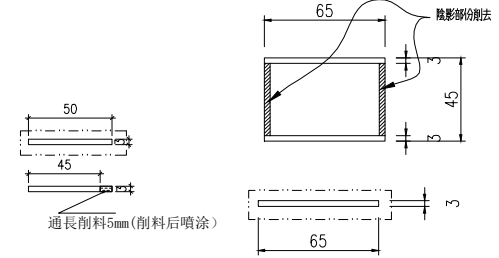


模號: BT4021
名稱: 50*3鋁巴
合金狀態: 6063-T6
重量: 0.44 KG/M
V.F.: 96 mm

模號: JMFG0112
名稱: 65*3鋁巴
合金狀態: 6063-T6
重量: 0.528 KG/M
V.F.: 136 mm

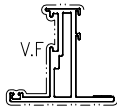


AW-09

模號: X86199
名稱: 50窗玉料
合金狀態: 6063-T6
重量: 1.149 KG/M
V.F.: 172.40mm

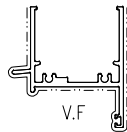


AW-10

模號: X86012
名稱: 50生頂橫
合金狀態: 6063-T6
重量: 1.217 KG/M
V.F.: 235.61mm

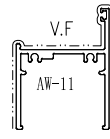


AW-11

模號: X86013
名稱: 50生底橫
合金狀態: 6063-T6
重量: 1.163 KG/M
V.F.: 224.25mm

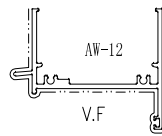

AW-12

模號: X86014
名稱: 70生頂橫
合金狀態: 6063-T6
重量: 1.347 KG/M
V.F.: 260.19mm

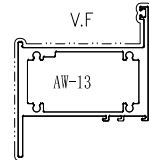

AW-13

模號: X86262
名稱: 70上生下梗中橫
合金狀態: 6063-T6
重量: 1.838 KG/M
V.F.: 233.49mm




AW-15

模號: X86200
名稱: 50生窗玻璃綫
合金狀態: 6063-T5
重量: 0.276 KG/M
V.F.: 41.3 mm




AW-16

模號: X86201
名稱: 梗窗玻璃綫
合金狀態: 6063-T5
重量: 0.255 KG/M
V.F.: 47.3 mm

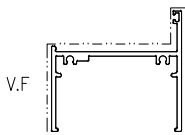


AW-17

模號: X86022
名稱: 70生底橫
合金狀態: 6063-T6
重量: 1.288 KG/M
V.F.: 189 mm

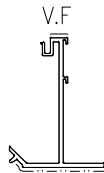


AW-18

模號: AW-18
名稱: 反拍綫
合金狀態: 6063-T6
重量: 0.899 KG/M
V.F.: 189.77mm

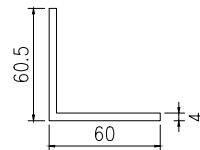

AW-19

模號: JM1069
名稱: 50窗鋁角
合金狀態: 6061-T6
重量: 1.200 KG/M
V.F.: 0 mm

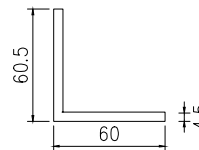


AW-20

模號: JM1069A
名稱: 70窗鋁角
合金狀態: 6061-T6
重量: 1.530 KG/M
V.F.: 0 mm




AW-22

模號: X86202
名稱: 玻璃綫
合金狀態: 6063-T5
重量: 0.304 KG/M
V.F.: 47.3 mm

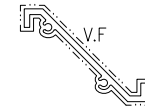


AW-23

模號: X86203
名稱: 50百葉片
合金狀態: 6063-T6
重量: 0.894 KG/M
V.F.: 238.49mm

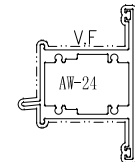

AW-24


模號: X86204
名稱: 50滴水上生下中橫
合金狀態: 6063-T6
重量: 1.891 KG/M
V.F.: 305.3 mm

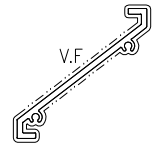

AW-25


模號: X85958
名稱: 70百葉片
合金狀態: 6063-T6
重量: 1.041 KG/M
V.F.: 262.6 mm

J-859佛沙窗鋁料模圖(二)

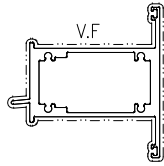


AW-26

模號: X86205
名稱: 70滴水上生下中橫
合金狀態: 6063-T6
重量: 2.482 KG/M
V.F.: 357.9 mm

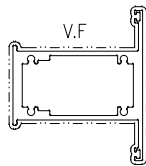


AW-27

模號: X86206
名稱: 70左生右生中橫
合金狀態: 6063-T6
重量: 2.428 KG/M
V.F.: 327.5 mm

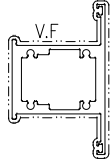


AW-28

模號: X86027
名稱: 50左生右生中橫
合金狀態: 6063-T6
重量: 2.179 KG/M
V.F.: 299.1 mm

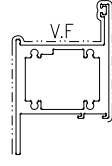


AW-29

模號: X86208
名稱: 50上生下梗中橫
合金狀態: 6063-T6
重量: 2.135 KG/M
V.F.: 208.5 mm

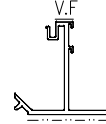


AW-30

模號: X86209
名稱: 反拍線
合金狀態: 6063-T6
重量: 0.769 KG/M
V.F.: 52.8 mm

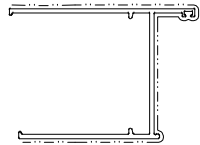


AW-33

模號: X86210
名稱: 70生邊企
合金狀態: 6063-T6
重量: 1.55 KG/M
V.F.: 274.5 mm

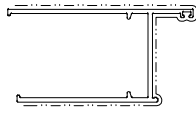


AW-34

模號: X86211
名稱: 50生邊企
合金狀態: 6063-T6
重量: 1.425 KG/M
V.F.: 250.6 mm

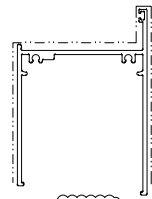


AW-35

模號: X86212
名稱: 70生底橫
合金狀態: 6063-T6
重量: 1.691 KG/M
V.F.: 265 mm

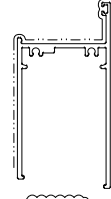


AW-36

模號: X86213
名稱: 50生底橫
合金狀態: 6063-T6
重量: 1.566 KG/M
V.F.: 240.7 mm

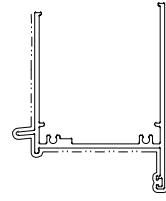


AW-37

模號: X86242
名稱: 70生頂橫
合金狀態: 6063-T6
重量: 1.745 KG/M
V.F.: 259.6 mm

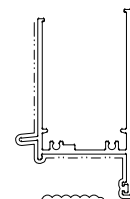

AW-38

模號: X86243
名稱: 50生頂橫
合金狀態: 6063-T6
重量: 1.62 KG/M
V.F.: 237.9 mm

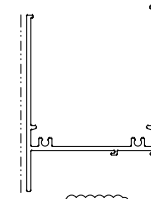


AW-39

模號: X86245
名稱: 70梗頂橫
合金狀態: 6063-T6
重量: 1.648 KG/M
V.F.: 175.8 mm



AW-41

模號: X86244
名稱: 50窗玻璃綫
合金狀態: 6063-T5
重量: 0.286 KG/M
V.F.: 41.3 mm

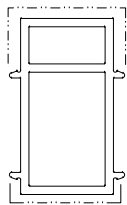

AW-42

模號: X86008
名稱: 直角通
合金狀態: 6063-T6
重量: 4.02 KG/M
V.F.: 150 mm



模號: JM1052 (13*13*1.3鋁角)
名稱: 反拍線擋膠鋁角
合金狀態: 待定
重量: 0.057 KG/M
V.F.: 0 mm



模號: X85964
名稱: 歐標槽拉巴
合金狀態: 待定
重量: 0.128 KG/M
V.F.: 22 mm



模號: JM3094
名稱: 20X20X2.5鋁通
合金狀態: 6063-T6
重量: 0.512 KG/M
V.F.: 0 mm



模號: XXXX
名稱: 15X3鋁巴
合金狀態: 6063-T5
重量: 0.146 KG/M
V.F.: 0 mm



模號: JM1053
名稱: 23*26*3鋁角
合金狀態: 待定
重量: 0.404 KG/M
V.F.: 0 mm



模號: BT4062
名稱: 25X3鋁巴
合金狀態: 6063-T5
重量: 0.219 KG/M
V.F.: 0 mm