美特鋁質有限公司
MIDI ALUMINIUM FABRICATOR LTD.

工程指示 / 要求簡箋 ENGINEER INSTRUCTIONS(E.I.)

工程指示編號:	**EI-** 8900	**修改版本:**	E
	HK- 0456		
工程編號:	**J** 861	**工程名稱:**	已連拿利
收件人:	生統	**發件人:**	細佬
工程項目:	幕墻 正立面（2F-11F）主企主橫配料	**日期:**	26/05/2025

☐ 原合約工程包	☐ 原合約工程加 / 減賬 QT-	☐ 新工程報價 QT-

信件批核號碼/圖紙參考編號:	**批核模具圖紙編號:**
客戶指示附件:	**管理內部批簽署:**

☐ 初步鋁料 B.M.	☐ 加工拆圖，然後生產	☐ 尺寸表
☐ 正式鋁料 B.M.	☐ 技術上資料／指示	☐ 報價
☐ 配件 B.M.	☐ 樣辦或貨品說明書	☐ 分判合約
☐ 其他:		

內容:
修改加工圖

完成上列要求日期: 02/06/2025

國內

☐ 生產技術總監	☐ 連附件	☑ 技術部	☑ 連附件	☐ 生產部	☐ 連附件
☐ 採購部	☐ 連附件	☑ 生產統籌部	☑ 連附件	☐ 報關組	☐ 連附件
☑ 質檢部	☑ 連附件	☐ 會計部	☐ 連附件	☐ 機械設計部	☐ 連附件
☐ 香港辦	☐ 連附件	☐ 其他:			

香港

☐ 行政部	☐ 連附件	☐ 會計部	☐ 連附件	☐ 統籌部	☐連附件	☐ 工程部	☐ 連附件
☐ 採購部	☐ 連附件	☐ QS部	☐ 連附件	☐ 地盤管理	☐連附件	☐ 維修部	☐ 連附件

*發件人簽署：	*組別成員批核簽署：
傳遞編號：	項目經理簽署：

美特鋁質有限公司
MIDI Aluminium Fabricator Ltd. **QF005/8**

圖則登記表
DRAWING REGISTER

			接收日期 Receiving Date (適用於客戶圖則)									
工程名稱 Project Title:	已連拿利 2F~11F	年										
	框架式幕墻 （主企+主橫+部分小配料拆圖）	月										
工程編號 Project No:	J-861	日										
分發予 Distributed To			發出日期 Issued Date									
		年	25	25	25	25	25					
		月	4	4	5	5	5					
		日	24	29	5	7	23					
圖則編號 Drg. No.	圖則名稱 Drawing Title		修訂編號 Revision No.									
SD-ML01	生梗企加工圖	1	-	-	A	-	B					
SD-ML02	生梗企加工圖	2	-	-	A	-	B					
SD-ML03	生梗企加工圖	3	-	-	A	B	C					
SD-ML04	雙梗企加工圖	4	-	-	A	-	B					
SD-MR01	生梗企加工圖	5	-	-	A	-	B					
SD-MR02	生梗企加工圖	6	-	-	A	-	B					
SD-MR03	生梗企加工圖	7	-	-	A	B	C					
SD-MR04	雙梗企加工圖	8	-	-	A	-	B					
G-MS01	生梗企加工圖	9	-	-	A	-	B					
G-MS01a	生梗企加工圖	10	-	-	A	-	B					
G-MS01R	生梗企加工圖	11	-	-	A	-	B					
G-MS01aR	生梗企加工圖	12	-	-	A	-	B					
G-MS02	生梗企加工圖	13	-	-	A	-	B					
G-MS02a	生梗企加工圖	14	-	-	A	-	B					
G-MS02R	生梗企加工圖	15	-	-	A	-	B					
G-MS02aR	生梗企加工圖	16	-	-	A	-	B					
G-MS03	生梗企加工圖	17	-	-	A	-	B					
G-MS03a	生梗企加工圖	18	-	-	A	-	B					
G-MS03R	生梗企加工圖	19	-	-	A	-	B					
G-MS03aR	生梗企加工圖	20	-	-	A	-	B					
G-MS04	生梗企加工圖	21	-	-	A	-	-					
G-MS04R	生梗企加工圖	22	-	-	A	-	-					
G-MS05	生梗企加工圖	23	-	-	A	-	B					
G-MS05a	生梗企加工圖	24	-	-	A	-	B					
G-MS05R	生梗企加工圖	25	-	-	A	-	B					
G-MS05aR	生梗企加工圖	26	-	-	A	-	B					

圖則登記表
DRAWING REGISTER

			接收日期 Receiving Date (適用於客戶圖則)								
工程名稱 Project Title:	已連拿利 2F~11F	年									
	框架式幕墻 （主企+主橫+部分小配料拆圖）	月									
工程編號 Project No:	J-861	日									
分發予 Distributed To			發出日期 Issued Date								
		年	25	25	25	25	25				
		月	4	4	5	5	5				
		日	24	29	5	7	23				

圖則編號 Drg. No.	圖則名稱 Drawing Title		修訂編號 Revision No.								
G-MS06	生梗企加工圖	27	-	-	A	-	B				
G-MS06a	生梗企加工圖	28	-	-	A	-	B				
G-MS06R	生梗企加工圖	29	-	-	A	-	B				
G-MS06aR	生梗企加工圖	30	-	-	A	-	B				
G-MS07	雙生企加工圖	31	-	-	A	-	B				
G-MS07a	雙生企加工圖	32	-	A	B	-	C				
G-MS07R	雙生企加工圖	33	-	-	A	-	B				
G-MS07aR	雙生企加工圖	34	-	A	B	-	C				
G-MS08	生梗企加工圖	35	-	-	A	-	B				
G-MS08R	生梗企加工圖	36	-	-	A	-	B				
G-MS09	雙梗企加工圖	37	-	-	A	-	B				
G-MS10	生梗企加工圖	38	-	-	A	-	-				
G-MS10a	生梗企加工圖	39	-	-	A	-	-				
G-MS10R	生梗企加工圖	40	-	-	A	-	B				
G-MS10aR	生梗企加工圖	41	-	-	A	-	B				
G-MS11	雙生企加工圖	42	-	-	A	B	C				
G-MS11R	雙生企加工圖	43	-	-	-	A	B				
UN-SD102R	SD門頂橫（SD門用）	44	-	-	A	-	-				
UN-SD104	SD門頂橫（SD門用）	45	-	-	A	-	-				
UN-G101a（D）	雙梗橫料（吊船碼用）	46	-	-	-	-	-				
UN-G101a（D）-1	雙梗橫料 數據表（吊船碼用）	47	-	-	-	-	-				
UN-G102（D）	雙梗橫料（吊船碼用）	48	-	-	-	-	-				
UN-G102（D）-1	雙梗橫料 數據表（吊船碼用）	49	-	-	-	-	-				
UN-G101	雙梗橫料	50	-	-	-	-	-				
UN-G101-1	雙梗橫料 數據表	51	-	-	-	-	-				
UN-G101a	雙梗橫料	52	-	-	-	-	-				

美特鋁質有限公司
MIDI Aluminium Fabricator Ltd. **QF005/8**

圖則登記表
DRAWING REGISTER

			接收日期 Receiving Date (適用於客戶圖則)									
工程名稱 Project Title:	已連拿利 2F~11F	年										
	框架式幕墻 （主企+主橫+部分小配料拆圖）	月										
工程編號 Project No:	J-861	日										
分發予 Distributed To			發出日期 Issued Date									
		年	25	25	25	25	25					
		月	4	4	5	5	5					
		日	24	29	5	7	23					

圖則編號 Drg. No.	圖則名稱 Drawing Title		修訂編號 Revision No.									
UN-G101a-1	雙梗橫料 數據表	53	-	-	-	-	-					
UN-G101c	雙梗橫料	54	-	-	-	-	-					
UN-G101c-1	雙梗橫料 數據表	55	-	-	-	-	-					
UN-G102	雙梗橫料	56	-	-	-	-	-					
UN-G102-1	雙梗橫料 數據表	57	-	-	-	-	-					
UN-G102a	雙梗橫料	58	-	-	-	-	-					
UN-G102a-1	雙梗橫料 數據表	59	-	-	-	-	-					
UN-L01	生梗橫料（生窗用）	60	-	-	-	-	-					
UN-L01a	生梗橫料（生窗用）	61	-	-	-	-	-					
UN-L01b	雙梗橫料	62	-	-	-	-	-					
UN-L01c	雙梗橫料	63	-	-	-	-	-					
UN-L03	生梗橫料（生窗用）	64	-	-	-	-	-					
UN-L03a	生梗橫料（生窗用）	65	-	-	-	-	-					
UN-L03b	雙梗橫料	66	-	-	-	-	-					
UN-L03c	雙梗橫料	67	-	-	-	-	-					
UN-L04	生梗橫料（生窗用）	68	-	-	-	-	-					
UN-L04a	生梗橫料（生窗用）	69	-	-	-	-	-					
UN-L04b	雙梗橫料	70	-	-	-	-	-					
UN-L04c	雙梗橫料	71	-	-	-	-	-					
UN-R04	生梗橫料（生窗用）	72	-	-	-	A	-					
UN-R04a	生梗橫料（生窗用）	73	-	-	-	A	-					
UN-R04b	雙梗橫料	74	-	-	-	A	-					
UN-R04c	雙梗橫料	75	-	-	-	A	-					
UN-R03	生梗橫料（生窗用）	76	-	-	-	-	-					
UN-R03a	生梗橫料（生窗用）	77	-	-	-	-	-					
UN-R03b	雙梗橫料	78	-	-	-	-	-					

美特鋁質有限公司
MIDI Aluminium Fabricator Ltd. **QF005/8**

圖則登記表
DRAWING REGISTER

			接收日期 Receiving Date (適用於客戶圖則)									
工程名稱 Project Title:	已連拿利 2F~11F	年										
	框架式幕墻 （主企+主橫+部分小配料拆圖）	月										
工程編號 Project No:	J-861	日										
分發予 Distributed To			發出日期 Issued Date									
		年	25	25	25	25	25					
		月	4	4	5	5	5					
		日	24	29	5	7	23					
圖則編號 Drg. No.	圖則名稱 Drawing Title		修訂編號 Revision No.									
UN-R03c	雙梗橫料	79	-	-	-	-	-					
UN-R01	生梗橫料（生窗用）	80	-	-	-	A	-					
UN-R01a	生梗橫料（生窗用）	81	-	-	-	A	-					
UN-R01b	雙梗橫料	82	-	-	-	A	-					
UN-R01c	雙梗橫料	83	-	-	-	A	-					
UN-YX01	雙梗橫料	84	-	-	-	-	A					
UN-YX01R	雙梗橫料	84a	-	-	-	-	新增					
SC-AL03	鋁角加工圖	85	-	-	-	-	-					
Z-A01	Z字碼加工圖	86	-	-	-	-	A					
SC-AL04	鋁角加工圖	87	-	-	-	-	-					
UN-LC01	蘭河槽加工圖	88	-	-	-	-	-					
UN-LC01R	蘭河槽加工圖	89	-	-	-	-	-					
DB-01	墊巴加工圖	89a	-	-	-	新增	-					
W-TX1	生梗企用套芯1	90	-	-	-	-	-					
W-TX1a	生梗企用套芯2	91	-	-	-	-	-					
W-TX2	雙生企用套芯	92	-	A	-	-	-					
W-TX4	雙梗企用套芯	93	-	-	-	-	-					
SC-AL01	鋁角加工圖	94	-	-	-	-	-					
L-FK1	鋁角加工圖	95	-	-	-	-	-					
L-FK2	鋁角加工圖	96	-	-	補出	-	-					
LJ-101	鋁角加工圖	97	-	-	-	-	-					
LJ-101a	鋁角加工圖	98	-	-	-	-	-					
LJ-01	鋁角加工圖	99	-	-	-	-	-					
LJ-01-1	鋁角加工圖 數據表	100	-	-	-	-	-					
AP1-A01	背板托角加工圖	101	-	-	-	-	-					
AP1-A01a	背板托角加工圖	102	-	-	-	-	-					

圖則登記表
DRAWING REGISTER

			接收日期 Receiving Date (適用於客戶圖則)									
工程名稱 Project Title:	已連拿利 2F~11F	年										
	框架式幕墻 （主企+主橫+部分小配料拆圖）	月										
工程編號 Project No:	J-861	日										
分發予 Distributed To			發出日期 Issued Date									
		年	25	25	25	25	25					
		月	4	4	5	5	5					
		日	24	29	5	7	23					

圖則編號 Drg. No.	圖則名稱 Drawing Title		修訂編號 Revision No.									
AP1-A101	背板托角加工圖	103	-	-	-	-	-					
AP1-A101a	背板托角加工圖	104	-	-	-	-	-					
AP1-A102Sa	背板托角加工圖	105	-	-	-	-	-					
UN-SM1	生梗企雙玻加工圖（生窗用）	106	-	-	-	-	A					
UN-SM1R	生梗企雙玻加工圖（生窗用）	107	-	-	-	-	A					
UN-SM2a	生梗企雙玻加工圖（生窗用）	108	-	-	-	-	-					
UN-SM2b	生梗企雙玻加工圖（生窗用）	109	-	-	-	-	-					
UN-SM2aR	生梗企雙玻加工圖（生窗用）	110	-	-	-	-	-					
UN-SM2bR	生梗企雙玻加工圖（生窗用）	111	-	-	-	-	-					
UN-SM3	生梗企雙玻加工圖（生窗用）	112	-	-	-	-	-					
UN-SM3R	生梗企雙玻加工圖（生窗用）	113	-	-	-	-	-					
UN-SM4	生梗企雙玻加工圖（生窗用）	114	-	-	-	-	A					
UN-SM4R	生梗企雙玻加工圖（生窗用）	115	-	-	-	-	A					
UN-SM5a	生梗企雙玻加工圖（生窗用）	116	-	-	-	-	-					
UN-SM5b	生梗企雙玻加工圖（生窗用）	117	-	-	-	-	-					
UN-SM5aR	生梗企雙玻加工圖（生窗用）	118	-	-	-	-	A					
UN-SM5bR	生梗企雙玻加工圖（生窗用）	119	-	-	-	-	-					
UN-SM6	生梗企雙玻加工圖（生窗用）	120	-	-	-	-	A					
UN-SM6R	生梗企雙玻加工圖（生窗用）	121	-	-	-	-	A					
UN-SM7	生梗企雙玻加工圖（生窗用）	122	-	-	-	-	-					
UN-SM7R	生梗企雙玻加工圖（生窗用）	123	-	-	-	-	-					
UN-SM8	生梗企雙玻加工圖（生窗用）	124	-	-	-	-	A					
UN-SM8R	生梗企雙玻加工圖（生窗用）	125	-	-	-	-	A					
UN-SM9	生梗企雙玻加工圖（生窗用）	126	-	-	-	-	-					
UN-SM9R	生梗企雙玻加工圖（生窗用）	127	-	-	-	-	-					
UN-AM01	單玻線插線加工圖（企）	128	-	-	-	-	-					

圖則登記表
DRAWING REGISTER

			接收日期 Receiving Date (適用於客戶圖則)								
工程名稱 Project Title:	已連拿利 2F~11F	年									
	框架式幕墻 （主企+主橫+部分小配料拆圖）	月									
工程編號 Project No:	J-861	日									
分發予 Distributed To			發出日期 Issued Date								
		年	25	25	25	25	25				
		月	4	4	5	5	5				
		日	24	29	5	7	23				

圖則編號 Drg. No.	圖則名稱 Drawing Title		修訂編號 Revision No.								
UN-AM01R	單玻插線加工圖（企）	129	-	-	-	-	-				
UN-AM02a	單玻插線加工圖（企）	130	-	-	-	-	-				
UN-AM02b	單玻插線加工圖（企）	131	-	-	-	-	-				
UN-AM02aR	單玻插線加工圖（企）	132	-	-	-	-	-				
UN-AM02bR	單玻插線加工圖（企）	133	-	-	-	-	-				
UN-AM03	單玻插線加工圖（企）	134	-	-	-	-	-				
UN-AM03R	單玻插線加工圖（企）	135	-	-	-	-	-				
UN-AM04	單玻插線加工圖（企）	136	-	-	-	-	-				
UN-AM04R	單玻插線加工圖（企）	137	-	-	-	-	-				
UN-AM05	單玻插線加工圖（企）	138	-	-	-	-	-				
UN-AM05R	單玻插線加工圖（企）	139	-	-	-	-	-				
UN-HM01	單玻插線加工圖（橫）	140	-	-	-	-	-				
UN-HM101	單玻插線加工圖（橫）	141	-	-	-	-	-				
UN-HM101-1	單玻插線加工圖（橫）數據表	142	-	-	-	-	-				
UN-HM01a	單玻插線加工圖（橫）	143	-	-	-	-	A				
UN-HM101a	單玻插線加工圖（橫）	144	-	-	-	-	-				
UN-HM101a-1	單玻插線加工圖（橫）數據表	145	-	-	-	-	-				
UN-HM102Sa	單玻插線加工圖（橫）	146	-	-	-	-	-				
UN-HM102Sa-1	單玻插線加工圖（橫）數據表	147	-	-	-	-	-				
UN-YM01a	單玻插線加工圖（橫）	147a	-	-	-	-	新增				
ZS-XY01	玻璃扣蓋加工圖（企）	148	-	-	-	-	-				
ZS-XY01R	玻璃扣蓋加工圖（企）	149	-	-	-	-	-				
ZS-YX01	玻璃扣蓋加工圖（企）	150	-	-	-	-	-				
ZS-XH01	玻璃扣蓋加工圖（橫）	151	-	-	-	-	-				
ZS-XH01-1	玻璃扣蓋加工圖（橫）數據表	152	-	-	-	-	-				
ZS-XH01a	玻璃扣蓋加工圖（橫）	153	-	-	-	-	-				

圖則登記表
DRAWING REGISTER

			接收日期 Receiving Date (適用於客戶圖則)									
工程名稱 Project Title:	已連拿利 2F~11F	年										
	框架式幕墻 （主企+主橫+部分小配料拆圖）	月										
工程編號 Project No:	J-861	日										
分發予 Distributed To			發出日期 Issued Date									
		年	25	25	25	25	25					
		月	4	4	5	5	5					
		日	24	29	5	7	23					
圖則編號 Drg. No.	圖則名稱 Drawing Title		修訂編號 Revision No.									
ZS-XH01a-1	玻璃扣蓋加工圖（橫）數據表	154	-	-	-	-	-					
ZS-YXH01a	玻璃扣蓋加工圖（橫）	155	-	-	-	-	-					
ZS-XHZ01a	玻璃扣蓋加工圖（橫）	156	-	-	-	-	-					
ZS-XHZ01a-1	玻璃扣蓋加工圖（橫）數據表	157	-	-	-	-	-					
ZS-FK01	裝飾線封口片加工圖	158	-	-	-	-	-					
ZS-KG1	框橫料扣蓋加工圖	159	-	-	-	-	-					
CW-JT01	膠條安裝位置圖	160	-	-	-	-	-					
CW-JT03	膠條安裝位置圖	161	-	-	-	-	-					
CW-JT04	膠條安裝位置圖	162	-	-	-	-	-					
J861-SD-PMU-3001	安裝位置圖	163	-	-	-	-	-					
J861-SD-PMU-3001-1	扣蓋位置圖	164	-	-	-	-	-					
J861-SD-PMU-3002	安裝位置圖	165	-	-	-	-	A					
J861-SD-PMU-3003-1	扣蓋位置圖	166	-	-	-	-	-					

美特鋁質 有限公司
MIDI Aluminium Fabricator Ltd.


數量	位置	樓層
1	CW-3002	2/F

工程號	J-861	地盤	已連拿利

左SD右SHR

*請用A3紙打印

B 雲線位修改

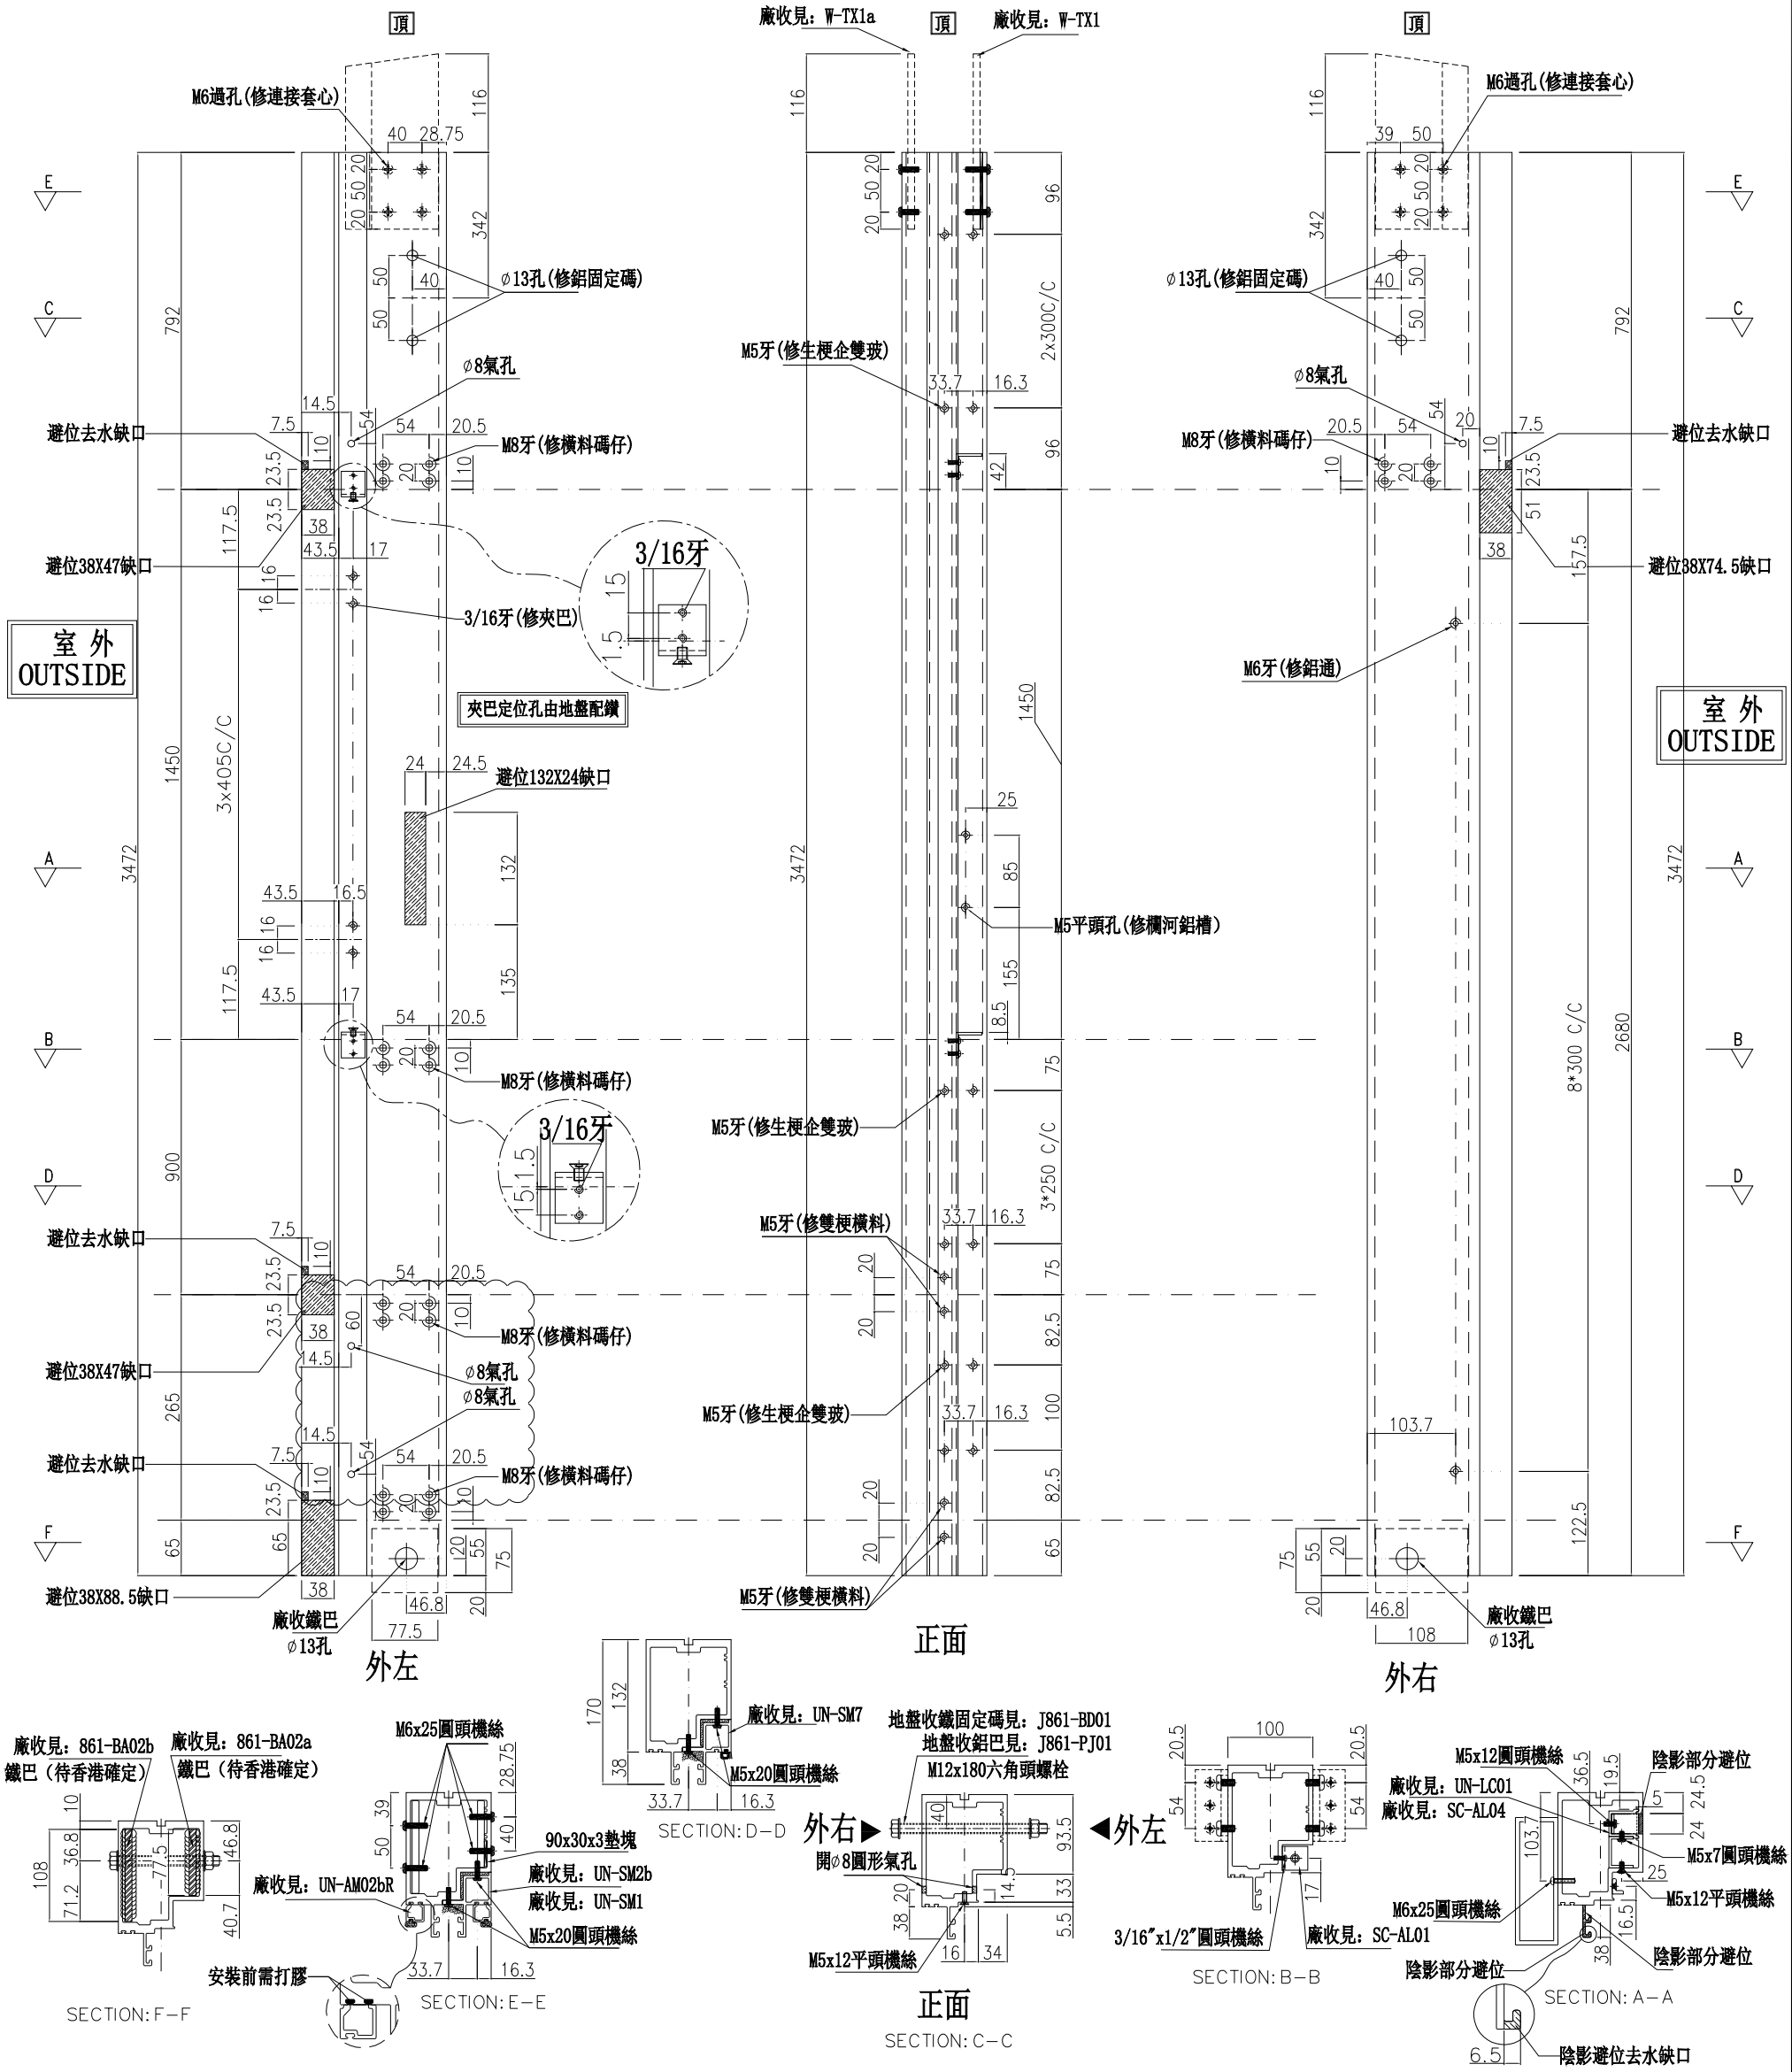

名稱	生梗企	制圖	周廣志	2025.02.10	修改	A	B	
材料	X86622	復核	謝永林	2025.04.18	日期	2025.04.30	2025.05.22	
顏色	UCT207124XL-3	批準			圖號	SD-ML01		

美特鋁質 有限公司
MIDI Aluminium Fabricator Ltd.


數量	位置	樓層
1	CW-3002	2/F

工程號	J-861	地盤	已連拿利

左梗窗(SHR)

*請用A3紙打印

B 雲線位修改

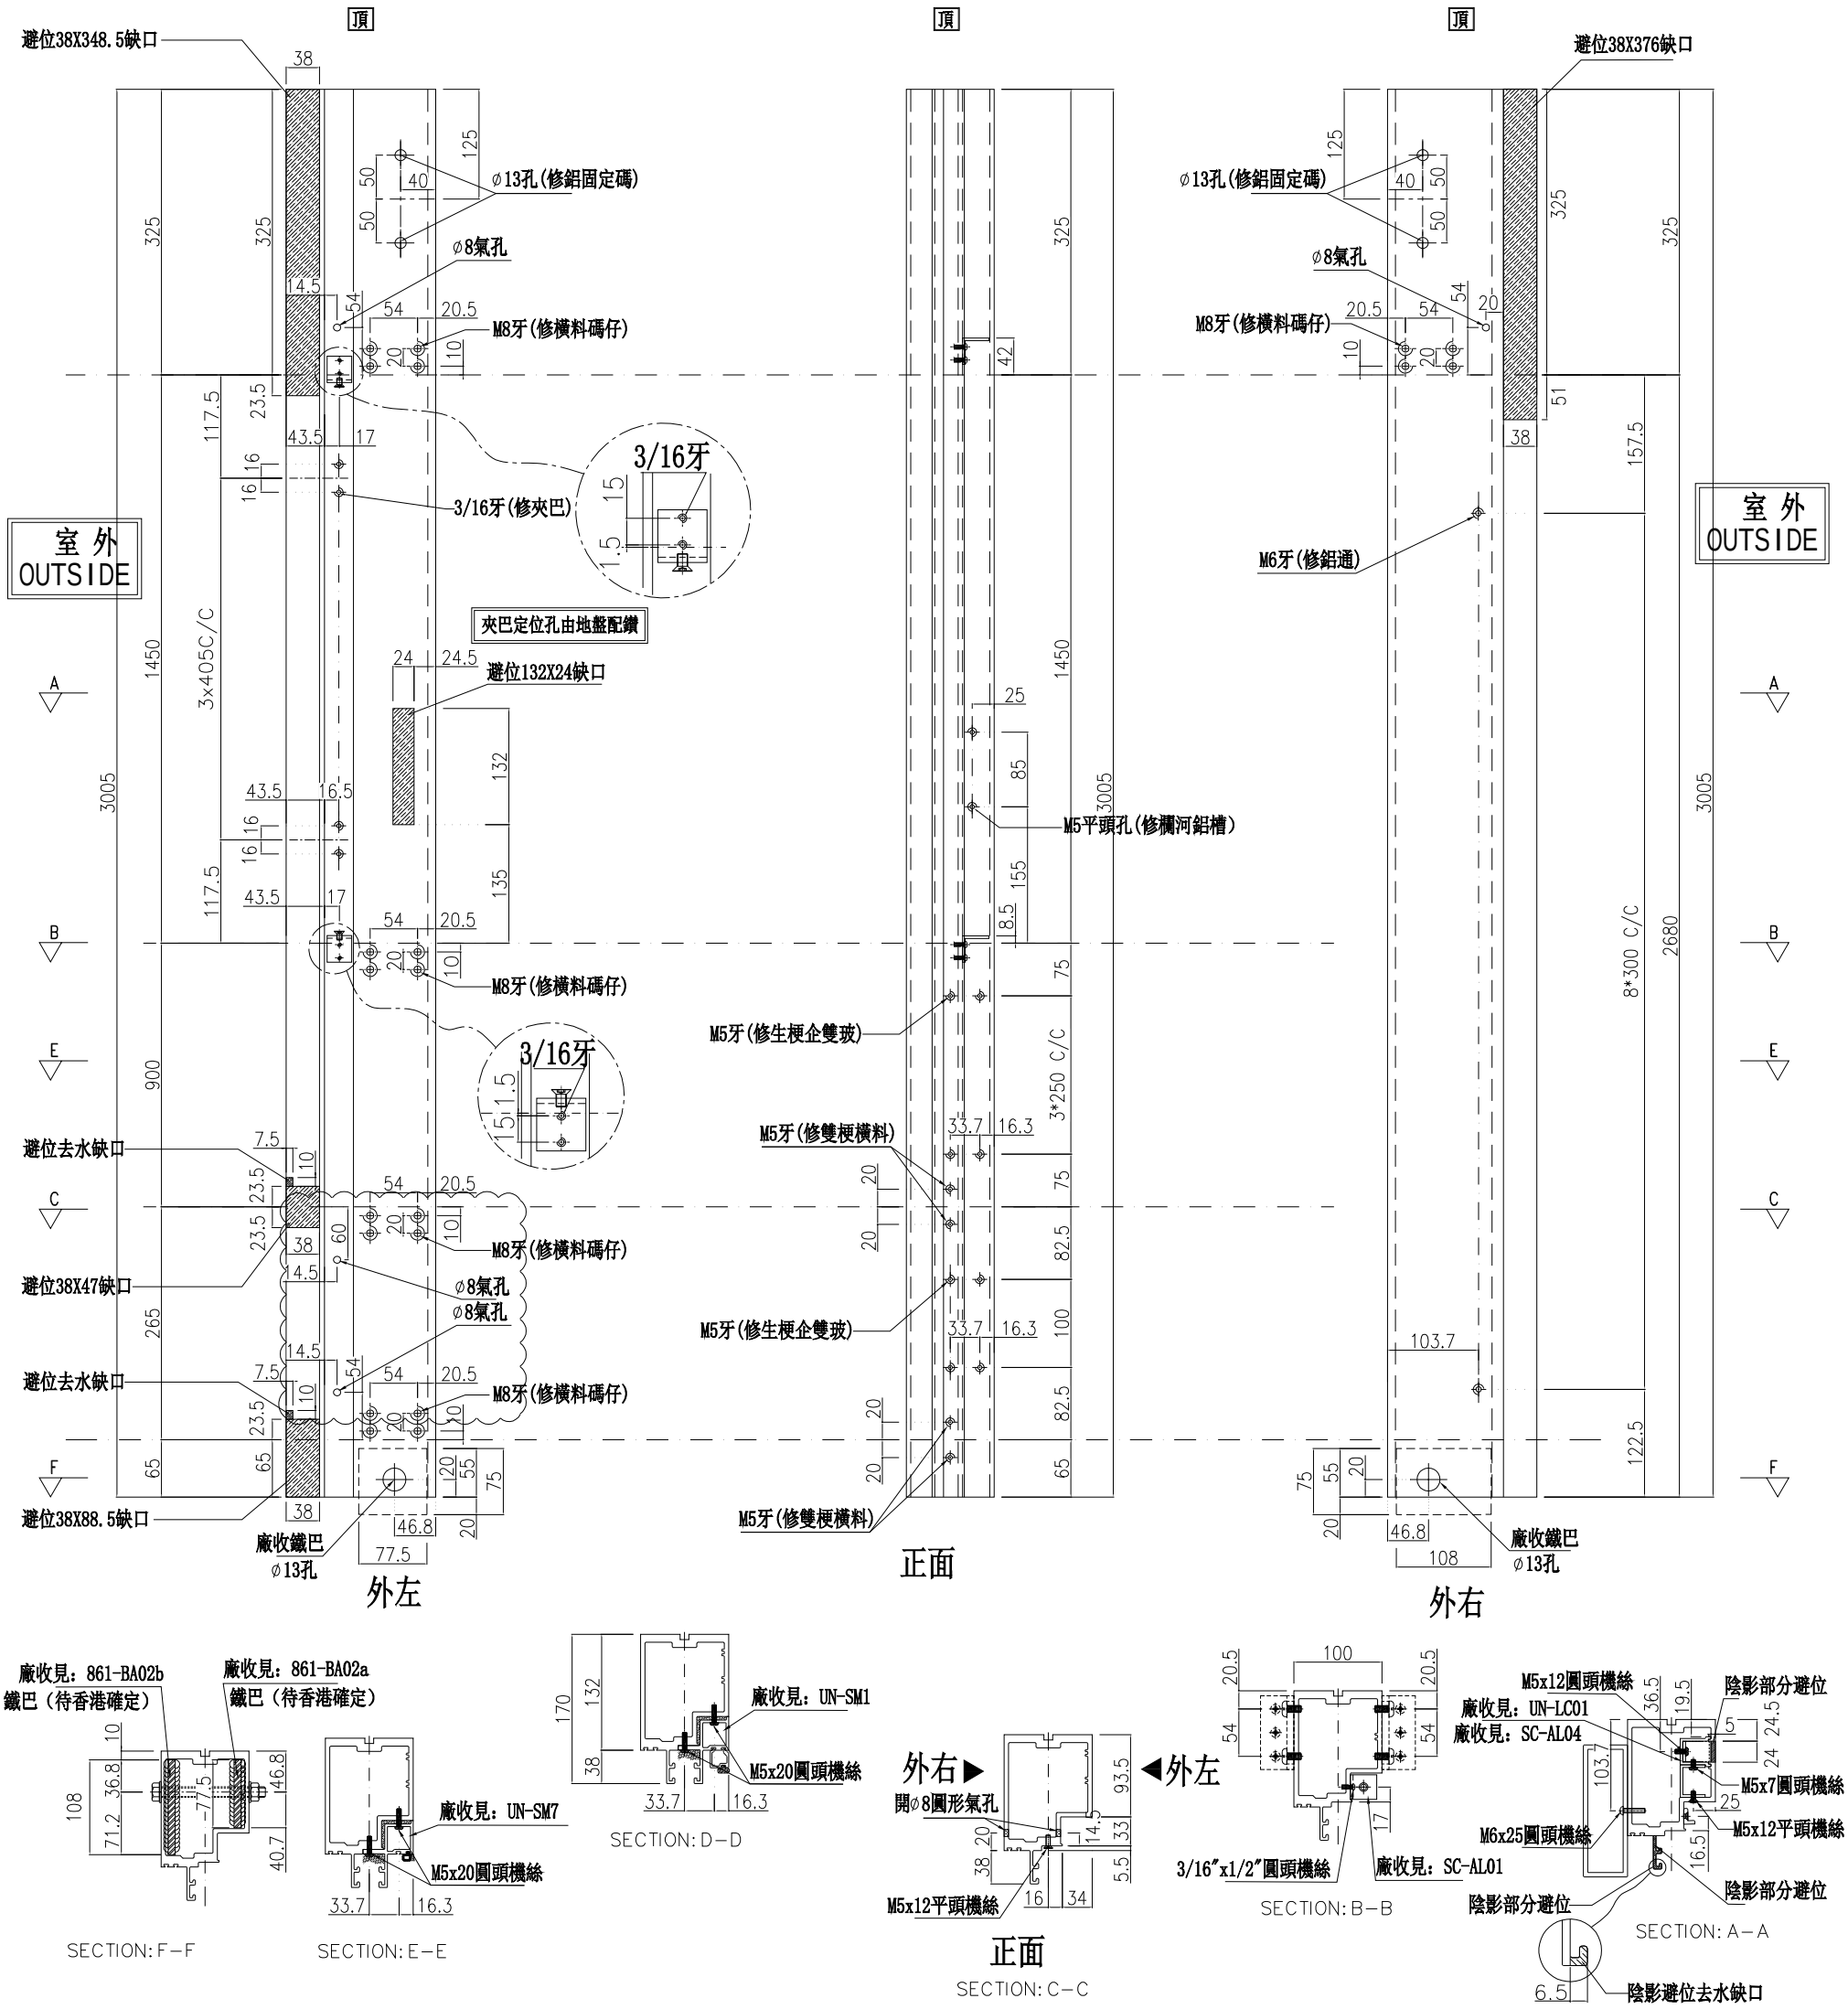

名稱	生梗企	制圖	周廣志	2025.02.10	修改	A	B	
材料	X86622	復核	謝永林	2025.04.18	日期	2025.04.30	2025.05.22	
顏色	UCT207124XL-3	批準			圖號	SD-ML02		

美特鋁質 有限公司
MIDI Aluminium Fabricator Ltd.


數量	位置	樓層
9	CW-3002	2/F-11/F

工程號	J-861	地盤	已連拿利

左SD(SHR)

*請用A3紙打印

C 雲線位修改

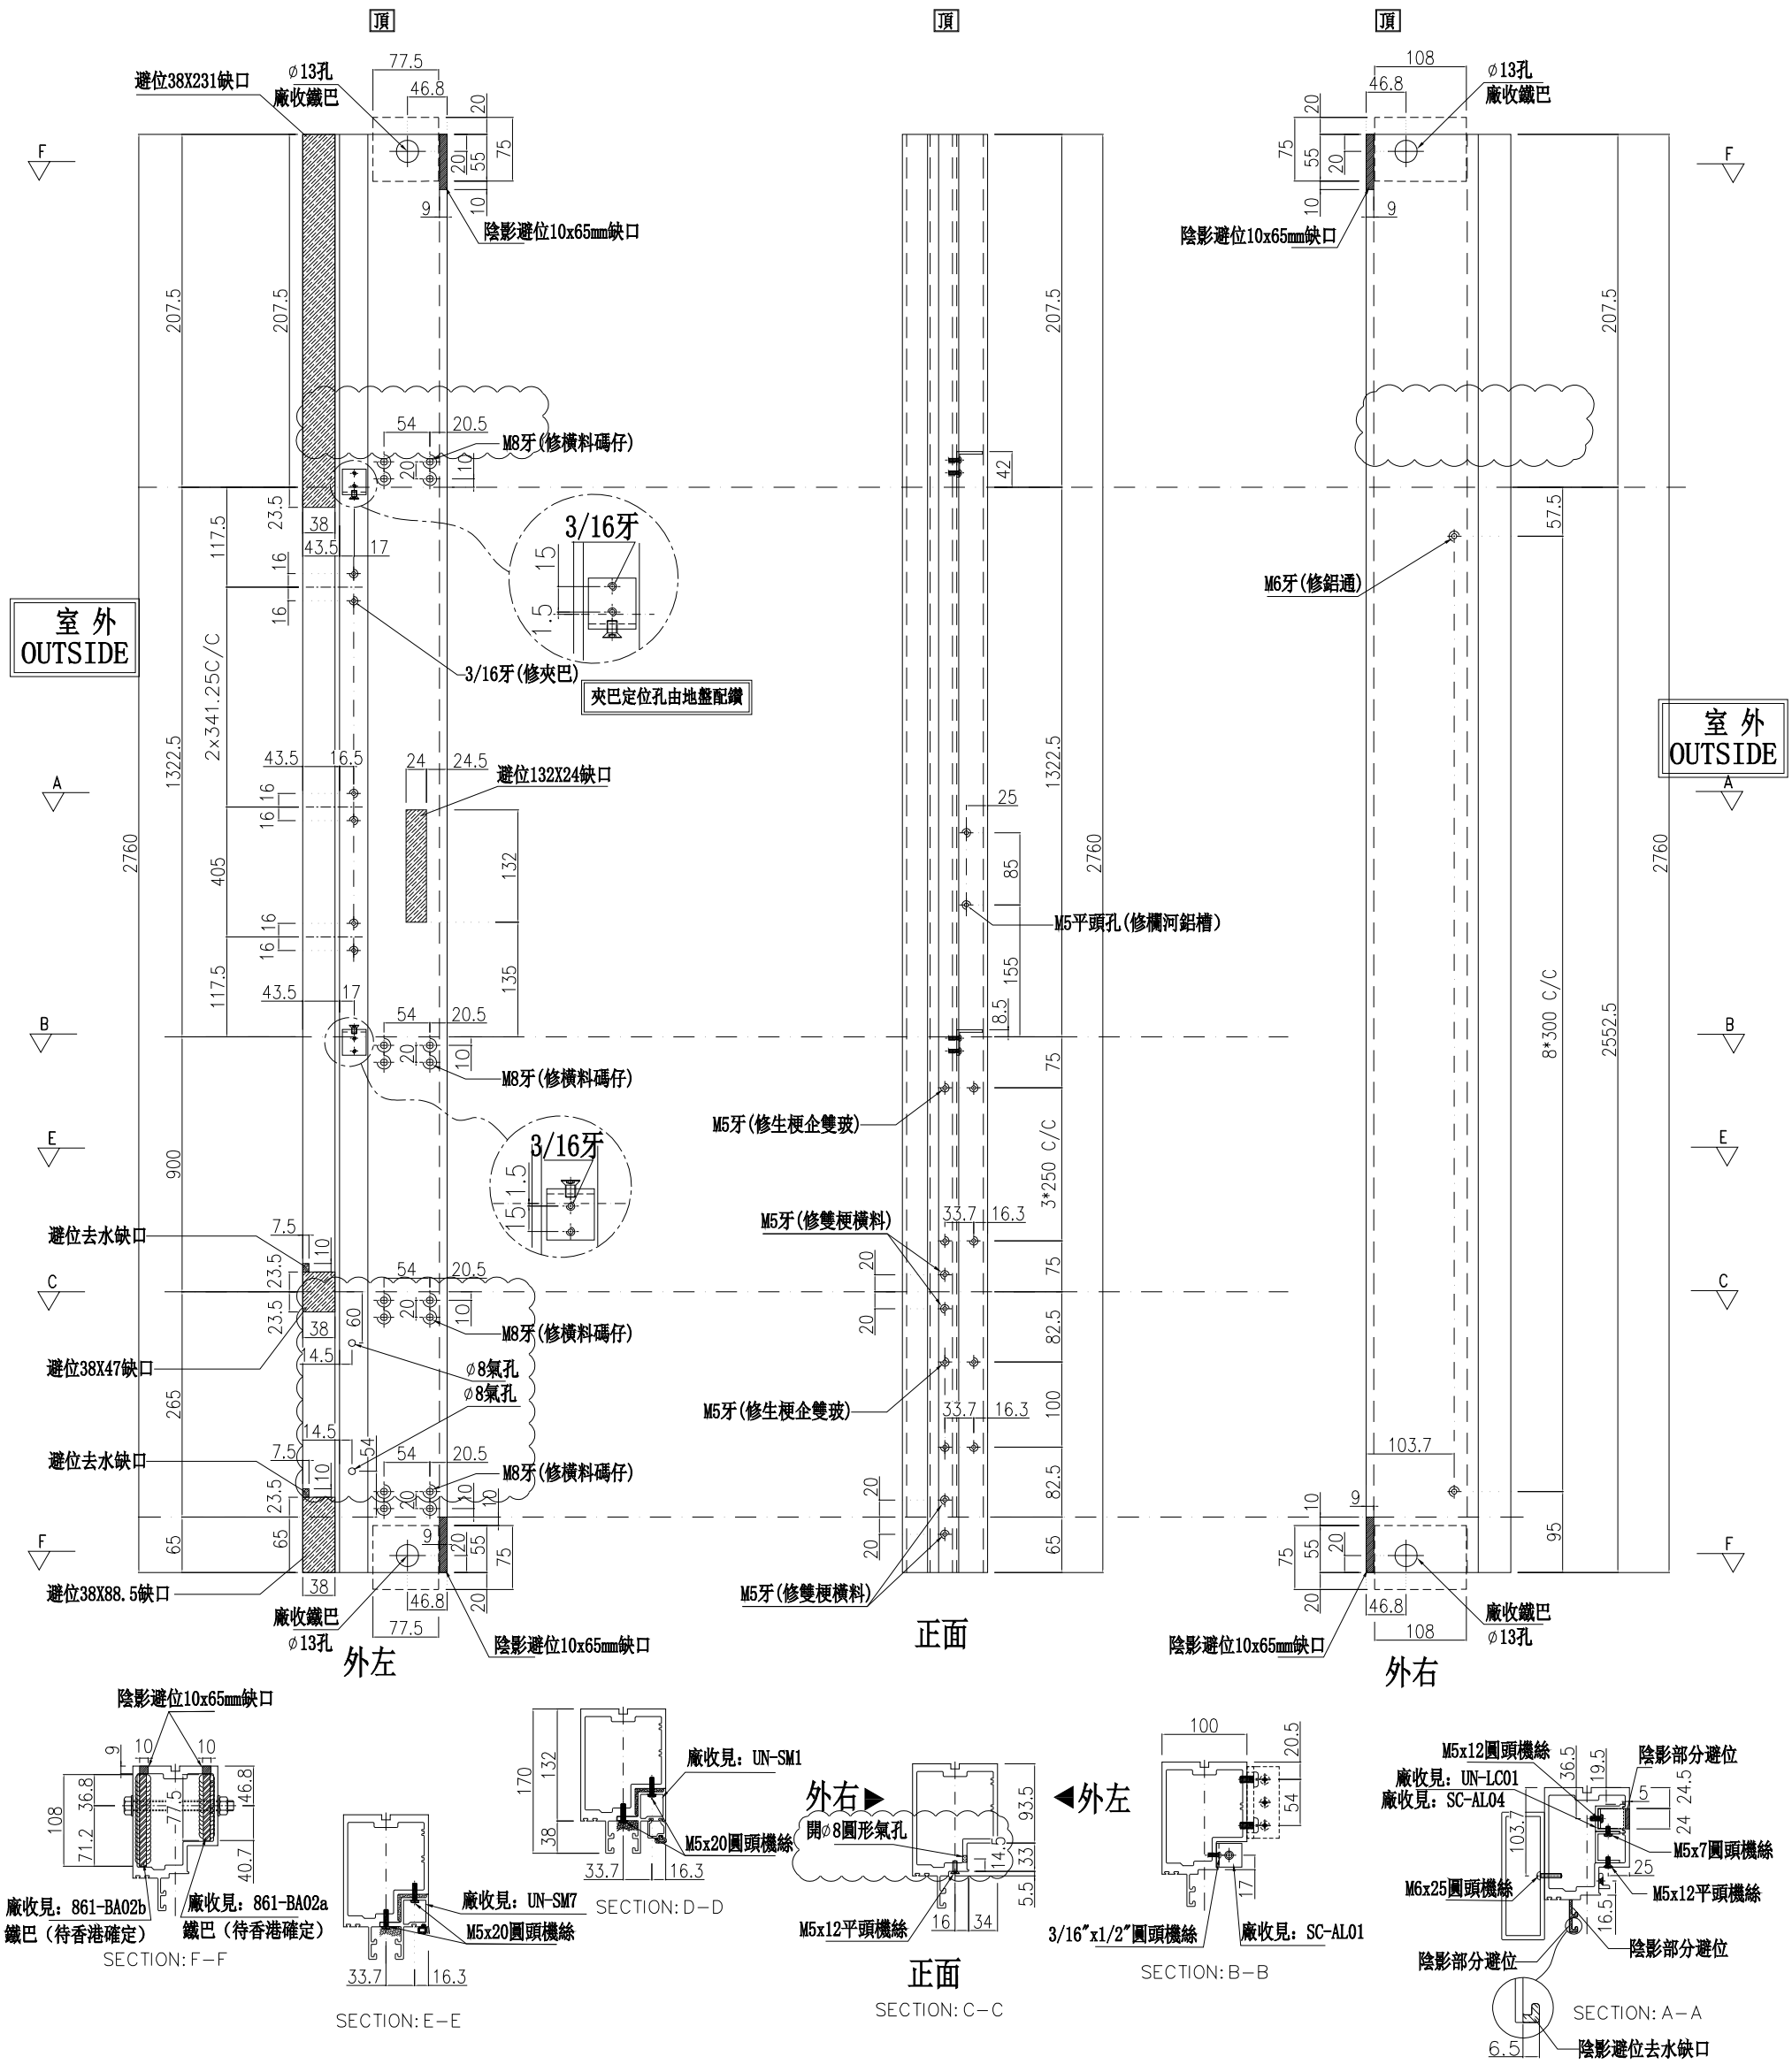

名稱	生梗企	制圖	周廣志	2025.02.10	修改	A	B	C
材料	X86622	復核	謝永林	2025.04.18	日期	2025.04.30	2025.05.07	2025.05.22
顏色	UCT207124XL-3	批準			圖號	SD-ML03		

美特鋁質 有限公司
MIDI Aluminium Fabricator Ltd.


數量	位置	樓層
1	CW-3001	2/F


左梗窗右梗窗

*請用A3紙打印

B 雲線位修改

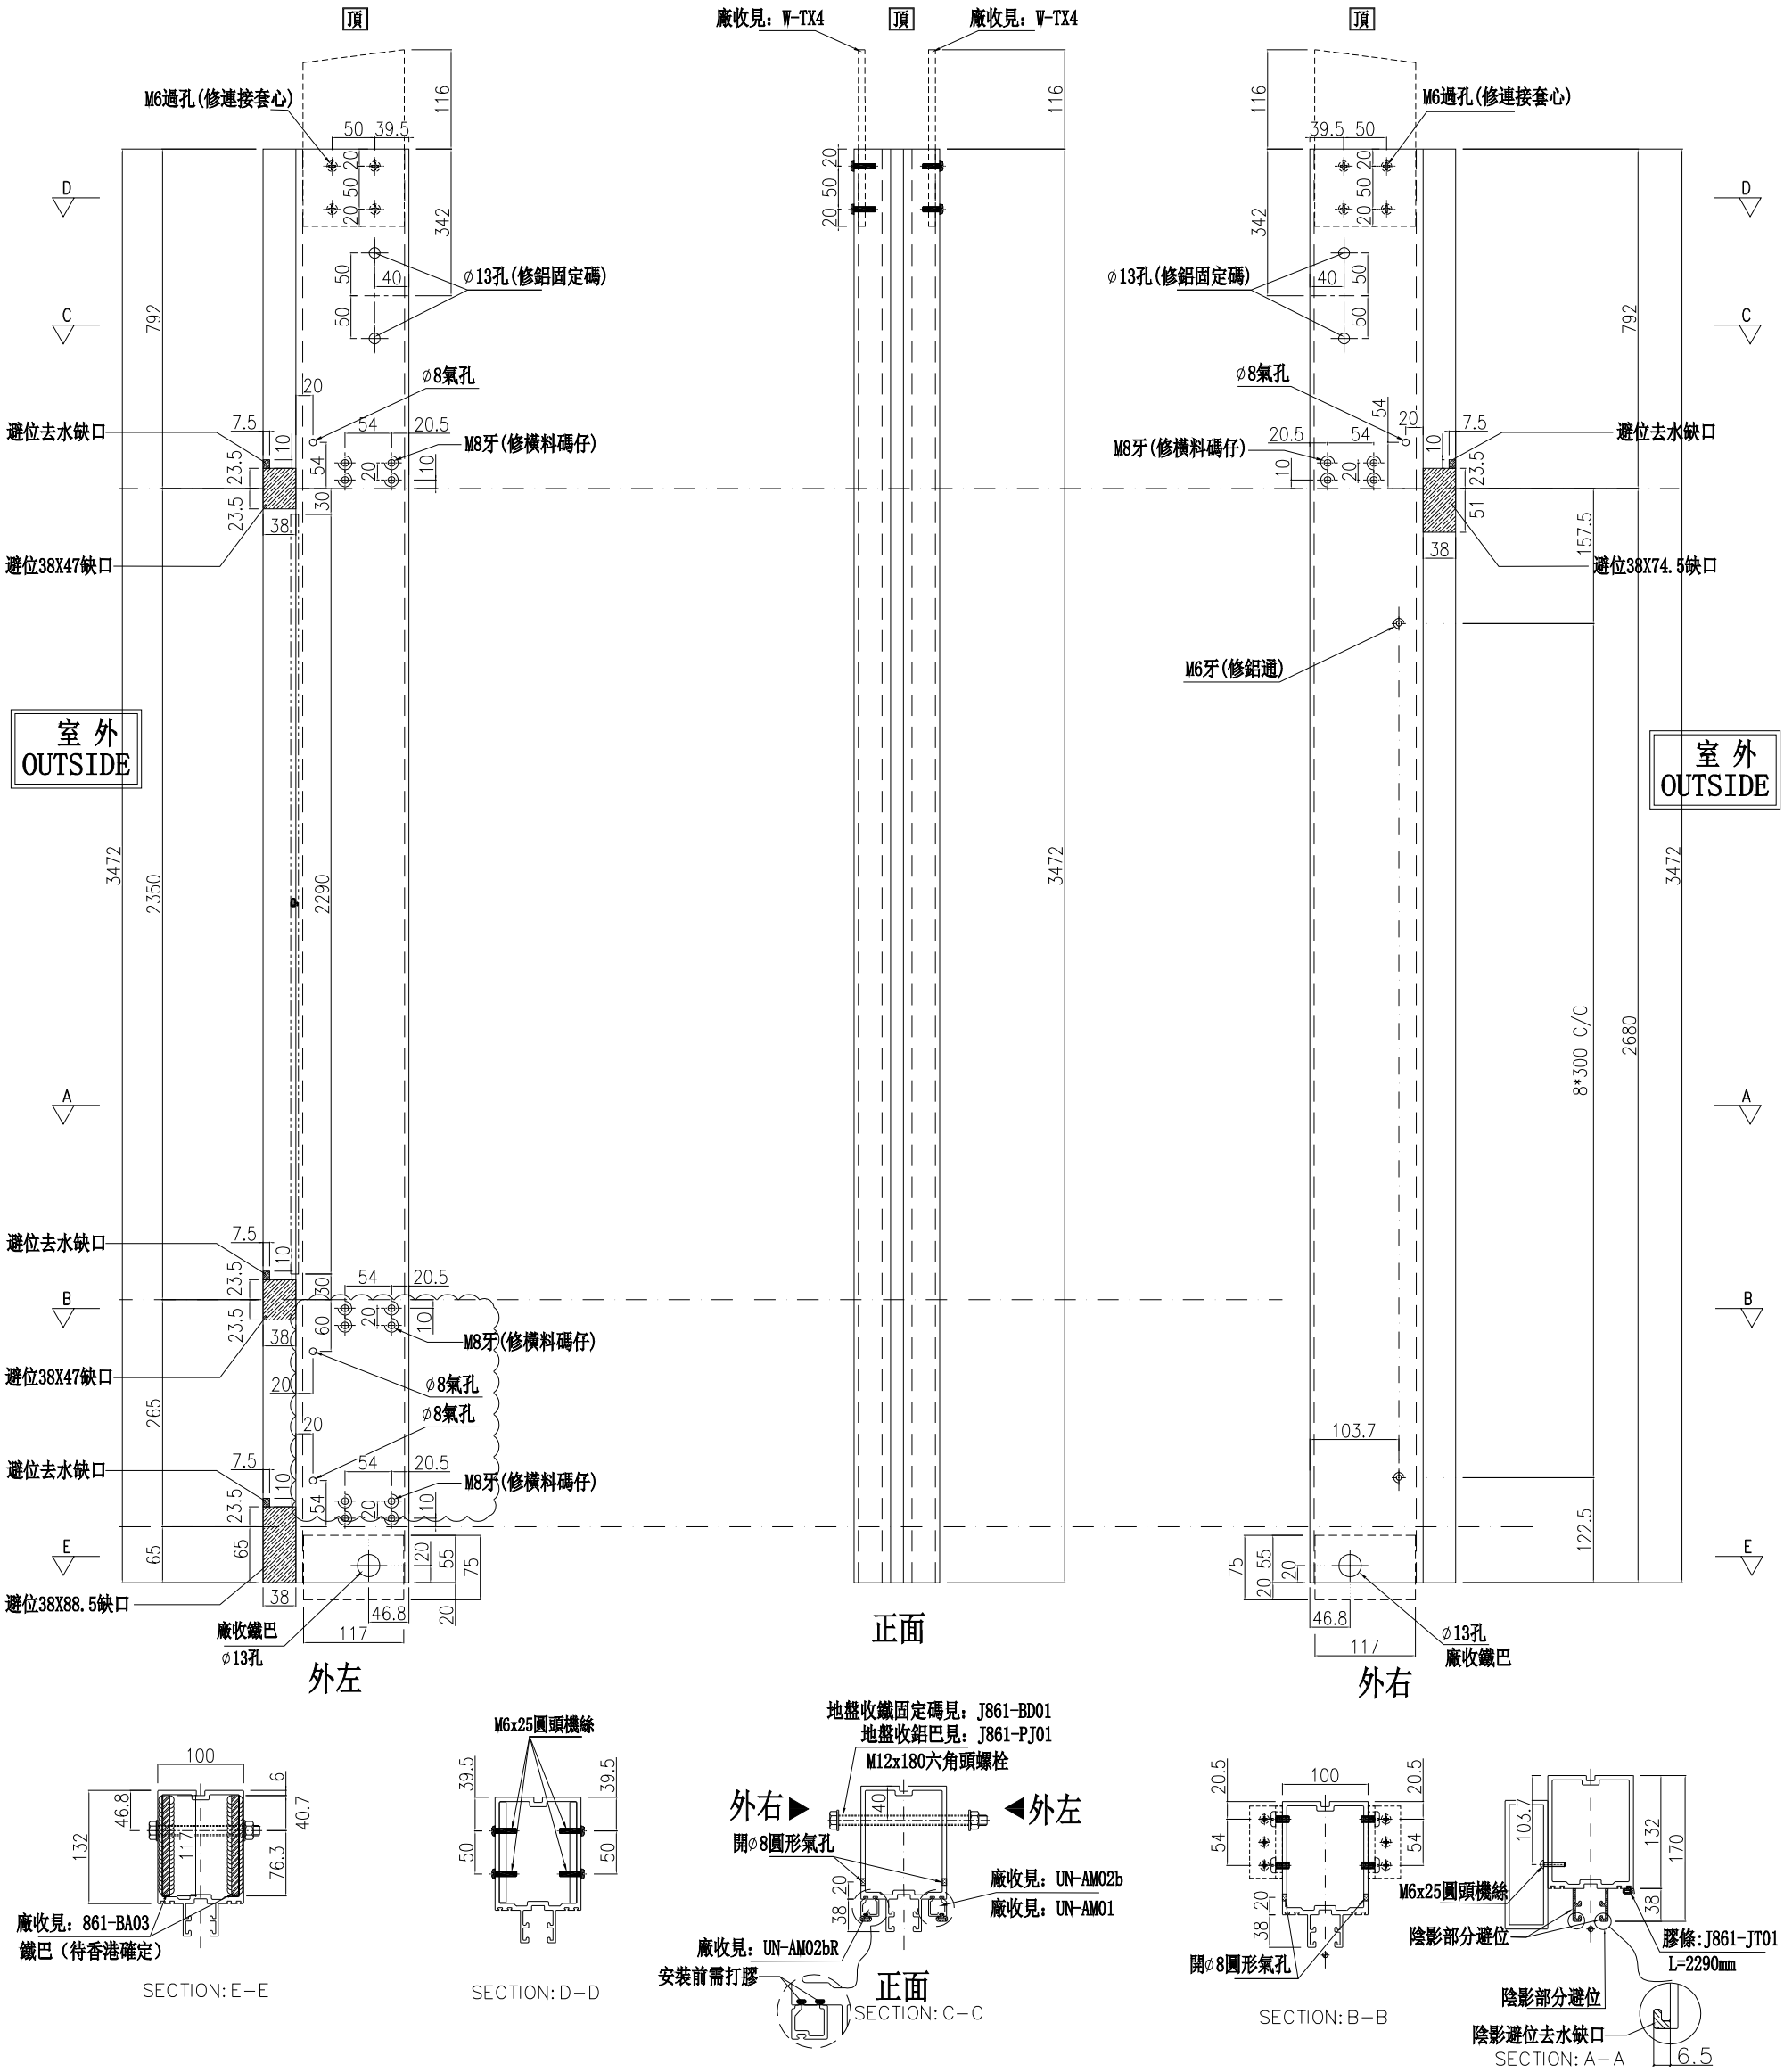

名稱	雙梗企	制圖	周廣志	2025.02.10	修改	A	B	
材料	X86623	復核	謝永林	2025.04.18	日期	2025.04.30	2025.05.22	
顏色	UCT207124XL-3	批準			圖號	SD-ML04		

美特鋁質 有限公司
MIDI Aluminium Fabricator Ltd.


數量	位置	樓層
1	CW-3001	2/F

工程號	J-861	地盤	已連拿利

左SHR右SD

*請用A3紙打印

B 雲線位修改

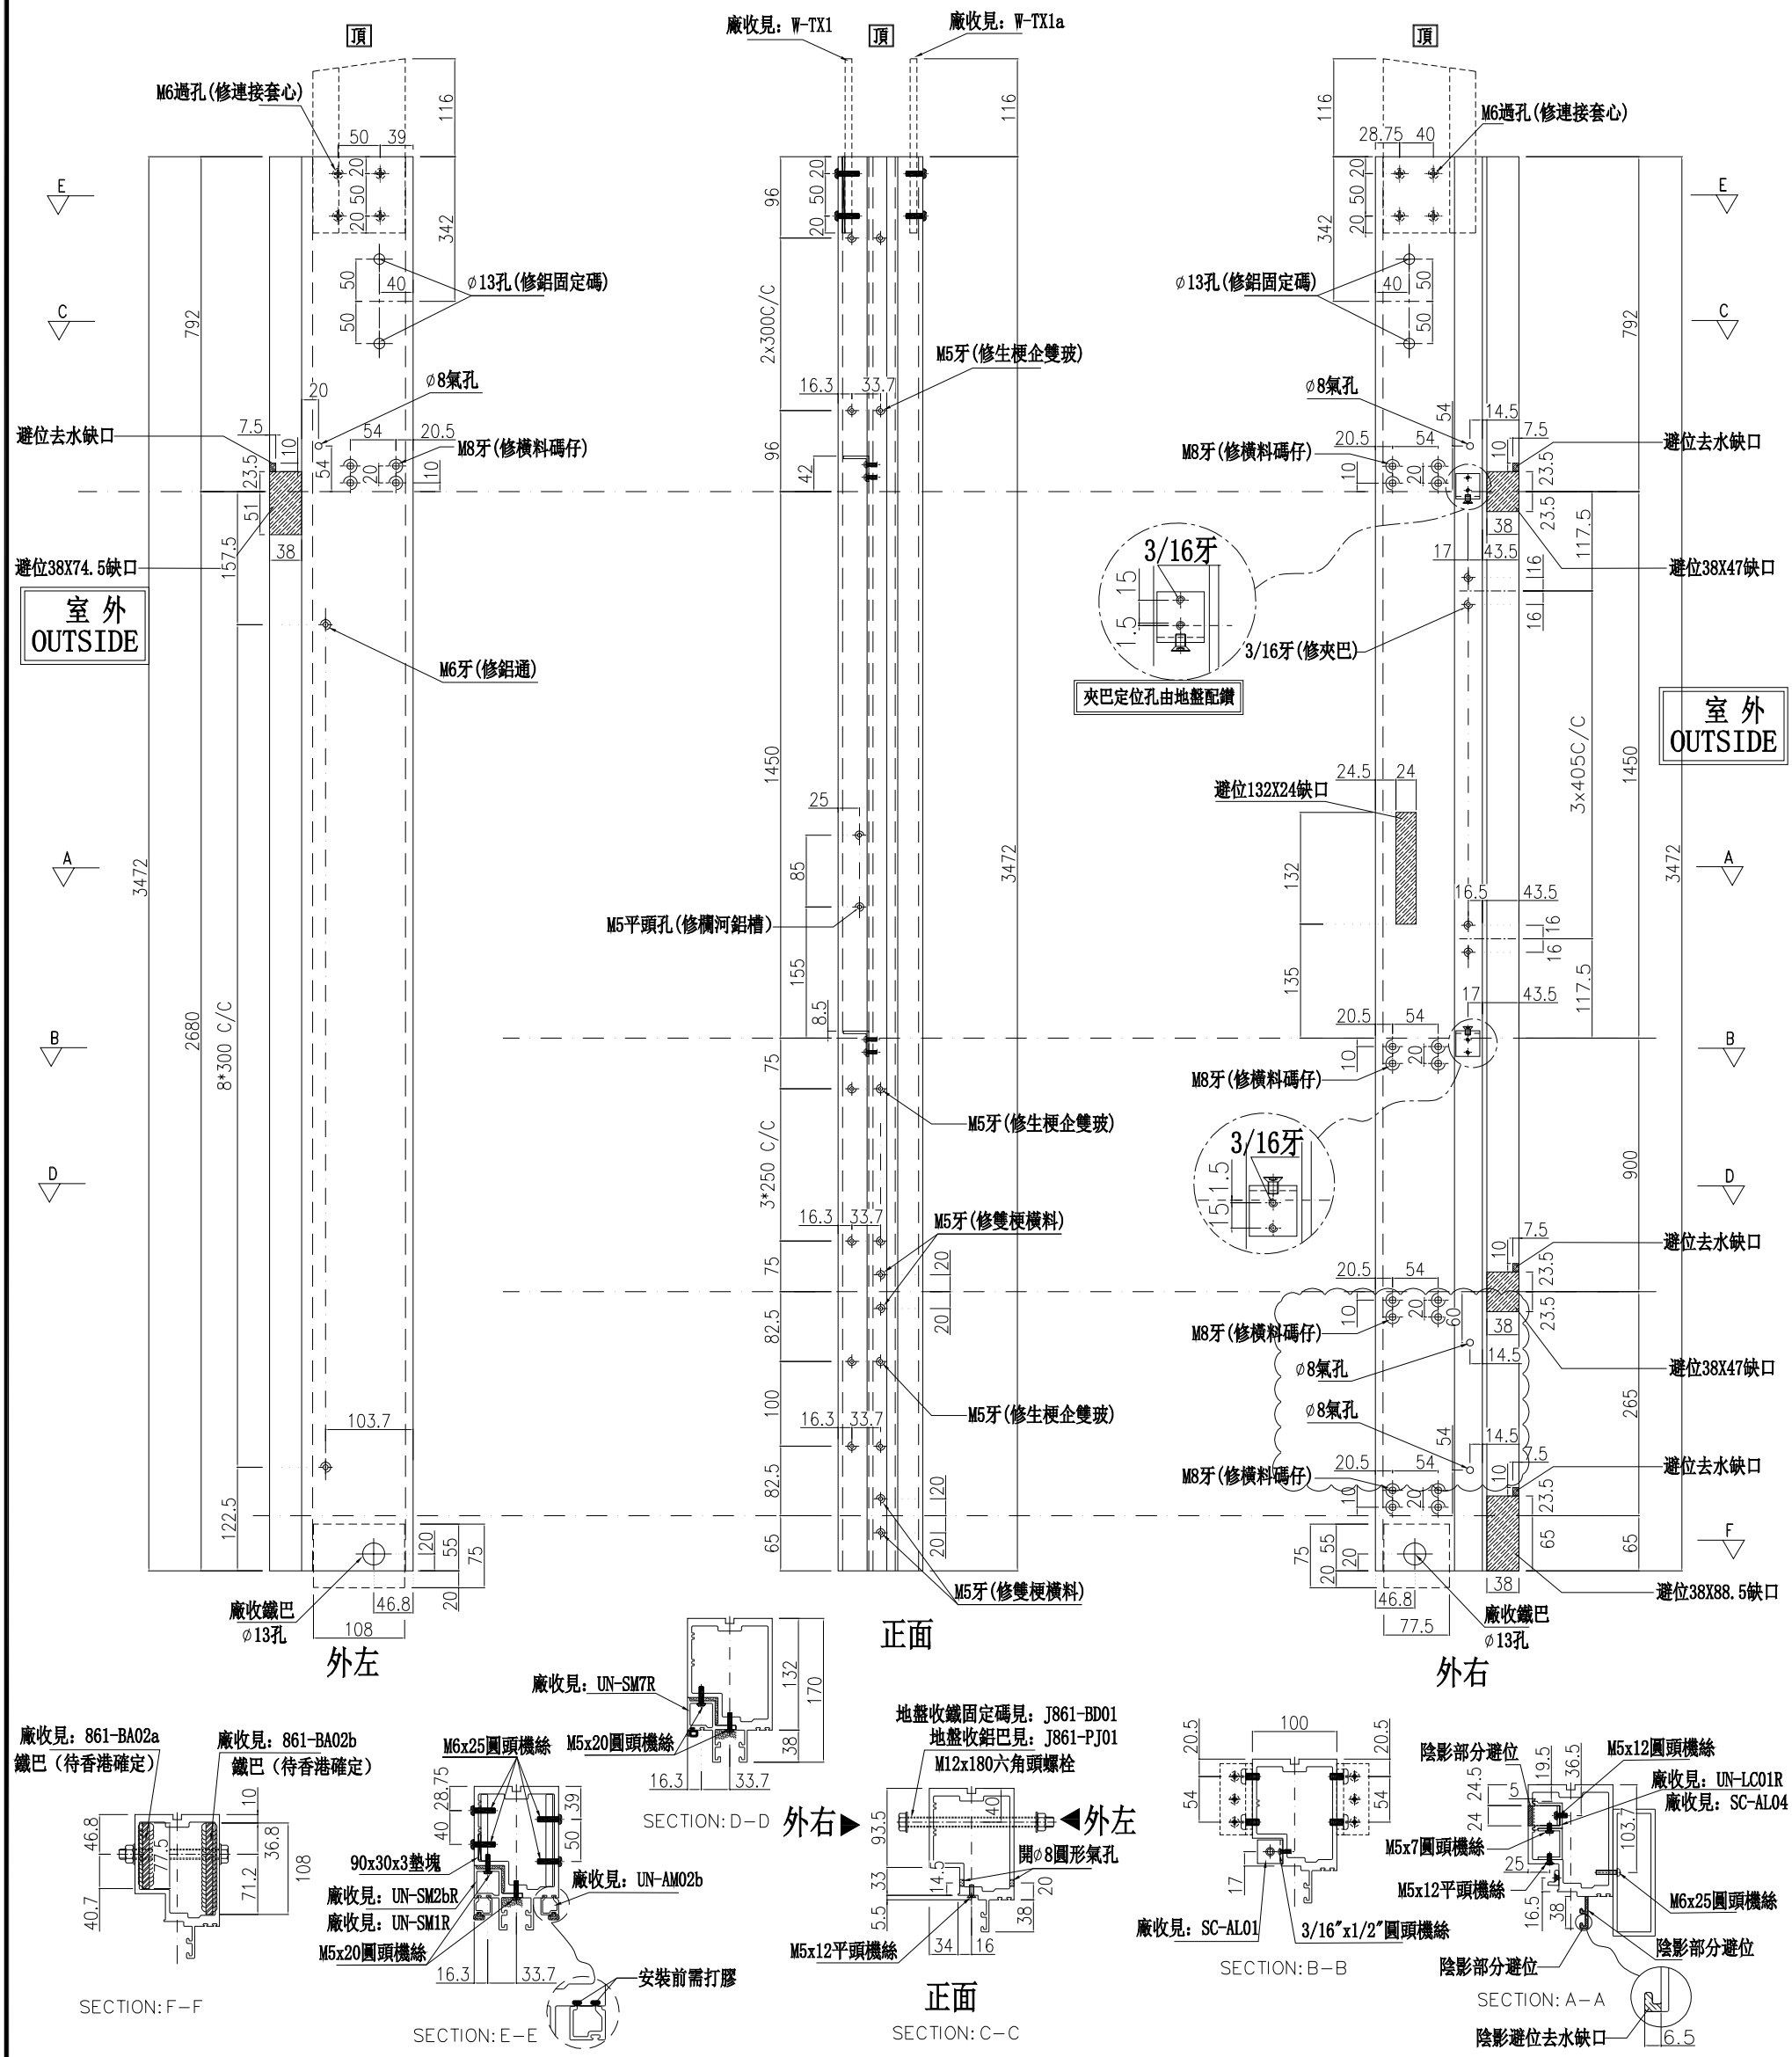

名稱	生梗企	制圖	周廣志	2025.02.10	修改	A	B	
材料	X86622	復核	謝永林	2025.04.18	日期	2025.04.30	2025.05.22	
顏色	UCT207124XL-3	批準			圖號	SD-MR01		

美特鋁質 有限公司
MIDI Aluminium Fabricator Ltd.


數量	位置	樓層
1	CW-3001	2/F

工程號	J-861	地盤	已連拿利

左SHL右梗窗

*請用A3紙打印

B 雲線位修改

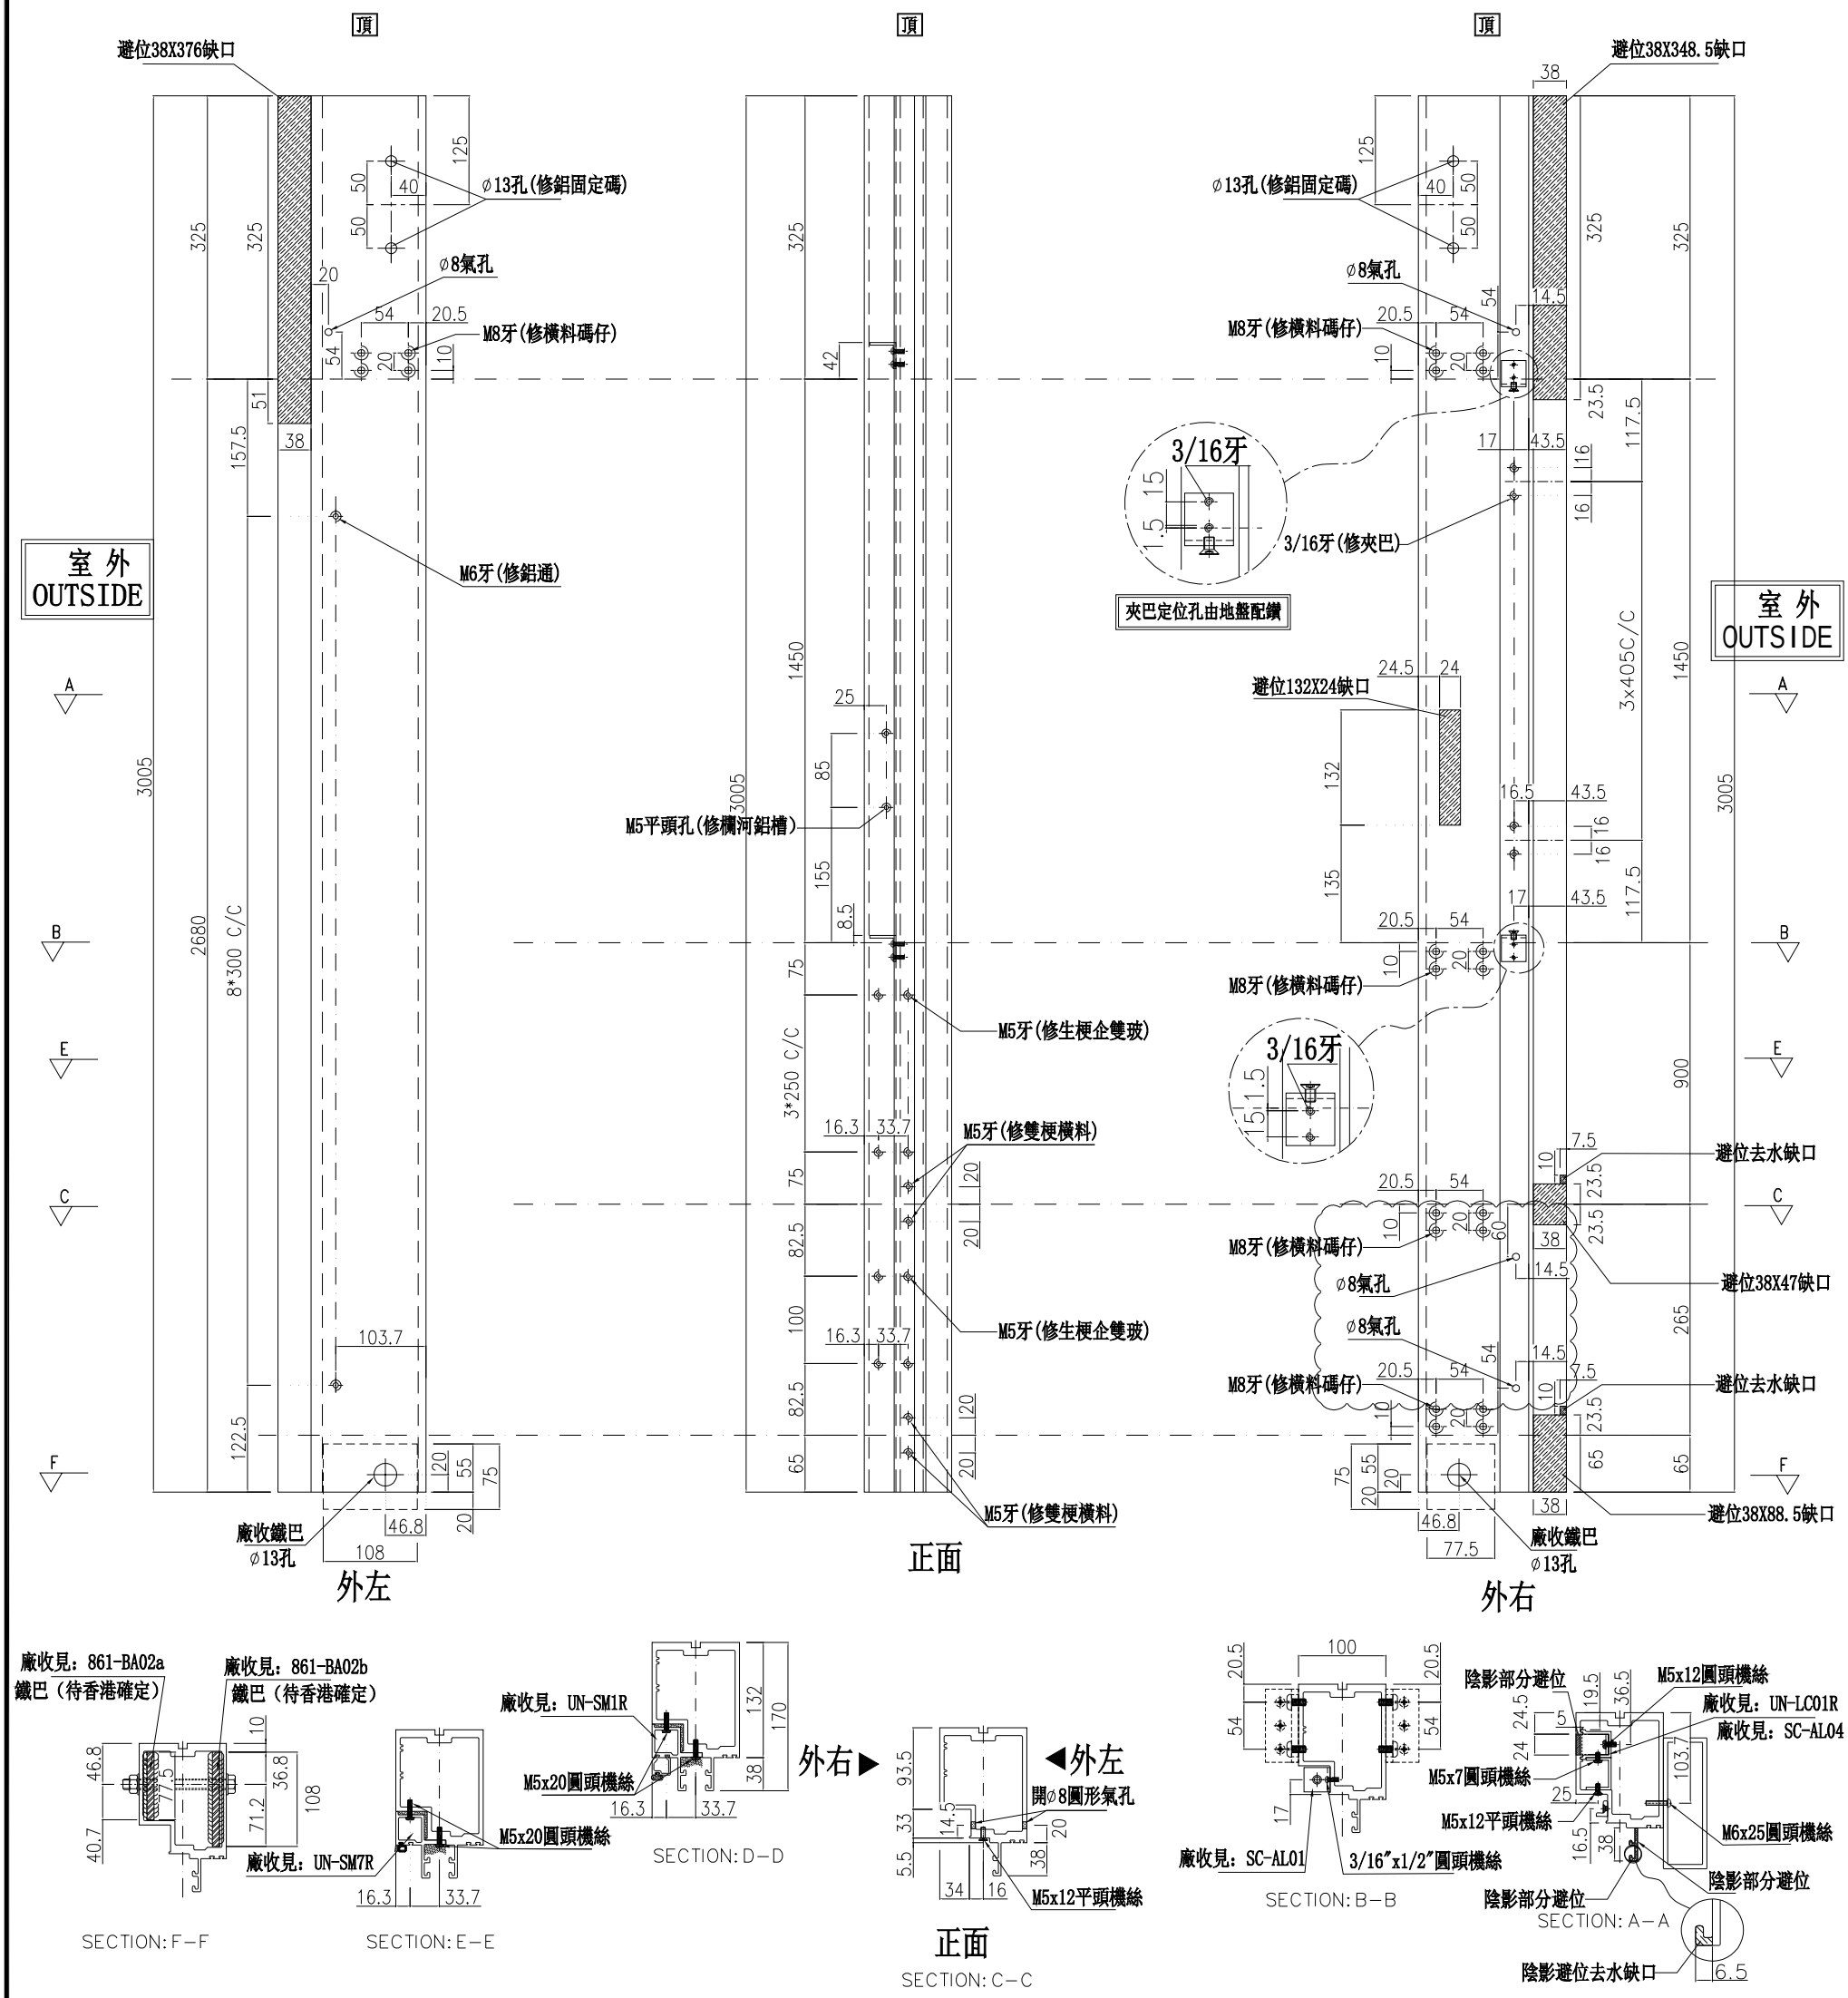

名稱	生梗企	制圖	周廣志	2025.02.10	修改	A	B	
材料	X86622	復核	謝永林	2025.04.18	日期	2025.04.30	2025.05.22	
顏色	UCT207124XL-3	批準			圖號	SD-MR02		

美特鋁質 有限公司
MIDI Aluminium Fabricator Ltd.


數量	位置	樓層
9	CW-3001	2/F-11/F

工程號	J-861	地盤	已連拿利

C 雲線位修改

左SHL右梗窗

*請用A3紙打印

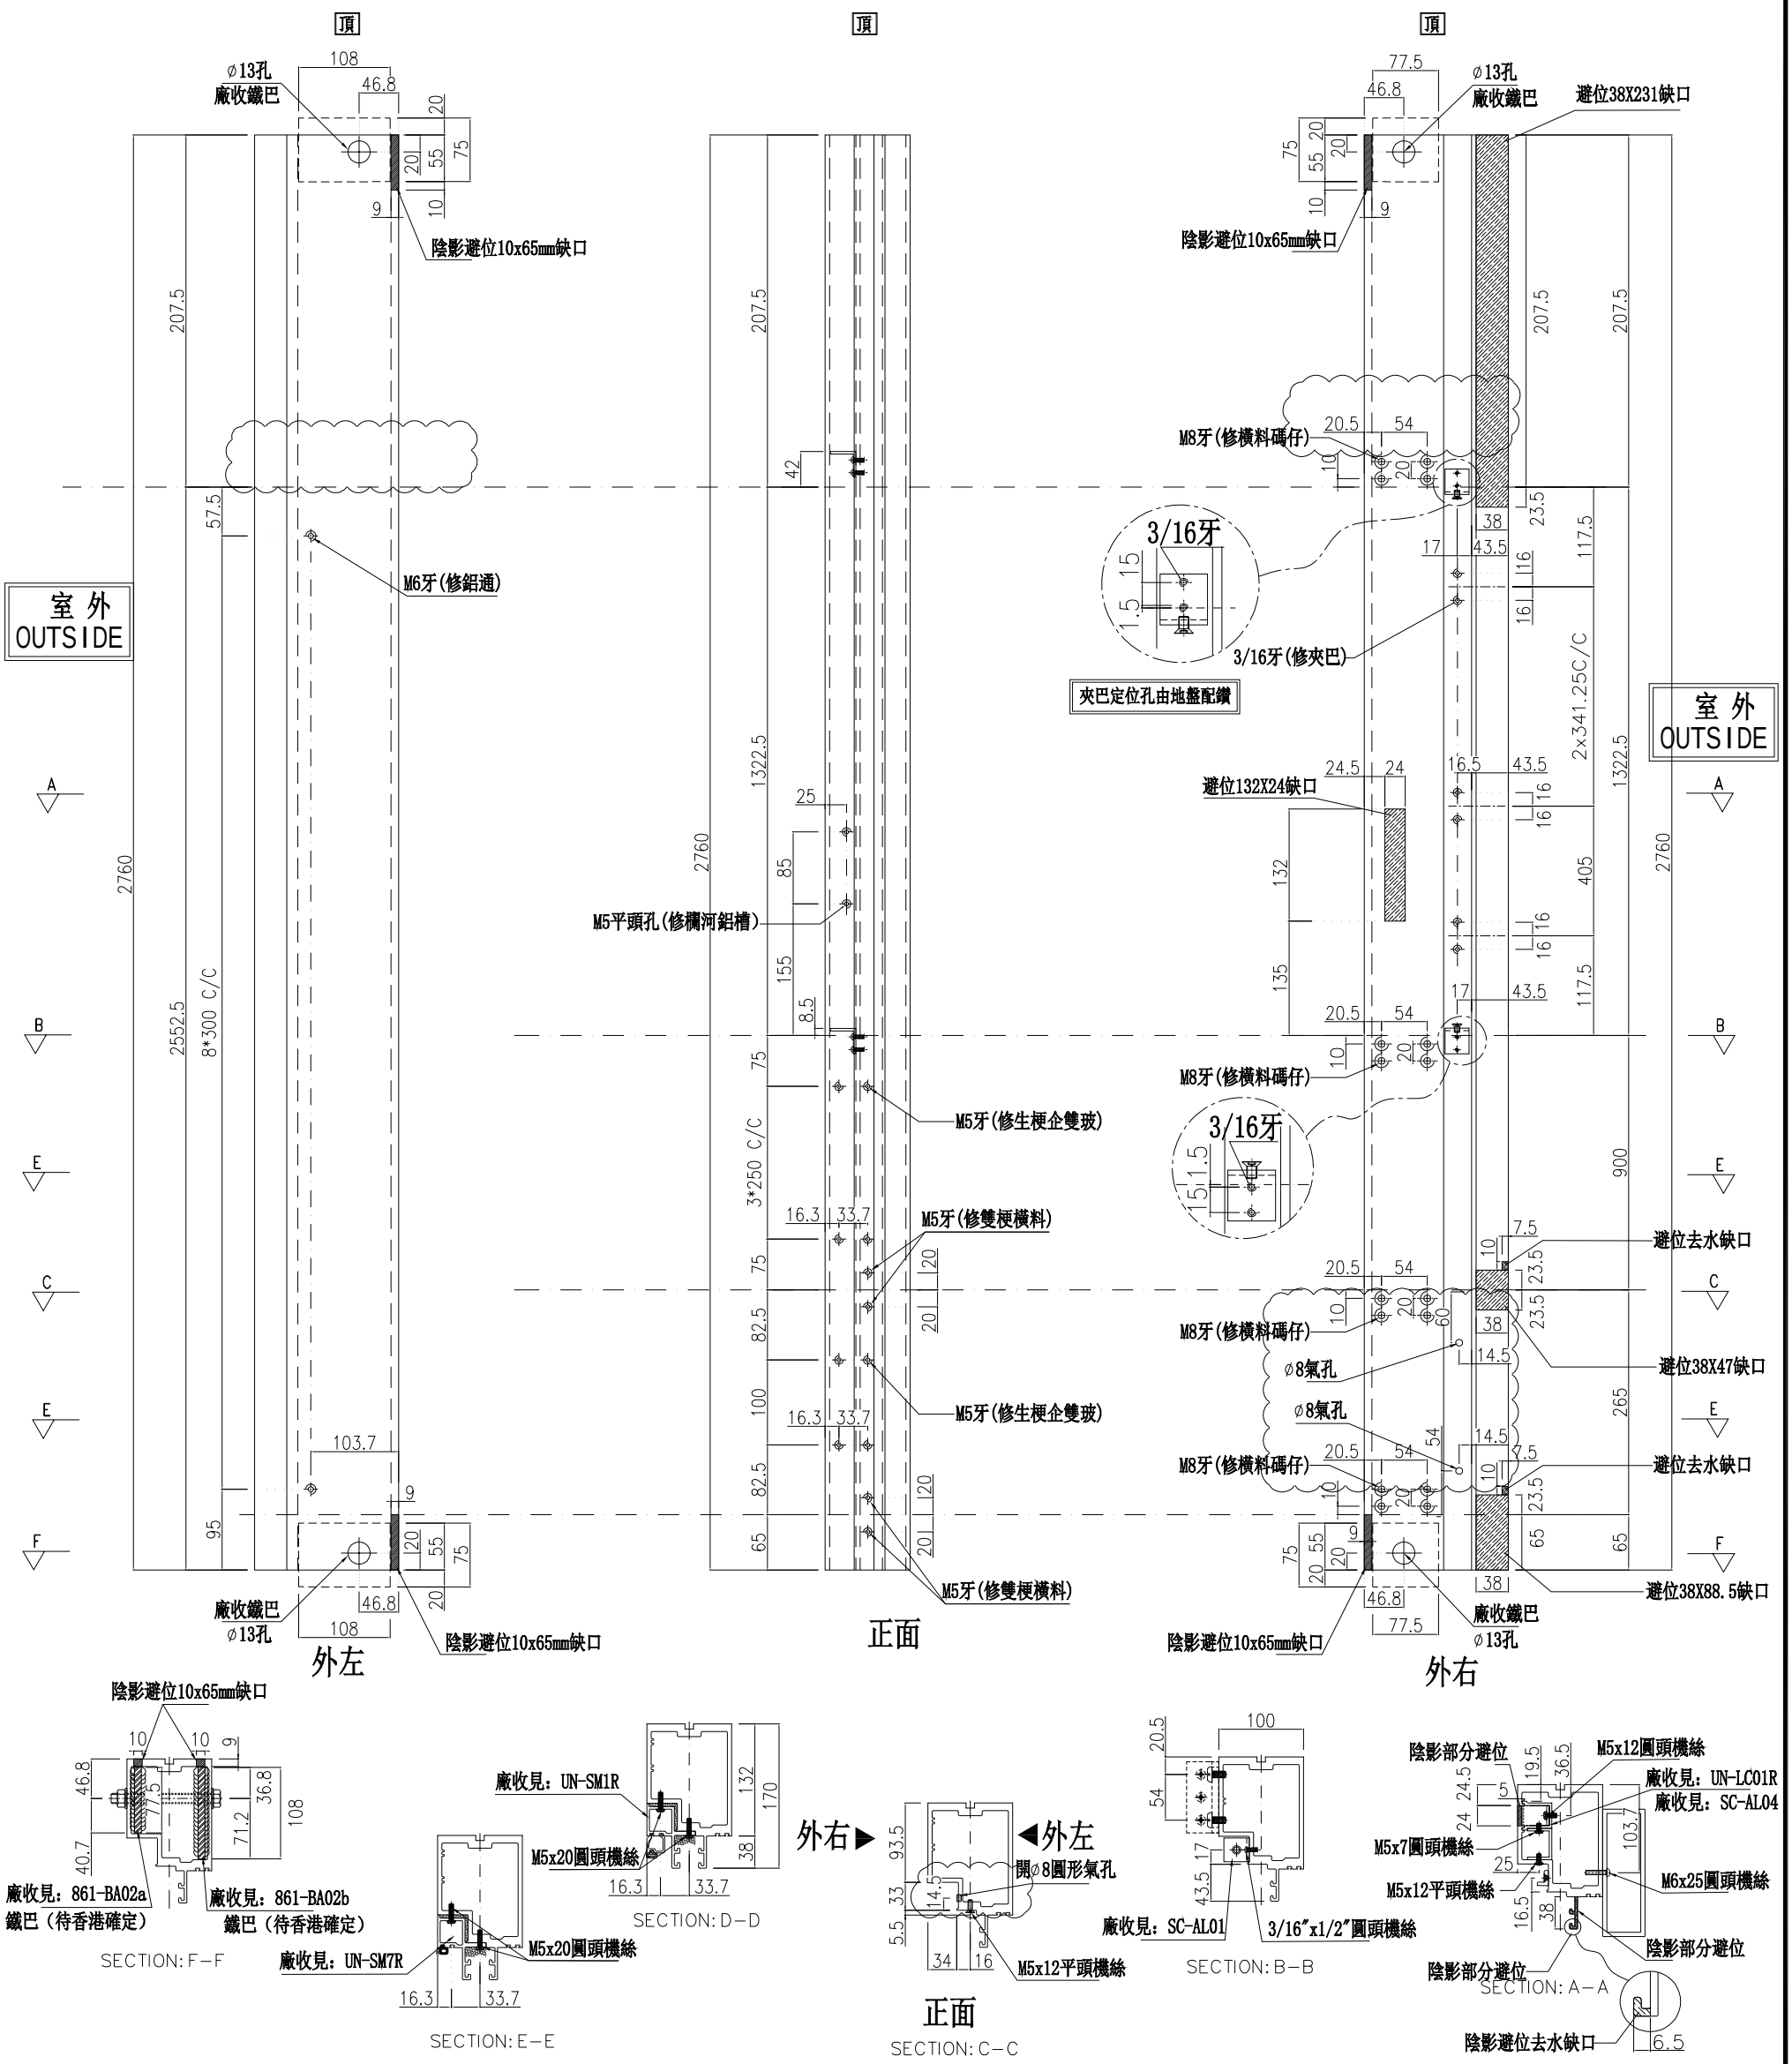

名稱	生梗企	制圖	周廣志	2025.02.10	修改	A	B	C
材料	X86622	復核	謝永林	2025.04.18	日期	2025.04.30	2025.05.07	2025.05.22
顏色	UCT207124XL-3	批準			圖號	SD-MR03		

美特鋁質 有限公司
MIDI Aluminium Fabricator Ltd.


工程號	J-837	地盤	已連拿利

數量	位置	樓層
1	CW-3002	2/F

B 雲線位修改

左梗窗右梗窗

*請用A3紙打印

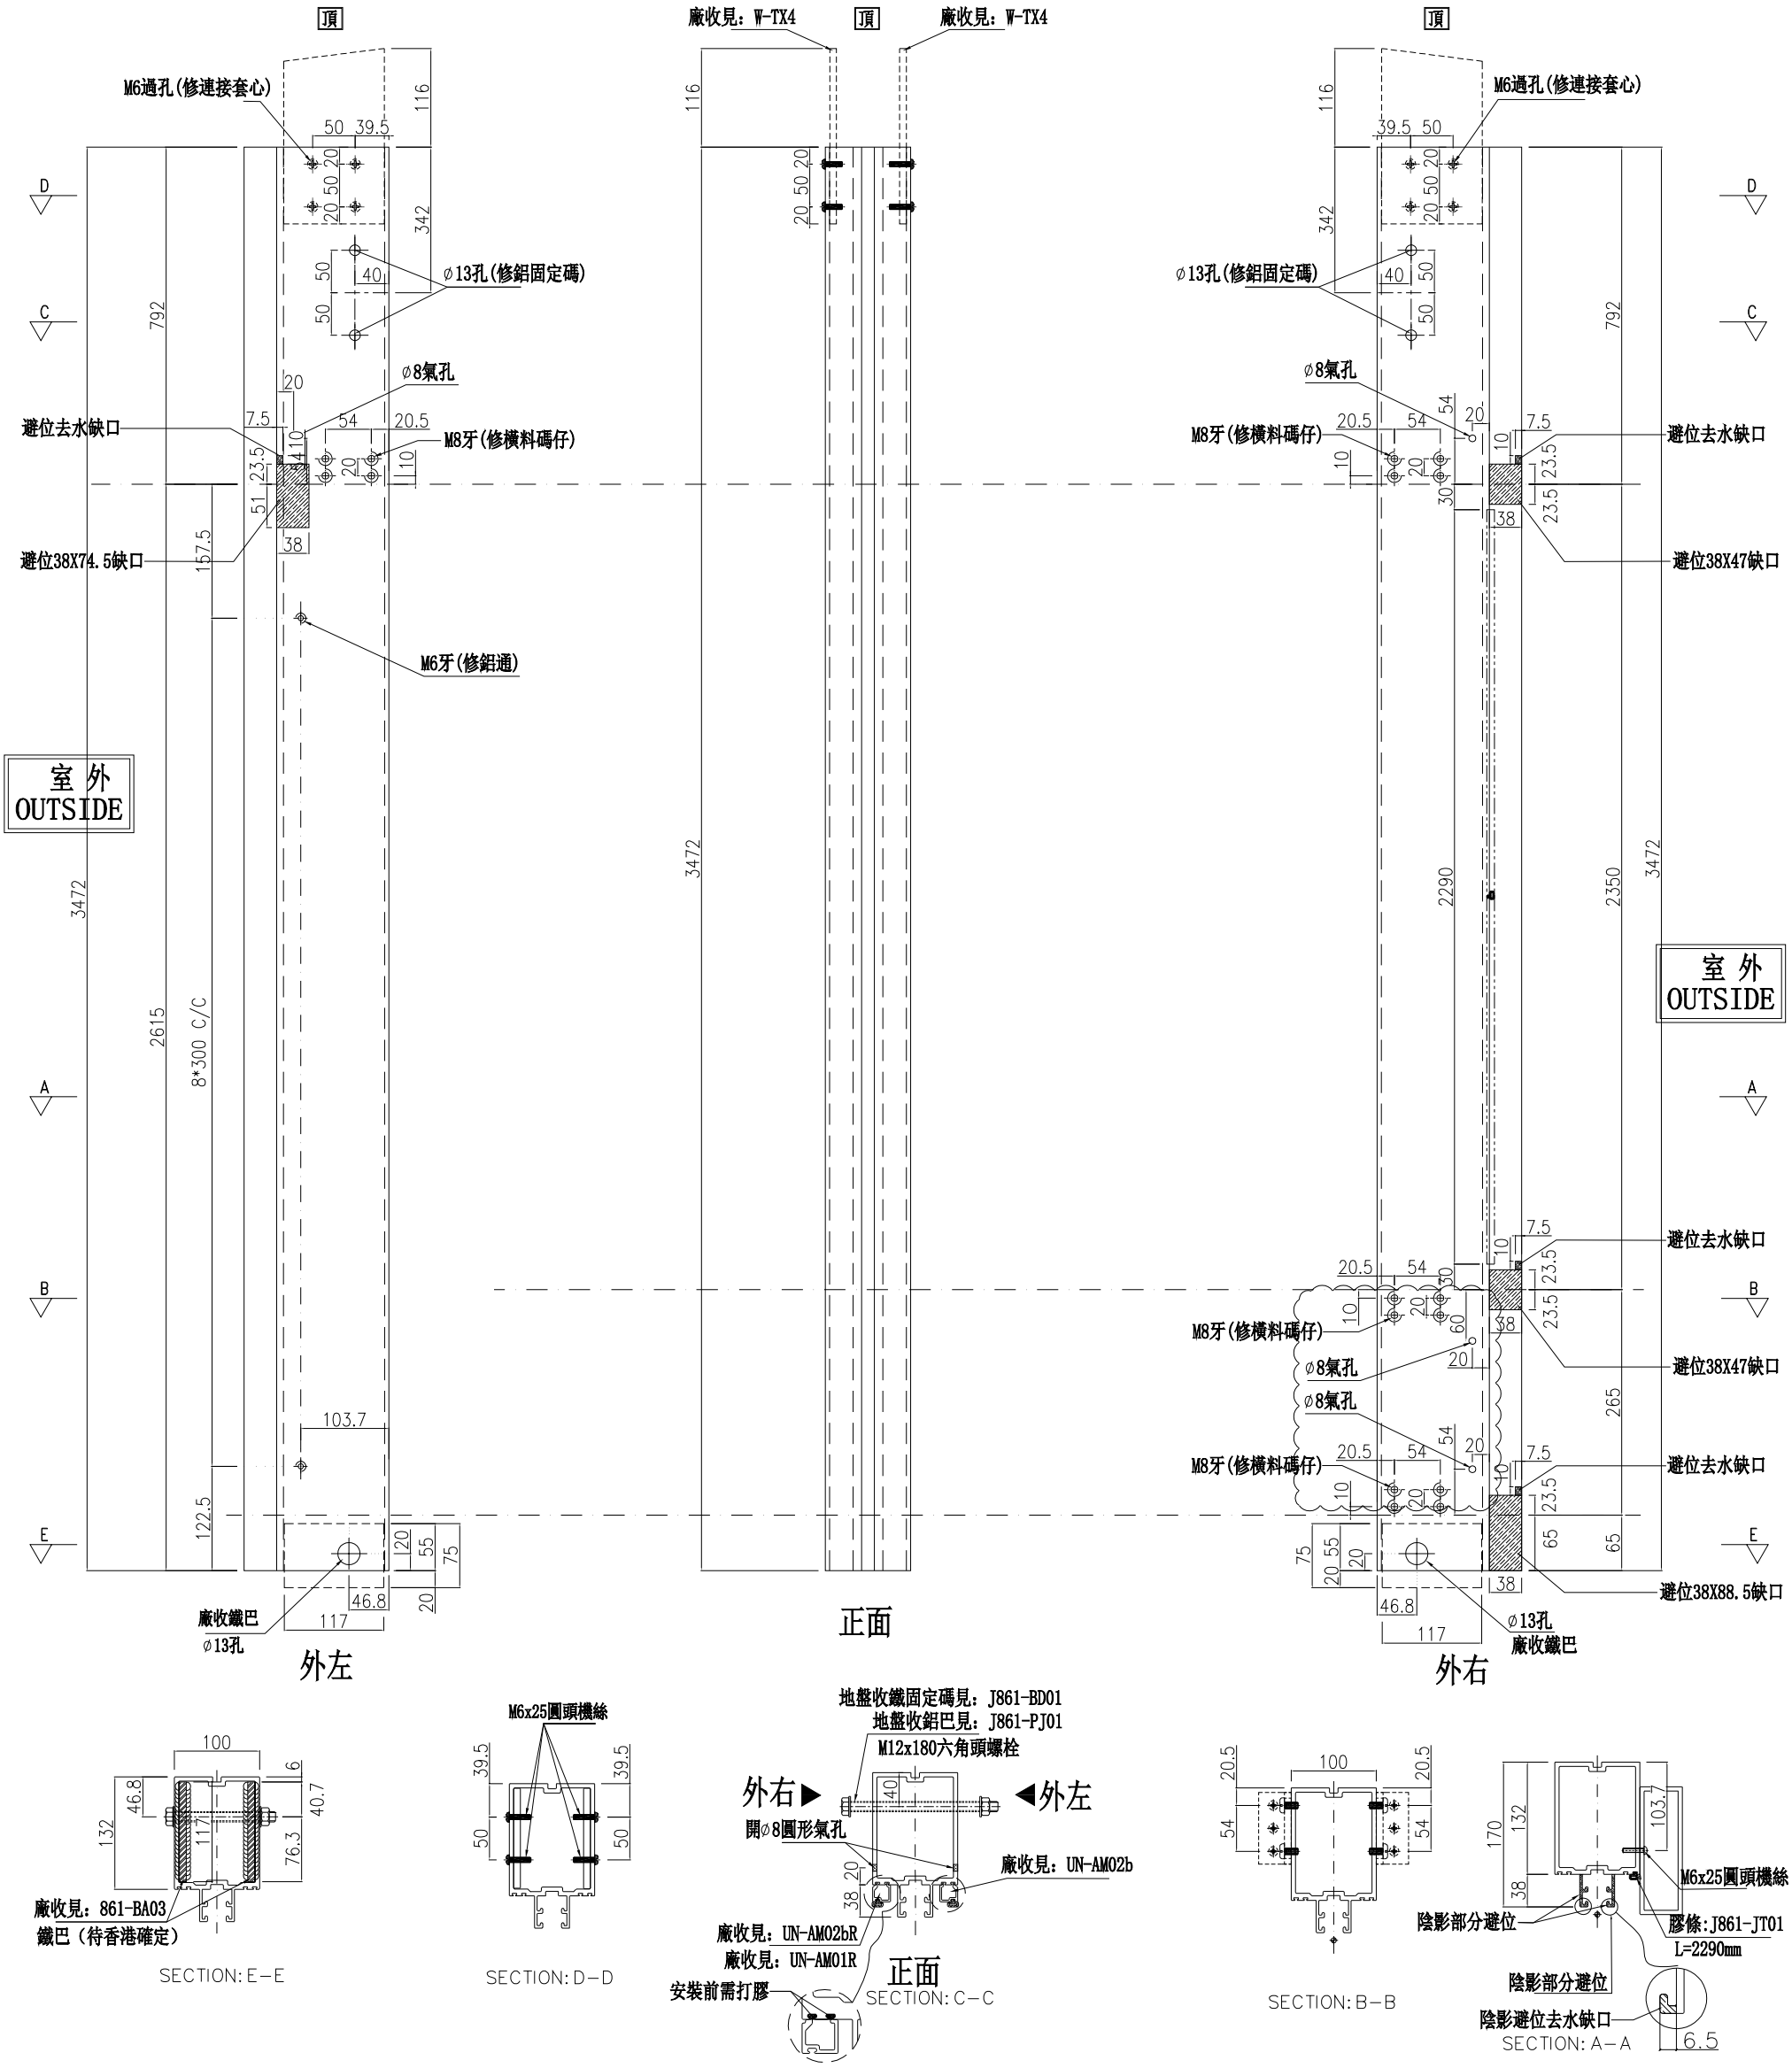

名稱	雙梗企	制圖	周廣志	2025.02.10	修改	A	B	
材料	X86623	復核	謝永林	2025.04.18	日期	2025.04.30	2025.05.22	
顏色	UCT207124XL-3	批準			圖號	SD-MR04		

美特鋁質 有限公司
MIDI Aluminium Fabricator Ltd.


工程號	J-861	地盤	已連拿利

數量	位置	樓層
8	CW-3001	3/F-11/F


左靠墻(梗窗)

*請用A3紙打印


B 雲線位修改

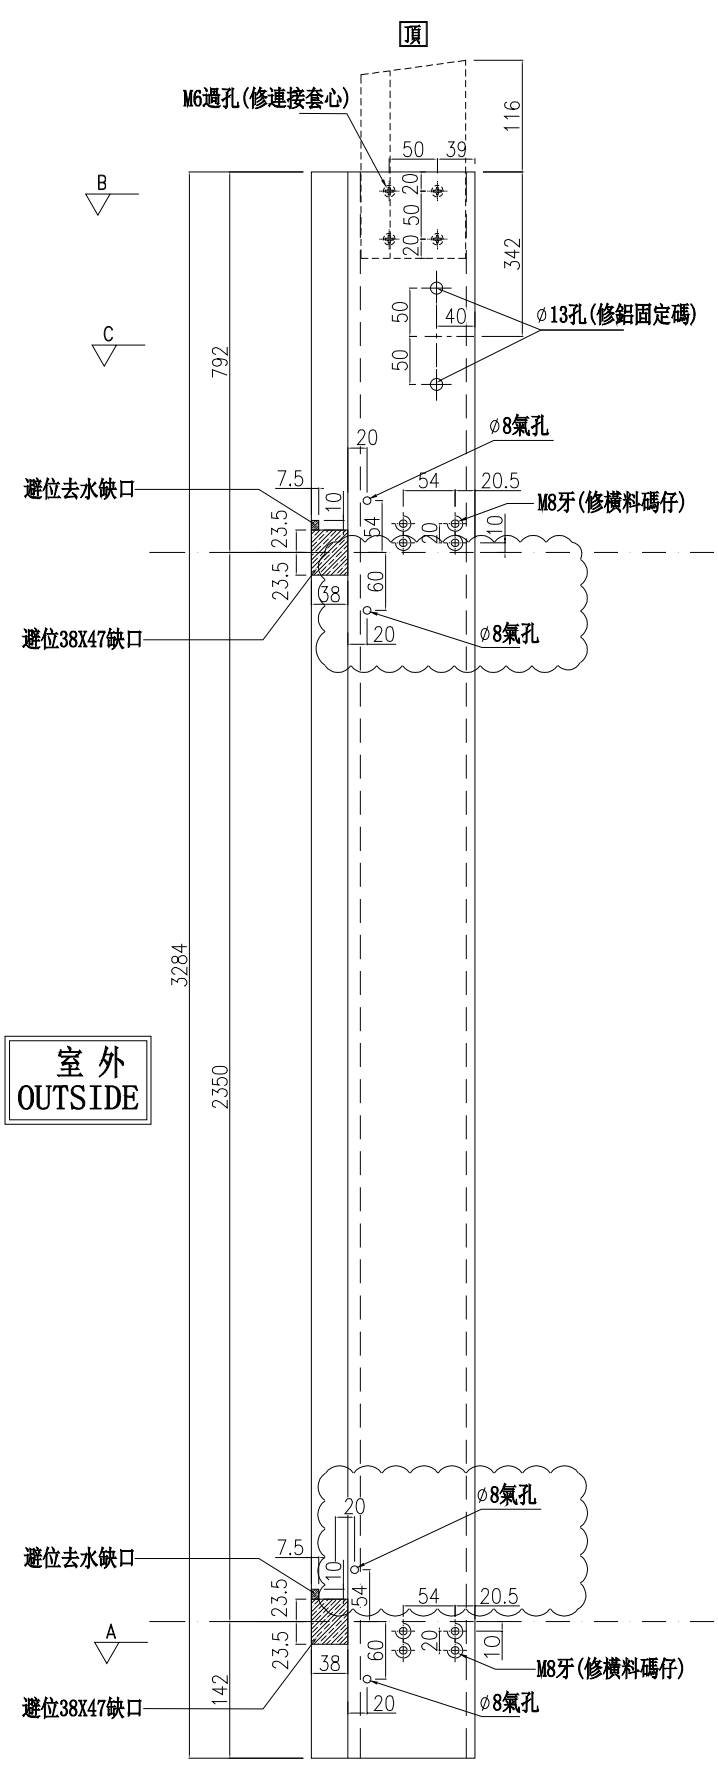


外左

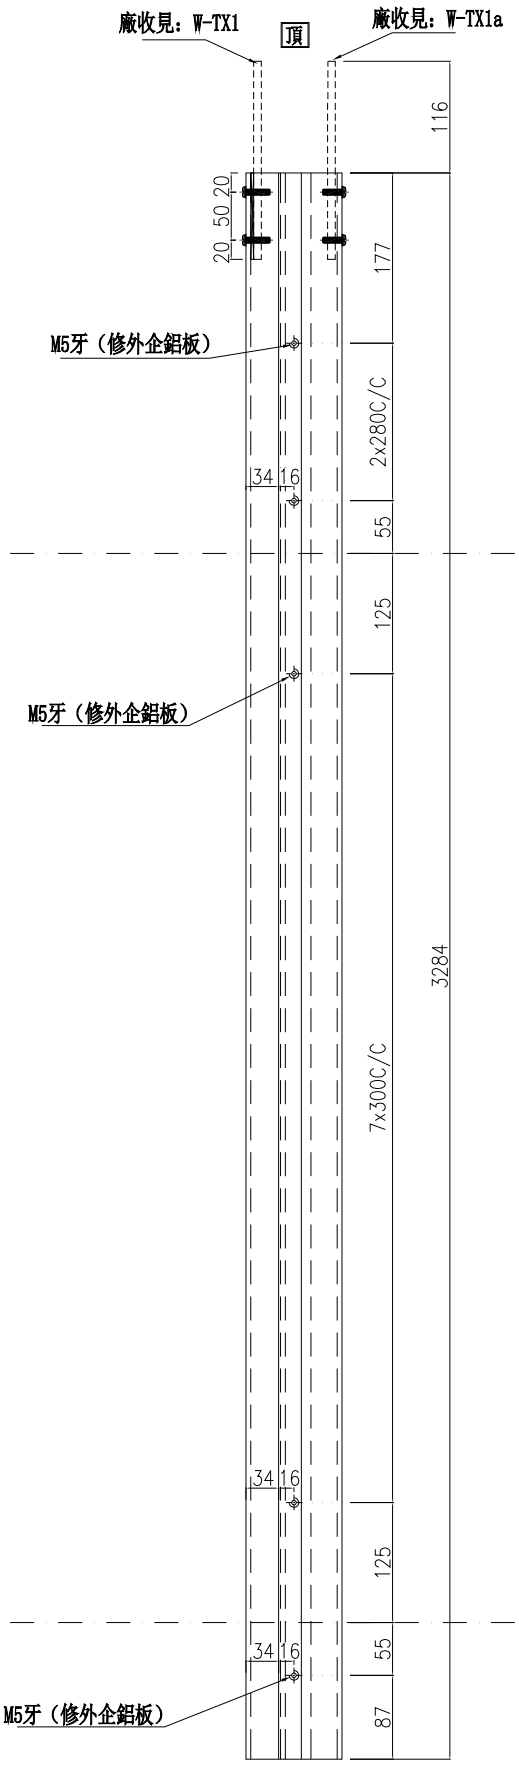


正面

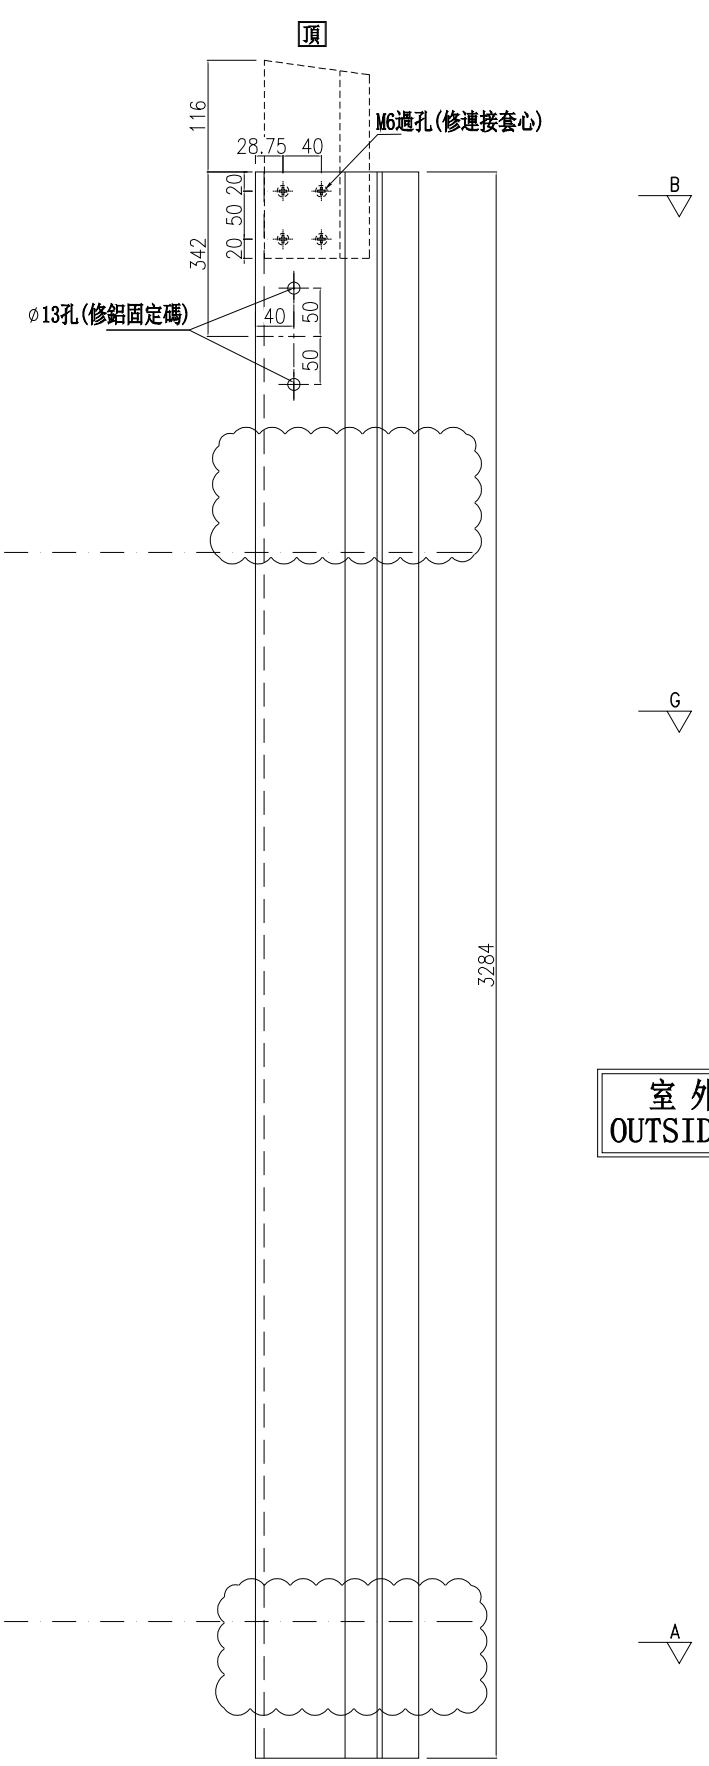


外右

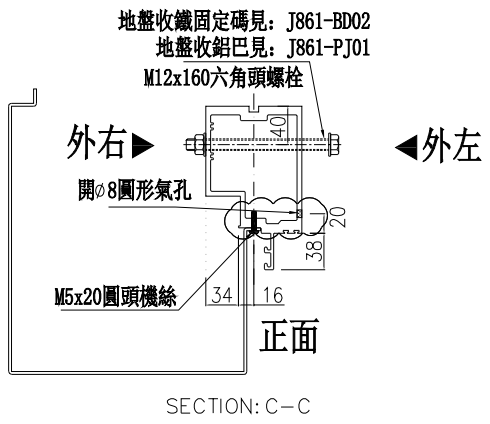

SECTION: C－C

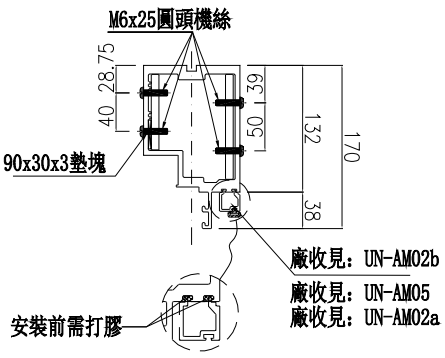

SECTION: B－B

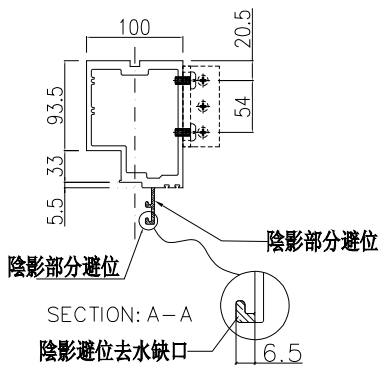

SECTION: A－A

名稱	生梗企	制圖	周廣志	2025.02.10	修改	A	B	
材料	X86622	復核	謝永林	2025.04.18	日期	2025.04.30	2025.05.22	
顏色	UCT207124XL-3	批準			圖號	G-MS01		

美特鋁質 有限公司
MIDI Aluminium Fabricator Ltd.


數量	位置	樓層
1	CW-3001	2/F


工程號	J-861	地盤	已連拿利

左靠墻(梗窗)


*請用A3紙打印

B 雲線位修改

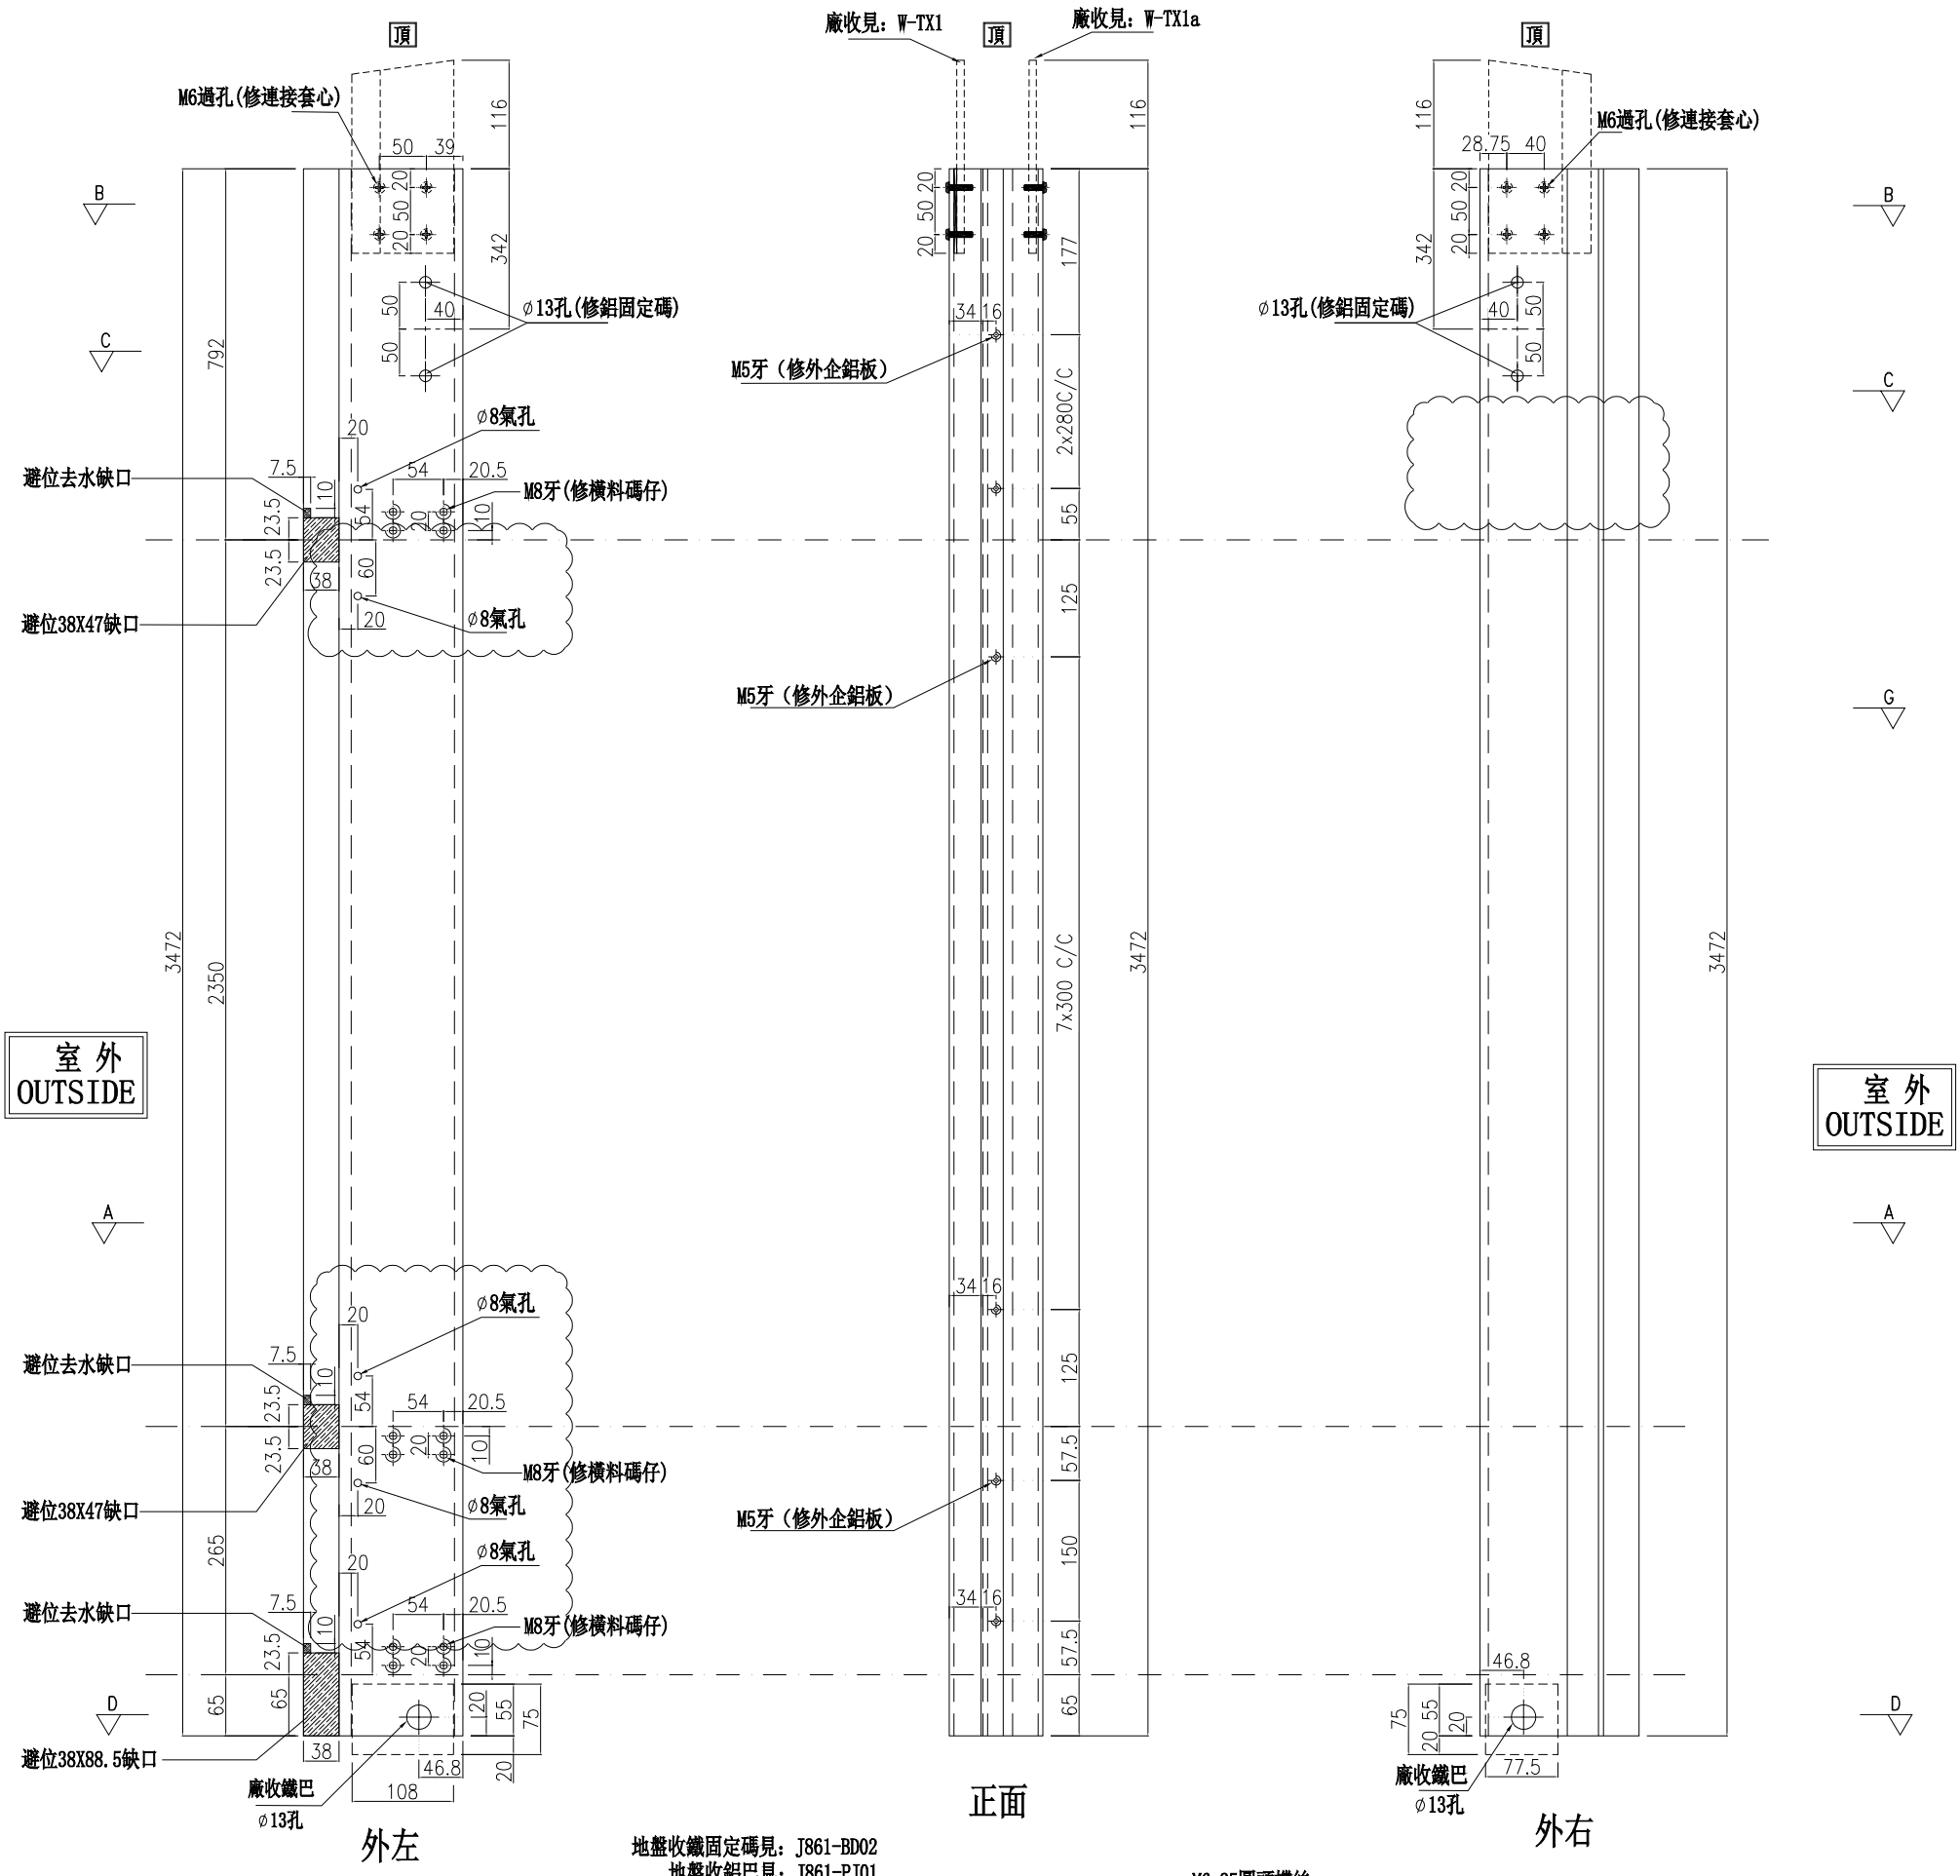


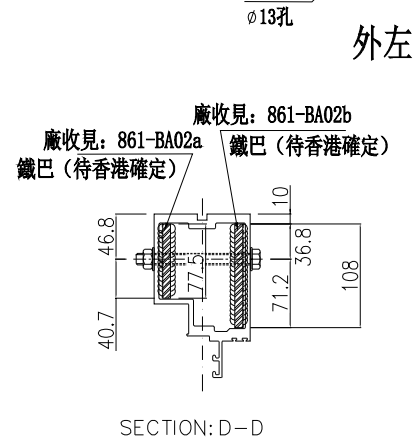


SECTION: D－D

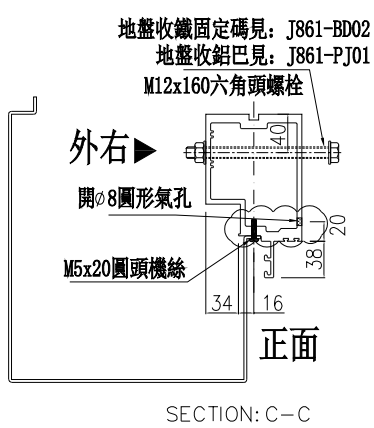

SECTION: C－C

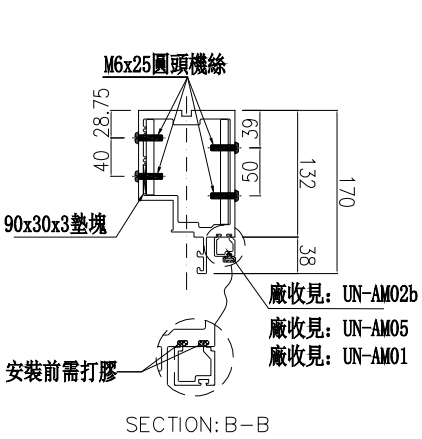

SECTION: B－B

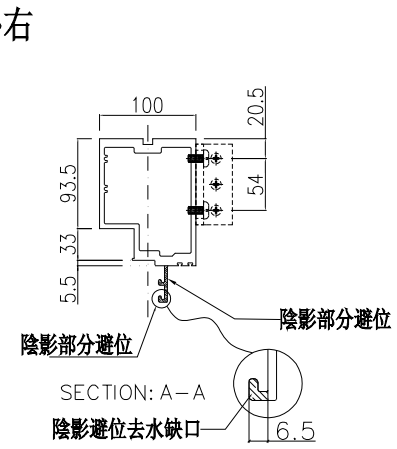

SECTION: A－A

名稱	生梗企	制圖	周廣志	2025.02.10	修改	A	B	
材料	X86622	復核	謝永林	2025.04.18	日期	2025.04.30	2025.05.22	
顏色	UCT207124XL-3	批準			圖號	G-MS01a		

美特鋁質 有限公司
MIDI Aluminium Fabricator Ltd.


工程號	J-861	地盤	已連拿利


數量	位置	樓層
8	CW-3002	3/F-11/F


左靠墻(梗窗)


*請用A3紙打印

B 雲線位修改

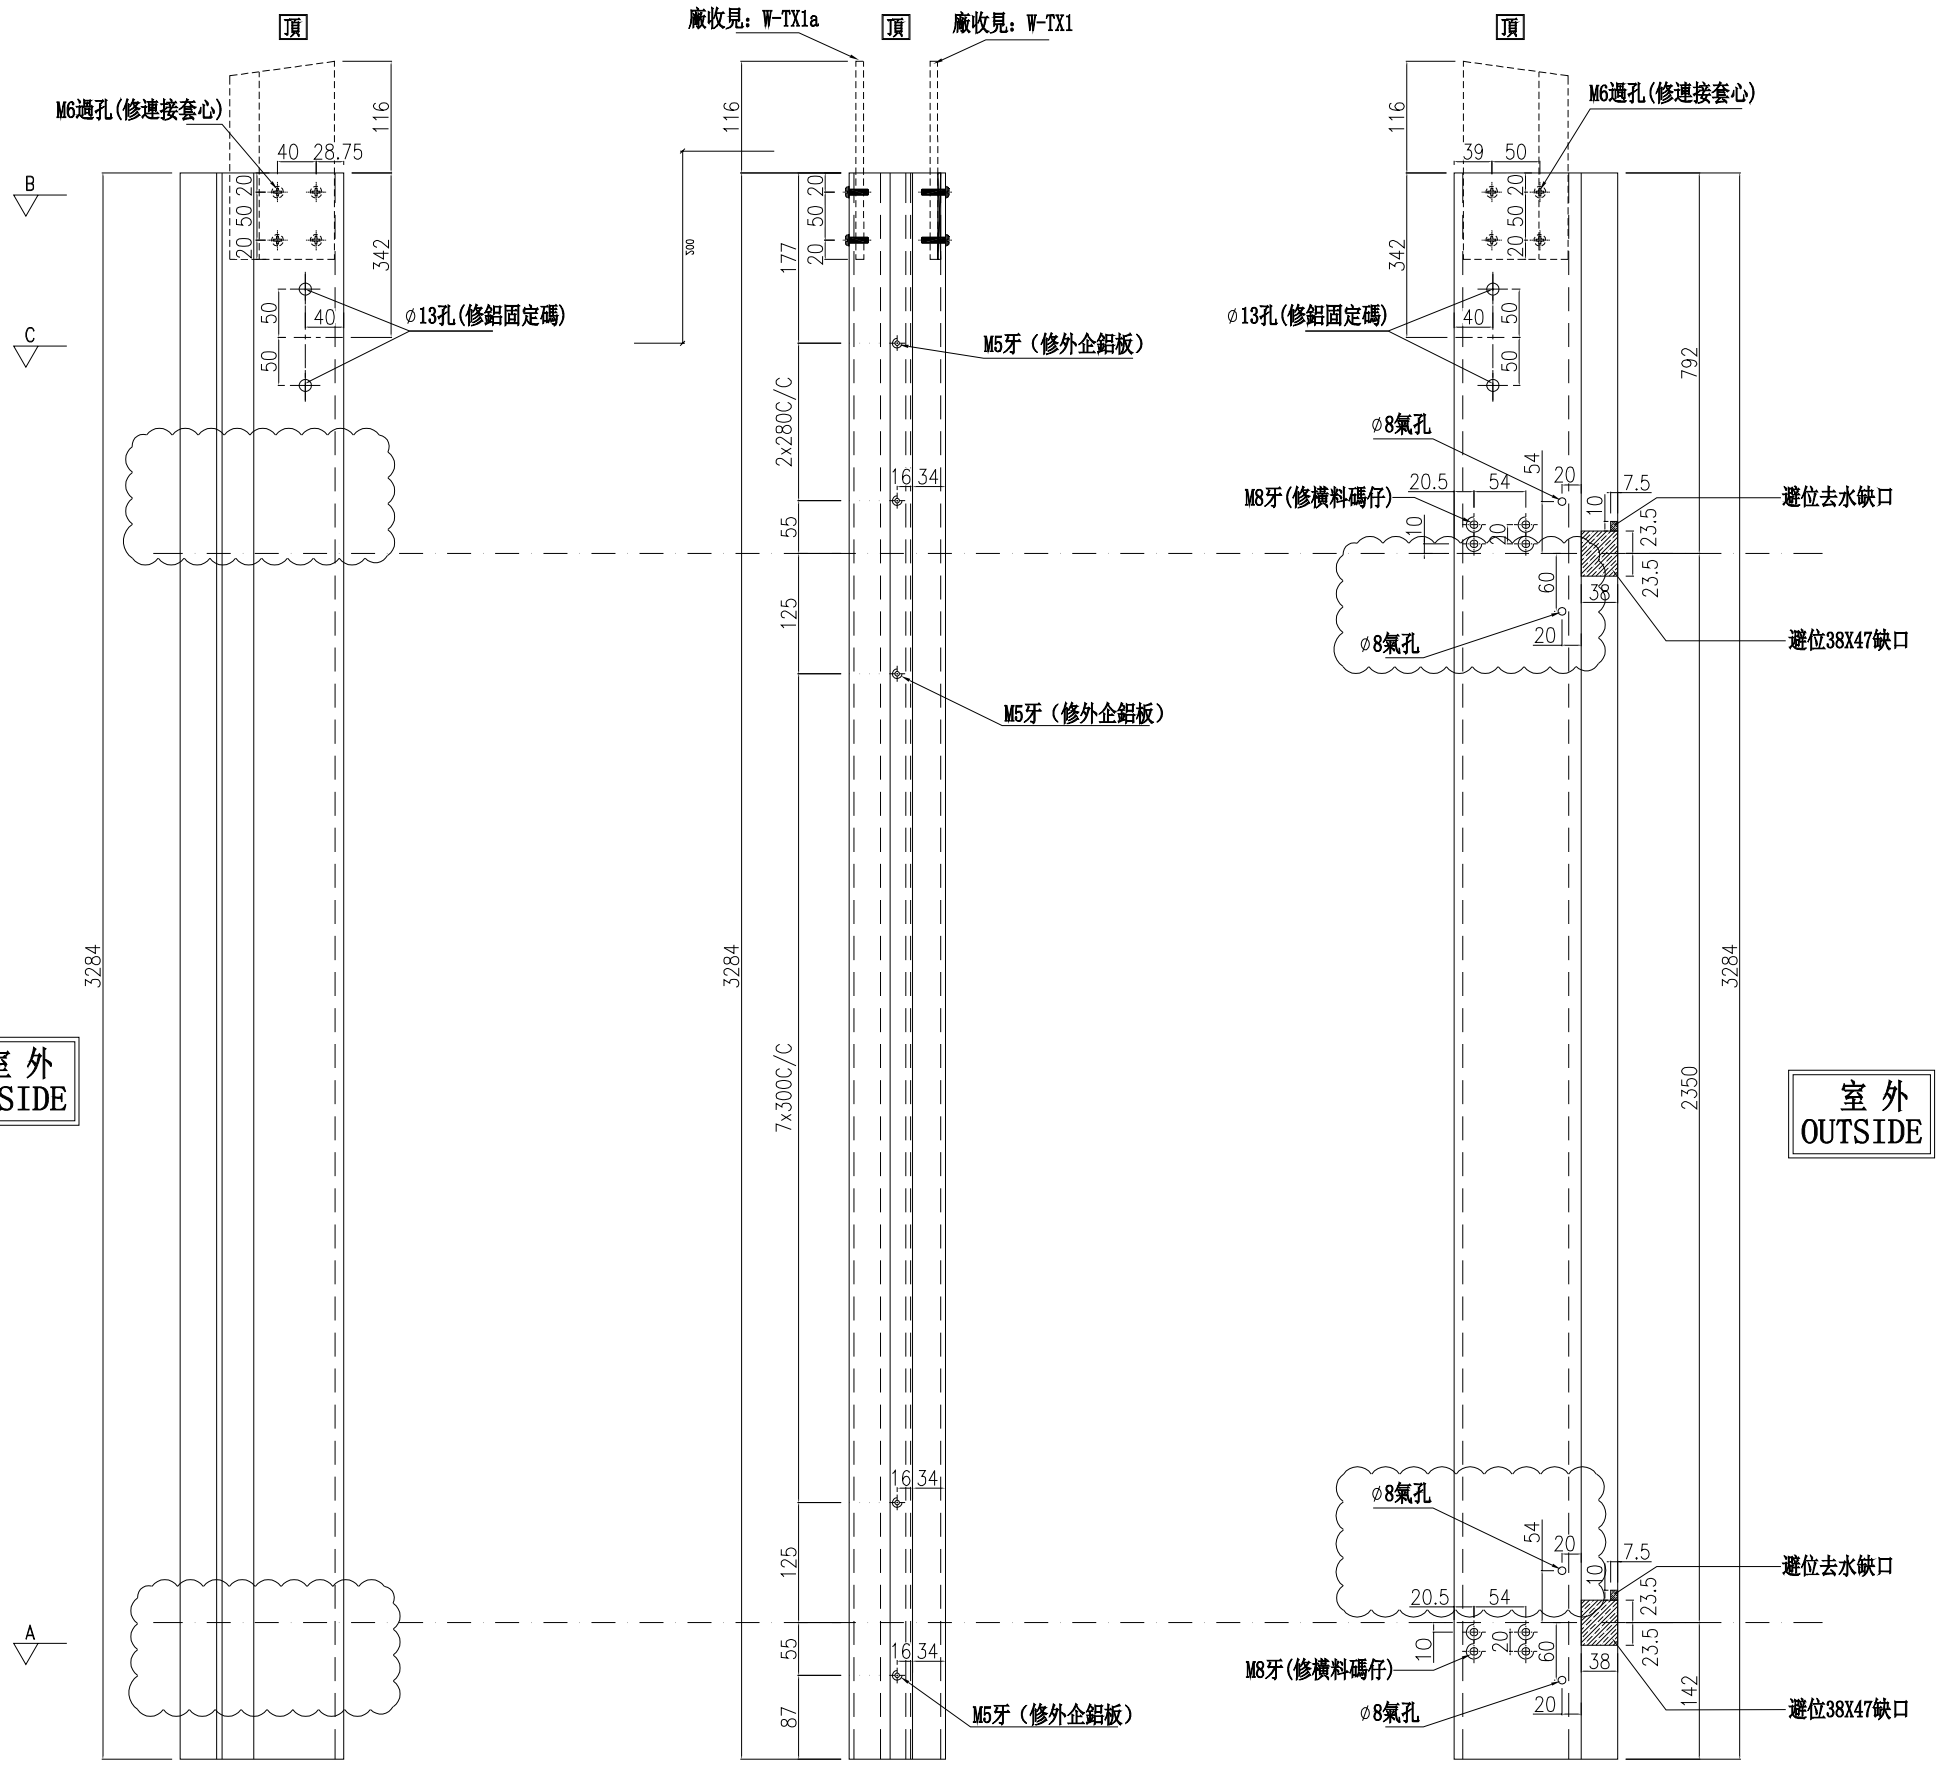

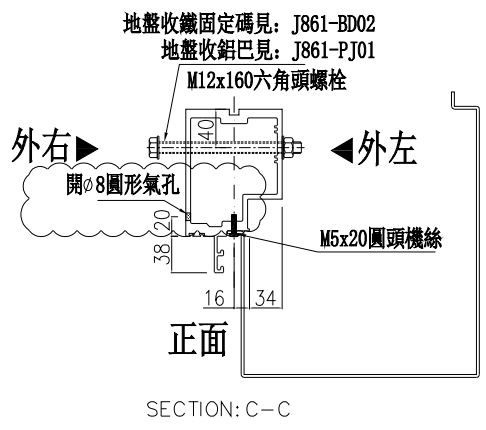

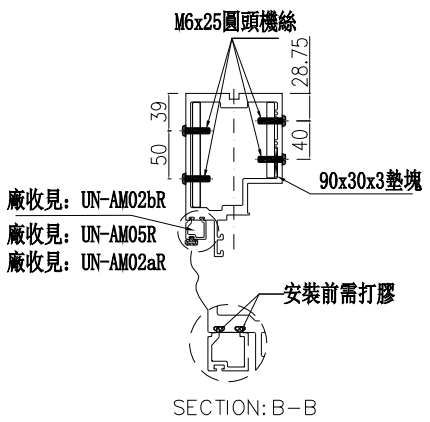

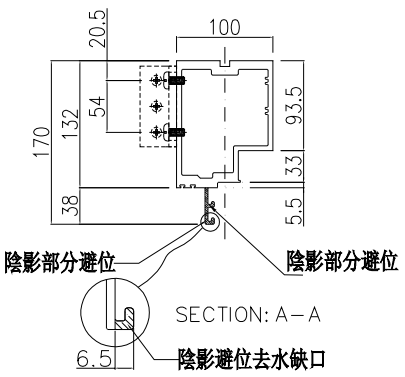

名稱	生梗企	制圖	周廣志	2025.02.10	修改	A	B	
材料	X86622	復核	謝永林	2025.04.18	日期	2025.04.30	2025.05.22	
顏色	UCT207124XL-3	批準			圖號	G-MS01R		

美特鋁質 有限公司
MIDI Aluminium Fabricator Ltd.


工程號	J-861	地盤	已連拿利


數量	位置	樓層
1	CW-3002	2/F

左靠墻(梗窗)

*請用A3紙打印

B 雲線位修改

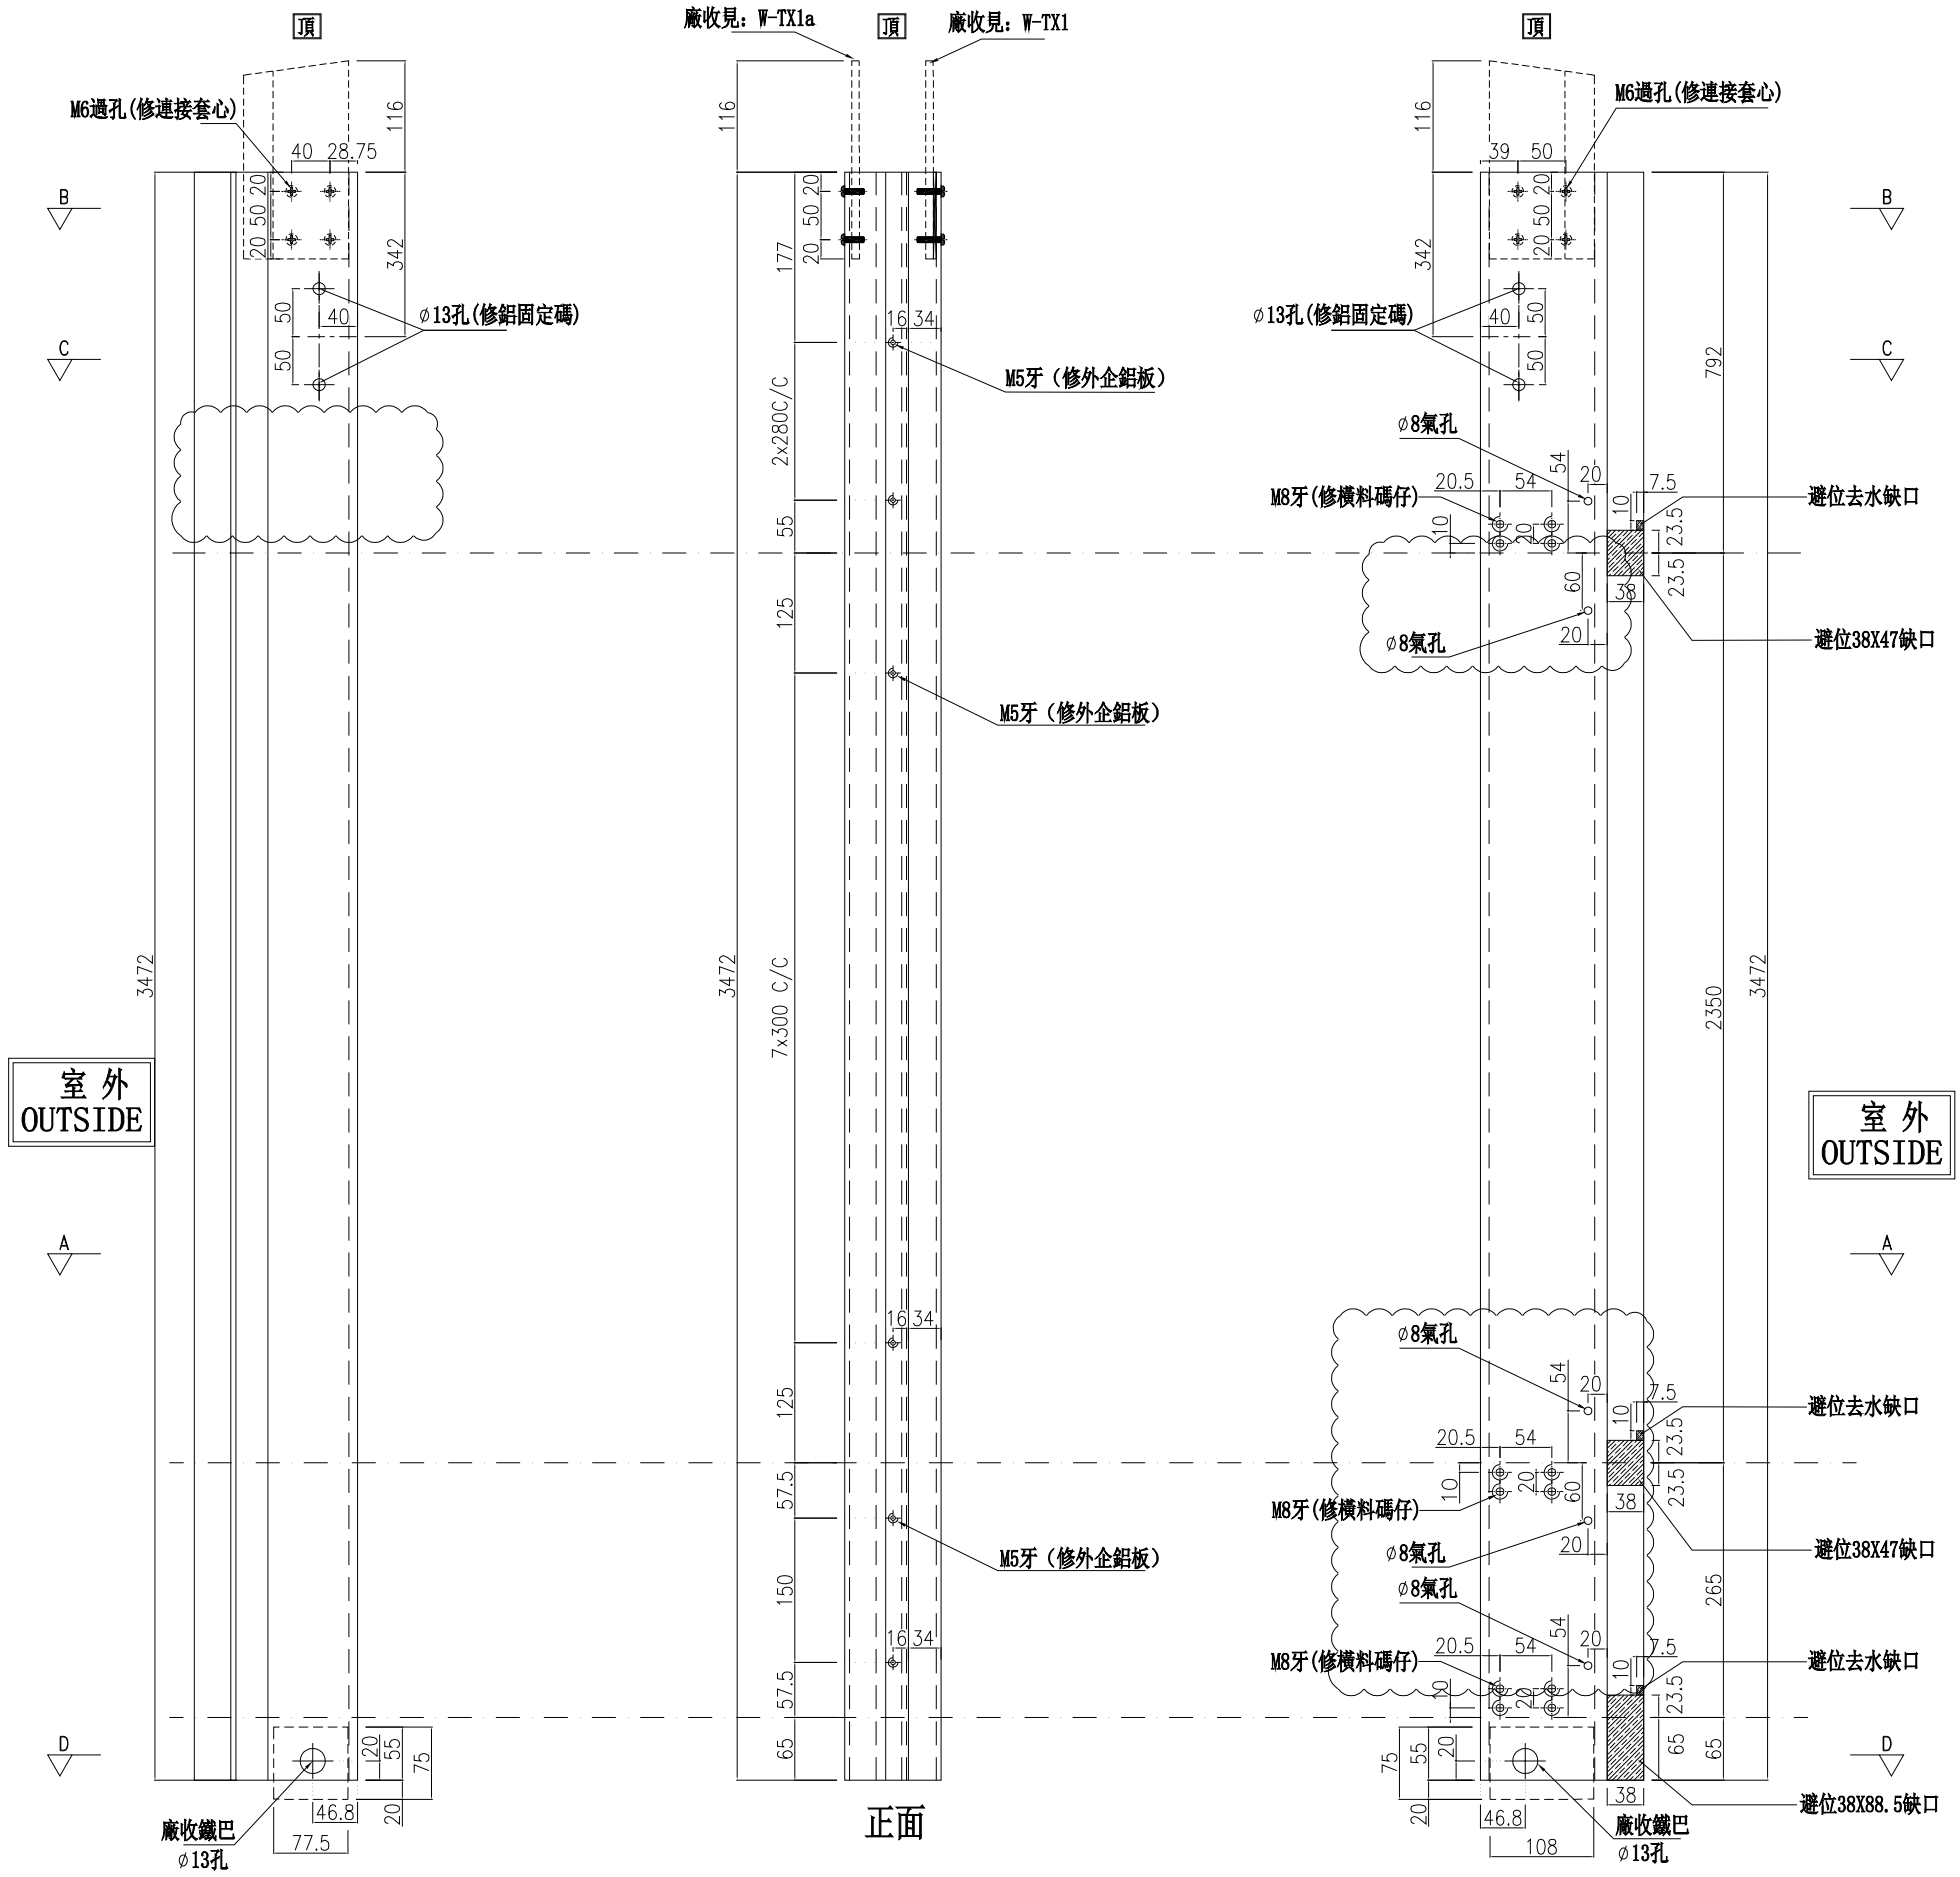

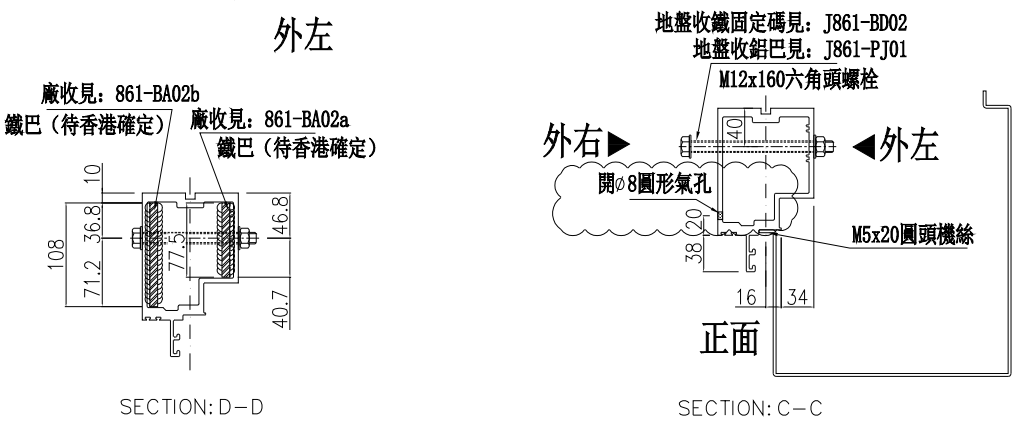

名稱	生梗企	制圖	周廣志	2025.02.10	修改	A	B	
材料	X86622	復核	謝永林	2025.04.18	日期	2025.04.30	2025.05.22	
顏色	UCT207124XL-3	批準			圖號	G-MS01aR		

美特鋁質 有限公司
MIDI Aluminium Fabricator Ltd.


數量	位置	樓層
7	CW-3002	5/F-11/F


工程號	J-861	地盤	已連拿利


左靠墻(梗窗)

*請用A3紙打印


B 雲線位修改

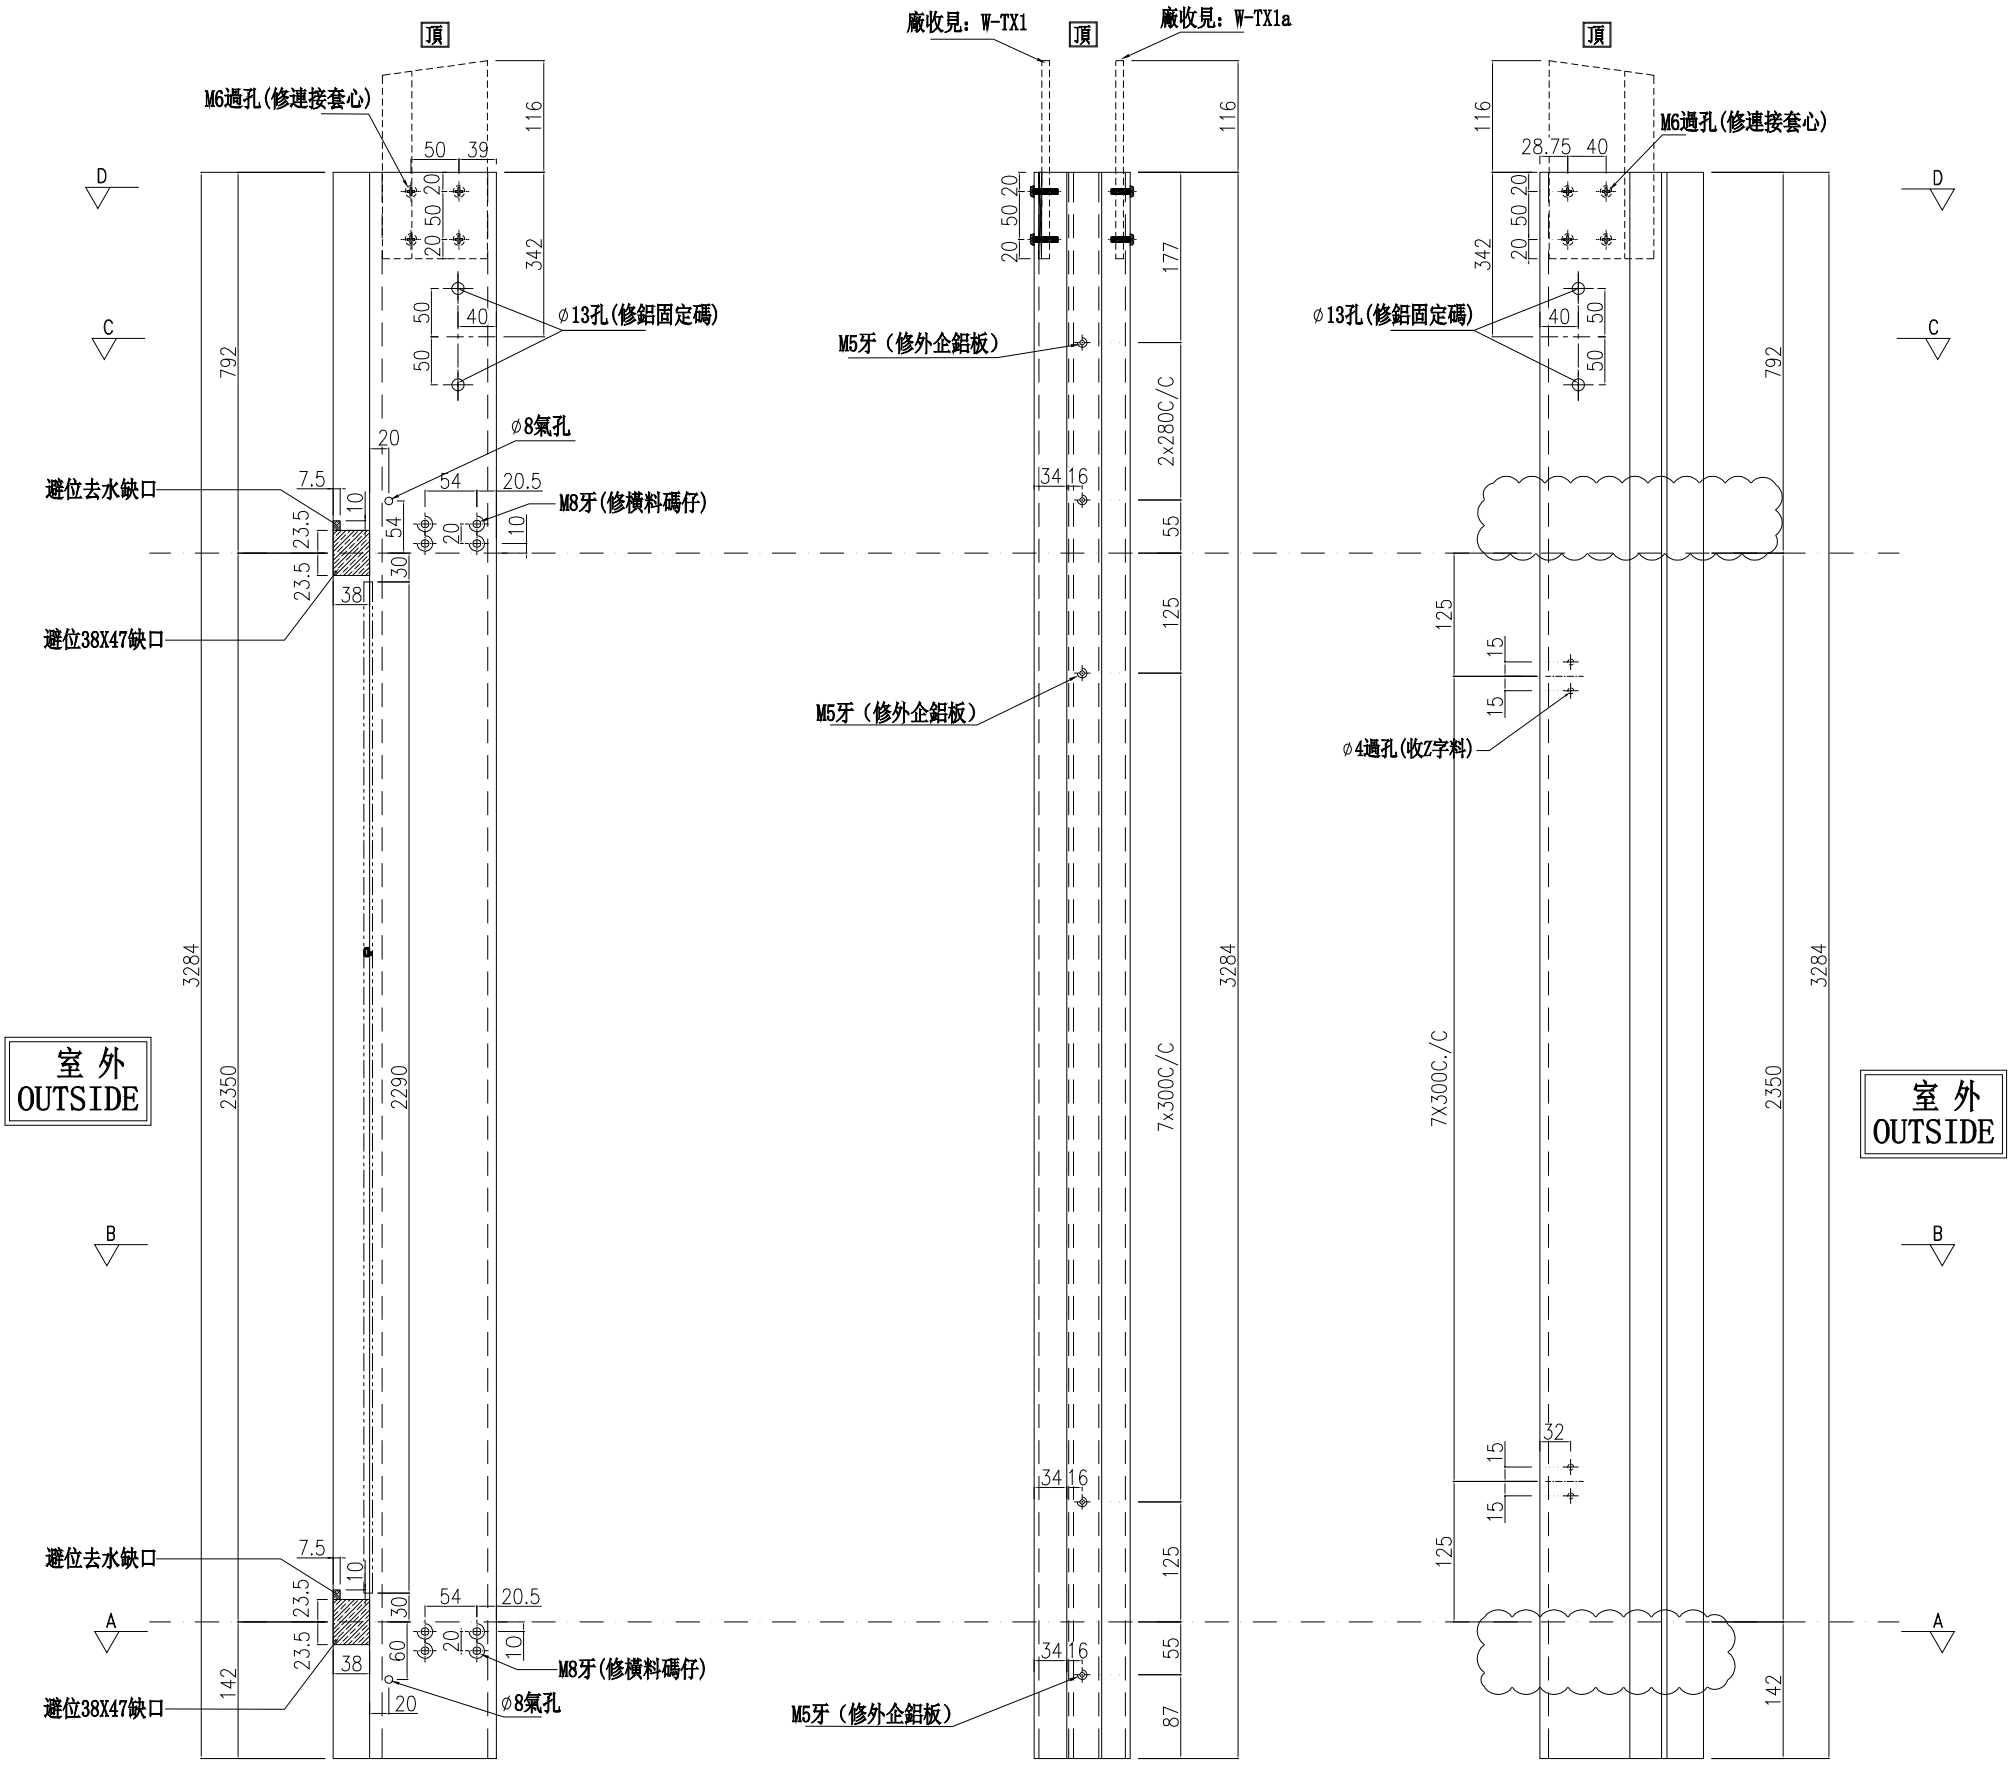

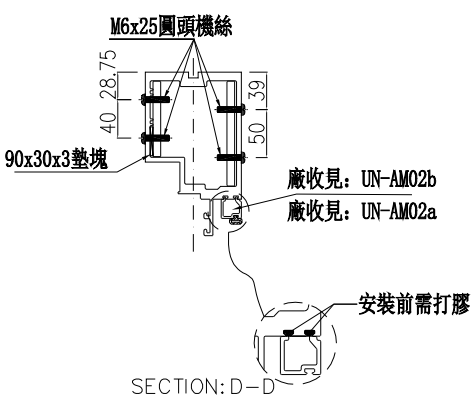


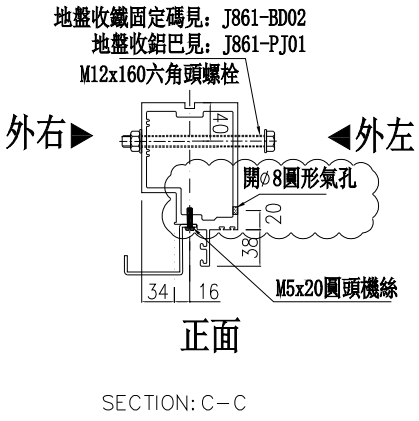

SECTION: C-C

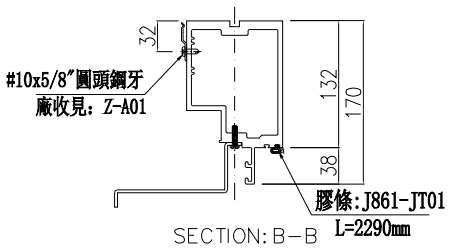

SECTION: B-B

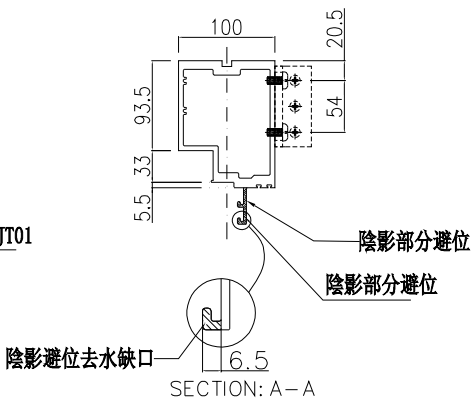

SECTION: A-A

名稱	生梗企	制圖	周廣志	2025.02.10	修改	A	B	
材料	X86622	復核	謝永林	2025.04.18	日期	2025.04.30	2025.05.22	
顏色	UCT207124XL-3	批準			圖號	G-MS02		

美特鋁質 有限公司
MIDI Aluminium Fabricator Ltd.


數量	位置	樓層
1	CW-3002	3/F


工程號	J-861	地盤	已連拿利


左靠墻(梗窗)


*請用A3紙打印


B 雲線位修改

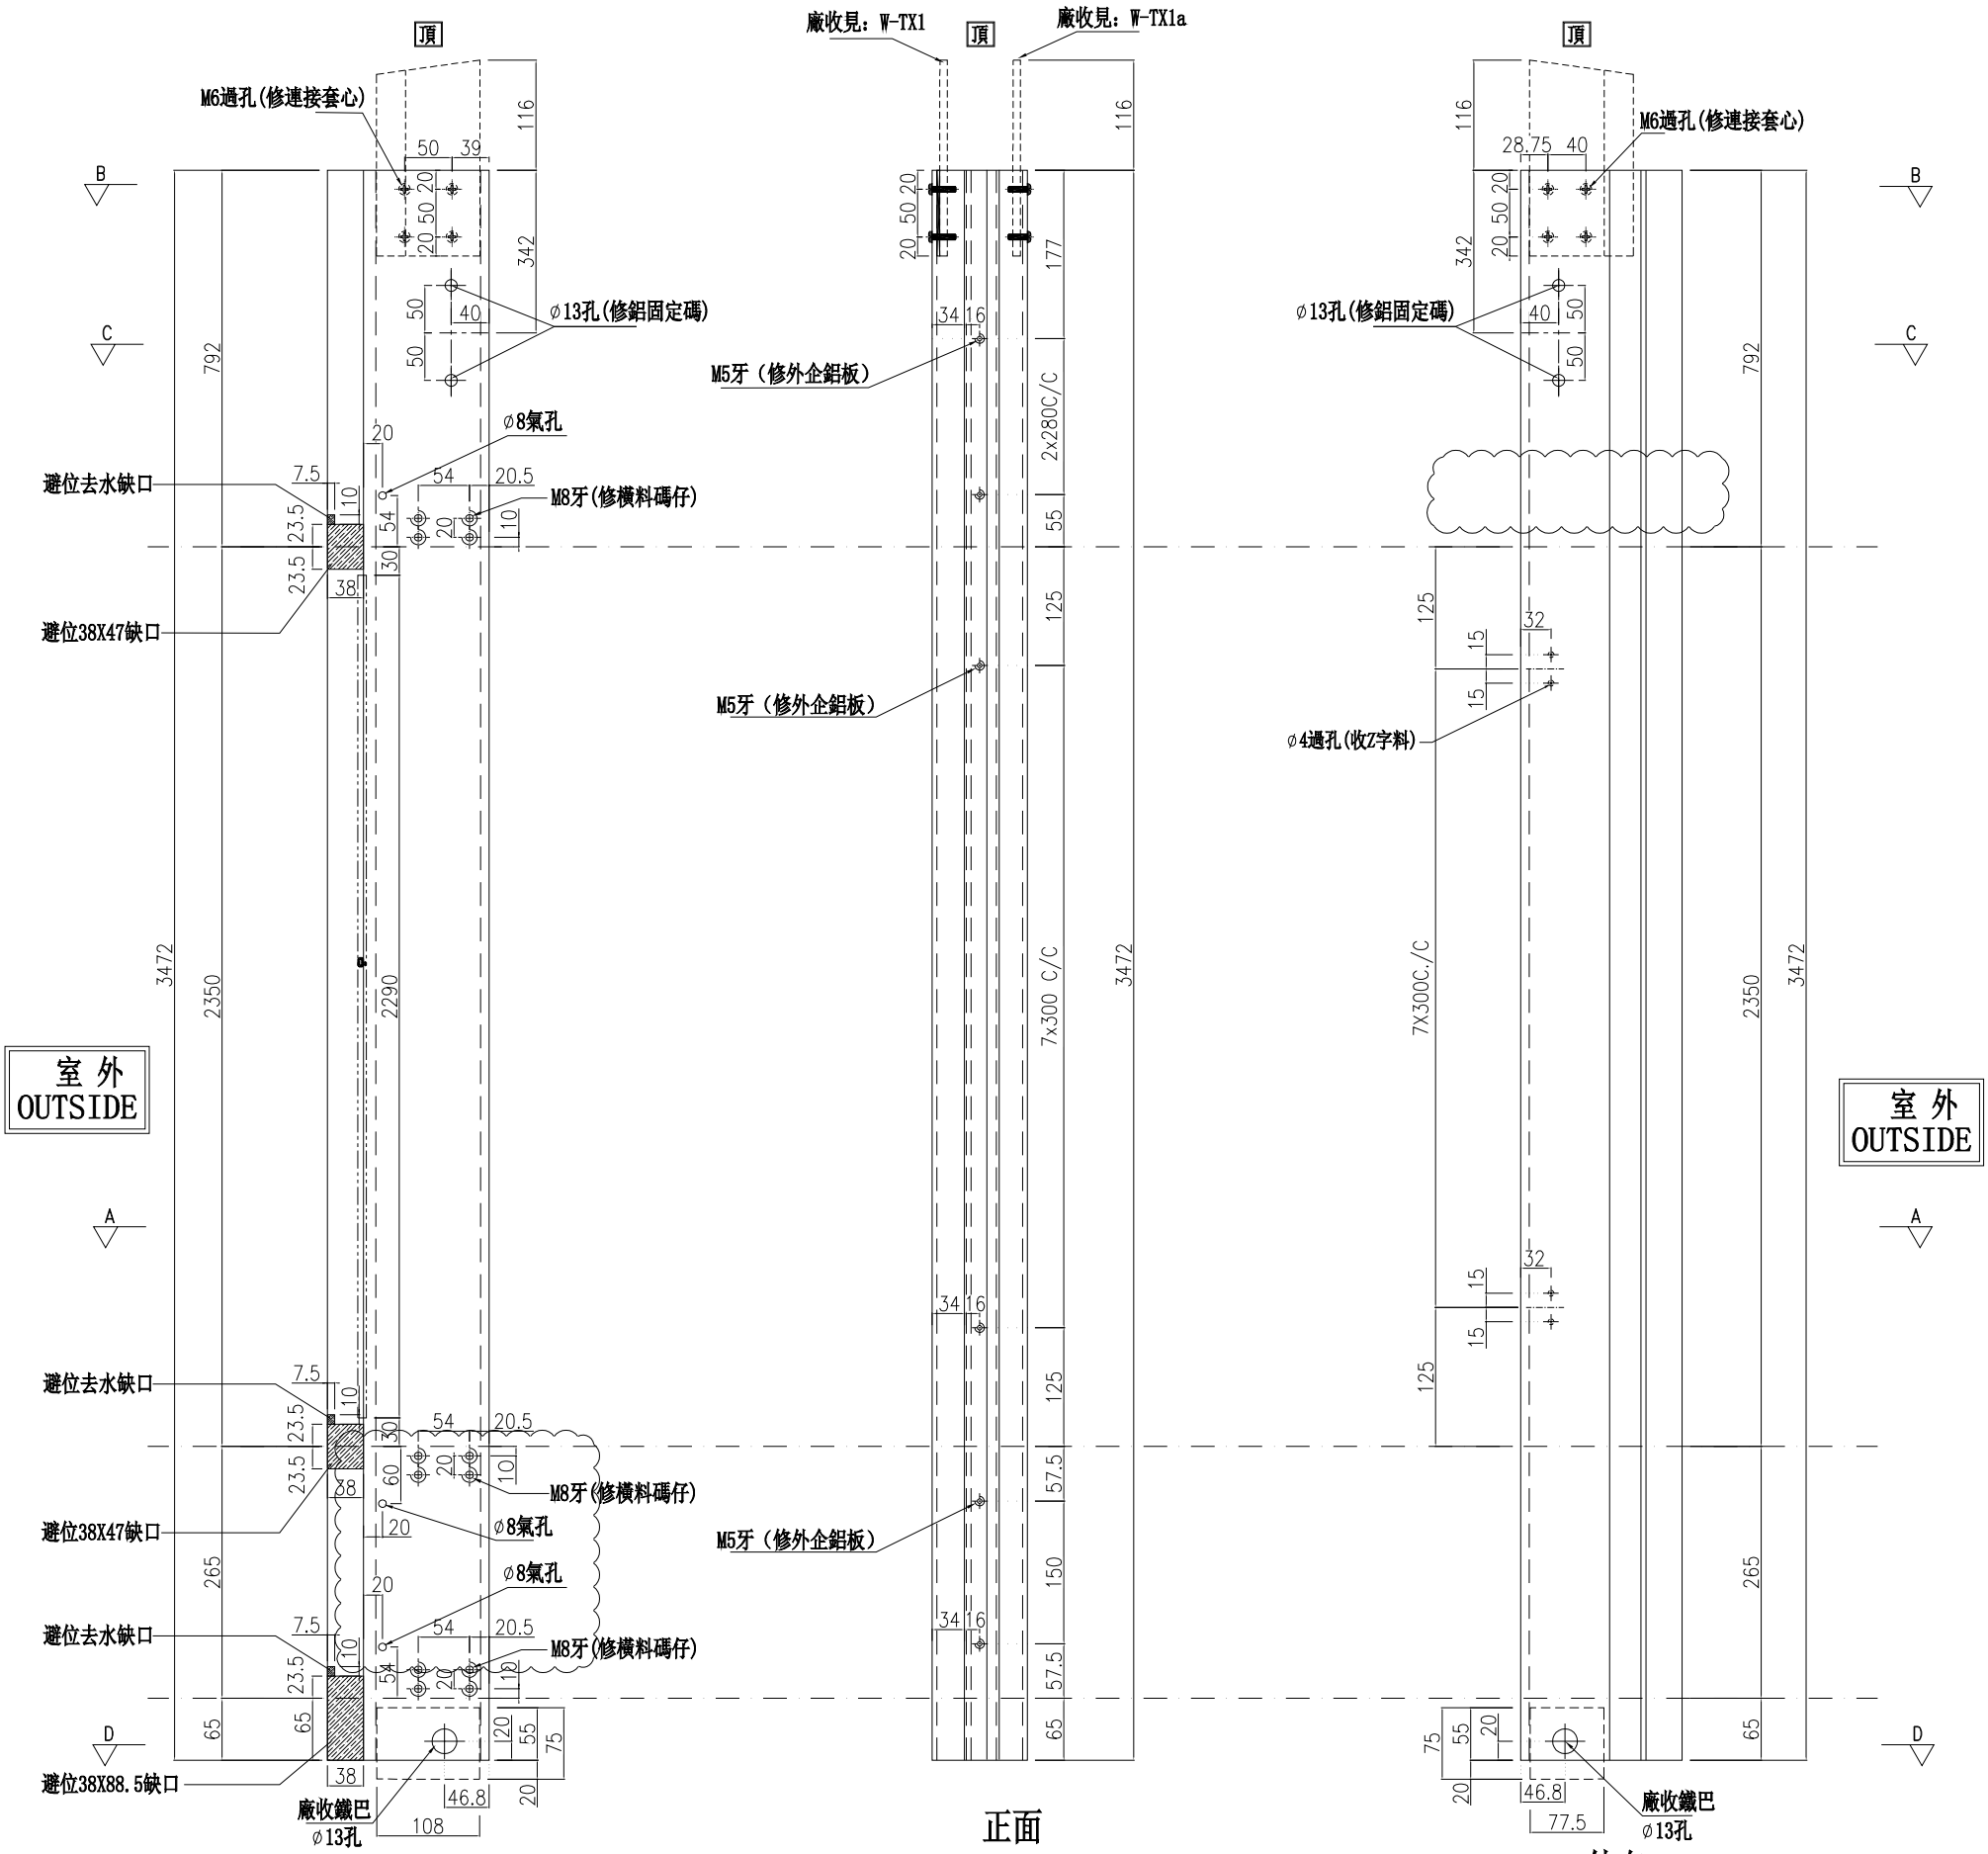

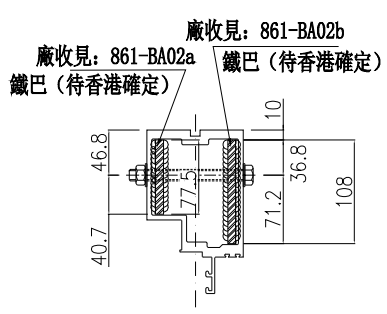

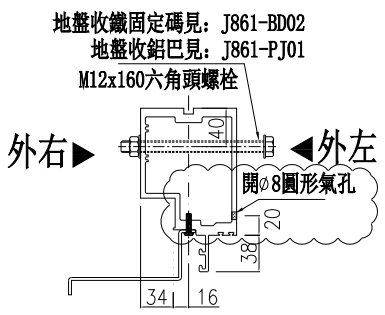

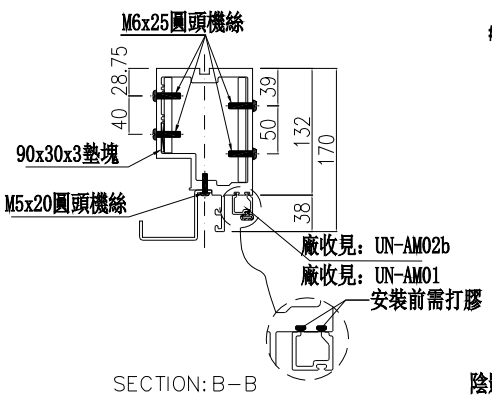

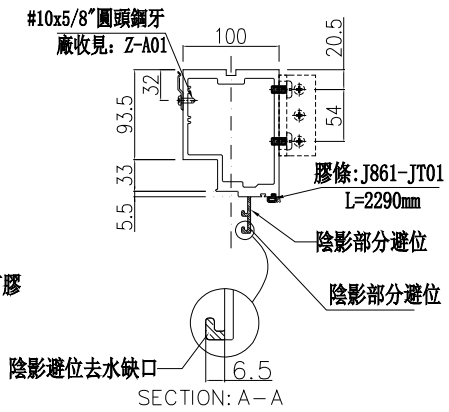

名稱	生梗企	制圖	周廣志	2025.02.10	修改	A	B	
材料	X86622	復核	謝永林	2025.04.18	日期	2025.04.30	2025.05.22	
顏色	UCT207124XL-3	批準			圖號	G-MS02a		

美特鋁質 有限公司
MIDI Aluminium Fabricator Ltd.


數量	位置	樓層
7	CW-3001	5/F-11/F


工程號	J-861	地盤	已連拿利


B 雲線位修改


左靠墻(梗窗)


*請用A3紙打印

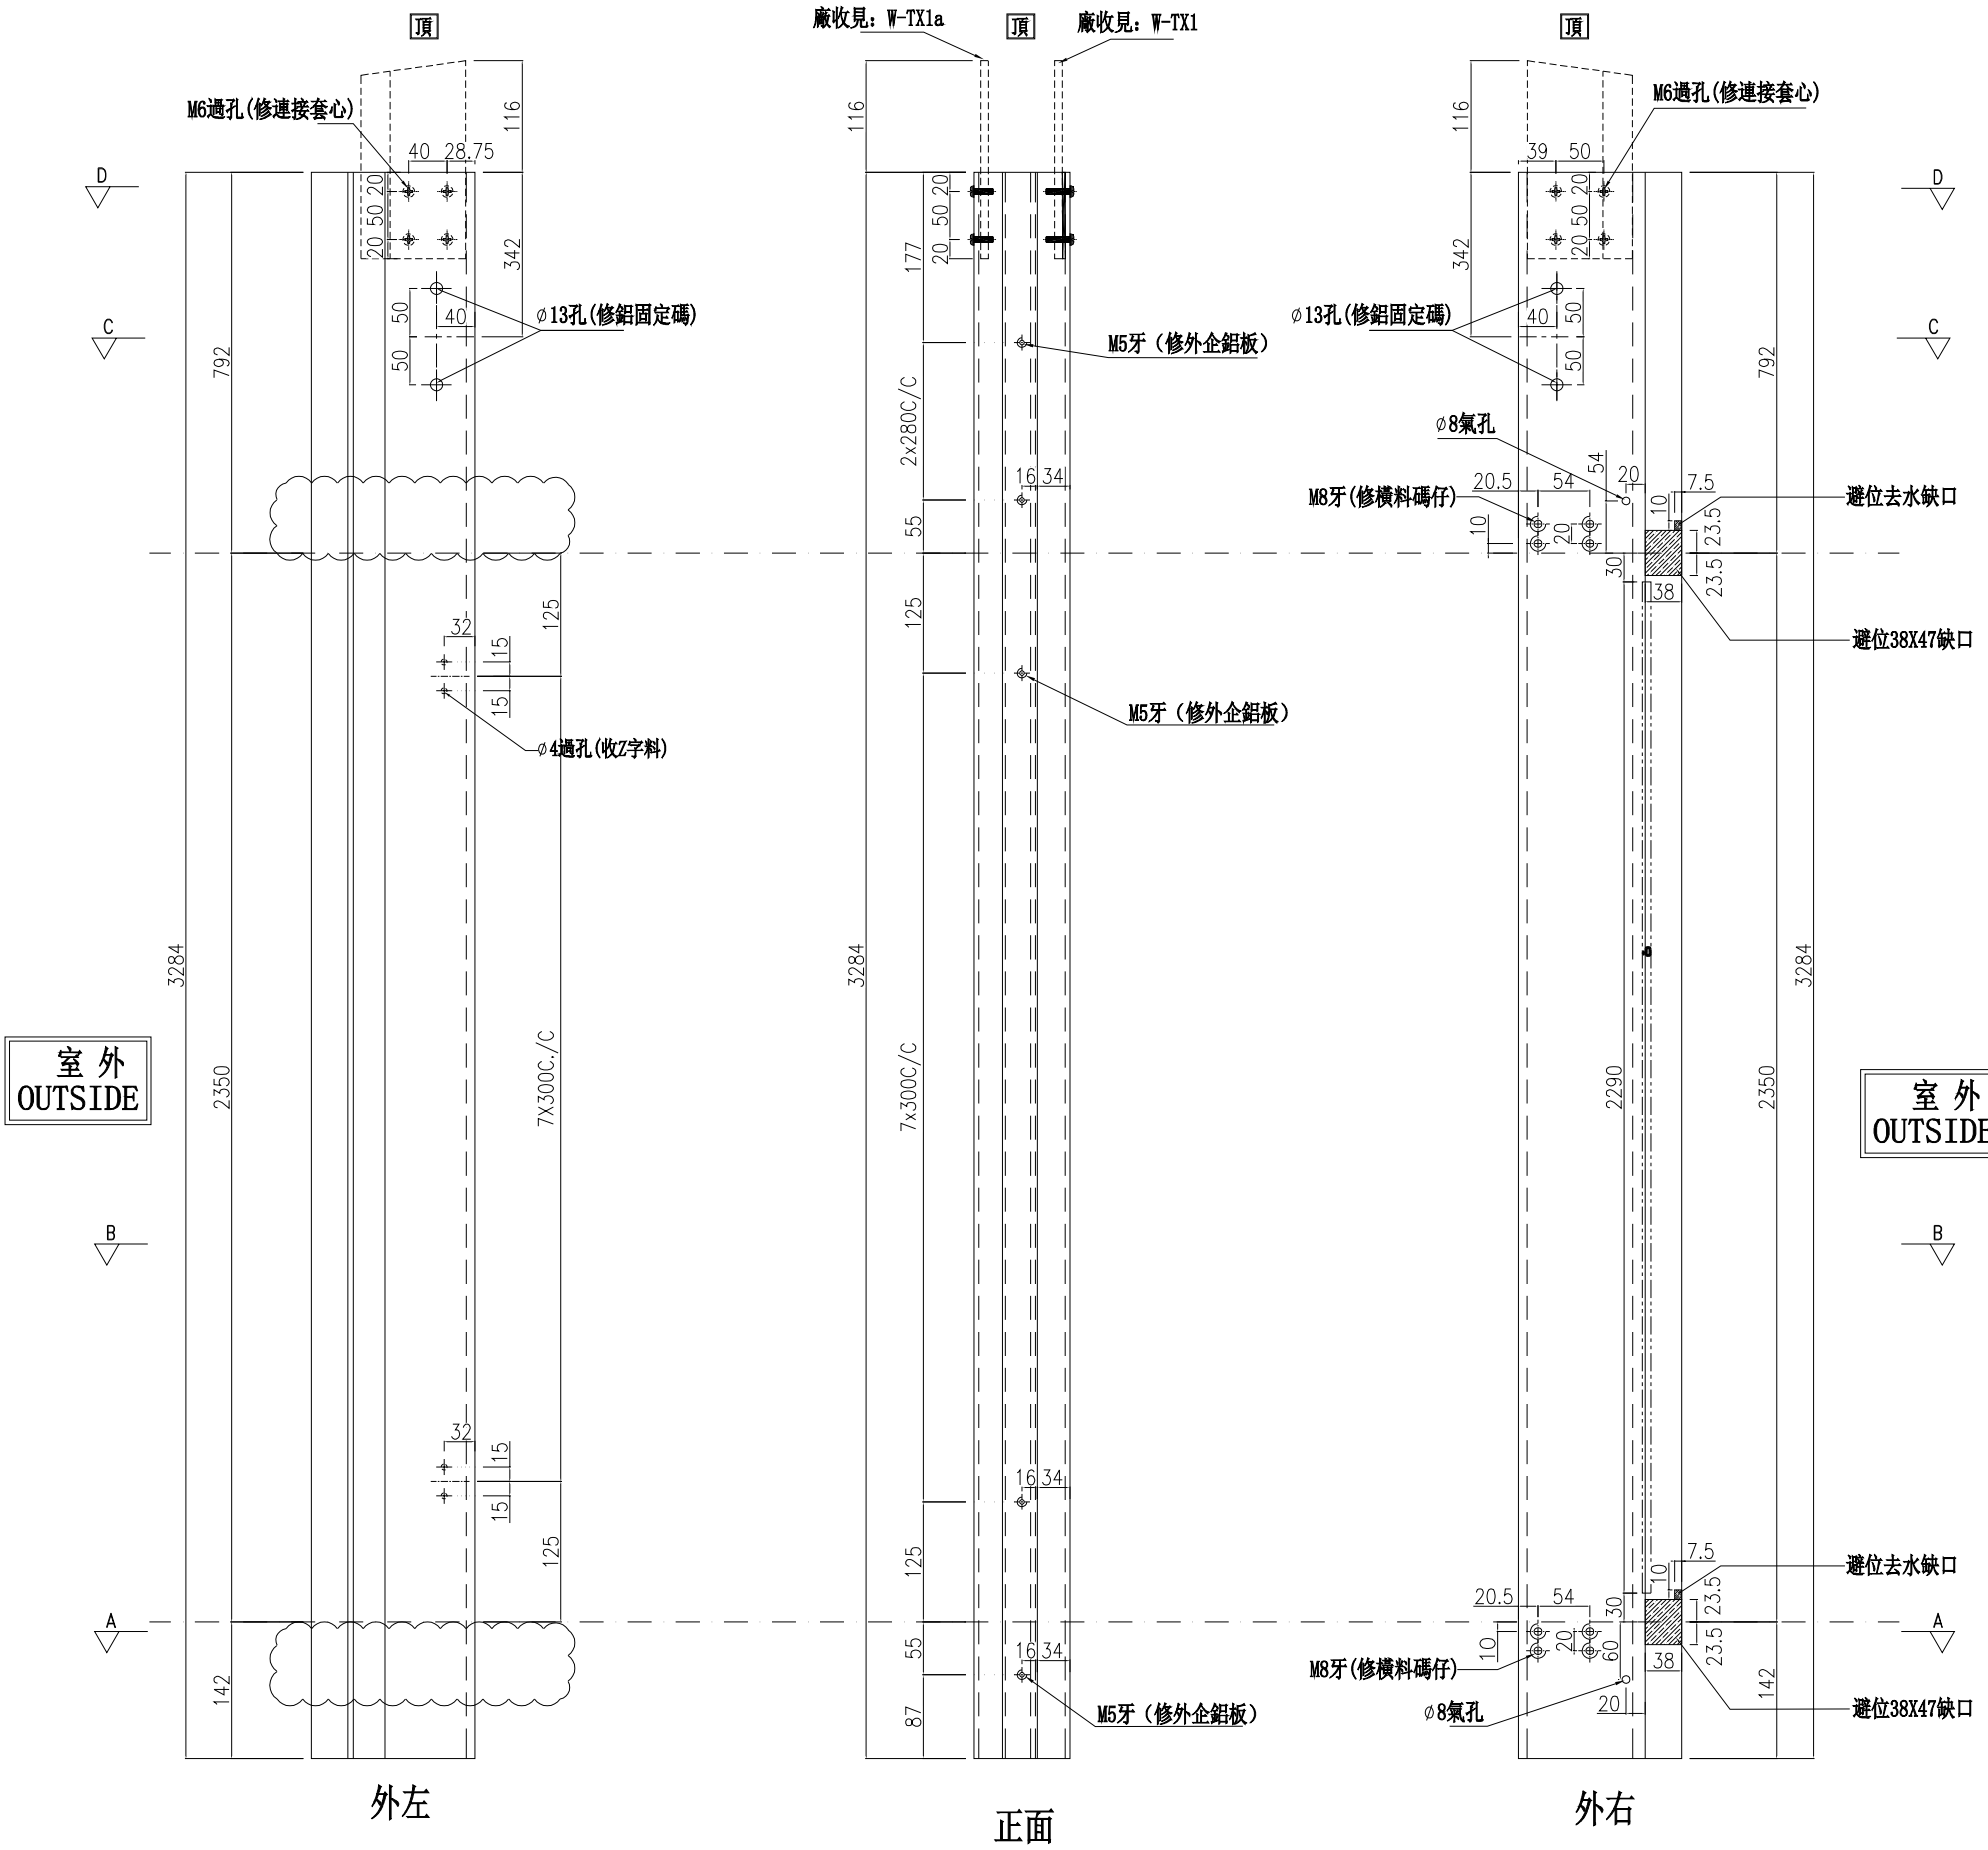

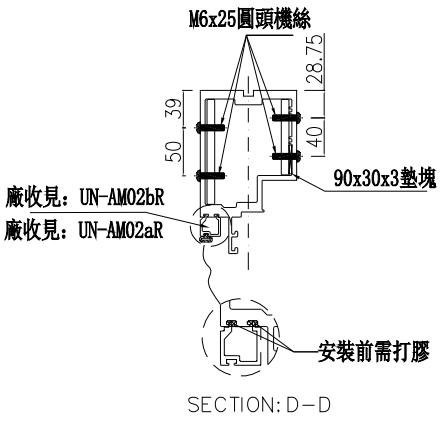

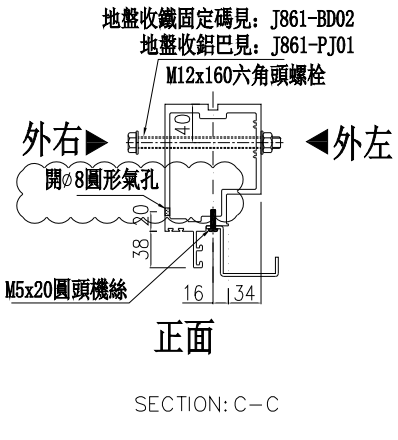

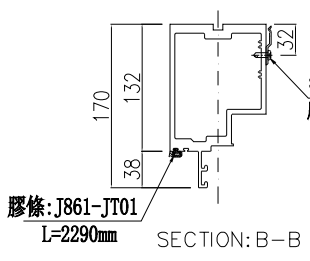

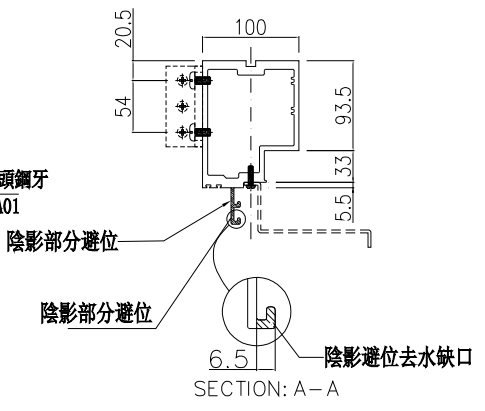

名稱	生梗企	制圖	周廣志	2025.02.10	修改	A	B	
材料	X86622	復核	謝永林	2025.04.18	日期	2025.04.30	2025.05.22	
顏色	UCT207124XL-3	批準			圖號	G-MS02R		

美特鋁質 有限公司
MIDI Aluminium Fabricator Ltd.


數量	位置	樓層
1	CW-3001	3/F


工程號	J-861	地盤	已連拿利


左靠墻(梗窗)


*請用A3紙打印


B 雲線位修改

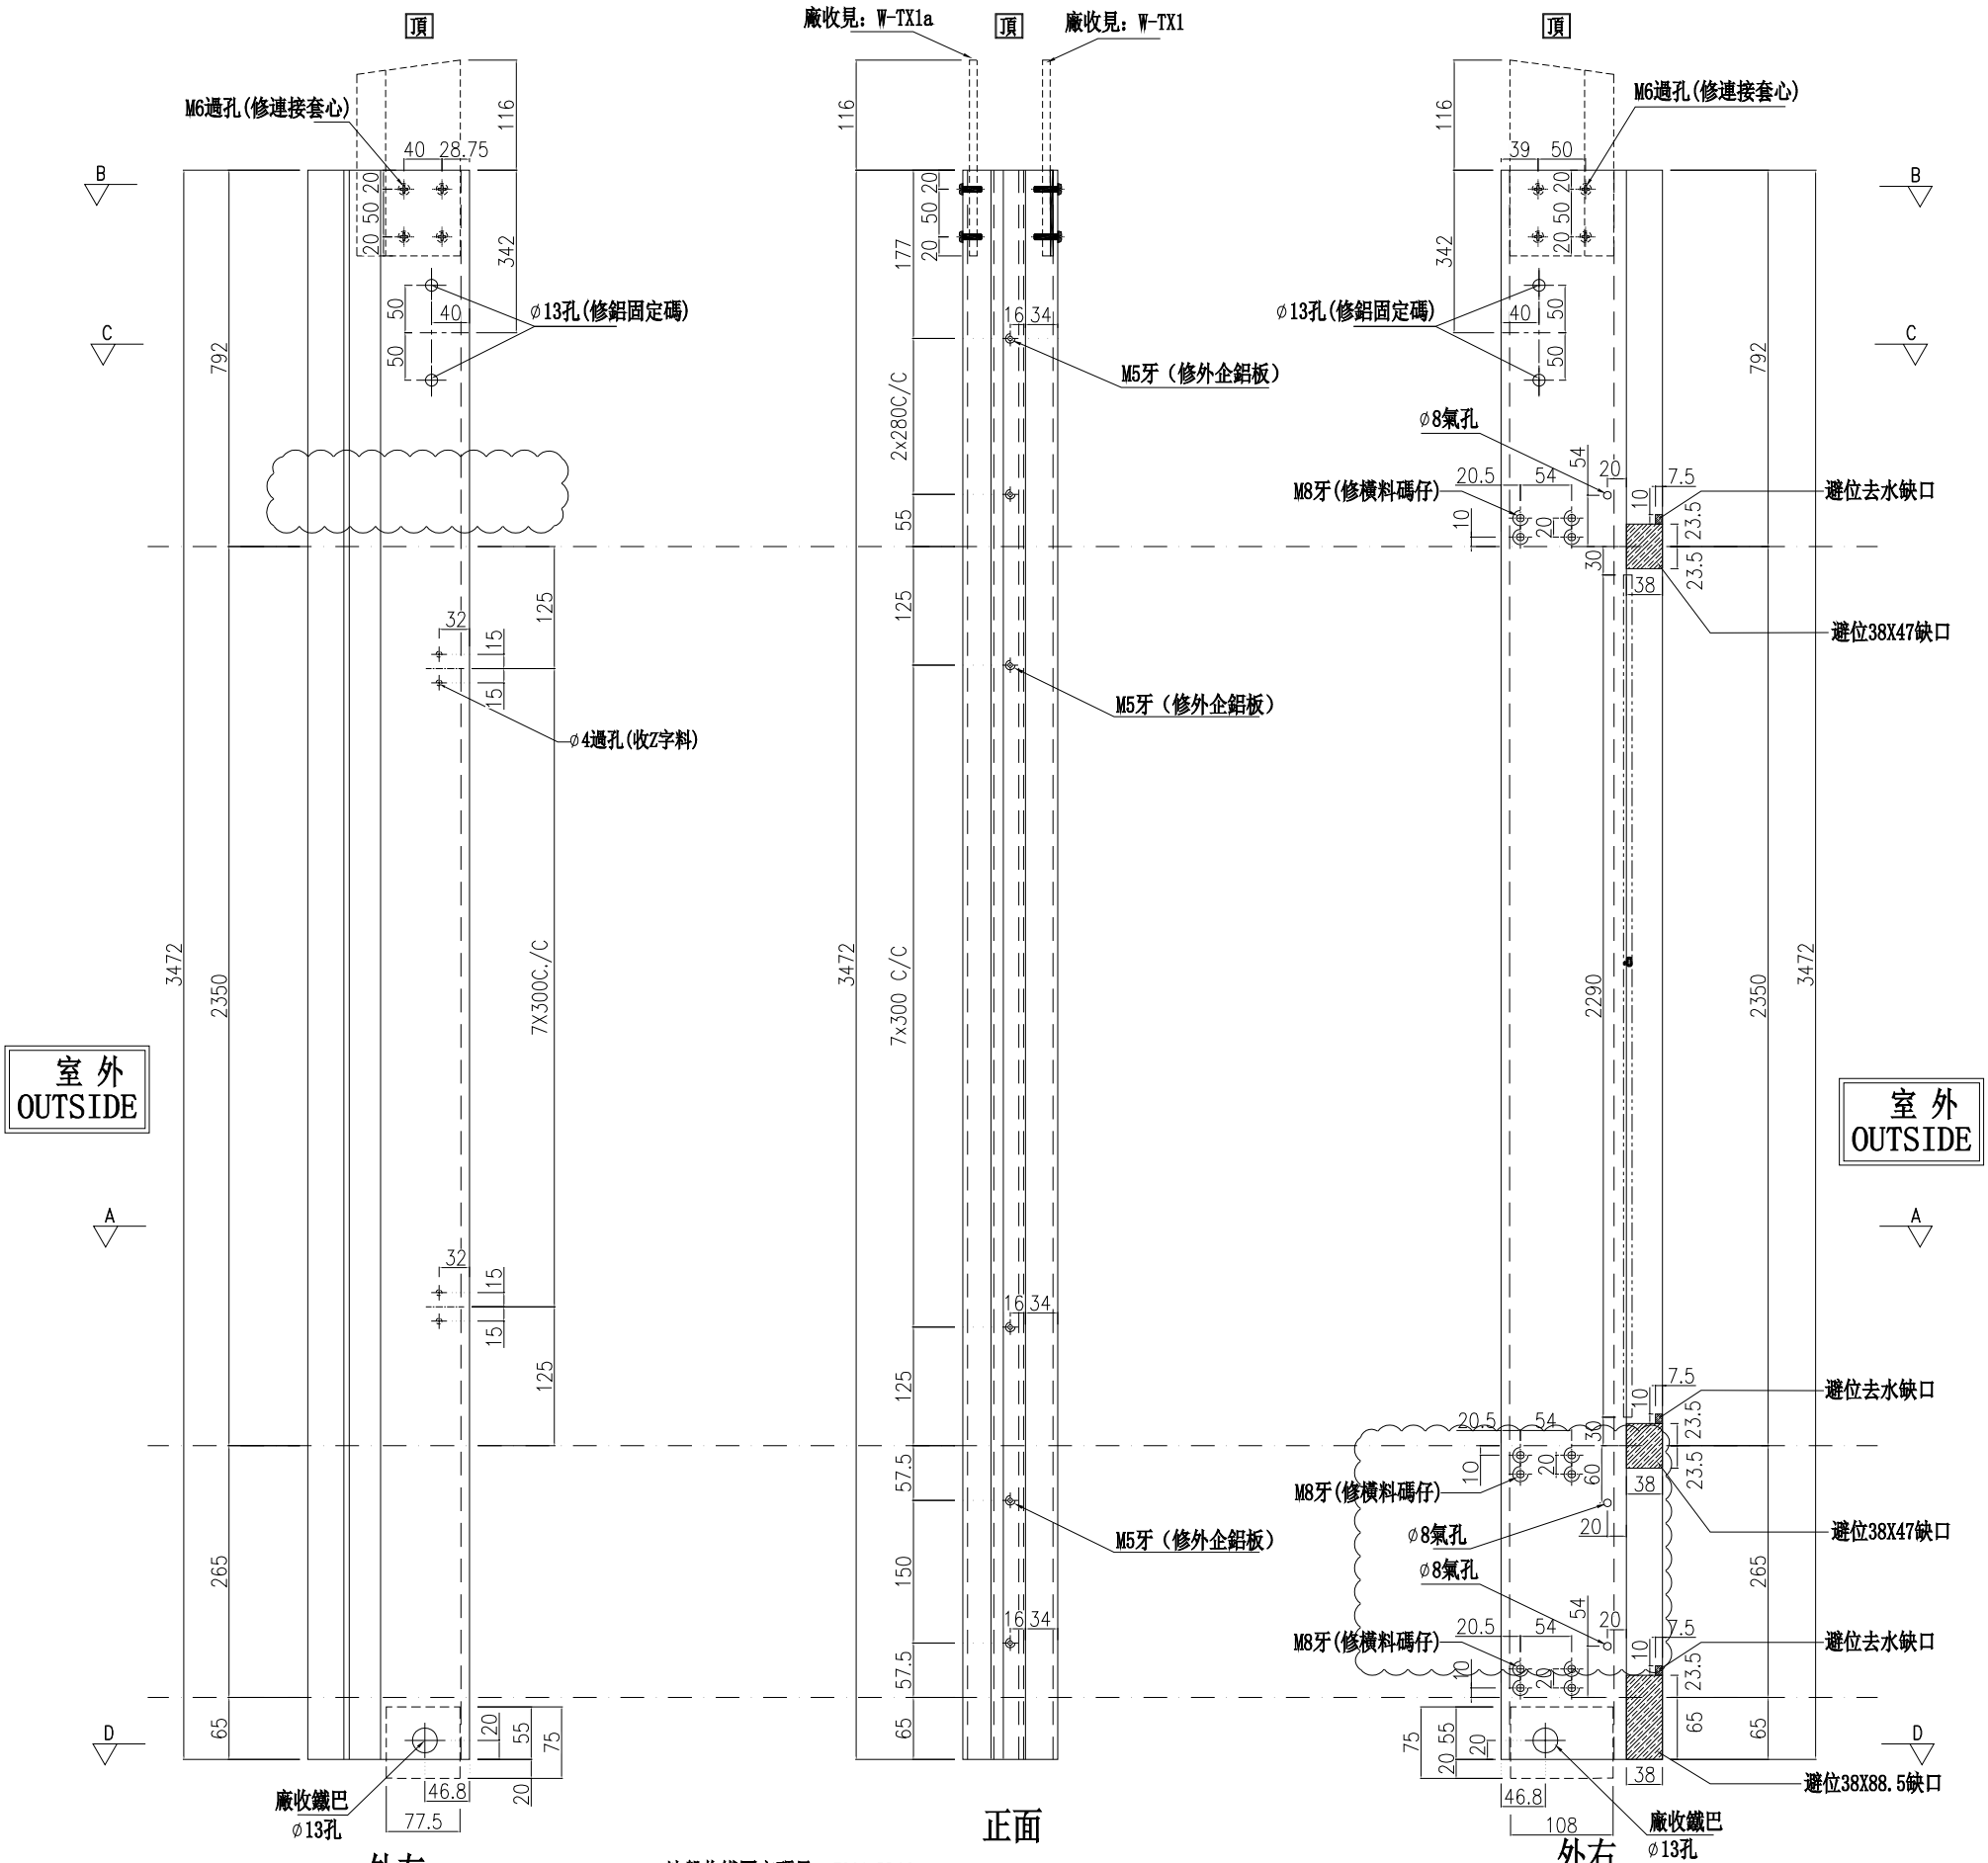

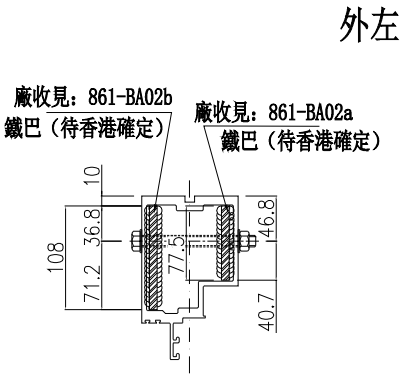

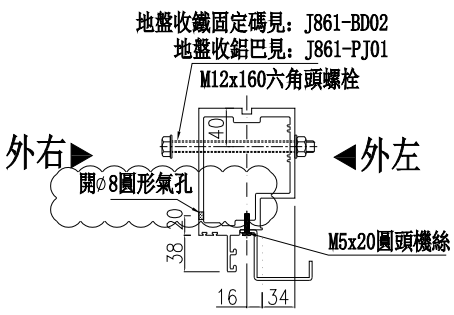

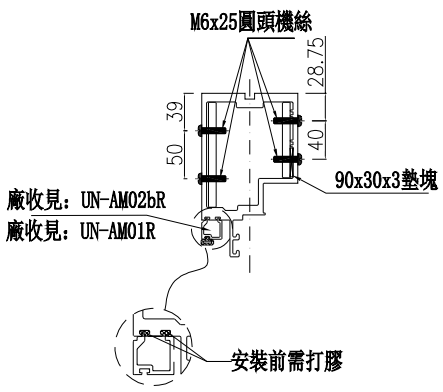

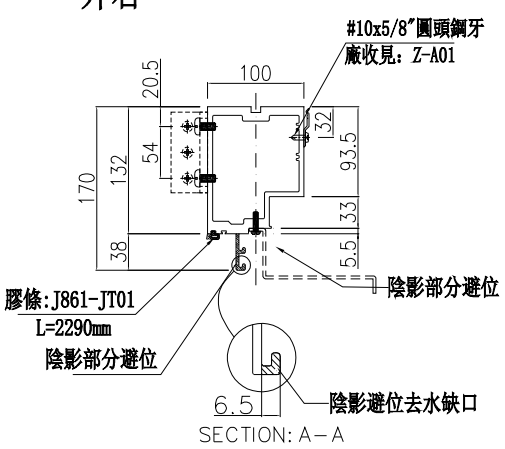

名稱	生梗企	制圖	周廣志	2025.02.10	修改	A	B	
材料	X86622	復核	謝永林	2025.04.18	日期	2025.04.30	2025.05.22	
顏色	UCT207124XL-3	批準			圖號	G-MS02aR		

美特鋁質 有限公司
MIDI Aluminium Fabricator Ltd.


數量	位置	樓層
8	CW-3001	3/F-11/F

工程號	J-861	地盤	已連拿利


左梗窗右SHR

*請用A3紙打印


B 雲線位修改

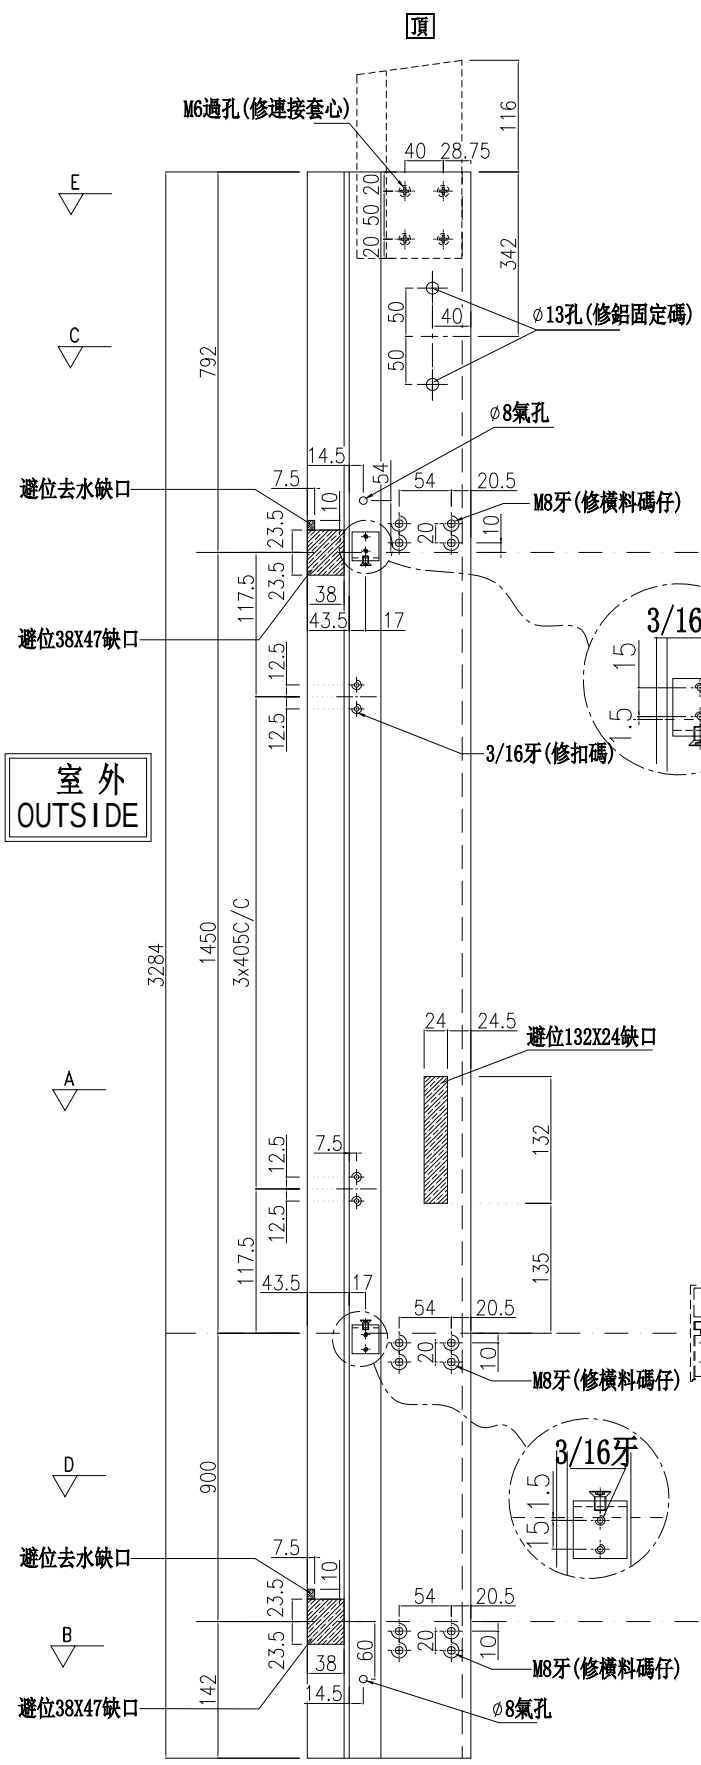


外左

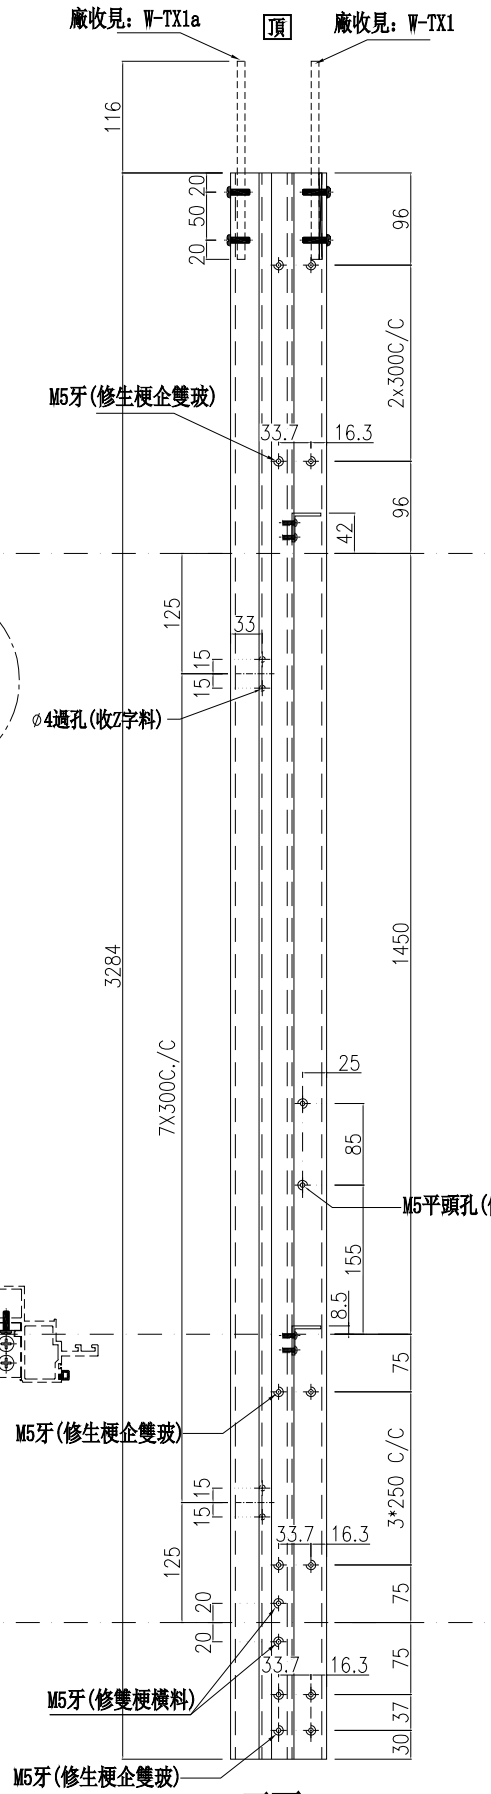


正面

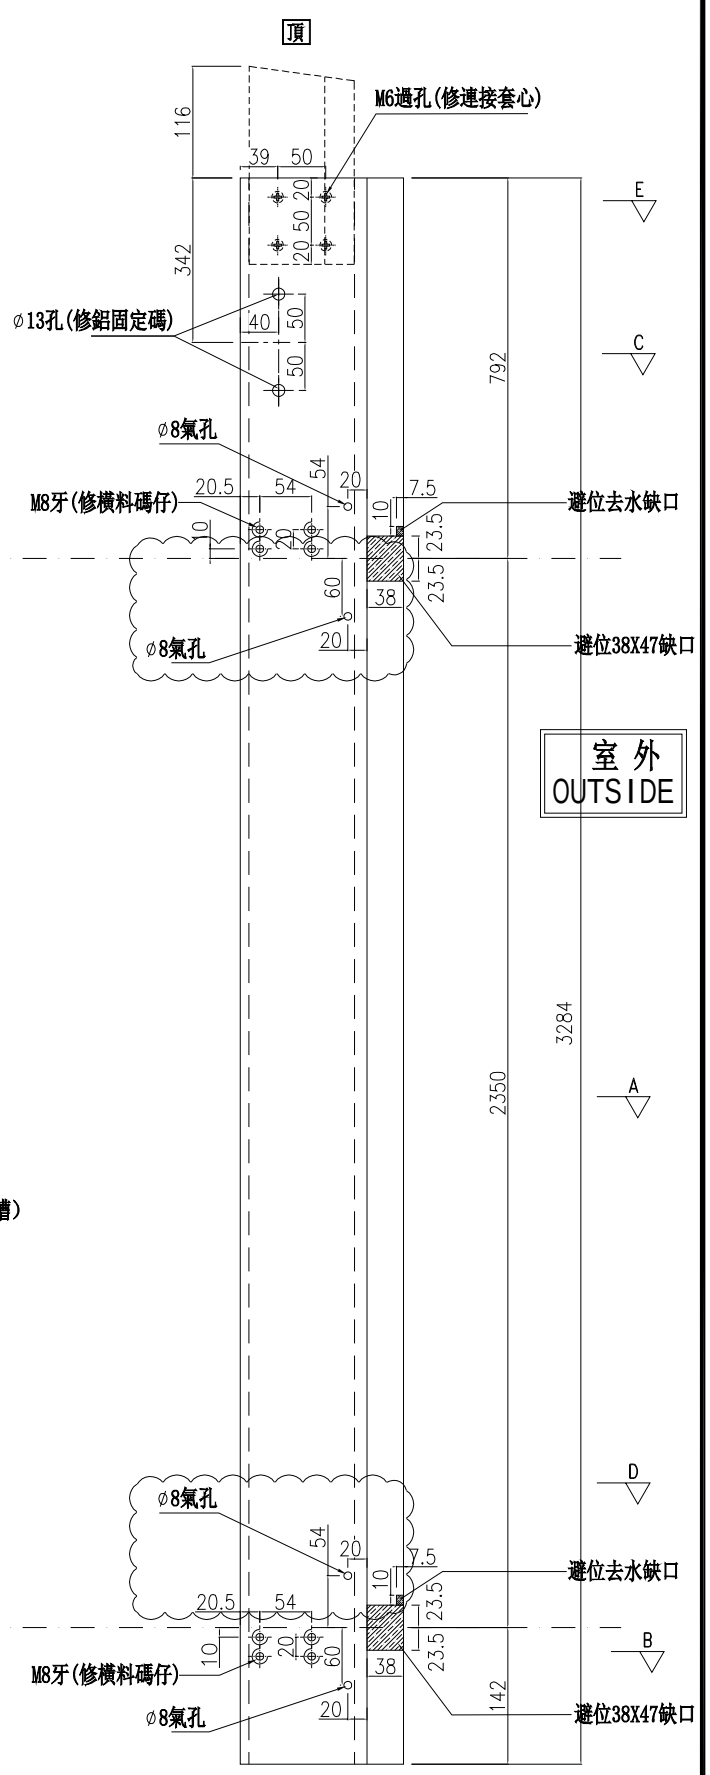


外右

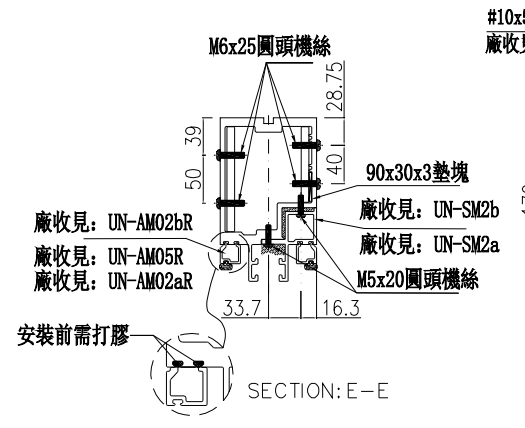

SECTION: E-E

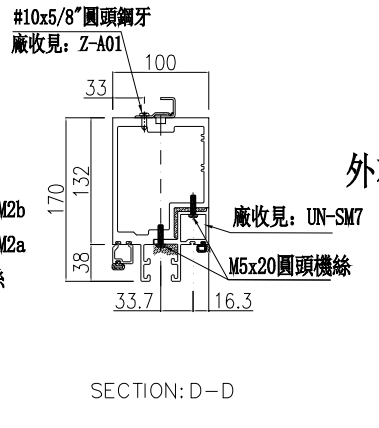


SECTION: D-D

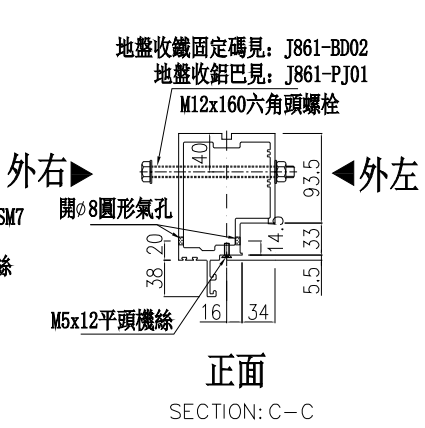


正面

SECTION: C-C

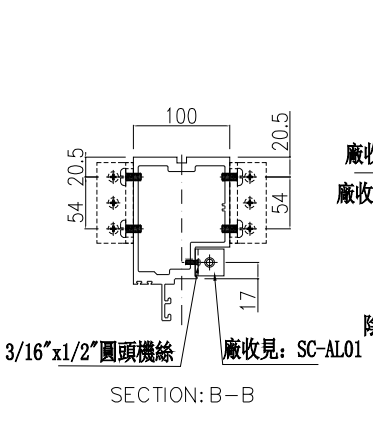

SECTION: B-B

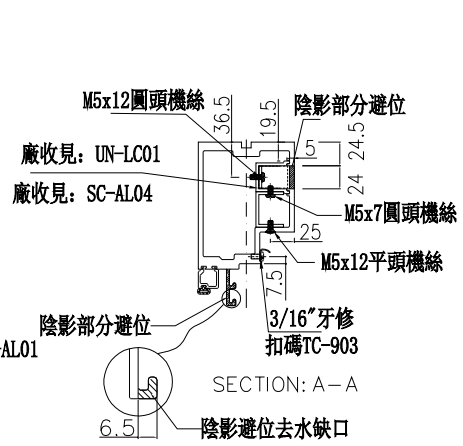

SECTION: A-A

名稱	生梗企	制圖	周廣志	2025.02.10	修改	A	B	
材料	X86622	復核	謝永林	2025.04.18	日期	2025.04.30	2025.05.22	
顏色	UCT207124XL-3	批準			圖號	G-MS03		

美特鋁質 有限公司
MIDI Aluminium Fabricator Ltd.


數量	位置	樓層
1	CW-3001	2/F


工程號	J-861	地盤	已連拿利

左梗窗右SHR

*請用A3紙打印

B 雲線位修改

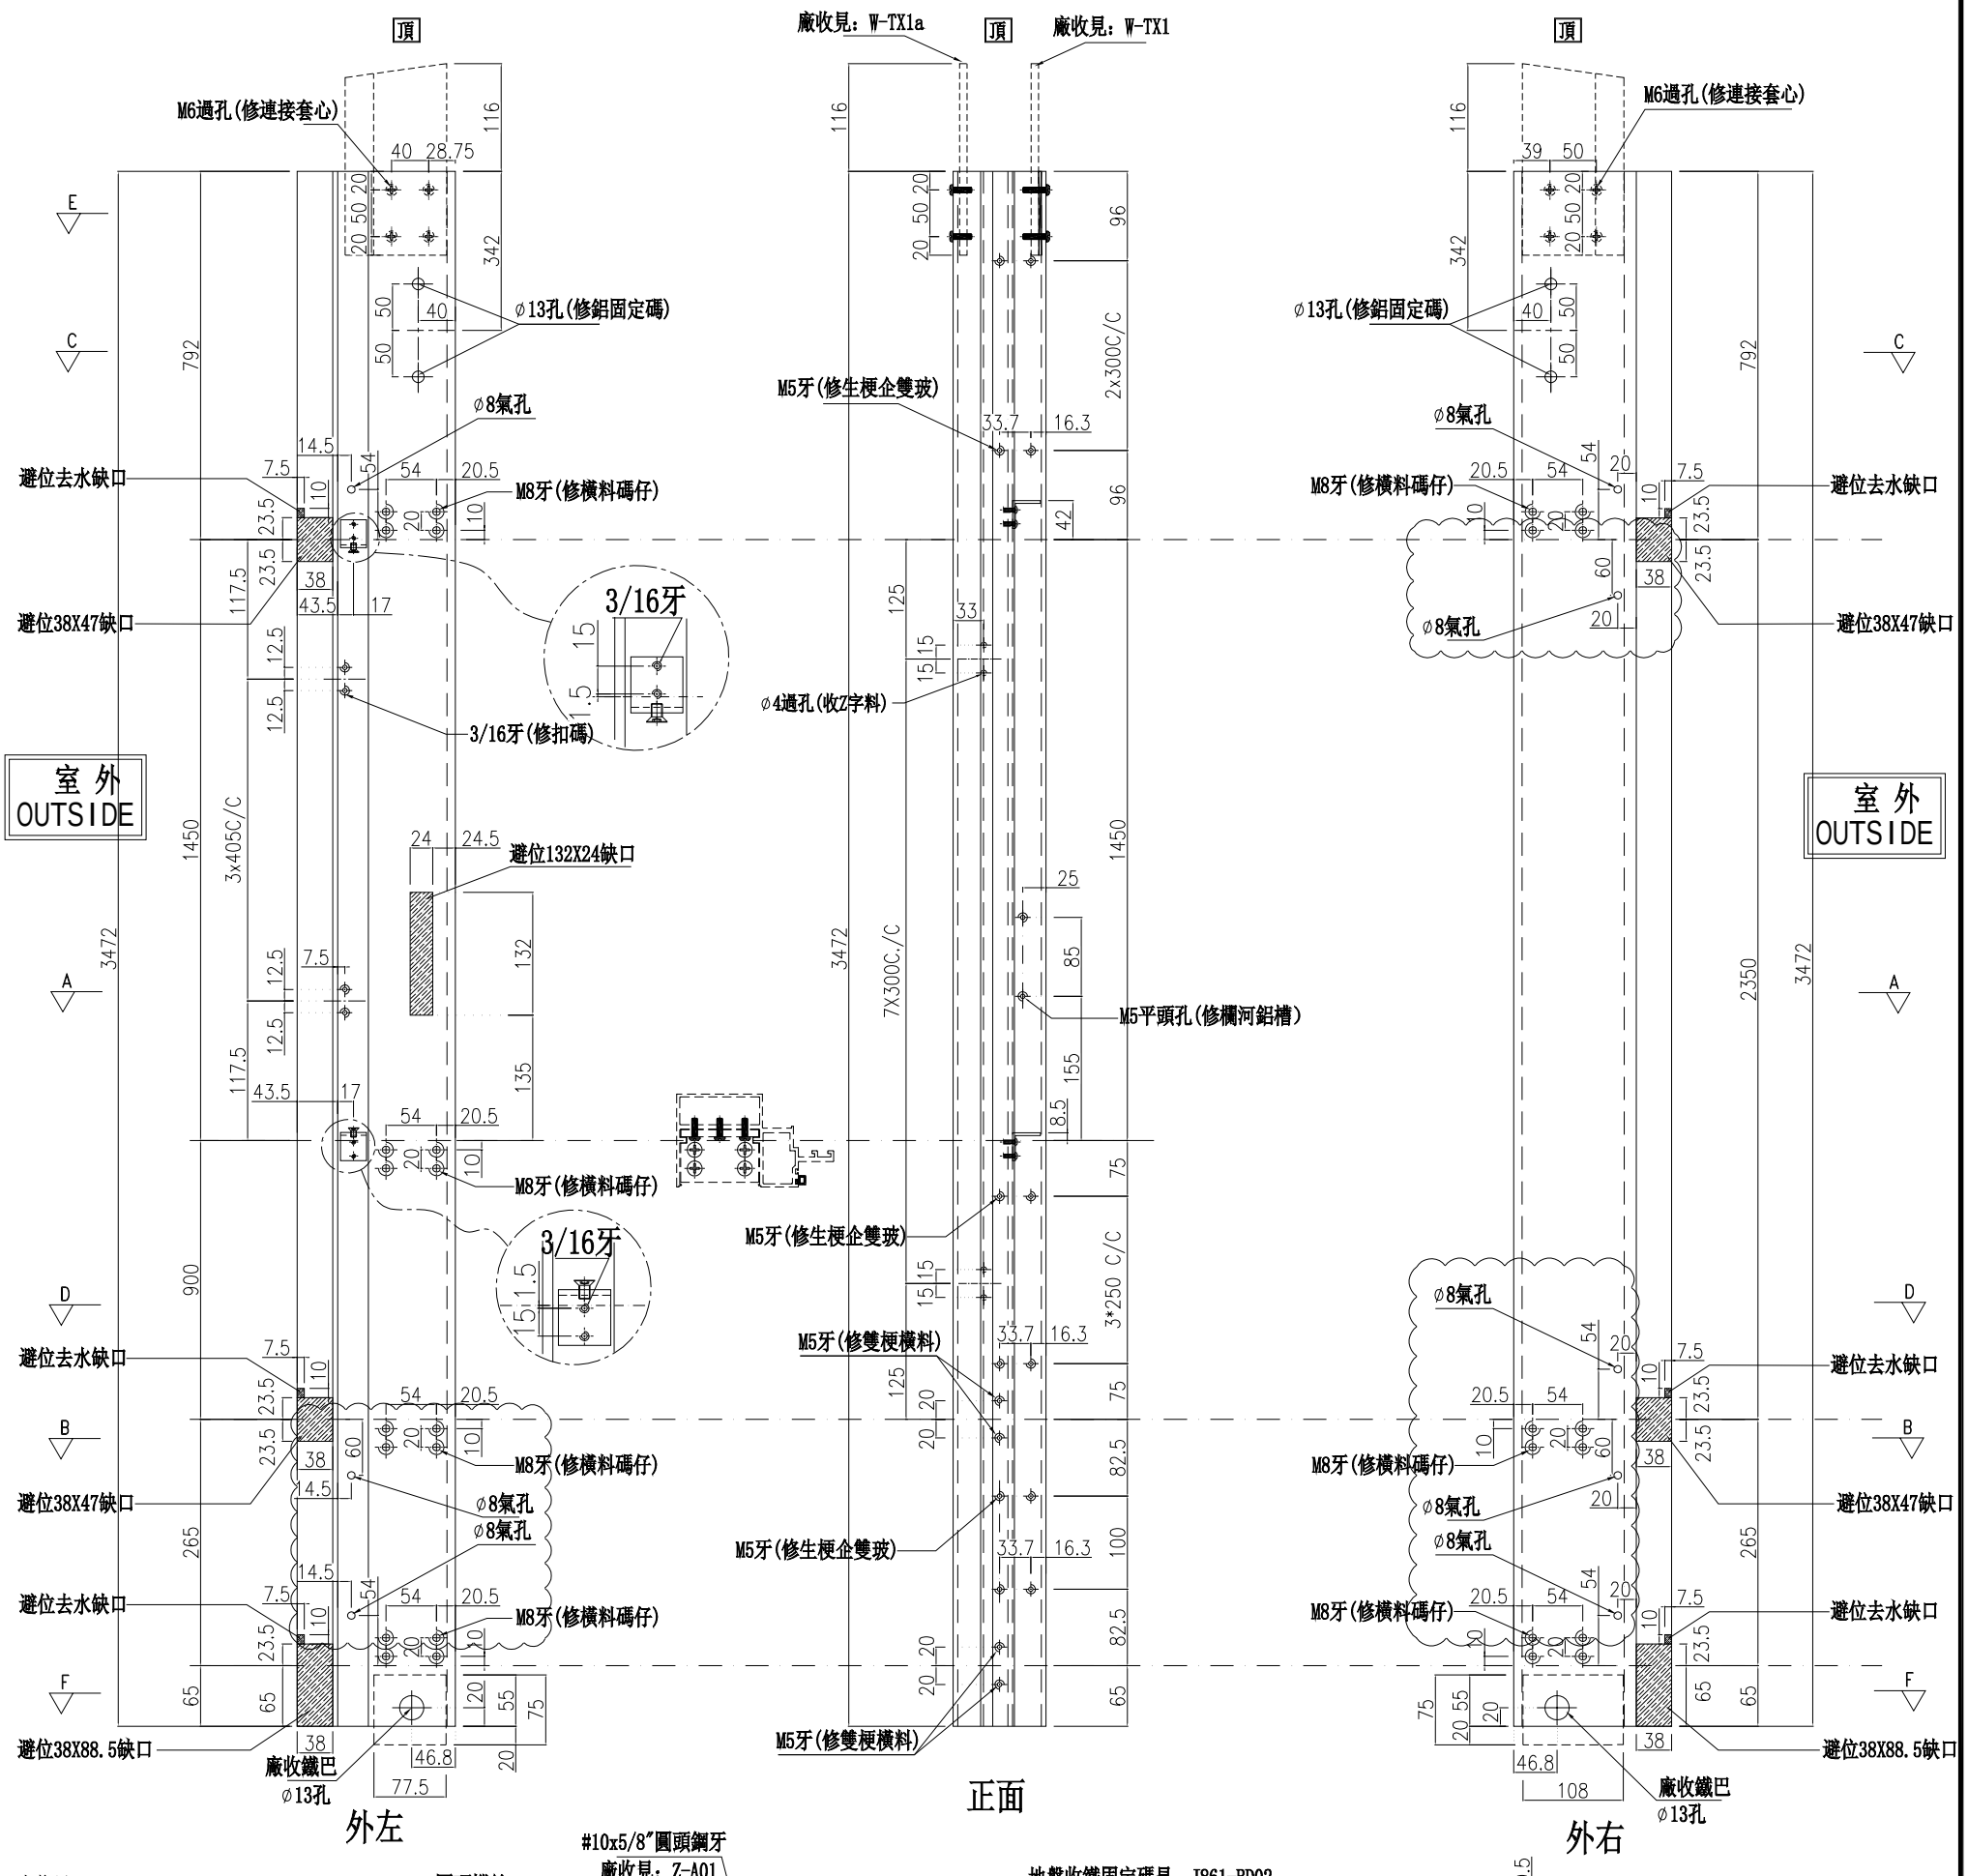

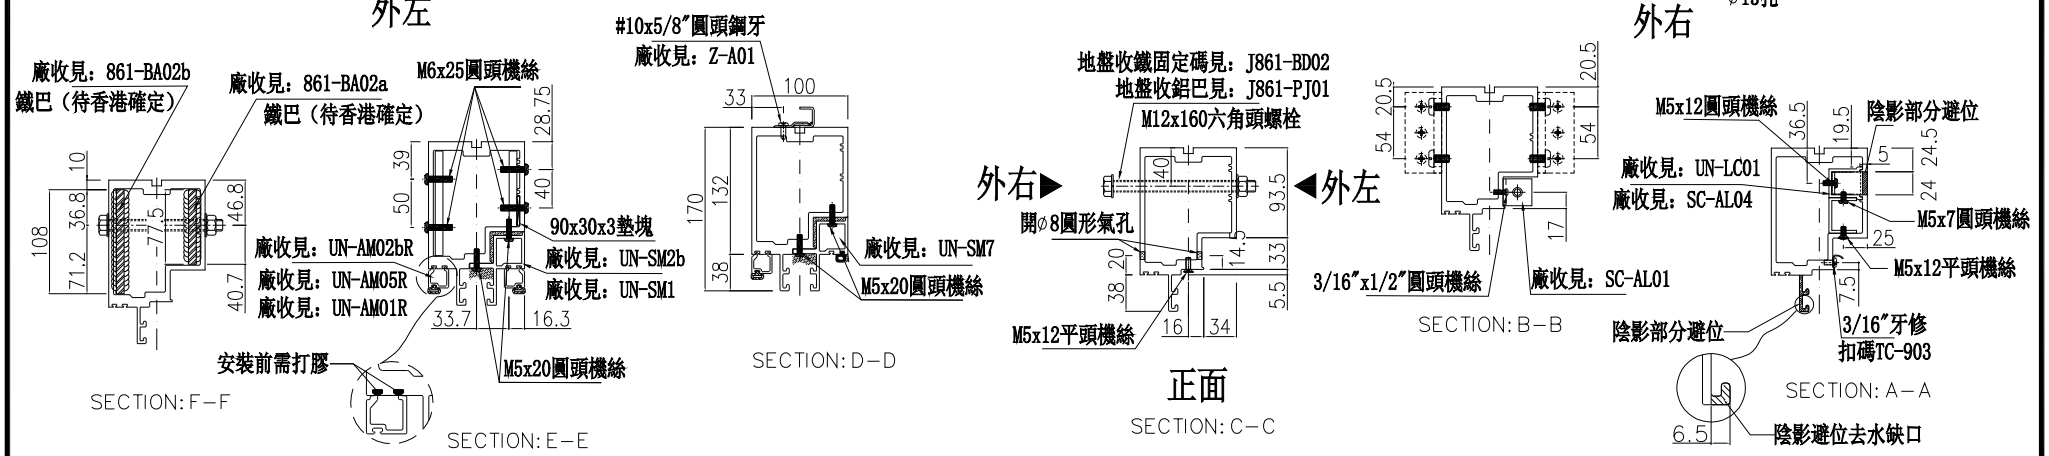

名稱	生梗企	制圖	周廣志	2025.02.10	修改	A	B	
材料	X86622	復核	謝永林	2025.04.18	日期	2025.04.30	2025.05.22	
顏色	UCT207124XL-3	批準			圖號	G-MS03a		

美特鋁質 有限公司
MIDI Aluminium Fabricator Ltd.


數量	位置	樓層
8	CW-3002	3/F-11/F


工程號	J-861	地盤	已連拿利

左SHR右梗窗

*請用A3紙打印

B 雲線位修改

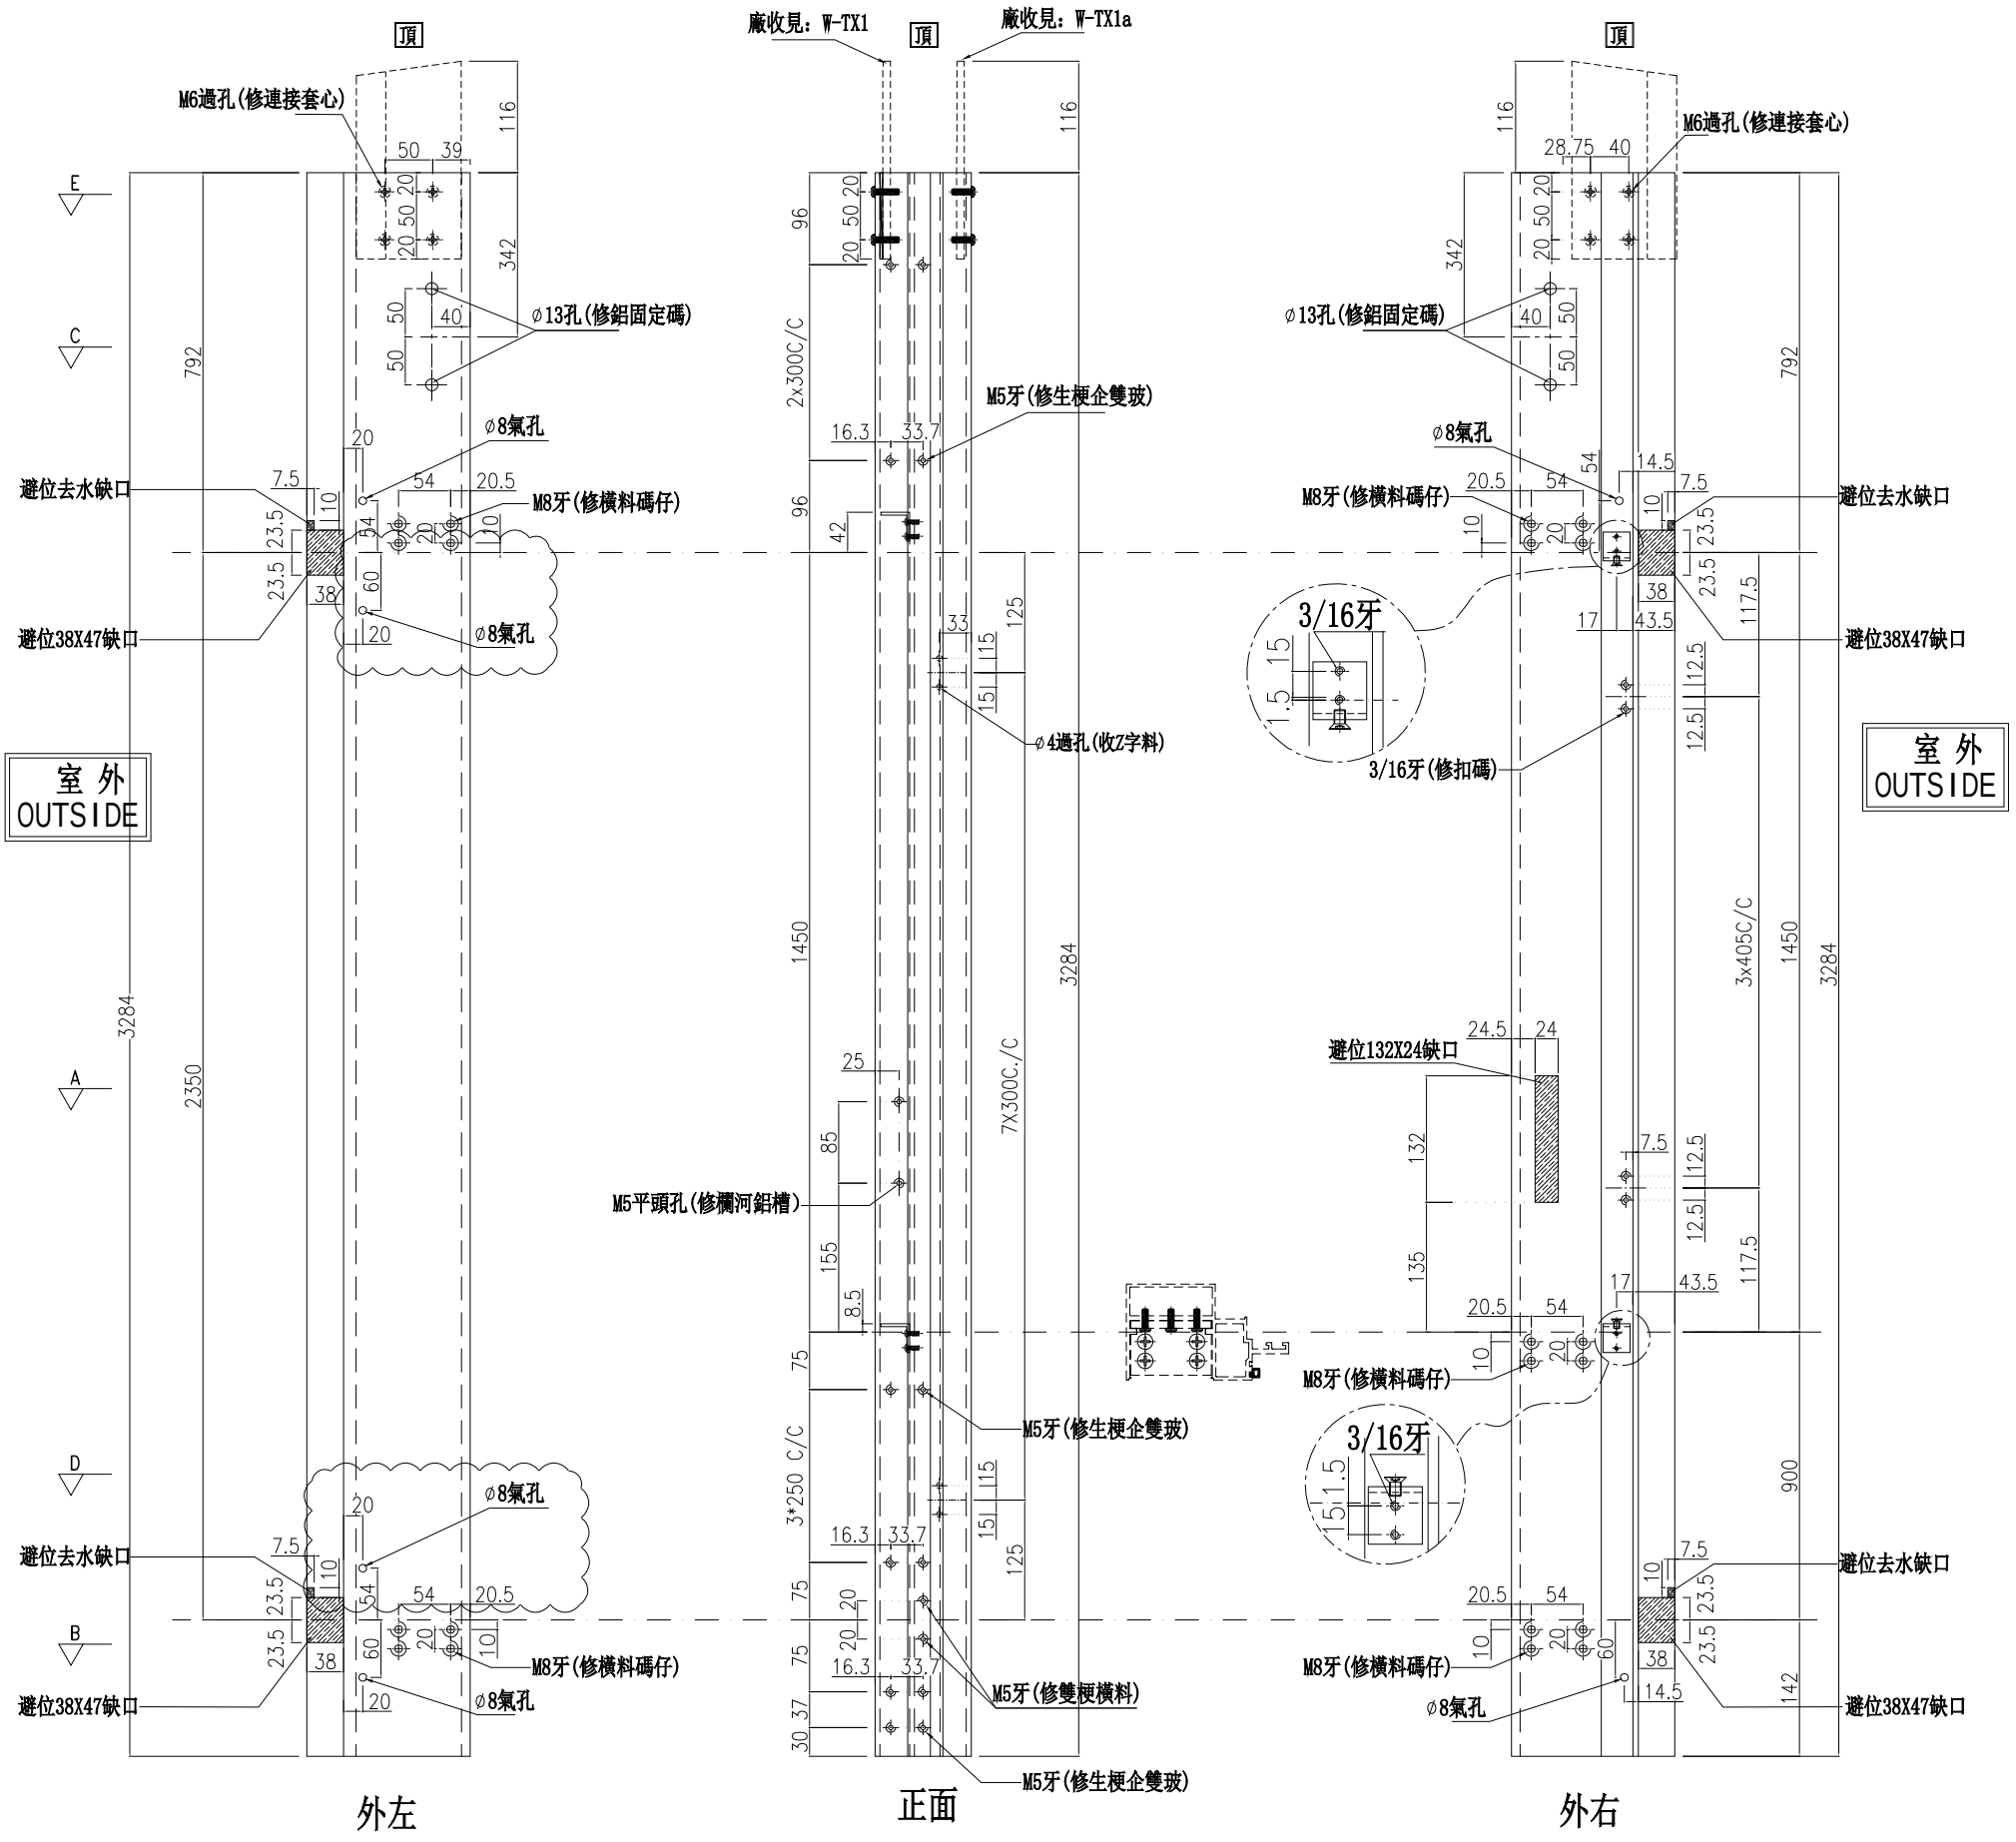

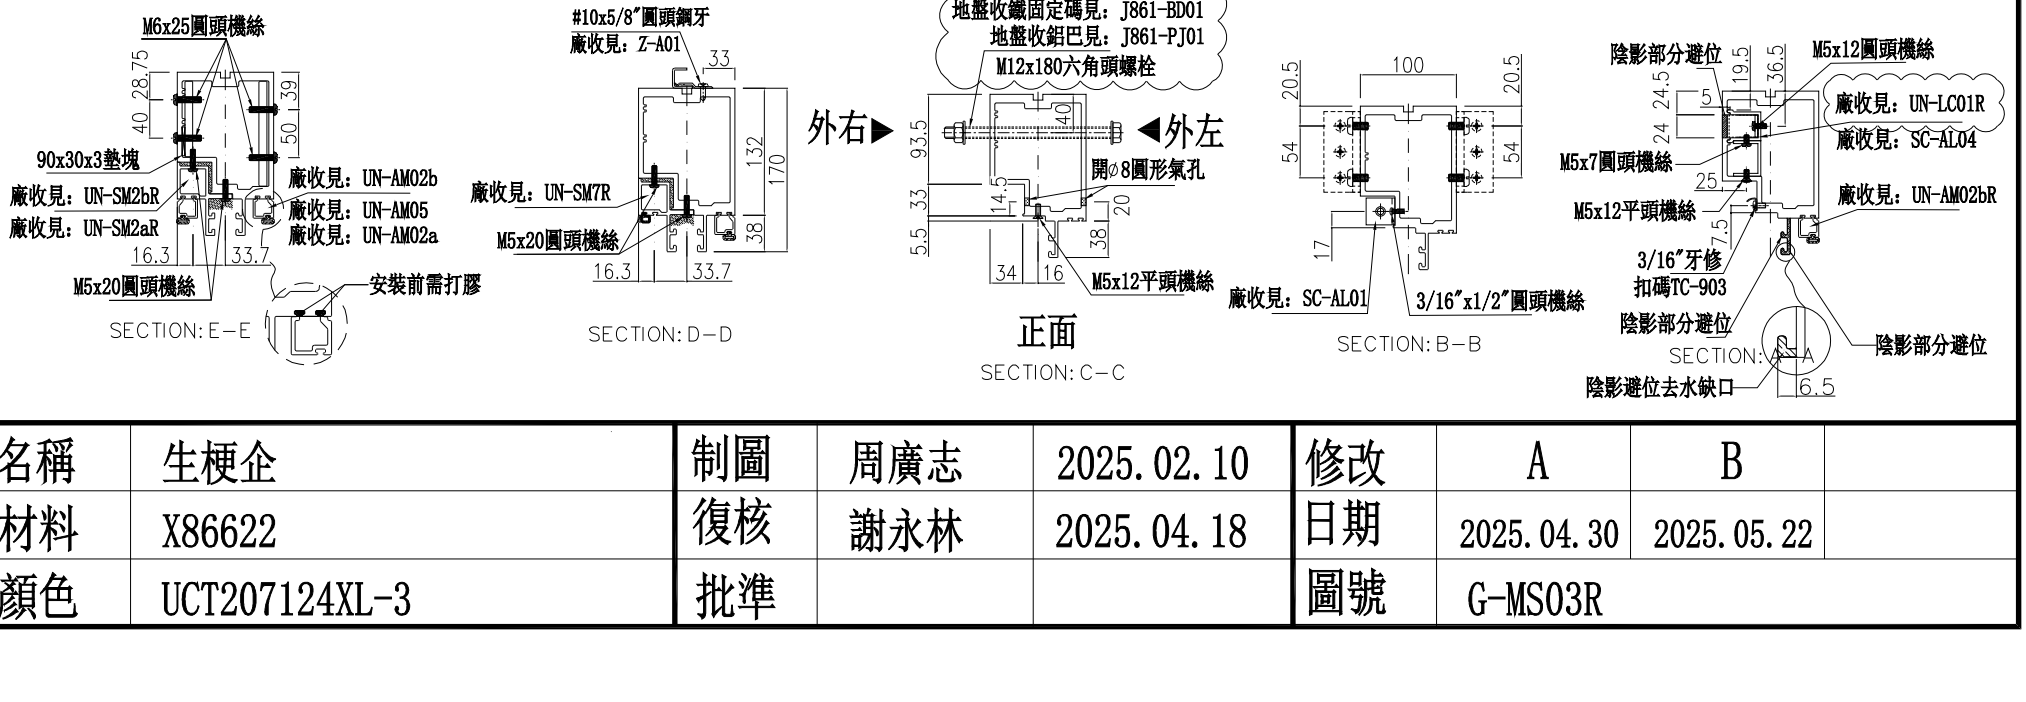

名稱	生梗企	制圖	周廣志	2025.02.10	修改	A	B	
材料	X86622	復核	謝永林	2025.04.18	日期	2025.04.30	2025.05.22	
顏色	UCT207124XL-3	批準			圖號	G-MS03R		

美特鋁質 有限公司
MIDI Aluminium Fabricator Ltd.


數量	位置	樓層
1	CW-3002	2/F


工程號	J-861	地盤	已連拿利

左SHR右梗窗

*請用A3紙打印

B 雲線位修改

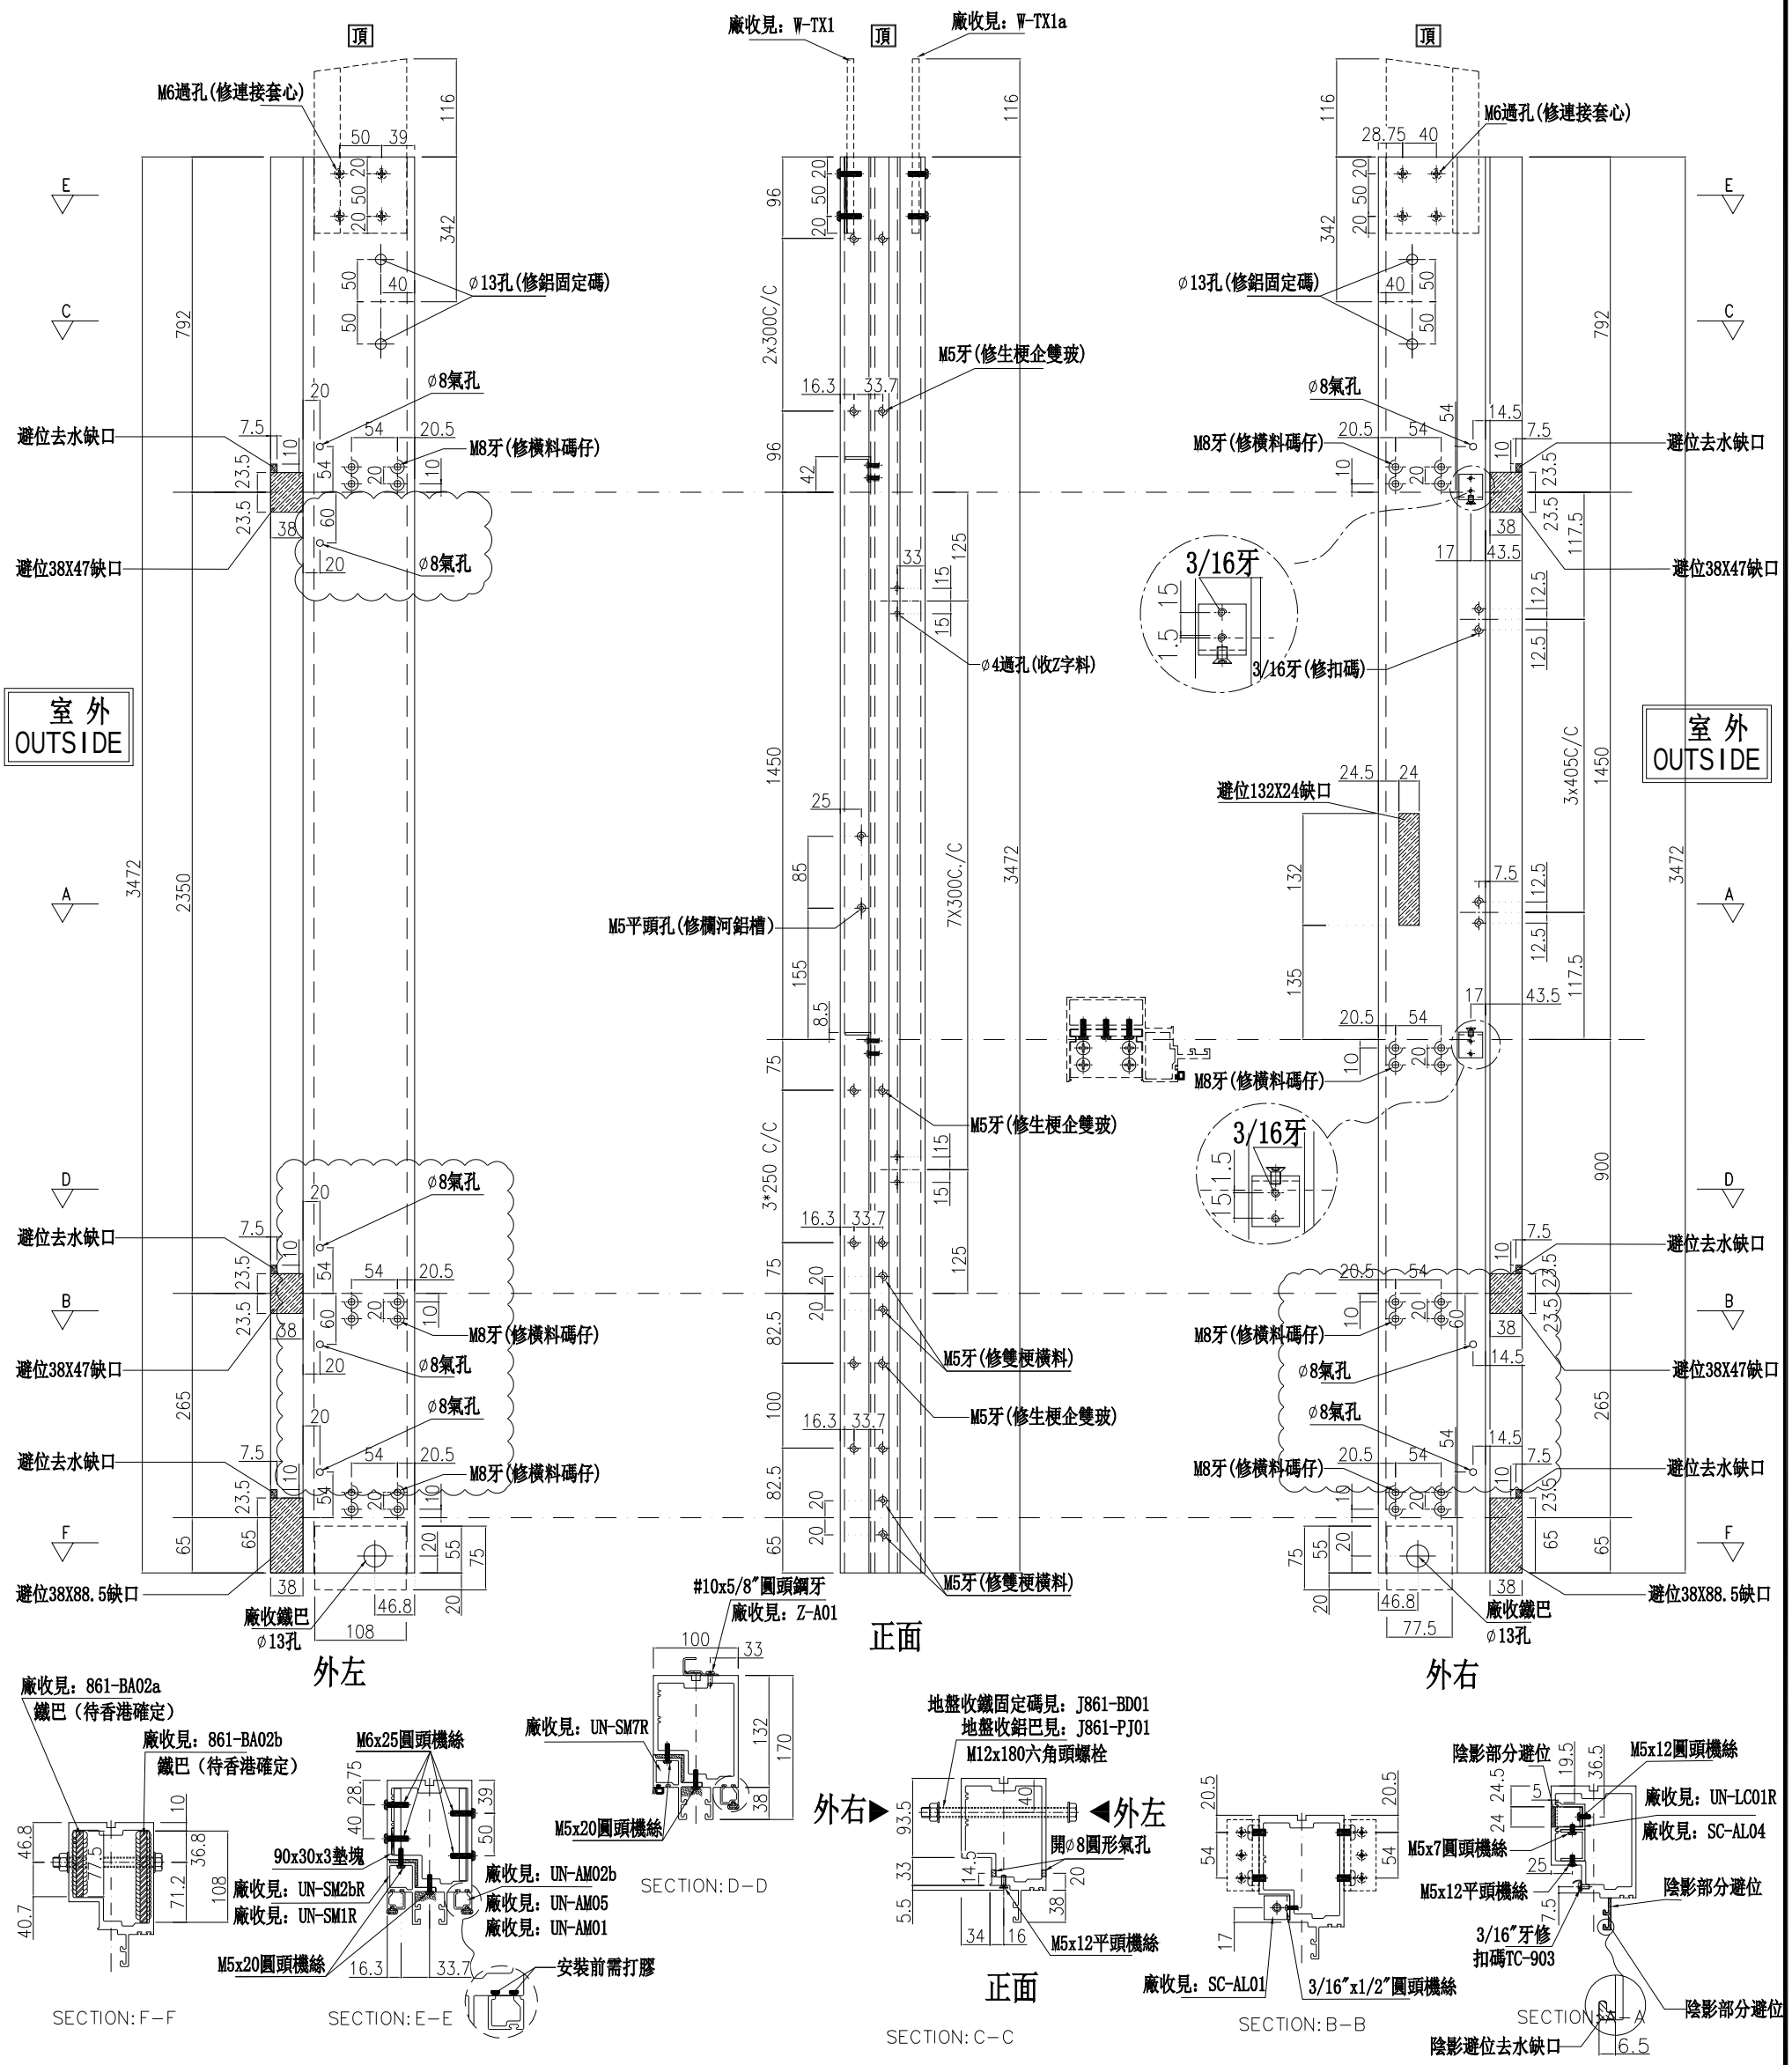

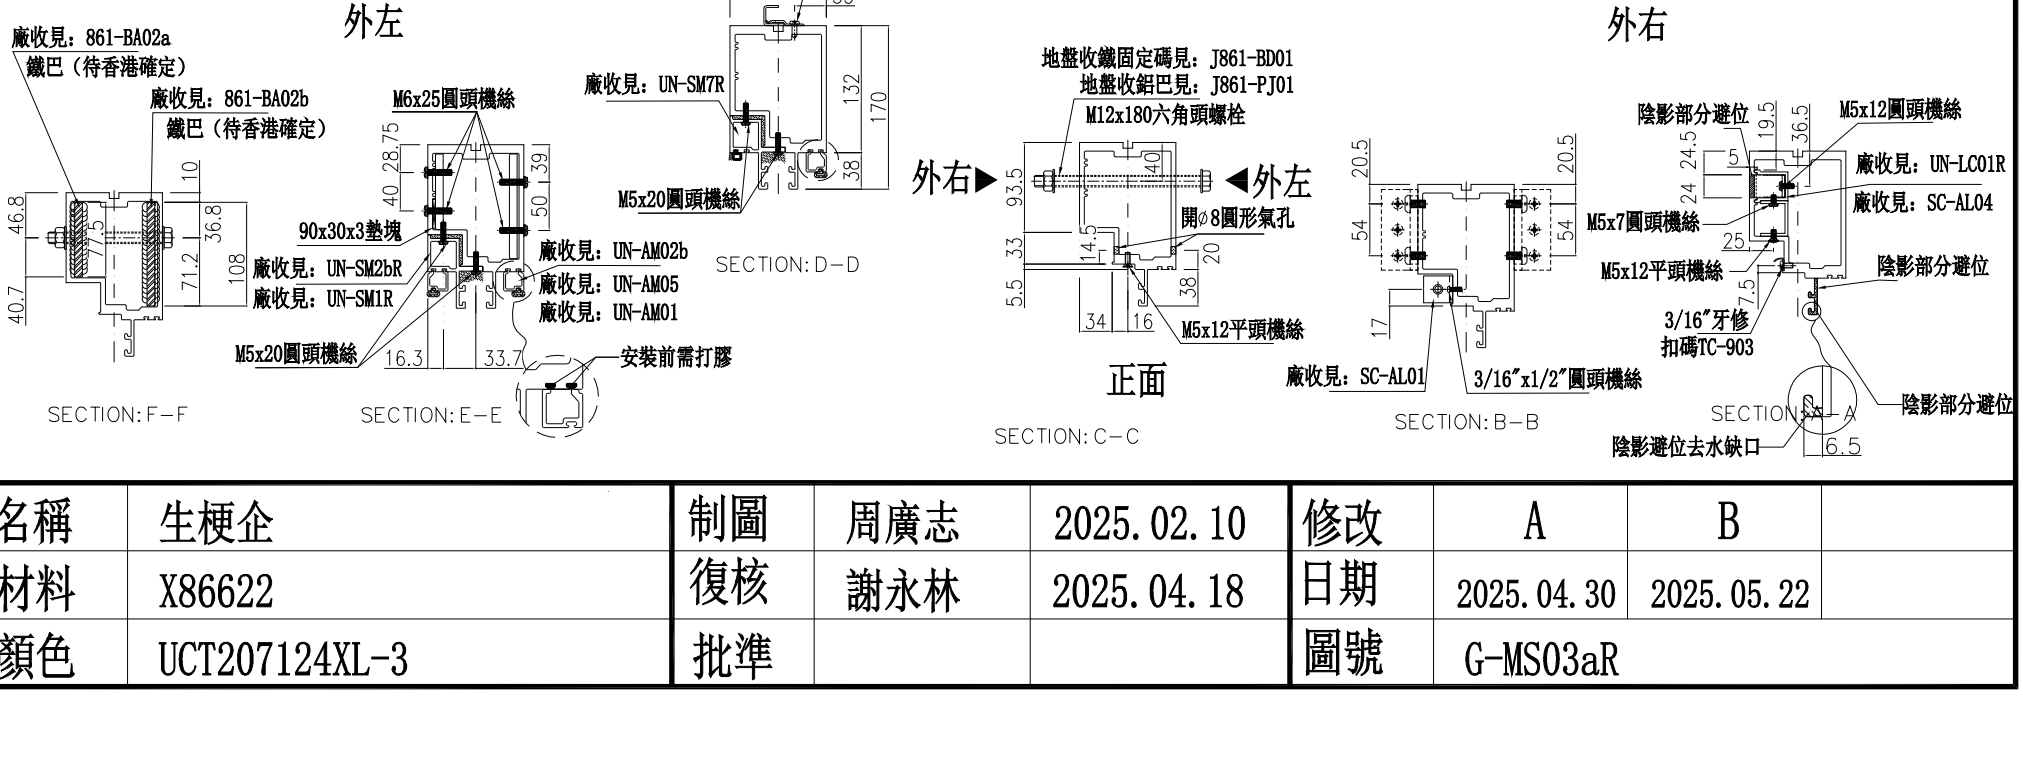

名稱	生梗企	制圖	周廣志	2025.02.10	修改	A	B	
材料	X86622	復核	謝永林	2025.04.18	日期	2025.04.30	2025.05.22	
顏色	UCT207124XL-3	批準			圖號	G-MS03aR		

美特鋁質 有限公司
MIDI Aluminium Fabricator Ltd.


工程號	J-861	地盤	已連拿利

數量	位置	樓層
7	CW-3001	5/F-11/F


左梗窗右SHR

*請用A3紙打印


B 依據EI8934B取消Z字碼,已加工的打膠封孔。

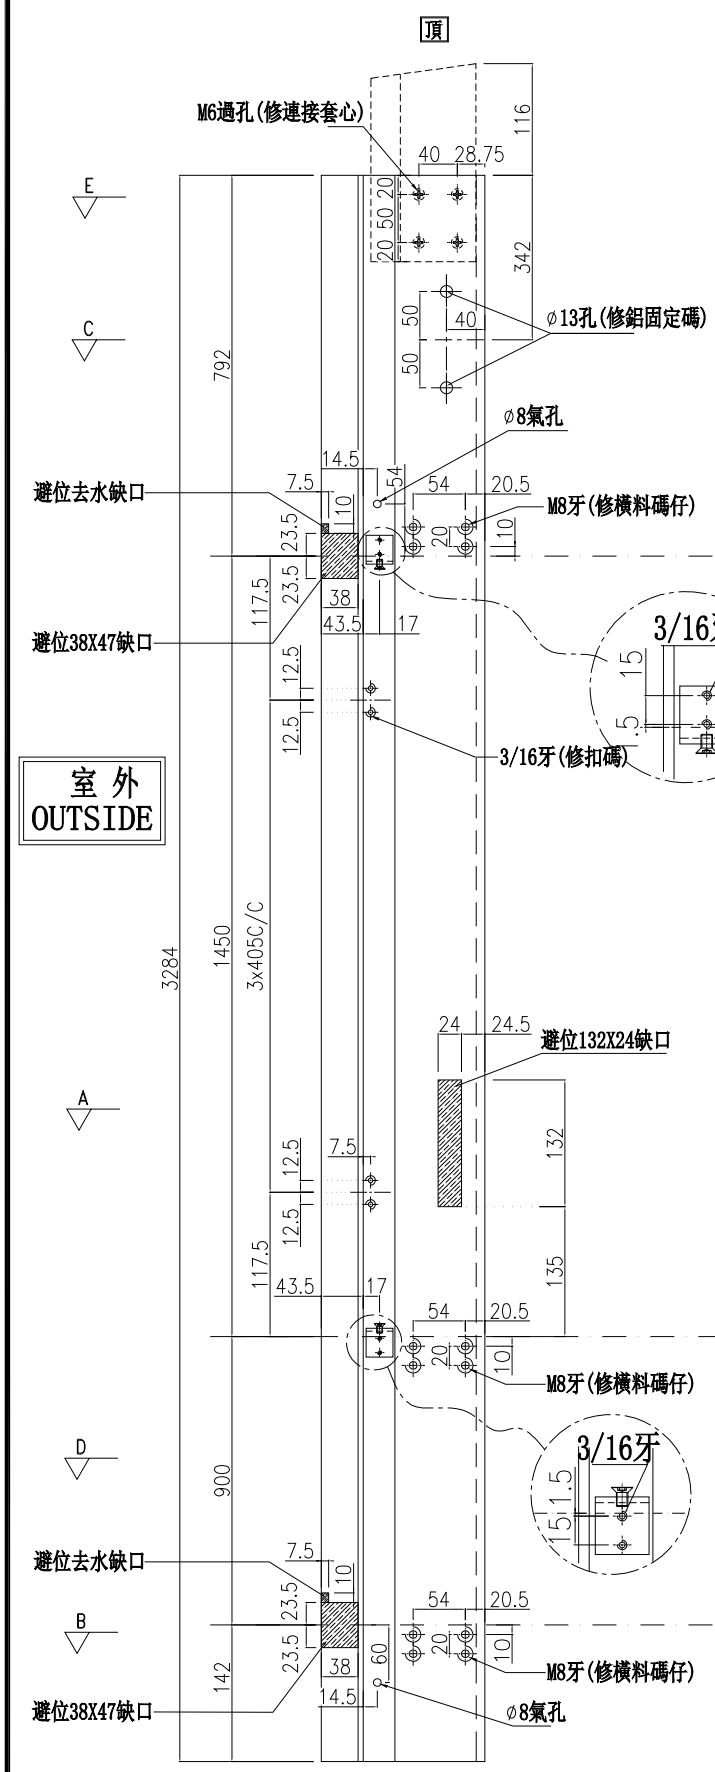


外左

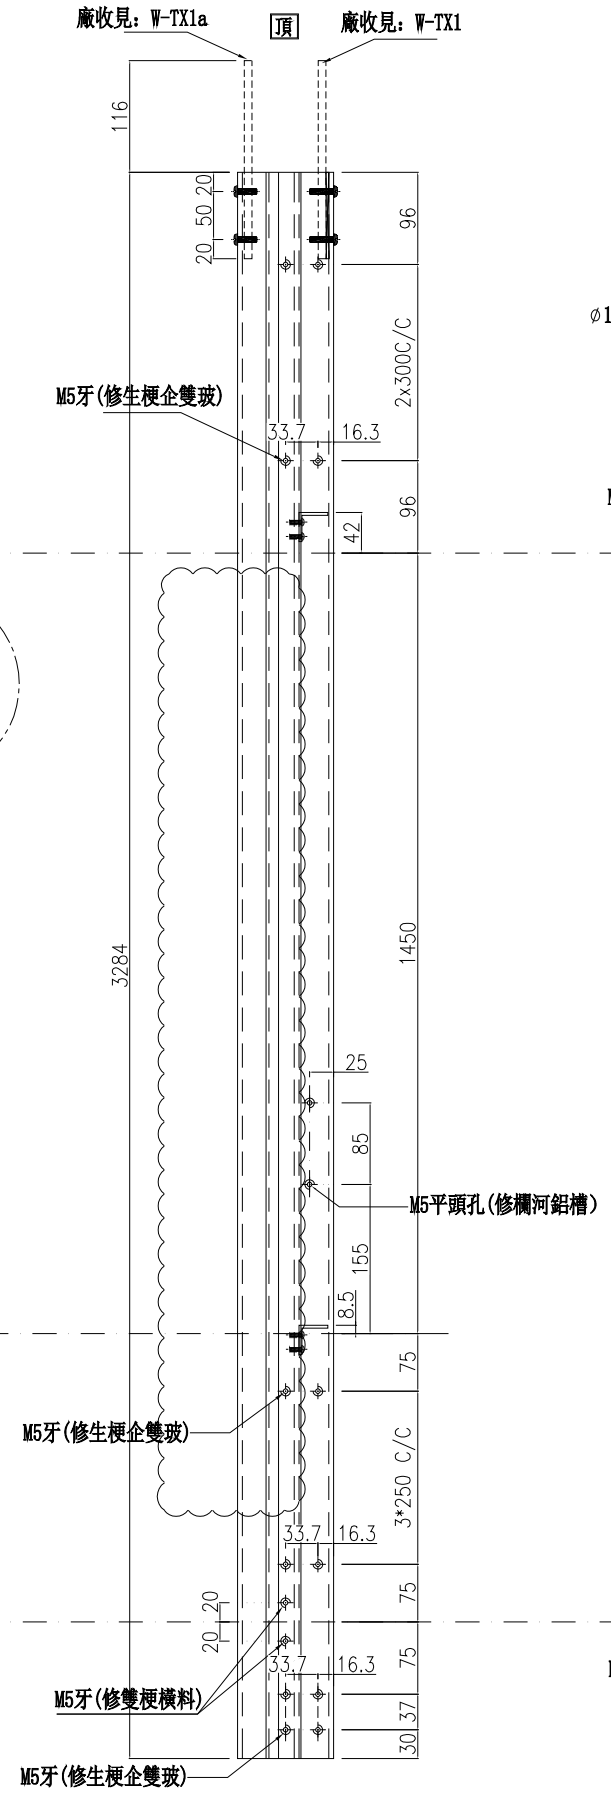



正面

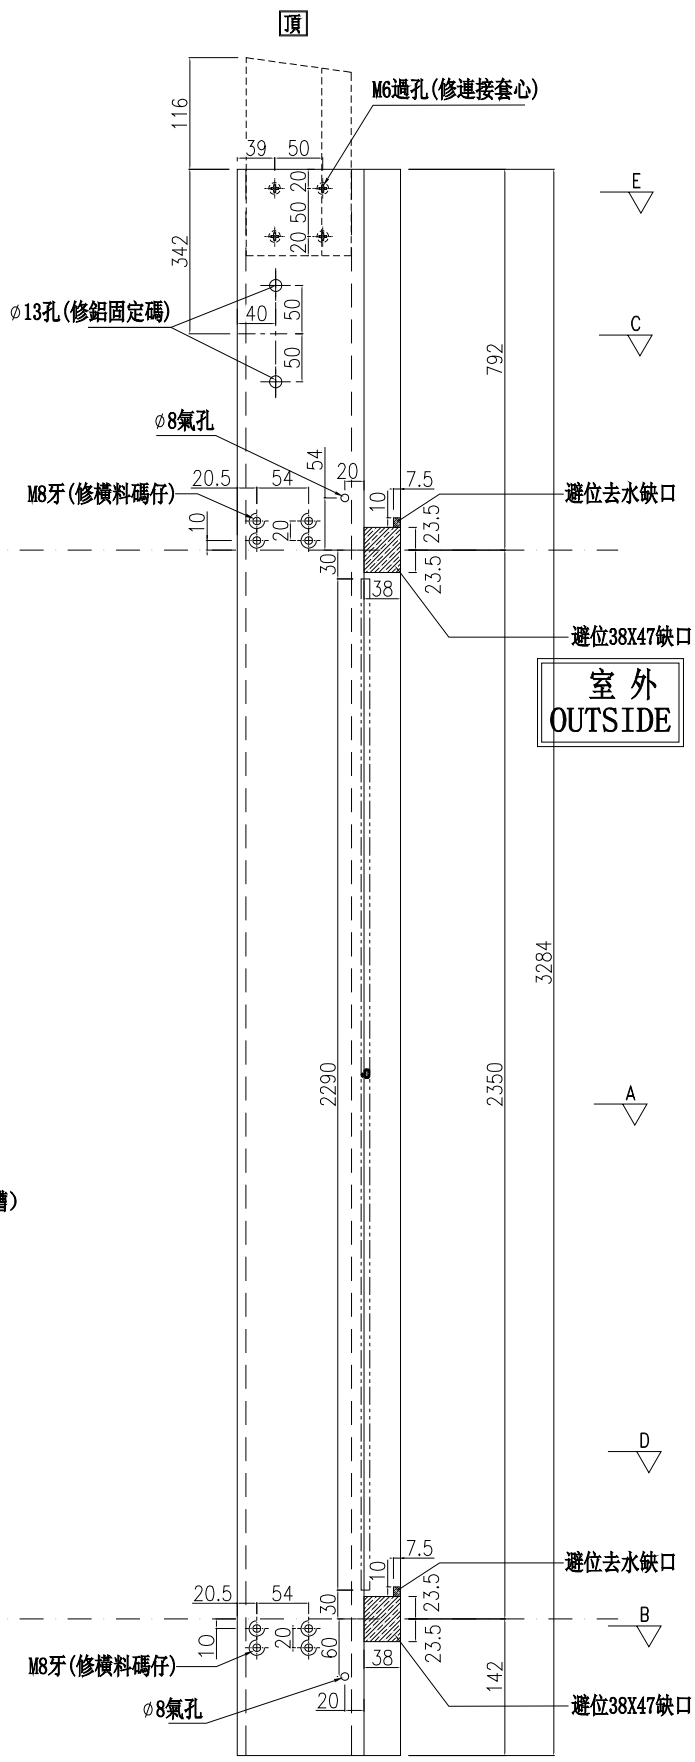


外右

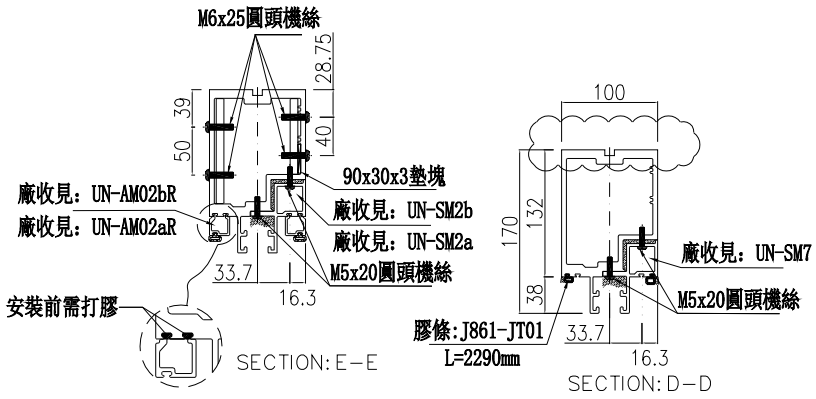

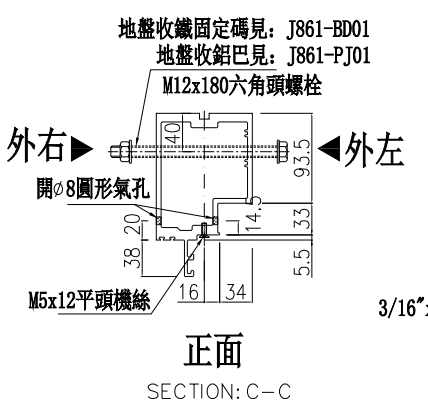

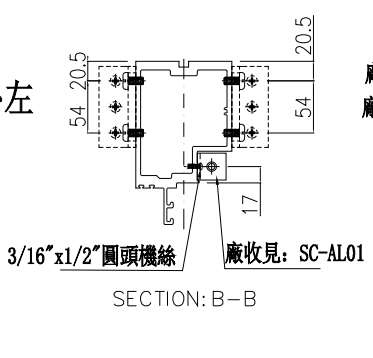

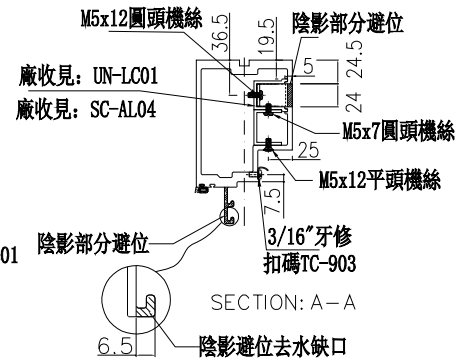

名稱	生梗企	制圖	周廣志	2025.02.10	修改	A	B	
材料	X86622	復核	謝永林	2025.04.18	日期	2025.04.30	2025.05.22	
顏色	UCT207124XL-3	批準			圖號	G-MS05		

美特鋁質 有限公司
MIDI Aluminium Fabricator Ltd.


工程號	J-861	地盤	已連拿利

數量	位置	樓層
1	CW-3001	3/F


左梗窗右SHR

*請用A3紙打印


B 依據EI8934B取消Z字碼,已加工的打膠封孔。

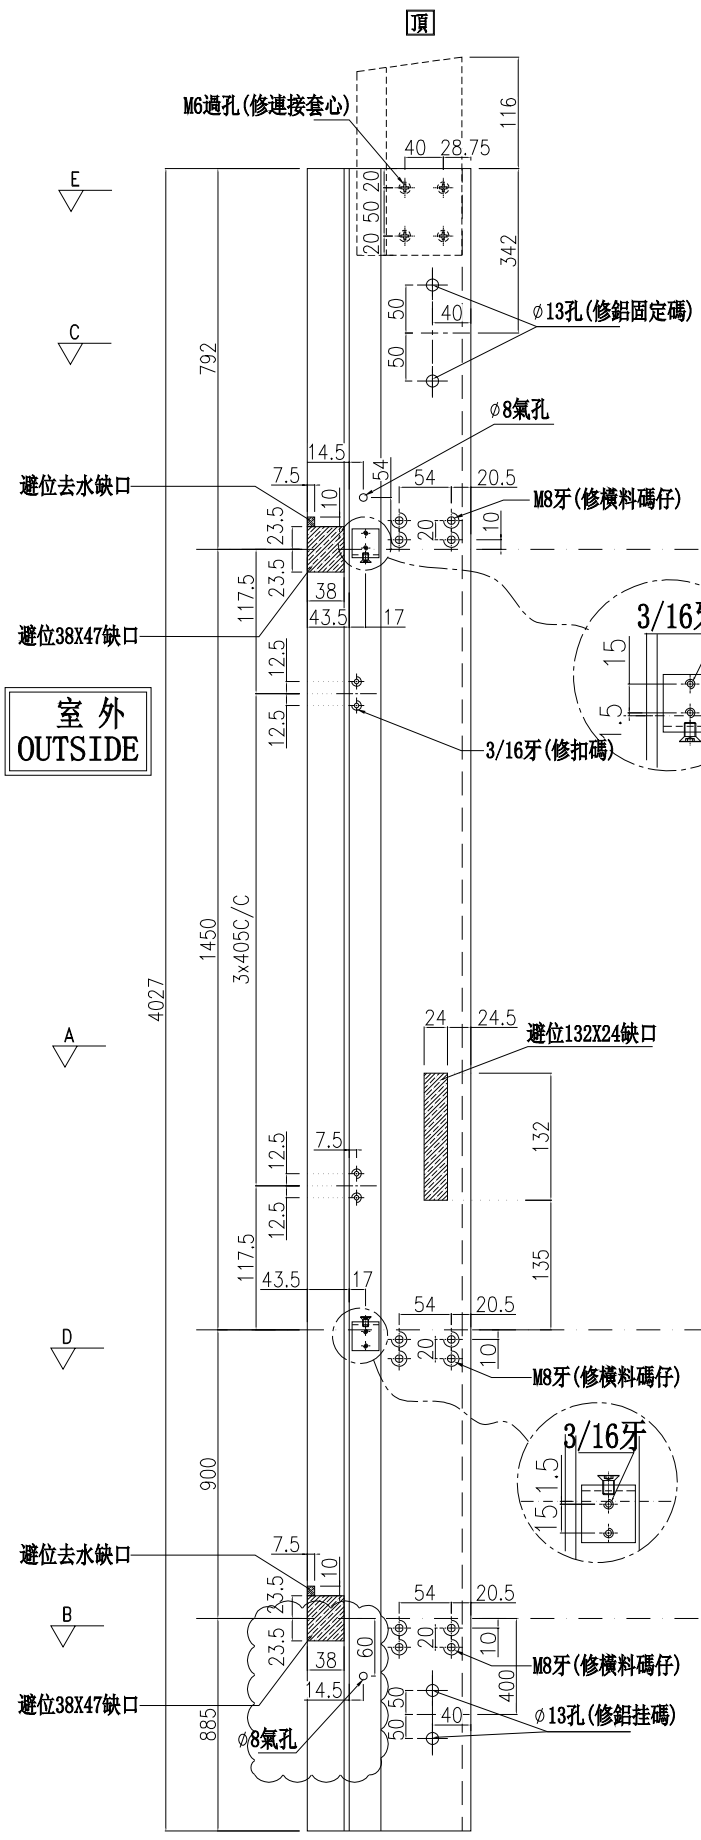


外左

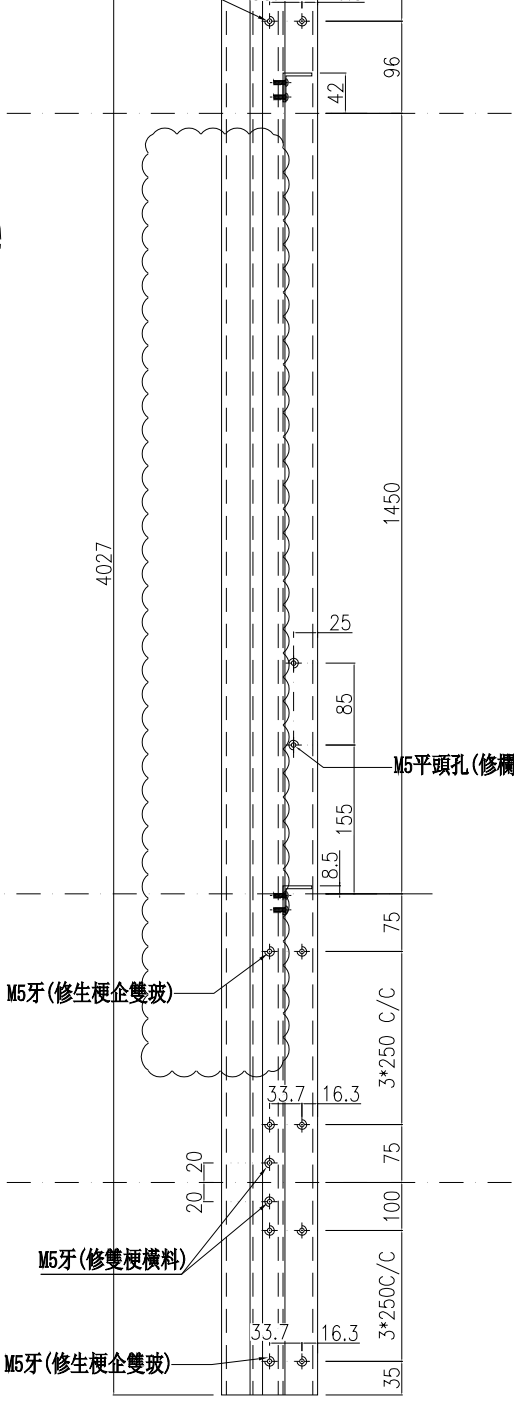



正面

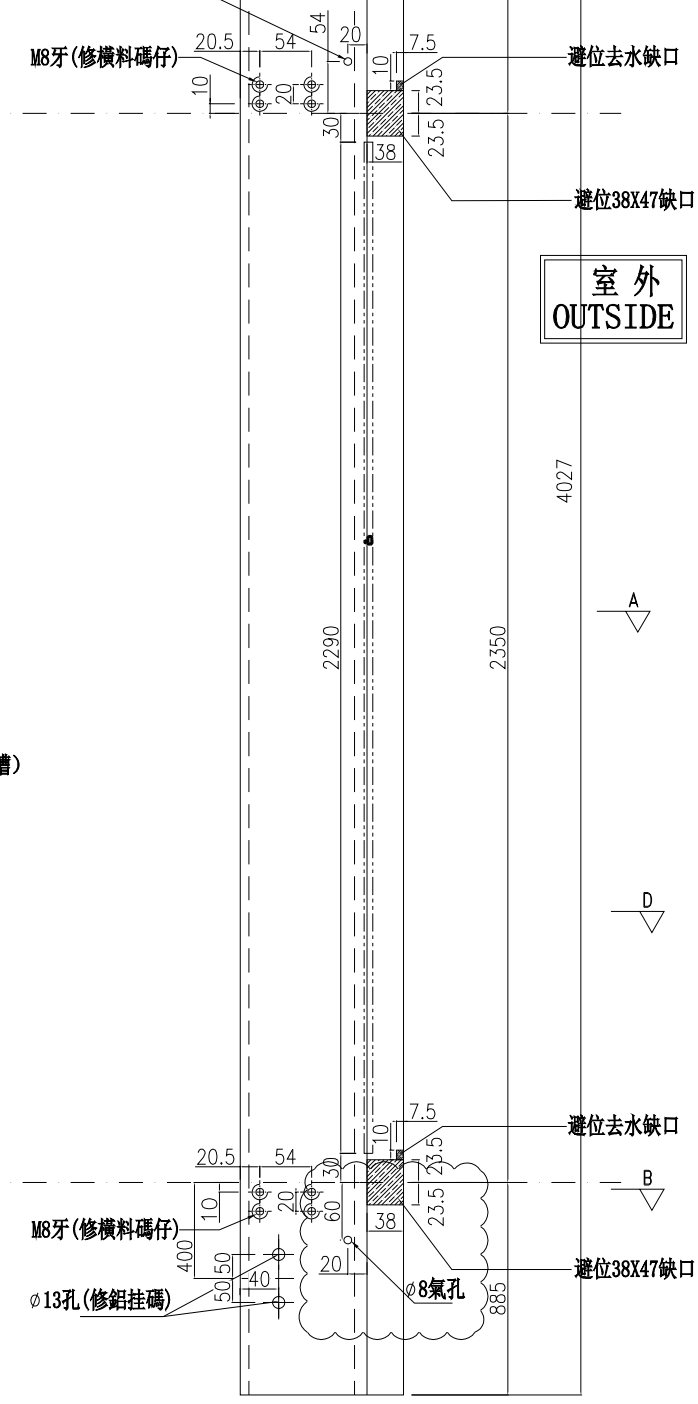



外右

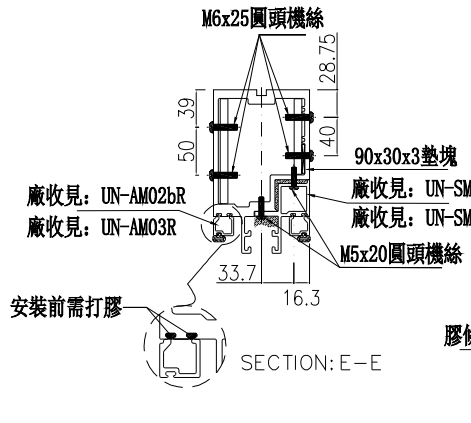

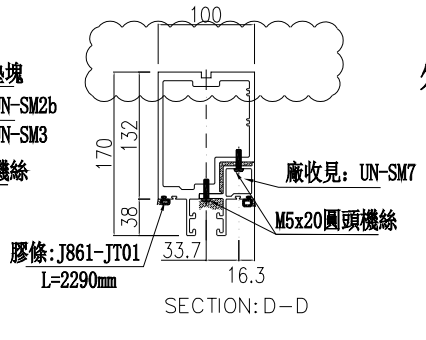

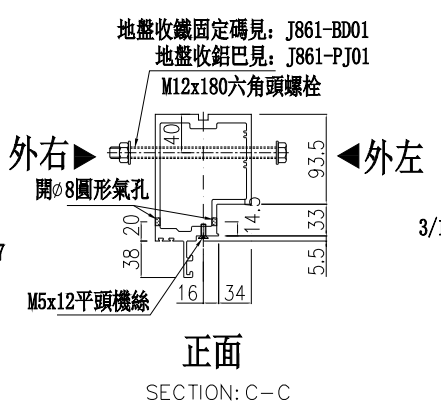

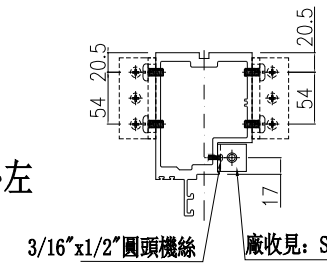

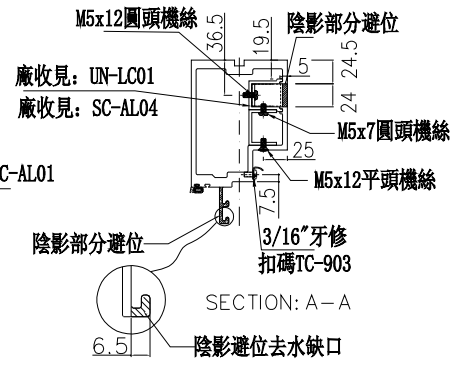

名稱	生梗企	制圖	周廣志	2025.02.10	修改	A	B	
材料	X86622	復核	謝永林	2025.04.18	日期	2025.04.30	2025.05.22	
顏色	UCT207124XL-3	批準			圖號	G-MS05a		

美特鋁質 有限公司
MIDI Aluminium Fabricator Ltd.


數量	位置	樓層
7	CW-3002	5/F-11/F

工程號	J-861	地盤	已連拿利


左SHR右梗窗

*請用A3紙打印


B 依據EI8934B取消Z字碼,已加工的打膠封孔。

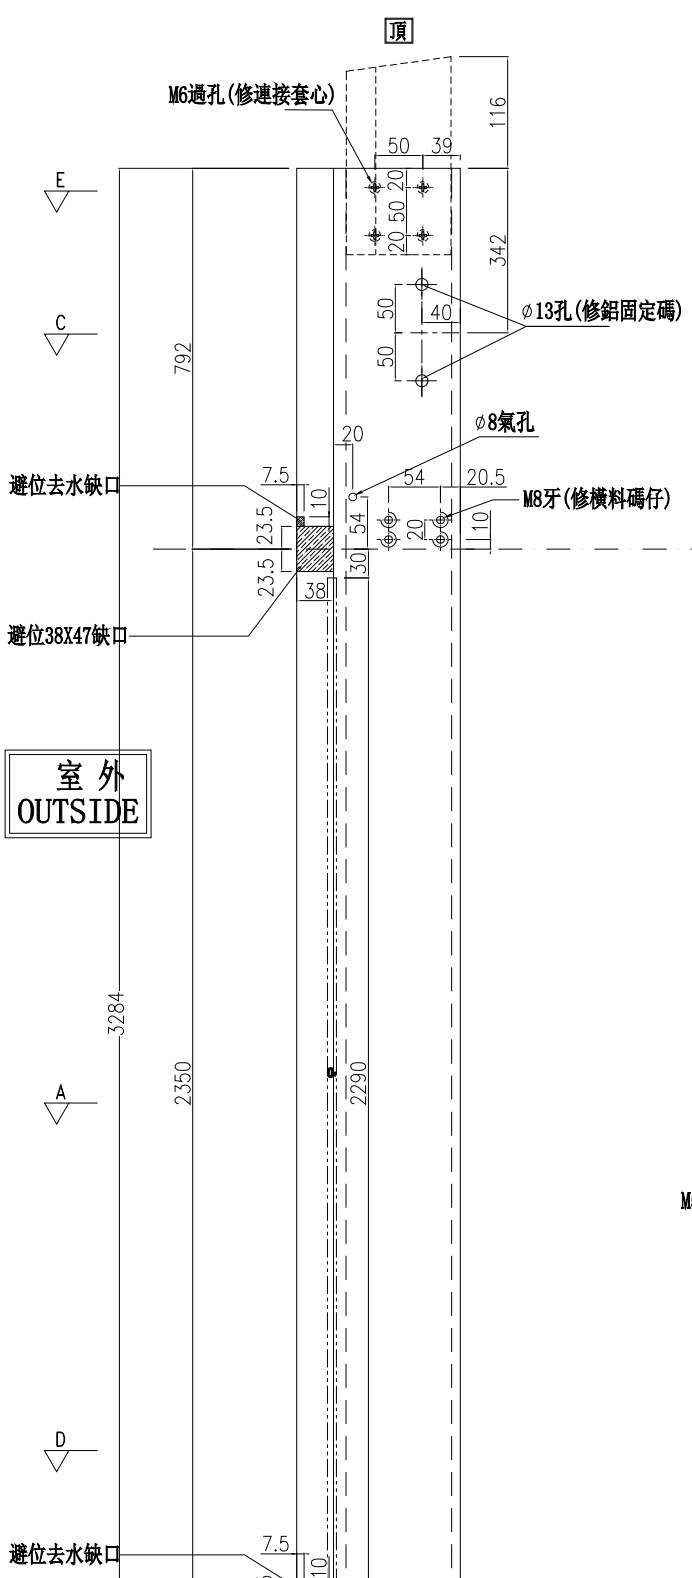


外左

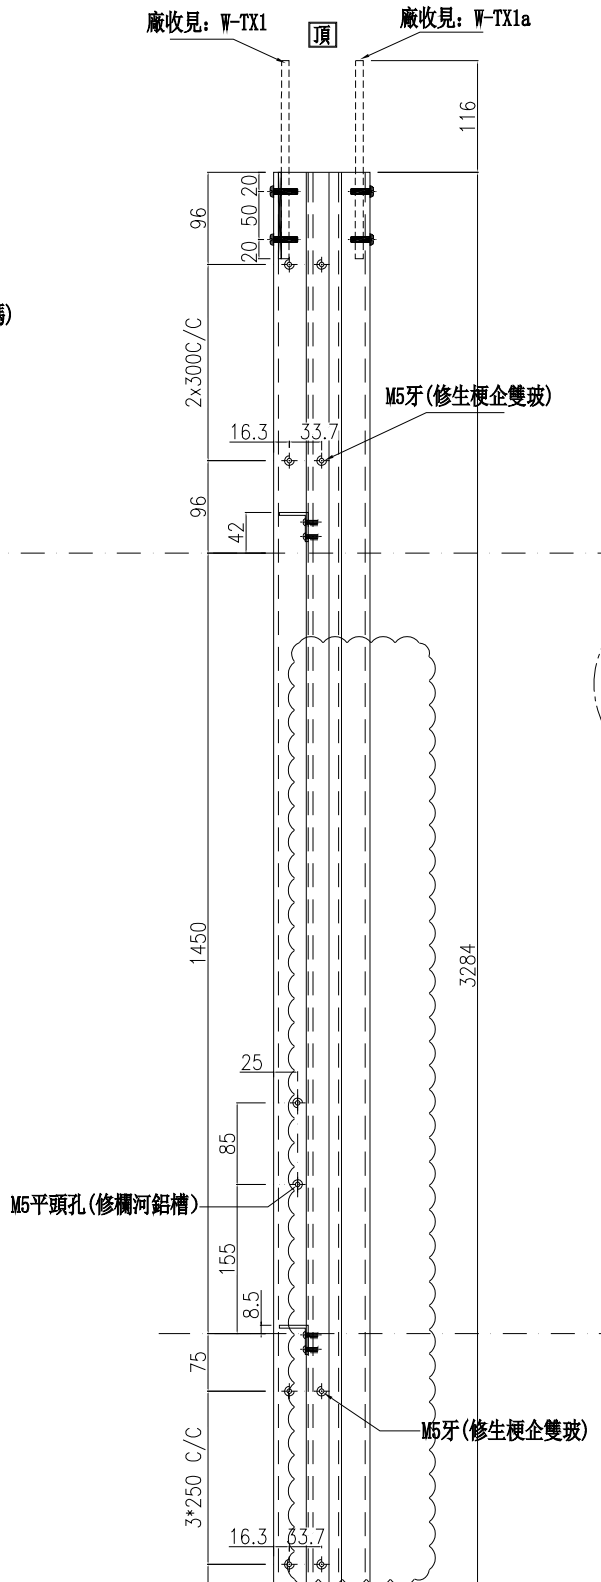


正面

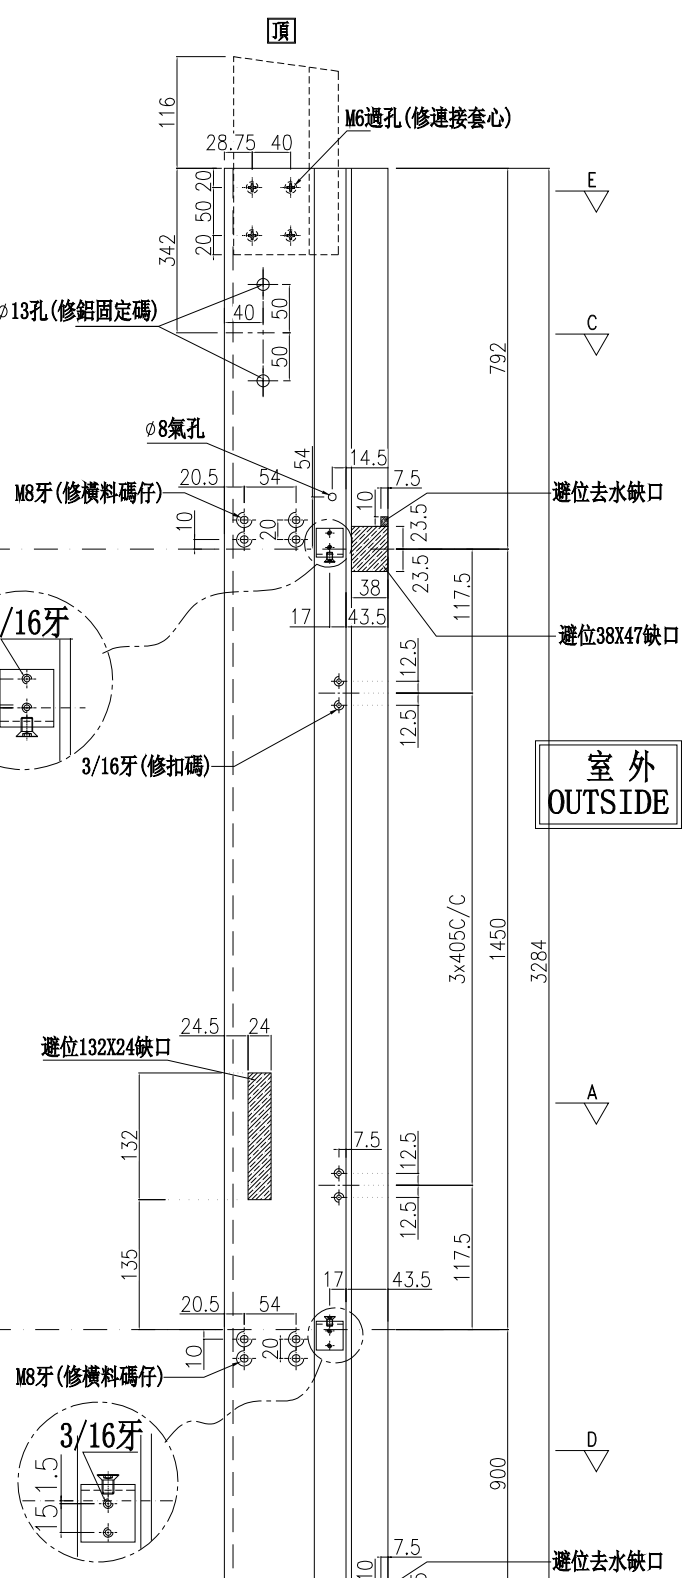

外右

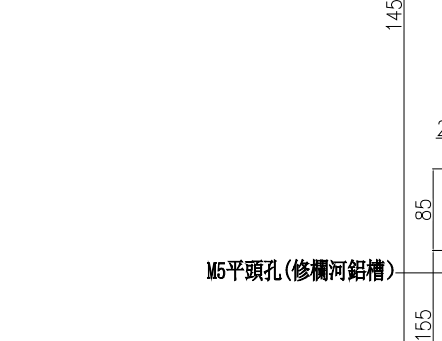

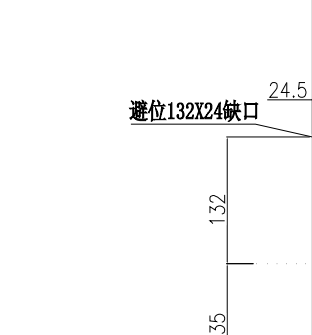

外右

名稱	生梗企	制圖	周廣志	2025.02.10	修改	A	B	
材料	X86622	復核	謝永林	2025.04.18	日期	2025.04.30	2025.05.22	
顏色	UCT207124XL-3	批準			圖號	G-MS05R		

美特鋁質 有限公司
MIDI Aluminium Fabricator Ltd.


數量	位置	樓層
1	CW-3002	3/F


工程號	J-861	地盤	已連拿利

左SHR右梗窗

*請用A3紙打印

B 依據EI8934B取消Z字碼,已加工的打膠封孔。

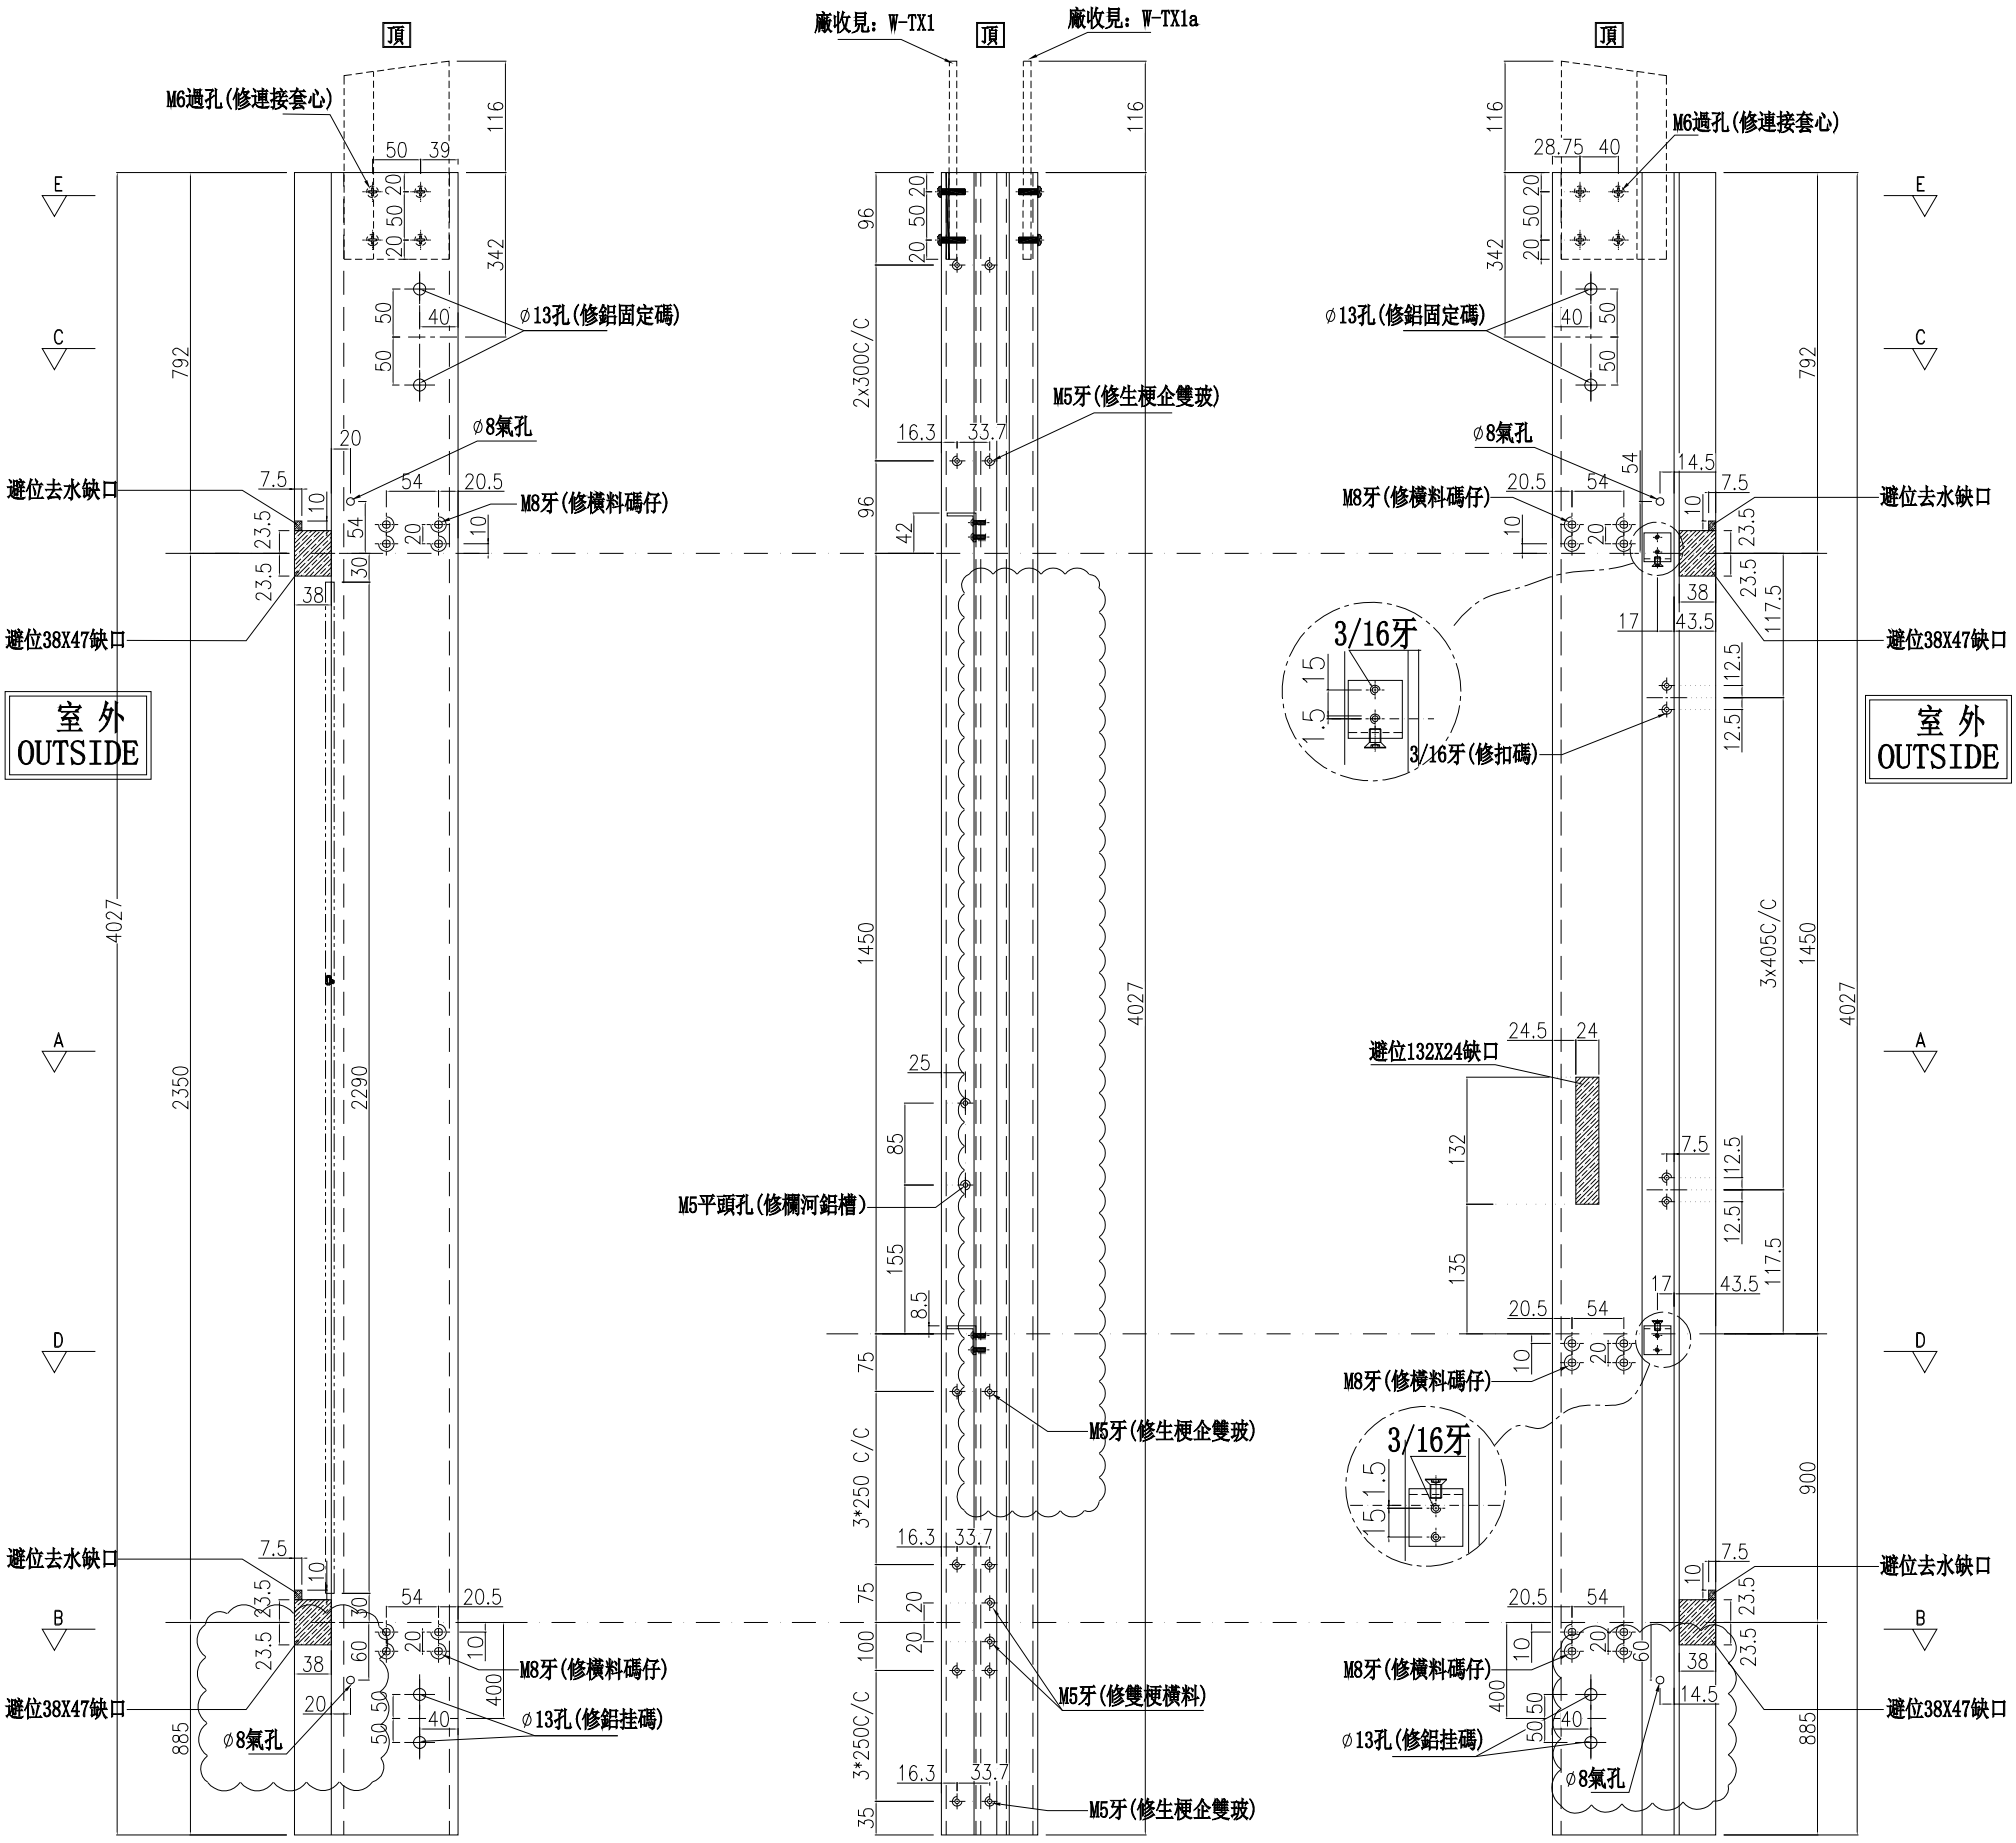

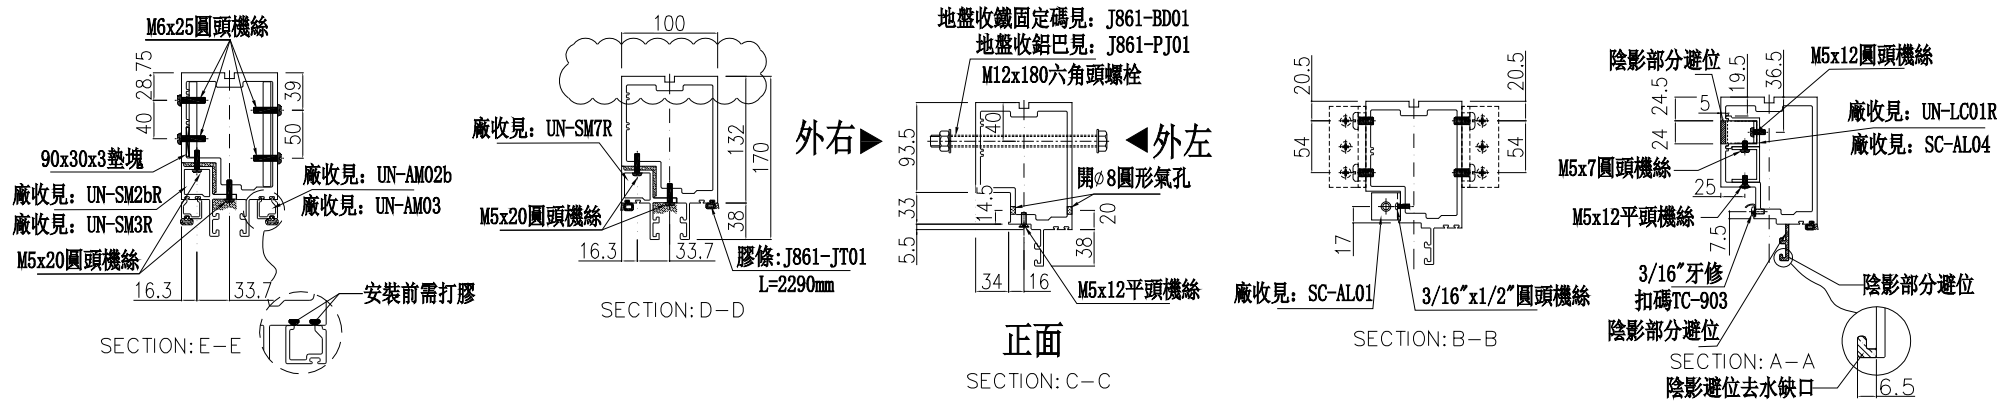

名稱	生梗企	制圖	周廣志	2025.02.10	修改	A	B	
材料	X86622	復核	謝永林	2025.04.18	日期	2025.04.30	2025.05.22	
顏色	UCT207124XL-3	批準			圖號	G-MS05aR		

美特鋁質 有限公司
MIDI Aluminium Fabricator Ltd.


數量	位置	樓層
1	CW-3001	3/F

工程號	J-861	地盤	已連拿利

左SHR右梗窗

*請用A3紙打印

B 雲線位修改

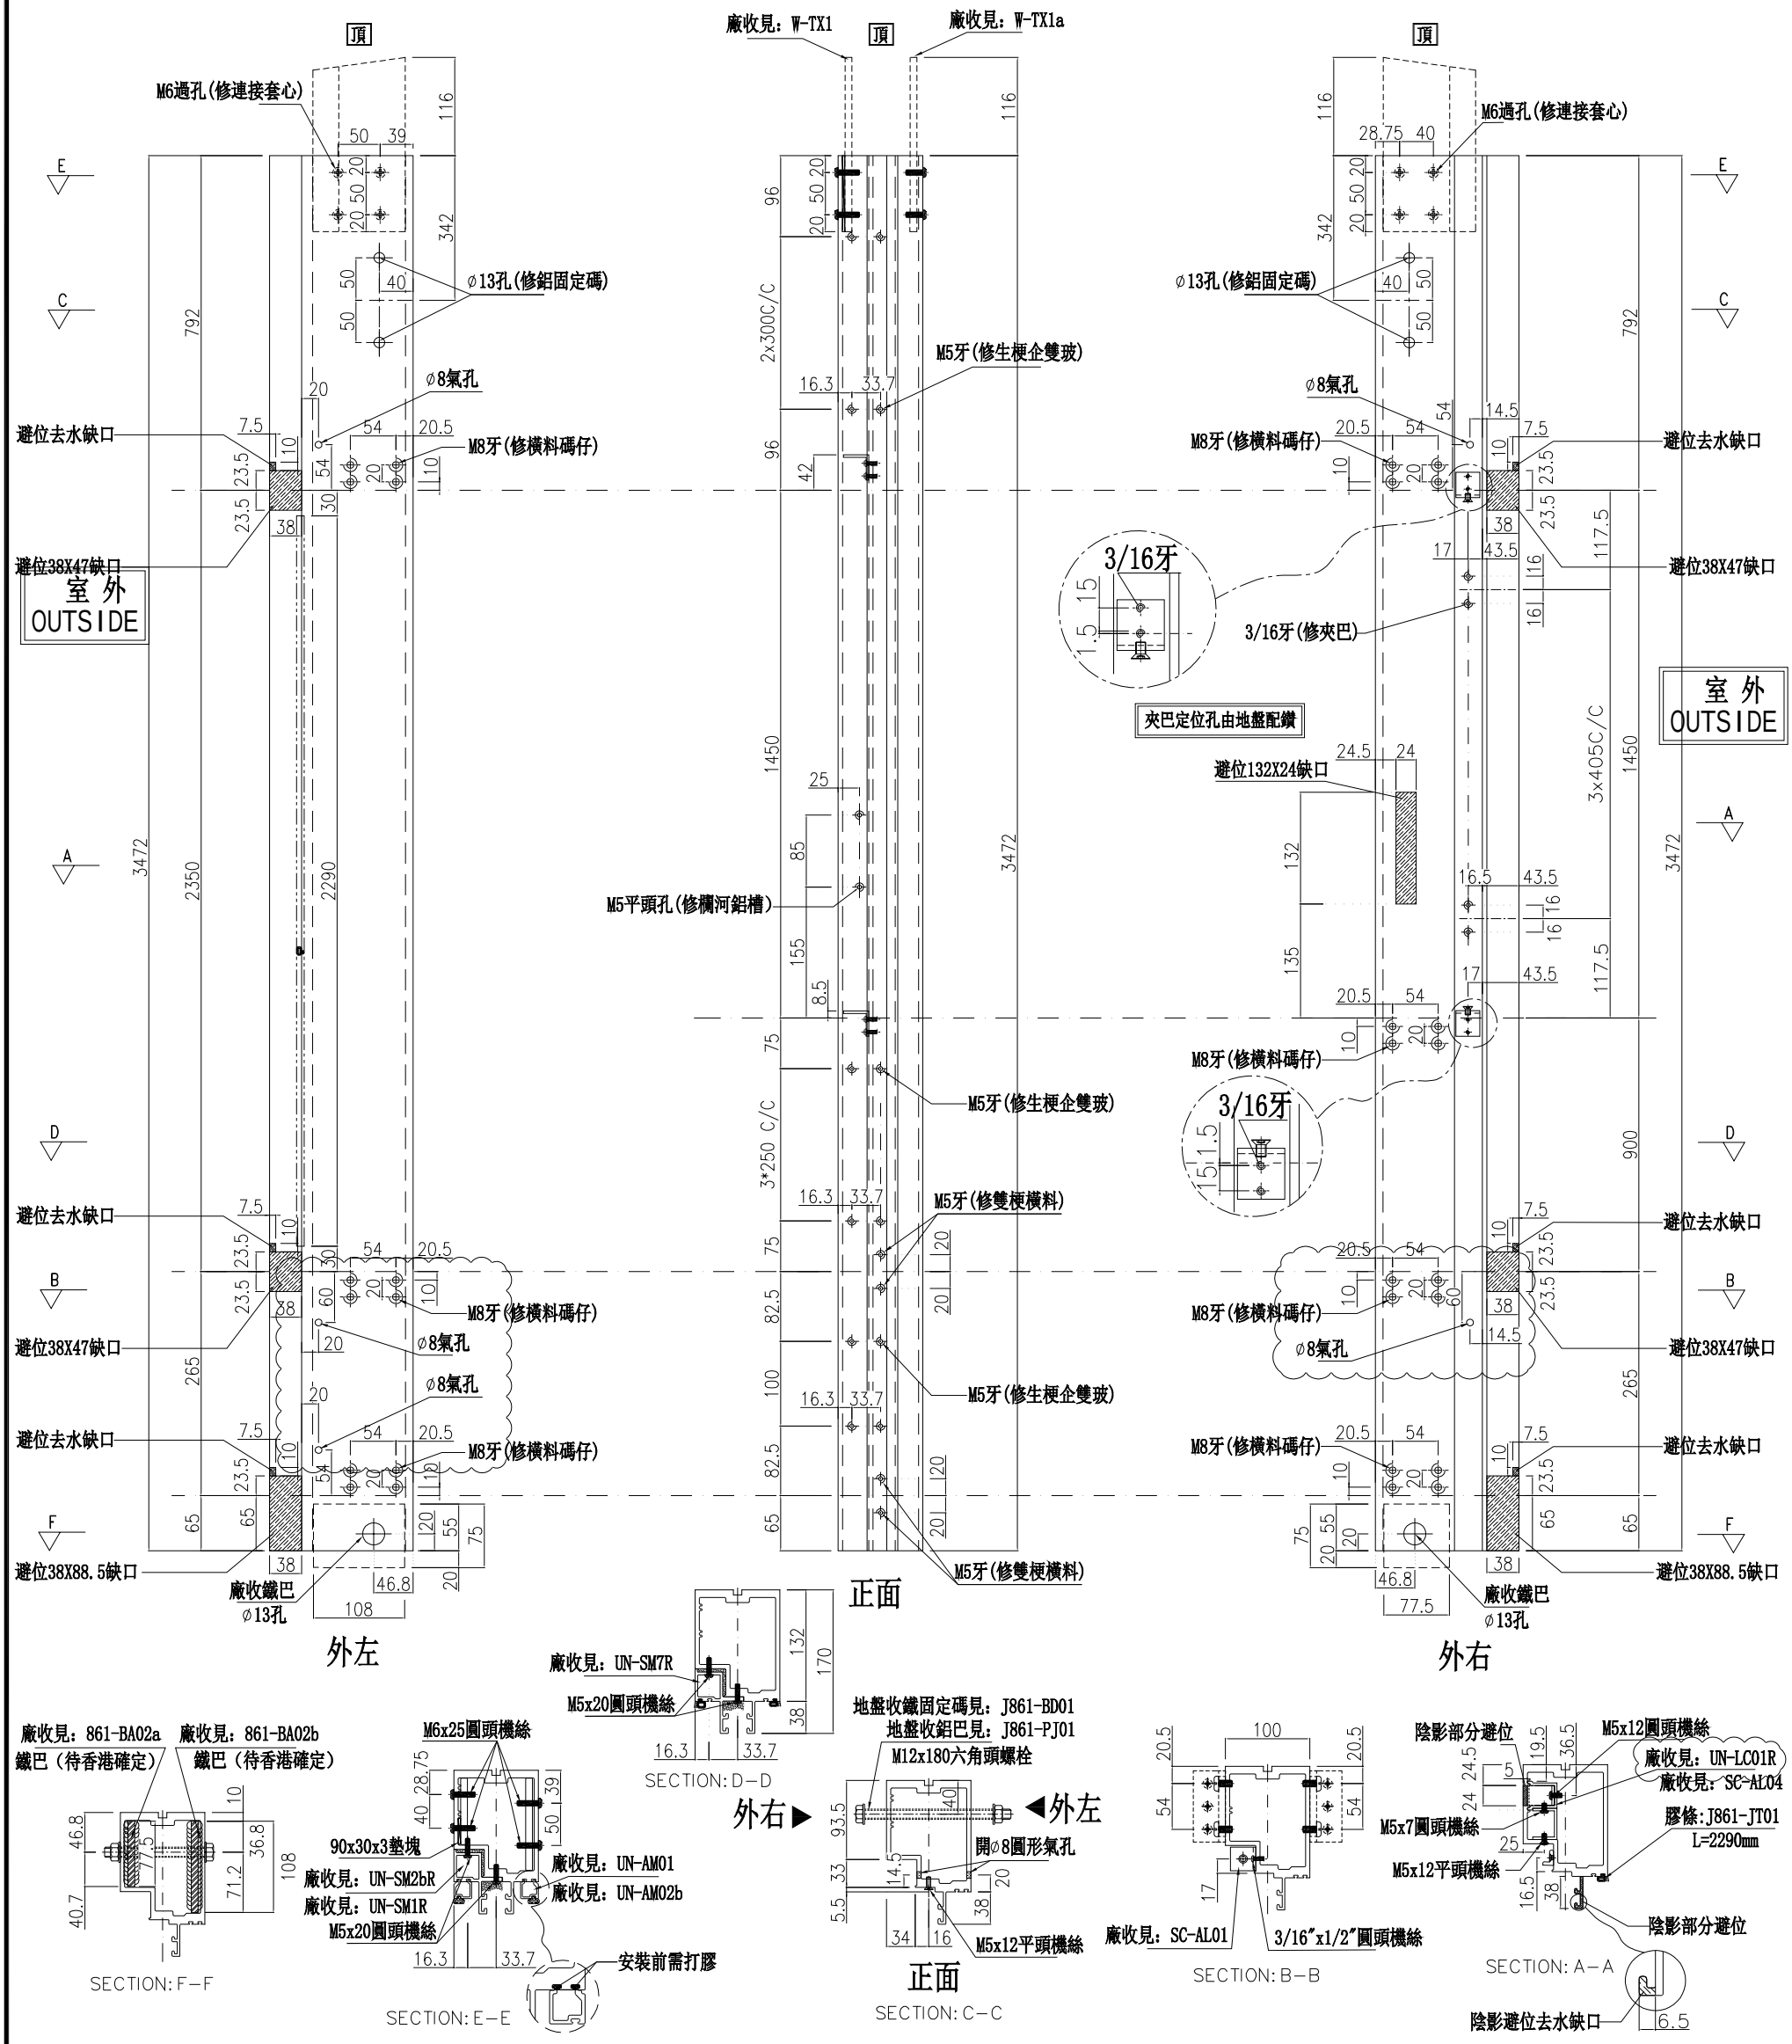

名稱	生梗企	制圖	周廣志	2025.02.10	修改	A	B	
材料	X86622	復核	謝永林	2025.04.18	日期	2025.04.30	2025.05.22	
顏色	UCT207124XL-3	批準			圖號	G-MS06		

美特鋁質 有限公司
MIDI Aluminium Fabricator Ltd.


數量	位置	樓層
1	CW-3001	2/F


工程號	J-861	地盤	已連拿利

左靠墻(梗窗)


*請用A3紙打印

B 雲線位修改

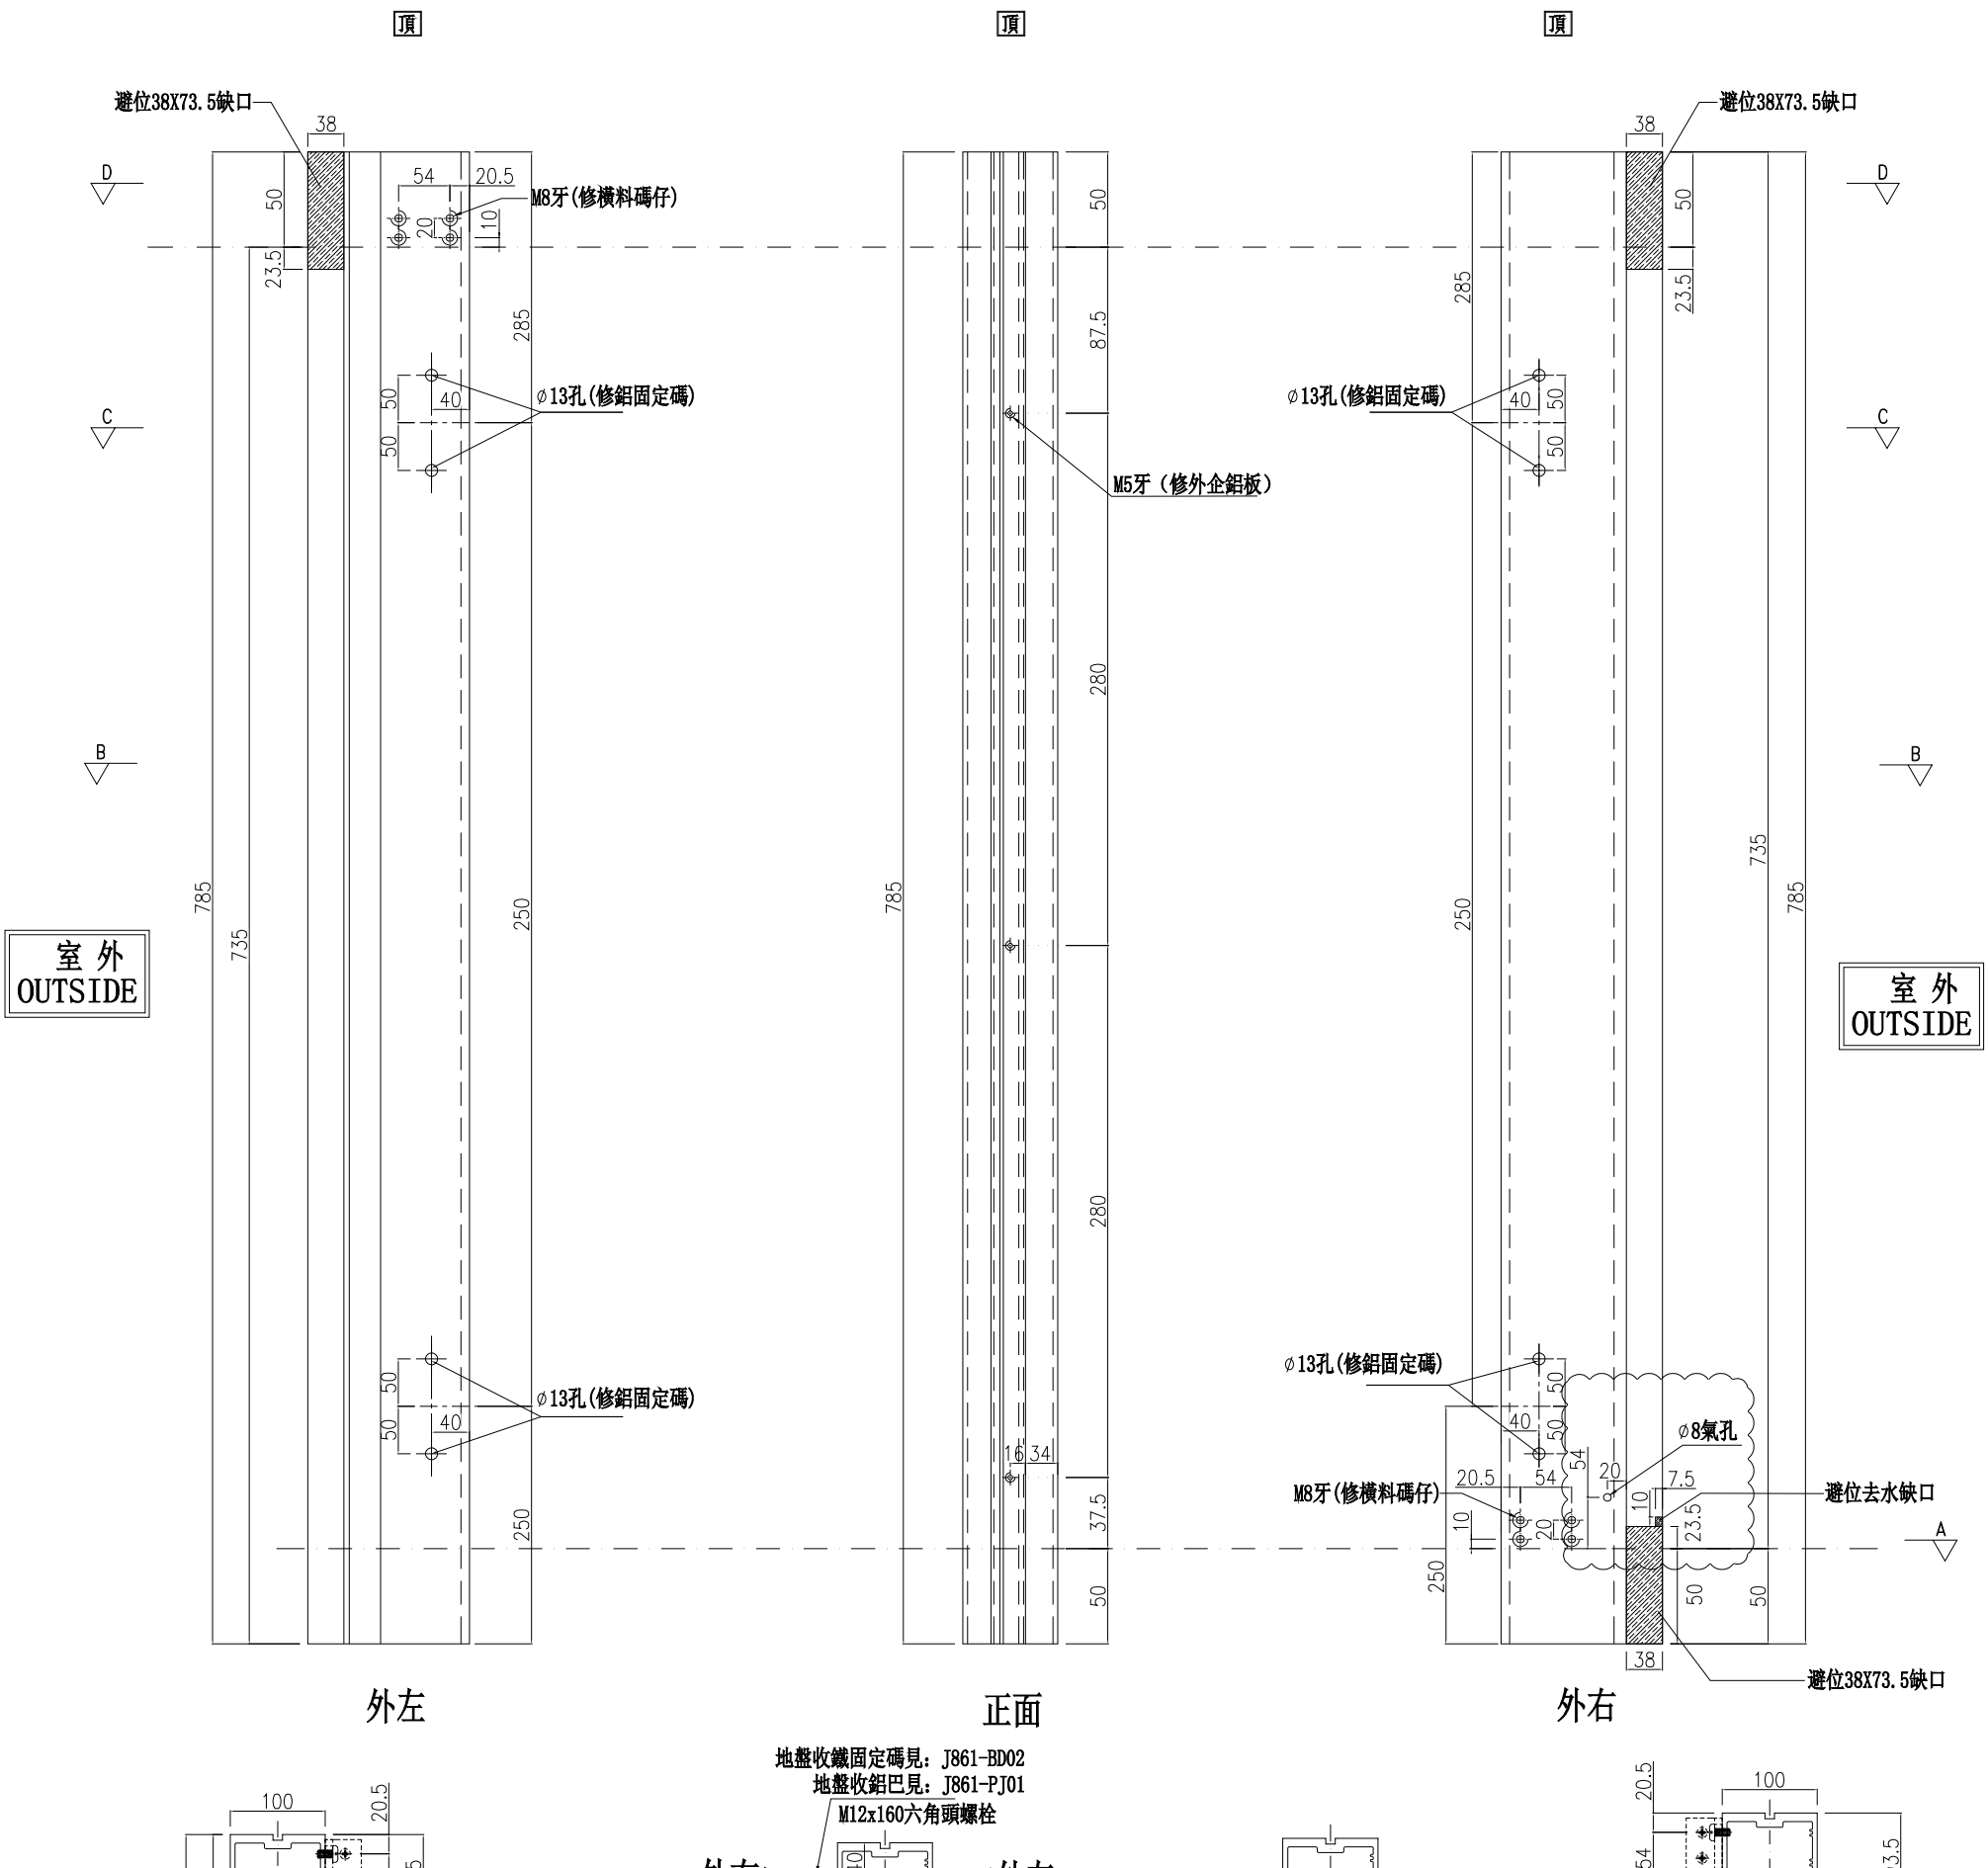

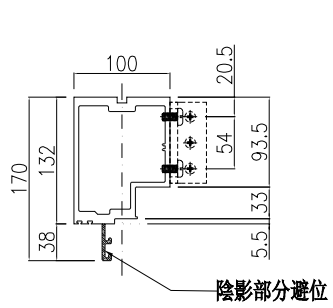


SECTION: D－D

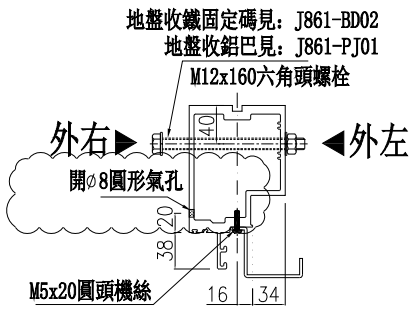


正面

SECTION: C－C

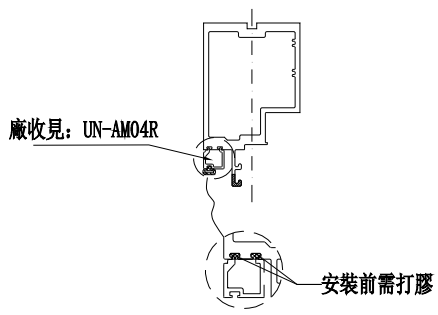

SECTION: B－B

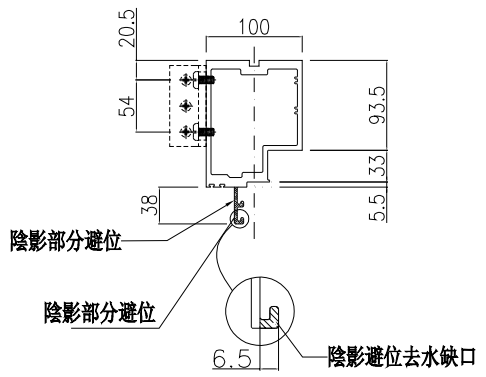

SECTION: A－A

名稱	生梗企	制圖	周廣志	2025.02.10	修改	A	B	
材料	X86622	復核	謝永林	2025.04.18	日期	2025.04.30	2025.05.22	
顏色	UCT207124XL-3	批準			圖號	G-MS06a		

美特鋁質 有限公司
MIDI Aluminium Fabricator Ltd.


數量	位置	樓層
1	CW-3002	3/F

工程號	J-861	地盤	已連拿利

左梗窗右SHR

*請用A3紙打印

B 雲線位修改

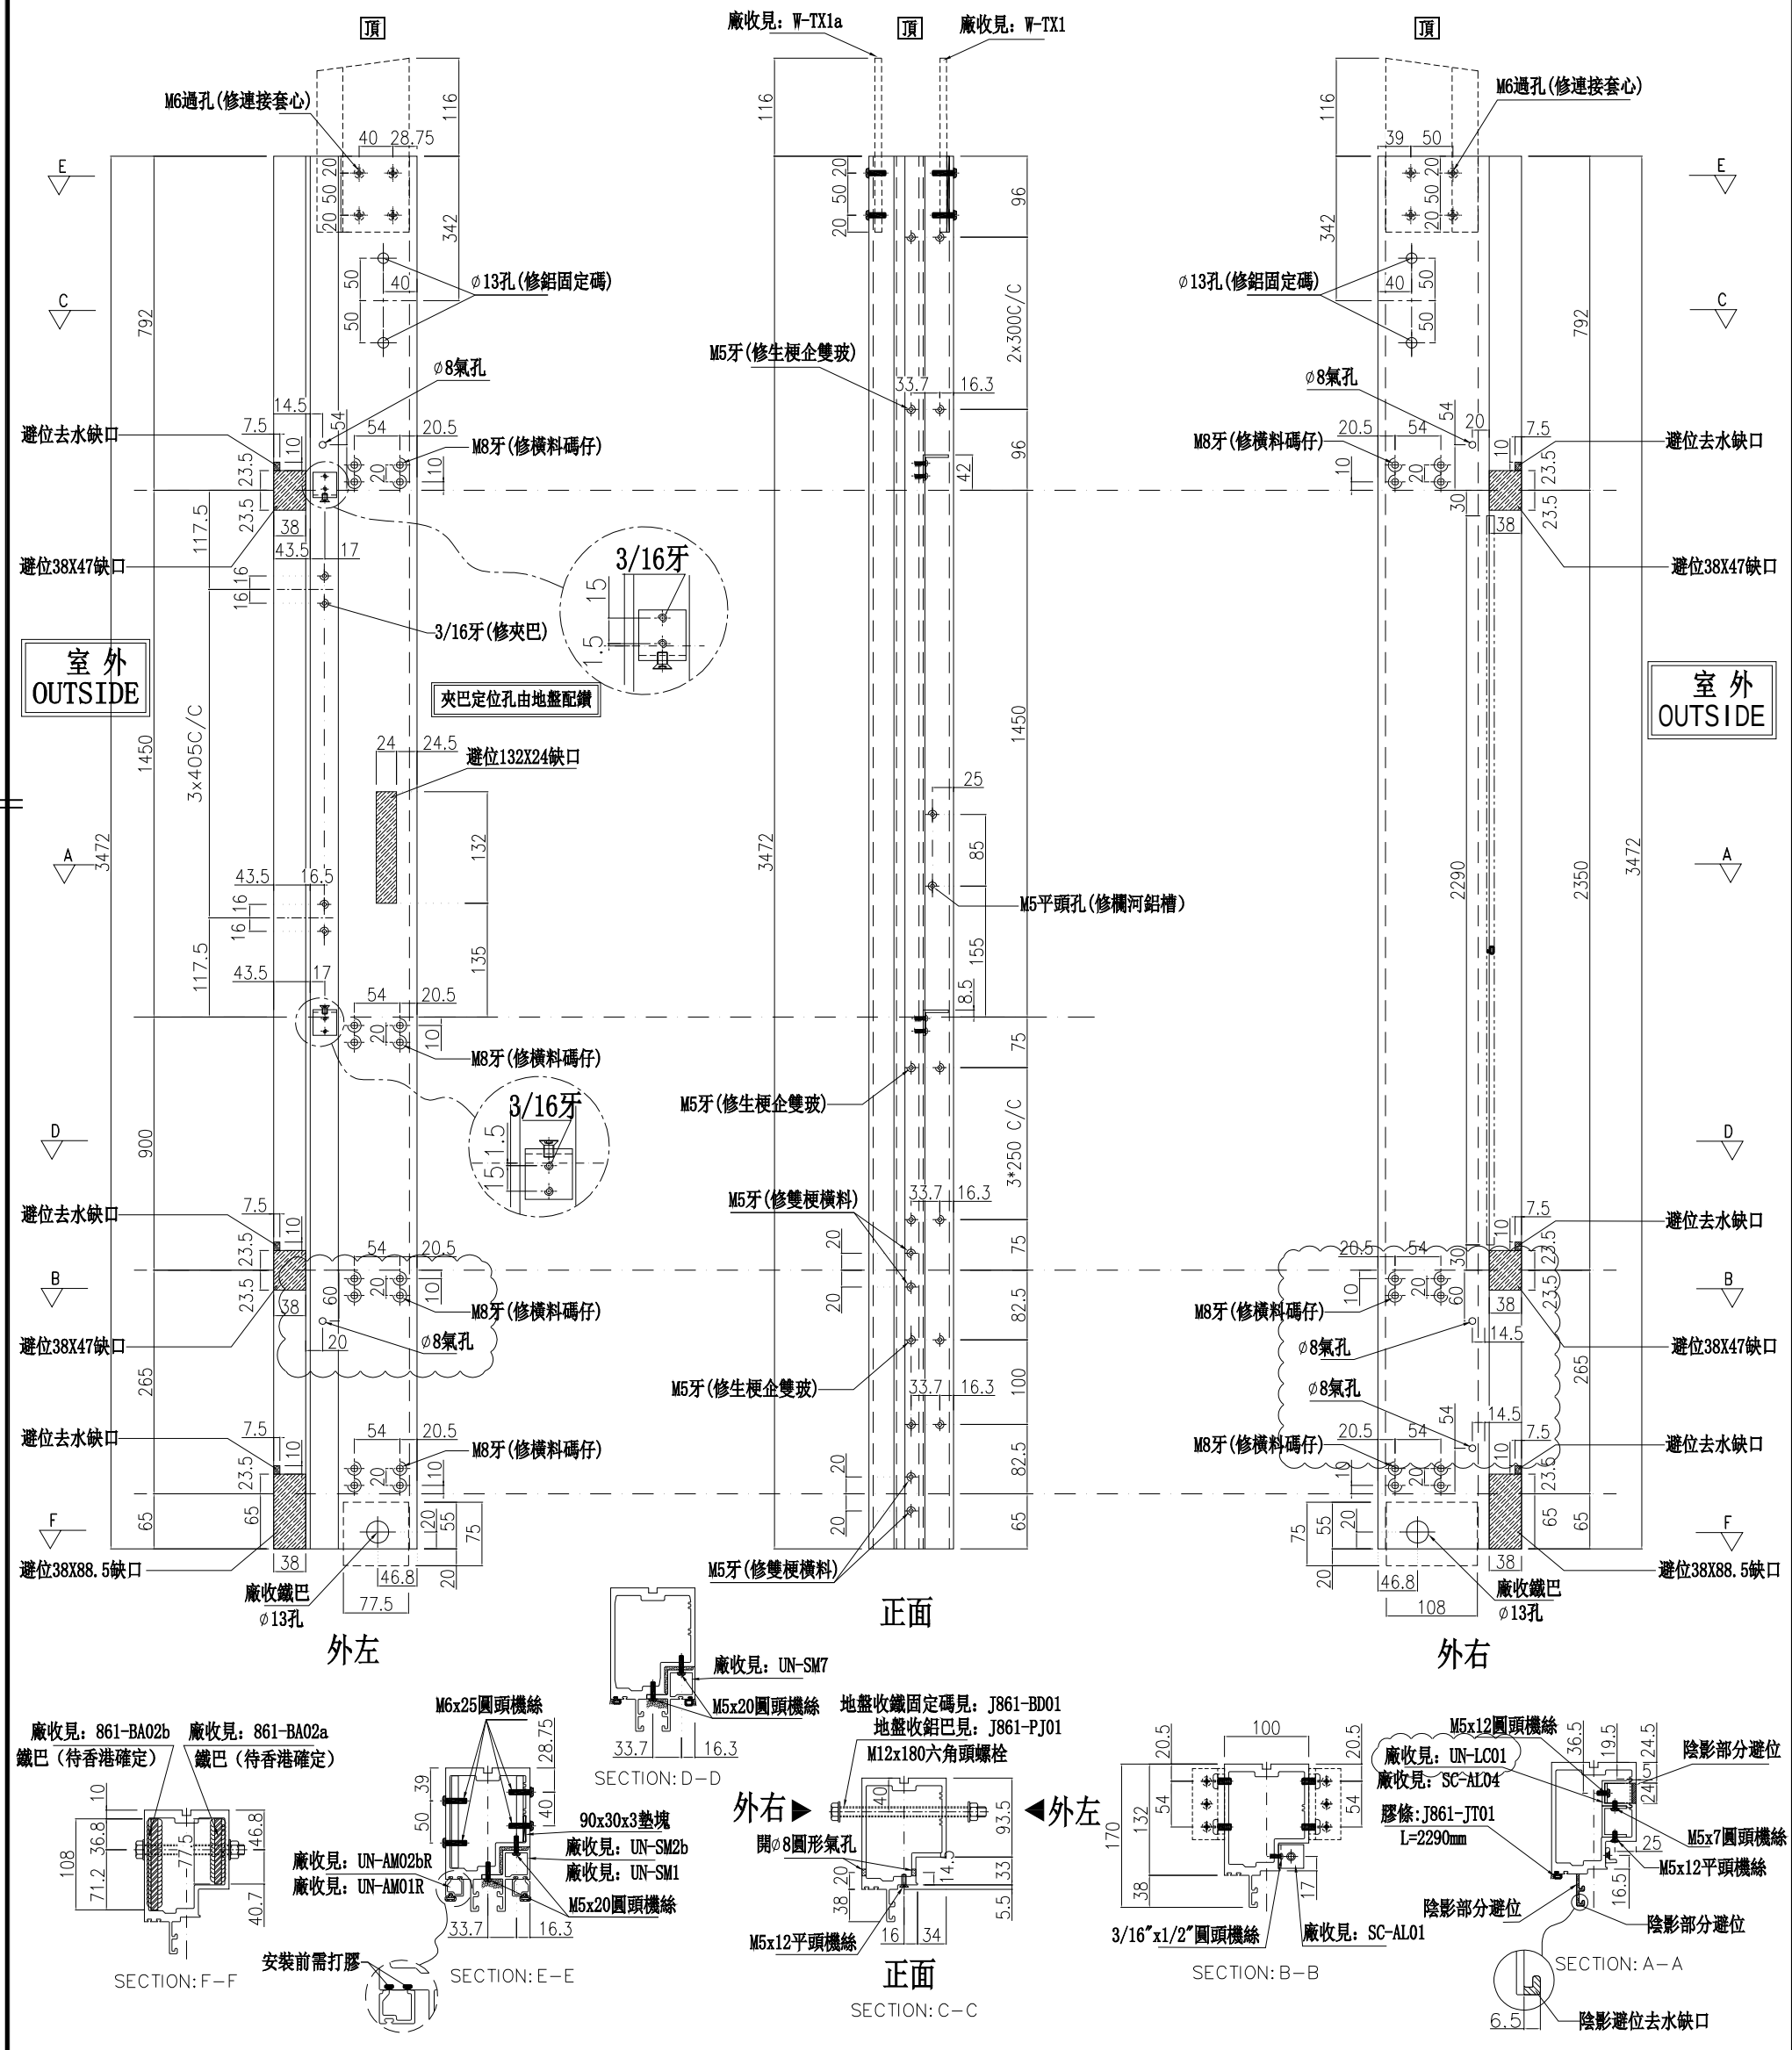

名稱	生梗企	制圖	周廣志	2025.02.10	修改	A	B	
材料	X86622	復核	謝永林	2025.04.18	日期	2025.04.30	2025.05.22	
顏色	UCT207124XL-3	批準			圖號	G-MS06R		

美特鋁質 有限公司
MIDI Aluminium Fabricator Ltd.


數量	位置	樓層
1	CW-3002	2/F

工程號	J-861	地盤	已連拿利

左靠墻(梗窗)

*請用A3紙打印

B 雲線位修改

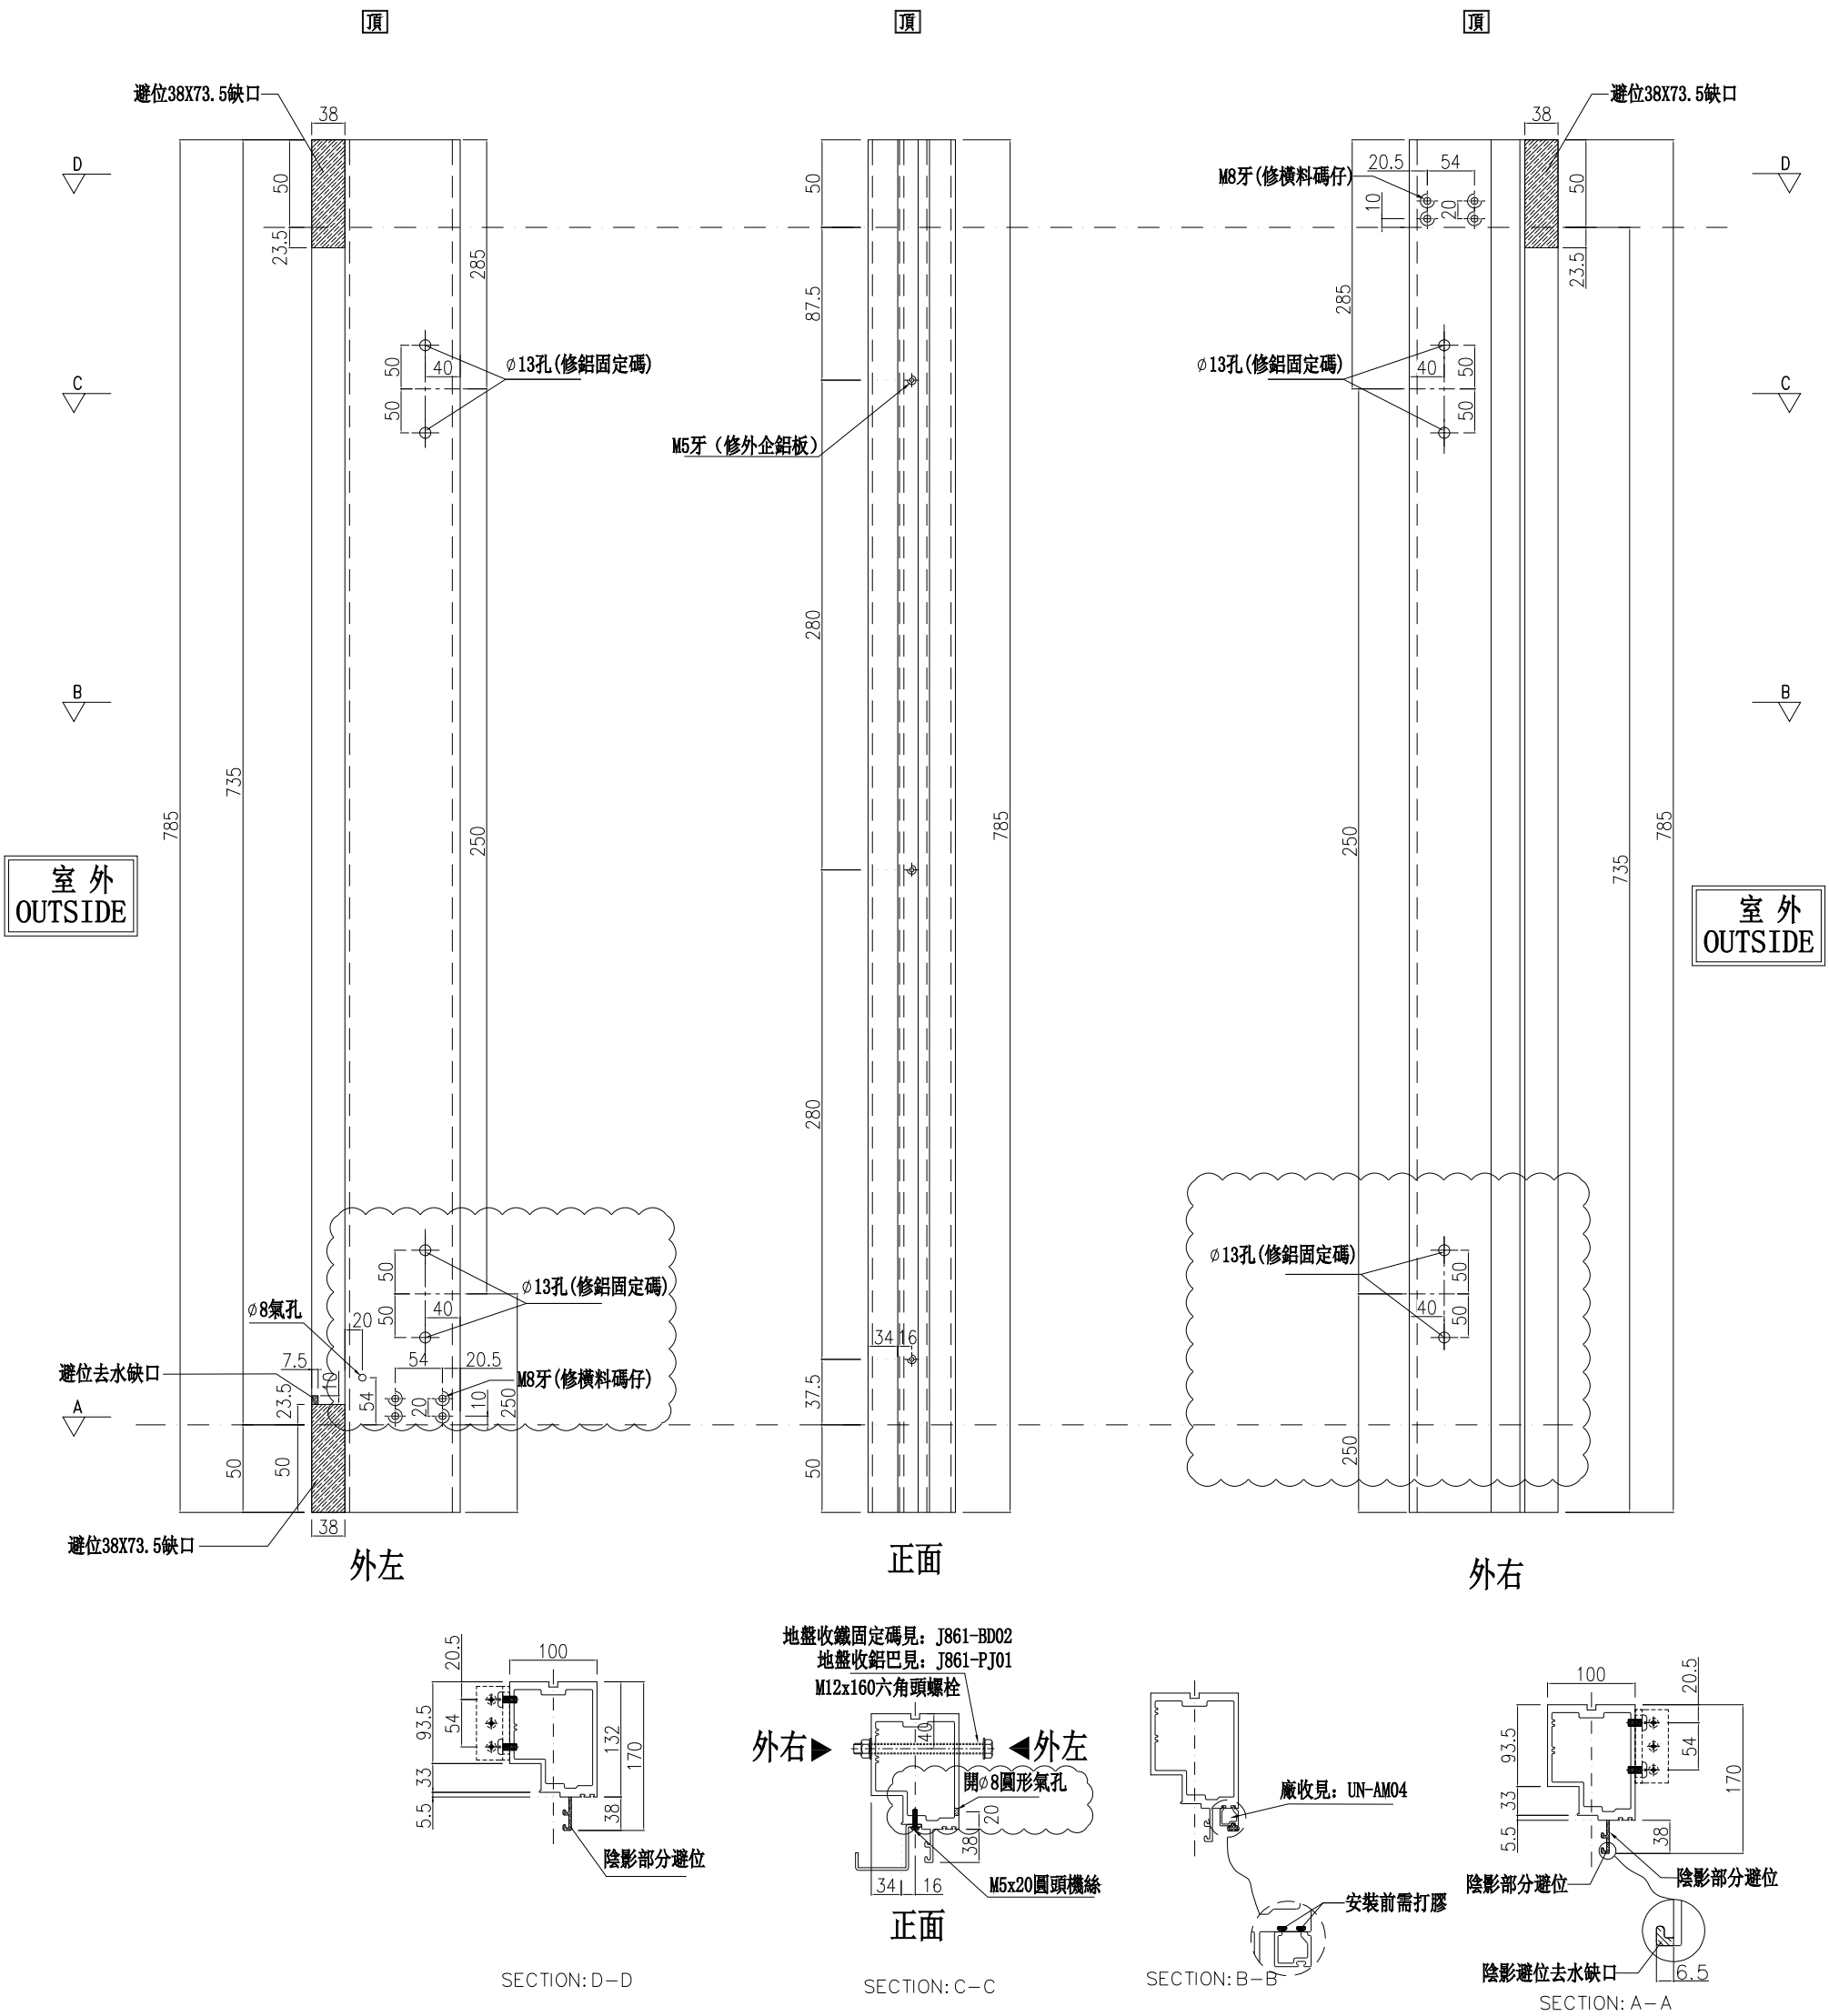

SECTION: D－D

正面

SECTION: C－C

SECTION: B－B

SECTION: A－A

名稱	生梗企	制圖	周廣志	2025.02.10	修改	A	B	
材料	X86622	復核	謝永林	2025.04.18	日期	2025.04.30	2025.05.22	
顏色	UCT207124XL-3	批準			圖號	G-MS06aR		

美特鋁質 有限公司
MIDI Aluminium Fabricator Ltd.


工程號	J-861	地盤	已連拿利

數量	位置	樓層
8	CW-3001	3/F-11/F
8	CW-3002	3/F-11/F

左靠墻(SHL)

*請用A3紙打印

B 雲線位修改

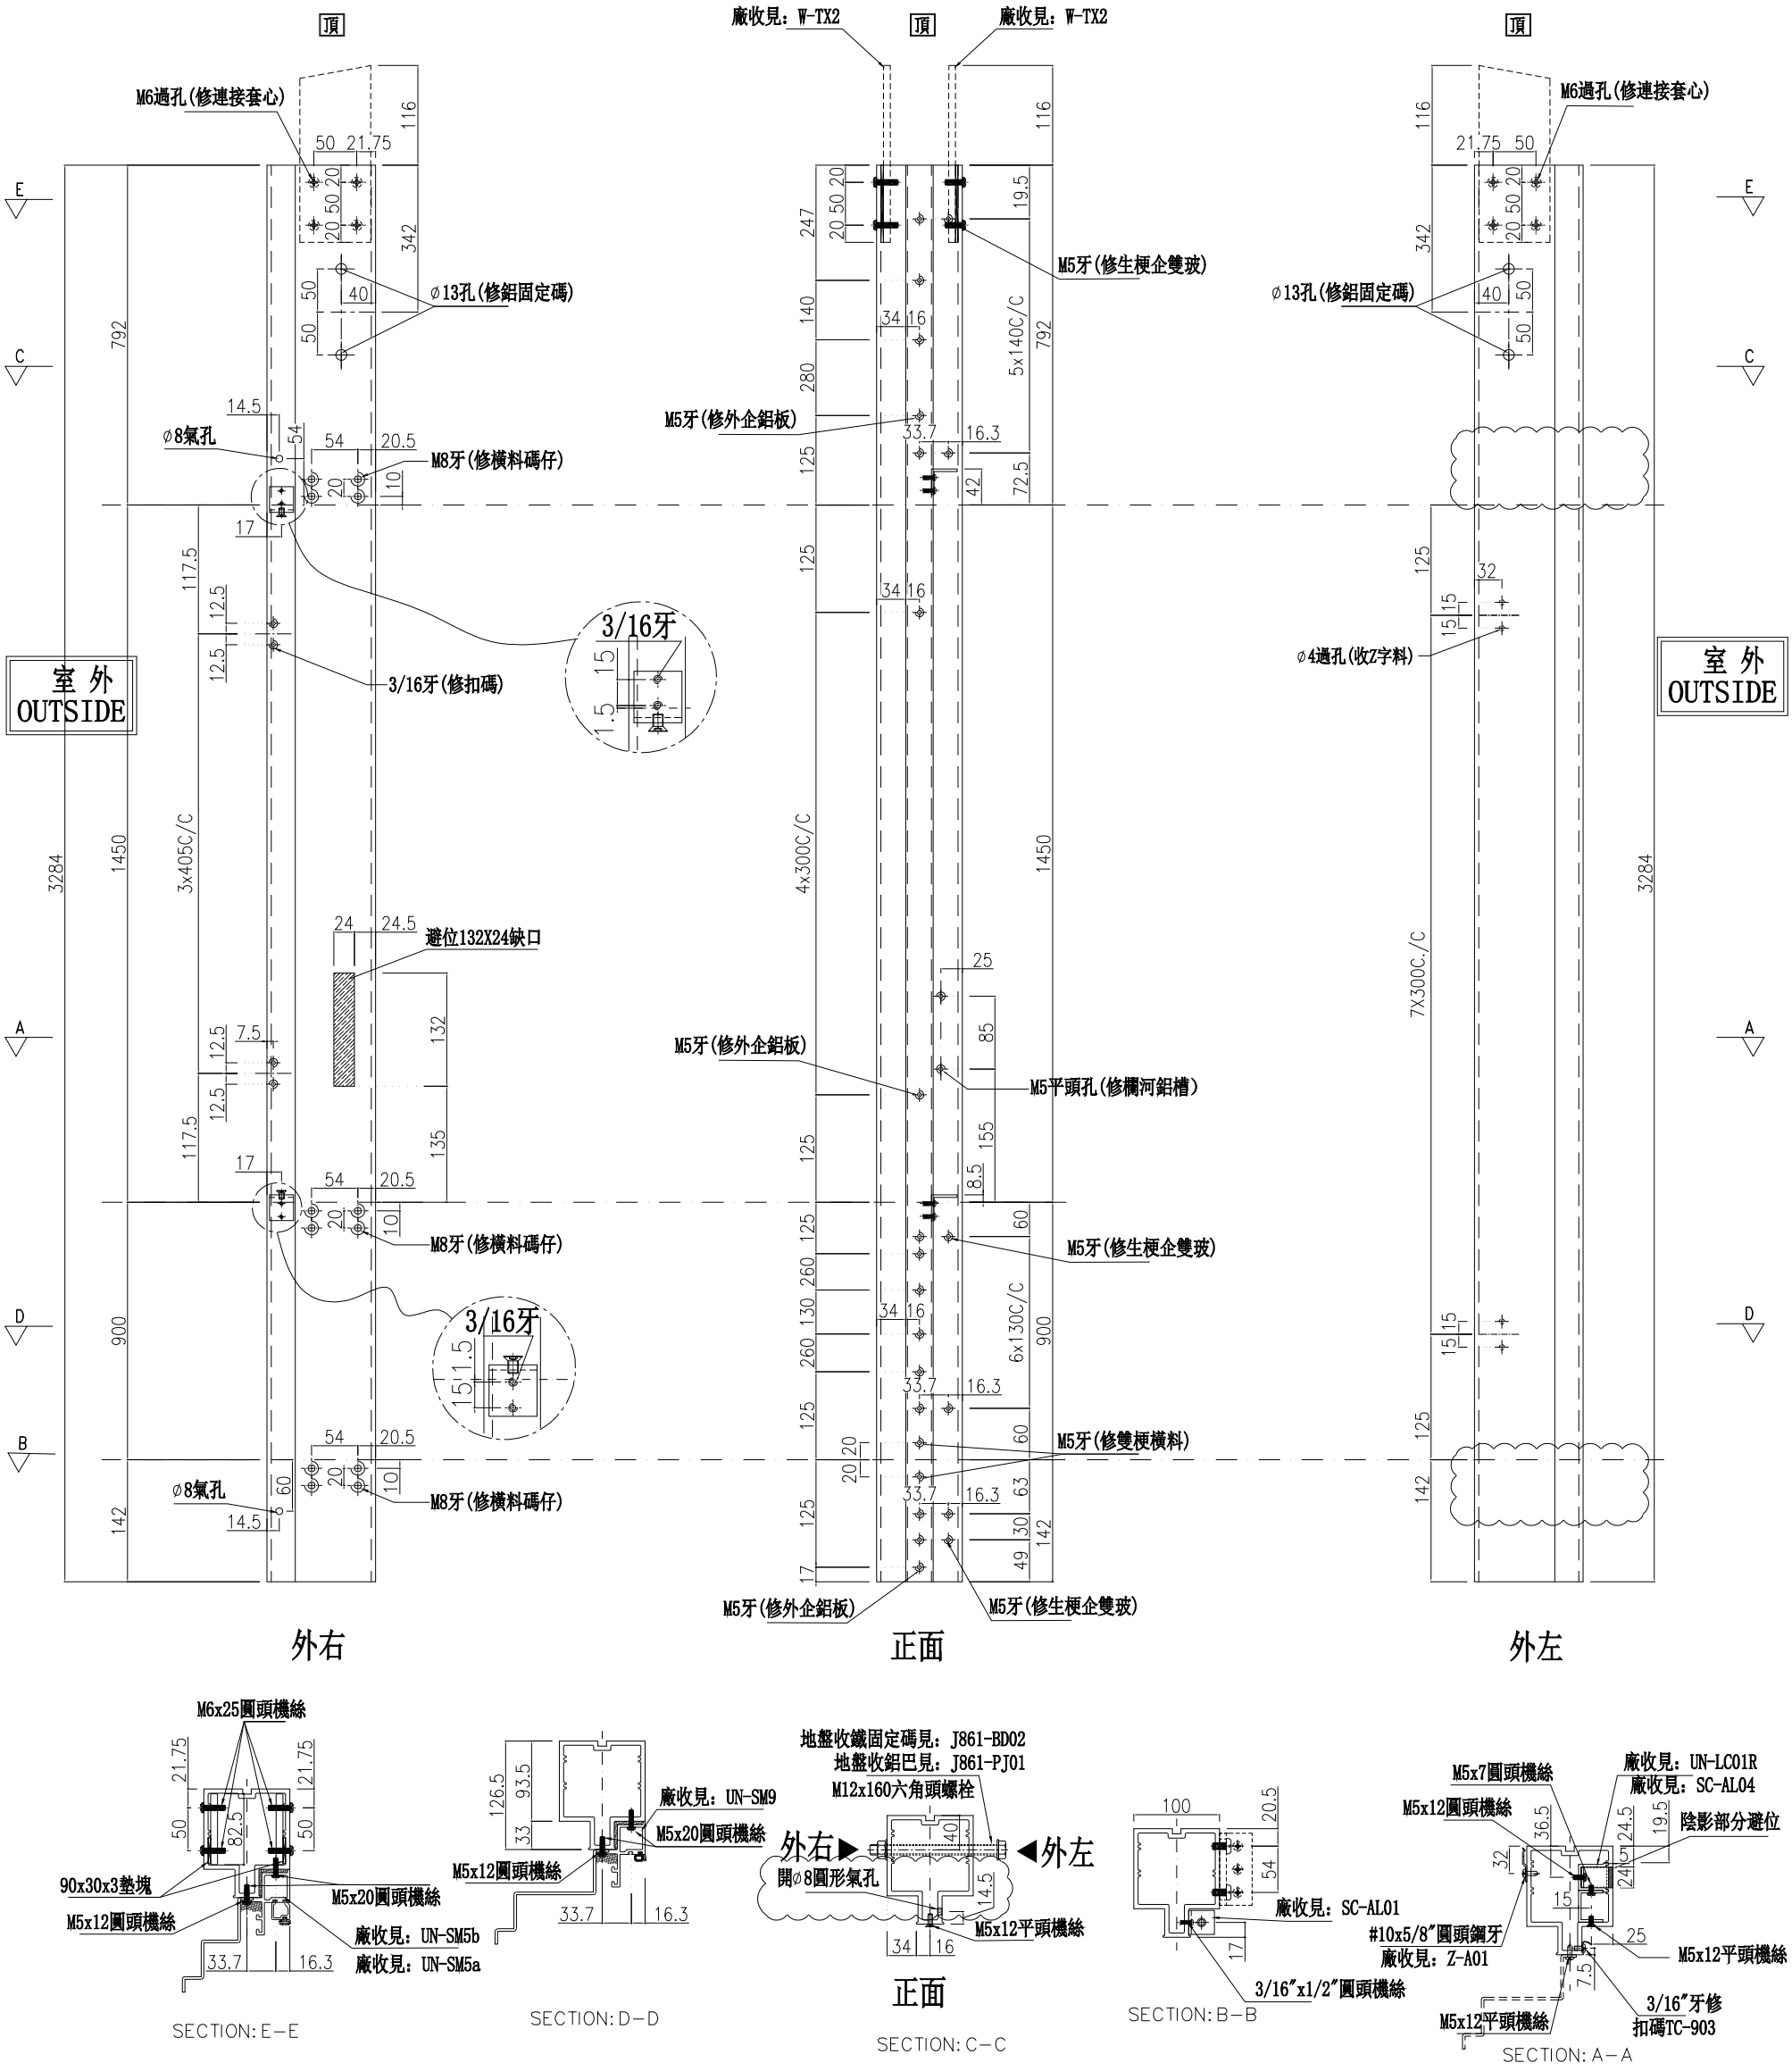

名稱	雙生企	制圖	周廣志	2025.02.10	修改	A	B	
材料	X86624	復核	謝永林	2025.04.18	日期	2025.04.30	2025.05.22	
顏色	UCT207124XL-3	批準			圖號	G-MS07		

美特鋁質 有限公司
MIDI Aluminium Fabricator Ltd.


數量	位置	樓層
1	CW-3001	2/F
1	CW-3002	2/F

工程號	J-861	地盤	已連拿利

左靠墻(SHL)

*請用A3紙打印

C 雲線位修改

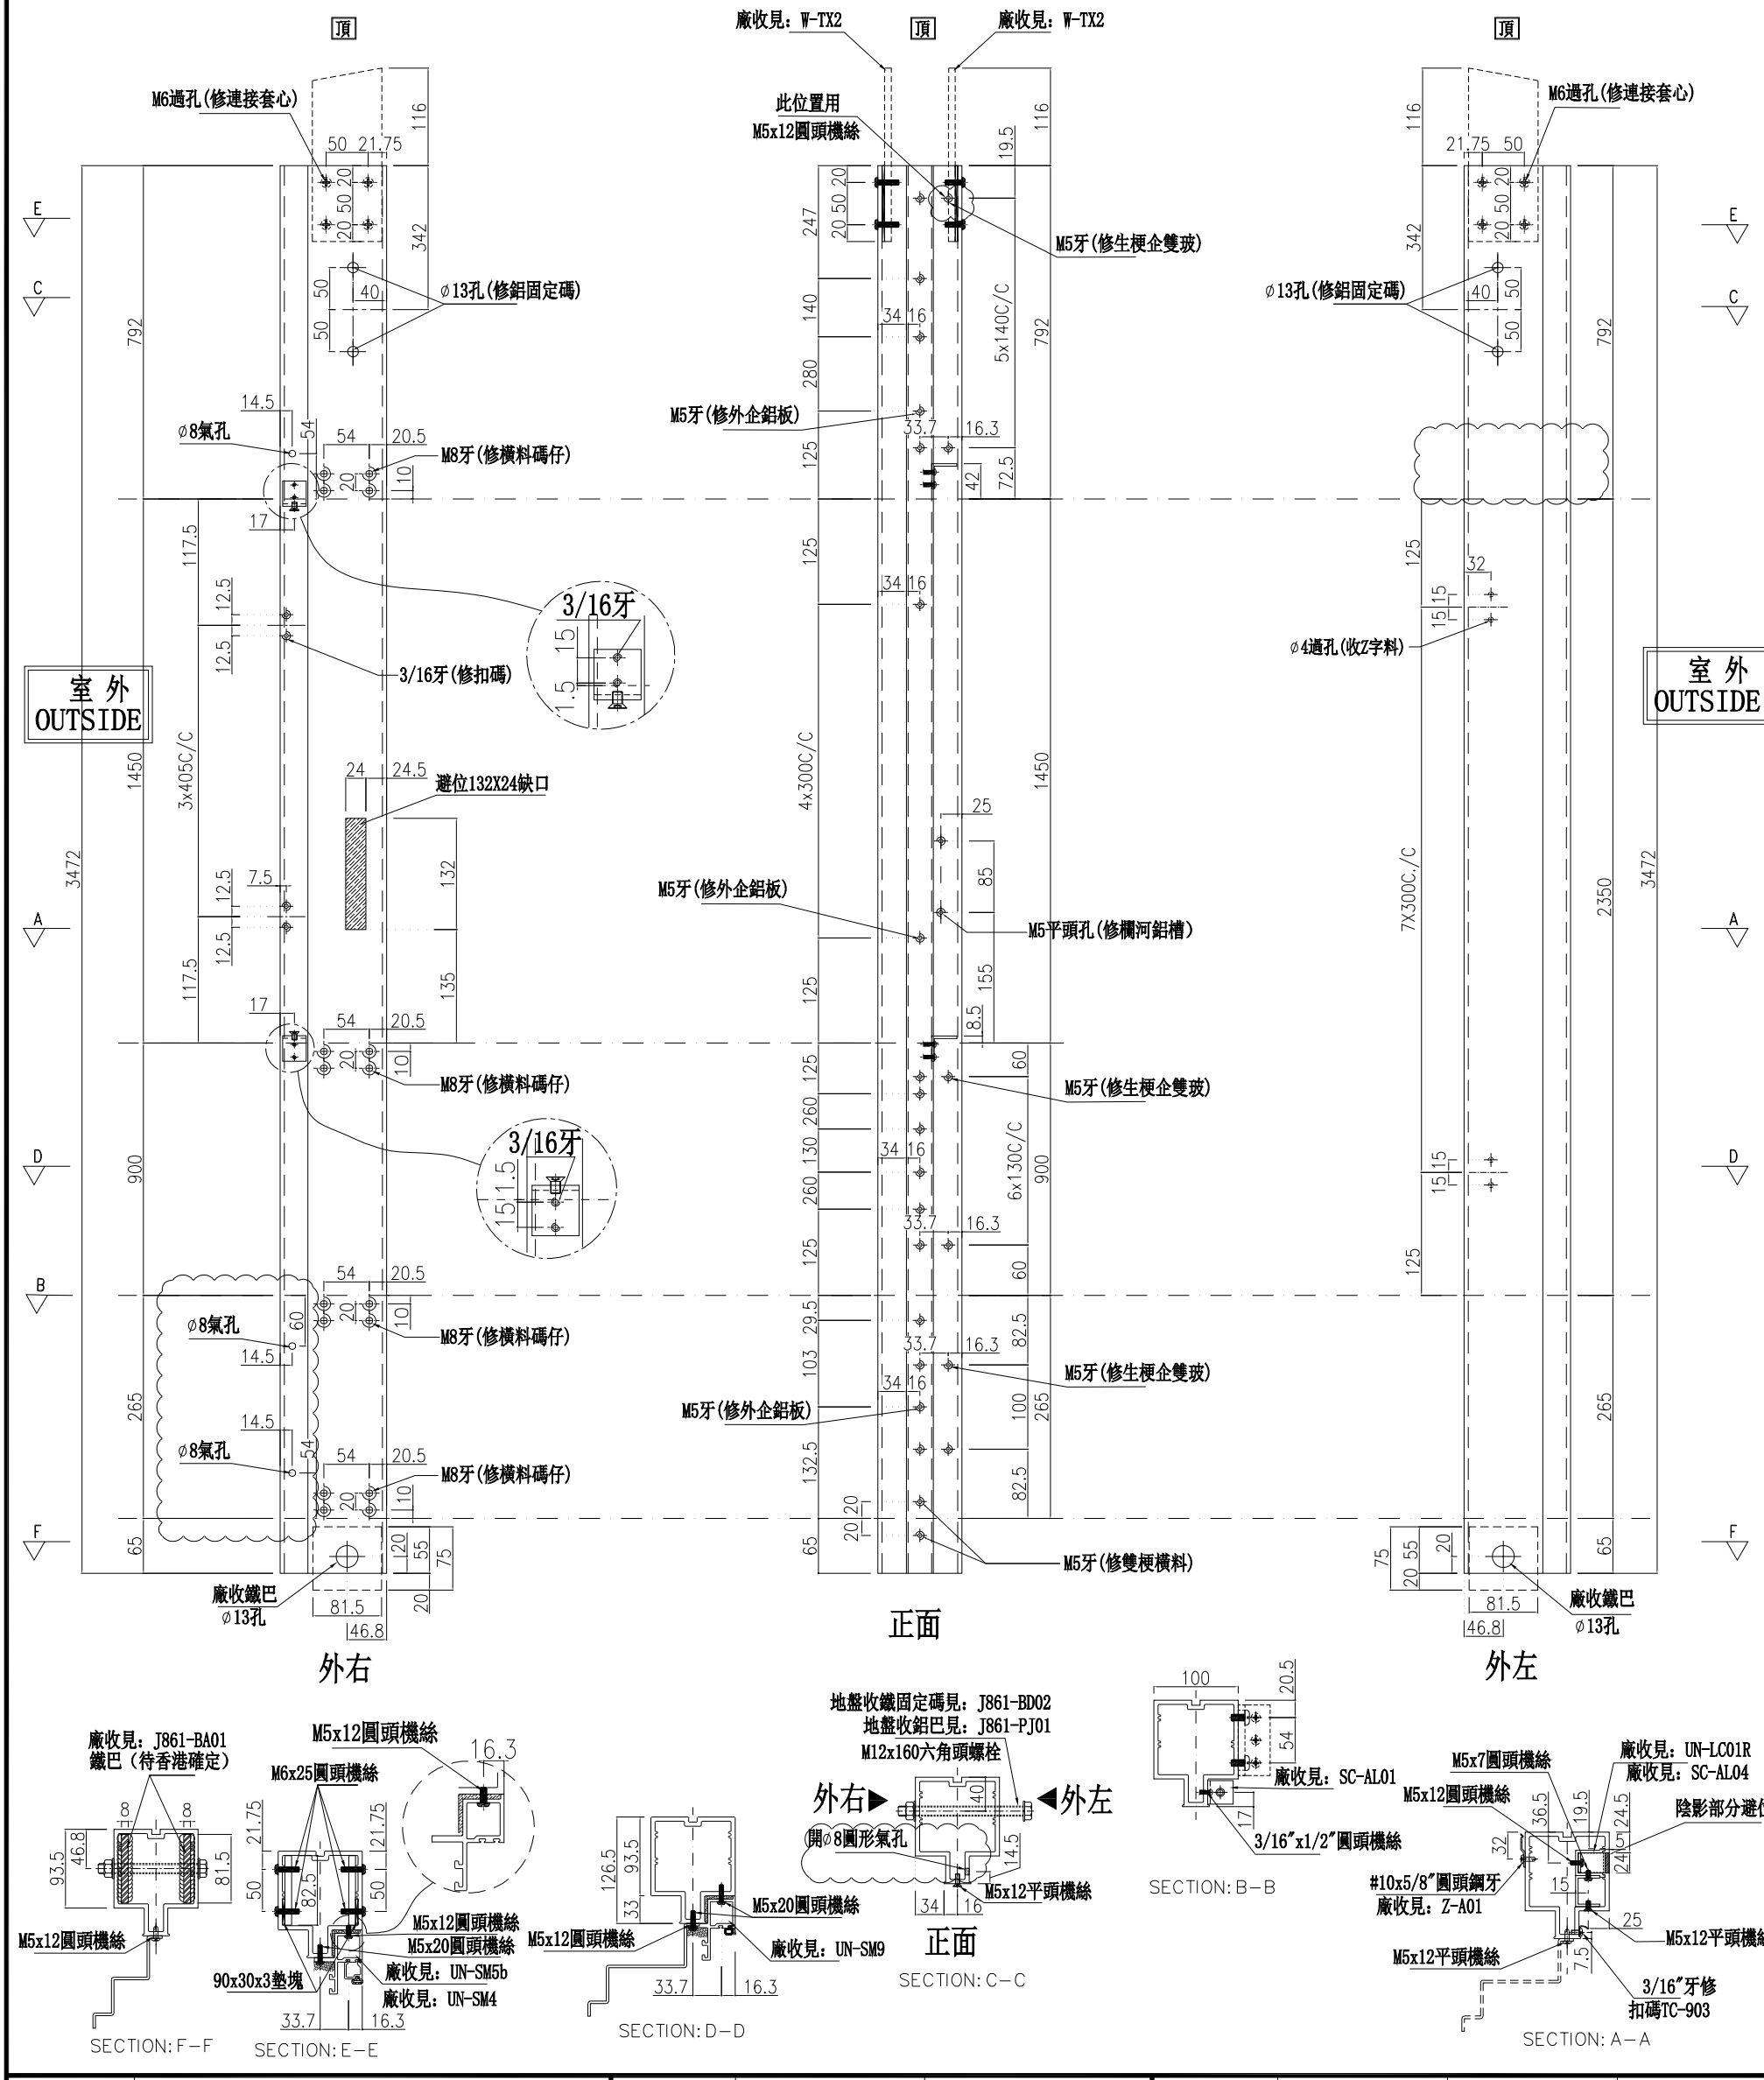

名稱	雙生企	制圖	周廣志	2025.02.10	修改	A	B	C
材料	X86624	復核	謝永林	2025.04.18	日期	2025.04.29	2025.04.30	2025.05.22
顏色	UCT207124XL-3	批準			圖號	G-MS07a		

美特鋁質 有限公司
MIDI Aluminium Fabricator Ltd.


工程號	J-861	地盤	已連拿利

數量	位置	樓層
8	CW-3001	3/F-11/F
8	CW-3002	3/F-11/F

左靠墻(SHL)

*請用A3紙打印

B 雲線位修改

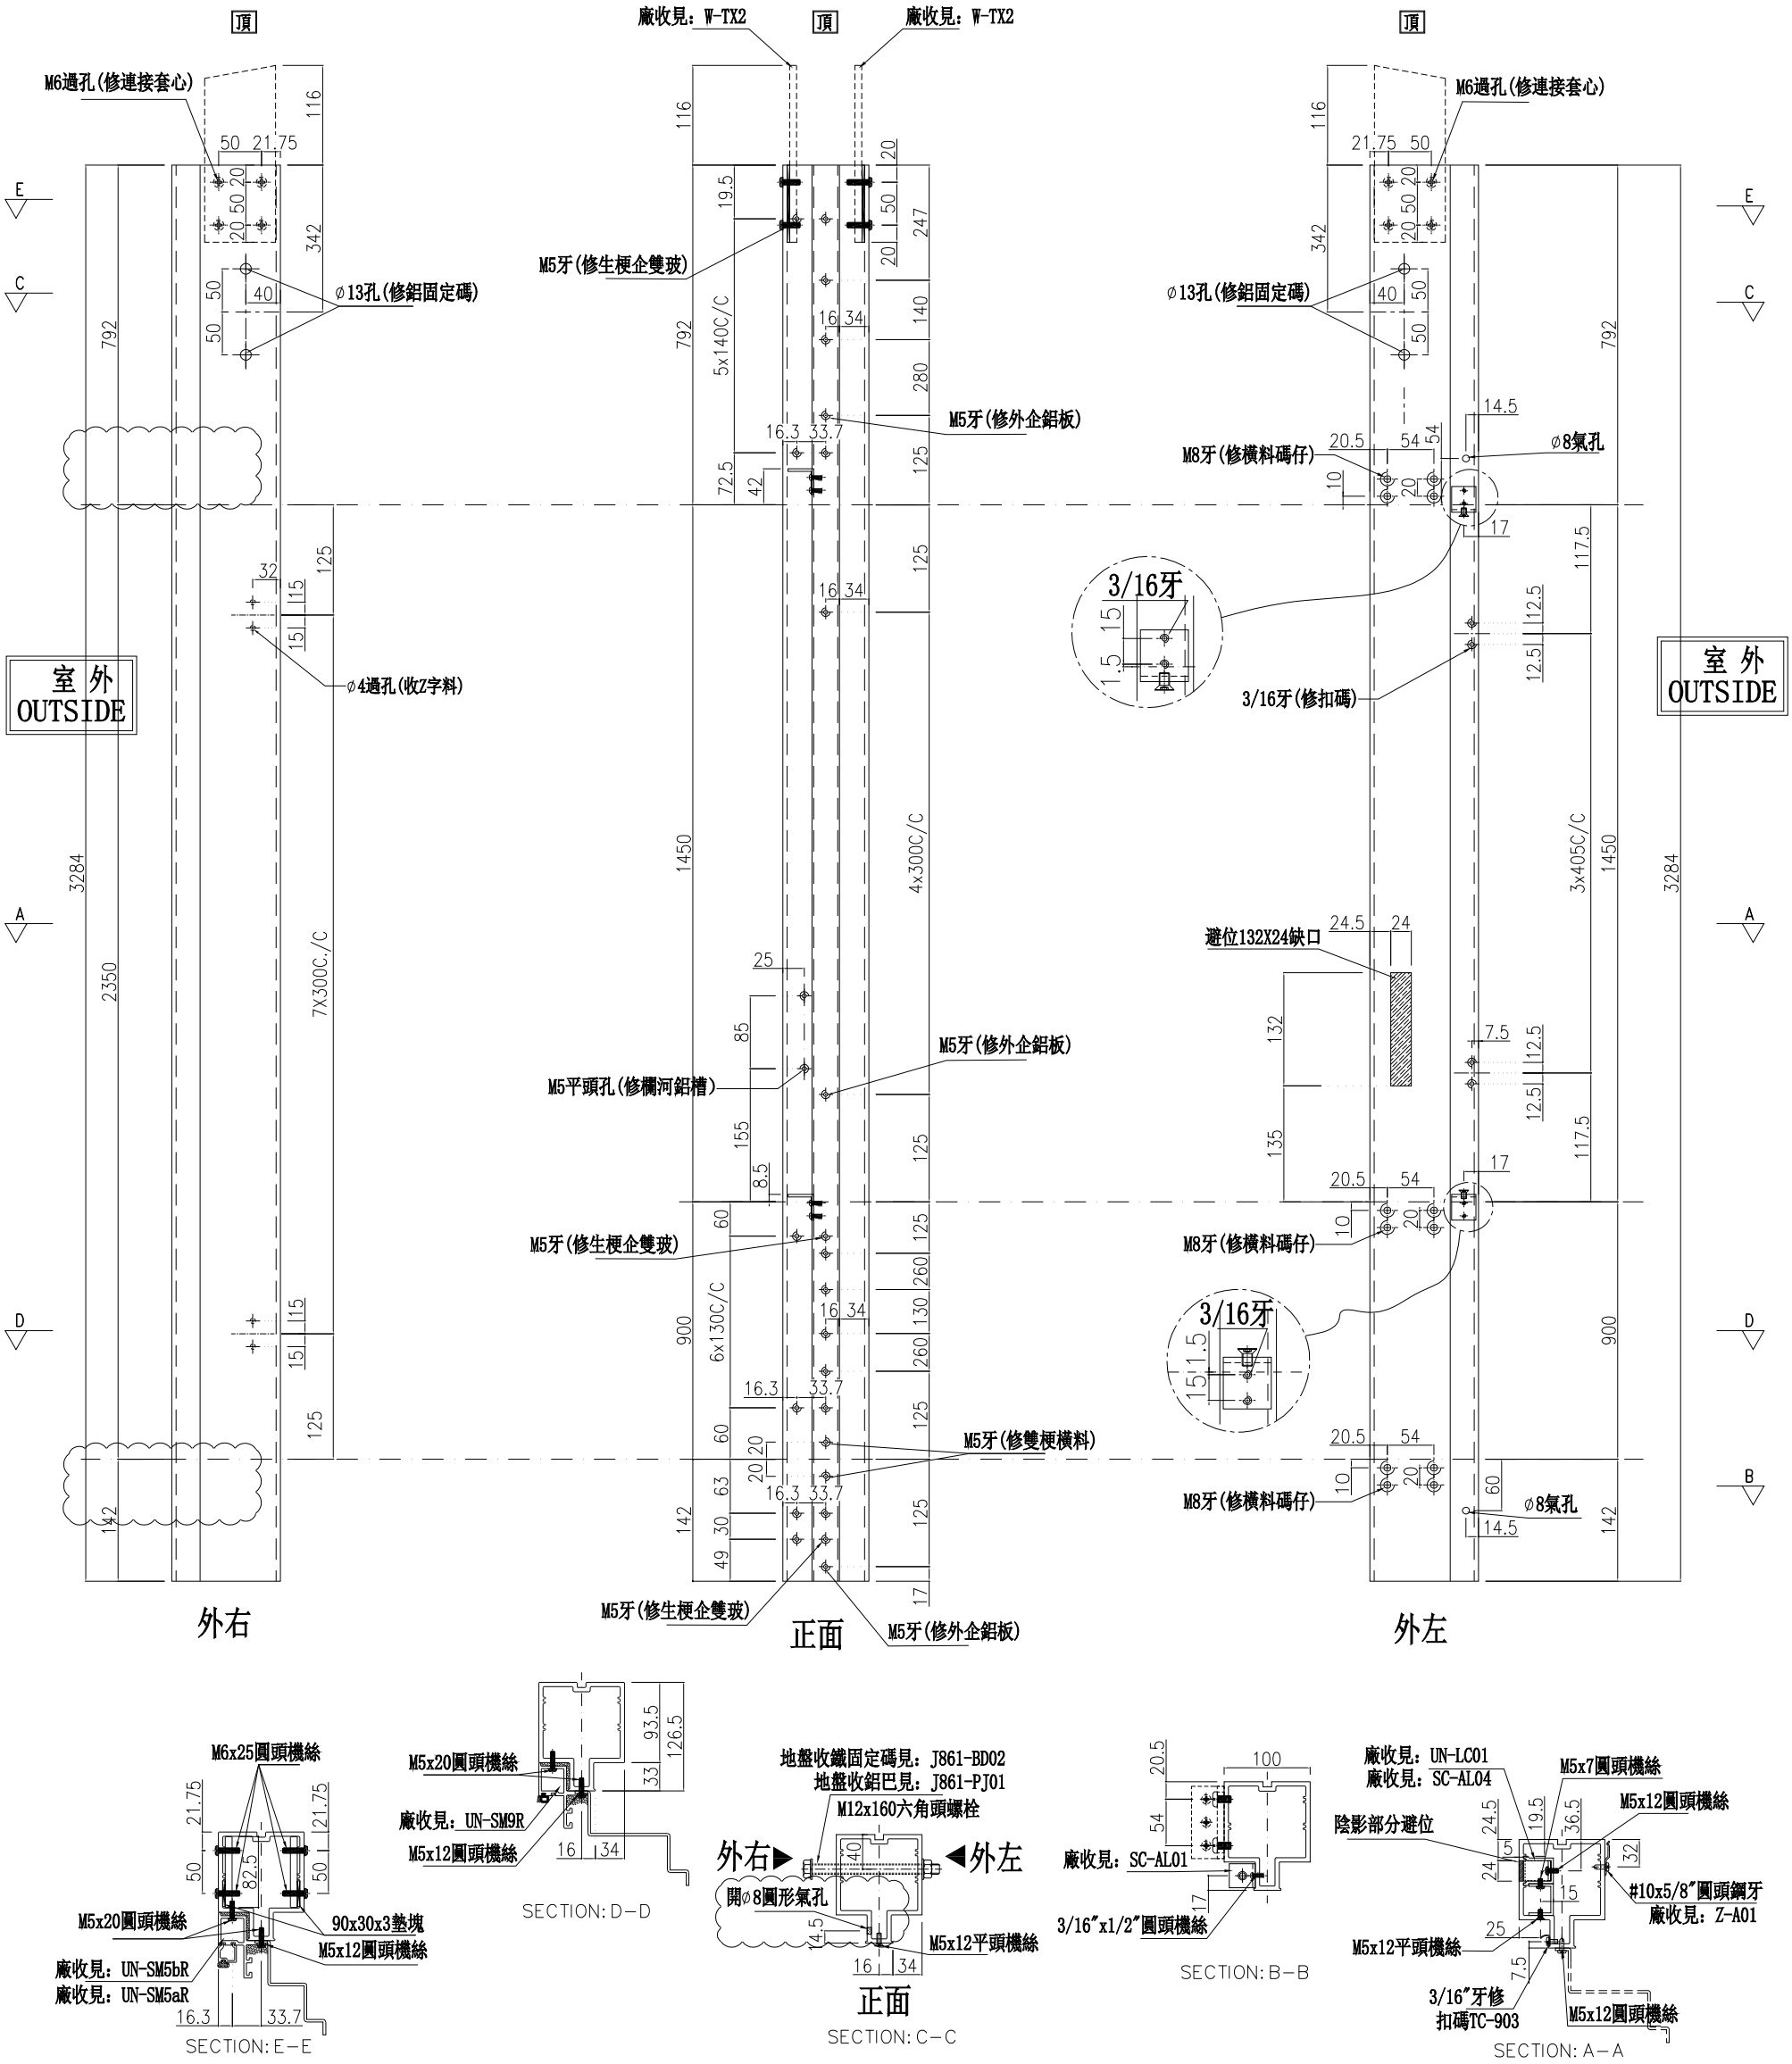

名稱	雙生企	制圖	周廣志	2025.02.10	修改	A	B	
材料	X86624	復核	謝永林	2025.04.18	日期	2025.04.30	2025.05.22	
顏色	UCT207124XL-3	批準			圖號	G-MS07R		

美特鋁質 有限公司
MIDI Aluminium Fabricator Ltd.


數量	位置	樓層
1	CW-3001	2/F
1	CW-3002	2/F

工程號	J-861	地盤	已連拿利

左靠墻(SHL)

*請用A3紙打印

C 雲線位修改

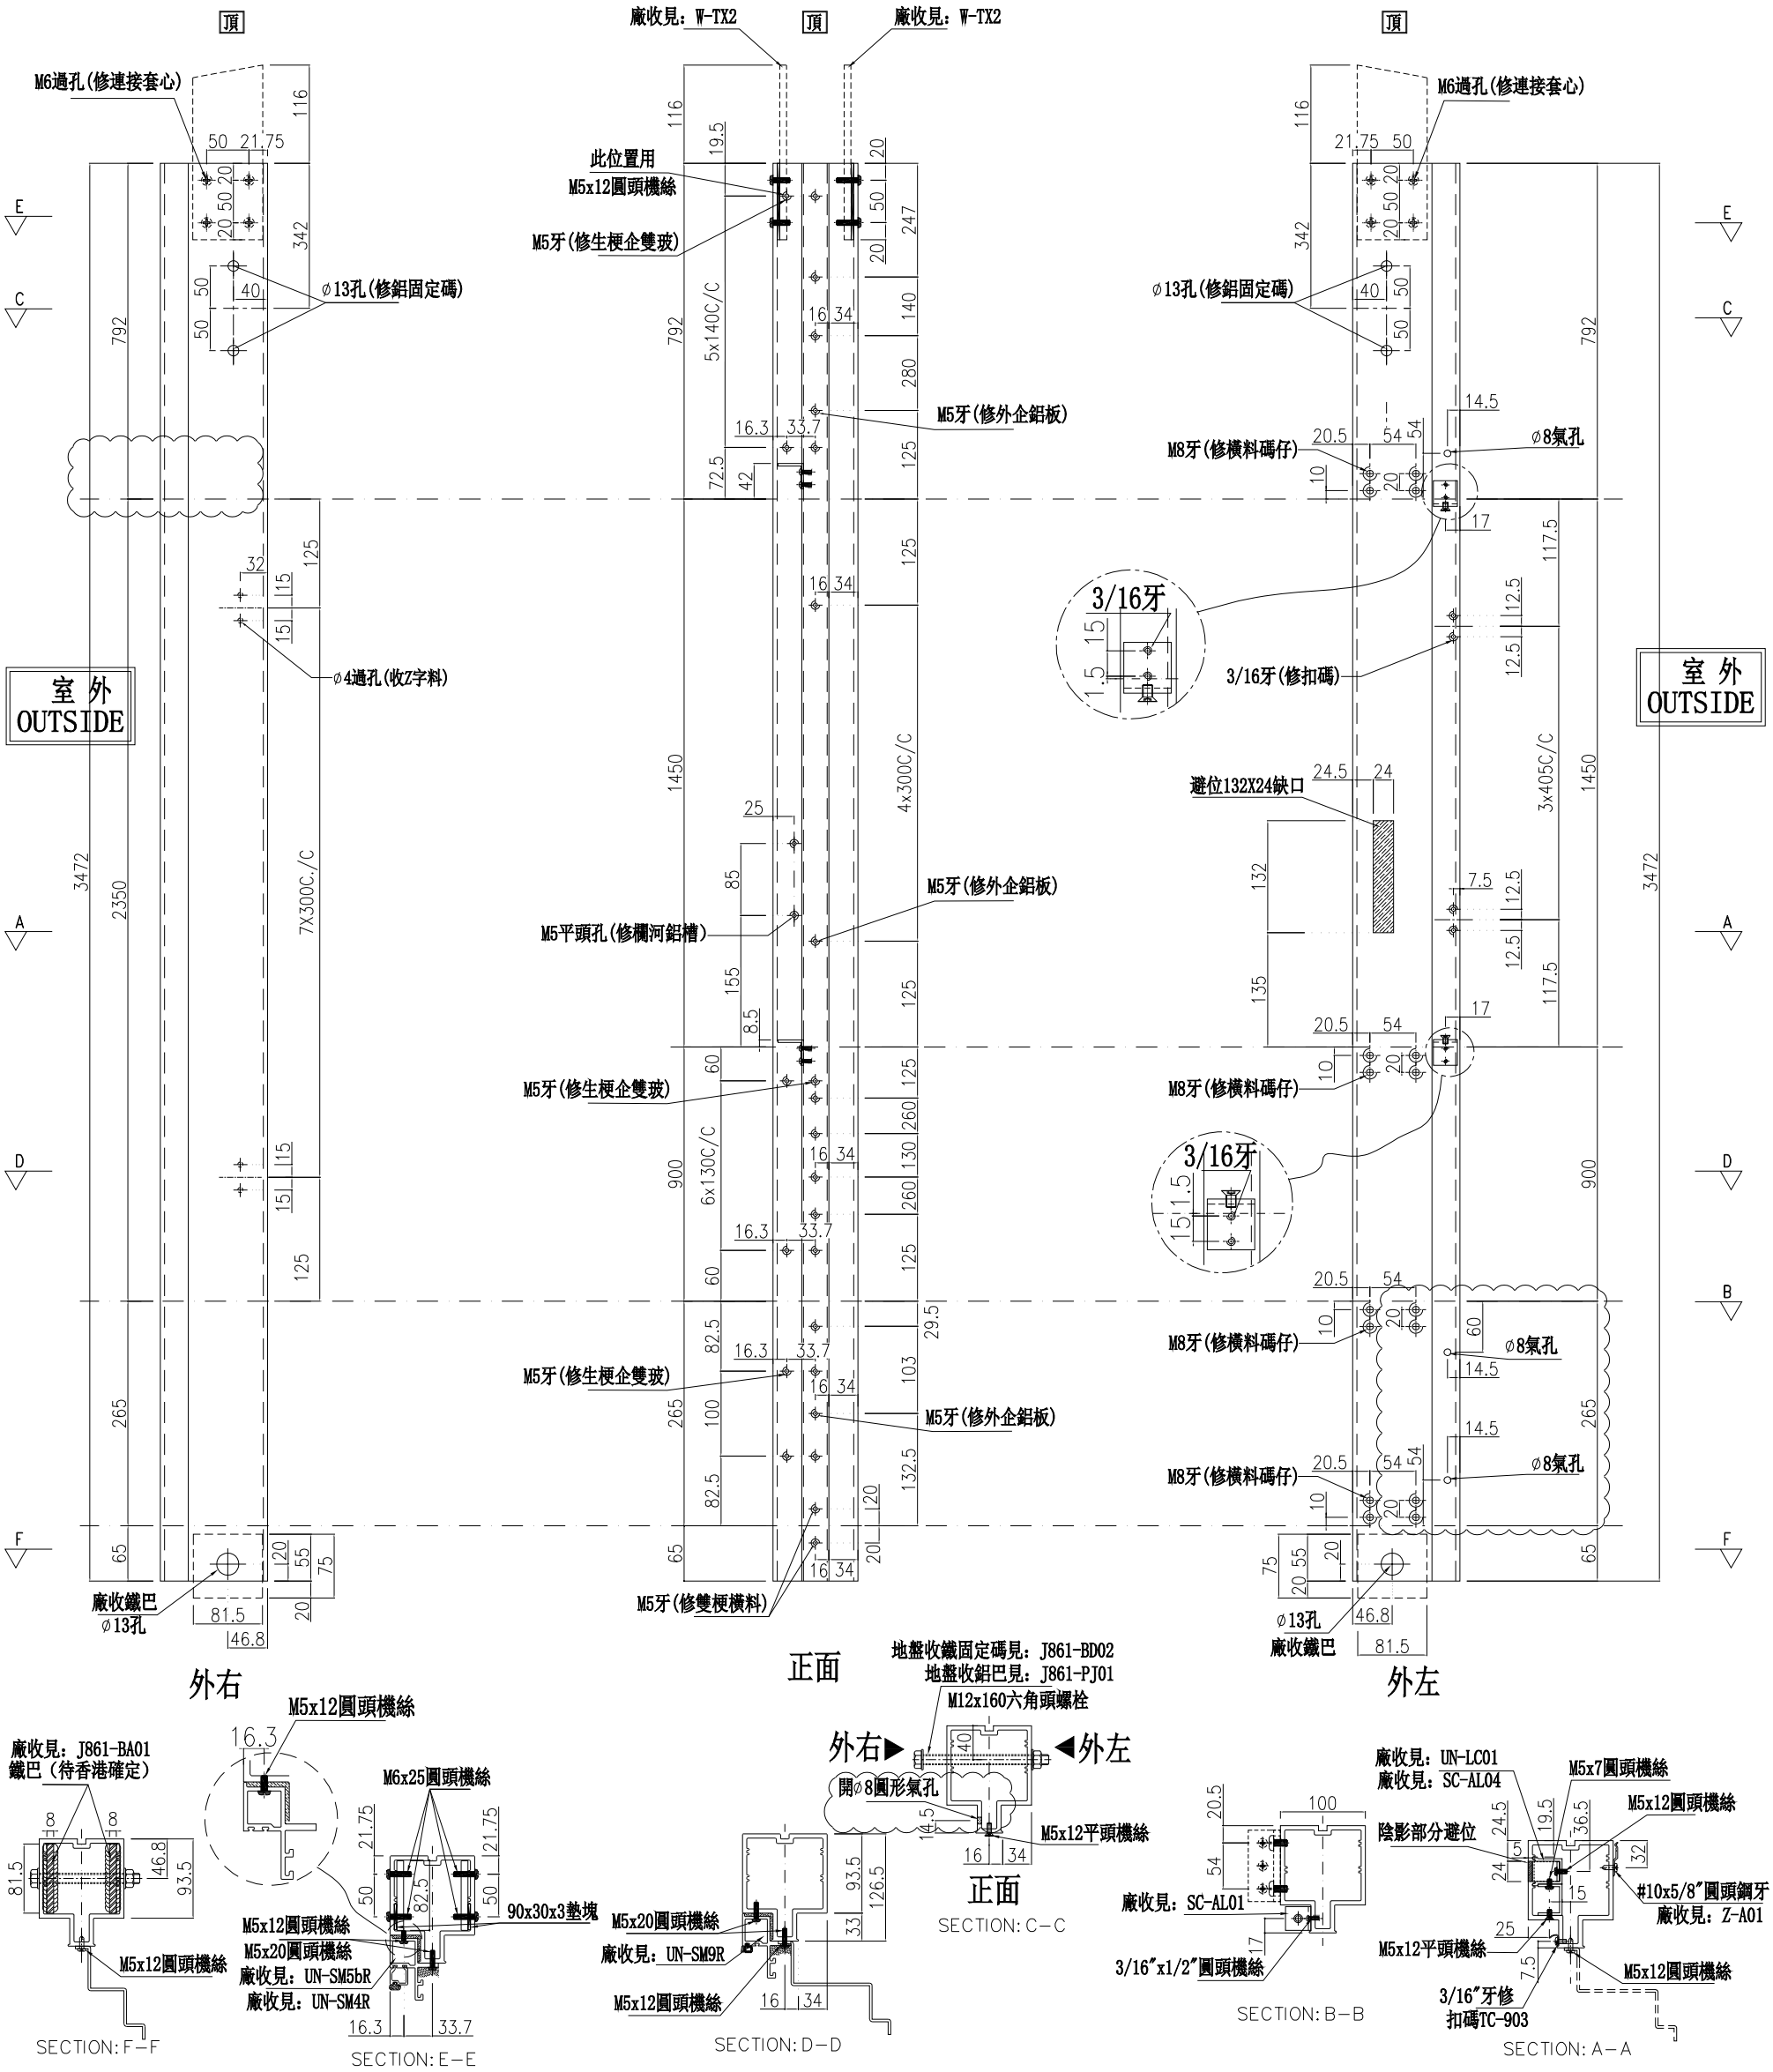

名稱	雙生企	制圖	周廣志	2025.02.10	修改	A	B	C
材料	X86624	復核	謝永林	2025.04.18	日期	2025.04.29	2025.04.30	2025.05.22
顏色	UCT207124XL-3	批準			圖號	G-MS07aR		

美特鋁質 有限公司
MIDI Aluminium Fabricator Ltd.


數量	位置	樓層
1	CW-3001	3/F


工程號	J-861	地盤	已連拿利

左SHL右梗窗

*請用A3紙打印

B 雲線位修改

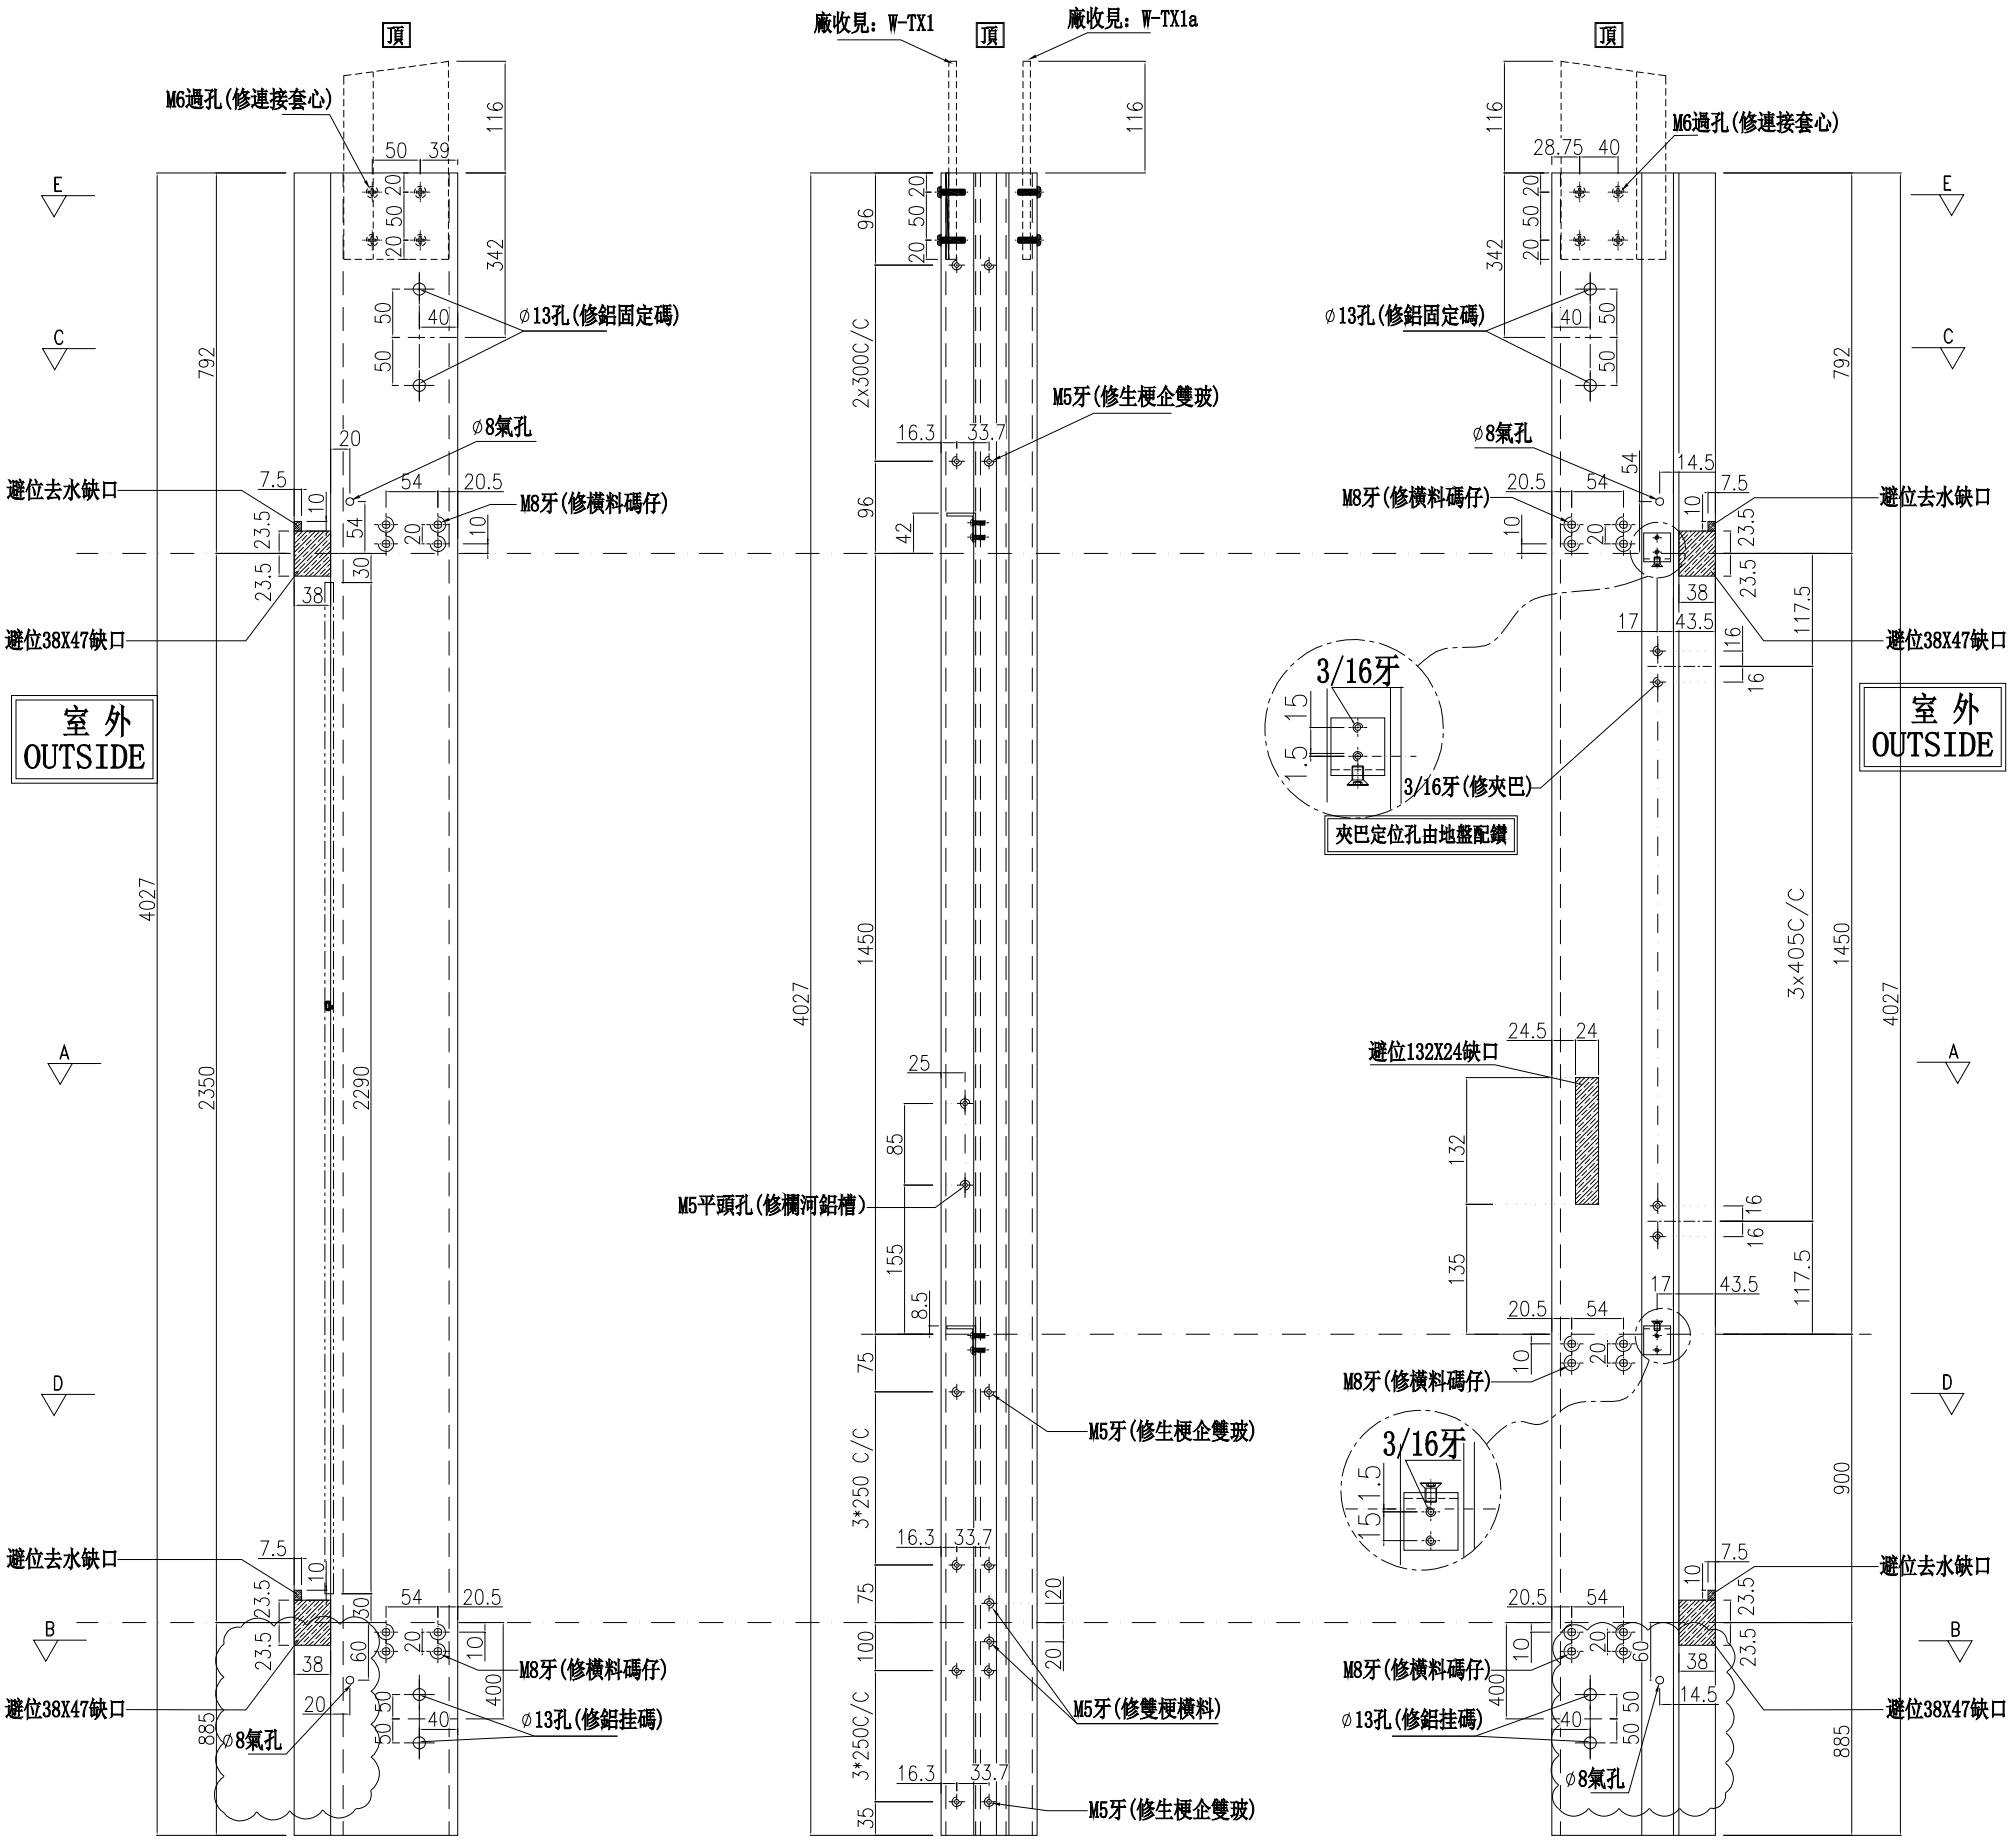

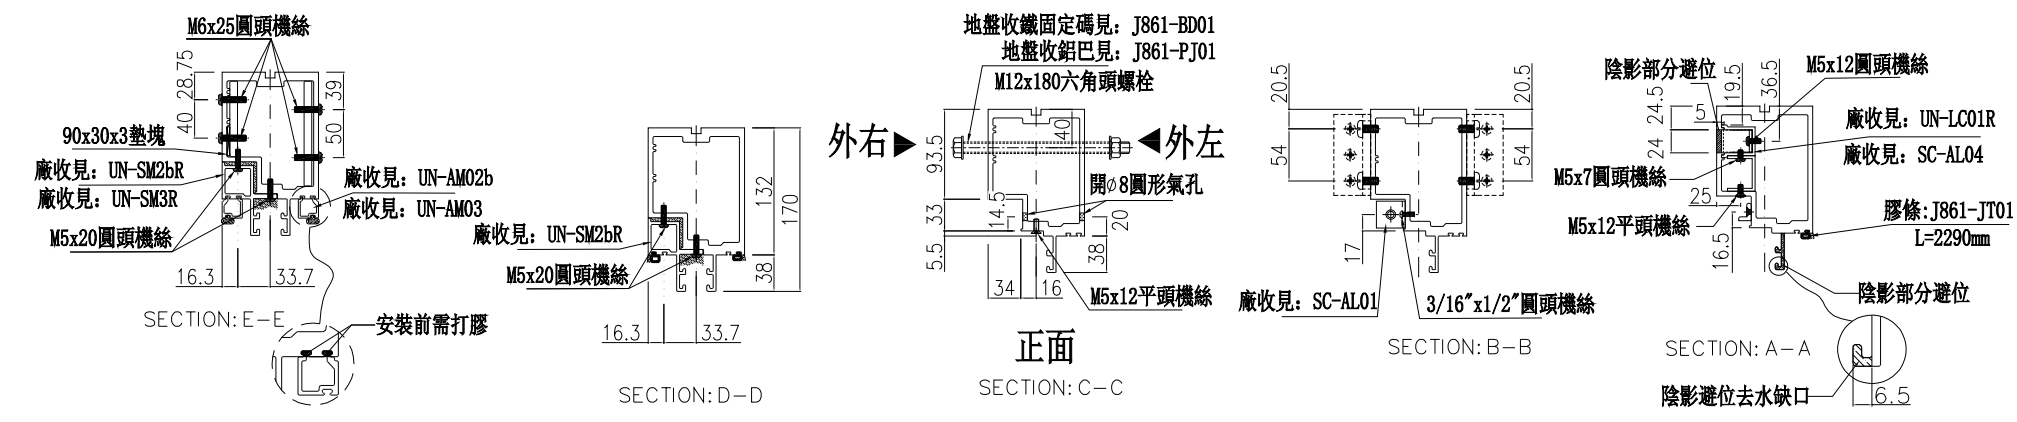

名稱	生梗企	制圖	周廣志	2025.02.10	修改	A	B	
材料	X86622	復核	謝永林	2025.04.18	日期	2025.04.30	2025.05.22	
顏色	UCT207124XL-3	批準			圖號	G-MS08		

美特鋁質 有限公司
MIDI Aluminium Fabricator Ltd.


數量	位置	樓層
1	CW-3002	3/F


工程號	J-861	地盤	已連拿利

左梗窗(SHR)

*請用A3紙打印

B 雲線位修改

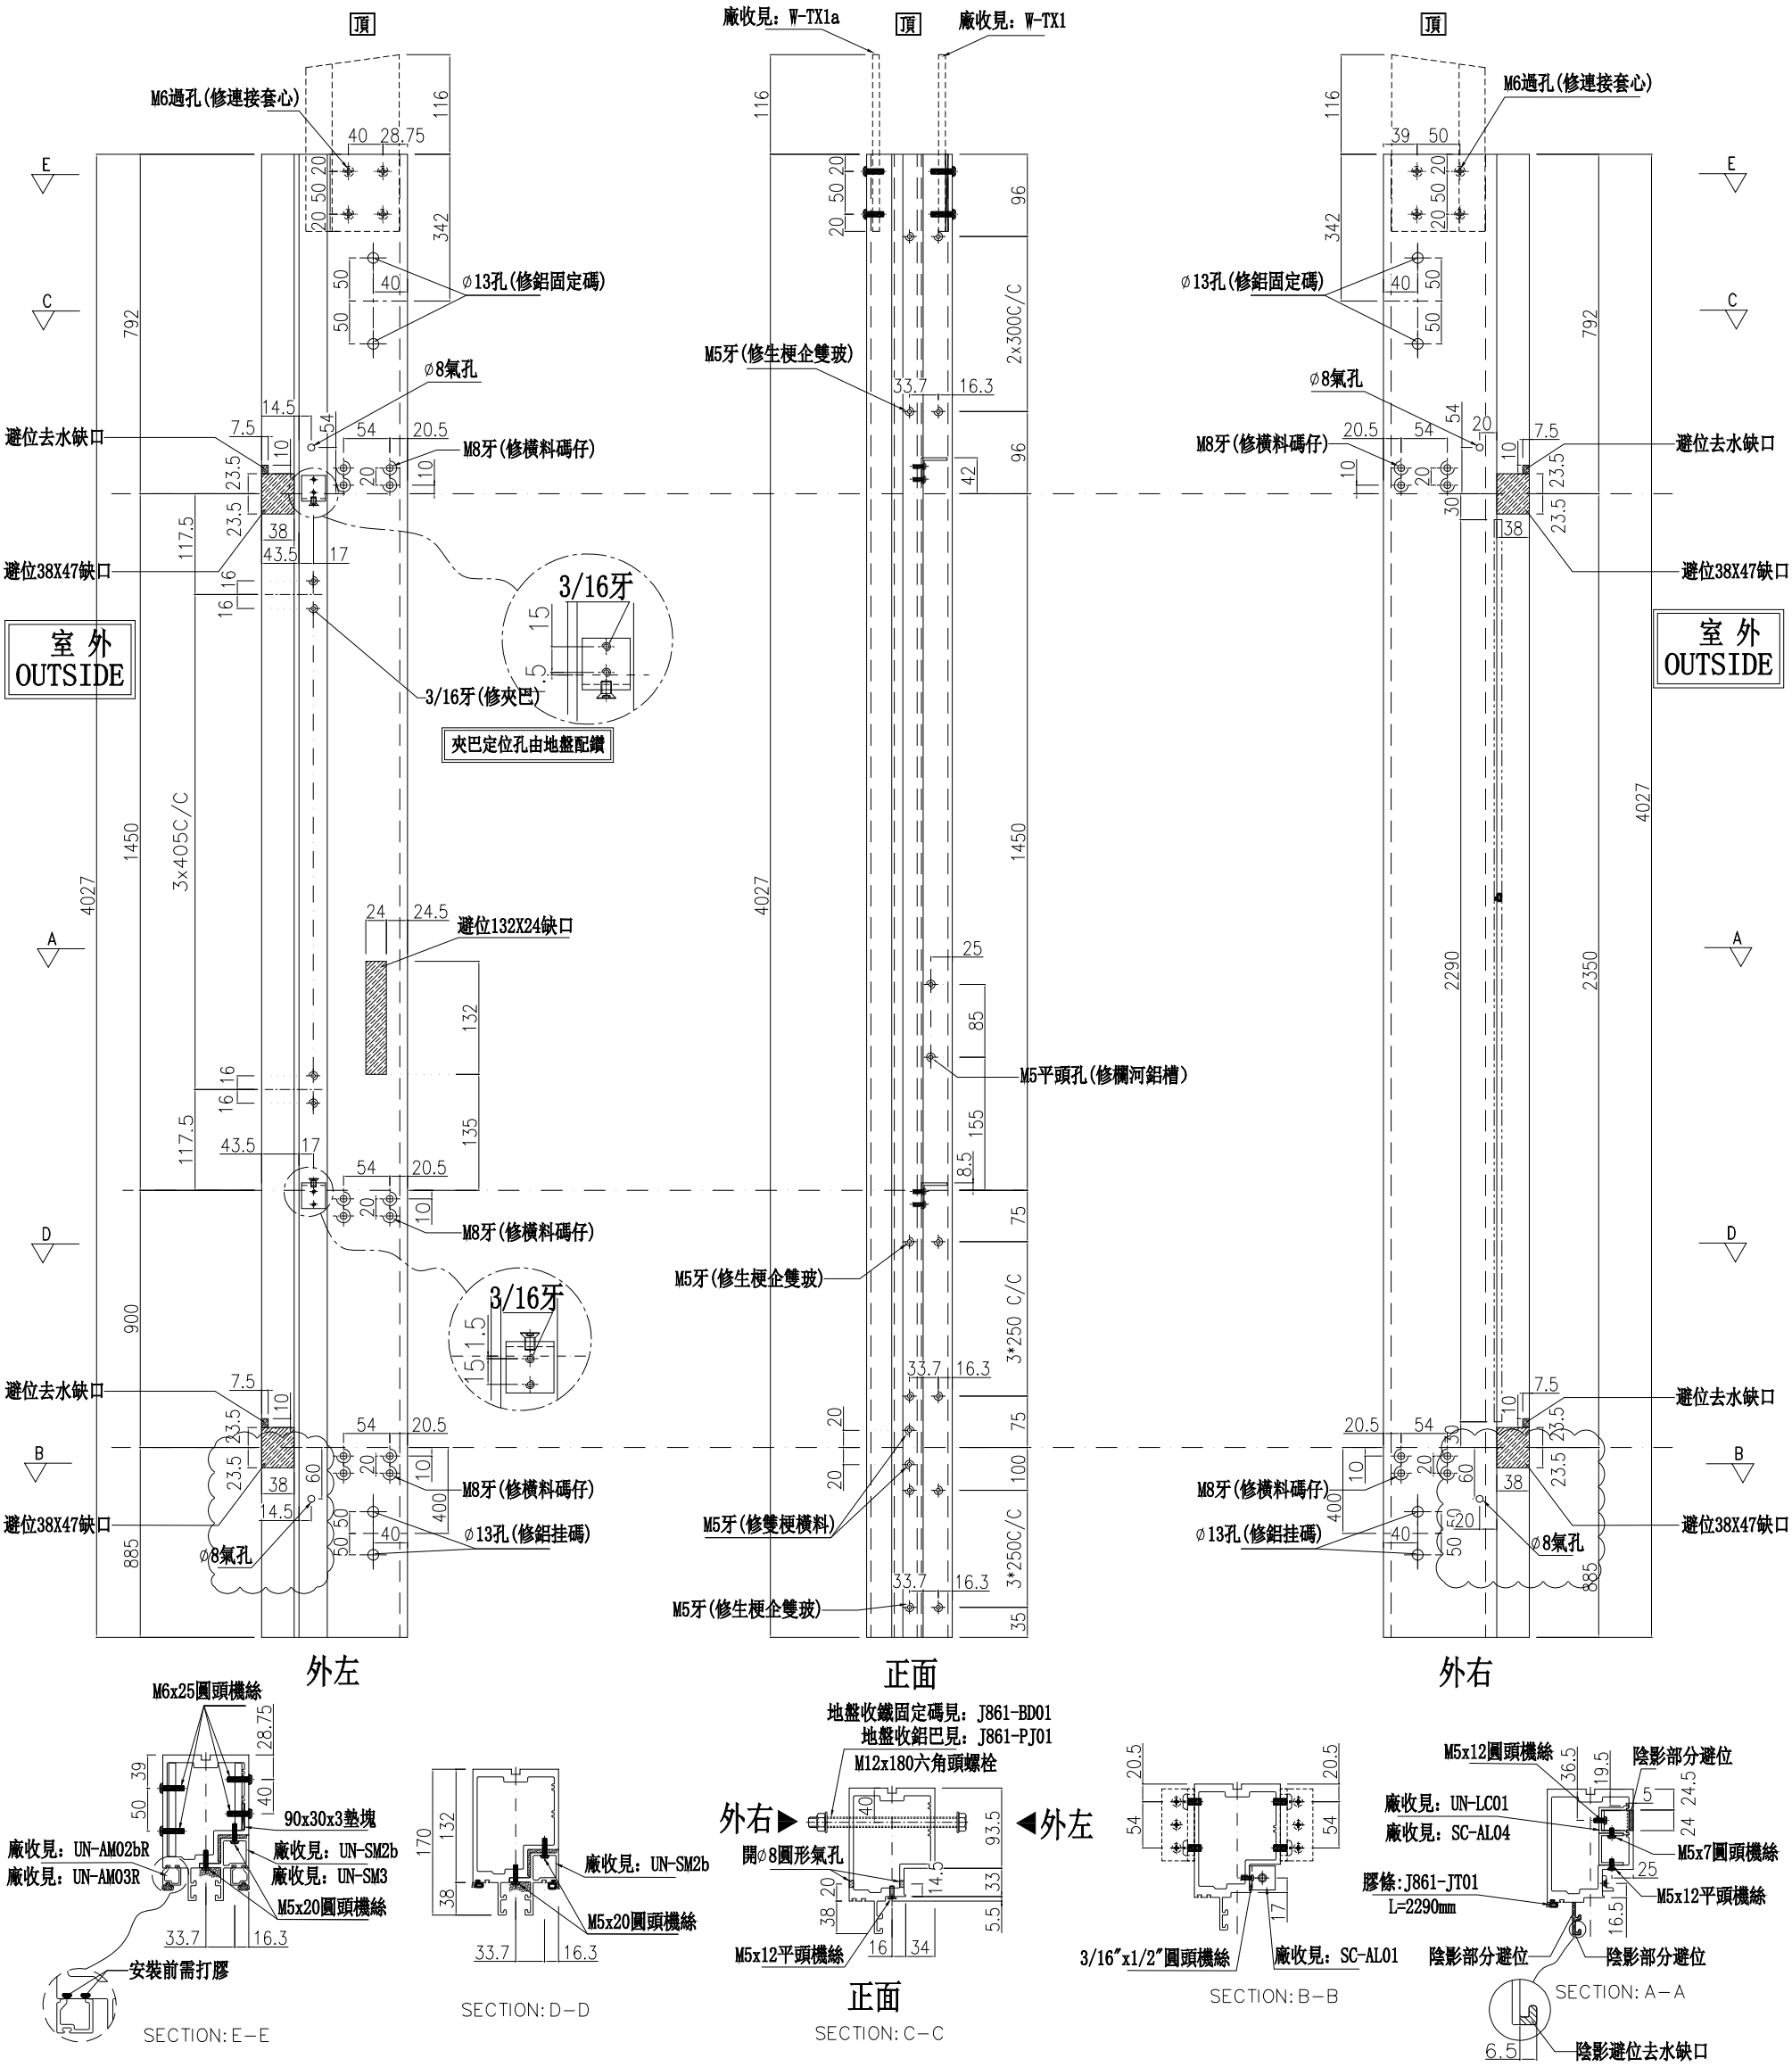

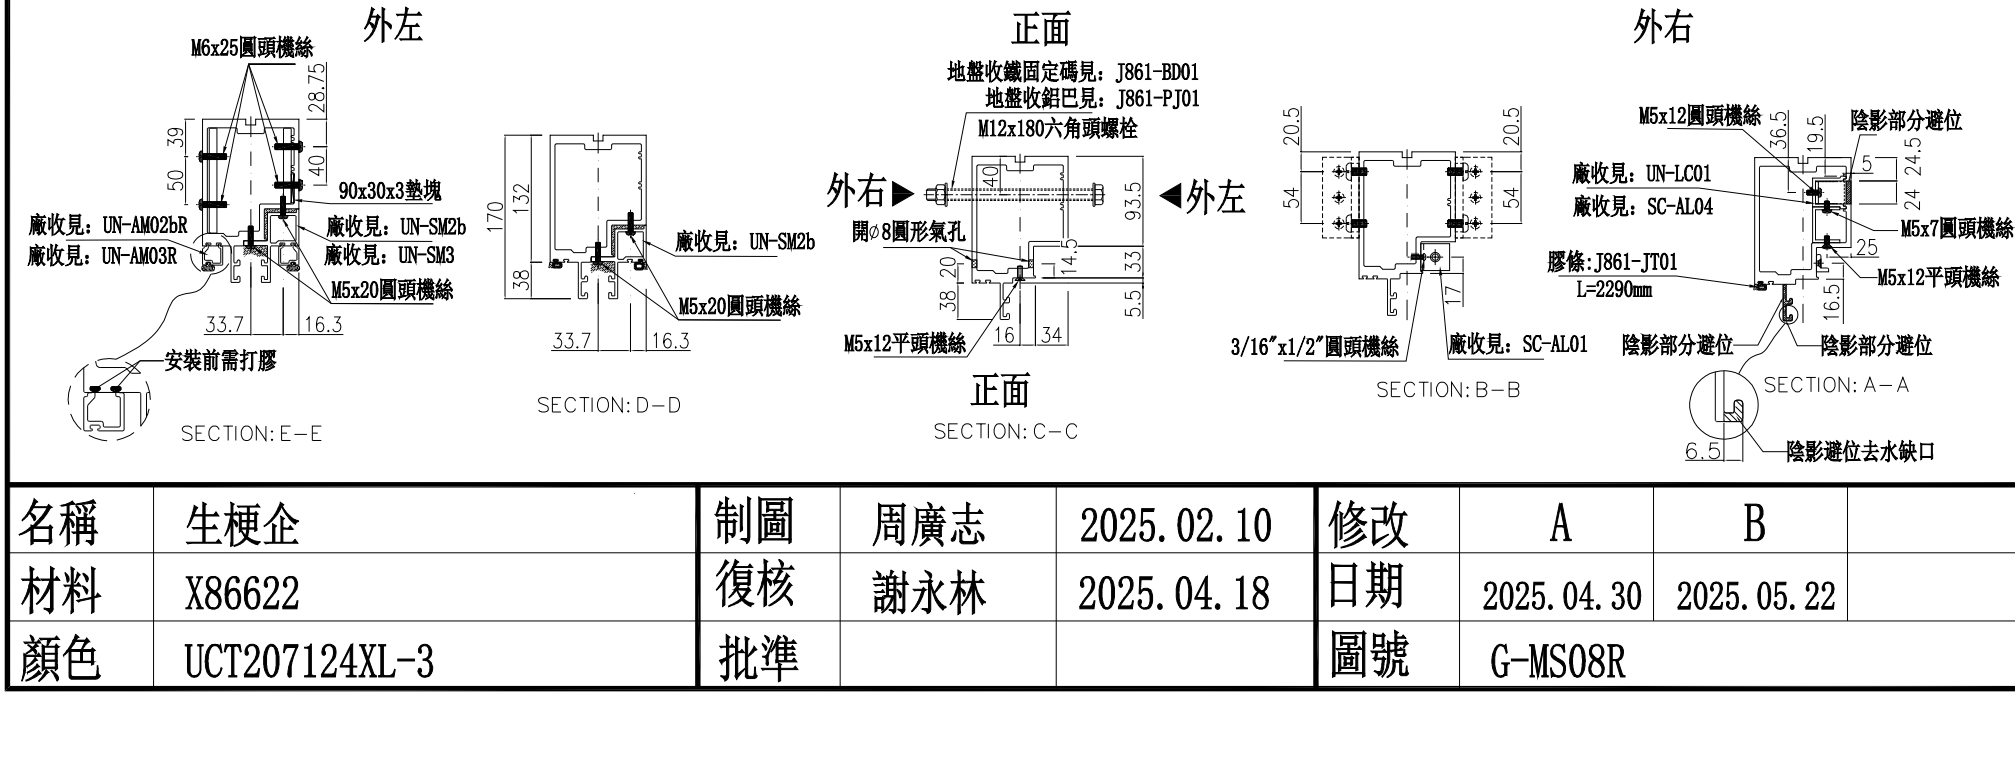

名稱	生梗企	制圖	周廣志	2025.02.10	修改	A	B	
材料	X86622	復核	謝永林	2025.04.18	日期	2025.04.30	2025.05.22	
顏色	UCT207124XL-3	批準			圖號	G-MS08R		

美特鋁質 有限公司
MIDI Aluminium Fabricator Ltd.


工程號	J-837	地盤	已連拿利


數量	位置	樓層
8	CW-3001	3/F-11/F
8	CW-3002	3/F-11/F


左梗窗右梗窗


*請用A3紙打印


B 依據EI8934B取消Z字碼,已加工的打膠封孔。

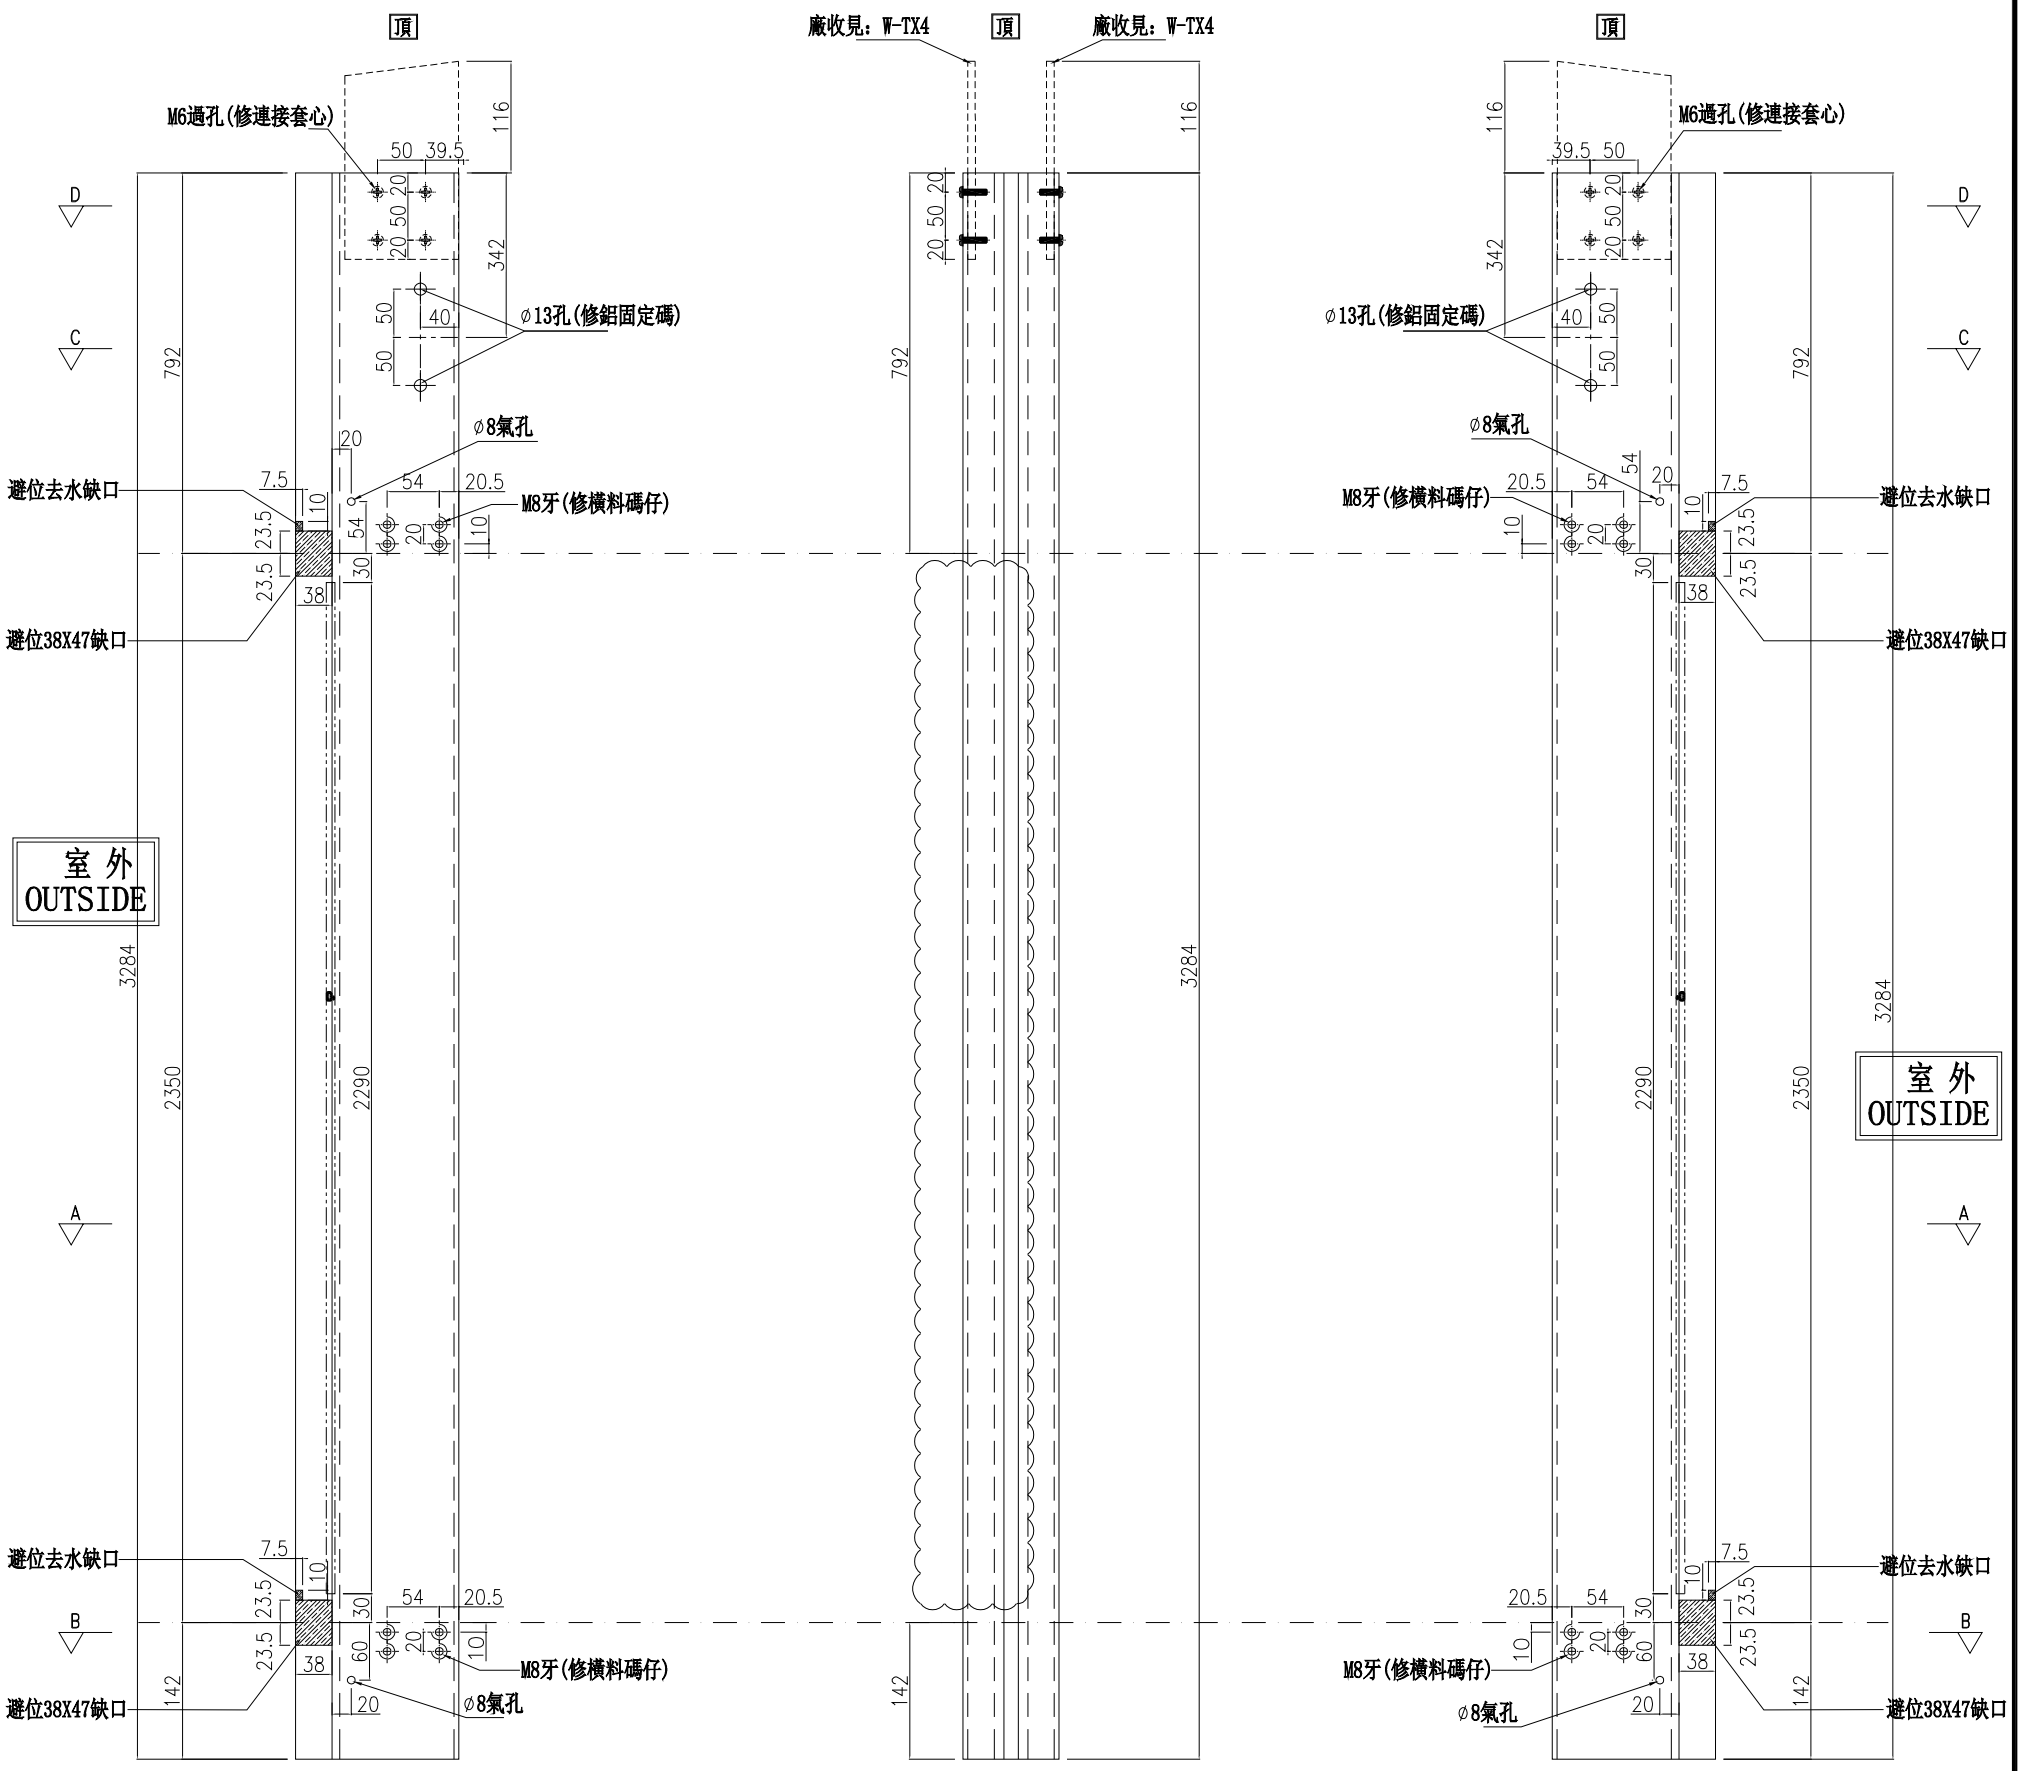

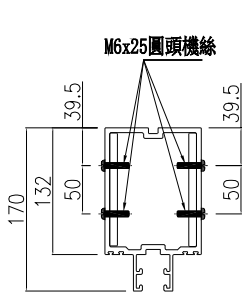

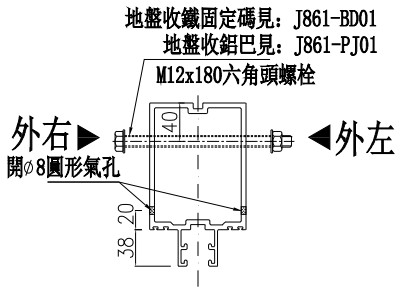

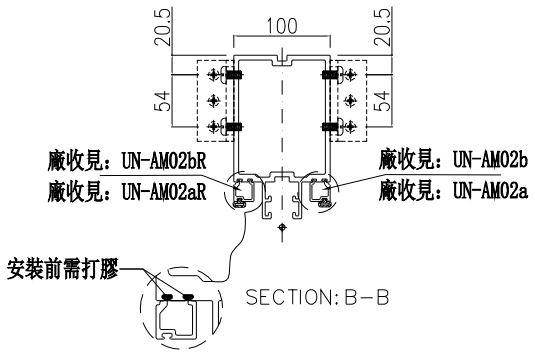

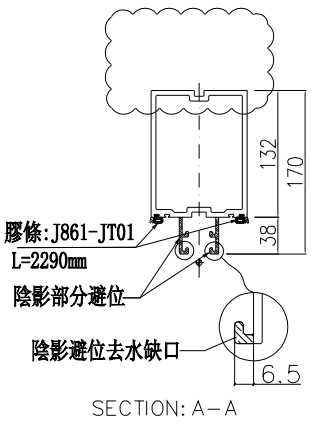

名稱	雙梗企	制圖	周廣志	2025.02.10	修改	A	B	
材料	X86623	復核	謝永林	2025.04.18	日期	2025.04.30	2025.05.22	
顏色	UCT207124XL-3	批準			圖號	G-MS09		

美特鋁質 有限公司
MIDI Aluminium Fabricator Ltd.


數量	位置	樓層
1	CW-3001	2/F

工程號	J-861	地盤	已連拿利

左梗窗右SHR

*請用A3紙打印

B 雲線位修改

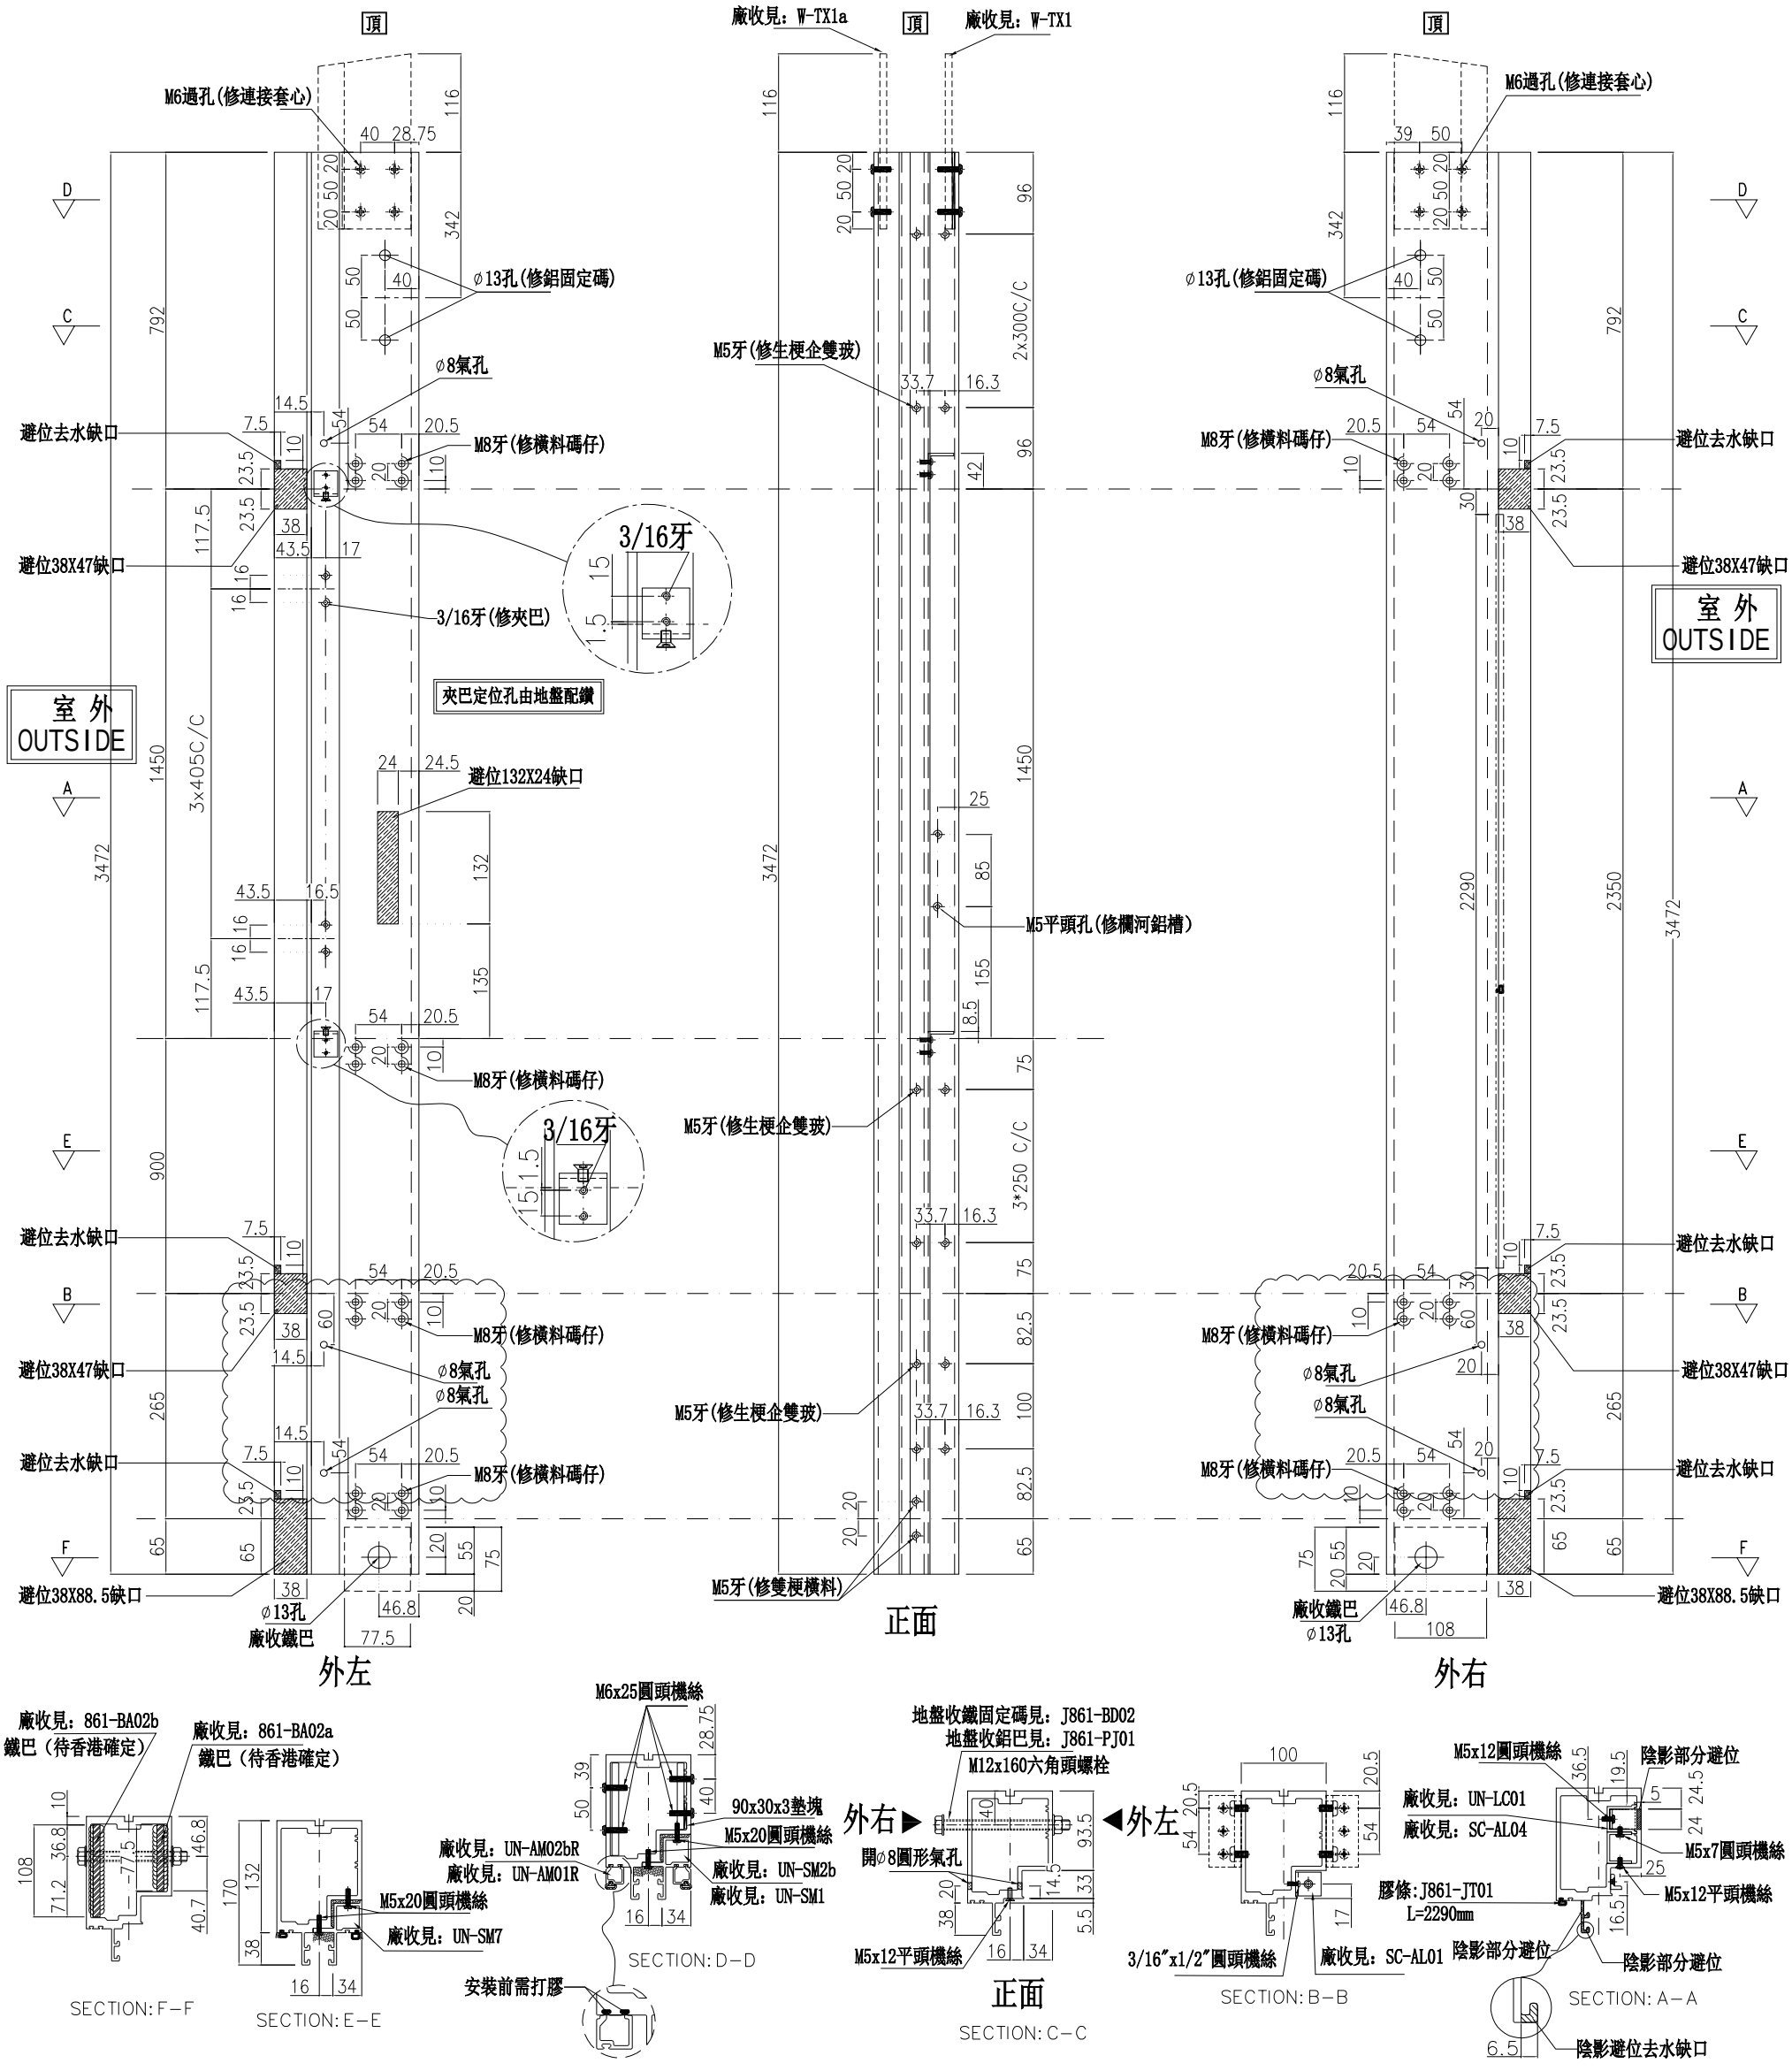

名稱	生梗企	制圖	周廣志	2025.02.10	修改	A	B	
材料	X86622	復核	謝永林	2025.04.18	日期	2025.04.30	2025.05.22	
顏色	UCT207124XL-3	批準			圖號	G-MS10a		

美特鋁質 有限公司
MIDI Aluminium Fabricator Ltd.


數量	位置	樓層
1	CW-3002	2/F


工程號	J-861	地盤	已連拿利


(SHL)右梗窗


*請用A3紙打印


B 雲線位修改

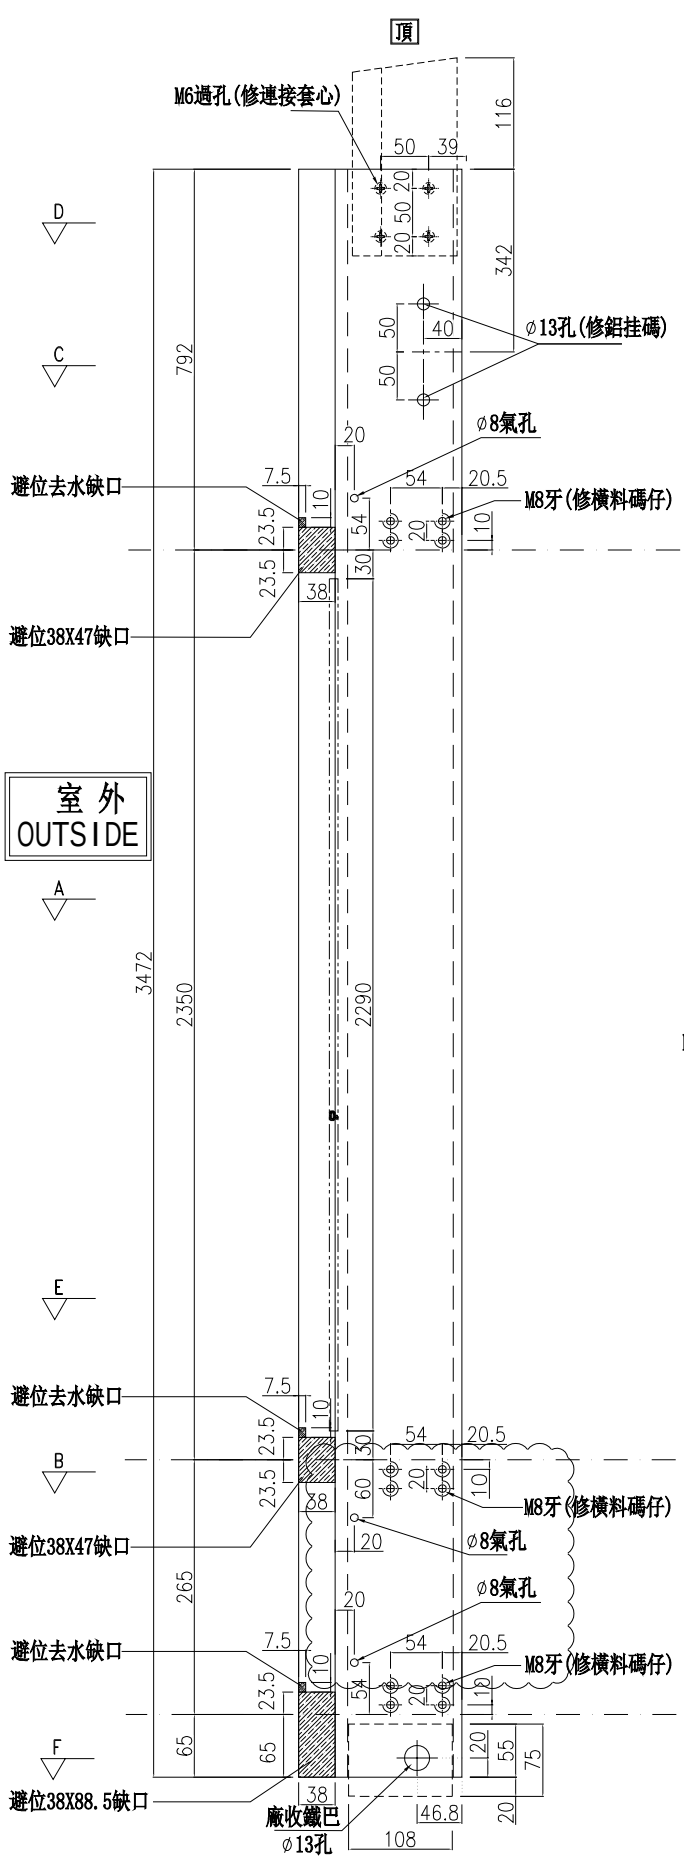


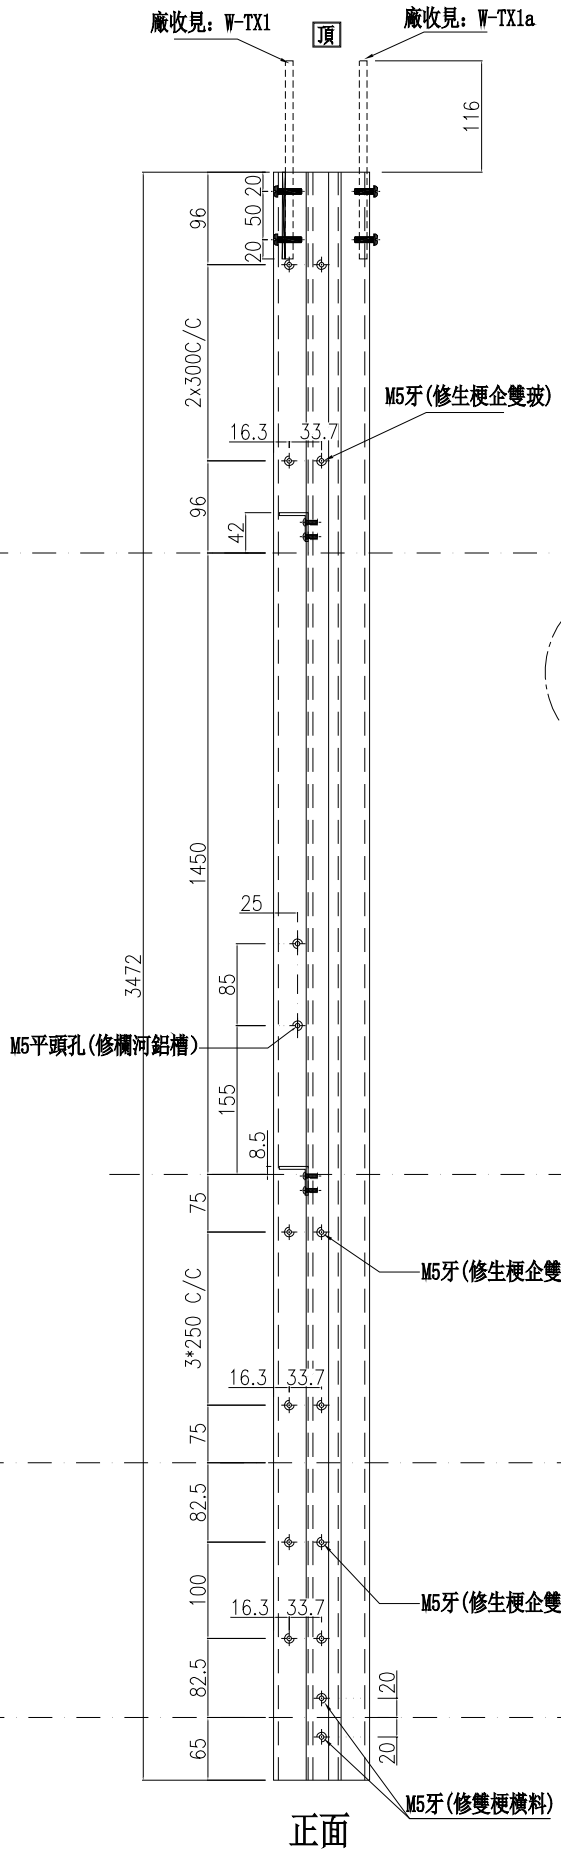


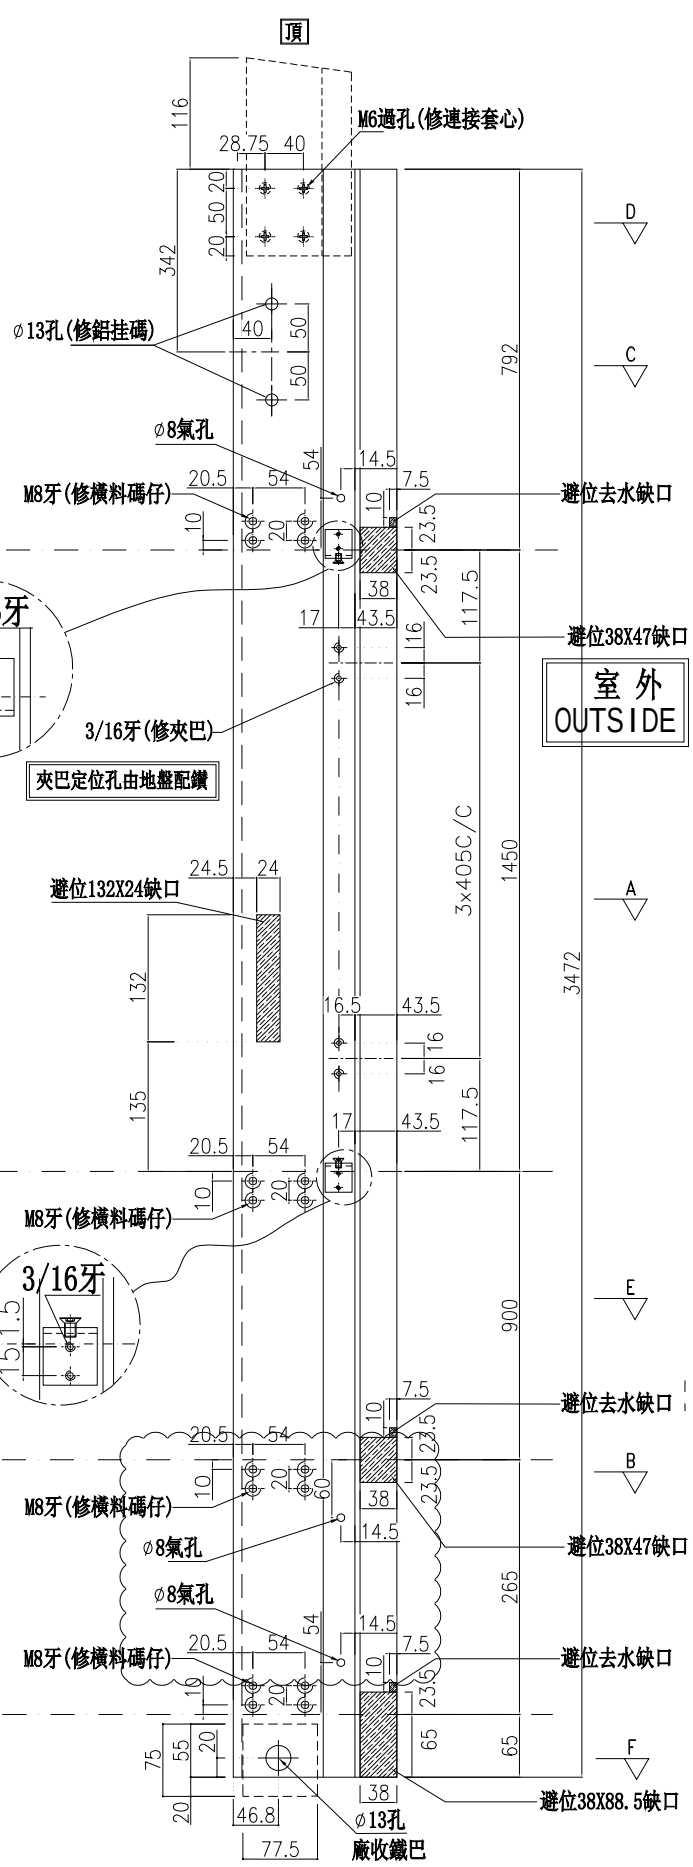


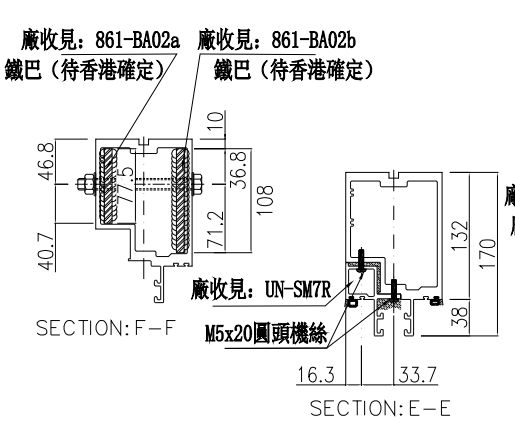

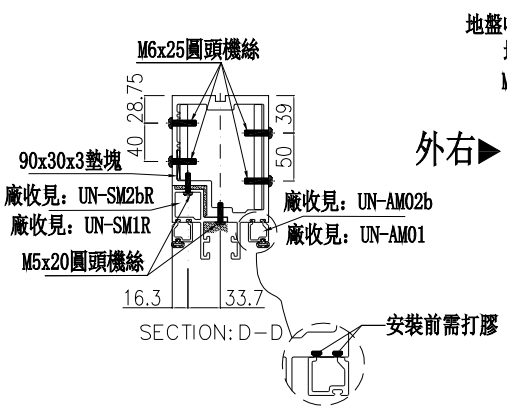

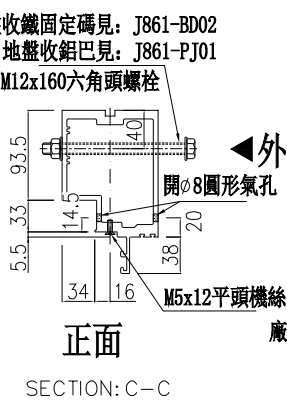

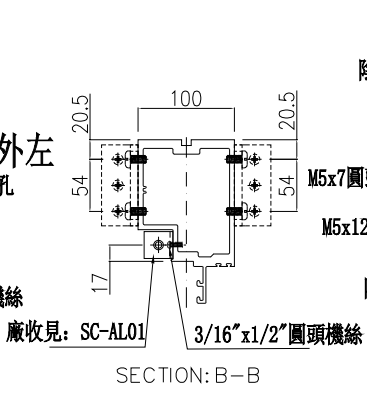

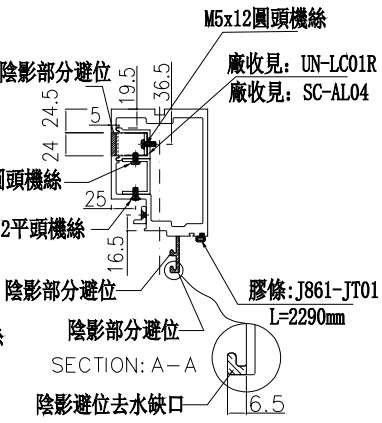

名稱	生梗企	制圖	周廣志	2025.02.10	修改	A	B	
材料	X86622	復核	謝永林	2025.04.18	日期	2025.04.30	2025.05.22	
顏色	UCT207124XL-3	批準			圖號	G-MS10aR		

美特鋁質 有限公司
MIDI Aluminium Fabricator Ltd.


數量	位置	樓層
9	CW-3001	2/F-11/F


工程號	J-861	地盤	已連拿利


C 雲線位修改


左靠墻(SHL)

*請用A3紙打印

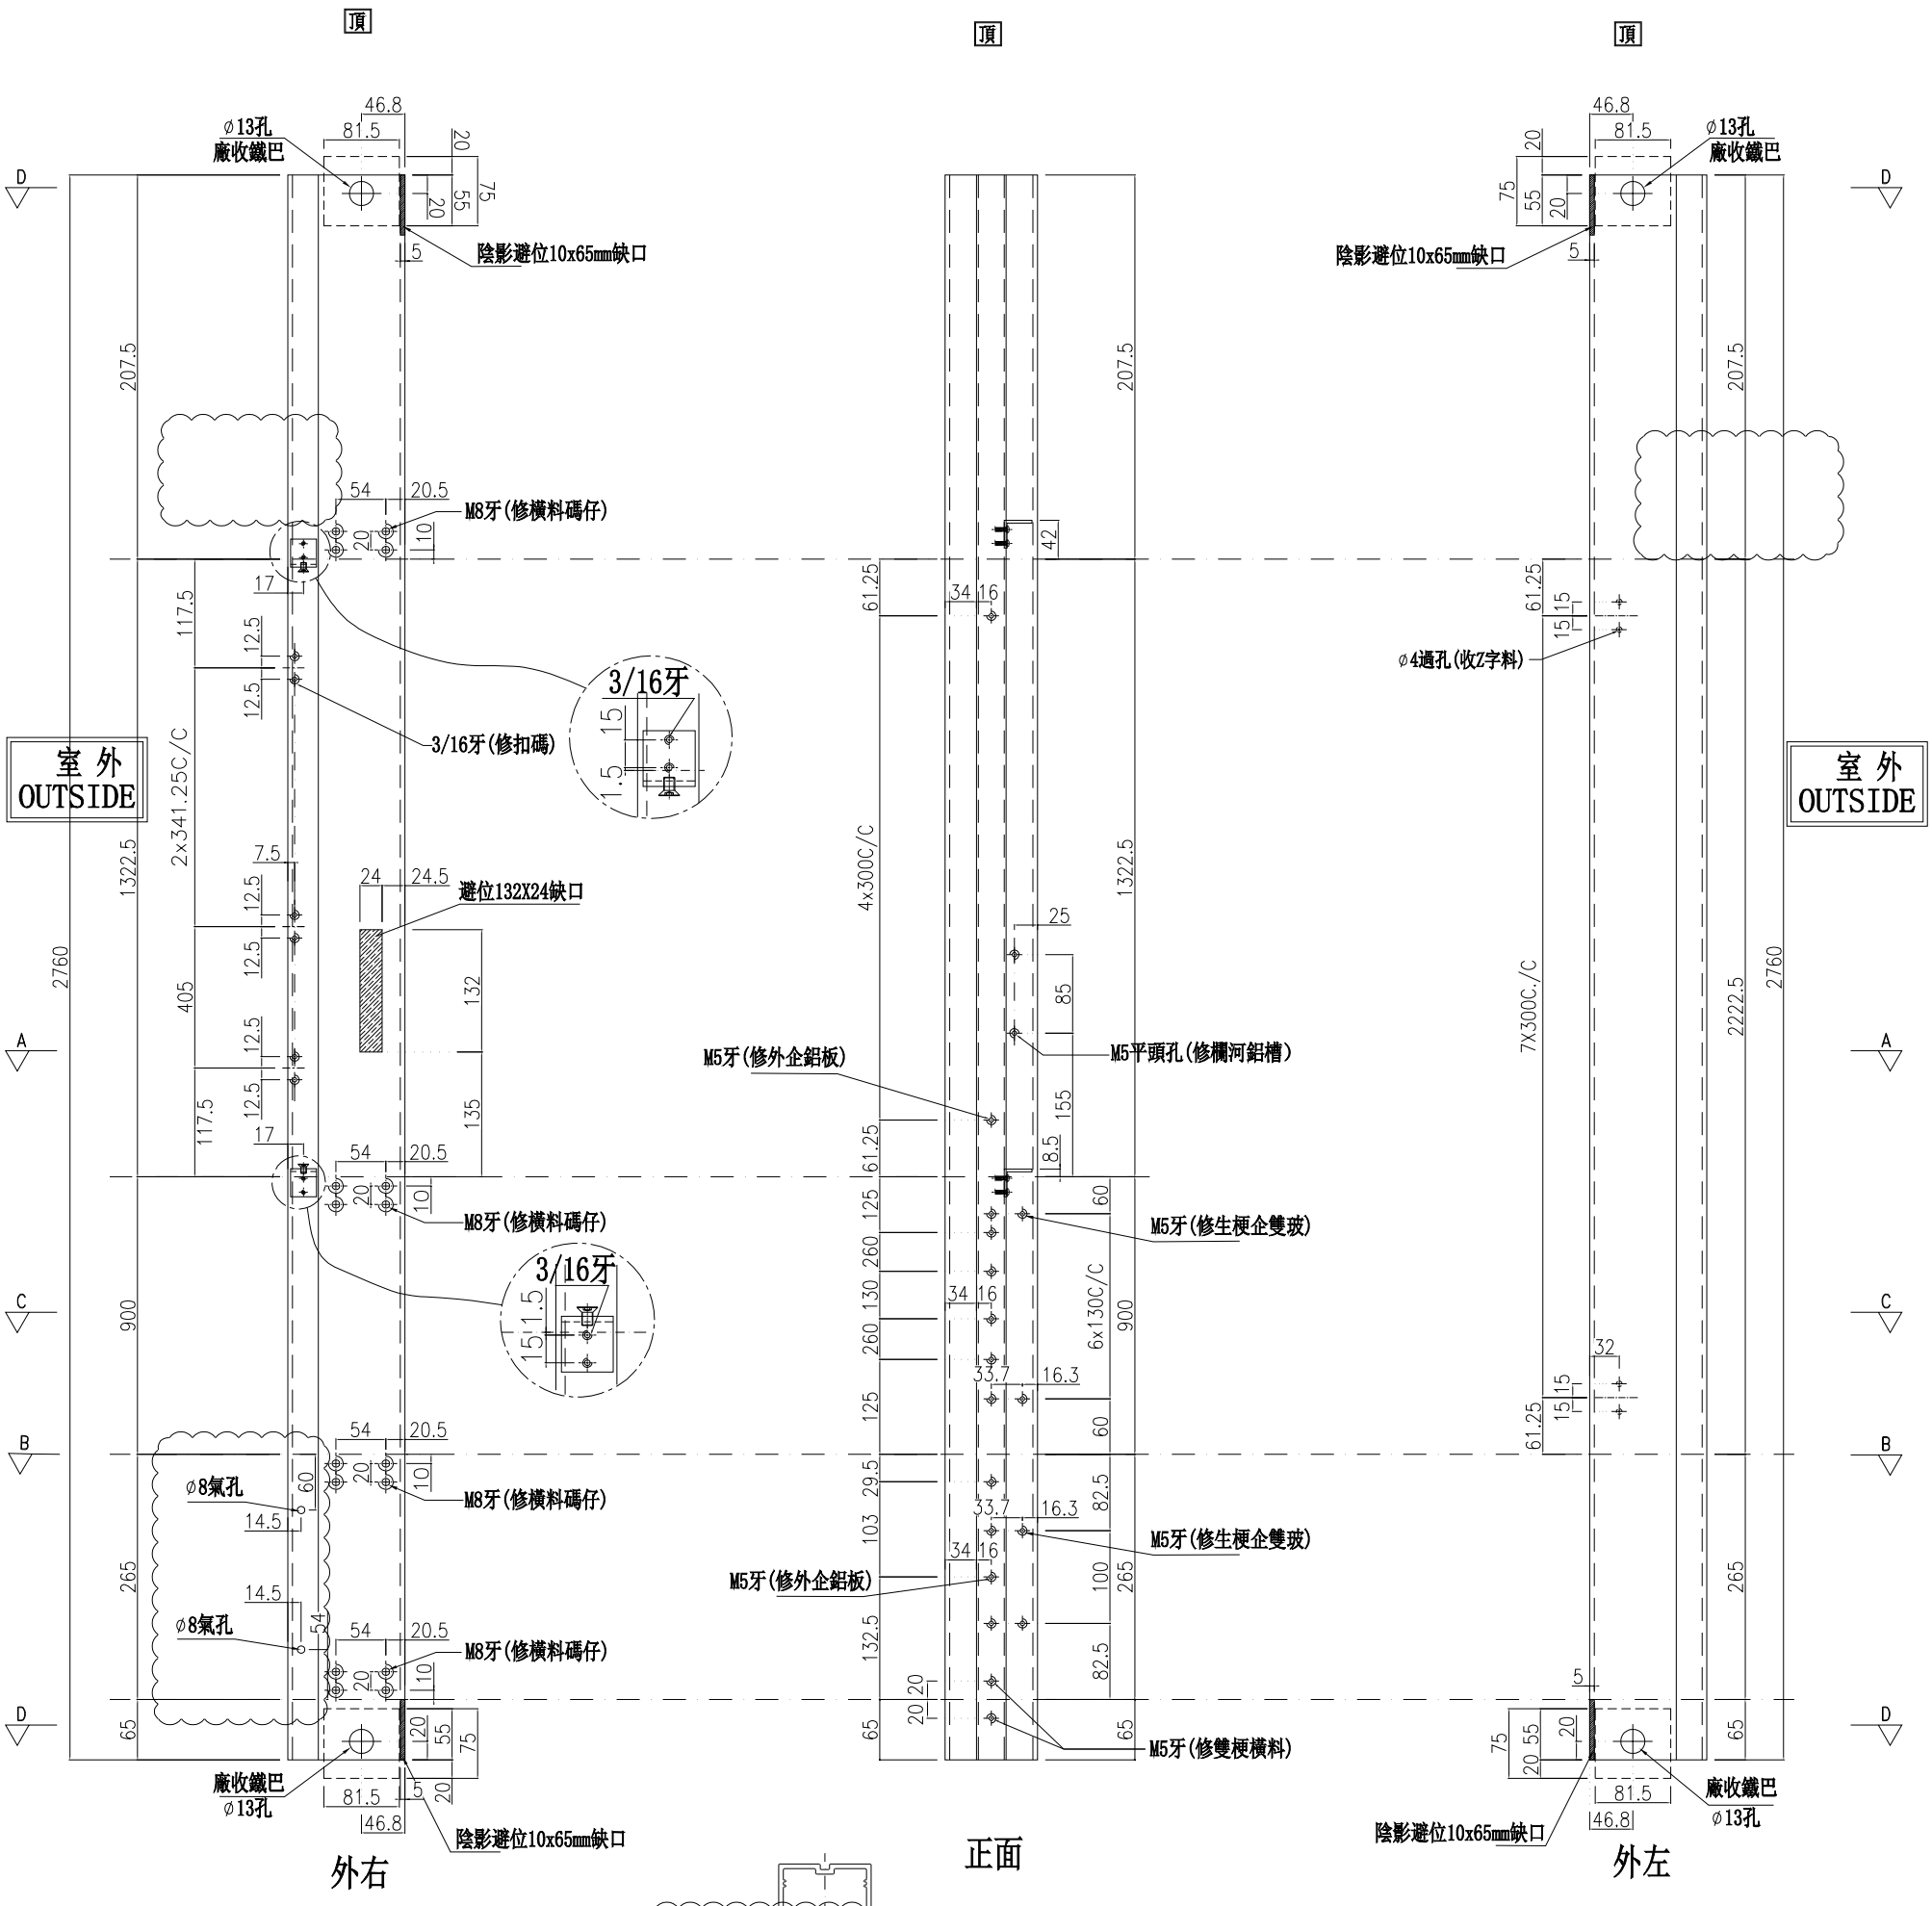

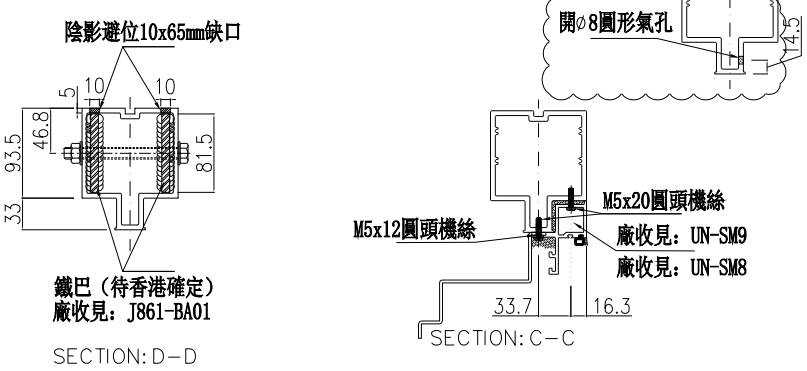

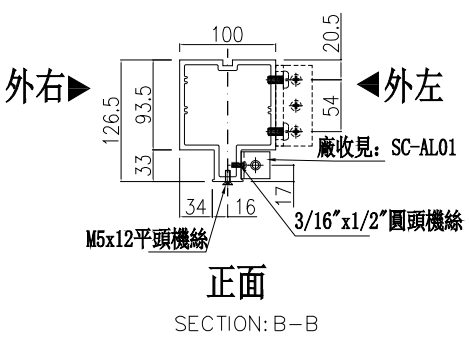

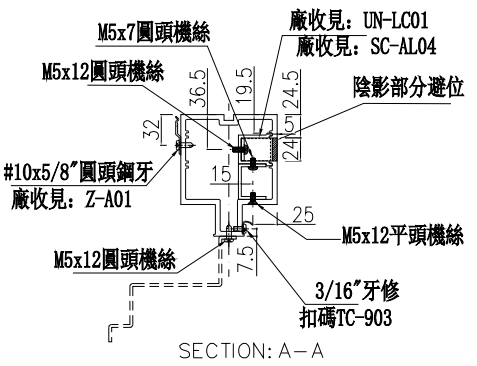

名稱	雙生企	制圖	周廣志	2025.02.10	修改	A	B	C
材料	X86624	復核	謝永林	2025.04.18	日期	2025.04.30	2025.05.07	2025.05.22
顏色	UCT207124XL-3	批準			圖號	G-MS11		

美特鋁質 有限公司
MIDI Aluminium Fabricator Ltd.


數量	位置	樓層
9	CW-3002	2/F-11/F

工程號	J-861	地盤	已連拿利

B 雲線位修改

右靠墻(SHR)

*請用A3紙打印

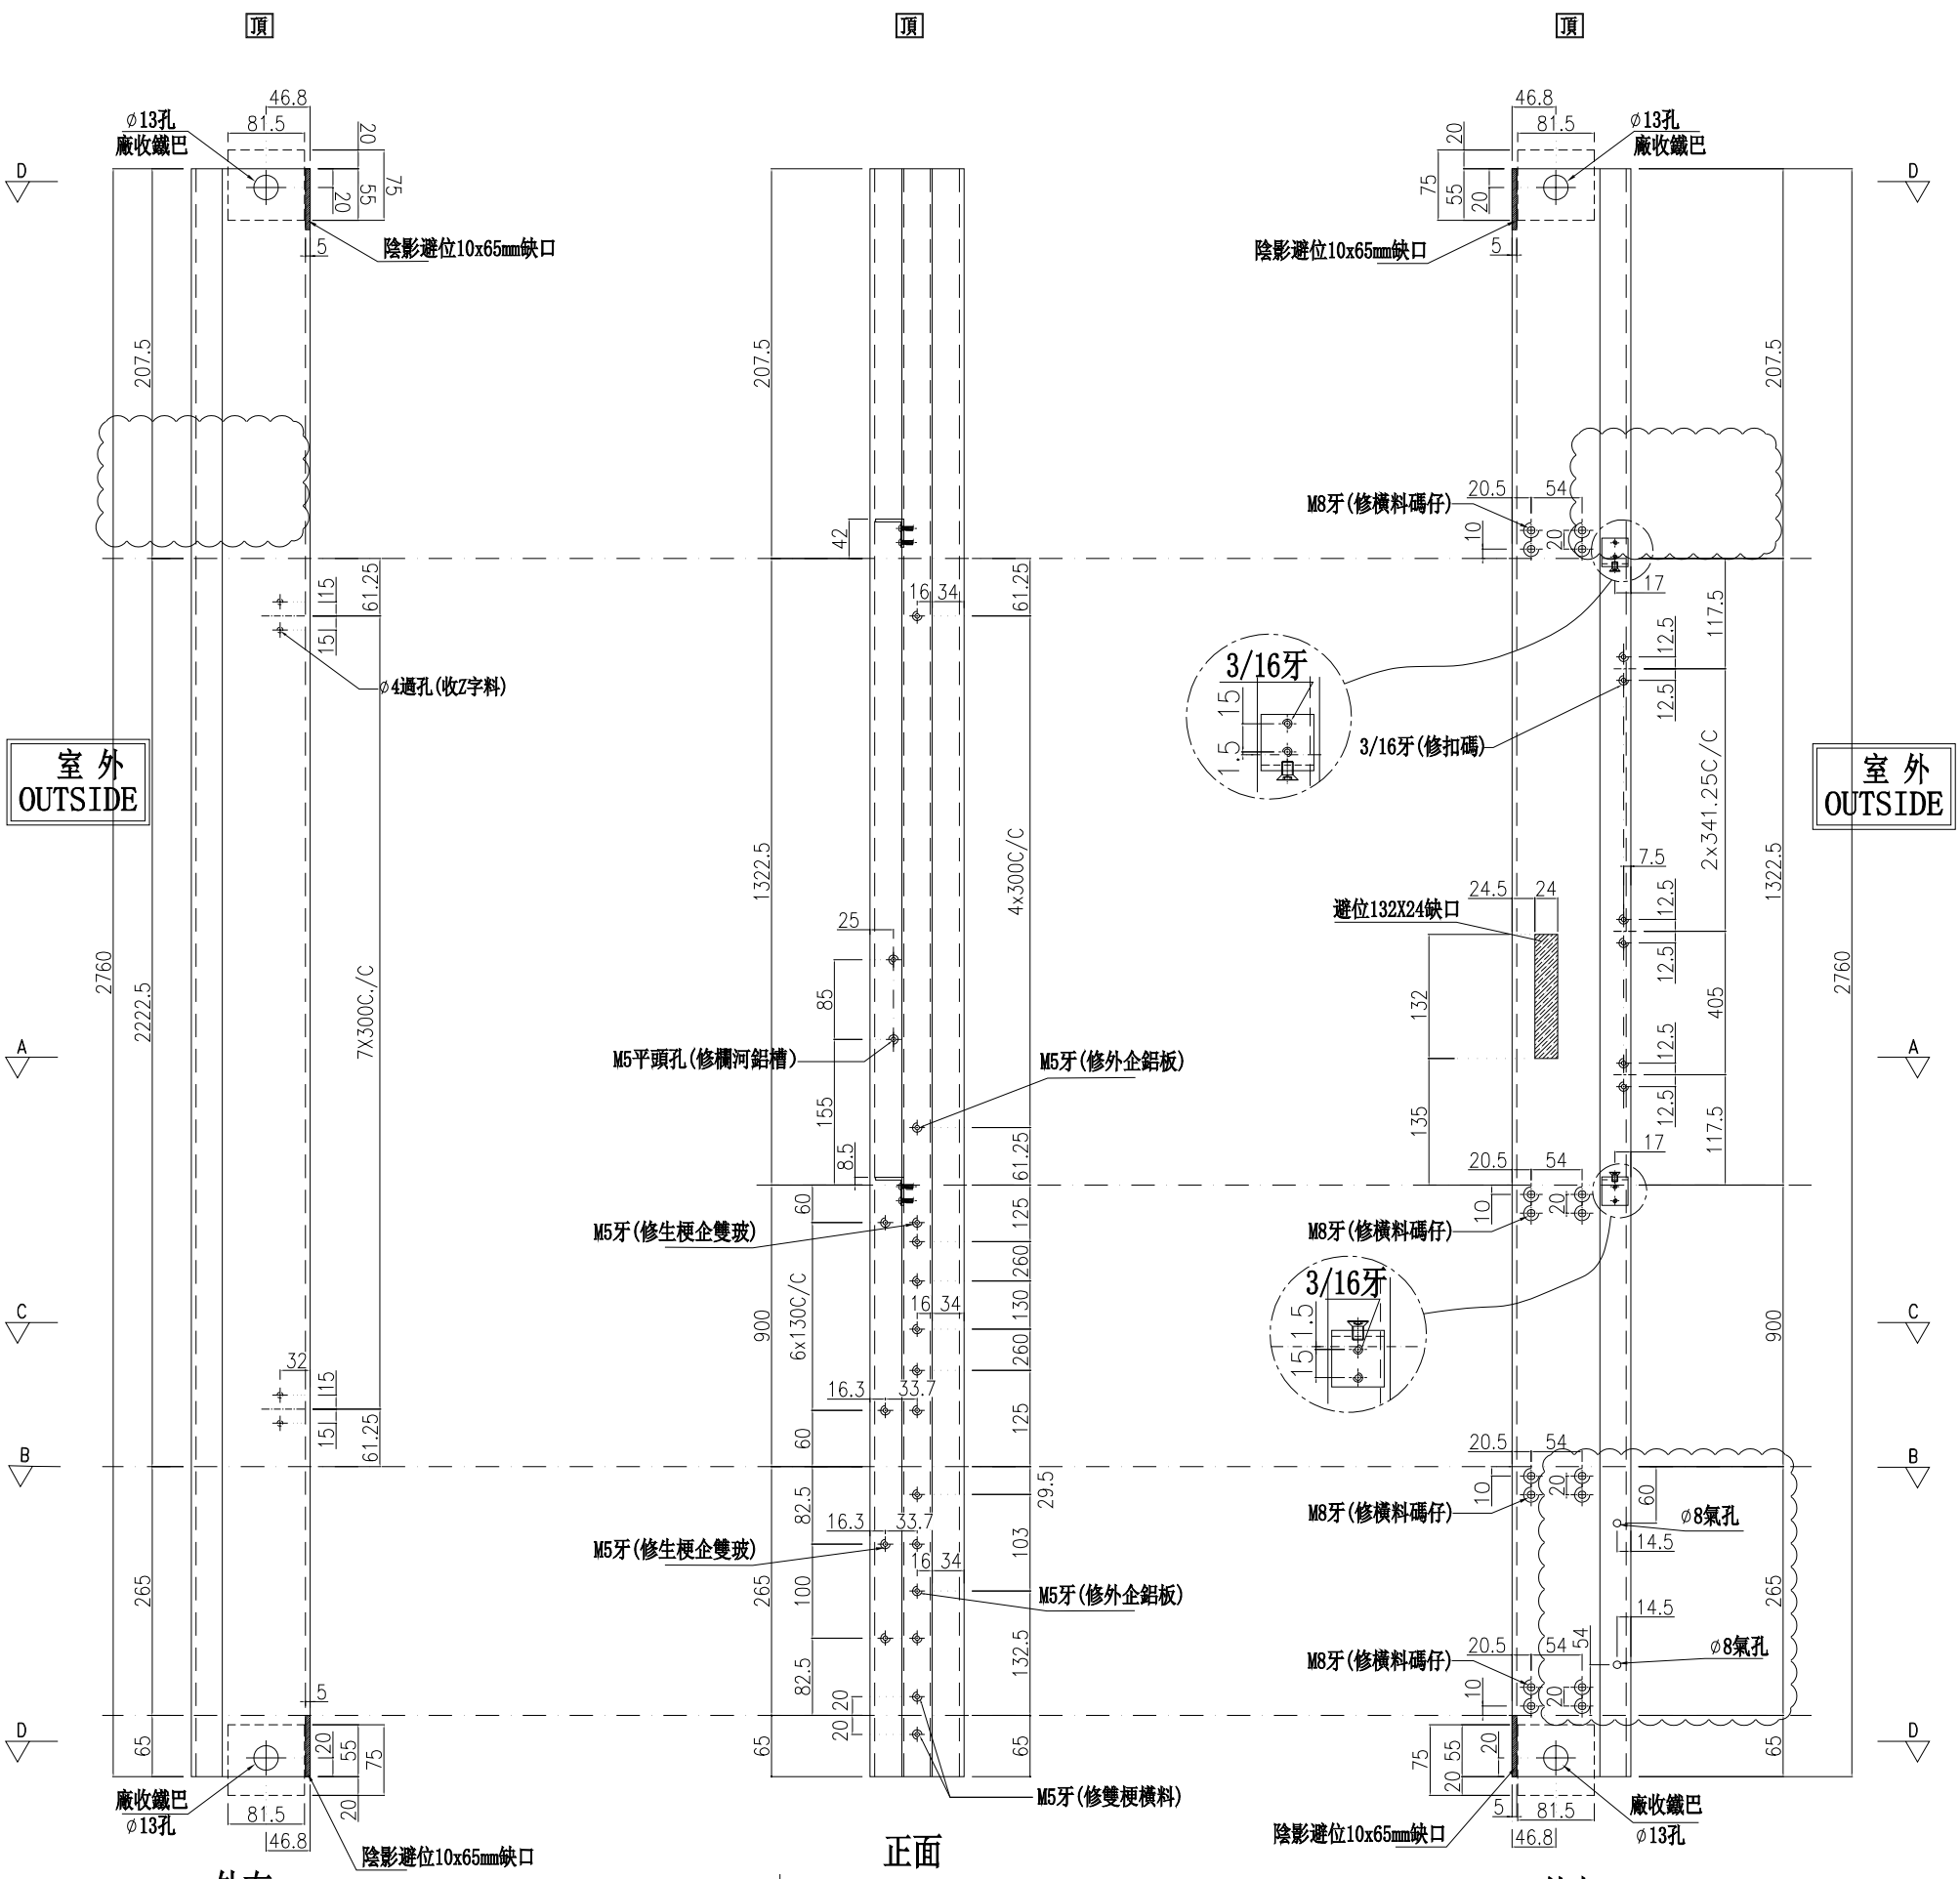



名稱	雙生企	制圖	周廣志	2025.02.10	修改	A	B	
材料	X86624	復核	謝永林	2025.04.18	日期	2025.05.07	2025.05.22	
顏色	UCT207124XL-3	批準			圖號	G-MS11R		


物料編號	L	數量	M	X	N	EQ	M1	X	N1	EQ1	分格尺寸	使用位置	樓層
UN-YX01	226.5	1	0	X	0	113.25	52.5	X	1	87	212.5	CW-3001	3F
UN-YX01R	226.5	1	0	X	0	113.25	52.5	X	1	87	212.5	CW-3002	3F
合計：		2											

*注意:
螺絲鑽平頭孔事宜，請留意M5及3/16"要沉頭（90° X ⌀10），供修螺絲后唧膠用


雲線圈起位取消,新出圖號UN-YX01R

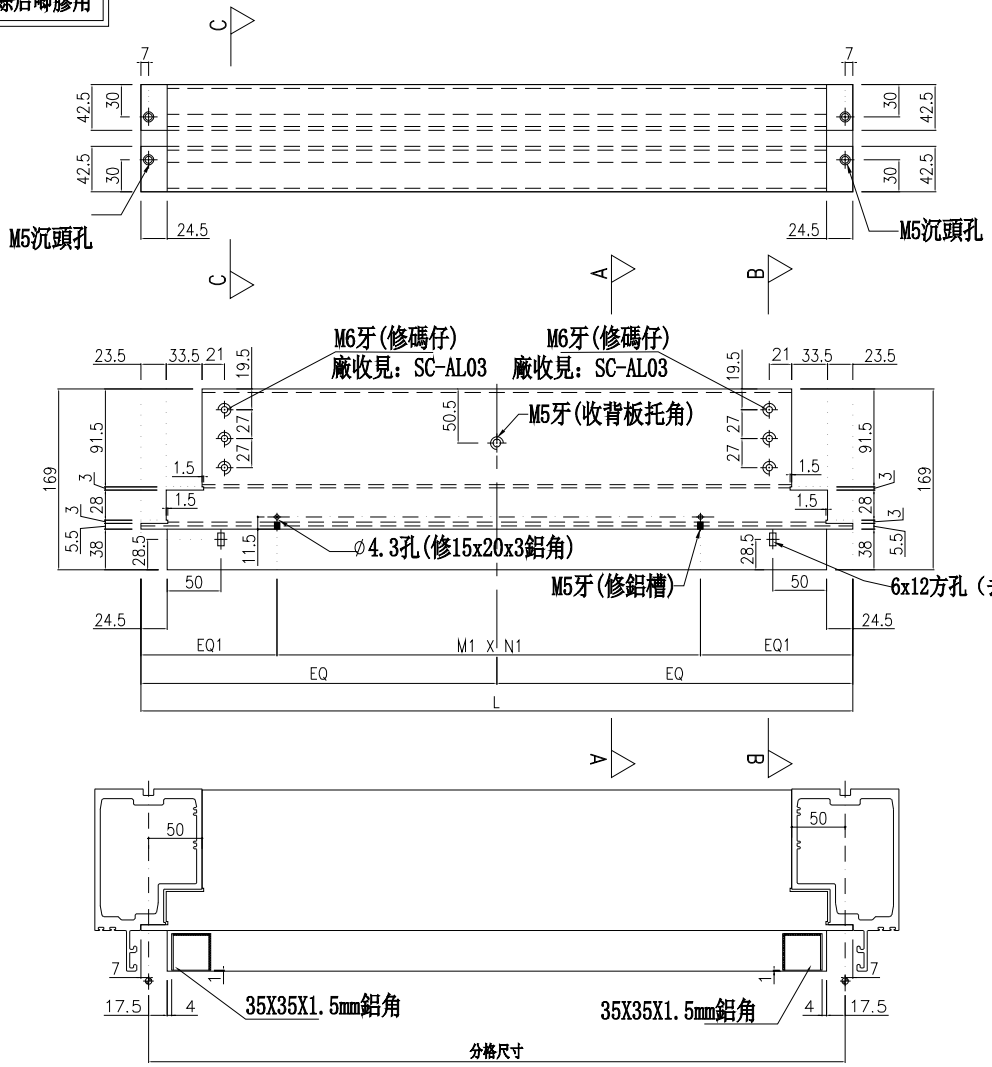


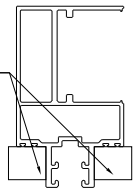

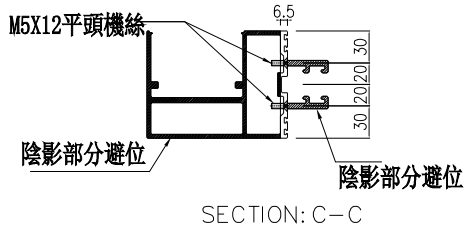

主橫收主企鋁碼螺絲不用收緊，地盤調節用

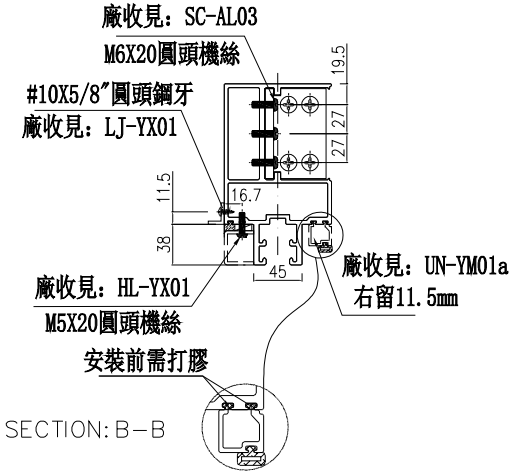

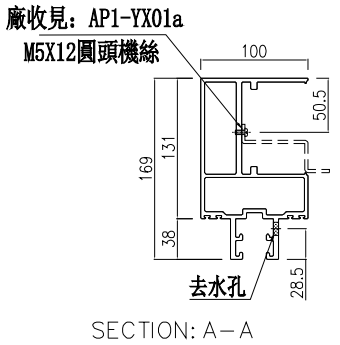


美特鋁質 有限公司
MIDI Aluminium Fabricator Ltd.


工程號	J-861	地盤	已連拿利


名稱	雙梗橫料	制圖	周廣志	2025.02.10	A	2025.05.22
材料	X86670	復核	謝永林	2025.04.18	修改	日期
顏色	UCT20712 4XL-3	批準				圖號 UN-YX01

物料編號	L	數量	分格尺寸	使用位置	樓層
UN-YX01R	226.5	1	212.5	CW-3002	3F
合計：		1			

*注意：
螺絲鑽平頭孔事宜，請留意M5及3/16"要沉頭（90° X ∅10），供修螺絲后唧膠用

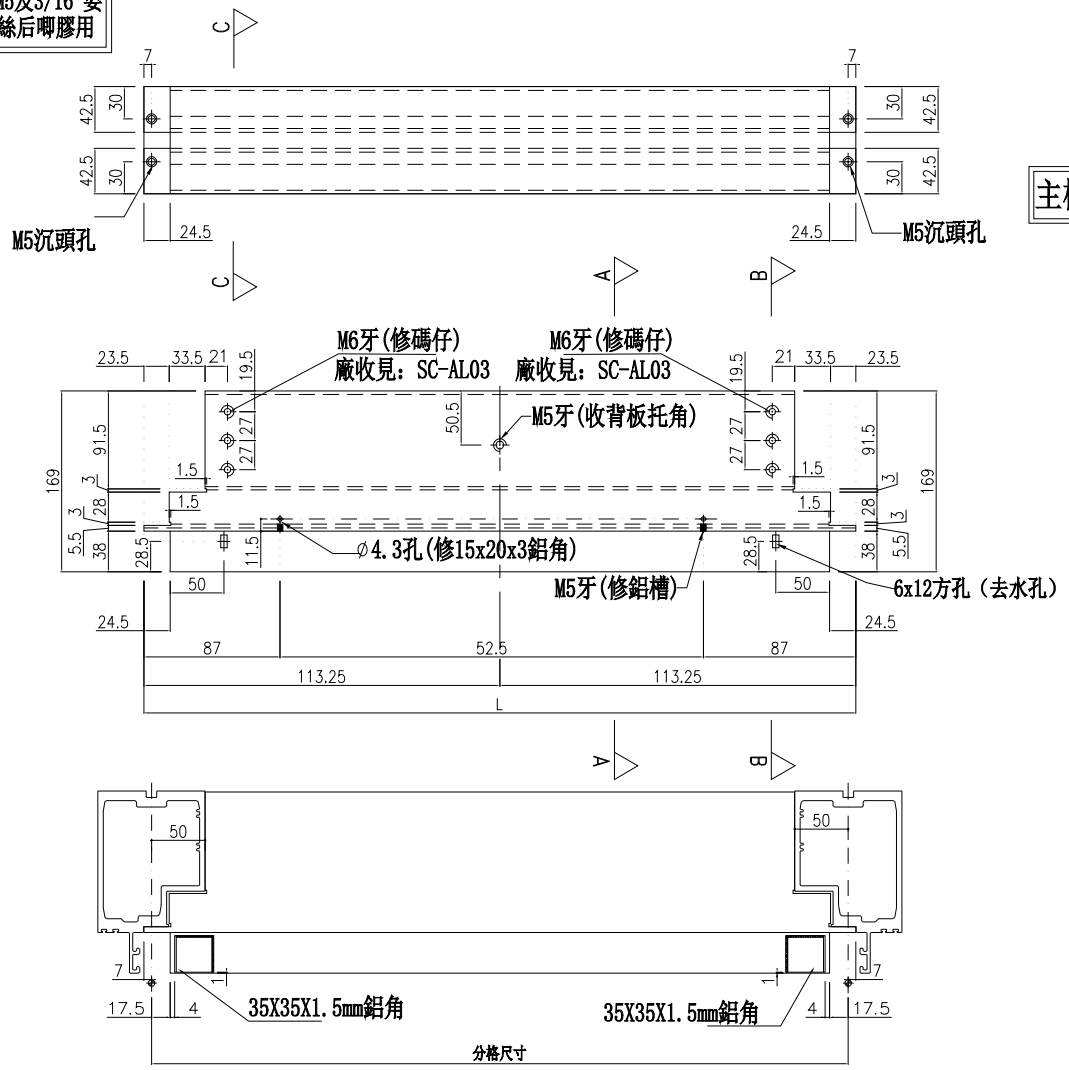


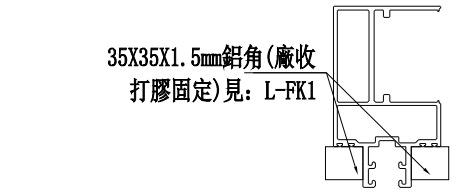

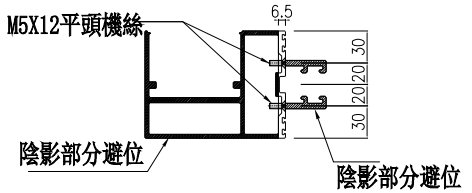


SECTION: C－C

主橫收主企鋁碼螺絲不用收緊，地盤調節用

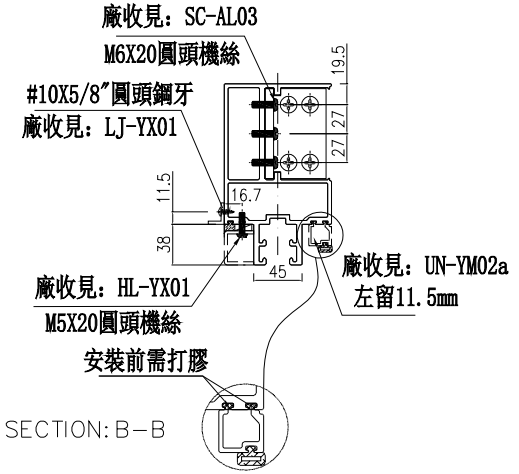

SECTION: B－B

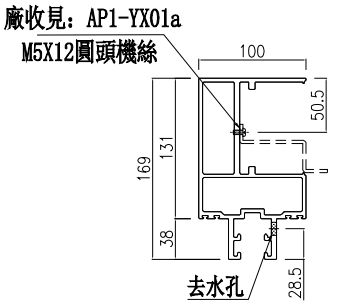

SECTION: A－A

名稱	雙梗橫料	制圖	周廣志	2025.02.10	修改
材料	X86670	復核	謝永林	2025.04.18	日期
顏色	UCT20712 4XL-3	批準			圖號

UN-YX01R

美特鋁質 有限公司
MIDI Aluminium Fabricator Ltd.

工程號	J-861	地盤	已連拿利


美特鋁質 有限公司
MIDI Aluminium Fabricator Ltd.


工程號	J-861	地盤	已連拿利

物料編號	數量	使用位置
Z-A01	1233+67(備用)=1300	
共計:9層		

工廠用

A 數量減少，多餘的用在下批樓層

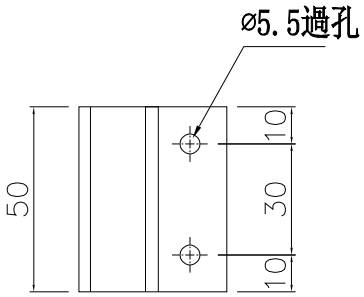

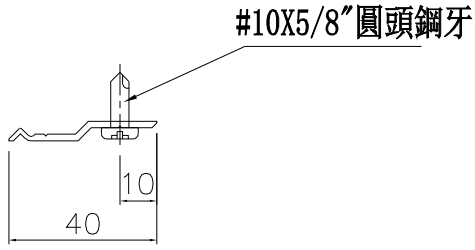

名稱	Z字碼	制圖	周廣志	2025.02.10	修改	A		
材料	X86317	復核	謝永林	2025.04.18	日期	2025.05.22		
顏色	鉻化	批準			圖號	Z-A01		


美特鋁質 有限公司
MIDI Aluminium Fabricator Ltd.


工程號	J-861	地盤	己連拿利


物料編號	樓層數	數量	分格尺寸	使用位置	樓層
UN-SM1	1	2	265	CW-3001	2/F
UN-SM1	2	3	265	CW-3002	2/F-3/F
	合計：	5			


工廠用

A 雲線位修改

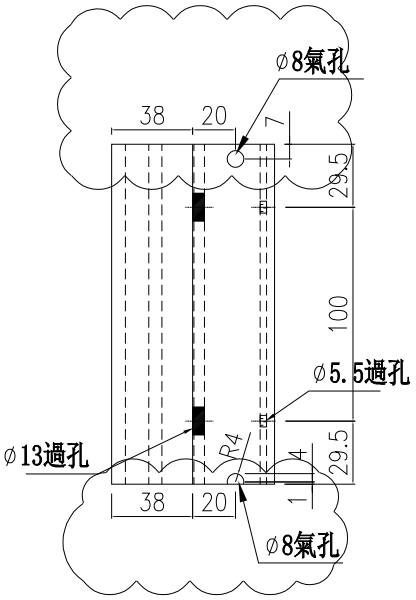


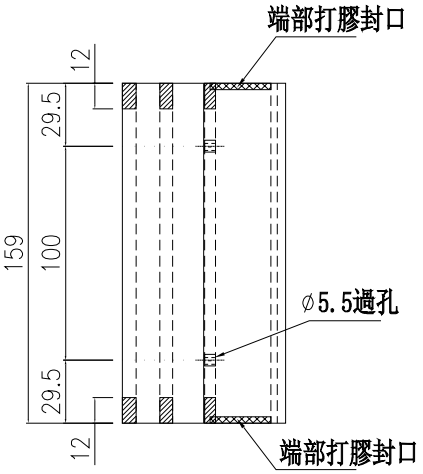

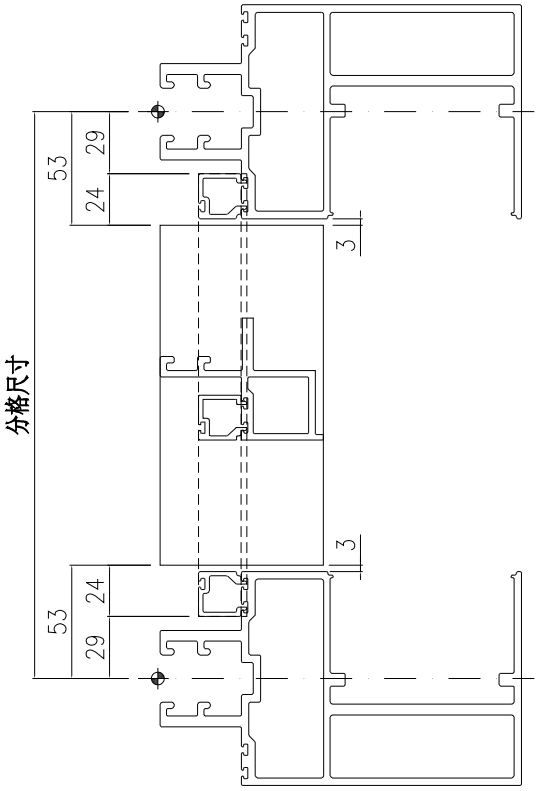


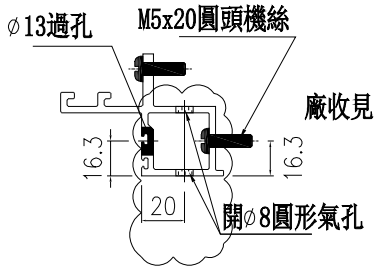

示意圖：B

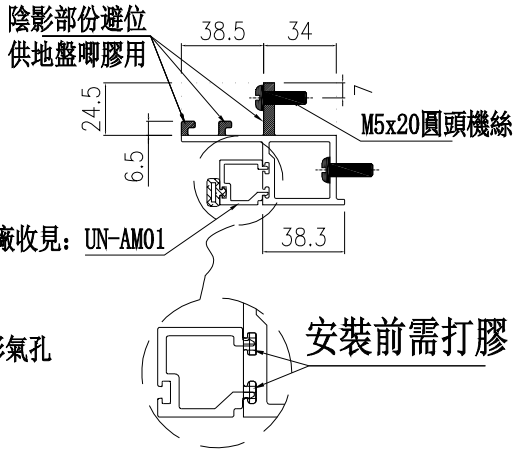

示意圖：A

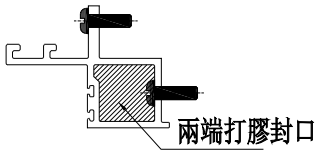

端部打膠示意圖

名稱	生梗企雙玻	制圖	周廣志	2025.02.10	修改	A		
材料	X86629	復核	謝永林	2025.04.18	日期	2025.05.22		
顏色	UCT207124XL-3	批準			圖號	UN-SM1		


美特鋁質 有限公司
MIDI Aluminium Fabricator Ltd.


工程號	J-861	地盤	己連拿利


物料編號	樓層數	數量	分格尺寸	使用位置	樓層
UN-SM1R	2	3	265	CW-3001	2/F-3/F
UN-SM1R	1	2	265	CW-3002	2/F
	合計：	5			


工廠用

A 雲線位修改

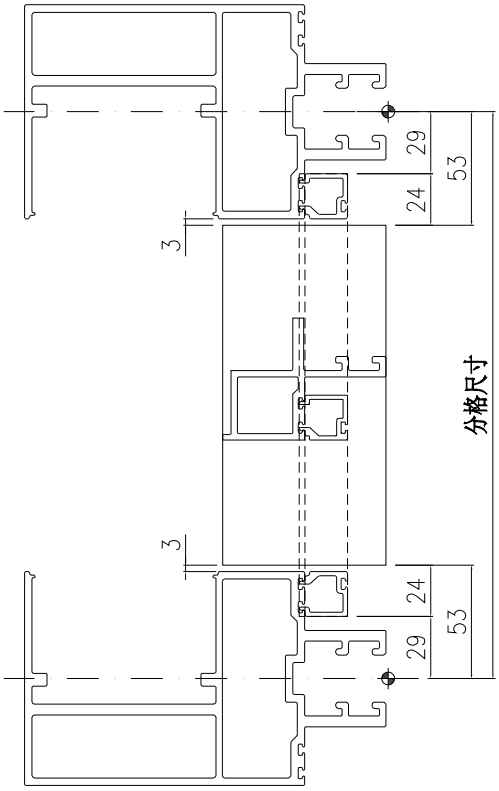


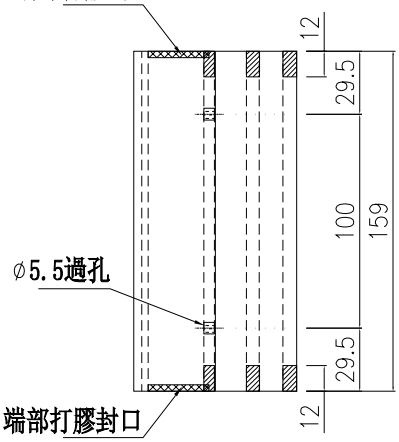


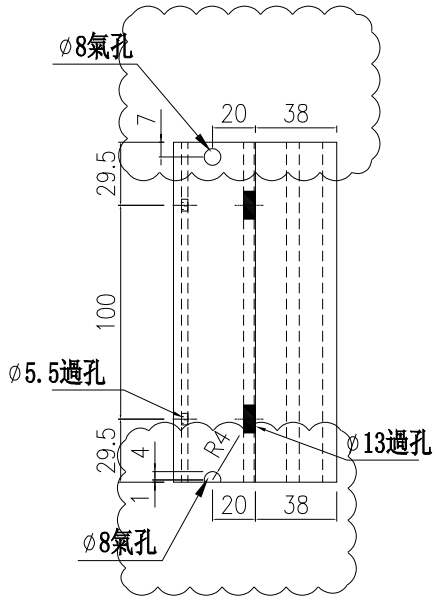

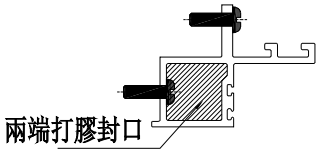


端部打膠示意圖

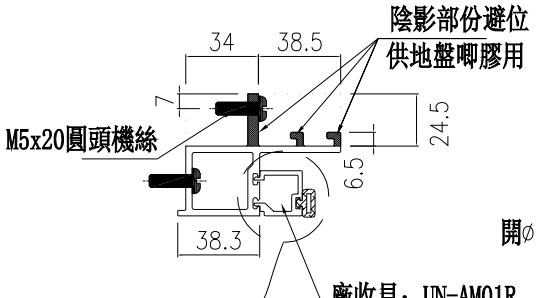

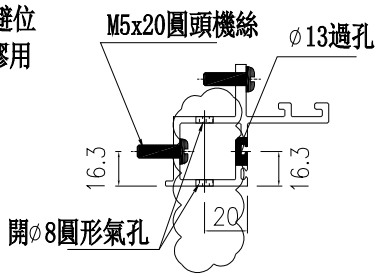

示意圖：B

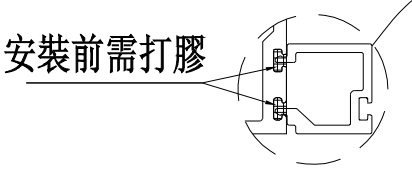

示意圖：A

名稱	生梗企雙玻	制圖	周廣志	2025.02.10	修改	A		
材料	X86629	復核	謝永林	2025.04.18	日期	2025.05.22		
顏色	UCT207124XL-3	批準			圖號	UN-SM1R		


美特鋁質 有限公司
MIDI Aluminium Fabricator Ltd.


工程號	J-861	地盤	己連拿利

物料編號	樓層數	數量	分格尺寸	使用位置	樓層
UN-SM4	1	1	265	CW-3001	2/F
UN-SM4	1	1	265	CW-3002	2/F
	合計：	2			


工廠用

A 雲線位修改

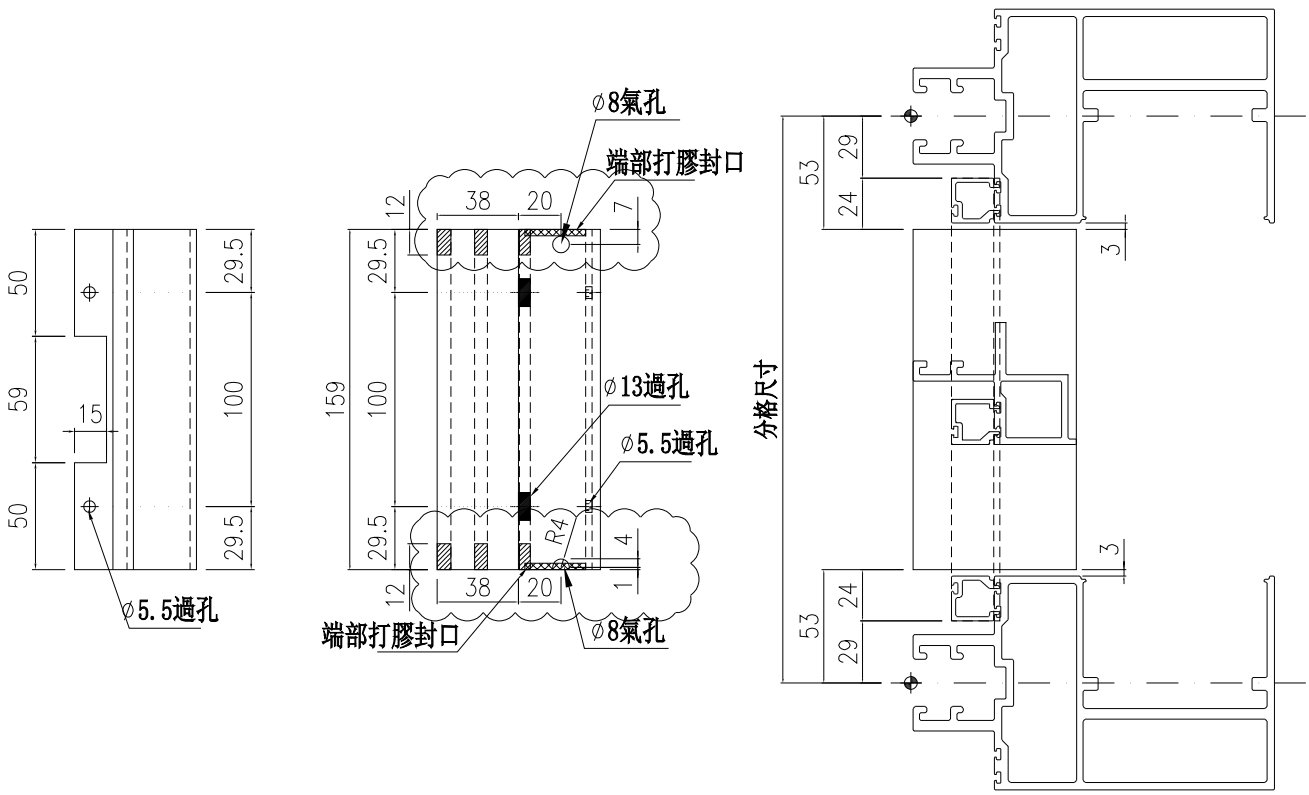

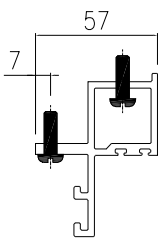


示意圖：B

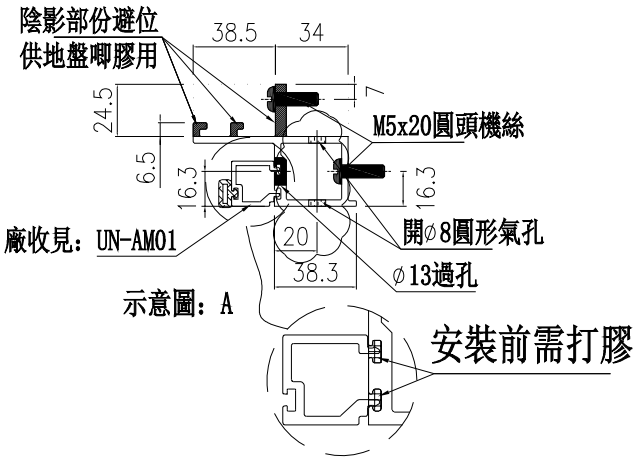

示意圖：A

安裝前需打膠

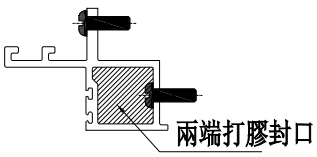

端部打膠示意圖

名稱	生梗企雙玻	制圖	周廣志	2025.02.10	修改	A		
材料	X86629	復核	謝永林	2025.04.18	日期	2025.05.22		
顏色	UCT207124XL-3	批準			圖號	UN-SM4		


美特鋁質 有限公司
MIDI Aluminium Fabricator Ltd.


工程號	J-861	地盤	己連拿利


物料編號	樓層數	數量	分格尺寸	使用位置	樓層
UN-SM4R	1	1	265	CW-3001	2/F
UN-SM4R	1	1	265	CW-3002	2/F
	合計：	2			


工廠用

A 雲線位修改

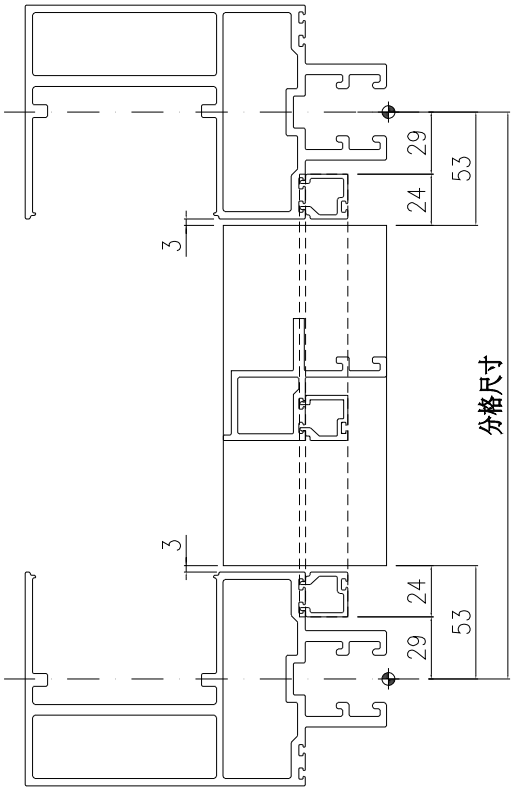


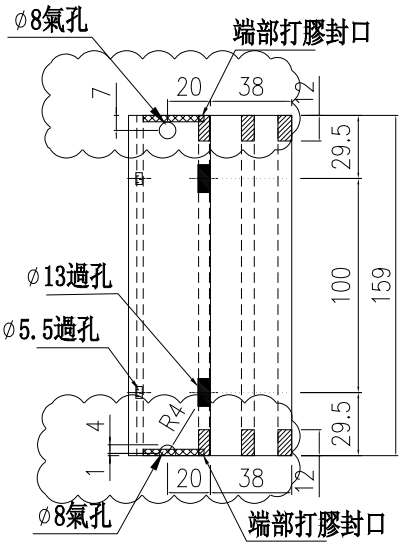


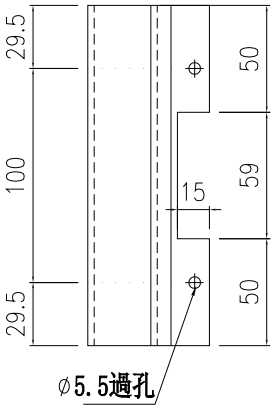

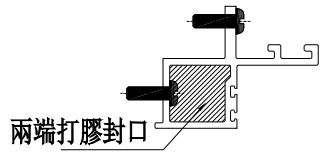

端部打膠示意圖

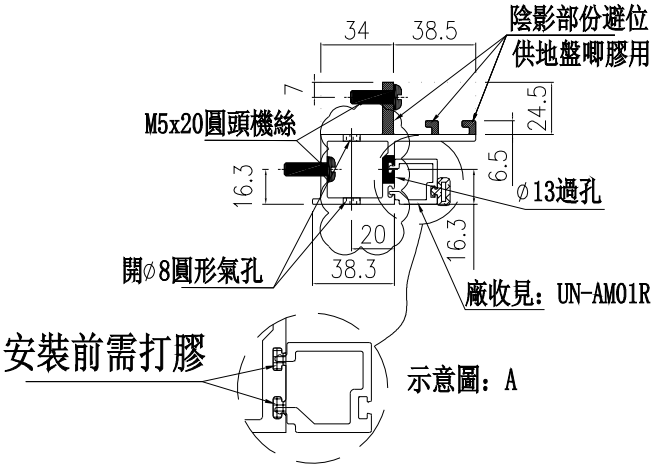

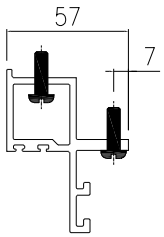

示意圖：B

名稱	生梗企雙玻	制圖	周廣志	2025.02.10	修改	A		
材料	X86629	復核	謝永林	2025.04.18	日期	2025.05.22		
顏色	UCT207124XL-3	批準			圖號	UN-SM4R		


美特鋁質 有限公司
MIDI Aluminium Fabricator Ltd.


工程號	J-861	地盤	己連拿利

物料編號	樓層數	數量	分格尺寸	使用位置	樓層
UN-SM5aR	8	9	950	CW-3001	3/F-11/F
UN-SM5aR	8	9	950	CW-3002	3/F-11/F
	合計：	18			

工廠用


A 雲線位修改

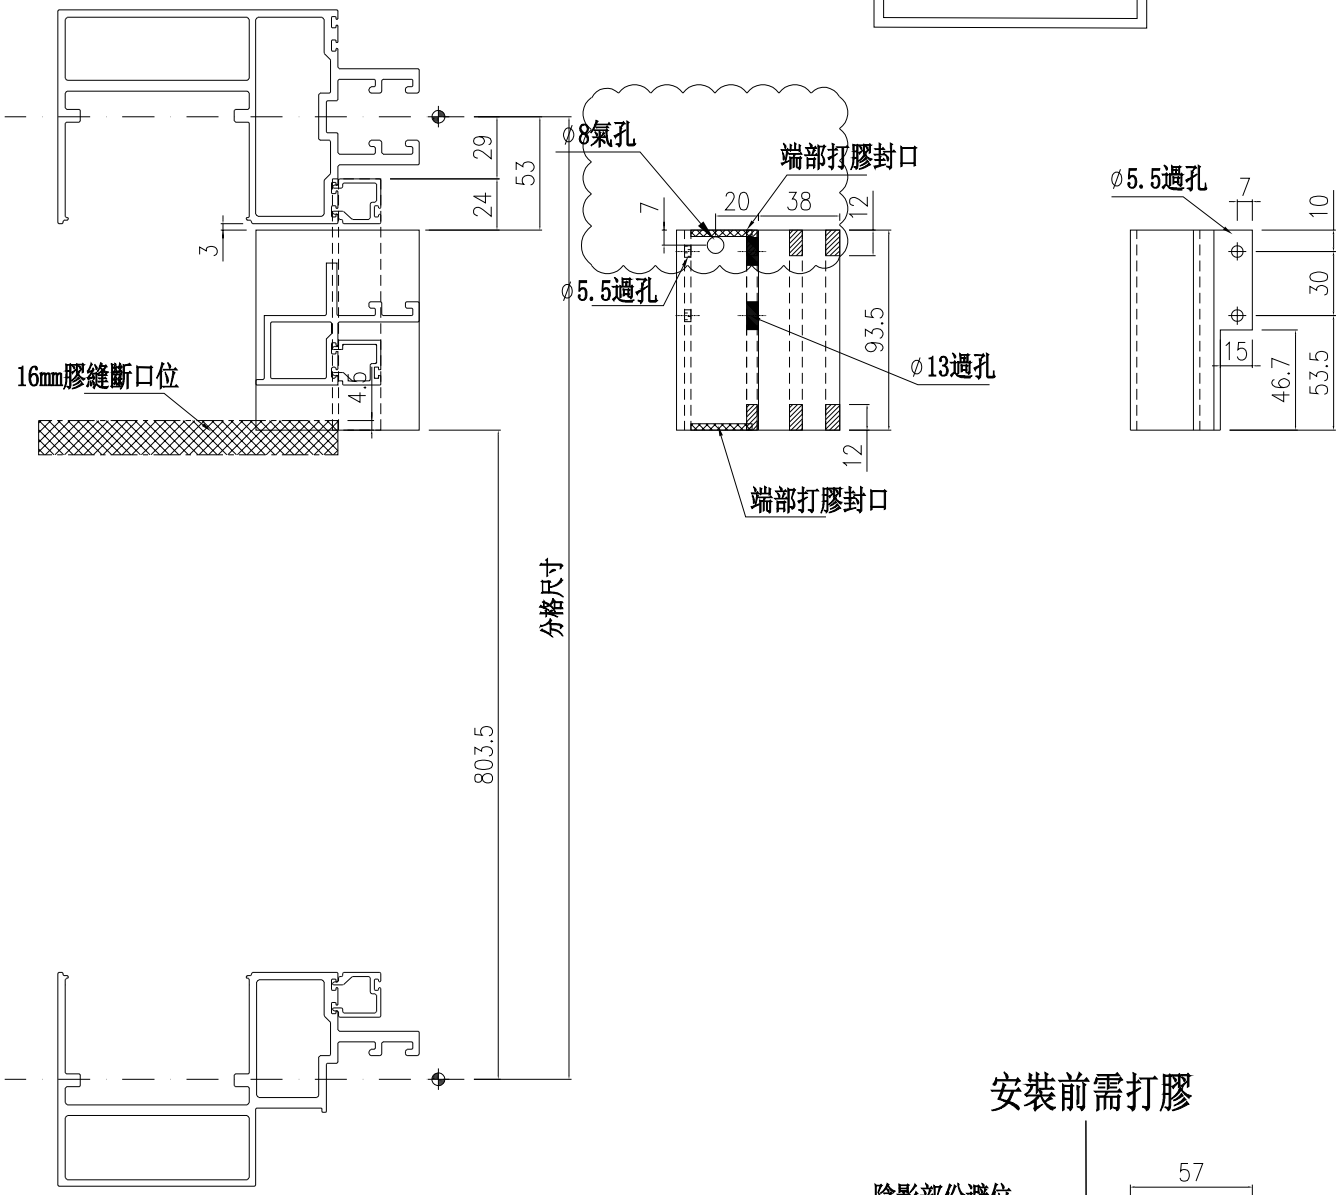

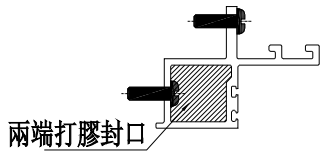

端部打膠示意圖

安裝前需打膠

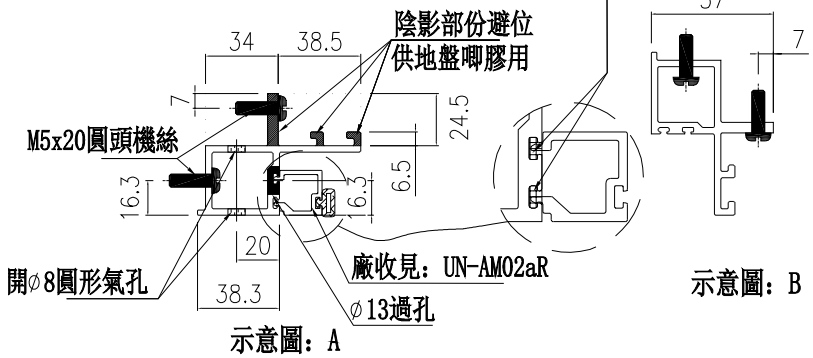

示意圖：A

示意圖：B

名稱	生梗企雙玻	制圖	周廣志	2025.02.10	修改	A		
材料	X86629	復核	謝永林	2025.04.18	日期	2025.05.22		
顏色	UCT207124XL-3	批準			圖號	UN-SM5aR		


美特鋁質 有限公司
MIDI Aluminium Fabricator Ltd.


工程號	J-861	地盤	己連拿利


物料編號	樓層數	數量	分格尺寸	使用位置	樓層
UN-SM6	9	9	265	CW-3002	2/F-11/F
	合計：	9			


工廠用

A 雲線位修改

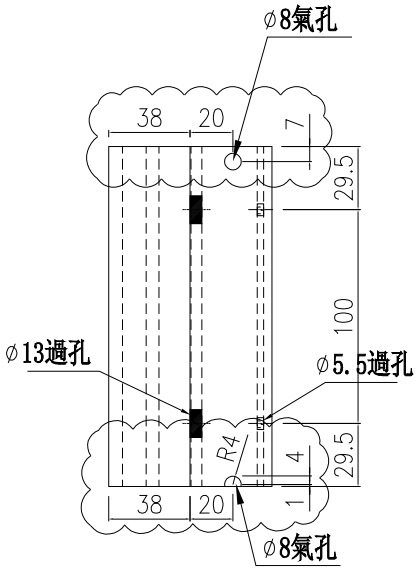


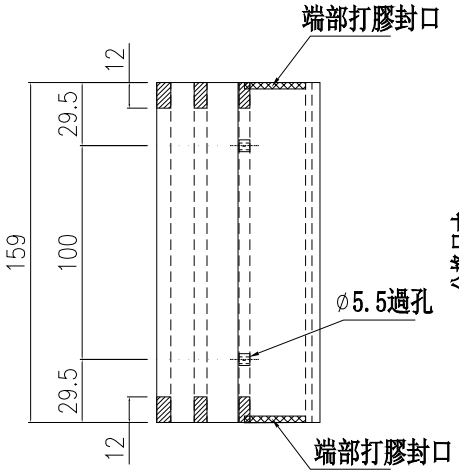

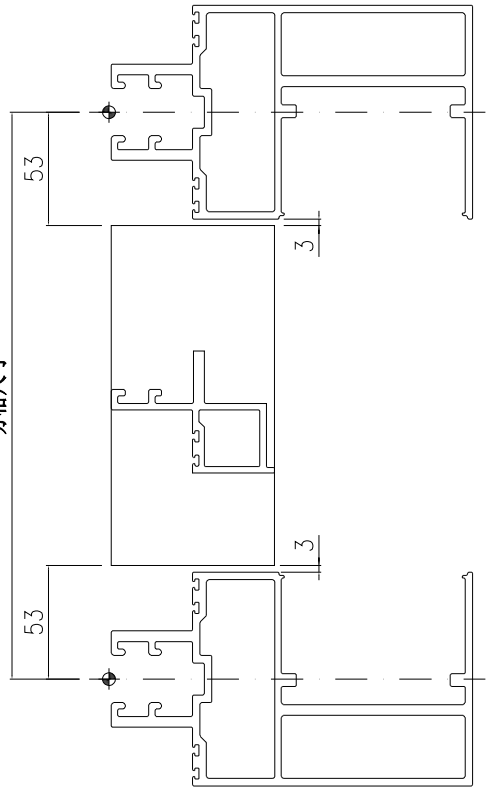


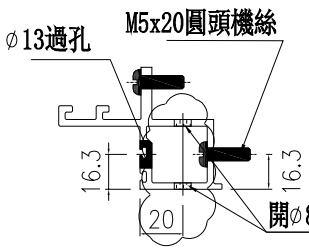

示意圖：B

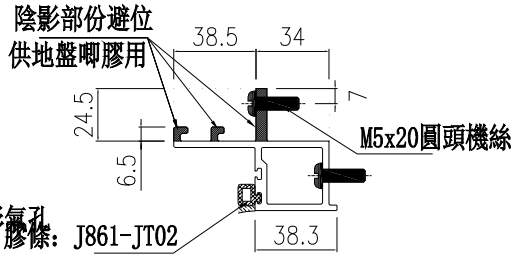

示意圖：A

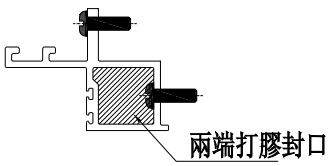


端部打膠示意圖


名稱	生梗企雙玻	制圖	周廣志	2025.02.10	修改			
材料	X86629	復核	謝永林	2025.04.18	日期			
顏色	UCT207124XL-3	批準			圖號	UN-SM6		


美特鋁質 有限公司 MIDI Aluminium Fabricator Ltd.				物料編號	樓層數	數量	分格尺寸	使用位置	樓層
				UN-SM6R	9	9	265	CW-3001	2/F-11/F
工程號	J-861	地盤	己連拿利		合計：	9			


工廠用

A 雲線位修改

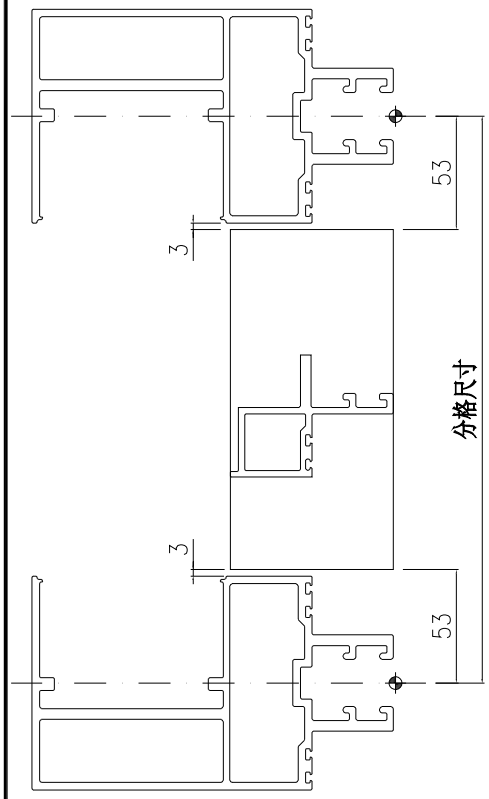


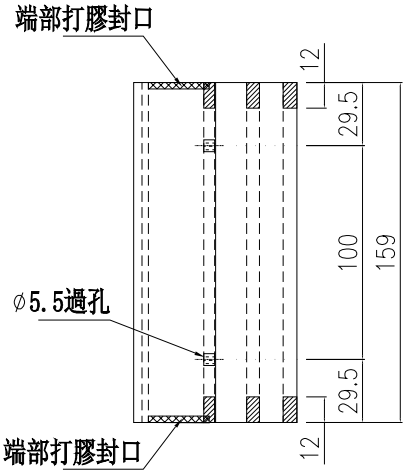

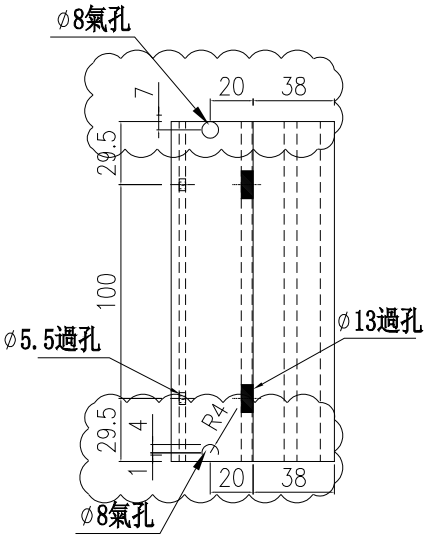


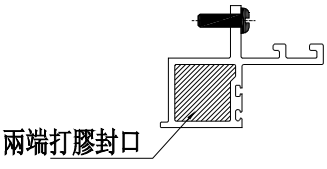

端部打膠示意圖

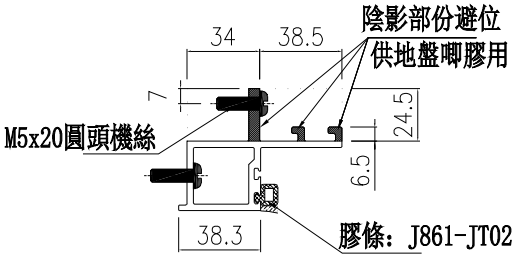

示意圖：A

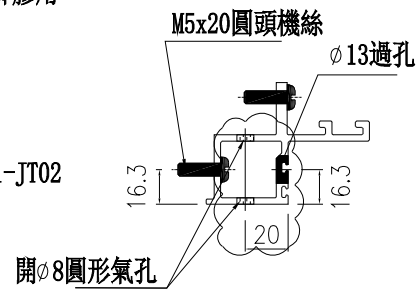

示意圖：B

名稱	生梗企雙玻	制圖	周廣志	2025.02.10	修改			
材料	X86629	復核	謝永林	2025.04.18	日期			
顏色	UCT207124XL-3	批準			圖號	UN-SM6R		


美特鋁質 有限公司
MIDI Aluminium Fabricator Ltd.


工程號	J-861	地盤	己連拿利


物料編號	樓層數	數量	分格尺寸	使用位置	樓層
UN-SM8	9	9	265	CW-3001	2/F-11/F
	合計：	9			


工廠用

A 雲線位修改

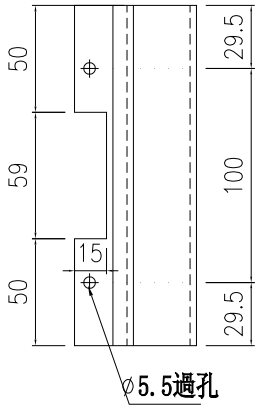


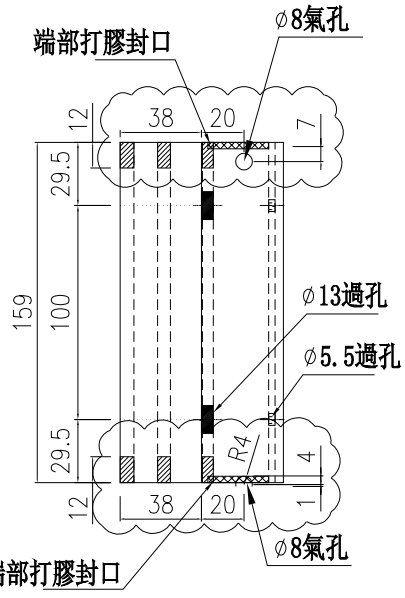

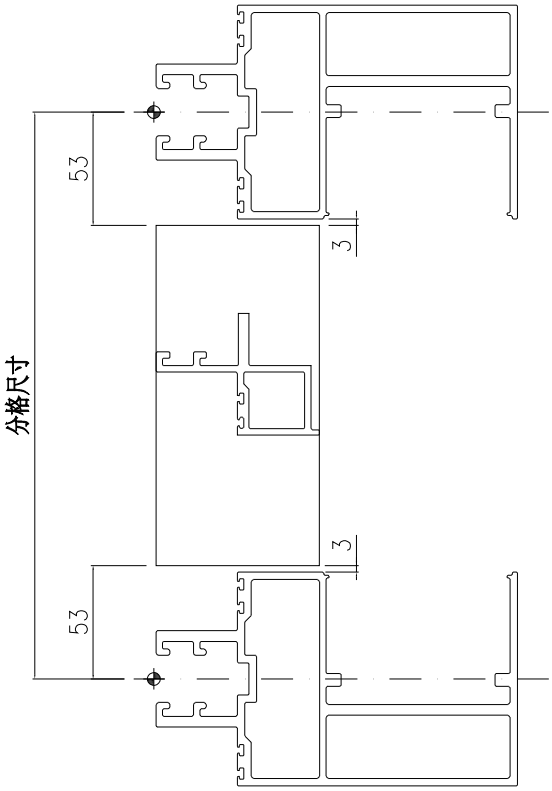


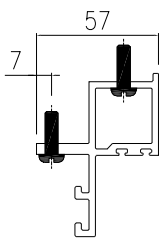

示意圖：B

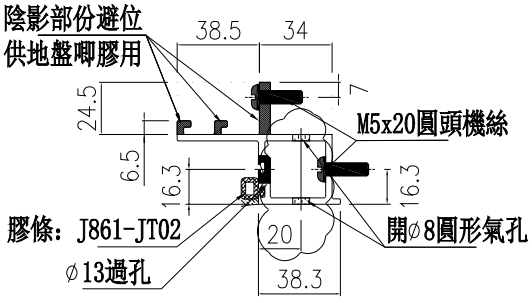

示意圖：A

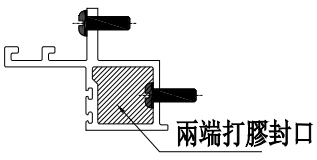


端部打膠示意圖


名稱	生梗企雙玻	制圖	周廣志	2025.02.10	修改	A		
材料	X86629	復核	謝永林	2025.04.18	日期	2025.05.22		
顏色	UCT207124XL-3	批準			圖號	UN-SM8		


美特鋁質 有限公司 MIDI Aluminium Fabricator Ltd.				物料編號	樓層數	數量	分格尺寸	使用位置	樓層
				UN-SM8R	9	9	265	CW-3002	2/F-11/F
工程號	J-861	地盤	己連拿利		合計：	9			


工廠用

A 雲線位修改

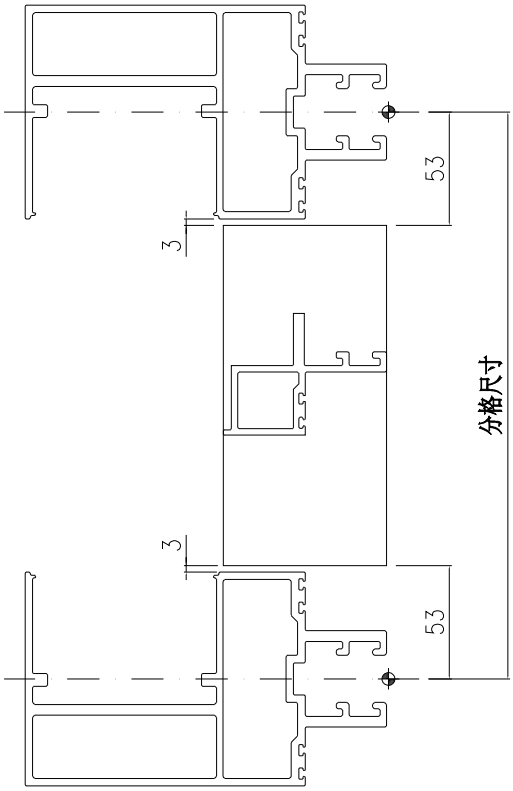


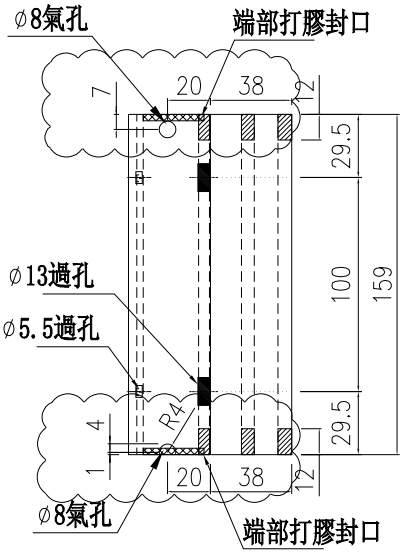

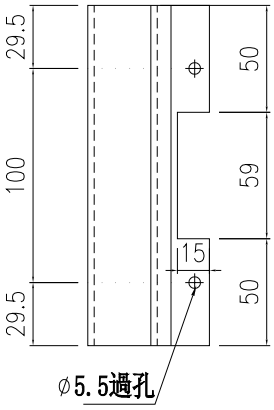


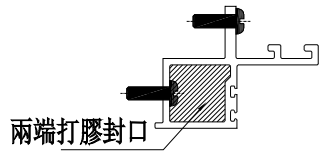

端部打膠示意圖

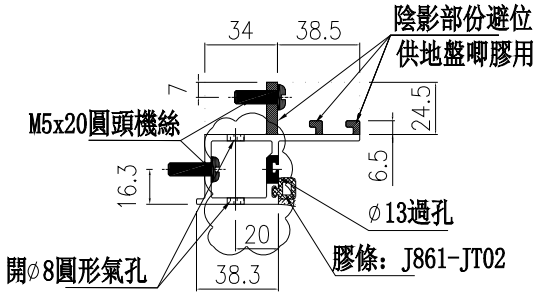

示意圖：A

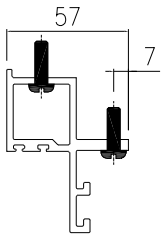

示意圖：B

名稱	生梗企雙玻	制圖	周廣志	2025.02.10	修改	A		
材料	X86629	復核	謝永林	2025.04.18	日期	2025.05.22		
顏色	UCT207124XL-3	批準			圖號	UN-SM8R		


美特鋁質 有限公司
MIDI Aluminium Fabricator Ltd.


工程號	J-861	地盤	己連拿利


工廠用

物料編號	L	樓層數	數量	分格尺寸	使用位置	樓層
UN-HM01a	592	9	26	650	CW-3001	2/F-11/F
	592	9	26	650	CW-3002	2/F-11/F
UN-HM03a	442	9	12	500	CW-3001	2/F-11/F
	442	9	12	500	CW-3002	2/F-11/F
UN-HM04a	392	9	9	450	CW-3001	2/F-11/F
	392	9	9	450	CW-3002	2/F-11/F
UN-YM01a	233.5	1	1	212.5	CW-3001	3/F
	233.5	1	1	212.5	CW-3002	3/F

雲線圈起位取消,新出圖號UN-YM01a

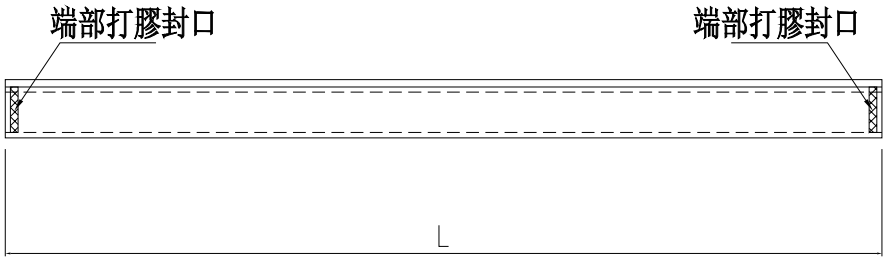

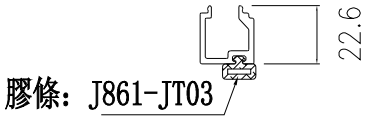

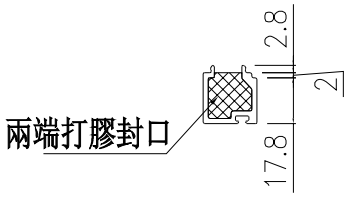

端部打膠示意圖

生窗死墻位底用


名稱	單玻插線（橫）	制圖	周廣志	2025.02.10	修改	A		
材料	X86630	復核	謝永林	2025.04.18	日期	2025.05.22		
顏色	UCT207124XL-3	批準			圖號	UN-HM01a		


美特鋁質 有限公司
MIDI Aluminium Fabricator Ltd.


工廠用

工程號	J-861	地盤	己連拿利


梗窗死墻位底用

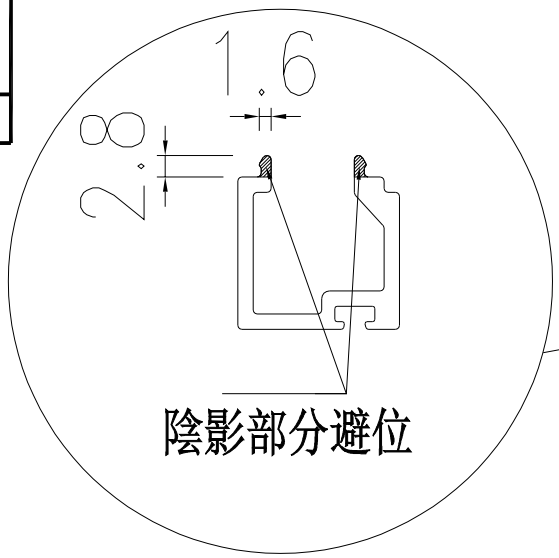


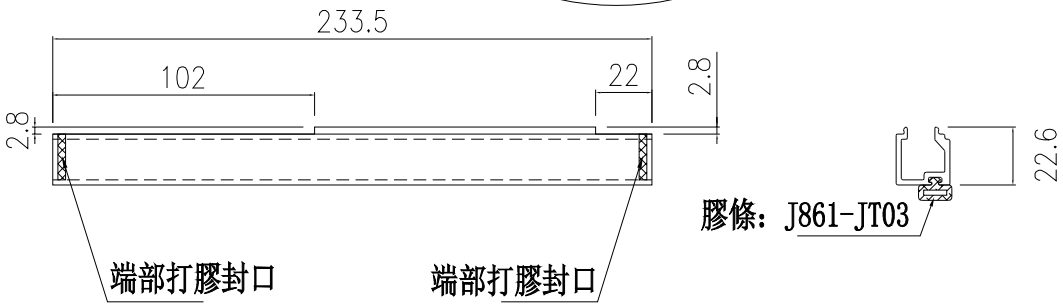

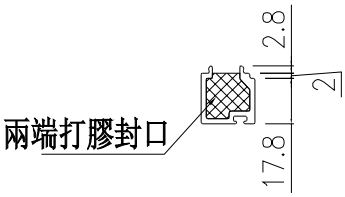

物料編號	L	樓層數	數量	分格尺寸	使用位置	樓層
UN-YM01a	233.5	1	1	212.5	CW-3001	3/F

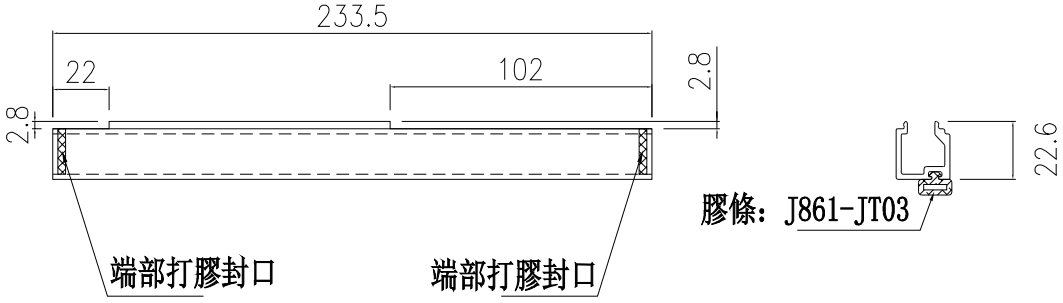

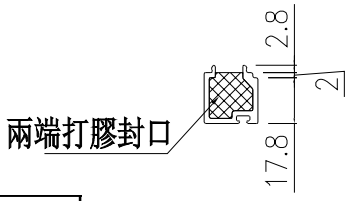

物料編號	L	樓層數	數量	分格尺寸	使用位置	樓層
UN-YM02a	233.5	1	1	212.5	CW-3002	3/F


名稱	單玻插線（橫）	制圖	周廣志	2025.02.10	修改			
材料	X86630	復核	謝永林	2025.04.18	日期			
顏色	UCT207124XL-3	批準			圖號	UN-YM01a		

主企,主橫,橫向外蓋用位置圖

*請用A3紙打印

***注意:**

1: "SD-ML"開頭代表左SD門位主企料
2: "SD-MR"開頭代表右SD門位主企料
3: "G-MS"開頭代表幕墻位主企料
4: "UN-SD"開頭代表SD門位用主橫料
5: "UN-G"開頭代表梗窗位用主橫料
6: "UN-L"開頭代表SHL生窗位用主橫料
7: "UN-R"開頭代表SHR生窗位用主橫料
8: "UN-YX"開頭代表異性窗位用主橫料

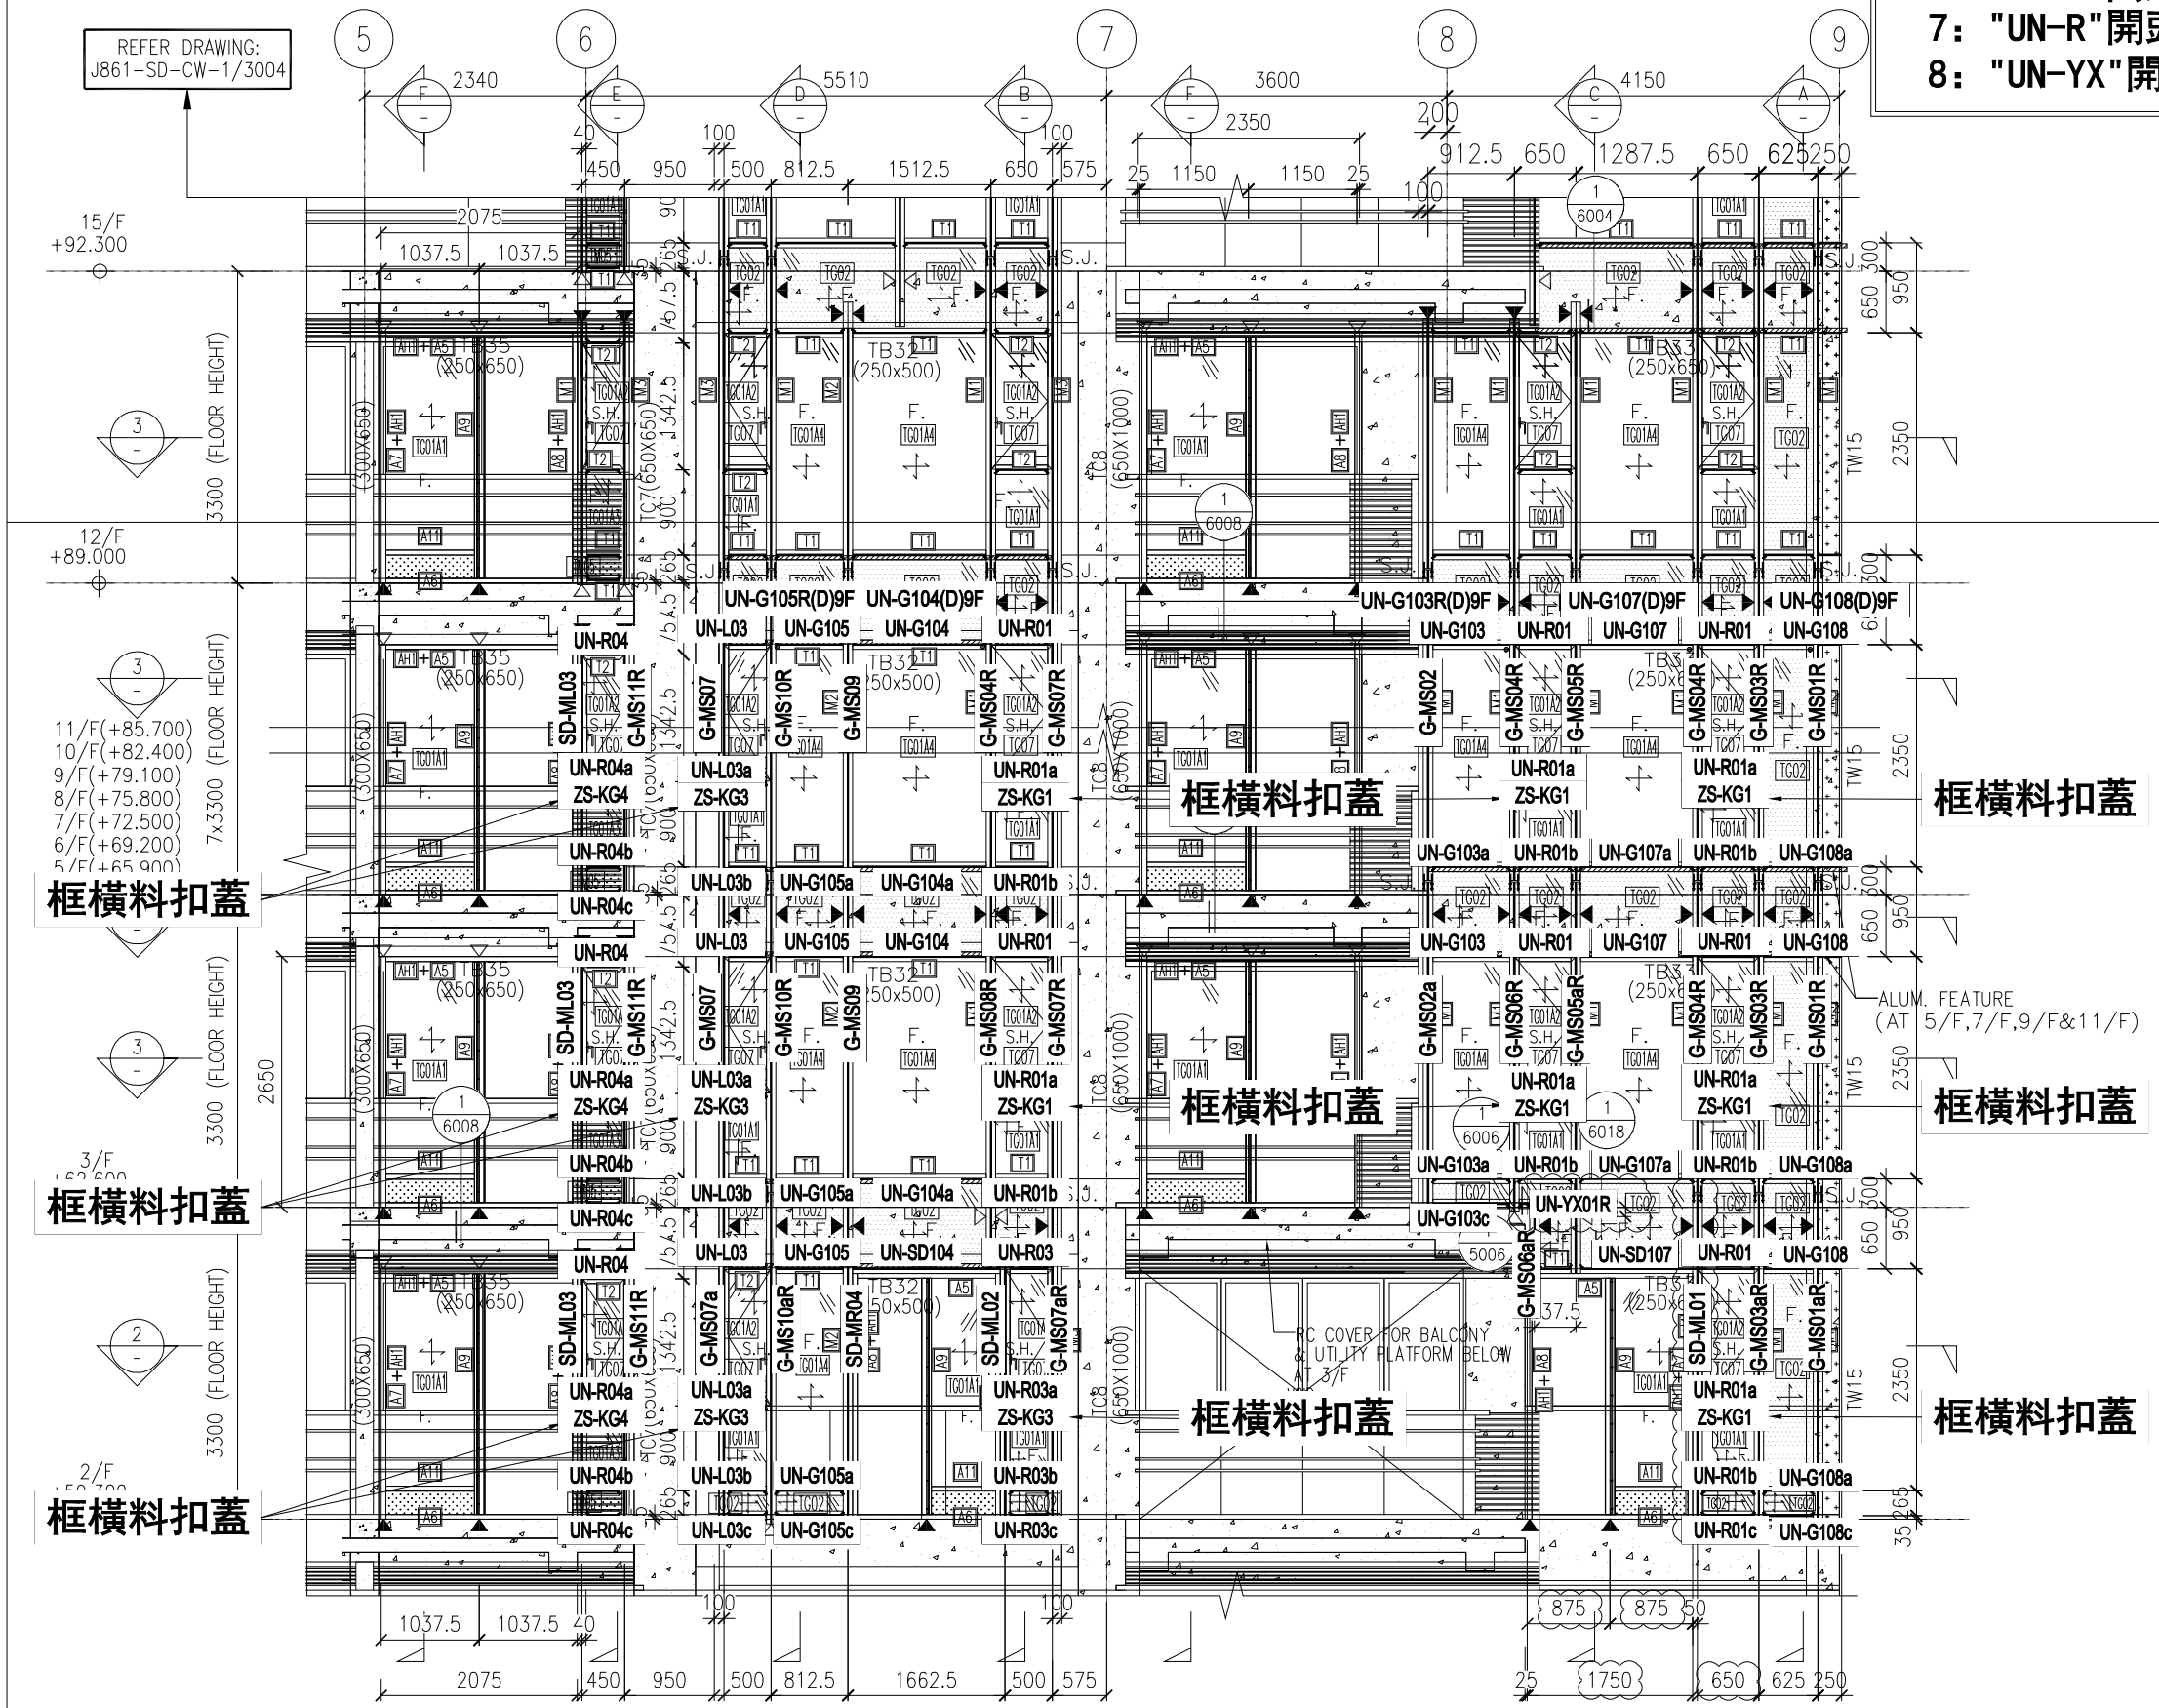

NOTE :
1. ALL DIMENSIONS ARE IN mm.
2. ALL ELEVATIONS ARE VIEWED FROM OUTSIDE.
3. ALL DIMENSIONS TO BE VERIFIED ON SITE BEFORE FABRICATION.

LEGEND :

X1 — DETAIL MARK NO.
X001 — REFER SHEET NO.

1. F.F.L. --FINISHED FLOOR LEVEL
2. S.F.L. --STRUCTURAL FLOOR LEVEL
3. /R --REVERSED DETAIL

NO.	DATE	REVISED	BY
B	8/11/2024	GENERAL REVISED	
A	16/9/2024	GENERAL REVISED	

CLIENT :
MILLION BASE PROPERTIES LIMITED

ARCHITECT :
WONG TUNG & PARTNERS LIMITED
ARCHITECTS & PLANNERS

STRUCTURAL ENGINEER :
SYW & ASSOCIATES LTD.
CHARTERED ENGINEERS & AUTHORIZED PERSONS
鄧貽偉建築工程師

MAIN CONTRACTOR :
顯利工程有限公司
HIEN LEE ENGINEERING CO., LTD.

美特鋁質有限公司
MIDI ALUMINIUM FABRICATOR LTD.
Units 6-8, Sunray Industrial Centre, 1/F
610 Cha Kwo Ling Road, Kowloon
Tel:23489211-4 Fax:(852)27727666

JOB NO. : J-861

PROJECT :
PROPOSED RESIDENDTIAL DEVELOPMENT AT NOS. 3-6 GLENEALY, CENTRAL, HONG KONG

TITLE :
PART ELEVATION FOR CURTAIN WALL

DATE : 06-Sep.-24	SCALE : 1:60(A1)
DRAWN BY : Asing	CHECKED BY :
DWG NO. : J861-SD-CW-3002	REV. : B

WT stamp_1.bmp