



工程指示 / 要求簡箋 ENGINEER INSTRUCTIONS(E.I.)

工程指示編號:	EI- 8961	修改版本:	G
	HK- 0603		
工程編號:	J 861	工程名稱:	己連拿利
收件人:	生統	發件人:	細佬
工程項目:	管道項目-地盤用鋁折件加工圖	日期:	18/07/2025

<input type="checkbox"/> 原合約工程包	<input type="checkbox"/> 原合約工程加 / 減脹 QT-	<input type="checkbox"/> 新工程報價 QT-
---------------------------------	--	------------------------------------

信件批核號碼/圖紙參考編號:	批核模具圖紙編號:
客戶指示附件:	管理內部批簽署:

<input type="checkbox"/> 初步鋁料 B.M.	<input type="checkbox"/> 加工拆圖, 然後生產	<input type="checkbox"/> 尺寸表
<input type="checkbox"/> 正式鋁料 B.M.	<input type="checkbox"/> 技術上資料/指示	<input type="checkbox"/> 報價
<input type="checkbox"/> 配件 B.M.	<input type="checkbox"/> 樣辦或貨品說明書	<input type="checkbox"/> 分判合約
<input type="checkbox"/> 其他:		

內容:  
修改加工圖

備注: 林仁安7月11日通知(J861 管道項目样板層 地盤用鋁板加工圖 EI8961 G版次 2025.07.16 (按大明說的鋁板寬度改圖) (1).rar)

\* 啟者此係加工 \*

完成上列要求日期: 13/08/2025

國內

<input type="checkbox"/> 生產技術總監	<input type="checkbox"/> 連附件	<input type="checkbox"/> 技術部	<input type="checkbox"/> 連附件	<input type="checkbox"/> 生產部	<input type="checkbox"/> 連附件
<input type="checkbox"/> 採購部	<input type="checkbox"/> 連附件	<input checked="" type="checkbox"/> 生產統籌部	<input checked="" type="checkbox"/> 連附件	<input type="checkbox"/> 報關組	<input type="checkbox"/> 連附件
<input checked="" type="checkbox"/> 質檢部	<input checked="" type="checkbox"/> 連附件	<input type="checkbox"/> 會計部	<input type="checkbox"/> 連附件	<input type="checkbox"/> 機械設計部	<input type="checkbox"/> 連附件
<input type="checkbox"/> 香港辦	<input type="checkbox"/> 連附件	<input type="checkbox"/> 其他:			

香港

<input type="checkbox"/> 行政部	<input type="checkbox"/> 連附件	<input type="checkbox"/> 會計部	<input type="checkbox"/> 連附件	<input type="checkbox"/> 統籌部	<input type="checkbox"/> 連附件	<input type="checkbox"/> 工程部	<input type="checkbox"/> 連附件
<input type="checkbox"/> 採購部	<input type="checkbox"/> 連附件	<input type="checkbox"/> QS部	<input type="checkbox"/> 連附件	<input type="checkbox"/> 地盤管理	<input type="checkbox"/> 連附件	<input type="checkbox"/> 維修部	<input type="checkbox"/> 連附件

*發件人簽署: 細佬	*組別成員批核簽署:
傳遞編號:	項目經理簽署:





美特鋁質 有限公司  
MIDI Aluminium Fabricator Ltd.

产品编号	L(MM)	数量	A	N	M	B	N1	M1	备注
		1							



工程號	J861	地盤	已連拿利
-----	------	----	------

施工圖位置	樓層	樓層數	每層用量
J861-AF-EL204A	2F	1	1

SECTION A-A

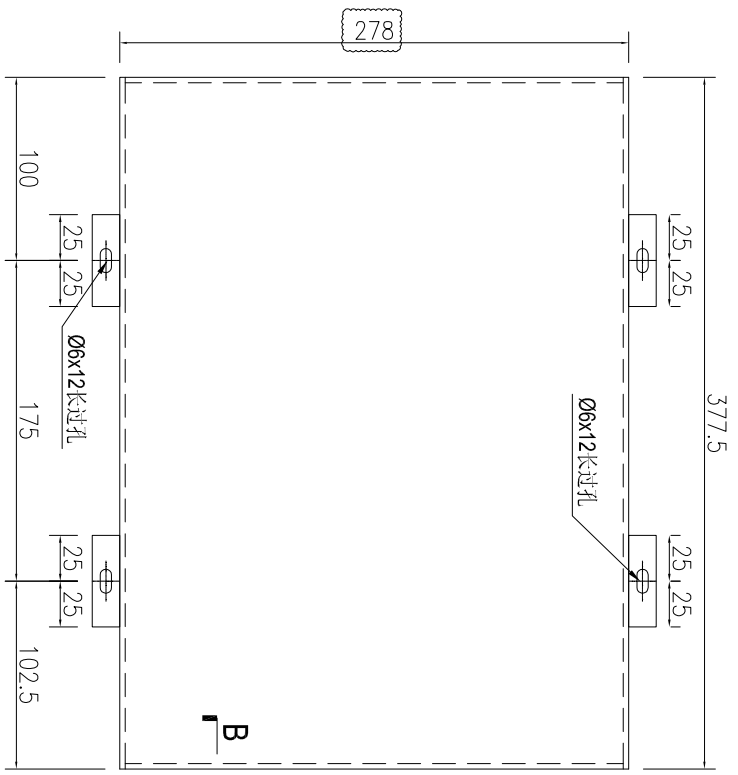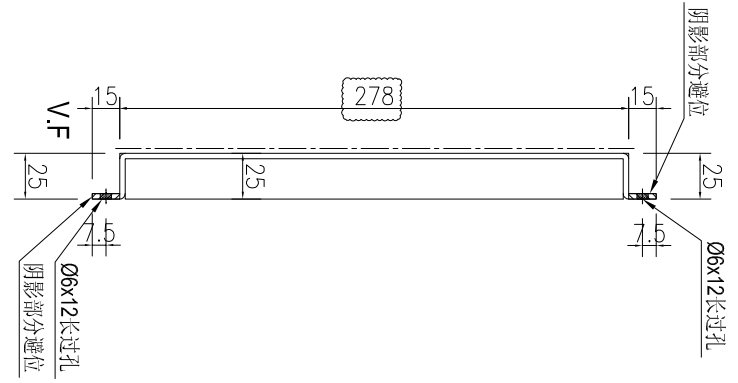

SECTION B-B

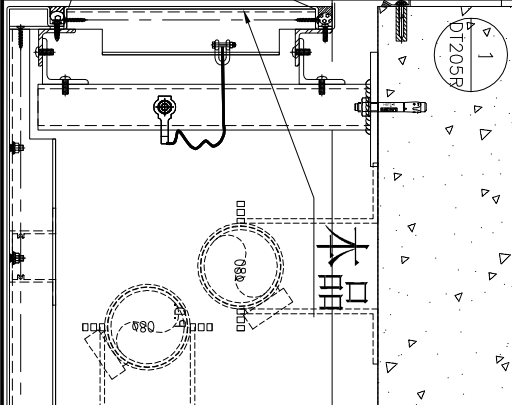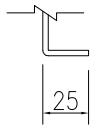

名稱	鋁板加工圖	制圖	AN	2025-04-20	修改	A	B	
材料	3mm厚鋁板	復核			日期	2025.6.18	2025.7.16	
顏色	UCT550041XLB-3	批准			圖號	J861-GD-LB01		




**美特鋁質** 有限公司  
 MIDI Aluminium Fabricator Ltd.



产品编号	L(MM)	数量	A	N	M	B	N1	M1	备注
		1							

工程號	J861	地盤	已連拿利
-----	------	----	------

施工圖位置	樓層	樓層數	每層用量
J861-AF-EL204A	2F	1	1

注：頂底的加力骨各需安裝一條防墜繩。

SECTION A-A

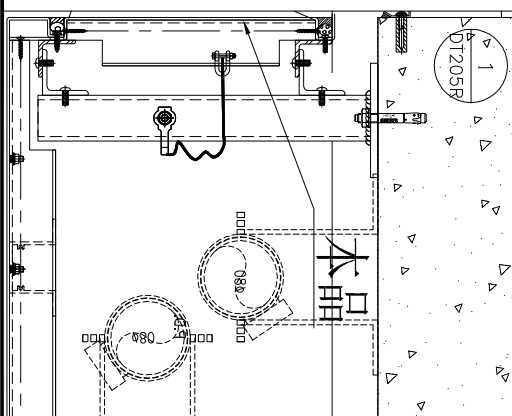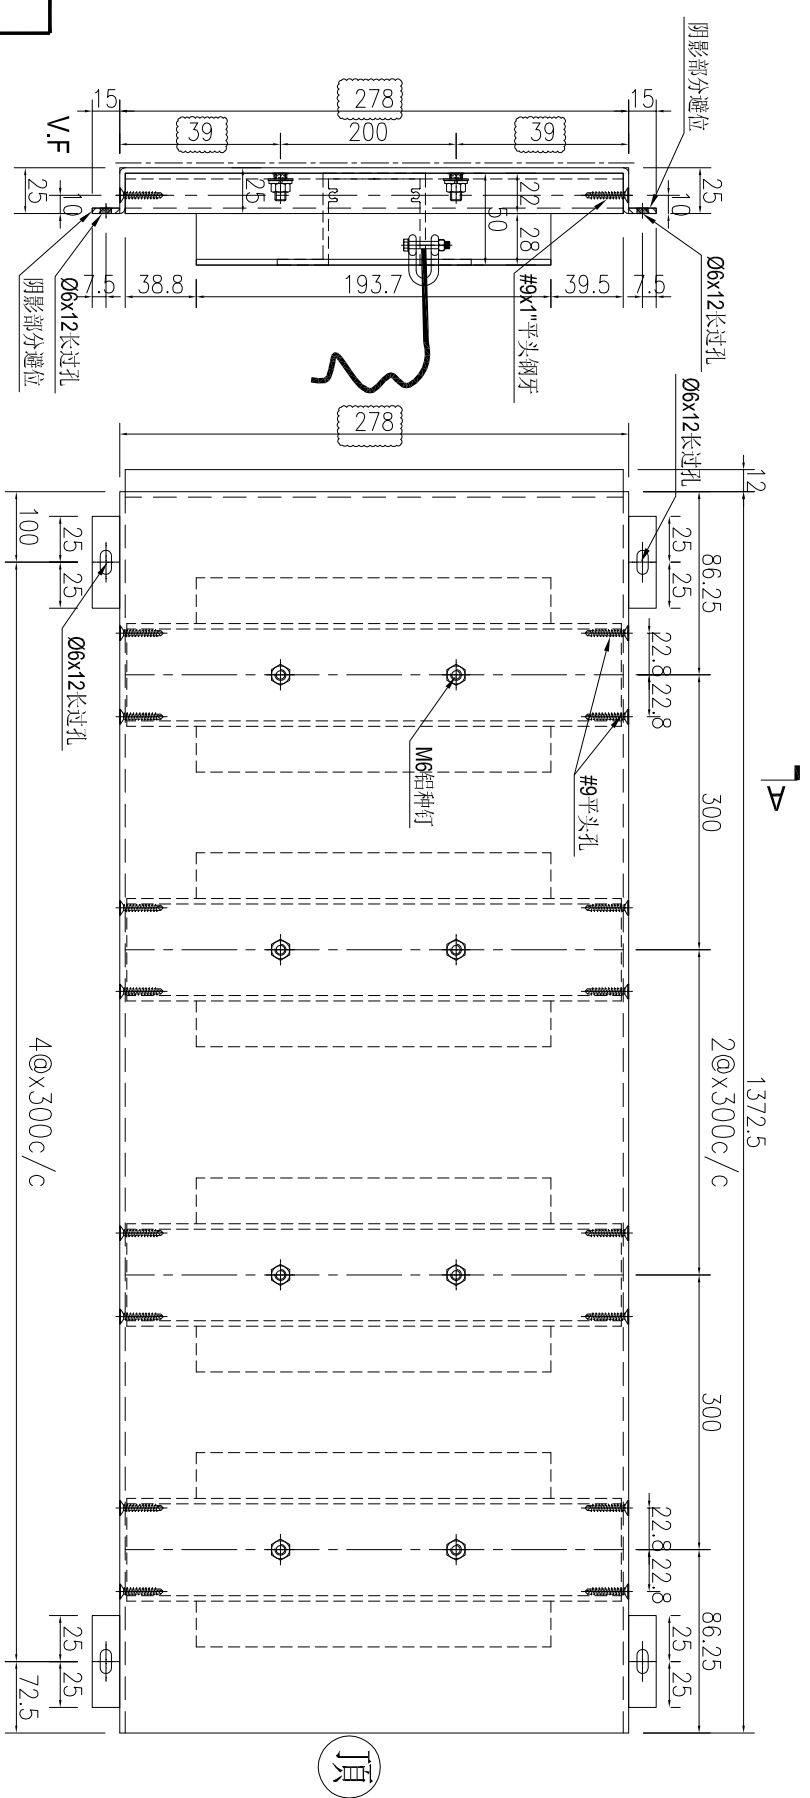


名稱	鋁板加工圖	制圖	AN	2025-04-20	修改	A	B	
材料	3mm厚鋁板	復核			日期	2025.6.18	2025.7.16	
顏色	UCT550041XLB-3	批准			圖號	J861-GD-LB03		

 美特鋁質有限公司 MIDI Aluminium Fabricator Ltd.	产品编号	L(MM)	数量	A	N	M	B	N1	M1	备注
			1							

工程號	J861	地盤	已連拿利
-----	------	----	------

施工圖位置	樓層	樓層數	每層用量
J861-AF-EL204A	2F	1	1

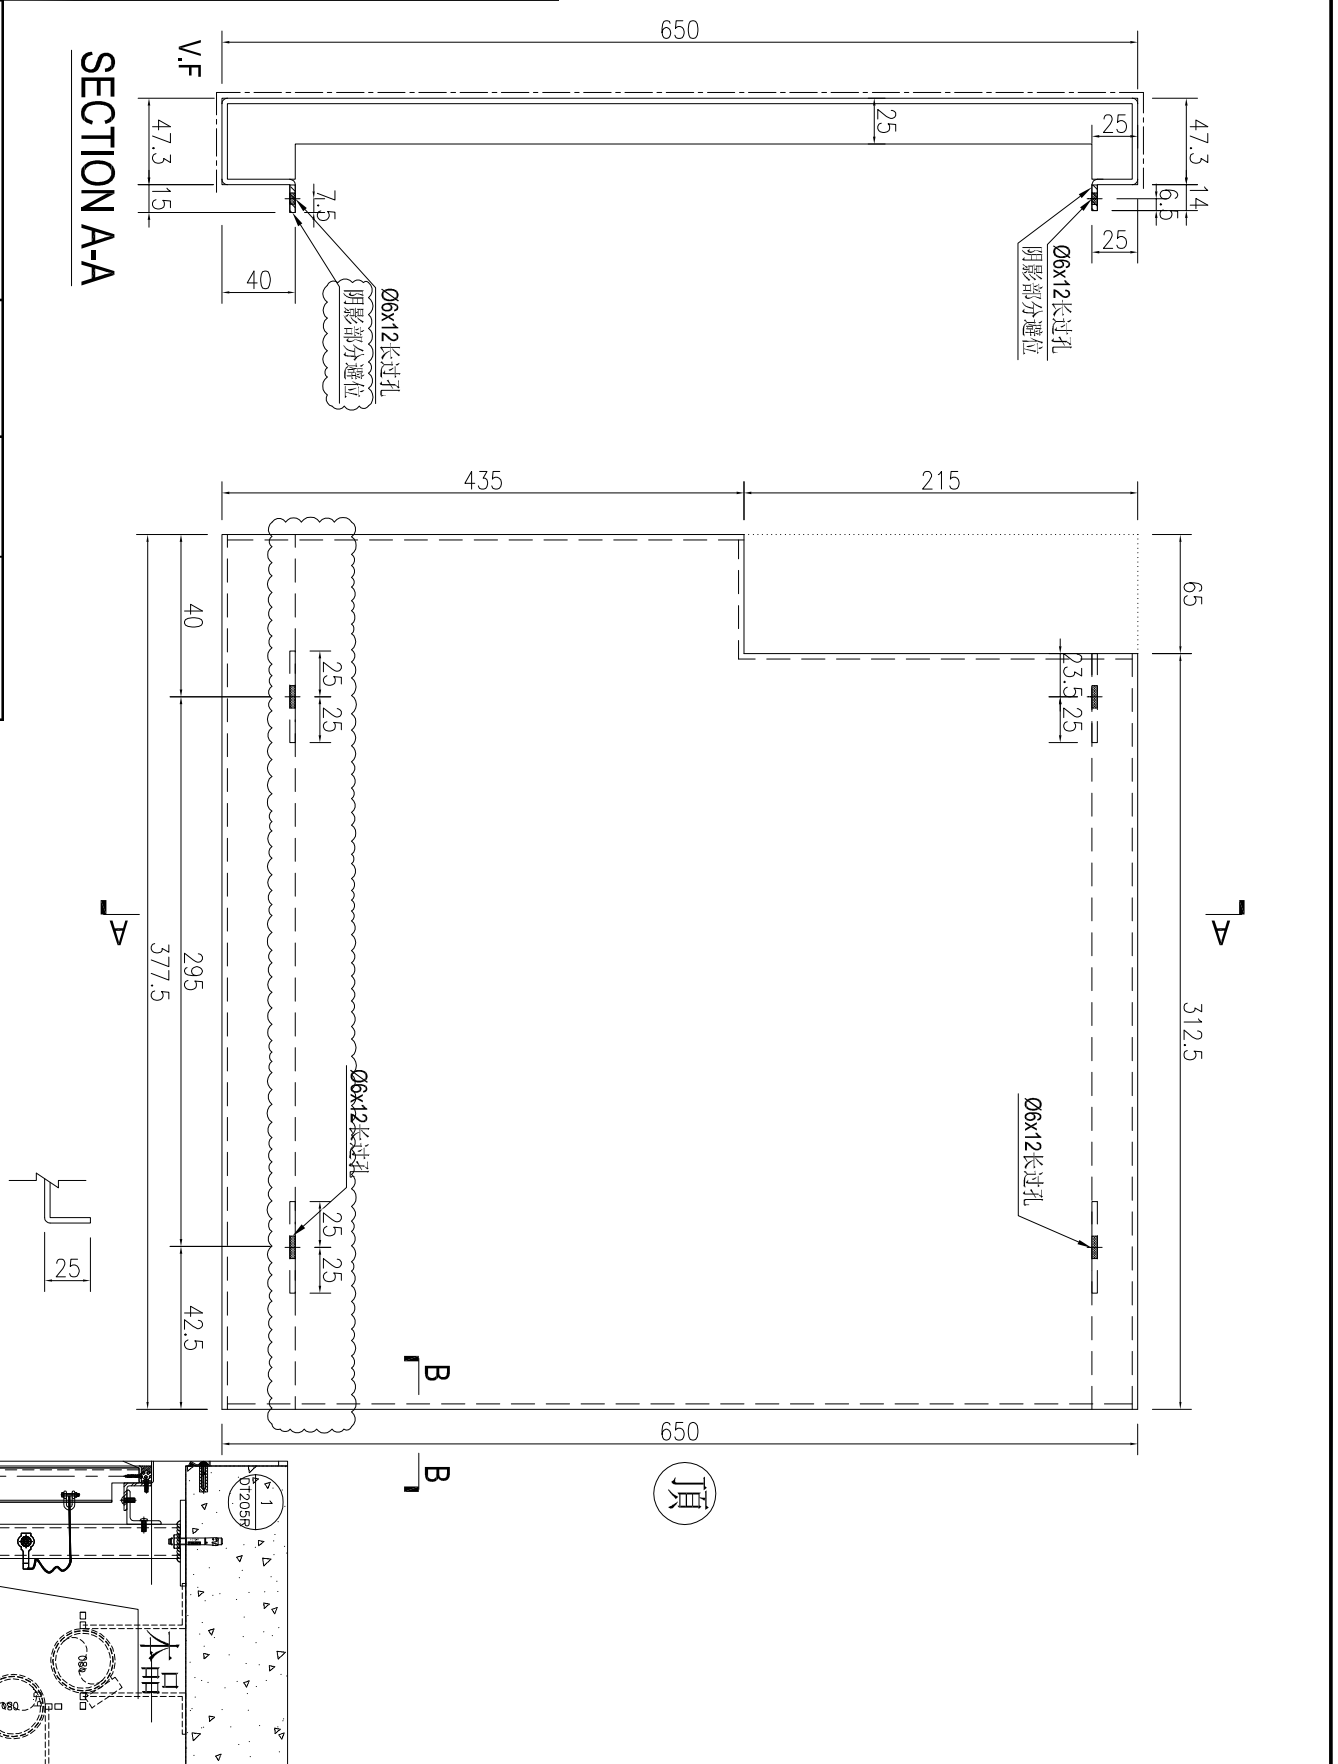

名稱	鋁板加工圖	制圖	AN	2025-04-20	修改	B	C	D
材料	3mm厚鋁板	復核			日期	2025.6.18	2025.6.26	2025.7.15
顏色	UCT550041XLB-3	批准			圖號	J861-GD-LB04		







美特鋁質有限公司  
MIDI Aluminium Fabricator Ltd.

工程號 J861 地盤 已連拿利

序號	物料編號	長度L	數量	A	N	B	C	M	D	施工圖位置	樓層	樓層數	每層用量			
1	J861-GD-LB05-2	1372.5	1	40	x	300	132.5	86.25	4	x	300	86.25	J861-AF-EL204A	2F	1	1

SECTION A-A

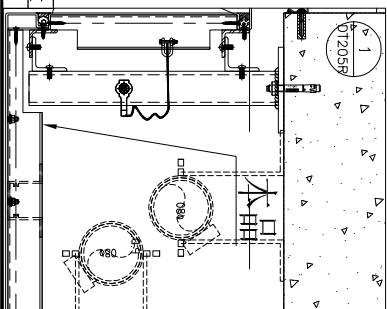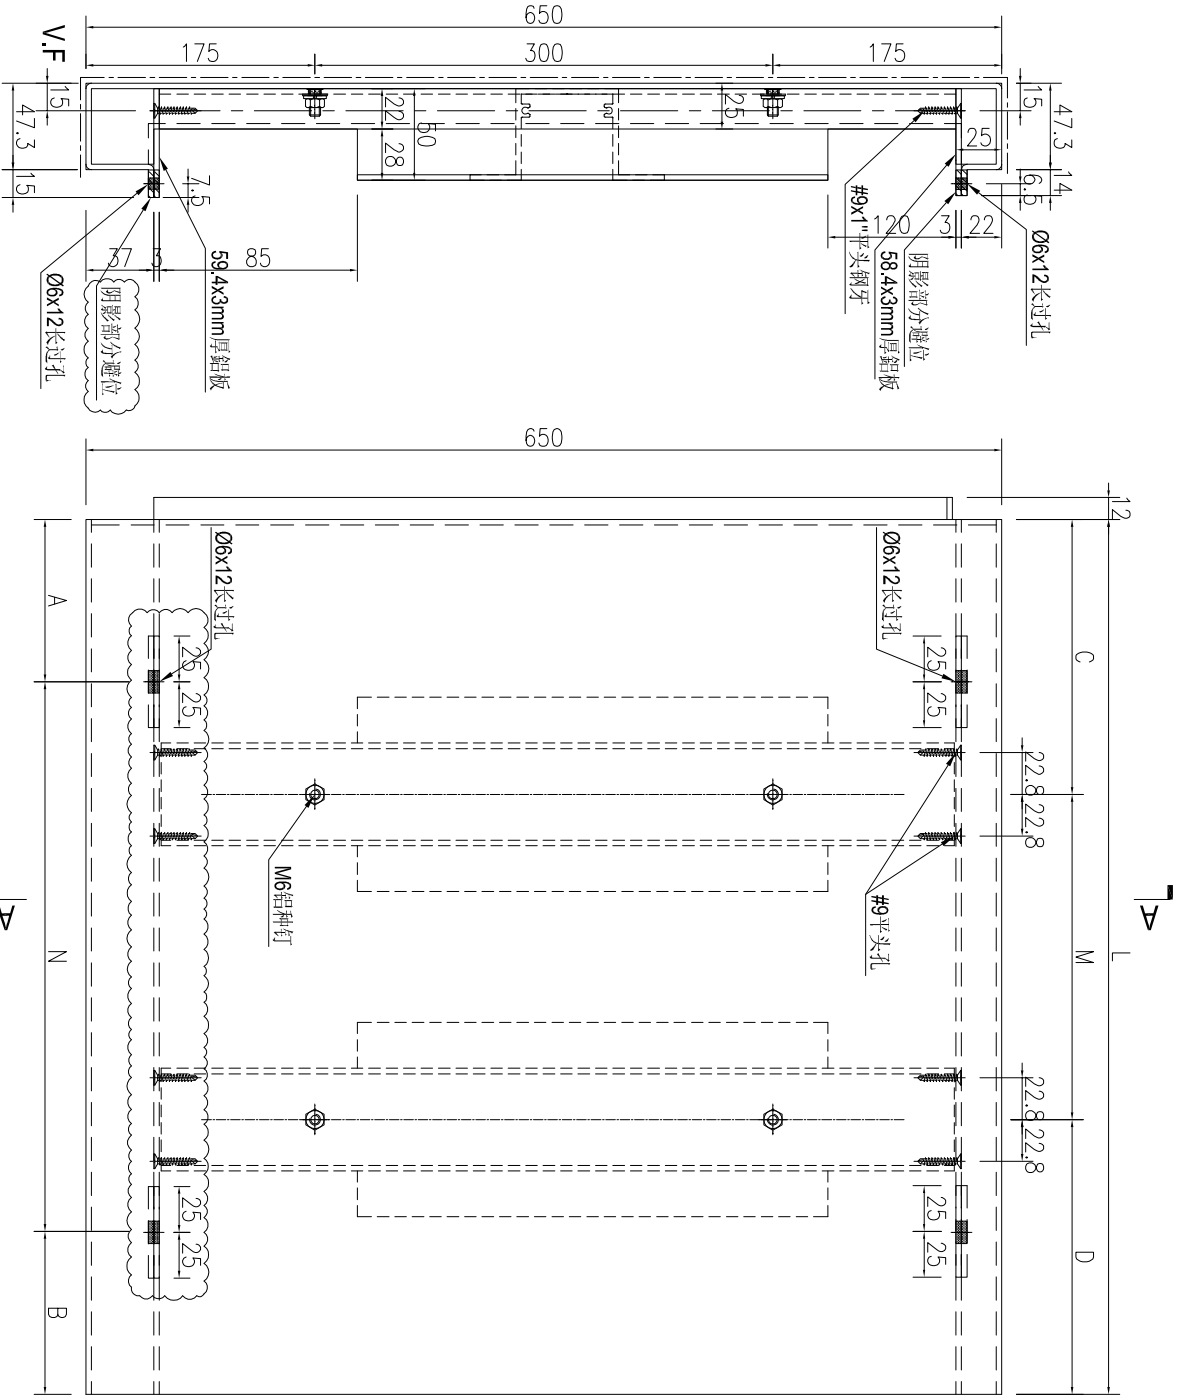

名稱	鋁板加工圖	制圖	AN	2025-04-20	修改	A	B	C
材料	3mm厚鋁板	復核			日期	2025.6.18	2025.6.26	2025.7.15
顏色	UCT550041XLB-3	批准			圖號	J861-GD-LB05A		







美特鋁質 有限公司  
MIDI Aluminium Fabricator Ltd.

产品编号	L(MM)	数量	A	N	M	B	N1	M1	备注
		1							

工程號	J861	地盤	已連拿利
-----	------	----	------

施工圖位置	樓層	樓層數	每層用量
J861-AF-EL204	2F	1	1

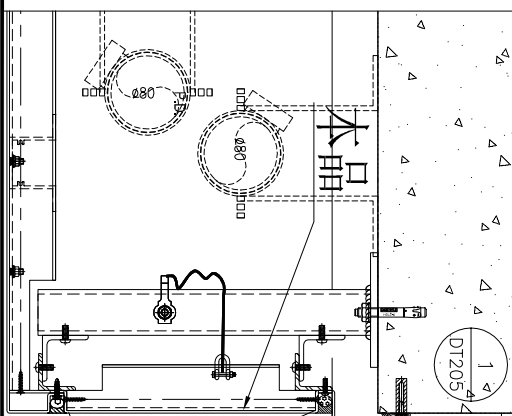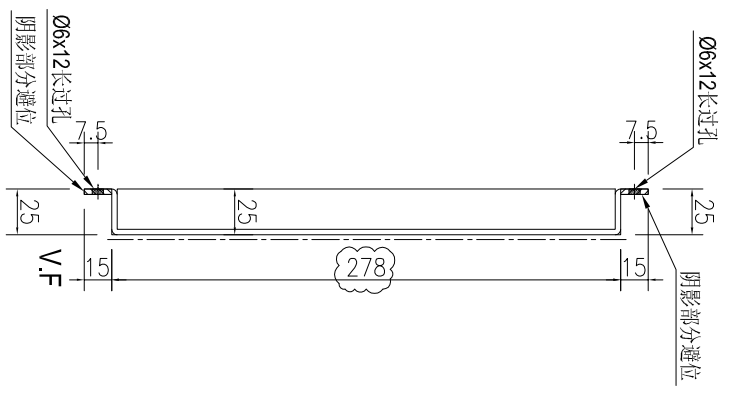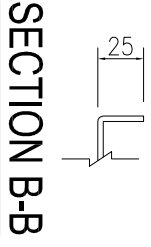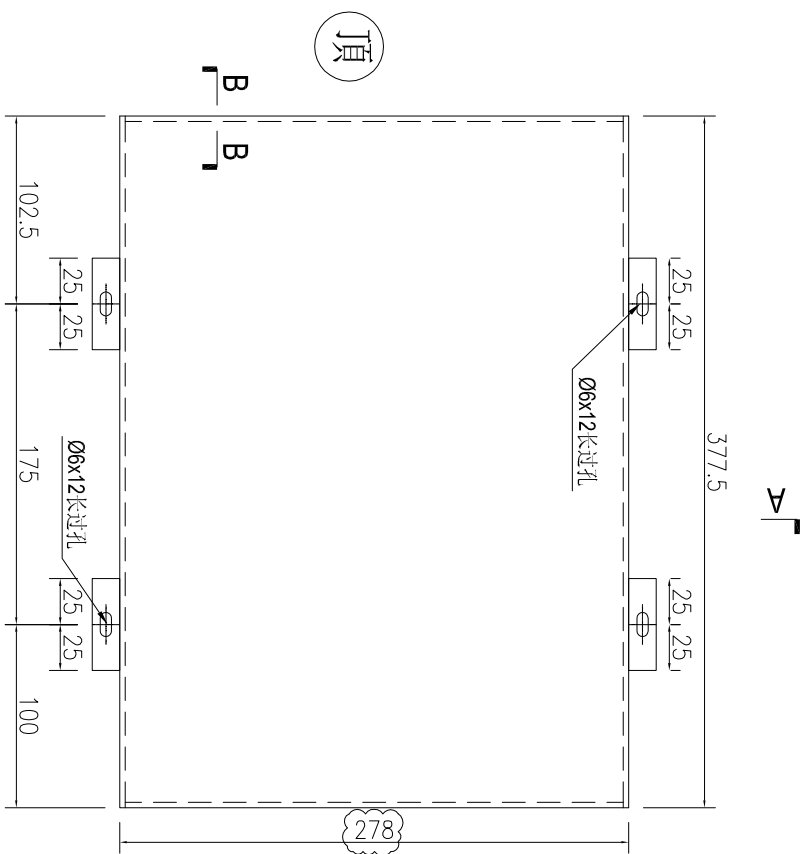

名稱	鋁板加工圖	制圖	AN	2025-04-20	修改	A	B	
材料	3mm厚鋁板	復核			日期	2025.6.18	2025.7.16	
顏色	UCT550041XLB-3	批准			圖號	J861-GD-LB01R		







**美特鋁質** 有限公司  
 MIDI Aluminium Fabricator Ltd.

产品编号	L(MM)	数量	A	N	M	B	N1	M1	备注
		1							

工程號	J861	地盤	已連拿利
-----	------	----	------

施工圖位置	樓層	樓層數	每層用量
J861-AF-EL204	2F	1	1

注：頂底的加力骨各需安裝一條防墜繩。

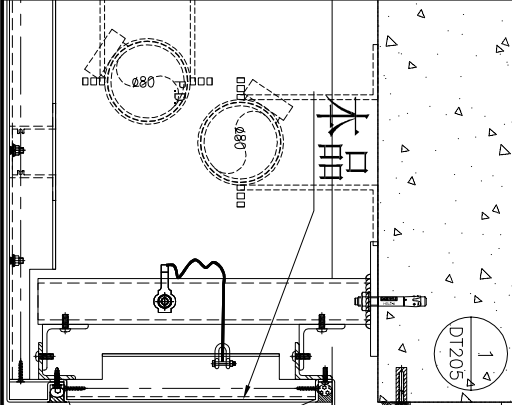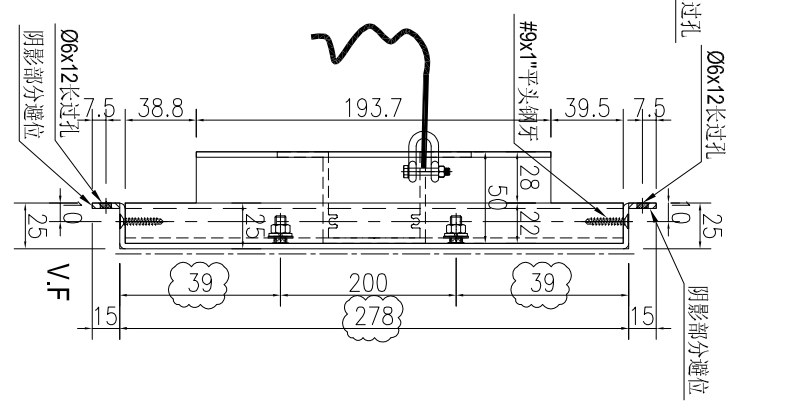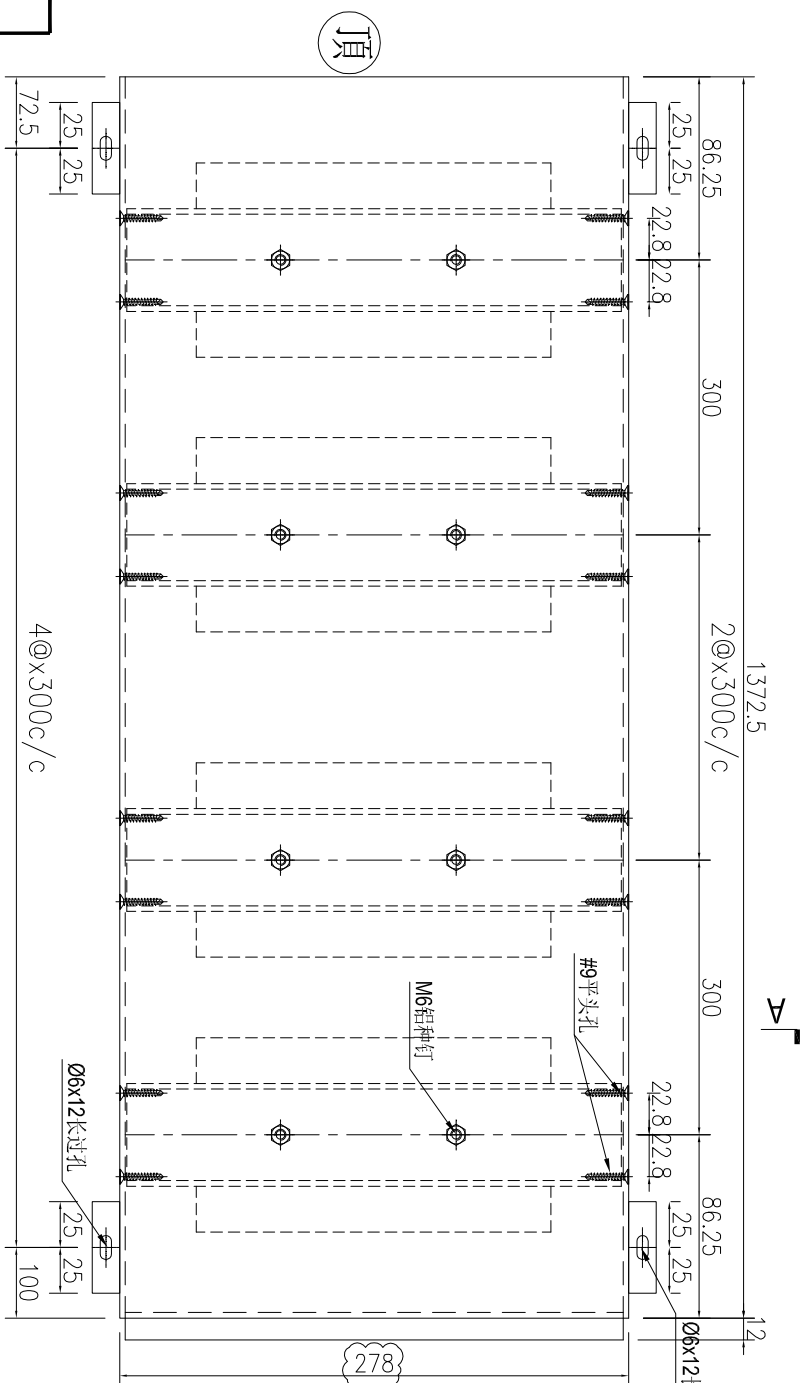


名稱	鋁板加工圖	制圖	AN	2025-04-20	修改	A	B	
材料	3mm厚鋁板	復核			日期	2025.6.18	2025.7.16	
顏色	UCT550041XLB-3	批准			圖號	J861-GD-LB03R		




美特鋁質 有限公司  
MIDI Aluminium Fabricator Ltd.

产品编号	L(MM)	数量	A	N	M	B	N1	M1	备注
		1							

工程號	J861	地盤	已連拿利
-----	------	----	------

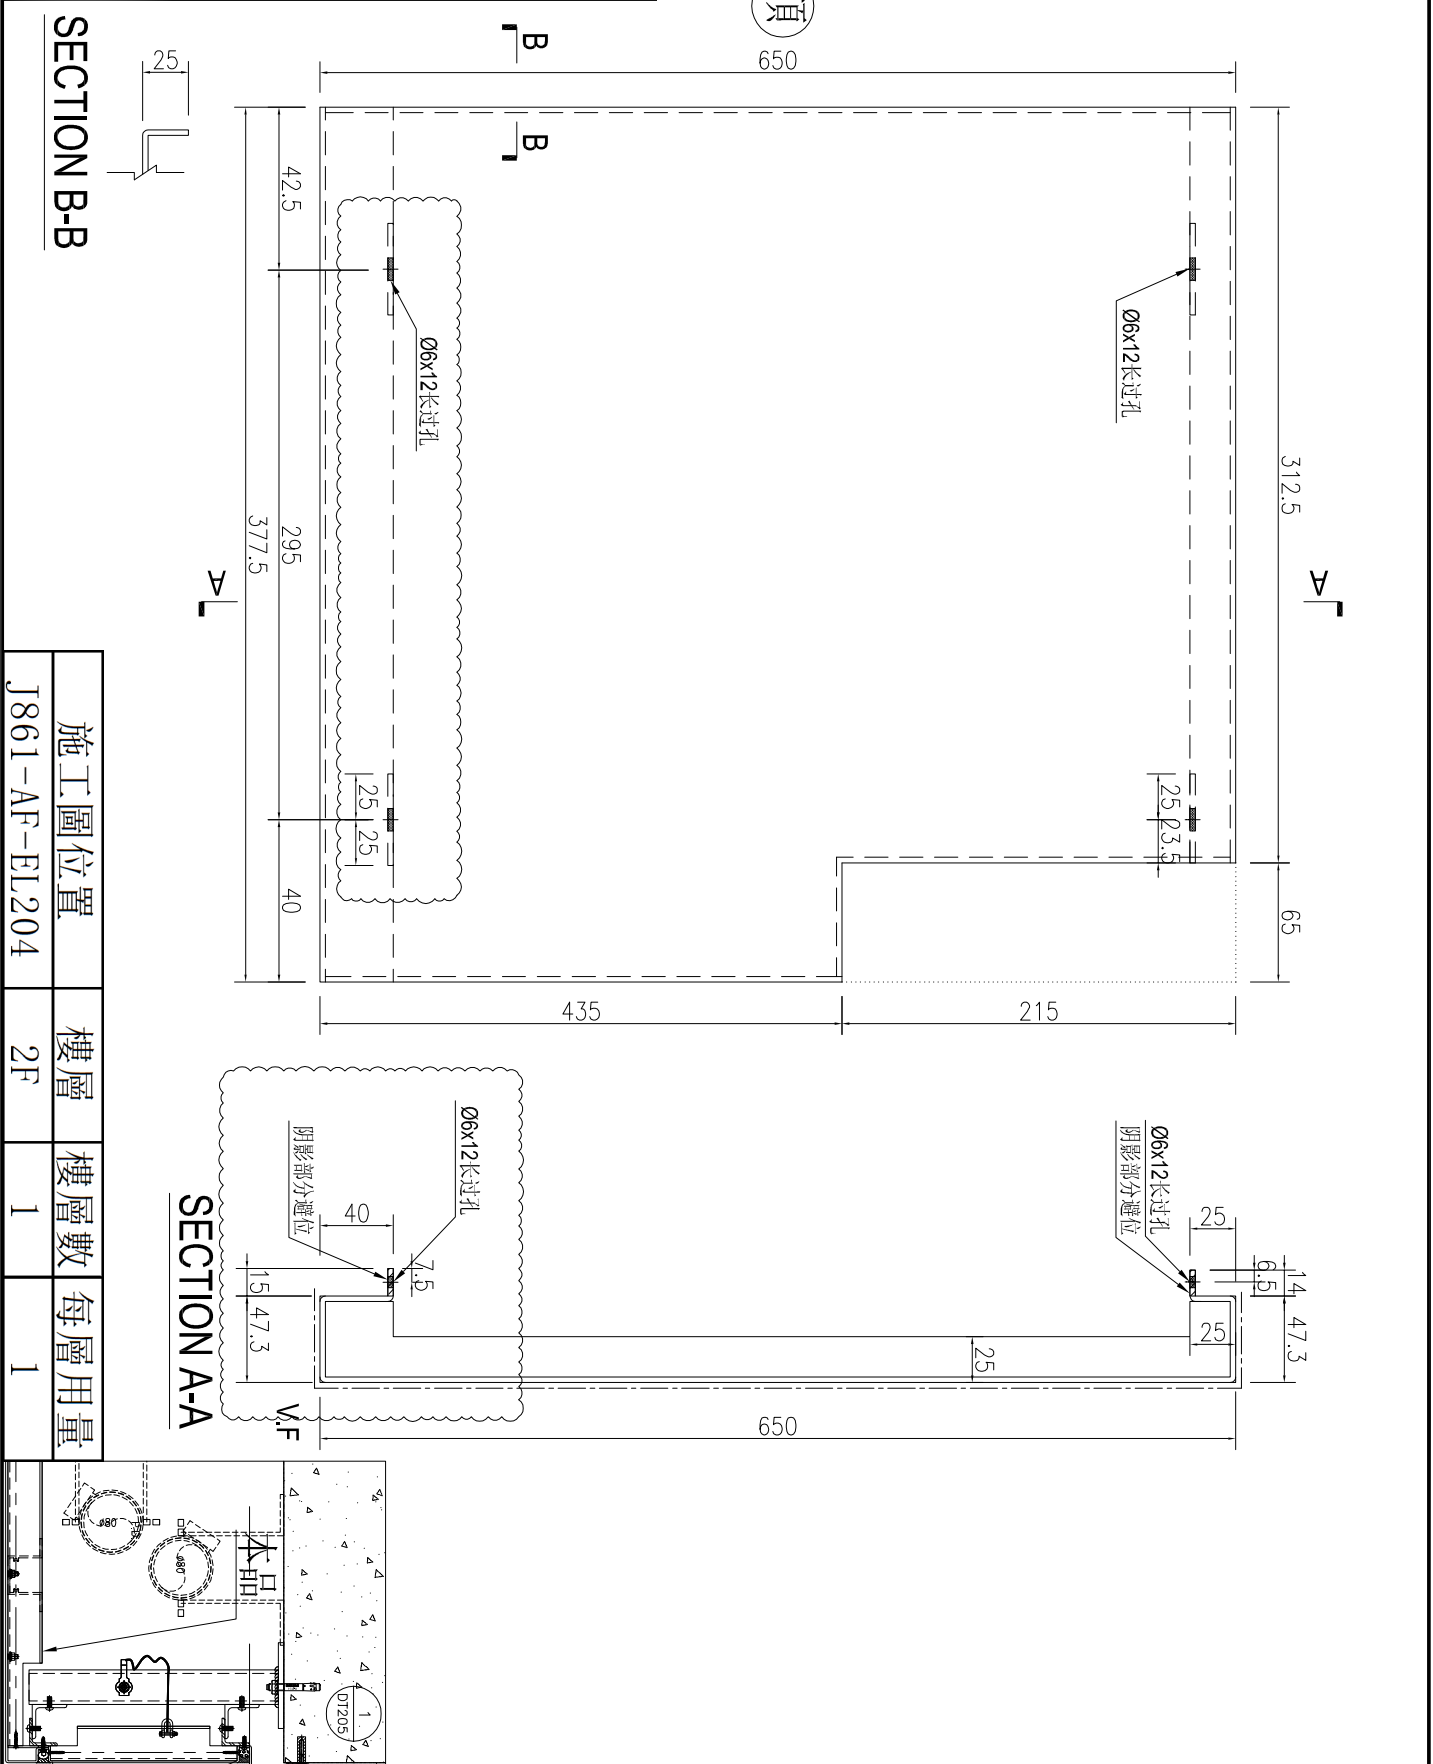

施工圖位置	樓層	樓層數	每層用量
J861-AF-EL204	2F	1	1

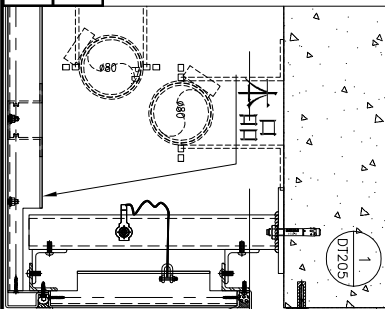

名稱	鋁板加工圖	制圖	AN	2025-04-20	修改	B	C	D
材料	3mm厚鋁板	復核			日期	2025.6.18	2025.6.26	2025.7.15
顏色	UCT550041XLB-3	批准			圖號	J861-GD-LB04R		







工程號	J861	地盤	已連拿利
-----	------	----	------

頂

序號	物料編號	長度L	數量	A	N	B	C	M	D	施工圖位置	樓層	樓層數	每層用量			
1	J861-GD-LB05R-2	1372.5	1	40	4	300	132.5	86.25	4	x	300	86.25	J861-AF-EL204	2F	1	1

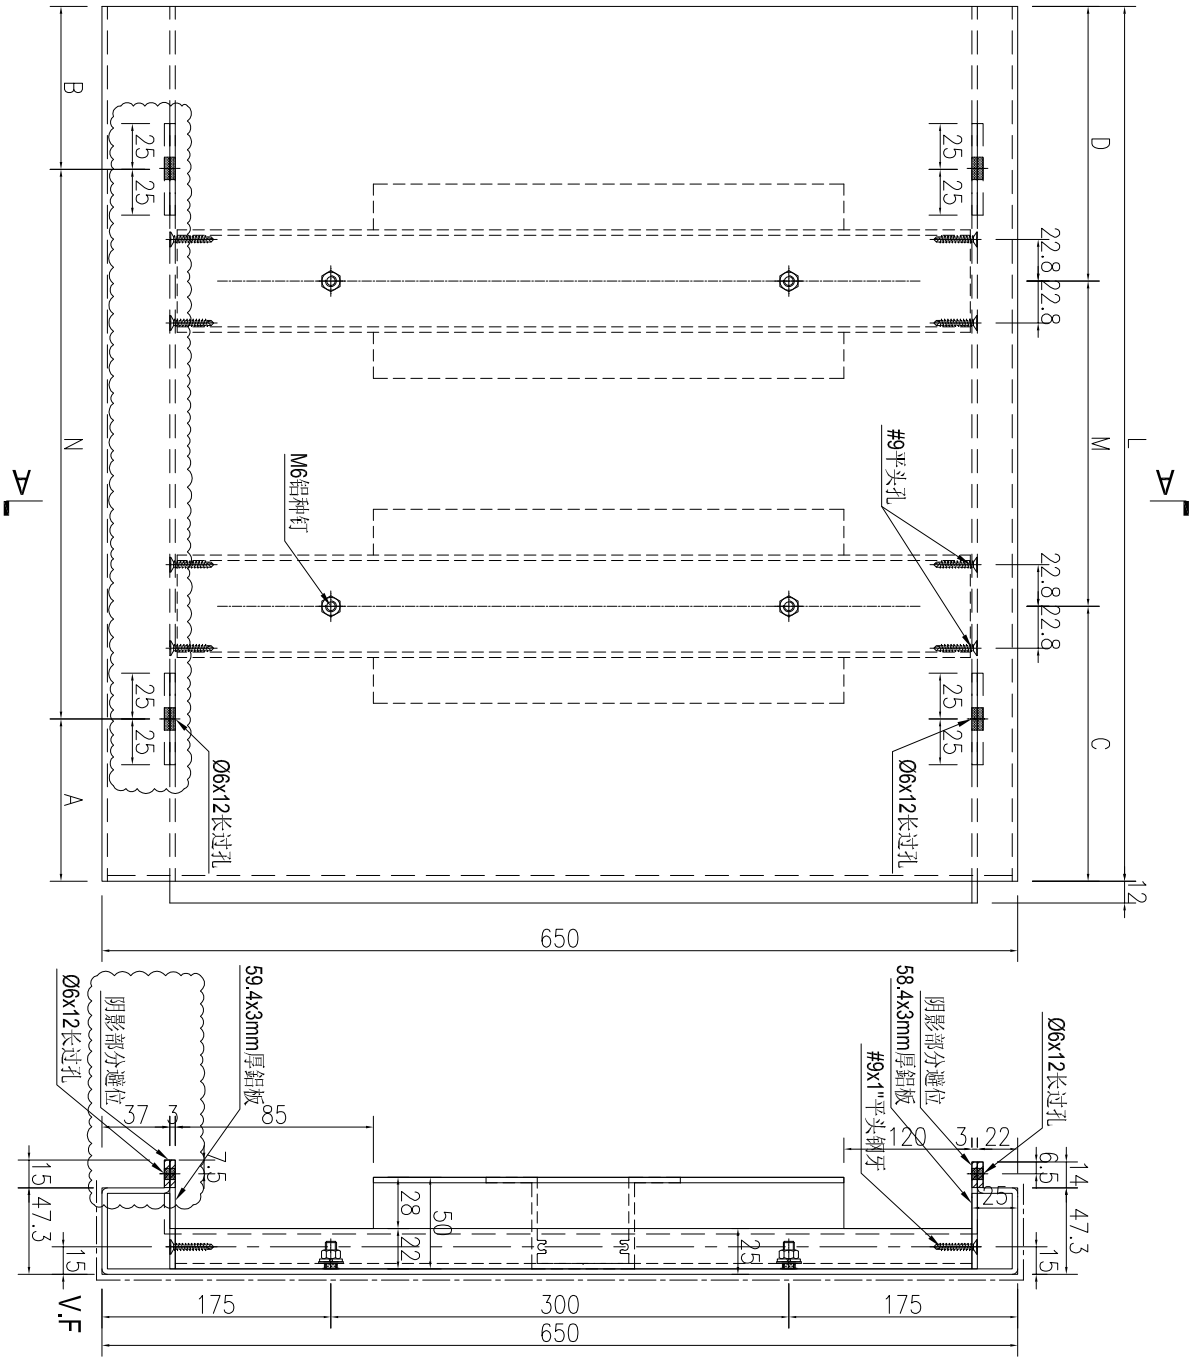


SECTION A-A

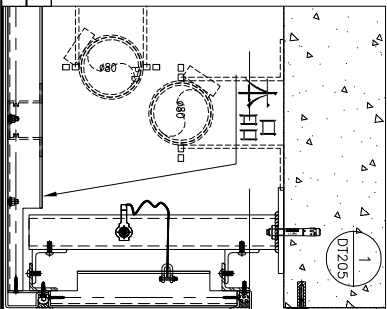

名稱	鋁板加工圖	制圖	AN	2025-04-20	修改	A	B	C
材料	3mm厚鋁板	復核			日期	2025.6.18	2025.6.26	2025.7.15
顏色	UCT550041XLB-3	批准			圖號	J861-GD-LB05AR		

 美特鋁質有限公司 MIDI Aluminium Fabricator Ltd.			
工程號	J861	地盤	已連拿利

产品编号	L(MM)	数量	A	N	M	B	N1	M1	备注
		2							

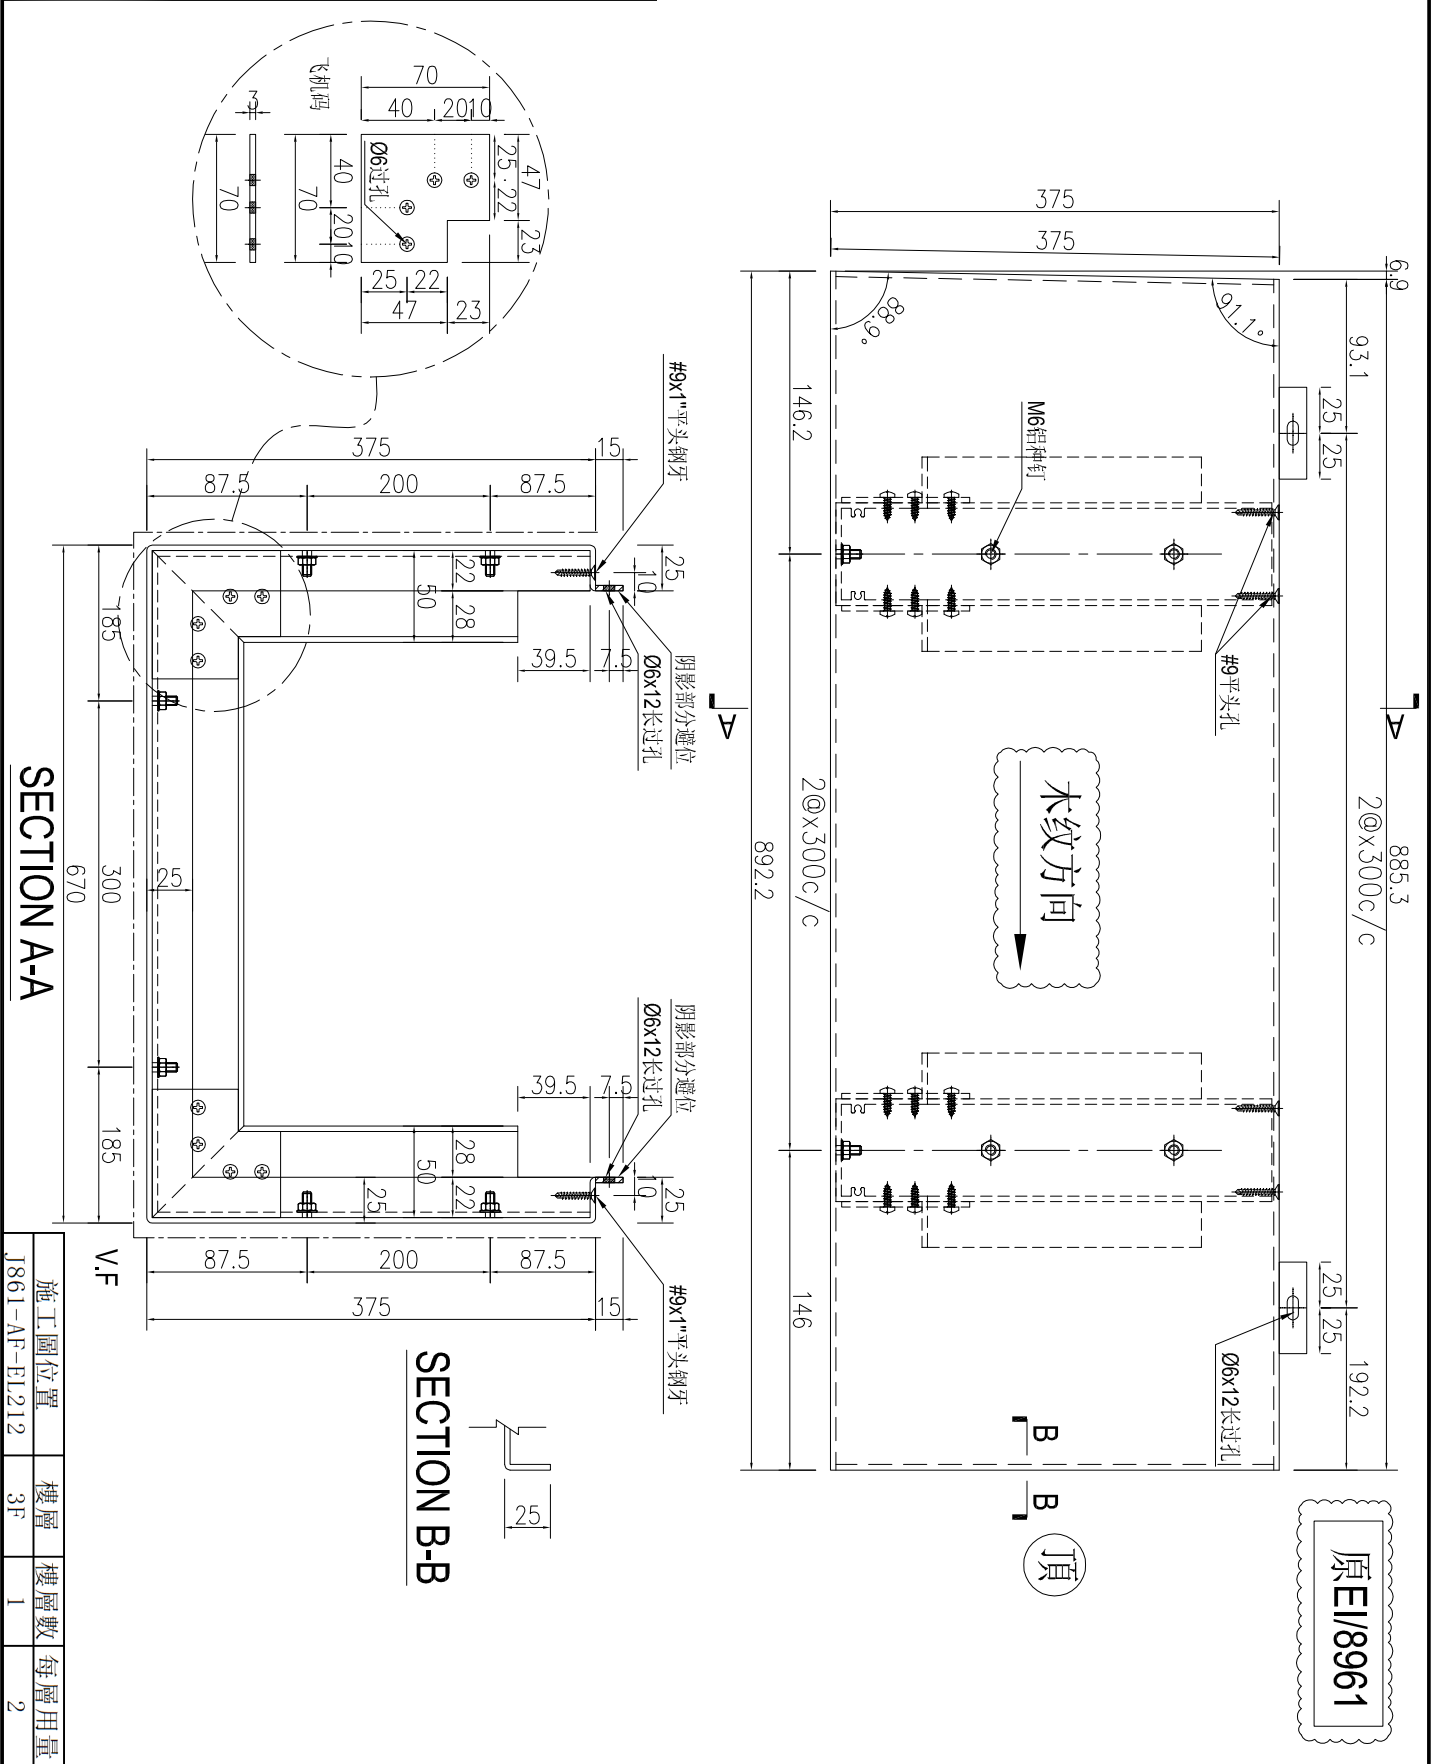


施工圖位置	樓層	樓層數	每層用量
J861-AF-EL212	3F	1	2

名稱	鋁板加工圖	制圖	AN	2025-04-20	修改	A		
材料	3mm厚鋁板	復核			日期	2025.07.14		
顏色	LX01963MH	批准			圖號	J861-GD-LB41		



工程號 J861 地盤 已連拿利

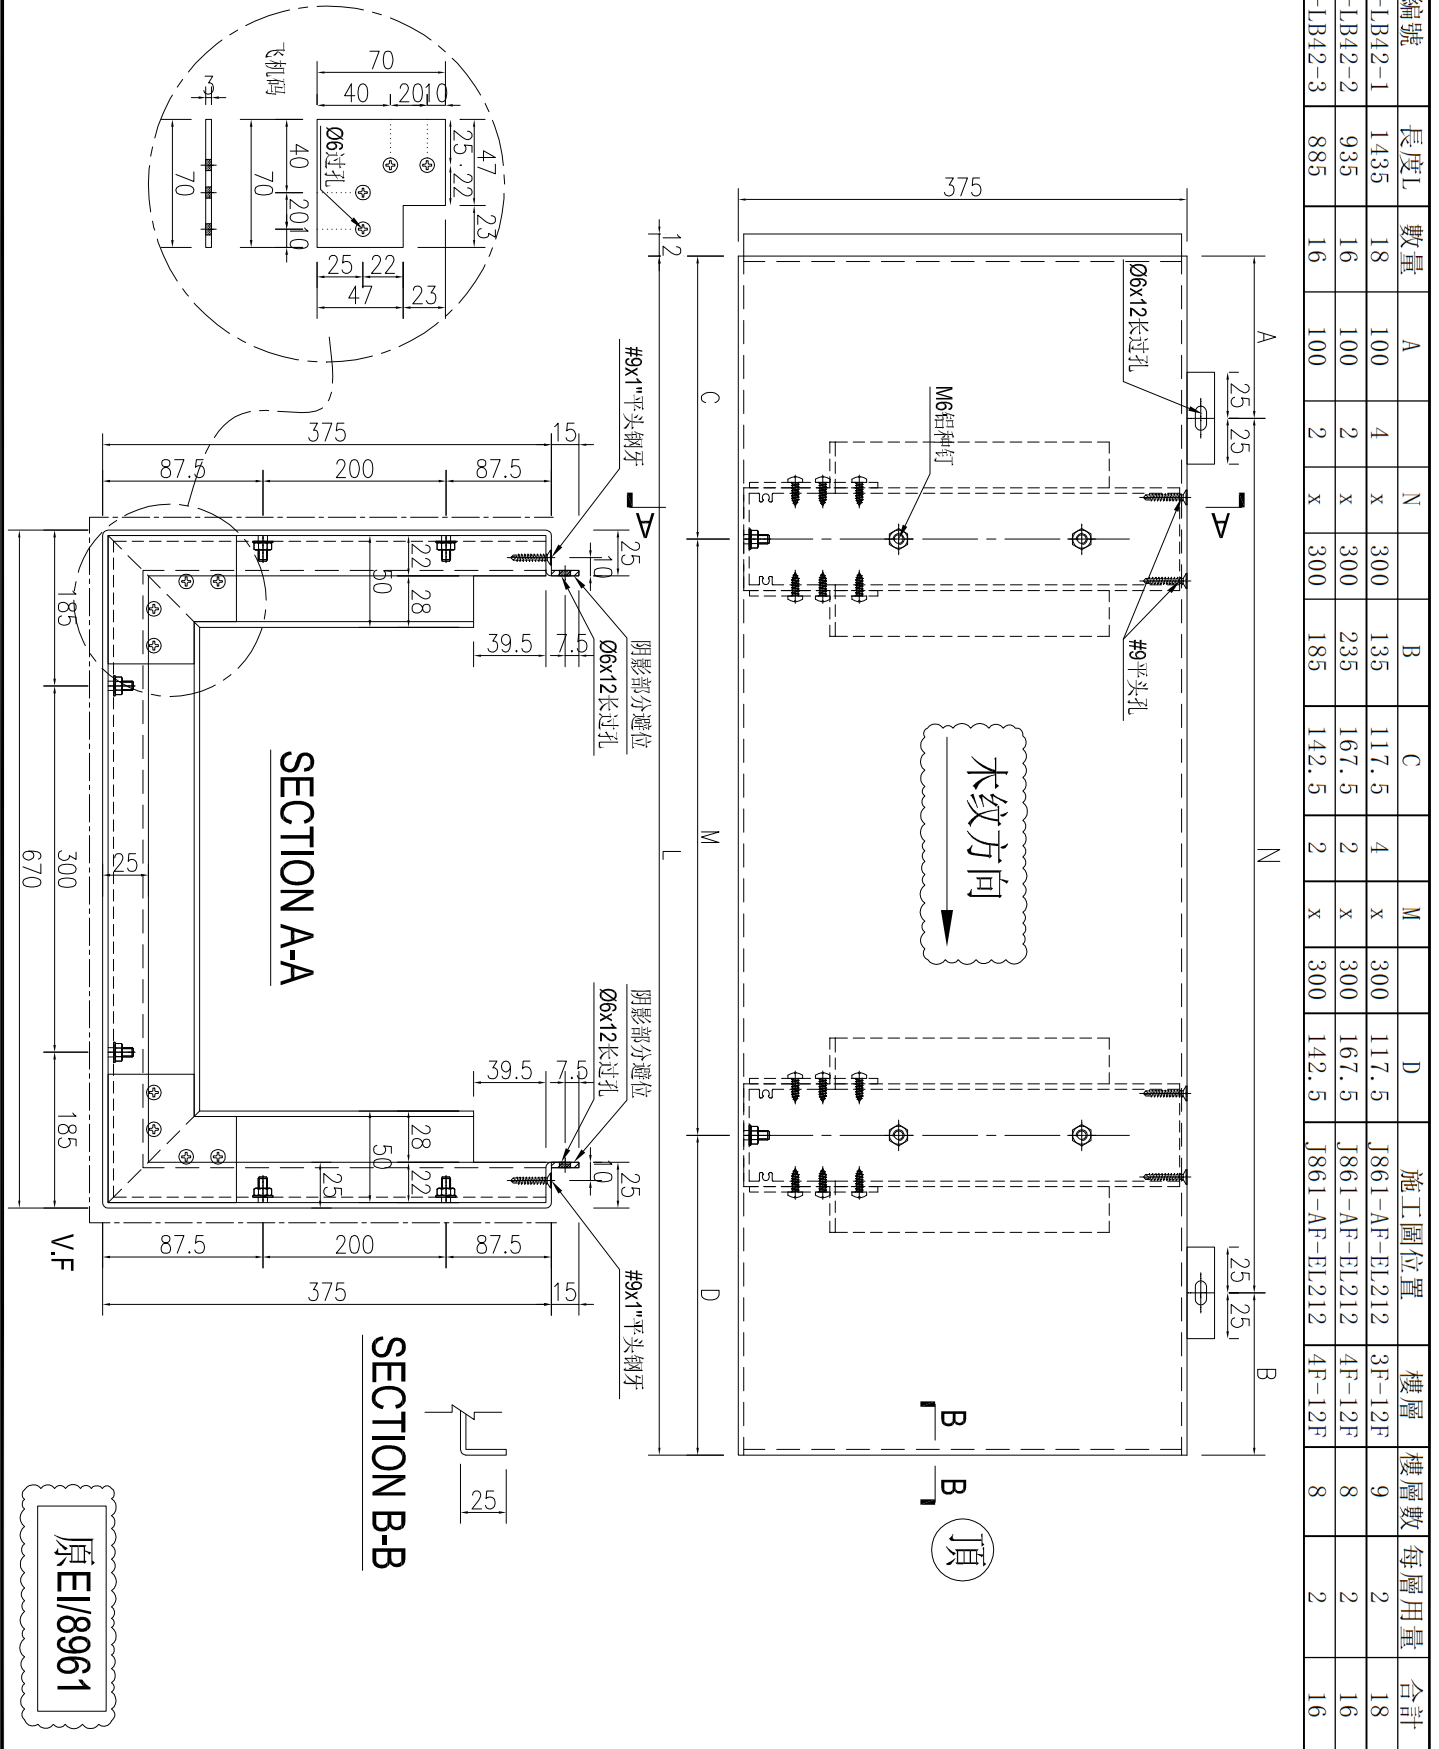

序號	物料編號	長度L	數量	A	N	B	C	M	D	施工圖位置	樓層	樓層數	每層用量	合計
1	J861-GD-LB42-1	1435	18	100	4	135	117.5	4	300	J861-AF-EL212	3F-12F	9	2	18
2	J861-GD-LB42-2	935	16	100	2	235	167.5	2	300	J861-AF-EL212	4F-12F	8	2	16
3	J861-GD-LB42-3	885	16	100	2	185	142.5	2	300	J861-AF-EL212	4F-12F	8	2	16

名稱	鋁板加工圖	制圖	AN	2025-04-20	修改	A	
材料	3mm厚鋁板	復核			日期	2025.07.14	
顏色	LX01963MH	批准			圖號	J861-GD-LB42	

原EI/8961







美特鋁質 有限公司  
MIDI Aluminium Fabricator Ltd.

产品编号	L(MM)	数量	A	N	M	B	N1	M1	备注
		1							

工程號	J861	地盤	已連拿利
-----	------	----	------

施工圖位置	樓層	樓層數	每層用量	所在單位
J861-AF-EL204A	2F	1	1	A單位

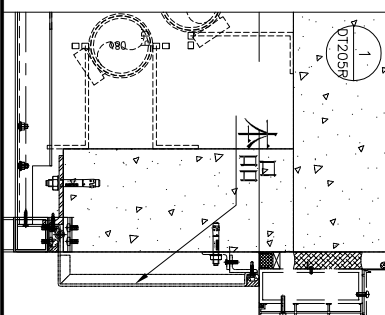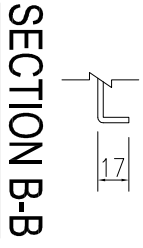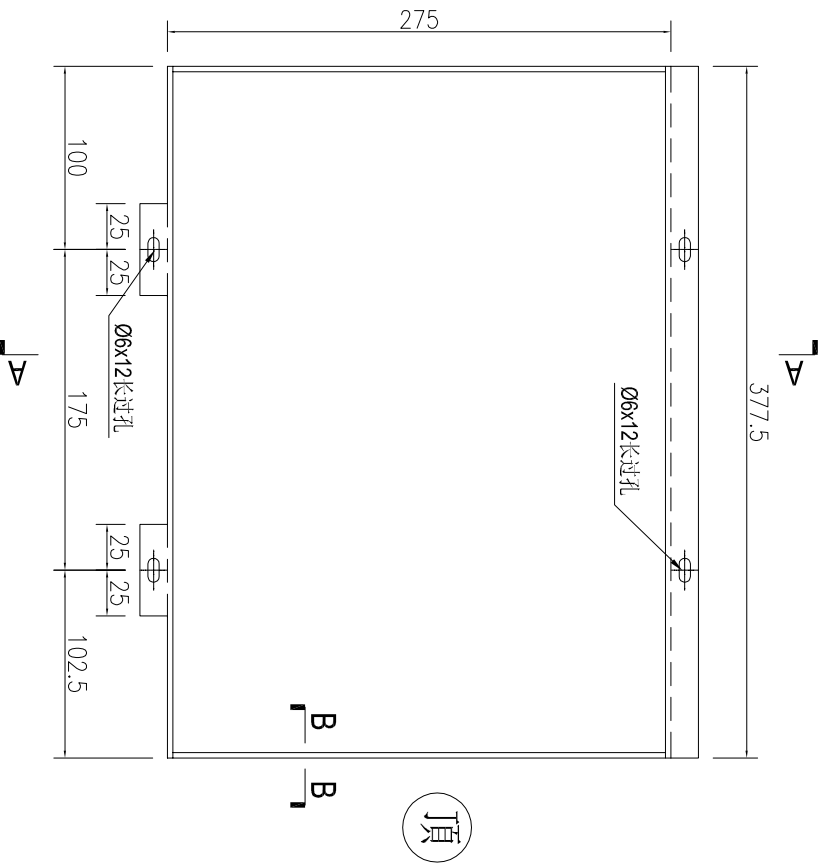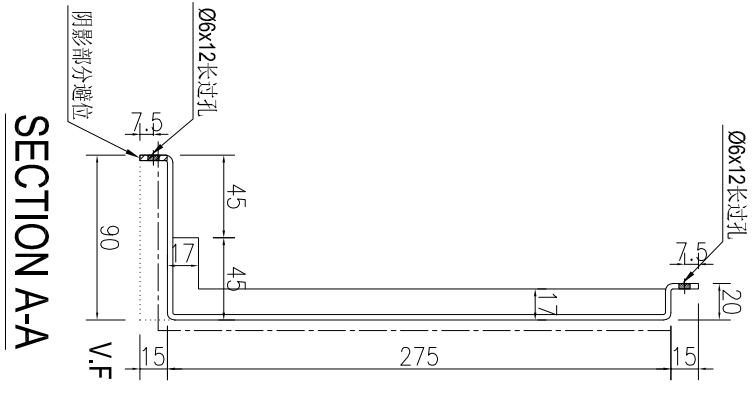





名稱	鋁板加工圖	制圖	AN	2025-07-15	修改			
材料	3mm厚鋁板	復核			日期			
顏色	UCT550041XLB-3	批准			圖號	J861-GD-LB06		



美特鋁質 有限公司  
MIDI Aluminium Fabricator Ltd.

工程號	J861	地盤	已連拿利
-----	------	----	------

序號	物料編號	長度L	數量	A	N	B	施工圖位置	樓層	樓層數	每層用量	所在單位
1	J861-GD-LB07-1	885	1	100	2	300	J861-AF-FL204A	2F	1	1	A單位

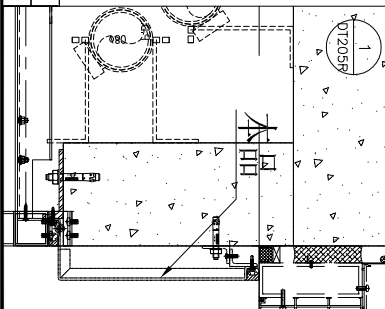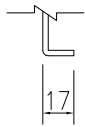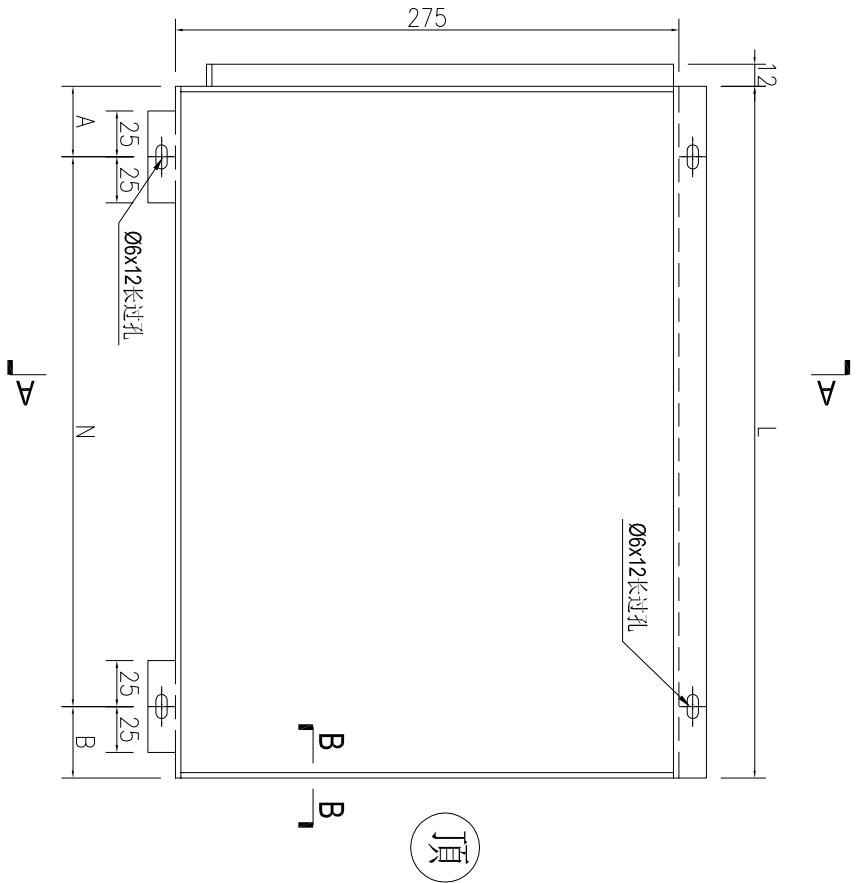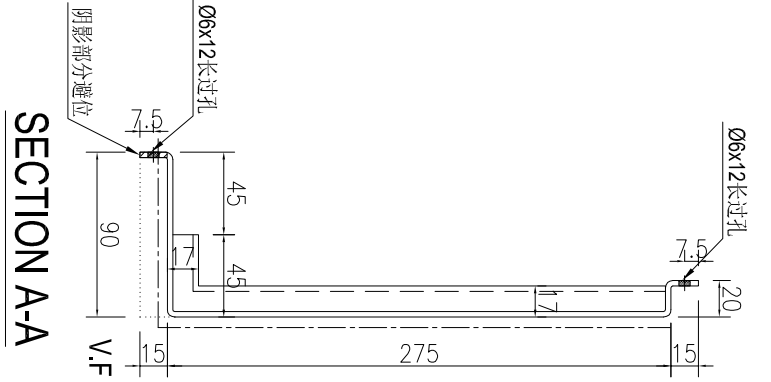



名稱	鋁板加工圖	制圖	AN	2025-07-15	修改		
材料	3mm厚鋁板	復核			日期		
顏色	UCT550041XLB-3	批准			圖號	J861-GD-LB07	




美特鋁質 有限公司  
MIDI Aluminium Fabricator Ltd.

工程號	J861	地盤	已連拿利
-----	------	----	------

序號	物料編號	長度L	數量	A	N	B	施工圖位置	樓層	樓層數	每層用量	所在單位
1	J861-GD-LB07-2	1372.5	1	100	4	300	J861-AF-EL204A	2F	1	1	A單位

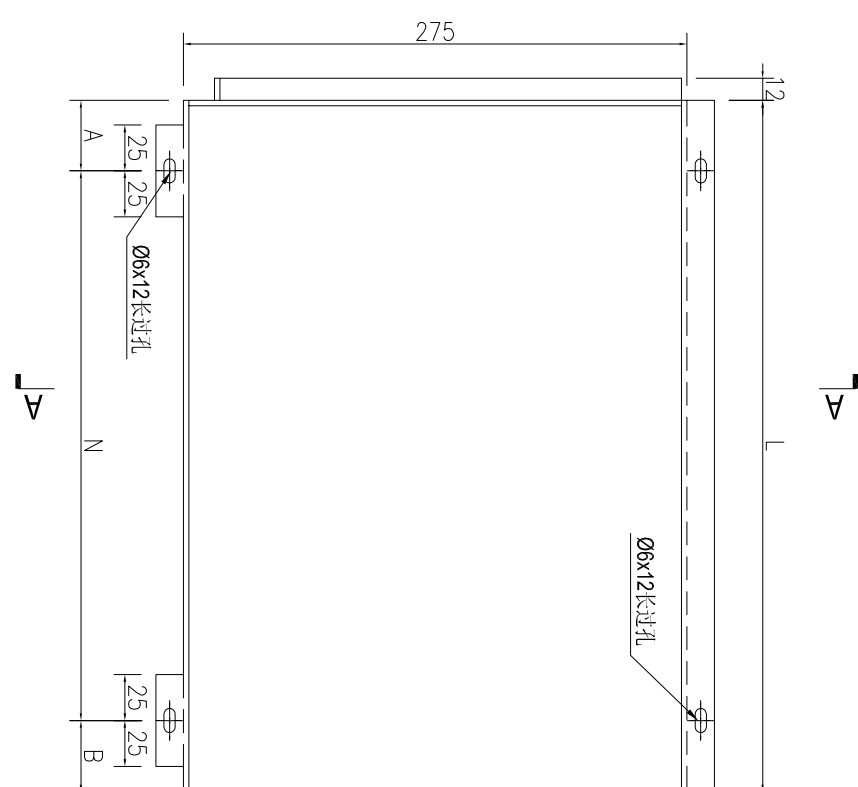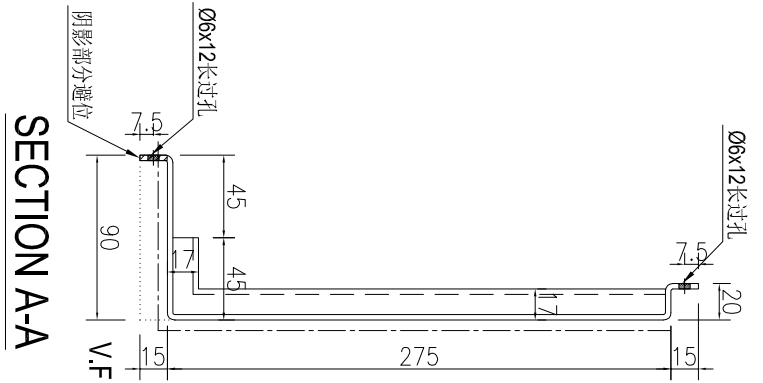

頂

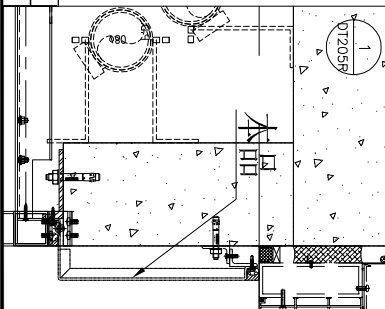

名稱	鋁板加工圖	制圖	AN	2025-07-15	修改		
材料	3mm厚鋁板	復核			日期		
顏色	UCT550041XLB-3	批准			圖號	J861-GD-LB07A	




**美特鋁質** 有限公司  
 MIDI Aluminium Fabricator Ltd.

产品编号	L(MM)	数量	A	N	M	B	N1	M1	备注
		1							



工程號	J861	地盤	已連拿利
-----	------	----	------

施工圖位置	樓層	樓層數	每層用量	所在單位
J861-AF-EL204	2F	1	1	D單位


**SECTION B-B**

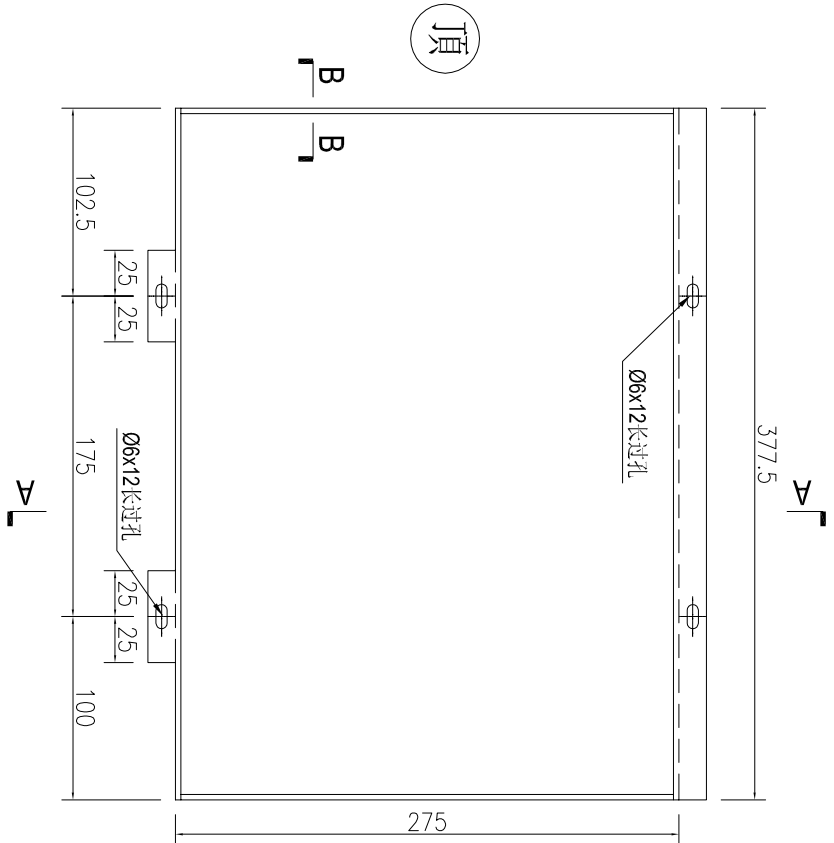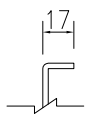

**SECTION A-A**

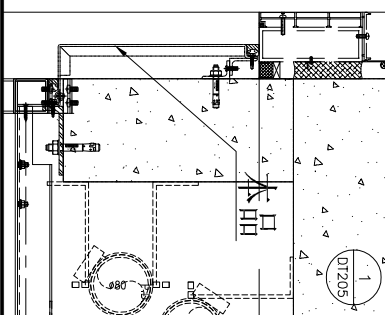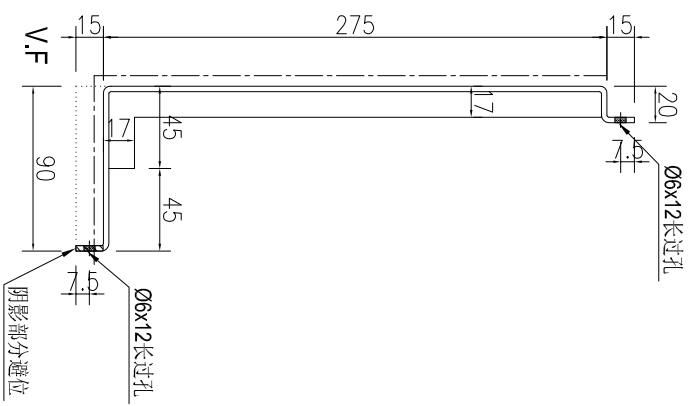



名稱	鋁板加工圖	制圖	AN	2025-07-15	修改			
材料	3mm厚鋁板	復核			日期			
顏色	UCT550041XLB-3	批准			圖號	J861-GD-LB06R		

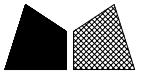



工程號 J861 地盤 已連拿利

序號	物料編號	長度L	數量	A	N	B	施工圖位置	樓層	樓層數	每層用量	所在單位
1	J861-GD-LB07R-1	885	1	100	2	300	J861-AF-EL204	2F	1	1	D單位

SECTION B-B

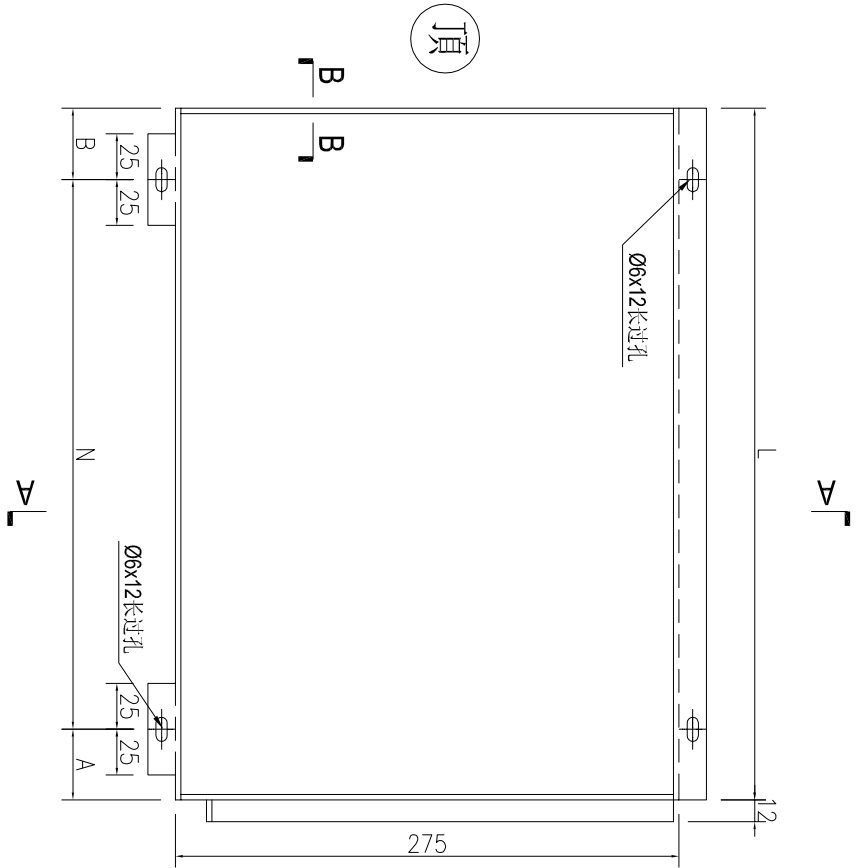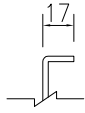

SECTION A-A

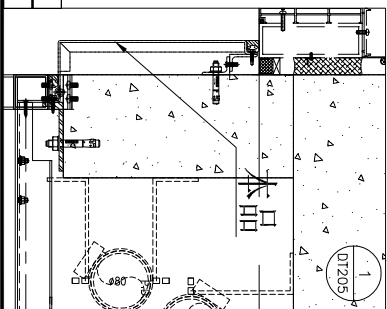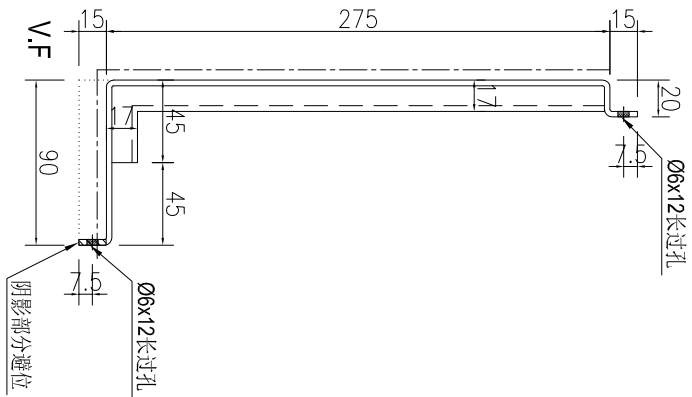


名稱	鋁板加工圖	制圖	AN	2025-07-15	修改		
材料	3mm厚鋁板	復核			日期		
顏色	UCT550041XLB-3	批准			圖號	J861-GD-LB07R	





工程號	J861	地盤	已連拿利
-----	------	----	------

序號	物料編號	長度L	數量	A	N	B	施工圖位置	樓層	樓層數	每層用量	所在單位
1	J861-GD-LB07R-2	1372.5	1	100	4	300	72.5	J861-AF-EL204	2F	1	D單位

頂

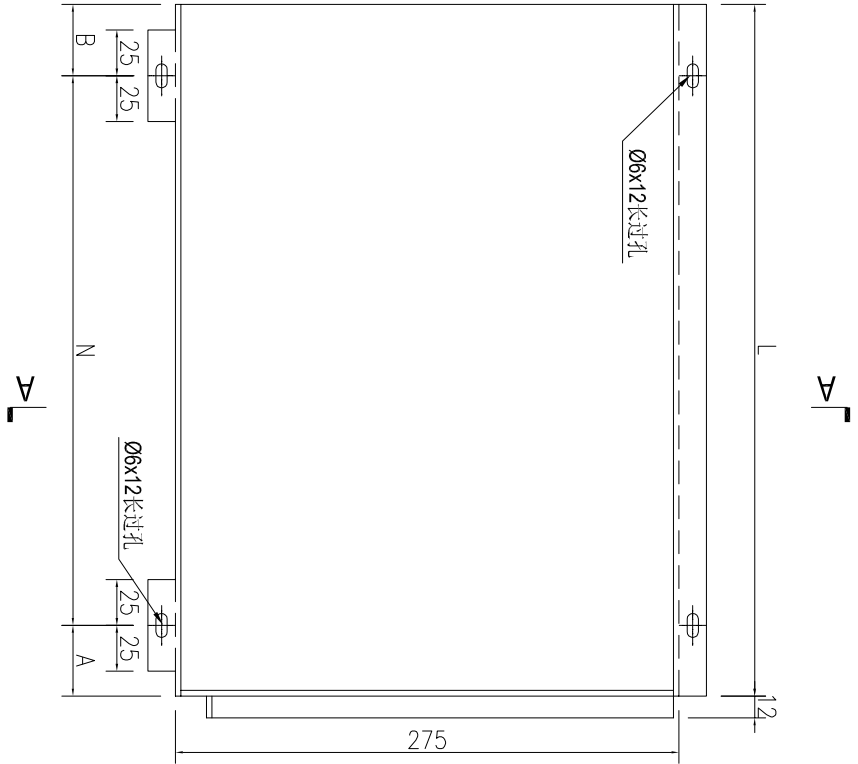

SECTION A-A

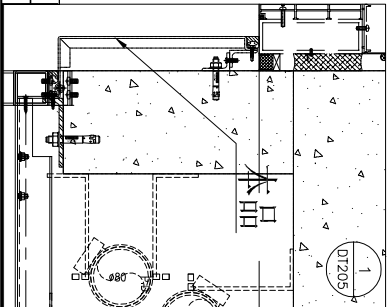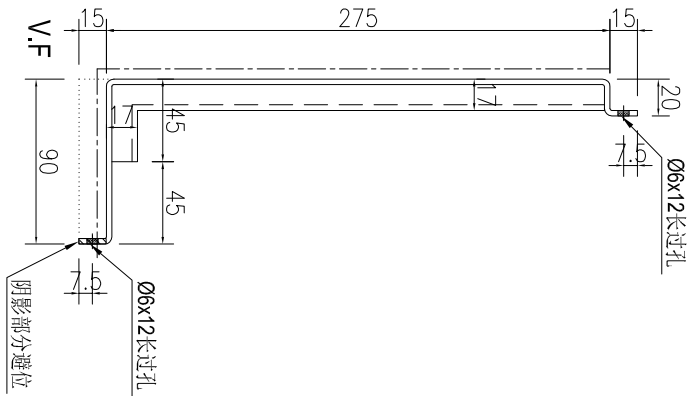

名稱	鋁板加工圖	制圖	AN	2025-07-15	修改		
材料	3mm厚鋁板	復核			日期		
顏色	UCT550041XLB-3	批准			圖號	J861-GD-LB07AR	




美特鋁質 有限公司  
MIDI Aluminium Fabricator Ltd.

产品编号	L(MM)	数量	A	N	M	B	N1	M1	备注
J861-GD-LB70-1		1							


工程號	J861	地盤	已連拿利
-----	------	----	------

施工圖位置	樓層	樓層數	每層用量	所在單位
J861-AF-EL211	2F	1	1	B單位

SECTION A-A

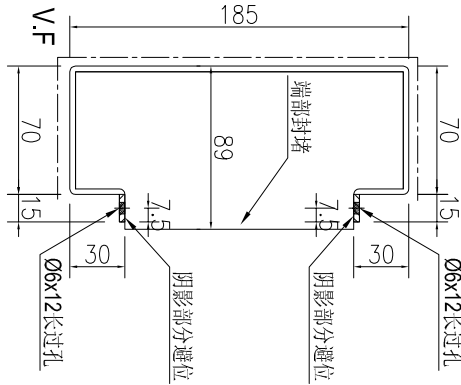



J-A

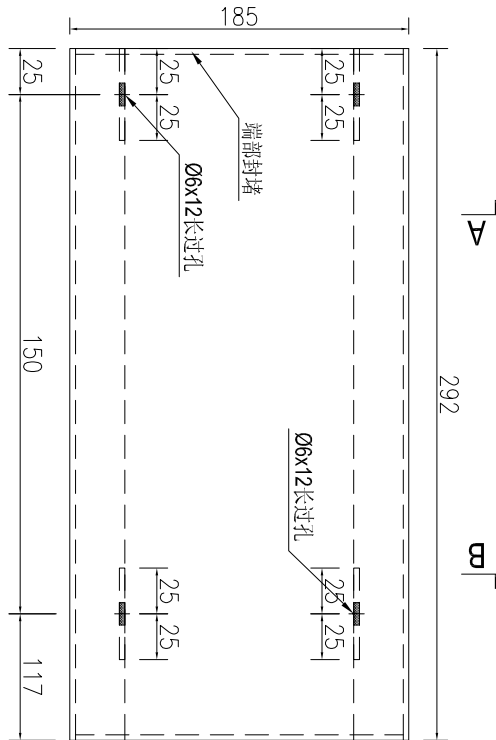

B-L

頂

SECTION B-B

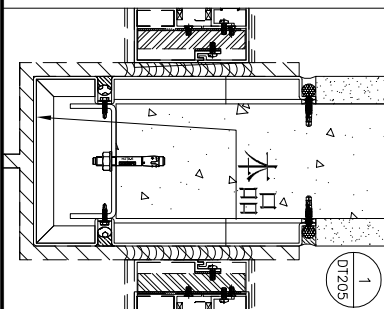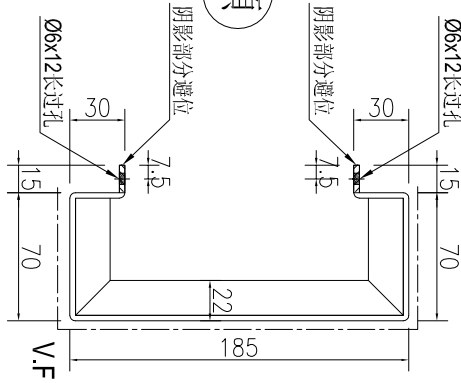


名稱	鋁板加工圖	制圖	AN	2025-07-15	修改			
材料	3mm厚鋁板	復核			日期			
顏色	UCT550041XLB-3	批准			圖號	J861-GD-LB70		




工程號 J861 地盤 已連拿利


序號	物料編號	長度L	數量	A	N	B	施工圖位置	樓層	樓層數	每層用量	所在單位
1	J861-GD-LB70-2	885	10	100	2	185	J861-AF-EL203/EL211	2F-12F	10	1	B單位
2	J861-GD-LB70-3	1435	9	100	4	135	J861-AF-EL203/EL211	2F-11F	9	1	B單位
2	J861-GD-LB70-4	935	9	100	2	235	J861-AF-EL203	3F-12F	9	1	B單位

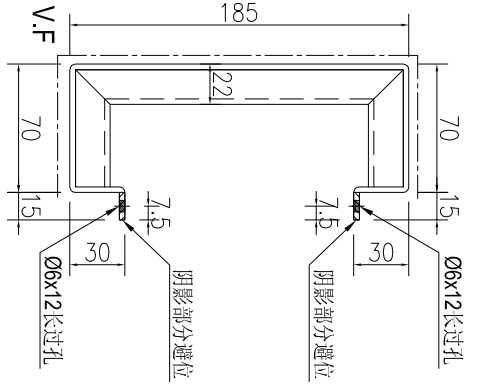

SECTION A-A

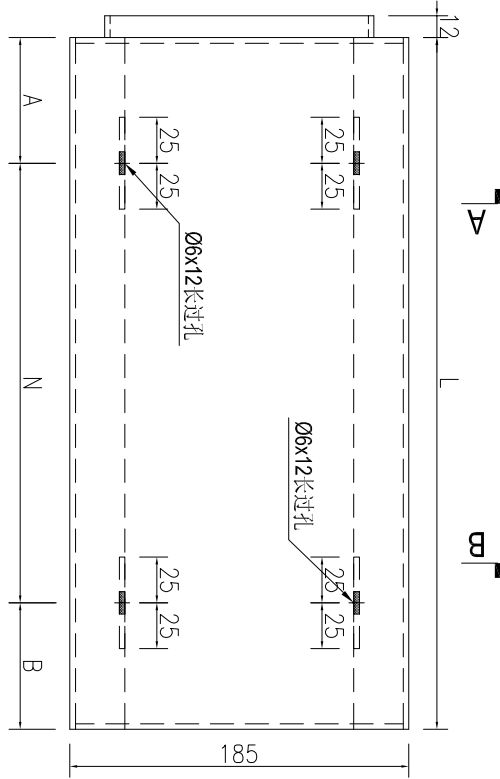

SECTION B-B

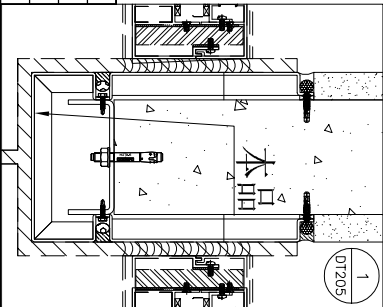

名稱	鋁板加工圖	制圖	AN	2025-07-15	修改		
材料	3mm厚鋁板	復核			日期		
顏色	UCT550041XLB-3	批准			圖號	J861-GD-LB70A	




美特鋁質 有限公司  
MIDI Aluminium Fabricator Ltd.

产品编号	L(MM)	数量	A	N	M	B	N1	M1	备注
J861-GD-LB70-5		1							


工程號	J861	地盤	已連拿利
-----	------	----	------

施工圖位置	樓層	樓層數	每層用量	所在單位
J861-AF-EL203	12F	1	1	B單位

SECTION A-A


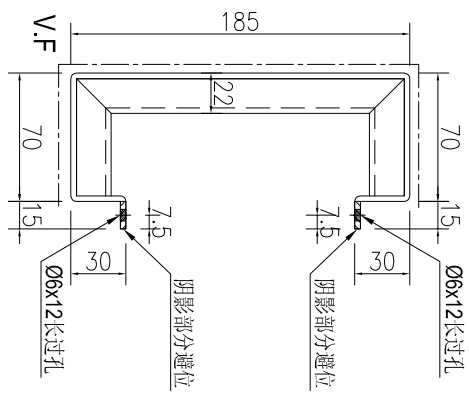


J-A

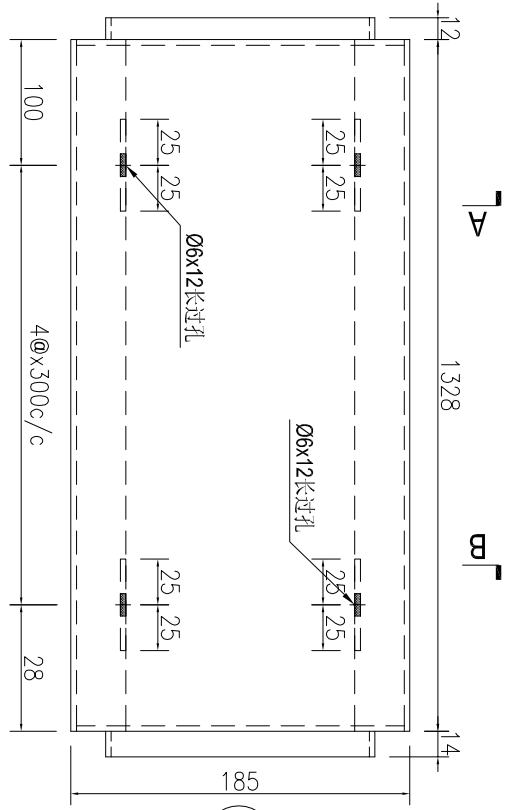

頂

SECTION B-B

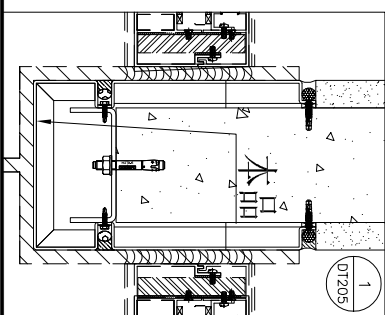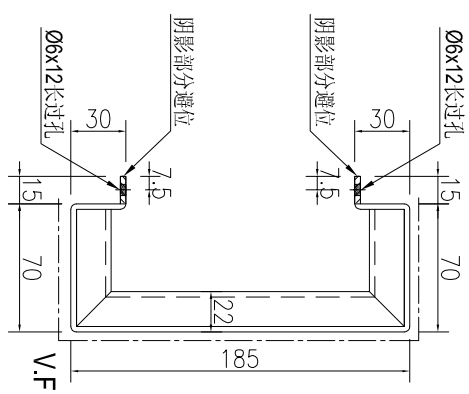

名稱	鋁板加工圖	制圖	AN	2025-07-15	修改			
材料	3mm厚鋁板	復核			日期			
顏色	UCT550041XLB-3	批准			圖號	J861-GD-LB70B		




美特鋁質 有限公司  
MIDI Aluminium Fabricator Ltd.

产品编号	L(MM)	数量	A	N	M	B	N1	M1	备注
J861-GD-LB71-1		1							

工程號	J861	地盤	已連拿利
-----	------	----	------



施工圖位置	樓層	樓層數	每層用量	所在單位
J861-AF-EL211	2F	1	1	B單位

SECTION A-A

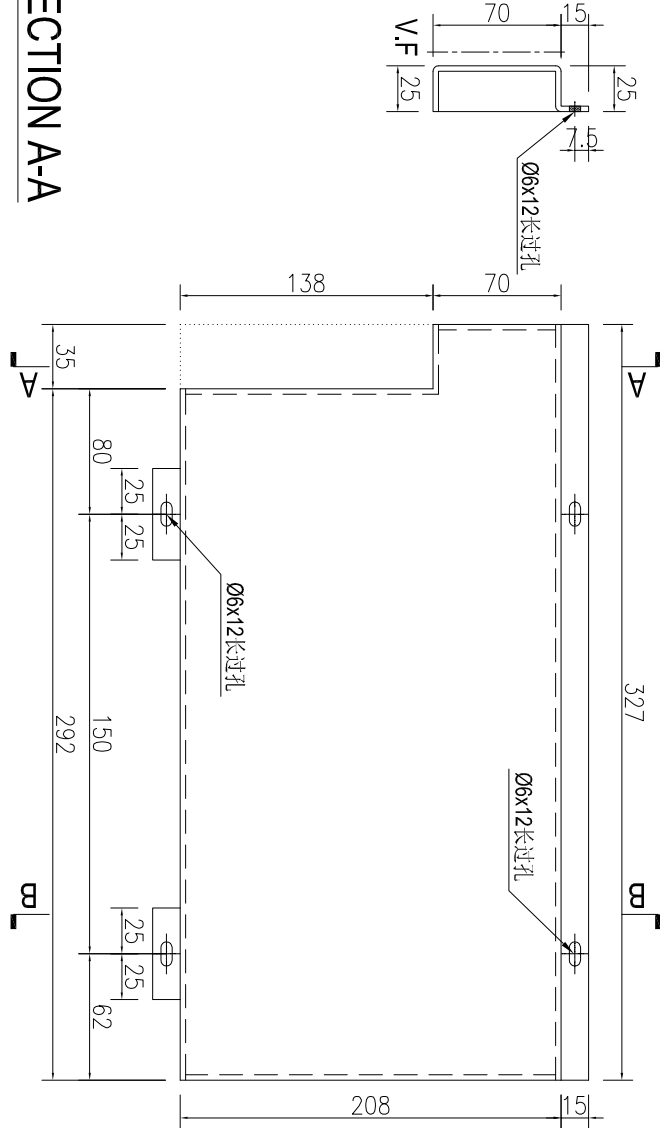

頂

SECTION B-B

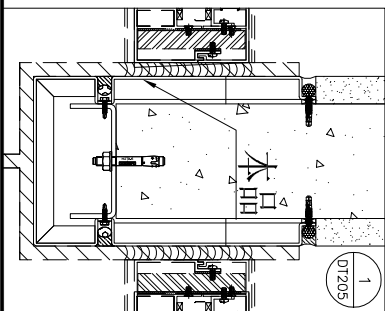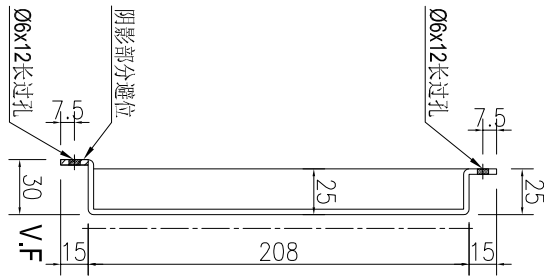



名稱	鋁板加工圖	制圖	AN	2025-07-15	修改			
材料	3mm厚鋁板	復核			日期			
顏色	UCT550041XLB-3	批准			圖號	J861-GD-LB71		



工程號	J861	地盤	已連拿利
-----	------	----	------



序號	物料編號	長度L	數量	A	N	B	施工圖位置	樓層	樓層數	每層用量	所在單位
1	J861-GD-LB71-2	885	10	40	x	245	J861-AF-EL203/EL211	2F-12F	10	1	B單位
2	J861-GD-LB71-3	1435	9	40	x	195	J861-AF-EL203/EL211	2F-11F	9	1	B單位

SECTION A-A

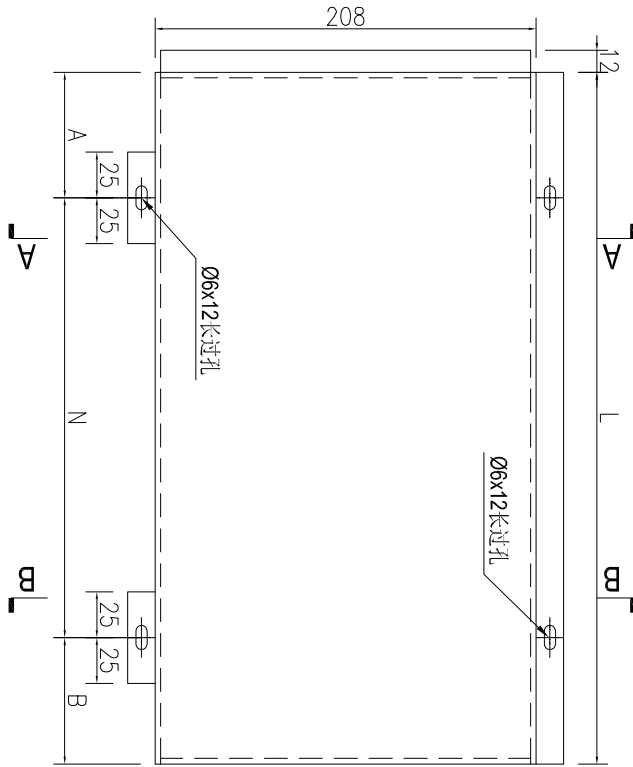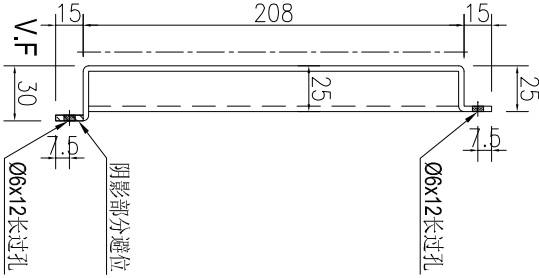

頂

SECTION B-B

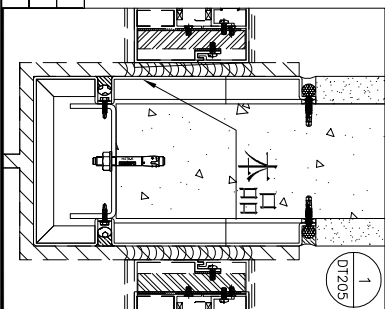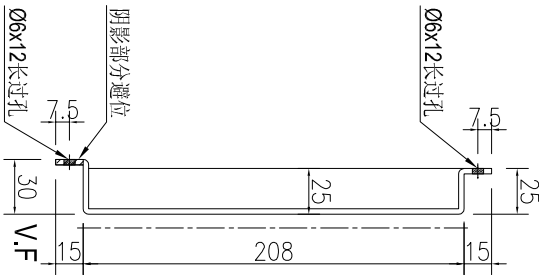

名稱	鋁板加工圖	制圖	AN	2025-07-15	修改		
材料	3mm厚鋁板	復核			日期		
顏色	UCT550041XLB-3	批准			圖號	J861-GD-LB71A	






美特鋁質 有限公司  
MIDI Aluminium Fabricator Ltd.

产品编号	L(MM)	数量	A	N	M	B	N1	M1	备注
J861-GD-LB71-5		1							


工程號	J861	地盤	已連拿利
-----	------	----	------

施工圖位置	樓層	樓層數	每層用量	所在單位
J861-AF-EL203	12F	1	1	B單位



SECTION A-A

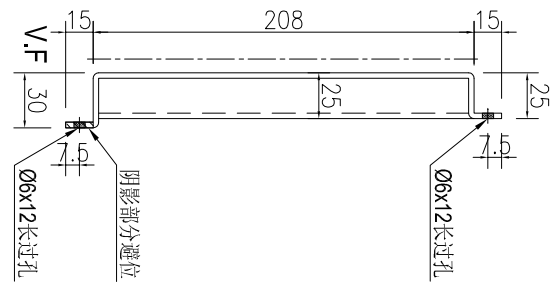

SECTION B-B

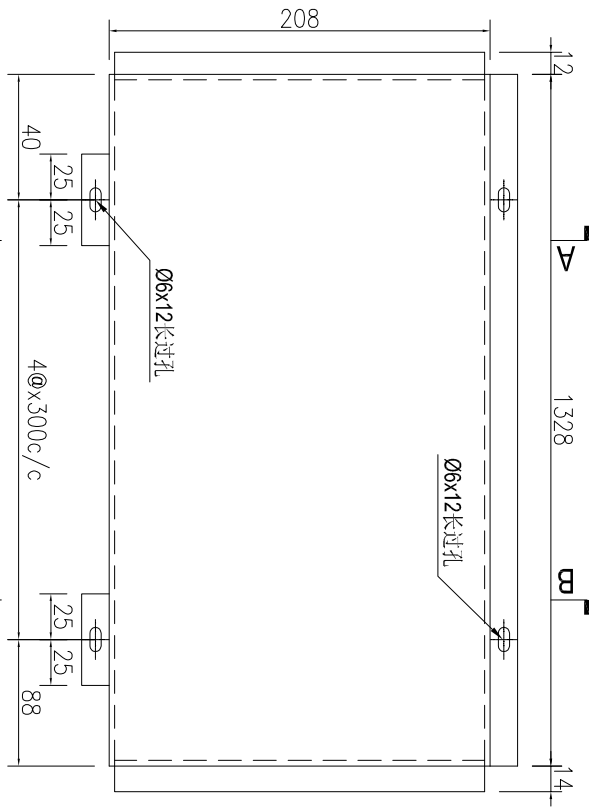

SECTION B-B

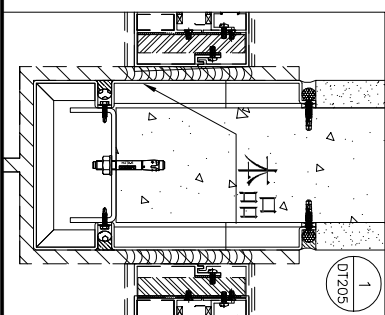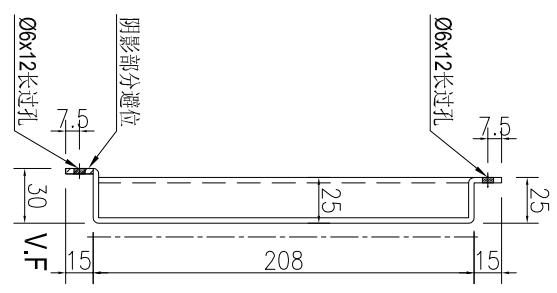

名稱	鋁板加工圖	制圖	AN	2025-07-15	修改			
材料	3mm厚鋁板	復核			日期			
顏色	UCT550041XLB-3	批准			圖號	J861-GD-LB71C		






美特鋁質 有限公司  
MIDI Aluminium Fabricator Ltd.


产品编号	L(MM)	数量	A	N	M	B	N1	M1	备注
J861-GD-LB71R-1		1							

工程號	J861	地盤	已連拿利
-----	------	----	------

施工圖位置	樓層	樓層數	每層用量	所在單位
J861-AF-EL211	2F	1	1	B單位

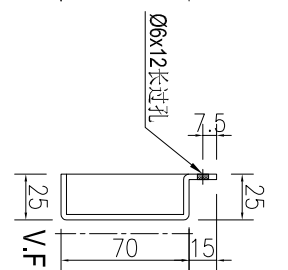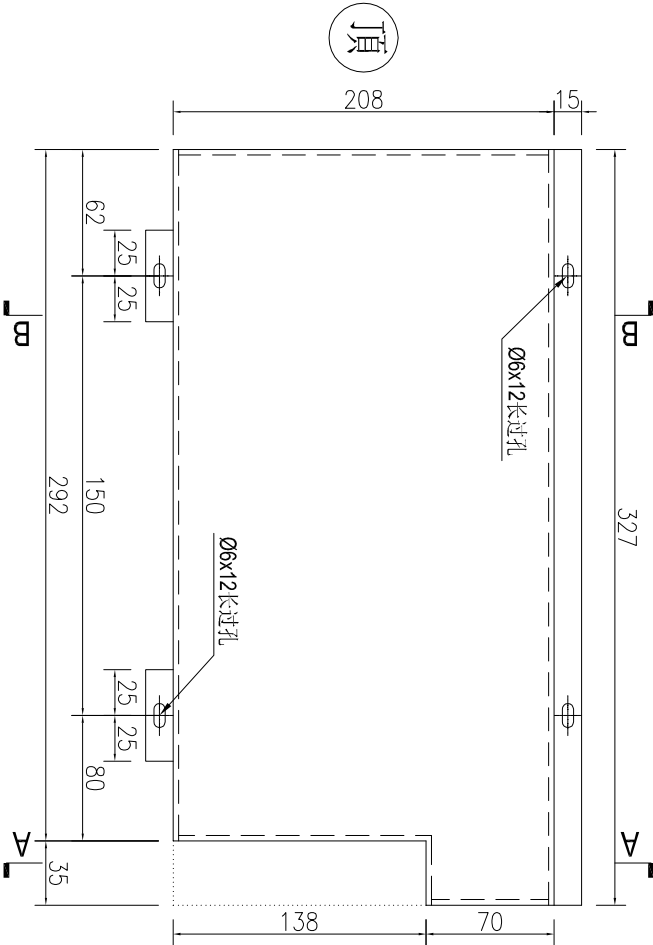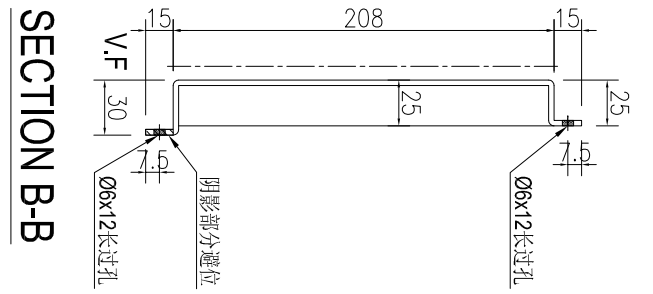

SECTION A-A

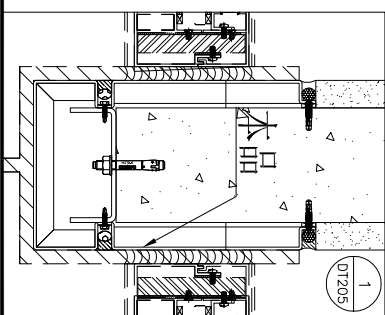


名稱	鋁板加工圖	制圖	AN	2025-07-15	修改			
材料	3mm厚鋁板	復核			日期			
顏色	UCT550041XLB-3	批准			圖號	J861-GD-LB71R		




工程號	J861	地盤	已連拿利
-----	------	----	------

序號	物料編號	長度L	數量	A	N	B	施工圖位置	樓層	樓層數	每層用量	所在單位
1	J861-GD-LB71R-2	885	10	40	x	300	J861-AF-EI.203/EI.211	2F-12F	10	1	B單位
2	J861-GD-LB71R-3	1435	9	40	x	300	J861-AF-EI.203/EI.211	2F-11F	9	1	B單位



SECTION B-B

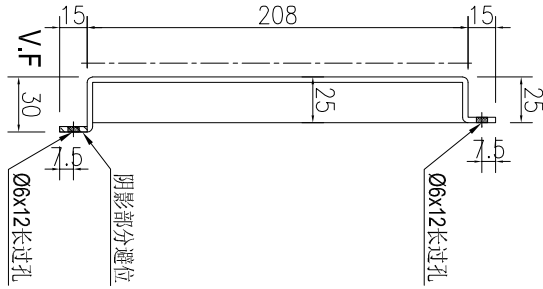

頂

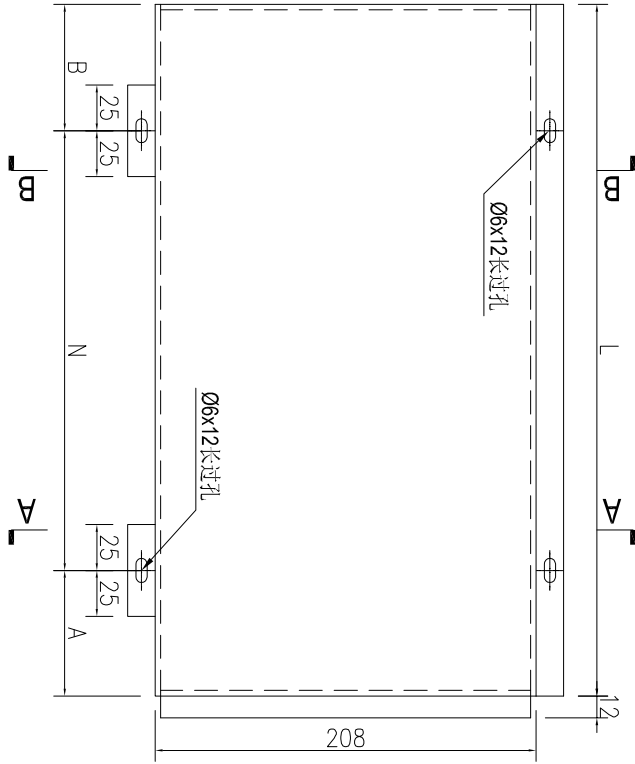

SECTION A-A

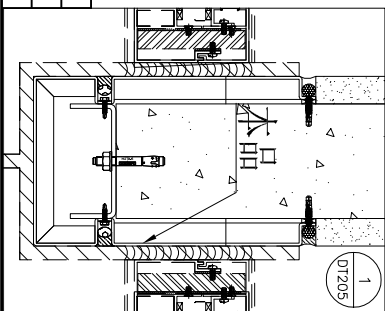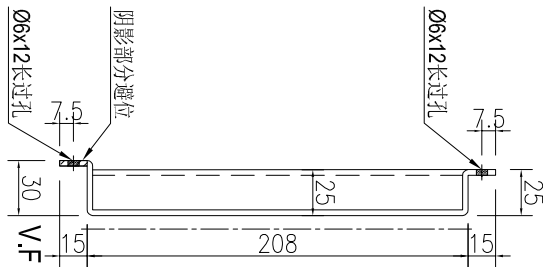

名稱	鋁板加工圖	制圖	AN	2025-07-15	修改		
材料	3mm厚鋁板	復核			日期		
顏色	UCT550041XLB-3	批准			圖號	J861-GD-LB71AR	




美特鋁質 有限公司  
MIDI Aluminium Fabricator Ltd.

产品编号	L(MM)	数量	A	N	M	B	N1	M1	备注
J861-GD-LB71R-4		9							


工程號	J861	地盤	已連拿利
-----	------	----	------

施工圖位置	樓層	樓層數	每層用量	所在單位
J861-AF-EL203	3F-12F	9	1	B單位


SECTION B-B

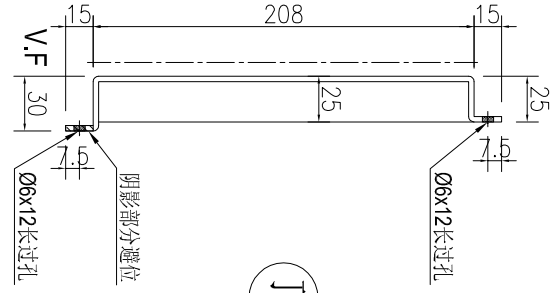



SECTION A-A

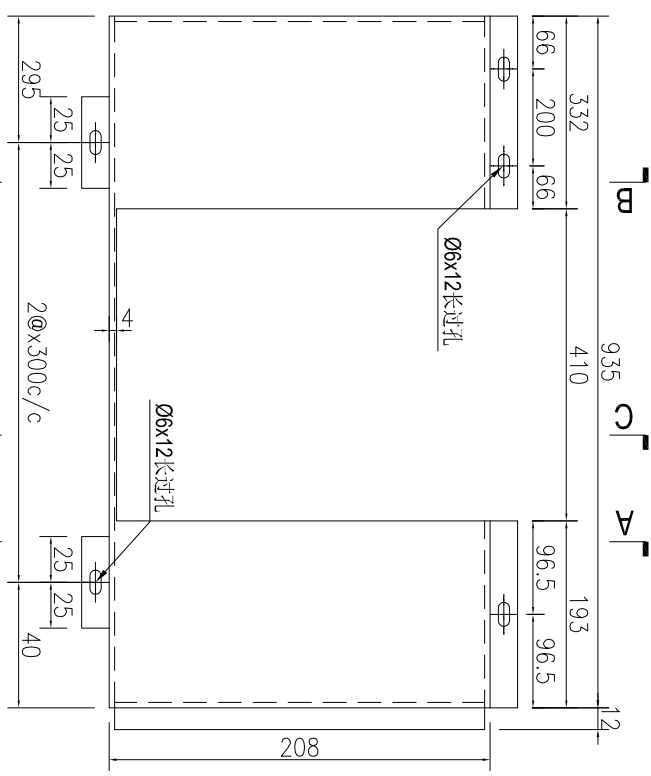

SECTION A-A

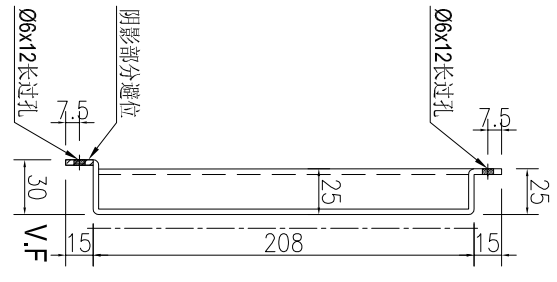

SECTION B-B

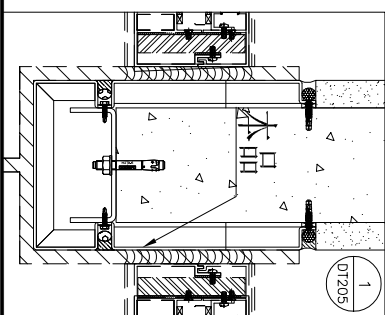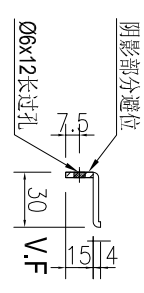

名稱	鋁板加工圖	制圖	AN	2025-07-15	修改				
材料	3mm厚鋁板	復核			日期				
顏色	UCT550041XLB-3	批准			圖號	J861-GD-LB71BR			




美特鋁質 有限公司  
MIDI Aluminium Fabricator Ltd.

产品编号	L(MM)	数量	A	N	M	B	N1	M1	备注
J861-GD-LB71R-5		1							


工程號	J861	地盤	已連拿利
-----	------	----	------

施工圖位置	樓層	樓層數	每層用量	所在單位
J861-AF-EL203	12F	1	1	B單位



SECTION B-B

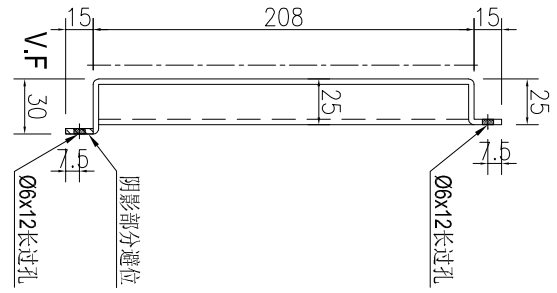

頂

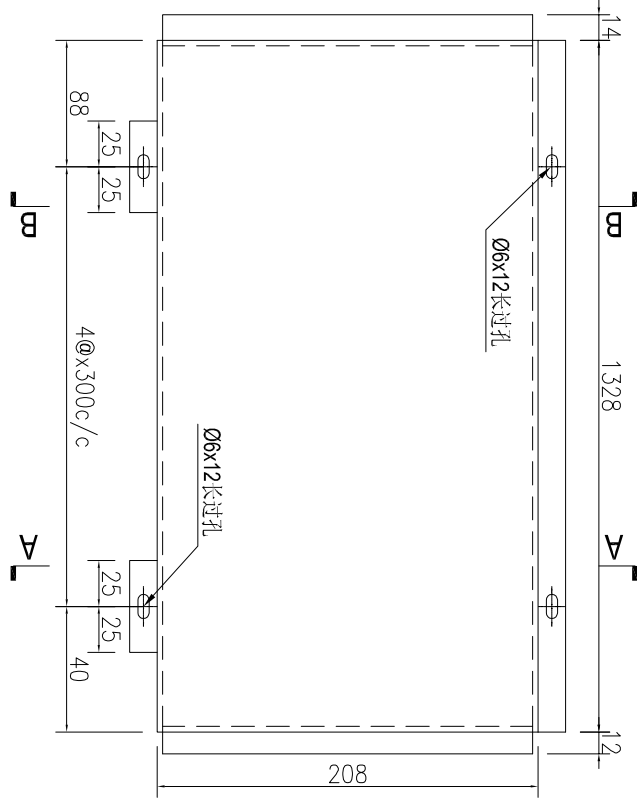

SECTION A-A

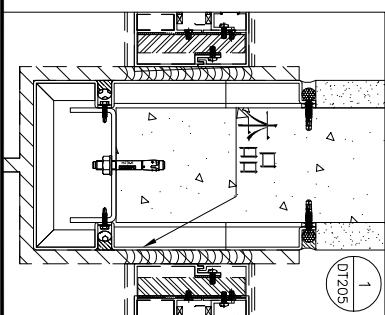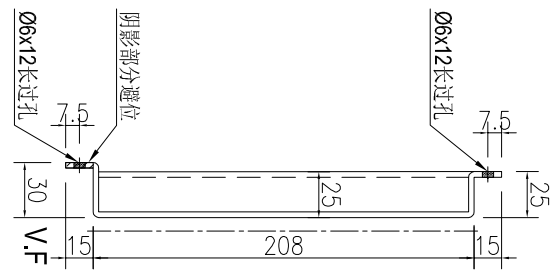

名稱	鋁板加工圖	制圖	AN	2025-07-15	修改			
材料	3mm厚鋁板	復核			日期			
顏色	UCT550041XLB-3	批准			圖號	J861-GD-LB71CR		






美特鋁質有限公司  
MIDI Aluminium Fabricator Ltd.

产品编号	L(MM)	数量	A	N	M	B	N1	M1	备注
J861-GD-LB72-1		9							

工程號	J861	地盤	已連拿利
-----	------	----	------

施工圖位置	樓層	樓層數	每層用量	所在單位
J861-AF-EI.206	3F-12F	9	1	F單位

SECTION A-A

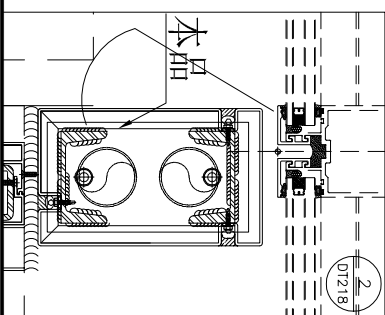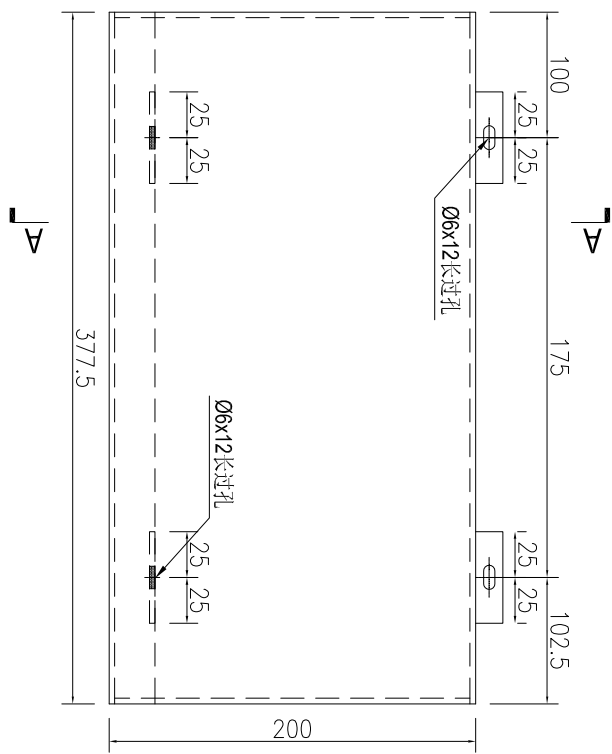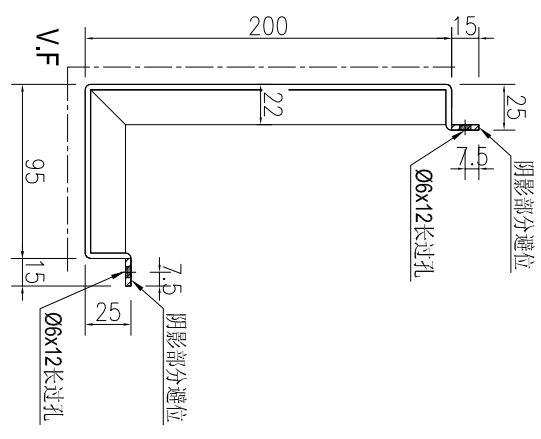


名稱	鋁板加工圖	制圖	AN	2025-07-15	修改			
材料	3mm厚鋁板	復核			日期			
顏色	UCT550041XLB-3	批准			圖號	J861-GD-LB72		




工程號	J861	地盤	已連拿利
-----	------	----	------


序號	物料編號	長度L	數量	A	N	B	施工圖位置	樓層	樓層數	每層用量	所在單位
1	J861-GD-LB72-2	885	9	100	x	185	J861-AF-EL206	3F-12F	9	1	F單位
2	J861-GD-LB72-3	1443	9	100	x	143	J861-AF-EL206	3F-12F	9	1	F單位

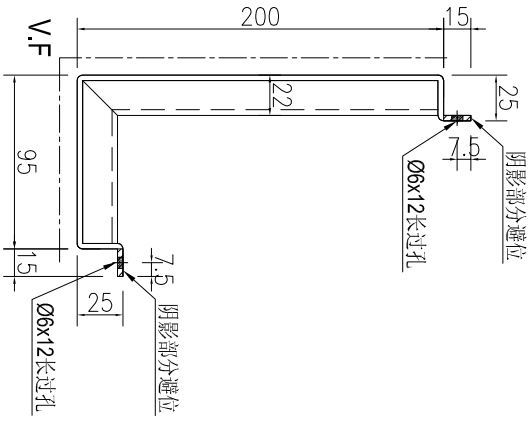

SECTION A-A

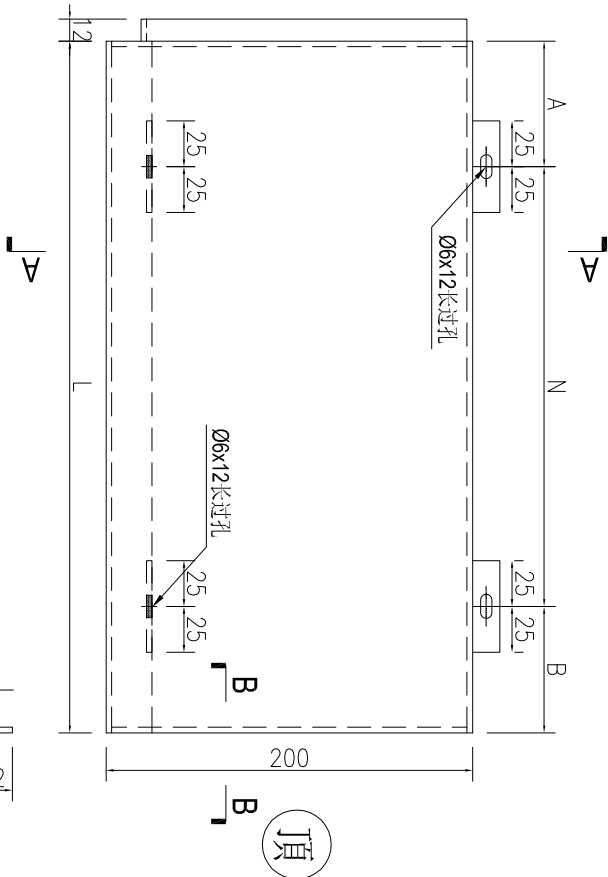


SECTION B-B

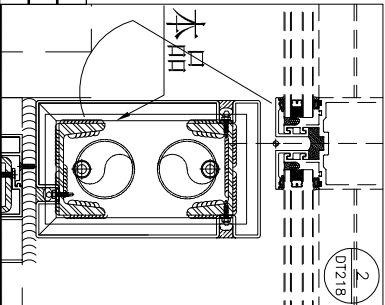


名稱	鋁板加工圖	制圖	AN	2025-07-15	修改		
材料	3mm厚鋁板	復核			日期		
顏色	UCT550041XLB-3	批准			圖號	J861-GD-LB72A	



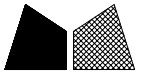


工程號	J861	地盤	已連拿利
-----	------	----	------


序號	物料編號	長度L	數量	A	N	B	施工圖位置	樓層	樓層數	每層用量	所在單位
1	J861-GD-LB73-2	885	9	40	x	300	J861-AF-EL206	3F-12F	9	1	F單位
2	J861-GD-LB73-3	1443	9	40	x	300	J861-AF-EL206	3F-12F	9	1	F單位

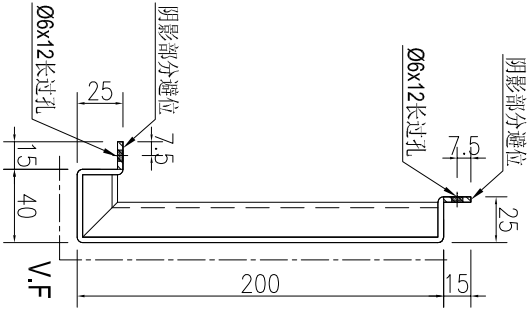

SECTION A-A

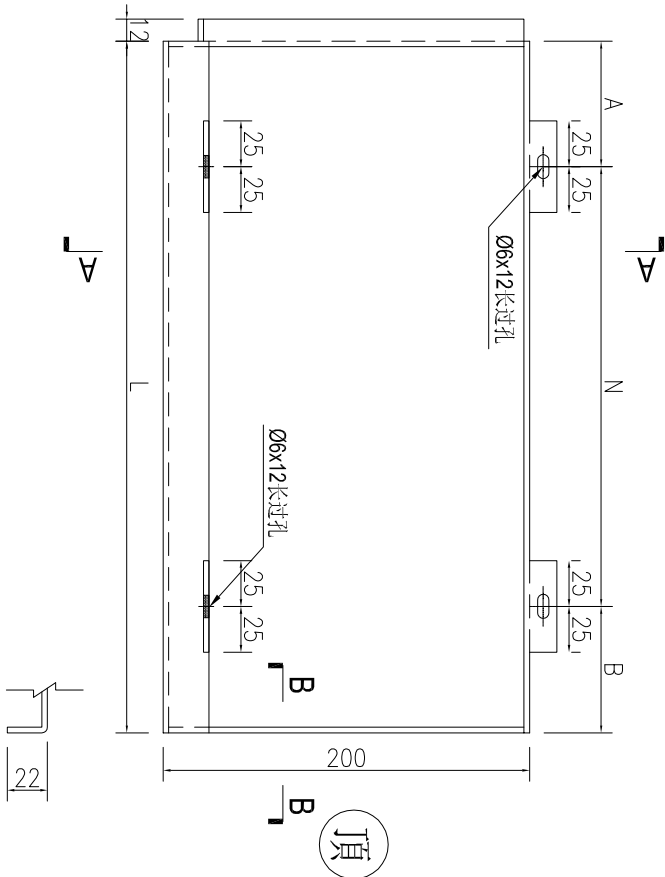

SECTION B-B

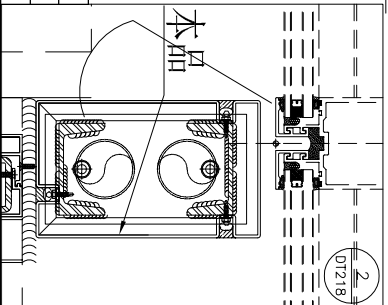

名稱	鋁板加工圖	制圖	AN	2025-07-15	修改		
材料	3mm厚鋁板	復核			日期		
顏色	UCT550041XLB-3	批准			圖號	J861-GD-LB73A	






美特鋁質 有限公司  
MIDI Aluminium Fabricator Ltd.

产品编号	L(MM)	数量	A	N	M	B	N1	M1	备注
J861-GD-LB74-1		9							

工程號	J861	地盤	已連拿利
-----	------	----	------

施工圖位置	樓層	樓層數	每層用量	所在單位
J861-AF-EI.206	3F-12F	9	1	F單位

SECTION A-A

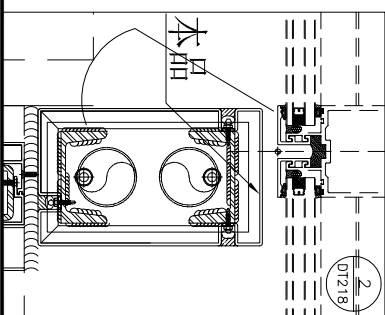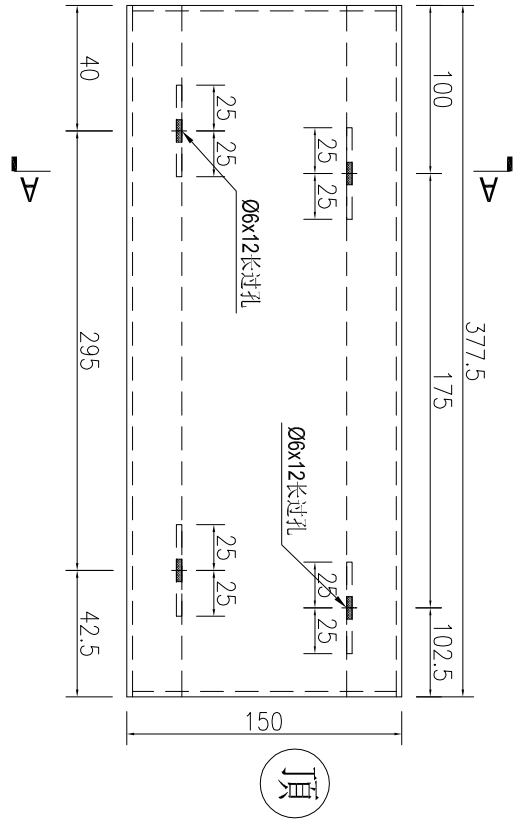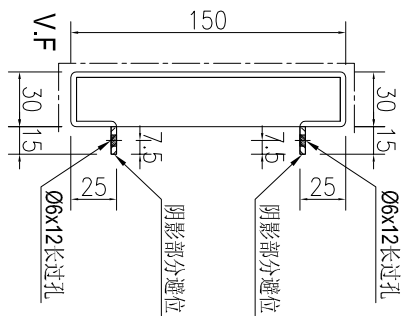




名稱	鋁板加工圖	制圖	AN	2025-07-15	修改			
材料	3mm厚鋁板	復核			日期			
顏色	UCT550041XLB-3	批准			圖號	J861-GD-LB74		



工程號	J861	地盤	已連拿利
-----	------	----	------

序號	物料編號	長度	數量	A	N	B	C	M	D	施工圖位置	樓層	樓層數	每層用量	所在單位			
1	J861-GD-LB74-2	885	9	40	x	300	245	100	2	x	300	185	J861-AF-EL206	3F-12F	9	1	F單位
2	J861-GD-LB74-3	1443	9	40	x	300	203	100	4	x	300	143	J861-AF-EL206	3F-12F	9	1	F單位

SECTION A-A

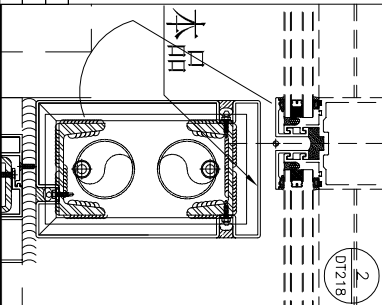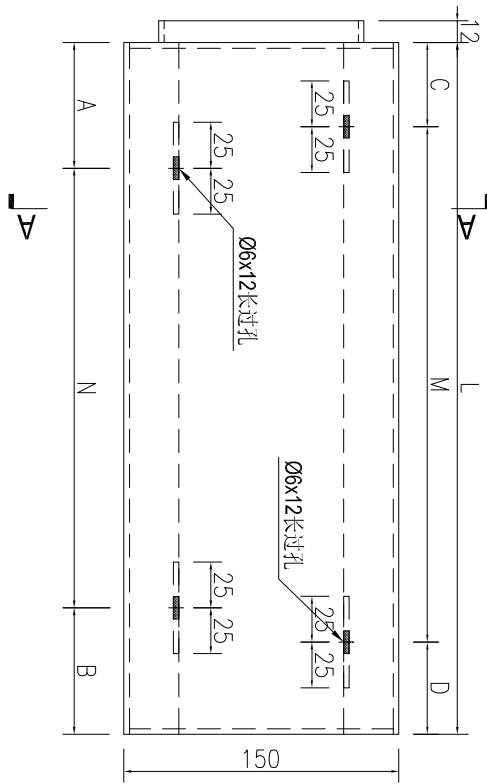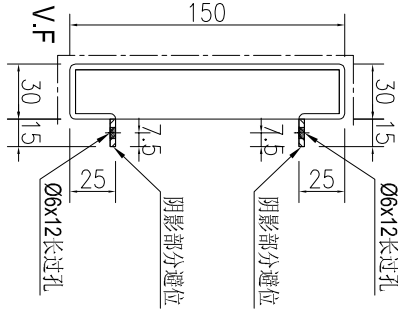

名稱	鋁板加工圖	制圖	AN	2025-07-15	修改		
材料	3mm厚鋁板	復核			日期		
顏色	UCT550041XLB-3	批准			圖號	J861-GD-LB74A	

圖則登記表 DRAWING REGISTER																			
接收日期 Receiving Date (適用於客戶圖則)																			
工程名稱 Project Title: 己連拿利					年 月 日														
管道鋁板																			
工程編號 Project No: J-861																			
分發予 Distributed To					發出日期 Issued Date														
					年 月 日					25	25	25	25	25	25	25			
										05	06	06	06	06	07	07			
										19	04	10	18	26	09	16			
圖則編號 Drg. No.		圖則名稱 Drawing Title			修訂編號 Revision No.														
J861-GD-LBW01		鋁板位置圖			-	-	-	-	-	-	-								
J861-GD-LBW02		鋁板位置圖			-	-	-	-	-	-	-								
J861-GD-LBW03		鋁板位置圖			-	-	-	-	-	-	-								
J861-GD-LBW04		鋁板位置圖			-	-	-	-	-	-	-								
J861-GD-LBW05		鋁板位置圖			-	-	-	-	-	-	-								
J861-GD-LBW06		鋁板位置圖			-	-	-	-	-	-	-								
J861-GD-LBW07		鋁板位置圖			-	-	-	-	-	-	-								
J861-GD-LBW05A		鋁板位置圖									新增								
J861-GD-LBW06A		鋁板位置圖									新增								
J861-GD-LBW20		鋁板位置圖									新增								
J861-GD-LB01		鋁板加工圖			-	-	-	A	A	A	B								
J861-GD-LB02		鋁板加工圖			-	-	-	A	A	A	B								
J861-GD-LB03		鋁板加工圖			-	-	-	A	A	A	B								
J861-GD-LB04		鋁板加工圖			-	A	A	B	C	C	D								
J861-GD-LB05		鋁板加工圖			-	-	-	A	B	B	C								
J861-GD-LB05A		鋁板加工圖			-	-	-	A	B	B	C								
J861-GD-LB06		鋁板加工圖			-	A	A	取消											
J861-GD-LB07		鋁板加工圖			-	-	-	取消											
J861-GD-LB07A		鋁板加工圖			-	-	-	取消											
J861-GD-LB08		鋁板加工圖			-	-	-	-	-	-	-								
J861-GD-LB09		鋁板加工圖			-	-	-	-	-	-	-								
J861-GD-LB10		鋁板加工圖			-	-	-	-	-	-	-								
J861-GD-LB11		鋁板加工圖			-	A	B	C	D	D	D								
J861-GD-LB12		鋁板加工圖			-	A	B	C	D	D	D								
J861-GD-LB13		鋁板加工圖			-	A	B	C	D	D	D								
J861-GD-LB14		鋁板加工圖			-	A	B	C	D	D	D								
J861-GD-LB15		鋁板加工圖			-	-	-	-	-	-	-								
J861-GD-LB16		鋁板加工圖			-	-	-	-	-	-	-								
J861-GD-LB17		鋁板加工圖			-	-	-	-	-	-	-								

圖則登記表 DRAWING REGISTER									
工程名稱 Project Title: <b>己連拿利</b>					接收日期 Receiving Date (適用於客戶圖則)				
管道鋁板					年				
工程編號 Project No: <b>J-861</b>					月				
分發予 Distributed To					日				
					發出日期 Issued Date				
					年	25	25	25	25
					月	05	06	06	06
					日	19	04	10	18
圖則編號 Drg. No.		圖則名稱 Drawing Title			修訂編號 Revision No.				
J861-GD-LB18		鋁板加工圖			-	-	-	-	-
J861-GD-LB19		鋁板加工圖			-	-	-	-	-
J861-GD-LB20		鋁板加工圖			-	-	-	-	-
J861-GD-LB21		鋁板加工圖			-	-	-	-	-
J861-GD-LB22		鋁板加工圖			-	-	-	-	-
J861-GD-LB23		鋁板加工圖			-	-	-	-	-
J861-GD-LB24		鋁板加工圖			-	-	-	-	-
J861-GD-LB25		鋁板加工圖			-	-	-	-	-
J861-GD-LB25A		鋁板加工圖			-	-	-	-	-
J861-GD-LB26		鋁板加工圖			-	-	-	-	-
J861-GD-LB26A		鋁板加工圖			-	-	-	-	-
J861-GD-LB27		鋁板加工圖			-	-	-	-	-
J861-GD-LB28		鋁板加工圖			-	-	-	-	-
J861-GD-LB29		鋁板加工圖			-	-	-	-	-
J861-GD-LB30		鋁板加工圖			-	-	-	-	-
J861-GD-LB31		鋁板加工圖			-	-	-	-	-
J861-GD-LB32		鋁板加工圖			-	-	-	-	-
J861-GD-LB33		鋁板加工圖			-	-	-	-	-
J861-GD-LB33A		鋁板加工圖			-	-	-	-	-
J861-GD-LB34		鋁板加工圖			-	-	-	-	-
J861-GD-LB34A		鋁板加工圖			-	-	-	-	-
J861-GD-LB35		鋁板加工圖			-	-	-	-	-
J861-GD-LB36		鋁板加工圖			-	-	-	-	-
J861-GD-LB37		鋁板加工圖			-	-	-	-	-
J861-GD-LB38		鋁板加工圖			-	-	-	-	-
J861-GD-LB39		鋁板加工圖			-	-	-	-	-
J861-GD-LB40		鋁板加工圖			-	-	-	-	-
J861-GD-LB40A		鋁板加工圖			-	-	-	-	-
J861-GD-LB32R		鋁板加工圖			-	-	-	-	A A


圖則登記表 DRAWING REGISTER									
工程名稱 Project Title: <b>己連拿利</b>					接收日期 Receiving Date (適用於客戶圖則)				
管道鋁板					年				
工程編號 Project No: <b>J-861</b>					月				
分發予 Distributed To					日				
					發出日期 Issued Date				
					年	25	25	25	25
					月	05	06	06	06
					日	19	04	10	18
圖則編號 Drg. No.		圖則名稱 Drawing Title			修訂編號 Revision No.				
J861-GD-LB33R		鋁板加工圖			-	-	-	-	-
J861-GD-LB33RA		鋁板加工圖			-	-	-	-	-
J861-GD-LB34R		鋁板加工圖			-	-	-	-	-
J861-GD-LB34RA		鋁板加工圖			-	-	-	-	-
J861-GD-LB35R		鋁板加工圖			-	-	-	-	-
J861-GD-LB36R		鋁板加工圖			-	-	-	-	-
J861-GD-LB37R		鋁板加工圖			-	-	-	-	-
J861-GD-LB38R		鋁板加工圖			-	-	-	-	-
J861-GD-LB39R		鋁板加工圖			-	-	-	-	-
J861-GD-LB40R		鋁板加工圖			-	-	-	-	-
J861-GD-LB40RA		鋁板加工圖			-	-	-	-	-
J861-GD-LB01R		鋁板加工圖			-	-	-	A	A
J861-GD-LB02R		鋁板加工圖			-	-	-	A	A
J861-GD-LB03R		鋁板加工圖			-	-	-	A	A
J861-GD-LB04R		鋁板加工圖			-	A	A	B	C
J861-GD-LB05R		鋁板加工圖			-	-	-	A	B
J861-GD-LB05AR		鋁板加工圖			-	-	-	A	B
J861-GD-LB06R		鋁板加工圖			-	A	A	取消	
J861-GD-LB07R		鋁板加工圖			-	-	-	取消	
J861-GD-LB07AR		鋁板加工圖			-	-	-	取消	
J861-GD-LB08R		鋁板加工圖			-	-	-	-	-
J861-GD-LB09R		鋁板加工圖			-	-	-	-	-
J861-GD-LB10R		鋁板加工圖			-	-	-	-	-
J861-GD-LB11R		鋁板加工圖			-	A	B	C	D
J861-GD-LB12R		鋁板加工圖			-	A	B	C	D
J861-GD-LB13R		鋁板加工圖			-	A	B	C	D
J861-GD-LB14R		鋁板加工圖			-	A	B	C	D
J861-GD-LB15R		鋁板加工圖			-	-	-	-	-
J861-GD-LB16R		鋁板加工圖			-	-	-	-	-

圖則登記表 DRAWING REGISTER									
工程名稱 Project Title: <b>己連拿利</b>					接收日期 Receiving Date (適用於客戶圖則)				
管道鋁板					年				
工程編號 Project No: <b>J-861</b>					月				
分發予 Distributed To					日				
					發出日期 Issued Date				
					年	25	25	25	25
					月	05	06	06	06
					日	19	04	10	18
					修訂編號 Revision No.				
圖則編號 Drg. No.	圖則名稱 Drawing Title				-	-	-	-	-
J861-GD-LB17R	鋁板加工圖				-	-	-	-	-
J861-GD-LB18R	鋁板加工圖				-	-	-	-	-
J861-GD-LB19R	鋁板加工圖				-	-	-	-	-
J861-GD-LB20R	鋁板加工圖				-	-	-	-	-
J861-GD-LB21R	鋁板加工圖				-	-	-	-	-
J861-GD-LB22R	鋁板加工圖				-	-	-	-	-
J861-GD-LB23R	鋁板加工圖				-	-	-	-	-
J861-GD-LB24R	鋁板加工圖				-	-	-	-	-
J861-GD-LB25R	鋁板加工圖				-	-	-	-	-
J861-GD-LB25RA	鋁板加工圖				-	-	-	-	-
J861-GD-LB26R	鋁板加工圖				-	-	-	-	-
J861-GD-LB26RA	鋁板加工圖				-	-	-	-	-
J861-GD-LB27R	鋁板加工圖				-	-	-	-	-
J861-GD-LB28R	鋁板加工圖				-	-	-	-	-
J861-GD-LB29R	鋁板加工圖				-	-	-	-	-
J861-GD-LB30R	鋁板加工圖				-	-	-	-	-
J861-GD-LB31R	鋁板加工圖				-	-	-	-	-
J861-GD-LB41	鋁板加工圖				-	-	-	-	A
J861-GD-LB42	鋁板加工圖				-	-	-	-	A
J861-GD-LZJ01	鋁板加工圖				-	-	-	-	-
J861-GD-LB06	鋁板加工圖								新增
J861-GD-LB07	鋁板加工圖								新增
J861-GD-LB07A	鋁板加工圖								新增
J861-GD-LB06R	鋁板加工圖								新增
J861-GD-LB07R	鋁板加工圖								新增
J861-GD-LB07AR	鋁板加工圖								新增
J861-GD-LB70	鋁板加工圖								新增
J861-GD-LB70A	鋁板加工圖								新增
J861-GD-LB70B	鋁板加工圖								新增






工程號 J861 地盤 己連拿利

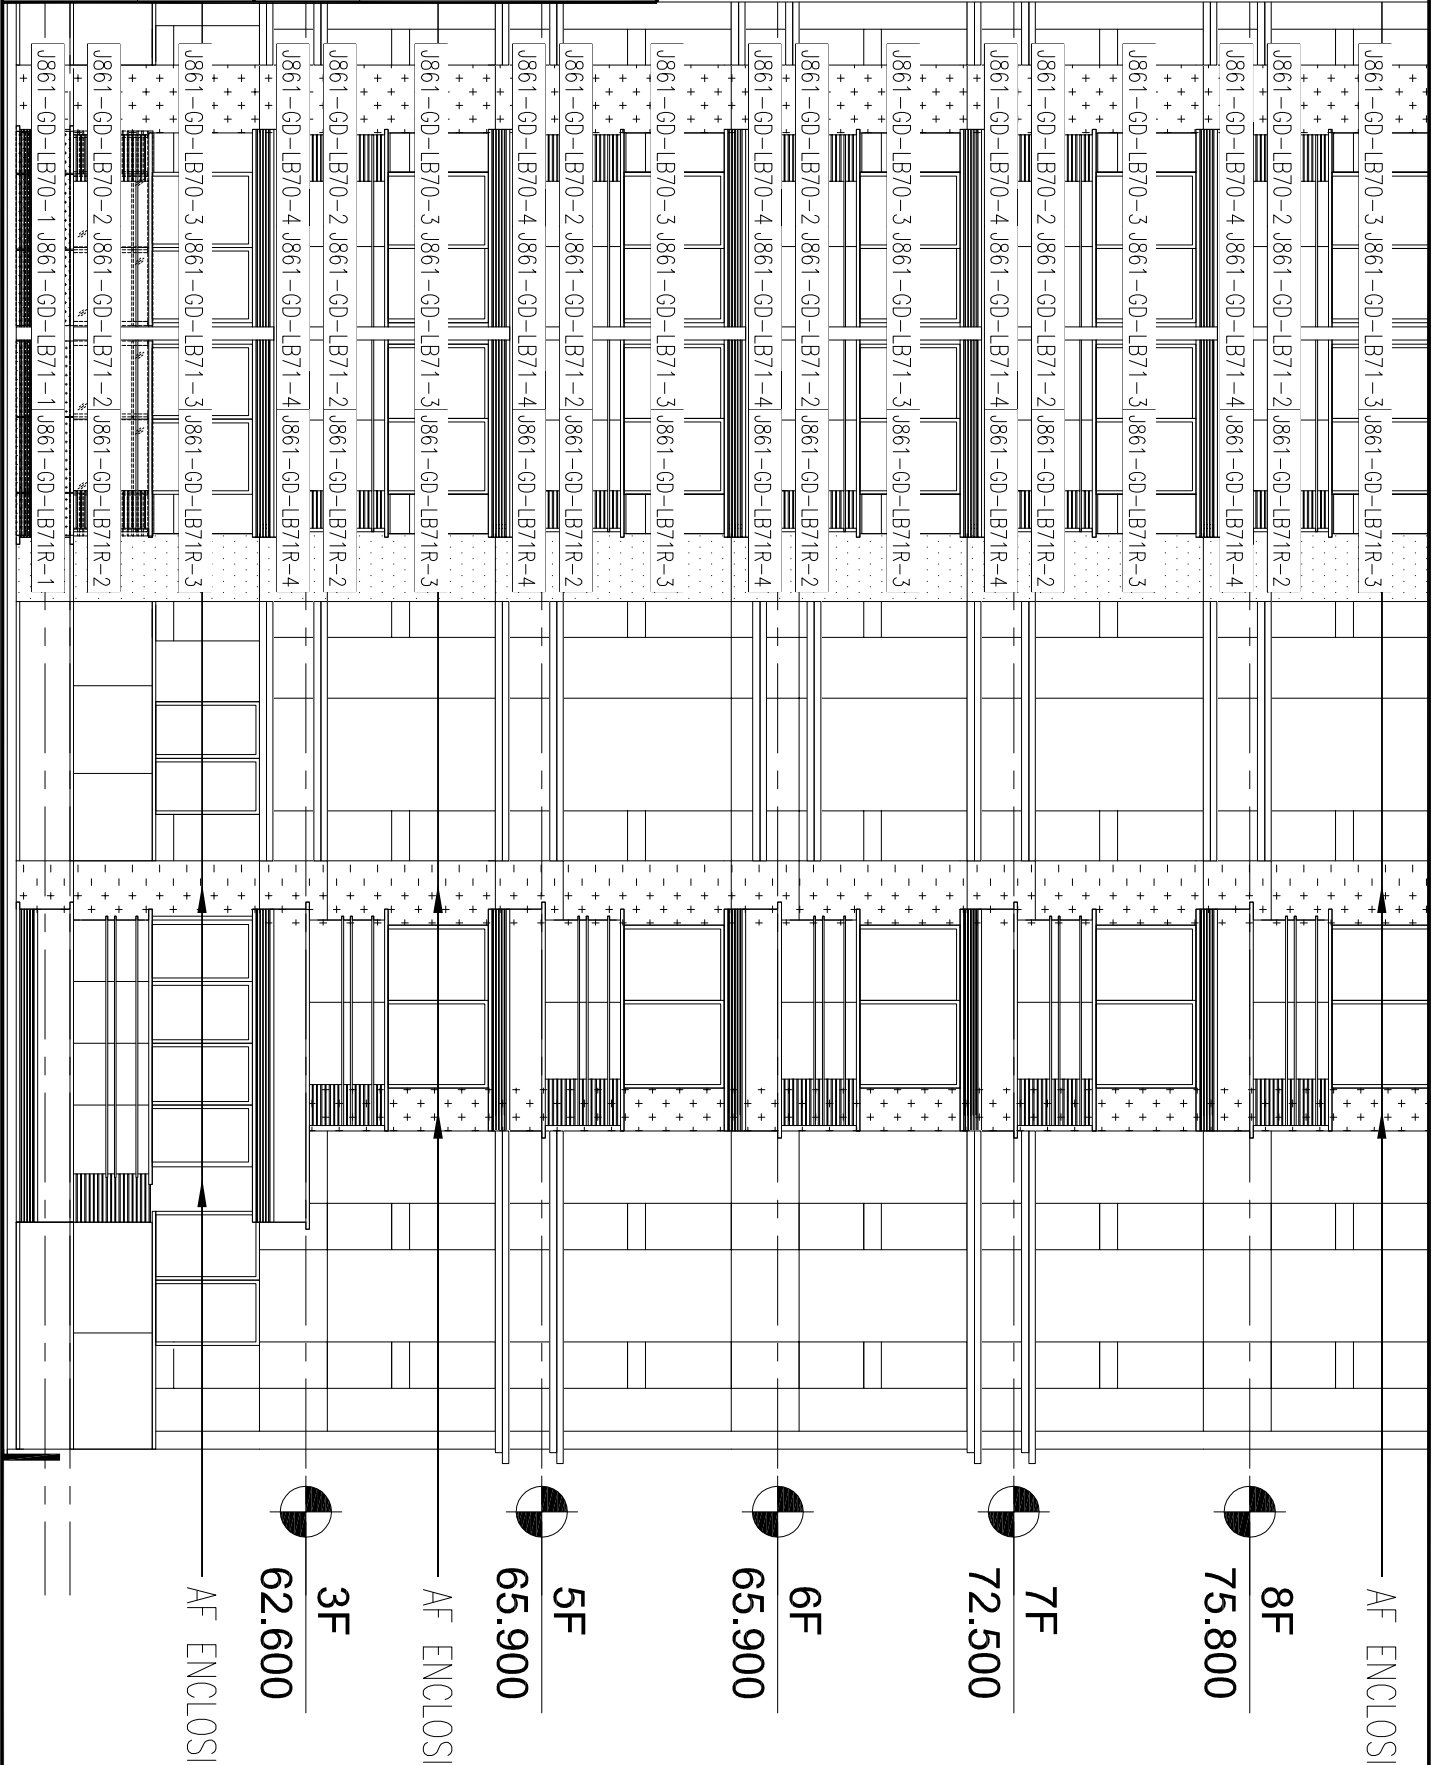

名稱	鋁板位置圖	制圖	AN	2025-07-16	修改		
材料	-	復核			日期		
顏色	-	批准			圖號	J861-GD-LBW05A	




工程號 J861 地盤 己連拿利

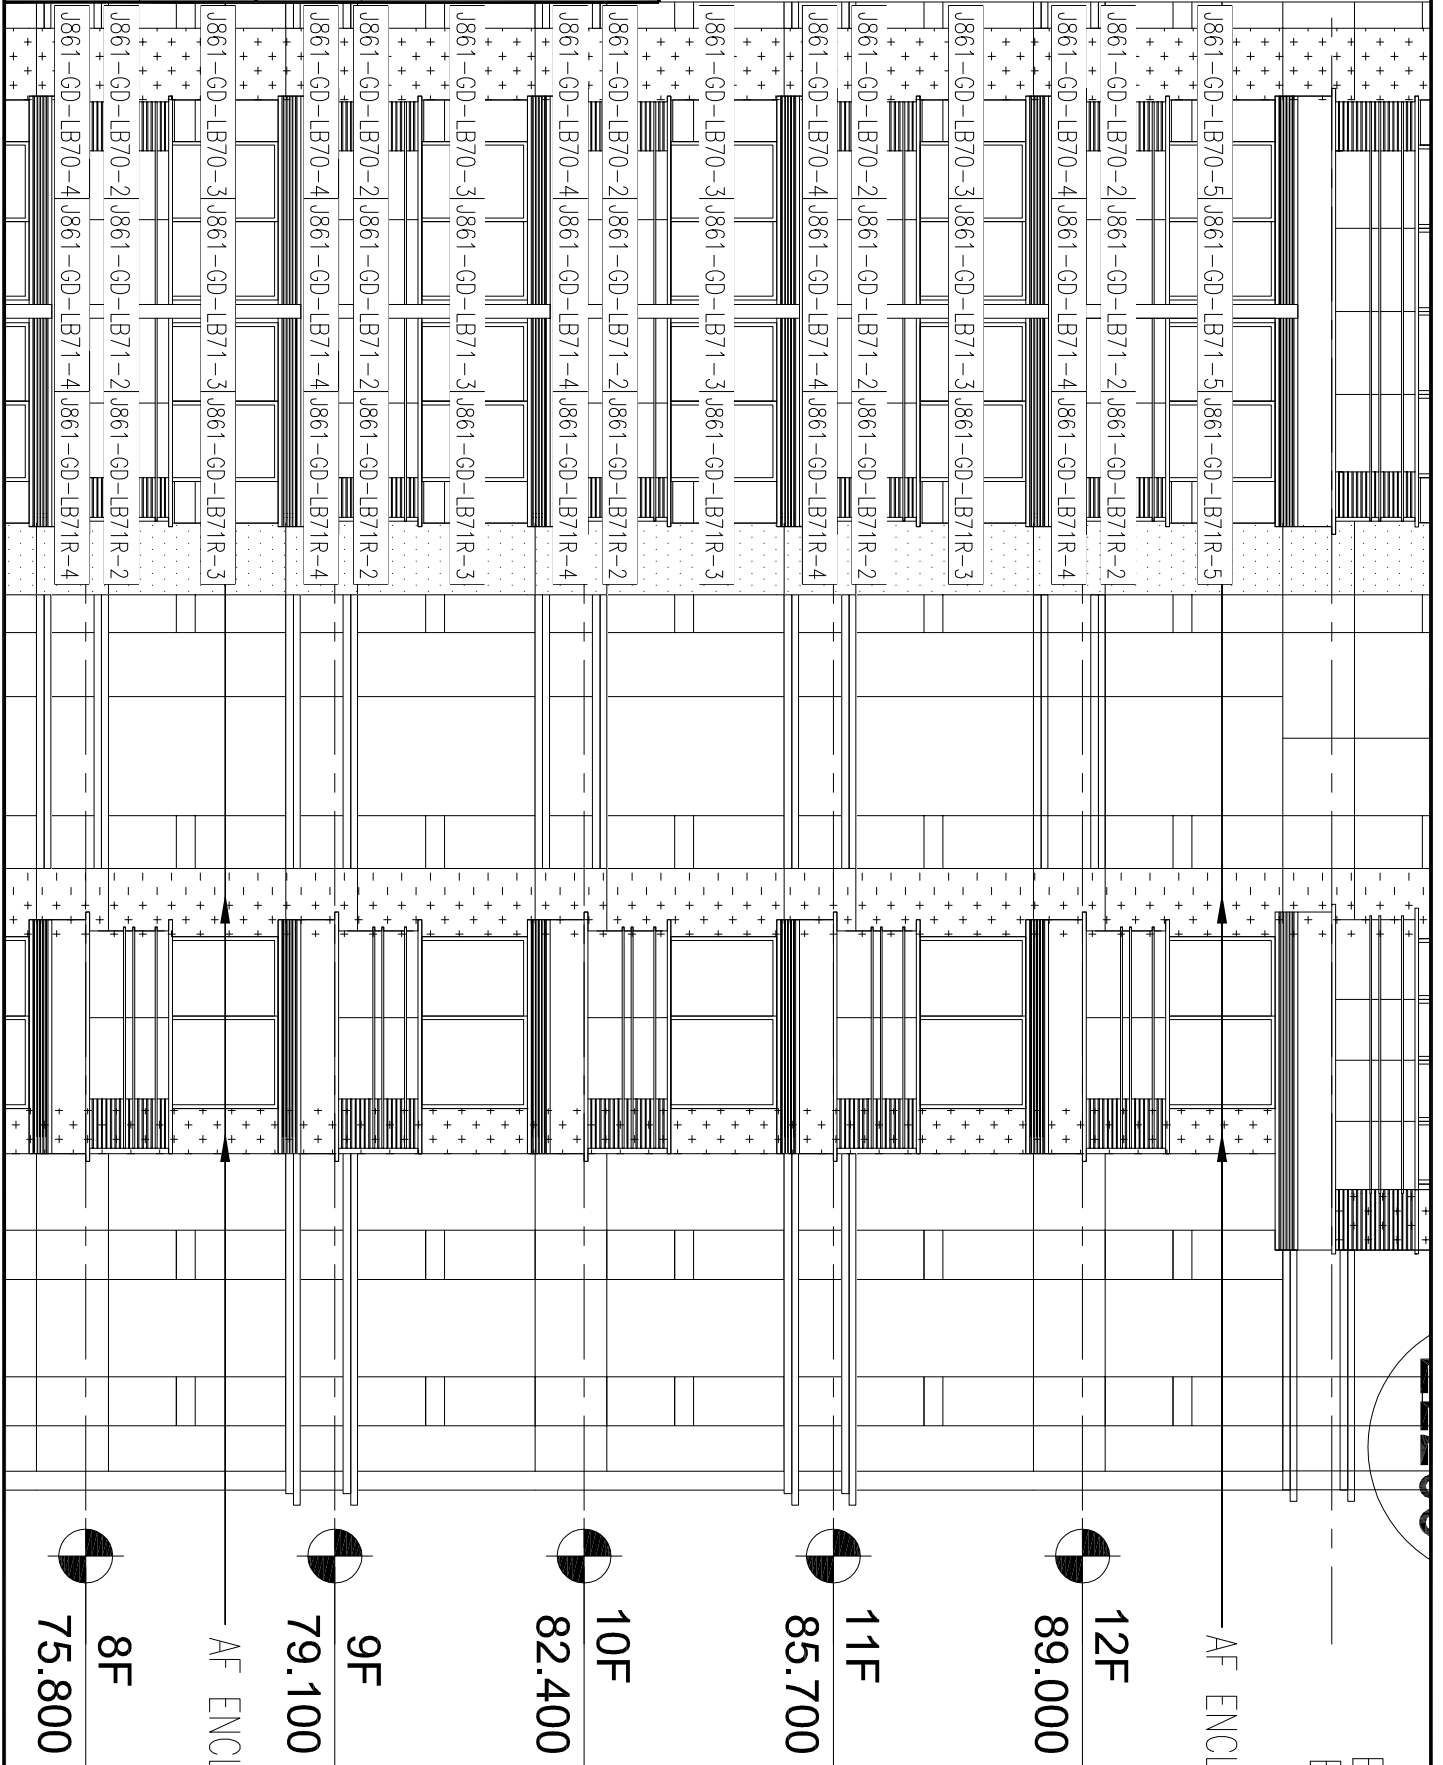


名稱	鋁板位置圖	制圖	AN	2025-07-16	修改	
材料	-	復核			日期	
顏色	-	批准			圖號	J861-GD-LBW06A




工程號 J861 地盤 已連拿利

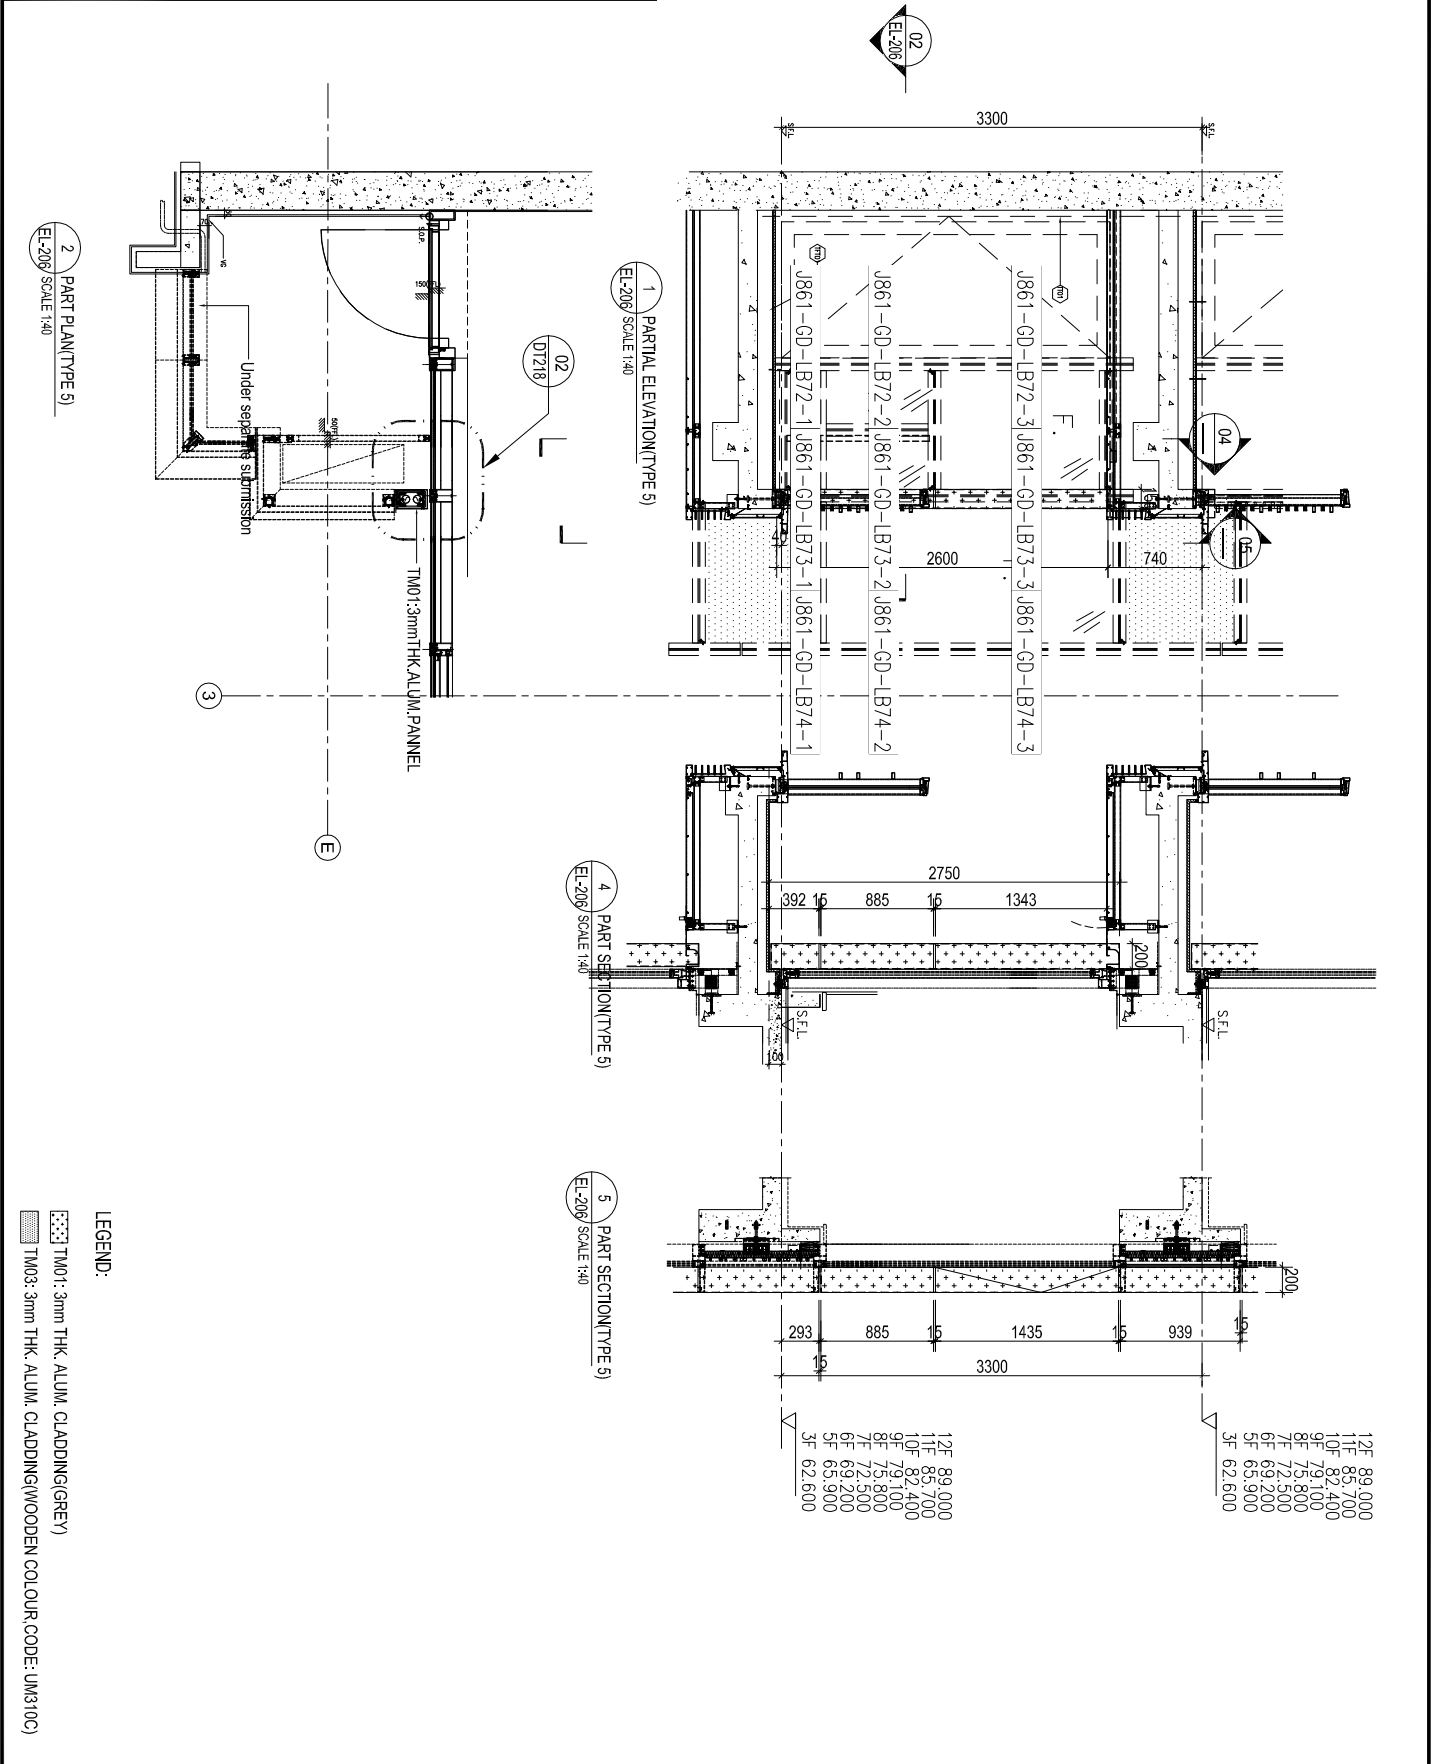


名稱	鋁板位置圖	制圖	AN	2025-07-16	修改			
材料	-	復核			日期			
顏色	-	批准			圖號	J861-GD-LBW20		

 美特鋁質 有限公司 MIDI Aluminium Fabricator Ltd.	工程號: J-861	計算: AN	日期:	2025.05.19		送呈: 施哥
	地盤名稱: 己連拿利	核對:	日期:			副本:
地盤用鋁板B.M.表	項目類別: 管道鋁板	批准:	日期:			
BM編號:	修改版次: G(2025.7.16)	A/C Code:	總V.F.:	447.39	總重量:	4397.49 此BM依據 資料計算


序號	修改內容	鋁板圖號	鋁板名稱	顏色	實用	後備	總數	總重量	單件展開面積	總展開面積	單件V.F.	總V.F.	備註
									平方米		平方米		
1	G版	J861-GD-LB01	3mm厚鋁板	UCT550041XLB-3	1		1	1.259	0.155	0.155	0.105	0.105	
2	G版	J861-GD-LB02-1	3mm厚鋁板	UCT550041XLB-3	1		1	2.771	0.341	0.341	0.246	0.246	
3	G版	J861-GD-LB03	3mm厚鋁板	UCT550041XLB-3	1		1	4.059	0.499	0.499	0.369	0.369	
4	G版	J861-GD-LB04	3mm厚鋁板	UCT550041XLB-3	1		1	2.794	0.344	0.344	0.273	0.273	
5	G版	J861-GD-LB05-1	3mm厚鋁板	UCT550041XLB-3	1		1	6.150	0.756	0.756	0.640	0.640	
6	G版	J861-GD-LB05-2	3mm厚鋁板	UCT550041XLB-3	1		1	9.009	1.108	1.108	0.959	0.959	
7	取消	J861-GD-LB06	3mm厚鋁板	UCT550041XLB-3	±		±	1.560	0.192	0.192	0.156	0.156	
8	取消	J861-GD-LB07-1	3mm厚鋁板	UCT550041XLB-3	±		±	3.500	0.431	0.431	0.365	0.365	
9	取消	J861-GD-LB07-2	3mm厚鋁板	UCT550041XLB-3	±		±	5.153	0.634	0.634	0.547	0.547	
10		J861-GD-LB08	3mm厚鋁板	UCT550041XLB-3	1		1	1.336	0.164	0.164	0.113	0.113	
11		J861-GD-LB09-1	3mm厚鋁板	UCT550041XLB-3	9		9	26.470	0.362	3.256	0.266	2.390	
12		J861-GD-LB09-2	3mm厚鋁板	UCT550041XLB-3	8		8	24.765	0.381	3.046	0.281	2.244	
13		J861-GD-LB10	3mm厚鋁板	UCT550041XLB-3	9		9	41.763	0.571	5.137	0.431	3.875	
14		J861-GD-LB11	3mm厚鋁板	UCT550041XLB-3	1		1	2.636	0.324	0.324	0.256	0.256	
15		J861-GD-LB12	3mm厚鋁板	UCT550041XLB-3	9		9	24.380	0.333	2.999	0.256	2.302	
16		J861-GD-LB13	3mm厚鋁板	UCT550041XLB-3	9		9	24.380	0.333	2.999	0.256	2.302	
17		J861-GD-LB14	3mm厚鋁板	UCT550041XLB-3	8		8	48.851	0.751	6.009	0.634	5.068	
18		J861-GD-LB15	3mm厚鋁板	UCT550041XLB-3	1		1	0.374	0.046	0.046	0.016	0.016	
19		J861-GD-LB16-1	3mm厚鋁板	UCT550041XLB-3	1		1	0.832	0.102	0.102	0.038	0.038	
20		J861-GD-LB16-2	3mm厚鋁板	UCT550041XLB-3	1		1	1.313	0.161	0.161	0.061	0.061	
21		J861-GD-LB17	3mm厚鋁板	UCT550041XLB-3	1		1	1.878	0.231	0.231	0.171	0.171	
22		J861-GD-LB18-1	3mm厚鋁板	UCT550041XLB-3	1		1	4.133	0.508	0.508	0.402	0.402	

 <b>美特鋁質</b> 有限公司 MIDI Aluminium Fabricator Ltd.	工程號: J-861	計算: AN	日期:	2025.05.19		送呈: 施哥
	地盤名稱: 己連拿利	核對:	日期:			副本:
<b>地盤用鋁板B.M.表</b>	項目類別: 管道鋁板	批准:	日期:			
BM編號:	修改版次: G(2025.7.16)	A/C Code:	總V.F.:	447.39	總重量:	4397.49 此BM依據 資料計算


序號	修改內容	鋁板圖號	鋁板名稱	顏色	實用	後備	總數	總重量	單件展開面積	總展開面積	單件V.F.	總V.F.	備註
									平方米		平方米		
23		J861-GD-LB18-2	3mm厚鋁板	UCT550041XLB-3	1		1	6.521	0.802	0.802	0.651	0.651	
24		J861-GD-LB19	3mm厚鋁板	UCT550041XLB-3	1		1	1.635	0.201	0.201	0.145	0.145	
25		J861-GD-LB20-1	3mm厚鋁板	UCT550041XLB-3	1		1	3.599	0.443	0.443	0.341	0.341	
26		J861-GD-LB20-2	3mm厚鋁板	UCT550041XLB-3	1		1	5.678	0.698	0.698	0.552	0.552	
27		J861-GD-LB21	3mm厚鋁板	UCT550041XLB-3	1		1	3.942	0.485	0.485	0.395	0.395	
28		J861-GD-LB22	3mm厚鋁板	UCT550041XLB-3	1		1	8.676	1.067	1.067	0.927	0.927	
29		J861-GD-LB23-1	3mm厚鋁板	UCT550041XLB-3	1		1	13.689	1.684	1.684	1.502	1.502	
30		J861-GD-LB23-2	3mm厚鋁板	UCT550041XLB-3	9		9	78.086	1.067	9.605	0.927	8.339	
31		J861-GD-LB23-3	3mm厚鋁板	UCT550041XLB-3	9		9	123.199	1.684	15.154	1.502	13.522	
32		J861-GD-LB24	3mm厚鋁板	UCT550041XLB-3	1		1	1.635	0.201	0.201	0.145	0.145	
33		J861-GD-LB25-1	3mm厚鋁板	UCT550041XLB-3	1		1	3.599	0.443	0.443	0.341	0.341	
34		J861-GD-LB25-2	3mm厚鋁板	UCT550041XLB-3	9		9	34.092	0.466	4.193	0.360	3.240	
35		J861-GD-LB25-3	3mm厚鋁板	UCT550041XLB-3	9		9	32.391	0.443	3.984	0.341	3.067	
36		J861-GD-LB26	3mm厚鋁板	UCT550041XLB-3	1		1	5.678	0.698	0.698	0.552	0.552	
37		J861-GD-LB26-2	3mm厚鋁板	UCT550041XLB-3	9		9	51.104	0.698	6.286	0.552	4.972	
38		J861-GD-LB27	3mm厚鋁板	UCT550041XLB-3	1		1	1.878	0.231	0.231	0.171	0.171	
39		J861-GD-LB28-1	3mm厚鋁板	UCT550041XLB-3	1		1	4.133	0.508	0.508	0.402	0.402	
40		J861-GD-LB28-2	3mm厚鋁板	UCT550041XLB-3	1		1	6.521	0.802	0.802	0.651	0.651	
41		J861-GD-LB28-3	3mm厚鋁板	UCT550041XLB-3	9		9	39.151	0.535	4.816	0.424	3.820	
42		J861-GD-LB28-4	3mm厚鋁板	UCT550041XLB-3	9		9	37.197	0.508	4.575	0.402	3.616	
43		J861-GD-LB28-5	3mm厚鋁板	UCT550041XLB-3	9		9	58.687	0.802	7.219	0.651	5.863	
44	<b>B改數量</b>	J861-GD-LB29	3mm厚鋁板	UCT550041XLB-3	9		9	21.440	0.293	2.637	0.226	2.030	

 <b>美特鋁質</b> 有限公司 MIDI Aluminium Fabricator Ltd.	工程號: J-861	計算: AN	日期: 2025.05.19			送呈: 施哥
	地盤名稱: 己連拿利	核對:	日期:			副本:
<b>地盤用鋁板B.M.表</b>	項目類別: 管道鋁板	批准:	日期:			
BM編號:	修改版次: G(2025.7.16)	A/C Code:	總V.F.: 447.39	總重量: 4397.49	此BM依據 資料計算	


序號	修改內容	鋁板圖號	鋁板名稱	顏色	實用	後備	總數	總重量	單件展開面積	總展開面積	單件V.F.	總V.F.	備註
									平方米		平方米		
45		J861-GD-LB30-1	3mm厚鋁板	UCT550041XLB-3	9		9	47.193	0.645	5.805	0.529	4.759	
46		J861-GD-LB30-2	3mm厚鋁板	UCT550041XLB-3	9		9	74.458	1.018	9.158	0.857	7.717	
47		J861-GD-LB31	3mm厚鋁板	UCT550041XLB-3	9		9	82.188	1.123	10.109	0.979	8.811	
48		J861-GD-LB32	3mm厚鋁板	UCT550041XLB-3	1		1	2.141	0.263	0.263	0.200	0.200	
49		J861-GD-LB33-1	3mm厚鋁板	UCT550041XLB-3	1		1	4.714	0.580	0.580	0.468	0.468	
50		J861-GD-LB33-2	3mm厚鋁板	UCT550041XLB-3	1		1	4.961	0.610	0.610	0.495	0.495	
51		J861-GD-LB33-3	3mm厚鋁板	UCT550041XLB-3	9		9	42.422	0.580	5.218	0.468	4.213	
52		J861-GD-LB33-4	3mm厚鋁板	UCT550041XLB-3	8		8	39.689	0.610	4.882	0.495	3.957	
53		J861-GD-LB34	3mm厚鋁板	UCT550041XLB-3	1		1	7.437	0.915	0.915	0.759	0.759	
54		J861-GD-LB34-2	3mm厚鋁板	UCT550041XLB-3	9		9	66.930	0.915	8.232	0.759	6.832	
55		J861-GD-LB35	3mm厚鋁板	UCT550041XLB-3	1		1	2.689	0.331	0.331	0.250	0.250	
56		J861-GD-LB36	3mm厚鋁板	UCT550041XLB-3	1		1	9.063	1.115	1.115	0.971	0.971	
57		J861-GD-LB37-1	3mm厚鋁板	UCT550041XLB-3	1		1	14.299	1.759	1.759	1.574	1.574	
58		J861-GD-LB37-2	3mm厚鋁板	UCT550041XLB-3	9		9	81.569	1.115	10.033	0.971	8.738	
59		J861-GD-LB37-3	3mm厚鋁板	UCT550041XLB-3	9		9	128.694	1.759	15.830	1.574	14.168	
60		J861-GD-LB38	3mm厚鋁板	UCT550041XLB-3	10		10	95.393	1.173	11.733	1.026	10.257	
61		J861-GD-LB39	3mm厚鋁板	UCT550041XLB-3	10		10	14.381	0.177	1.769	0.124	1.242	
62		J861-GD-LB40-1	3mm厚鋁板	UCT550041XLB-3	1		1	3.166	0.389	0.389	0.291	0.291	
63		J861-GD-LB40-2	3mm厚鋁板	UCT550041XLB-3	1		1	4.994	0.614	0.614	0.472	0.472	
64		J861-GD-LB40-3	3mm厚鋁板	UCT550041XLB-3	9		9	28.490	0.389	3.504	0.291	2.620	
65		J861-GD-LB40-4	3mm厚鋁板	UCT550041XLB-3	9		9	44.950	0.614	5.529	0.472	4.249	
66		J861-GD-LB32R	3mm厚鋁板	LX01963MH	1		1	2.141	0.263	0.263	0.200	0.200	

 <b>美特鋁質</b> 有限公司 MIDI Aluminium Fabricator Ltd.	工程號: J-861	計算: AN	日期: 2025.05.19		送呈: 施哥
	地盤名稱: 己連拿利	核對:	日期:		副本:
<b>地盤用鋁板B.M.表</b>	項目類別: 管道鋁板	批准:	日期:		
BM編號:	修改版次: G(2025.7.16)	A/C Code:	總V.F.: 447.39	總重量: 4397.49	此BM依據 資料計算


序號	修改內容	鋁板圖號	鋁板名稱	顏色	實用	後備	總數	總重量	單件展開面積	總展開面積	單件V.F.	總V.F.	備註
									平方米		平方米		
67		J861-GD-LB33R-1	3mm厚鋁板	LX01963MH	1		1	4.714	0.580	0.580	0.468	0.468	
68		J861-GD-LB33R-2	3mm厚鋁板	LX01963MH	1		1	4.961	0.610	0.610	0.495	0.495	
69		J861-GD-LB33R-3	3mm厚鋁板	LX01963MH	9		9	42.422	0.580	5.218	0.468	4.213	
70		J861-GD-LB33R-4	3mm厚鋁板	LX01963MH	8		8	39.689	0.610	4.882	0.495	3.957	
71		J861-GD-LB34R	3mm厚鋁板	LX01963MH	1		1	7.437	0.915	0.915	0.759	0.759	
72		J861-GD-LB34R-2	3mm厚鋁板	LX01963MH	9		9	66.930	0.915	8.232	0.759	6.832	
73		J861-GD-LB35R	3mm厚鋁板	LX01963MH	1		1	2.689	0.331	0.331	0.250	0.250	
74		J861-GD-LB36R	3mm厚鋁板	LX01963MH	1		1	9.063	1.115	1.115	0.971	0.971	
75		J861-GD-LB37R-1	3mm厚鋁板	LX01963MH	1		1	14.299	1.759	1.759	1.574	1.574	
76		J861-GD-LB37R-2	3mm厚鋁板	LX01963MH	9		9	81.569	1.115	10.033	0.971	8.738	
77		J861-GD-LB37R-3	3mm厚鋁板	LX01963MH	9		9	128.694	1.759	15.830	1.574	14.168	
78		J861-GD-LB38R	3mm厚鋁板	LX01963MH	10		10	95.393	1.173	11.733	1.026	10.257	
79		J861-GD-LB39R	3mm厚鋁板	LX01963MH	10		10	14.381	0.177	1.769	0.124	1.242	
80		J861-GD-LB40R-1	3mm厚鋁板	LX01963MH	1		1	3.166	0.389	0.389	0.291	0.291	
81		J861-GD-LB40R-2	3mm厚鋁板	LX01963MH	1		1	4.994	0.614	0.614	0.472	0.472	
82		J861-GD-LB40R-3	3mm厚鋁板	LX01963MH	9		9	28.490	0.389	3.504	0.291	2.620	
83		J861-GD-LB40R-4	3mm厚鋁板	LX01963MH	9		9	44.950	0.614	5.529	0.472	4.249	
84	G版	J861-GD-LB01R	3mm厚鋁板	UCT550041XLB-3	1		1	1.259	0.155	0.155	0.105	0.105	
85	G版	J861-GD-LB02R-1	3mm厚鋁板	UCT550041XLB-3	1		1	2.771	0.341	0.341	0.246	0.246	
86	G版	J861-GD-LB03R	3mm厚鋁板	UCT550041XLB-3	1		1	4.059	0.499	0.499	0.369	0.369	
87	G版	J861-GD-LB04R	3mm厚鋁板	UCT550041XLB-3	1		1	2.794	0.344	0.344	0.273	0.273	
88	G版	J861-GD-LB05R-1	3mm厚鋁板	UCT550041XLB-3	1		1	6.150	0.756	0.756	0.640	0.640	

 美特鋁質 有限公司 MIDI Aluminium Fabricator Ltd.	工程號: J-861	計算: AN	日期: 2025.05.19		送呈: 施哥
	地盤名稱: 己連拿利	核對:	日期:		副本:
地盤用鋁板B.M.表	項目類別: 管道鋁板	批准:	日期:		
BM編號:	修改版次: G(2025.7.16)	A/C Code:	總V.F.: 447.39	總重量: 4397.49	此BM依據 資料計算


序號	修改內容	鋁板圖號	鋁板名稱	顏色	實用	後備	總數	總重量	單件展開面積	總展開面積	單件V.F.	總V.F.	備註
									平方米		平方米		
89	G版	J861-GD-LB05R-2	3mm厚鋁板	UCT550041XLB-3	1		1	9.009	1.108	1.108	0.959	0.959	
90	取消	J861-GD-LB06R	3mm厚鋁板	UCT550041XLB-3	+		+	1.560	0.192	0.192	0.156	0.156	
91	取消	J861-GD-LB07R-1	3mm厚鋁板	UCT550041XLB-3	+		+	3.500	0.431	0.431	0.365	0.365	
92	取消	J861-GD-LB07R-2	3mm厚鋁板	UCT550041XLB-3	+		+	5.153	0.634	0.634	0.547	0.547	
93		J861-GD-LB08R	3mm厚鋁板	UCT550041XLB-3	1		1	1.336	0.164	0.164	0.113	0.113	
94		J861-GD-LB09R-1	3mm厚鋁板	UCT550041XLB-3	9		9	26.470	0.362	3.256	0.266	2.390	
95		J861-GD-LB09R-2	3mm厚鋁板	UCT550041XLB-3	8		8	24.765	0.381	3.046	0.281	2.244	
96		J861-GD-LB10R	3mm厚鋁板	UCT550041XLB-3	9		9	41.763	0.571	5.137	0.431	3.875	
97		J861-GD-LB11R	3mm厚鋁板	UCT550041XLB-3	1		1	2.636	0.324	0.324	0.256	0.256	
98		J861-GD-LB12R	3mm厚鋁板	UCT550041XLB-3	9		9	24.380	0.333	2.999	0.256	2.302	
99		J861-GD-LB13R	3mm厚鋁板	UCT550041XLB-3	9		9	24.380	0.333	2.999	0.256	2.302	
100		J861-GD-LB14R	3mm厚鋁板	UCT550041XLB-3	8		8	48.851	0.751	6.009	0.634	5.068	
101		J861-GD-LB15R	3mm厚鋁板	UCT550041XLB-3	1		1	0.374	0.046	0.046	0.016	0.016	
102		J861-GD-LB16R-1	3mm厚鋁板	UCT550041XLB-3	1		1	0.832	0.102	0.102	0.038	0.038	
103		J861-GD-LB16R-2	3mm厚鋁板	UCT550041XLB-3	1		1	1.313	0.161	0.161	0.061	0.061	
104		J861-GD-LB17R	3mm厚鋁板	UCT550041XLB-3	1		1	1.878	0.231	0.231	0.171	0.171	
105		J861-GD-LB18R-1	3mm厚鋁板	UCT550041XLB-3	1		1	4.133	0.508	0.508	0.402	0.402	
106		J861-GD-LB18R-2	3mm厚鋁板	UCT550041XLB-3	1		1	6.521	0.802	0.802	0.651	0.651	
107		J861-GD-LB19R	3mm厚鋁板	UCT550041XLB-3	1		1	1.635	0.201	0.201	0.145	0.145	
108		J861-GD-LB20R-1	3mm厚鋁板	UCT550041XLB-3	1		1	3.599	0.443	0.443	0.341	0.341	
109		J861-GD-LB20R-2	3mm厚鋁板	UCT550041XLB-3	1		1	5.678	0.698	0.698	0.552	0.552	
110		J861-GD-LB21R	3mm厚鋁板	UCT550041XLB-3	1		1	3.942	0.485	0.485	0.395	0.395	

 <b>美特鋁質</b> 有限公司 MIDI Aluminium Fabricator Ltd.	工程號: J-861	計算: AN	日期: 2025.05.19			送呈: 施哥
	地盤名稱: 己連拿利	核對:	日期:			副本:
<b>地盤用鋁板B.M.表</b>	項目類別: 管道鋁板	批准:	日期:			
BM編號:	修改版次: G(2025.7.16)	A/C Code:	總V.F.: 447.39	總重量: 4397.49	此BM依據 資料計算	

序號	修改內容	鋁板圖號	鋁板名稱	顏色	實用	後備	總數	總重量	單件展開面積	總展開面積	單件V.F.	總V.F.	備註
									平方米		平方米		
111		J861-GD-LB22R	3mm厚鋁板	UCT550041XLB-3	1		1	8.676	1.067	1.067	0.927	0.927	
112		J861-GD-LB23R-1	3mm厚鋁板	UCT550041XLB-3	1		1	13.689	1.684	1.684	1.502	1.502	
113		J861-GD-LB23R-2	3mm厚鋁板	UCT550041XLB-3	9		9	78.086	1.067	9.605	0.927	8.339	
114		J861-GD-LB23R-3	3mm厚鋁板	UCT550041XLB-3	9		9	123.199	1.684	15.154	1.502	13.522	
115		J861-GD-LB24R	3mm厚鋁板	UCT550041XLB-3	1		1	1.635	0.201	0.201	0.145	0.145	
116		J861-GD-LB25R-1	3mm厚鋁板	UCT550041XLB-3	1		1	3.599	0.443	0.443	0.341	0.341	
117		J861-GD-LB25R-2	3mm厚鋁板	UCT550041XLB-3	9		9	34.092	0.466	4.193	0.360	3.240	
118		J861-GD-LB25R-3	3mm厚鋁板	UCT550041XLB-3	9		9	32.391	0.443	3.984	0.341	3.067	
119		J861-GD-LB26R	3mm厚鋁板	UCT550041XLB-3	1		1	5.678	0.698	0.698	0.552	0.552	
120		J861-GD-LB26R-2	3mm厚鋁板	UCT550041XLB-3	9		9	51.104	0.698	6.286	0.552	4.972	
121		J861-GD-LB27R	3mm厚鋁板	UCT550041XLB-3	1		1	1.878	0.231	0.231	0.171	0.171	
122		J861-GD-LB28R-1	3mm厚鋁板	UCT550041XLB-3	1		1	4.133	0.508	0.508	0.402	0.402	
123		J861-GD-LB28R-2	3mm厚鋁板	UCT550041XLB-3	1		1	6.521	0.802	0.802	0.651	0.651	
124		J861-GD-LB28R-3	3mm厚鋁板	UCT550041XLB-3	9		9	39.151	0.535	4.816	0.424	3.820	
125		J861-GD-LB28R-4	3mm厚鋁板	UCT550041XLB-3	9		9	37.197	0.508	4.575	0.402	3.616	
126		J861-GD-LB28R-5	3mm厚鋁板	UCT550041XLB-3	9		9	58.687	0.802	7.219	0.651	5.863	
127	<b>B改數量</b>	J861-GD-LB29R	3mm厚鋁板	UCT550041XLB-3	9		9	21.440	0.293	2.637	0.226	2.030	
128		J861-GD-LB30R-1	3mm厚鋁板	UCT550041XLB-3	9		9	47.193	0.645	5.805	0.529	4.759	
129		J861-GD-LB30R-2	3mm厚鋁板	UCT550041XLB-3	9		9	74.458	1.018	9.158	0.857	7.717	
130		J861-GD-LB31R	3mm厚鋁板	UCT550041XLB-3	9		9	82.188	1.123	10.109	0.979	8.811	
131	<b>G版</b>	J861-GD-LB41	3mm厚鋁板	LX01963MH	2		2	22.980	1.413	2.827	1.267	2.534	
132	<b>G版</b>	J861-GD-LB42-1	3mm厚鋁板	LX01963MH	18		18	328.606	2.246	40.419	2.038	36.679	

 美特鋁質 有限公司 MIDI Aluminium Fabricator Ltd.	工程號: J-861	計算: AN	日期: 2025.05.19		送呈: 施哥
	地盤名稱: 己連拿利	核對:	日期:		副本:
地盤用鋁板B.M.表	項目類別: 管道鋁板	批准:	日期:		
BM編號:	修改版次: G(2025.7.16)	A/C Code:	總V.F.: 447.39	總重量: 4397.49	此BM依據 資料計算

序號	修改內容	鋁板圖號	鋁板名稱	顏色	實用	後備	總數	總重量	單件展開面積	總展開面積	單件V.F.	總V.F.	備註
									平方米	平方米	平方米	平方米	
133	G版	J861-GD-LB42-2	3mm厚鋁板	LX01963MH	16		16	194.535	1.496	23.928	1.328	21.243	
134	G版	J861-GD-LB42-3	3mm厚鋁板	LX01963MH	16		16	184.779	1.421	22.728	1.257	20.107	
135		J861-GD-LZJ01	3mm厚鋁板	UCT550041XLB-3	10		10	2.006	0.025	0.247	0.042	0.421	
136		J861-GD-LZJ01R	3mm厚鋁板	UCT550041XLB-3	10		10	2.006	0.025	0.247	0.042	0.421	
137	新增	J861-GD-LB06	3mm厚鋁板	UCT550041XLB-3	1		1	1.388	0.171	0.171	0.138	0.138	
138	新增	J861-GD-LB07-1	3mm厚鋁板	UCT550041XLB-3	1		1	3.101	0.381	0.381	0.323	0.323	
139	新增	J861-GD-LB07-2	3mm厚鋁板	UCT550041XLB-3	1		1	4.594	0.565	0.565	0.485	0.485	
140	新增	J861-GD-LB06R	3mm厚鋁板	UCT550041XLB-3	1		1	1.388	0.171	0.171	0.138	0.138	
141	新增	J861-GD-LB07R-1	3mm厚鋁板	UCT550041XLB-3	1		1	3.101	0.381	0.381	0.323	0.323	
142	新增	J861-GD-LB07R-2	3mm厚鋁板	UCT550041XLB-3	1		1	4.594	0.565	0.565	0.485	0.485	
143	新增	J861-GD-LB70-1	3mm厚鋁板	UCT550041XLB-3	1		1	1.360	0.167	0.167	0.095	0.095	
144	新增	J861-GD-LB70-2	3mm厚鋁板	UCT550041XLB-3	10		10	31.749	0.391	3.905	0.288	2.876	
145	新增	J861-GD-LB70-3	3mm厚鋁板	UCT550041XLB-3	9		9	45.275	0.619	5.569	0.466	4.197	
146	新增	J861-GD-LB70-4	3mm厚鋁板	UCT550041XLB-3	9		9	30.092	0.411	3.701	0.304	2.735	
147	新增	J861-GD-LB70-5	3mm厚鋁板	UCT550041XLB-3	1		1	4.710	0.579	0.579	0.432	0.432	
148	新增	J861-GD-LB71-1	3mm厚鋁板	UCT550041XLB-3	1		1	0.898	0.110	0.110	0.068	0.068	
149	新增	J861-GD-LB71-2	3mm厚鋁板	UCT550041XLB-3	10		10	22.558	0.277	2.775	0.184	1.841	
150	新增	J861-GD-LB71-3	3mm厚鋁板	UCT550041XLB-3	9		9	32.094	0.439	3.948	0.298	2.686	
151	新增	J861-GD-LB71-4	3mm厚鋁板	UCT550041XLB-3	9		9	21.374	0.292	2.629	0.194	1.750	
152	新增	J861-GD-LB71-5	3mm厚鋁板	UCT550041XLB-3	1		1	3.344	0.411	0.411	0.276	0.276	
153	新增	J861-GD-LB71R-1	3mm厚鋁板	UCT550041XLB-3	1		1	0.898	0.110	0.110	0.068	0.068	
154	新增	J861-GD-LB71R-2	3mm厚鋁板	UCT550041XLB-3	10		10	22.558	0.277	2.775	0.184	1.841	

 <b>美特鋁質</b> 有限公司 MIDI Aluminium Fabricator Ltd.	工程號: J-861	計算: AN	日期: 2025.05.19		送呈: 施哥
	地盤名稱: 己連拿利	核對:	日期:		副本:
<b>地盤用鋁板B.M.表</b>	項目類別: 管道鋁板	批准:	日期:		
BM編號:	修改版次: G(2025.7.16)	A/C Code:	總V.F.: 447.39	總重量: 4397.49	此BM依據 資料計算

序號	修改內容	鋁板圖號	鋁板名稱	顏色	實用	後備	總數	總重量	單件展開面積	總展開面積	單件V.F.	總V.F.	備註
									平方米	平方米	平方米	平方米	
155	新增	J861-GD-LB71R-3	3mm厚鋁板	UCT550041XLB-3	9		9	32.094	0.439	3.948	0.298	2.686	
156	新增	J861-GD-LB71R-4	3mm厚鋁板	UCT550041XLB-3	9		9	21.374	0.292	2.629	0.194	1.750	
157	新增	J861-GD-LB71R-5	3mm厚鋁板	UCT550041XLB-3	1		1	3.344	0.411	0.411	0.276	0.276	
158	新增	J861-GD-LB72-1	3mm厚鋁板	UCT550041XLB-3	9		9	11.565	0.158	1.423	0.111	1.002	
159	新增	J861-GD-LB72-2	3mm厚鋁板	UCT550041XLB-3	9		9	25.820	0.353	3.176	0.261	2.350	
160	新增	J861-GD-LB72-3	3mm厚鋁板	UCT550041XLB-3	9		9	41.131	0.562	5.059	0.426	3.831	
161	新增	J861-GD-LB73-1	3mm厚鋁板	UCT550041XLB-3	9		9	9.869	0.135	1.214	0.091	0.815	
162	新增	J861-GD-LB73-2	3mm厚鋁板	UCT550041XLB-3	9		9	22.033	0.301	2.710	0.212	1.912	
163	新增	J861-GD-LB73-3	3mm厚鋁板	UCT550041XLB-3	9		9	35.098	0.480	4.317	0.346	3.117	
164	新增	J861-GD-LB74-1	3mm厚鋁板	UCT550041XLB-3	9		9	9.283	0.127	1.142	0.079	0.713	
165	新增	J861-GD-LB74-2	3mm厚鋁板	UCT550041XLB-3	9		9	20.307	0.278	2.498	0.186	1.673	
166	新增	J861-GD-LB74-3	3mm厚鋁板	UCT550041XLB-3	9		9	32.147	0.439	3.954	0.303	2.727	
167							總合計:	809	4397.49	540.90		447.386	