



工程指示 / 要求簡箋 ENGINEER INSTRUCTIONS(E.I.)

工程指示編號:	EI- 9112	修改版本:	B
	HK- 0747		
工程編號:	J 861	工程名稱:	己連拿利
收件人:	生統	發件人:	細佬
工程項目:	幕牆背立面 (12F-23F) 主企主橫 配料	日期:	25/09/2025

<input type="checkbox"/> 原合約工程包	<input type="checkbox"/> 原合約工程加 / 減賬 QT-	<input type="checkbox"/> 新工程報價 QT-
---------------------------------	--	------------------------------------

信件批核號碼/圖紙參考編號:	批核模具圖紙編號:
客戶指示附件:	管理內部批簽署:

<input type="checkbox"/> 初步鋁料 B.M.	<input type="checkbox"/> 加工拆圖, 然後生產	<input type="checkbox"/> 尺寸表
<input type="checkbox"/> 正式鋁料 B.M.	<input type="checkbox"/> 技術上資料/指示	<input type="checkbox"/> 報價
<input type="checkbox"/> 配件 B.M.	<input type="checkbox"/> 樣辦或貨品說明書	<input type="checkbox"/> 分判合約
<input type="checkbox"/> 其他:		

內容: 修改加工圖
備注: 檔案名:J-861 幕牆主橫料 大貨拆圖 修改UN-G128c和UN-R01-1材料編號.pdf
完成上列要求日期: 01/10/2025

國內

<input type="checkbox"/> 生產技術總監	<input type="checkbox"/> 連附件	<input checked="" type="checkbox"/> 技術部	<input checked="" type="checkbox"/> 連附件	<input type="checkbox"/> 生產部	<input type="checkbox"/> 連附件
<input type="checkbox"/> 採購部	<input type="checkbox"/> 連附件	<input checked="" type="checkbox"/> 生產統籌部	<input checked="" type="checkbox"/> 連附件	<input type="checkbox"/> 報關組	<input type="checkbox"/> 連附件
<input checked="" type="checkbox"/> 質檢部	<input checked="" type="checkbox"/> 連附件	<input type="checkbox"/> 會計部	<input type="checkbox"/> 連附件	<input type="checkbox"/> 機械設計部	<input type="checkbox"/> 連附件
<input type="checkbox"/> 香港辦	<input type="checkbox"/> 連附件	<input type="checkbox"/> 其他:			

香港

<input type="checkbox"/> 行政部	<input type="checkbox"/> 連附件	<input type="checkbox"/> 會計部	<input type="checkbox"/> 連附件	<input type="checkbox"/> 統籌部	<input type="checkbox"/> 連附件	<input type="checkbox"/> 工程部	<input type="checkbox"/> 連附件
<input type="checkbox"/> 採購部	<input type="checkbox"/> 連附件	<input type="checkbox"/> QS部	<input type="checkbox"/> 連附件	<input type="checkbox"/> 地盤管理	<input type="checkbox"/> 連附件	<input type="checkbox"/> 維修部	<input type="checkbox"/> 連附件

*發件人簽署:	*組別成員批核簽署:
傳遞編號:	項目經理簽署: 

圖則登記表 DRAWING REGISTER										
工程名稱 Project Title:		己連拿利 12F~23F			年 月 日	接收日期 Receiving Date(適用於客戶圖則)				
框架式幕牆 (主企+主橫+部分小配料拆圖)										
工程編號 Project No:		J-861								
分發予 Distributed To					年 月 日	發出日期 Issued Date				
						25	25	25		
						8	9	9		
					29	15	25			
圖則編號 Drg. No.		圖則名稱 Drawing Title			1 2 3 4 5 6 7 8 9 10 11 12 13 14 15 16 17 18 19 20 21 22 23 24 25 26 27 28 29 30 31 32 33 34 35	修訂編號 Revision No.				
FD-MS21		雙梗企加工圖				-	-	-		
FD-MS22		雙梗企加工圖				-	-	-		
G-MS21		生梗企加工圖				-	-	-		
G-ES21		轉角企加工圖				-	-	-		
G-MS22		生梗企加工圖				-	-	-		
G-MS23		生梗企加工圖				-	-	-		
G-MS24		雙生企加工圖				-	-	-		
G-MS25		雙生企加工圖				-	-	-		
G-MS26		雙梗企加工圖				-	-	-		
G-MS27		雙梗企加工圖				-	-	-		
G-ES22		轉角企加工圖				-	-	-		
G-MS28		生梗企加工圖				-	-	-		
G-MS31		生梗企加工圖				-	-	-		
G-MS31a		生梗企加工圖				-	-	-		
G-ES31		轉角企加工圖				-	-	-		
G-ES31a		轉角企加工圖				-	-	-		
G-ES31b		轉角企加工圖				-	-	-		
G-MS32		生梗企加工圖				-	-	-		
G-MS32a		生梗企加工圖				-	-	-		
G-MS32b		生梗企加工圖				-	-	-		
G-MS33		生梗企加工圖				-	-	-		
G-MS33a		生梗企加工圖				-	-	-		
G-MS33b		生梗企加工圖				-	-	-		
G-MS34		生梗企加工圖				-	-	-		
G-MS34a		生梗企加工圖				-	-	-		
G-MS34b		生梗企加工圖				-	-	-		
G-MS35		生梗企加工圖				-	-	-		
G-MS35a		生梗企加工圖				-	-	-		
G-MS35b		生梗企加工圖				-	-	-		
G-MS36		生梗企加工圖				-	-	-		
G-MS36a		生梗企加工圖				-	-	-		
G-MS36b		生梗企加工圖				-	-	-		
G-MS36c		生梗企加工圖				-	-	-		
G-MS37		生梗企加工圖				-	-	-		
G-MS37a		生梗企加工圖			-	-	-			

圖則登記表 DRAWING REGISTER										
工程名稱 Project Title:		己連拿利 12F~23F			年 月 日	接收日期 Receiving Date(適用於客戶圖則)				
框架式幕牆 (主企+主橫+部分小配料拆圖)										
工程編號 Project No:		J-861								
分發予 Distributed To					年 月 日	發出日期 Issued Date				
						25	25	25		
						8	9	9		
					29	15	25			
圖則編號 Drg. No.		圖則名稱 Drawing Title				修訂編號 Revision No.				
G-MS37b	生梗企加工圖	36	-	-	-					
G-MS38	生梗企加工圖	37	-	-	-					
G-MS38a	生梗企加工圖	38	-	-	-					
G-MS38b	生梗企加工圖	39	-	-	-					
G-MS39	雙生企加工圖	40	-	-	-					
G-MS39a	雙生企加工圖	41	-	-	-					
G-MS39b	雙生企加工圖	42	-	-	-					
G-MS40	雙生企加工圖	43	-	-	-					
G-MS40a	雙生企加工圖	44	-	-	-					
G-MS40b	雙生企加工圖	45	-	-	-					
G-MS41	生梗企加工圖	46	-	-	-					
G-MS41a	生梗企加工圖	47	-	A	-					
G-MS41b	生梗企加工圖	48	-	-	-					
G-MS42	生梗企加工圖	49	-	-	-					
G-MS42a	生梗企加工圖	50	-	-	-					
G-MS42b	生梗企加工圖	51	-	-	-					
G-MS43	生梗企加工圖	52	-	-	-					
G-MS43a	生梗企加工圖	53	-	-	-					
G-MS43b	生梗企加工圖	54	-	-	-					
G-MS43c	生梗企加工圖	55	-	A	-					
G-ES32	轉角企加工圖	56	-	-	-					
G-ES32a	轉角企加工圖	57	-	-	-					
G-ES32b	轉角企加工圖	58	-	-	-					
G-MS44	生梗企加工圖	59	-	-	-					
G-MS44a	生梗企加工圖	60	-	-	-					
UN-L01-1(D)	雙梗橫料(吊船碼用)	61	-	-	-					
UN-G128(D)	雙梗橫料(吊船碼用)	62	-	-	-					
UN-G128(D)-1	雙梗橫料(吊船碼用)數據表	63	-	-	-					
UN-G136(D)	雙梗橫料(吊船碼用)	64	-	-	-					
UN-YX01	雙梗橫料(異型窗用)	65	-	-	-					
UN-YX02	雙梗橫料(異型窗用)	66	-	-	-					
UN-YX03	生梗橫料(轉角異型用)	67	-	-	-					
UN-YX04	生梗橫料(轉角異型用)	68	-	-	-					
UN-G117	雙梗橫料(轉角位用)	69	-	-	-					
UN-G117b	雙梗橫料(轉角位用)	70	-	-	-					

圖則登記表 DRAWING REGISTER										
工程名稱 Project Title:		己連拿利 12F~23F			年 月 日	接收日期 Receiving Date(適用於客戶圖則)				
框架式幕牆 (主企+主橫+部分小配料拆圖)										
工程編號 Project No:		J-861								
分發予 Distributed To					年 月 日	發出日期 Issued Date				
						25	25	25		
						8	9	9		
					29	15	25			
					修訂編號 Revision No.					
圖則編號 Drg. No.	圖則名稱 Drawing Title									
UN-G127d	雙梗橫料(轉角位用)			71	-	-	-			
UN-G117R	雙梗橫料(轉角位用)			72	-	-	-			
UN-G117bR	雙梗橫料(轉角位用)			73	-	-	-			
UN-G127Rb	雙梗橫料(轉角位用)			74	-	-	-			
UN-G128	雙梗橫料			75	-	-	-			
UN-G128b	雙梗橫料			76	-	-	-			
UN-G128c	生梗橫料			77	-	-	A			
UN-G128d	雙梗橫料			78	-	-	-			
UN-G129	雙梗橫料			79	-	-	-			
UN-G129b	雙梗橫料			80	-	-	-			
UN-G130b-1	雙梗橫料			80a	-	-	-			
UN-G130b-2	雙梗橫料			80b	-	-	-			
UN-G134-1	雙梗橫料			81	-	-	-			
UN-G136	雙梗橫料			82	-	-	-			
UN-G136c	雙梗橫料			83	-	-	-			
UN-G136e	雙梗橫料			84	-	-	-			
UN-G201	雙梗橫料			85	-	-	-			
UN-G201a	雙梗橫料			86	-	-	-			
UN-G201b	雙梗橫料			87	-	-	-			
UN-G201c	雙梗橫料			88	-	-	-			
UN-G202	雙梗橫料			89	-	-	-			
UN-G202a	雙梗橫料			90	-	-	-			
UN-G202b	雙梗橫料			91	-	A	-			
UN-G202c	雙梗橫料			92	-	-	-			
UN-G202d	雙梗橫料			93	-	-	-			
UN-G202e	雙梗橫料			94	-	-	-			
UN-L01	生梗橫料			95	-	-	-			
UN-L01a	生梗橫料			96	-	-	-			
UN-L01b	雙梗橫料			97	-	-	-			
UN-L01c	生梗橫料			98	-	-	-			
UN-L01d	雙梗橫料			99	-	-	-			
UN-R01	生梗橫料			100	-	-	-			
UN-R01a	生梗橫料			101	-	-	-			
UN-R01b	雙梗橫料			102	-	-	-			
UN-R01c	雙梗橫料			103	-	-	-			

圖則登記表 DRAWING REGISTER										
工程名稱 Project Title:		己連拿利 12F~23F			年 月 日	接收日期 Receiving Date(適用於客戶圖則)				
框架式幕牆 (主企+主橫+部分小配料拆圖)										
工程編號 Project No:		J-861								
分發予 Distributed To					年 月 日	發出日期 Issued Date				
						25	25	25		
						8	9	9		
					29	15	25			
					修訂編號 Revision No.					
圖則編號 Drg. No.	圖則名稱 Drawing Title									
UN-R01d	生梗橫料			104	-	-	-			
UN-L01-1	雙梗橫料			105	-	-	-			
UN-L01c-1	雙梗橫料			106	-	-	-			
UN-L01e	生梗橫料			107	-	-	-			
UN-R01-1	雙梗橫料			108	-	-	A			
UN-R01c-1	雙梗橫料			109	-	-	-			
UN-L06-1	生梗橫料(轉角位用)			110	-	-	-			
UN-R06-1	生梗橫料(轉角位用)			111	-	-	-			
UN-L06	生梗橫料(轉角位用)			112	-	-	-			
UN-L06a	生梗橫料(轉角位用)			113	-	-	-			
UN-L06b	雙梗橫料(轉角位用)			114	-	-	-			
UN-L06c	生梗橫料(轉角位用)			115	-	-	-			
UN-L06d	雙梗橫料(轉角位用)			116	-	-	-			
UN-R06	生梗橫料(轉角位用)			117	-	-	-			
UN-R06a	生梗橫料(轉角位用)			118	-	-	-			
UN-R06b	雙梗橫料(轉角位用)			119	-	-	-			
UN-R06c	生梗橫料(轉角位用)			120	-	-	-			
UN-R06d	雙梗橫料(轉角位用)			121	-	-	-			
UN-L07-1	生梗橫料			122	-	-	-			
UN-L07a	生梗橫料			123	-	-	-			
UN-L07b	雙梗橫料			124	-	-	-			
UN-R07-1	生梗橫料			125	-	-	-			
UN-R07a	生梗橫料			126	-	-	-			
UN-R07b	雙梗橫料			127	-	-	-			
SC-AL03	鋁角加工圖			128	-	-	-			
SC-BL01	鋁角加工圖			129	-	-	-			
SC-BL02	鋁角加工圖			130	-	-	-			
SC-BL03	鋁角加工圖			131	-	-	-			
SC-BL04	鋁角加工圖			132	-	-	-			
Z-A01	Z字碼加工圖			133	-	-	-			
LT-Q01	鋁通加工圖			134	-	-	-			
LT-Q02	鋁通加工圖			135	-	-	-			
LT-H06L	鋁通加工圖			136	-	A	-			
LT-H07	鋁通加工圖			137	-	A	-			
SC-AL04	鋁角加工圖			138	-	-	-			

圖則登記表 DRAWING REGISTER										
工程名稱 Project Title:		己連拿利 12F~23F		年 月 日	接收日期 Receiving Date(適用於客戶圖則)					
框架式幕牆 (主企+主橫+部分小配料拆圖)		年 月 日	發出日期 Issued Date							
工程編號 Project No:			J-861		25	25	25			
分發予 Distributed To				年 月 日	25	25	25			
					8	9	9			
					29	15	25			
圖則編號 Drg. No.		圖則名稱 Drawing Title		年 月 日	修訂編號 Revision No.					
UN-LC01	蘭河槽加工圖	139	-	-	-					
UN-LC02	蘭河槽加工圖	140	-	-	-					
SC-AL05	鋁角加工圖	141	-	-	-					
UN-LC03	蘭河槽加工圖	142	-	-	-					
UN-LC04	蘭河槽加工圖	143	-	-	-					
W-TX1	生梗企用套芯1	144	-	-	-					
W-TX1a	生梗企用套芯2	145	-	-	-					
W-TX2	雙生企用套芯	146	-	-	-					
W-TX3	轉角企套芯	147	-	-	-					
ZS-Y01	轉角室內蓋托角	148	-	A	-					
ZS-Y01a	轉角室內蓋	149	-	A	-					
DB-02	墊巴加工圖	150	-	-	-					
DB-03	墊巴加工圖	151	-	-	-					
SC-AL01	鋁角加工圖	152	-	-	-					
L-FK1	鋁角加工圖	153	-	-	-					
LJ-01	鋁角加工圖	154	-	-	-					
LJ-129	鋁角加工圖	155	-	-	-					
LJ-129a	鋁角加工圖	156	-	-	-					
AP1-A01	背板托角加工圖	157	-	-	-					
AP1-A01a	背板托角加工圖	158	-	-	-					
AP1-A128	背板托角加工圖	159	-	A	-					
AP1-A128a	背板托角加工圖	160	-	-	-					
AP1-A130-1	背板托角加工圖	160a	-	-	-					
AP1-A130-2	背板托角加工圖	160b	-	-	-					
AP1-L06	背板托角加工圖	161	-	-	-					
AP1-R06	背板托角加工圖	162	-	-	-					
AP1-R117	背板托角加工圖	163	-	-	-					
AP1-L117	背板托角加工圖	164	-	-	-					
UN-SM1	生梗企雙玻加工圖	165	-	-	-					
UN-SM1R	生梗企雙玻加工圖	166	-	-	-					
UN-SM2a	生梗企雙玻加工圖	167	-	-	-					
UN-SM2b	生梗企雙玻加工圖	168	-	-	-					
UN-SM2aR	生梗企雙玻加工圖	169	-	-	-					
UN-SM2bR	生梗企雙玻加工圖	170	-	-	-					
UN-SM3	生梗企雙玻加工圖	171	-	-	-					

圖則登記表 DRAWING REGISTER										
工程名稱 Project Title:		己連拿利 12F~23F			年 月 日	接收日期 Receiving Date(適用於客戶圖則)				
框架式幕牆 (主企+主橫+部分小配料拆圖)										
工程編號 Project No:		J-861								
分發予 Distributed To					年 月 日	發出日期 Issued Date				
						25	25	25		
						8	9	9		
					29	15	25			
圖則編號 Drg. No.		圖則名稱 Drawing Title			年 月 日	修訂編號 Revision No.				
UN-SM3R	生梗企雙玻加工圖	172	-	-	-					
UN-SM4	生梗企雙玻加工圖	173	-	-	-					
UN-SM4R	生梗企雙玻加工圖	174	-	-	-					
UN-SM5	生梗企雙玻加工圖	175	-	-	-					
UN-SM5R	生梗企雙玻加工圖	176	-	-	-					
UN-SM6	生梗企雙玻加工圖	177	-	-	-					
UN-SM6R	生梗企雙玻加工圖	178	-	-	-					
UN-SM7	生梗企雙玻加工圖	179	-	-	-					
UN-SM7R	生梗企雙玻加工圖	180	-	-	-					
UN-SM11	生梗企雙玻加工圖(避位用)	181	-	-	-					
UN-SM11R	生梗企雙玻加工圖(避位用)	182	-	-	-					
UN-SM12a	生梗企雙玻加工圖(避位用)	183	-	-	-					
UN-SM12b	生梗企雙玻加工圖(避位用)	184	-	-	-					
UN-SM12aR	生梗企雙玻加工圖(避位用)	185	-	-	-					
UN-SM12bR	生梗企雙玻加工圖(避位用)	186	-	-	-					
UN-SM13	生梗企雙玻加工圖(避位用)	187	-	-	-					
UN-SM13R	生梗企雙玻加工圖(避位用)	188	-	-	-					
UN-SM14	生梗企雙玻加工圖(避位用)	189	-	-	-					
UN-SM14R	生梗企雙玻加工圖(避位用)	190	-	-	-					
UN-SM17	生梗企雙玻加工圖(避位用)	191	-	-	-					
UN-SM17R	生梗企雙玻加工圖(避位用)	192	-	-	-					
UN-SM22a	生梗企雙玻加工圖(轉角用)	193	-	-	-					
UN-SM22b	生梗企雙玻加工圖(轉角用)	194	-	-	-					
UN-SM22aR	生梗企雙玻加工圖(轉角用)	195	-	-	-					
UN-SM22bR	生梗企雙玻加工圖(轉角用)	196	-	-	-					
UN-SM23	生梗企雙玻加工圖(轉角用)	197	-	-	-					
UN-SM23R	生梗企雙玻加工圖(轉角用)	198	-	-	-					
UN-SM24	生梗企雙玻加工圖(轉角用)	199	-	-	-					
UN-SM24R	生梗企雙玻加工圖(轉角用)	200	-	-	-					
UN-SM25	生梗企雙玻加工圖(轉角用)	201	-	-	-					
UN-SM25R	生梗企雙玻加工圖(轉角用)	202	-	-	-					
UN-AM01	單玻線插線加工圖(企)	203	-	-	-					
UN-AM01R	單玻線插線加工圖(企)	204	-	-	-					
UN-AM02a	單玻線插線加工圖(企)	205	-	-	-					
UN-AM02b	單玻線插線加工圖(企)	206	-	-	-					

圖則登記表 DRAWING REGISTER									
		接收日期 Receiving Date(適用於客戶圖則)							
工程名稱 Project Title:		己連拿利 12F~23F							
工程編號 Project No:		J-861							
分發予 Distributed To		發出日期 Issued Date							
		25	25	25					
		8	9	9					
		29	15	25					
圖則編號 Drg. No.		修訂編號 Revision No.							
圖則名稱 Drawing Title									
UN-AM02aR	單玻線插線加工圖(企)	207	-	-	-				
UN-AM02bR	單玻線插線加工圖(企)	208	-	-	-				
UN-AM03	單玻線插線加工圖(企)	209	-	-	-				
UN-AM03R	單玻線插線加工圖(企)	210	-	-	-				
UN-AM04	單玻線插線加工圖(企)	211	-	-	-				
UN-AM04R	單玻線插線加工圖(企)	212	-	-	-				
UN-AM05	單玻線插線加工圖(企)	213	-	-	-				
UN-AM05R	單玻線插線加工圖(企)	214	-	-	-				
UN-AM06	單玻線插線加工圖(企)	215	-	-	-				
UN-AM06R	單玻線插線加工圖(企)	216	-	-	-				
UN-AM07	單玻線插線加工圖(企)	217	-	-	-				
UN-AM07R	單玻線插線加工圖(企)	218	-	-	-				
UN-HM01	單玻插線(頂橫)	219	-	-	-				
UN-HM117	單玻插線(頂橫)	221	-	-	-				
UN-HM117-1	單玻插線(頂橫)數據表	222	-	A	-				
UN-HM01a	單玻插線(底橫)	220	-	-	-				
UN-HM117a	單玻插線(底橫)	223	-	-	-				
UN-HM117a-1	單玻插線(底橫)數據表	224	-	A	-				
UN-HM-YX1a	單玻插線(異形底橫)	225	-	-	-				
UN-HM-YX3a	單玻插線(轉角底橫)	226	-	-	-				
ZS-XY01	玻璃扣蓋加工圖(企)	227	-	-	-				
ZS-XY01-1	玻璃扣蓋加工圖(企)數據表	228	-	-	-				
ZS-XY01R	玻璃扣蓋加工圖(企)	229	-	-	-				
ZS-XY01R-1	玻璃扣蓋加工圖(企)數據表	230	-	-	-				
ZS-YX01	玻璃扣蓋加工圖(企)	231	-	-	-				
ZS-YX03	玻璃扣蓋加工圖(企)	232	-	-	-				
ZS-XY07F	玻璃扣蓋加工圖(企)	233	-	-	-				
ZS-XH01	玻璃扣蓋加工圖(頂橫)	234	-	-	-				
ZS-XH01-1	玻璃扣蓋加工圖(頂橫)數據表	235	-	-	-				
ZS-XH101(D)	玻璃扣蓋加工圖(頂橫)(吊船碼用)	236	-	-	-				
ZS-XH01a	玻璃扣蓋加工圖(底橫)	237	-	-	-				
ZS-XH01a-1	玻璃扣蓋加工圖(底橫)數據表	238	-	-	-				
ZS-XH06a-1	玻璃扣蓋/鋁角加工圖(底橫)	239	-	-	-				
ZS-XH06a-2	玻璃扣蓋/鋁角加工圖(底橫)	240	-	-	-				
ZS-XH07a-1	玻璃扣蓋/鋁角加工圖(底橫)	241	-	-	-				


圖則登記表 DRAWING REGISTER										
工程名稱 Project Title:		己連拿利 12F~23F			年 月 日	接收日期 Receiving Date(適用於客戶圖則)				
框架式幕牆 (主企+主橫+部分小配料拆圖)										
工程編號 Project No:		J-861								
分發予 Distributed To					年 月 日	發出日期 Issued Date				
						25	25	25		
						8	9	9		
					29	15	25			
					修訂編號 Revision No.					
圖則編號 Drg. No.	圖則名稱 Drawing Title									
ZS-YXH01a	玻璃扣蓋加工圖(異型窗底橫)			242	-	-	-			
ZS-YXH03a	玻璃扣蓋加工圖(轉角底橫)			243	-	-	-			
ZS-XH101a(D)	玻璃扣蓋加工圖(底橫)(吊船碼用)			244	-	-	-			
ZS-XHZ01a	玻璃扣蓋/橫外裝飾線(橫)			245	-	-	-			
ZS-XHZ01a-1	玻璃扣蓋/橫外裝飾線(橫)數據表			246	-	-	-			
ZS-XHZ01a-2	玻璃扣蓋/橫外裝飾線(橫)			246a	-	-	-			
ZS-XHZ01a-3	玻璃扣蓋/橫外裝飾線(橫)			246b	-	-	-			
ZS-XHZ06a	玻璃扣蓋/橫外裝飾線(橫)			246c	-	-	-			
ZS-XHZ06aR	玻璃扣蓋/橫外裝飾線(橫)			246d	-	-	-			
ZS-XHZ127a	玻璃扣蓋/橫外裝飾線(橫)			246e	-	-	-			
ZS-XHZ127aR	玻璃扣蓋/橫外裝飾線(橫)			246f	-	-	-			
ZS-FK01	外橫裝飾條封口片			247	-	-	-			
ZS-FK02	外橫裝飾條封口片			247a	-	-	-			
ZS-KG1	框橫料扣蓋			248	-	-	-			
ZS-KG6L	框橫料扣蓋			249	-	-	-			
ZS-KG6R	框橫料扣蓋			250	-	-	-			
CW-JT01	膠條安裝位置圖			251	-	-	-			
CW-JT02	膠條安裝位置圖			252	-	-	-			
CW-JT03	膠條安裝位置圖			253	-	-	-			
CW-JT04	膠條安裝位置圖			254	-	-	-			
J861-SD-CW-3007	企料位置圖			255	-	-	-			
J861-SD-CW-3007-1	橫料位置圖			256	-	-	-			
J861-SD-CW-3007-2	玻璃扣蓋位置圖			257	-	-	-			
J861-SD-CW-3007a	企料位置圖			258	-	-	-			
J861-SD-CW-3007a-1	橫料位置圖			259	-	-	-			
J861-SD-CW-3007a-2	玻璃扣蓋位置圖			260	-	-	-			
J861-SD-CW-3008	企料位置圖			261	-	-	-			
J861-SD-CW-3008-1	橫料位置圖			262	-	-	-			
J861-SD-CW-3008-2	玻璃扣蓋位置圖			263	-	-	-			
J861-SD-CW-3008a	企料位置圖			264	-	-	-			
J861-SD-CW-3008a-1	橫料位置圖			265	-	-	-			
J861-SD-CW-3008a-2	玻璃扣蓋位置圖			266	-	-	-			




美特鋁質有限公司
MIDI Aluminium Fabricator Ltd.

工程號 J-861 地盤 已連拿利


物料編號	L	數量	M	X	N	EQ	M1	X	N1	EQ1	分格尺寸	使用位置	樓層	廠收背板托角編號	廠收單玻線編號
UN-G128c	1575	2	270	x	5	112.5	280	x	5	87.5	1610	CW-3008	15F	AP1-A128a	UN-HM128a
UN-G129c	385	2	180	x	1	102.5	280	x	1	52.5	420	CW-3008	15F	AP1-A129a	UN-HM129a
UN-G203c	970	2	250	x	3	110	280	x	3	65	1005	CW-3008	15F	AP1-A203a	UN-HM203a
合計:	6														

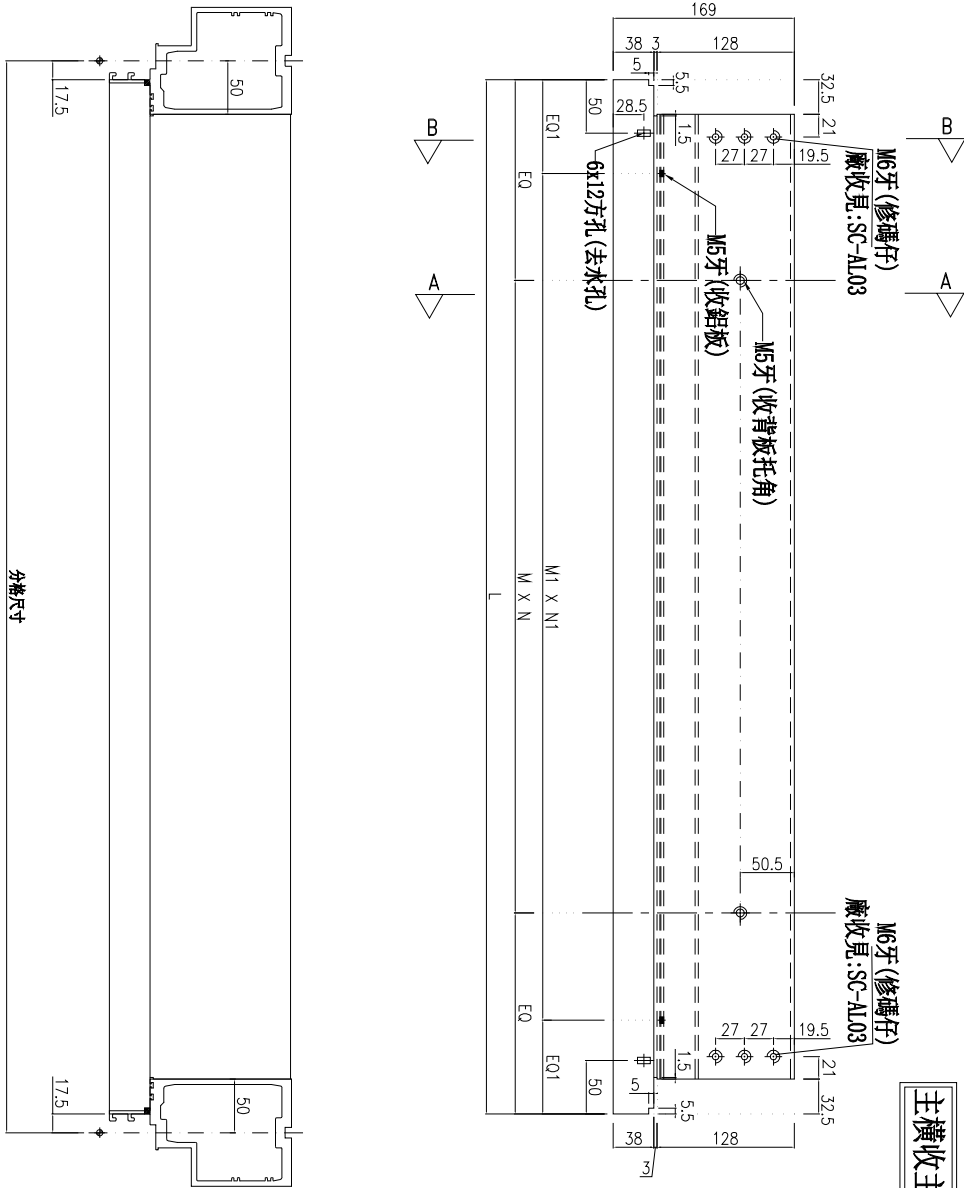

主橫收主企鋁碼螺絲不用收緊，地盤調節用

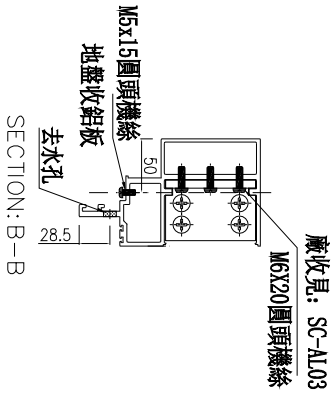

雲線位已修改

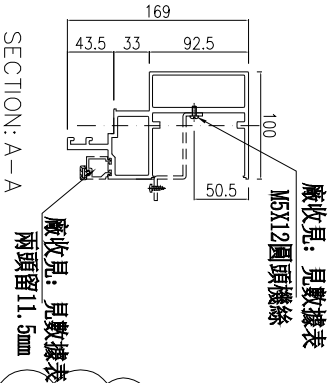

名稱	生梗橫料	制圖	周廣志	2025.07.20	修改	A
材料	X86671	復核	謝永林	2025.08.29	日期	2025.09.25
顏色	UC1207124XL-3	批准			圖號	UN-G128c

