美特鋁質有限公司
MIDI ALUMINIUM FABRICATOR LTD.

工程指示 / 要求簡箋 ENGINEER INSTRUCTIONS(E.I.)

工程指示編號:	**EI-** 9428	**修改版本:**	-
	HK- 0059		
工程編號:	**J** 861	**工程名稱:**	已連拿利
收件人:	生統	**發件人:**	細佬
工程項目:	平台GlassWall-鋁料加工圖	**日期:**	28/01/2026

☐ 原合約工程包	☐ 原合約工程加 / 減賬 QT-	☐ 新工程報價 QT-

信件批核號碼/圖紙參考編號:	**批核模具圖紙編號:**
客戶指示附件:	**管理內部批簽署:**

☐ 初步鋁料 B.M.	☐ 加工拆圖，然後生產	☐ 尺寸表
☐ 正式鋁料 B.M.	☐ 技術上資料／指示	☐ 報價
☐ 配件 B.M.	☐ 樣辦或貨品說明書	☐ 分判合約
☐ 其他:		

內容:

請按附頁資料生產。

備注檔案名：J861 GLASS WALL项目 型材加工圖 A版次 2025.11.25 1.rar

完成上列要求日期: 11/02/2026

國內

☐ 生產技術總監	☐ 連附件	☐ 技術部	☐ 連附件	☐ 生產部	☐ 連附件
☐ 採購部	☐ 連附件	☑ 生產統籌部	☑ 連附件	☐ 報關組	☐ 連附件
☐ 質檢部	☐ 連附件	☐ 會計部	☐ 連附件	☐ 機械設計部	☐ 連附件
☐ 香港辦	☐ 連附件	☐ 其他:			

香港

☐ 行政部	☐ 連附件	☐ 會計部	☐ 連附件	☐ 統籌部	☐連附件	☐ 工程部	☐ 連附件
☐ 採購部	☐ 連附件	☐ QS部	☐ 連附件	☐ 地盤管理	☐連附件	☐ 維修部	☐ 連附件

*發件人簽署：	*組別成員批核簽署：
傳遞編號：	項目經理簽署：

圖則登記表
DRAWING REGISTER

工程名稱 Project Title: 己連拿利 GLASS WALL項目

工程編號 Project No: **J-861**

接收日期 Receiving Date (適用於客戶圖則)

年										
月										
日										

分發予 Distributed To

發出日期 Issued Date

年	25	25								
月	8	11								
日	14	25								

圖則編號 Drg. No.	圖則名稱 Drawing Title	修訂編號 Revision No.									
J861-GW-XCW01	型材位置图	-	-								
J861-GW-XCW02	型材位置图	-	-								
J861-GW-XCW03	型材位置图	-	-								
J861-GW-KZ01	格柵框料組裝圖	-	-								
J861-GW-KZ01-1	數據表	-	-								
J861-GW-KZ03	格柵框料組裝圖	-	-								
J861-GW-KZ03-1	數據表	-	-								
J861-GW-KZ07	格柵框料組裝圖	-	A								
J861-GW-KZ07-1	數據表	-	A								
J861-GW-KZ09	格柵框料組裝圖	-	A								
J861-GW-KZ10	格柵框料組裝圖	-	-								
J861-GW-KZ10-1	數據表	-	-								
J861-GW-KZ18	格柵框料組裝圖	-	A								
J861-GW-KZ18-1	數據表	-	A								
J861-GW-KZ25	格柵框料組裝圖	-	-								
J861-GW-KZ25-1	數據表	-	-								
~~J861-GW-KZ37~~	~~格柵框料組裝圖~~	~~-~~	~~-~~								
J861-GW-YZ01	格柵玉料組裝圖	-	-								
J861-GW-YZ02	格柵玉料組裝圖	-	-								
J861-GW-YZ03	格柵玉料組裝圖	-	-								
J861-GW-YZ03A	格柵玉料組裝圖	-	-								
J861-GW-YZ04	格柵玉料組裝圖	-	-								
J861-GW-YZ04A	格柵玉料組裝圖	-	-								
J861-GW-YZ05	格柵玉料組裝圖	-	-								
J861-GW-YZ05A	格柵玉料組裝圖	-	-								
J861-GW-YZ06	格柵玉料組裝圖	-	-								

圖則登記表
DRAWING REGISTER

工程名稱 Project Title: 已連拿利 GLASS WALL項目

工程編號 Project No: **J-861**

接收日期 Receiving Date (適用於客戶圖則)

分發予 Distributed To

發出日期 Issued Date

年										
月										
日										

年	25	25								
月	8	11								
日	14	25								

圖則編號 Drg. No.	圖則名稱 Drawing Title	修訂編號 Revision No.									
J861-GW-YZ06A	格柵玉料組裝圖	-	-								
J861-GW-YZ07	格柵玉料組裝圖	-	A								
J861-GW-YZ07A	格柵玉料組裝圖	-	A								
J861-GW-YZ08	格柵玉料組裝圖	-	A								
J861-GW-YZ08A	格柵玉料組裝圖	-	A								
J861-GW-YZ09	格柵玉料組裝圖	-	A								
J861-GW-YZ18	格柵玉料組裝圖	-	A								
J861-GW-YZ19	格柵玉料組裝圖	-	A								
J861-GW-YZ20	格柵玉料組裝圖	-	A								
J861-GW-YZ21	格柵玉料組裝圖	-	A								
J861-GW-YZ22	格柵玉料組裝圖	-	A								
J861-GW-YZ23	格柵玉料組裝圖	-	A								
J861-GW-YZ24	格柵玉料組裝圖	-	A								
~~J861-GW-YZ37~~	~~格柵玉料組裝圖~~	-	-								
~~J861-GW-YZ37A~~	~~格柵玉料組裝圖~~	-	-								
J861-GW-BY01	百葉組裝圖	-	-								
J861-GW-BY02	百葉組裝圖	-	-								
J861-GW-BY03	百葉組裝圖	-	-								
J861-GW-BY04	百葉組裝圖	-	-								
J861-GW-BY05	百葉組裝圖	-	-								
J861-GW-BY06	百葉組裝圖	-	-								
J861-GW-BY07	百葉組裝圖	-	-								
J861-GW-BY08	百葉組裝圖	-	-								
J861-GW-BY09	百葉組裝圖	-	-								
J861-GW-BY10	百葉組裝圖	-	-								
J861-GW-BY11	百葉組裝圖	-	-								

圖則登記表
DRAWING REGISTER

工程名稱 Project Title: 已連拿利 GLASS WALL項目

工程編號 Project No: **J-861**

接收日期 Receiving Date (適用於客戶圖則)

年										
月										
日										

分發予 Distributed To

發出日期 Issued Date

年	25	25								
月	8	11								
日	14	25								

圖則編號 Drg. No.	圖則名稱 Drawing Title	修訂編號 Revision No.									
J861-GW-BY12	百葉組裝圖	-	-								
J861-GW-BY13	百葉組裝圖	-	-								
J861-GW-BY14	百葉組裝圖	-	-								
J861-GW-BY15	百葉組裝圖	-	-								
J861-GW-Q-FK01	鋁邊通加工圖	-	-								
J861-GW-Q-FK01R	鋁邊通加工圖	-	-								
J861-GW-Q-FK11R	鋁邊通加工圖	-	-								
J861-GW-Q-FK03	鋁邊通加工圖	-	A								
J861-GW-Q-FK03R	鋁邊通加工圖	-	A								
J861-GW-Q-FK07	鋁邊通加工圖		-								
J861-GW-Q-FK07R	鋁邊通加工圖		-								
J861-GW-Q-FK09	鋁邊通加工圖	-	A								
J861-GW-Q-FK09R	鋁邊通加工圖	-	A								
J861-GW-Q-FK10	鋁邊通加工圖	-	-								
J861-GW-Q-FK10R	鋁邊通加工圖	-	-								
~~J861-GW-Q-FK37~~	~~鋁邊通加工圖~~	-	-								
~~J861-GW-Q-FK37R~~	~~鋁邊通加工圖~~	-	-								
J861-GW-H-FK01	鋁邊通加工圖	-	-								
J861-GW-H-FK01R	鋁邊通加工圖	-	-								
J861-GW-H-FK03	鋁邊通加工圖	-	-								
J861-GW-H-FK03R	鋁邊通加工圖	-	-								
J861-GW-H-FK07R	鋁邊通加工圖	-	-								
J861-GW-H-FK25	鋁邊通加工圖	-	-								
J861-GW-H-FK31R	鋁邊通加工圖	-	-								
~~J861-GW-H-FK37~~	~~鋁邊通加工圖~~	-	-								
J861-GW-LJ01	鋁角加工圖	-	-								

圖則登記表
DRAWING REGISTER

			接收日期 Receiving Date (適用於客戶圖則)								
工程名稱 Project Title: 已連拿利 GLASS WALL項目	年										
	月										
工程編號 Project No: **J-861**	日										
分發予 Distributed To		發出日期 Issued Date									
	年	25	25								
	月	8	11								
	日	14	25								

圖則編號 Drg. No.	圖則名稱 Drawing Title	修訂編號 Revision No.									
J861-GW-H-FK02	鋁邊通加工圖	-	-								
J861-GW-H-FK02R	鋁邊通加工圖	-	-								
J861-GW-QB01	格柵玉企巴加工圖	-	-								
J861-GW-QB01R	格柵玉企巴加工圖	-	-								
J861-GW-LT02	鋁通加工圖	-	-								
J861-GW-H-Y01	鋁通加工圖	-	A								
J861-GW-H-Y02	鋁通加工圖	-	-								
J861-GW-Q-T03	鋁通加工圖	-	A								
J861-GW-Q-T07A	鋁通加工圖	-	A								
J861-GW-H-LT03	鋁通加工圖	-	A								
J861-GW-QB03	格柵玉企巴加工圖	-	-								
J861-GW-QB04	格柵玉企巴加工圖	-	-								
J861-GW-QB05	格柵玉企巴加工圖	-	-								
J861-GW-QB06	格柵玉企巴加工圖	-	-								
J861-GW-QB07	格柵玉企巴加工圖	-	A								
J861-GW-QB08	格柵玉企巴加工圖	-	A								
J861-GW-QB09	格柵玉企巴加工圖	-	A								
J861-GW-QB18	格柵玉企巴加工圖	-	A								
J861-GW-QB19	格柵玉企巴加工圖	-	A								
J861-GW-QB20	格柵玉企巴加工圖	-	A								
J861-GW-QB21	格柵玉企巴加工圖	-	A								
J861-GW-QB22	格柵玉企巴加工圖	-	A								
J861-GW-QB23	格柵玉企巴加工圖	-	A								
J861-GW-QB24	格柵玉企巴加工圖	-	A								
J861-GW-QB03R	格柵玉企巴加工圖	-	-								
J861-GW-QB04R	格柵玉企巴加工圖	-	-								

圖則登記表
DRAWING REGISTER

工程名稱 Project Title: 已連拿利 GLASS WALL項目

工程編號 Project No: **J-861**

接收日期 Receiving Date (適用於客戶圖則)

年										
月										
日										

分發予 Distributed To

發出日期 Issued Date


年	25	25								
月	8	11								
日	14	25								

圖則編號 Drg. No.	圖則名稱 Drawing Title	修訂編號 Revision No.									
J861-GW-QB05R	格柵玉企巴加工圖	-	-								
J861-GW-QB06R	格柵玉企巴加工圖	-	-								
J861-GW-QB07R	格柵玉企巴加工圖	-	A								
J861-GW-QB08R	格柵玉企巴加工圖	-	A								
J861-GW-QB09R	格柵玉企巴加工圖	-	A								
J861-GW-QB18R	格柵玉企巴加工圖	-	A								
J861-GW-QB19R	格柵玉企巴加工圖	-	A								
J861-GW-QB20R	格柵玉企巴加工圖	-	A								
J861-GW-QB21R	格柵玉企巴加工圖	-	A								
J861-GW-QB22R	格柵玉企巴加工圖	-	A								
J861-GW-QB23R	格柵玉企巴加工圖	-	A								
J861-GW-QB24R	格柵玉企巴加工圖	-	A								
~~J861-GW-Q-M37~~	~~鋁通加工圖~~	-	-								
~~J861-GW-Q-M37R~~	~~鋁通加工圖~~	-	-								
~~J861-GW-H-M37~~	~~鋁通加工圖~~	-	-								
~~J861-GW-H-M37R~~	~~鋁通加工圖~~	-	-								
~~J861-GW-Q-M37A~~	~~鋁通加工圖~~	-	-								
~~J861-GW-Q-M37AR~~	~~鋁通加工圖~~	-	-								
~~J861-GW-H-M37A~~	~~鋁通加工圖~~	-	-								
J861-BY-VBQ01	70生邊企加工圖	-	-								
J861-BY-VBQ01R	70生邊企加工圖	-	-								
J861-BY-HD01	70百葉頂橫加工圖	-	-								
J861-BY-HD09	70百葉頂橫加工圖	-	-								
J861-BY-HDD01	70百葉底橫加工圖	-	-								
J861-BY-QLB01	鋁巴加工圖	-	-								

EG－DWG3

美特鋁質 有限公司
MIDI Aluminium Fabricator Ltd.

工程號	J861	地盤	己連拿利

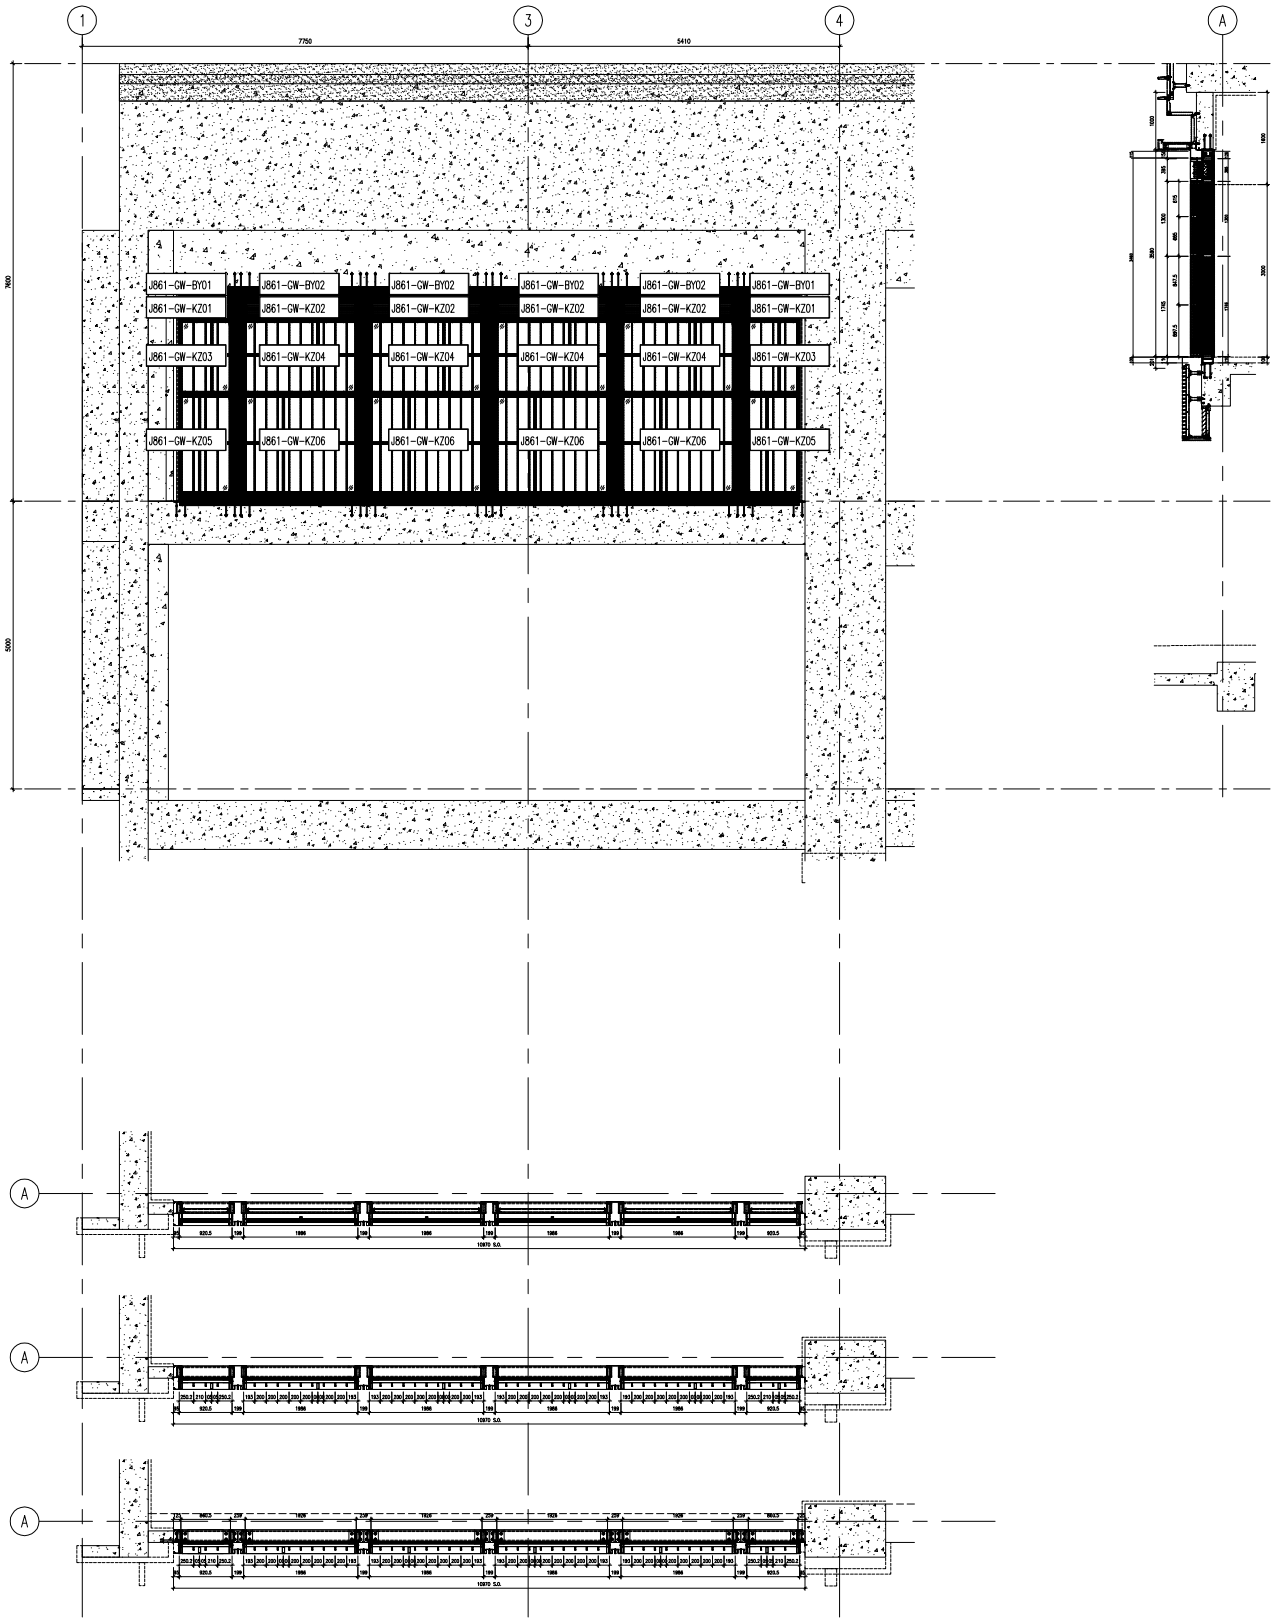


名稱	型材位置圖	制圖	WYY	2025-08-14	修改			
材料	－	復核			日期			
顏色	－	批准			圖號	J861－GW－XCW01		

EG－DWG3

美特鋁質 有限公司
MIDI Aluminium Fabricator Ltd.

工程號	J861	地盤	己連拿利

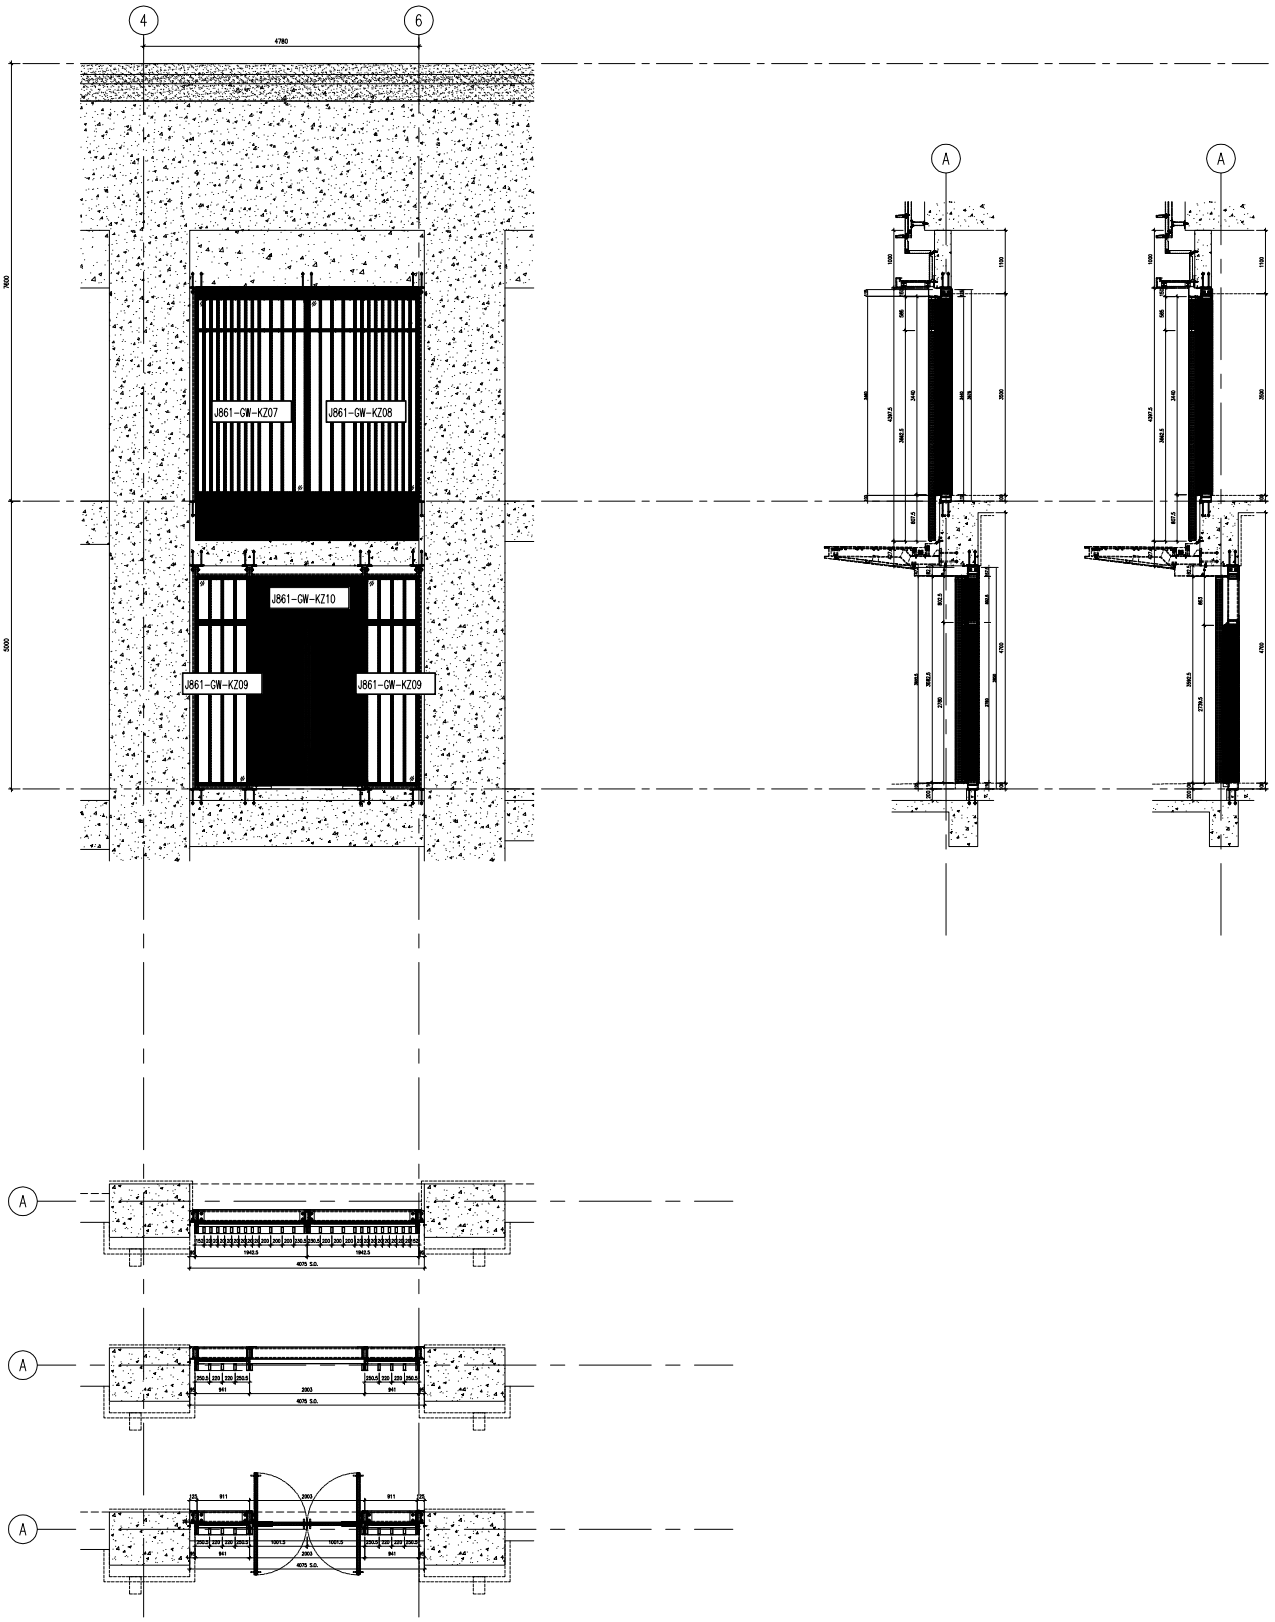


名稱	型材位置圖	制圖	WYY	2025-08-14	修改			
材料	－	復核			日期			
顏色	－	批准			圖號	J861－GW－XCW02		

EG－DWG3

美特鋁質 有限公司
MIDI Aluminium Fabricator Ltd.

工程號	J861	地盤	己連拿利

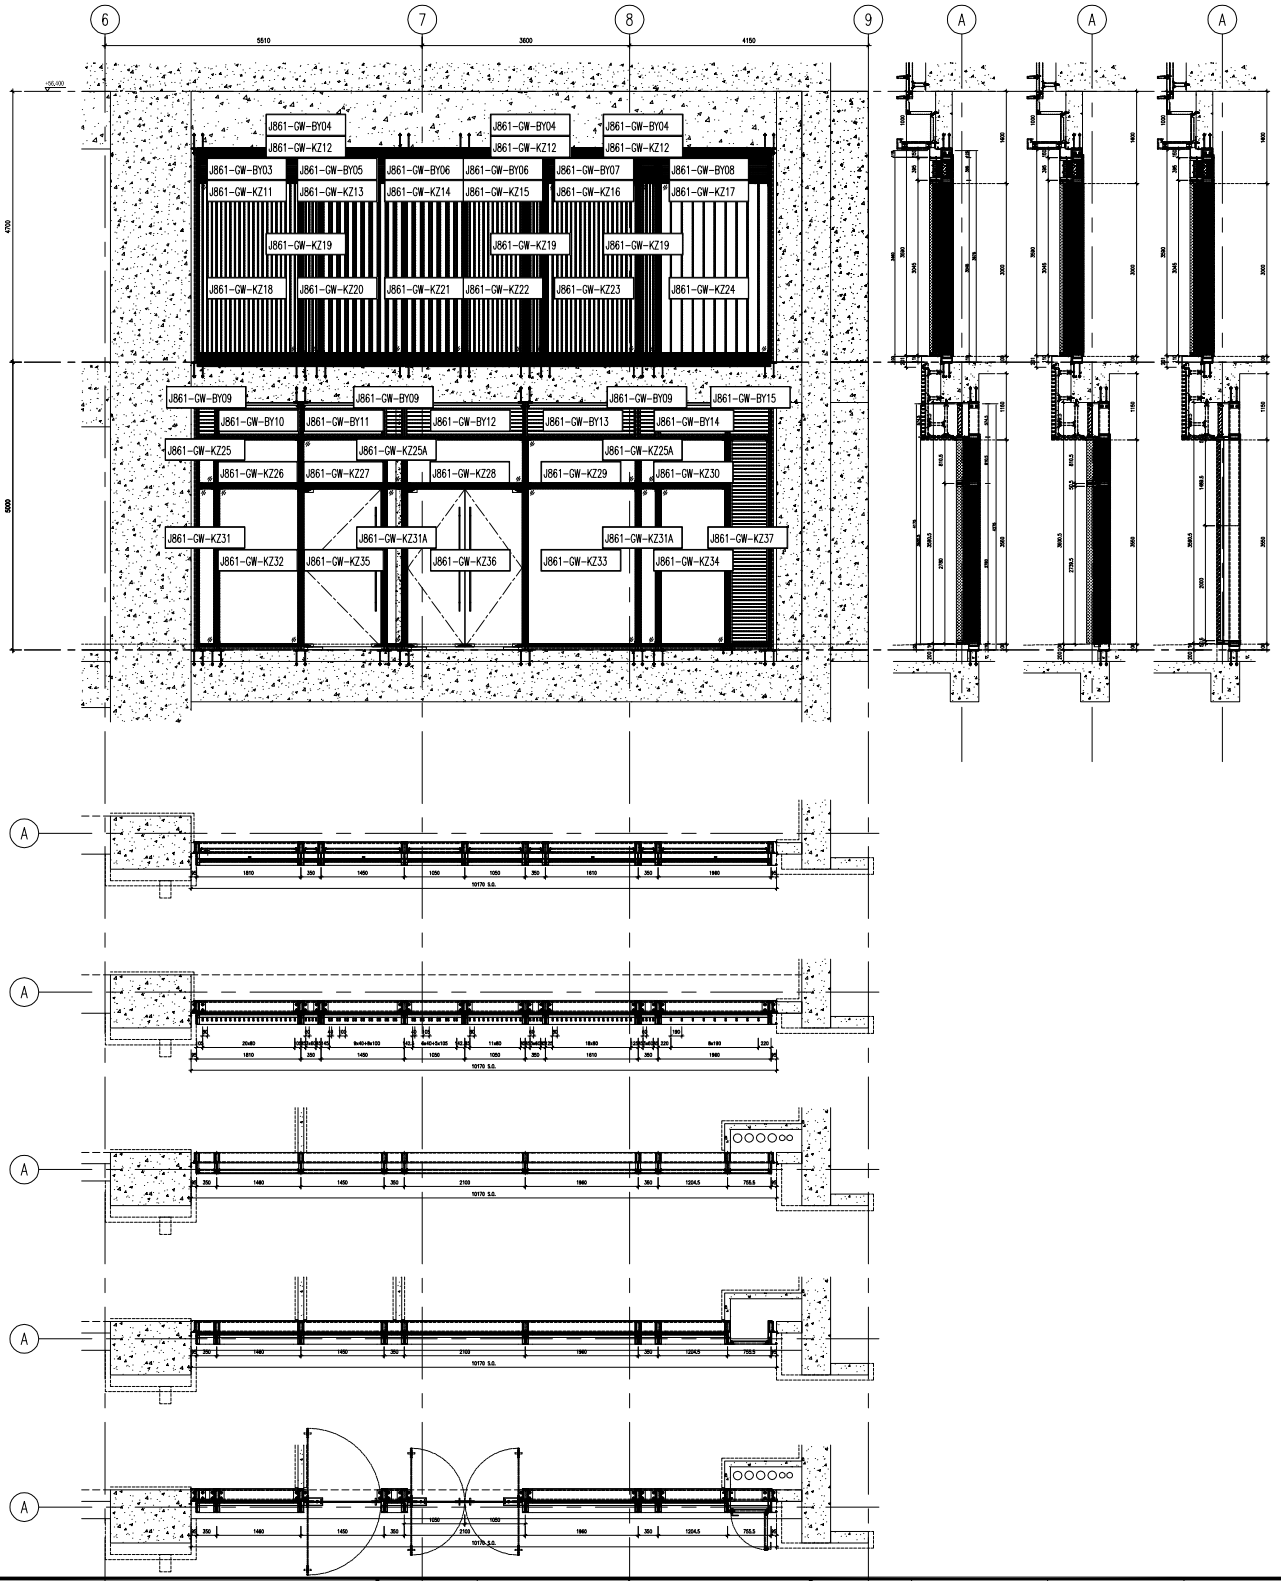

名稱	型材位置圖	制圖	WYY	2025-08-14	修改			
材料	－	復核			日期			
顏色	－	批准			圖號	J861－GW－XCW03		

EG-DWG3

美特鋁質 有限公司
MIDI Aluminium Fabricator Ltd.

工程號	J861	地盤	己連拿利

加工圖見：J861-GW-KZ01

台數	窗號	J861-GW-KZ01	幅數	2	WSO	920.5
	W	905.5	H	380	HSO	395

序號	料號	名稱	出筍	長度	支/幅	加工說明
1	X86689	鋁边通-横	45°	905.5	1	J861-GW-H-FK01
2	X86689	鋁边通-横	45°	905.5	1	J861-GW-H-FK01R
3	X86689	鋁边通-企	45°	380	1	J861-GW-Q-FK01
4	X86689	鋁边通-企	45°	380	1	J861-GW-Q-FK01R
5	X86021	65x65x4.5mm鋁角	直口	100	8	J861-GW-LJ01
6	格柵玉料組裝圖1				1	J861-GW-YZ01

台數	窗號	J861-GW-KZ02	幅數	4	WSO	1986
	W	1971	H	380	HSO	395

序號	料號	名稱	出筍	長度	支/幅	加工說明
1	X86689	鋁边通-横	45°	1971	1	J861-GW-H-FK02
2	X86689	鋁边通-横	45°	1971	1	J861-GW-H-FK02R
3	X86689	鋁边通-企	45°	380	1	J861-GW-Q-FK02
4	X86689	鋁边通-企	45°	380	1	J861-GW-Q-FK02R
5	X86021	65x65x4.5mm鋁角	直口	100	8	J861-GW-LJ01
6	格柵玉料組裝圖1				1	J861-GW-YZ02

台數	窗號	J861-GW-KZ11	幅數	1	WSO	1810
	W	1795	H	380	HSO	395

序號	料號	名稱	出筍	長度	支/幅	加工說明
1	X86689	鋁边通-横	45°	1795	1	J861-GW-H-FK11
2	X86689	鋁边通-横	45°	1795	1	J861-GW-H-FK11R
3	X86689	鋁边通-企	45°	380	1	J861-GW-Q-FK11
4	X86689	鋁边通-企	45°	380	1	J861-GW-Q-FK11R
5	X86021	65x65x4.5mm鋁角	直口	100	8	J861-GW-LJ01
6	格柵玉料組裝圖1				1	J861-GW-YZ11

台數	窗號	J861-GW-KZ12	幅數	3	WSO	350
	W	335	H	380	HSO	395

序號	料號	名稱	出筍	長度	支/幅	加工說明
1	X86689	鋁边通-横	45°	335	1	J861-GW-H-FK12
2	X86689	鋁边通-横	45°	335	1	J861-GW-H-FK12R
3	X86689	鋁边通-企	45°	380	1	J861-GW-Q-FK12
4	X86689	鋁边通-企	45°	380	1	J861-GW-Q-FK12R
5	X86021	65x65x4.5mm鋁角	直口	100	8	J861-GW-LJ01
6	格柵玉料組裝圖1				1	J861-GW-YZ12

台數	窗號	J861-GW-KZ13	幅數	1	WSO	1450
	W	1435	H	380	HSO	395

序號	料號	名稱	出筍	長度	支/幅	加工說明
1	X86689	鋁边通-横	45°	1435	1	J861-GW-H-FK13
2	X86689	鋁边通-横	45°	1435	1	J861-GW-H-FK13R
3	X86689	鋁边通-企	45°	380	1	J861-GW-Q-FK13
4	X86689	鋁边通-企	45°	380	1	J861-GW-Q-FK13R
5	X86021	65x65x4.5mm鋁角	直口	100	8	J861-GW-LJ01
6	格柵玉料組裝圖1				1	J861-GW-YZ13

台數	窗號	J861-GW-KZ14	幅數	1	WSO	1050
	W	1035	H	380	HSO	395

序號	料號	名稱	出筍	長度	支/幅	加工說明
1	X86689	鋁边通-横	45°	1035	1	J861-GW-H-FK14
2	X86689	鋁边通-横	45°	1035	1	J861-GW-H-FK14R
3	X86689	鋁边通-企	45°	380	1	J861-GW-Q-FK14
4	X86689	鋁边通-企	45°	380	1	J861-GW-Q-FK14R
5	X86021	65x65x4.5mm鋁角	直口	100	8	J861-GW-LJ01
6	格柵玉料組裝圖1				1	J861-GW-YZ14

台數	窗號	J861-GW-KZ15	幅數	1	WSO	1050
	W	1035	H	380	HSO	395

序號	料號	名稱	出筍	長度	支/幅	加工說明
1	X86689	鋁边通-横	45°	1035	1	J861-GW-H-FK15
2	X86689	鋁边通-横	45°	1035	1	J861-GW-H-FK15R
3	X86689	鋁边通-企	45°	380	1	J861-GW-Q-FK15
4	X86689	鋁边通-企	45°	380	1	J861-GW-Q-FK15R
5	X86021	65x65x4.5mm鋁角	直口	100	8	J861-GW-LJ01
6	格柵玉料組裝圖1				1	J861-GW-YZ15

台數	窗號	J861-GW-KZ16	幅數	1	WSO	1610
	W	1595	H	380	HSO	395

序號	料號	名稱	出筍	長度	支/幅	加工說明
1	X86689	鋁边通-横	45°	1595	1	J861-GW-H-FK16
2	X86689	鋁边通-横	45°	1595	1	J861-GW-H-FK16R
3	X86689	鋁边通-企	45°	380	1	J861-GW-Q-FK16
4	X86689	鋁边通-企	45°	380	1	J861-GW-Q-FK16R
5	X86021	65x65x4.5mm鋁角	直口	100	8	J861-GW-LJ01
6	格柵玉料組裝圖1				1	J861-GW-YZ16

台數	窗號	J861-GW-KZ17	幅數	1	WSO	1960
	W	1945	H	380	HSO	395

序號	料號	名稱	出筍	長度	支/幅	加工說明
1	X86689	鋁边通-横	45°	1945	1	J861-GW-H-FK17
2	X86689	鋁边通-横	45°	1945	1	J861-GW-H-FK17R
3	X86689	鋁边通-企	45°	380	1	J861-GW-Q-FK17
4	X86689	鋁边通-企	45°	380	1	J861-GW-Q-FK17R
5	X86021	65x65x4.5mm鋁角	直口	100	8	J861-GW-LJ01
6	格柵玉料組裝圖1				1	J861-GW-YZ17

名稱	數據表	制圖	WYY	2025-08-10	修改			
材料	-	復核			日期			
顏色	-	批准			圖號	J861-GW-KZ01-1		


EG－DWG3

美特鋁質 有限公司
MIDI Aluminium Fabricator Ltd.

工程號	J861	地盤	己連拿利

數據表見：J861－GW－KZ01－1

注：格柵框與格柵玉在廠組裝

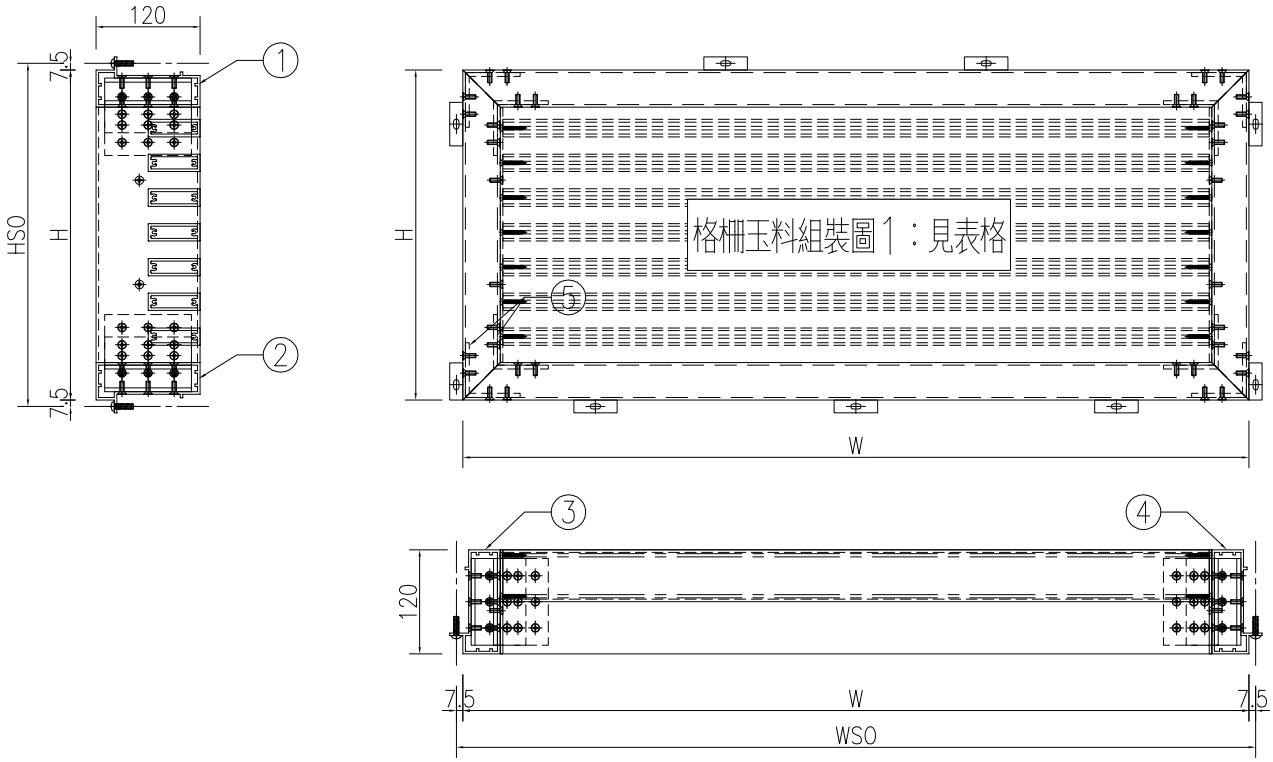

名稱	格柵框料組裝圖	制圖	WYY	2025-08-10	修改			
材料	詳見加工圖	復核			日期			
顏色	LX01963MH(耐候木紋)	批准			圖號	J861－GW－KZ01		


EG－DWG3

美特鋁質 有限公司
MIDI Aluminium Fabricator Ltd.

工程號	J861	地盤	己連拿利

數據表見：J861－GW－KZ03－1

注：格柵框與格柵玉在廠組裝

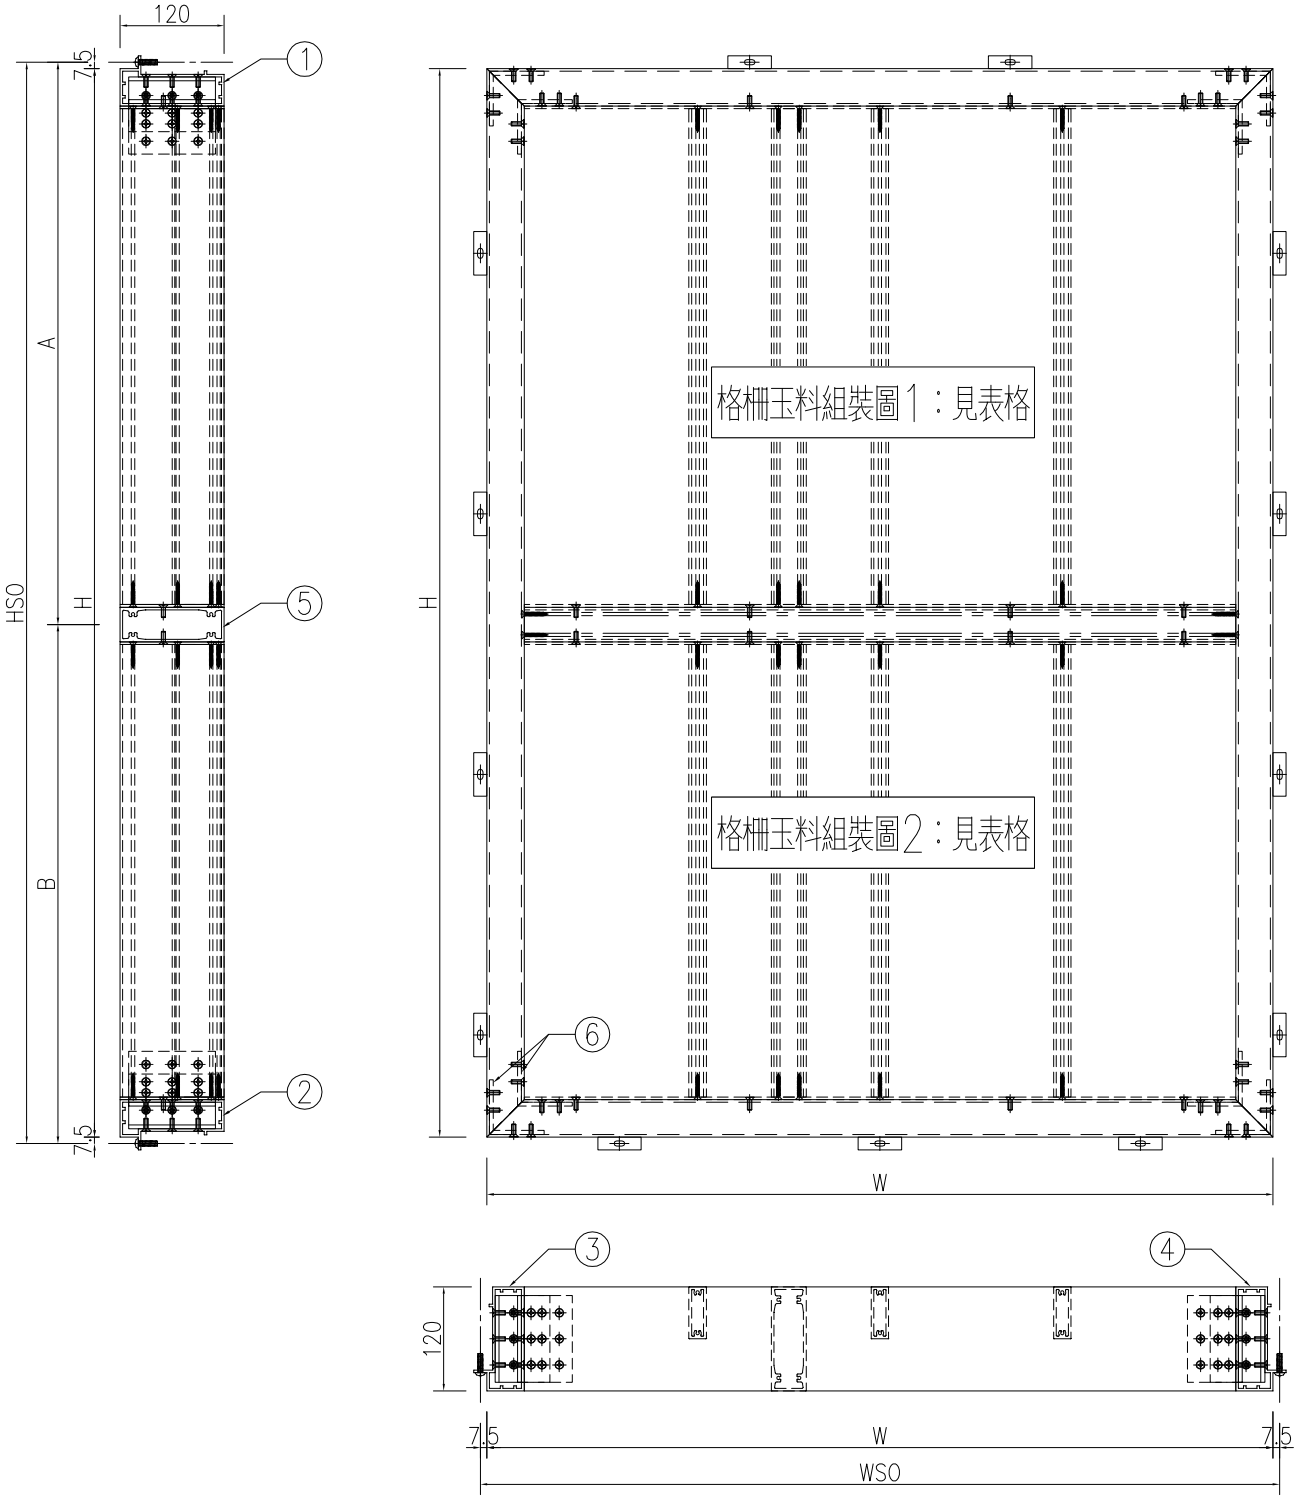

名稱	格柵框料組裝圖	制圖	WYY	2025-08-10	修改			
材料	詳見加工圖	復核			日期			
顏色	LX01963MH(耐候木紋)	批准			圖號	J861－GW－KZ03		

EG—DWG3

美特鋁質 有限公司
MIDI Aluminium Fabricator Ltd.

工程號	J861	地盤	己連拿利

加工圖見：J861—GW—KZ03

窗号	窗號	J861-GW-KZ03	幅数	2	WSO	920.5
	W	905.5	H	1285	HSO	1300
			A	615	B	685
序號	料號	名稱	出筍	長度	支/幅	加工說明
1	X86689	铝边通-横	45°	905.5	1	J861-GW-H-FK03
2	X86689	铝边通-横	45°	905.5	1	J861-GW-H-FK03R
3	X86689	铝边通-企	45°	1285	1	J861-GW-Q-FK03
4	X86689	铝边通-企	45°	1285	1	J861-GW-Q-FK03R
5	X86691	120x40x3mm铝通	直口	818.5	1	J861-GW-H-LT03
6	X86021	65x65x4.5mm铝角	直口	100	8	J861-GW-LJ01
7	格柵玉料組裝圖1				1	J861-GW-YZ03
8	格柵玉料組裝圖2				1	J861-GW-YZ03A

窗号	窗號	J861-GW-KZ04	幅数	4	WSO	1986
	W	1971	H	1285	HSO	1300
			A	615	B	685
序號	料號	名稱	出筍	長度	支/幅	加工說明
1	X86689	铝边通-横	45°	1971	1	J861-GW-H-FK04
2	X86689	铝边通-横	45°	1971	1	J861-GW-H-FK04R
3	X86689	铝边通-企	45°	1285	1	J861-GW-Q-FK04
4	X86689	铝边通-企	45°	1285	1	J861-GW-Q-FK04R
5	X86691	120x40x3mm铝通	直口	1884	1	J861-GW-H-LT04
6	X86021	65x65x4.5mm铝角	直口	100	8	J861-GW-LJ01
7	格柵玉料組裝圖1				1	J861-GW-YZ04
8	格柵玉料組裝圖2				1	J861-GW-YZ04A

窗号	窗號	J861-GW-KZ05	幅数	2	WSO	920.5
	W	905.5	H	1730	HSO	1745
			A	847.5	B	897.5
序號	料號	名稱	出筍	長度	支/幅	加工說明
1	X86689	铝边通-横	45°	905.5	1	J861-GW-H-FK05
2	X86689	铝边通-横	45°	905.5	1	J861-GW-H-FK05R
3	X86689	铝边通-企	45°	1730	1	J861-GW-Q-FK05
4	X86689	铝边通-企	45°	1730	1	J861-GW-Q-FK05R
5	X86691	120x40x3mm铝通	直口	818.5	1	J861-GW-H-LT05
6	X86021	65x65x4.5mm铝角	直口	100	8	J861-GW-LJ01
7	格柵玉料組裝圖1				1	J861-GW-YZ05
8	格柵玉料組裝圖2				1	J861-GW-YZ05A

窗号	窗號	J861-GW-KZ06	幅数	4	WSO	1986
	W	1971	H	1730	HSO	1745
			A	847.5	B	897.5
序號	料號	名稱	出筍	長度	支/幅	加工說明
1	X86689	铝边通-横	45°	1971	1	J861-GW-H-FK06
2	X86689	铝边通-横	45°	1971	1	J861-GW-H-FK06R
3	X86689	铝边通-企	45°	1730	1	J861-GW-Q-FK06
4	X86689	铝边通-企	45°	1730	1	J861-GW-Q-FK06R
5	X86691	120x40x3mm铝通	直口	1884	1	J861-GW-H-LT06
6	X86021	65x65x4.5mm铝角	直口	100	8	J861-GW-LJ01
7	格柵玉料組裝圖1				1	J861-GW-YZ06
8	格柵玉料組裝圖2				1	J861-GW-YZ06A

名稱	數據表	制圖	WYY	2025-08-10	修改			
材料	—	復核			日期			
顏色	—	批准			圖號	J861—GW—KZ03—1		


EG－DWG3

美特鋁質 有限公司
MIDI Aluminium Fabricator Ltd.

工程號	J861	地盤	己連拿利

數據表見：J861－GW－KZ07－1

注：格柵框與格柵玉在廠組裝

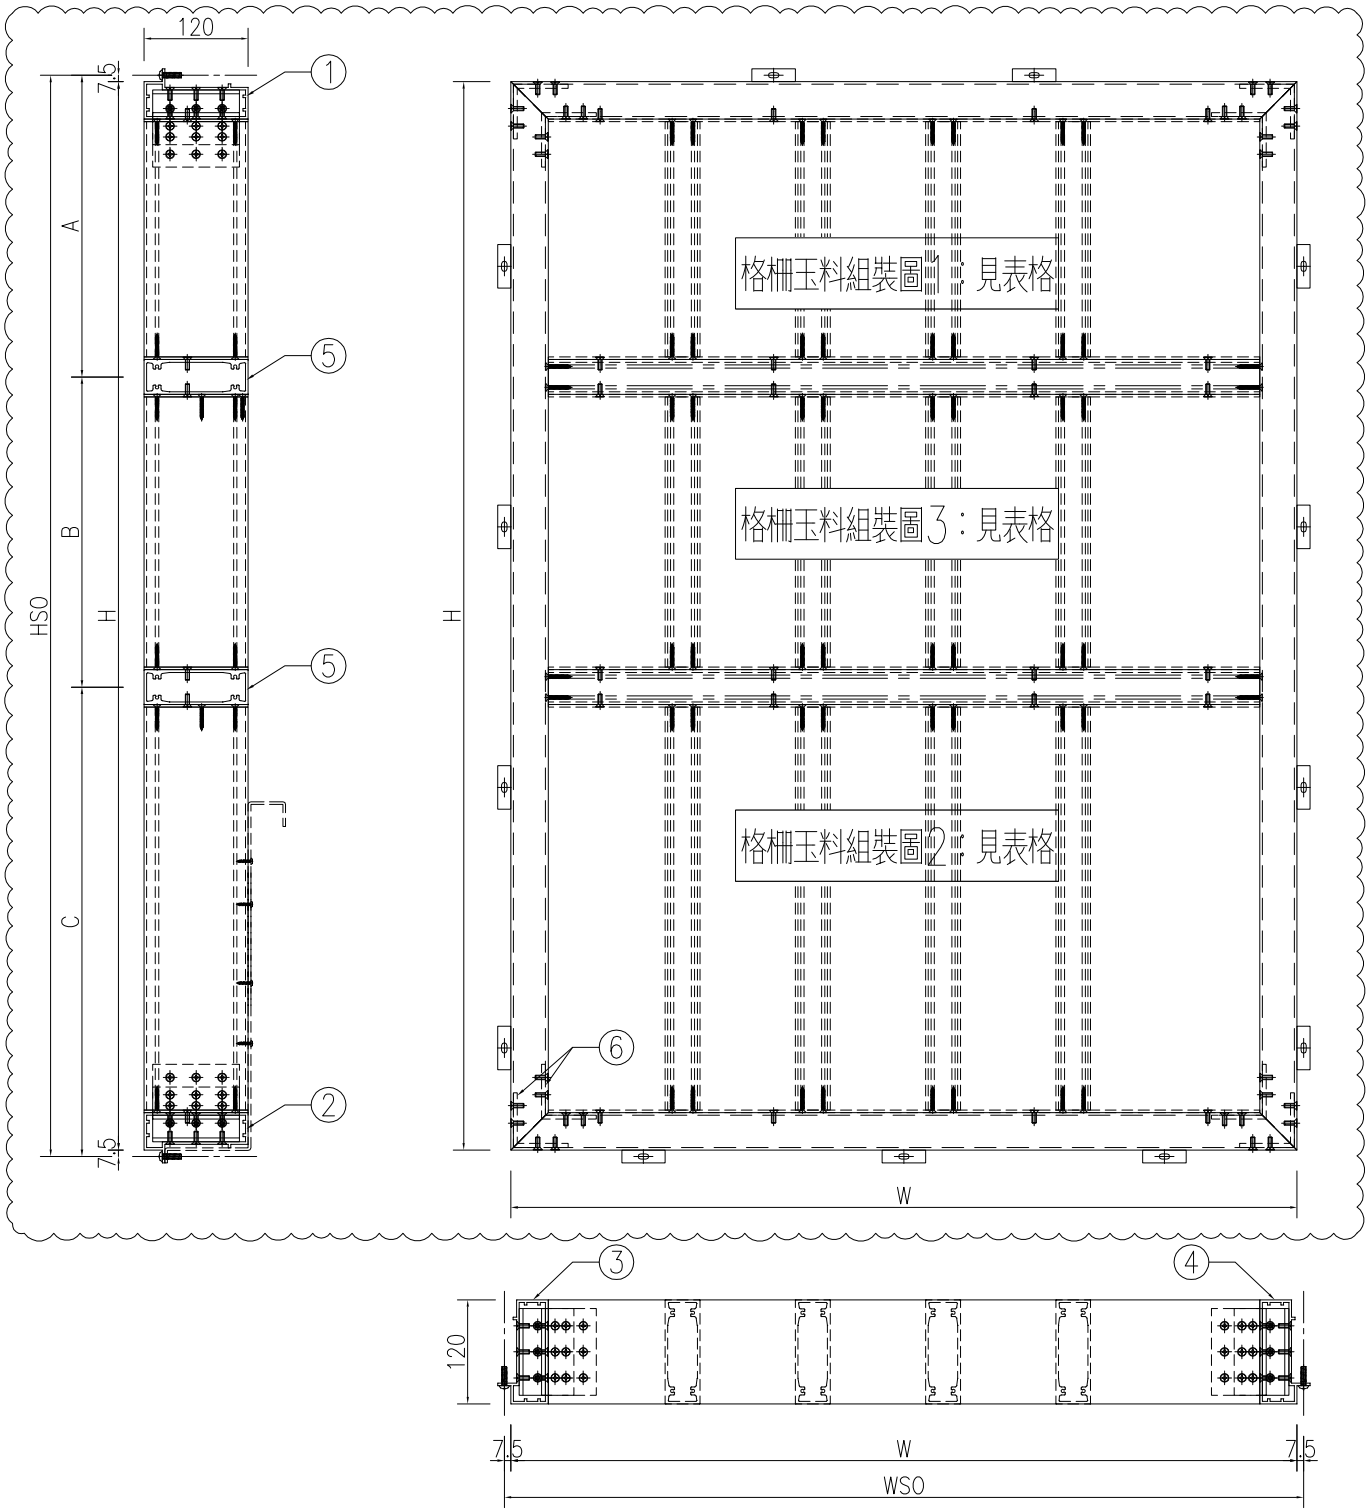

名稱	格柵框料組裝圖	制圖	WYY	2025-08-10	修改	A		
材料	詳見加工圖	復核			日期	2025.11.25		
顏色	LX01963MH(耐候木紋)	批准			圖號	J861－GW－KZ07		

EG—DWG3

美特鋁質 有限公司
MIDI Aluminium Fabricator Ltd.

工程號	J861	地盤	己連拿利

加工圖見：J861-GW-KZ07

1975

窗号	窗號	J861-GW-KZ07	幅数	1	WSO	1942.5
	W	1927.5	H	4225	HSO	4240
	A	~~585~~ 1010	B	~~2400~~	C	1255

序號	料號	名稱	出筍	長度	支/幅	加工說明
1	X86689	铝边通-横	45°	1927.5	1	J861-GW-H-FK07
2	X86689	铝边通-横	45°	1927.5	1	J861-GW-H-FK07R
3	X86689	铝边通-企	45°	4225	1	J861-GW-Q-FK07
4	X86689	铝边通-企	45°	4225	1	J861-GW-Q-FK07R
5	X86691	120x40x3mm铝通	直口	1840.5	2	J861-GW-H-LT07
6	X86021	65x65x4.5mm铝角	直口	100	8	J861-GW-LJ01
7	格柵玉料組裝圖1				1	J861-GW-YZ07
8	格柵玉料組裝圖2				1	J861-GW-YZ07A
9	格柵玉料組裝圖3				1	J861-GW-YZ07B

1975

窗号	窗號	J861-GW-KZ08	幅数	1	WSO	1942.5
	W	1927.5	H	4225	HSO	4240
	A	~~585~~ 1010	B	~~2400~~	C	1255

序號	料號	名稱	出筍	長度	支/幅	加工說明
1	X86689	铝边通-横	45°	1927.5	1	J861-GW-H-FK08
2	X86689	铝边通-横	45°	1927.5	1	J861-GW-H-FK08R
3	X86689	铝边通-企	45°	4225	1	J861-GW-Q-FK08
4	X86689	铝边通-企	45°	4225	1	J861-GW-Q-FK08R
5	X86691	120x40x3mm铝通	直口	1840.5	2	J861-GW-H-LT08
6	X86021	65x65x4.5mm铝角	直口	100	8	J861-GW-LJ01
7	格柵玉料組裝圖1				1	J861-GW-YZ08
8	格柵玉料組裝圖2				1	J861-GW-YZ08A
9	格柵玉料組裝圖3				1	J861-GW-YZ08B

名稱	數據表	制圖	WYY	2025-08-10	修改	A		
材料	—	復核			日期	2025.11.25		
顏色	—	批准			圖號	J861-GW-KZ07-1		

EG—DWG3

2765 2780 380

美特鋁質 有限公司
MIDI Aluminium Fabricator Ltd.


工程號	J861	地盤	己連拿利

注：格柵框與格柵玉在廠組裝

圖台	窗號	J861-GW-KZ09	幅數	2	WSO	941
	W	926	H	~~3567.5~~	HSO	~~3582.5~~
			A	2400	B	~~1182.5~~

序號	料號	名稱	出筒	長度	支/幅	加工說明
1	X86689	鋁边通-橫	45°	926	1	J861-GW-H-FK09
2	X86689	鋁边通-橫	45°	926	1	J861-GW-H-FK09R
3	X86689	鋁边通-企	45°	~~3567.5~~	1	J861-GW-Q-FK09
4	X86689	鋁边通-企	45°	~~3567.5~~	1	J861-GW-Q-FK09R
5	X86021	65x65x4.5mm鋁角	直口	100	8	J861-GW-LJ01
6	X86691	120x40x3mm鋁通	直口	839	1	J861-GW-H-LT09
7		格柵玉料組裝圖1			1	J861-GW-YZ09
8		格柵玉料組裝圖2			1	J861-GW-YZ09A

2765 2765

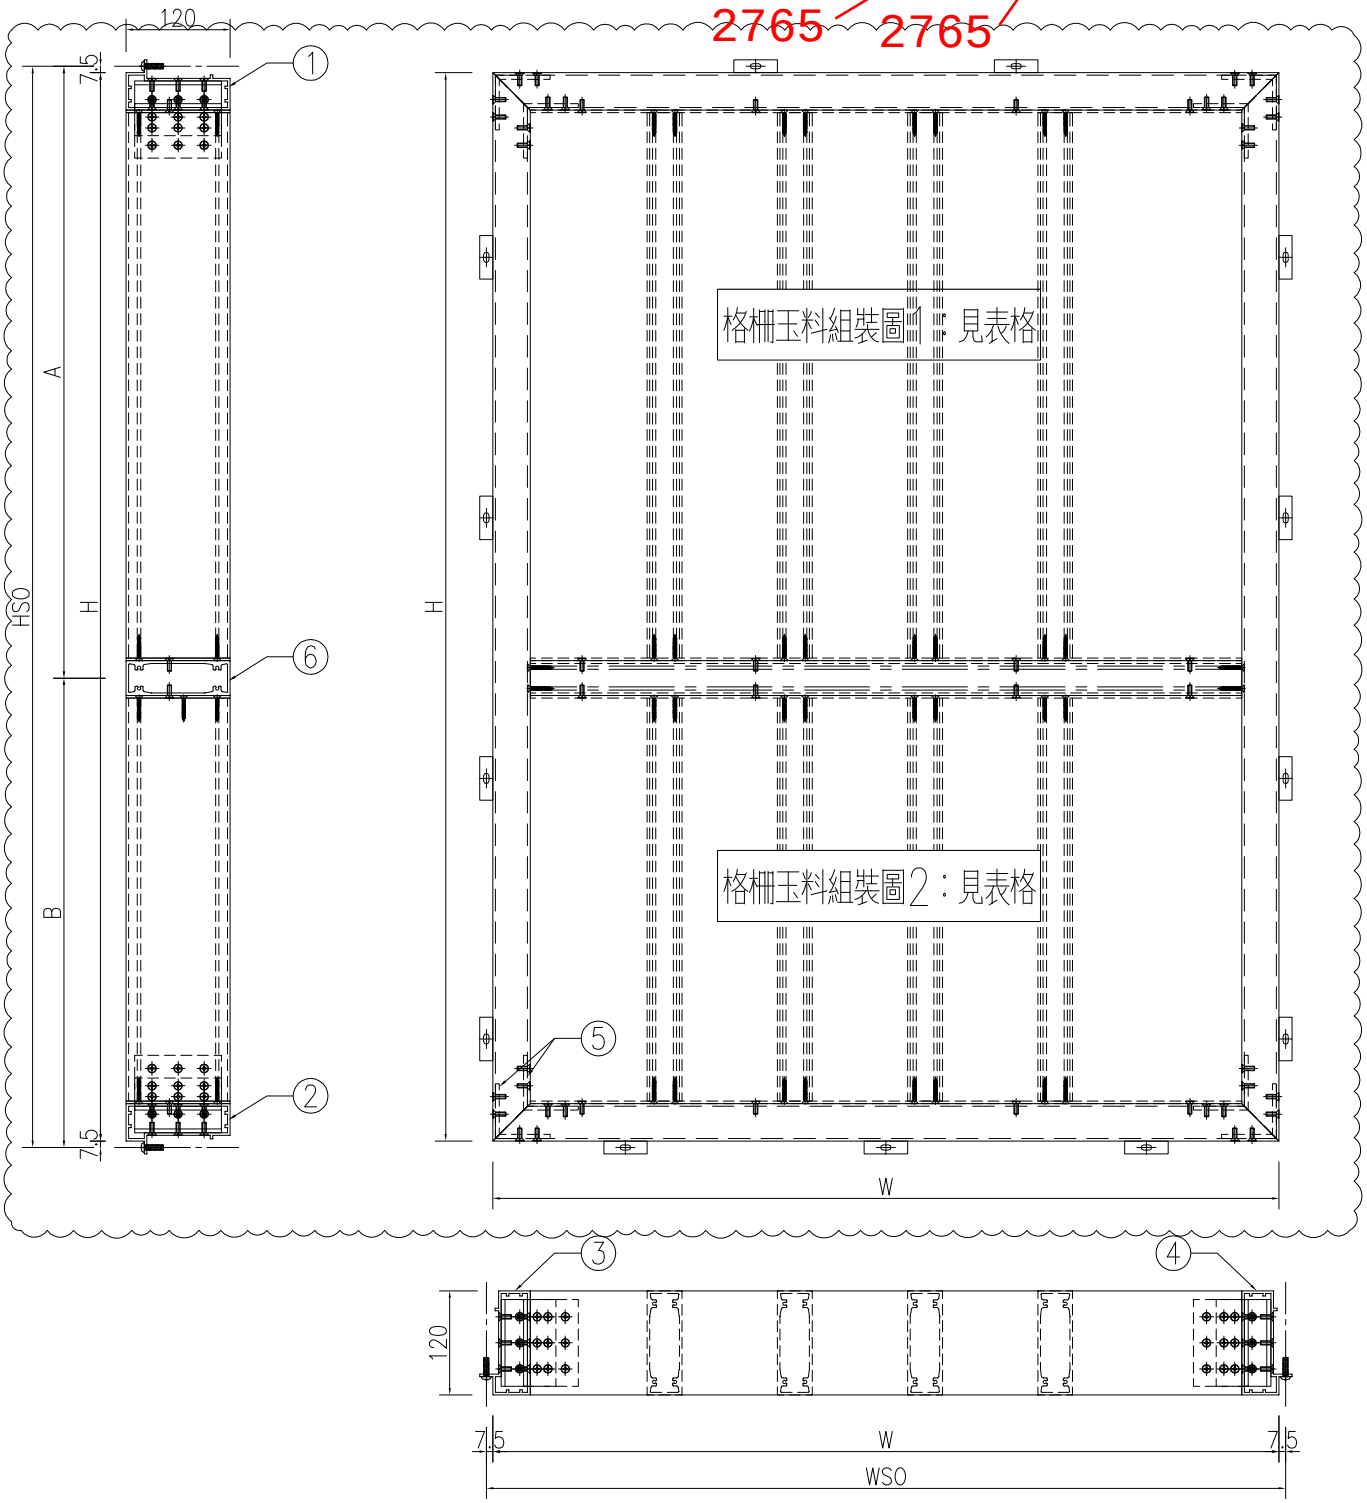


名稱	格柵框料組裝圖	制圖	WYY	2025-08-10	修改	A		
材料	詳見加工圖	復核			日期	2025.11.25		
顏色	LX01963MH(耐候木紋)	批准			圖號	J861—GW—KZ09		

EG－DWG3

美特鋁質 有限公司
MIDI Aluminium Fabricator Ltd.

工程號	J861	地盤	己連拿利

數據表見：J861－GW－KZ10－1

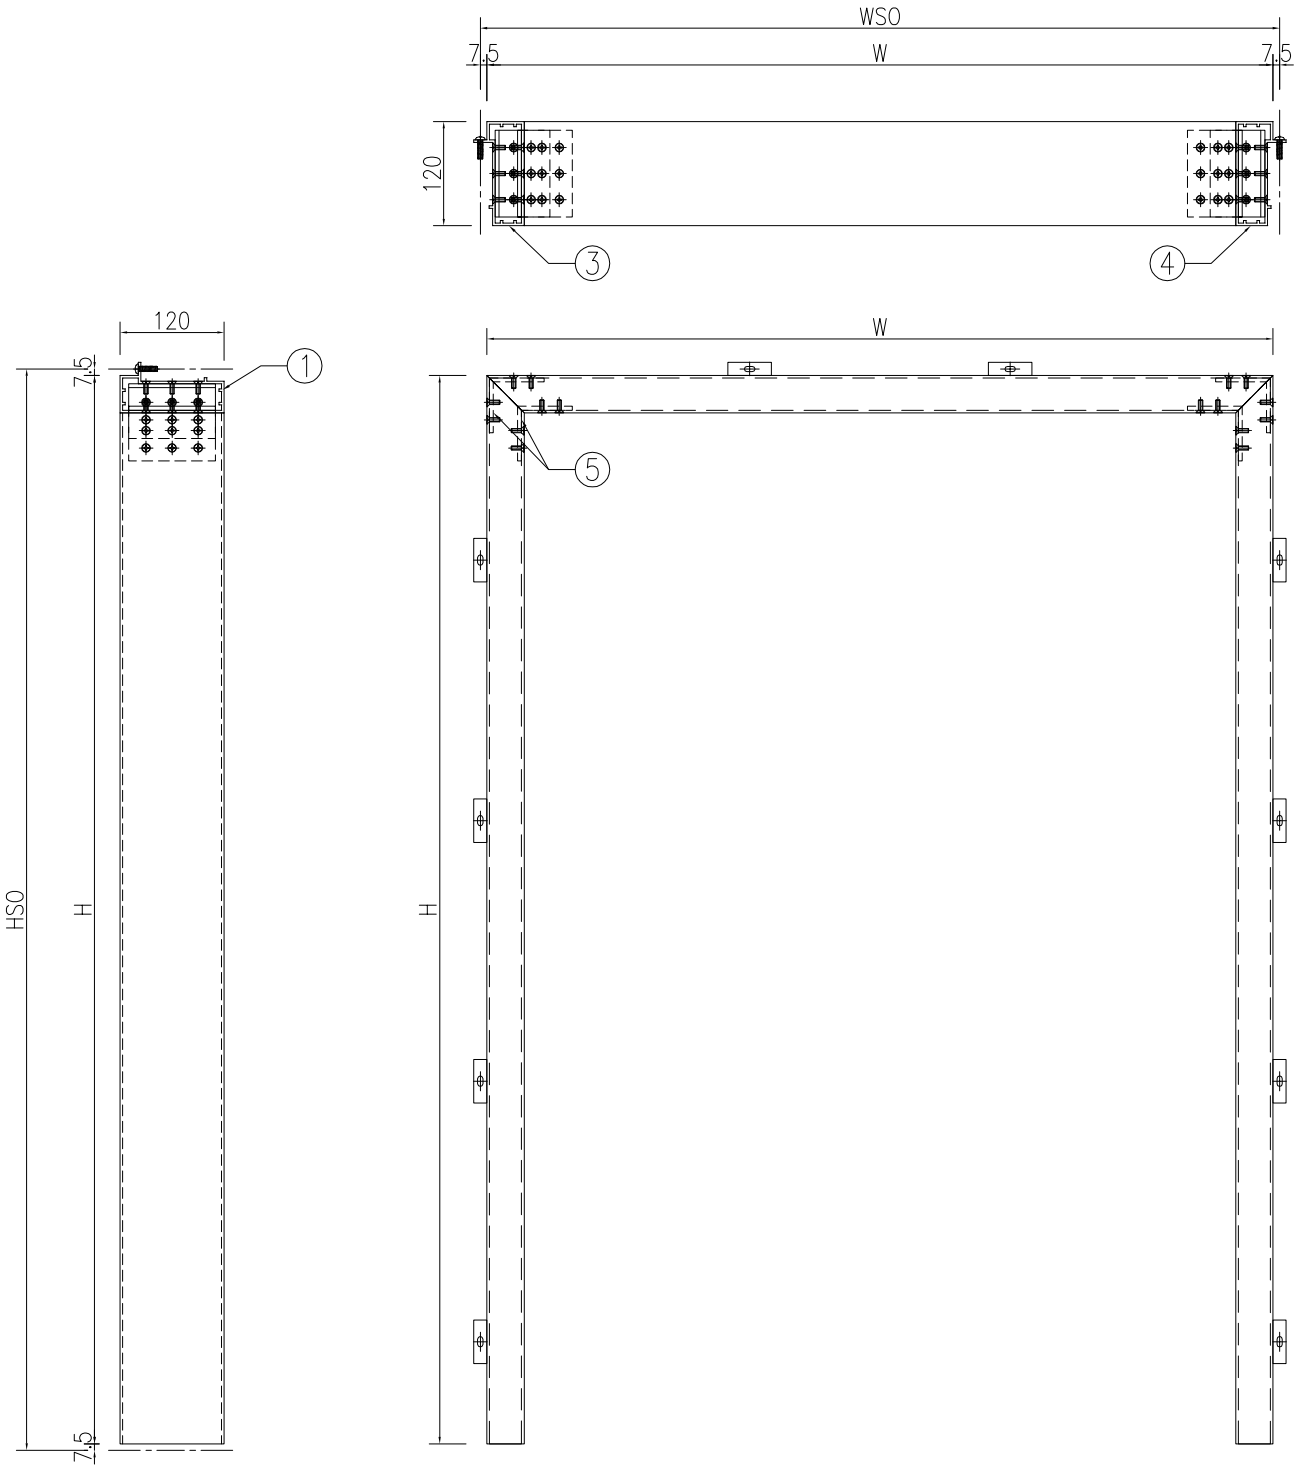

注：格柵框與格柵玉在廠組裝

名稱	格柵框料組裝圖	制圖	WYY	2025-08-10	修改			
材料	詳見加工圖	復核			日期			
顏色	LX01963MH(耐候木紋)	批准			圖號	J861－GW－KZ10		

EG—DWG3

美特鋁質 有限公司
MIDI Aluminium Fabricator Ltd.

工程號	J861	地盤	己連拿利

加工圖見：J861-GW-KZ10

窗号	窗號	J861-GW-KZ10	幅数	1	WSO	2003
	W	1988	H	3567.5	HSO	3582.5
序號	料號	名稱	出筍	長度	支/幅	加工說明
1	X86689	铝边通-横	45°	1988	1	J861-GW-H-FK10
3	X86689	铝边通-企	45°	3567.5	1	J861-GW-Q-FK10
4	X86689	铝边通-企	45°	3567.5	1	J861-GW-Q-FK10R
5	X86021	65x65x4.5mm铝角	直口	100	4	J861-GW-LJ01

窗号	窗號	J861-GW-KZ35	幅数	1	WSO	1450
	W	1435	H	2765	HSO	2780
序號	料號	名稱	出筍	長度	支/幅	加工說明
1	X86689	铝边通-横	45°	1435	1	J861-GW-H-FK35
3	X86689	铝边通-企	45°	2765	1	J861-GW-Q-FK35
4	X86689	铝边通-企	45°	2765	1	J861-GW-Q-FK35R
5	X86021	65x65x4.5mm铝角	直口	100	4	J861-GW-LJ01

窗号	窗號	J861-GW-KZ36	幅数	1	WSO	2100
	W	2085	H	2765	HSO	2780
序號	料號	名稱	出筍	長度	支/幅	加工說明
1	X86689	铝边通-横	45°	2085	1	J861-GW-H-FK36
3	X86689	铝边通-企	45°	2765	1	J861-GW-Q-FK36
4	X86689	铝边通-企	45°	2765	1	J861-GW-Q-FK36R
5	X86021	65x65x4.5mm铝角	直口	100	4	J861-GW-LJ01

名稱	數據表	制圖	WYY	2025-08-10	修改			
材料	—	復核			日期			
顏色	—	批准			圖號	J861-GW-KZ10-1		


EG－DWG3

美特鋁質 有限公司
MIDI Aluminium Fabricator Ltd.

工程號	J861	地盤	己連拿利

數據表見：J861－GW－KZ18－1

注：格柵框與格柵玉在廠組裝

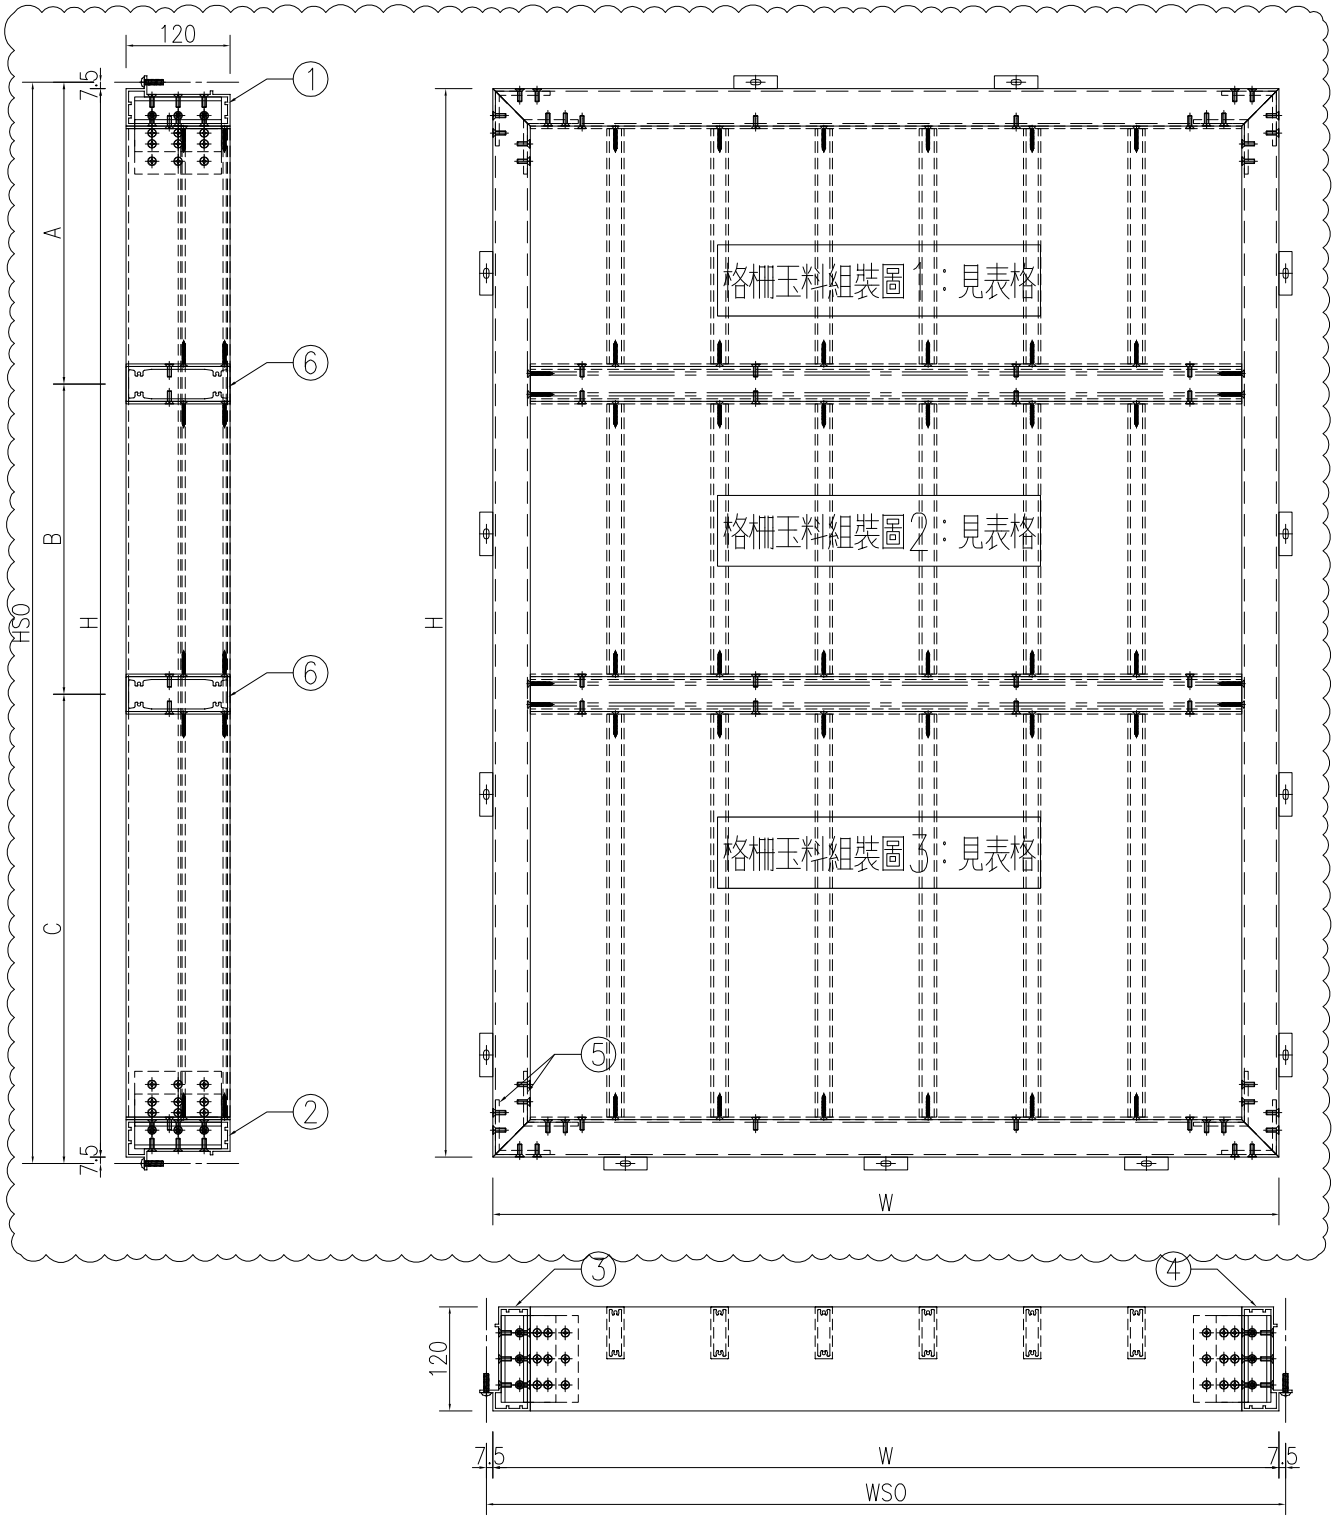

名稱	格柵框料組裝圖	制圖	WYY	2025-08-10	修改	A		
材料	詳見加工圖	復核			日期	2025.11.25		
顏色	LX01963MH(耐候木紋)	批准			圖號	J861－GW－KZ18		

EG-DWG3

美特鋁質 有限公司
MIDI Aluminium Fabricator Ltd.

工程號	J861	地盤	已連拿利

加工圖見：J861-GW-KZ18

合處	窗號	J861-GW-KZ18	幅數	1	WSO	1810
	W	1795	H	3030	HSO	3045
	A	615	B	1400	C	1030
序號	料號	名稱	出筍	長度	支/幅	加工說明
1	X86689	鋁边通-橫	45°	1795	1	J861-GW-H-FK18
2	X86689	鋁边通-橫	45°	1795	1	J861-GW-H-FK18R
3	X86689	鋁边通-企	45°	3030	1	J861-GW-Q-FK18
4	X86689	鋁边通-企	45°	3030	1	J861-GW-Q-FK18R
5	X86021	65x65x4.5mm鋁角	直口	100	8	J861-GW-L_J01
6	X86691	120x40x3mm鋁通	直口	1708	2	J861-GW-H-LT18
7	格柵玉料組裝圖1				1	J861-GW-YZ18
8	格柵玉料組裝圖2				1	J861-GW-YZ18A
9	格柵玉料組裝圖3				1	J861-GW-YZ18B

合處	窗號	J861-GW-KZ19	幅數	3	WSO	350
	W	335	H	3030	HSO	3045
	A	615	B	1400	C	1030
序號	料號	名稱	出筍	長度	支/幅	加工說明
1	X86689	鋁边通-橫	45°	335	1	J861-GW-H-FK19
2	X86689	鋁边通-橫	45°	335	1	J861-GW-H-FK19R
3	X86689	鋁边通-企	45°	3030	1	J861-GW-Q-FK19
4	X86689	鋁边通-企	45°	3030	1	J861-GW-Q-FK19R
5	X86021	65x65x4.5mm鋁角	直口	100	8	J861-GW-L_J01
6	X86691	120x40x3mm鋁通	直口	248	2	J861-GW-H-LT19
7	格柵玉料組裝圖1				1	J861-GW-YZ19
8	格柵玉料組裝圖2				1	J861-GW-YZ19A
9	格柵玉料組裝圖3				1	J861-GW-YZ19B

合處	窗號	J861-GW-KZ20	幅數	1	WSO	1450
	W	1435	H	3030	HSO	3045
	A	615	B	1400	C	1030
序號	料號	名稱	出筍	長度	支/幅	加工說明
1	X86689	鋁边通-橫	45°	1435	1	J861-GW-H-FK20
2	X86689	鋁边通-橫	45°	1435	1	J861-GW-H-FK20R
3	X86689	鋁边通-企	45°	3030	1	J861-GW-Q-FK20
4	X86689	鋁边通-企	45°	3030	1	J861-GW-Q-FK20R
5	X86021	65x65x4.5mm鋁角	直口	100	8	J861-GW-L_J01
6	X86691	120x40x3mm鋁通	直口	1348	2	J861-GW-H-LT20
7	格柵玉料組裝圖1				1	J861-GW-YZ20
8	格柵玉料組裝圖2				1	J861-GW-YZ20A
9	格柵玉料組裝圖3				1	J861-GW-YZ20B

合處	窗號	J861-GW-KZ21	幅數	1	WSO	1050
	W	1035	H	3030	HSO	3045
	A	615	B	1400	C	1030
序號	料號	名稱	出筍	長度	支/幅	加工說明
1	X86689	鋁边通-橫	45°	1035	1	J861-GW-H-FK21
2	X86689	鋁边通-橫	45°	1035	1	J861-GW-H-FK21R
3	X86689	鋁边通-企	45°	3030	1	J861-GW-Q-FK21
4	X86689	鋁边通-企	45°	3030	1	J861-GW-Q-FK21R
5	X86021	65x65x4.5mm鋁角	直口	100	8	J861-GW-L_J01
6	X86691	120x40x3mm鋁通	直口	948	2	J861-GW-H-LT21
7	格柵玉料組裝圖1				1	J861-GW-YZ21
8	格柵玉料組裝圖2				1	J861-GW-YZ21A
9	格柵玉料組裝圖3				1	J861-GW-YZ21B

合處	窗號	J861-GW-KZ22	幅數	1	WSO	1050
	W	1035	H	3030	HSO	3045
	A	615	B	1400	C	1030
序號	料號	名稱	出筍	長度	支/幅	加工說明
1	X86689	鋁边通-橫	45°	1035	1	J861-GW-H-FK22
2	X86689	鋁边通-橫	45°	1035	1	J861-GW-H-FK22R
3	X86689	鋁边通-企	45°	3030	1	J861-GW-Q-FK22
4	X86689	鋁边通-企	45°	3030	1	J861-GW-Q-FK22R
5	X86021	65x65x4.5mm鋁角	直口	100	8	J861-GW-L_J01
6	X86691	120x40x3mm鋁通	直口	948	2	J861-GW-H-LT22
7	格柵玉料組裝圖1				1	J861-GW-YZ22
8	格柵玉料組裝圖2				1	J861-GW-YZ22A
9	格柵玉料組裝圖3				1	J861-GW-YZ22B

合處	窗號	J861-GW-KZ23	幅數	1	WSO	1610
	W	1595	H	3030	HSO	3045
	A	615	B	1400	C	1030
序號	料號	名稱	出筍	長度	支/幅	加工說明
1	X86689	鋁边通-橫	45°	1595	1	J861-GW-H-FK23
2	X86689	鋁边通-橫	45°	1595	1	J861-GW-H-FK23R
3	X86689	鋁边通-企	45°	3030	1	J861-GW-Q-FK23
4	X86689	鋁边通-企	45°	3030	1	J861-GW-Q-FK23R
5	X86021	65x65x4.5mm鋁角	直口	100	8	J861-GW-L_J01
6	X86691	120x40x3mm鋁通	直口	1508	2	J861-GW-H-LT23
7	格柵玉料組裝圖1				1	J861-GW-YZ23
8	格柵玉料組裝圖2				1	J861-GW-YZ23A
9	格柵玉料組裝圖3				1	J861-GW-YZ23B

合處	窗號	J861-GW-KZ24	幅數	1	WSO	1960
	W	1945	H	3030	HSO	3045
	A	615	B	1400	C	1030
序號	料號	名稱	出筍	長度	支/幅	加工說明
1	X86689	鋁边通-橫	45°	1945	1	J861-GW-H-FK24
2	X86689	鋁边通-橫	45°	1945	1	J861-GW-H-FK24R
3	X86689	鋁边通-企	45°	3030	1	J861-GW-Q-FK24
4	X86689	鋁边通-企	45°	3030	1	J861-GW-Q-FK24R
5	X86021	65x65x4.5mm鋁角	直口	100	8	J861-GW-L_J01
6	X86691	120x40x3mm鋁通	直口	1858	2	J861-GW-H-LT24
7	格柵玉料組裝圖1				1	J861-GW-YZ24
8	格柵玉料組裝圖2				1	J861-GW-YZ24A
9	格柵玉料組裝圖3				1	J861-GW-YZ24B

名稱	數據表	制圖	WYY	2025-08-10	修改	A		
材料	-	復核			日期	2025.11.25		
顏色	-	批准			圖號	J861-GW-KZ18-1		


EG－DWG3

美特鋁質 有限公司
MIDI Aluminium Fabricator Ltd.

工程號	J861	地盤	己連拿利

數據表見：J861－GW－KZ25－1

注：格柵框與格柵玉在廠組裝

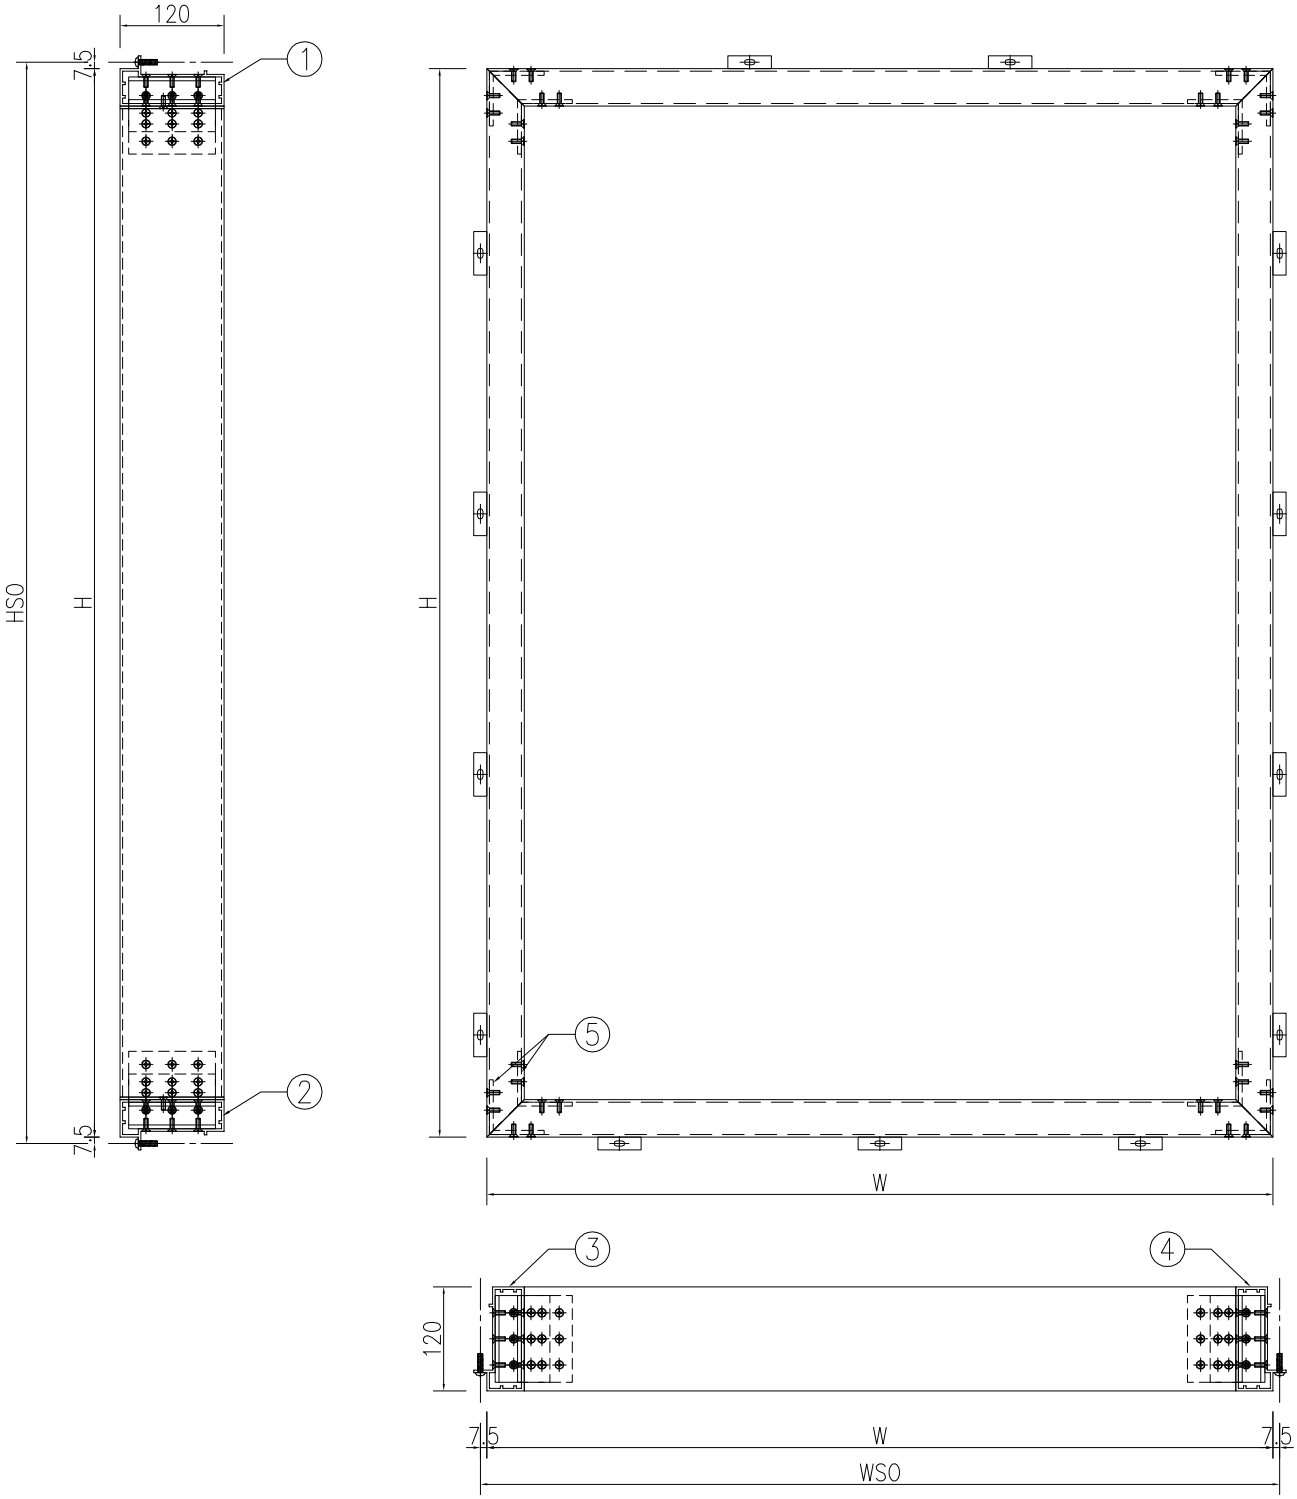

名稱	格柵框料組裝圖	制圖	WYY	2025-08-10	修改			
材料	詳見加工圖	復核			日期			
顏色	LX01963MH(耐候木紋)	批准			圖號	J861－GW－KZ25		

EG-DWG3

美特鋁質 有限公司
MIDI Aluminium Fabricator Ltd.

工程號	J861	地盤	己連拿利

加工圖見：J861-GW-KZ25

組合

窗號	J861-GW-KZ25	幅數	1	WSO	350
W	335	H	795.5	HSO	810.5

序號	料號	名稱	出筍	長度	支/幅	加工說明
1	X86689	鋁边通-橫	45°	335	1	J861-GW-H-FK25
2	X86689	鋁边通-橫	45°	335	1	J861-GW-H-FK25R
3	X86689	鋁边通-企	45°	795.5	1	J861-GW-Q-FK25
4	X86689	鋁边通-企	45°	795.5	1	J861-GW-Q-FK25R
5	X86021	65x65x4.5mm鋁角	直口	100	8	J861-GW-L_J01

組合

窗號	J861-GW-KZ25A	幅數	2	WSO	350
W	335	H	795.5	HSO	810.5

序號	料號	名稱	出筍	長度	支/幅	加工說明
1	X86689	鋁边通-橫	45°	335	1	J861-GW-H-FK25A
2	X86689	鋁边通-橫	45°	335	1	J861-GW-H-FK25AR
3	X86689	鋁边通-企	45°	795.5	1	J861-GW-Q-FK25A
4	X86689	鋁边通-企	45°	795.5	1	J861-GW-Q-FK25AR
5	X86021	65x65x4.5mm鋁角	直口	100	8	J861-GW-L_J01

組合

窗號	J861-GW-KZ26	幅數	1	WSO	1460
W	1445	H	795.5	HSO	810.5

序號	料號	名稱	出筍	長度	支/幅	加工說明
1	X86689	鋁边通-橫	45°	1445	1	J861-GW-H-FK26
2	X86689	鋁边通-橫	45°	1445	1	J861-GW-H-FK26R
3	X86689	鋁边通-企	45°	795.5	1	J861-GW-Q-FK26
4	X86689	鋁边通-企	45°	795.5	1	J861-GW-Q-FK26R
5	X86021	65x65x4.5mm鋁角	直口	100	8	J861-GW-L_J01

組合

窗號	J861-GW-KZ27	幅數	1	WSO	1450
W	1435	H	795.5	HSO	810.5

序號	料號	名稱	出筍	長度	支/幅	加工說明
1	X86689	鋁边通-橫	45°	1435	1	J861-GW-H-FK27
2	X86689	鋁边通-橫	45°	1435	1	J861-GW-H-FK27R
3	X86689	鋁边通-企	45°	795.5	1	J861-GW-Q-FK27
4	X86689	鋁边通-企	45°	795.5	1	J861-GW-Q-FK27R
5	X86021	65x65x4.5mm鋁角	直口	100	8	J861-GW-L_J01

組合

窗號	J861-GW-KZ28	幅數	1	WSO	2100
W	2085	H	795.5	HSO	810.5

序號	料號	名稱	出筍	長度	支/幅	加工說明
1	X86689	鋁边通-橫	45°	2085	1	J861-GW-H-FK28
2	X86689	鋁边通-橫	45°	2085	1	J861-GW-H-FK28R
3	X86689	鋁边通-企	45°	795.5	1	J861-GW-Q-FK28
4	X86689	鋁边通-企	45°	795.5	1	J861-GW-Q-FK28R
5	X86021	65x65x4.5mm鋁角	直口	100	8	J861-GW-L_J01

組合

窗號	J861-GW-KZ29	幅數	1	WSO	1960
W	1945	H	795.5	HSO	810.5

序號	料號	名稱	出筍	長度	支/幅	加工說明
1	X86689	鋁边通-橫	45°	1945	1	J861-GW-H-FK29
2	X86689	鋁边通-橫	45°	1945	1	J861-GW-H-FK29R
3	X86689	鋁边通-企	45°	795.5	1	J861-GW-Q-FK29
4	X86689	鋁边通-企	45°	795.5	1	J861-GW-Q-FK29R
5	X86021	65x65x4.5mm鋁角	直口	100	8	J861-GW-L_J01

組合

窗號	J861-GW-KZ30	幅數	1	WSO	1204.5
W	1189.5	H	795.5	HSO	810.5

序號	料號	名稱	出筍	長度	支/幅	加工說明
1	X86689	鋁边通-橫	45°	1189.5	1	J861-GW-H-FK30
2	X86689	鋁边通-橫	45°	1189.5	1	J861-GW-H-FK30R
3	X86689	鋁边通-企	45°	795.5	1	J861-GW-Q-FK30
4	X86689	鋁边通-企	45°	795.5	1	J861-GW-Q-FK30R
5	X86021	65x65x4.5mm鋁角	直口	100	8	J861-GW-L_J01

組合

窗號	J861-GW-KZ31	幅數	1	WSO	350
W	335	H	2765	HSO	2780

序號	料號	名稱	出筍	長度	支/幅	加工說明
1	X86689	鋁边通-橫	45°	335	1	J861-GW-H-FK31
2	X86689	鋁边通-橫	45°	335	1	J861-GW-H-FK31R
3	X86689	鋁边通-企	45°	2765	1	J861-GW-Q-FK31
4	X86689	鋁边通-企	45°	2765	1	J861-GW-Q-FK31R
5	X86021	65x65x4.5mm鋁角	直口	100	8	J861-GW-L_J01

組合

窗號	J861-GW-KZ31A	幅數	2	WSO	350
W	335	H	2765	HSO	2780

序號	料號	名稱	出筍	長度	支/幅	加工說明
1	X86689	鋁边通-橫	45°	335	1	J861-GW-H-FK31A
2	X86689	鋁边通-橫	45°	335	1	J861-GW-H-FK31AR
3	X86689	鋁边通-企	45°	2765	1	J861-GW-Q-FK31A
4	X86689	鋁边通-企	45°	2765	1	J861-GW-Q-FK31AR
5	X86021	65x65x4.5mm鋁角	直口	100	8	J861-GW-L_J01

組合

窗號	J861-GW-KZ32	幅數	1	WSO	1460
W	1445	H	2765	HSO	2780

序號	料號	名稱	出筍	長度	支/幅	加工說明
1	X86689	鋁边通-橫	45°	1445	1	J861-GW-H-FK32
2	X86689	鋁边通-橫	45°	1445	1	J861-GW-H-FK32R
3	X86689	鋁边通-企	45°	2765	1	J861-GW-Q-FK32
4	X86689	鋁边通-企	45°	2765	1	J861-GW-Q-FK32R
5	X86021	65x65x4.5mm鋁角	直口	100	8	J861-GW-L_J01

組合

窗號	J861-GW-KZ33	幅數	1	WSO	1960
W	1945	H	2765	HSO	2780

序號	料號	名稱	出筍	長度	支/幅	加工說明
1	X86689	鋁边通-橫	45°	1945	1	J861-GW-H-FK33
2	X86689	鋁边通-橫	45°	1945	1	J861-GW-H-FK33R
3	X86689	鋁边通-企	45°	2765	1	J861-GW-Q-FK33
4	X86689	鋁边通-企	45°	2765	1	J861-GW-Q-FK33R
5	X86021	65x65x4.5mm鋁角	直口	100	8	J861-GW-L_J01

組合

窗號	J861-GW-KZ34	幅數	1	WSO	1204.5
W	1189.5	H	2765	HSO	2780

序號	料號	名稱	出筍	長度	支/幅	加工說明
1	X86689	鋁边通-橫	45°	1189.5	1	J861-GW-H-FK34
2	X86689	鋁边通-橫	45°	1189.5	1	J861-GW-H-FK34R
3	X86689	鋁边通-企	45°	2765	1	J861-GW-Q-FK34
4	X86689	鋁边通-企	45°	2765	1	J861-GW-Q-FK34R
5	X86021	65x65x4.5mm鋁角	直口	100	8	J861-GW-L_J01

名稱	數據表	制圖	WYY	2025-08-10	修改			
材料	-	復核			日期			
顏色	-	批准			圖號	J861-GW-KZ25-1		

EG-D


此圖暫停


MIDI Aluminium Fabricator Ltd.

工程號	J861	地盤	己連拿利

窗口	窗號	J861-GW-KZ37	幅數	1	WSO	755.5
	W	740.5	H	3575.5	HSO	3590.5

序號	料號	名稱	出筍	長度	支/幅	加工說明
1	X86689	鋁边通-橫	45°	740.5	1	J861-GW-H-FK37
2	X86689	鋁边通-橫	45°	740.5	1	J861-GW-H-FK37R
3	X86689	鋁边通-企	45°	3575.5	1	J861-GW-Q-FK37
4	X86689	鋁边通-企	45°	3575.5	1	J861-GW-Q-FK37R
6	X86021	65x65x4.5mm鋁角	直口	100	8	J861-GW-LJ01
7	格柵玉料組裝圖1				1	J861-GW-YZ37
8	格柵玉料組裝圖2				1	J861-GW-YZ37A

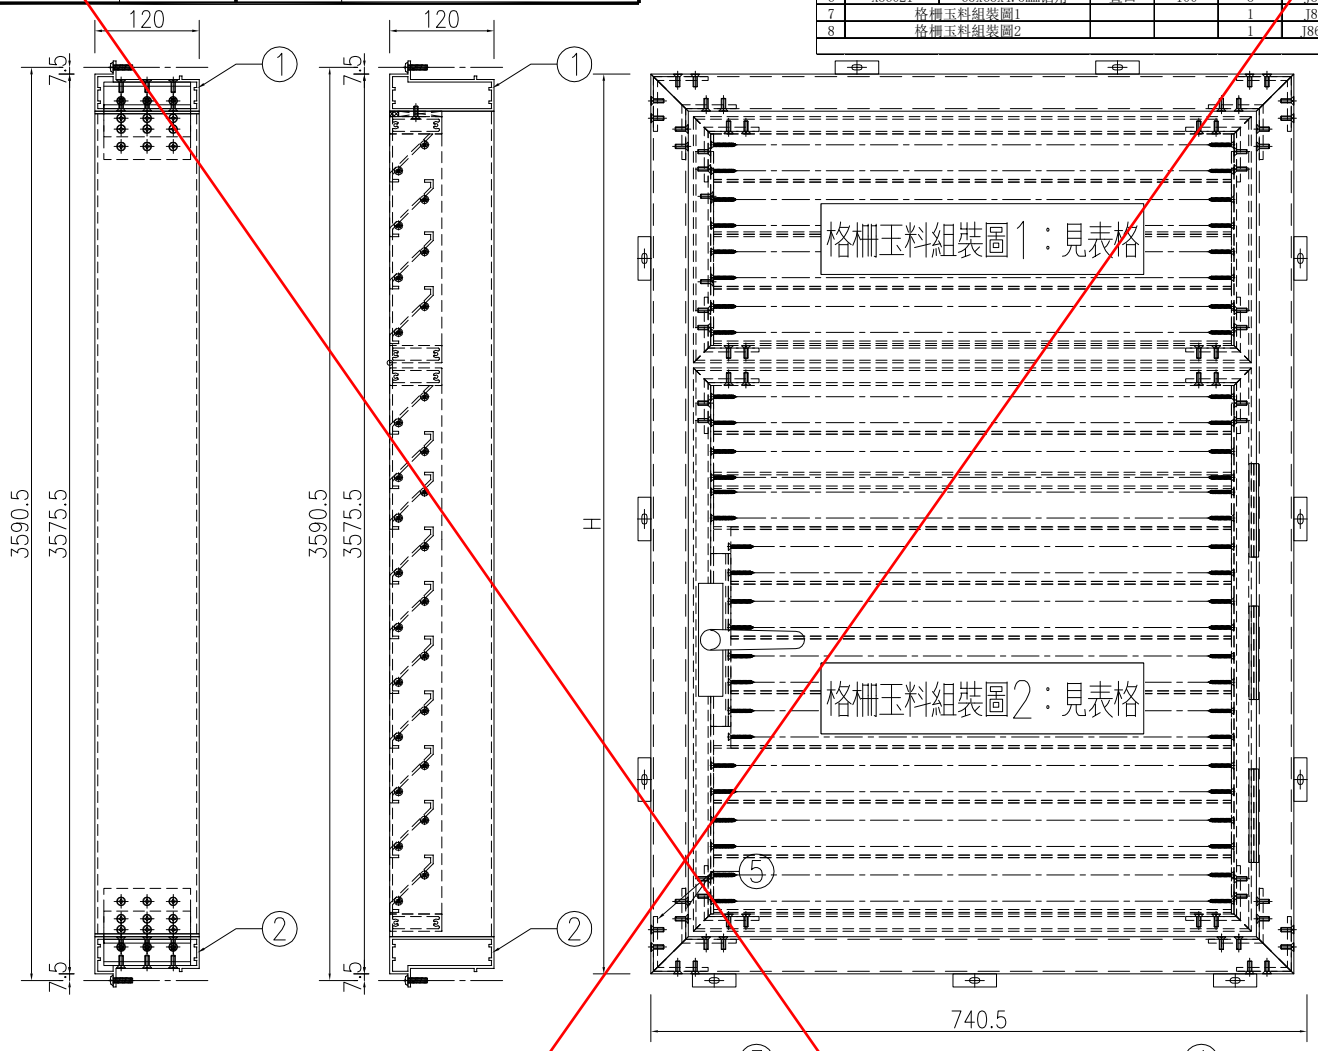

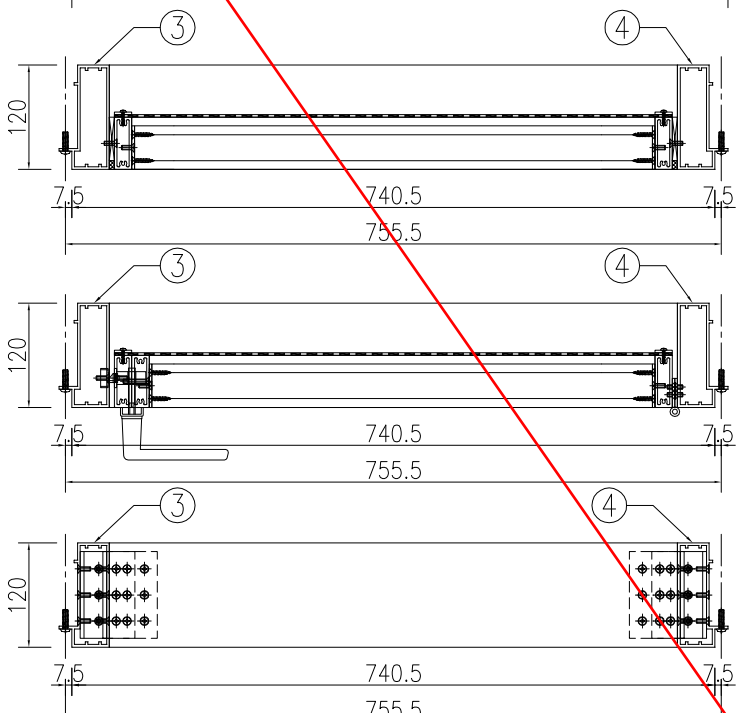

注：格柵框與格柵玉在廠組裝

名稱	格柵框料組裝圖	制圖	WYY	2025-08-10	修改			
材料	詳見加工圖	復核			日期			
顏色	LX01963MH(耐候木紋)	批准			圖號	J861-GW-KZ37		

EG—DWG3

美特鋁質 有限公司
MIDI Aluminium Fabricator Ltd.

工程號	J861	地盤	己連拿利

圖号	窗號	J861-GW-YZ01	幅数	2	WSO	920.5
	W	817.5	H	292	HSO	395

序號	料號	名稱	出筍	長度	支/幅	加工說明
1	X86690	60x20x3mm鋁通-横	直口	811.5	7	J861-GW-H-Y01
2	B05509	格柵玉企巴	直口	292	1	J861-GW-QB01
3	B05509	格柵玉企巴	直口	292	1	J861-GW-QB01R

圖号	窗號	J861-GW-YZ12	幅数	3	WSO	350
	W	247	H	292	HSO	395


序號	料號	名稱	出筍	長度	支/幅	加工說明
1	X86690	60x20x3mm鋁通-横	直口	241	7	J861-GW-H-Y12
2	B05509	格柵玉企巴	直口	292	1	J861-GW-QB12
3	B05509	格柵玉企巴	直口	292	1	J861-GW-QB12R


圖号	窗號	J861-GW-YZ14	幅数	1	WSO	1050
	W	947	H	292	HSO	395


序號	料號	名稱	出筍	長度	支/幅	加工說明
1	X86690	60x20x3mm鋁通-横	直口	941	7	J861-GW-H-Y14
2	B05509	格柵玉企巴	直口	292	1	J861-GW-QB14
3	B05509	格柵玉企巴	直口	292	1	J861-GW-QB14R

圖号	窗號	J861-GW-YZ15	幅数	1	WSO	1050
	W	947	H	292	HSO	395

序號	料號	名稱	出筍	長度	支/幅	加工說明
1	X86690	60x20x3mm鋁通-横	直口	941	7	J861-GW-H-Y15
2	B05509	格柵玉企巴	直口	292	1	J861-GW-QB15
3	B05509	格柵玉企巴	直口	292	1	J861-GW-QB15R

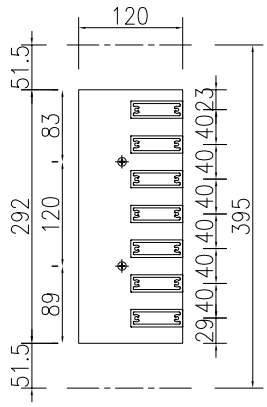

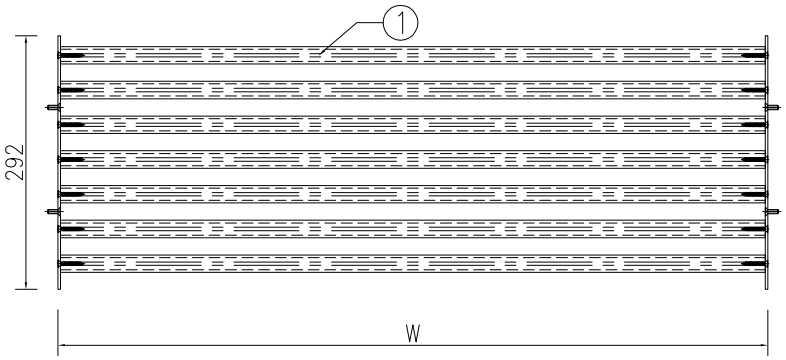

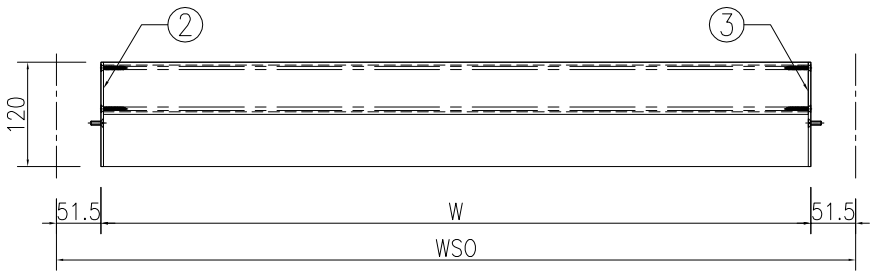

名稱	格柵玉料組裝圖	制圖	WYY	2025-08-10	修改			
材料	詳見加工圖	復核			日期			
顏色	LX01963MH(耐候木紋)	批准			圖號	J861-GW-YZ01		

EG—DWG3

美特鋁質 有限公司
MIDI Aluminium Fabricator Ltd.

工程號	J861	地盤	己連拿利

窗号	窗號	J861-GW-YZ02	幅数	4	WSO	1986
	W	1883	H	292	HSO	395

序號	料號	名稱	出筍	長度	支/幅	加工說明
1	X86690	60x20x3mm鋁通-橫	直口	1877	7	J861-GW-H-Y02
2	B05509	格柵玉企巴	直口	292	1	J861-GW-QB02
3	B05509	格柵玉企巴	直口	292	1	J861-GW-QB02R
4	I01294	40x30x3mm鋁通	直口	292	1	J861-GW-LT02

窗号	窗號	J861-GW-YZ11	幅数	1	WSO	1810
	W	1707	H	292	HSO	395

序號	料號	名稱	出筍	長度	支/幅	加工說明
1	X86690	60x20x3mm鋁通-橫	直口	1701	7	J861-GW-H-Y11
2	B05509	格柵玉企巴	直口	292	1	J861-GW-QB11
3	B05509	格柵玉企巴	直口	292	1	J861-GW-QB11R
4	I01294	40x30x3mm鋁通	直口	292	1	J861-GW-LT11

窗号	窗號	J861-GW-YZ13	幅数	1	WSO	1450
	W	1347	H	292	HSO	395


序號	料號	名稱	出筍	長度	支/幅	加工說明
1	X86690	60x20x3mm鋁通-橫	直口	1341	7	J861-GW-H-Y13
2	B05509	格柵玉企巴	直口	292	1	J861-GW-QB13
3	B05509	格柵玉企巴	直口	292	1	J861-GW-QB13R
4	I01294	40x30x3mm鋁通	直口	292	1	J861-GW-LT13


窗号	窗號	J861-GW-YZ16	幅数	1	WSO	1610
	W	1507	H	292	HSO	395


序號	料號	名稱	出筍	長度	支/幅	加工說明
1	X86690	60x20x3mm鋁通-橫	直口	1501	7	J861-GW-H-Y16
2	B05509	格柵玉企巴	直口	292	1	J861-GW-QB16
3	B05509	格柵玉企巴	直口	292	1	J861-GW-QB16R
4	I01294	40x30x3mm鋁通	直口	292	1	J861-GW-LT16

窗号	窗號	J861-GW-YZ17	幅数	1	WSO	1960
	W	1857	H	292	HSO	395

序號	料號	名稱	出筍	長度	支/幅	加工說明
1	X86690	60x20x3mm鋁通-橫	直口	1851	7	J861-GW-H-Y17
2	B05509	格柵玉企巴	直口	292	1	J861-GW-QB17
3	B05509	格柵玉企巴	直口	292	1	J861-GW-QB17R
4	I01294	40x30x3mm鋁通	直口	292	1	J861-GW-LT17

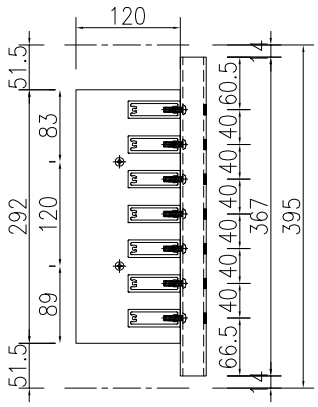

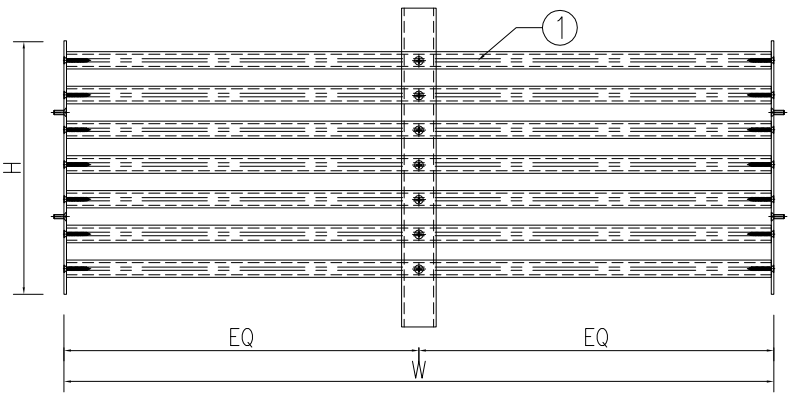

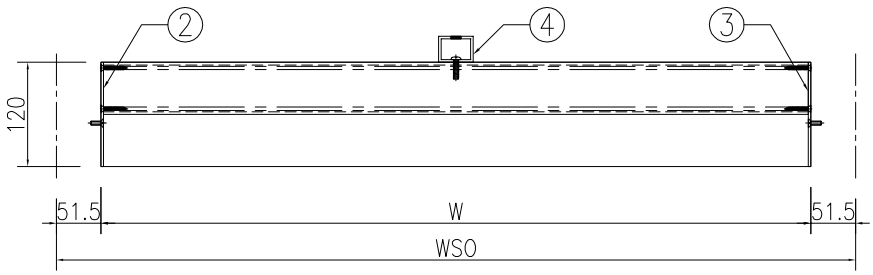

名稱	格柵玉料組裝圖	制圖	WYY	2025-08-10	修改			
材料	詳見加工圖	復核			日期			
顏色	LX01963MH(耐候木紋)	批准			圖號	J861-GW-YZ02		


EG—DWG3


美特鋁質 有限公司
MIDI Aluminium Fabricator Ltd.


工程號	J861	地盤	己連拿利

圖号	窗號	J861-GW-YZ03	幅数	2	W	817.5
					H	542.5

序號	料號	名稱	出筍	長度	支/幅	加工說明
1	X86690	60x20x3mm鋁通-企	直口	536.5	3	J861-GW-Q-Y03
2	X86691	120x40x3mm鋁通-企	直口	536.5	1	J861-GW-Q-T03
3	B05509	格柵玉企巴	直口	817.5	1	J861-GW-QB03
4	B05509	格柵玉企巴	直口	817.5	1	J861-GW-QB03R

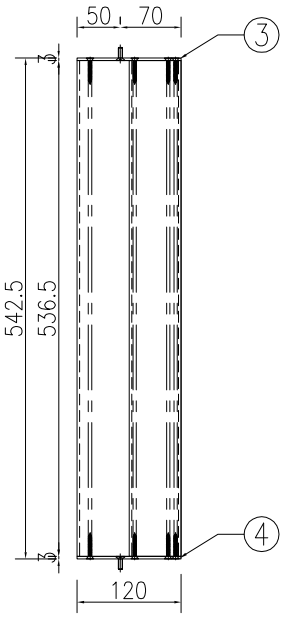

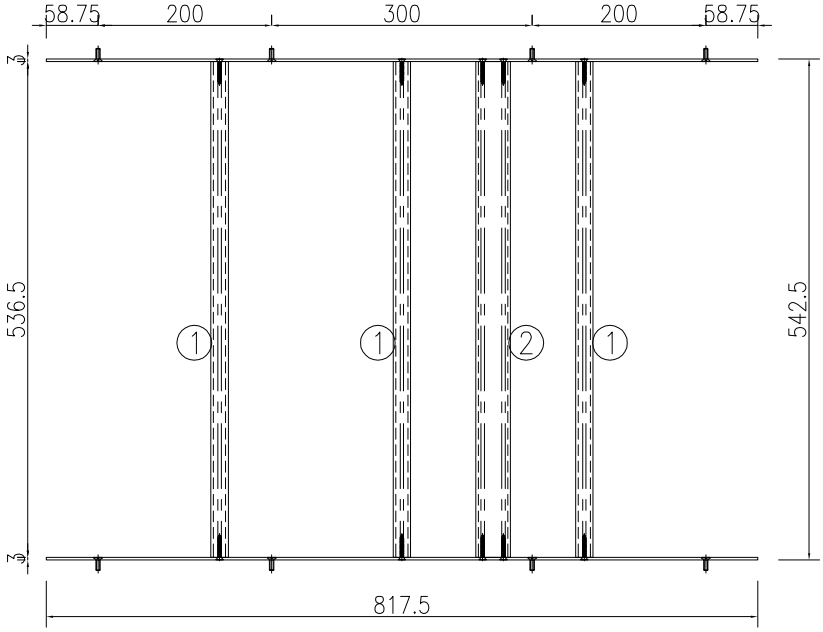

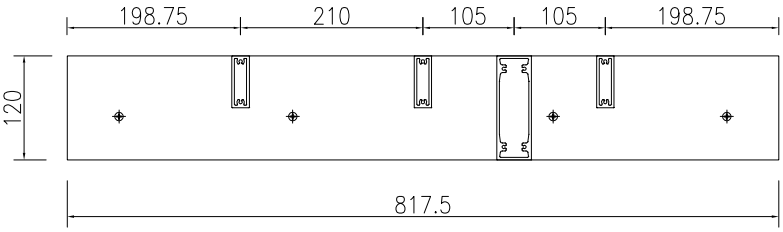

名稱	格柵玉料組裝圖	制圖	WYY	2025-08-10	修改			
材料	詳見加工圖	復核			日期			
顏色	LX01963MH(耐候木紋)	批准			圖號	J861-GW-YZ03		


EG－DWG3


美特鋁質 有限公司
MIDI Aluminium Fabricator Ltd.


工程號	J861	地盤	己連拿利

圖号	窗號	J861-GW-YZ03A	幅数	2	W	817.5
					H	612.5

序號	料號	名稱	出筍	長度	支/幅	加工說明
1	X86690	60x20x3mm鋁通-企	直口	606.5	3	J861-GW-Q-YO3A
2	X86691	120x40x3mm鋁通-企	直口	606.5	1	J861-GW-Q-TO3A
3	B05509	格柵玉企巴	直口	817.5	1	J861-GW-QB03A
4	B05509	格柵玉企巴	直口	817.5	1	J861-GW-QB03AR

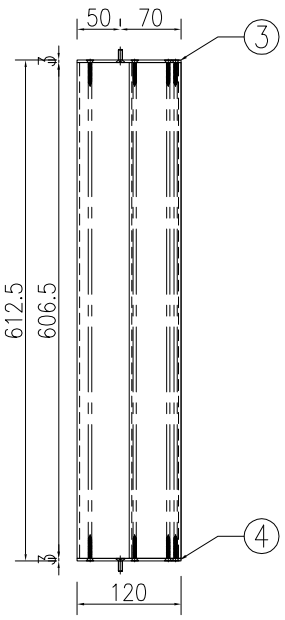

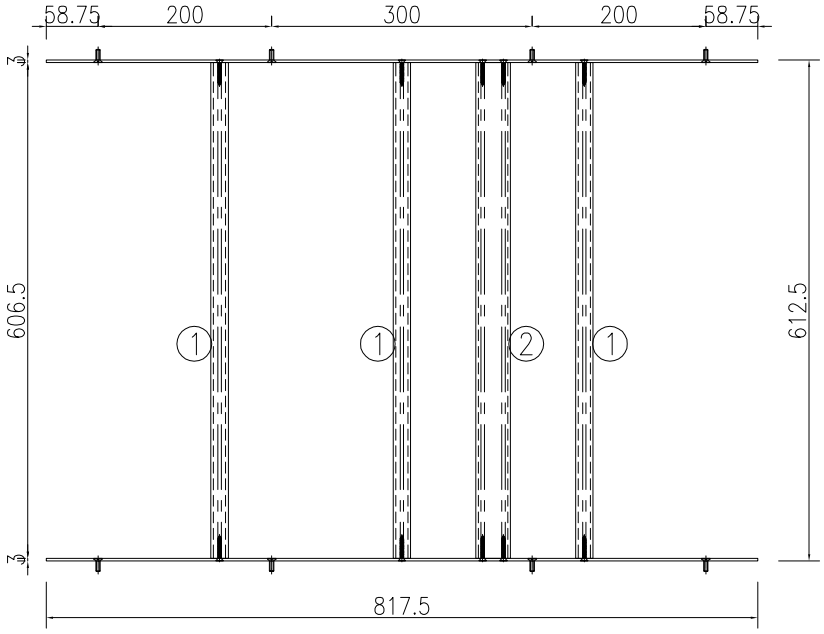

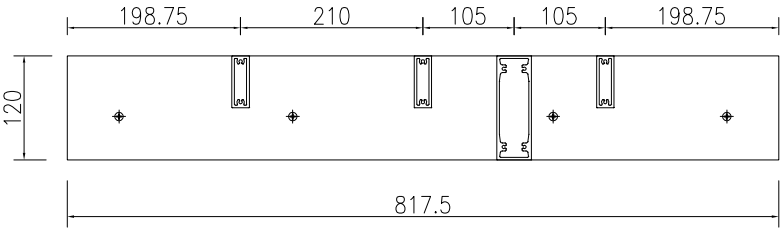

名稱	格柵玉料組裝圖	制圖	WYY	2025-08-10	修改			
材料	詳見加工圖	復核			日期			
顏色	LX01963MH(耐候木紋)	批准			圖號	J861－GW－YZ03A		


EG—DWG3


美特鋁質 有限公司
MIDI Aluminium Fabricator Ltd.


工程號	J861	地盤	己連拿利

圖号	窗號	J861-GW-YZ04	幅数	4	W	1883
					H	542.5

序號	料號	名稱	出筍	長度	支/幅	加工說明
1	X86690	60x20x3mm鋁通-企	直口	536.5	9	J861-GW-Q-Y04
2	X86691	120x40x3mm鋁通-企	直口	536.5	1	J861-GW-Q-T04
3	B05509	格柵玉企巴	直口	1883	1	J861-GW-QB04
4	B05509	格柵玉企巴	直口	1883	1	J861-GW-QB04R

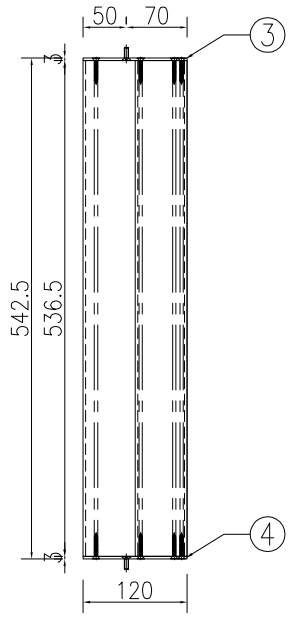

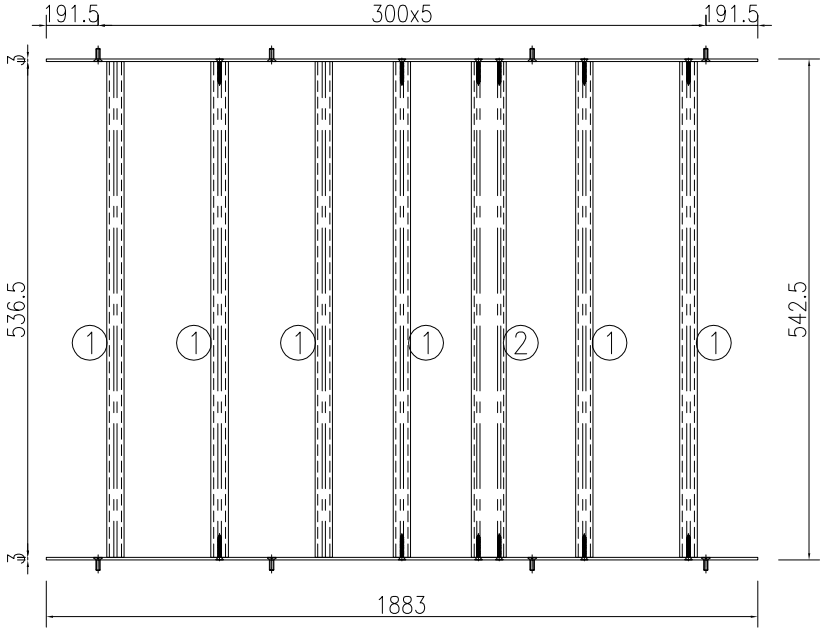

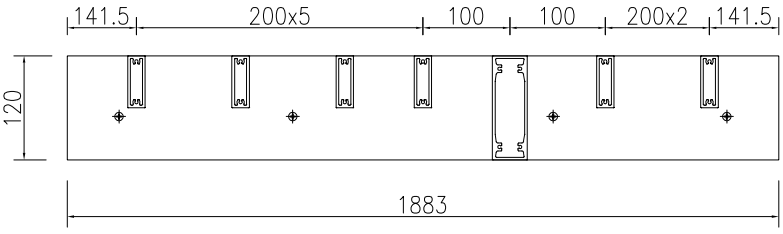

名稱	格柵玉料組裝圖	制圖	WYY	2025-08-10	修改			
材料	詳見加工圖	復核			日期			
顏色	LX01963MH(耐候木紋)	批准			圖號	J861—GW—YZ04		


EG－DWG3


美特鋁質 有限公司
MIDI Aluminium Fabricator Ltd.


工程號	J861	地盤	己連拿利

圖号	窗號	J861-GW-YZ04A	幅数	4	W	1883
					H	612.5

序號	料號	名稱	出筍	長度	支/幅	加工說明
1	X86690	60x20x3mm鋁通-企	直口	606.5	9	J861-GW-Q-Y04A
2	X86691	120x40x3mm鋁通-企	直口	606.5	1	J861-GW-Q-T04A
3	B05509	格柵玉企巴	直口	1883	1	J861-GW-QB04A
4	B05509	格柵玉企巴	直口	1883	1	J861-GW-QB04AR

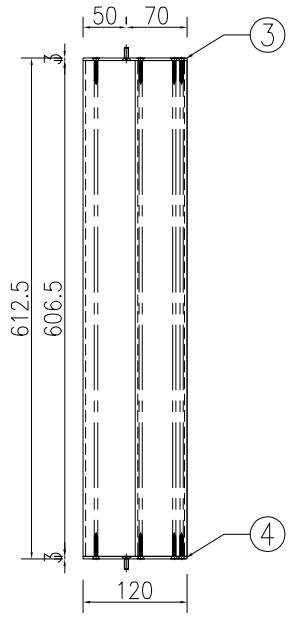

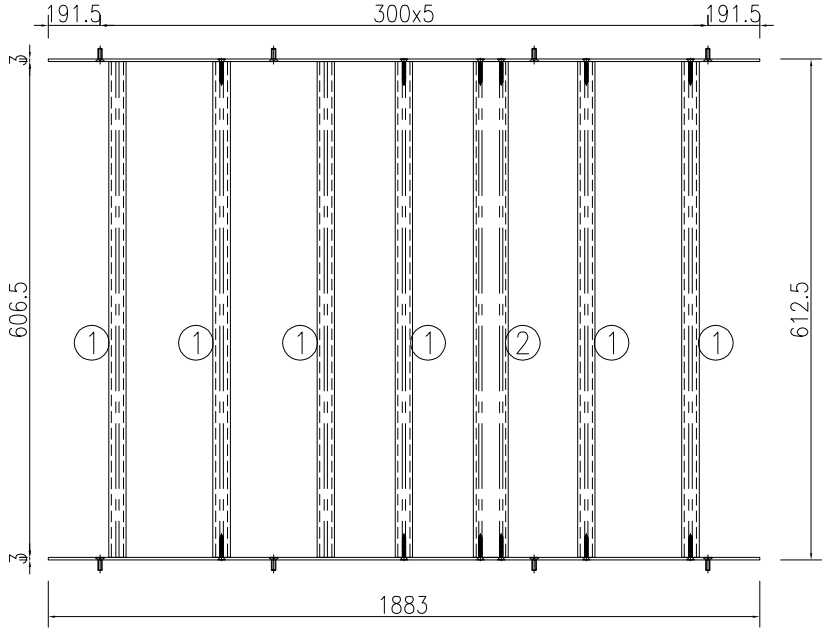

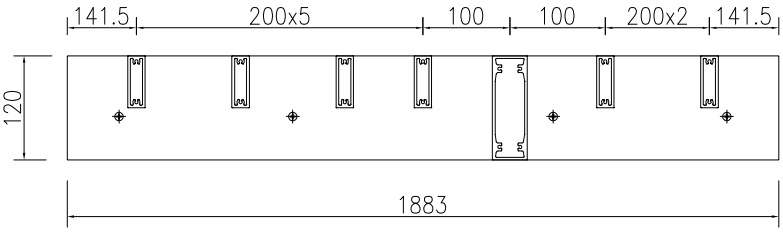

名稱	格柵玉料組裝圖	制圖	WYY	2025-08-10	修改			
材料	詳見加工圖	復核			日期			
顏色	LX01963MH(耐候木紋)	批准			圖號	J861－GW－YZ04A		


EG—DWG3


美特鋁質 有限公司
MIDI Aluminium Fabricator Ltd.


工程號	J861	地盤	己連拿利

圖号	窗號	J861-GW-YZ05	幅数	2	W	817.5
					H	775

序號	料號	名稱	出筍	長度	支/幅	加工說明
1	X86690	60x20x3mm鋁通-企	直口	769	3	J861-GW-Q-Y05
2	X86691	120x40x3mm鋁通-企	直口	769	1	J861-GW-Q-T05
3	B05509	格柵玉企巴	直口	817.5	1	J861-GW-QB05
4	B05509	格柵玉企巴	直口	817.5	1	J861-GW-QB05R

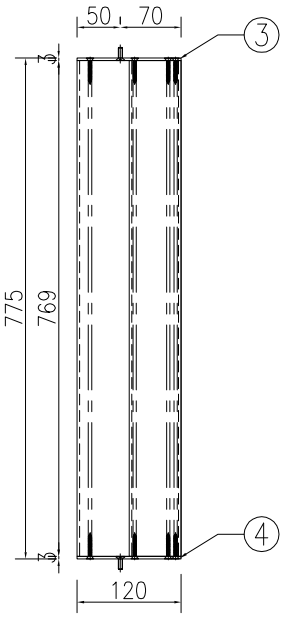

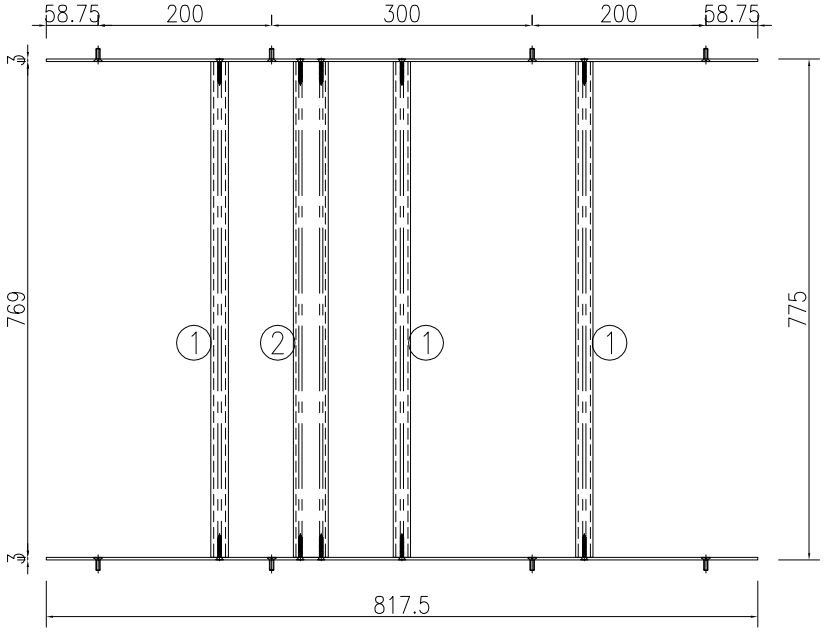

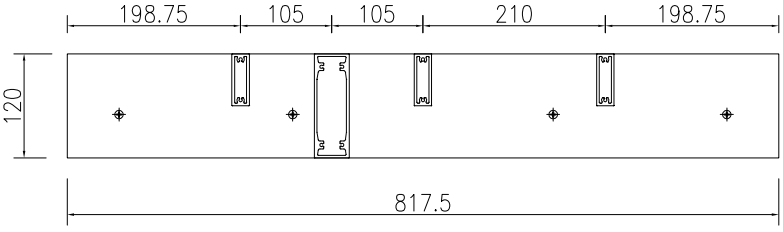

名稱	格柵玉料組裝圖	制圖	WYY	2025-08-10	修改			
材料	詳見加工圖	復核			日期			
顏色	LX01963MH(耐候木紋)	批准			圖號	J861-GW-YZ05		


EG－DWG3


美特鋁質 有限公司
MIDI Aluminium Fabricator Ltd.


工程號	J861	地盤	己連拿利

圖号	窗號	J861-GW-YZ05A	幅数	2	W	817.5
					H	825

序號	料號	名稱	出筍	長度	支/幅	加工說明
1	X86690	60x20x3mm鋁通-企	直口	819	3	J861-GW-Q-Y05A
2	X86691	120x40x3mm鋁通-企	直口	819	1	J861-GW-Q-T05A
3	B05509	格柵玉企巴	直口	817.5	1	J861-GW-QB05A
4	B05509	格柵玉企巴	直口	817.5	1	J861-GW-QB05AR

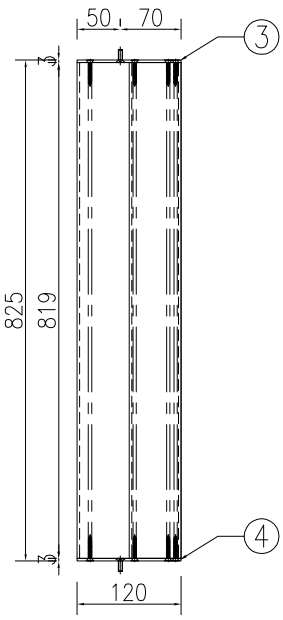

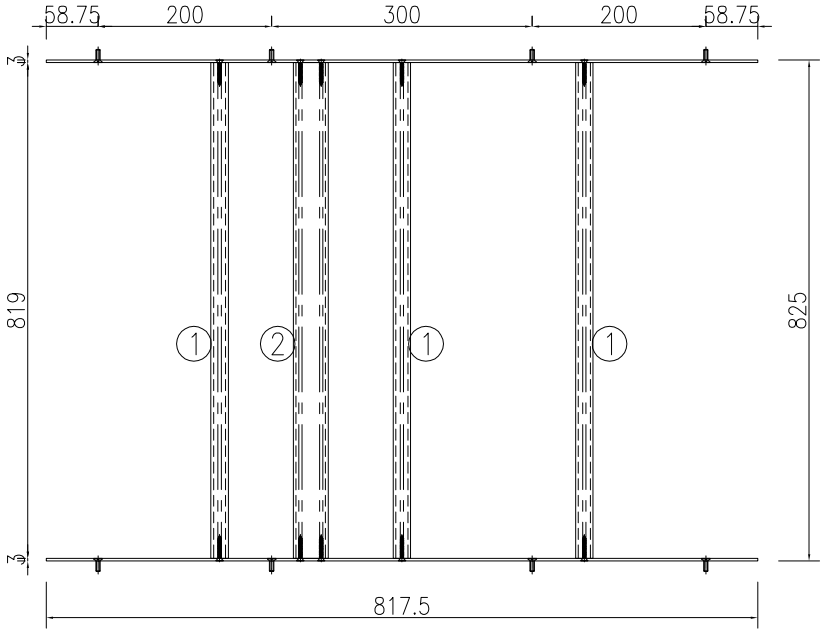

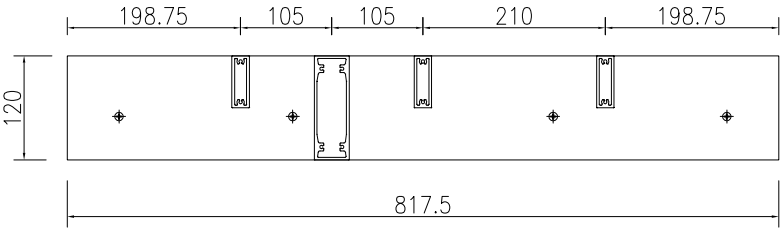

名稱	格柵玉料組裝圖	制圖	WYY	2025-08-10	修改			
材料	詳見加工圖	復核			日期			
顏色	LX01963MH(耐候木紋)	批准			圖號	J861－GW－YZ05A		


EG—DWG3


美特鋁質 有限公司
MIDI Aluminium Fabricator Ltd.


工程號	J861	地盤	己連拿利

圖号	窗號	J861-GW-YZ06	幅数	4	W	1883
					H	775

序號	料號	名稱	出筍	長度	支/幅	加工說明
1	X86690	60x20x3mm鋁通-企	直口	769	9	J861-GW-Q-Y06
2	X86691	120x40x3mm鋁通-企	直口	769	1	J861-GW-Q-T06
3	B05509	格柵玉企巴	直口	1883	1	J861-GW-QB06
4	B05509	格柵玉企巴	直口	1883	1	J861-GW-QB06R

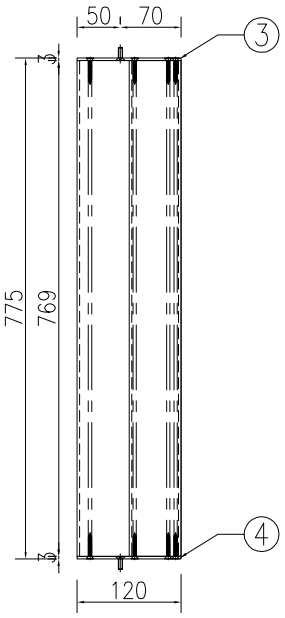

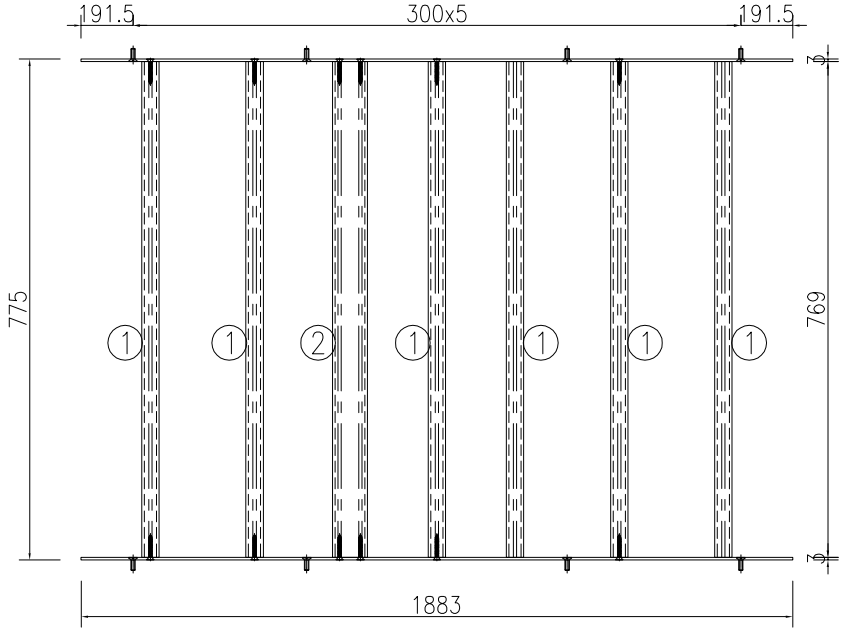

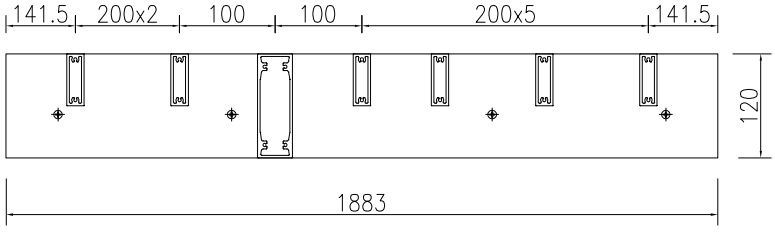

名稱	格柵玉料組裝圖	制圖	WYY	2025-08-10	修改			
材料	詳見加工圖	復核			日期			
顏色	LX01963MH(耐候木紋)	批准			圖號	J861—GW—YZ06		


EG-DWG3


美特鋁質 有限公司
MIDI Aluminium Fabricator Ltd.


工程號	J861	地盤	己連拿利

圖号	窗號	J861-GW-YZ06A	幅数	4	W	1883
					H	825

序號	料號	名稱	出筍	長度	支/幅	加工說明
1	X86690	60x20x3mm鋁通-企	直口	819	9	J861-GW-Q-Y06A
2	X86691	120x40x3mm鋁通-企	直口	819	1	J861-GW-Q-T06A
3	B05509	格柵玉企巴	直口	1883	1	J861-GW-QB06A
4	B05509	格柵玉企巴	直口	1883	1	J861-GW-QB06AR

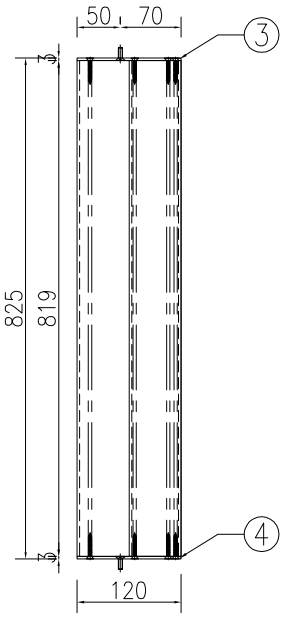

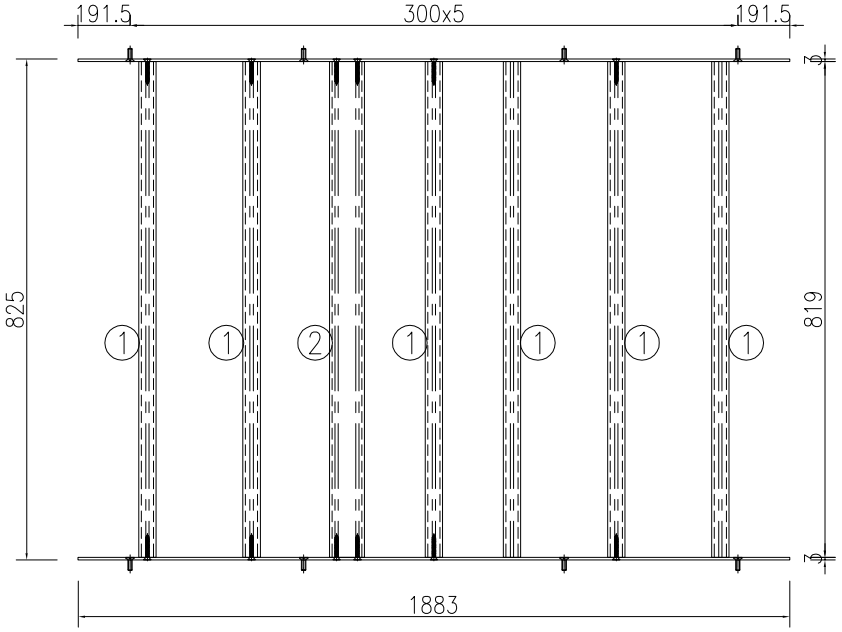

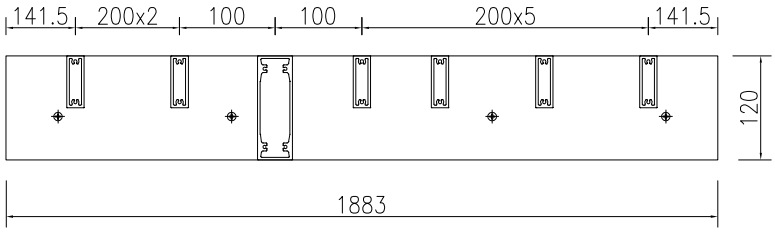

名稱	格柵玉料組裝圖	制圖	WYY	2025-08-10	修改			
材料	詳見加工圖	復核			日期			
顏色	LX01963MH(耐候木紋)	批准			圖號	J861-GW-YZ06A		

EG—DWG3

931.5 931.5 937.5

美特鋁質 有限公司 MIDI Aluminium Fabricator Ltd.			
工程號	J861	地盤	已連拿利


圖台	窗號	J861-GW-YZ07	幅數	1	W	1839.5
					H	~~512.5~~
					H1	~~506.5~~


序號	料號	名稱	出筍	長度	支/幅	加工說明
1	X86691	120x40x3mm鋁通-企	直口	~~506.5~~	12	J861-GW-Q-T07
2	B05509	格柵玉企巴	直口	1839.5	1	J861-GW-QB07
3	B05509	格柵玉企巴	直口	1839.5	1	J861-GW-QB07R


圖台	窗號	J861-GW-YZ07B	幅數	1	W	1839.5
					H	~~2358~~
					H1	~~2352~~

序號	料號	名稱	出筍	長度	支/幅	加工說明
1	X86691	120x40x3mm鋁通-企	直口	~~2352~~	12	J861-GW-Q-T07B
2	B05509	格柵玉企巴	直口	1839.5	1	J861-GW-QB07B
3	B05509	格柵玉企巴	直口	1839.5	1	J861-GW-QB07BR

1927 1927 1933

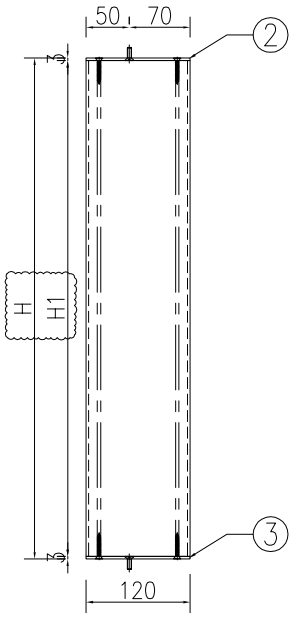

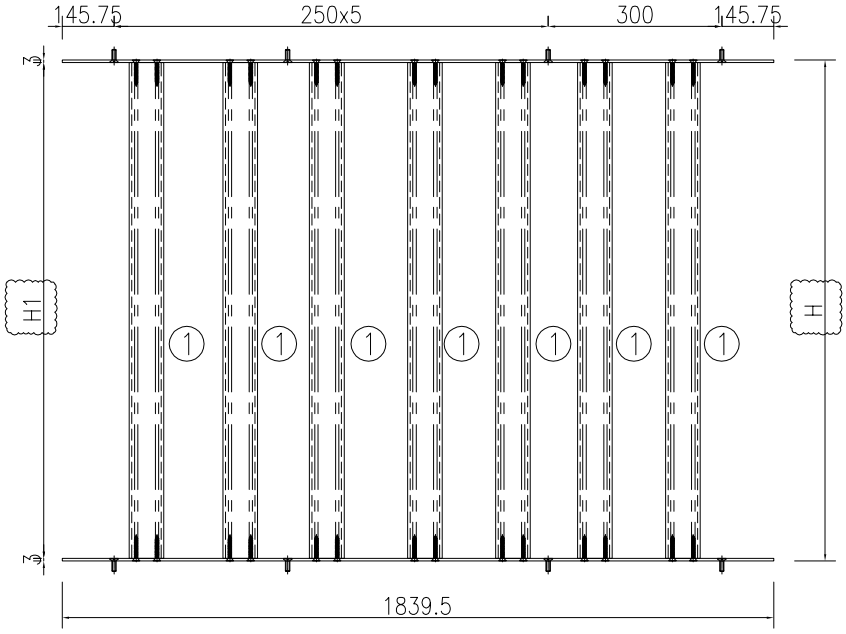

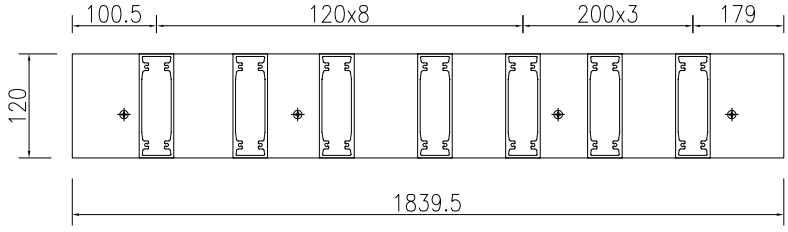

名稱	格柵玉料組裝圖	制圖	WYY	2025-08-10	修改	A		
材料	詳見加工圖	復核			日期	2025.11.25		
顏色	LX01963MH(耐候木紋)	批准			圖號	J861—GW—YZ07		


EG—DWG3


美特鋁質 有限公司
MIDI Aluminium Fabricator Ltd.

工程號	J861	地盤	己連拿利

圖号	窗號	J861-GW-YZ07A	幅数	1	W	1839.5
					H	1182.5

序號	料號	名稱	出筍	長度	支/幅	加工說明
1	X86691	120x40x3mm铝通-企	直口	1176.5	12	J861-GW-Q-T07A
2	B05509	格栅玉企巴	直口	1839.5	1	J861-GW-QB07A
3	B05509	格栅玉企巴	直口	1839.5	1	J861-GW-QB07AR
4	3mm厚铝板	铝板加工图	直口	1839.5	1	J861-GW-LB07A

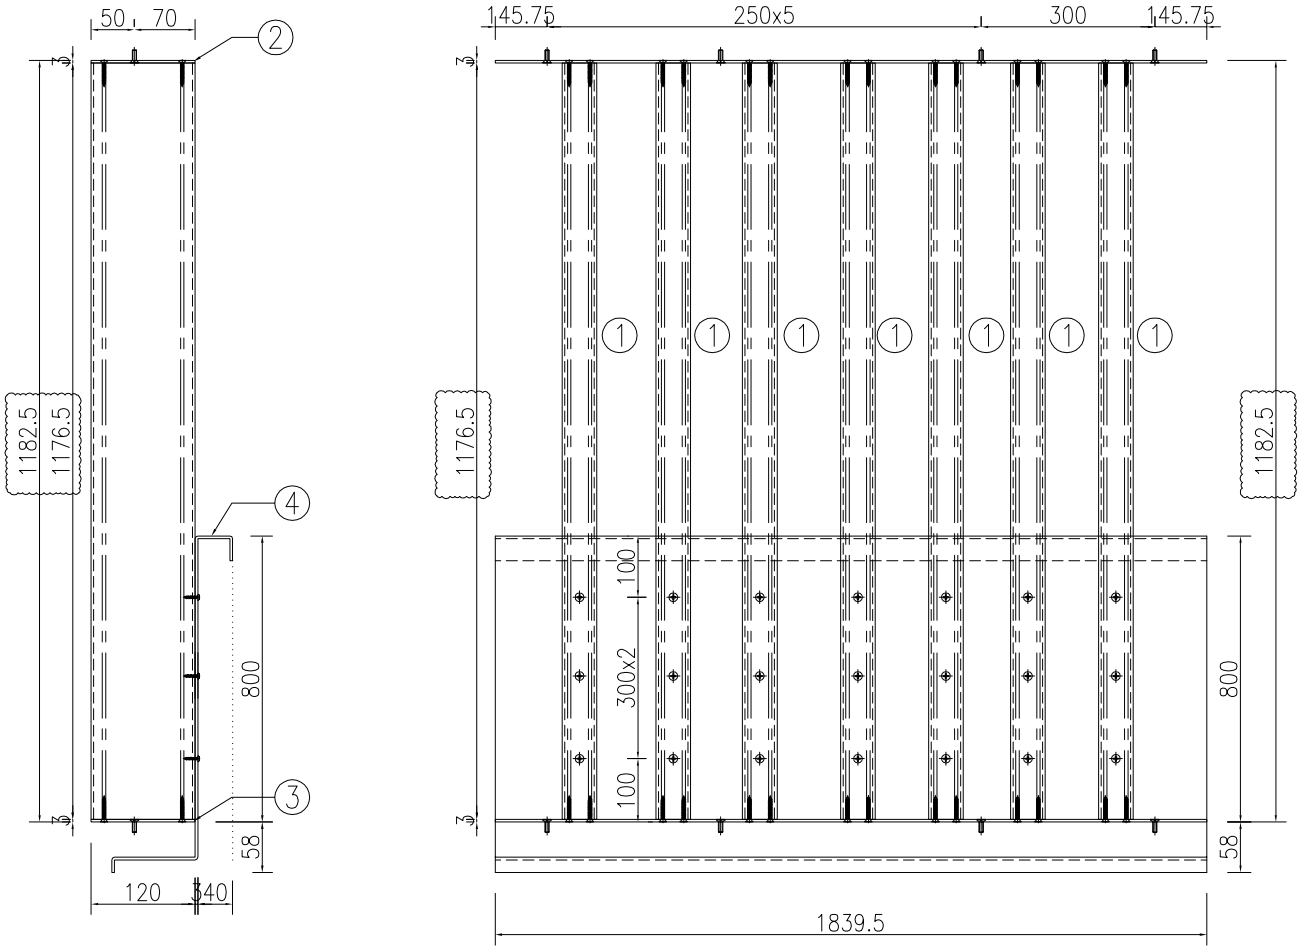

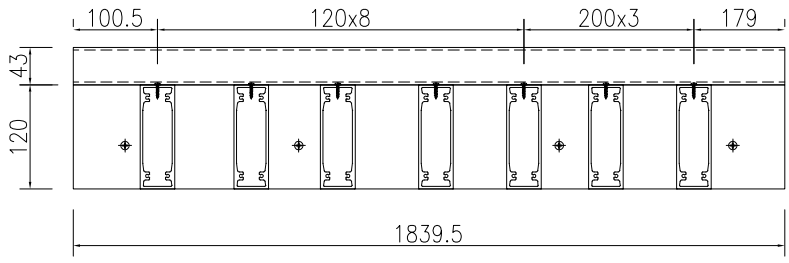

名稱	格栅玉料組裝圖	制圖	WYY	2025-08-10	修改	A		
材料	詳見加工圖	復核			日期	2025.11.25		
顏色	LX01963MH(耐候木紋)	批准			圖號	J861—GW—YZ07A		

EG—DWG3

931.5 931.5 937.5

美特鋁質 有限公司
MIDI Aluminium Fabricator Ltd.

工程號	J861	地盤	己連拿利


窗台	窗號	J861-GW-YZ08	幅数	1	W	1839.5
					H	~~512.5~~
					H1	~~506.5~~


序號	料號	名稱	出筍	長度	支/幅	加工說明
1	X86691	120x40x3mm鋁通-企	直口	~~506.5~~	12	J861-GW-Q-T08
2	B05509	格柵玉企巴	直口	1839.5	1	J861-GW-QB08
3	B05509	格柵玉企巴	直口	1839.5	1	J861-GW-QB08R


窗台	窗號	J861-GW-YZ08B	幅数	1	W	1839.5
					H	~~2358~~
					H1	~~2352~~

序號	料號	名稱	出筍	長度	支/幅	加工說明
1	X86691	120x40x3mm鋁通-企	直口	~~2352~~	12	J861-GW-Q-T08B
2	B05509	格柵玉企巴	直口	1839.5	1	J861-GW-QB08B
3	B05509	格柵玉企巴	直口	1839.5	1	J861-GW-QB08BR

1927 1927 1933

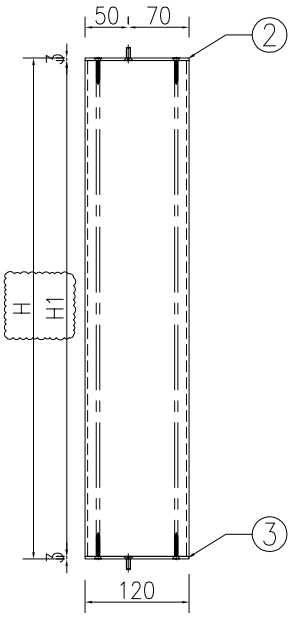

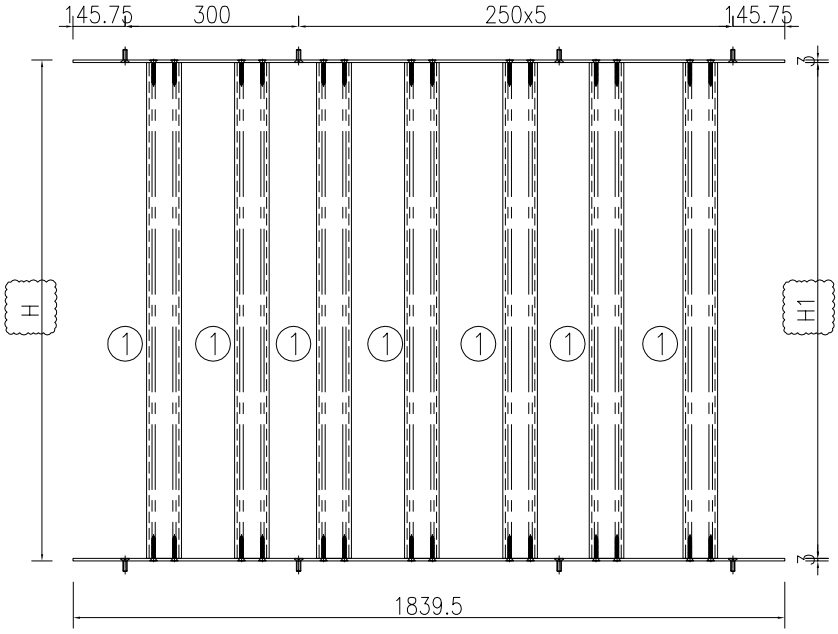

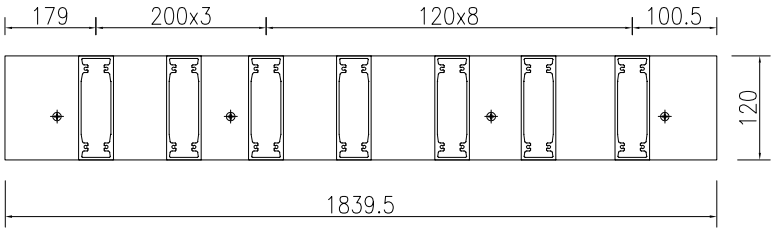

名稱	格柵玉料組裝圖	制圖	WYY	2025-08-10	修改	A		
材料	詳見加工圖	復核			日期	2025.11.25		
顏色	LX01963MH(耐候木紋)	批准			圖號	J861—GW—YZ08		


EG—DWG3


美特鋁質 有限公司
MIDI Aluminium Fabricator Ltd.

工程號	J861	地盤	己連拿利

圖号	窗號	J861-GW-YZ08A	幅数	1	W	1839.5
					H	1182.5

序號	料號	名稱	出筍	長度	支/幅	加工說明
1	X86691	120x40x3mm鋁通-企	直口	1176.5	12	J861-GW-Q-T08A
2	B05509	格柵玉企巴	直口	1839.5	1	J861-GW-QB08A
3	B05509	格柵玉企巴	直口	1839.5	1	J861-GW-QB08AR
4	3mm厚铝板	铝板加工图	直口	1839.5	1	J861-GW-LB08A

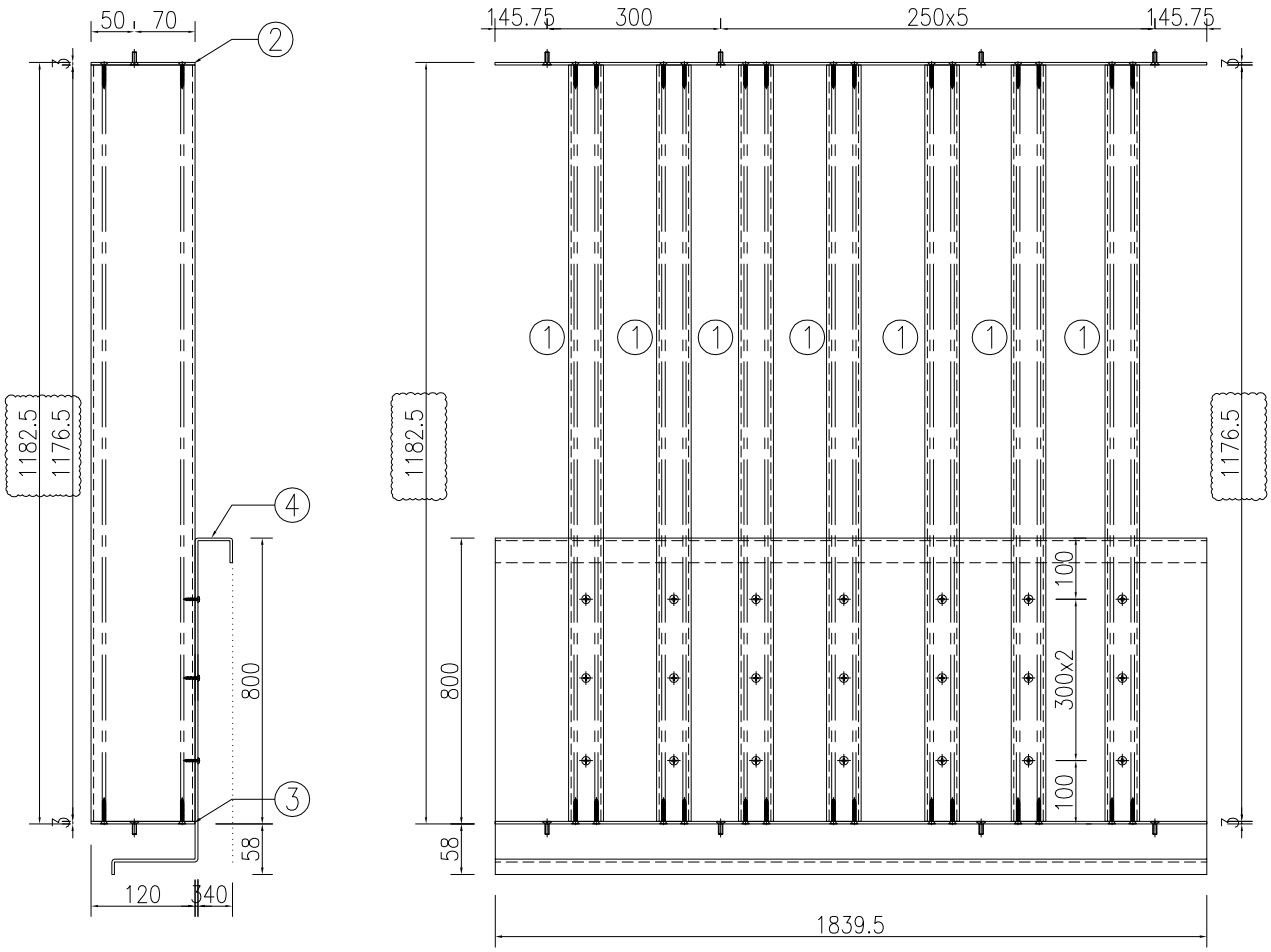

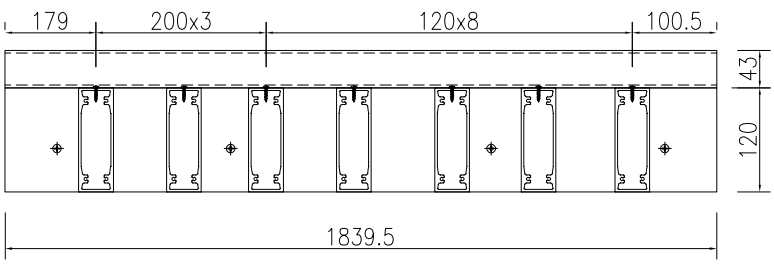

名稱	格柵玉料組裝圖	制圖	WYY	2025-08-10	修改	A		
材料	詳見加工圖	復核			日期	2025.11.25		
顏色	LX01963MH(耐候木紋)	批准			圖號	J861—GW—YZ08A		

EG—DWG3

美特鋁質 有限公司
MIDI Aluminium Fabricator Ltd.

工程號	J861	地盤	己連拿利


圖号	窗號	J861-GW-YZ09	幅数	2	W	838
					H	2327.5
					H1	2321.5


序號	料號	名稱	出筍	長度	支/幅	加工說明
1	X86691	120x40x3mm鋁通-企	直口	2321.5	3	J861-GW-Q-T09
2	B05509	格柵玉企巴	直口	838	1	J861-GW-QB09
3	B05509	格柵玉企巴	直口	838	1	J861-GW-QB09R

圖号	窗號	J861-GW-YZ09A	幅数	2	W	838
					H	~~1110~~
					H1	~~1104~~

序號	料號	名稱	出筍	長度	支/幅	加工說明
1	X86691	120x40x3mm鋁通-企	直口	~~1104~~	3	J861-GW-Q-T09A
2	B05509	格柵玉企巴	直口	838	1	J861-GW-QB09A
3	~~B05509~~	~~格柵玉企巴~~	~~直口~~	~~838~~	~~1~~	~~J861-GW-QB09AR~~

301.5 307.5 301.5

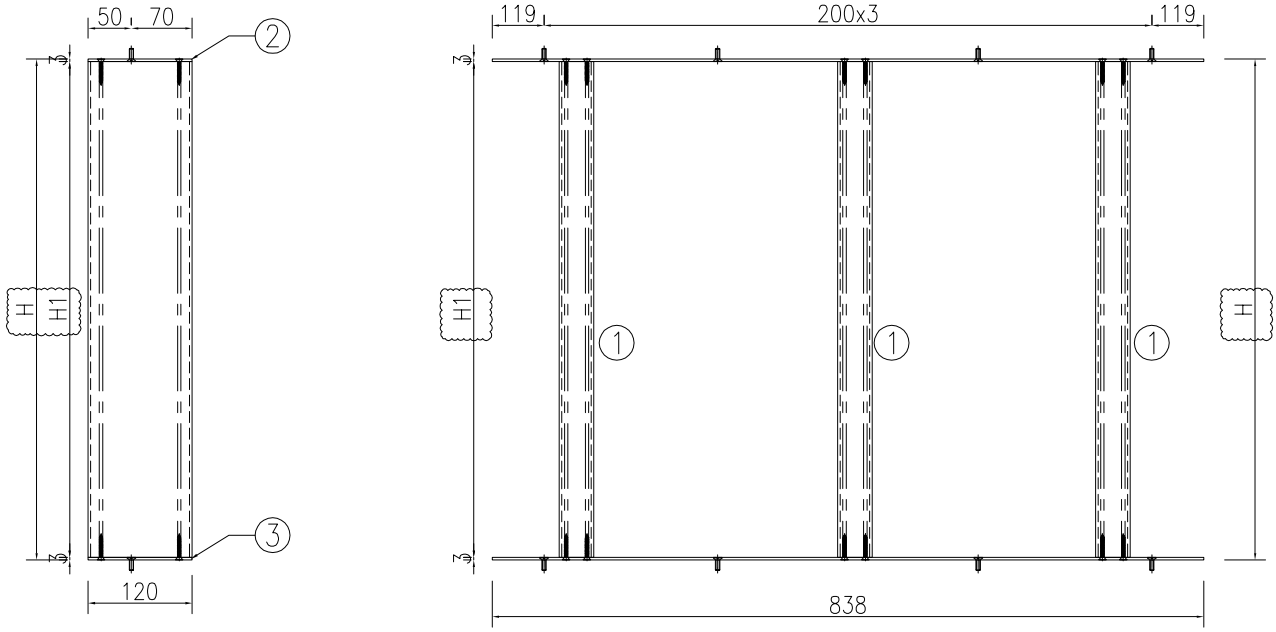

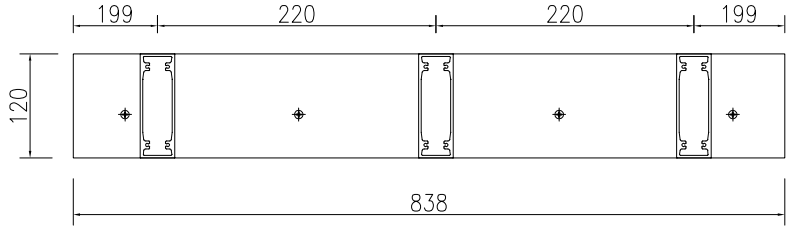

名稱	格柵玉料組裝圖	制圖	WYY	2025-08-10	修改	A		
材料	詳見加工圖	復核			日期	2025.11.25		
顏色	LX01963MH(耐候木紋)	批准			圖號	J861—GW—YZ09		

EG—DWG3

536.5

536.5

542.5

957.5

951.5

951.5

美特鋁質 有限公司
MIDI Aluminium Fabricator Ltd.

工程號	J861	地盤	己連拿利

窗号	窗號	J861-GW-YZ18	幅数	1	W	1707
					H	~~172.5~~
					H1	~~166.5~~


序號	料號	名稱	出筍	長度	支/幅	加工說明
1	X86690	60x20x3mm鋁通-企	直口	~~166.5~~	21	J861-GW-Q-Y18
2	B05509	格柵玉企巴	直口	1707	1	J861-GW-QB18
3	B05509	格柵玉企巴	直口	1707	1	J861-GW-QB18R


窗号	窗號	J861-GW-YZ18A	幅数	1	W	1707
					H	1358
					H1	1352


序號	料號	名稱	出筍	長度	支/幅	加工說明
1	X86690	60x20x3mm鋁通-企	直口	1352	21	J861-GW-Q-Y18A
2	B05509	格柵玉企巴	直口	1707	1	J861-GW-QB18A
3	B05509	格柵玉企巴	直口	1707	1	J861-GW-QB18AR

窗号	窗號	J861-GW-YZ18B	幅数	1	W	1707
					H	~~1327.5~~
					H1	~~1321.5~~

序號	料號	名稱	出筍	長度	支/幅	加工說明
1	X86690	60x20x3mm鋁通-企	直口	~~1321.5~~	21	J861-GW-Q-Y18B
2	B05509	格柵玉企巴	直口	1707	1	J861-GW-QB18B
3	B05509	格柵玉企巴	直口	1707	1	J861-GW-QB18BR

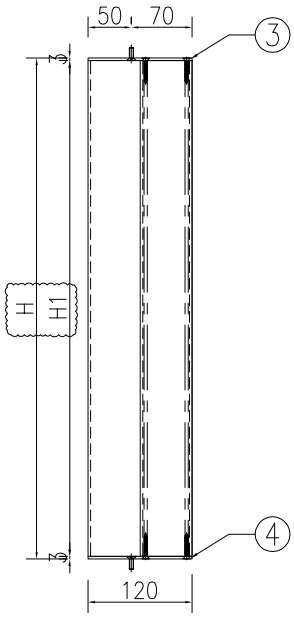

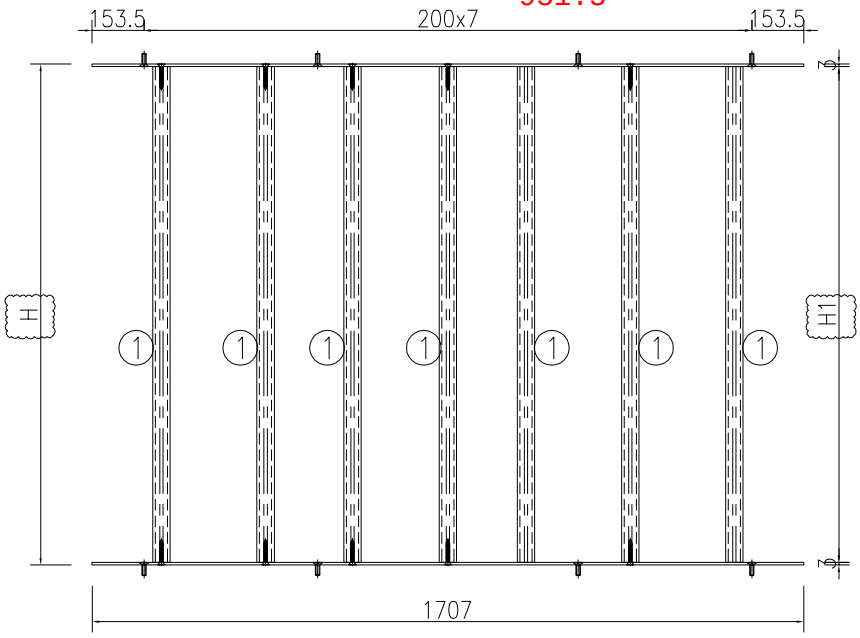

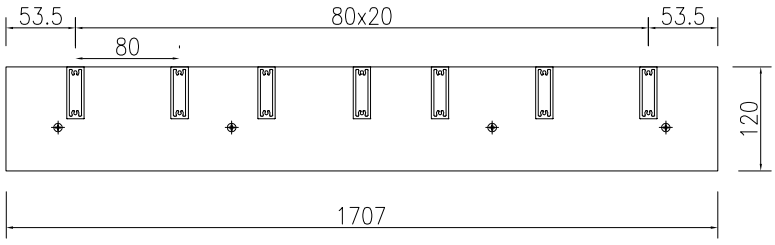

名稱	格柵玉料組裝圖	制圖	WYY	2025-08-10	修改	A		
材料	詳見加工圖	復核			日期	2025.11.25		
顏色	LX01963MH(耐候木紋)	批准			圖號	J861—GW—YZ18		

EG—DWG3

536.5 536.5 542.5

美特鋁質 有限公司
MIDI Aluminium Fabricator Ltd.

工程號	J861	地盤	己連拿利

窗号	窗號	J861-GW-YZ19	幅数	3	W	247
					H	~~172.5~~
					H1	~~166.5~~

序號	料號	名稱	出筒	長度	支/幅	加工說明
1	X86690	60x20x3mm鋁通-企	直口	~~166.5~~	4	J861-GW-Q-Y19
2	B05509	格柵玉企巴	直口	247	1	J861-GW-QB19
3	B05509	格柵玉企巴	直口	247	1	J861-GW-QB19R

窗号	窗號	J861-GW-YZ19A	幅数	3	W	247
					H	1358
					H1	1352


序號	料號	名稱	出筒	長度	支/幅	加工說明
1	X86690	60x20x3mm鋁通-企	直口	1352	4	J861-GW-Q-Y19A
2	B05509	格柵玉企巴	直口	247	1	J861-GW-QB19A
3	B05509	格柵玉企巴	直口	247	1	J861-GW-QB19AR


窗号	窗號	J861-GW-YZ19B	幅数	3	W	247
					H	~~1327.5~~
					H1	~~1321.5~~


957.5
951.5

序號	料號	名稱	出筒	長度	支/幅	加工說明
1	X86690	60x20x3mm鋁通-企	直口	1321.5	4	J861-GW-Q-Y19B
2	B05509	格柵玉企巴	直口	247	1	J861-GW-QB19B
3	B05509	格柵玉企巴	直口	247	1	J861-GW-QB19BR

951.5

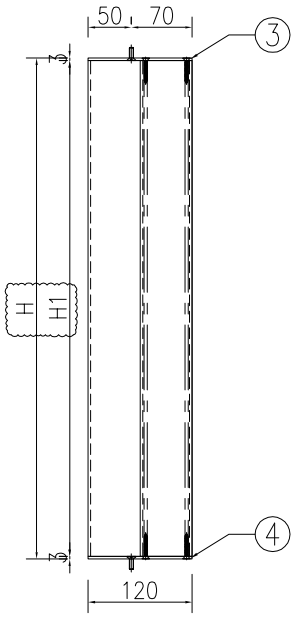

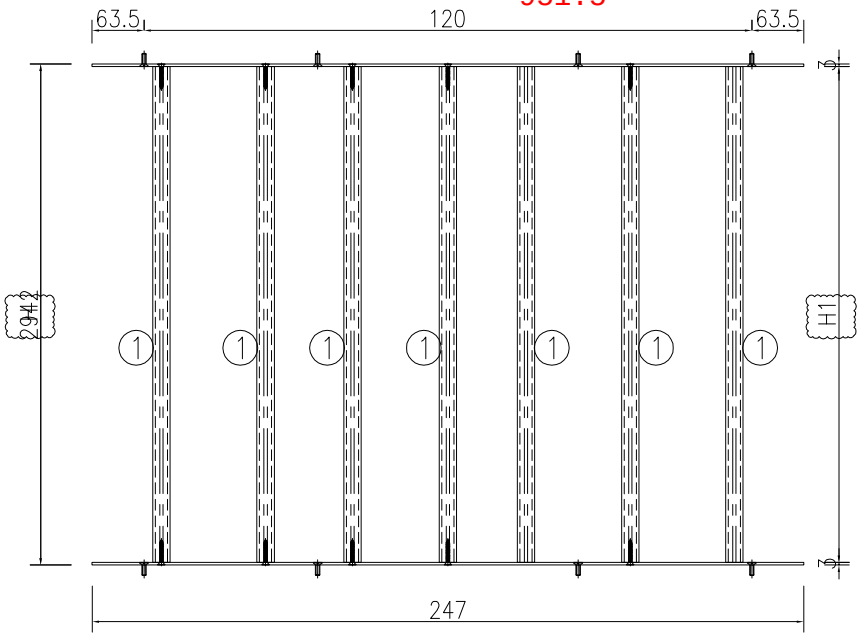

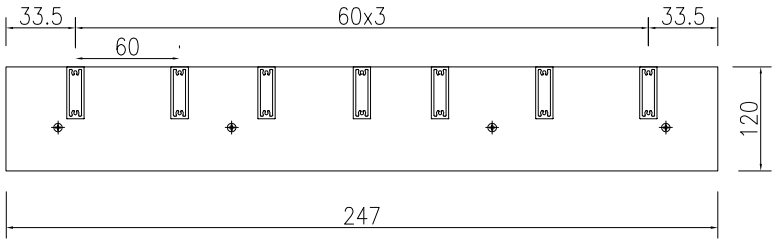

名稱	格柵玉料組裝圖	制圖	WYY	2025-08-10	修改	A		
材料	詳見加工圖	復核			日期	2025.11.25		
顏色	LX01963MH(耐候木紋)	批准			圖號	J861—GW—YZ19		

EG—DWG3

536.5

536.5

542.5

957.5

951.5

951.5

美特鋁質 有限公司
MIDI Aluminium Fabricator Ltd.

工程號	J861	地盤	己連拿利

窗号	窗號	J861-GW-YZ20	幅数	1	W	1347
					H	~~172.5~~
					H1	~~166.5~~


序號	料號	名稱	出筍	長度	支/幅	加工說明
1	X86690	60x20x3mm鋁通-企	直口	~~166.5~~	18	J861-GW-Q-Y20
2	B05509	格柵玉企巴	直口	1347	1	J861-GW-QB20
3	B05509	格柵玉企巴	直口	1347	1	J861-GW-QB20R


窗号	窗號	J861-GW-YZ20A	幅数	1	W	1347
					H	1358
					H1	1352


序號	料號	名稱	出筍	長度	支/幅	加工說明
1	X86690	60x20x3mm鋁通-企	直口	1352	18	J861-GW-Q-Y20A
2	B05509	格柵玉企巴	直口	1347	1	J861-GW-QB20A
3	B05509	格柵玉企巴	直口	1347	1	J861-GW-QB20AR

窗号	窗號	J861-GW-YZ20B	幅数	1	W	1347
					H	~~1327.5~~
					H1	~~1321.5~~

序號	料號	名稱	出筍	長度	支/幅	加工說明
1	X86690	60x20x3mm鋁通-企	直口	~~1321.5~~	18	J861-GW-Q-Y20B
2	B05509	格柵玉企巴	直口	1347	1	J861-GW-QB20B
3	B05509	格柵玉企巴	直口	1347	1	J861-GW-QB20BR

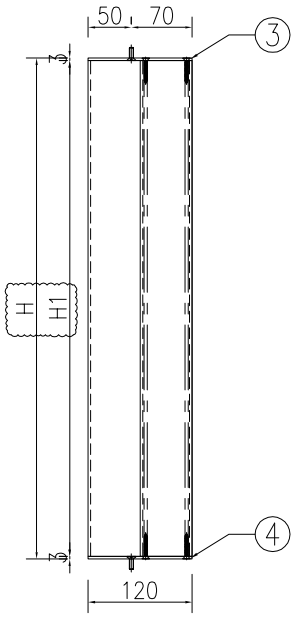

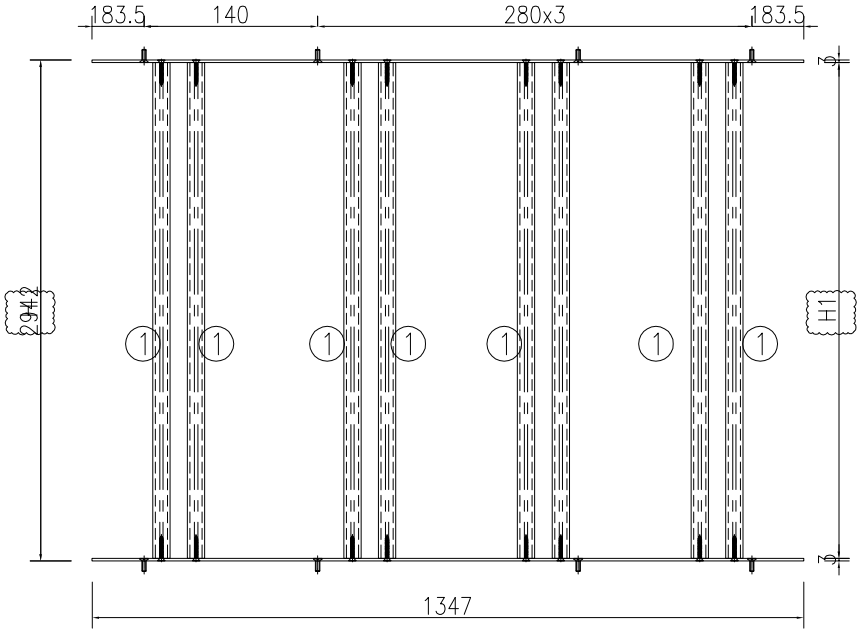

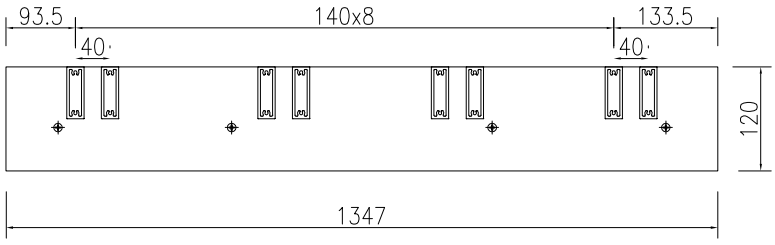

名稱	格柵玉料組裝圖	制圖	WYY	2025-08-10	修改	A		
材料	詳見加工圖	復核			日期	2025.11.25		
顏色	LX01963MH(耐候木紋)	批准			圖號	J861—GW—YZ20		

EG—DWG3

536.5

536.5

542.5

957.5

951.5

951.5

美特鋁質 有限公司
MIDI Aluminium Fabricator Ltd.

工程號	J861	地盤	己連拿利

窗号	窗號	J861-GW-YZ21	幅数	1	W	947
					H	~~172.5~~
					H1	~~166.5~~


序號	料號	名稱	出筍	長度	支/幅	加工說明
1	X86690	60x20x3mm铝通-企	直口	~~166.5~~	12	J861-GW-Q-Y21
2	B05509	格柵玉企巴	直口	947	1	J861-GW-QB21
3	B05509	格柵玉企巴	直口	947	1	J861-GW-QB21R


窗号	窗號	J861-GW-YZ21A	幅数	1	W	947
					H	1358
					H1	1352


序號	料號	名稱	出筍	長度	支/幅	加工說明
1	X86690	60x20x3mm铝通-企	直口	1352	12	J861-GW-Q-Y21A
2	B05509	格柵玉企巴	直口	947	1	J861-GW-QB21A
3	B05509	格柵玉企巴	直口	947	1	J861-GW-QB21AR

窗号	窗號	J861-GW-YZ21B	幅数	1	W	947
					H	~~1327.5~~
					H1	~~1321.5~~

序號	料號	名稱	出筍	長度	支/幅	加工說明
1	X86690	60x20x3mm铝通-企	直口	~~1321.5~~	12	J861-GW-Q-Y21B
2	B05509	格柵玉企巴	直口	947	1	J861-GW-QB21B
3	~~B05509~~	~~格柵玉企巴~~	~~直口~~	~~947~~	~~1~~	~~J861-GW-QB21BR~~

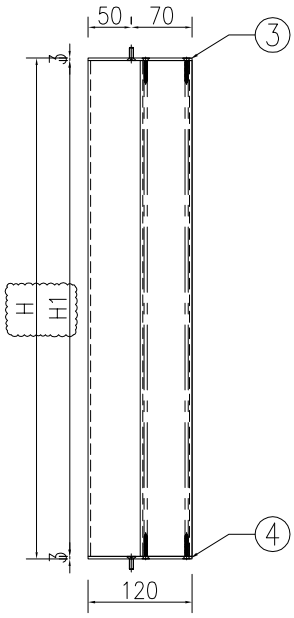

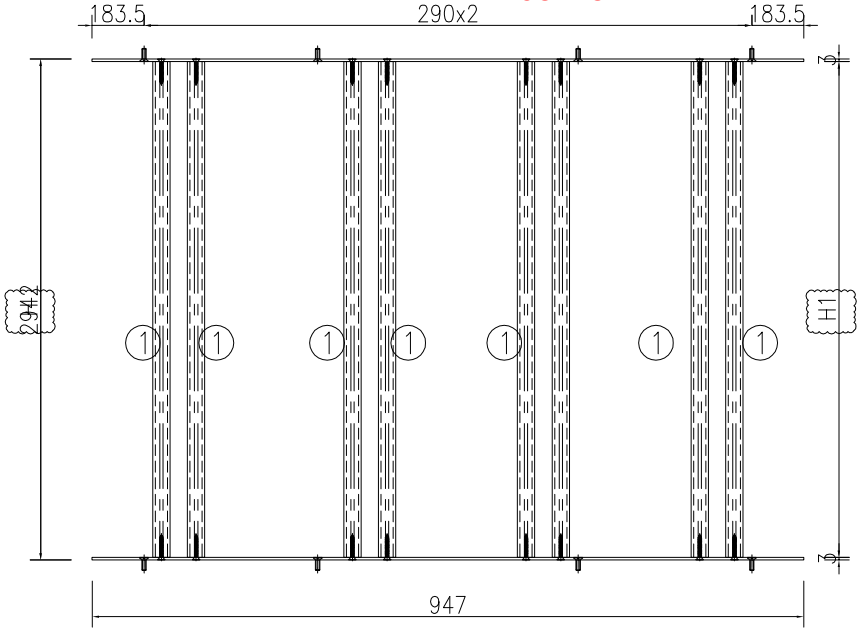

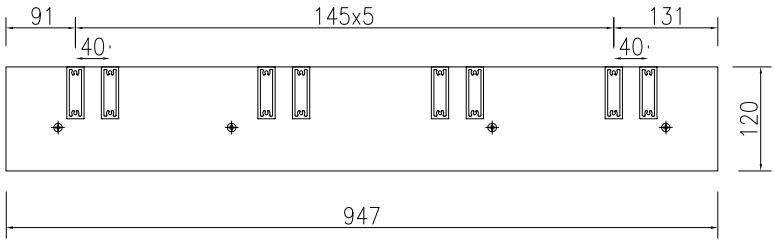

名稱	格柵玉料組裝圖	制圖	WYY	2025-08-10	修改	A		
材料	詳見加工圖	復核			日期	2025.11.25		
顏色	LX01963MH(耐候木紋)	批准			圖號	J861-GW-YZ21		

EG—DWG3

536.5

536.5

542.5

957.5

951.5

951.5

美特鋁質 有限公司
MIDI Aluminium Fabricator Ltd.

工程號	J861	地盤	己連拿利

窗号	窗號	J861-GW-YZ22	幅数	1	W	947
					H	~~172.5~~
					H1	~~166.5~~


序號	料號	名稱	出筍	長度	支/幅	加工說明
1	X86690	60x20x3mm鋁通-企	直口	~~166.5~~	12	J861-GW-Q-Y22
2	B05509	格柵玉企巴	直口	947	1	J861-GW-QB22
3	B05509	格柵玉企巴	直口	947	1	J861-GW-QB22R


窗号	窗號	J861-GW-YZ22A	幅数	1	W	947
					H	1358
					H1	1352


序號	料號	名稱	出筍	長度	支/幅	加工說明
1	X86690	60x20x3mm鋁通-企	直口	1352	12	J861-GW-Q-Y22A
2	B05509	格柵玉企巴	直口	947	1	J861-GW-QB22A
3	B05509	格柵玉企巴	直口	947	1	J861-GW-QB22AR

窗号	窗號	J861-GW-YZ22A	幅数	1	W	947
					H	~~1327.5~~
					H1	~~1321.5~~

序號	料號	名稱	出筍	長度	支/幅	加工說明
1	X86690	60x20x3mm鋁通-企	直口	~~1321.5~~	12	J861-GW-Q-Y22B
2	B05509	格柵玉企巴	直口	947	1	J861-GW-QB22B
3	~~B05509~~	~~格柵玉企巴~~	~~直口~~	~~947~~	~~1~~	~~J861-GW-QB22BR~~

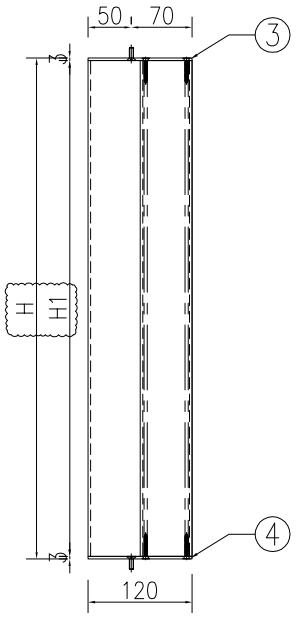

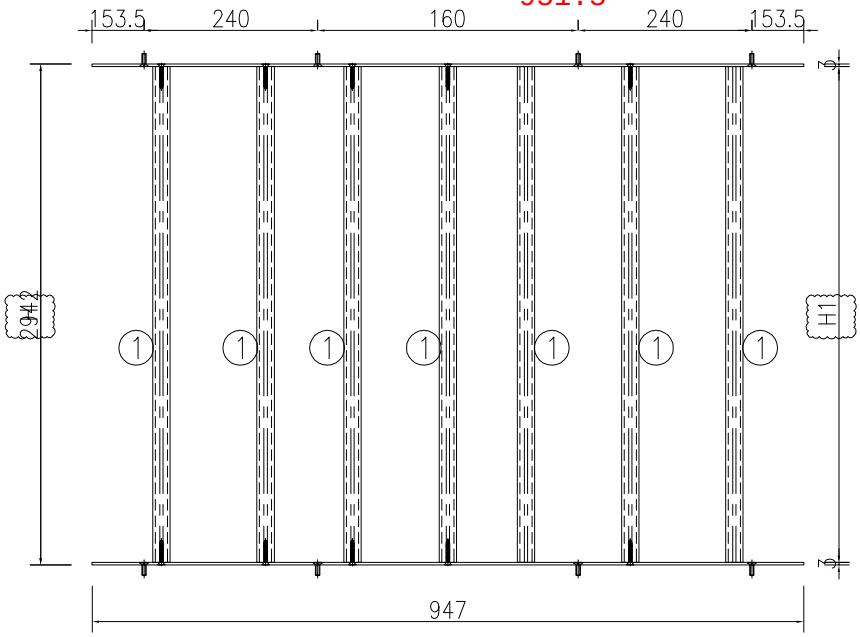

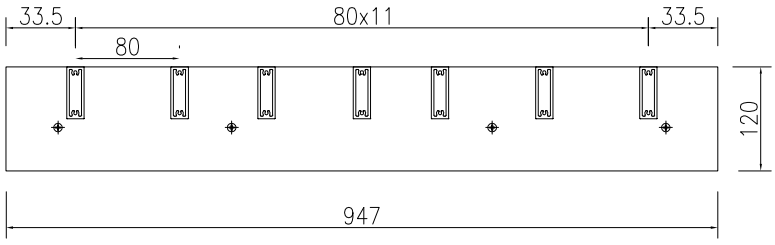

名稱	格柵玉料組裝圖	制圖	WYY	2025-08-10	修改	A		
材料	詳見加工圖	復核			日期	2025.11.25		
顏色	LX01963MH(耐候木紋)	批准			圖號	J861—GW—YZ22		

EG—DWG3

536.5

536.5

542.5

957.5

951.5

951.5

美特鋁質 有限公司
MIDI Aluminium Fabricator Ltd.

工程號	J861	地盤	己連拿利

窗号	窗號	J861-GW-YZ23	幅数	1	W	1507
					H	~~172.5~~
					H1	~~166.5~~


序號	料號	名稱	出筍	長度	支/幅	加工說明
1	X86690	60x20x3mm鋁通-企	直口	~~166.5~~	18	J861-GW-Q-Y23
2	B05509	格柵玉企巴	直口	1507	1	J861-GW-QB23
3	B05509	格柵玉企巴	直口	1507	1	J861-GW-QB23R


窗号	窗號	J861-GW-YZ23A	幅数	1	W	1507
					H	1358
					H1	1352


序號	料號	名稱	出筍	長度	支/幅	加工說明
1	X86690	60x20x3mm鋁通-企	直口	1352	18	J861-GW-Q-Y23A
2	B05509	格柵玉企巴	直口	1507	1	J861-GW-QB23A
3	B05509	格柵玉企巴	直口	1507	1	J861-GW-QB23AR

窗号	窗號	J861-GW-YZ23B	幅数	1	W	1507
					H	~~1327.5~~
					H1	~~1321.5~~

序號	料號	名稱	出筍	長度	支/幅	加工說明
1	X86690	60x20x3mm鋁通-企	直口	~~1321.5~~	18	J861-GW-Q-Y23B
2	B05509	格柵玉企巴	直口	1507	1	J861-GW-QB23B
3	B05509	格柵玉企巴	直口	1507	1	J861-GW-QB23BR

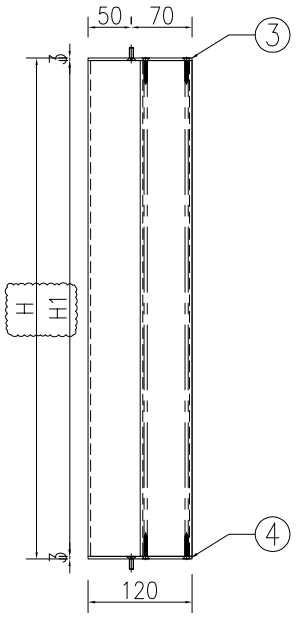

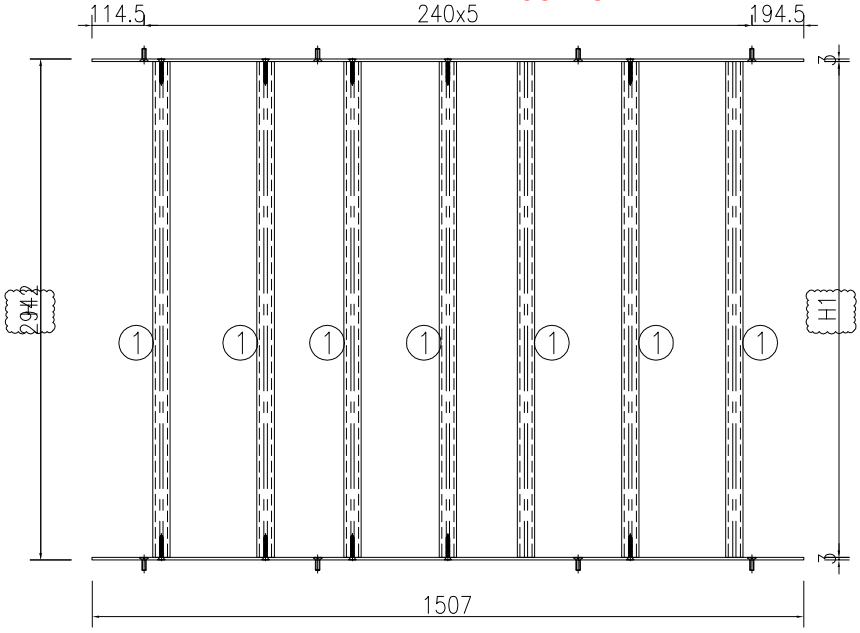

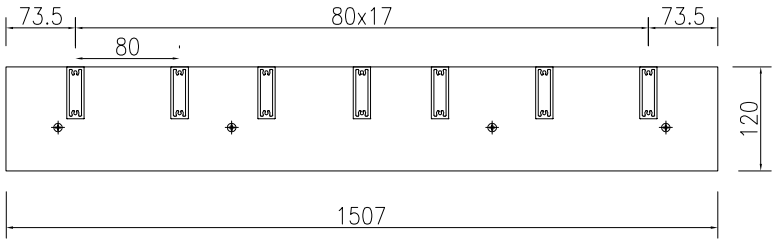

名稱	格柵玉料組裝圖	制圖	WYY	2025-08-10	修改	A		
材料	詳見加工圖	復核			日期	2025.11.25		
顏色	LX01963MH(耐候木紋)	批准			圖號	J861—GW—YZ23		

EG—DWG3

536.5

536.5

542.5

957.5

951.5

951.5

美特鋁質 有限公司
MIDI Aluminium Fabricator Ltd.

工程號	J861	地盤	己連拿利

窗号	窗號	J861-GW-YZ24	幅数	1	W	1857
					H	~~172.5~~
					H1	~~166.5~~


序號	料號	名稱	出筍	長度	支/幅	加工說明
1	X86690	60x20x3mm鋁通-企	直口	~~166.5~~	9	J861-GW-Q-Y24
2	B05509	格柵玉企巴	直口	1857	1	J861-GW-QB24
3	B05509	格柵玉企巴	直口	1857	1	J861-GW-QB24R


窗号	窗號	J861-GW-YZ24A	幅数	1	W	1857
					H	1358
					H1	1352


序號	料號	名稱	出筍	長度	支/幅	加工說明
1	X86690	60x20x3mm鋁通-企	直口	1352	9	J861-GW-Q-Y24A
2	B05509	格柵玉企巴	直口	1857	1	J861-GW-QB24A
3	B05509	格柵玉企巴	直口	1857	1	J861-GW-QB24AR

窗号	窗號	J861-GW-YZ24B	幅数	1	W	1857
					H	~~1327.5~~
					H1	~~1321.5~~

序號	料號	名稱	出筍	長度	支/幅	加工說明
1	X86690	60x20x3mm鋁通-企	直口	~~1321.5~~	9	J861-GW-Q-Y24B
2	B05509	格柵玉企巴	直口	1857	1	J861-GW-QB24B
3	B05509	格柵玉企巴	直口	1857	1	J861-GW-QB24BR

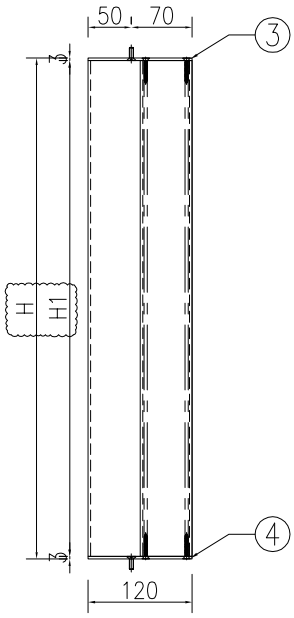

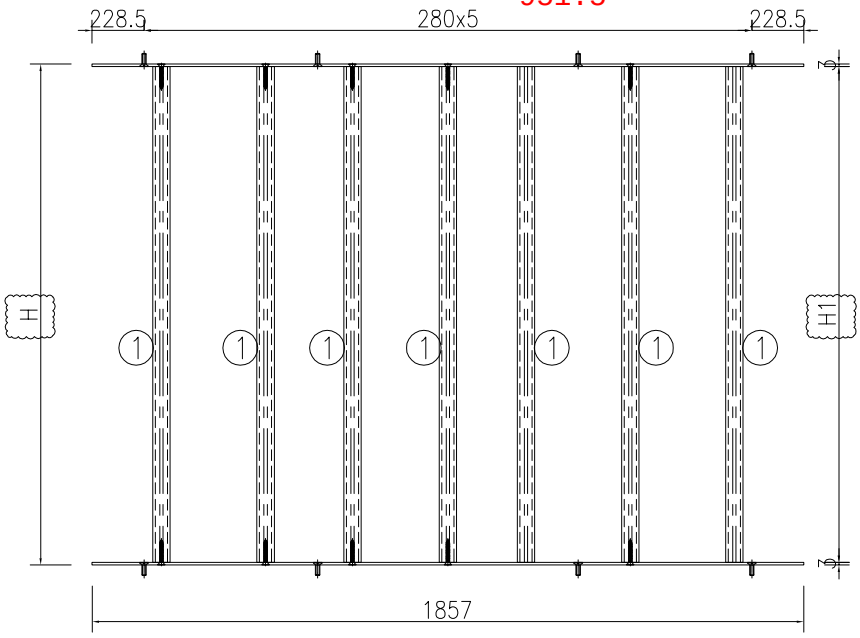

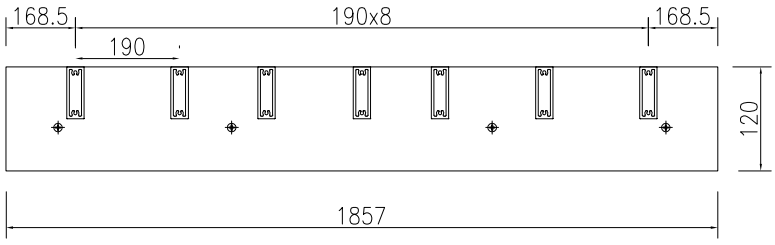

名稱	格柵玉料組裝圖	制圖	WYY	2025-08-10	修改	A		
材料	詳見加工圖	復核			日期	2025.11.25		
顏色	LX01963MH(耐候木紋)	批准			圖號	J861-GW-YZ24		

EG—D


此圖暫停

MIDI Aluminium Fabricator Ltd.


工程號	J861	地盤	己連拿利

窗號	J861-GW-YZ37	幅數	1	W	642.5
				H	1483.5


序號	料號	名稱	出筍	長度	支/幅	加工說明
1	X86690	60x20x3mm鋁通-企	直口	1483.5	1	J861-GW-Q-M37
2	X86690	60x20x3mm鋁通-企	直口	1483.5	1	J861-GW-Q-M37R
3	X86690	60x20x3mm鋁通-橫	直口	642.5	1	J861-GW-H-M37
4	X86690	60x20x3mm鋁通-橫	直口	642.5	1	J861-GW-H-M37R
5	X86021	65x65x4.5mm鋁角	直口	40	4	J861-GW-LJ02
6	B1502	20x3mm鋁巴	直口	600.5	2	J861-GW-H-LB37
7	B1502	20x3mm鋁巴	直口	1483.5	2	J861-GW-Q-LB37
8	X86557	50百葉片	避位	594.5	1	
9	X86557	50百葉片	避位	594.5	22	
10	S9318	50百叶玉企巴	直口	1441.5	1	

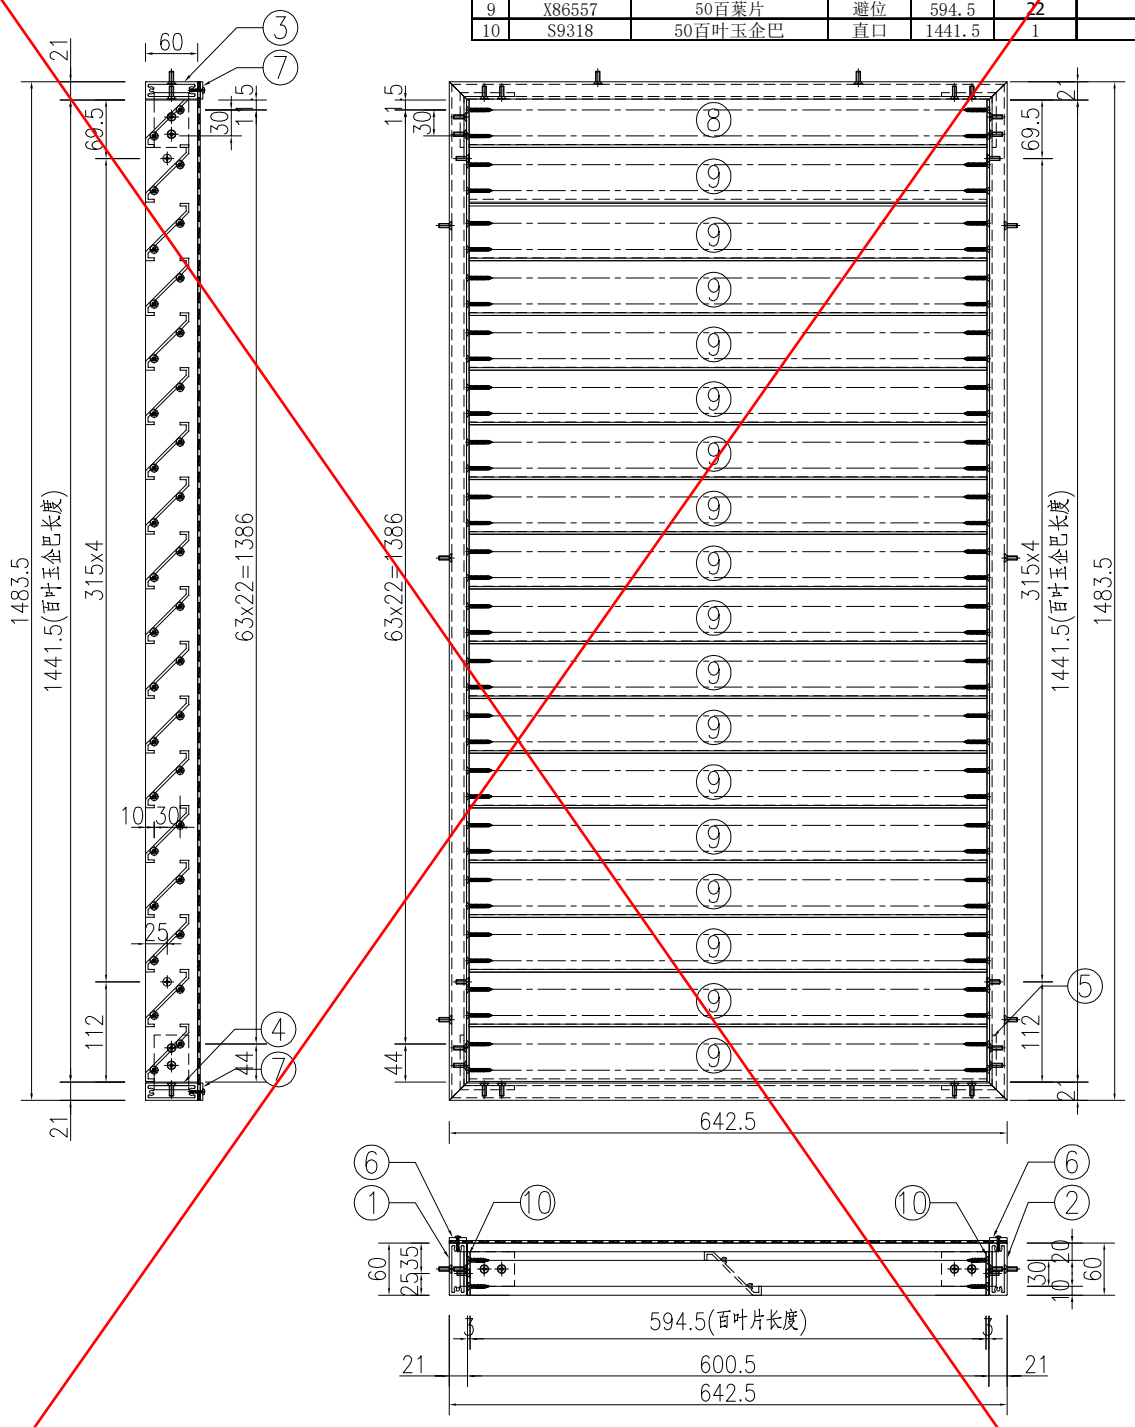

⑧號百葉加工圖

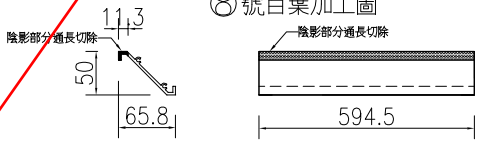

⑨號百葉加工圖

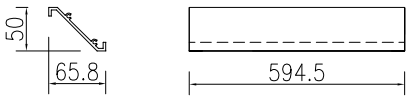

名稱	格柵玉料組裝圖	制圖	WYY	2025-08-10	修改			
材料	詳見加工圖	復核			日期			
顏色	LX01963MH(耐候木紋)	批准			圖號	J861-GW-YZ37		

EG—D


此圖暫停

MIDI Aluminium Fabricator Ltd.

工程號	J861	地盤	己連拿利


窗號	J861-GW-YZ37A	幅數	1	W	642.5
				H	1988

料號	名稱	出筒	長度	支/幅	加工說明
1	X86690	60x20x3mm鋁通-企	直口	1988	1	J861-GW-Q-M37A
2	X86690	60x20x3mm鋁通-企	直口	1988	1	J861-GW-Q-M37AR
3	X86690	60x20x3mm鋁通-橫	直口	642.5	1	J861-GW-H-M37A
4	X86690	60x20x3mm鋁通-橫	直口	642.5	1	J861-GW-H-M37AR
5	X86021	65x65x4.5mm鋁角	直口	40	4	J861-GW-L02
6	B1502	20x3mm鋁巴	直口	600.5	2	J861-GW-H-LB37A
7	B1502	20x3mm鋁巴	直口	1988	2	J861-GW-Q-LB37A
8	X86557	50百葉片	避位	594.5	1	
9	X86557	50百葉片	避位	594.5	27	
10	X86557	50百葉片	避位	574.5	3	
11	S9318	50百叶玉企巴	直口	1946	1	
12	S9318	50百叶玉企巴	直口	807	1	
13	S9318	50百叶玉企巴	直口	378	1	
14	S9318	50百叶玉企巴	直口	759	1	

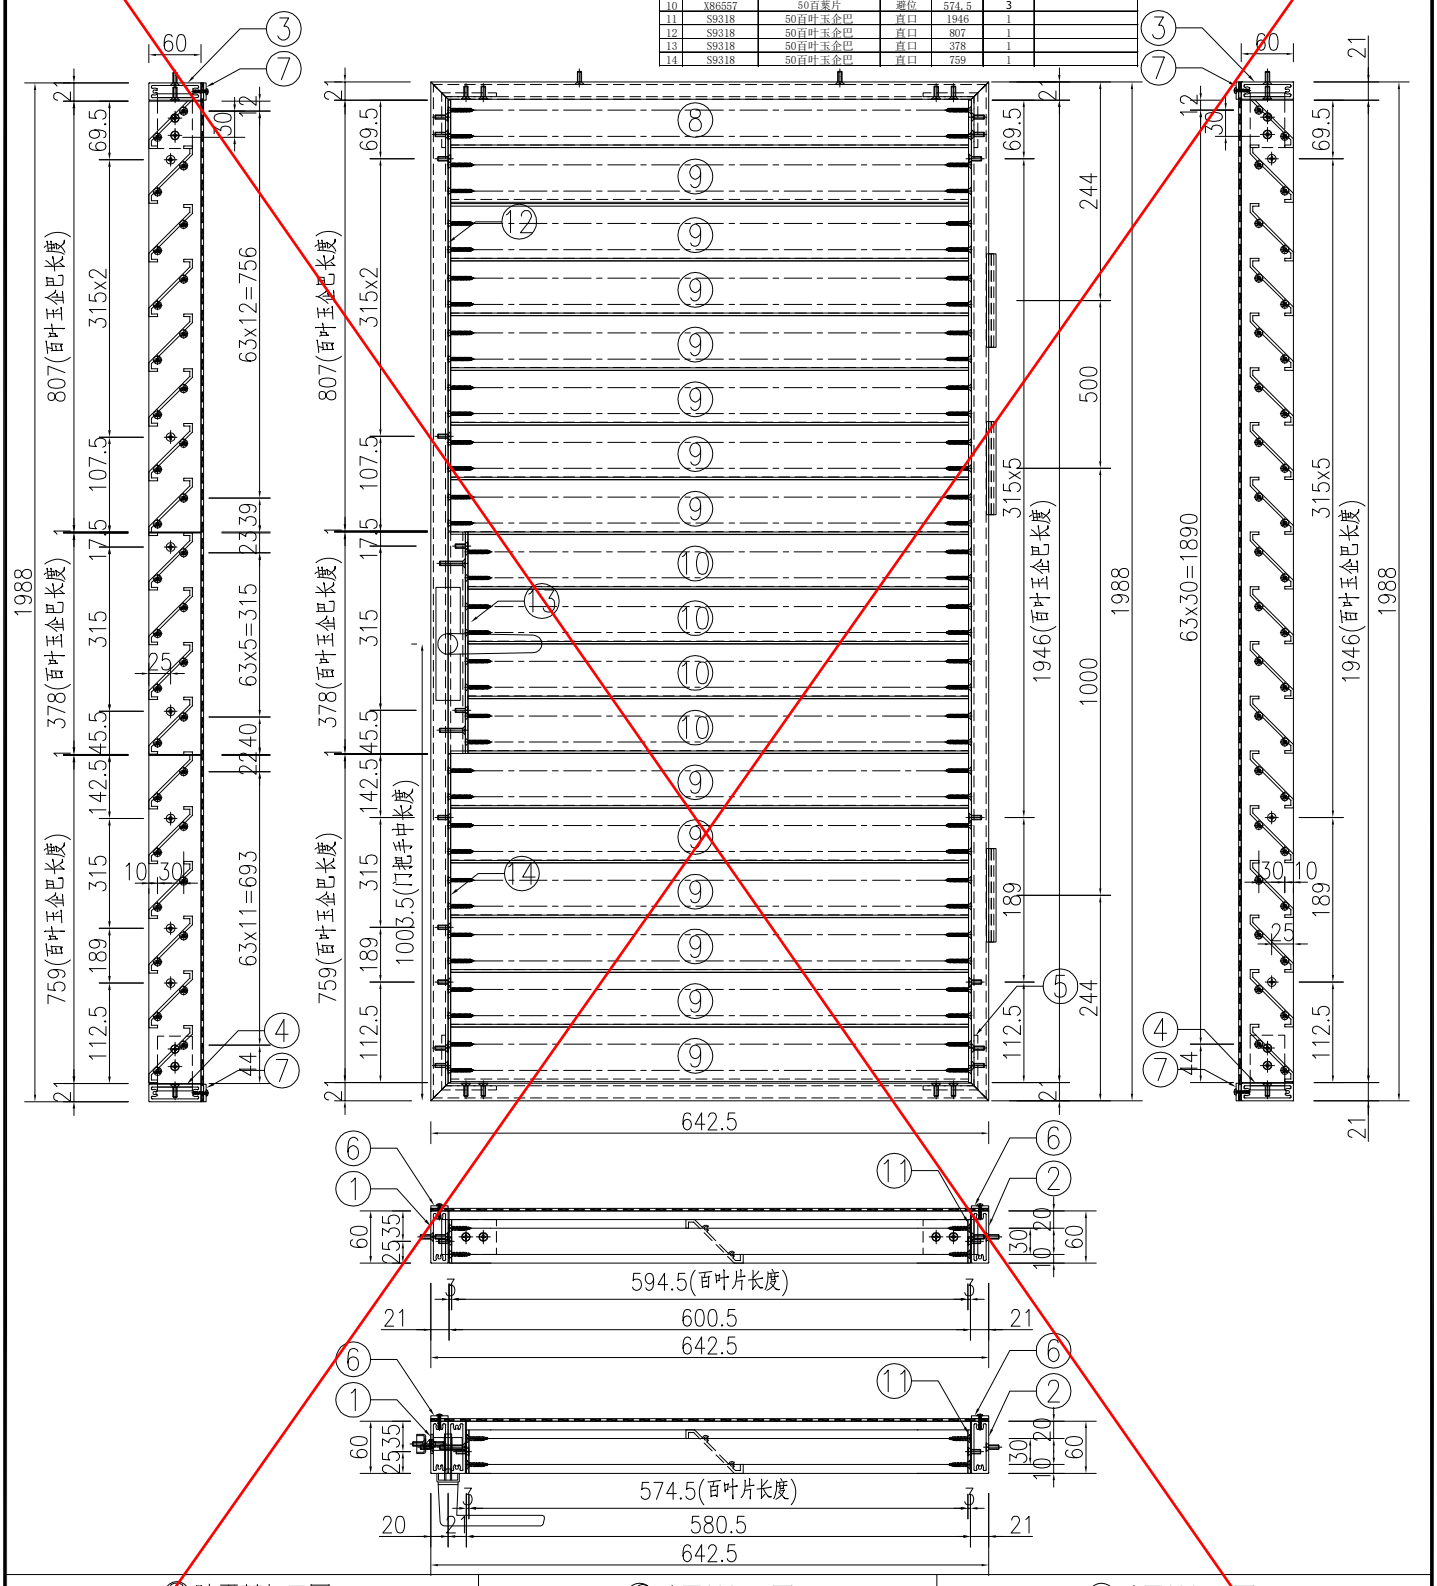


⑧號百葉加工圖

⑨號百葉加工圖

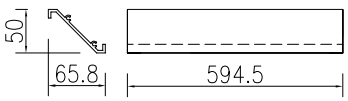

⑩號百葉加工圖

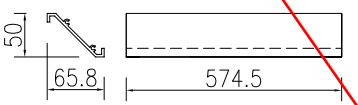


名稱	格柵玉料組裝圖	制圖	WYY	2025-08-10	修改			
材料	詳見加工圖	復核			日期			
顏色	LX01963MH(耐候木紋)	批准			圖號	J861-GW-YZ37A		


EG—DWG3


美特鋁質 有限公司
MIDI Aluminium Fabricator Ltd.

工程號	J861	地盤	己連拿利


窗號		分格寬度L	分格高度H	雀仔網寬度	雀仔網高度	总幅數量
J861-GW-BY01		920.5	395	767.5	242	2
序號	料號	名稱	出筍	長度	单幅數量	加工說明
1	X86573	70百葉片	避位	757.5	1	
2	X86573	70百葉片	避位	757.5	3	
3	X86561	70生邊企	直口	292	1	加工图号J861-BY-VBQ01
4	X86561	70生邊企	直口	292	1	加工图号J861-BY-VBQ01R
5	X86562	70百叶顶横	避位	771.5	1	加工图号J861-BY-HD01
6	X86562	70百叶底横	避位	771.5	1	加工图号J861-BY-HDD01
7	B09581	百葉玉企巴	直口	238	2	
8	B1502	20x3mm鋁巴	直口	725.5	2	加工图号J861-BY-HLB01
9	B1502	20x3mm鋁巴	直口	242	2	加工图号J861-BY-QLB01
10		雀仔網			1	

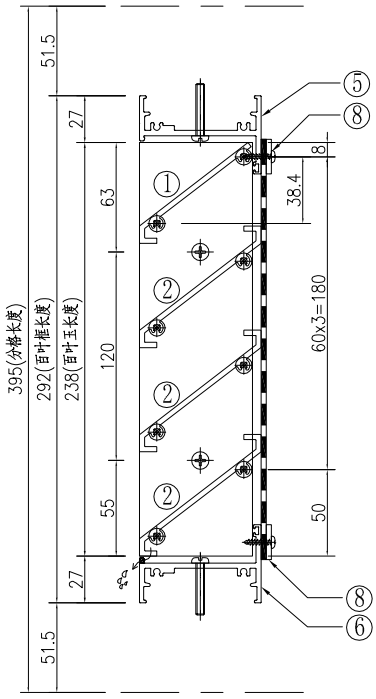

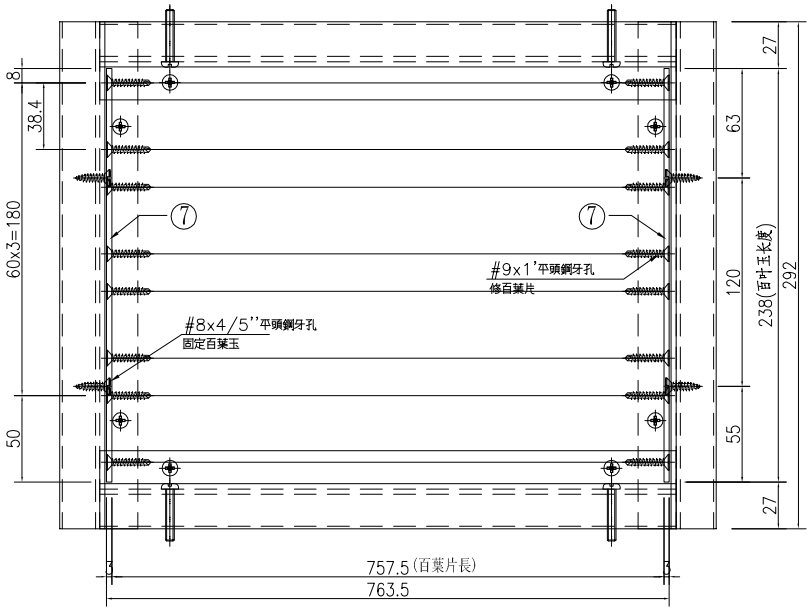


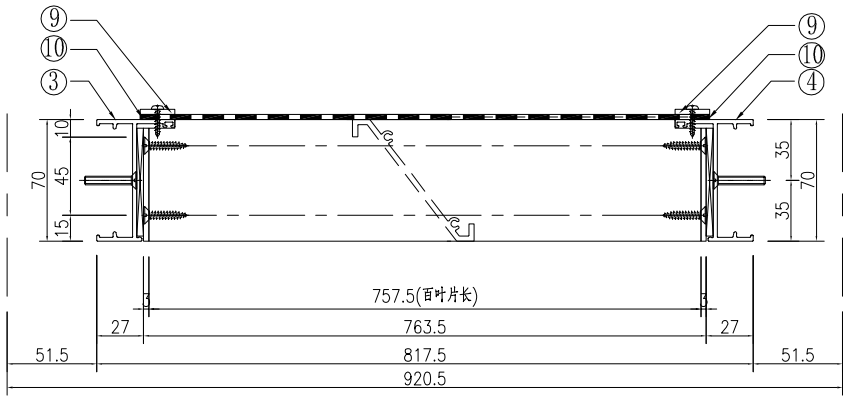

①號百葉加工圖

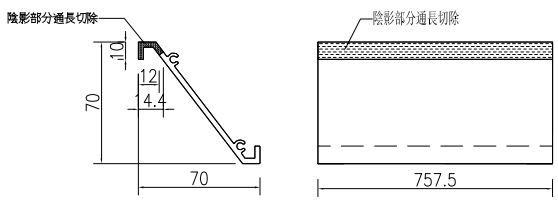

②號百葉加工圖

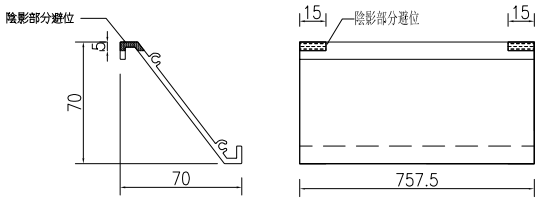


名稱	百葉組裝圖	制圖	WYY	2025-08-10	修改			
材料	詳見加工圖	復核			日期			
顏色	LX01963MH(耐候木紋)	批准			圖號	J861-GW-BY01		


EG—DWG3


美特鋁質 有限公司
MIDI Aluminium Fabricator Ltd.

工程號	J861	地盤	己連拿利


窗號		分格寬度L	分格高度H	雀仔網寬度	雀仔網高度	总幅數量
J861-GW-BY02		1986	395	1833	242	4
序號	料號	名稱	出筍	長度	单幅數量	加工說明
1	X86573	70百葉片	避位	1823	1	
2	X86573	70百葉片	避位	1823	3	
3	X86561	70生邊企	直口	292	1	加工图号J861-BY-VBQ02
4	X86561	70生邊企	直口	292	1	加工图号J861-BY-VBQ02R
5	X86562	70百叶顶横	避位	1837	1	加工图号J861-BY-HD02
6	X86562	70百叶底横	避位	1837	1	加工图号J861-BY-HDD02
7	B09581	百葉玉企巴	直口	238	2	
8	B1502	20x3mm鋁巴	直口	1791	2	加工图号J861-BY-HLB02
9	B1502	20x3mm鋁巴	直口	242	2	加工图号J861-BY-QLB02
10		雀仔網			1	
11	B1502	20x3mm鋁巴	直口	242	1	加工图号J861-BY-QLB02A

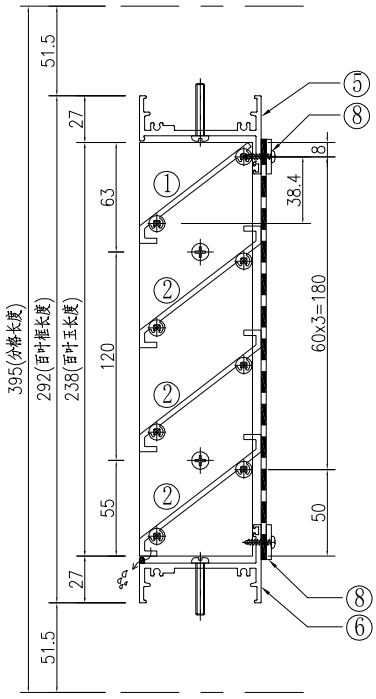

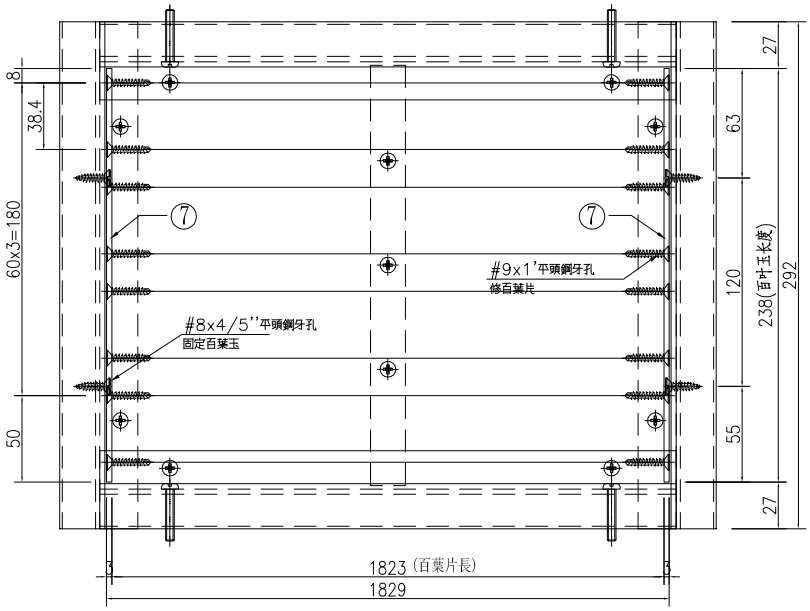


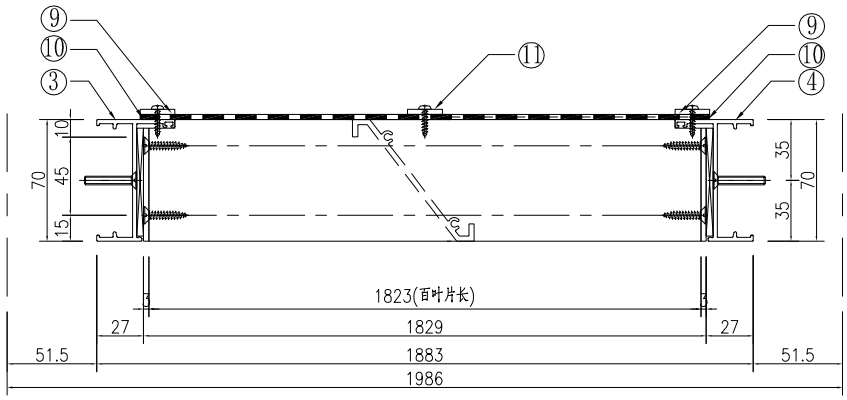

①號百葉加工圖

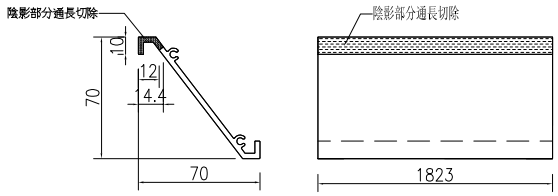

②號百葉加工圖

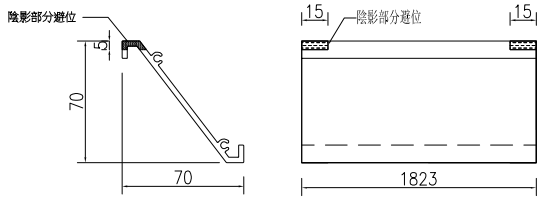


名稱	百葉組裝圖	制圖	WYY	2025-08-10	修改			
材料	詳見加工圖	復核			日期			
顏色	LX01963MH(耐候木紋)	批准			圖號	J861-GW-BY02		


EG—DWG3


美特鋁質 有限公司
MIDI Aluminium Fabricator Ltd.

工程號	J861	地盤	己連拿利


窗號		分格寬度L	分格高度H	雀仔網寬度	雀仔網高度	总幅數量
J861-GW-BY03		1810	395	1657	242	1
序號	料號	名稱	出筍	長度	单幅數量	加工說明
1	X86573	70百葉片	避位	1647	1	
2	X86573	70百葉片	避位	1647	3	
3	X86561	70生邊企	直口	292	1	加工图号J861-BY-VBQ03
4	X86561	70生邊企	直口	292	1	加工图号J861-BY-VBQ03R
5	X86562	70百叶顶横	避位	1661	1	加工图号J861-BY-HD03
6	X86562	70百叶底横	避位	1661	1	加工图号J861-BY-HDD03
7	B09581	百葉玉企巴	直口	238	2	
8	B1502	20x3mm鋁巴	直口	1615	2	加工图号J861-BY-HLB03
9	B1502	20x3mm鋁巴	直口	242	2	加工图号J861-BY-QLB03
10		雀仔網			1	
11	B1502	20x3mm鋁巴	直口	242	1	加工图号J861-BY-QLB03A

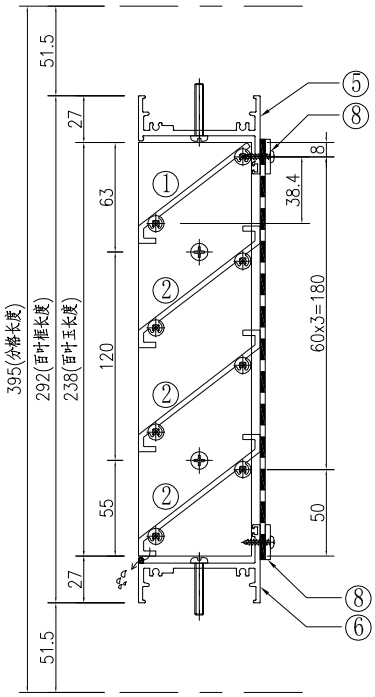

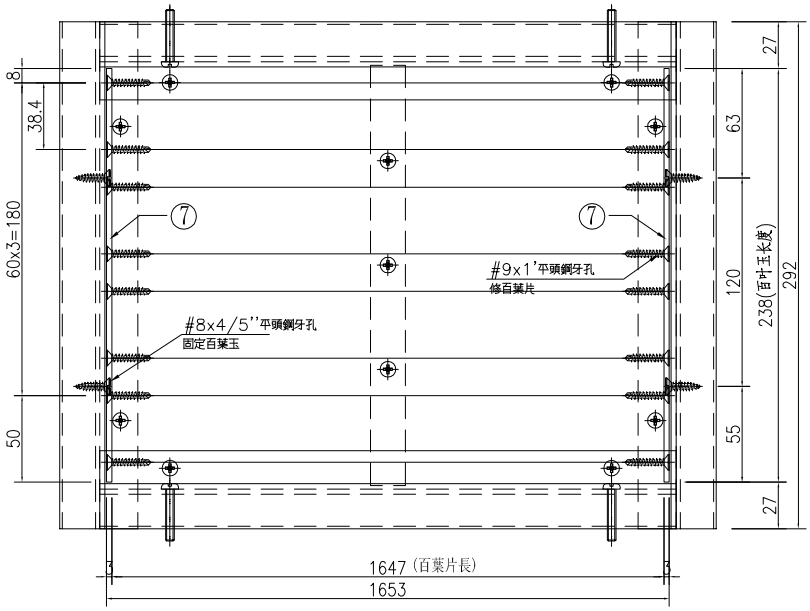


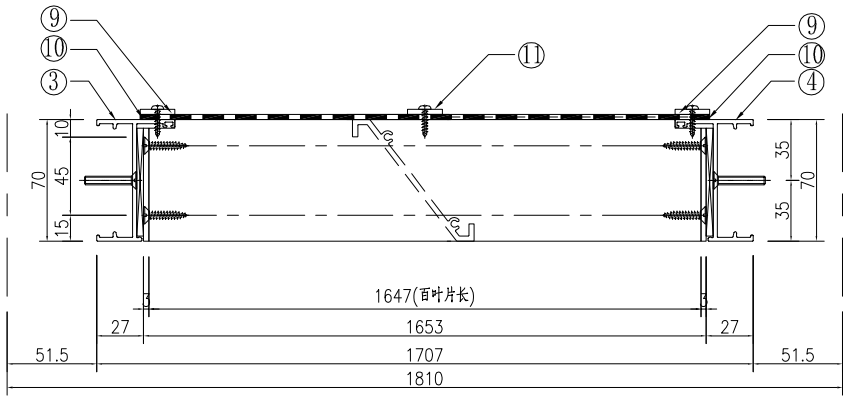

①號百葉加工圖

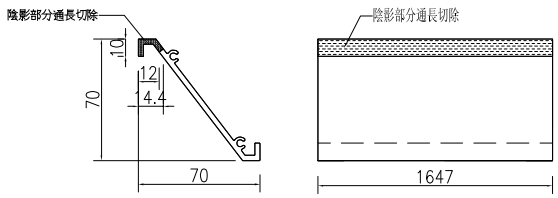

②號百葉加工圖

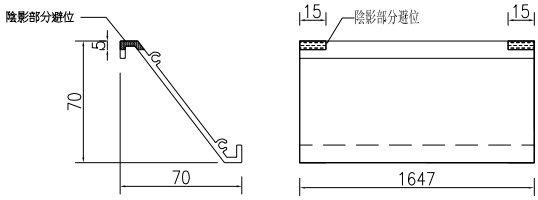


名稱	百葉組裝圖	制圖	WYY	2025-08-10	修改			
材料	詳見加工圖	復核			日期			
顏色	LX01963MH(耐候木紋)	批准			圖號	J861—GW—BY03		


EG—DWG3


美特鋁質 有限公司
MIDI Aluminium Fabricator Ltd.

工程號	J861	地盤	己連拿利


窗號		分格寬度L	分格高度H	雀仔網寬度	雀仔網高度	总幅數量
J861-GW-BY04		350	395	197	242	3
序號	料號	名稱	出筍	長度	单幅數量	加工說明
1	X86573	70百葉片	避位	187	1	
2	X86573	70百葉片	避位	187	3	
3	X86561	70生邊企	直口	292	1	加工图号J861-BY-VBQ04
4	X86561	70生邊企	直口	292	1	加工图号J861-BY-VBQ04R
5	X86562	70百叶顶横	避位	201	1	加工图号J861-BY-HD04
6	X86562	70百叶底横	避位	201	1	加工图号J861-BY-HDD04
7	B09581	百葉玉企巴	直口	238	2	
8	B1502	20x3mm鋁巴	直口	155	2	加工图号J861-BY-HLB04
9	B1502	20x3mm鋁巴	直口	242	2	加工图号J861-BY-QLB04
10		雀仔網			1	

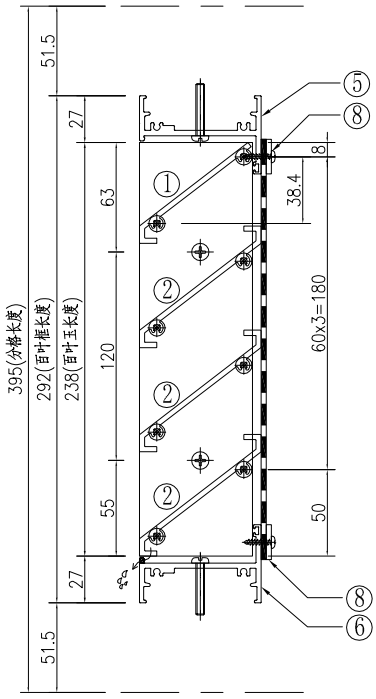

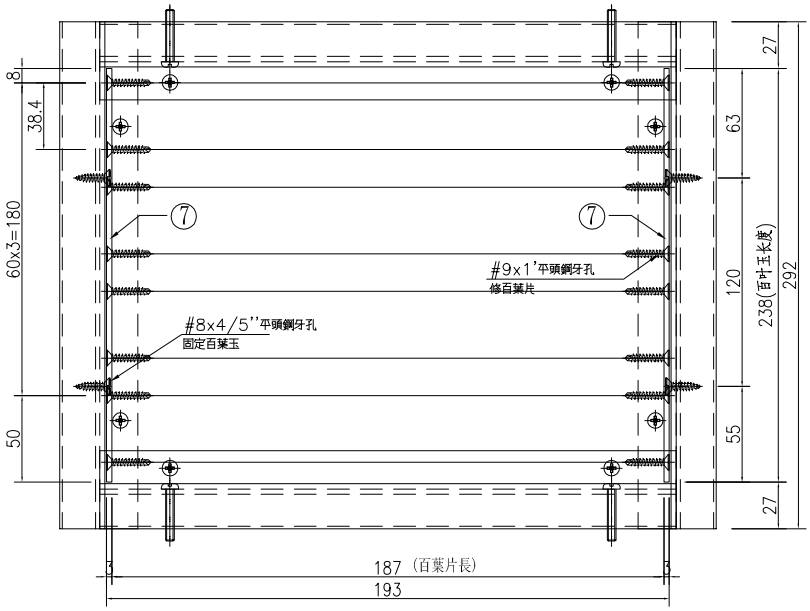


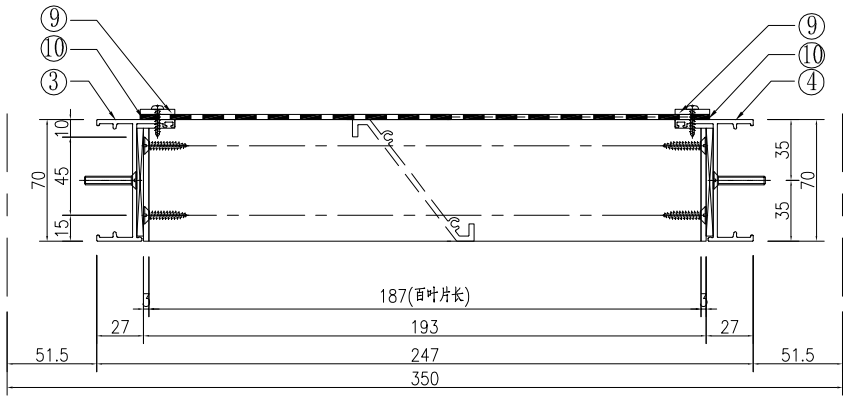

①號百葉加工圖

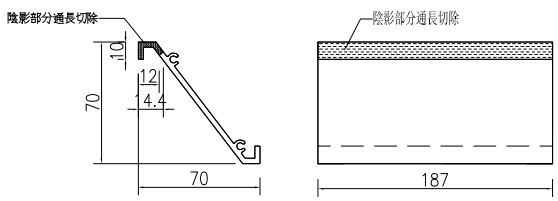

②號百葉加工圖

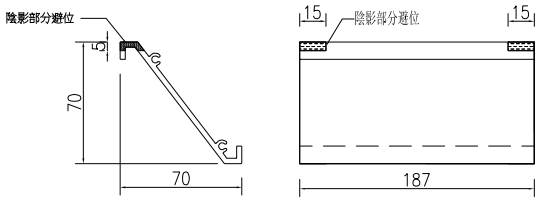


名稱	百葉組裝圖	制圖	WYY	2025-08-10	修改			
材料	詳見加工圖	復核			日期			
顏色	LX01963MH(耐候木紋)	批准			圖號	J861—GW—BY04		


EG—DWG3


美特鋁質 有限公司
MIDI Aluminium Fabricator Ltd.

工程號	J861	地盤	己連拿利


窗號		分格寬度L	分格高度H	雀仔網寬度	雀仔網高度	总幅數量
J861-GW-BY05		1450	395	1297	242	1
序號	料號	名稱	出筍	長度	单幅數量	加工說明
1	X86573	70百葉片	避位	1287	1	
2	X86573	70百葉片	避位	1287	3	
3	X86561	70生邊企	直口	292	1	加工图号J861-BY-VBQ05
4	X86561	70生邊企	直口	292	1	加工图号J861-BY-VBQ05R
5	X86562	70百叶顶横	避位	1301	1	加工图号J861-BY-HD05
6	X86562	70百叶底横	避位	1301	1	加工图号J861-BY-HDD05
7	B09581	百葉玉企巴	直口	238	2	
8	B1502	20x3mm鋁巴	直口	1255	2	加工图号J861-BY-HLB05
9	B1502	20x3mm鋁巴	直口	242	2	加工图号J861-BY-QLB05
10		雀仔網			1	
11	B1502	20x3mm鋁巴	直口	242	1	加工图号J861-BY-QLB05A

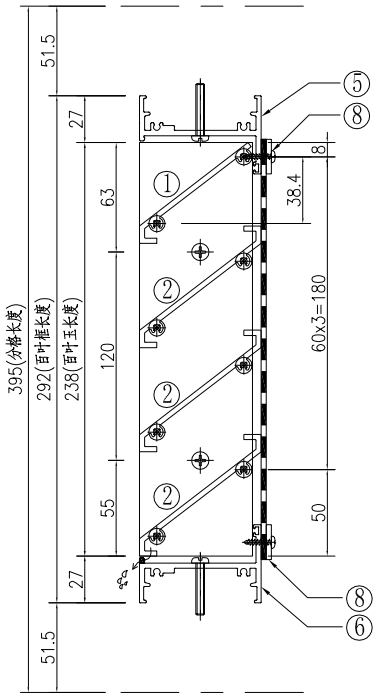

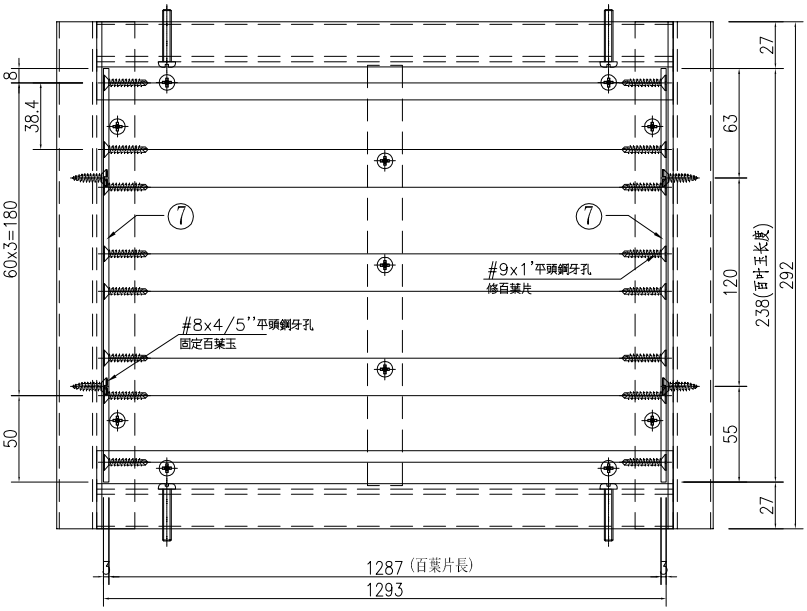


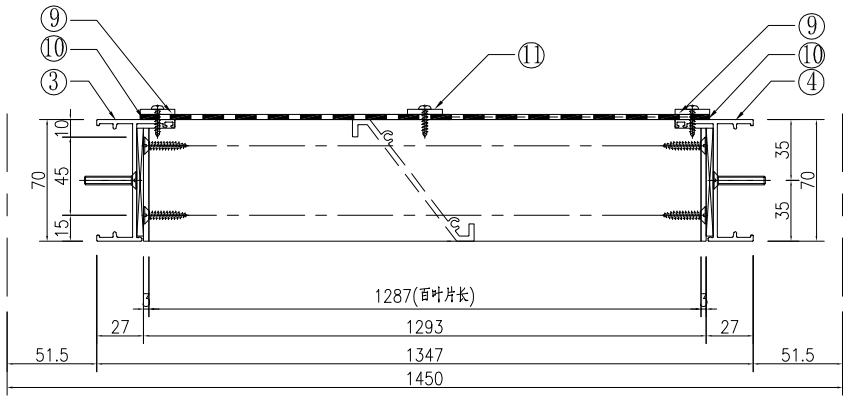

①號百葉加工圖

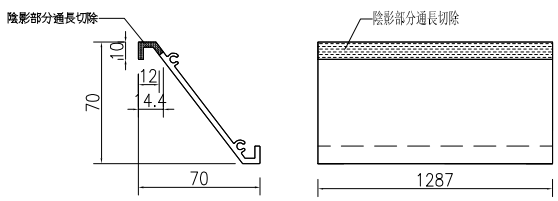

②號百葉加工圖

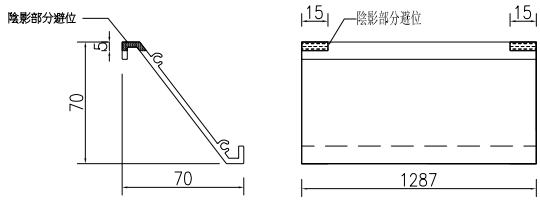


名稱	百葉組裝圖	制圖	WYY	2025-08-10	修改			
材料	詳見加工圖	復核			日期			
顏色	LX01963MH(耐候木紋)	批准			圖號	J861-GW-BY05		


EG—DWG3


美特鋁質 有限公司
MIDI Aluminium Fabricator Ltd.

工程號	J861	地盤	己連拿利


窗號		分格寬度L	分格高度H	雀仔網寬度	雀仔網高度	总幅數量
J861-GW-BY06		1050	395	897	242	2
序號	料號	名稱	出筍	長度	单幅數量	加工說明
1	X86573	70百葉片	避位	887	1	
2	X86573	70百葉片	避位	887	3	
3	X86561	70生邊企	直口	292	1	加工图号J861-BY-VBQ06
4	X86561	70生邊企	直口	292	1	加工图号J861-BY-VBQ06R
5	X86562	70百叶顶横	避位	901	1	加工图号J861-BY-HD06
6	X86562	70百叶底横	避位	901	1	加工图号J861-BY-HDD06
7	B09581	百葉玉企巴	直口	238	2	
8	B1502	20x3mm鋁巴	直口	855	2	加工图号J861-BY-HLB06
9	B1502	20x3mm鋁巴	直口	242	2	加工图号J861-BY-QLB06
10		雀仔網			1	

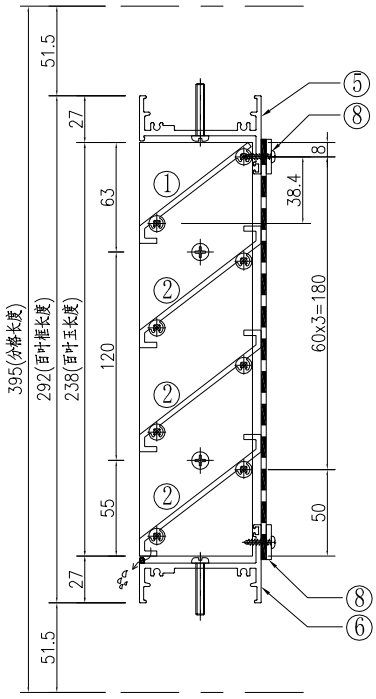

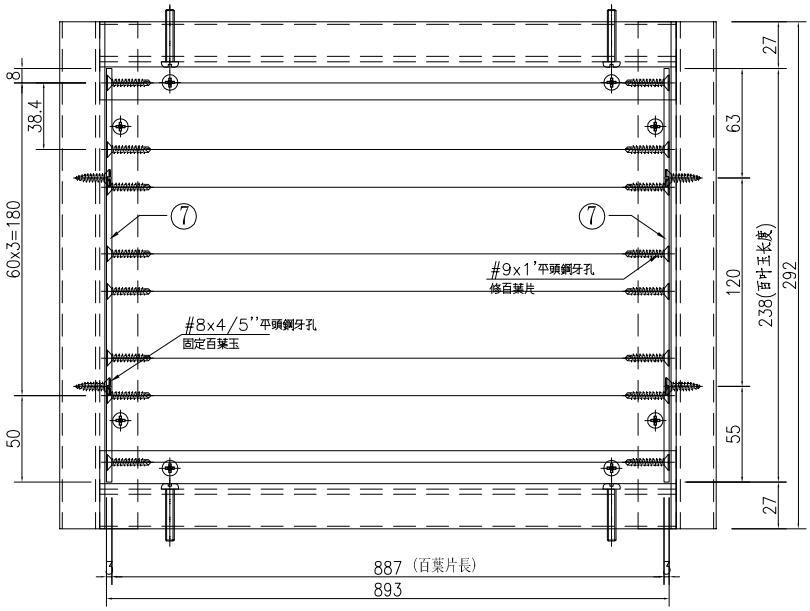


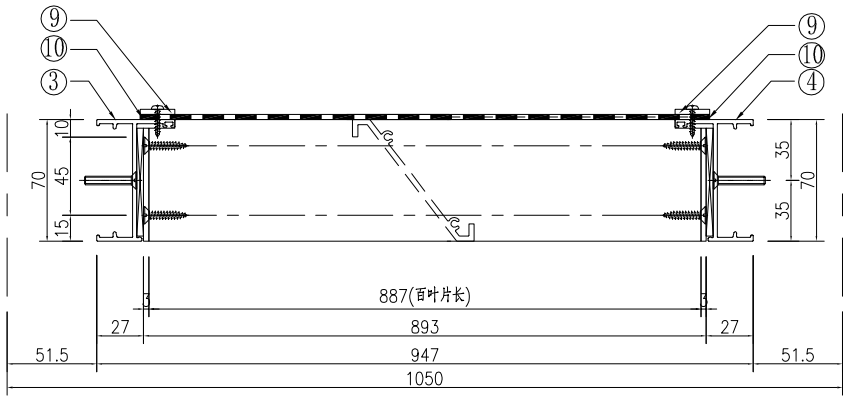

①號百葉加工圖

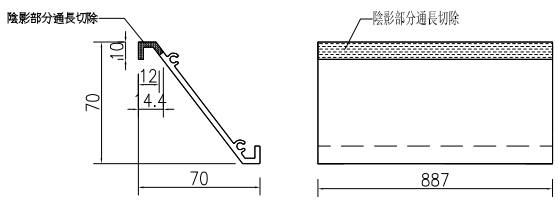

②號百葉加工圖

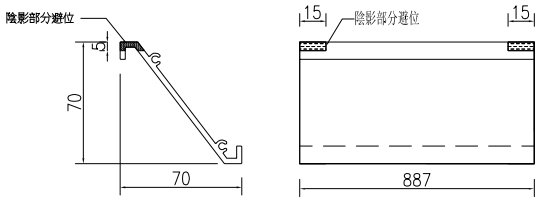


名稱	百葉組裝圖	制圖	WYY	2025-08-10	修改			
材料	詳見加工圖	復核			日期			
顏色	LX01963MH(耐候木紋)	批准			圖號	J861-GW-BY06		


EG—DWG3


美特鋁質 有限公司
MIDI Aluminium Fabricator Ltd.

工程號	J861	地盤	己連拿利


窗號		分格寬度L	分格高度H	雀仔網寬度	雀仔網高度	总幅數量
J861-GW-BY07		1610	395	1457	242	1
序號	料號	名稱	出筍	長度	单幅數量	加工說明
1	X86573	70百葉片	避位	1447	1	
2	X86573	70百葉片	避位	1447	3	
3	X86561	70生邊企	直口	292	1	加工图号J861-BY-VBQ07
4	X86561	70生邊企	直口	292	1	加工图号J861-BY-VBQ07R
5	X86562	70百叶顶横	避位	1461	1	加工图号J861-BY-HD07
6	X86562	70百叶底横	避位	1461	1	加工图号J861-BY-HDD07
7	B09581	百葉玉企巴	直口	238	2	
8	B1502	20x3mm鋁巴	直口	1415	2	加工图号J861-BY-HLB07
9	B1502	20x3mm鋁巴	直口	242	2	加工图号J861-BY-QLB07
10		雀仔網			1	
11	B1502	20x3mm鋁巴	直口	242	1	加工图号J861-BY-QLB07A

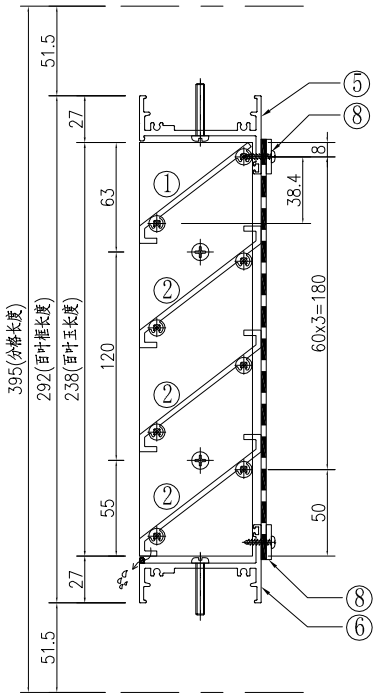

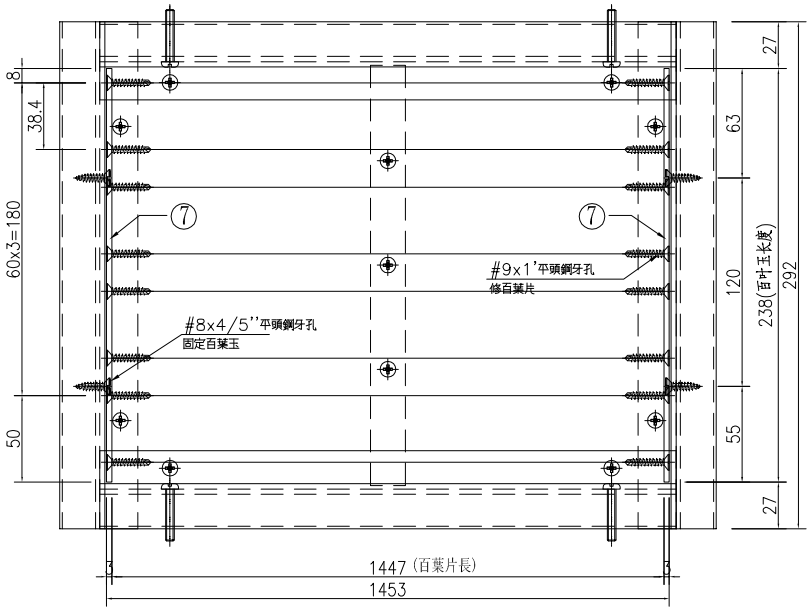


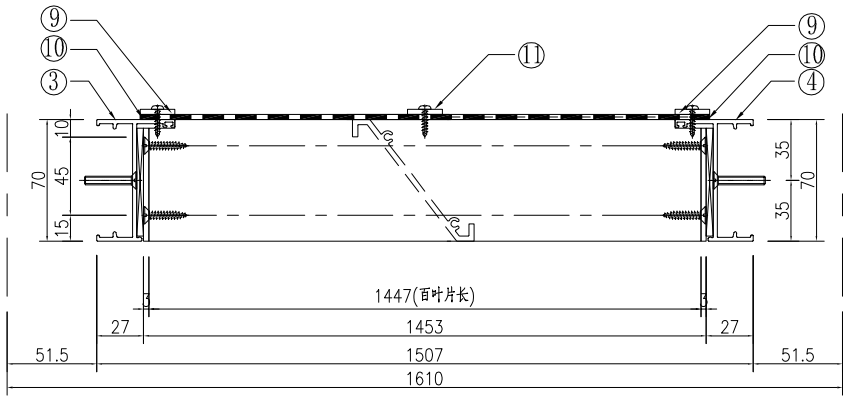

①號百葉加工圖

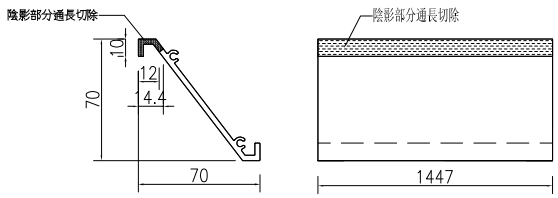

②號百葉加工圖

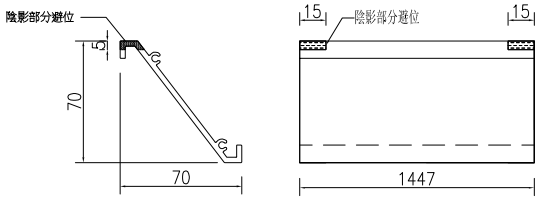


名稱	百葉組裝圖	制圖	WYY	2025-08-10	修改			
材料	詳見加工圖	復核			日期			
顏色	LX01963MH(耐候木紋)	批准			圖號	J861—GW—BY07		


EG—DWG3


美特鋁質 有限公司
MIDI Aluminium Fabricator Ltd.

工程號	J861	地盤	己連拿利


窗號		分格寬度L	分格高度H	雀仔網寬度	雀仔網高度	总幅數量
J861-GW-BY08		1960	395	1807	242	1
序號	料號	名稱	出筍	長度	单幅數量	加工說明
1	X86573	70百葉片	避位	1797	1	
2	X86573	70百葉片	避位	1797	3	
3	X86561	70生邊企	直口	292	1	加工图号J861-BY-VBQ08
4	X86561	70生邊企	直口	292	1	加工图号J861-BY-VBQ08R
5	X86562	70百叶顶横	避位	1811	1	加工图号J861-BY-HD08
6	X86562	70百叶底横	避位	1811	1	加工图号J861-BY-HDD08
7	B09581	百葉玉企巴	直口	238	2	
8	B1502	20x3mm鋁巴	直口	1765	2	加工图号J861-BY-HLB08
9	B1502	20x3mm鋁巴	直口	242	2	加工图号J861-BY-QLB08
10		雀仔網			1	
11	B1502	20x3mm鋁巴	直口	242	1	加工图号J861-BY-QLB08A

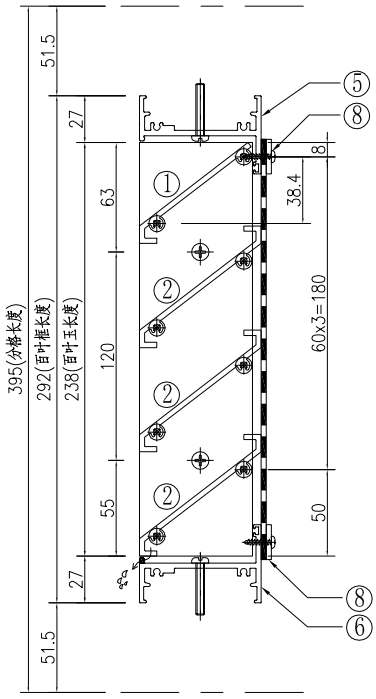

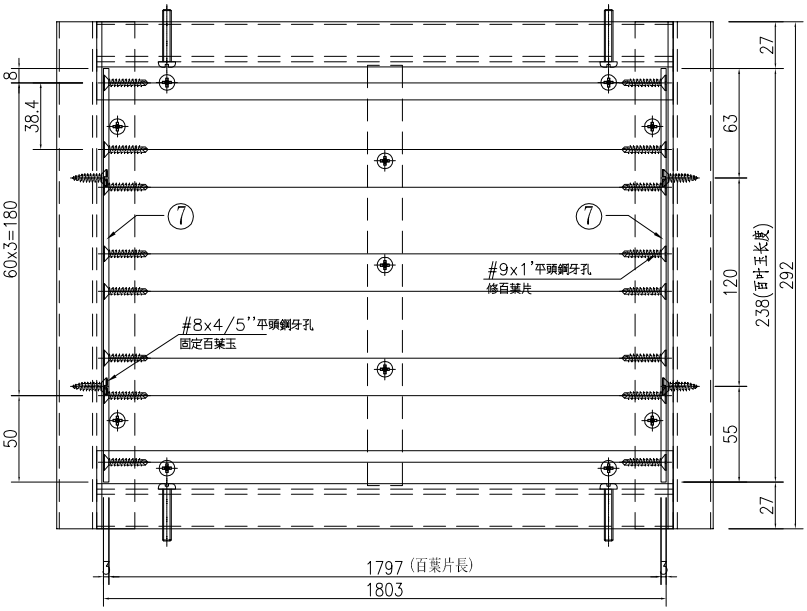


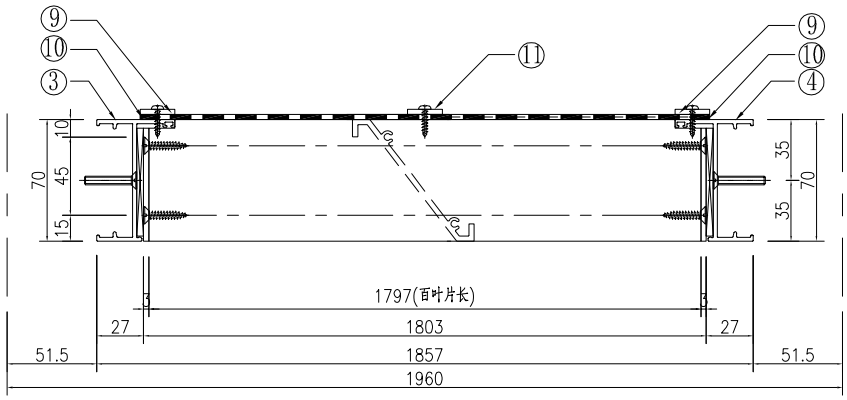

①號百葉加工圖

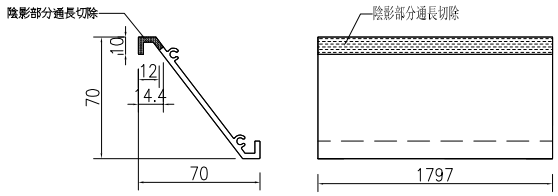

②號百葉加工圖

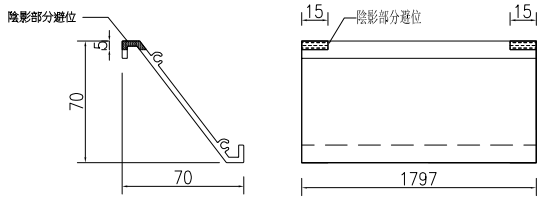


名稱	百葉組裝圖	制圖	WYY	2025-08-10	修改			
材料	詳見加工圖	復核			日期			
顏色	LX01963MH(耐候木紋)	批准			圖號	J861-GW-BY08		

EG—DWG3


美特鋁質 有限公司
MIDI Aluminium Fabricator Ltd.

工程號	J861	地盤	己連拿利


窗號		分格寬度L	分格高度H	雀仔網寬度	雀仔網高度	总幅數量
J861-GW-BY09		350	599.5	278	514.5	3
序號	料號	名稱	出筍	長度	单幅數量	加工說明
1	X86573	70百葉片	避位	268	1	
2	X86573	70百葉片	避位	268	7	
3	X86561	70生邊企	直口	564.5	1	加工图号J861-BY-VBQ09
4	X86561	70生邊企	直口	564.5	1	加工图号J861-BY-VBQ09R
5	X86563	70百叶顶横	避位	292	1	加工图号J861-BY-HD09
6	X86562	70百叶底横	避位	282	1	加工图号J861-BY-HDD09
7	B09581	百葉玉企巴	直口	510.5	2	
8	B1502	20x3mm鋁巴	直口	236	2	加工图号J861-BY-HLB09
9	B1502	20x3mm鋁巴	直口	514.5	2	加工图号J861-BY-QLB09
10		雀仔網			1	

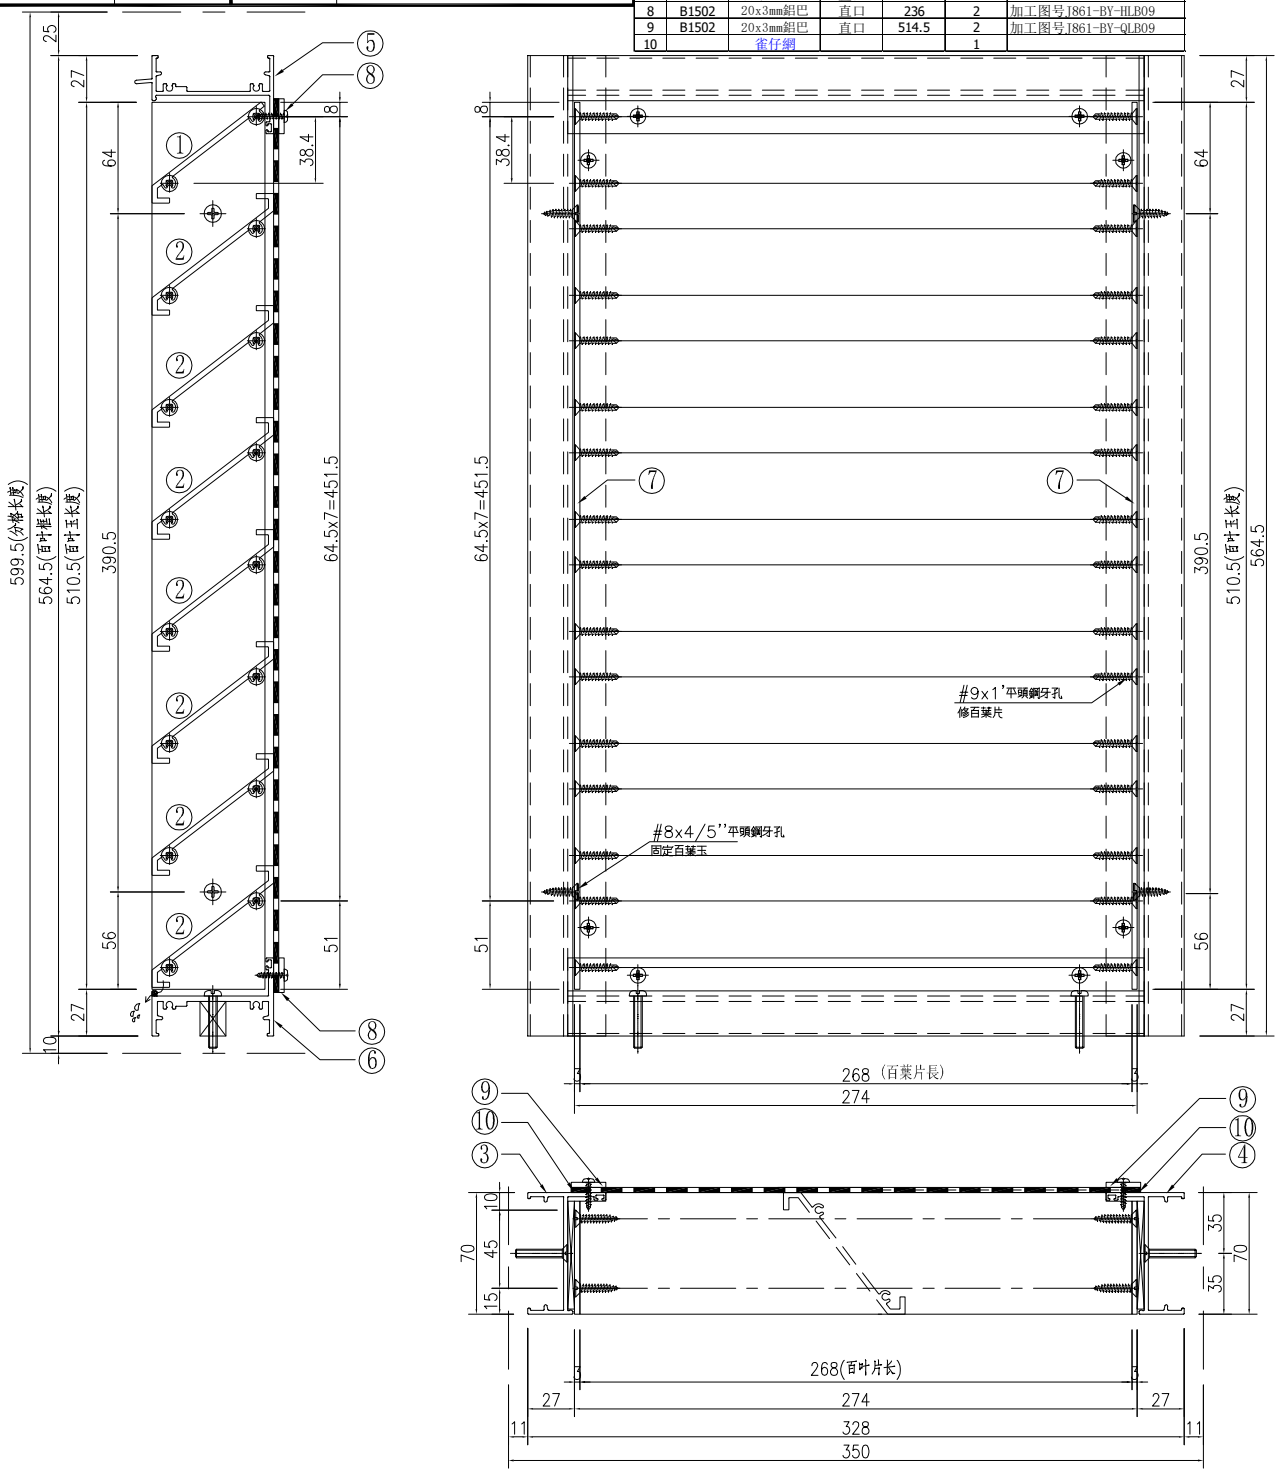

①號百葉加工圖

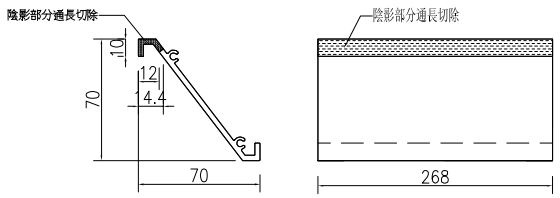

②號百葉加工圖

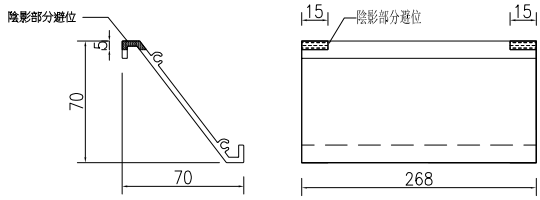


名稱	百葉組裝圖	制圖	WYY	2025-08-10	修改			
材料	詳見加工圖	復核			日期			
顏色	LX01963MH(耐候木紋)	批准			圖號	J861-GW-BY09		

EG—DWG3


美特鋁質 有限公司
MIDI Aluminium Fabricator Ltd.

工程號	J861	地盤	己連拿利


窗號		分格寬度L	分格高度H	雀仔網寬度	雀仔網高度	总幅數量
J861-GW-BY10		1460	599.5	1388	514.5	1
序號	料號	名稱	出筍	長度	單幅數量	加工說明
1	X86573	70百葉片	避位	1378	1	
2	X86573	70百葉片	避位	1378	7	
3	X86561	70生邊企	直口	564.5	1	加工图号J861-BY-VBQ10
4	X86561	70生邊企	直口	564.5	1	加工图号J861-BY-VBQ10R
5	X86563	70百叶顶横	避位	1402	1	加工图号J861-BY-HDD10
6	X86562	70百叶底横	避位	1392	1	加工图号J861-BY-HDD10
7	B09581	百葉玉企巴	直口	510.5	2	
8	B1502	20x3mm鋁巴	直口	1346	2	加工图号J861-BY-HLB10
9	B1502	20x3mm鋁巴	直口	514.5	2	加工图号J861-BY-QLB10
10		雀仔網			1	
11	B1502	20x3mm鋁巴	直口	514.5	1	加工图号J861-BY-QLB10A

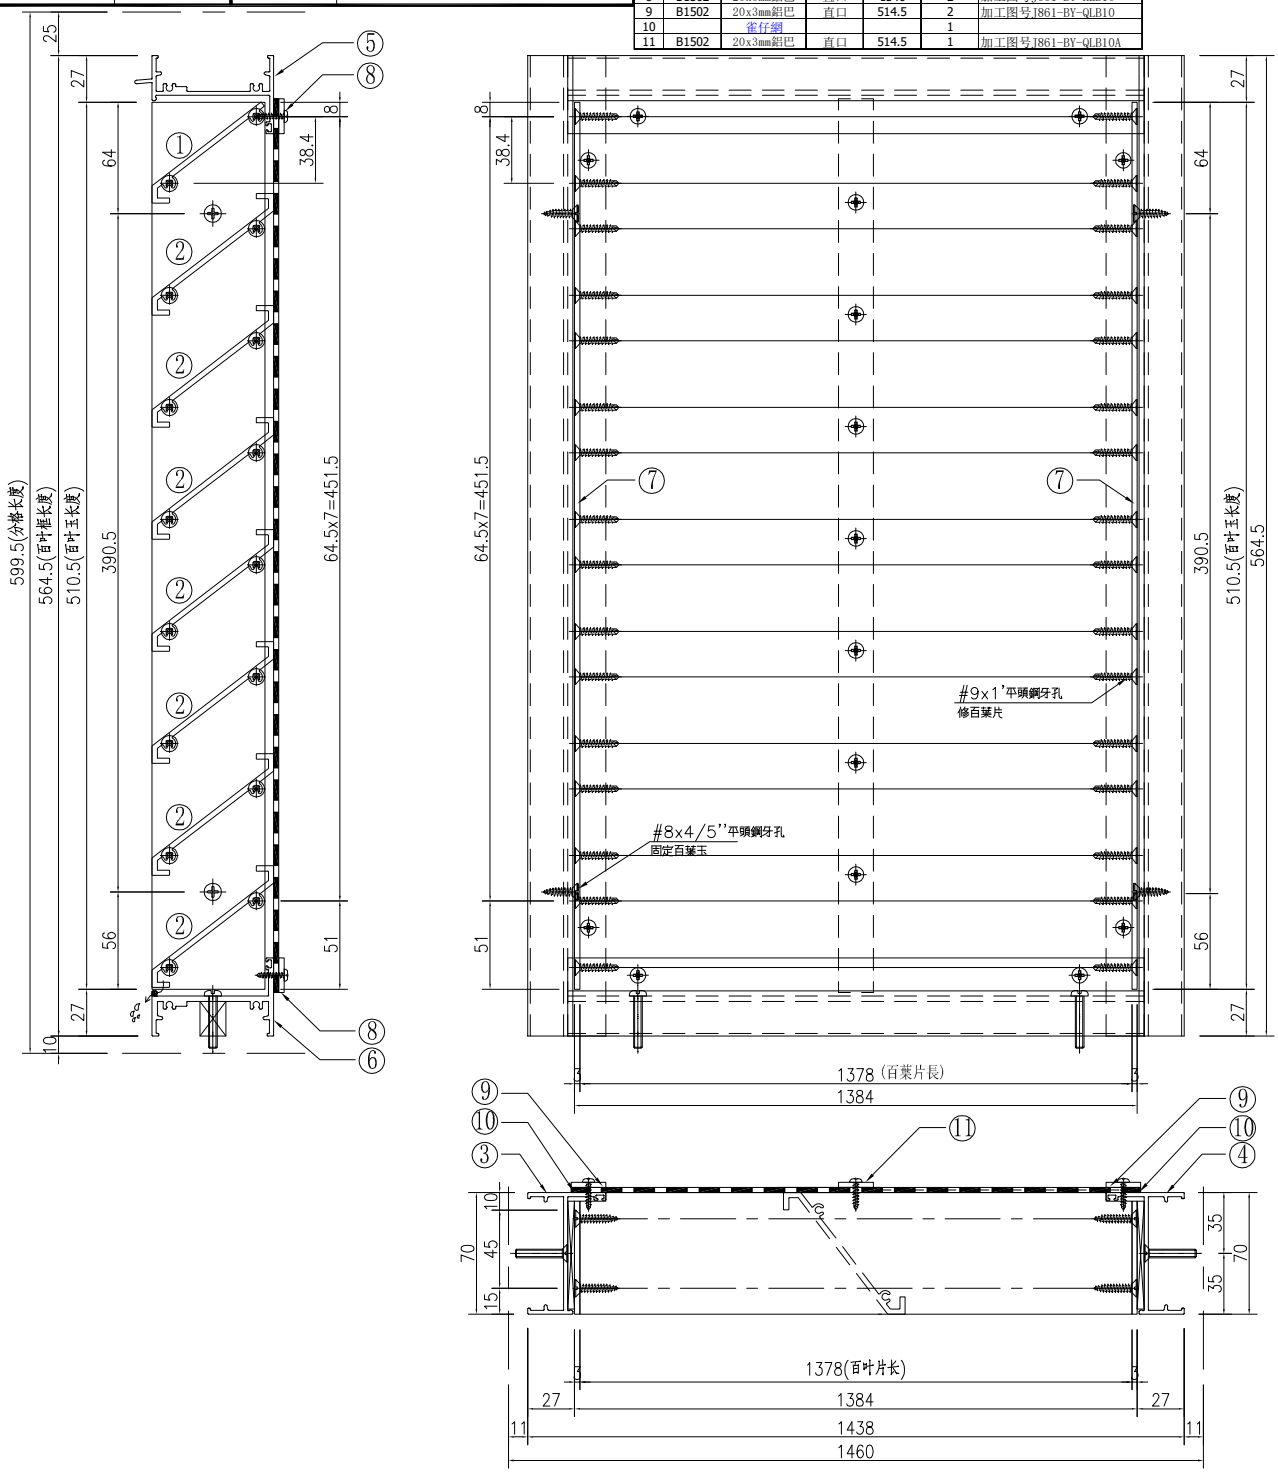

①號百葉加工圖

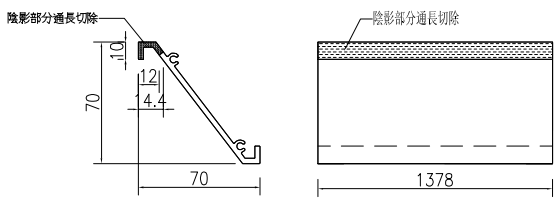

②號百葉加工圖

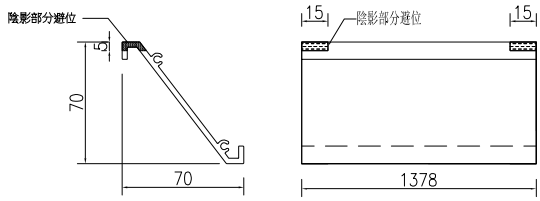


名稱	百葉組裝圖	制圖	WYY	2025-08-10	修改			
材料	詳見加工圖	復核			日期			
顏色	LX01963MH(耐候木紋)	批准			圖號	J861-GW-BY10		

EG—DWG3


美特鋁質 有限公司
MIDI Aluminium Fabricator Ltd.

工程號	J861	地盤	己連拿利


窗號		分格寬度L	分格高度H	雀仔網寬度	雀仔網高度	总幅數量
J861-GW-BY11		1450	599.5	1378	514.5	1
序號	料號	名稱	出筍	長度	单幅數量	加工說明
1	X86573	70百葉片	避位	1368	1	
2	X86573	70百葉片	避位	1368	7	
3	X86561	70生邊企	直口	564.5	1	加工图号J861-BY-VBQ11
4	X86561	70生邊企	直口	564.5	1	加工图号J861-BY-VBQ11R
5	X86563	70百叶顶横	避位	1392	1	加工图号J861-BY-HD11
6	X86562	70百叶底横	避位	1382	1	加工图号J861-BY-HDD11
7	B09581	百葉玉企巴	直口	510.5	2	
8	B1502	20x3mm鋁巴	直口	1336	2	加工图号J861-BY-HLB11
9	B1502	20x3mm鋁巴	直口	514.5	2	加工图号J861-BY-QLB11
10		雀仔網			1	
11	B1502	20x3mm鋁巴	直口	514.5	1	加工图号J861-BY-QLB11A

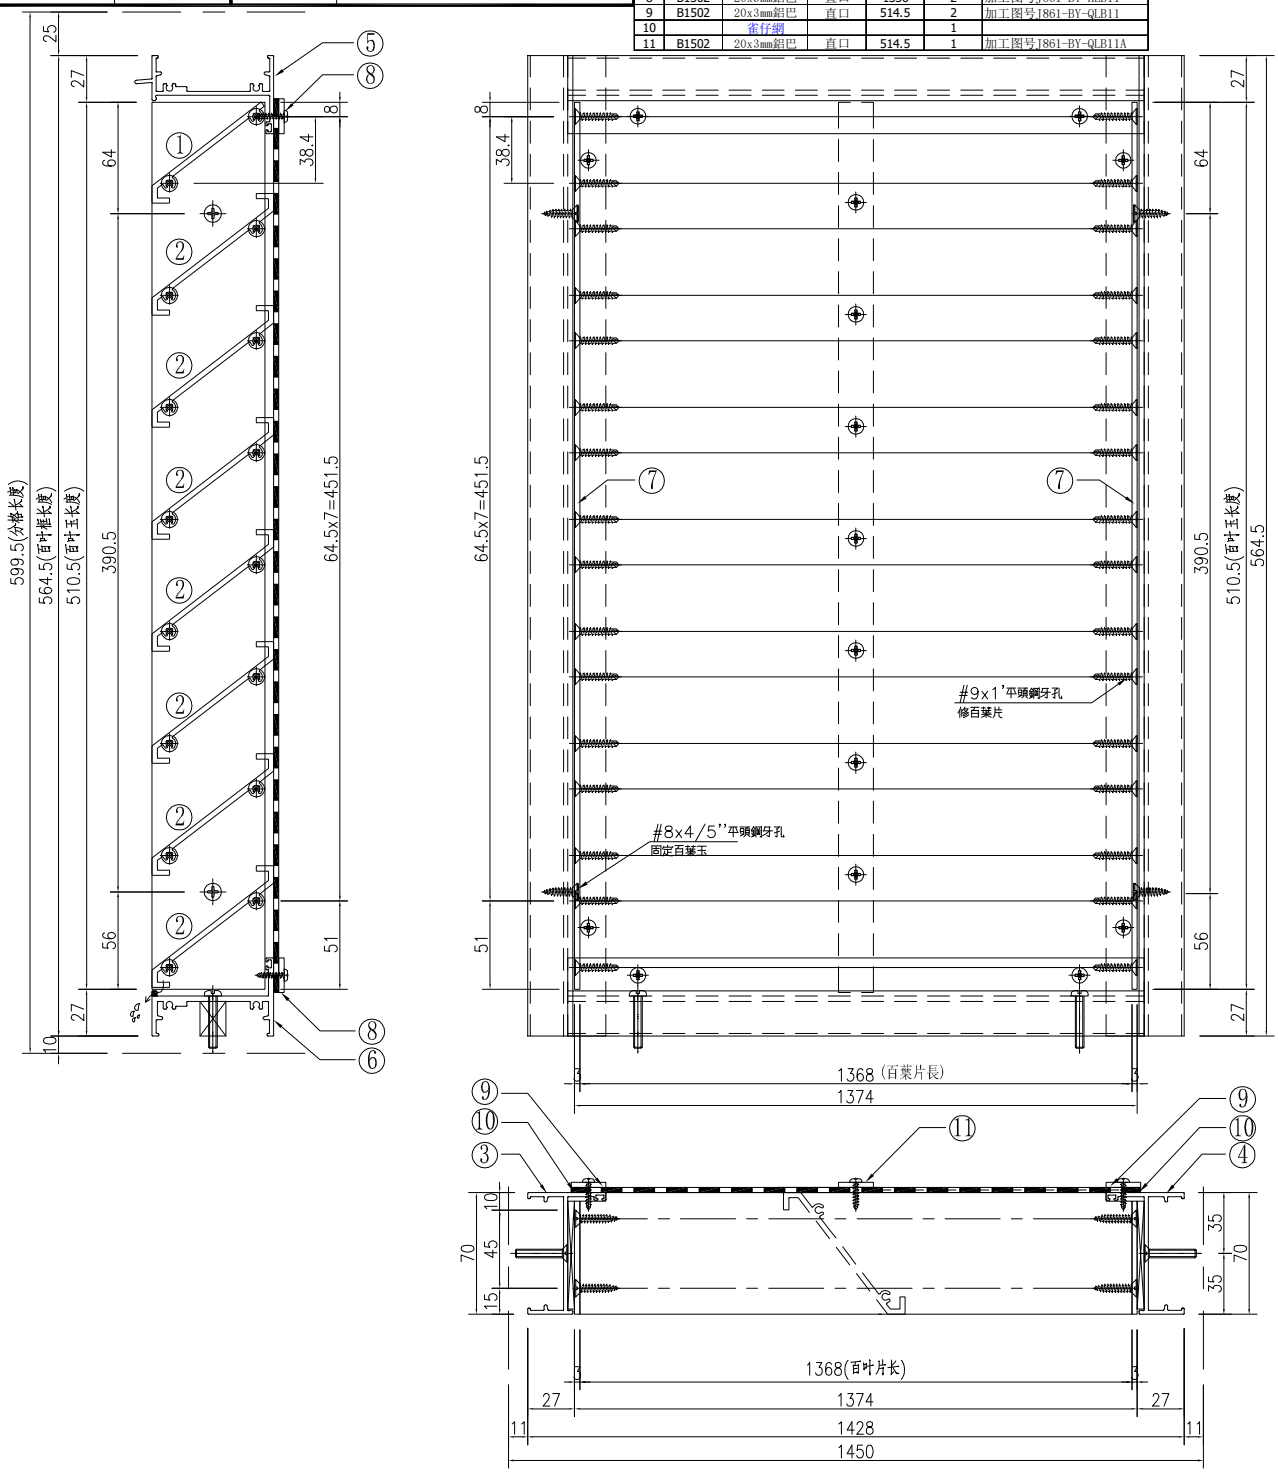

①號百葉加工圖

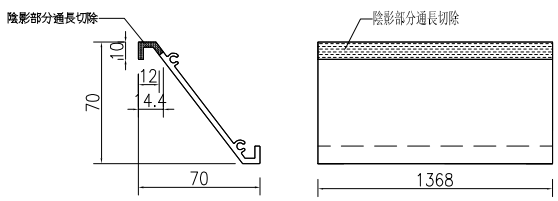

②號百葉加工圖

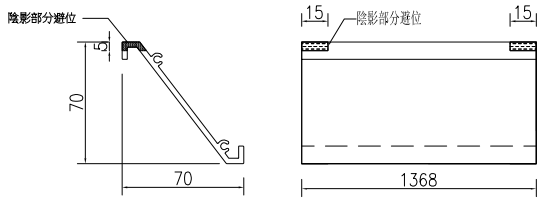


名稱	百葉組裝圖	制圖	WYY	2025-08-10	修改			
材料	詳見加工圖	復核			日期			
顏色	LX01963MH(耐候木紋)	批准			圖號	J861—GW—BY11		

EG—DWG3


美特鋁質 有限公司
MIDI Aluminium Fabricator Ltd.

工程號	J861	地盤	己連拿利


窗號		分格寬度L	分格高度H	雀仔網寬度	雀仔網高度	总幅數量
J861-GW-BY12		2100	599.5	2028	514.5	1
序號	料號	名稱	出筍	長度	单幅數量	加工說明
1	X86573	70百葉片	避位	2018	1	
2	X86573	70百葉片	避位	2018	7	
3	X86561	70生邊企	直口	564.5	1	加工图号J861-BY-VBQ12
4	X86561	70生邊企	直口	564.5	1	加工图号J861-BY-VBQ12R
5	X86563	70百叶顶横	避位	2042	1	加工图号J861-BY-HD12
6	X86562	70百叶底横	避位	2032	1	加工图号J861-BY-HDD12
7	B09581	百葉玉企巴	直口	510.5	2	
8	B1502	20x3mm鋁巴	直口	1986	2	加工图号J861-BY-HLB12
9	B1502	20x3mm鋁巴	直口	514.5	2	加工图号J861-BY-QLB12
10		雀仔網			1	
11	B1502	20x3mm鋁巴	直口	514.5	1	加工图号J861-BY-QLB12A

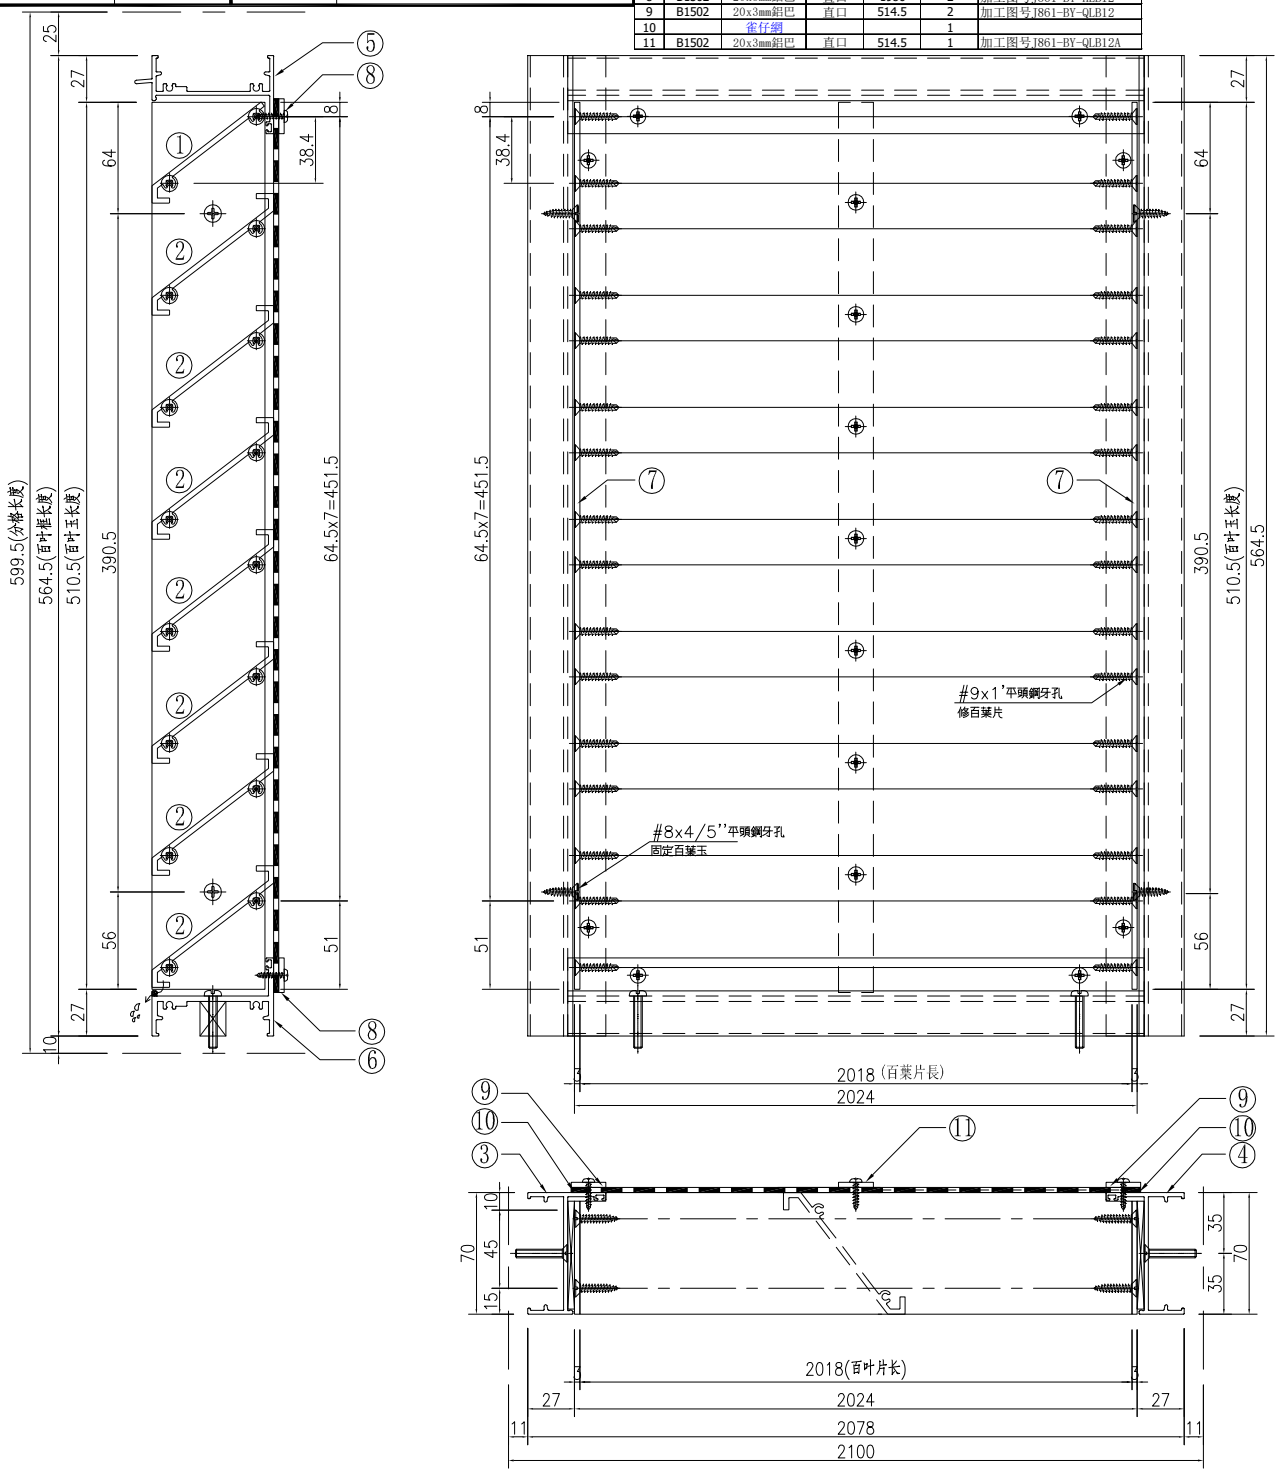

①號百葉加工圖

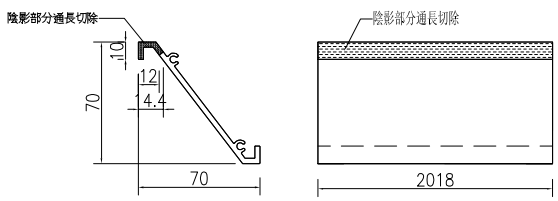

②號百葉加工圖

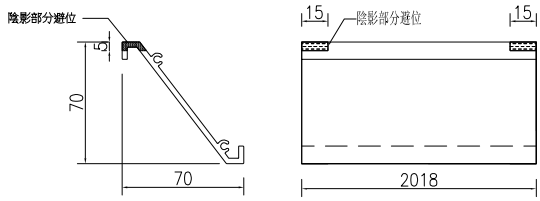


名稱	百葉組裝圖	制圖	WYY	2025-08-10	修改			
材料	詳見加工圖	復核			日期			
顏色	LX01963MH(耐候木紋)	批准			圖號	J861-GW-BY12		

EG—DWG3


美特鋁質 有限公司
MIDI Aluminium Fabricator Ltd.

工程號	J861	地盤	己連拿利


窗號		分格寬度L	分格高度H	雀仔網寬度	雀仔網高度	总幅數量
J861-GW-BY13		1960	599.5	1888	514.5	1
序號	料號	名稱	出笥	長度	单幅數量	加工說明
1	X86573	70百葉片	避位	1878	1	
2	X86573	70百葉片	避位	1878	7	
3	X86561	70生邊企	直口	564.5	1	加工图号J861-BY-VBQ13
4	X86561	70生邊企	直口	564.5	1	加工图号J861-BY-VBQ13R
5	X86563	70百叶頂横	避位	1902	1	加工图号J861-BY-HD13
6	X86562	70百叶底横	避位	1892	1	加工图号J861-BY-HDD13
7	B09581	百葉玉企巴	直口	510.5	2	
8	B1502	20x3mm鋁巴	直口	1846	2	加工图号J861-BY-HLB13
9	B1502	20x3mm鋁巴	直口	514.5	2	加工图号J861-BY-QLB13
10		雀仔網			1	
11	B1502	20x3mm鋁巴	直口	514.5	1	加工图号J861-BY-QLB13A

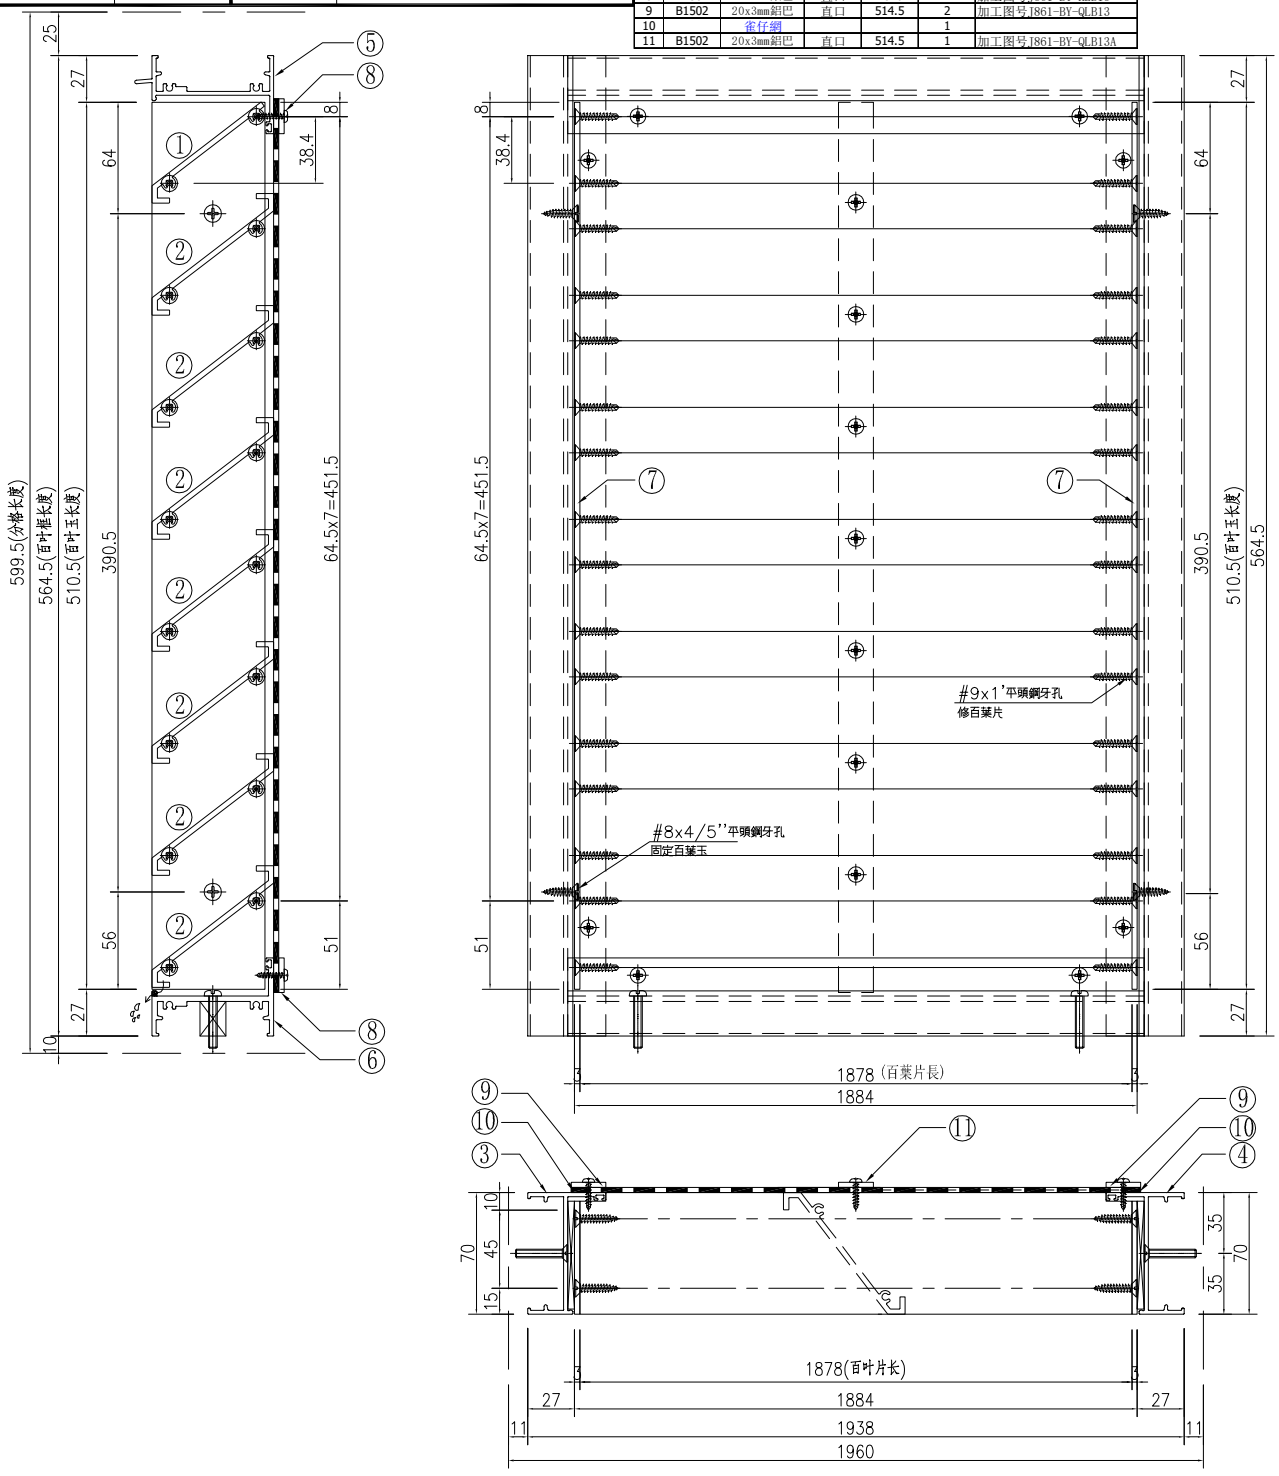

①號百葉加工圖

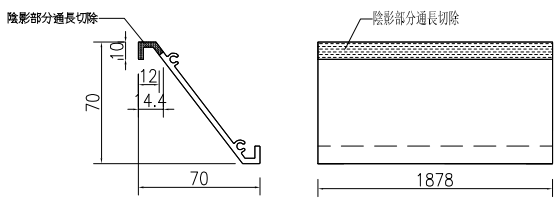

②號百葉加工圖

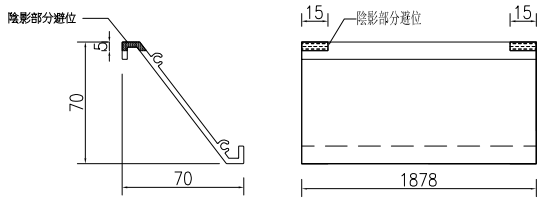


名稱	百葉組裝圖	制圖	WYY	2025-08-10	修改			
材料	詳見加工圖	復核			日期			
顏色	LX01963MH(耐候木紋)	批准			圖號	J861—GW—BY13		

EG—DWG3


美特鋁質 有限公司
MIDI Aluminium Fabricator Ltd.

工程號	J861	地盤	己連拿利


窗號		分格寬度L	分格高度H	雀仔網寬度	雀仔網高度	总幅數量
J861-GW-BY14		1204.5	599.5	1132.5	514.5	1
序號	料號	名稱	出筍	長度	單幅數量	加工說明
1	X86573	70百葉片	避位	1122.5	1	
2	X86573	70百葉片	避位	1122.5	7	
3	X86561	70生邊企	直口	564.5	1	加工图号J861-BY-VBQ14
4	X86561	70生邊企	直口	564.5	1	加工图号J861-BY-VBQ14R
5	X86563	70百叶頂横	避位	1146.5	1	加工图号J861-BY-HD14
6	X86562	70百叶底横	避位	1136.5	1	加工图号J861-BY-HDD14
7	B09581	百葉玉仝巴	直口	510.5	2	
8	B1502	20x3mm鋁巴	直口	1090.5	2	加工图号J861-BY-HLB14
9	B1502	20x3mm鋁巴	直口	514.5	2	加工图号J861-BY-QLB14
10		雀仔網			1	
11	B1502	20x3mm鋁巴	直口	514.5	1	加工图号J861-BY-QLB14A

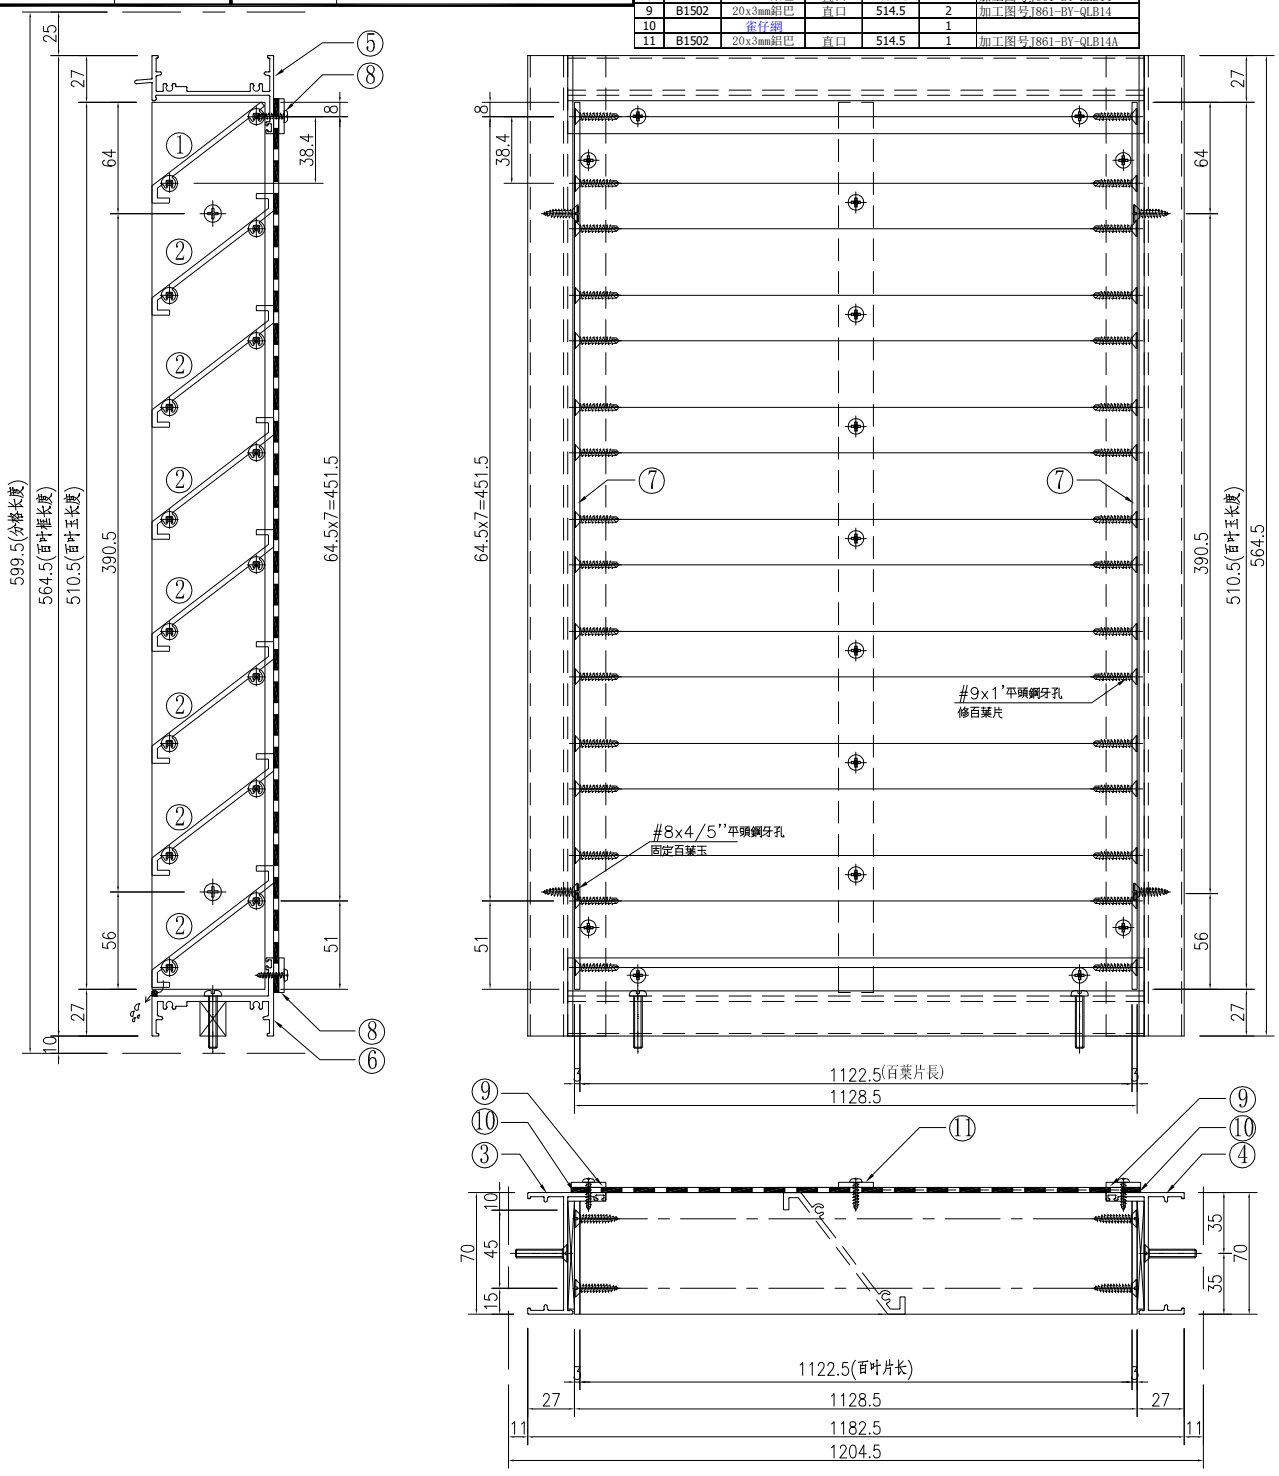

①號百葉加工圖

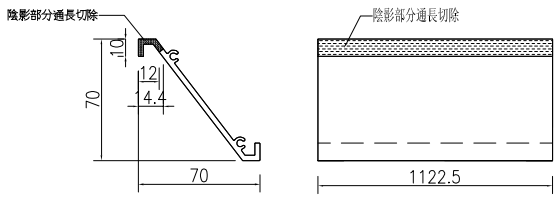

②號百葉加工圖

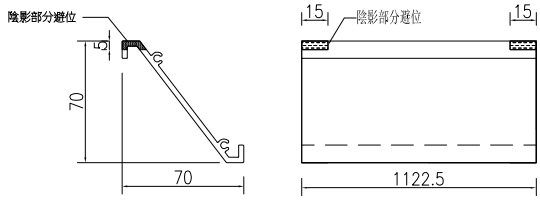


名稱	百葉組裝圖	制圖	WYY	2025-08-10	修改			
材料	詳見加工圖	復核			日期			
顏色	LX01963MH(耐候木紋)	批准			圖號	J861-GW-BY14		

EG—DWG3


美特鋁質 有限公司
MIDI Aluminium Fabricator Ltd.

工程號	J861	地盤	己連拿利


窗號		分格寬度L	分格高度H	雀仔網寬度	雀仔網高度	总幅數量
J861-GW-BY15		755.5	599.5	683.5	514.5	1
序號	料號	名稱	出筍	長度	单幅數量	加工說明
1	X86573	70百葉片	避位	673.5	1	
2	X86573	70百葉片	避位	673.5	7	
3	X86561	70生邊企	直口	564.5	1	加工图号J861-BY-VBQ15
4	X86561	70生邊企	直口	564.5	1	加工图号J861-BY-VBQ15R
5	X86563	70百叶頂横	避位	697.5	1	加工图号J861-BY-HD15
6	X86562	70百叶底横	避位	687.5	1	加工图号J861-BY-HDD15
7	B09581	百葉玉企巴	直口	510.5	2	
8	B1502	20x3mm鋁巴	直口	641.5	2	加工图号J861-BY-HLB15
9	B1502	20x3mm鋁巴	直口	514.5	2	加工图号J861-BY-QLB15
10		雀仔網			1	

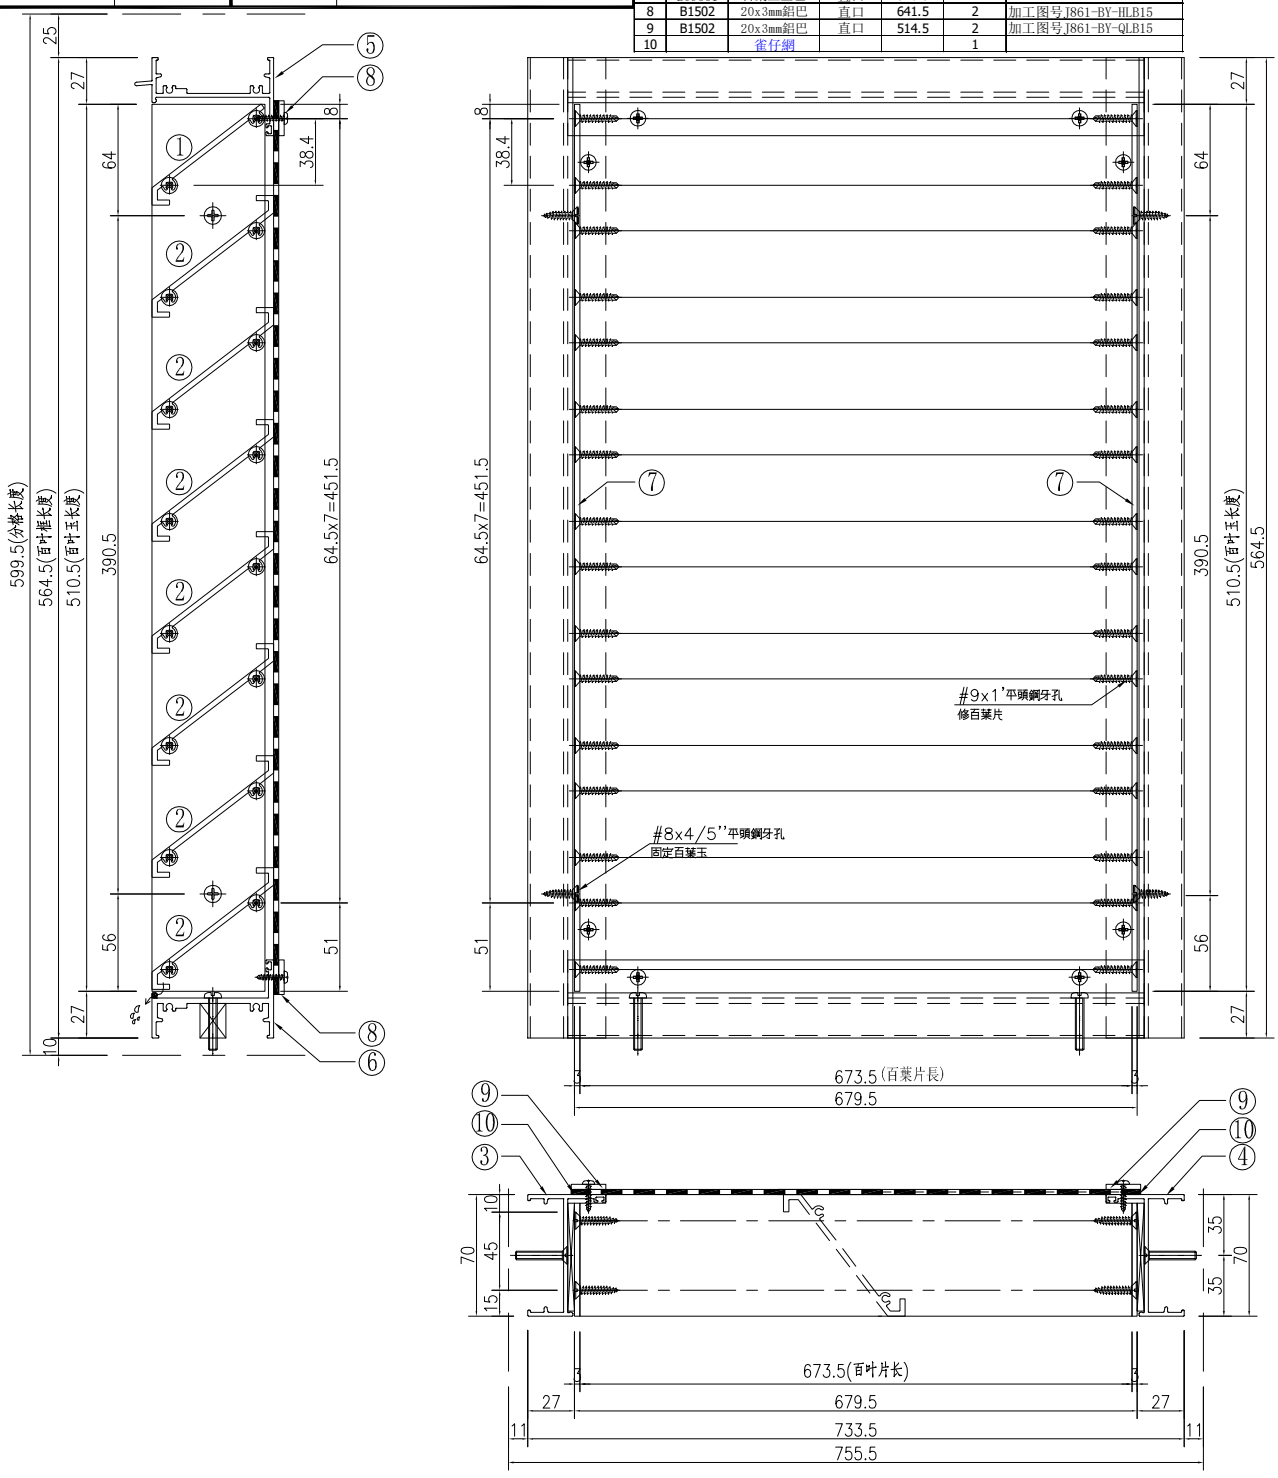

①號百葉加工圖

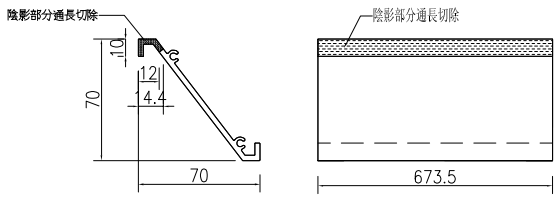

②號百葉加工圖

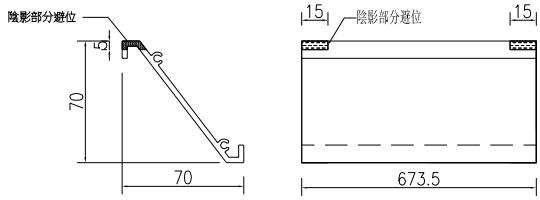


名稱	百葉組裝圖	制圖	WYY	2025-08-10	修改			
材料	詳見加工圖	復核			日期			
顏色	LX01963MH(耐候木紋)	批准			圖號	J861-GW-BY15		


EG－DWG3


美特鋁質 有限公司
MIDI Aluminium Fabricator Ltd.

工程號	J861	地盤	己連拿利

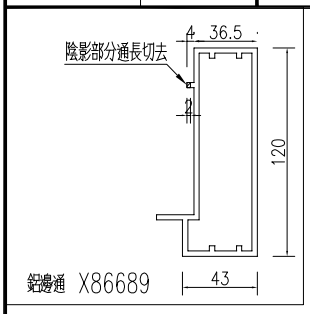


序號	物料編號	數量
1	J861-GW-Q-FK01	2
2	J861-GW-Q-FK02	4
3	J861-GW-Q-FK11	1
4	J861-GW-Q-FK12	3
5	J861-GW-Q-FK13	1
6	J861-GW-Q-FK14	1
7	J861-GW-Q-FK15	1
8	J861-GW-Q-FK16	1
9	J861-GW-Q-FK17	1

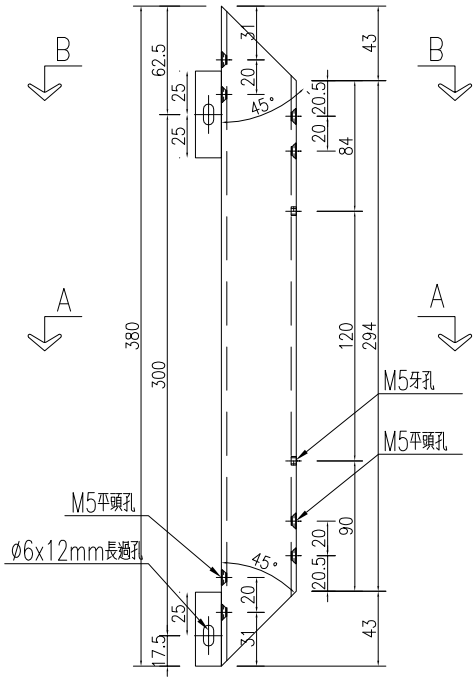


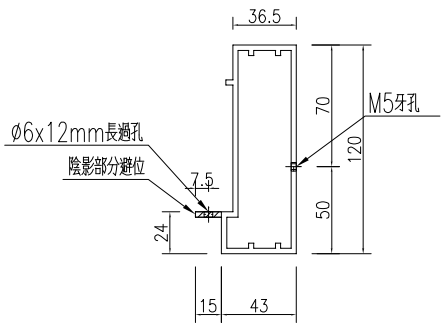

SECTION A－A

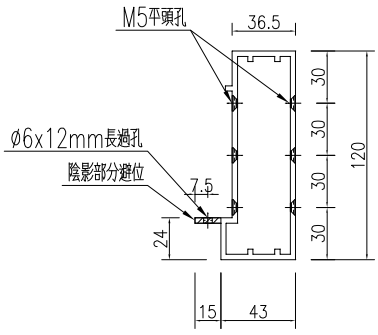

SECTION B－B

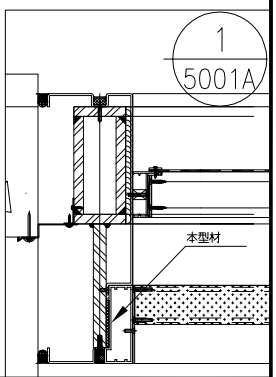


名稱	鋁邊通加工圖	制圖	WYY	2025-08-10	修改			
材料	X86689	復核			日期			
顏色	LX01963MH(耐候木紋)	批准			圖號	J861－GW－Q－FK01		


EG－DWG3


美特鋁質 有限公司
MIDI Aluminium Fabricator Ltd.

工程號	J861	地盤	己連拿利


序號	物料編號	數量
1	J861-GW-Q-FK01R	2
2	J861-GW-Q-FK02R	4

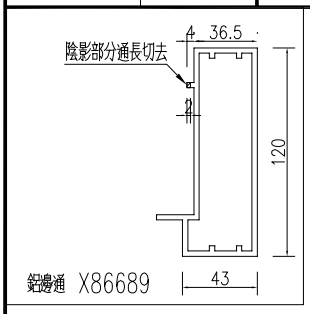

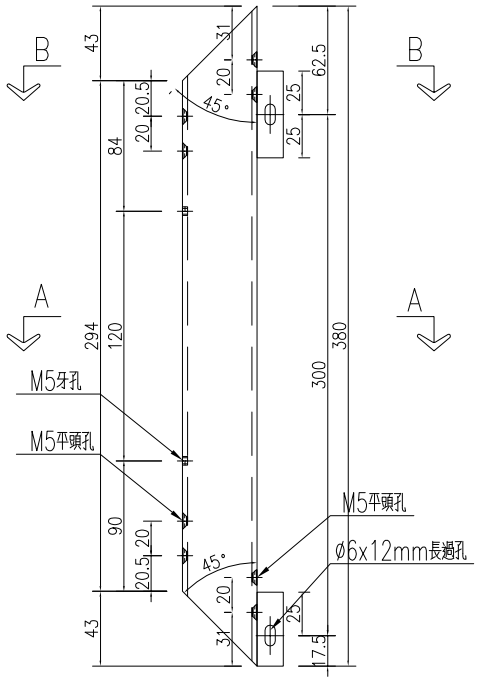


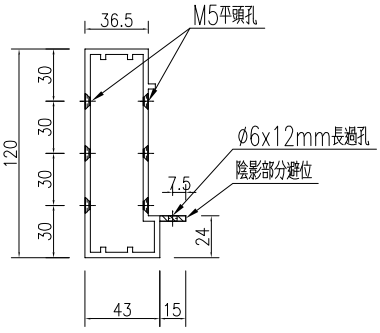

SECTION B－B

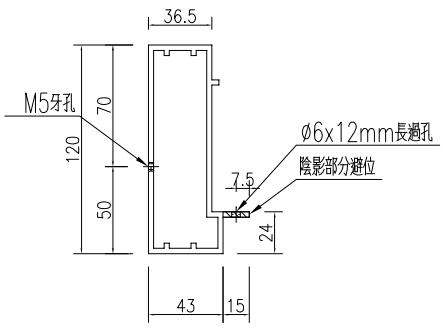

SECTION A－A

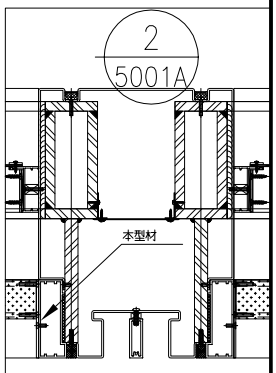


名稱	鋁邊通加工圖	制圖	WYY	2025-08-10	修改			
材料	X86689	復核			日期			
顏色	LX01963MH(耐候木紋)	批准			圖號	J861-GW-Q-FK01R		


EG－DWG3


美特鋁質 有限公司
MIDI Aluminium Fabricator Ltd.

工程號	J861	地盤	己連拿利

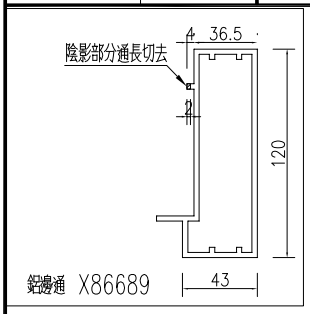


序號	物料編號	數量
1	J861-GW-Q-FK11R	1
2	J861-GW-Q-FK12R	3
3	J861-GW-Q-FK13R	1
4	J861-GW-Q-FK14R	1
5	J861-GW-Q-FK15R	1
6	J861-GW-Q-FK16R	1
7	J861-GW-Q-FK17R	1

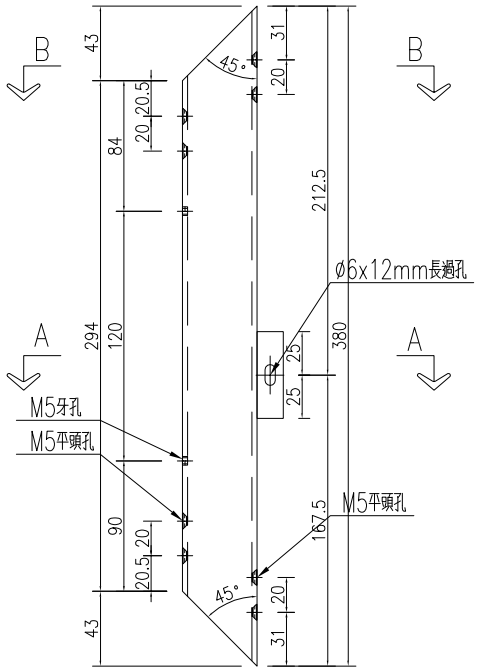


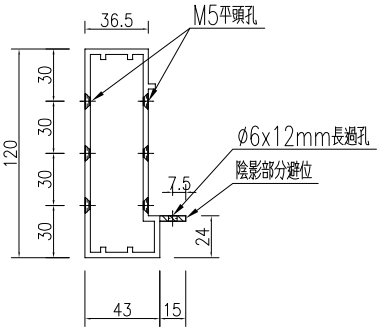

SECTION B－B

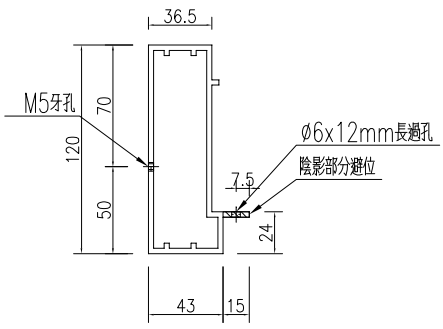

SECTION A－A

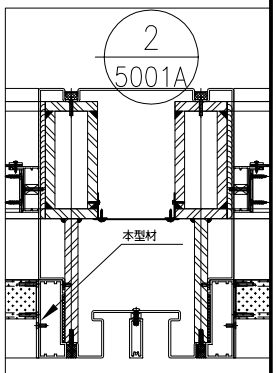


名稱	鋁邊通加工圖	制圖	WYY	2025-08-10	修改			
材料	X86689	復核			日期			
顏色	LX01963MH(耐候木紋)	批准			圖號	J861-GW-Q-FK11R		


EG-DWG3


美特鋁質 有限公司
MIDI Aluminium Fabricator Ltd.

工程號	J861	地盤	已連拿利


序號	物料編號	數量	長度L	長度L1	A		N		B	C	D
1	J861-GW-Q-FK03	2	1285	1199	267.5	3	x	300	117.5	564.5	634.5
2	J861-GW-Q-FK04	4	1285	1199	267.5	3	x	300	117.5	564.5	634.5
3	J861-GW-Q-FK05	2	1730	1644	167.5	5	x	300	62.5	797	847
4	J861-GW-Q-FK06	4	1730	1644	167.5	5	x	300	62.5	797	847
5	J861-GW-Q-FK07	1	4225	4139	62.5	14	x	300	862.5	534.5	3604.5
6	J861-GW-Q-FK08	1	4225	4139	212.5	10	x	300	1018.5	534.5	3604.5
7	J861-GW-Q-FK09	2	3567.5	3481.5	133.5	11	x	300	134	2349.5	1132

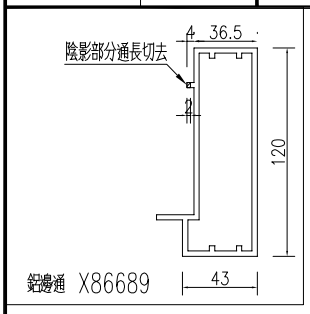

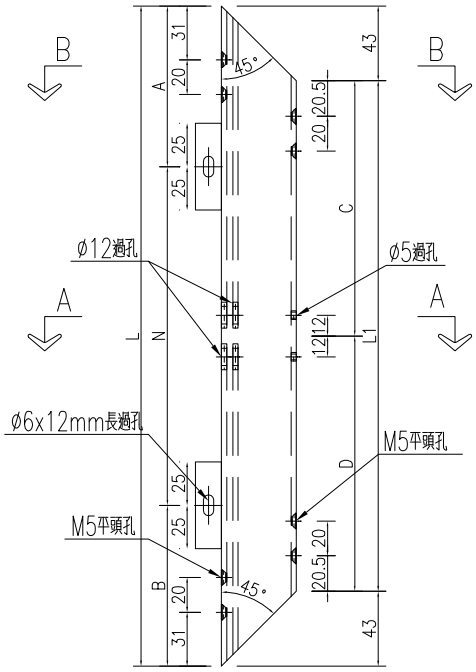


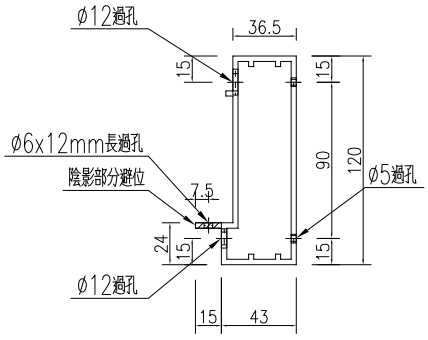

SECTION A-A

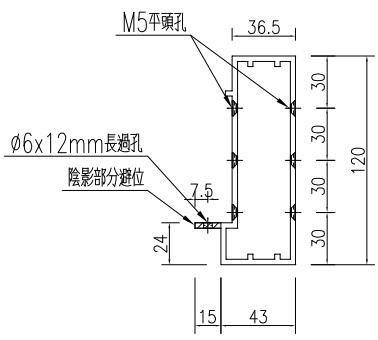

SECTION B-B

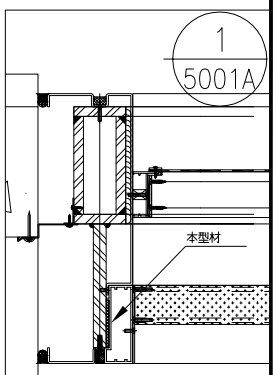


名稱	鋁邊通加工圖	制圖	WYY	2025-08-10	修改	A		
材料	X86689	復核			日期	2025.11.25		
顏色	LX01963MH(耐候木紋)	批准			圖號	J861-GW-Q-FK03		


EG－DWG3


美特鋁質 有限公司
MIDI Aluminium Fabricator Ltd.

工程號	J861	地盤	己連拿利


序號	物料編號	數量	長度L	長度L1	A		N		B	C	D
1	J861-GW-Q-FK03R	2	1285	1199	267.5	3	x	300	117.5	564.5	634.5
2	J861-GW-Q-FK04R	4	1285	1199	267.5	3	x	300	117.5	564.5	634.5
3	J861-GW-Q-FK05R	2	1730	1644	167.5	5	x	300	62.5	797	847
4	J861-GW-Q-FK06R	4	1730	1644	167.5	5	x	300	62.5	797	847
5	J861-GW-Q-FK07R	1	4228	4136	62.5	11	x	300	862.5	534.5	3604.5
6	J861-GW-Q-FK08R	1	4228	4136	62.5	11	x	300	862.5	534.5	3604.5
7	J861-GW-Q-FK09R	2	3567.5	3481.5	133.5	11	x	300	134	2349.5	1132

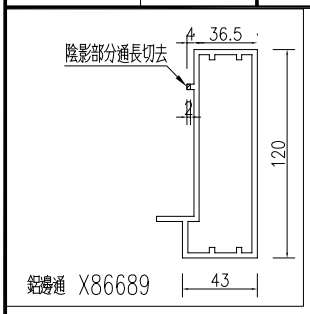

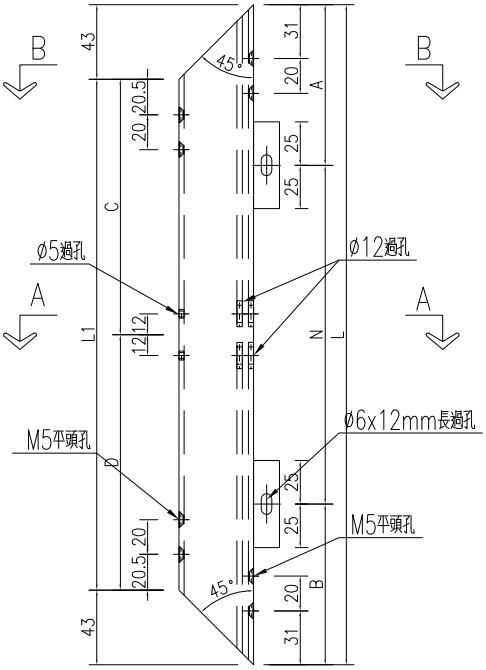


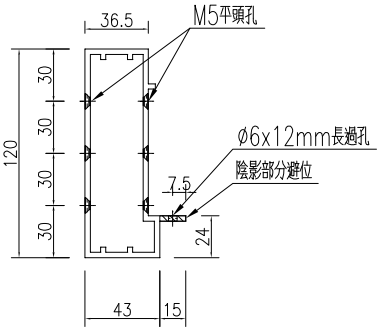

SECTION B－B

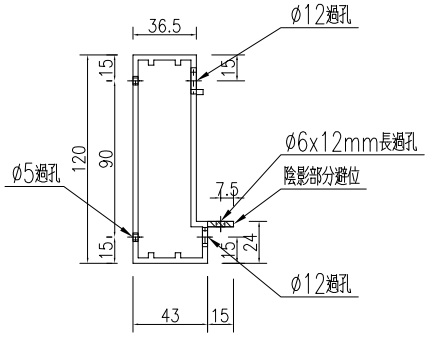

SECTION A－A

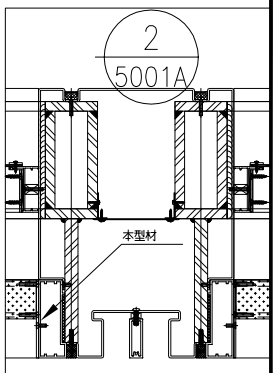


名稱	鋁邊通加工圖	制圖	WYY	2025-08-10	修改	A		
材料	X86689	復核			日期	2025.11.25		
顏色	LX01963MH(耐候木紋)	批准			圖號	J861－GW－Q－FK03R		


EG-DWG3


美特鋁質 有限公司
MIDI Aluminium Fabricator Ltd.

工程號	J861	地盤	己連拿利


序號	物料編號	數量	長度L	長度L1	A		N		B	C	D	E
1	J861-GW-Q-FK07	1	4225	4139	62.5	11	x	300	862.5	959.5	1975	1204.5
2	J861-GW-Q-FK08	1	4225	4139	212.5	10	x	300	1012.5	959.5	1975	1204.5
2	J861-GW-Q-FK18	1	3030	2944	267.5	9	x	300	62.5	564.5	1030	1349.5
3	J861-GW-Q-FK19	3	3030	2944	117.5	9	x	300	212.5	564.5	1030	1349.5
4	J861-GW-Q-FK20	1	3030	2944	117.5	9	x	300	212.5	564.5	1030	1349.5
5	J861-GW-Q-FK21	1	3030	2944	117.5	9	x	300	212.5	564.5	1030	1349.5
6	J861-GW-Q-FK22	1	3030	2944	117.5	9	x	300	212.5	564.5	1030	1349.5
7	J861-GW-Q-FK23	1	3030	2944	117.5	9	x	300	212.5	564.5	1030	1349.5
8	J861-GW-Q-FK24	1	3030	2944	117.5	9	x	300	212.5	564.5	1030	1349.5

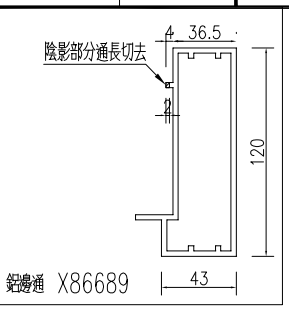

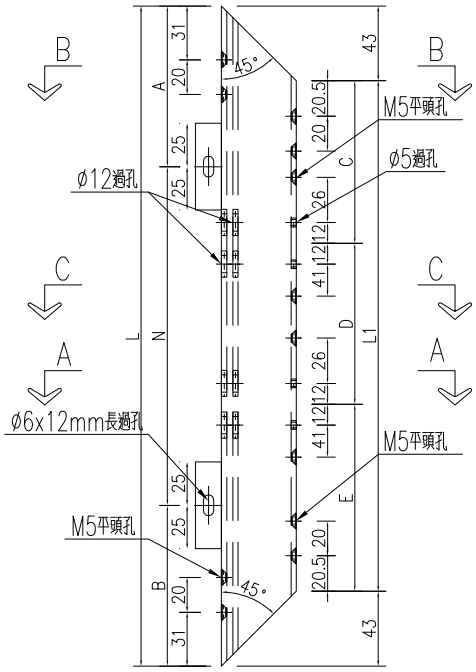


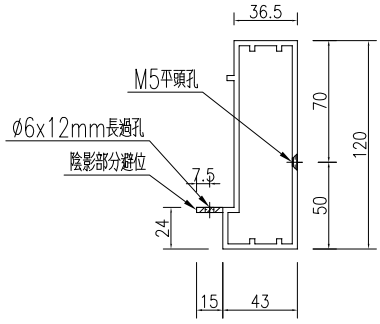


SECTION C-C

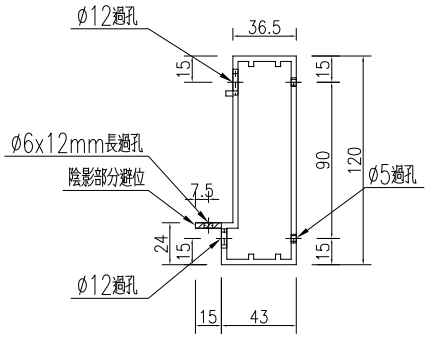

SECTION A-A

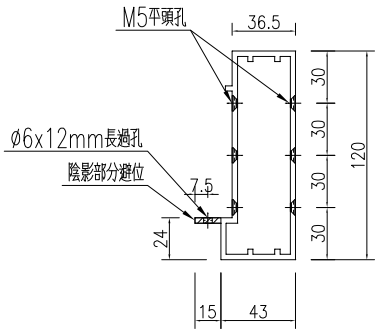

SECTION B-B

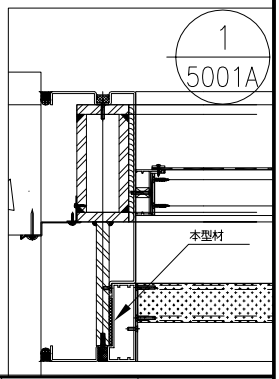


名稱	鋁邊通加工圖	制圖	WYY	2025-11-25	修改			
材料	X86689	復核			日期			
顏色	LX01963MH(耐候木紋)	批准			圖號	J861-GW-Q-FK07		


EG-DWG3


美特鋁質 有限公司
MIDI Aluminium Fabricator Ltd.

工程號	J861	地盤	己連拿利


序號	物料編號	數量	長度L	長度L1	A		N		B	C	D	E
1	J861-GW-Q-FK07R	1	4225	4139	62.5	11	x	300	862.5	959.5	1975	1204.5
2	J861-GW-Q-FK08R	1	4225	4139	62.5	11	x	300	862.5	959.5	1975	1204.5
2	J861-GW-Q-FK18R	1	3030	2944	267.5	9	x	300	62.5	564.5	1030	1349.5
3	J861-GW-Q-FK19R	3	3030	2944	267.5	9	x	300	62.5	564.5	1030	1349.5
4	J861-GW-Q-FK20R	1	3030	2944	267.5	9	x	300	62.5	564.5	1030	1349.5
5	J861-GW-Q-FK21R	1	3030	2944	267.5	9	x	300	62.5	564.5	1030	1349.5
6	J861-GW-Q-FK22R	1	3030	2944	267.5	9	x	300	62.5	564.5	1030	1349.5
7	J861-GW-Q-FK23R	1	3030	2944	267.5	9	x	300	62.5	564.5	1030	1349.5
8	J861-GW-Q-FK24R	1	3030	2944	267.5	9	x	300	62.5	564.5	1030	1349.5

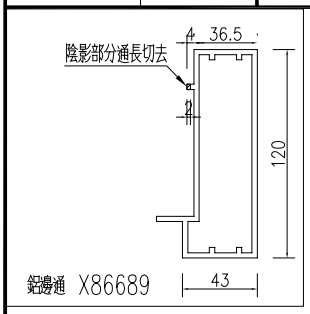

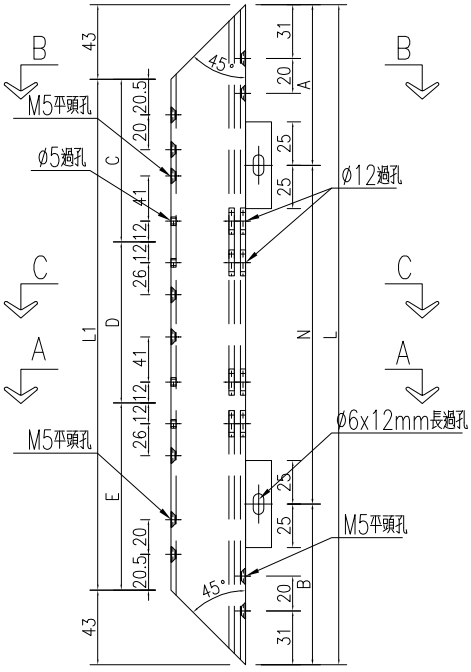


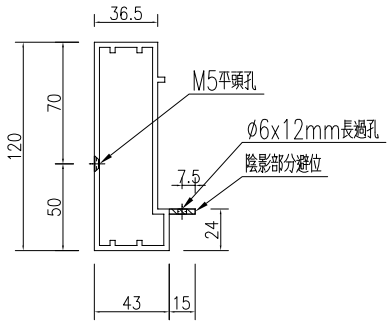


SECTION C-C

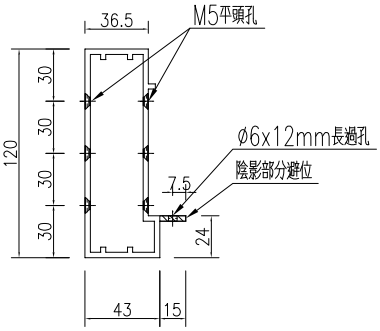

SECTION B-B

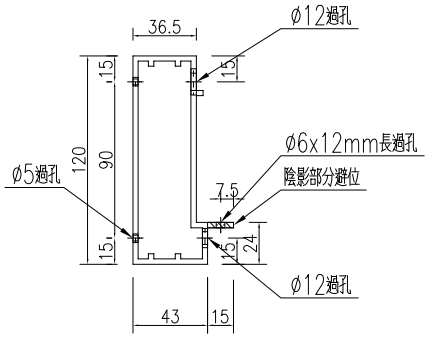

SECTION A-A

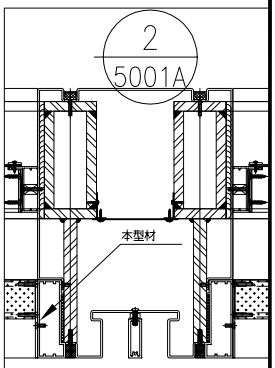


名稱	鋁邊通加工圖	制圖	WYY	2025-11-25	修改			
材料	X86689	復核			日期			
顏色	LX01963MH(耐候木紋)	批准			圖號	J861-GW-Q-FK07R		


EG-DWG3


美特鋁質 有限公司
MIDI Aluminium Fabricator Ltd.

工程號	J861	地盤	己連拿利

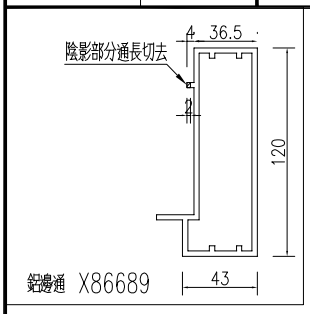


序號	物料編號	數量	長度L	長度L1	A		N		B
~~1~~	~~J861-GW-Q-FK09~~	~~2~~	~~3567.5~~	~~3481.5~~	~~133.5~~	~~11~~	~~x~~	~~300~~	~~134~~
~~2~~	~~J861-GW-Q-FK18~~	~~1~~	~~3030~~	~~2944~~	~~267.5~~	~~9~~	~~x~~	~~300~~	~~62.5~~
~~3~~	~~J861-GW-Q-FK19~~	~~3~~	~~3030~~	~~2944~~	~~117.5~~	~~9~~	~~x~~	~~300~~	~~212.5~~
~~4~~	~~J861-GW-Q-FK20~~	~~1~~	~~3030~~	~~2944~~	~~117.5~~	~~9~~	~~x~~	~~300~~	~~212.5~~
~~5~~	~~J861-GW-Q-FK21~~	~~1~~	~~3030~~	~~2944~~	~~117.5~~	~~9~~	~~x~~	~~300~~	~~212.5~~
~~6~~	~~J861-GW-Q-FK22~~	~~1~~	~~3030~~	~~2944~~	~~117.5~~	~~9~~	~~x~~	~~300~~	~~212.5~~
~~7~~	~~J861-GW-Q-FK23~~	~~1~~	~~3030~~	~~2944~~	~~117.5~~	~~9~~	~~x~~	~~300~~	~~212.5~~
~~8~~	~~J861-GW-Q-FK24~~	~~1~~	~~3030~~	~~2944~~	~~117.5~~	~~9~~	~~x~~	~~300~~	~~212.5~~
9	J861-GW-Q-FK25	1	795.5	709.5	142.5	2	x	300	53
10	J861-GW-Q-FK25A	2	795.5	709.5	292.5	1	x	300	203
11	J861-GW-Q-FK26	1	795.5	709.5	292.5	1	x	300	203
12	J861-GW-Q-FK27	1	795.5	709.5	292.5	1	x	300	203
13	J861-GW-Q-FK28	1	795.5	709.5	292.5	1	x	300	203
14	J861-GW-Q-FK29	1	795.5	709.5	292.5	1	x	300	203
15	J861-GW-Q-FK30	1	795.5	709.5	292.5	1	x	300	203
16	J861-GW-Q-FK31	1	2765	2679	232	8	x	300	133
17	J861-GW-Q-FK31A	2	2765	2679	82	8	x	300	283
18	J861-GW-Q-FK32	1	2765	2679	82	8	x	300	283
19	J861-GW-Q-FK33	1	2765	2679	82	8	x	300	283
20	J861-GW-Q-FK34	1	2765	2679	82	8	x	300	283

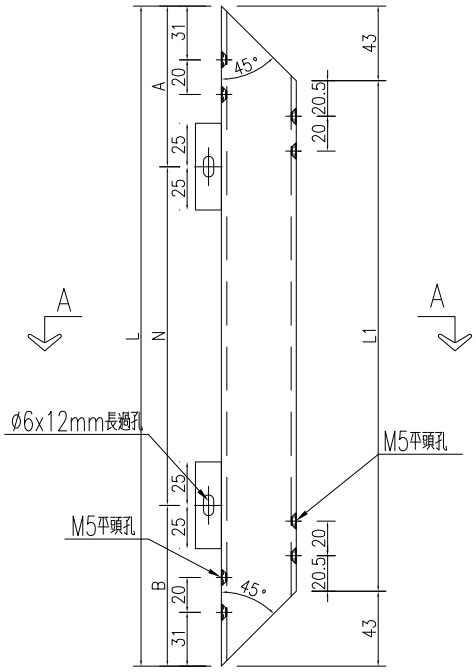

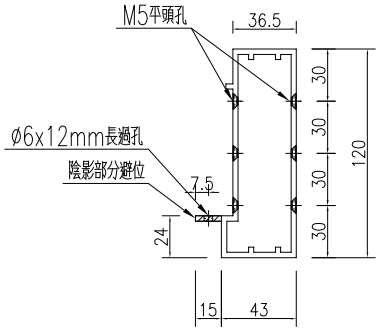

SECTION A-A

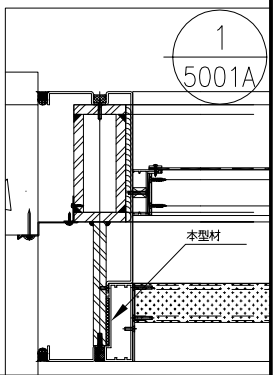


名稱	鋁邊通加工圖	制圖	WYY	2025-08-10	修改	A		
材料	X86689	復核			日期	2025.11.25		
顏色	LX01963MH(耐候木紋)	批准			圖號	J861-GW-Q-FK09		


EG-DWG3


美特鋁質 有限公司
MIDI Aluminium Fabricator Ltd.

工程號	J861	地盤	己連拿利

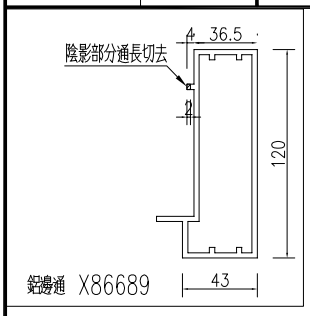


序號	物料編號	數量	長度L	長度L1	A		N		B
~~1~~	~~J861-GW-Q-FK09R~~	~~2~~	~~3567.5~~	~~3481.5~~	~~133.5~~	~~11~~	~~x~~	~~300~~	~~134~~
~~2~~	~~J861-GW-Q-FK18R~~	~~1~~	~~3030~~	~~2944~~	~~267.5~~	~~9~~	~~x~~	~~300~~	~~62.5~~
~~3~~	~~J861-GW-Q-FK19R~~	~~3~~	~~3030~~	~~2944~~	~~267.5~~	~~9~~	~~x~~	~~300~~	~~62.5~~
~~4~~	~~J861-GW-Q-FK20R~~	~~1~~	~~3030~~	~~2944~~	~~267.5~~	~~9~~	~~x~~	~~300~~	~~62.5~~
~~5~~	~~J861-GW-Q-FK21R~~	~~1~~	~~3030~~	~~2944~~	~~267.5~~	~~9~~	~~x~~	~~300~~	~~62.5~~
~~6~~	~~J861-GW-Q-FK22R~~	~~1~~	~~3030~~	~~2944~~	~~267.5~~	~~9~~	~~x~~	~~300~~	~~62.5~~
~~7~~	~~J861-GW-Q-FK23R~~	~~1~~	~~3030~~	~~2944~~	~~267.5~~	~~9~~	~~x~~	~~300~~	~~62.5~~
~~8~~	~~J861-GW-Q-FK24R~~	~~1~~	~~3030~~	~~2944~~	~~267.5~~	~~9~~	~~x~~	~~300~~	~~62.5~~
9	J861-GW-Q-FK25R	1	795.5	709.5	142.5	2	x	300	53
10	J861-GW-Q-FK25AR	2	795.5	709.5	142.5	2	x	300	53
11	J861-GW-Q-FK26R	1	795.5	709.5	142.5	2	x	300	53
12	J861-GW-Q-FK27R	1	795.5	709.5	142.5	2	x	300	53
13	J861-GW-Q-FK28R	1	795.5	709.5	142.5	2	x	300	53
14	J861-GW-Q-FK29R	1	795.5	709.5	142.5	2	x	300	53
15	J861-GW-Q-FK30R	1	795.5	709.5	142.5	2	x	300	53
16	J861-GW-Q-FK31R	1	2765	2679	232	8	x	300	133
17	J861-GW-Q-FK31AR	2	2765	2679	232	8	x	300	133
18	J861-GW-Q-FK32R	1	2765	2679	232	8	x	300	133
19	J861-GW-Q-FK33R	1	2765	2679	232	8	x	300	133
20	J861-GW-Q-FK34R	1	2765	2679	232	8	x	300	133

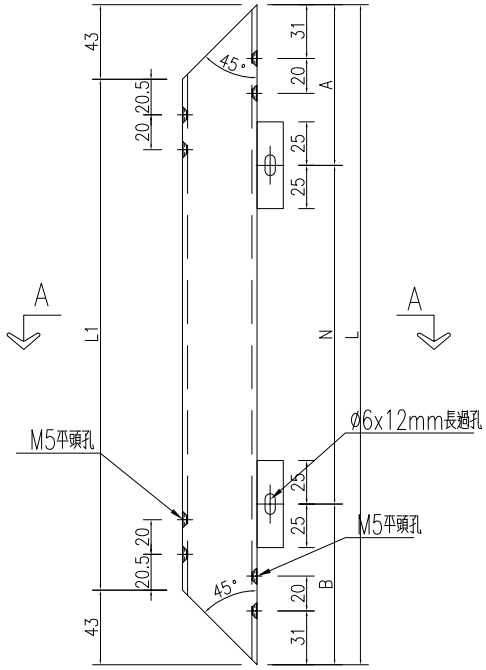

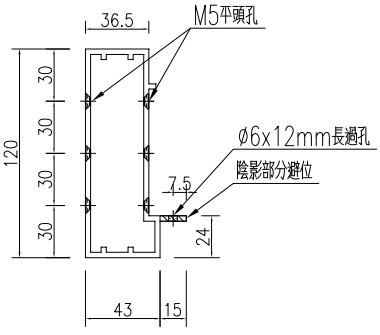

SECTION A-A

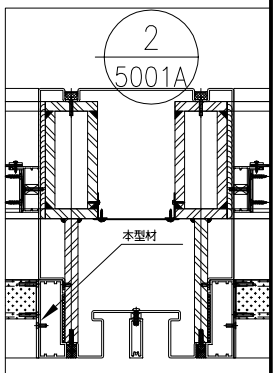


名稱	鋁邊通加工圖	制圖	WYY	2025-08-10	修改	A		
材料	X86689	復核			日期	2025.11.25		
顏色	LX01963MH(耐候木紋)	批准			圖號	J861-GW-Q-FK09R		


EG－DWG3


美特鋁質 有限公司
MIDI Aluminium Fabricator Ltd.

工程號	J861	地盤	己連拿利


序號	物料編號	數量	長度L	長度L1	A		N		B
1	J861-GW-Q-FK10	1	3567.5	3524.5	283.5	10	x	300	284
2	J861-GW-Q-FK35	1	2765	2679	82	8	x	300	283
3	J861-GW-Q-FK36	1	2765	2679	82	8	x	300	283

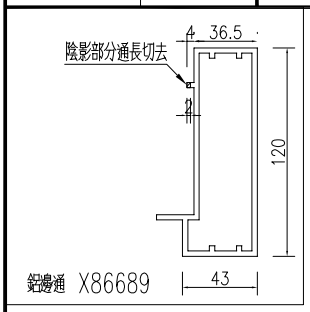

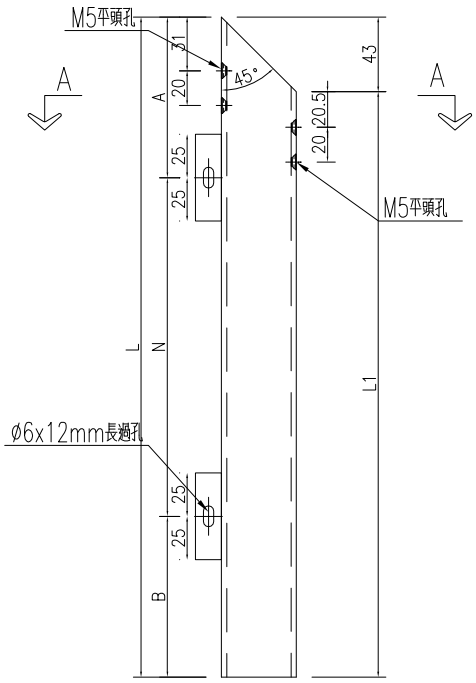

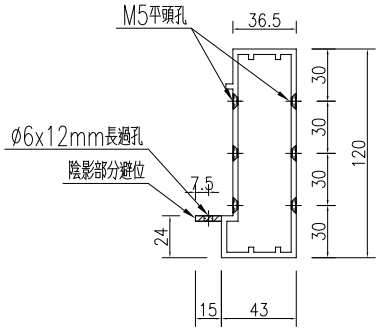

SECTION A－A

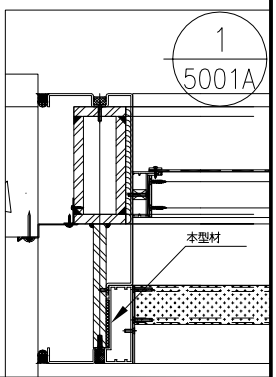


名稱	鋁邊通加工圖	制圖	WYY	2025-08-10	修改			
材料	X86689	復核			日期			
顏色	LX01963MH(耐候木紋)	批准			圖號	J861－GW－Q－FK10		


EG－DWG3


美特鋁質 有限公司
MIDI Aluminium Fabricator Ltd.

工程號	J861	地盤	己連拿利


序號	物料編號	數量	長度L	長度L1	A		N		B
1	J861-GW-Q-FK10R	1	3567.5	3524.5	283.5	10	x	300	284
2	J861-GW-Q-FK35R	1	2765	2679	232	8	x	300	133
3	J861-GW-Q-FK36R	1	2765	2679	232	8	x	300	133

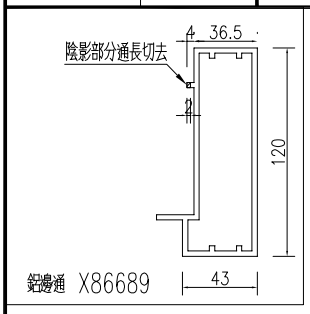

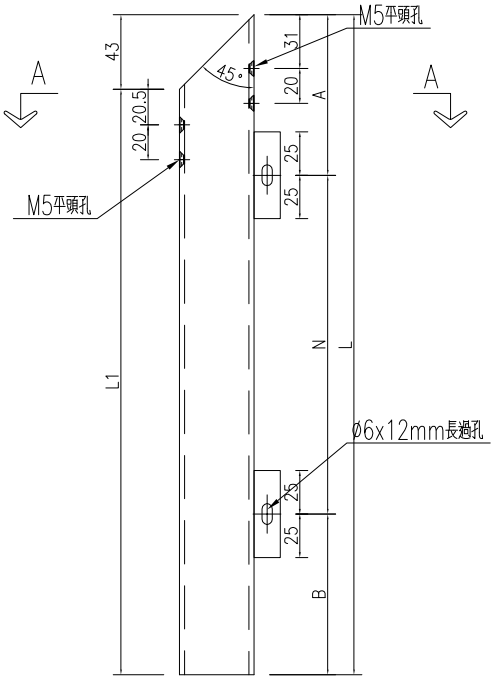

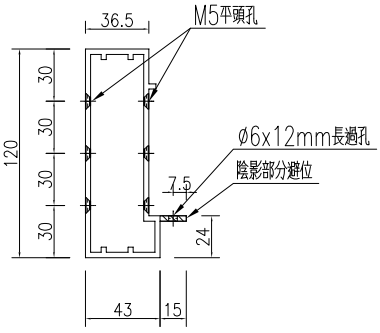

SECTION A－A

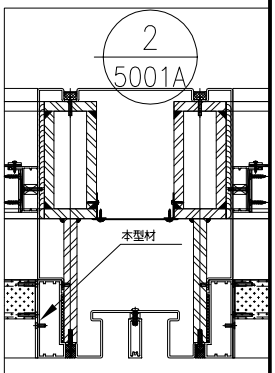

名稱	鋁邊通加工圖	制圖	WYY	2025-08-10	修改			
材料	X86689	復核			日期			
顏色	LX01963MH(耐候木紋)	批准			圖號	J861－GW－Q－FK10R		


EG-D


此圖暫停

MIDI Aluminium Fabricator Ltd.


工程號	J861	地盤	己連拿利


產品編號	L(MM)	數量	A	N	M	B	N1	M1	備註
		1							

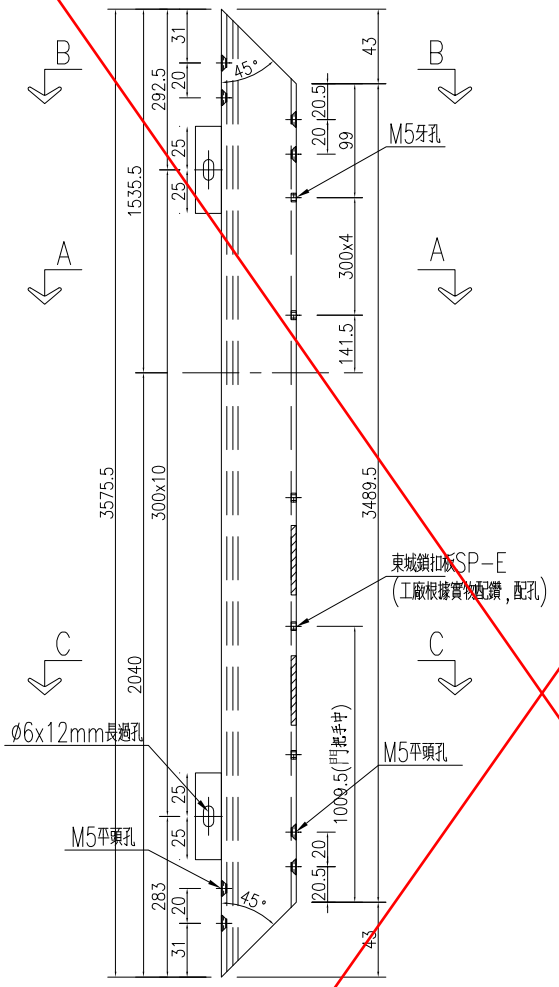

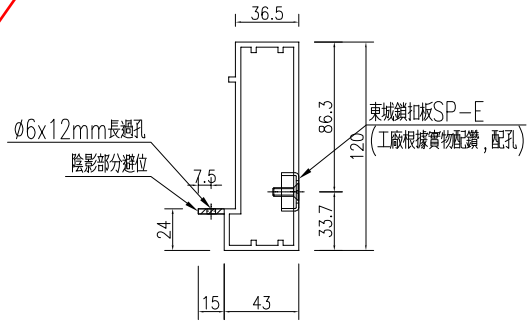


SECTION C-C

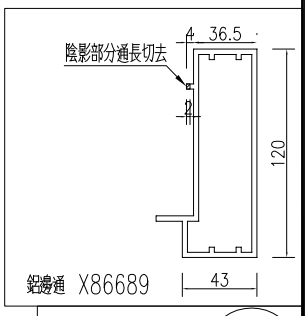


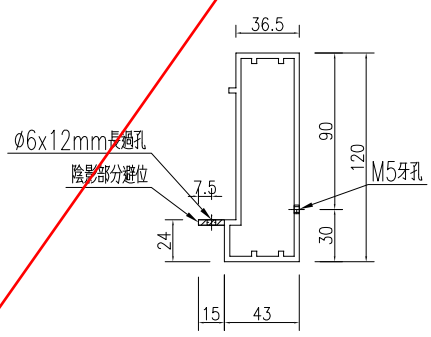

SECTION A-A

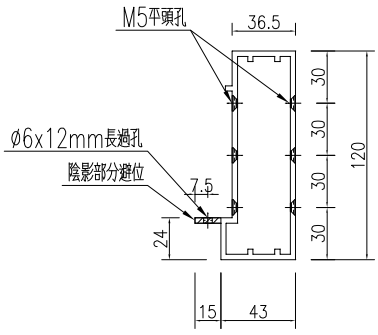

SECTION B-B

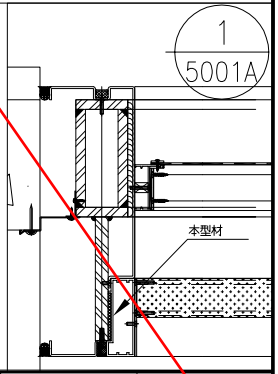

名稱	鋁邊通加工圖	制圖	WYY	2025-08-10	修改			
材料	X86689	復核			日期			
顏色	LX01963MH(耐候木紋)	批准			圖號	J861-GW-Q-FK37		


EG-D


此圖暫停


MIDI Aluminium Fabricator Ltd.

工程號	J861	地盤	己連拿利


產品編號	L(MM)	數量	A	N	M	B	N1	M1	備註
		1							

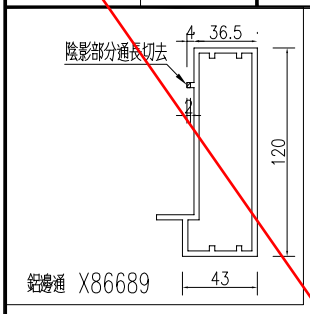

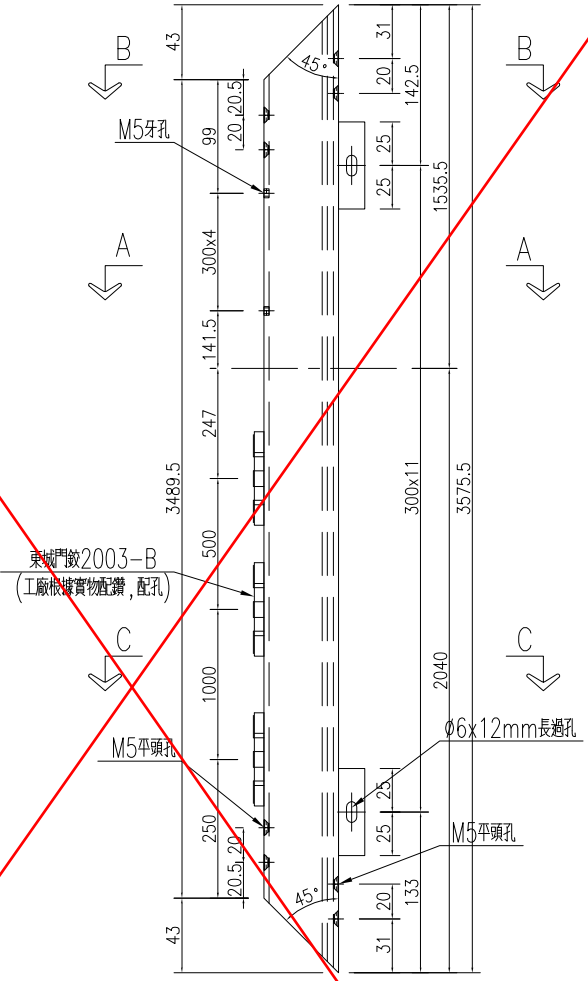


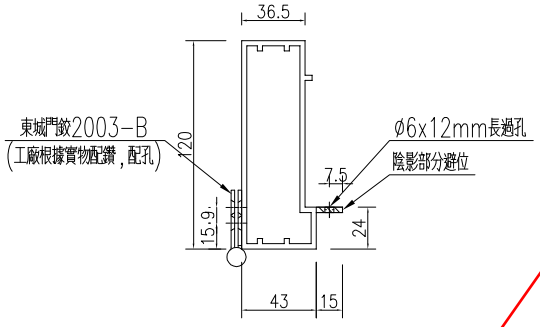


SECTION C-C

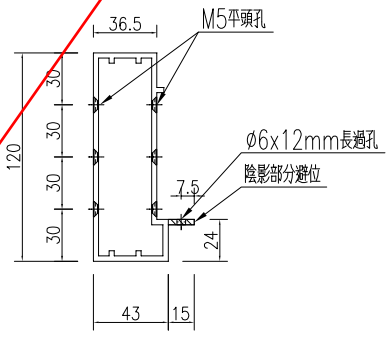


SECTION B-B

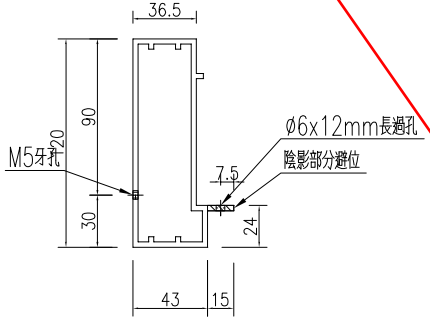


SECTION A-A

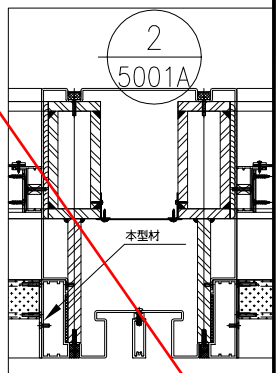


名稱	鋁邊通加工圖	制圖	WYY	2025-08-10	修改			
材料	X86689	復核			日期			
顏色	LX01963MH(耐候木紋)	批准			圖號	J861-GW-Q-FK37R		

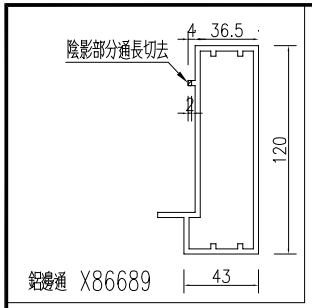


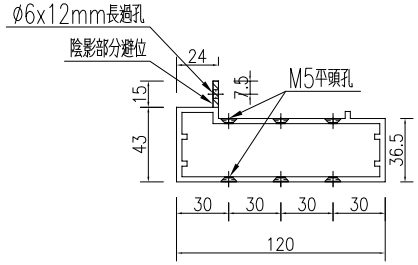

SECTION A-A

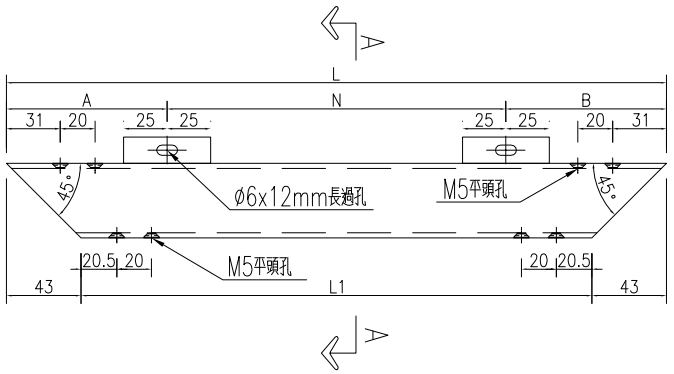

序號	物料編號	數量	長度L	長度L1	A		N		B
1	J861-GW-H-FK01	2	905.5	819.5	302.75	1	x	300	302.75
2	J861-GW-H-FK12	3	335	249	67.5	1	x	200	67.5
3	J861-GW-H-FK14	1	1035	949	67.5	3	x	300	67.5
4	J861-GW-H-FK15	1	1035	949	67.5	3	x	300	67.5
5	J861-GW-H-FK10	1	1988	1902	94	6	x	300	94
6	J861-GW-H-FK31	1	335	249	67.5	1	x	200	67.5
7	J861-GW-H-FK31A	2	335	249	67.5	1	x	200	67.5
8	J861-GW-H-FK32	1	1445	1359	122.5	4	x	300	122.5
9	J861-GW-H-FK33	1	1945	1859	72.5	6	x	300	72.5
10	J861-GW-H-FK34	1	1189.5	1103.5	144.75	3	x	300	144.75
11	J861-GW-H-FK35	1	1435	1349	117.5	4	x	300	117.5
12	J861-GW-H-FK36	1	2085	1999	142.5	6	x	300	142.5

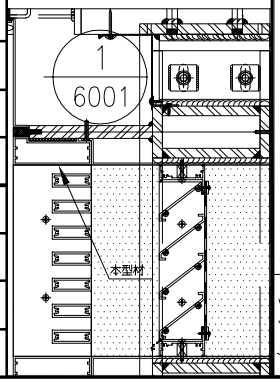



修改	
日期	
圖號	J861-GW-H-FK01
制圖	WYY
復核	2025-08-10
批准	
名稱	鋁邊通加工圖
材料	X86689
顏色	LX01963MH(耐候木紋)

美特鋁質 有限公司
MIDI Aluminium Fabricator Ltd.


工程號	J861
	地盤
	已連拿利

EG-DWG3

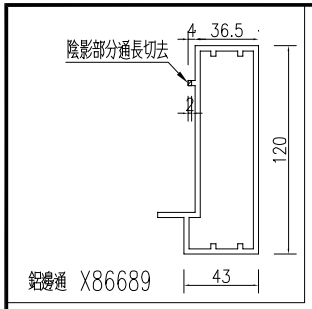


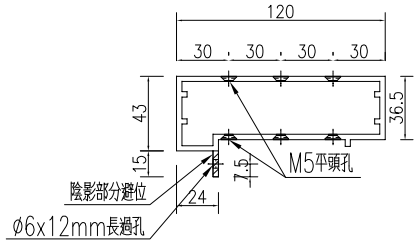

SECTION A–A

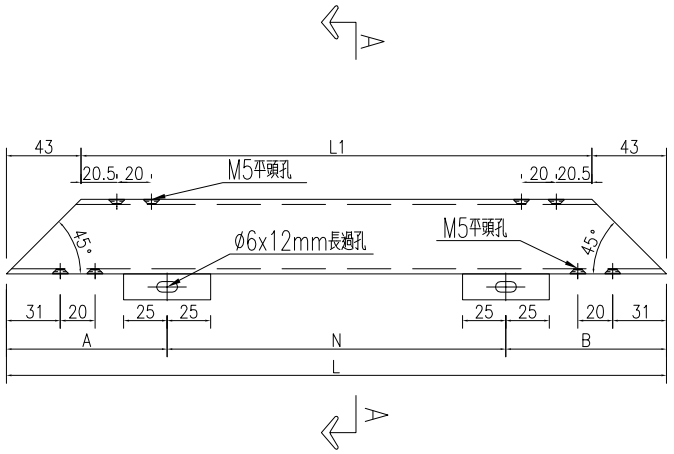

序號	物料編號	數量	長度L	長度L1	A		N		B
1	J861-GW-H-FK01R	2	905.5	819.5	152.75	2	x	300	152.75
2	J861-GW-H-FK12R	3	335	249	167.5	0	x	0	167.5
3	J861-GW-H-FK14R	1	1035	949	217.5	2	x	300	217.5
4	J861-GW-H-FK15R	1	1035	949	217.5	2	x	300	217.5
5	J861-GW-H-FK25R	1	335	249	167.5	0	x	0	167.5
6	J861-GW-H-FK25AR	2	335	249	167.5	0	x	0	167.5
7	J861-GW-H-FK26R	1	1445	1359	272.5	3	x	300	272.5
8	J861-GW-H-FK27R	1	1435	1349	267.5	3	x	300	267.5
9	J861-GW-H-FK28R	1	2085	1999	292.5	5	x	300	292.5
10	J861-GW-H-FK29R	1	1945	1859	222.5	5	x	300	222.5
11	J861-GW-H-FK30R	1	1189.5	1103.5	294.75	2	x	300	294.75

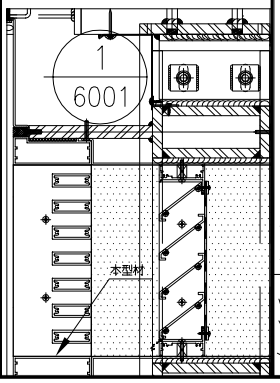

修改	日期	圖號	J861-GW-H-FK01R
制圖	WYY	2025-08-10	
復核			
批准			

名稱	鋁邊通加工圖
材料	X86689
顏色	LX01963MH(耐候木紋)

工程號	J861	地盤	已連拿利

美特鋁質 有限公司
MIDI Aluminium Fabricator Ltd.


EG–DWG3


EG—DWG3

美特鋁質 有限公司
MIDI Aluminium Fabricator Ltd.


工程號	J861	地盤	己連拿利

序號	物料編號	數量	長度L	長度L1	A		N		B	C	D		M		E	F	G
1	J861-GW-H-FK03	2	905.5	819.5	302.75	1	x	300	302.75	59.75	0	1	x	200	300	200	59.75
2	J861-GW-H-FK04	4	1971	1885	235.5	5	x	300	235.5	192.5	0	5	x	300	0	0	192.5
3	J861-GW-H-FK05	2	905.5	819.5	302.75	1	x	300	302.75	59.75	0	1	x	200	300	200	59.75
4	J861-GW-H-FK06	4	1971	1885	235.5	5	x	300	235.5	192.5	0	5	x	300	0	0	192.5
5	J861-GW-H-FK07	1	1927.5	1841.5	63.75	6	x	300	63.75	145.75	0	5	x	250	300	0	145.75
6	J861-GW-H-FK08	1	1927.5	1841.5	63.75	6	x	300	63.75	145.75	300	5	x	250	0	0	145.75
7	J861-GW-H-FK09	2	926	840	163	2	x	300	163	120	0	3	x	200	0	0	120
8	J861-GW-H-FK18	1	1795	1709	147.5	5	x	300	147.5	154.5	0	7	x	200	0	0	154.5
9	J861-GW-H-FK19	3	335	249	67.5	1	x	200	67.5	64.5	0	1	x	120	0	0	64.5
10	J861-GW-H-FK20	1	1435	1349	117.5	4	x	300	117.5	184.5	140	3	x	280	0	0	184.5
11	J861-GW-H-FK21	1	1035	949	67.5	3	x	300	67.5	184.5	0	2	x	290	0	0	184.5
12	J861-GW-H-FK22	1	1035	949	67.5	3	x	300	67.5	154.5	240	1	x	160	240	0	154.5
13	J861-GW-H-FK23	1	1595	1509	197.5	4	x	300	197.5	114.5	0	5	x	240	0	0	194.5
14	J861-GW-H-FK24	1	1945	1859	72.5	6	x	300	72.5	229.5	0	5	x	280	0	0	229.5

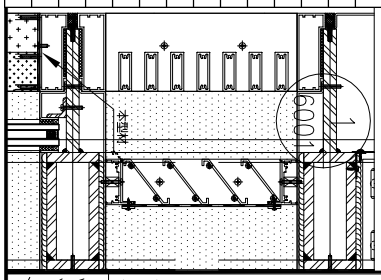


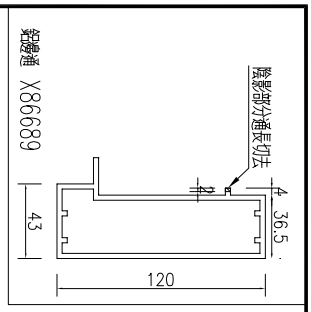


SECTION B—B

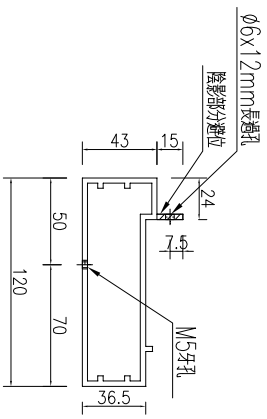

SECTION A—A

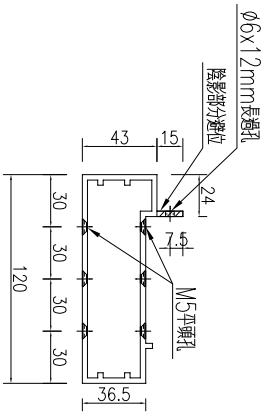

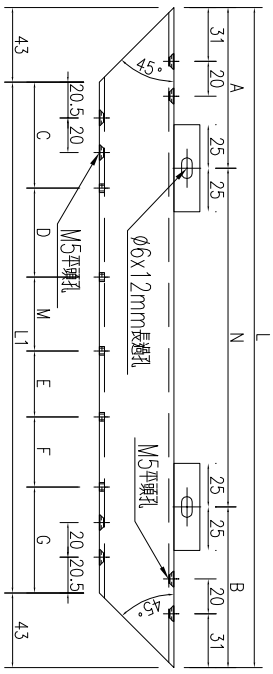


名稱	鋁邊通加工圖	制圖	WYY	2025-08-10	修改			
材料	X86689	復核			日期			
顏色	LX01963MH(耐候木紋)	批准			圖號	J861-GW-H-FK03		


EG—DWG3

美特鋁質 有限公司
MIDI Aluminium Fabricator Ltd.


工程號	J861	地盤	已連拿利

序號	物料編號	數量	長度L	長度L1	A		N		B	C	D		M		E	F	G
1	J861-GW-H-FK03R	2	905.5	819.5	152.75	2	x	300	152.75	59.75	0	1	x	200	300	200	59.75
2	J861-GW-H-FK04R	4	1971	1885	85.5	6	x	300	85.5	192.5	0	5	x	300	0	0	192.5
3	J861-GW-H-FK05R	2	905.5	819.5	152.75	2	x	300	152.75	59.75	0	1	x	200	300	200	59.75
4	J861-GW-H-FK06R	4	1971	1885	85.5	6	x	300	85.5	192.5	0	5	x	300	0	0	192.5
5	J861-GW-H-FK18R	1	1795	1709	297.5	4	x	300	297.5	154.5	0	7	x	200	0	0	154.5
6	J861-GW-H-FK19R	3	335	249	167.5	0	x	0	167.5	64.5	0	1	x	120	0	0	64.5
7	J861-GW-H-FK20R	1	1435	1349	267.5	3	x	300	267.5	184.5	140	3	x	280	0	0	184.5
8	J861-GW-H-FK21R	1	1035	949	217.5	2	x	300	217.5	184.5	0	2	x	290	0	0	184.5
9	J861-GW-H-FK22R	1	1035	949	217.5	2	x	300	217.5	154.5	240	1	x	160	240	0	154.5
10	J861-GW-H-FK23R	1	1595	1509	347.5	3	x	300	347.5	114.5	0	5	x	240	0	0	194.5
11	J861-GW-H-FK24R	1	1945	1859	222.5	5	x	300	222.5	229.5	0	5	x	280	0	0	229.5

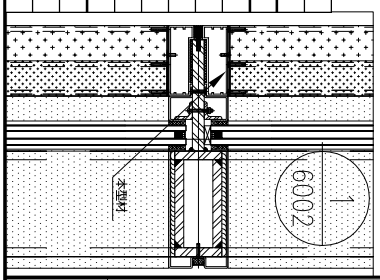


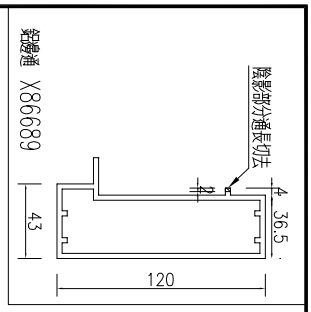


SECTION B—B

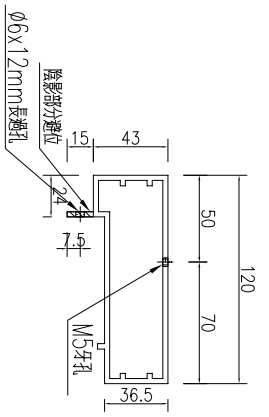

SECTION A—A

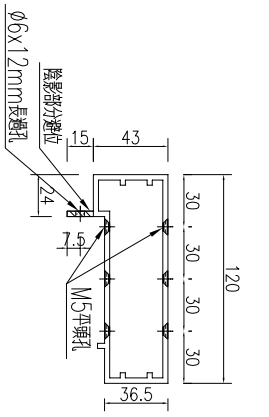

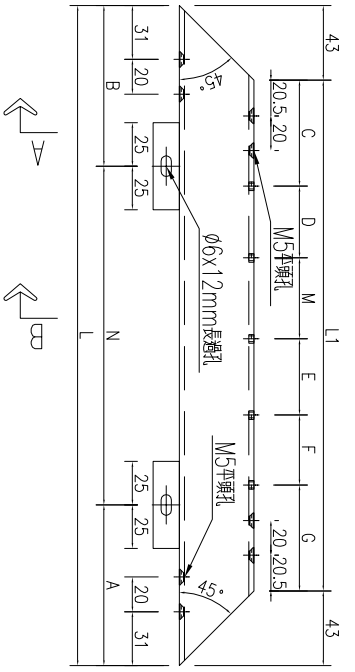


名稱	鋁邊通加工圖	制圖	WYY	2025-08-10	修改			
材料	X86689	復核			日期			
顏色	LX01963MH(耐候木紋)	批准			圖號	J861—GW—H—FK03R		


EG－DWG3


美特鋁質 有限公司
MIDI Aluminium Fabricator Ltd.


工程號	J861	地盤	已連拿利


序號	物料編號	數量	長度L	長度L1	A		N		B	C	D		M		E	F	G
1	J861-GW-H-FK07R	1	1927.5	1841.5	63.75	6	x	300	63.75	145.75	0	5	x	250	300	0	145.75
2	J861-GW-H-FK08R	1	1927.5	1841.5	63.75	6	x	300	63.75	145.75	300	5	x	250	0	0	145.75
3	J861-GW-H-FK09R	2	926	840	163	2	x	300	163	120	0	3	x	200	0	0	120

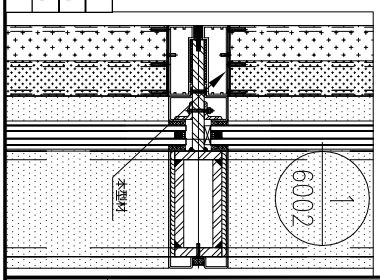

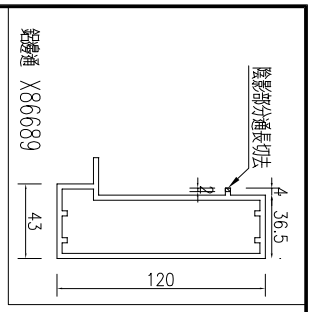


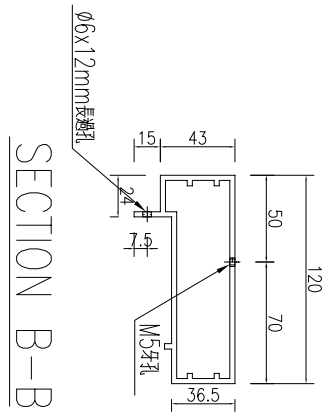


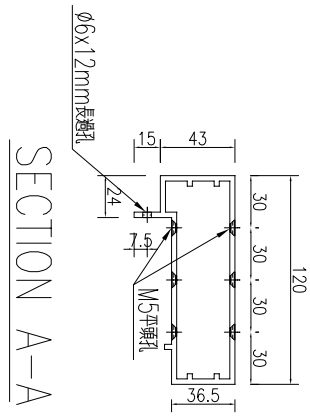

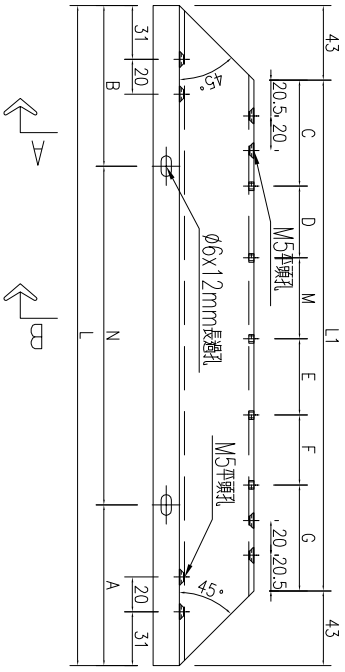


名稱	鋁邊通加工圖	制圖	WYY	2025-08-10	修改			
材料	X86689	復核			日期			
顏色	LX01963MH(耐候木紋)	批准			圖號	J861－GW－H－FK07R		

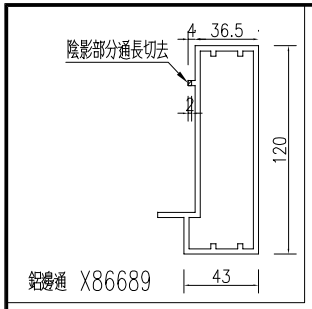


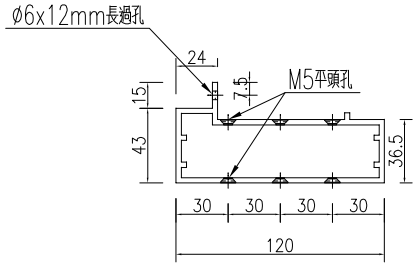

SECTION A-A

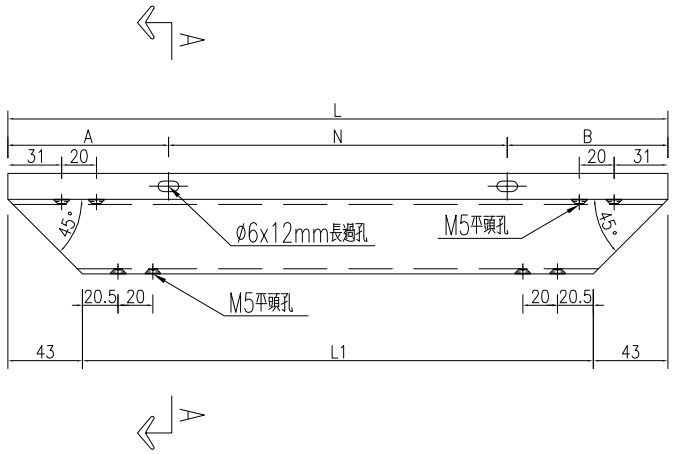

序號	物料編號	數量	長度L	長度L1	A		N		B
1	J861-GW-H-FK25	1	335	249	67.5	1	x	200	67.5
2	J861-GW-H-FK25A	2	335	249	67.5	1	x	200	67.5
3	J861-GW-H-FK26	1	1445	1359	122.5	4	x	300	122.5
4	J861-GW-H-FK27	1	1435	1349	117.5	4	x	300	117.5
5	J861-GW-H-FK28	1	2085	1999	142.5	6	x	300	142.5
6	J861-GW-H-FK29	1	1945	1859	72.5	6	x	300	72.5
7	J861-GW-H-FK30	1	1189.5	1103.5	144.75	3	x	300	144.75

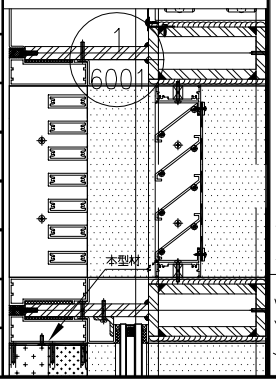



修改		
日期		
圖號		J861-GW-H-FK25
制圖	WYY	2025-08-10
復核		
批准		
鋁邊通加工圖		
名稱	鋁邊通加工圖	
材料	X86689	
顏色	LX01963MH(耐候木紋)	

工程號	J861	地盤	已連拿利


美特鋁質 有限公司
MIDI Aluminium Fabricator Ltd.

EG-DWG3

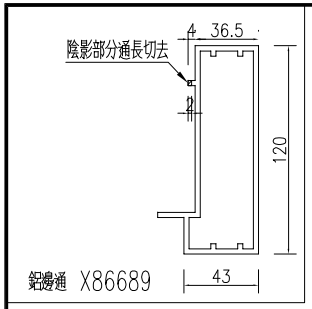


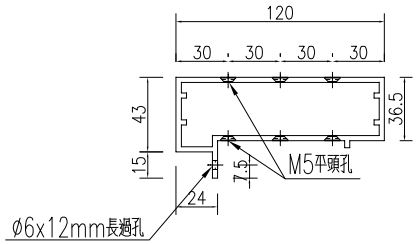

SECTION A–A

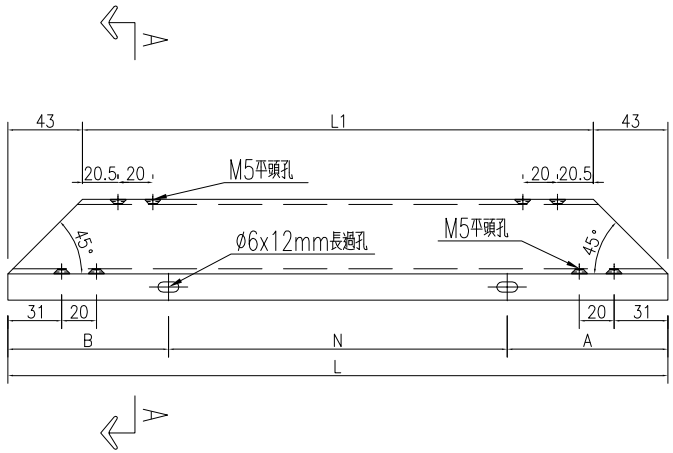

序號	物料編號	數量	長度L	長度L1	A		N		B
1	J861-GW-H-FK31R	1	335	249	167.5	0	x	0	167.5
2	J861-GW-H-FK31AR	2	335	249	167.5	0	x	0	167.5
3	J861-GW-H-FK32R	1	1445	1359	272.5	3	x	300	272.5
4	J861-GW-H-FK33R	1	1945	1859	72.5	6	x	300	72.5
5	J861-GW-H-FK34R	1	1189.5	1103.5	144.75	3	x	300	144.75
6	J861-GW-H-FK37R	1	740.5	654.5	220.25	1	x	300	220.25

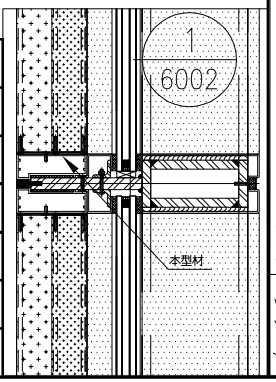

修改	日期	圖號	J861-GW-H-FK31R
	2025-08-10		

制圖	WYY
復核	
批准	

名稱	鋁邊通加工圖
材料	X86689
顏色	LX01963MH(耐候木紋)

工程號	J861
地盤	已連拿利

美特鋁質 有限公司
MIDI Aluminium Fabricator Ltd.

EG-DWG3

EG—D


此圖暫停

MIDI Aluminium Fabricator Ltd.


工程號	J861	地盤	己連拿利


產品編號	L(MM)	數量	A	N	M	B	N1	M1	備註
		1							


SECTION A—A

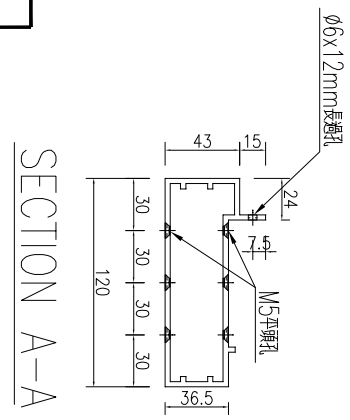


SECTION B—B

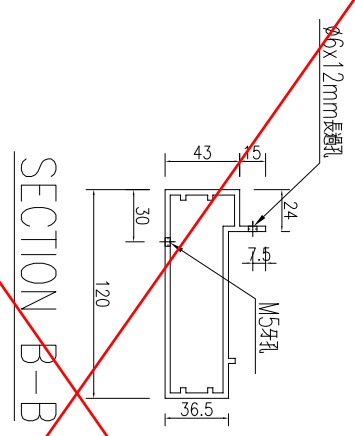

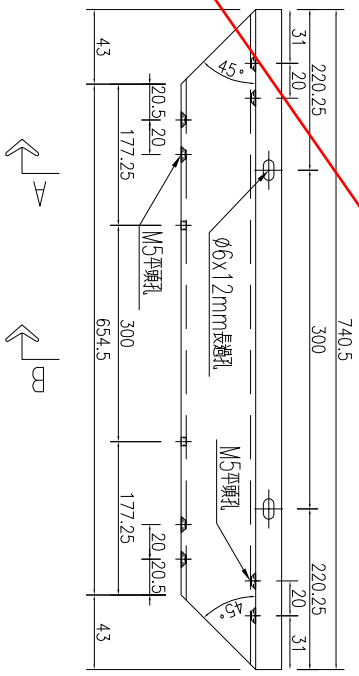

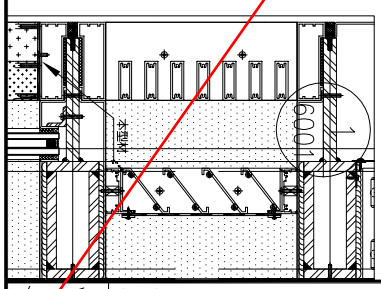

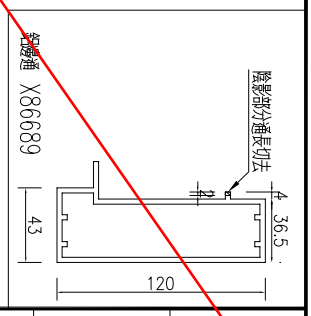


名稱	鋁邊通加工圖	制圖	WYY	2025-08-10	修改			
材料	X86689	復核			日期			
顏色	LX01963MH(耐候木紋)	批准			圖號	J861—GW—H—FK37		


EG—DWG3

美特鋁質 有限公司
MIDI Aluminium Fabricator Ltd.

工程號	J861	地盤	己連拿利

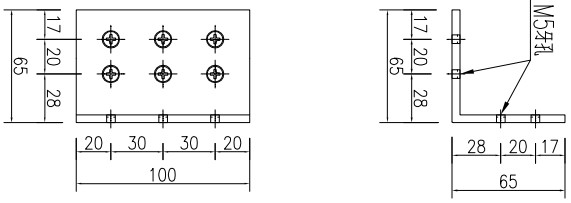



產品編號	L(MM)	數量	A	N	M	B	N1	M1	備註
J861-GW-LJ01		452							

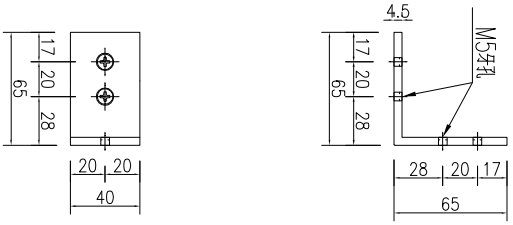


產品編號	L(MM)	數量	A	N	M	B	N1	M1	備註
J861-GW-LJ02		8							

名稱	鋁角加工圖	制圖	WYY	2025-08-10	修改			
材料	X86021	復核			日期			
顏色	MILL	批准			圖號	J861-GW-LJ01		

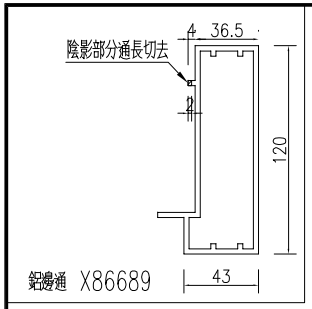


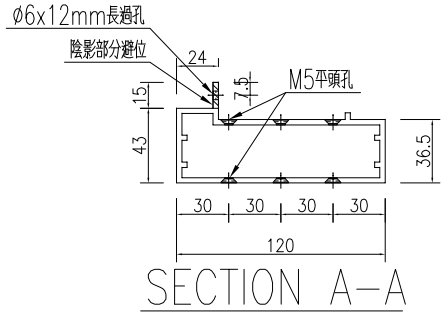

SECTION A-A

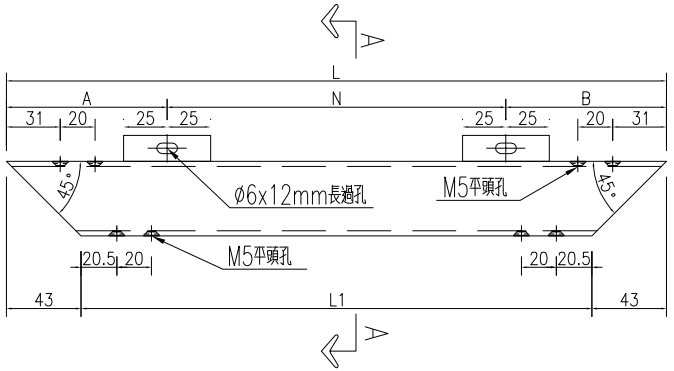

序號	物料編號	數量	長度L	長度L1	A		N		B
1	J861-GW-H-FK02	4	1971	1885	235.5	5	x	300	235.5
2	J861-GW-H-FK11	1	1795	1709	147.5	5	x	300	147.5
3	J861-GW-H-FK13	1	1435	1349	117.5	4	x	300	117.5
4	J861-GW-H-FK16	1	1595	1509	197.5	4	x	300	197.5
5	J861-GW-H-FK17	1	1945	1859	72.5	6	x	300	72.5

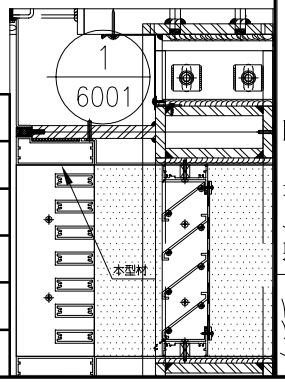

名稱	鋁邊通加工圖
材料	X86689
顏色	LX01963MH(耐候木紋)


制圖	WYY	2025-08-10	
復核			
批准			


修改			
日期			
圖號	J861-GW-H-FK02		

工程號	J861
地盤	已連拿利


美特鋁質 有限公司
MIDI Aluminium Fabricator Ltd.

EG-DWG3

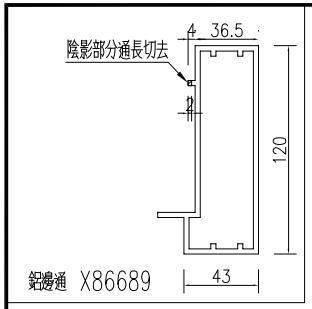


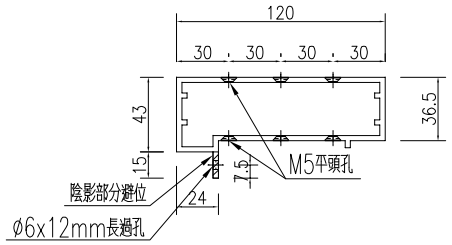

SECTION A–A

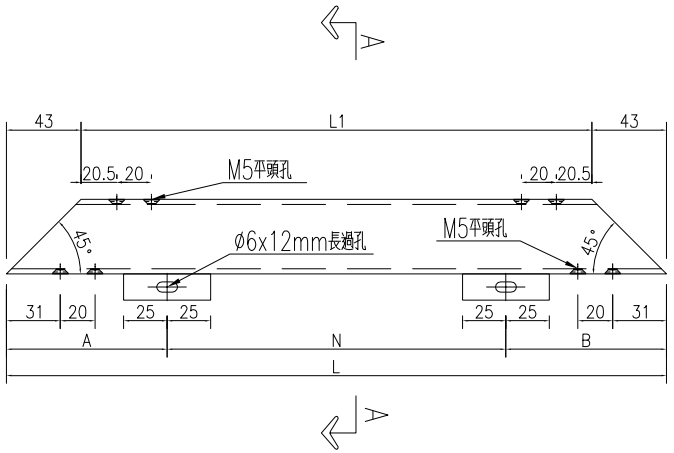

序號	物料編號	數量	長度L	長度L1	A		N		B
1	J861-GW-H-FK02R	4	1971	1885	85.5	6	x	300	85.5
2	J861-GW-H-FK11R	1	1795	1709	297.5	4	x	300	297.5
3	J861-GW-H-FK13R	1	1435	1349	267.5	3	x	300	267.5
4	J861-GW-H-FK16R	1	1595	1509	347.5	3	x	300	347.5
5	J861-GW-H-FK17R	1	1945	1859	222.5	5	x	300	222.5

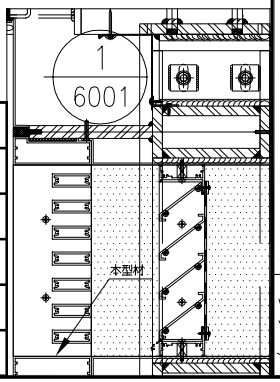

美特鋁質 有限公司
MIDI Aluminium Fabricator Ltd.

工程號	J861	地盤	已連拿利

修改			
日期	2025-08-10		
圖號	J861-GW-H-FK02R		

制圖	WYY
復核	
批准	

名稱	鋁邊通加工圖
材料	X86689
顏色	LX01963MH(耐候木紋)


EG-DWG3


EG－DWG3

美特鋁質 有限公司
MIDI Aluminium Fabricator Ltd.


工程號	J861	地盤	己連拿利

序號	物料編號	數量
1	J861-GW-QB01	2
2	J861-GW-QB12	3
3	J861-GW-QB14	1
4	J861-GW-QB15	1
5	J861-GW-QB02	4
6	J861-GW-QB11	1
7	J861-GW-QB13	1
8	J861-GW-QB16	1
9	J861-GW-QB17	1

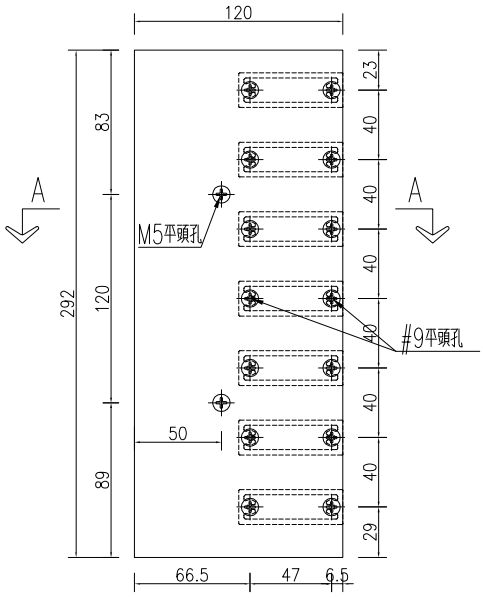

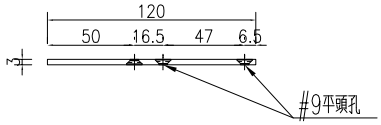

SECTION A－A

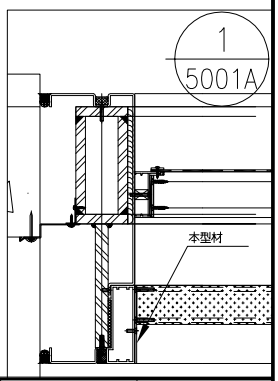


名稱	格柵玉企巴加工圖	制圖	WYY	2025-08-10	修改			
材料	B05509	復核			日期			
顏色	LX01963MH(耐候木紋)	批准			圖號	J861－GW－QB01		


EG－DWG3

美特鋁質 有限公司
MIDI Aluminium Fabricator Ltd.


工程號	J861	地盤	己連拿利

序號	物料編號	數量
1	J861-GW-QB01R	2
2	J861-GW-QB02R	4
3	J861-GW-QB11R	1
4	J861-GW-QB12R	3
5	J861-GW-QB13R	1
6	J861-GW-QB14R	1
7	J861-GW-QB15R	1
8	J861-GW-QB16R	1
9	J861-GW-QB17R	1

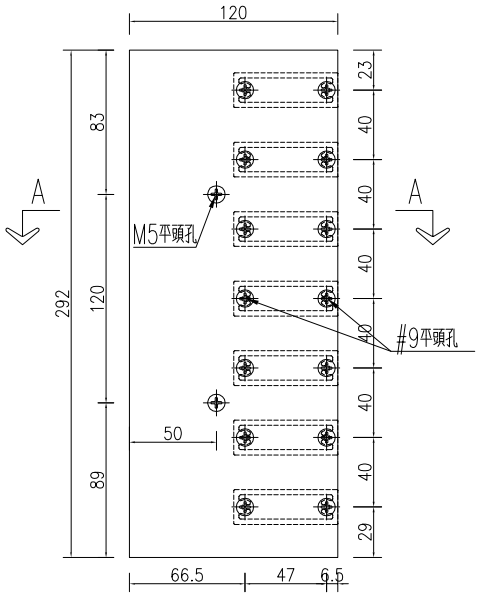

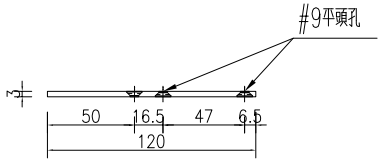

SECTION A-A

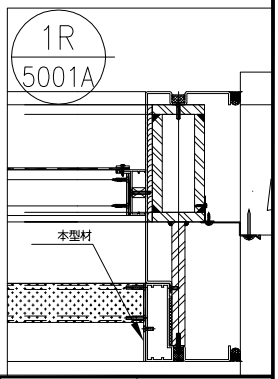


名稱	格柵玉企巴加工圖	制圖	WYY	2025-08-10	修改			
材料	B05509	復核			日期			
顏色	LX01963MH(耐候木紋)	批准			圖號	J861-GW-QB01R		


EG－DWG3

美特鋁質 有限公司
MIDI Aluminium Fabricator Ltd.

工程號	J861	地盤	己連拿利


序號	物料編號	數量
1	J861-GW-LT02	4
2	J861-GW-LT11	1
3	J861-GW-LT13	1
4	J861-GW-LT16	1
5	J861-GW-LT17	1

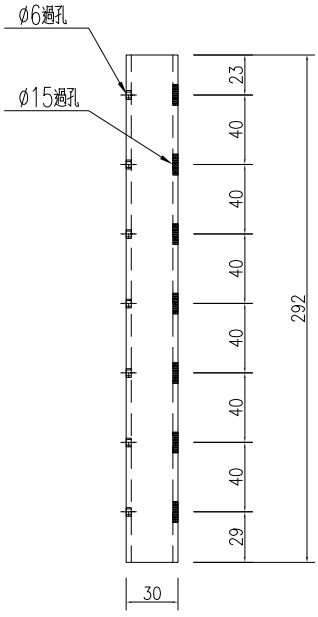

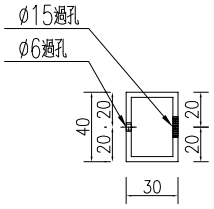


名稱	鋁通加工圖	制圖	WYY	2025-08-10	修改			
材料	101294	復核			日期			
顏色	LX01963MH(耐候木紋)	批准			圖號	J861-GW-LT02		

序號	物料編號	數量	長度L
1	J861-GW-H-Y01	14	811.5
2	J861-GW-H-Y12	21	241
3	J861-GW-H-Y14	7	941
4	J861-GW-H-Y15	7	941
5	J861-GW-Q-Y03	6	536.5
6	J861-GW-Q-Y03A	6	606.5
7	J861-GW-Q-Y04	36	536.5
8	J861-GW-Q-Y04A	36	606.5
9	J861-GW-Q-Y05	6	769
10	J861-GW-Q-Y05A	6	819
11	J861-GW-Q-Y06	36	769
12	J861-GW-Q-Y06A	36	819
13	J861-GW-Q-Y18	21	536.5
14	J861-GW-Q-Y18A	21	1352
15	J861-GW-Q-Y18B	21	951.5
16	J861-GW-Q-Y19	12	536.5
17	J861-GW-Q-Y19A	12	1352
18	J861-GW-Q-Y19B	12	951.5
19	J861-GW-Q-Y20	18	536.5
20	J861-GW-Q-Y20A	18	1352
21	J861-GW-Q-Y20B	18	951.5
22	J861-GW-Q-Y21	12	536.5
23	J861-GW-Q-Y21A	12	1352
24	J861-GW-Q-Y21B	12	951.5
25	J861-GW-Q-Y22	12	536.5
26	J861-GW-Q-Y22A	12	1352
27	J861-GW-Q-Y22B	12	951.5
28	J861-GW-Q-Y23	18	536.5
29	J861-GW-Q-Y23A	18	1352
30	J861-GW-Q-Y23B	18	951.5
31	J861-GW-Q-Y24	9	536.5
32	J861-GW-Q-Y24A	9	1352
33	J861-GW-Q-Y24B	9	951.5

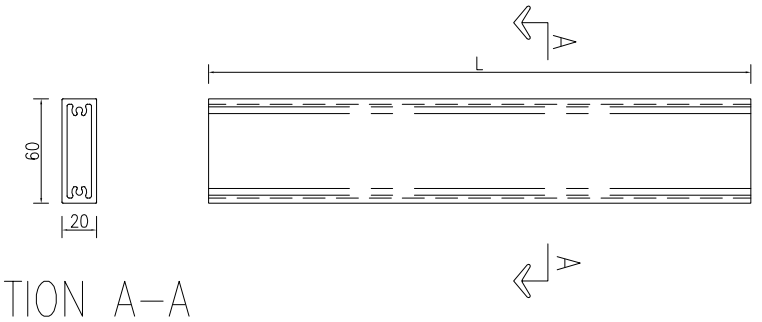

SECTION A-A

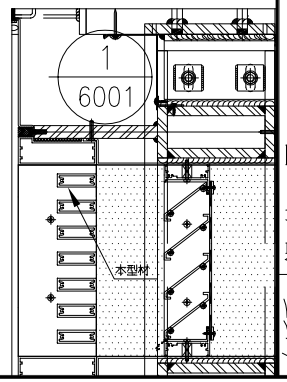


修改	A		
日期	2025.11.25		
圖號	J861-GW-H-Y01		
制圖	WYY	2025-08-10	
復核			
批准			
名稱	鋁通加工圖		
材料	X86690		
顏色	LX01963MH(耐候木紋)		


工程號 | J861 | 地盤 | 己連拿利

美特鋁質 有限公司
MIDI Aluminium Fabricator Ltd.


EG-DWG3

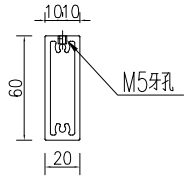

SECTION A–A

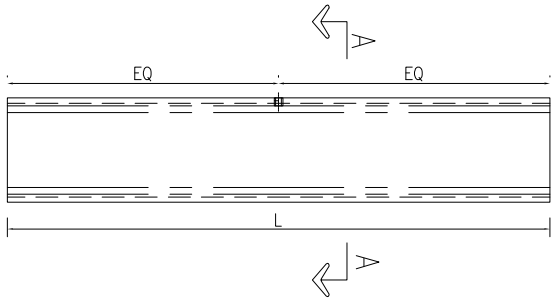

序號	物料編號	數量	長度L	EQ
1	J861-GW-H-Y02	28	1877	938.5
2	J861-GW-H-Y11	7	1701	850.5
3	J861-GW-H-Y13	7	1341	670.5
4	J861-GW-H-Y16	7	1501	750.5
5	J861-GW-H-Y17	7	1851	925.5

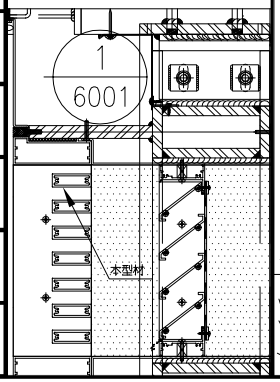

美特鋁質 有限公司
MIDI Aluminium Fabricator Ltd.


工程號	J861	地盤	已連拿利

修改			
日期			
圖號	J861-GW-H-Y02		


制圖	WYY	2025-08-10	
復核			
批准			

名稱	鋁通加工圖
材料	X86690
顏色	LX01963MH(耐候木紋)


EG-DWG3

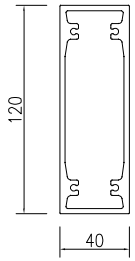

SECTION A-A

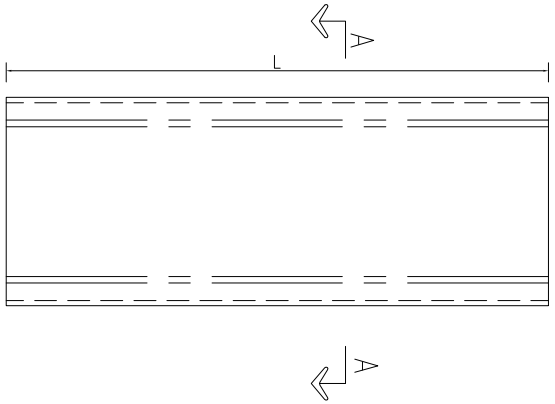

序號	物料編號	數量	長度L
1	J861-GW-Q-T03	2	536.5
2	J861-GW-Q-T03A	2	606.5
3	J861-GW-Q-T04	4	536.5
4	J861-GW-Q-T04A	4	606.5
5	J861-GW-Q-T05	2	769
6	J861-GW-Q-T05A	2	819
7	J861-GW-Q-T06	4	769
8	J861-GW-Q-T06A	4	819
9	J861-GW-Q-T07	12	931.5
10	J861-GW-Q-T08	12	931.5
11	J861-GW-Q-T09	6	2321.5
12	J861-GW-Q-T07B	12	1927
13	J861-GW-Q-T08B	12	1927
14	J861-GW-Q-T09A	6	301.5

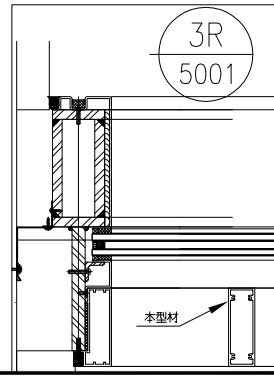

美特鋁質 有限公司
MIDI Aluminium Fabricator Ltd.

工程號	J861	地盤	已連拿利

名稱	鋁通加工圖
材料	X8669**1**
顏色	LX01963MH(耐候木紋)

制圖	WYY	2025-08-10	
復核			
批准			

修改	A
日期	2025.11.25
圖號	J861-GW-Q-T03


EG-DWG3

EG－DWG3


美特鋁質 有限公司
MIDI Aluminium Fabricator Ltd.


工程號	J861	地盤	己連拿利

序號	物料編號	數量	長度L
1	J861-GW-Q-T07A	12	1176.5
2	J861-GW-Q-T08A	12	1176.5

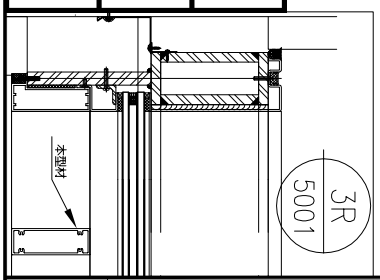

SECTION A－A

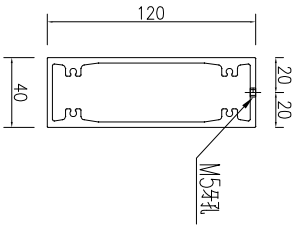

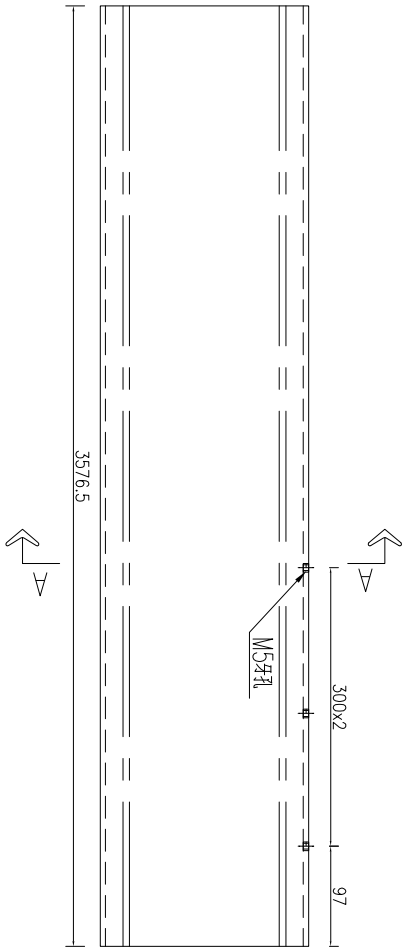


名稱	鋁通加工圖	制圖	WYY	2025-08-10	修改	A		
材料	X86691	復核			日期	2025.11.25		
顏色	LX01963MH(耐候木紋)	批准			圖號	J861－GW－Q－T07A		


EG-DWG3

美特鋁質 有限公司
MIDI Aluminium Fabricator Ltd.


工程號	J861	地盤	已連拿利

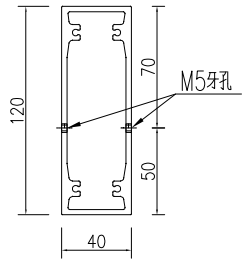

SECTION A-A

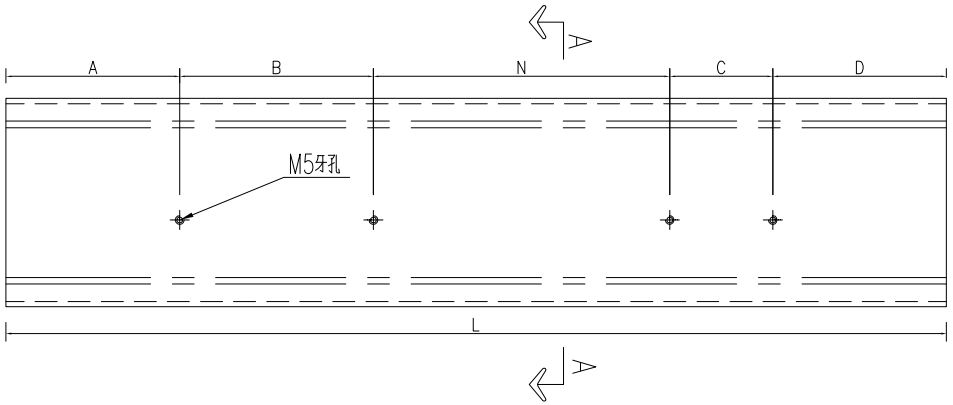

序號	物料編號	數量	長度L	A	B		N		C	D
1	J861-GW-H-LT03	2	818.5	59.25	200	1	x	300	200	59.25
2	J861-GW-H-LT04	4	1884	192	0	5	x	300	0	192
3	J861-GW-H-LT05	2	818.5	59.25	200	1	x	300	200	59.25
4	J861-GW-H-LT06	4	1884	192	0	5	x	300	0	192
5	J861-GW-H-LT07	2	1840.5	145.25	0	5	x	250	300	145.25
6	J861-GW-H-LT08	2	1840.5	145.25	300	5	x	250	0	145.25
7	J861-GW-H-LT09	2	839	119.5	0	3	x	200	0	119.5
8	J861-GW-H-LT18	2	1708	154	0	7	x	200	0	154
9	J861-GW-H-LT19	6	248	64	0	1	x	120	0	64
10	J861-GW-H-LT20	2	1348	184	140	3	x	280	0	184
11	J861-GW-H-LT21	2	948	184	0	2	x	290	0	184
12	J861-GW-H-LT22	2	948	154	240	1	x	160	240	154
13	J861-GW-H-LT23	2	1508	114	0	5	x	240	0	194
14	J861-GW-H-LT24	2	1858	229	0	5	x	280	0	229

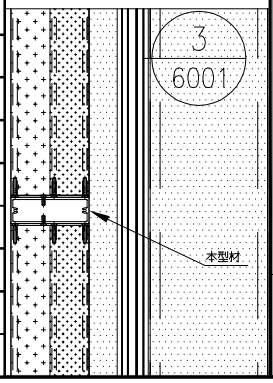

修改	A		
日期	2025.11.25		
圖號	J861-GW-H-LT03		

制圖	WYY	2025-08-10	
復核			
批准			

名稱	鋁通加工圖
材料	X86691
顏色	LX01963MH(耐候木紋)


EG－DWG3


美特鋁質 有限公司
MIDI Aluminium Fabricator Ltd.


工程號	J861	地盤	己連拿利

產品編號	L(MM)	數量	A	N	M	B	N1	M1	備註
J861-GW-QB03		2							
J861-GW-QB03A		2							

SECTION A-A

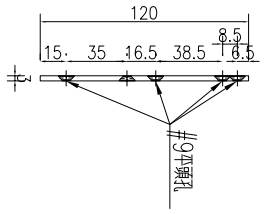

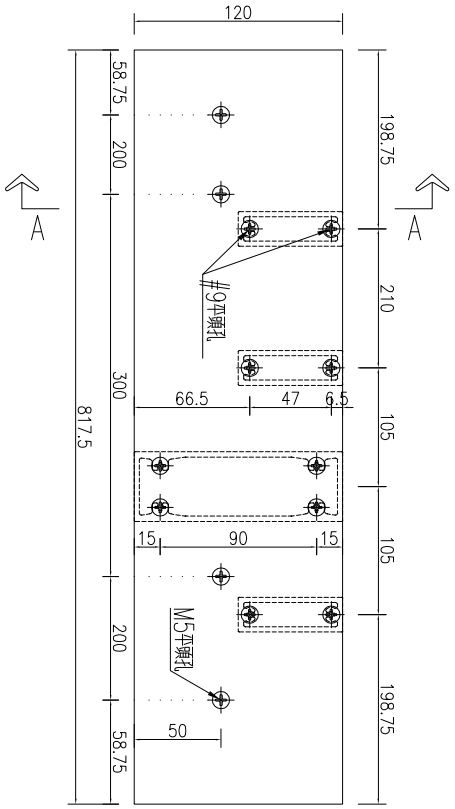

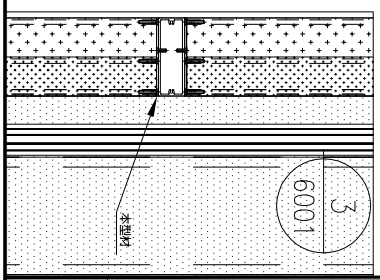

名稱	格柵玉企巴加工圖	制圖	WYY	2025-08-10	修改			
材料	B05509	復核			日期			
顏色	LX01963MH(耐候木紋)	批准			圖號	J861-GW-QB03		


EG－DWG3


美特鋁質 有限公司
MIDI Aluminium Fabricator Ltd.


工程號	J861	地盤	己連拿利

產品編號	L(MM)	數量	A	N	M	B	N1	M1	備註
J861-GW-QB04		4							
J861-GW-QB04A		4							

SECTION A-A

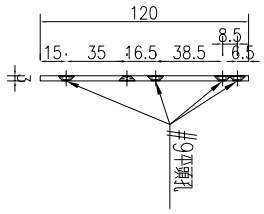

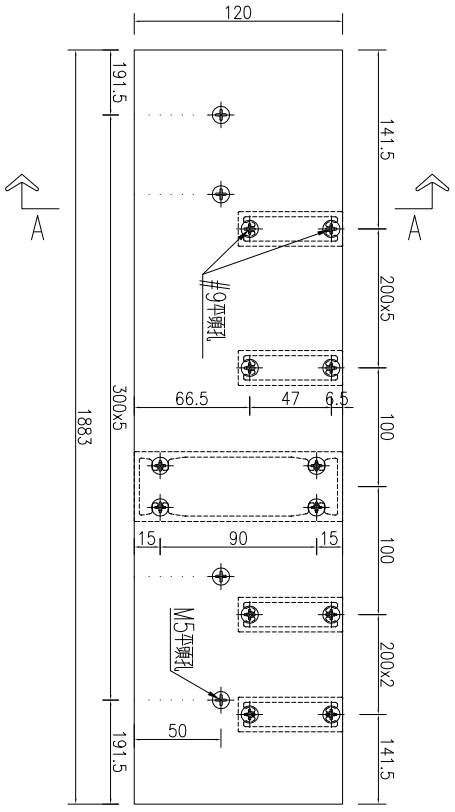

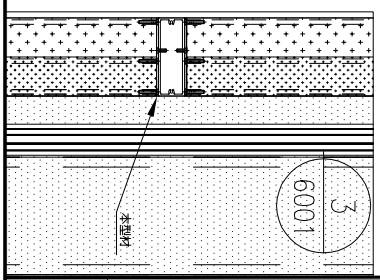

名稱	格柵玉企巴加工圖	制圖	WYY	2025-08-10	修改			
材料	B05509	復核			日期			
顏色	LX01963MH(耐候木紋)	批准			圖號	J861-GW-QB04		


EG－DWG3


美特鋁質 有限公司
MIDI Aluminium Fabricator Ltd.


工程號	J861	地盤	己連拿利

產品編號	L(MM)	數量	A	N	M	B	N1	M1	備註
J861-GW-QB05		2							
J861-GW-QB05A		2							

SECTION A-A

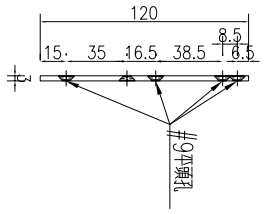

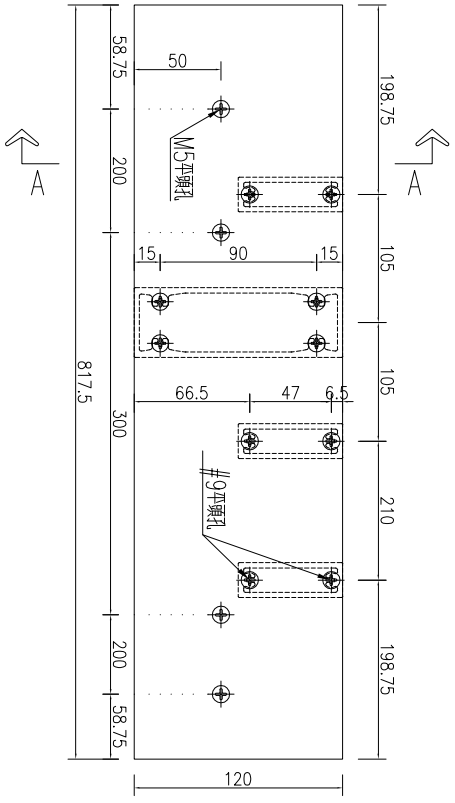

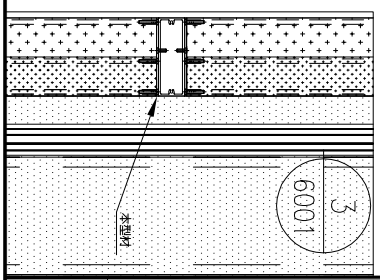

名稱	格柵玉企巴加工圖	制圖	WYY	2025-08-10	修改			
材料	B05509	復核			日期			
顏色	LX01963MH(耐候木紋)	批准			圖號	J861-GW-QB05		


EG－DWG3


美特鋁質 有限公司
MIDI Aluminium Fabricator Ltd.


工程號	J861	地盤	己連拿利

產品編號	L(MM)	數量	A	N	M	B	N1	M1	備註
J861-GW-QB06		4							
J861-GW-QB06A		4							

SECTION A-A

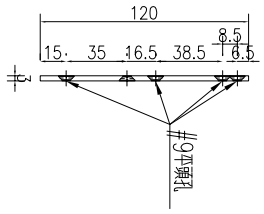

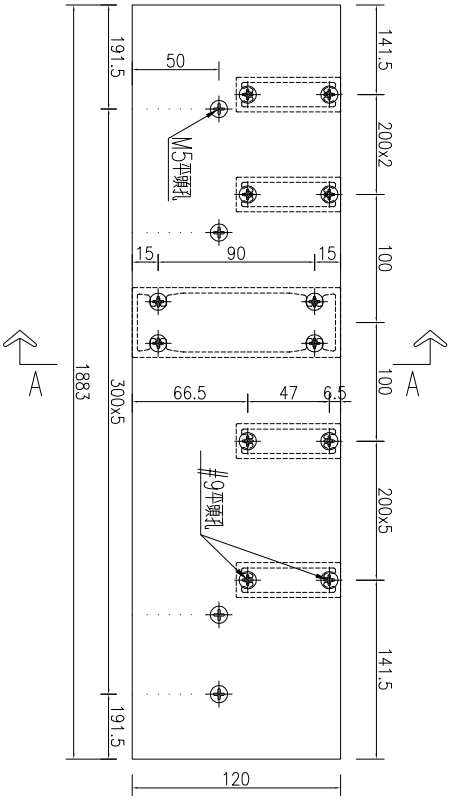

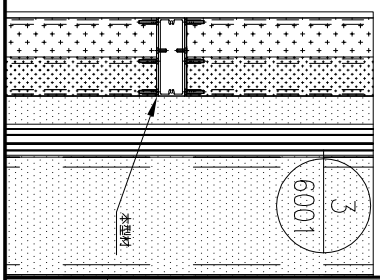

名稱	格柵玉企巴加工圖	制圖	WYY	2025-08-10	修改			
材料	B05509	復核			日期			
顏色	LX01963MH(耐候木紋)	批准			圖號	J861-GW-QB06		


EG—DWG3


美特鋁質 有限公司
MIDI Aluminium Fabricator Ltd.


工程號	J861	地盤	己連拿利

產品編號	L(MM)	數量	A	N	M	B	N1	M1	備註
J861-GW-QB07		1							
J861-GW-QB07A		1							
J861-GW-QB07B		1							

SECTION A-A

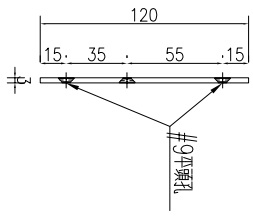

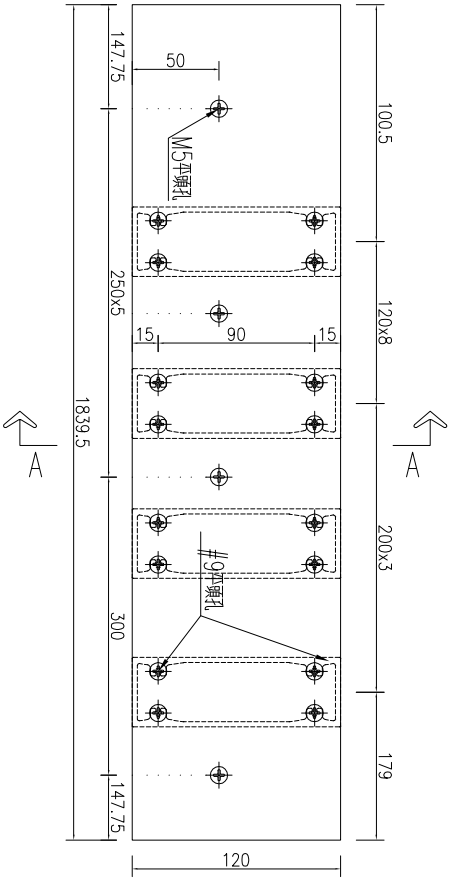

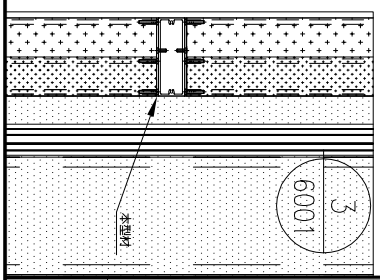

名稱	格柵玉企巴加工圖	制圖	WYY	2025-08-10	修改	A		
材料	B05509	復核			日期	2025.11.25		
顏色	LX01963MH(耐候木紋)	批准			圖號	J861-GW-QB07		


EG－DWG3


美特鋁質 有限公司
MIDI Aluminium Fabricator Ltd.


工程號	J861	地盤	己連拿利

產品編號	L(MM)	數量	A	N	M	B	N1	M1	備註
J861-GW-QB08		1							
J861-GW-QB08A		1							
J861-GW-QB08B		1							

SECTION A-A

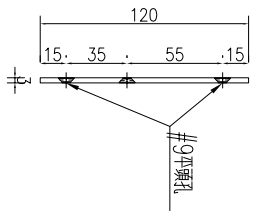

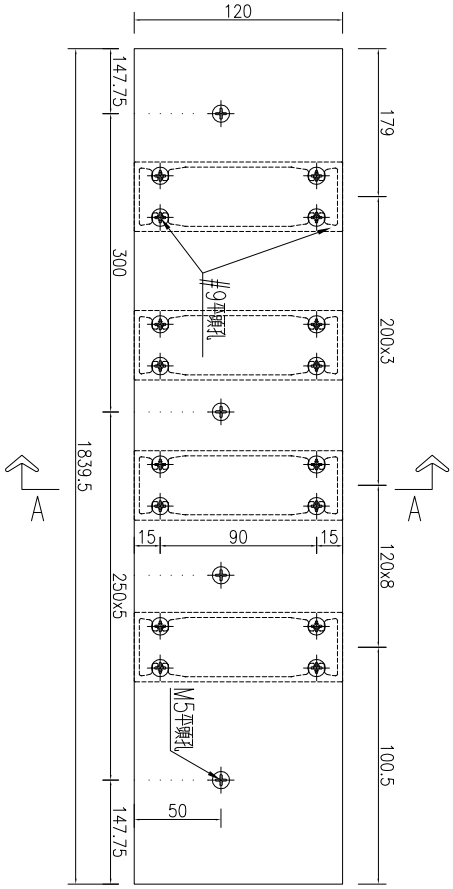

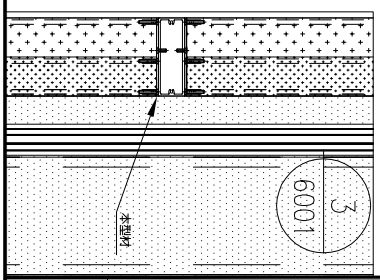

名稱	格柵玉企巴加工圖	制圖	WYY	2025-08-10	修改	A		
材料	B05509	復核			日期	2025.11.25		
顏色	LX01963MH(耐候木紋)	批准			圖號	J861-GW-QB08		


EG－DWG3


美特鋁質 有限公司
MIDI Aluminium Fabricator Ltd.


工程號	J861	地盤	己連拿利

產品編號	L(MM)	數量	A	N	M	B	N1	M1	備註
J861-GW-QB09		2							
J861-GW-QB09A		2							

SECTION A－A

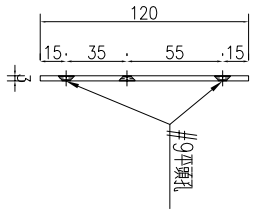

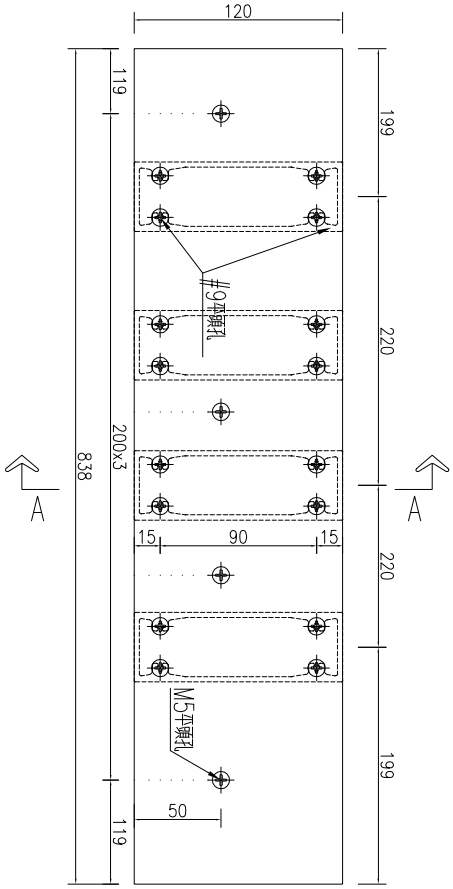

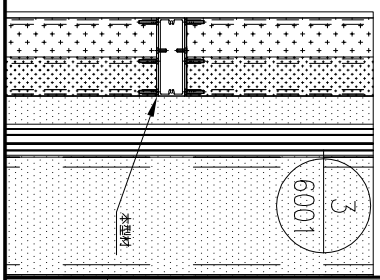

名稱	格柵玉企巴加工圖	制圖	WYY	2025-08-10	修改	A		
材料	B05509	復核			日期	2025.11.25		
顏色	LX01963MH(耐候木紋)	批准			圖號	J861－GW－QB09		


EG－DWG3


美特鋁質 有限公司
MIDI Aluminium Fabricator Ltd.


工程號	J861	地盤	己連拿利

產品編號	L(MM)	數量	A	N	M	B	N1	M1	備註
J861-GW-QB18		1							
J861-GW-QB18A		1							
J861-GW-QB18B		1							

SECTION A-A

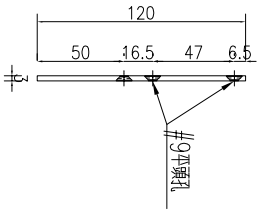

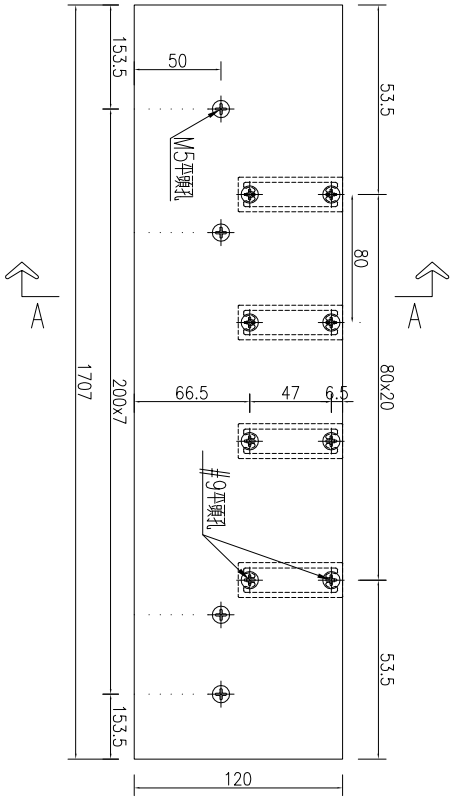

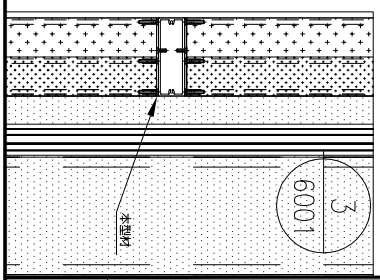

名稱	格柵玉企巴加工圖	制圖	WYY	2025-08-10	修改	A		
材料	B05509	復核			日期	2025.11.25		
顏色	LX01963MH(耐候木紋)	批准			圖號	J861-GW-QB18		


EG－DWG3


美特鋁質 有限公司
MIDI Aluminium Fabricator Ltd.


工程號	J861	地盤	己連拿利

產品編號	L(MM)	數量	A	N	M	B	N1	M1	備註
J861-GW-QB19		3							
J861-GW-QB19A		3							
J861-GW-QB19B		3							

SECTION A-A

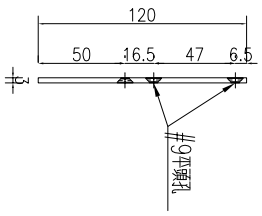

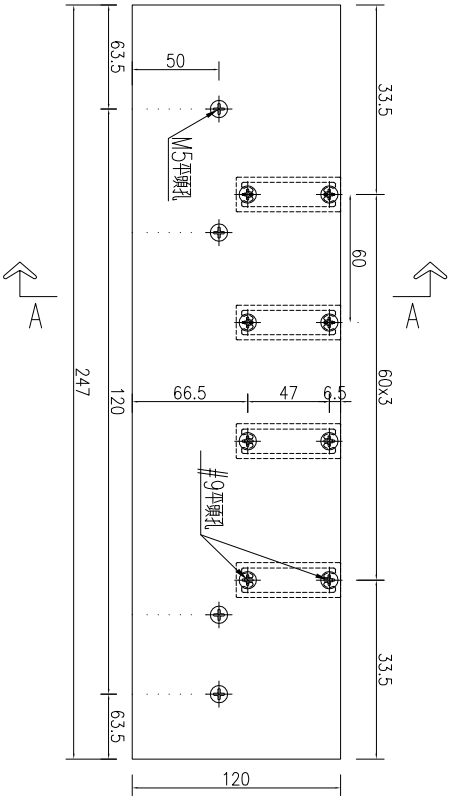

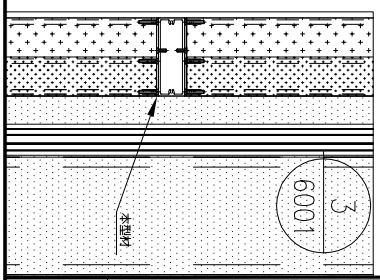

名稱	格柵玉企巴加工圖	制圖	WYY	2025-08-10	修改	A		
材料	B05509	復核			日期	2025.11.25		
顏色	LX01963MH(耐候木紋)	批准			圖號	J861-GW-QB19		


EG－DWG3


美特鋁質 有限公司
MIDI Aluminium Fabricator Ltd.


工程號	J861	地盤	己連拿利

產品編號	L(MM)	數量	A	N	M	B	N1	M1	備註
J861-GW-QB20		1							
J861-GW-QB20A		1							
J861-GW-QB20B		1							

SECTION A-A

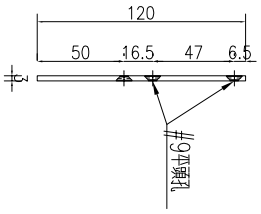

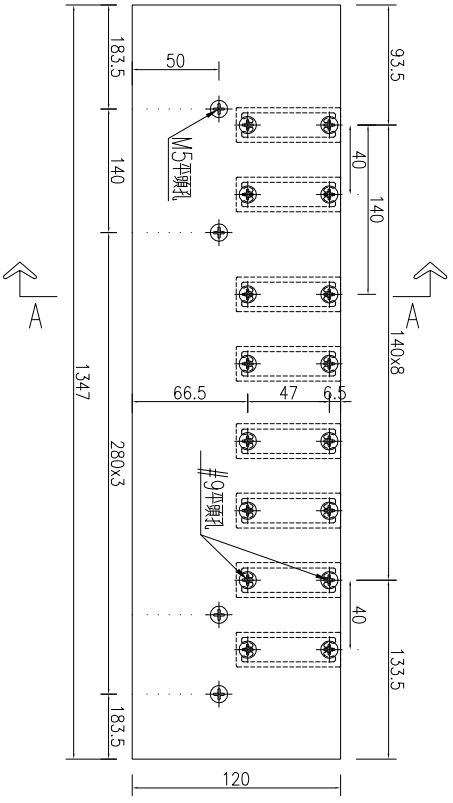

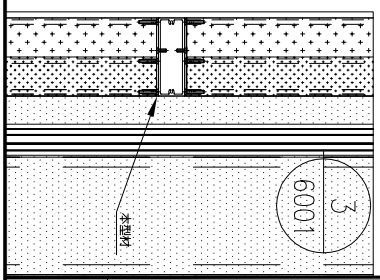

名稱	格柵玉企巴加工圖	制圖	WYY	2025-08-10	修改	A		
材料	B05509	復核			日期	2025.11.25		
顏色	LX01963MH(耐候木紋)	批准			圖號	J861-GW-QB20		


EG－DWG3


美特鋁質 有限公司
MIDI Aluminium Fabricator Ltd.


工程號	J861	地盤	己連拿利

產品編號	L(MM)	數量	A	N	M	B	N1	M1	備註
J861-GW-QB21		1							
J861-GW-QB21A		1							
J861-GW-QB21B		1							

SECTION A-A

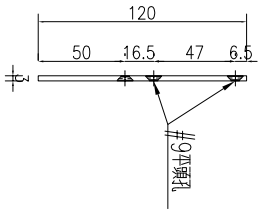

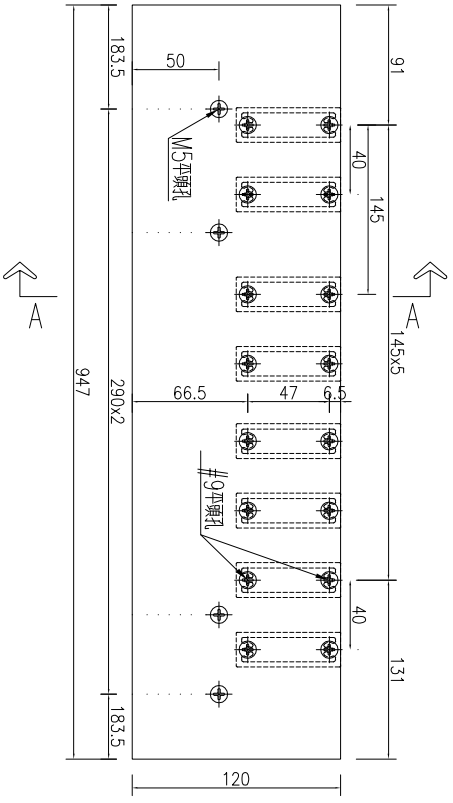

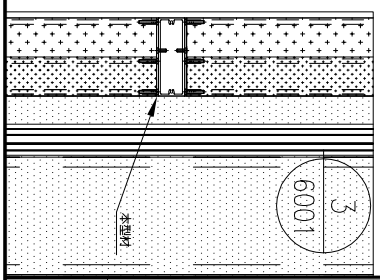

名稱	格柵玉企巴加工圖	制圖	WYY	2025-08-10	修改	A		
材料	B05509	復核			日期	2025.11.25		
顏色	LX01963MH(耐候木紋)	批准			圖號	J861-GW-QB21		


EG－DWG3


美特鋁質 有限公司
MIDI Aluminium Fabricator Ltd.


工程號	J861	地盤	己連拿利

產品編號	L(MM)	數量	A	N	M	B	N1	M1	備註
J861-GW-QB22		1							
J861-GW-QB22A		1							
J861-GW-QB22B		1							

SECTION A-A

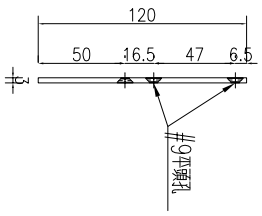

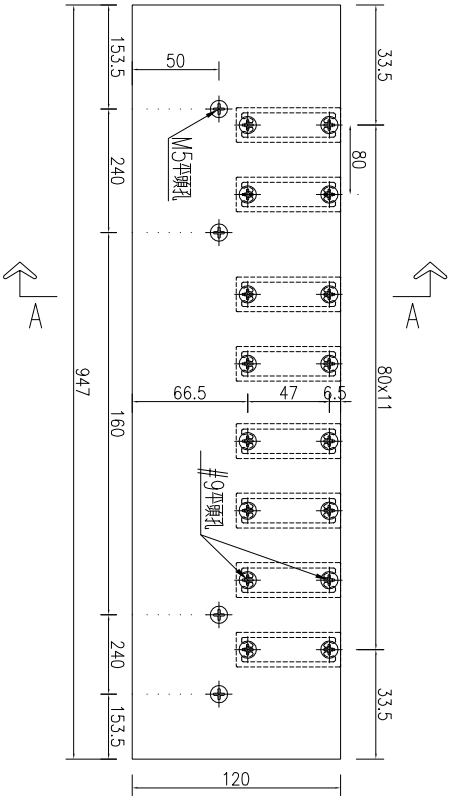

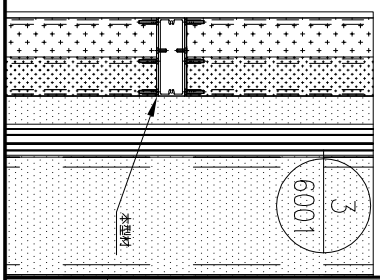

名稱	格柵玉企巴加工圖	制圖	WYY	2025-08-10	修改	A		
材料	B05509	復核			日期	2025.11.25		
顏色	LX01963MH(耐候木紋)	批准			圖號	J861-GW-QB22		


EG－DWG3


美特鋁質 有限公司
MIDI Aluminium Fabricator Ltd.


工程號	J861	地盤	己連拿利

產品編號	L(MM)	數量	A	N	M	B	N1	M1	備註
J861-GW-QB23		1							
J861-GW-QB23A		1							
J861-GW-QB23B		1							

SECTION A-A

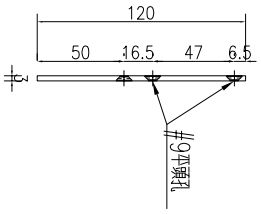

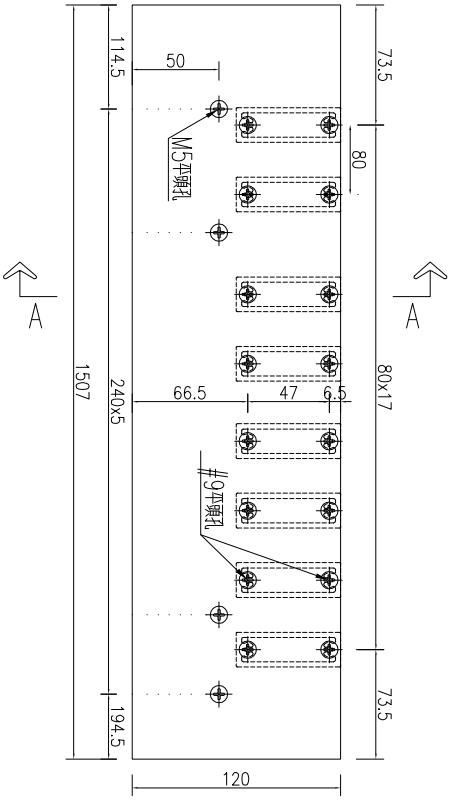

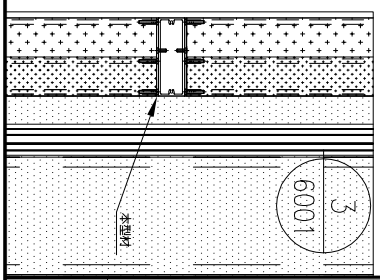

名稱	格柵玉企巴加工圖	制圖	WYY	2025-08-10	修改	A		
材料	B05509	復核			日期	2025.11.25		
顏色	LX01963MH(耐候木紋)	批准			圖號	J861-GW-QB23		


EG－DWG3


美特鋁質 有限公司
MIDI Aluminium Fabricator Ltd.


工程號	J861	地盤	己連拿利

產品編號	L(MM)	數量	A	N	M	B	N1	M1	備註
J861-GW-QB24		1							
J861-GW-QB24A		1							
J861-GW-QB24B		1							

SECTION A-A

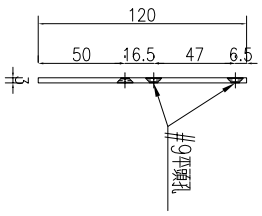

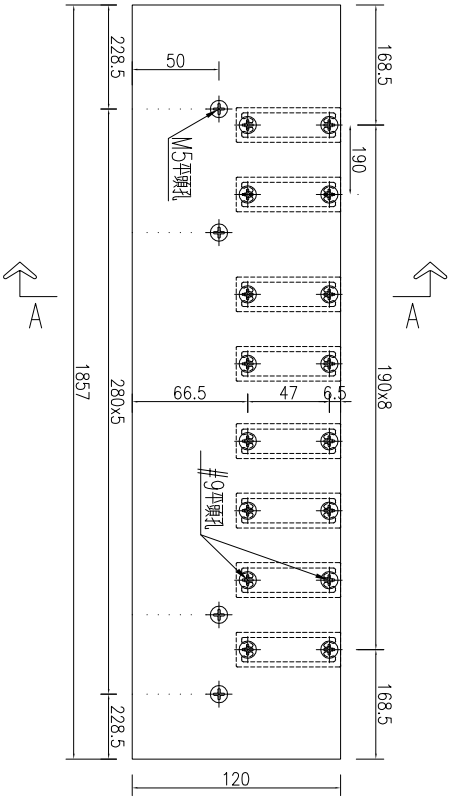

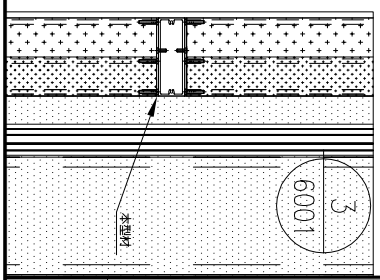

名稱	格柵玉企巴加工圖	制圖	WYY	2025-08-10	修改	A		
材料	B05509	復核			日期	2025.11.25		
顏色	LX01963MH(耐候木紋)	批准			圖號	J861-GW-QB24		


EG－DWG3


美特鋁質 有限公司
MIDI Aluminium Fabricator Ltd.


工程號	J861	地盤	己連拿利

產品編號	L(MM)	數量	A	N	M	B	N1	M1	備註
J861-GW-QB03R		2							
J861-GW-QB03AR		2							

SECTION A-A

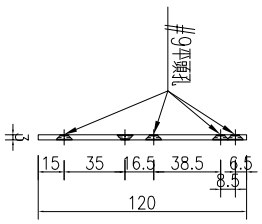

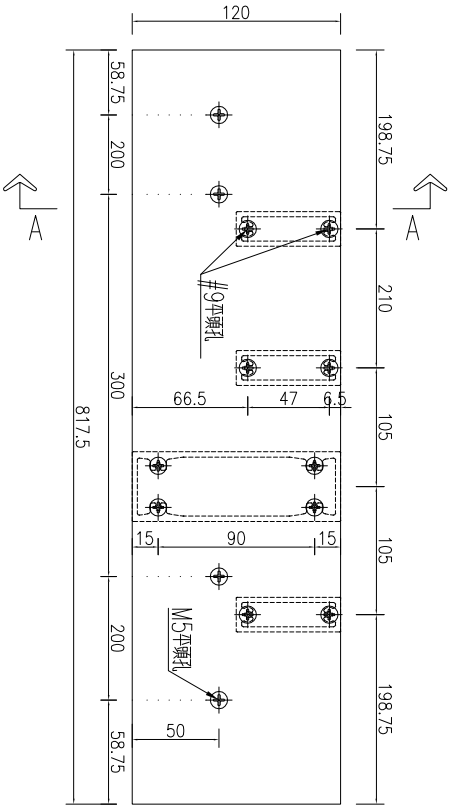

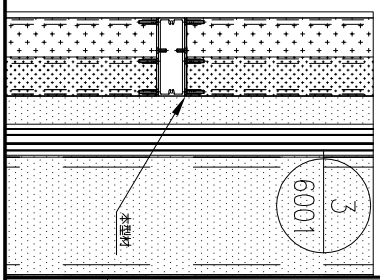

名稱	格柵玉企巴加工圖	制圖	WYY	2025-08-10	修改			
材料	B05509	復核			日期			
顏色	LX01963MH(耐候木紋)	批准			圖號	J861-GW-QB03R		


EG－DWG3


美特鋁質 有限公司
MIDI Aluminium Fabricator Ltd.


工程號	J861	地盤	己連拿利

產品編號	L(MM)	數量	A	N	M	B	N1	M1	備註
J861-GW-QB04R		4							
J861-GW-QB04AR		4							

SECTION A-A

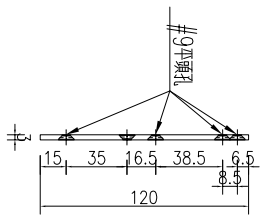

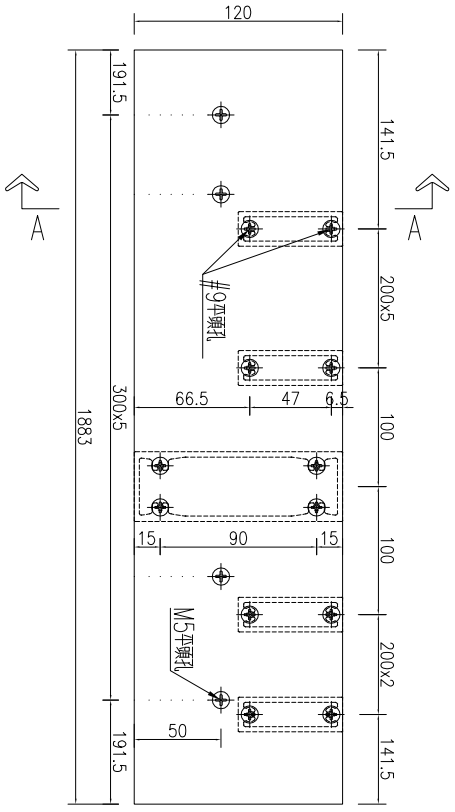

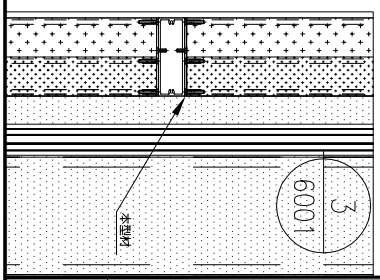

名稱	格柵玉企巴加工圖	制圖	WYY	2025-08-10	修改			
材料	B05509	復核			日期			
顏色	LX01963MH(耐候木紋)	批准			圖號	J861-GW-QB04R		


EG－DWG3


美特鋁質 有限公司
MIDI Aluminium Fabricator Ltd.


工程號	J861	地盤	己連拿利

產品編號	L(MM)	數量	A	N	M	B	N1	M1	備註
J861-GW-QB05R		2							
J861-GW-QB05AR		2							

SECTION A－A

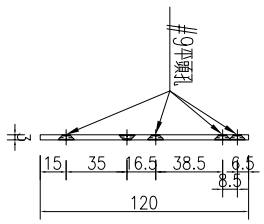

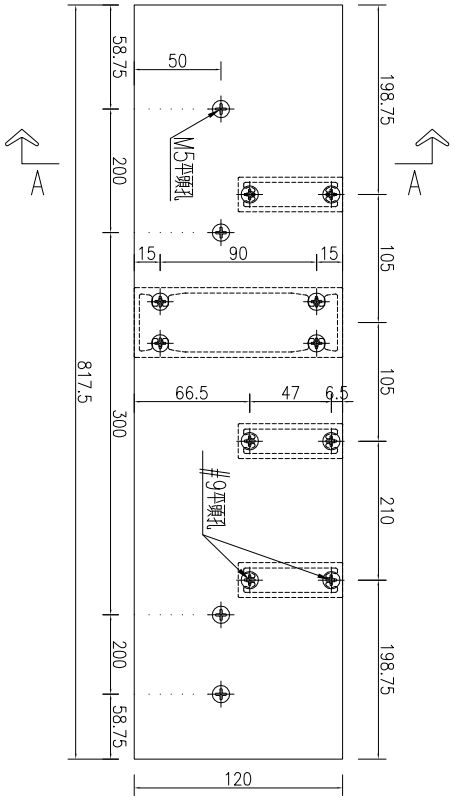

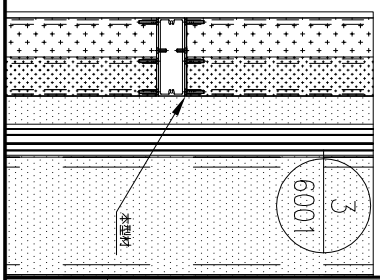

名稱	格柵玉企巴加工圖	制圖	WYY	2025-08-10	修改			
材料	B05509	復核			日期			
顏色	LX01963MH(耐候木紋)	批准			圖號	J861－GW－QB05R		


EG－DWG3


美特鋁質 有限公司
MIDI Aluminium Fabricator Ltd.


工程號	J861	地盤	己連拿利

產品編號	L(MM)	數量	A	N	M	B	N1	M1	備註
J861-GW-QB06R		4							
J861-GW-QB06AR		4							

SECTION A-A

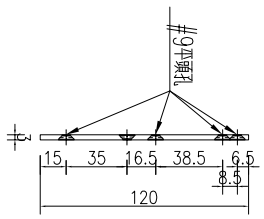

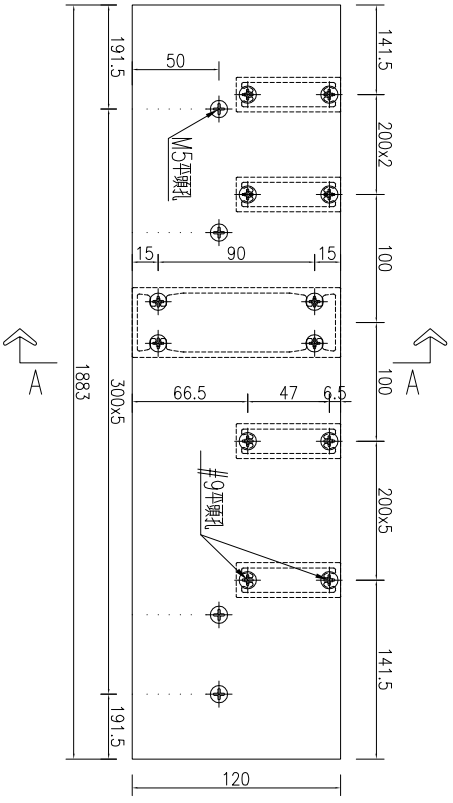

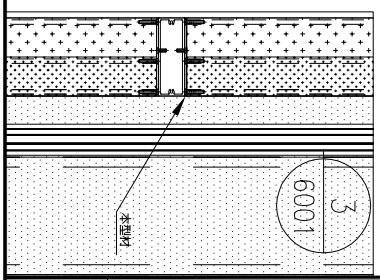

名稱	格柵玉企巴加工圖	制圖	WYY	2025-08-10	修改			
材料	B05509	復核			日期			
顏色	LX01963MH(耐候木紋)	批准			圖號	J861-GW-QB06R		


EG－DWG3


美特鋁質 有限公司
MIDI Aluminium Fabricator Ltd.


工程號	J861	地盤	己連拿利

產品編號	L(MM)	數量	A	N	M	B	N1	M1	備註
J861-GW-QB07R		1							
J861-GW-QB07AR		1							
J861-GW-QB07BR		1							

SECTION A-A

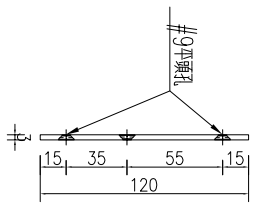

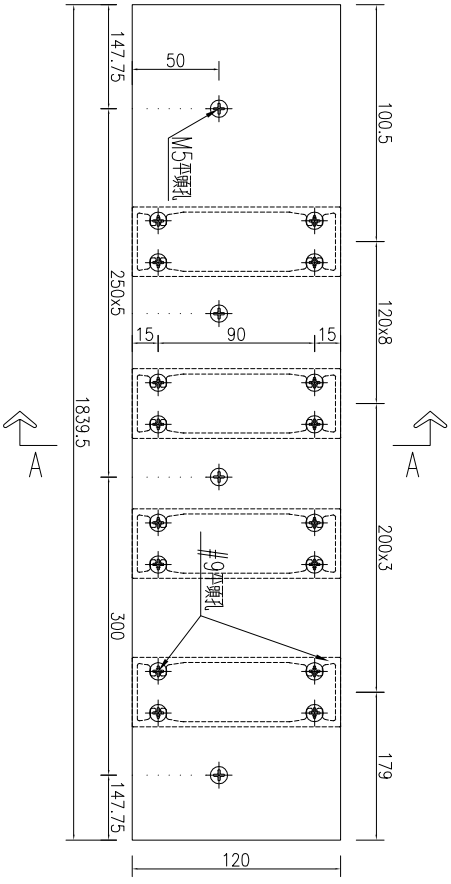

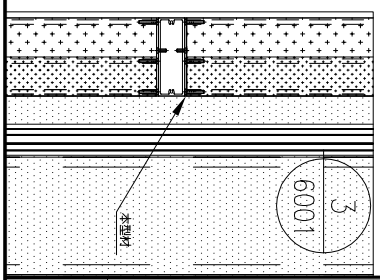

名稱	格柵玉企巴加工圖	制圖	WYY	2025-08-10	修改	A		
材料	B05509	復核			日期	2025.11.25		
顏色	LX01963MH(耐候木紋)	批准			圖號	J861-GW-QB07R		


EG－DWG3


美特鋁質 有限公司
MIDI Aluminium Fabricator Ltd.


工程號	J861	地盤	己連拿利

產品編號	L(MM)	數量	A	N	M	B	N1	M1	備註
J861-GW-QB08R		1							
J861-GW-QB08AR		1							
J861-GW-QB08BR		1							

SECTION A－A

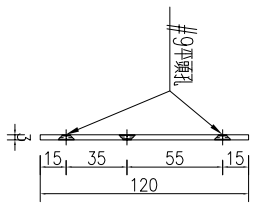

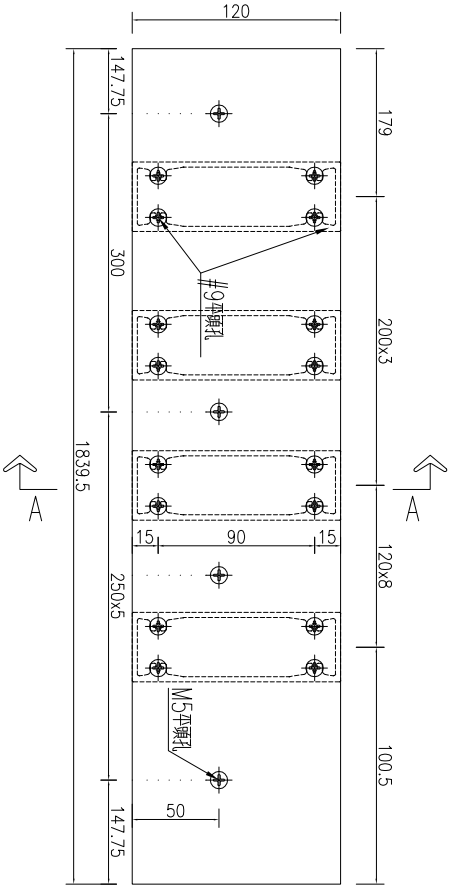

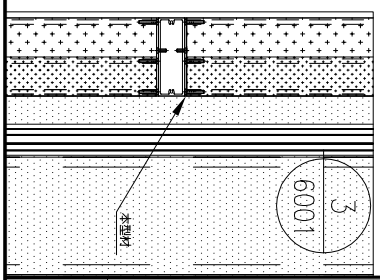

名稱	格柵玉企巴加工圖	制圖	WYY	2025-08-10	修改	A		
材料	B05509	復核			日期	2025.11.25		
顏色	LX01963MH(耐候木紋)	批准			圖號	J861－GW－QB08R		


EG－DWG3


美特鋁質 有限公司
MIDI Aluminium Fabricator Ltd.


工程號	J861	地盤	己連拿利

產品編號	L(MM)	數量	A	N	M	B	N1	M1	備註
J861-GW-QB09R		2							
J861-GW-QB09AR		2							

SECTION A－A

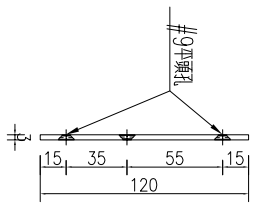

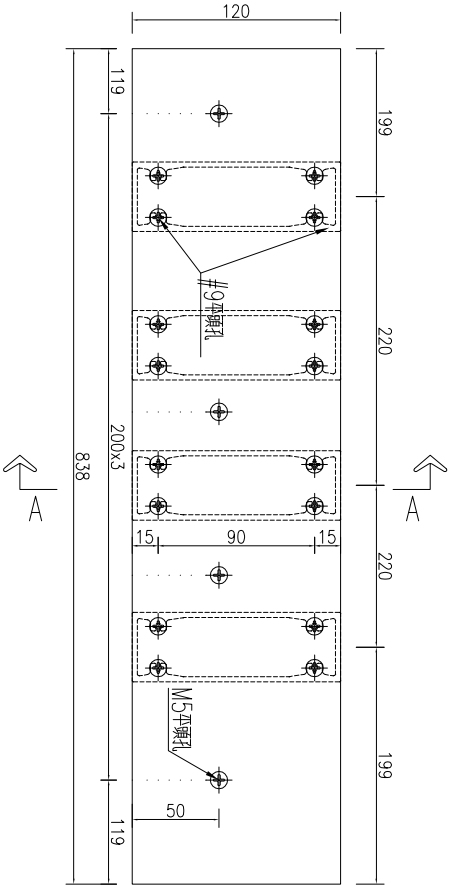

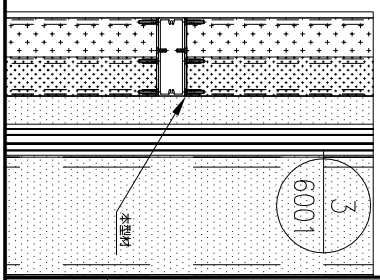

名稱	格柵玉企巴加工圖	制圖	WYY	2025-08-10	修改	A		
材料	B05509	復核			日期	2025.11.25		
顏色	LX01963MH(耐候木紋)	批准			圖號	J861－GW－QB09R		


EG－DWG3


美特鋁質 有限公司
MIDI Aluminium Fabricator Ltd.


工程號	J861	地盤	己連拿利

產品編號	L(MM)	數量	A	N	M	B	N1	M1	備註
J861-GW-QB18R		1							
J861-GW-QB18AR		1							
J861-GW-QB18BR		1							

SECTION A-A

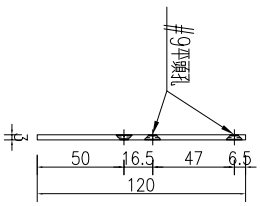

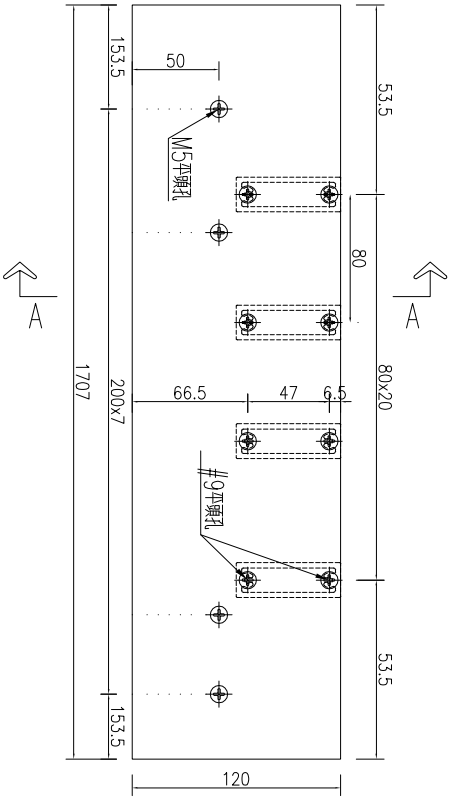

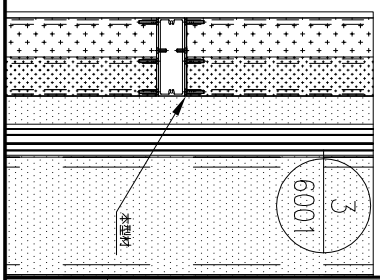

名稱	格柵玉企巴加工圖	制圖	WYY	2025-08-10	修改	A		
材料	B05509	復核			日期	2025.11.25		
顏色	LX01963MH(耐候木紋)	批准			圖號	J861-GW-QB18R		


EG－DWG3


美特鋁質 有限公司
MIDI Aluminium Fabricator Ltd.


工程號	J861	地盤	己連拿利

產品編號	L(MM)	數量	A	N	M	B	N1	M1	備註
J861-GW-QB19R		3							
J861-GW-QB19AR		3							
J861-GW-QB19BR		3							

SECTION A-A

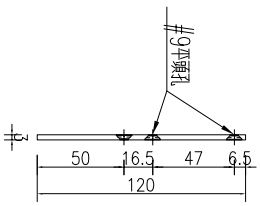

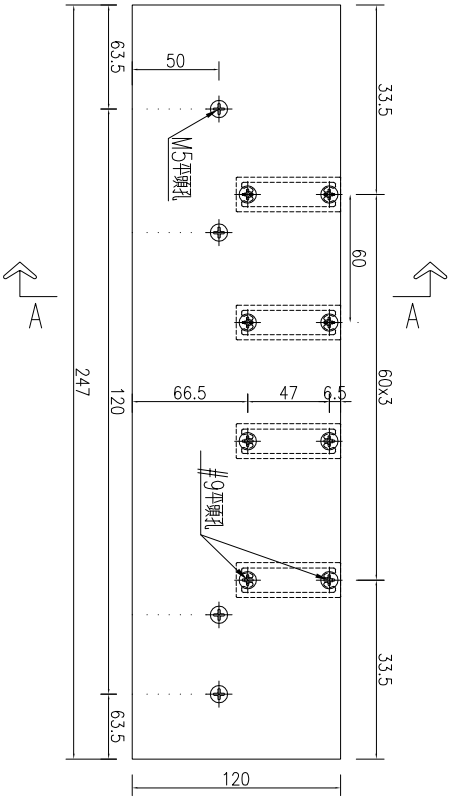

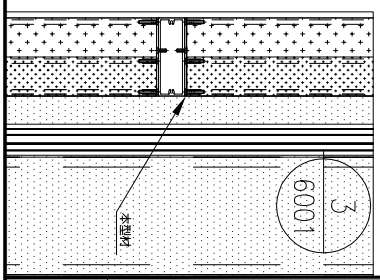

名稱	格柵玉企巴加工圖	制圖	WYY	2025-08-10	修改	A		
材料	B05509	復核			日期	2025.11.25		
顏色	LX01963MH(耐候木紋)	批准			圖號	J861-GW-QB19R		


EG－DWG3


美特鋁質 有限公司
MIDI Aluminium Fabricator Ltd.


工程號	J861	地盤	己連拿利

產品編號	L(MM)	數量	A	N	M	B	N1	M1	備註
J861-GW-QB20R		1							
J861-GW-QB20AR		1							
J861-GW-QB20BR		1							

SECTION A-A

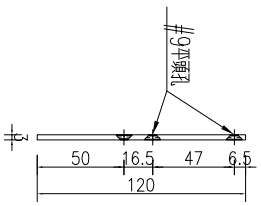

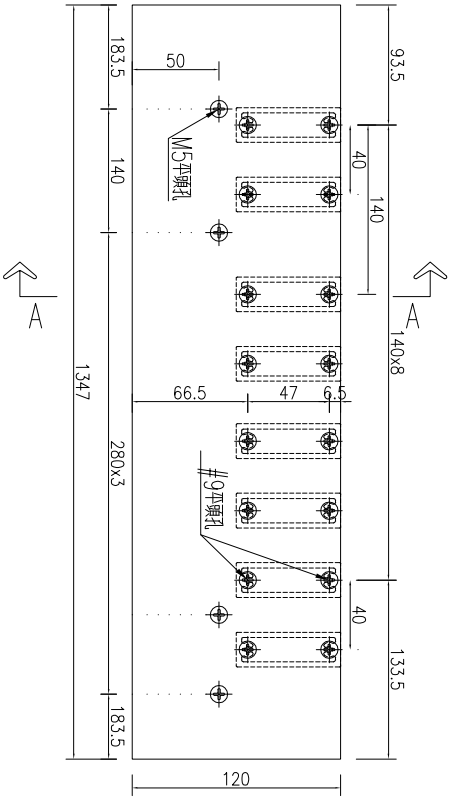

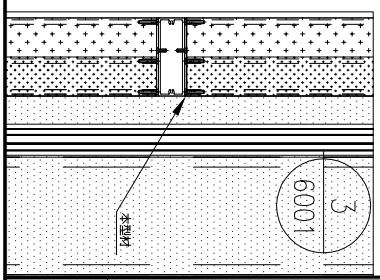

名稱	格柵玉企巴加工圖	制圖	WYY	2025-08-10	修改	A		
材料	B05509	復核			日期	2025.11.25		
顏色	LX01963MH(耐候木紋)	批准			圖號	J861-GW-QB20R		


EG－DWG3


美特鋁質 有限公司
MIDI Aluminium Fabricator Ltd.


工程號	J861	地盤	己連拿利

產品編號	L(MM)	數量	A	N	M	B	N1	M1	備註
J861-GW-QB21R		1							
J861-GW-QB21AR		1							
J861-GW-QB21BR		1							

SECTION A-A

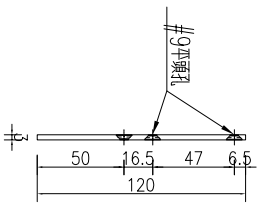

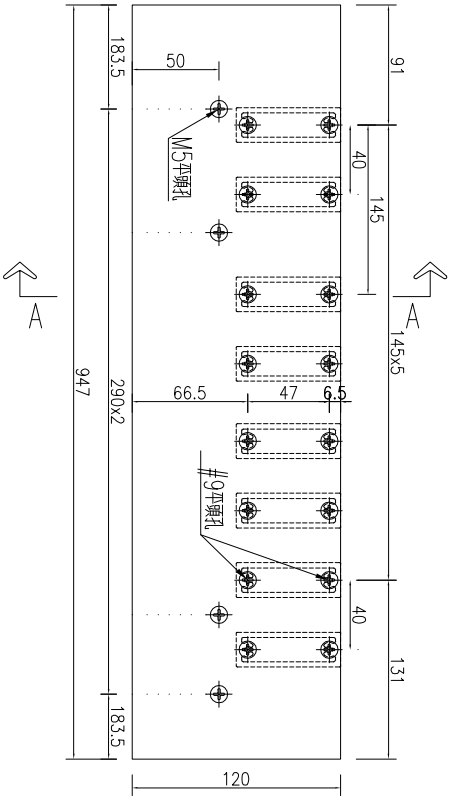

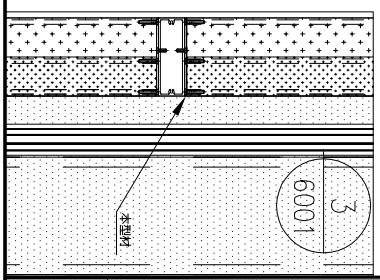

名稱	格柵玉企巴加工圖	制圖	WYY	2025-08-10	修改	A		
材料	B05509	復核			日期	2025.11.25		
顏色	LX01963MH(耐候木紋)	批准			圖號	J861-GW-QB21R		


EG－DWG3


美特鋁質 有限公司
MIDI Aluminium Fabricator Ltd.


工程號	J861	地盤	己連拿利

產品編號	L(MM)	數量	A	N	M	B	N1	M1	備註
J861-GW-QB22R		1							
J861-GW-QB22AR		1							
J861-GW-QB22BR		1							

SECTION A-A

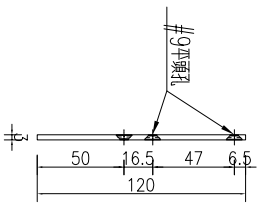

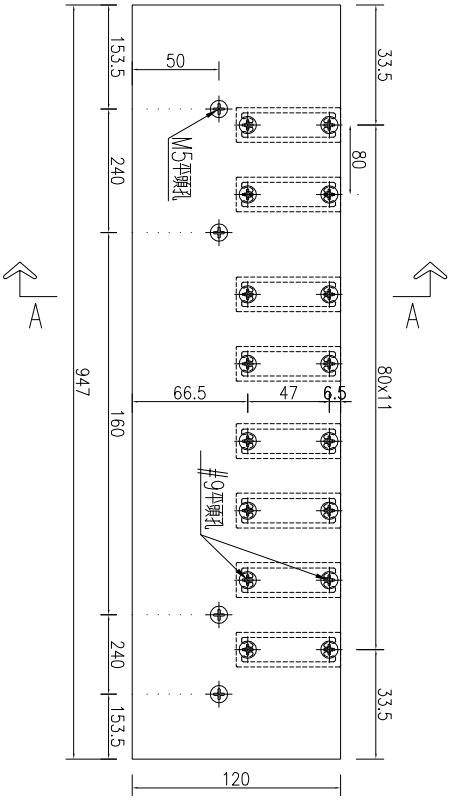

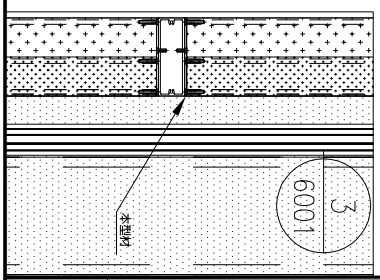

名稱	格柵玉企巴加工圖	制圖	WYY	2025-08-10	修改	A		
材料	B05509	復核			日期	2025.11.25		
顏色	LX01963MH(耐候木紋)	批准			圖號	J861-GW-QB22R		


EG－DWG3


美特鋁質 有限公司
MIDI Aluminium Fabricator Ltd.


工程號	J861	地盤	己連拿利

產品編號	L(MM)	數量	A	N	M	B	N1	M1	備註
J861-GW-QB23R		1							
J861-GW-QB23AR		1							
J861-GW-QB23BR		1							

SECTION A-A

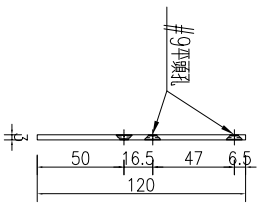

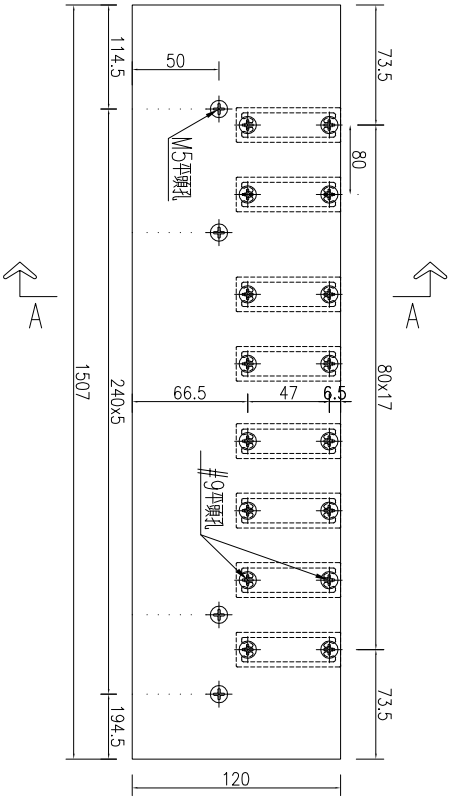

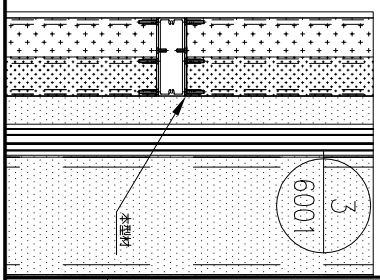

名稱	格柵玉企巴加工圖	制圖	WYY	2025-08-10	修改	A		
材料	B05509	復核			日期	2025.11.25		
顏色	LX01963MH(耐候木紋)	批准			圖號	J861-GW-QB23R		


EG－DWG3


美特鋁質 有限公司
MIDI Aluminium Fabricator Ltd.


工程號	J861	地盤	己連拿利

產品編號	L(MM)	數量	A	N	M	B	N1	M1	備註
J861-GW-QB24R		1							
J861-GW-QB24AR		1							
J861-GW-QB24BR		1							

SECTION A-A

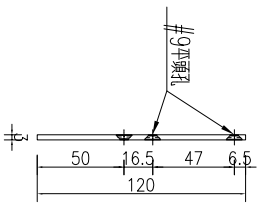

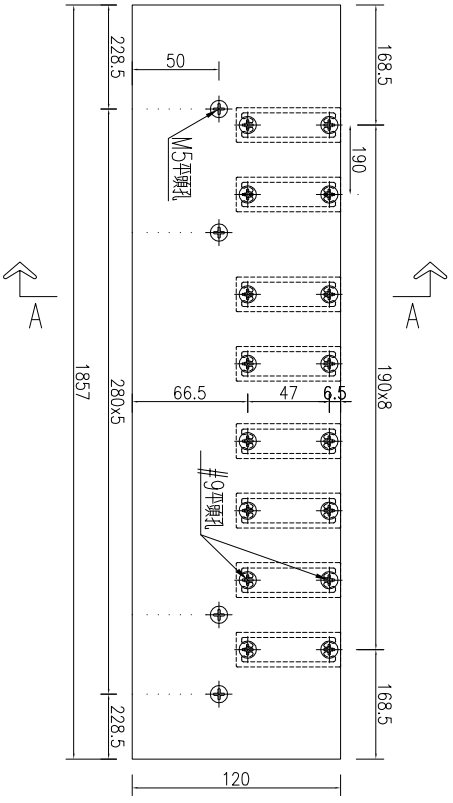

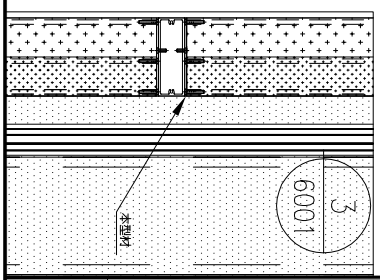

名稱	格柵玉企巴加工圖	制圖	WYY	2025-08-10	修改	A		
材料	B05509	復核			日期	2025.11.25		
顏色	LX01963MH(耐候木紋)	批准			圖號	J861-GW-QB24R		


EG－D


此圖暫停

MIDI Aluminium Fabricator Ltd.


工程號	J861	地盤	己連拿利

產品編號	L(MM)	數量	A	N	M	B	N1	M1	備註
		1							

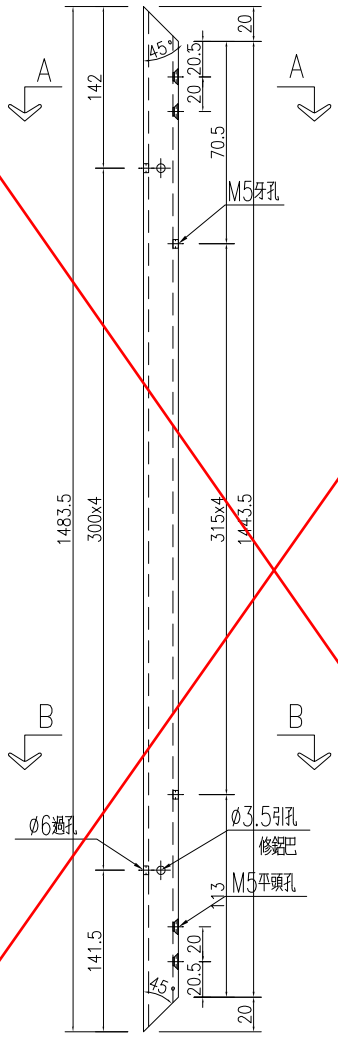


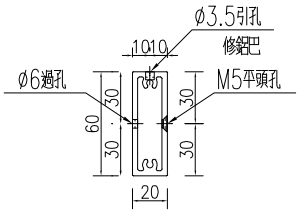

SECTION A－A

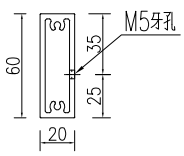

SECTION B－B

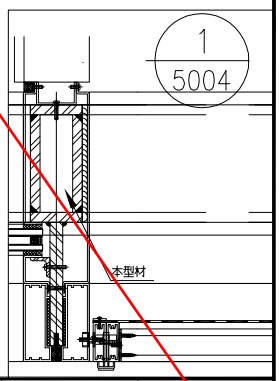

名稱	鋁通加工圖	制圖	WYY	2025-08-10	修改			
材料	X86690	復核			日期			
顏色	LX01963MH(耐候木紋)	批准			圖號	J861－GW－Q－M37		


EG－D


此圖暫停

MIDI Aluminium Fabricator Ltd.


工程號	J861	地盤	己連拿利

產品編號	L(MM)	數量	A	N	M	B	N1	M1	備註
		1							

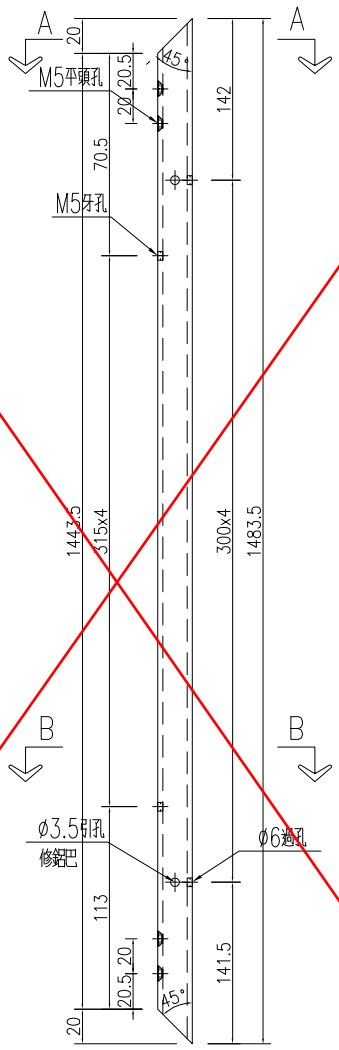


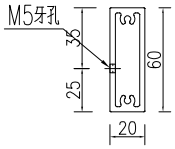

SECTION B－B

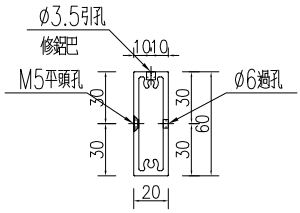

SECTION A－A

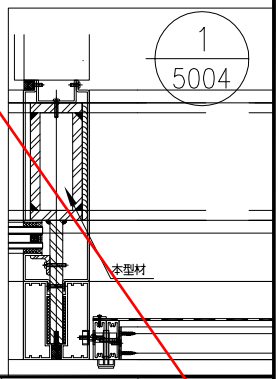

名稱	鋁通加工圖	制圖	WYY	2025-08-10	修改			
材料	X86690	復核			日期			
顏色	LX01963MH(耐候木紋)	批准			圖號	J861－GW－Q－M37R		


EG－D


此圖暫停


MIDI Aluminium Fabricator Ltd.

工程號	J861	地盤	己連拿利

產品編號	L(MM)	數量	A	N	M	B	N1	M1	備註
		1							

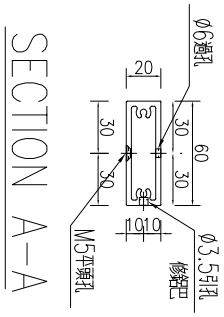

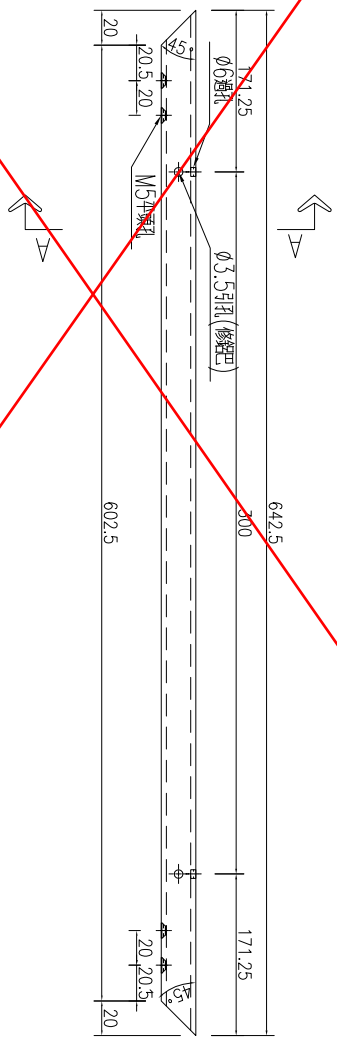

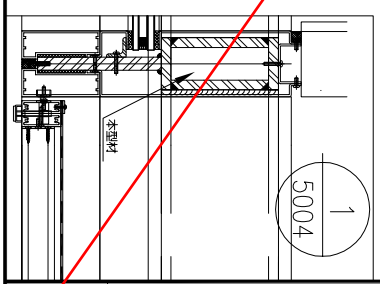

名稱	鋁通加工圖	制圖	WYY	2025-08-10	修改			
材料	X86690	復核			日期			
顏色	LX01963MH(耐候木紋)	批准			圖號	J861－GW－H－M37		


EG-D


此圖暫停


MIDI Aluminium Fabricator Ltd.

工程號	J861	地盤	己連拿利

產品編號	L(MM)	數量	A	N	M	B	N1	M1	備註
J861-GW-H-M37R		1							
J861-GW-H-M37AR		1							

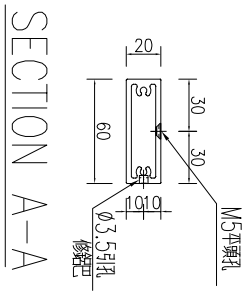

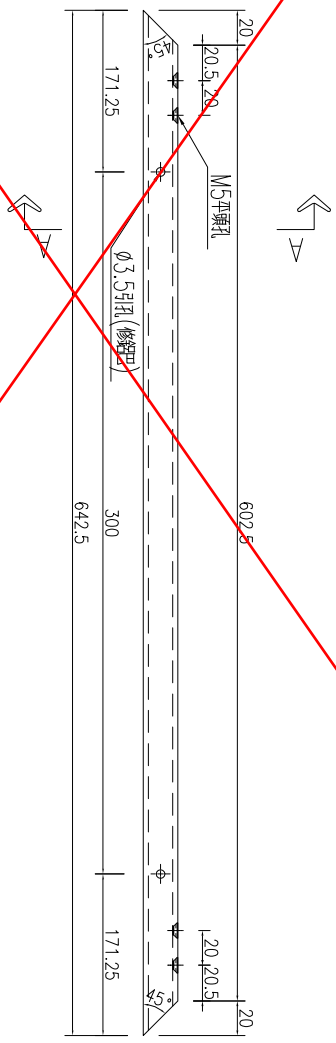

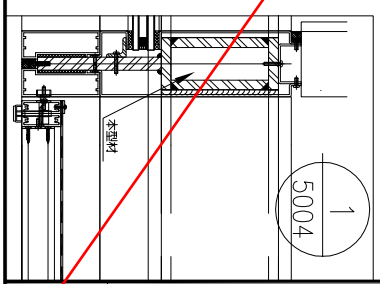

名稱	鋁通加工圖	制圖	WYY	2025-08-10	修改			
材料	X86690	復核			日期			
顏色	LX01963MH(耐候木紋)	批准			圖號	J861-GW-H-M37R		


EG-D


此圖暫停

MIDI Aluminium Fabricator Ltd.


工程號	J861	地盤	已連拿利

產品編號	L(MM)	數量	A	N	M	B	N1	M1	備註
		1							

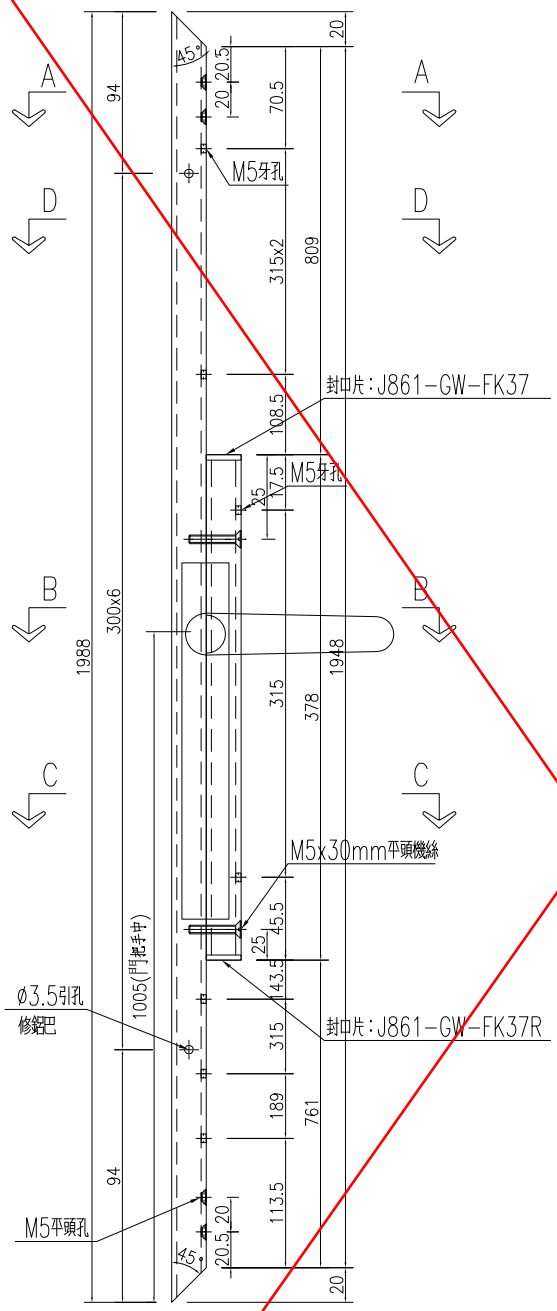


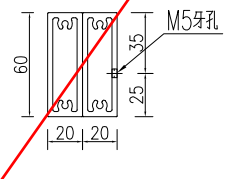


SECTION C-C

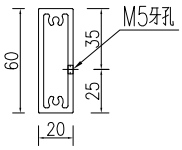


SECTION D-D

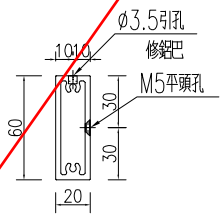

SECTION A-A

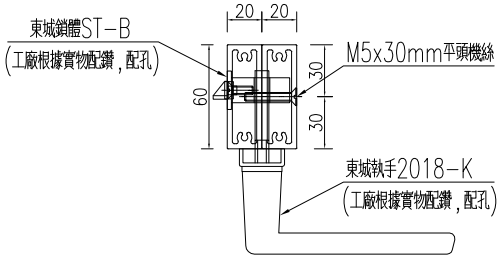

SECTION B-B

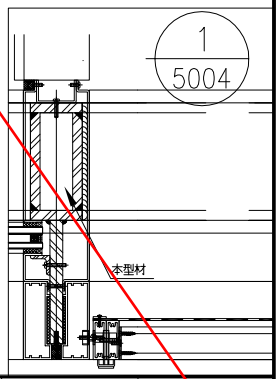

名稱	鋁通加工圖	制圖	WYY	2025-08-10	修改			
材料	X86690	復核			日期			
顏色	LX01963MH(耐候木紋)	批准			圖號	J861-GW-Q-M37A		


EG-D


此圖暫停

MIDI Aluminium Fabricator Ltd.


工程號	J861	地盤	己連拿利

產品編號	L(MM)	數量	A	N	M	B	N1	M1	備註
		1							

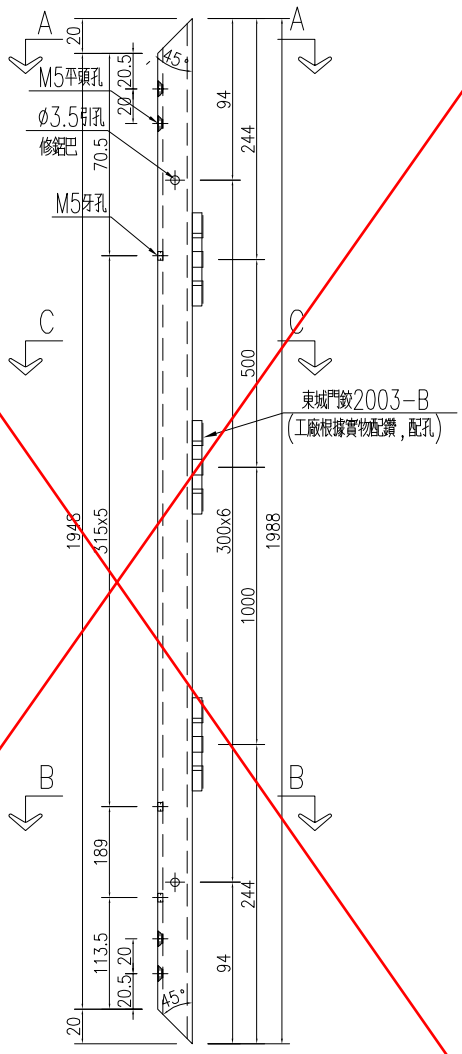


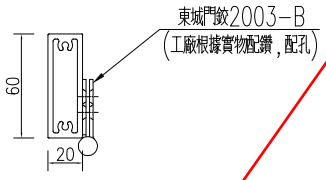


SECTION C-C

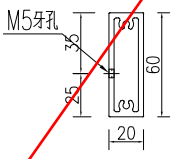

SECTION B-B

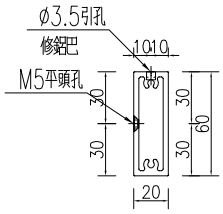

SECTION A-A

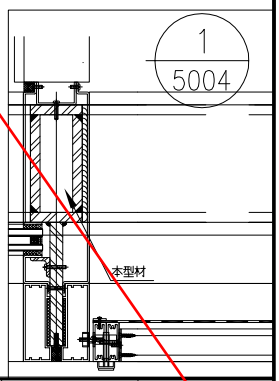

名稱	鋁通加工圖	制圖	WYY	2025-08-10	修改			
材料	X86690	復核			日期			
顏色	LX01963MH(耐候木紋)	批准			圖號	J861-GW-Q-M37AR		

EG-D


此圖暫停


MIDI Aluminium Fabricator Ltd.


工程號	J861	地盤	己連拿利

產品編號	L(MM)	數量	A	N	M	B	N1	M1	備註
		1							

SECTION A-A

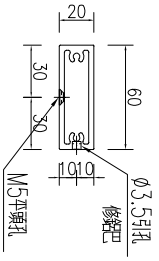

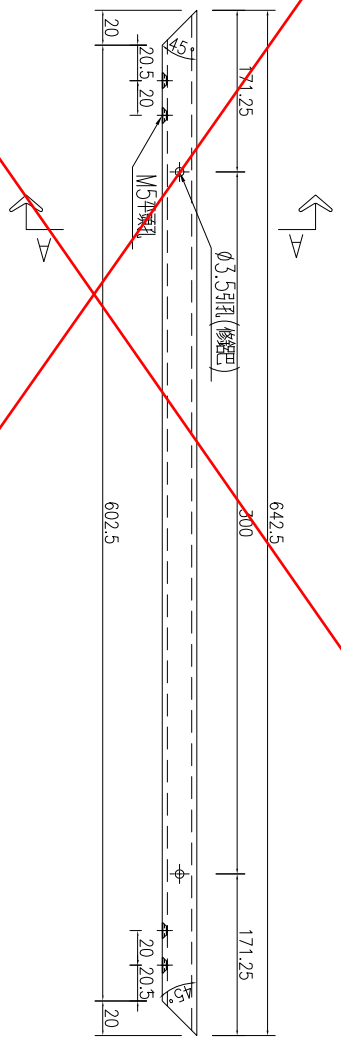

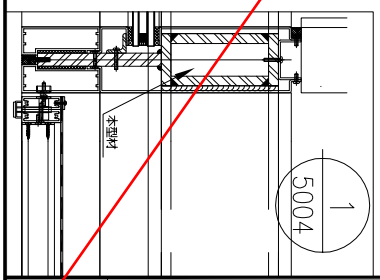


名稱	鋁通加工圖	制圖	WYY	2025-08-10	修改			
材料	X86690	復核			日期			
顏色	LX01963MH(耐候木紋)	批准			圖號	J861-GW-H-M37A		

EG—DWG3


美特鋁質 有限公司
MIDI Aluminium Fabricator Ltd.


工程號	J861	地盤	己連拿利

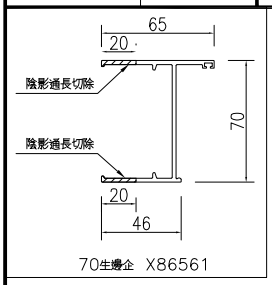


70生邊企 X86561

序號	物料編號	數量	長度L	A		N		B	C		M		D
1	J861-BY-VBQ01	2	292	90	1	x	120	82	46	1	x	200	46
2	J861-BY-VBQ02	4	292	90	1	x	120	82	46	1	x	200	46
3	J861-BY-VBQ03	1	292	90	1	x	120	82	46	1	x	200	46
4	J861-BY-VBQ04	3	292	90	1	x	120	82	46	1	x	200	46
5	J861-BY-VBQ05	1	292	90	1	x	120	82	46	1	x	200	46
6	J861-BY-VBQ06	2	292	90	1	x	120	82	46	1	x	200	46
7	J861-BY-VBQ07	1	292	90	1	x	120	82	46	1	x	200	46
8	J861-BY-VBQ08	1	292	90	1	x	120	82	46	1	x	200	46
9	J861-BY-VBQ09	3	564.5	91	1	x	390.5	83	82.25	2	x	200	82.25
10	J861-BY-VBQ10	1	564.5	91	1	x	390.5	83	82.25	2	x	200	82.25
11	J861-BY-VBQ11	1	564.5	91	1	x	390.5	83	82.25	2	x	200	82.25
12	J861-BY-VBQ12	1	564.5	91	1	x	390.5	83	82.25	2	x	200	82.25
13	J861-BY-VBQ13	1	564.5	91	1	x	390.5	83	82.25	2	x	200	82.25
14	J861-BY-VBQ14	1	564.5	91	1	x	390.5	83	82.25	2	x	200	82.25
15	J861-BY-VBQ15	1	564.5	91	1	x	390.5	83	82.25	2	x	200	82.25

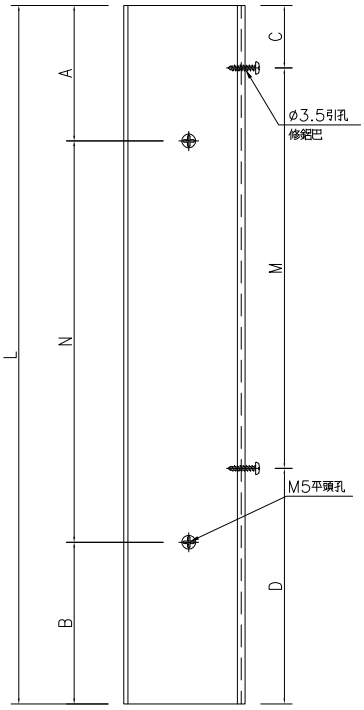

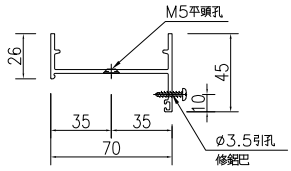

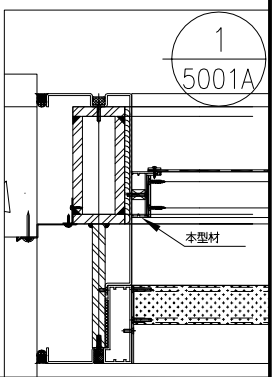


名稱	70生邊企加工圖	制圖	WYY	2025-08-10	修改			
材料	X86561	復核			日期			
顏色	LX01963MH(耐候木紋)	批准			圖號	J861-BY-VBQ01		

EG－DWG3


美特鋁質 有限公司
MIDI Aluminium Fabricator Ltd.


工程號	J861	地盤	己連拿利

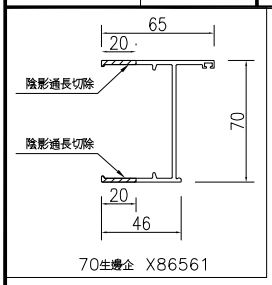


70生邊企 X86561

序號	物料編號	數量	長度L	A		N		B	C		M		D
1	J861-BY-VBQ01R	2	292	90	1	x	120	82	46	1	x	200	46
2	J861-BY-VBQ02R	4	292	90	1	x	120	82	46	1	x	200	46
3	J861-BY-VBQ03R	1	292	90	1	x	120	82	46	1	x	200	46
4	J861-BY-VBQ04R	3	292	90	1	x	120	82	46	1	x	200	46
5	J861-BY-VBQ05R	1	292	90	1	x	120	82	46	1	x	200	46
6	J861-BY-VBQ06R	2	292	90	1	x	120	82	46	1	x	200	46
7	J861-BY-VBQ07R	1	292	90	1	x	120	82	46	1	x	200	46
8	J861-BY-VBQ08R	1	292	90	1	x	120	82	46	1	x	200	46
9	J861-BY-VBQ09R	3	564.5	91	1	x	390.5	83	82.25	2	x	200	82.25
10	J861-BY-VBQ10R	1	564.5	91	1	x	390.5	83	82.25	2	x	200	82.25
11	J861-BY-VBQ11R	1	564.5	91	1	x	390.5	83	82.25	2	x	200	82.25
12	J861-BY-VBQ12R	1	564.5	91	1	x	390.5	83	82.25	2	x	200	82.25
13	J861-BY-VBQ13R	1	564.5	91	1	x	390.5	83	82.25	2	x	200	82.25
14	J861-BY-VBQ14R	1	564.5	91	1	x	390.5	83	82.25	2	x	200	82.25
15	J861-BY-VBQ15R	1	564.5	91	1	x	390.5	83	82.25	2	x	200	82.25

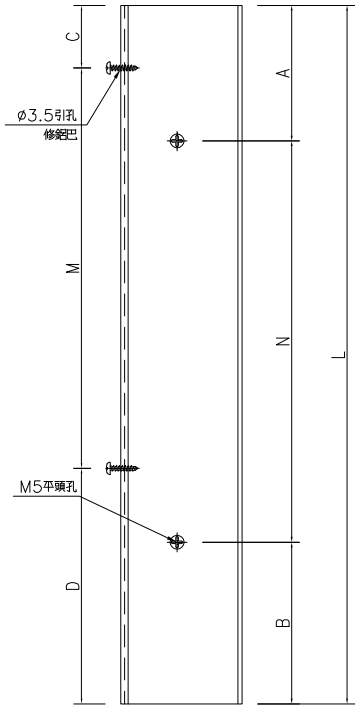

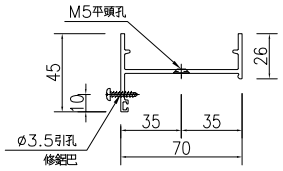

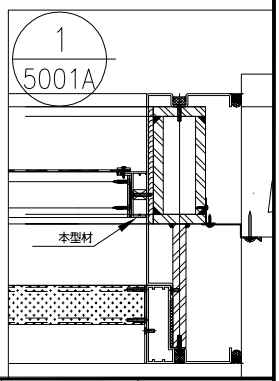


名稱	70生邊企加工圖	制圖	WYY	2025-08-10	修改			
材料	X86561	復核			日期			
顏色	LX01963MH(耐候木紋)	批准			圖號	J861－BY－VBQ01R		


EG－DWG3


美特鋁質 有限公司
MIDI Aluminium Fabricator Ltd.


工程號	J861	地盤	己連拿利

序號	物料編號	數量	長度L	A		N	B
1	J861-BY-HD01	2	771.5	85.75	2	x	300	85.75
2	J861-BY-HD02	4	1837	168.5	5	x	300	168.5
3	J861-BY-HD03	1	1661	80.5	5	x	300	80.5
4	J861-BY-HD04	3	201	50.5	1	x	100	50.5
5	J861-BY-HD05	1	1301	50.5	4	x	300	50.5
6	J861-BY-HD06	2	901	150.5	2	x	300	150.5
7	J861-BY-HD07	1	1461	130.5	4	x	300	130.5
8	J861-BY-HD08	1	1811	155.5	5	x	300	155.5

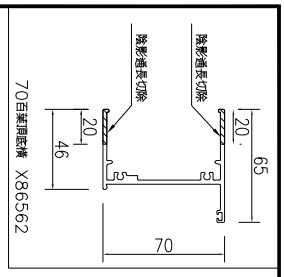

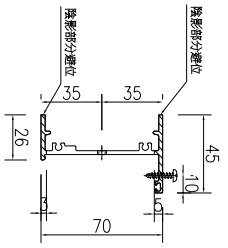

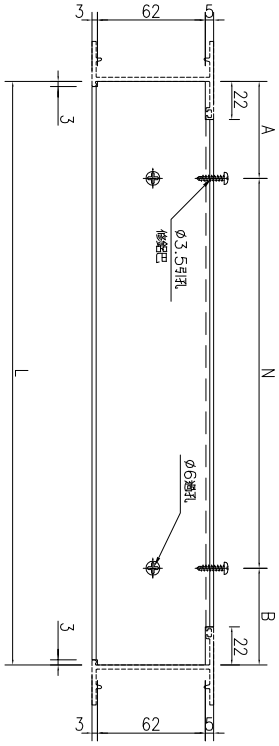

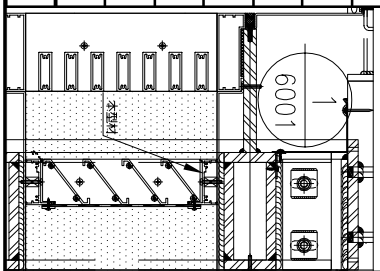


名稱	70百葉頂橫加工圖	制圖	WYY	2025-08-10	修改			
材料	X86562	復核			日期			
顏色	LX01963MH(耐候木紋)	批准			圖號	J861－BY－HD01		


EG－DWG3


美特鋁質 有限公司
MIDI Aluminium Fabricator Ltd.


工程號	J861	地盤	己連拿利

序號	物料編號	數量	長度L	A		N	B
1	J861-BY-HD09	3	292	96	1	x	96
2	J861-BY-HD10	1	1402	101	4	x	101
3	J861-BY-HD11	1	1392	96	4	x	96
4	J861-BY-HD12	1	2042	121	6	x	121
5	J861-BY-HD13	1	1902	51	6	x	51
6	J861-BY-HD14	1	1146.5	123.25	3	x	123.25
7	J861-BY-HD15	1	697.5	48.75	2	x	48.75

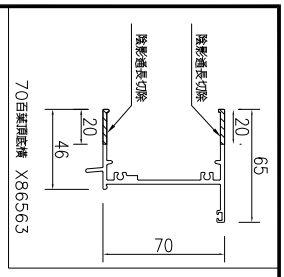


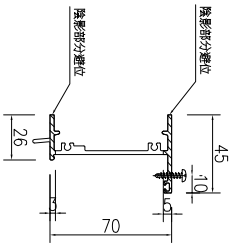


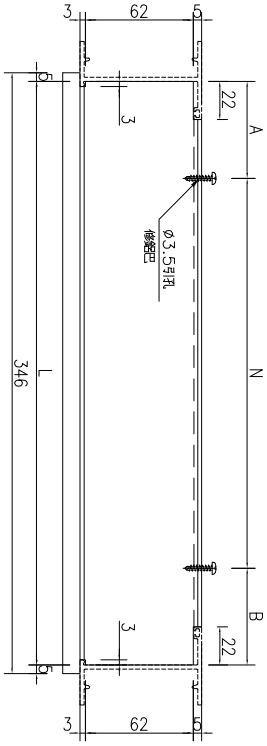


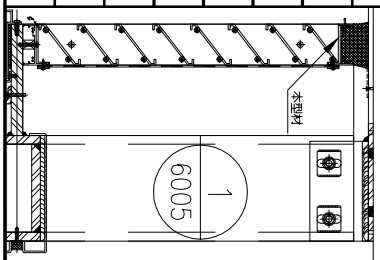


名稱	70百葉頂橫加工圖	制圖	WYY	2025-08-10	修改			
材料	X86563	復核			日期			
顏色	LX01963MH(耐候木紋)	批准			圖號	J861－BY－HD09		

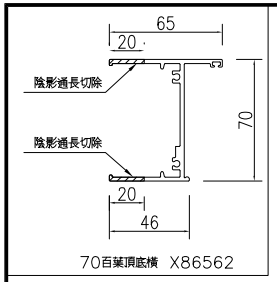


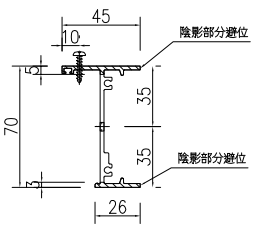

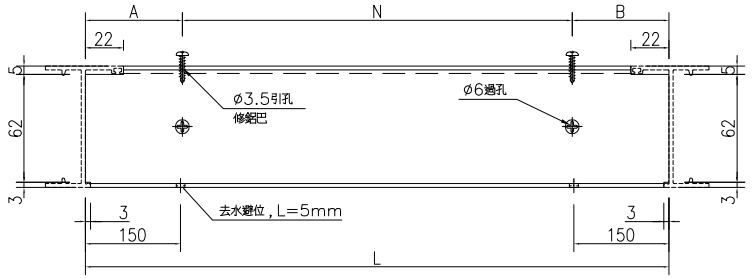

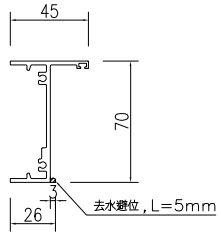

序號	物料編號	數量	長度L	A		N		B
1	J861-BY-HDD01	2	771.5	85.75	2	x	300	85.75
2	J861-BY-HDD02	4	1837	168.5	5	x	300	168.5
3	J861-BY-HDD03	1	1661	80.5	5	x	300	80.5
4	J861-BY-HDD04	3	201	50.5	1	x	100	50.5
5	J861-BY-HDD05	1	1301	50.5	4	x	300	50.5
6	J861-BY-HDD06	2	901	150.5	2	x	300	150.5
7	J861-BY-HDD07	1	1461	130.5	4	x	300	130.5
8	J861-BY-HDD08	1	1811	155.5	5	x	300	155.5
9	J861-BY-HDD09	3	292	96	1	x	100	96
10	J861-BY-HDD10	1	1402	101	4	x	300	101
11	J861-BY-HDD11	1	1392	96	4	x	300	96
12	J861-BY-HDD12	1	2042	121	6	x	300	121
13	J861-BY-HDD13	1	1902	51	6	x	300	51
14	J861-BY-HDD14	1	1146.5	123.25	3	x	300	123.25
15	J861-BY-HDD15	1	697.5	48.75	2	x	300	48.75

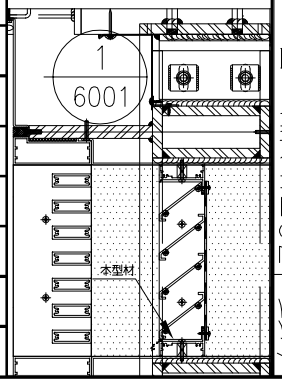

修改			
日期			
圖號			J861-BY-HDD01
制圖	WYY	2025-08-10	
復核			
批准			
名稱	70百葉底橫加工圖		
材料	X86562		
顏色	LX019163MH(耐候木紋)		

美特鋁質 有限公司
MIDI Aluminium Fabricator Ltd.

工程號	J861	地盤	已連拿利


EG-DWG3


EG—DWG3


美特鋁質 有限公司
MIDI Aluminium Fabricator Ltd.

工程號	J861	地盤	己連拿利

序號	物料編號	數量	長度L	A		N		B
1	J861-BY-QLB01	4	242	21	1	x	200	21
2	J861-BY-QLB02	8	242	21	1	x	200	21
3	J861-BY-QLB03	2	242	21	1	x	200	21
4	J861-BY-QLB04	6	242	21	1	x	200	21
5	J861-BY-QLB05	2	242	21	1	x	200	21
6	J861-BY-QLB06	4	242	21	1	x	200	21
7	J861-BY-QLB07	2	242	21	1	x	200	21
8	J861-BY-QLB08	2	242	21	1	x	200	21
9	J861-BY-QLB09	6	514.5	57.25	2	x	200	57.25
10	J861-BY-QLB10	2	514.5	57.25	2	x	200	57.25
11	J861-BY-QLB11	2	514.5	57.25	2	x	200	57.25
12	J861-BY-QLB12	2	514.5	57.25	2	x	200	57.25
13	J861-BY-QLB13	2	514.5	57.25	2	x	200	57.25
14	J861-BY-QLB14	2	514.5	57.25	2	x	200	57.25
15	J861-BY-QLB15	2	514.5	57.25	2	x	200	57.25
16	J861-BY-HLB01	4	725.5	62.75	2	x	300	62.75
17	J861-BY-HLB02	8	1791	145.5	5	x	300	145.5
18	J861-BY-HLB03	2	1615	57.5	5	x	300	57.5
19	J861-BY-HLB04	6	155	27.5	1	x	100	27.5
20	J861-BY-HLB05	2	1255	27.5	4	x	300	27.5
21	J861-BY-HLB06	4	855	127.5	2	x	300	127.5
22	J861-BY-HLB07	2	1415	107.5	4	x	300	107.5
23	J861-BY-HLB08	2	1765	132.5	5	x	300	132.5
24	J861-BY-HLB09	6	236	68	1	x	100	68
25	J861-BY-HLB10	2	1346	73	4	x	300	73
26	J861-BY-HLB11	2	1336	68	4	x	300	68
27	J861-BY-HLB12	2	1986	93	6	x	300	93
28	J861-BY-HLB13	2	1846	23	6	x	300	23
29	J861-BY-HLB14	2	1090.5	95.25	3	x	300	95.25
30	J861-BY-HLB15	2	641.5	20.75	2	x	300	20.75
31	J861-BY-QLB02A	4	242	55	2	x	60	67
32	J861-BY-QLB03A	1	242	55	2	x	60	67
33	J861-BY-QLB05A	1	242	55	2	x	60	67
34	J861-BY-QLB07A	1	242	55	2	x	60	67
35	J861-BY-QLB08A	1	242	55	2	x	60	67
36	J861-BY-QLB10A	1	514.5	59.5	6	x	64.5	68
37	J861-BY-QLB11A	1	514.5	59.5	6	x	64.5	68
38	J861-BY-QLB12A	1	514.5	59.5	6	x	64.5	68
39	J861-BY-QLB13A	1	514.5	59.5	6	x	64.5	68
40	J861-BY-QLB14A	1	514.5	59.5	6	x	64.5	68
~~41~~	~~J861-GW-H-LB37~~	~~2~~	~~600.5~~	~~150.25~~	~~1~~	~~x~~	~~300~~	~~150.25~~
~~41~~	~~J861-GW-Q-LB37~~	~~2~~	~~1483.5~~	~~142~~	~~4~~	~~x~~	~~300~~	~~141.5~~
~~41~~	~~J861-GW-H-LB37A~~	~~2~~	~~600.5~~	~~150.25~~	~~1~~	~~x~~	~~300~~	~~150.25~~
~~41~~	~~J861-GW-Q-LB37A~~	~~2~~	~~1988~~	~~94~~	~~6~~	~~x~~	~~300~~	~~94~~

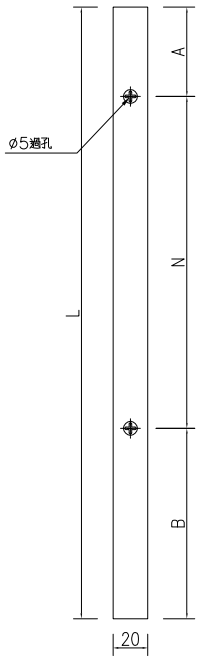

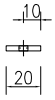

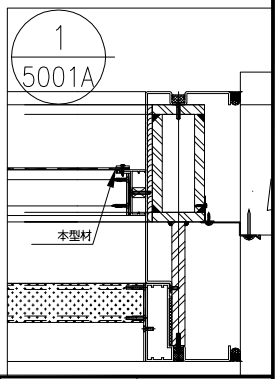

名稱	鋁巴加工圖	制圖	WYY	2025-08-10	修改			
材料	B1502	復核			日期			
顏色	LX01963MH(耐候木紋)	批准			圖號	J861-BY-QLB01		